


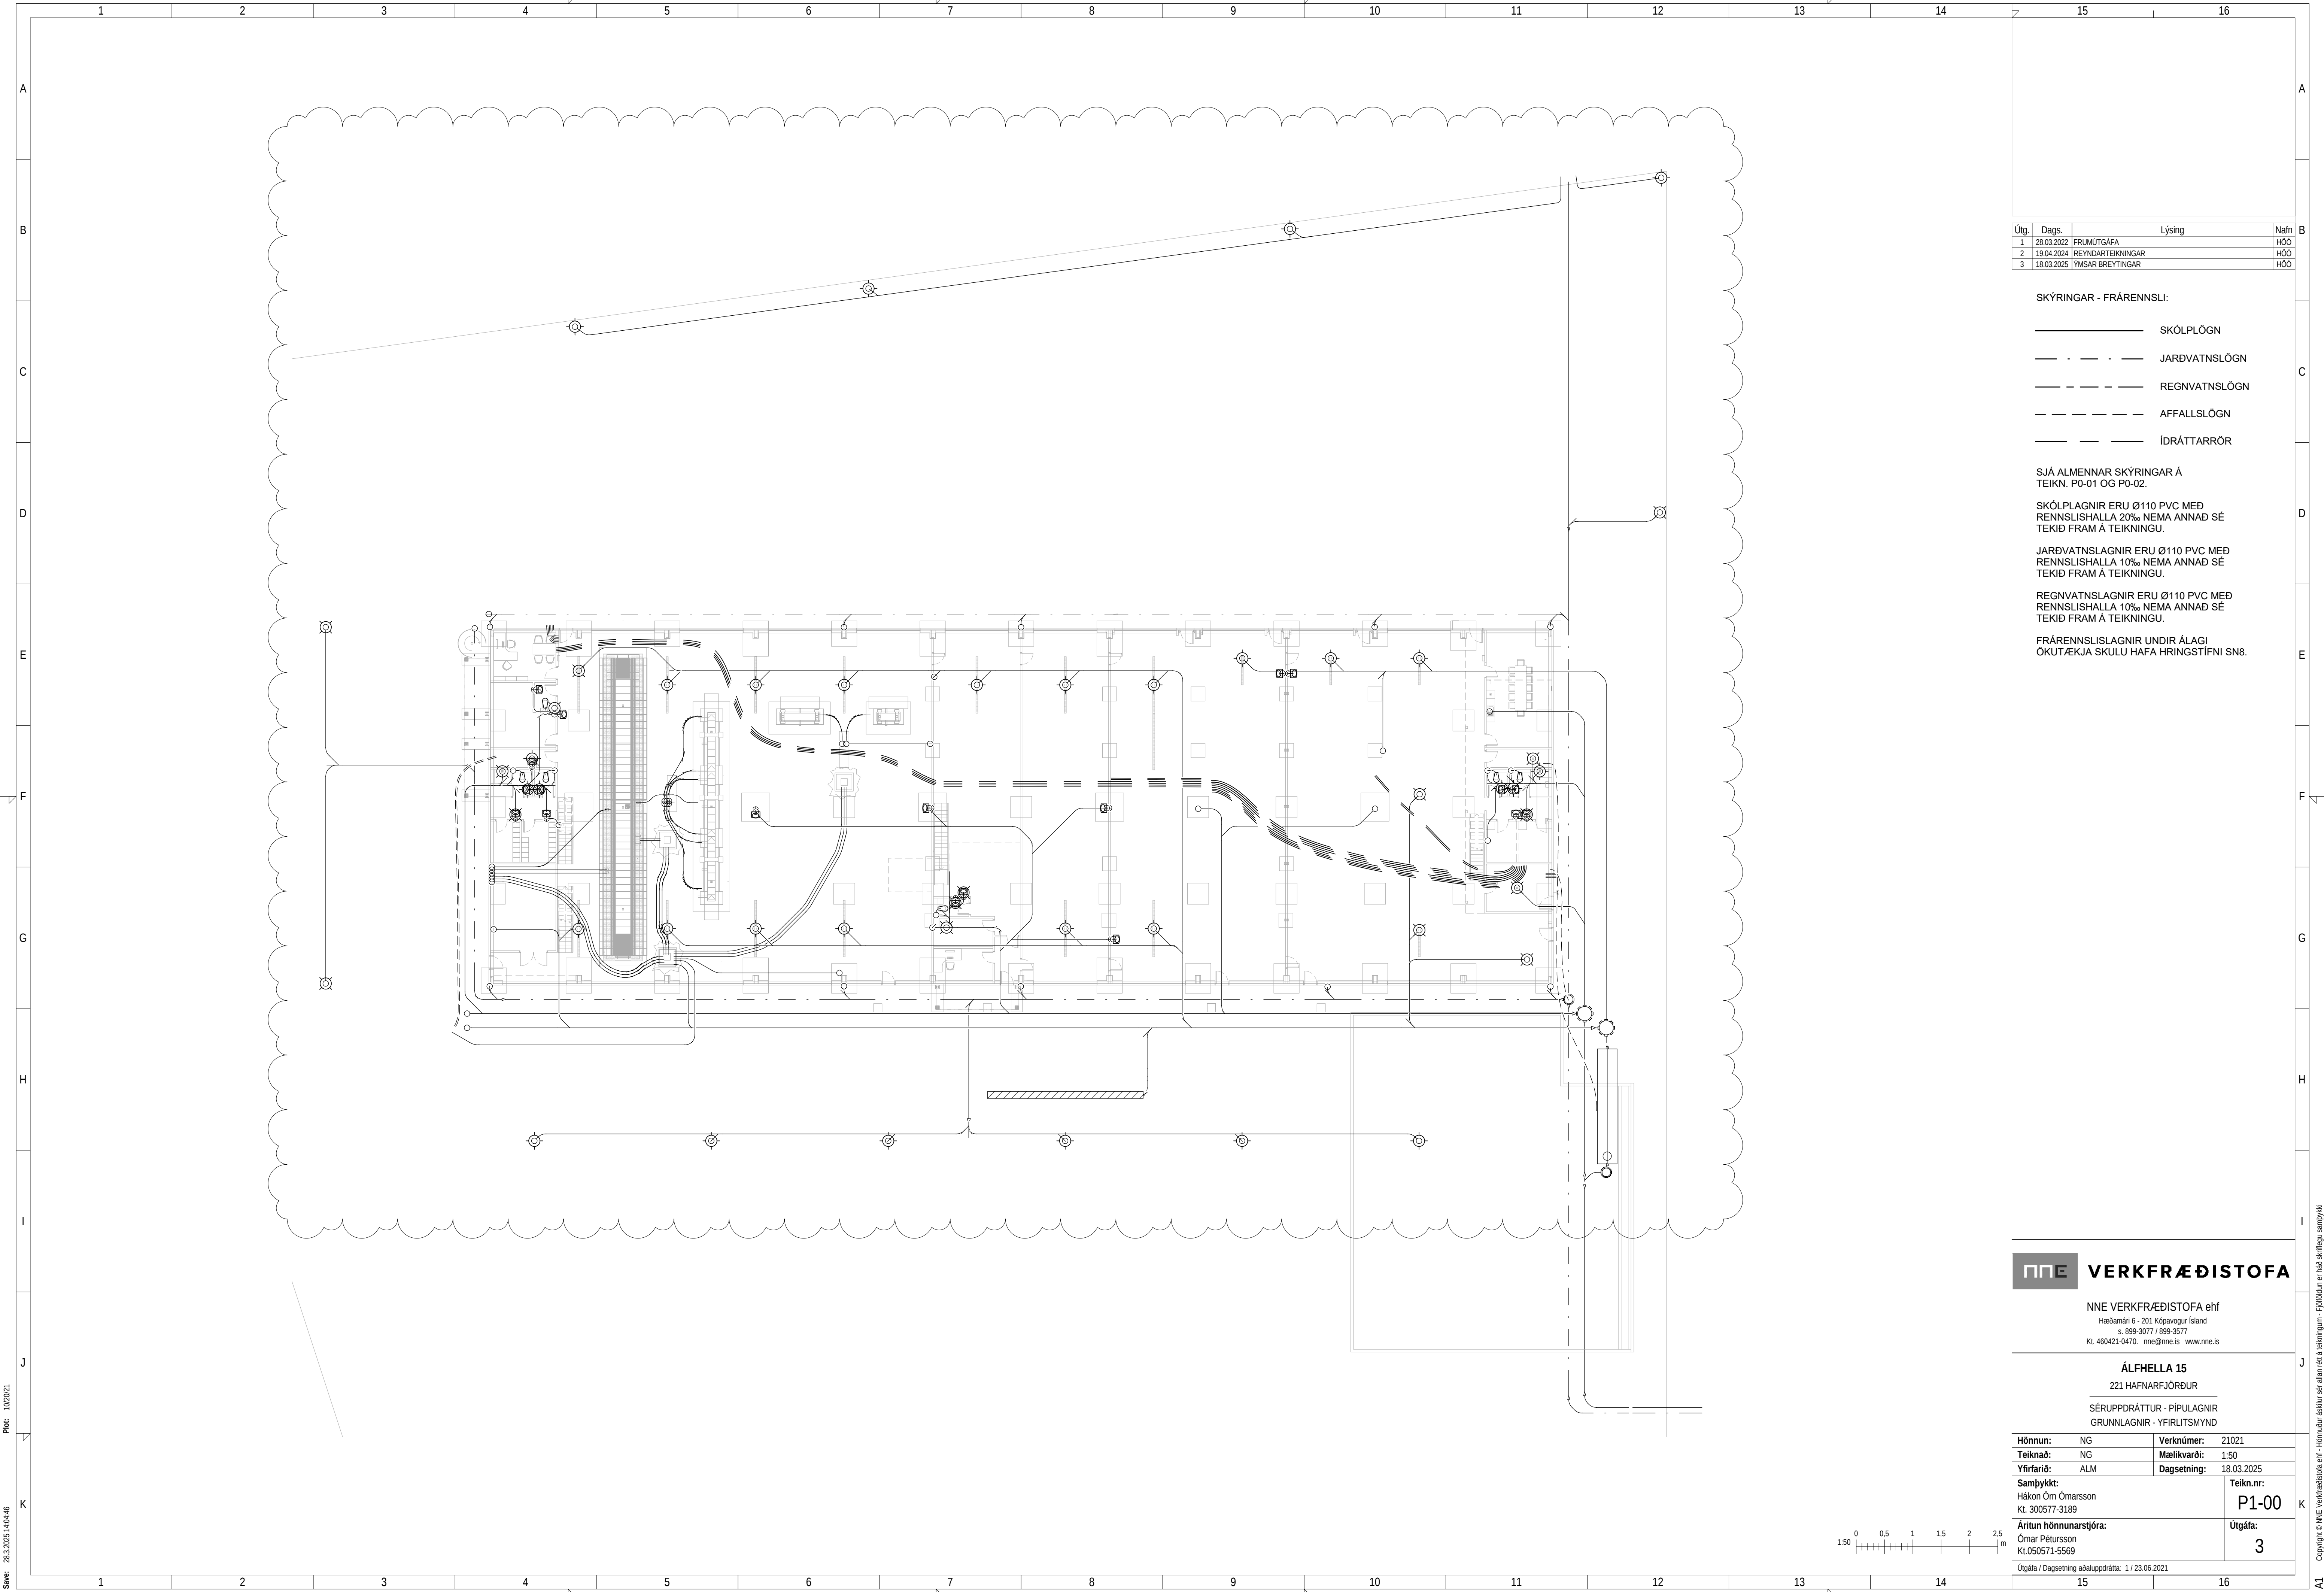

Útg.	Dags.	Lýsing	Nafn
1	28.03.2022	FRUMÚTGÁFA	HÓO
2	19.04.2024	REYNDARTEIKNINGAR	HÓO
3	18.03.2025	YMSAR BREYTINGAR	HÓO

SKÝRINGAR - FRÁRENNSLI:

- SKÓLPLÖGN
- JARÐVATNSLÖGN
- REGNVATNSLÖGN
- AFFALLSLÖGN
- IDRÁTTARRÖR

SJÁ ALMENNAR SKÝRINGAR Á TEIKN. P0-01 OG P0-02.

SKÓLPLAGNIR ERU Ø110 PVC MED RENNSLISHALLA 20% NEMA ANNAD SÉ TEKIÐ FRAM Á TEIKNINGU.

JARÐVATNSLAGNIR ERU Ø110 PVC MED RENNSLISHALLA 10% NEMA ANNAD SÉ TEKIÐ FRAM Á TEIKNINGU.

REGNVATNSLAGNIR ERU Ø110 PVC MED RENNSLISHALLA 10% NEMA ANNAD SÉ TEKIÐ FRAM Á TEIKNINGU.

FRÁRENNSLISLAGNIR UNDIR ÁLAGI ÖKUTÆKJA SKULU HAFNA HRINGSTÍFNI SN8.

NNE VERKFRÆÐISTOFA

NNE VERKFRÆÐISTOFA ehf

Hæðamán 6 - 201 Kópavogur Ísland

Sími: 899-3077 / 899-3577

Kl. 460421-0470. nne@nne.is www.nne.is

ÁLFHELLA 15

221 HAFNARFJÖRÐUR

SÉRUPPDRAÐTÚR - PÍPULAGNIR

GRUNNLAGNIR - YFIRLITSMYND

Hönnun:	NG	Verknúmer:	21021
Teiknað:	NG	Mælikvarði:	1:50
Yfirfarir:	ALM	Dagsetning:	18.03.2025
Samþykkt:	Hákon Örn Ómarsson Kl. 300577-3189	Teikn.nr:	P1-00
Áritun hönnunarsjóra:	Ómar Pétursson Kl.050571-5569	Útgáfa:	3
Útgáfa / Dagsetning aðaluppdráttar: 1 / 23.06.2021			




Plöt: 10/2021

Saver: 28.3.2025 14:04:46

Skjá: M:\AVR\21\21021 - Álfhella 15\02 DESIGN\02 P - PÍPULAGNIR\18.04.2024 Reyndartekningar\Álfhella 15 - Frárennsli_V4_mars25.rvt

Copyright © NNE Verkfræðistofa ehf. - Hönnuð af hálfu NNE Verkfræðistofa ehf.

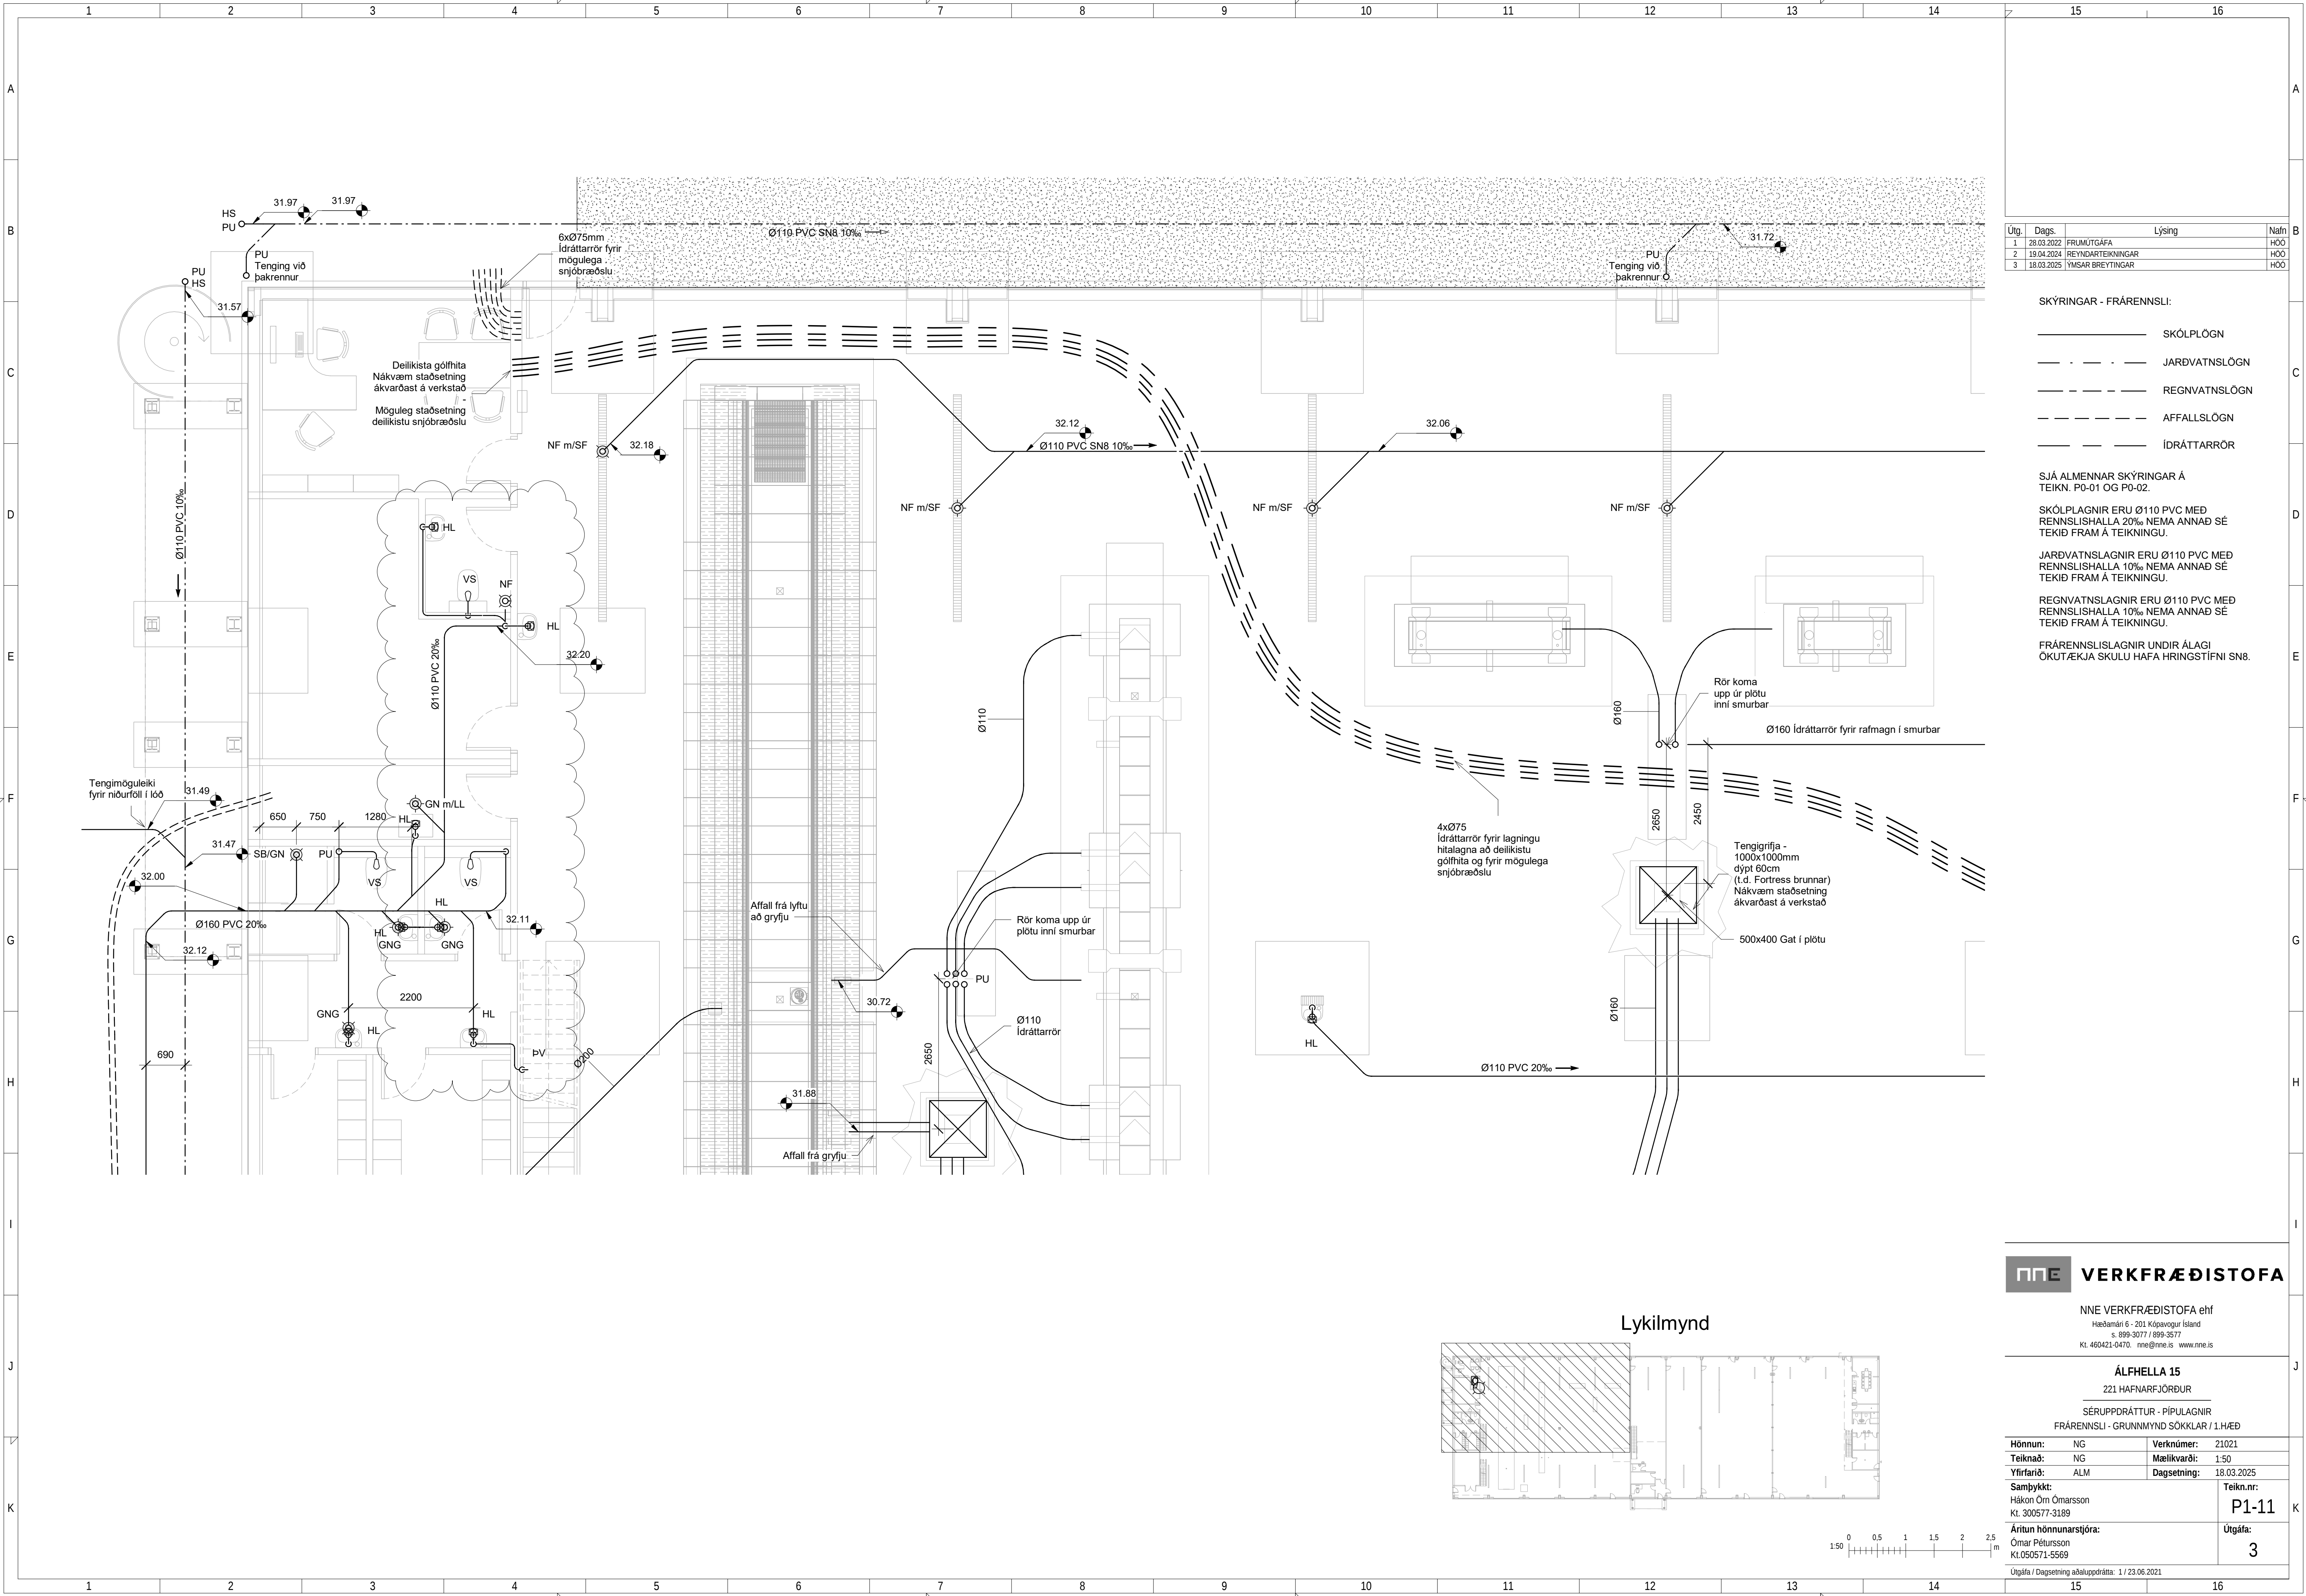

Útg.	Dags.	Lýsing	Nafn
1	28.03.2022	FRUMÚTGÁFA	HÖ
2	19.04.2024	REYNDARTEIKNINGAR	HÖ
3	18.03.2025	YMSAR BREYTINGAR	HÖ

SKÝRINGAR - FRÆRENNSLI:

- SKÓLPLÖGN
- JARÐVATNSLÖGN
- REGNVATNSLÖGN
- AFFALLSLÖGN
- ÍDRÁTTARRÖR


SKÓLPLAGNIR ERU Ø110 PVC MEÐ RENNSLISHALLA 20% NEMA ANNAD SÉ TEKID FRAM Á TEIKNINGU.

JARÐVATNSLAGNIR ERU Ø110 PVC MEÐ RENNSLISHALLA 10% NEMA ANNAD SÉ TEKID FRAM Á TEIKNINGU.

REGNVATNSLAGNIR ERU Ø110 PVC MEÐ RENNSLISHALLA 10% NEMA ANNAD SÉ TEKID FRAM Á TEIKNINGU.

FRÆRENNSLISLAGNIR UNDIR ÁLAGI ÖKUTÆKJA SKULU HAFNA HRINGSTIFNI SN8.

Lykilmynd

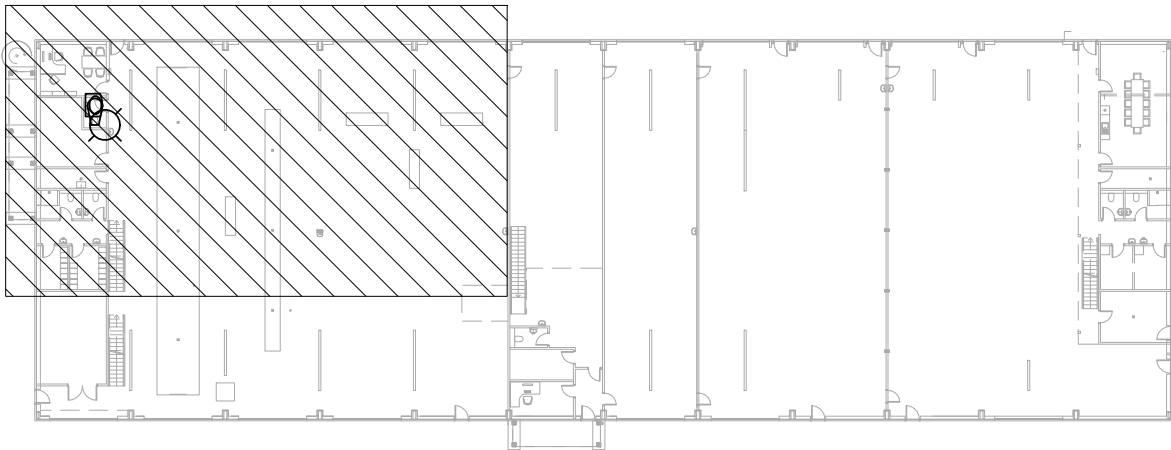

VERKFRÆÐISTOFA

NNE VERKFRÆÐISTOFA ehf
Hæðamán 6 - 201 Kópavogur Ísland
Sími: 899-3077 / 899-3577
Sími: 460421-0470. nne@nne.is www.nne.is


ÁLFHELLA 15
221 HAFNARFJÖRÐUR

SÉRUPPDRATTUR - PÍPULAGNIR
FRÆRENNSLI - GRUNNMÝND SÖKKLAR / 1.HÆÐ

Hönnun:	NG	Verknúmer:	21021
Teiknað:	NG	Mælikvarði:	1:50
Yfirfarið:	ALM	Dagsetning:	18.03.2025

Samþykkt:	Hákon Örn Ómarsson Sími: 300577-3189	Teikn.nr:	P1-11
Áritun hönnunarstjóra:	Ómar Pétursson Sími: 050571-5569	Útgáfa:	3

Útgáfa / Dagsetning aðaluppdráttar: 1 / 23.06.2021

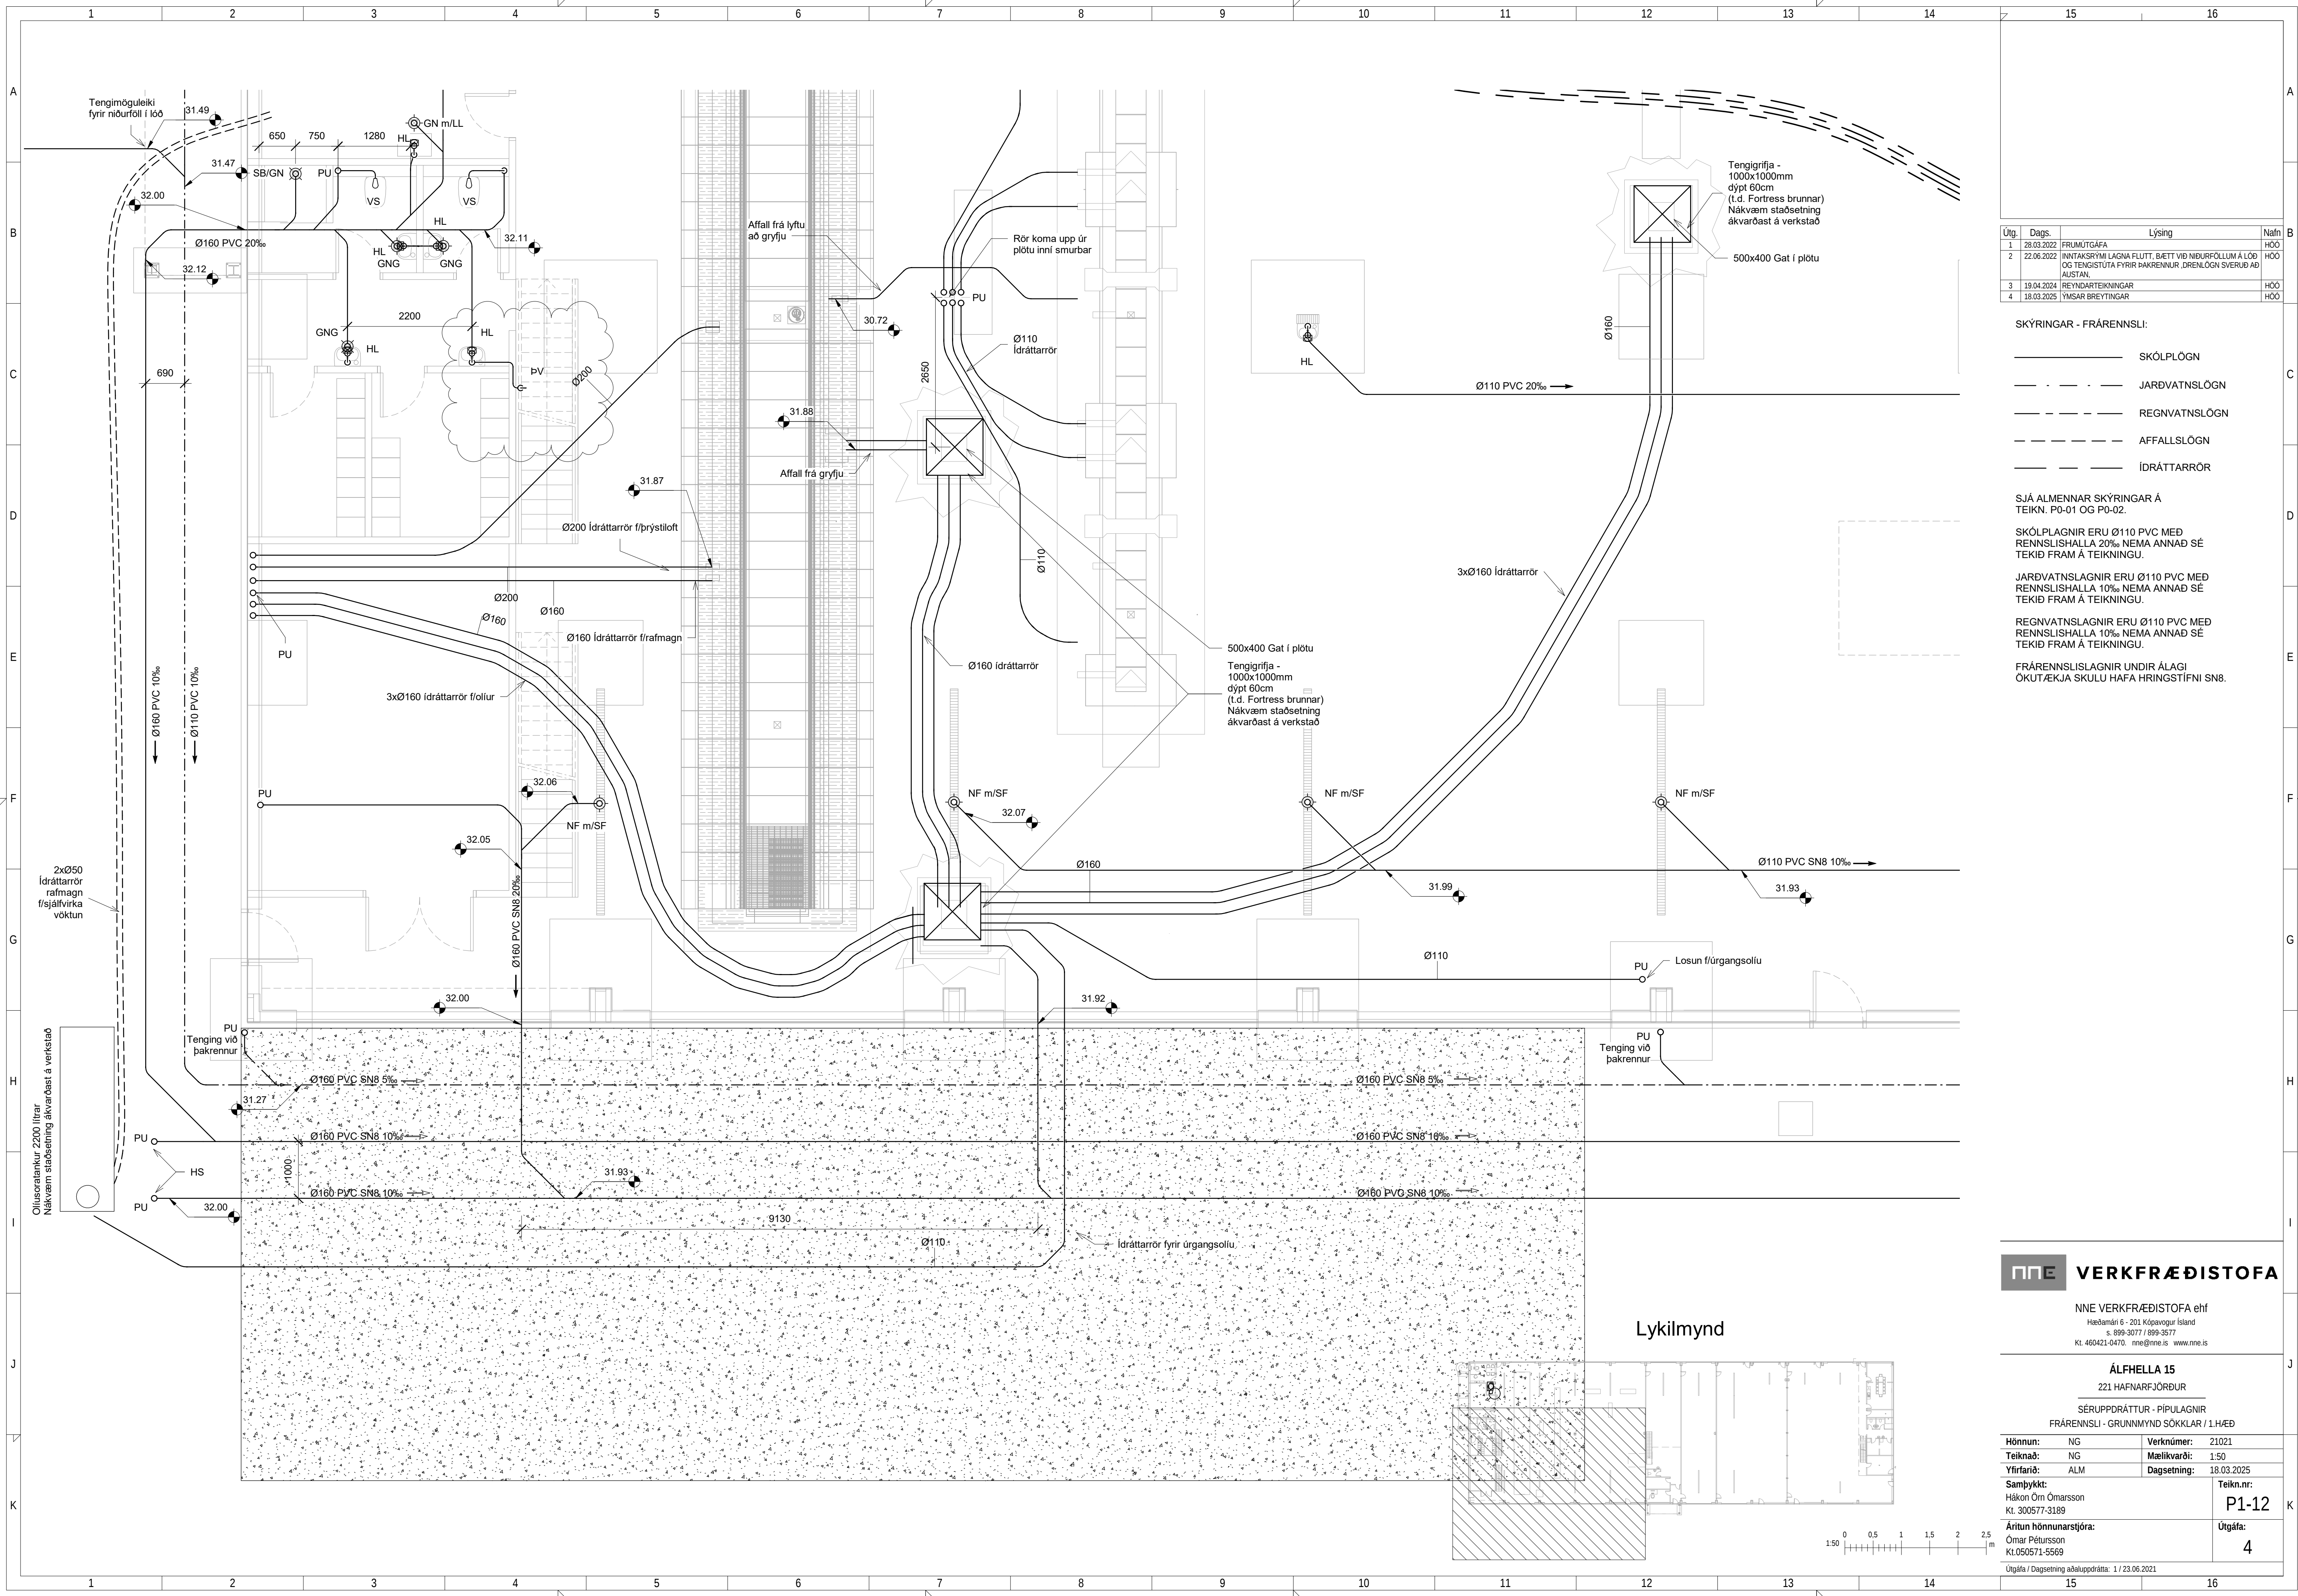

Útg.	Dags.	Lýsing	Nafn
1	28.03.2022	FRUMÚTGAFA	HÓO
2	22.06.2022	INNTAKSRÝMI LAGNA FLUTT, BÆTT VIÐ NIÐURFÖLLUM Á LÖÐ OG TEINGISTUTA FYRIR PAKKENNUR .DRENLOGN SVERUD AÐ AUSTAN,	HÓO
3	19.04.2024	REYNDARTEIKNINGAR	HÓO
4	18.03.2025	ÝMSAR BREYTINGAR	HÓO

SKÝRINGAR - FRÁRENNSLI:

_____	SKÖLPLÖGN
_____ - _____ - _____	JARÐVATNSLÖGN
_____ - _____ - _____ - _____	REGNVATNSLÖGN
_____ - _____ - _____ - _____ - _____	AFFALLSLÖGN
_____ - _____ - _____	ÍDRÁTTARRÖR

SJÁ ALMENNAR SKÝRINGAR Á
TEIKN. P0-01 OG P0-02.

SKÓLPLAGNIR ERU Ø110 PVC MEÐ
RENNSLISHALLA 20% NEMA ANNAD SÉ
TEKIÐ FRAM Á TEIKNINGU.

JARÐVATNSLAGNIR ERU Ø110 PVC MEÐ
RENNSLISHALLA 10% NEMA ANNÐ SÉ
TEKIÐ FRAM Á TEIKNINGU.


REGNVATNSLAGNIR ERU Ø110 PVC MEÐ
RENNSLISHALLA 10% NEMA ANNAD SÉ
TEKIÐ FRAM Á TEIKNINGU.

FRÁRENNSLISLAGNIR UNDIR ÁLAGI
ÖKUTÆKJA SKULU HAFA HRINGSTÍFNI SN8.

Plöt: 011902

Saver: 28.3.2025 14:04:56

Skjá: M:\AVR\21\21021 - Álfhella 15\02 DESIGN\02 P - PÍPULAGNIR\18.04.2024 Reyndarteikningar\Álfhella 15 - Frárennslí_V4_mars25.rvt

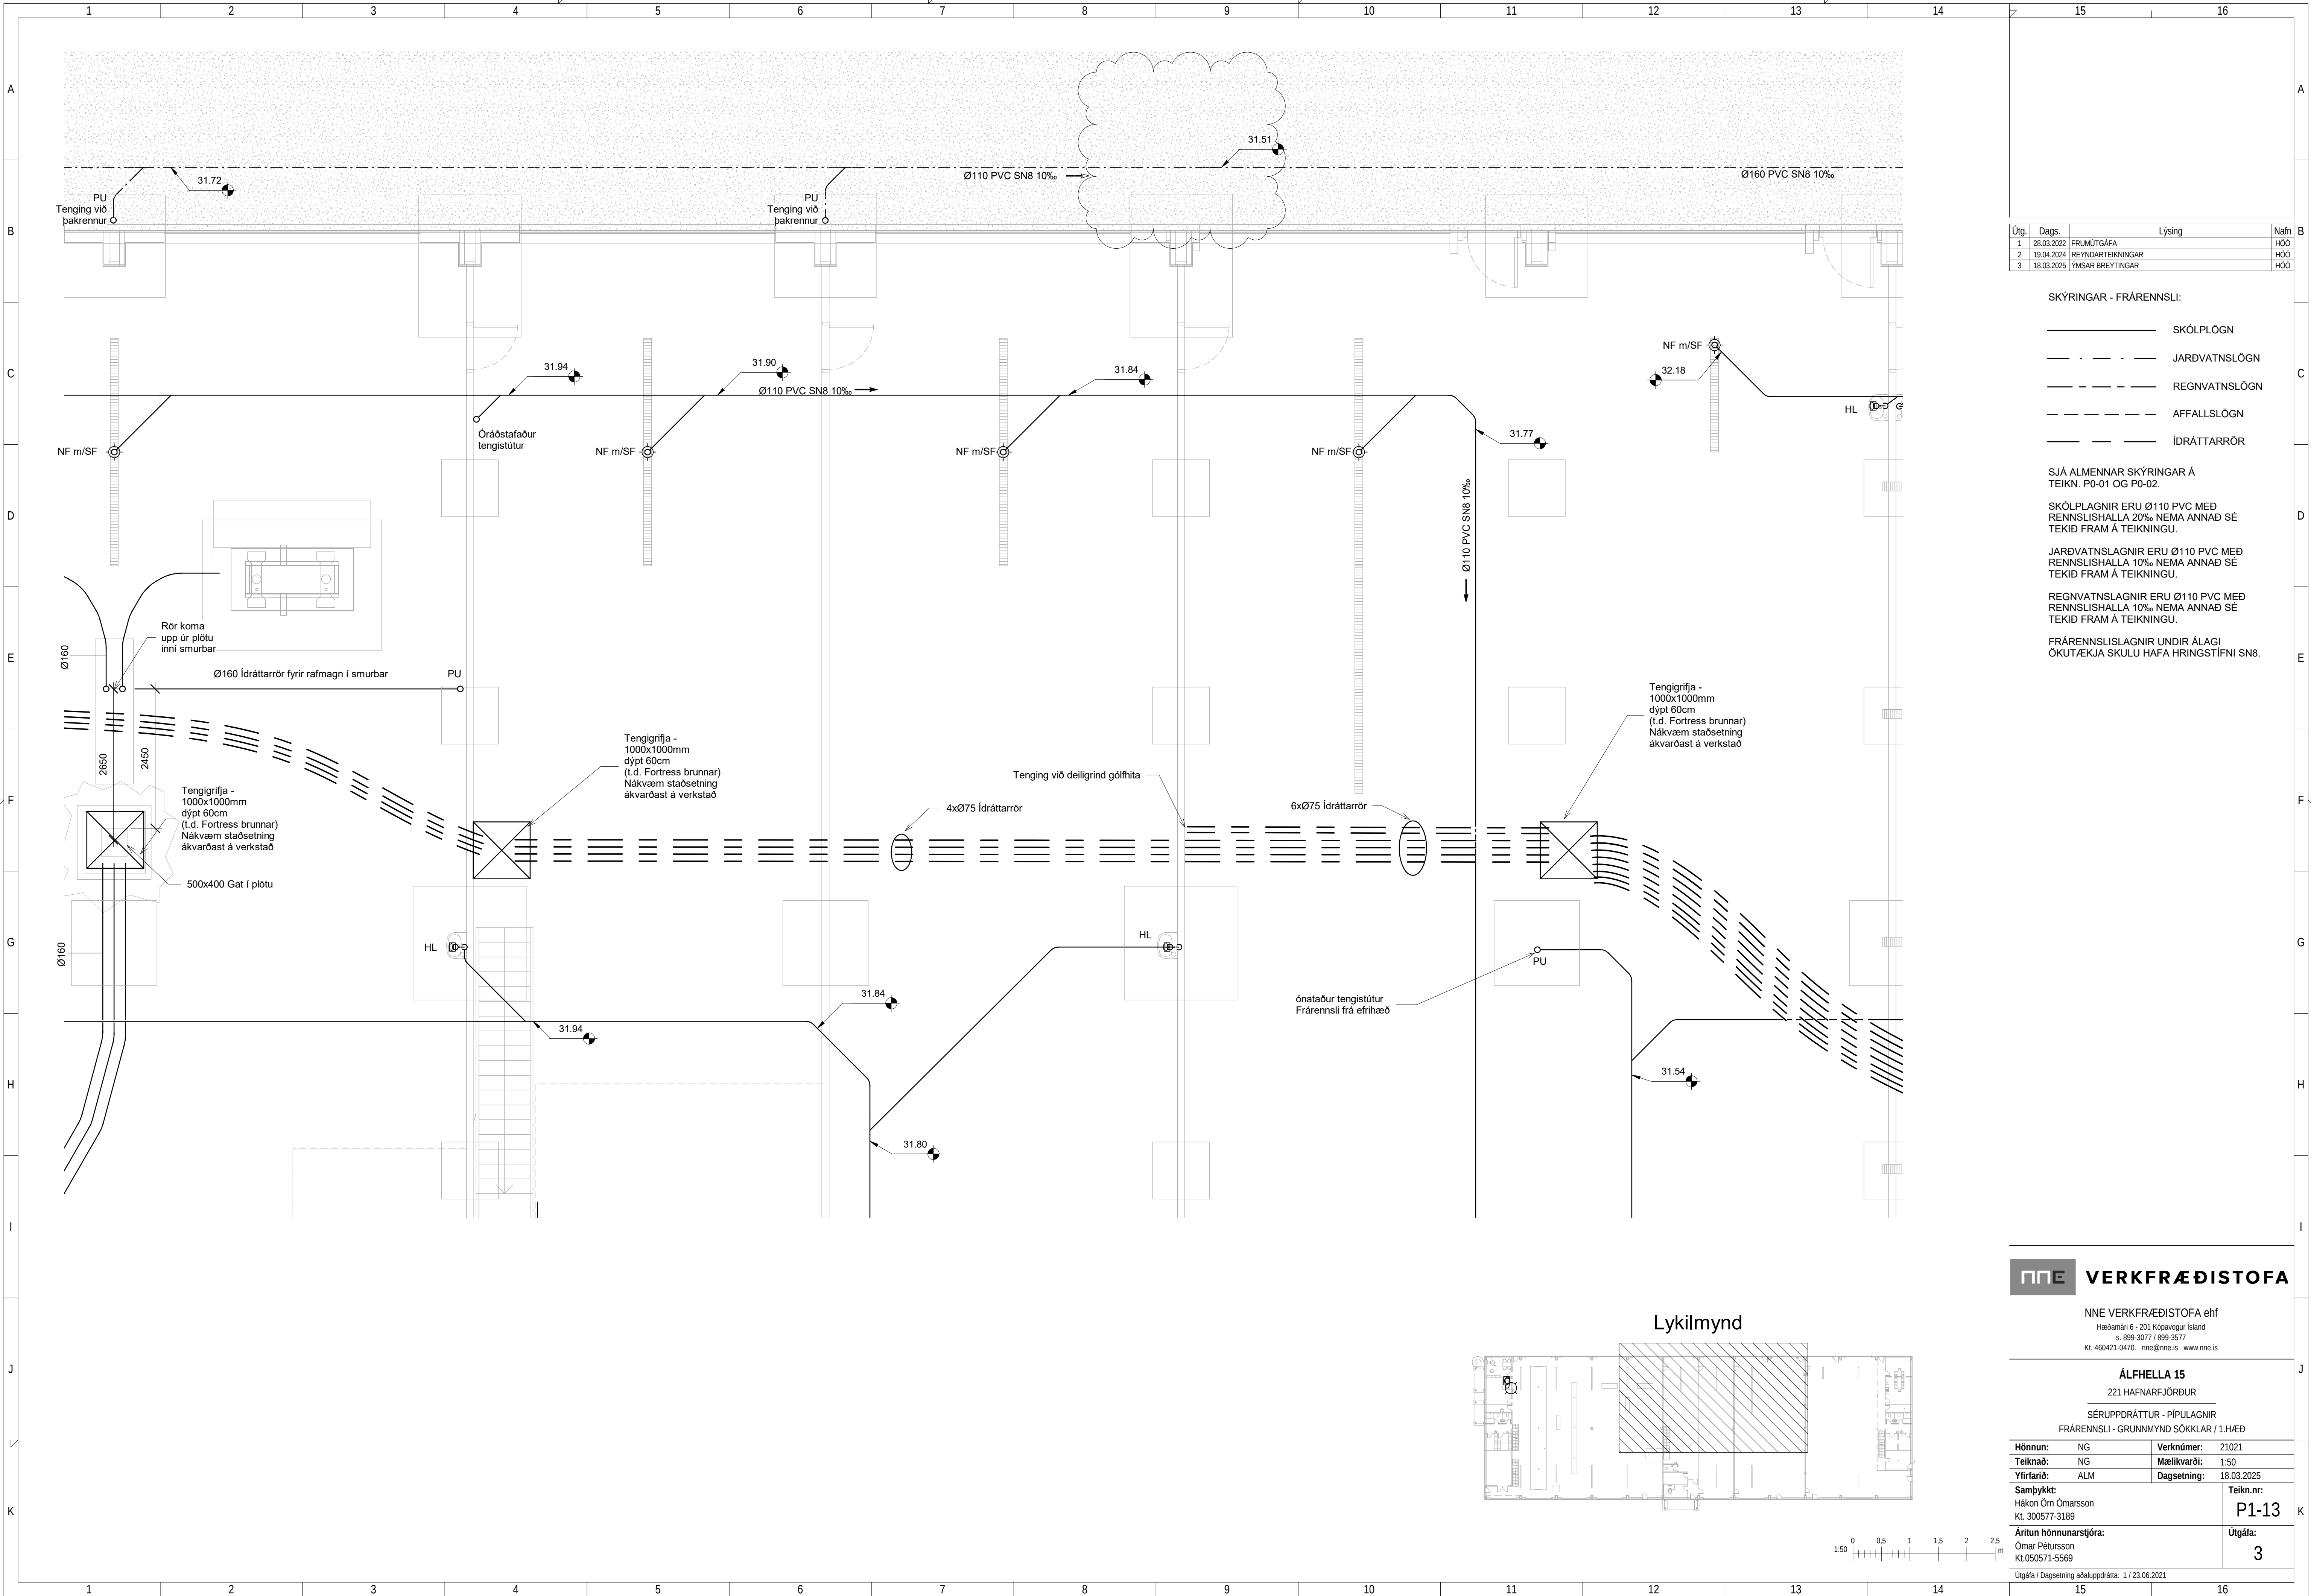

Útg.	Dags.	Lýsing	Nafn
1	28.03.2022	FRUMÚTGÁFA	HÖ
2	19.04.2024	REYNDARTEIKNINGAR	HÖ
3	18.03.2025	YMSAR BREYTINGAR	HÖ

SKÝRINGAR - FRÁRENNSLI:

- SKÓLPLÖGN
- JARÐVATNSLÖGN
- REGNVATNSLÖGN
- AFFALLSLÖGN
- IDRÁTTARRÖR

SJÁ ALMENNAR SKÝRINGAR Á TEIKN. P0-01 OG P0-02.


SKÓLPLAGNIR ERU Ø110 PVC MEÐ RENNSLISHALLA 20%. NEMA ANNAD SÉ TEKID FRAM Á TEIKNINGU.

JARÐVATNSLAGNIR ERU Ø110 PVC MEÐ RENNSLISHALLA 10%. NEMA ANNAD SÉ TEKID FRAM Á TEIKNINGU.

REGNVATNSLAGNIR ERU Ø110 PVC MEÐ RENNSLISHALLA 10%. NEMA ANNAD SÉ TEKID FRAM Á TEIKNINGU.

FRÁRENNSLISLAGNIR UNDIR ÁLAGI ÖKUTÆKJA SKULU HAFNA HRINGSTÍFNI SN8.

Lykilmynd

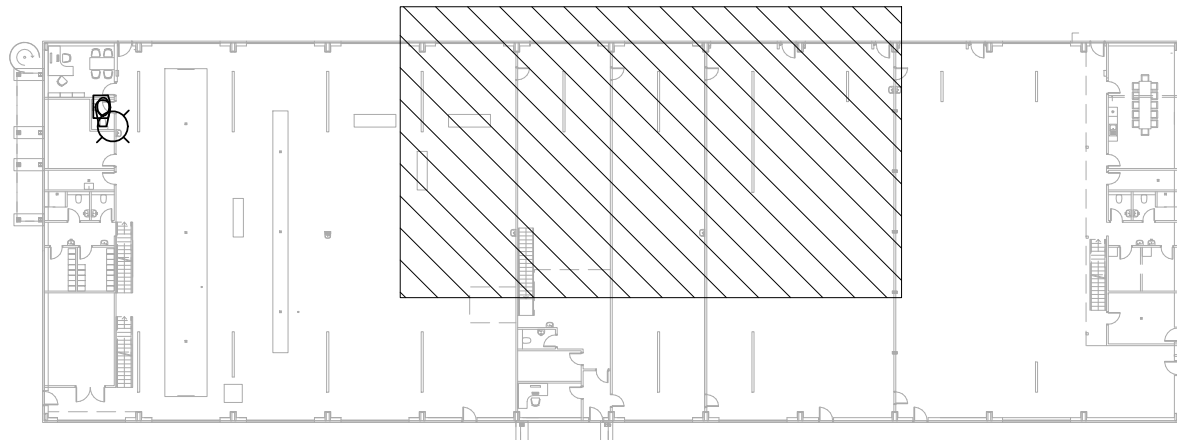


1:50 0 0.5 1 1.5 2 2.5 m

NNE VERKFRÆÐISTOFA

NNE VERKFRÆÐISTOFA ehf
Hæðamán 6 - 201 Kópavogur Ísland
Sími: 899-3077 / 899-3577
Netfang: nne@nne.is www.nne.is

ÁLFHELLA 15 221 HAFNARFJÖRÐUR			
SÉRUPPDRAÐTÚR - PÍPULAGNIR FRÁRENNSLI - GRUNNMYND SÖKKLAR / 1.HÆÐ			
Hönnun:	NG	Verknúmer:	21021
Teiknað:	NG	Mælikvarði:	1:50
Yfirfarid:	ALM	Dagsetning:	18.03.2025
Samþykkt:	Hákon Örn Ómarsson Kl. 300577-3189	Teikn.nr:	P1-13
Áritun hönnunarsjóra:	Ómar Pétursson Kl.050571-5569	Útgáfa:	3
Útgáfa / Dagsetning aðaluppdráttar: 1 / 23.06.2021			

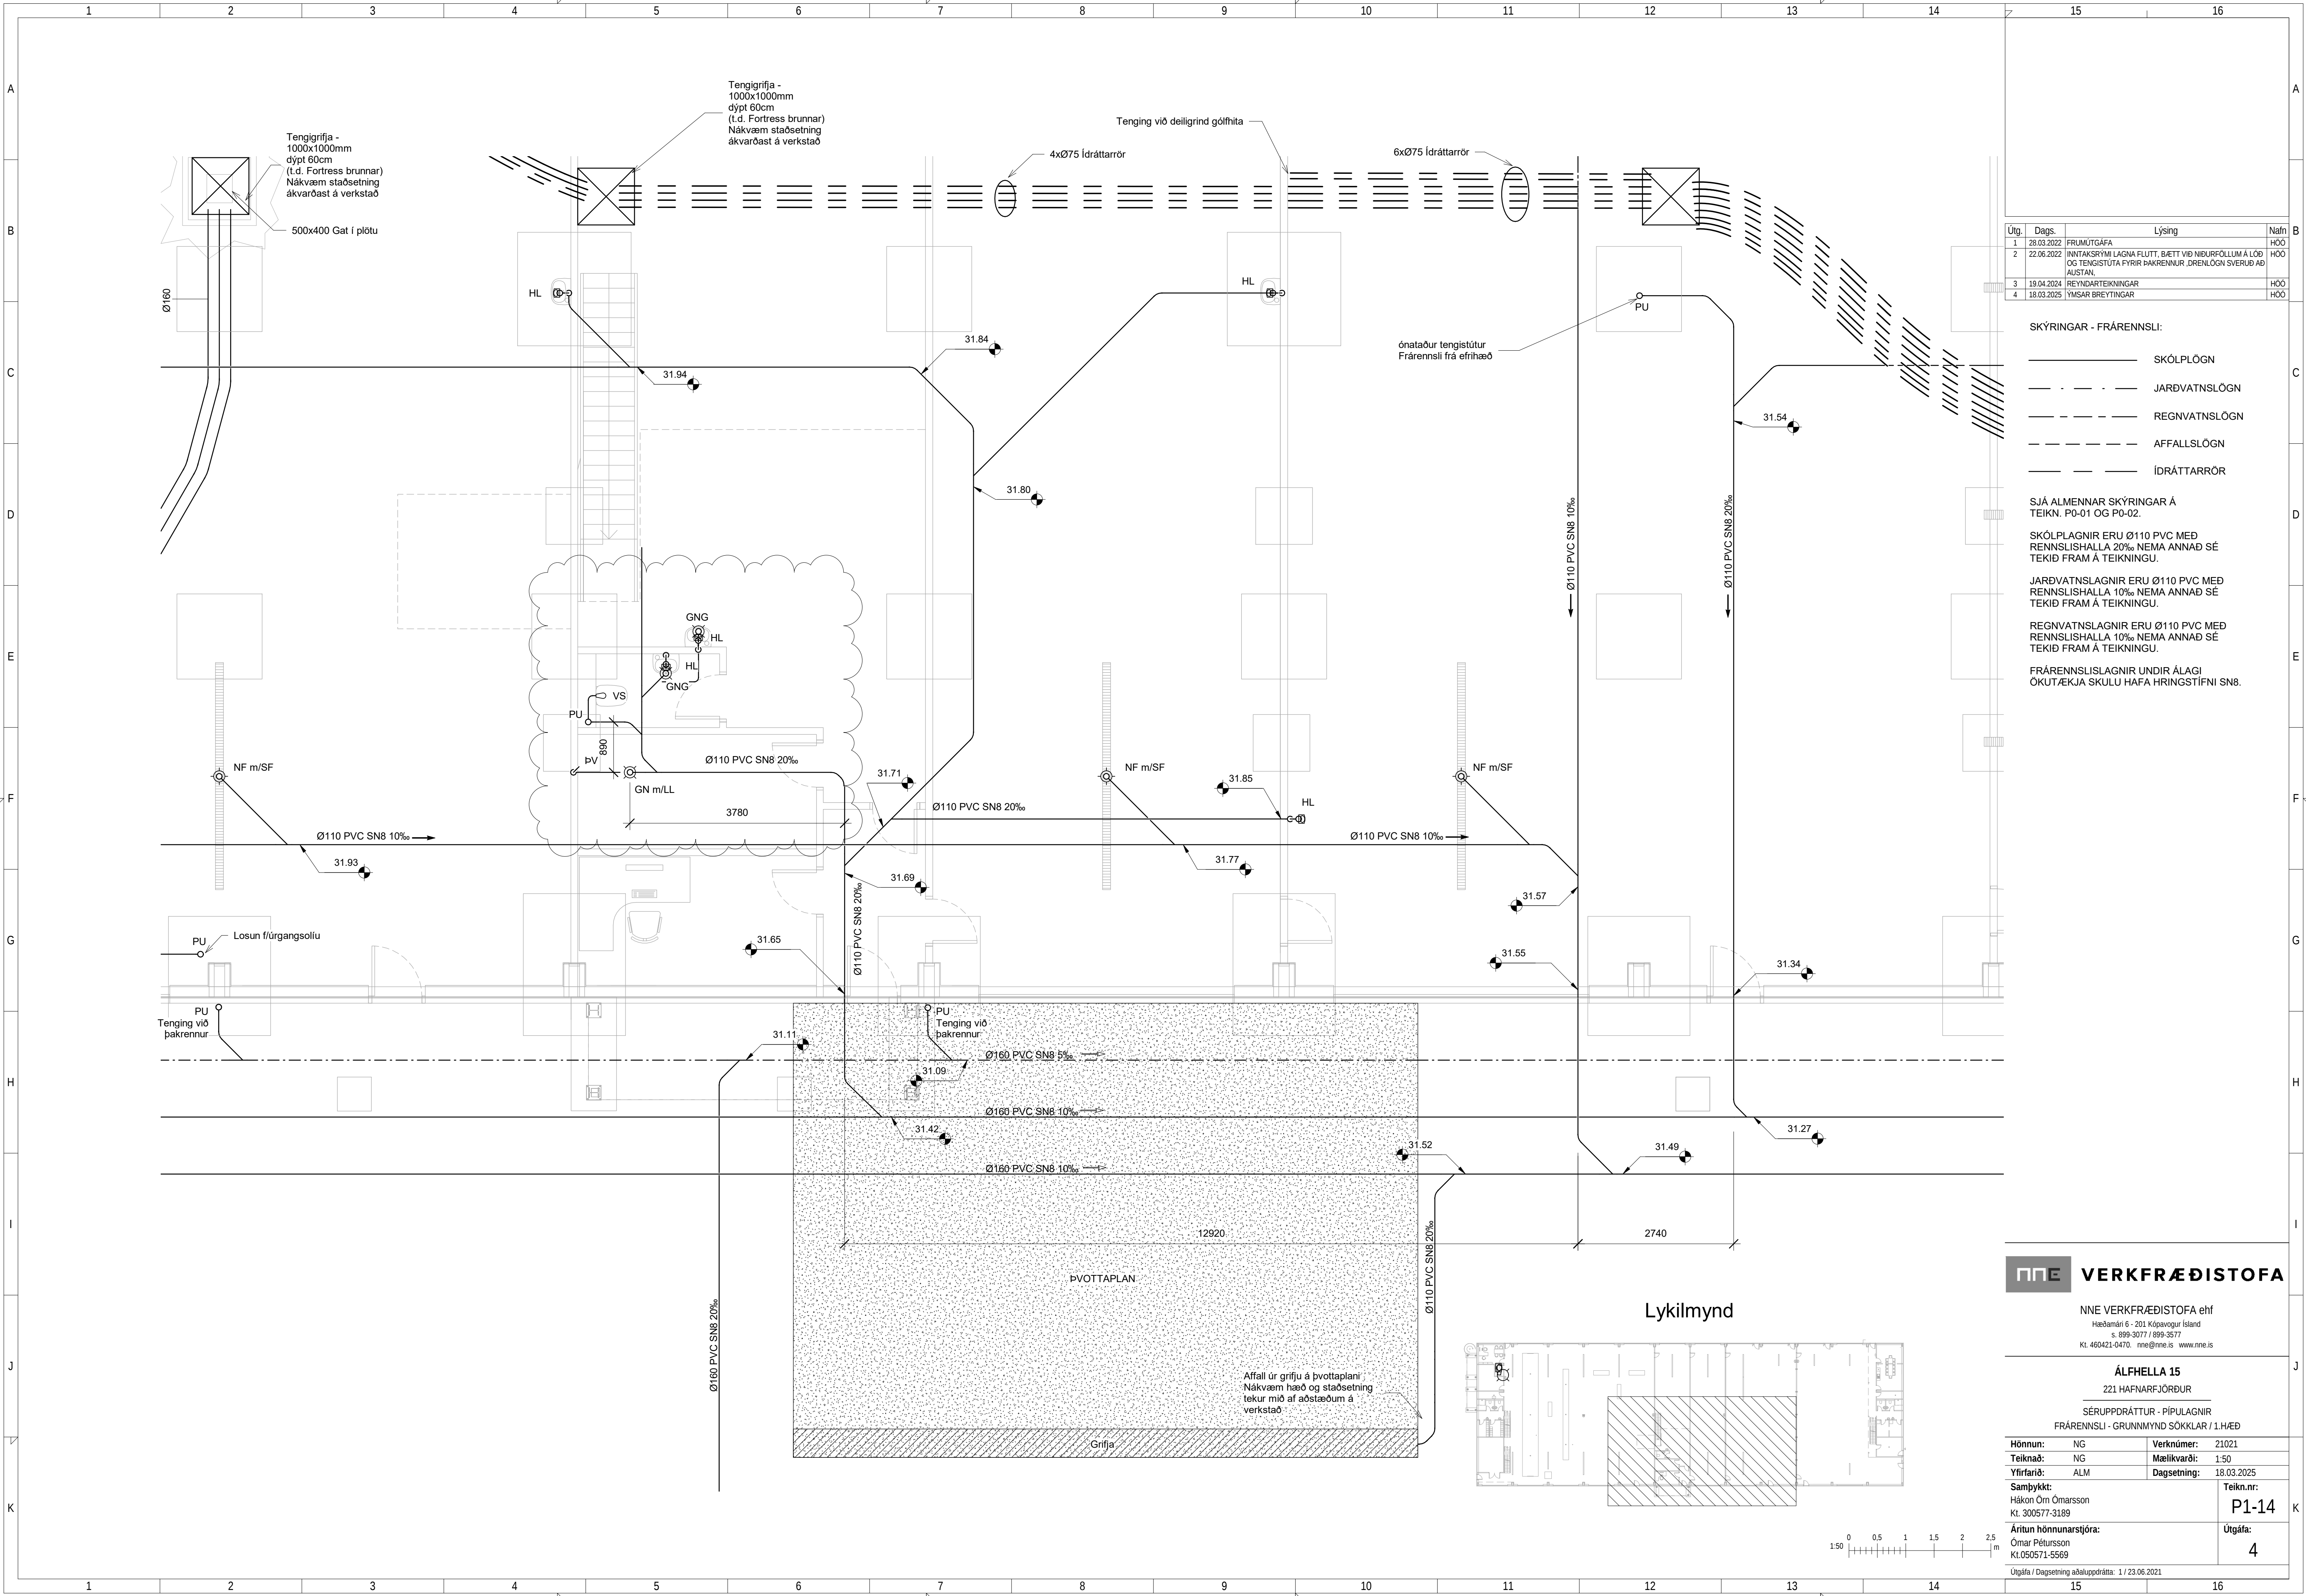

Útg.	Dags.	Lýsing	Nafn
1	28.03.2022	FRUMÚTGÁFA	HÓO
2	22.06.2022	INNVIÐSKRÝM LAGNA FLUTT, BÆTT VIÐ NIBURFÖLLUM Á LÖB OG TENGISTÚTA FYRIR ÞAKRENNUR, DRENLOGN SVERUD AÐ AUSTAN.	HÓO
3	19.04.2024	REYNDARTEIKNINGAR	HÓO
4	18.03.2025	YMSAR BREYTINGAR	HÓO

SKÝRINGAR - FRÆRENNSLI:

- SKÓLPLÖGN
- JARÐVATNSLÖGN
- REGNVATNSLÖGN
- AFFALLSLÖGN
- IDRÁTTARRÖR

SJÁ ALMENNAR SKÝRINGAR Á TEIKN. P0-01 OG P0-02.

SKÓLPLAGNIR ERU Ø110 PVC MED RENNSLISHALLA 20% NEMA ANNAD SÉ TEKID FRAM Á TEIKNINGU.

JARÐVATNSLAGNIR ERU Ø110 PVC MED RENNSLISHALLA 10% NEMA ANNAD SÉ TEKID FRAM Á TEIKNINGU.

REGNVATNSLAGNIR ERU Ø110 PVC MED RENNSLISHALLA 10% NEMA ANNAD SÉ TEKID FRAM Á TEIKNINGU.

FRÆRENNSLISLAGNIR UNDIR ÁLAGI ÖKUTÆKJA SKULU HAFNA HRINGSTÍFNI SN8.


VERKFRÆÐISTOFA

NNE VERKFRÆÐISTOFA ehf
Hæðamán 6 - 201 Kópavogur Ísland
Sí: 899-3077 / 899-3577
Kl. 460421-0470. nne@nne.is www.nne.is

ÁLÞELLA 15
221 HAFNARFJÖRDUR

SÉRUPPDRATTUR - PÍPULAGNIR
FRÆRENNSLI - GRUNNMÝND SÖKKLAR / 1.HÆÐ

Hönnun:	NG	Verknúmer:	21021
Teiknað:	NG	Mælikvarði:	1:50
Yfirfarið:	ALM	Dagsetning:	18.03.2025
Samþykkt:	Hákon Örn Ómarsson Kl. 300577-3189	Teikn.nr.:	P1-14
Áritun hönnunarstjóra:	Ómar Pétursson Kl.050571-5569	Útgáfa:	4
Útgáfa / Dagsetning aðaluppdráttar: 1 / 23.06.2021			

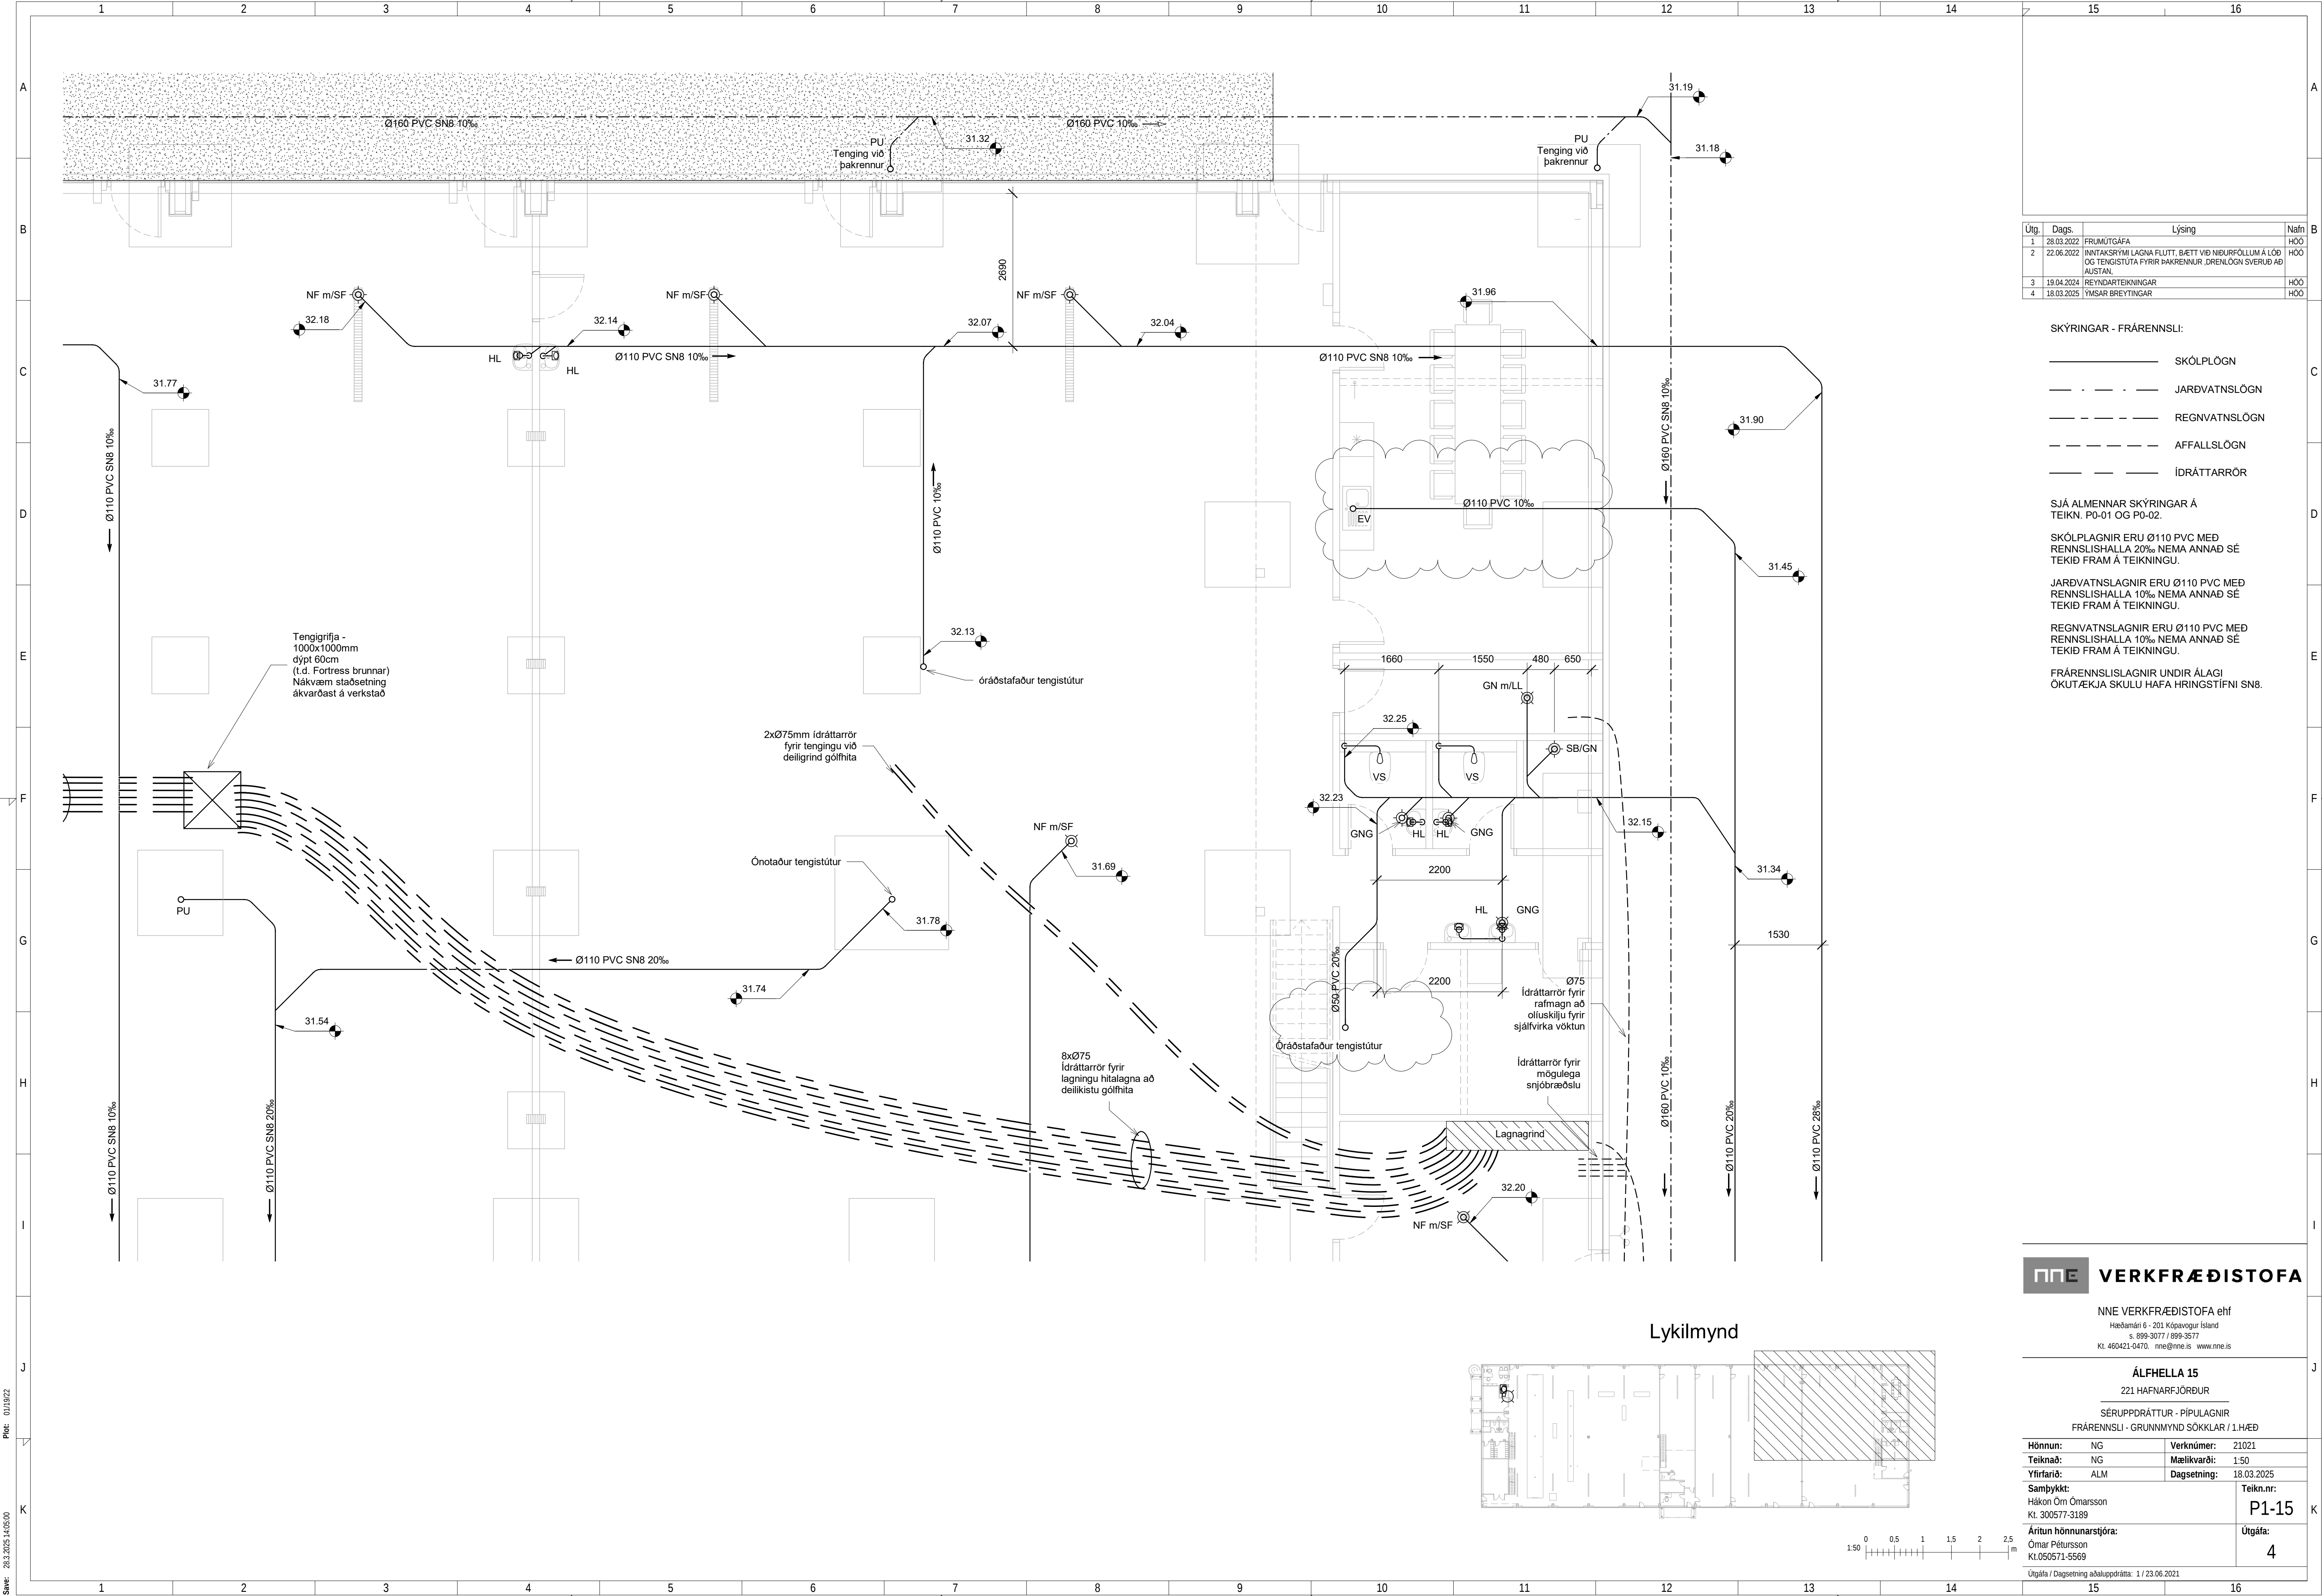

Útg.	Dags.	Lýsing	Nafn
1	28.03.2022	FRUMÚTGÁFA	HÓO
2	22.06.2022	INNVIKSRÝMI LAGNA FLUTT, BÆTT VÍÐ NIÐURFÖLLUM Á LÖB OG TENGISTÚTA FYRIR ÞAKRENNUR, DRENLOGN SVERUD AÐ AUSTAN.	HÓO
3	19.04.2024	REYNDARTEIKNINGAR	HÓO
4	18.03.2025	YMSAR BREYTINGAR	HÓO

SKÝRINGAR - FRÁRENNSLI:

- SKÓLPLOGN
- JARÐVATNSLÖGN
- REGNVATNSLÖGN
- AFFALLSLÖGN
- ÍDRÁTTARRÖR

SJÁ ALMENNAR SKÝRINGAR Á TEIKN. P0-01 OG P0-02.



SKÓPLAGNIR ERU Ø110 PVC MED RENNSLI SHALLA 20‰ NEMA ANNAD SÉ TEKID FRAM Á TEIKNINGU.

JARÐVATNSLAGNIR ERU Ø110 PVC MED RENNSLI SHALLA 10‰ NEMA ANNAD SÉ TEKID FRAM Á TEIKNINGU.

REGNVATNSLAGNIR ERU Ø110 PVC MED RENNSLI SHALLA 10‰ NEMA ANNAD SÉ TEKID FRAM Á TEIKNINGU.

FRÁRENNSLISLAGNIR UNDIR ÁLAGI ÖKUTÆKJA SKULU HAFNA HRINGSTÍFNI SN8.

Lykilmynd

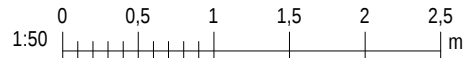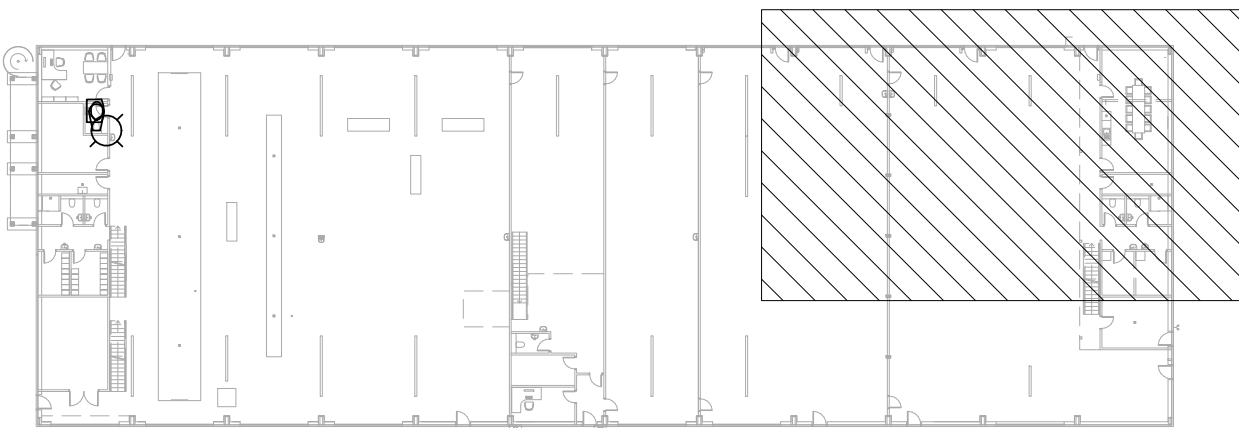

VERKFRÆÐISTOFA


NNE VERKFRÆÐISTOFA ehf
Hæðarní 6 - 201 Kópavogur Ísland
Sími: 899-3077 / 899-3577
Sími: 460421-0470. nne@nne.is www.nne.is

ÁLFHELLA 15
221 HAFNARFJÖRDUR

SÉRUPPDRAÐTÚR - PÍPULAGNIR
FRÁRENNSLI - GRUNNMÝND SÖKKLAR / 1.HÆÐ

Hönnun:	NG	Verknúmer:	21021
Teiknað:	NG	Mælikvarði:	1:50
Yfirfarið:	ALM	Dagsetning:	18.03.2025
Samþykkt:	Hákon Örn Ómarsson Sími: 300577-3189	Teikn.nr:	P1-15
Áritun hönnunarsjóns:	Ómar Pétursson Sími: 050571-5569	Útgáfa:	4

Útgáfa / Dagsetning aðaluppdráttar: 1 / 23.06.2021

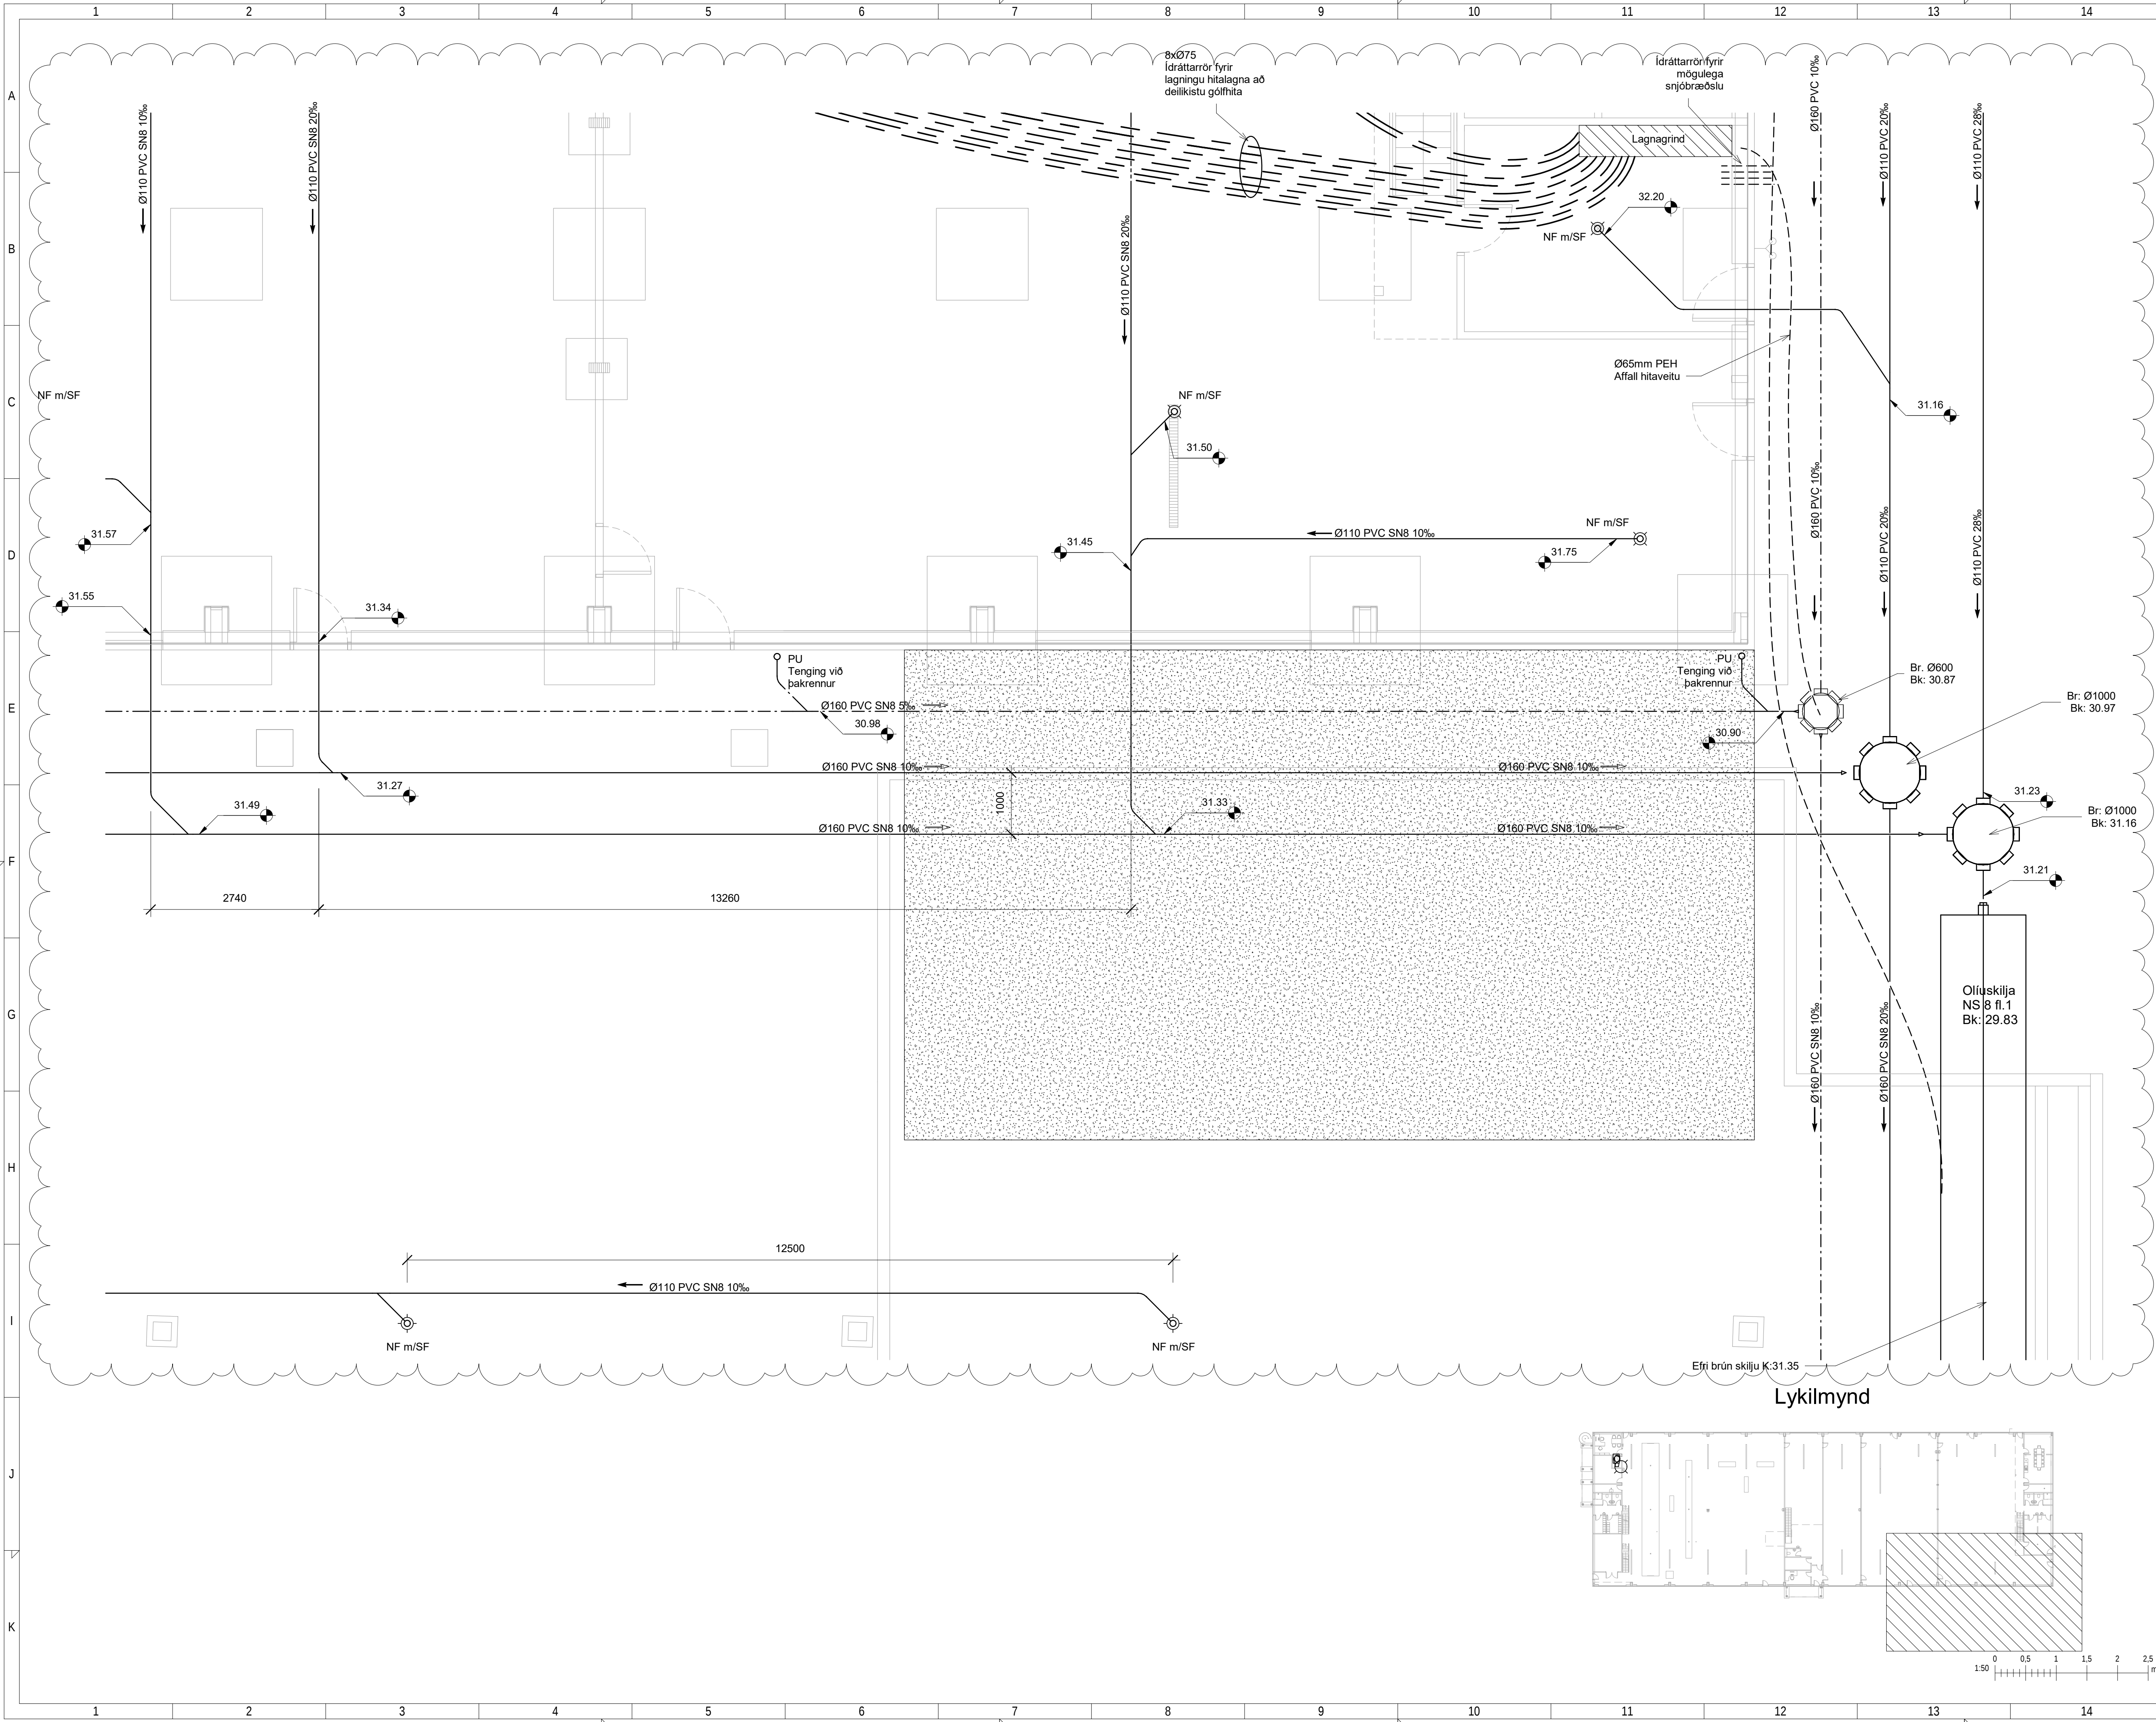

Útg.	Dags.	Lýsing	Nafn
1	28.03.2022	FRUMÚTGÁFA	HÓO
2	22.06.2022	INNVIKSRÝMI LAGNA FLUTT, BÆTT VIÐ NIÐURFÖLLUM Á LÖB OG TENGISTÚTA FYRIR ÞAKRENNUR, DRENLOGN SVERUD AÐ AUSTAN.	HÓO
3	19.04.2024	REYNDARTEIKNINGAR	HÓO

SKÝRINGAR - FRÆRENNSLI:

- SKÓLPLOGN
- JARÐVATNSLOGN
- REGNVATNSLOGN
- AFFALLSLOGN
- IDRÁTTARRÖR

SJÁ ALMENNAR SKÝRINGAR Á TEIKN. P0-01 OG P0-02.


SKÓLPLAGNIR ERU Ø110 PVC MEÐ RENNSLISHALLA 20‰ NEMA ANNAD SÉ TEKID FRAM Á TEIKNINGU.

JARÐVATNSLAGNIR ERU Ø110 PVC MEÐ RENNSLISHALLA 10‰ NEMA ANNAD SÉ TEKID FRAM Á TEIKNINGU.

REGNVATNSLAGNIR ERU Ø110 PVC MEÐ RENNSLISHALLA 10‰ NEMA ANNAD SÉ TEKID FRAM Á TEIKNINGU.

FRÆRENNSLISLAGNIR UNDIR ÁLAGI ÖKUTÆKJA SKULU HAFNA HRINGSTÍFNI SN8.

Lykilmynd

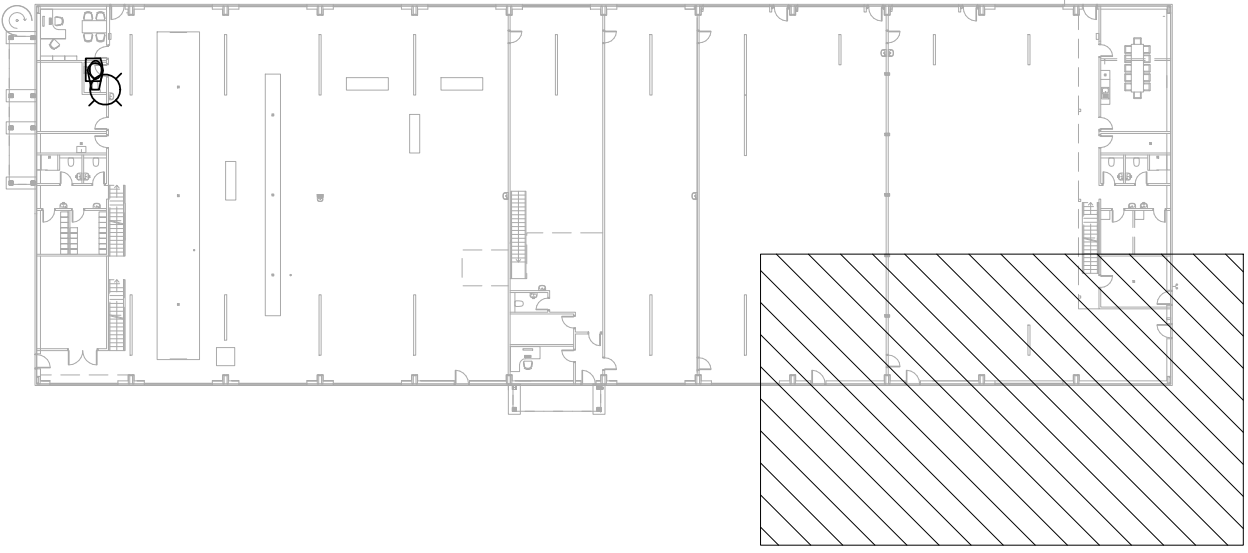

VERKFRÆÐISTOFA

NNE VERKFRÆÐISTOFA ehf
Hæðamán 6 - 201 Kópavogur Ísland
Sí: 899-3077 / 899-3577
Kl. 460421-0470. nne@nne.is www.nne.is

ÁLFHELLA 15
221 HAFNARFJÖRDUR


SÉRUPPDRATTUR - PÍPULAGNIR
FRÆRENNSLI - GRUNNMÝND SÖKKLAR / 1.HÆÐ

Hönnun:	NG	Verknúmer:	21021
Teiknað:	NG	Mælikvarði:	1:50
Yfirfarið:	ALM	Dagsetning:	18.03.2025
Samþykkt:	Hákon Örn Ómarsson Kl. 300577-3189	Teikn.nr:	P1-16
Áritun hönnunarskjótra:	Ómar Pétursson Kl.050571-5569	Útgáfa:	3

Útgáfa / Dagsetning aðaluppdráttar: 1 / 23.06.2021

Þek: 011902

Saver: 28.3.2025 14:05:05

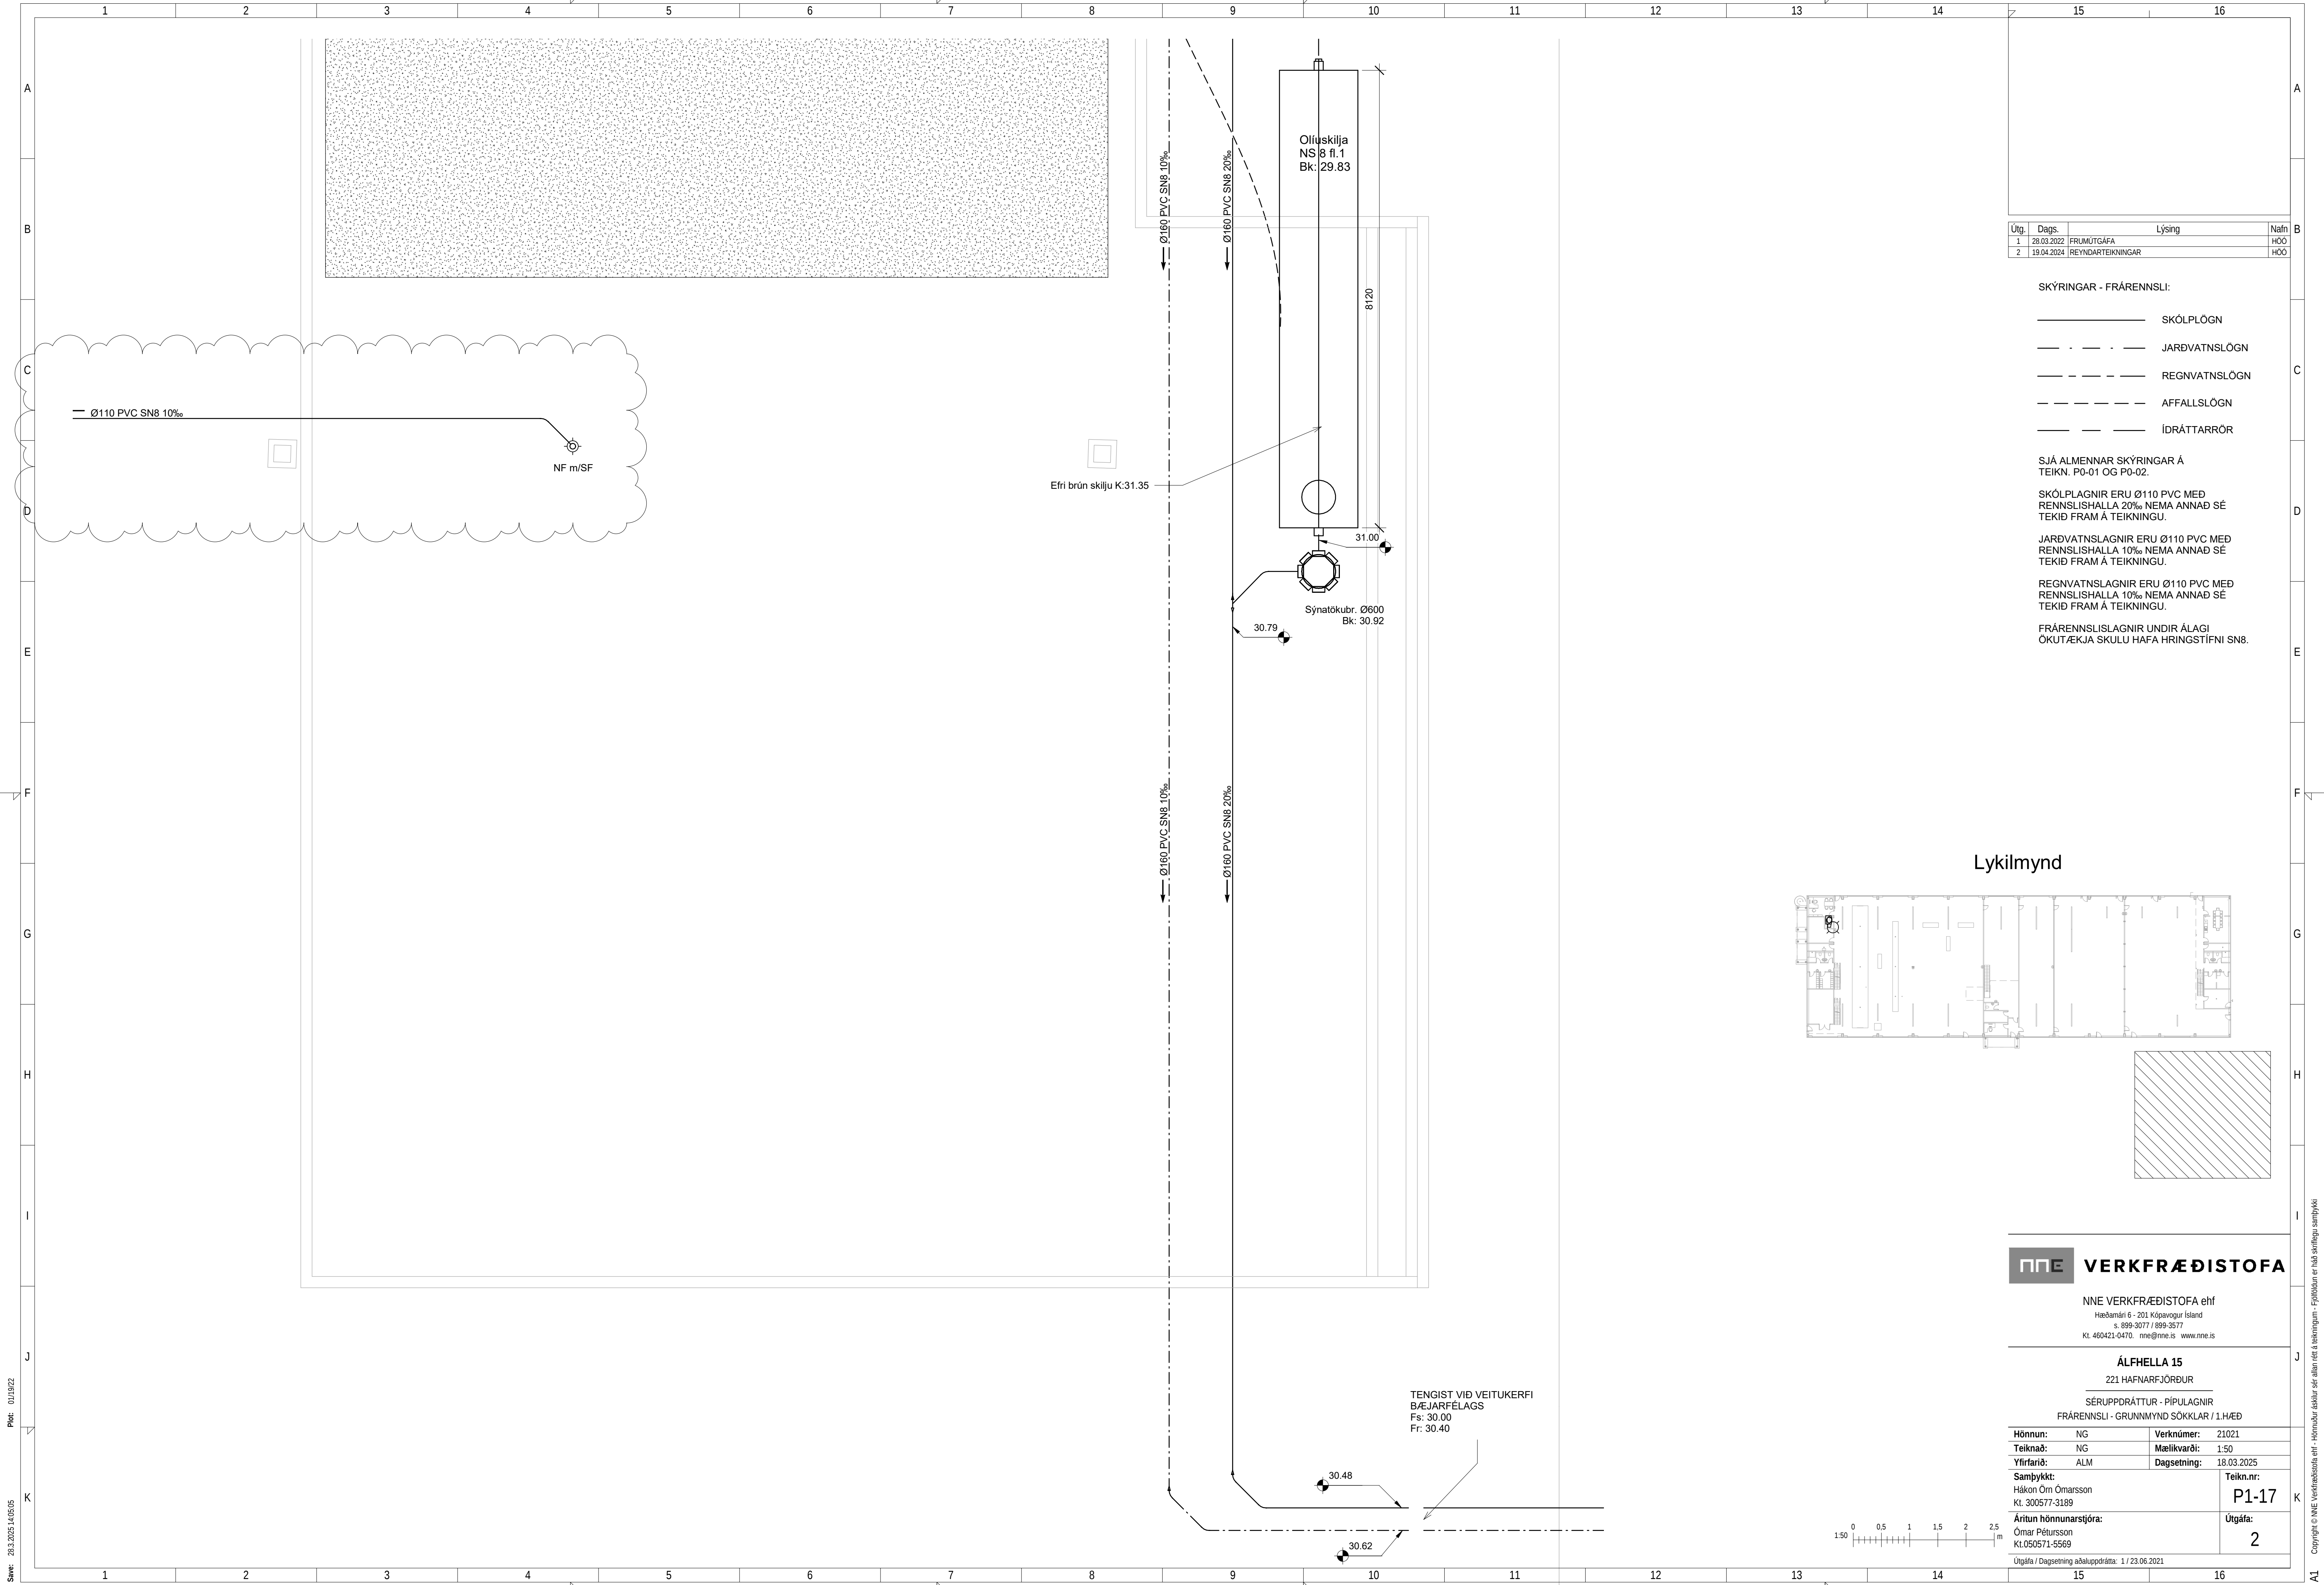

Útg.	Dags.	Lýsing	Nafn
1	28.03.2022	FRUMÚTGÁFA	HÓO
2	19.04.2024	REYNDARTEIKNINGAR	HÓO

SKÝRINGAR - FRÁRENNSLI:

- SKÓLPLÖGN
- JARÐVATNSLÖGN
- REGNVATNSLÖGN
- AFFALLSLÖGN
- IDRÁTTARRÖR

SJÁ ALMENNAR SKÝRINGAR Á TEIKN. P0-01 OG P0-02.



SKÓLPLAGNIR ERU Ø110 PVC MEÐ RENNSLISHALLA 20% NEMA ANNAD SÉ TEKID FRAM Á TEIKNINGU.

JARÐVATNSLAGNIR ERU Ø110 PVC MEÐ RENNSLISHALLA 10% NEMA ANNAD SÉ TEKID FRAM Á TEIKNINGU.

REGNVATNSLAGNIR ERU Ø110 PVC MEÐ RENNSLISHALLA 10% NEMA ANNAD SÉ TEKID FRAM Á TEIKNINGU.

FRÁRENNSLISLAGNIR UNDIR ÁLAGI ÖKUT/ÆKJA SKULU HAFNA HRINGSTIFNI SN8.

Lykilmynd

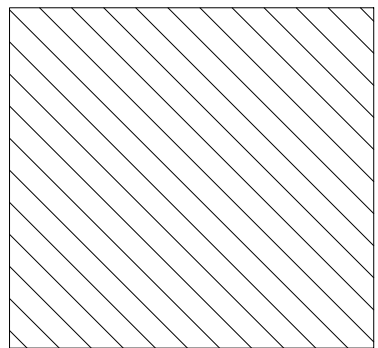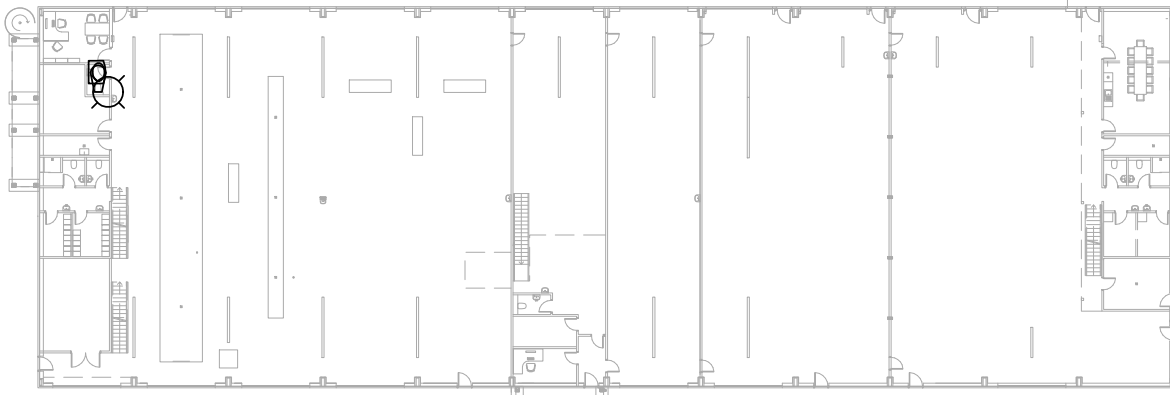

VERKFRÆÐISTOFA

NNE VERKFRÆÐISTOFA ehf

Hæðamán 6 - 201 Kópavogur Ísland

Kl. 460421-0470. nne@nne.is www.nne.is

ÁLFHELLA 15

221 HAFNARFJÖRÐUR

SÉRUPPDRATTUR - PÍPULAGNIR

FRÁRENNSLI - GRUNNMÝND SÖKKLAR / 1.HÆÐ


Hönnun:	NG	Verknúmer:	21021
Teiknað:	NG	Mælikvarði:	1:50
Yfirfarið:	ALM	Dagsetning:	18.03.2025
Samþykkt:	Hákon Örn Ómarsson Kl. 300577-3189	Teikn.nr:	P1-17
Áritun hönnunarstjóra:	Ómar Pétursson Kl.050571-5569	Útgáfa:	2
Útgáfa / Dagsetning aðaluppdráttar: 1 / 23.06.2021			

Plöt: 011902

Saver: 28.3.2025.14:05:05

Skjá: M:\AVR\21\21021 - Álfhella 15\02 DESIGN\02 P - PÍPULAGNIR\18.04.2024 Reyndartekningar\Álfhella 15 - Frárennsti_V4_mars25.rvt



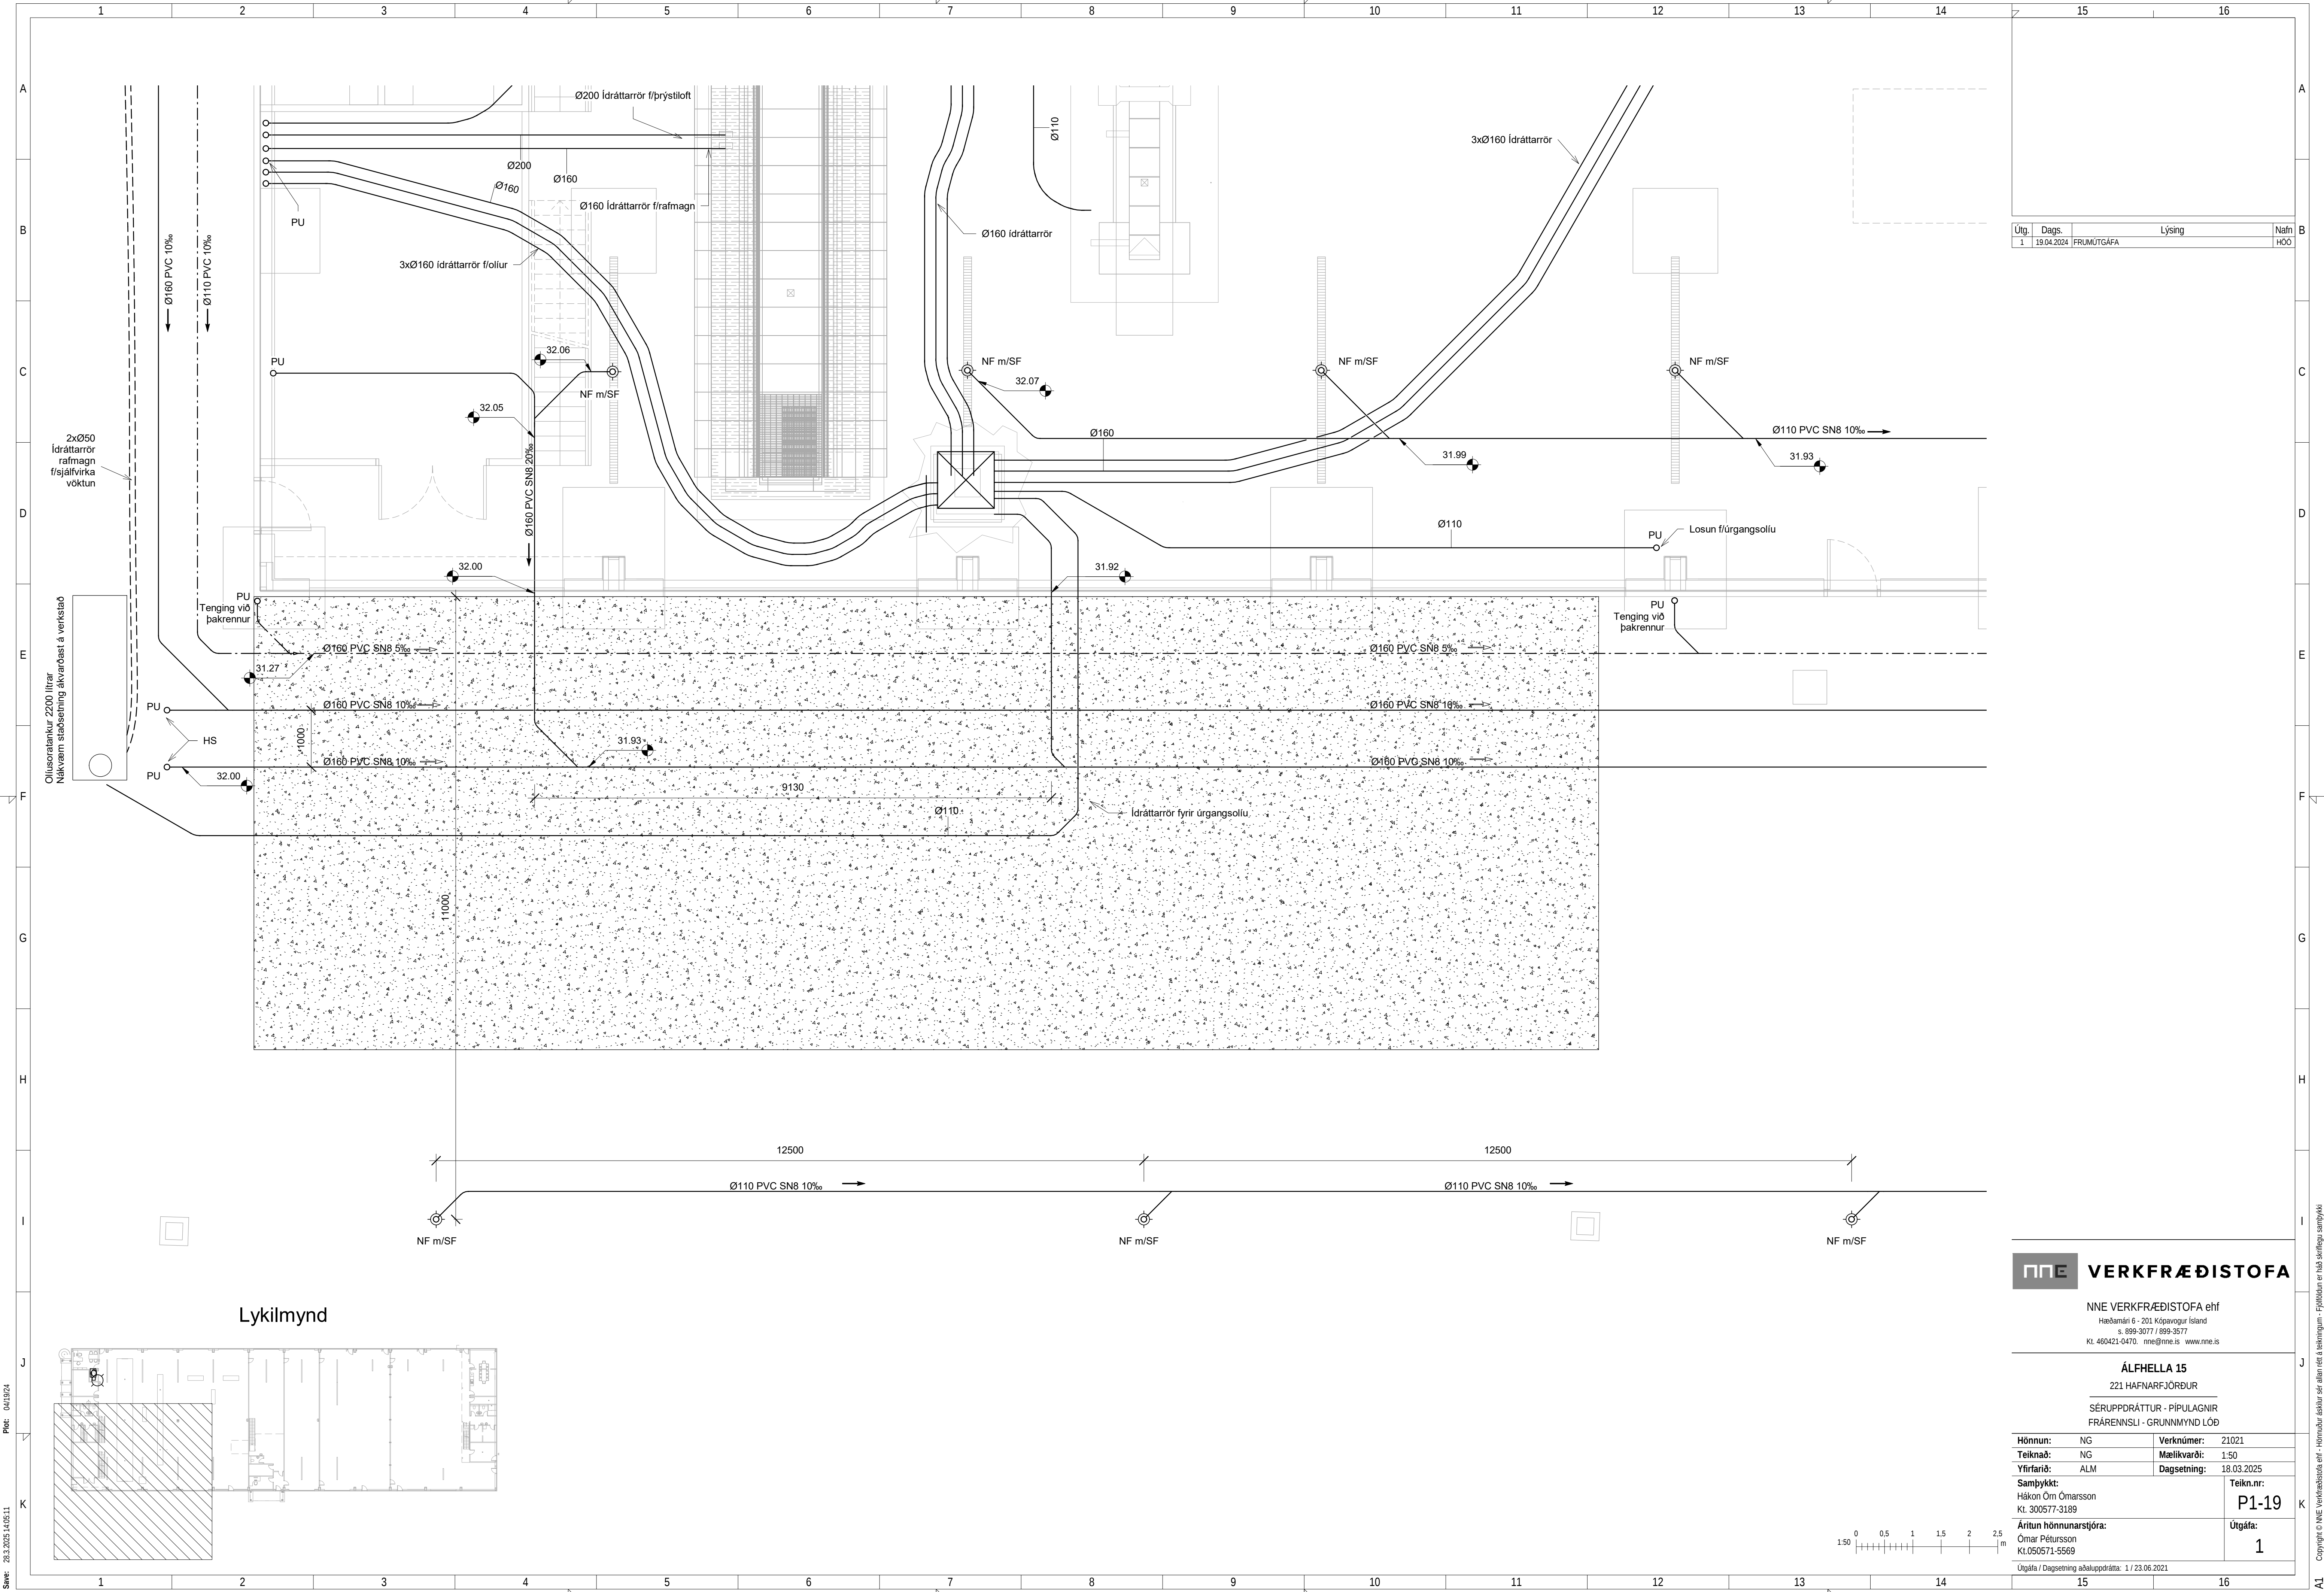

Plöt: 04/10/24

Save: 28.3.2025 14:05:11

Skjá: M:\AVR\2121021 - Álfhella 15\02 DESIGN\02 P - PÍPULAGNIR\18.04.2024 Reyndartekningar\Álfhella 15 - Fræmsti_V4_mars25.rvt

Útg.	Dags.	Lýsing	Nafn
1	19.04.2024	FRUMÚTGÁFA	HOO

VERKFRÆÐISTOFA

Hönnun: NG

Teiknað: NG

Yfirfarið: ALM

Samþykkt: Hákon Örn Ómarsson
Kl. 300577-3189

Áritun hönnunarstjóra: Ómar Pétursson
Kl.050571-5569

Útgáfa / Dagsetning aðaluppdráttar: 1 / 23.06.2021

Verknúmer: 21021

Mælikvarði: 1:50

Dagsetning: 18.03.2025

Teikn.nr: P1-19

Útgáfa: 1


ÁLFHELLA 15

221 HAFNARFJÖRÐUR

SÉRUPPDRATTUR - PÍPULAGNIR


Á1 Copyright © NNE Verkfræðistofa ehf. - Hönnuð afsláttur sár áttu rétt á teikningum - Fjölbildun er hluti söfnu samþykki

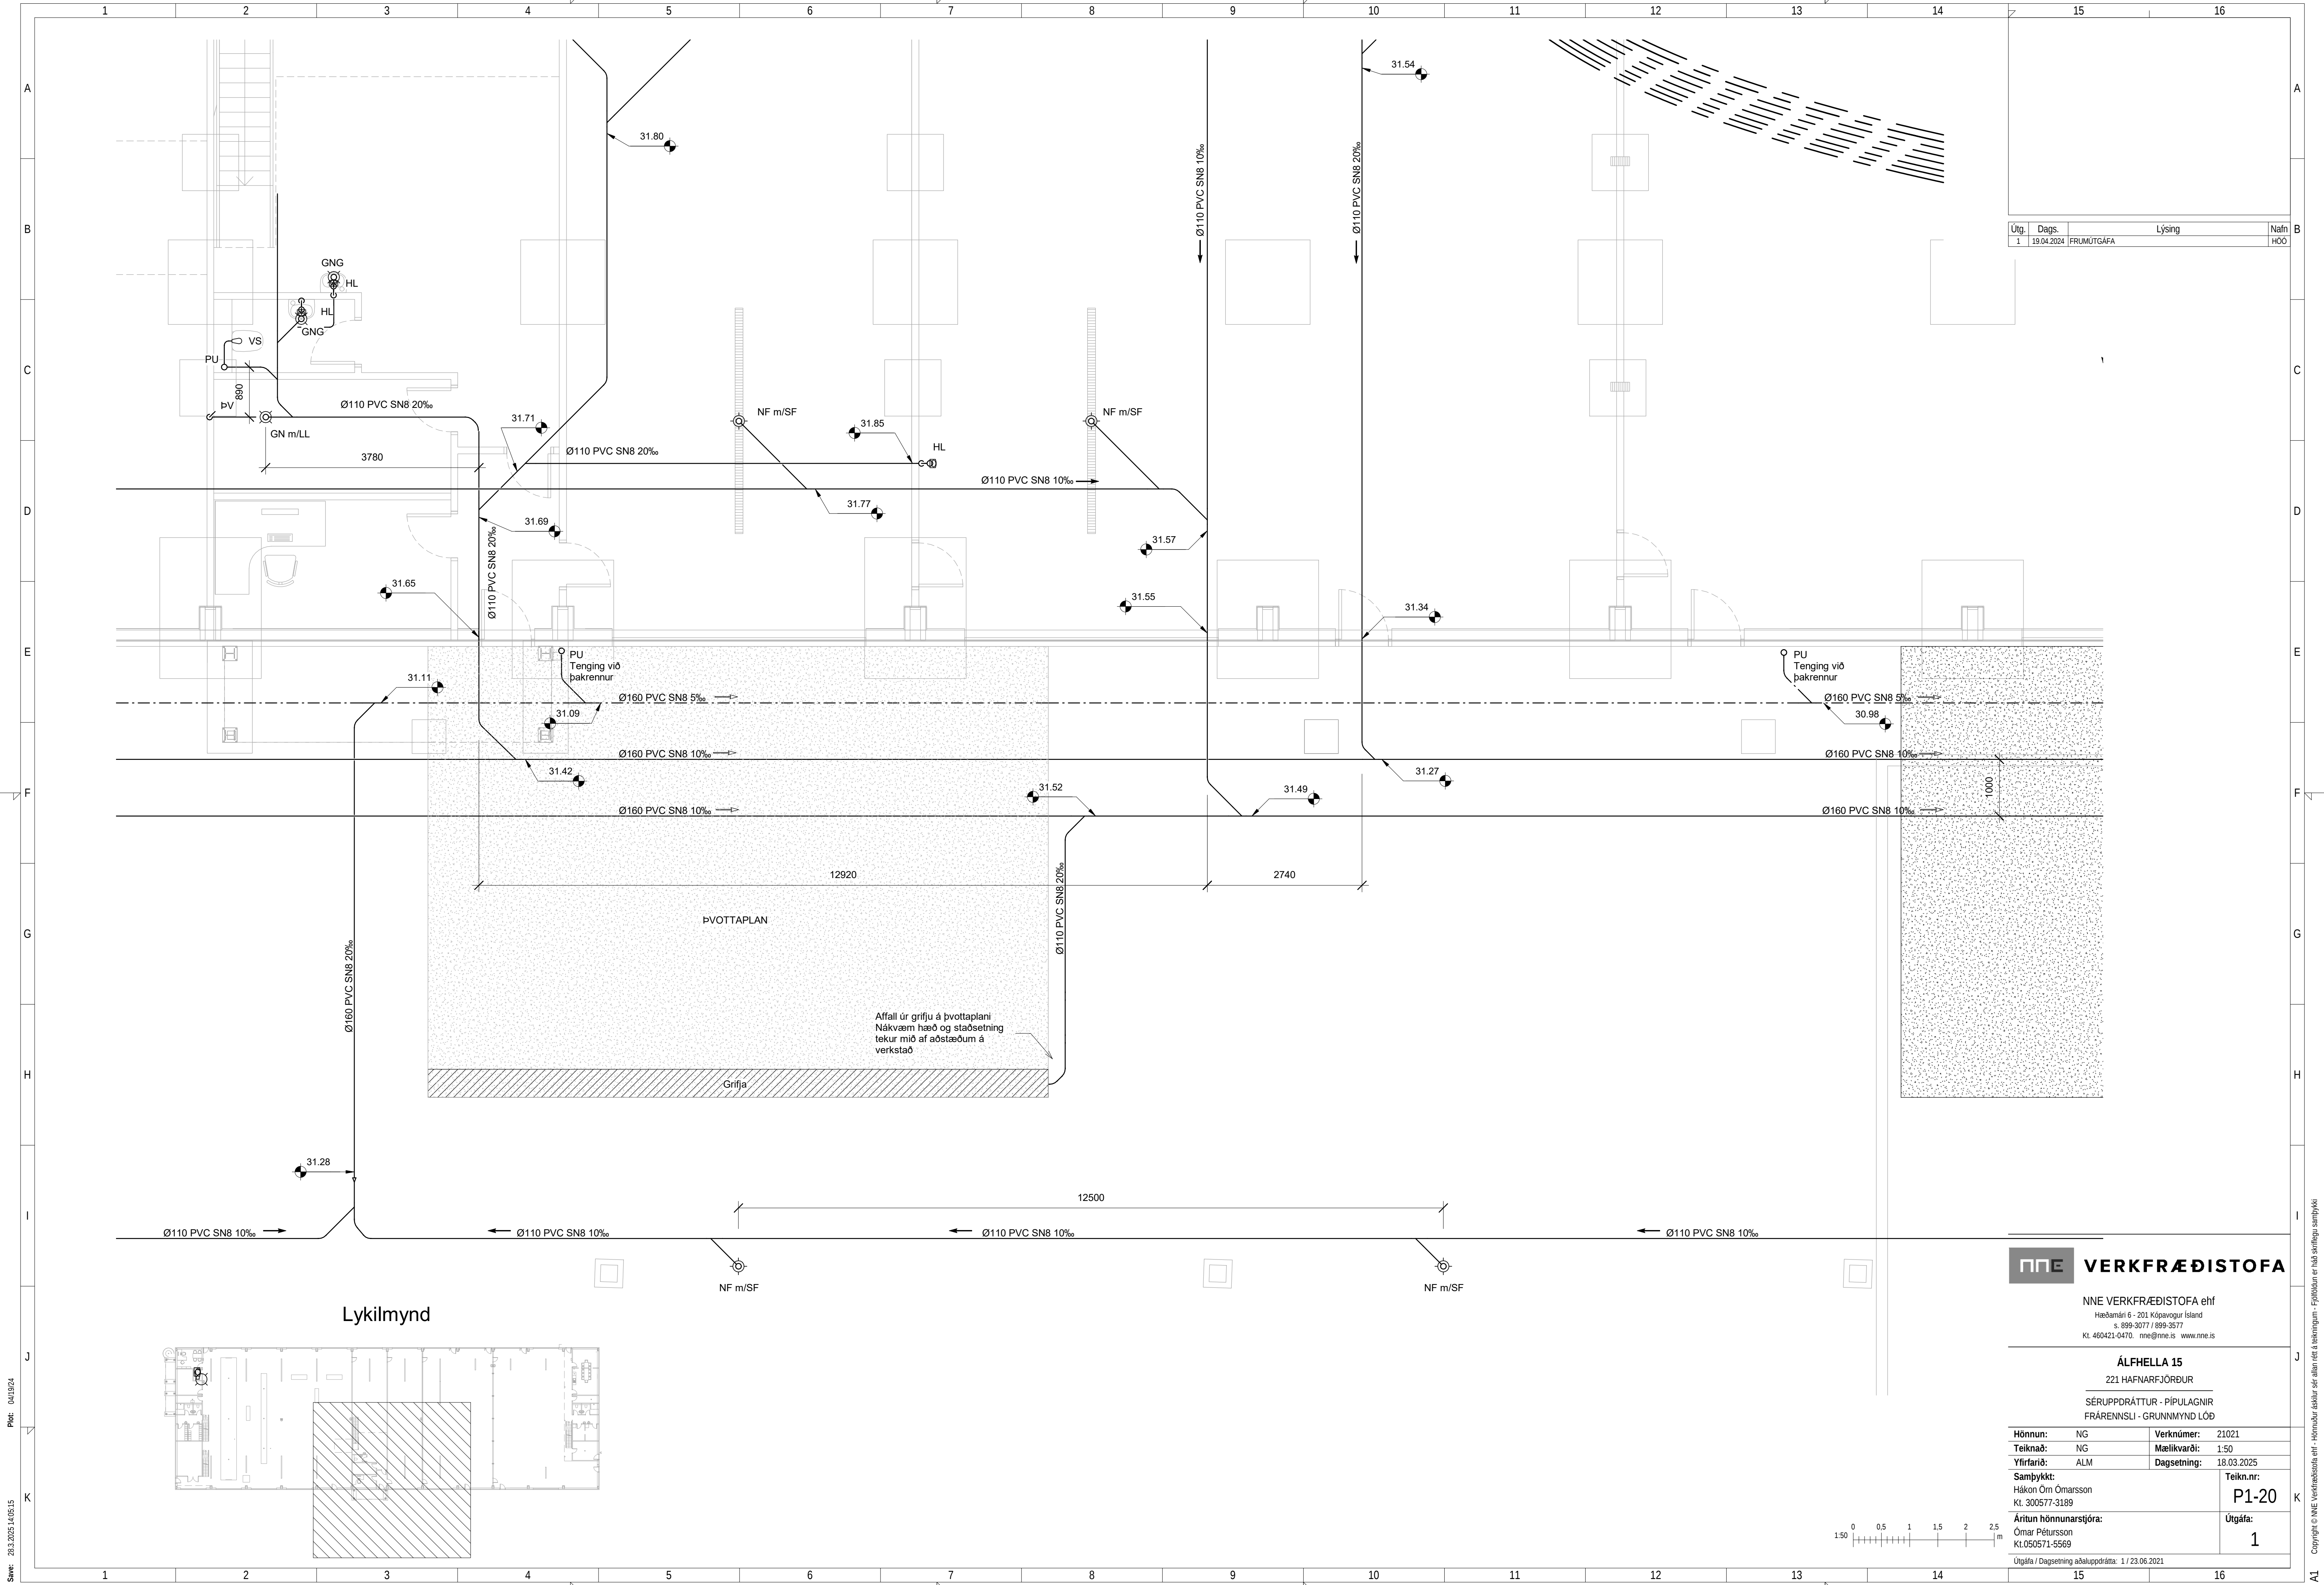

Útg.	Dags.	Lýsing	Nafn
1	19.04.2024	FRUMÚTGÁFA	HOO

VERKFRÆÐISTOFA

NNE VERKFRÆÐISTOFA ehf
Hæðamán 6 - 201 Kópavogur Ísland
Sími: 899-3077 / 899-3577
Netfang: nne@nne.is www.nne.is

ÁLFHELLA 15
221 HAFNARFJÖRÐUR

SÉRUPPDRATTUR - PÍPULAGNIR

Hönnun:	NG	Verknúmer:	21021
Teiknað:	NG	Mælikvarði:	1:50
Yfirfarið:	ALM	Dagsetning:	18.03.2025
Samþykkt:	Hákon Örn Ómarsson Kl. 300577-3189	Teikn.nr:	P1-20
Áritun hönnunarstjóra:	Ómar Pétursson Kl.050571-5569	Útgáfa:	1


Útgáfa / Dagsetning aðaluppdráttar: 1 / 23.06.2021

Plöt: 04/19/24

Saver: 28.3.2025.14:05.15


Skjá: M:\AVR\21\21021 - Álfhella 15\02 DESIGN\02 P - PÍPULAGNIR\18.04.2024 Reyndartekningar\Álfhella 15 - Frærennsl V4_mars25.rvt


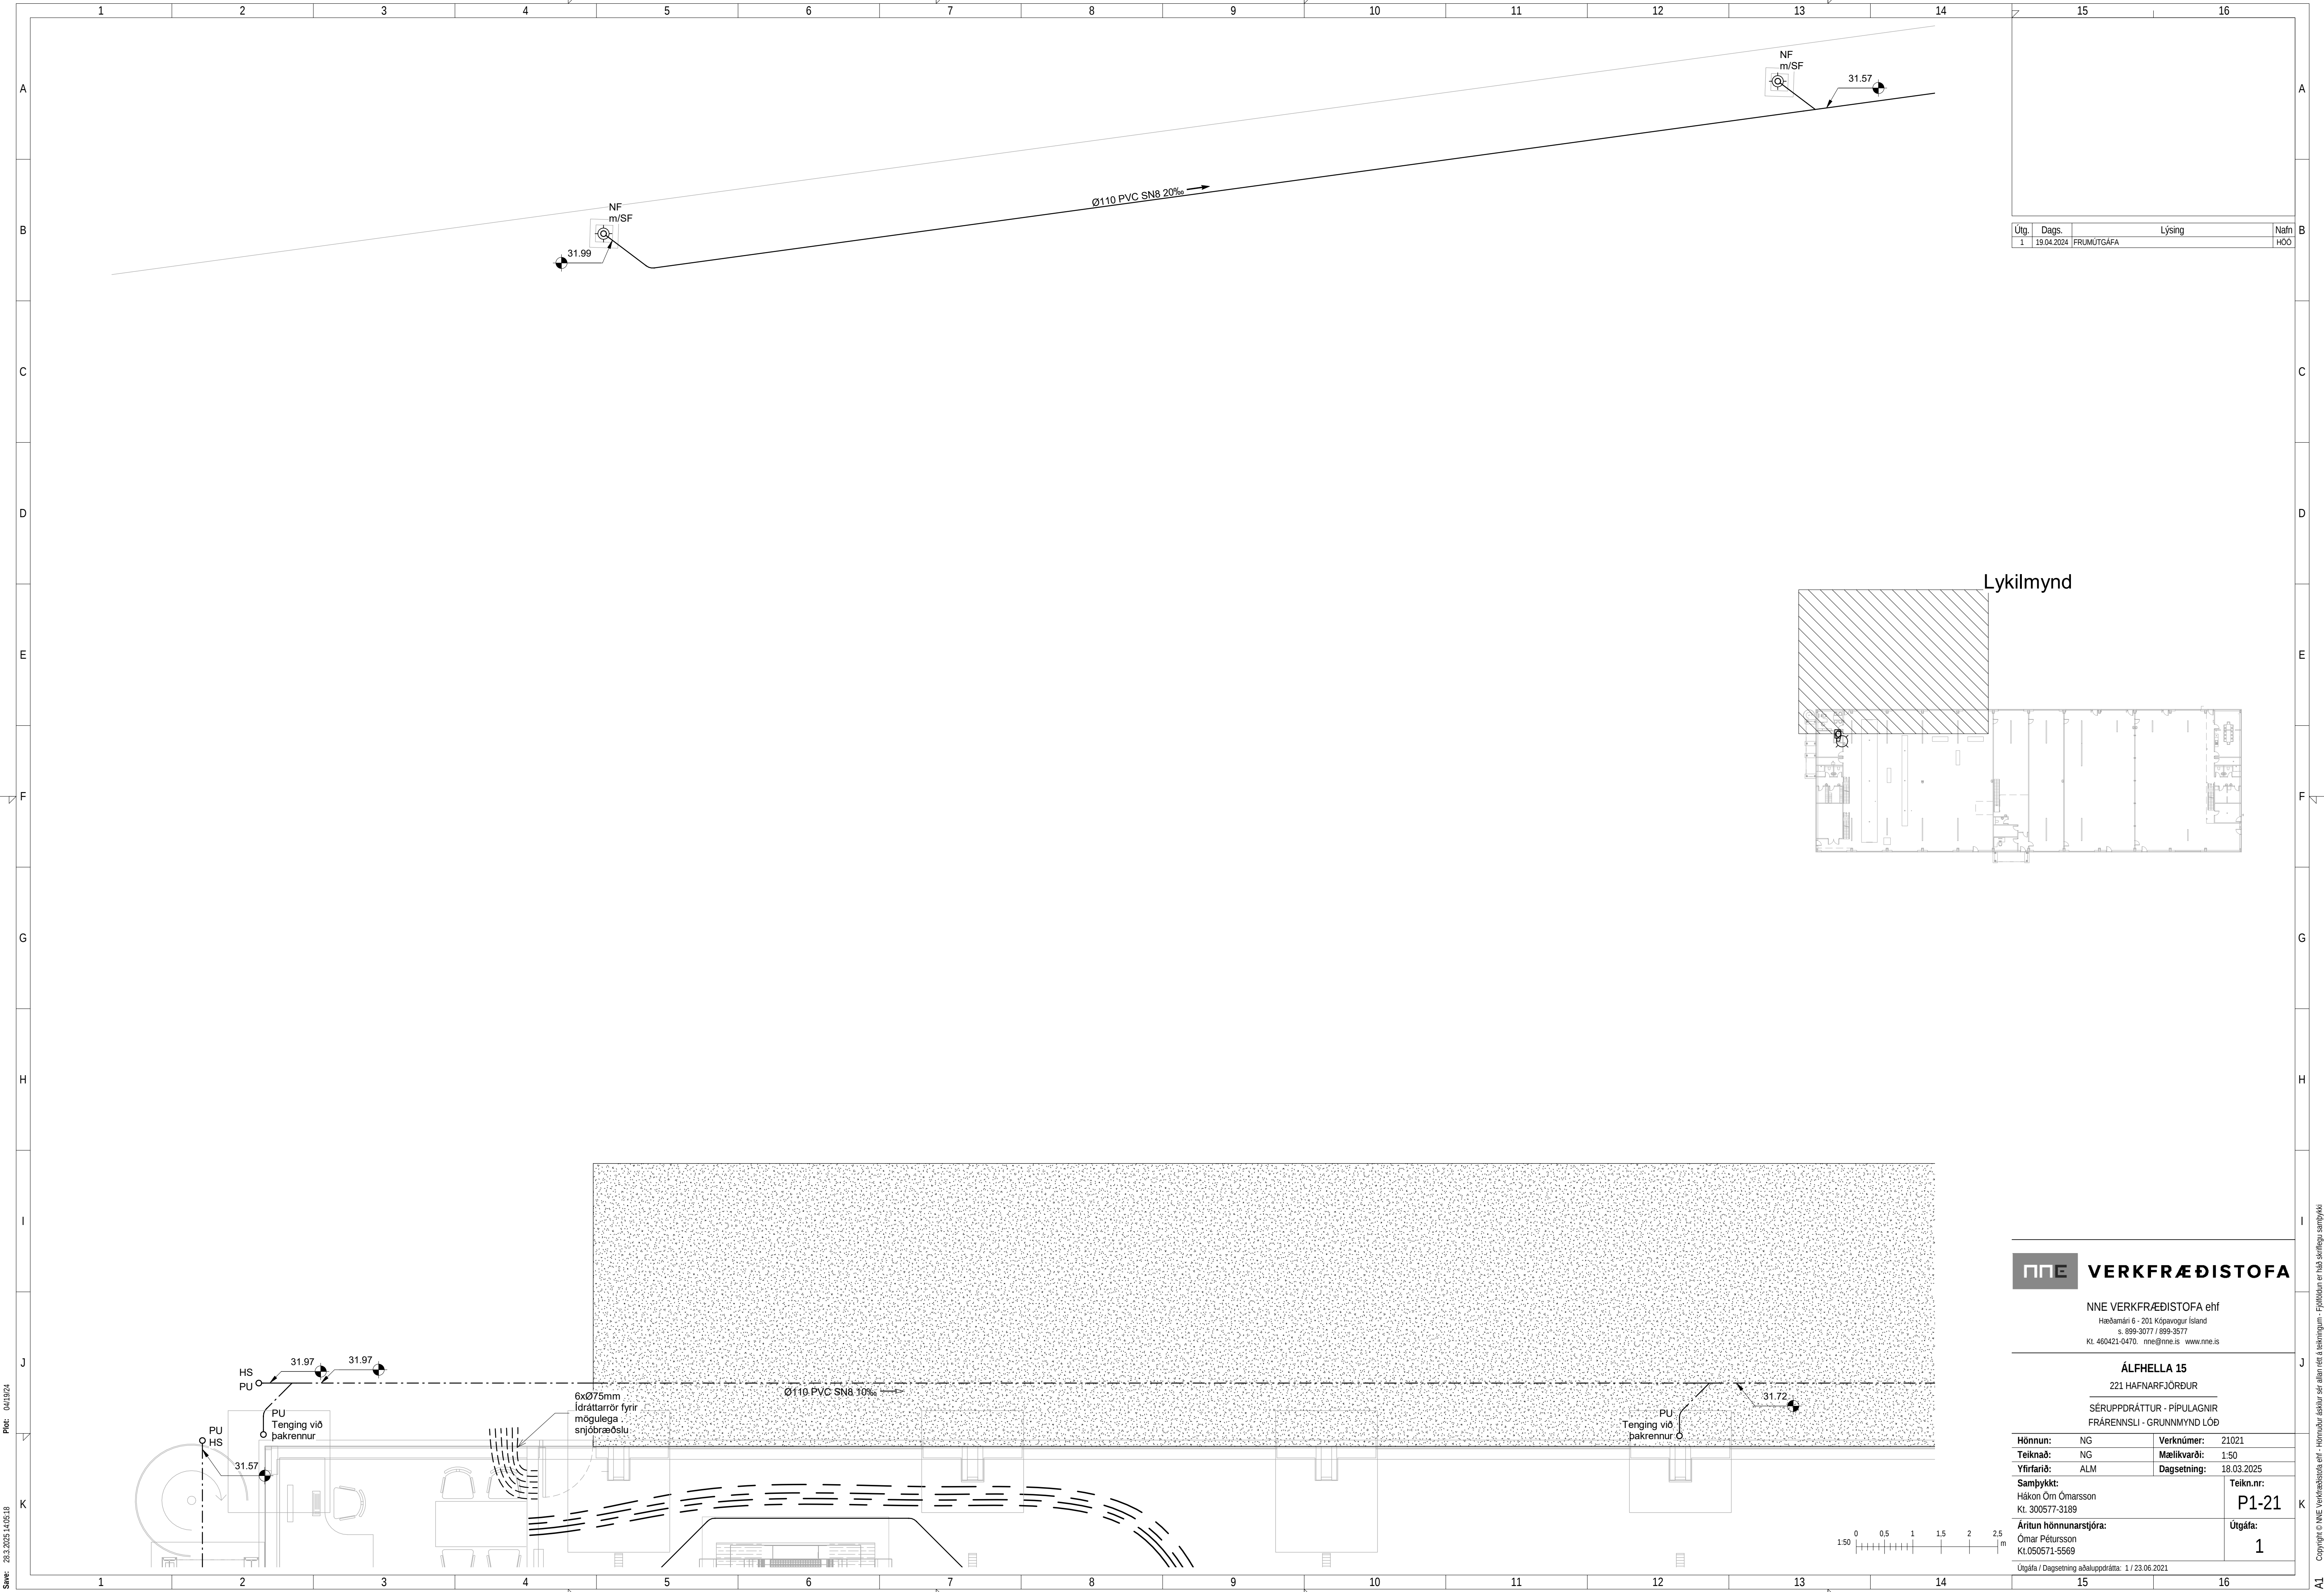

Útg.	Dags.	Lýsing	Nafn
1	19.04.2024	FRUMÚTGÁFA	HOO

Lykilmynd

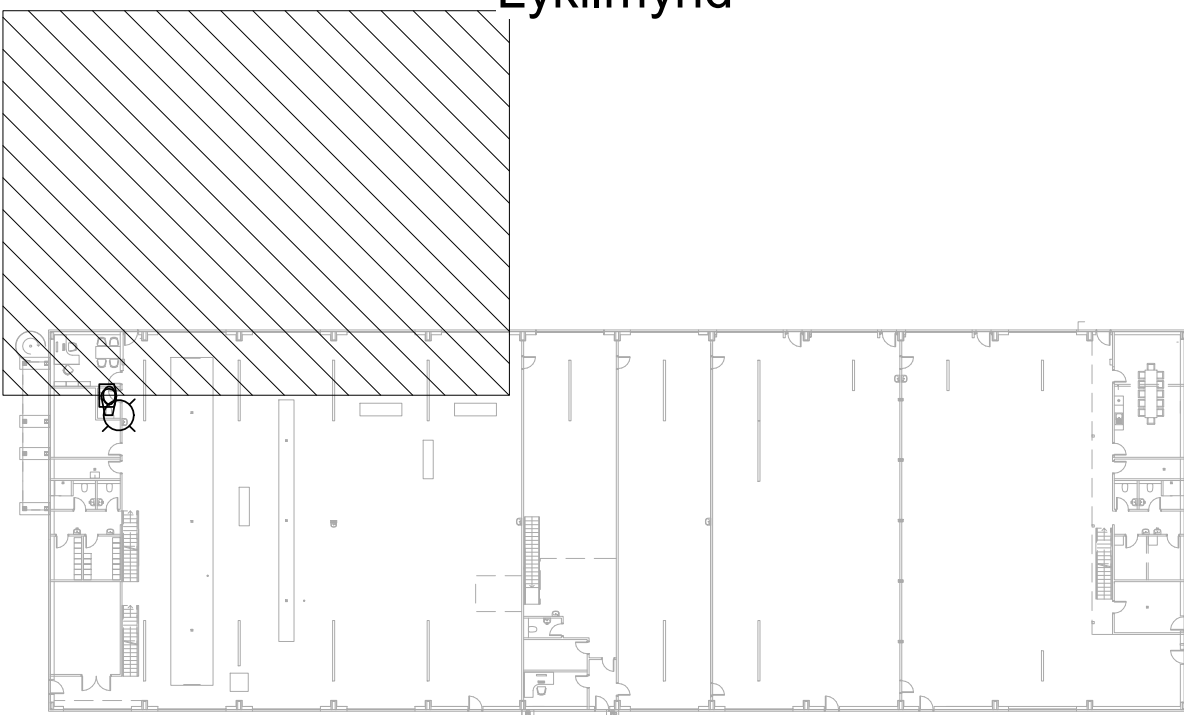

NNE VERKFRÆÐISTOFA

NNE VERKFRÆÐISTOFA ehf
Hæðamán 6 - 201 Kópavogur Ísland
Sími: 899-3077 / 899-3577
Netfang: nne@nne.is www.nne.is

ÁLFHELLA 15
221 HAFNARFJÖRÐUR
SÉRUPPDRATTUR - PÍPULAGNIR
FRÆRENNSLI - GRUNNMYND LÖB


Hönnun:	NG	Verknúmer:	21021
Teiknað:	NG	Mælikvarði:	1:50
Yfirfarið:	ALM	Dagsetning:	18.03.2025
Samþykkt:	Hákon Örn Ómarsson Kl. 300577-3189	Teikn.nr:	P1-21
Áritun hönnunarstjóra:	Ómar Pétursson Kl.050571-5569	Útgáfa:	1
Útgáfa / Dagsetning aðaluppdráttar: 1 / 23.06.2021			

Þekkt: 04/19/24



Skrá: 28.3.2025.14.05.18

Skrá: M:\AVR\21121021 - Álfhella 15\02 DESIGN\02 P - PÍPULAGNIR\18.04.2024 Reyndartekningar\Álfhella 15 - Fræmsti_V4_mars25.rvt

Copyright © NNE Verkefnaðistofa ehf. - Hönnuð af NNE Verkefnaðistofa ehf.

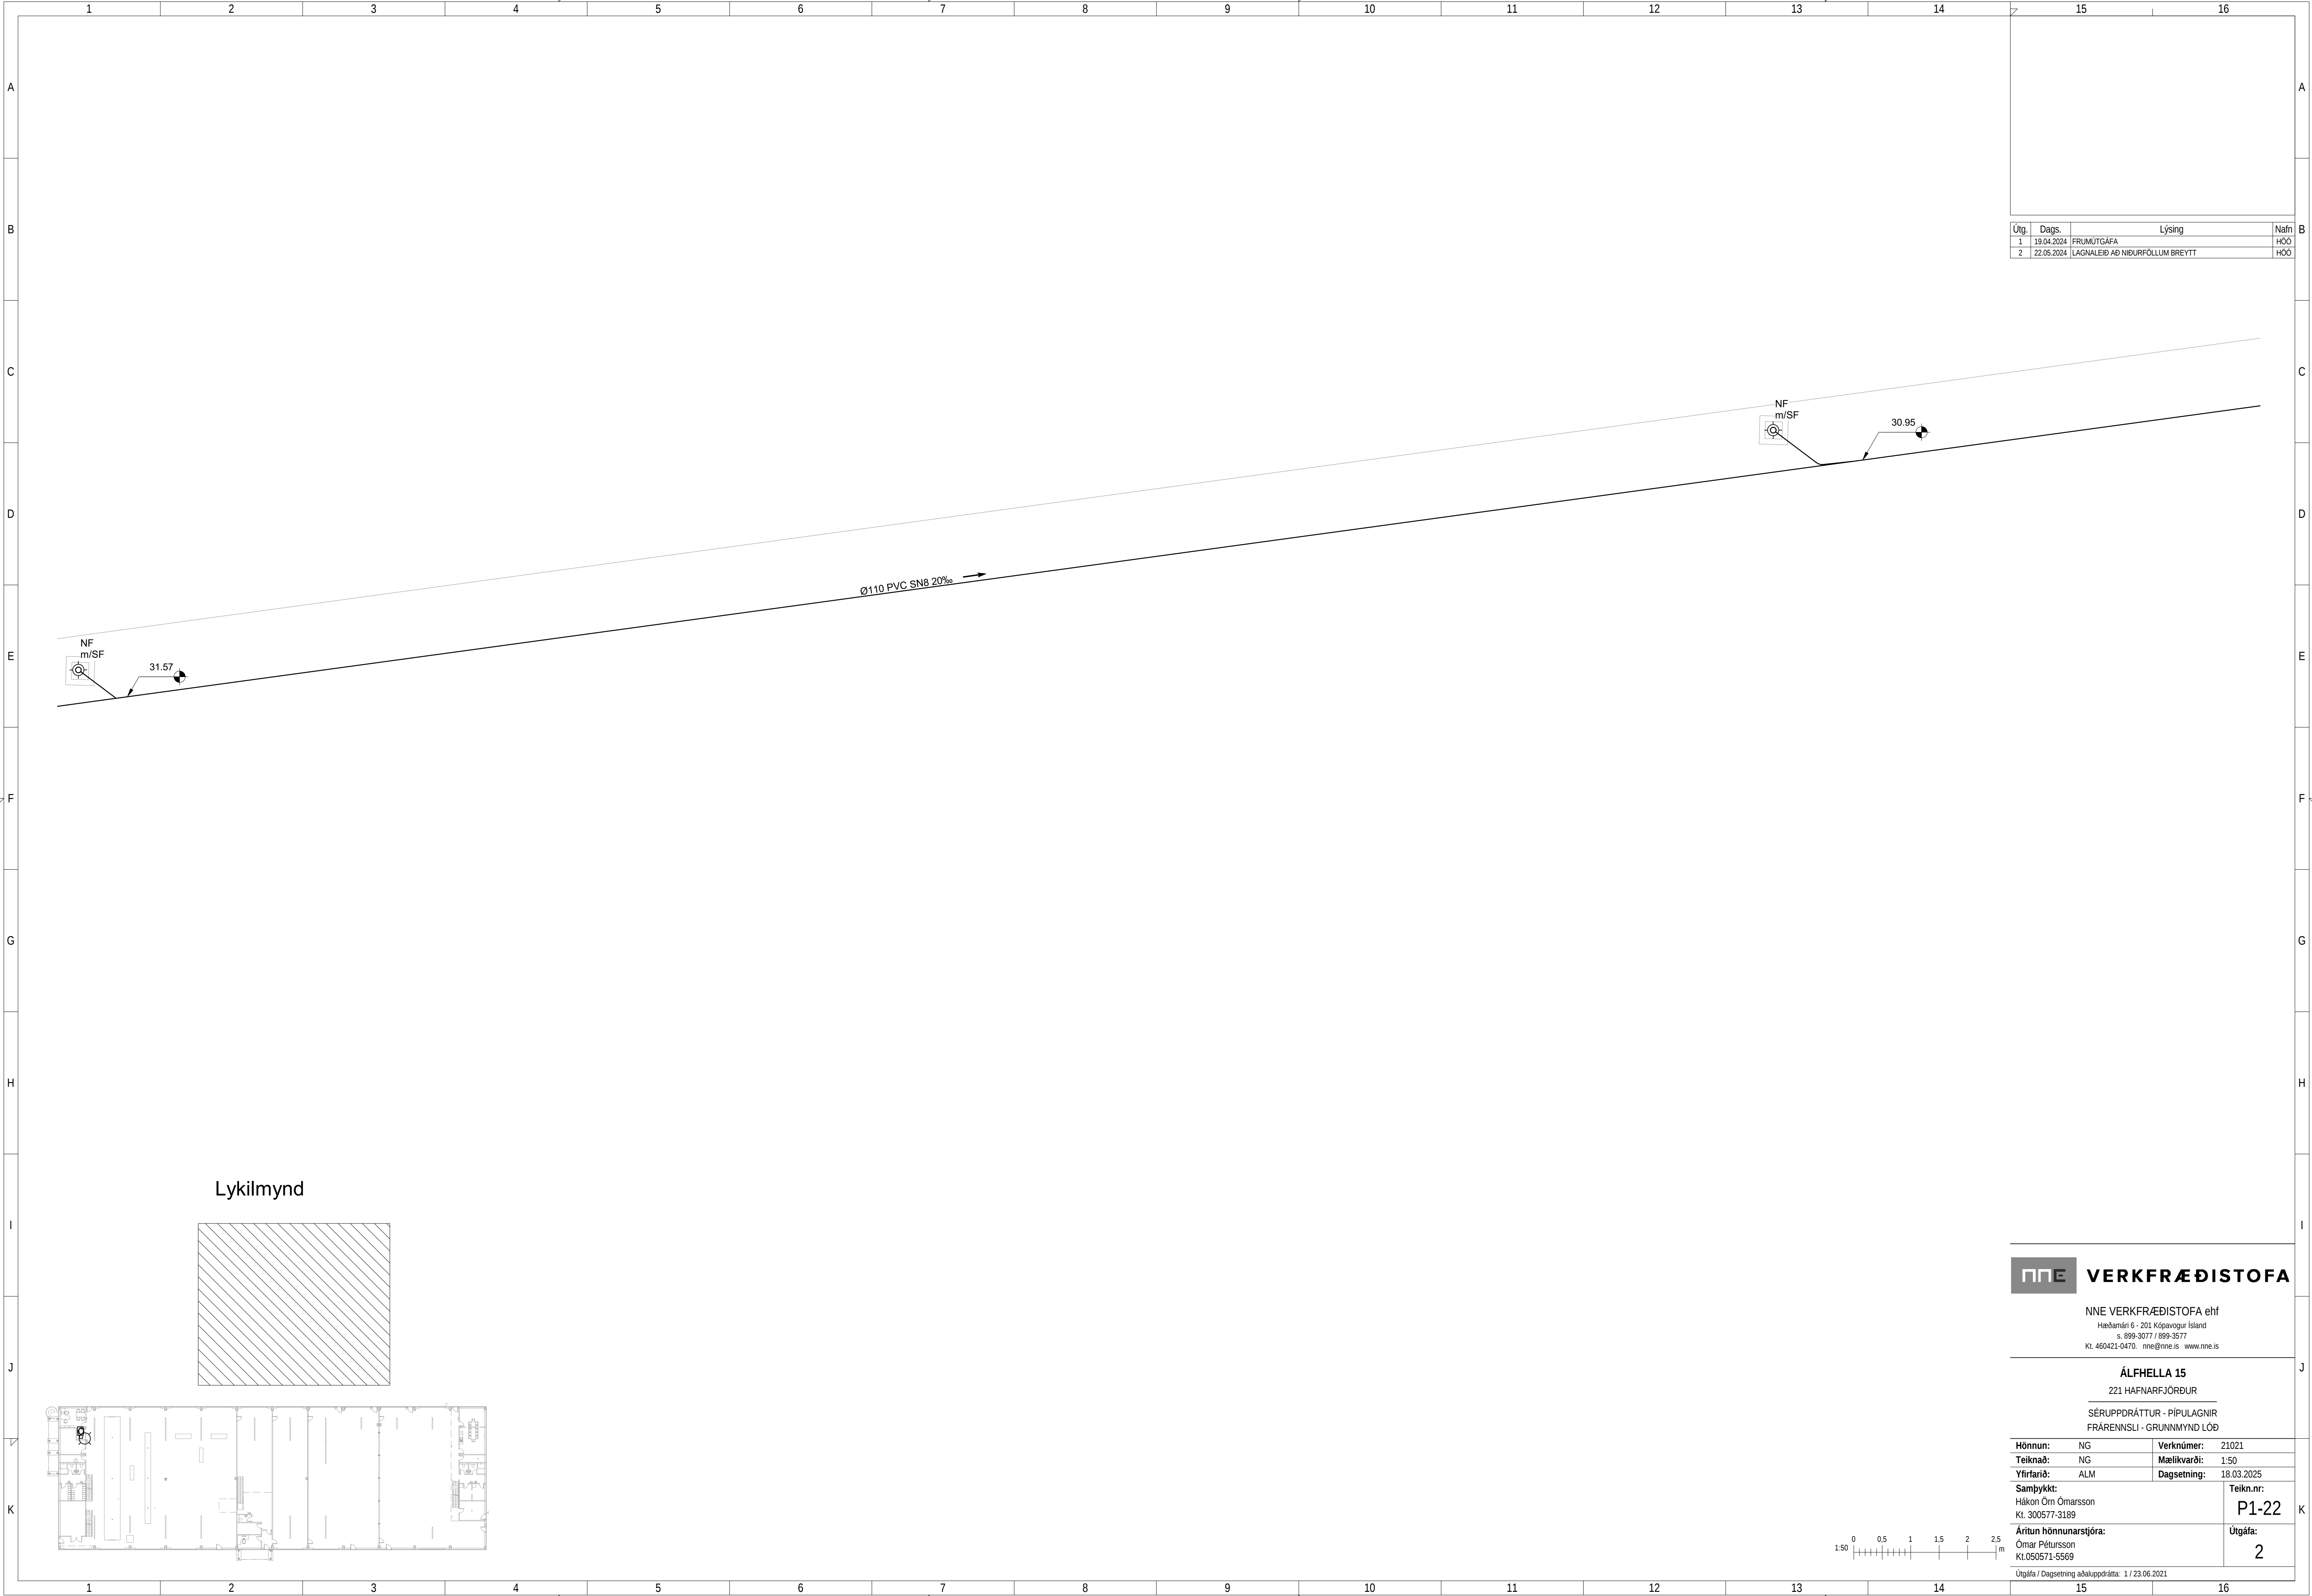

Lykilmynd

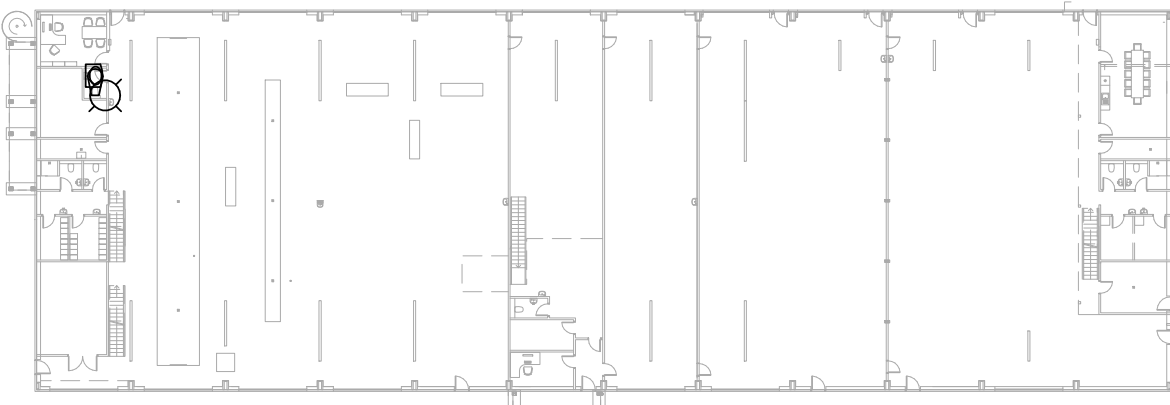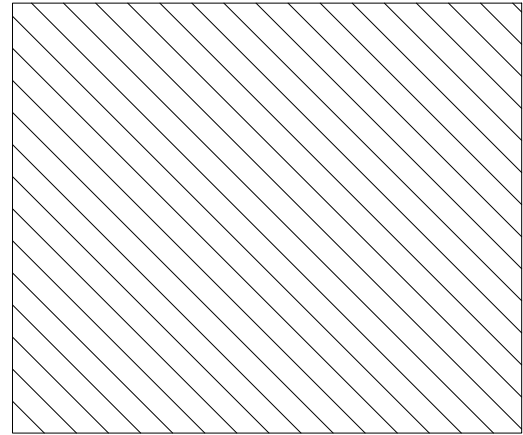

Útg.	Dags.	Lýsing	Nafn
1	19.04.2024	FRUMÚTGÁFA	HÓO
2	22.05.2024	LAGNALEIÐ AÐ NIÐURFÖLLUM BREYTT	HÓO


VERKFRÆÐISTOFA


NNE VERKFRÆÐISTOFA ehf
Hæðamán 6 - 201 Kópavogur Ísland
Kl. 460421-0470. nne@nne.is www.nne.is

ÁLFHELLA 15
221 HAFNARFJÖRDUR

SÉRUPPDRAÐTÚR - PÍPULAGNIR
FRÆRENNSLI - GRUNNMYND LÖB

Hönnun:	NG	Verknúmer:	21021
Teiknað:	NG	Mælikvarði:	1:50
Yfirfarid:	ALM	Dagsetning:	18.03.2025
Samþykkt:	Hákon Óm Ómarsson Kl. 300577-3189		Teikn.nr:
Áritun hönnunarskjóða:			Útgáfa:
Ómar Pétursson Kl.050571-5569			2
Útgáfa / Dagsetning aðaluppdráttá: 1 / 23.06.2021			

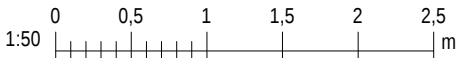

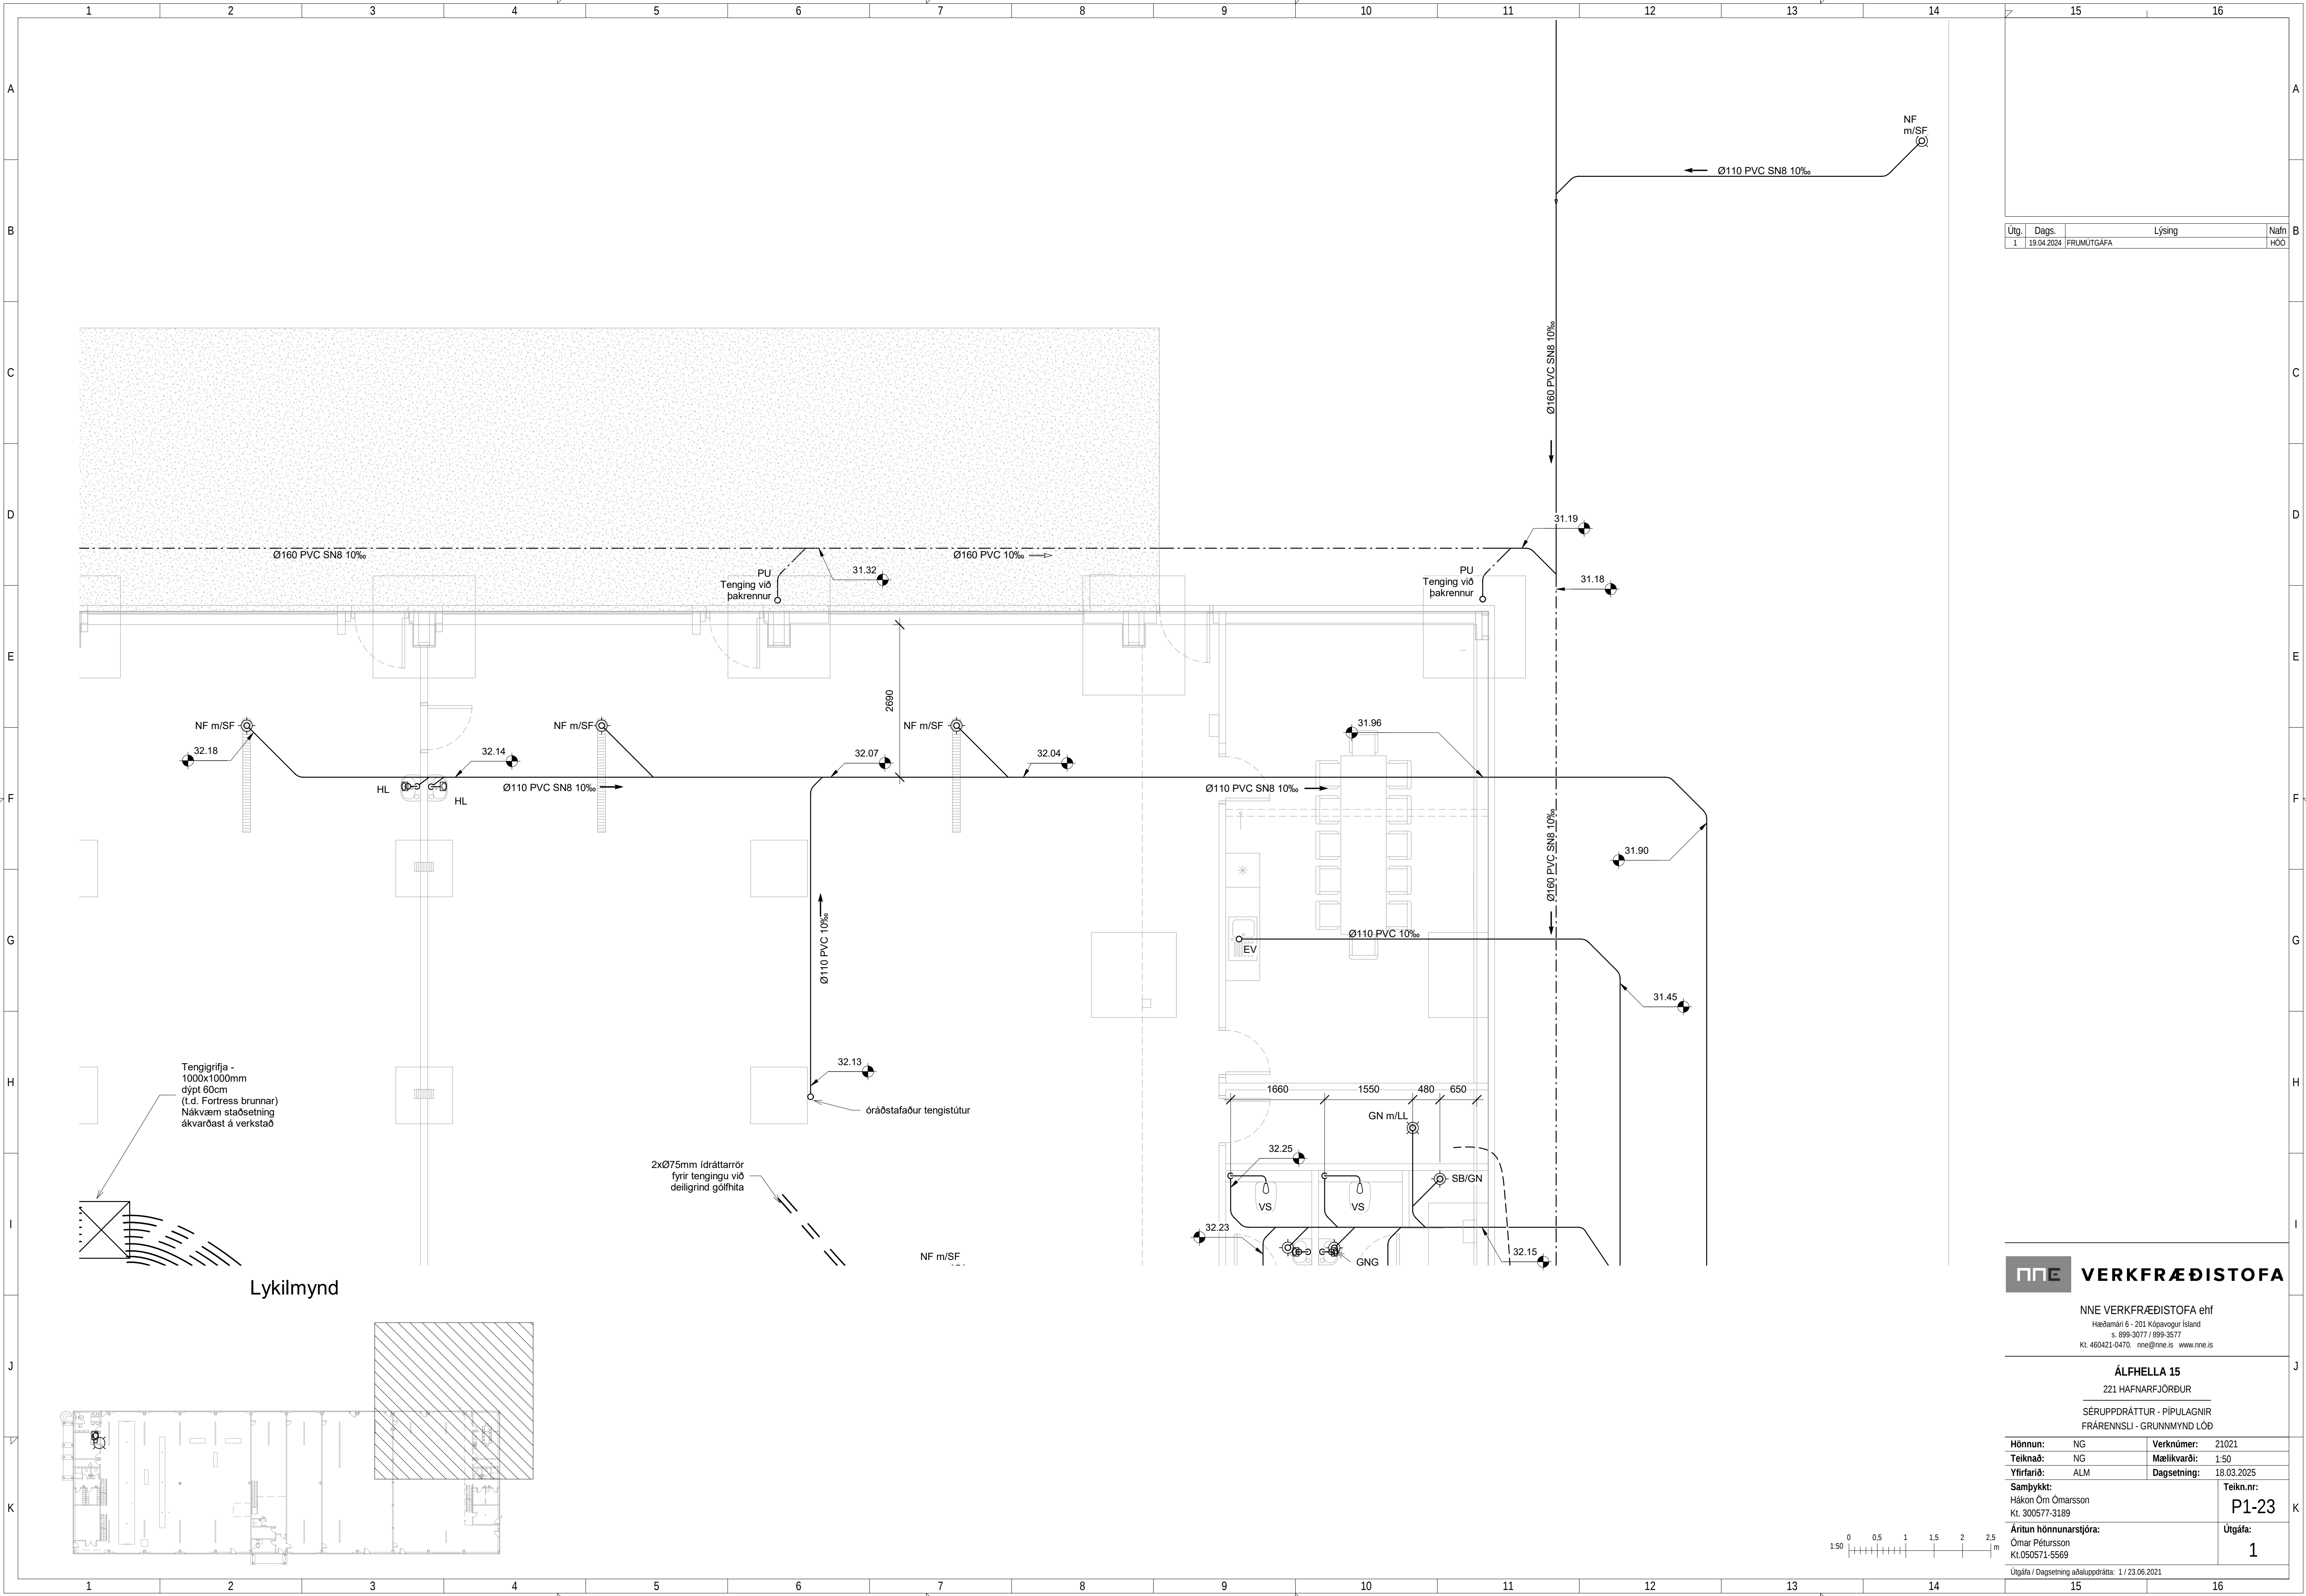

Útg.	Dags.	Lýsing	Nafn
1	19.04.2024	FRUMÚTGÁFA	HOÓ

VERKFRÆÐISTOFA

Hönnun: NG

Teiknað: NG

Yfirfarið: ALM

Samþykkt: Hákon Örn Ómarsson
Kl. 300577-3189

Áritun hönnunarstjóra: Ómar Pétursson
Kl.050571-5569

Verknúmer: 21021

Mælikvarði: 1:50

Dagsetning: 18.03.2025


Teikn.nr: **P1-23**

Útgáfa: **1**

Útgáfa / Dagsetning aðaluppdráttá: 1 / 23.06.2021

Plöt: 04/19/24

Save: 28.3.2025 14:05:21

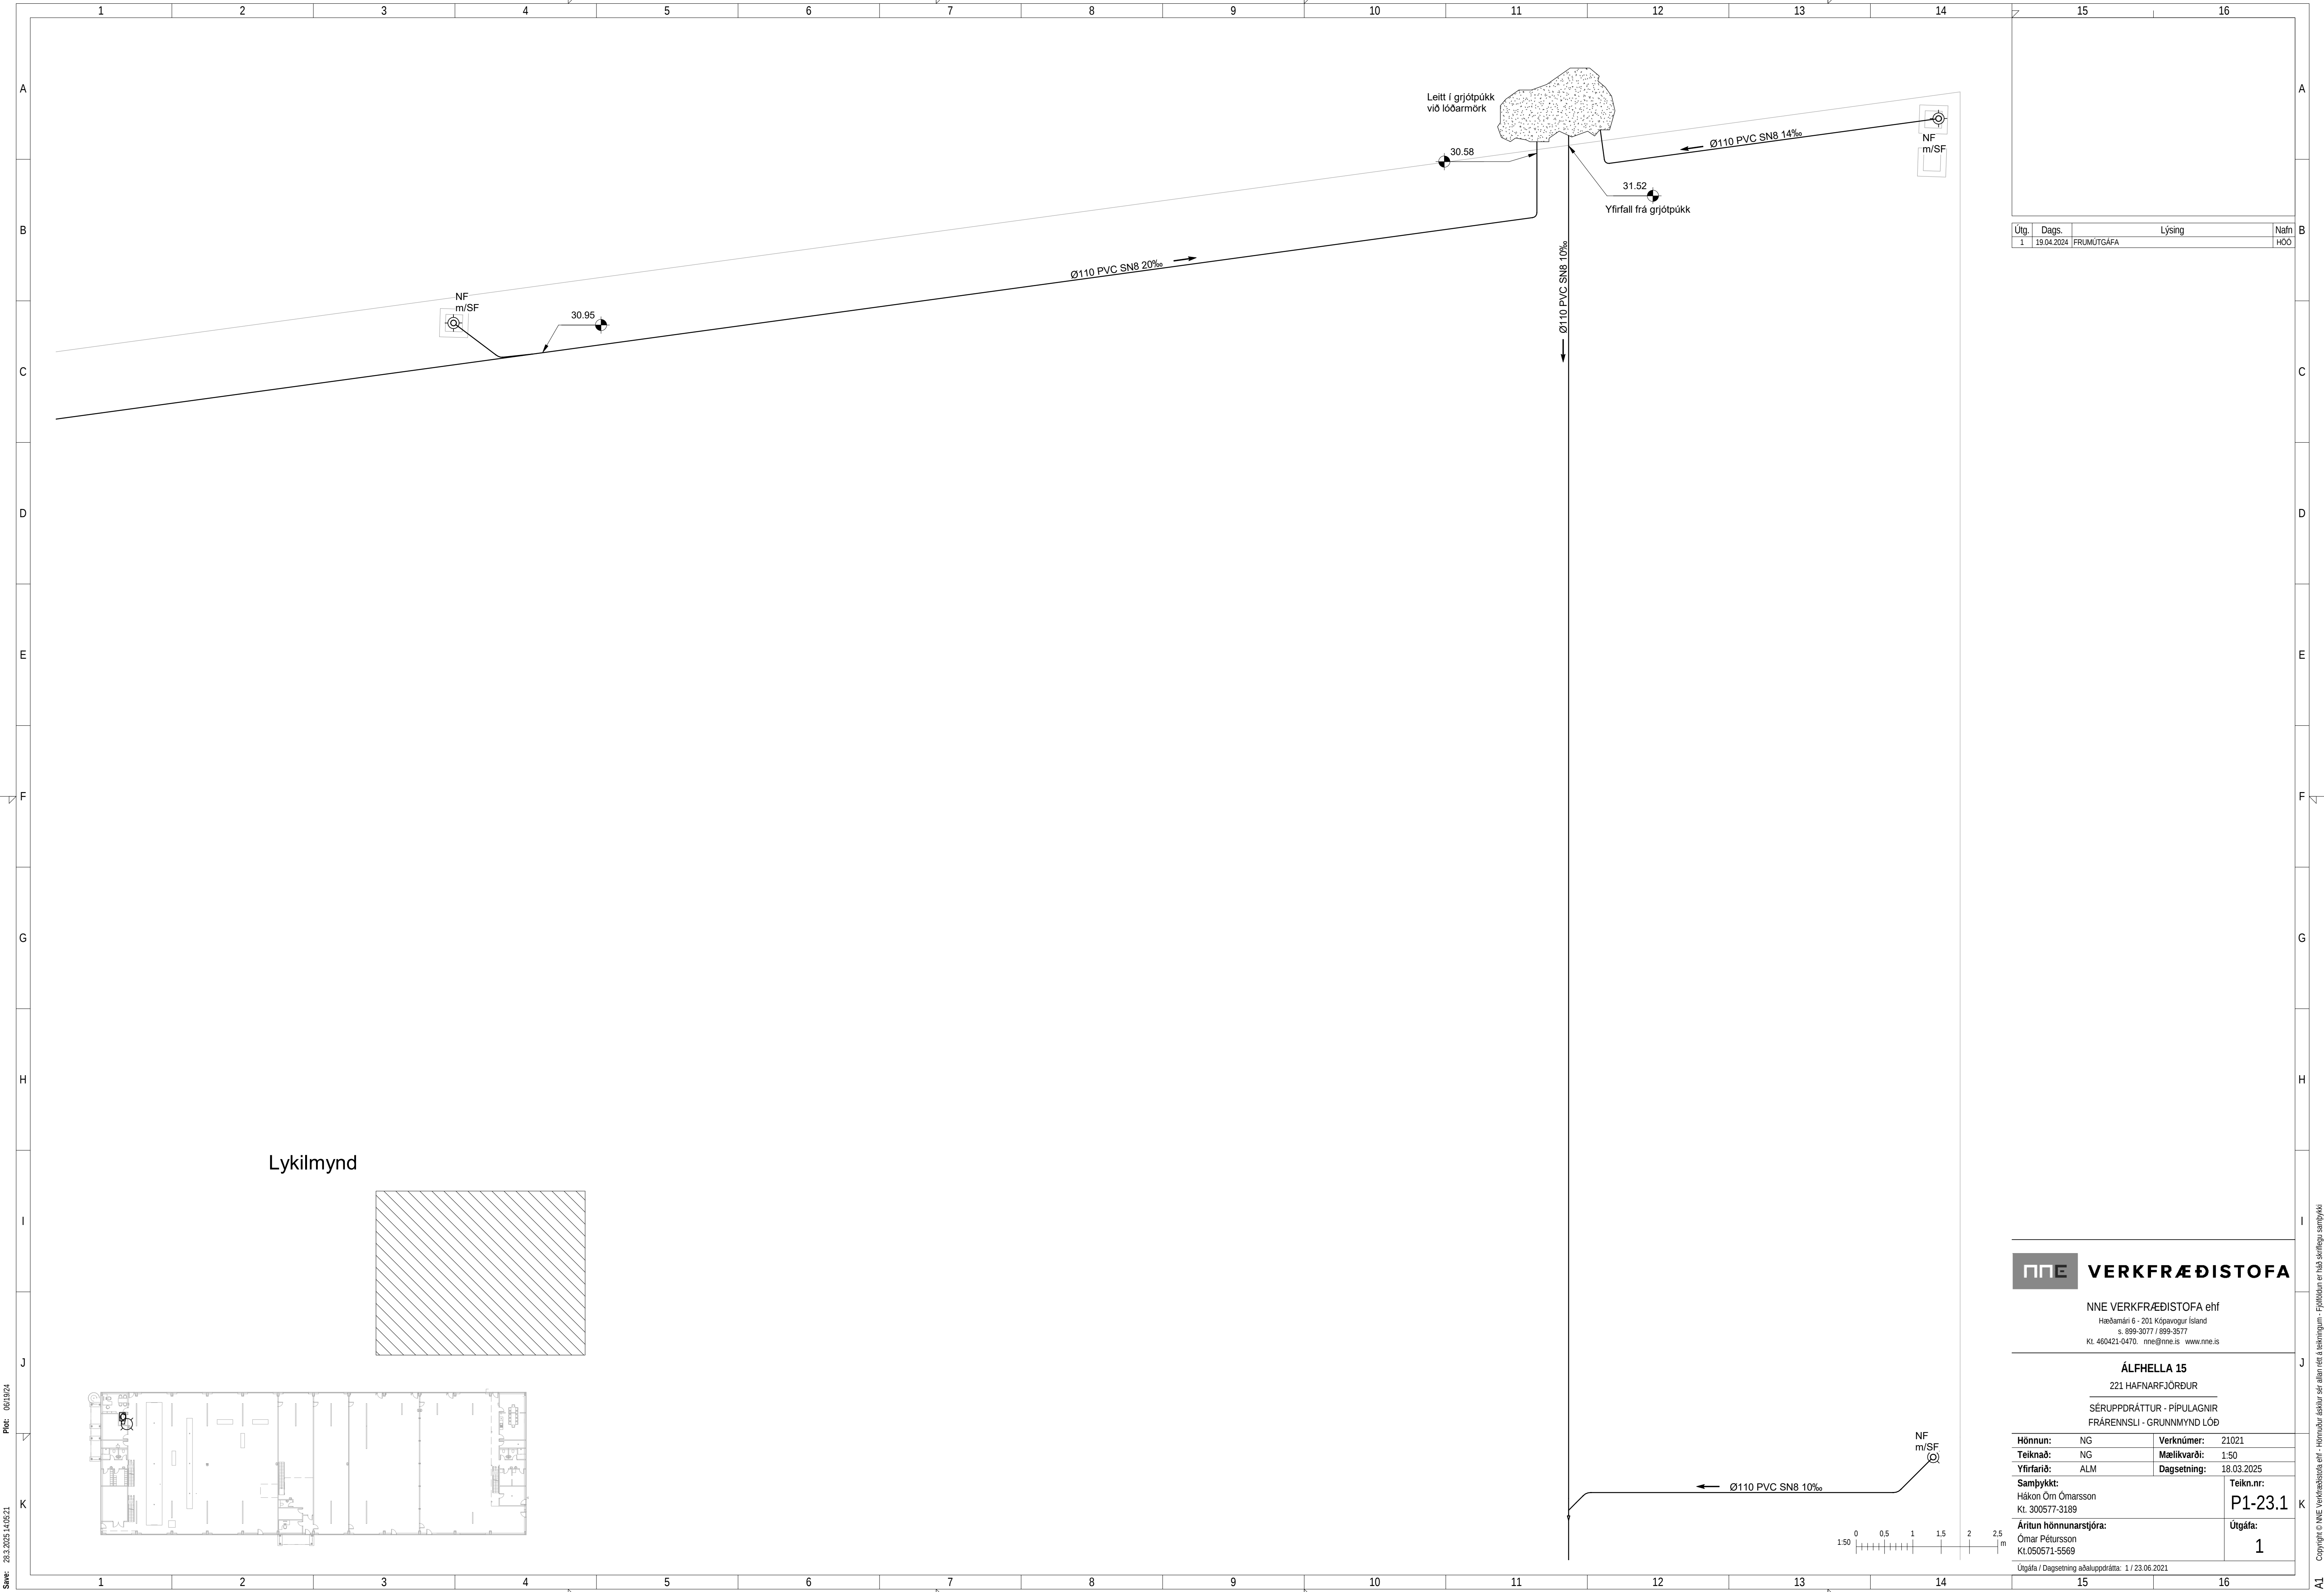

Útg.	Dags.	Lýsing	Nafn
1	19.04.2024	FRUMÚTGÁFA	HOO

VERKFRÆÐISTOFA

NNE VERKFRÆÐISTOFA ehf
Hæðamán 6 - 201 Kópavogur Ísland
Sími: 699-3077 / 699-3577
Kl. 460421-0470 nne@nne.is www.nne.is

ÁLFHELLA 15
221 HAFNARFJÖRDUR


SÉRUPPDRAÐTÚR - PÍPULAGNIR
FRÆRENNSLI - GRUNNMYND LÖB


Hönnun:	NG	Verknúmer:	21021
Teiknað:	NG	Mælikvarði:	1:50
Yfirfarið:	ALM	Dagsetning:	18.03.2025
Samþykkt:	Hákon Örn Ómarsson Kl. 300577-3189		Teikn.nr:
Áritun hönnunarstjóra: Ómar Pétursson Kl.050571-5569			Útgáfa:
			1

Útgáfa / Dagsetning aðaluppdráttar: 1 / 23.06.2021

Plöt: 06/19/24


Save: 28.3.2025 14:05:21

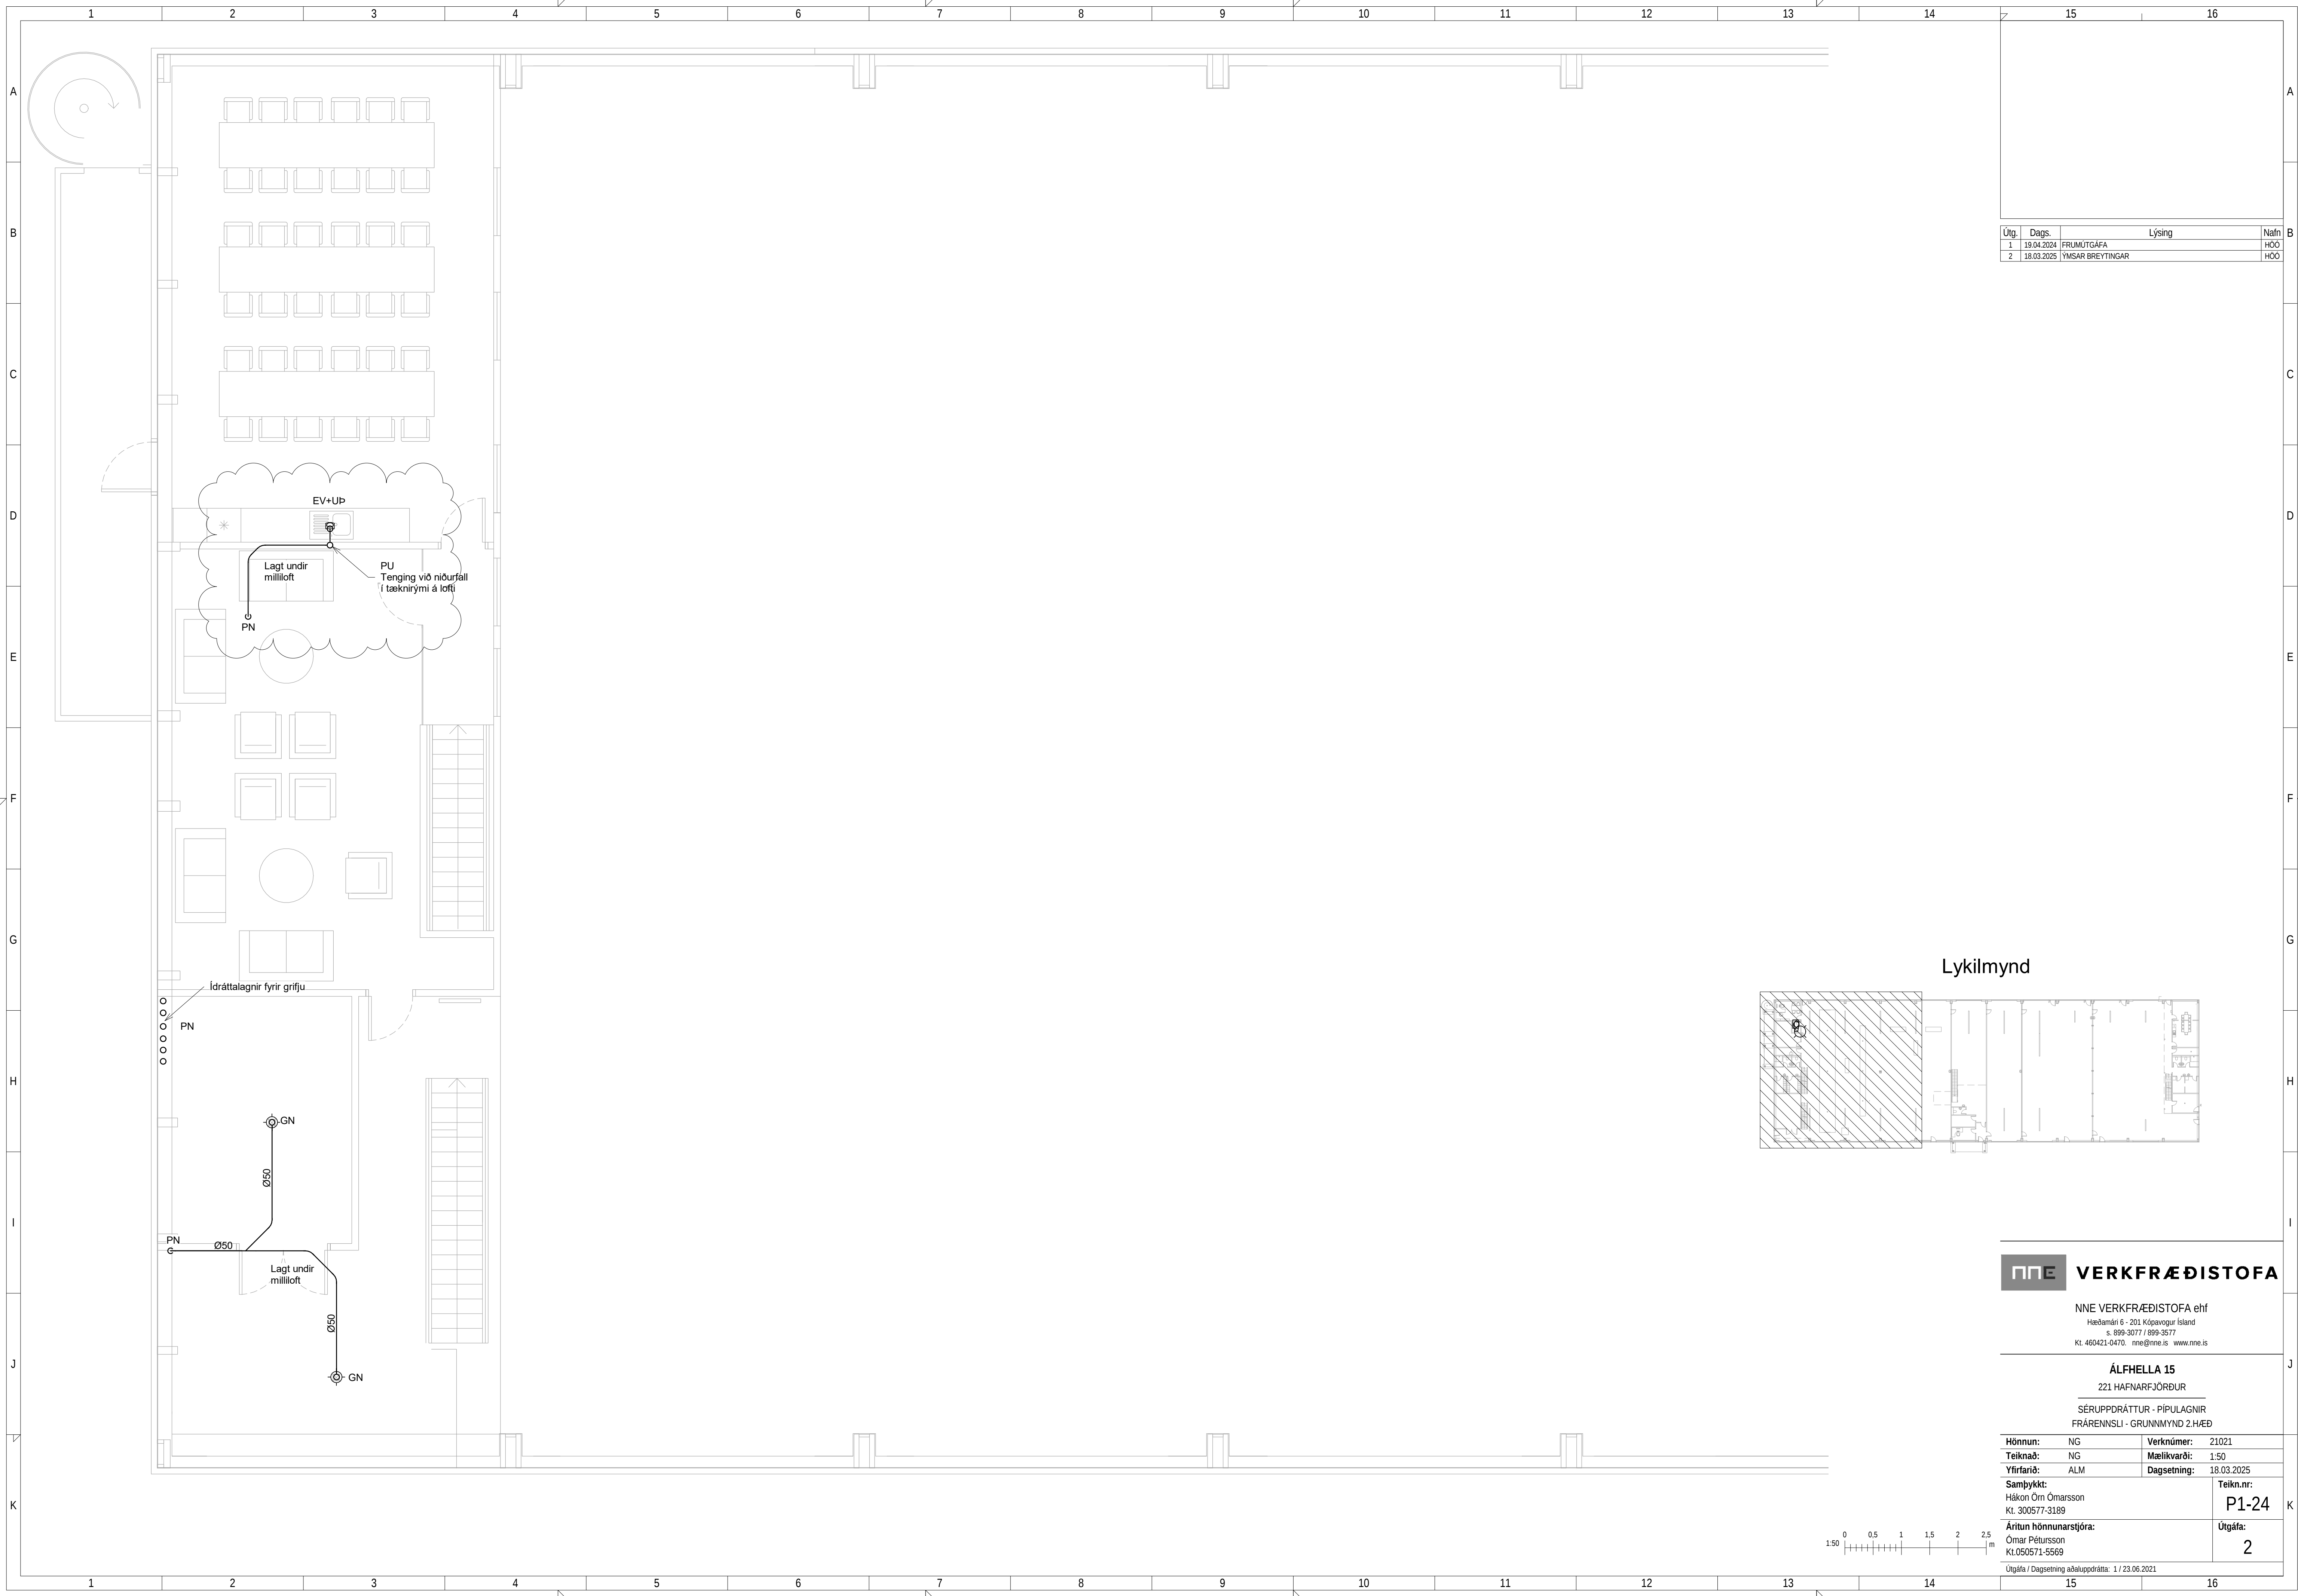

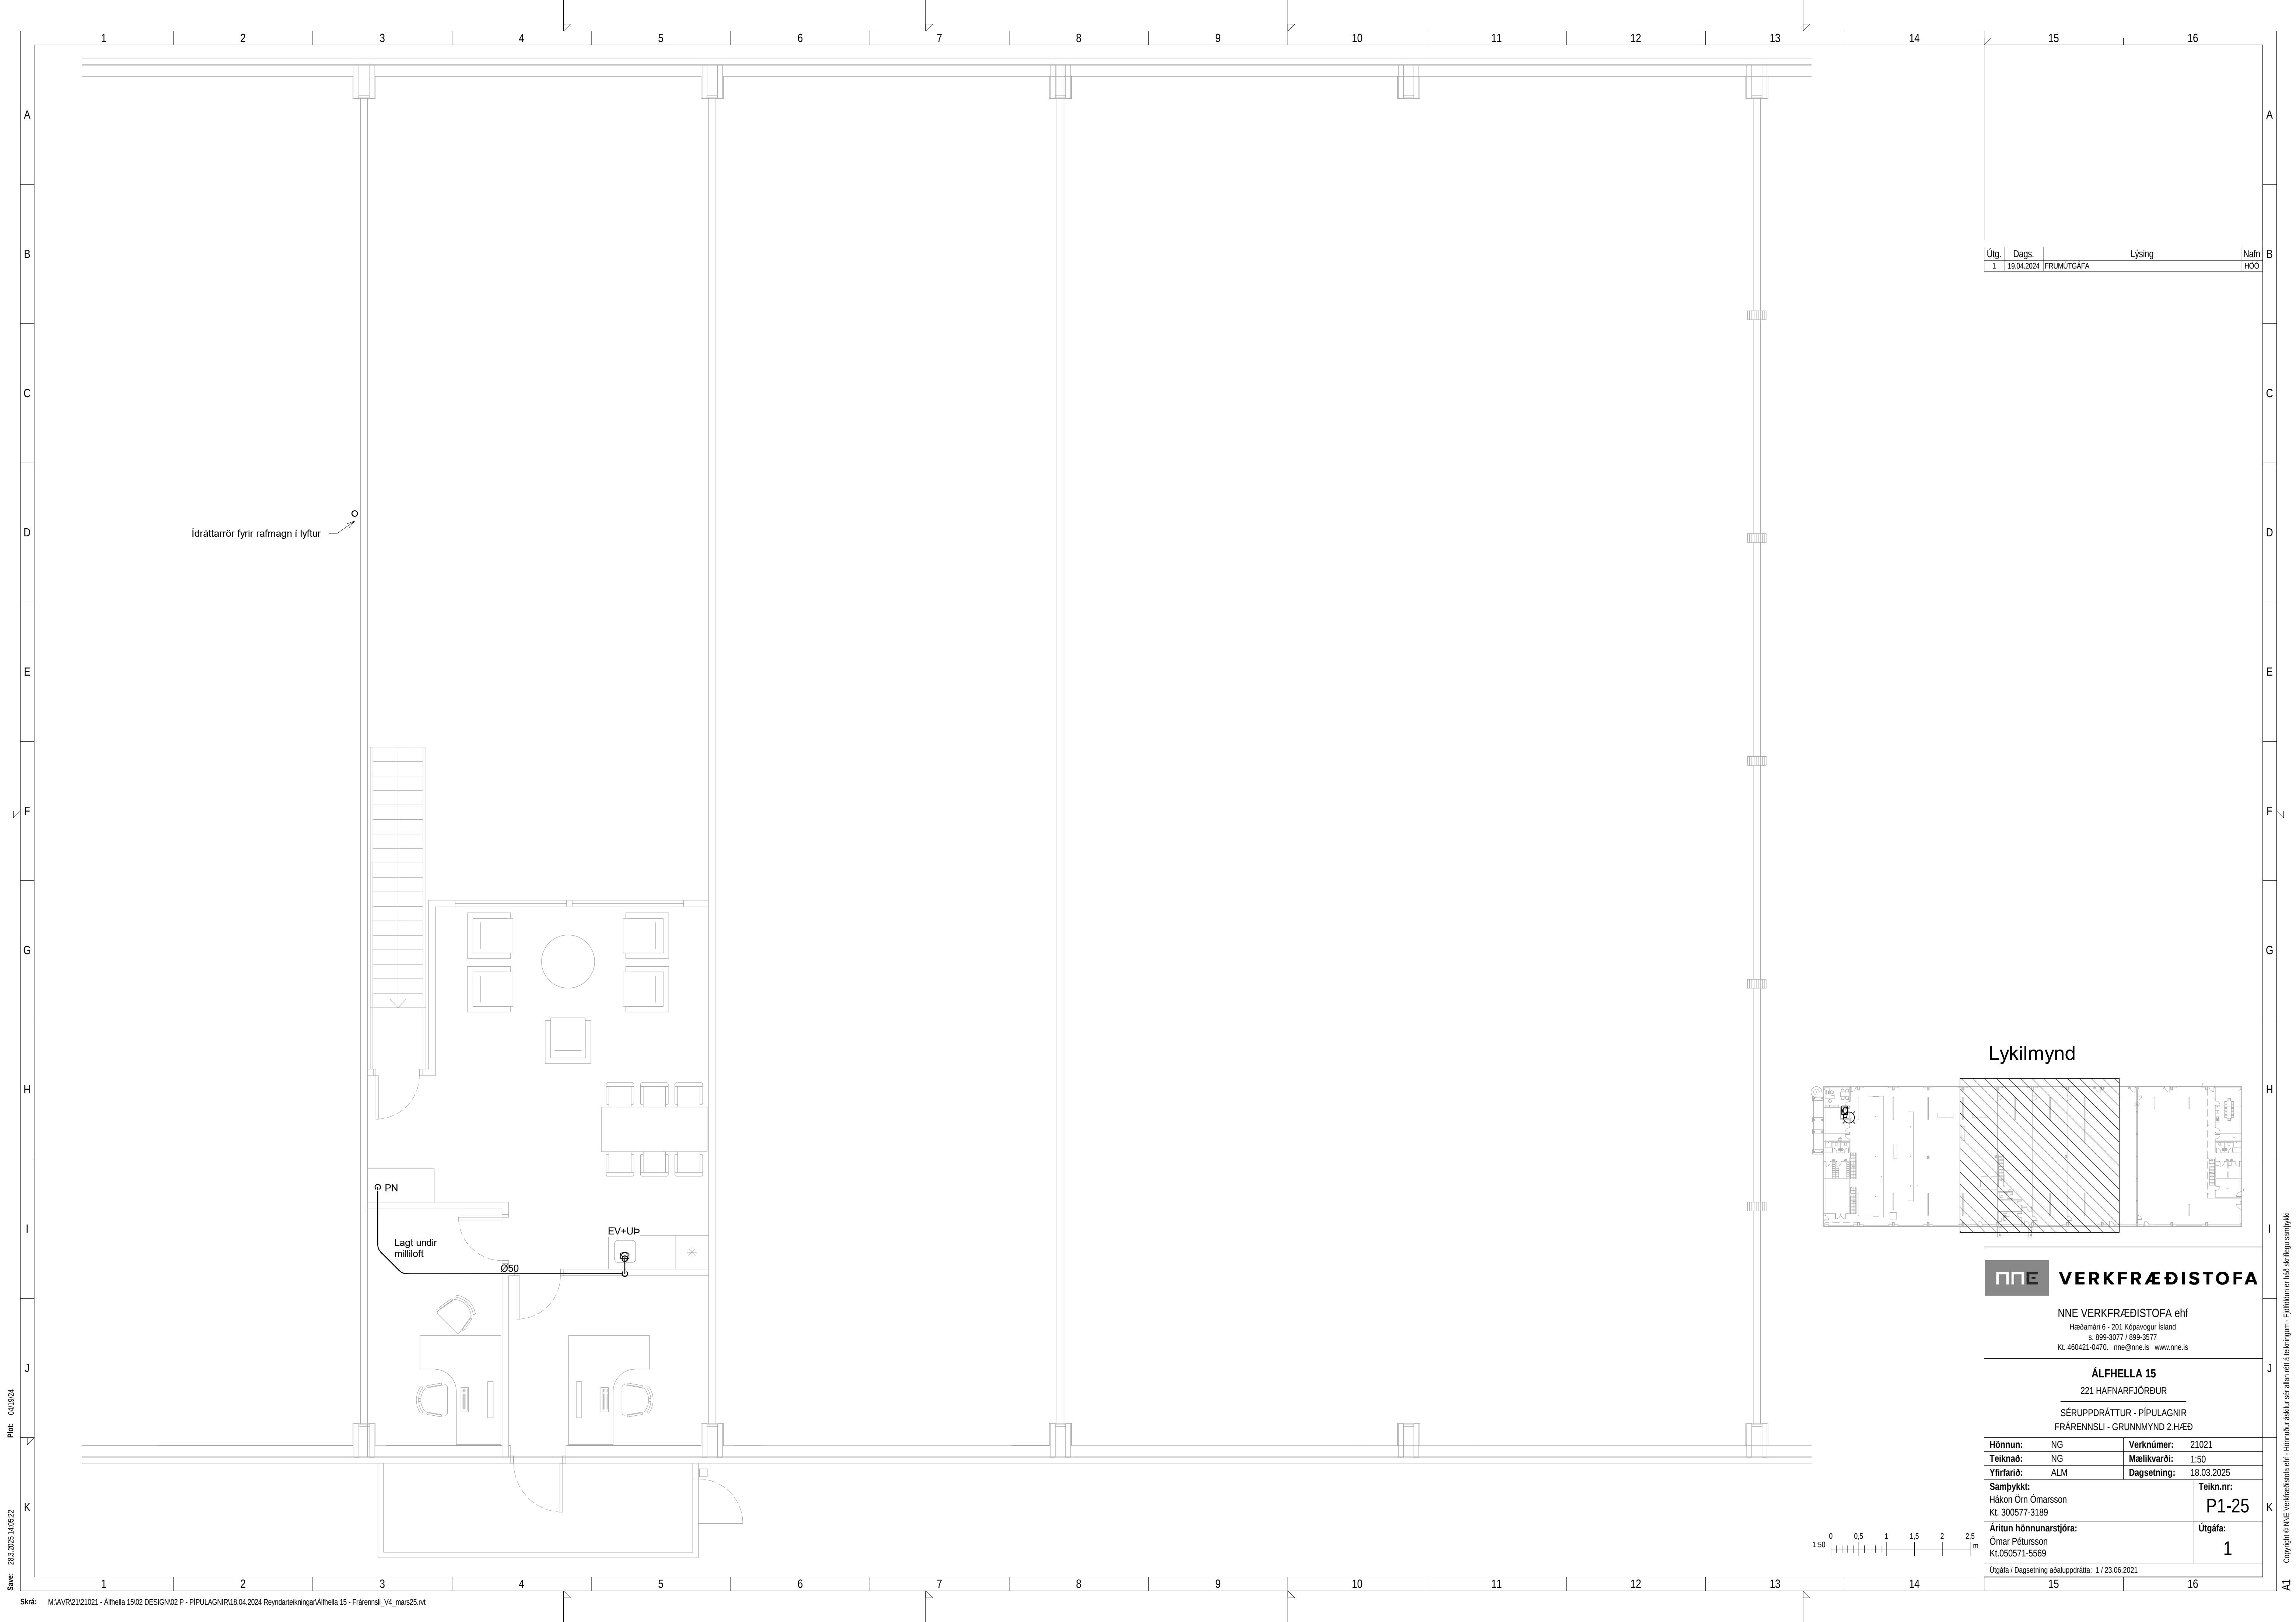

Útg.	Dags.	Lýsing	Nafn
1	19.04.2024	FRUMÚTGÁFA	HOO

Lykilmynd

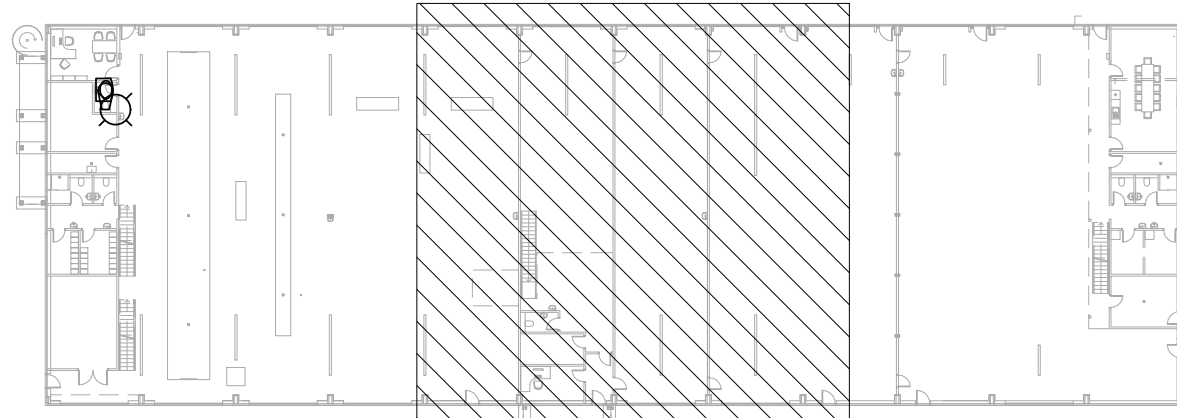

NNE VERKFRÆÐISTOFA

NNE VERKFRÆÐISTOFA ehf
Hæðamán 6 - 201 Kópavogur Ísland
Sími: 899-3077 / 899-3577
Kl. 460421-0470. nne@nne.is www.nne.is

ÁLFHELLA 15
221 HAFNARFJÖRDUR

SÉRUPPDRATTUR - PÍPULAGNIR
FRÁRENNSLI - GRUNNMYND 2.HÆÐ

Hönnun:	NG	Verknúmer:	21021
Teiknað:	NG	Mælikvarði:	1:50
Yfirfarid:	ALM	Dagsetning:	18.03.2025
Samþykkt:	Hákon Óm Ómarsson Kl. 300577-3189	Teikn.nr:	P1-25
Áritun hönnunarstjóra:	Ómar Pétursson Kl.050571-5569	Útgáfa:	1
Útgáfa / Dagsetning aðaluppdráttar: 1 / 23.06.2021			

Þeig: 04/10/24

Saver: 28.3.2025,14:05:22

Skjá: M:\AVR\21121021 - Álfhella 15\02 DESIGN\02 P - PÍPULAGNIR\18.04.2024 Reyndartekningar\Álfhella 15 - Frárennsl_V4_mars25.rvt

