

Útg.	Dags.	Lýsing	Nafn
1	28.03.2022	FRUMÚTGÁFA	HOO
2	19.04.2024	REYNDARTEIKNINGAR	HOO

SKÝRINGAR - FRÁRENSLI:

- SKÓLPLÖGN
- - - - - JARÐVATNSLÖGN
- - - - - REGNVATNSLÖGN
- - - - - AFFALLSLÖGN
- - - - - IDRÁTTARRÖR

SJÁ ALMENNAR SKÝRINGAR Á TEIKN. P0-01 OG P0-02.

SKÓLPLAGNIR ERU Ø110 PVC MED RENNSLIHALLA 20% NEMA ANNAD SÉ TEKID FRAM Á TEIKNINGU.

JARÐVATNSLAGNIR ERU Ø110 PVC MED RENNSLIHALLA 10% NEMA ANNAD SÉ TEKID FRAM Á TEIKNINGU.

REGNVATNSLAGNIR ERU Ø110 PVC MED RENNSLIHALLA 10% NEMA ANNAD SÉ TEKID FRAM Á TEIKNINGU.

FRÁRENSLISLAGNIR UNDIR ÁLAGI ÖKUTÆKJA SKULU HAFA HRINGSTÍFI SN8.

NNE VERKFRÆÐISTOFA

NNE VERKFRÆÐISTOFA ehf
 Höðmanni 6 - 201 Kópavogur Ísland
 Sími: 899-3077 / 899-3577
 Sími: 466421-0470. nne@nne.is www.nne.is

ALFHELLA 15
 221 HAFNARFJÖRÐUR

SÉRUPPDRATTUR - PÍPULAGNIR
 GRUNNLAGNIR - YFIRLITSMYND

Hönnun:	NG	Verkúmer:	21021
Teiknað:	NG	Mælikvarði:	1:50
Yfirfarið:	ALM	Dagsetning:	19.04.2024
Samþykkt:		Teikn.nr.:	P1-00
Hákon Órn Ómarsson Kl. 300577-3189		Útgáfa:	2
Áritun hönnunarsjóra: Ómar Petursson Kl.050571-5569			

Útgáfa / Dagsetning atvöluþdráttu: 1 / 23.06.2021



Skv: 294_2024.14.1229 Pk: 100021

Copyright © NNE Verkefæðistofa ehf. - Hönnuð og teiknuð af Hönnuðum - Fjölskyldu er það sérstaklega samþykki

Útg.	Dags.	Lýsing	Nafn
1	28.03.2022	FRUMÚTGÁFA	HOO
2	22.06.2022	INNÞAKSRÝM LAGNA FLÚTT, BÆTT VÍÐ NÍÐURFÖLLUM Á LÖB OG TENGISTÚTA FYRIR ÞAKRENNUR, DREMLÖGN SVERUÐ AD AUSTAN	HOO
3	19.04.2024	REYNDARTEIKNINGAR	HOO

- SKÝRINGAR - FRÁRENNSLI:
- SKÓLPLÖGN
 - - - - - JARÐVATNSLÖGN
 - - - - - REGNVATNSLÖGN
 - - - - - AFFALLSLÖGN
 - - - - - IÐRÁTTARRÖR


SJÁ ALMENNAR SKÝRINGAR Á TEIKN. P0-01 OG P0-02.

SKÓLPLAGNIR ERU Ø110 PVC MED RENNSLI SHALLA 20% NEMA ANNAD SÉ TEKID FRAM Á TEIKNINGU.

JARÐVATNSLAGNIR ERU Ø110 PVC MED RENNSLI SHALLA 10% NEMA ANNAD SÉ TEKID FRAM Á TEIKNINGU.

REGNVATNSLAGNIR ERU Ø110 PVC MED RENNSLI SHALLA 10% NEMA ANNAD SÉ TEKID FRAM Á TEIKNINGU.

FRÁRENNSLISLAGNIR UNDIR ÁLAGI ÖKUTÆKJA SKULU HAFNA HRINGSTÍFNI SN8.

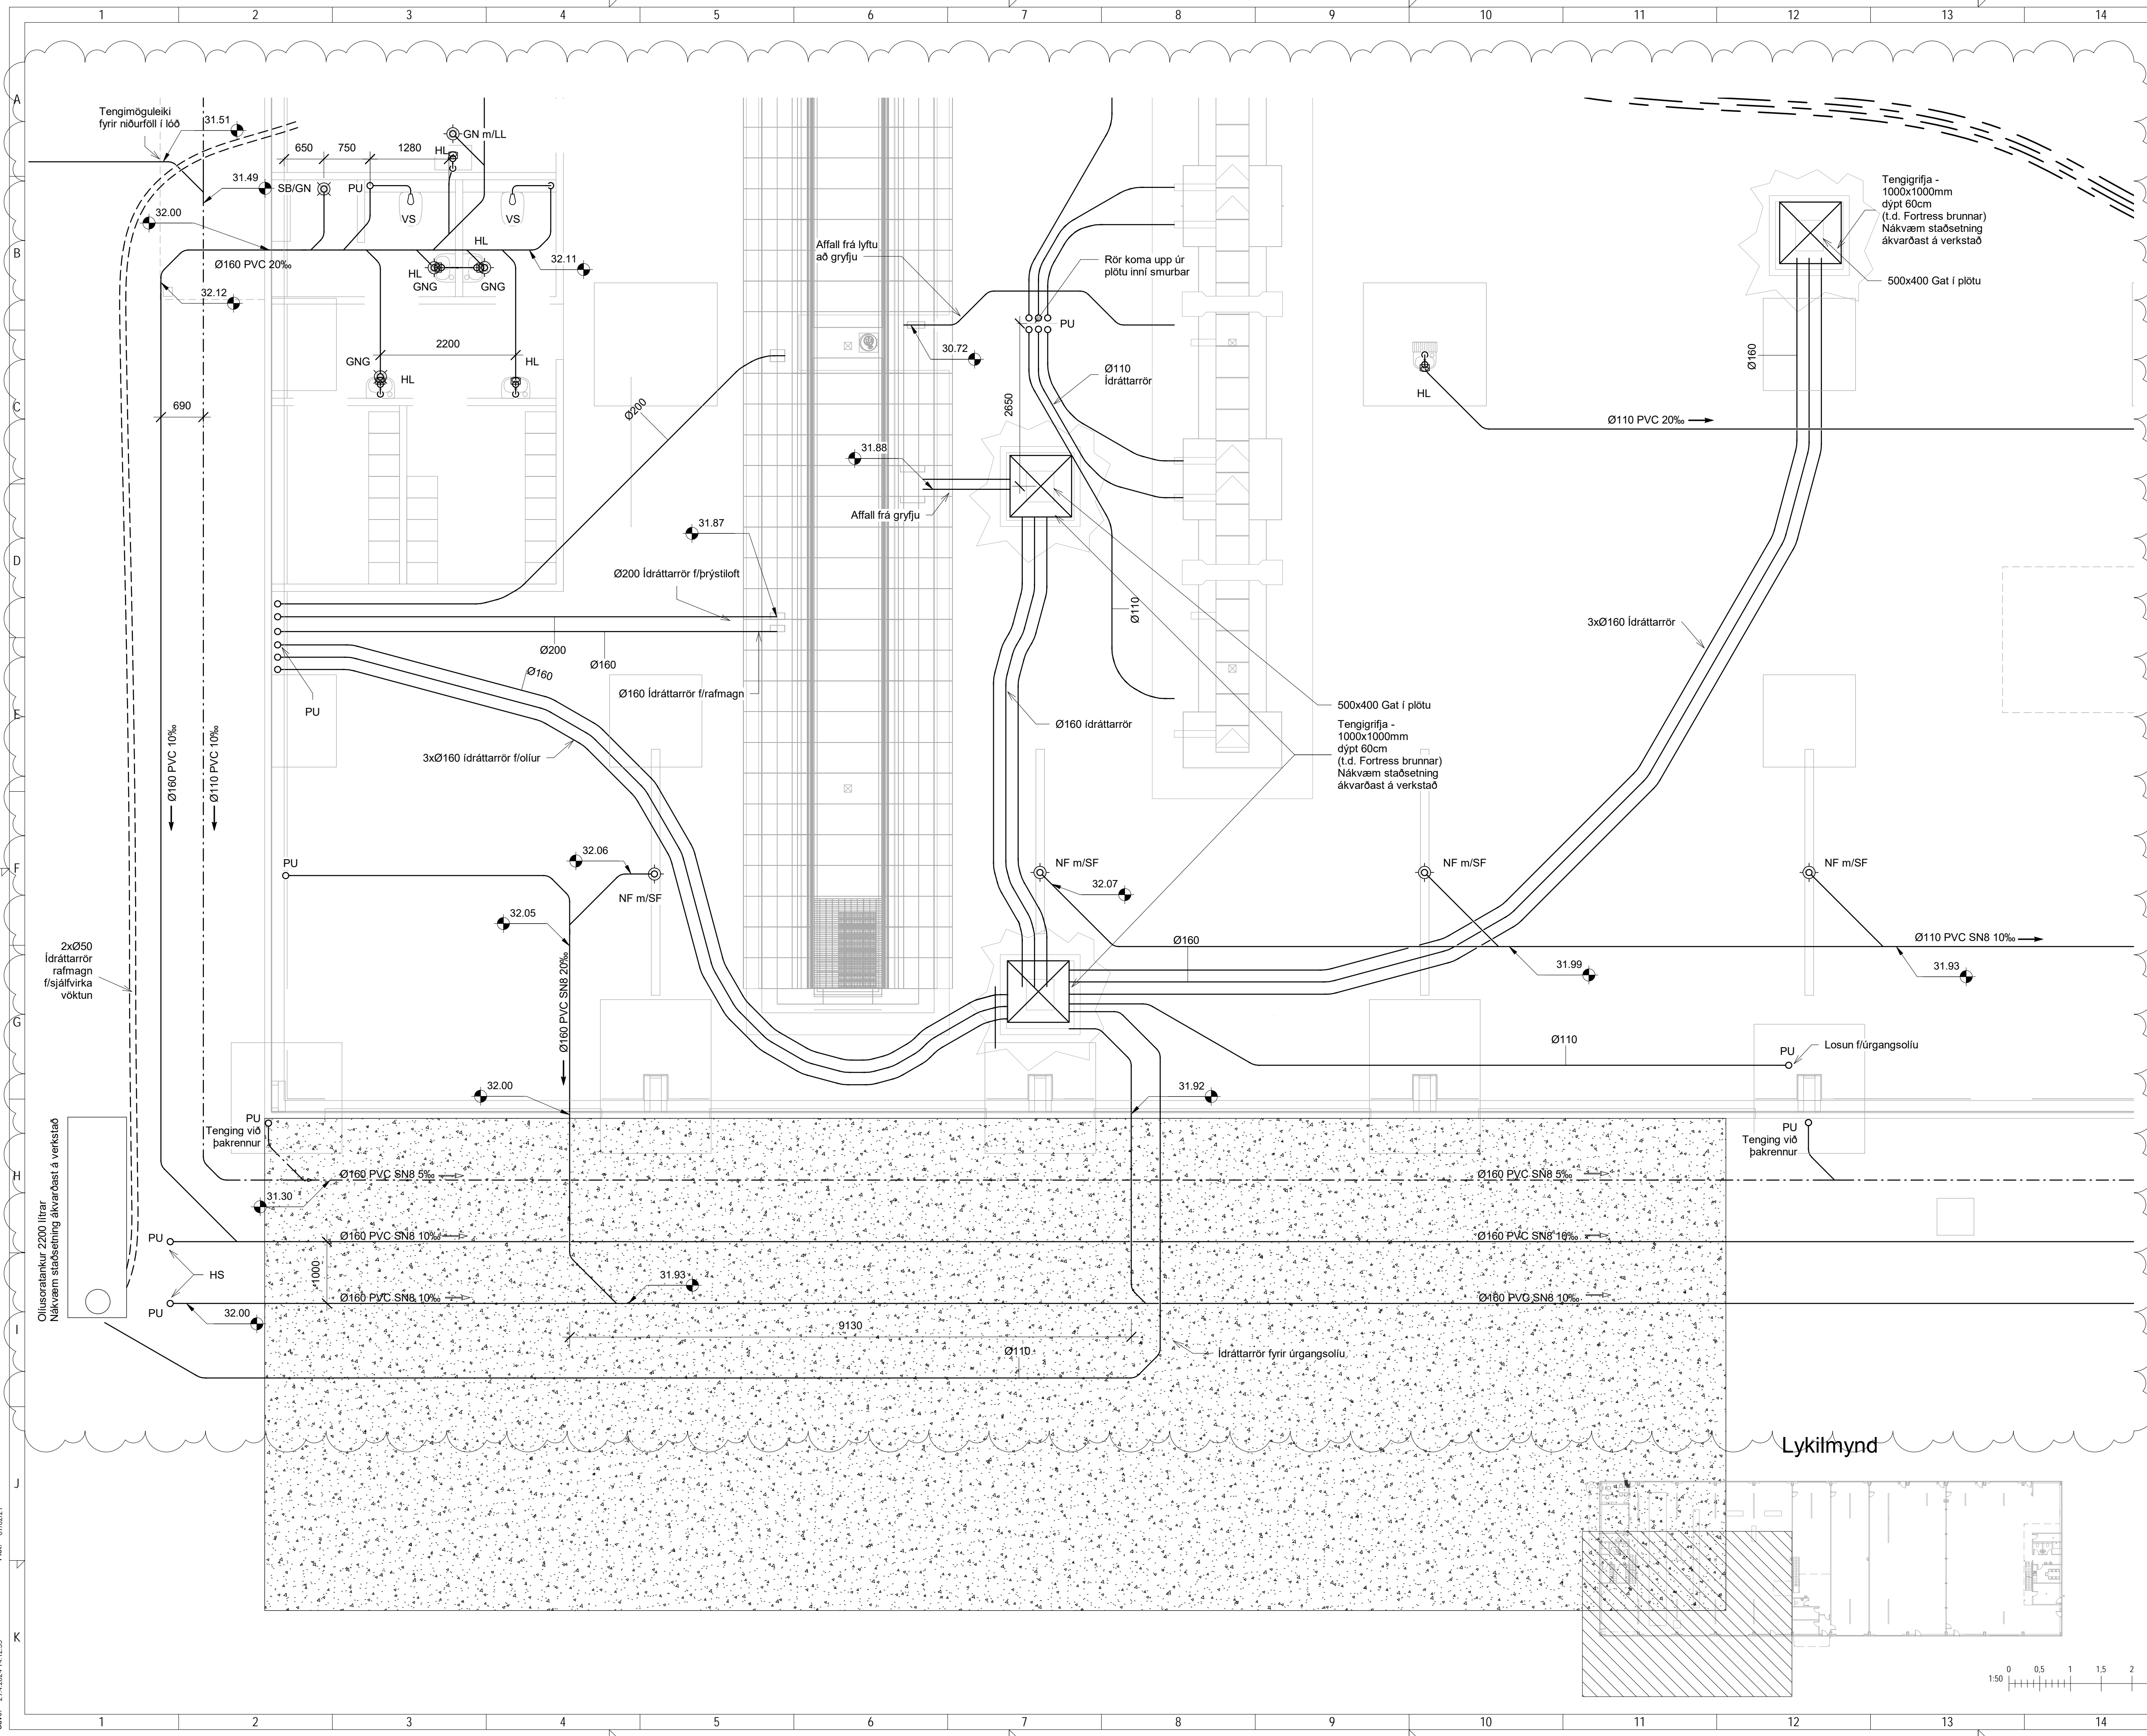

VERKFRÆÐISTOFA

NE VERKFRÆÐISTOFA ehf
Hæðamiri 6 - 201 Kópavogur Ísland
Sími: 899-3077 / 899-3577
Kl. 466421-0470. nne@nne.is www.nne.is

ALFHELLA 15
221 HAFNARFJÖRÐUR
SERUÞRÁTTUR - PÍPULAGNIR
FRÁRENNSLI - GRUNNMYND SOKKLAR / 1.HÆÐ

Hönnun:	NG	Verknumér:	21021
Teiknað:	NG	Mælikvarði:	1:50
Yfirfarið:	ALM	Dagsetning:	19.04.2024
Samþykkt:	Hákon Óm Ómarsson Kl. 300577-3189	Teikn.nr.:	P1-12
Áritun hönnunarsjóra:	Ómar Petursson Kl.050571-5569	Utgáfa:	3
Útgáfa / Dagsetning atakuppráttá: 1 / 23.06.2021			

Útg.	Dags.	Lýsing	Nafn
1	28.03.2022	FRUMTÚGAFA	HÖO
2	19.04.2024	REYNDARTEIKNINGAR	HÖO

- SKÝRINGAR - FRÆRENNSLI:
- SKÓLPLÖGN
 - - - - - JARÐVATNSLÖGN
 - - - - - REGNVATNSLÖGN
 - - - - - AFFALLSLÖGN
 - - - - - IÐRÁTTARRÖR



SJÁ ALMENNAR SKÝRINGAR Á TEIKN. P0-01 OG P0-02.

SKÓLPLAGNIR ERU Ø110 PVC MEÐ RENNSLISHALLA 20% NEMA ANNAD SÉ TEKID FRAM Á TEIKNINGU.

JARÐVATNSLAGNIR ERU Ø110 PVC MEÐ RENNSLISHALLA 10% NEMA ANNAD SÉ TEKID FRAM Á TEIKNINGU.

REGNVATNSLAGNIR ERU Ø110 PVC MEÐ RENNSLISHALLA 10% NEMA ANNAD SÉ TEKID FRAM Á TEIKNINGU.

FRÆRENNSLISLAGNIR UNDIR ÁLAGI ÖKUTÆKJA SKULU HAFA HRINGSTÍFNI SN8.

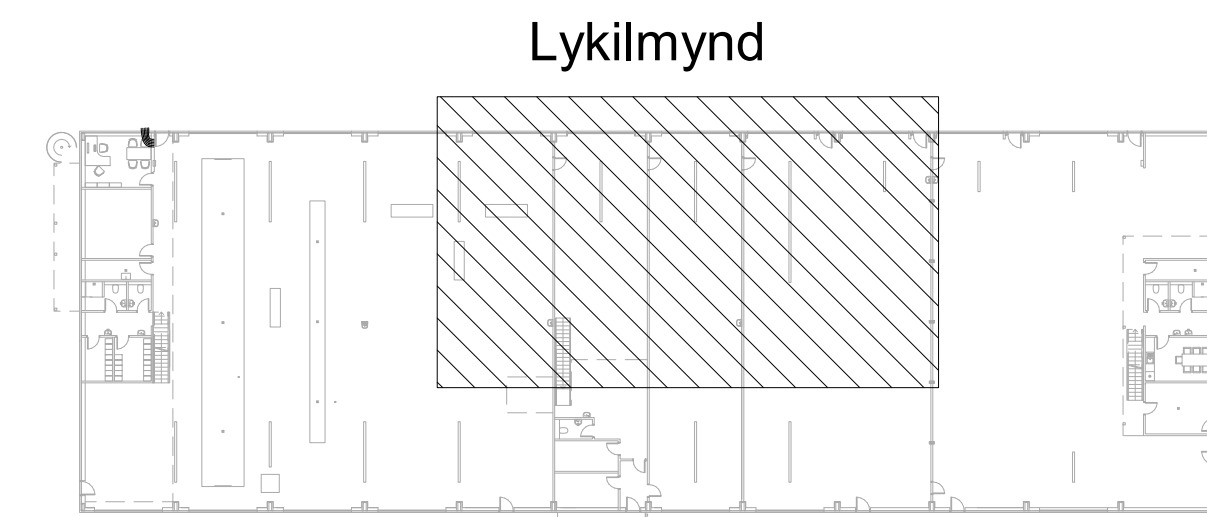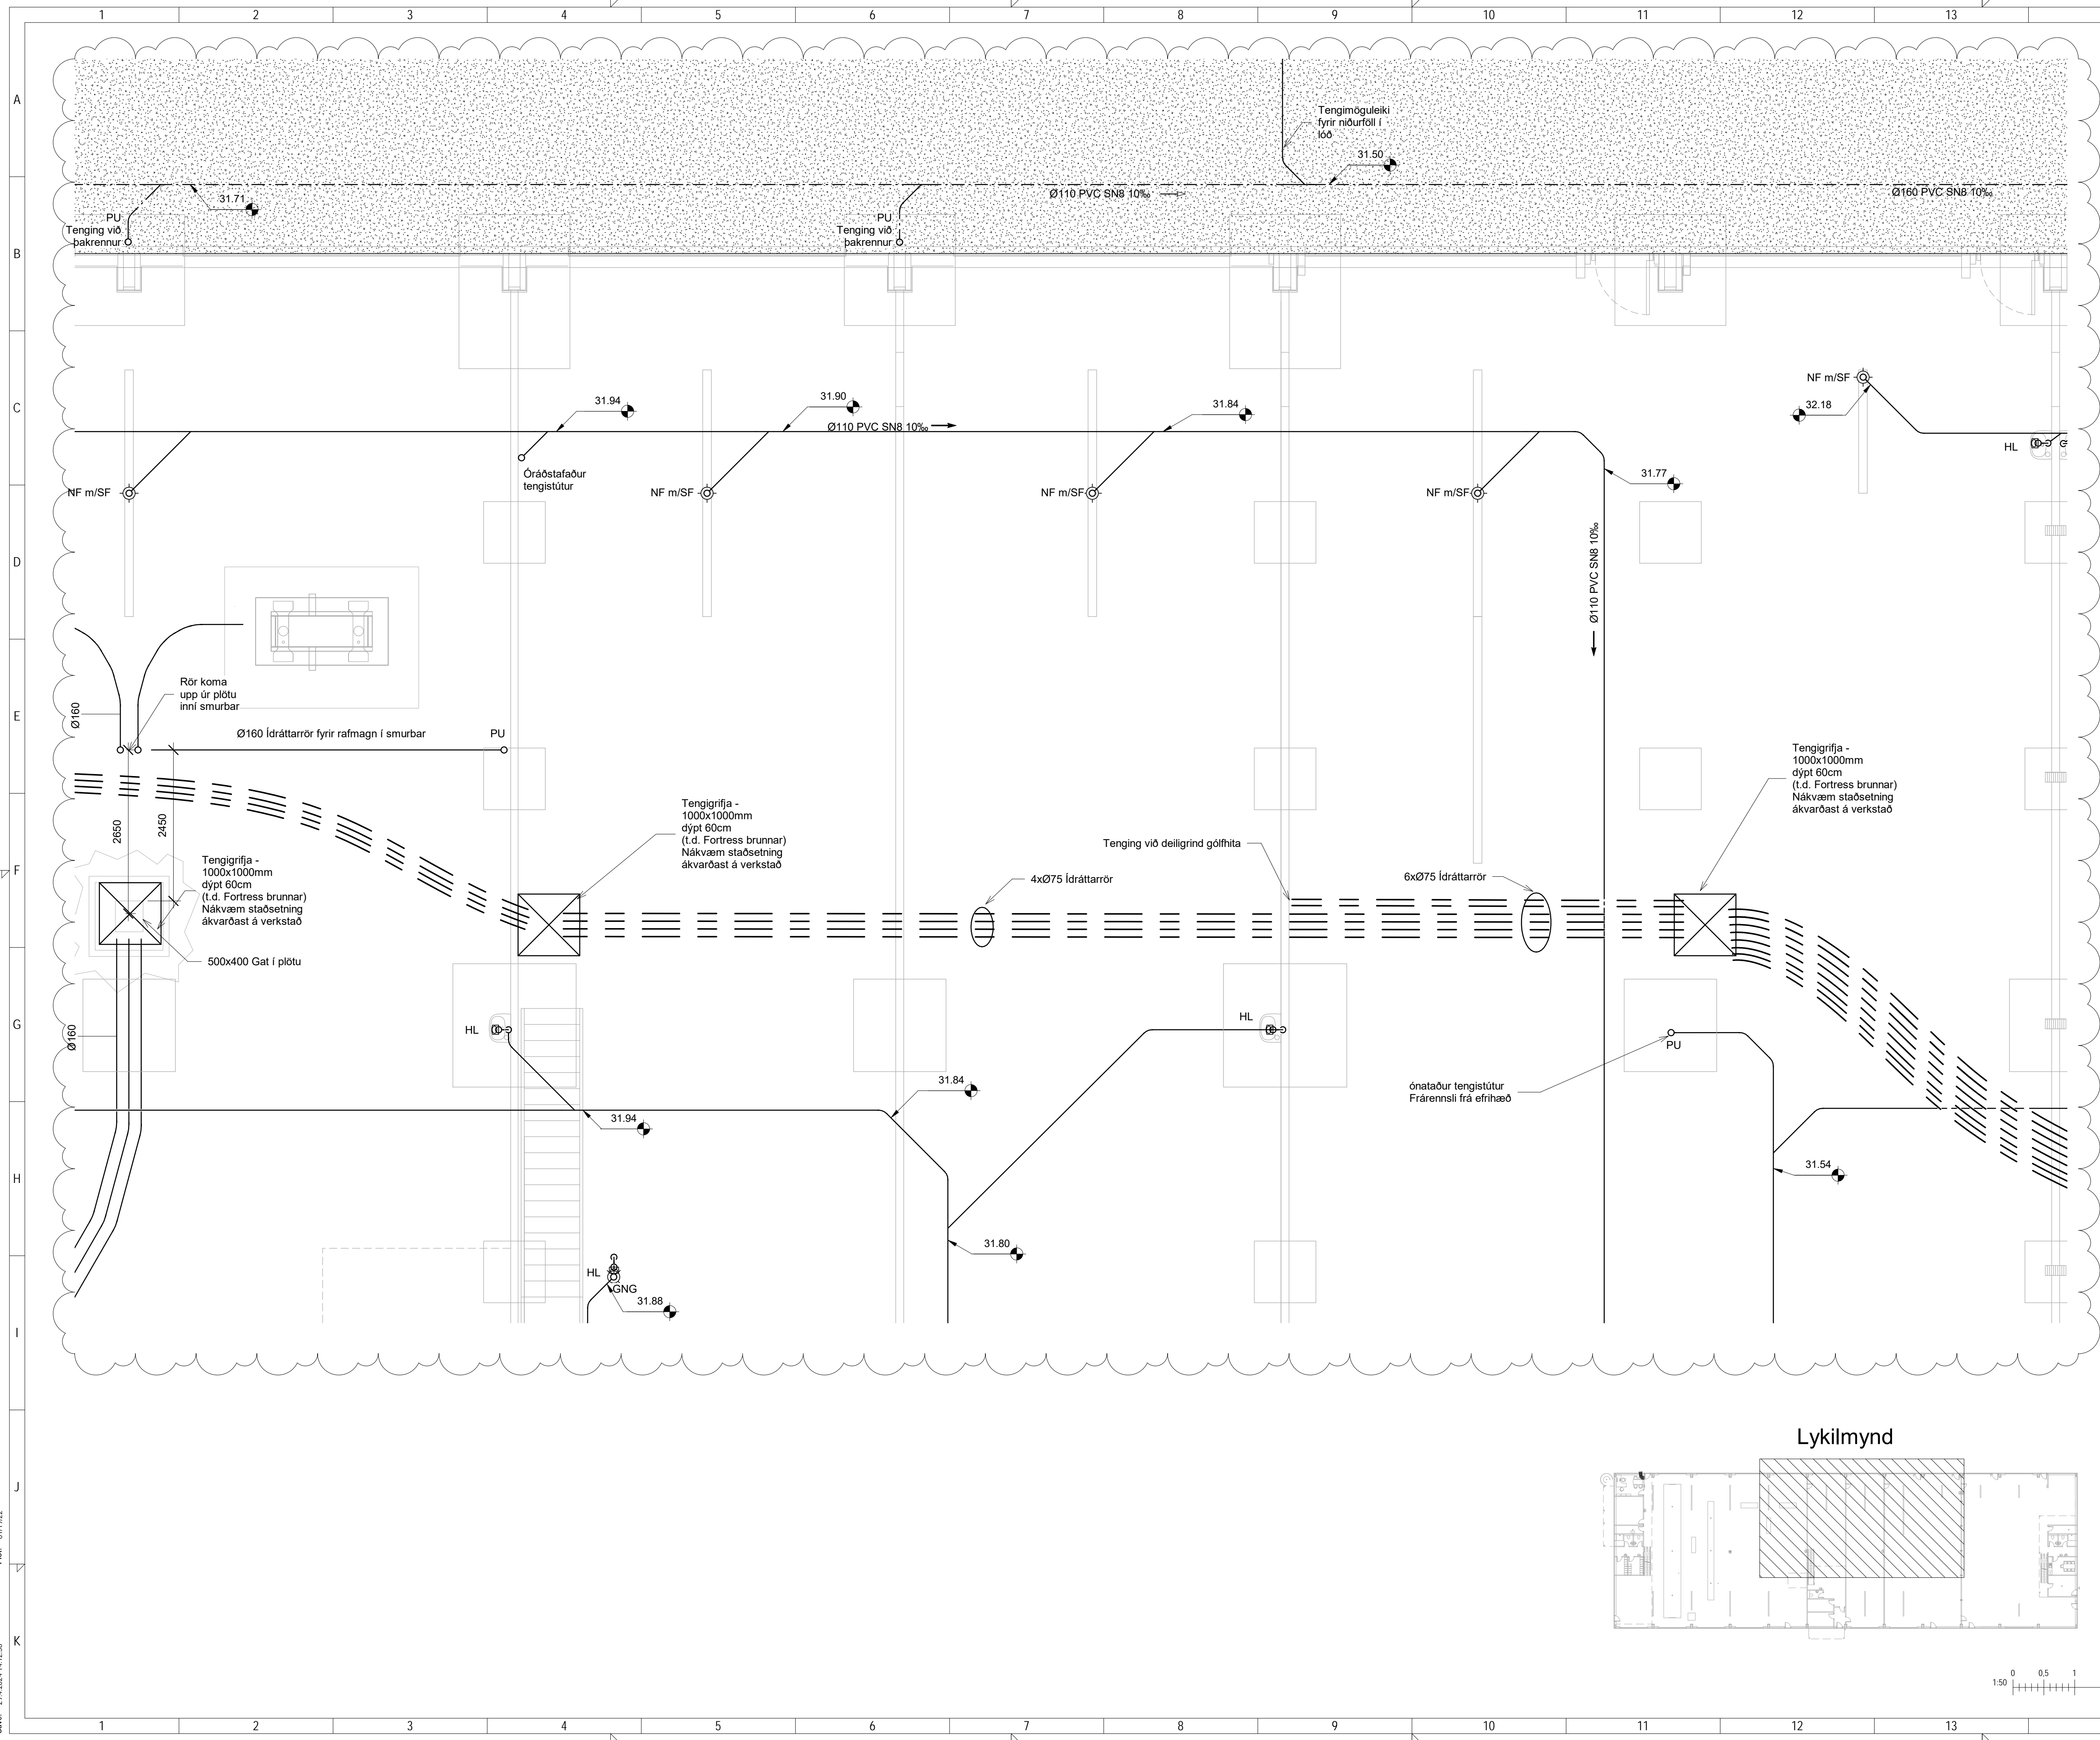

NNE VERKFRÆÐISTOFA

NNE VERKFRÆÐISTOFA ehf
Hæðamari 6 - 201 Kópavogur Ísland
s 899-3077 / 899-3573
Kl. 466421-0470. nne@nne.is www.nne.is

ALFHELLA 15
221 HAFNARFJÖRÐUR

SERUPPRÁTTUR - PÍPULAGNIR
FRÆRENNSLI - GRUNNMÝND SOKKLAR / 1.HÆÐ

Hönnun:	NG	Verkúmer:	21021
Teiknað:	NG	Mælikvarði:	1:50
Yfirfarið:	ALM	Dagsetning:	19.04.2024
Samþykkt:		Teikn.nr.:	P1-13
Hákon Óm Ómarsson Kl. 300577-3189		Útgáfa:	2
Áritun hönnunarsjóra: Ómar Petursson Kl.050571-5569			

Útgáfa / Dagsetning atakuppráttá: 1 / 23.06.2021

Skv: 294, 2024.14.12.38

Copyright © NNE Verkefni ehf. - Hönnuð af hönnuðum - Fjölskipting - Fjölskipting er það sérstaklega samþykkt.

Útg.	Dags.	Lýsing	Nafn
1	28.03.2022	FRUMÚTGÁFA	HOÓ
2	22.06.2022	INNÞAKSRÝMI LAGNA FLÚTT, BÆTT VÍÐ NÍÐURFÖLLUM Á LÖB OG TENGISTUTA FYRIR ÞAKRENNUR, DREMLÖGN SVERUÐ AD ALUSTAN	HOÓ
3	19.04.2024	REYNDARTEIKNINGAR	HOÓ

SKÝRINGAR - FRÆRENNSLI:

- SKÓLPLÖGN
- - - - - JARÐVATNSLÖGN
- - - - - REGNVATNSLÖGN
- - - - - AFFALLSLÖGN
- - - - - IÐRÁTTARRÖR




SJÁ ALMENNAR SKÝRINGAR Á TEIKN. P0-01 OG P0-02.

SKÓLPLAGNIR ERU Ø110 PVC MEÐ RENNSLISHALLA 20% NEMA ANNAD SÉ TEKID FRAM Á TEIKNINGU.

JARÐVATNSLAGNIR ERU Ø110 PVC MEÐ RENNSLISHALLA 10% NEMA ANNAD SÉ TEKID FRAM Á TEIKNINGU.

REGNVATNSLAGNIR ERU Ø110 PVC MEÐ RENNSLISHALLA 10% NEMA ANNAD SÉ TEKID FRAM Á TEIKNINGU.

FRÆRENNSLISLAGNIR UNDIR ÁLAGI ÖKUT/ÆKJA SKULU HAFA HRINGSTÍFNI SN8.

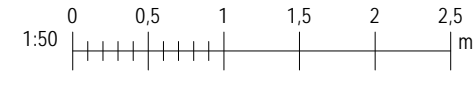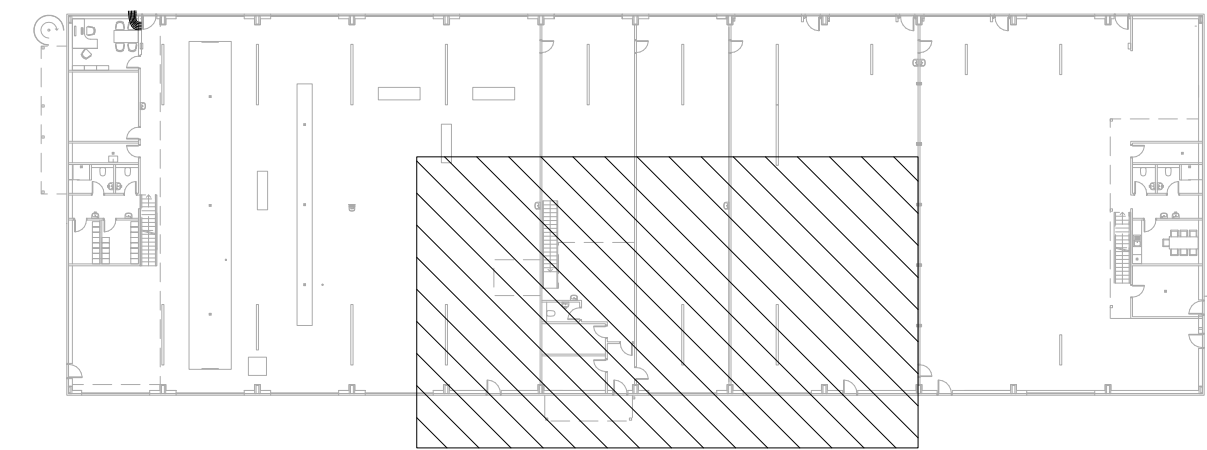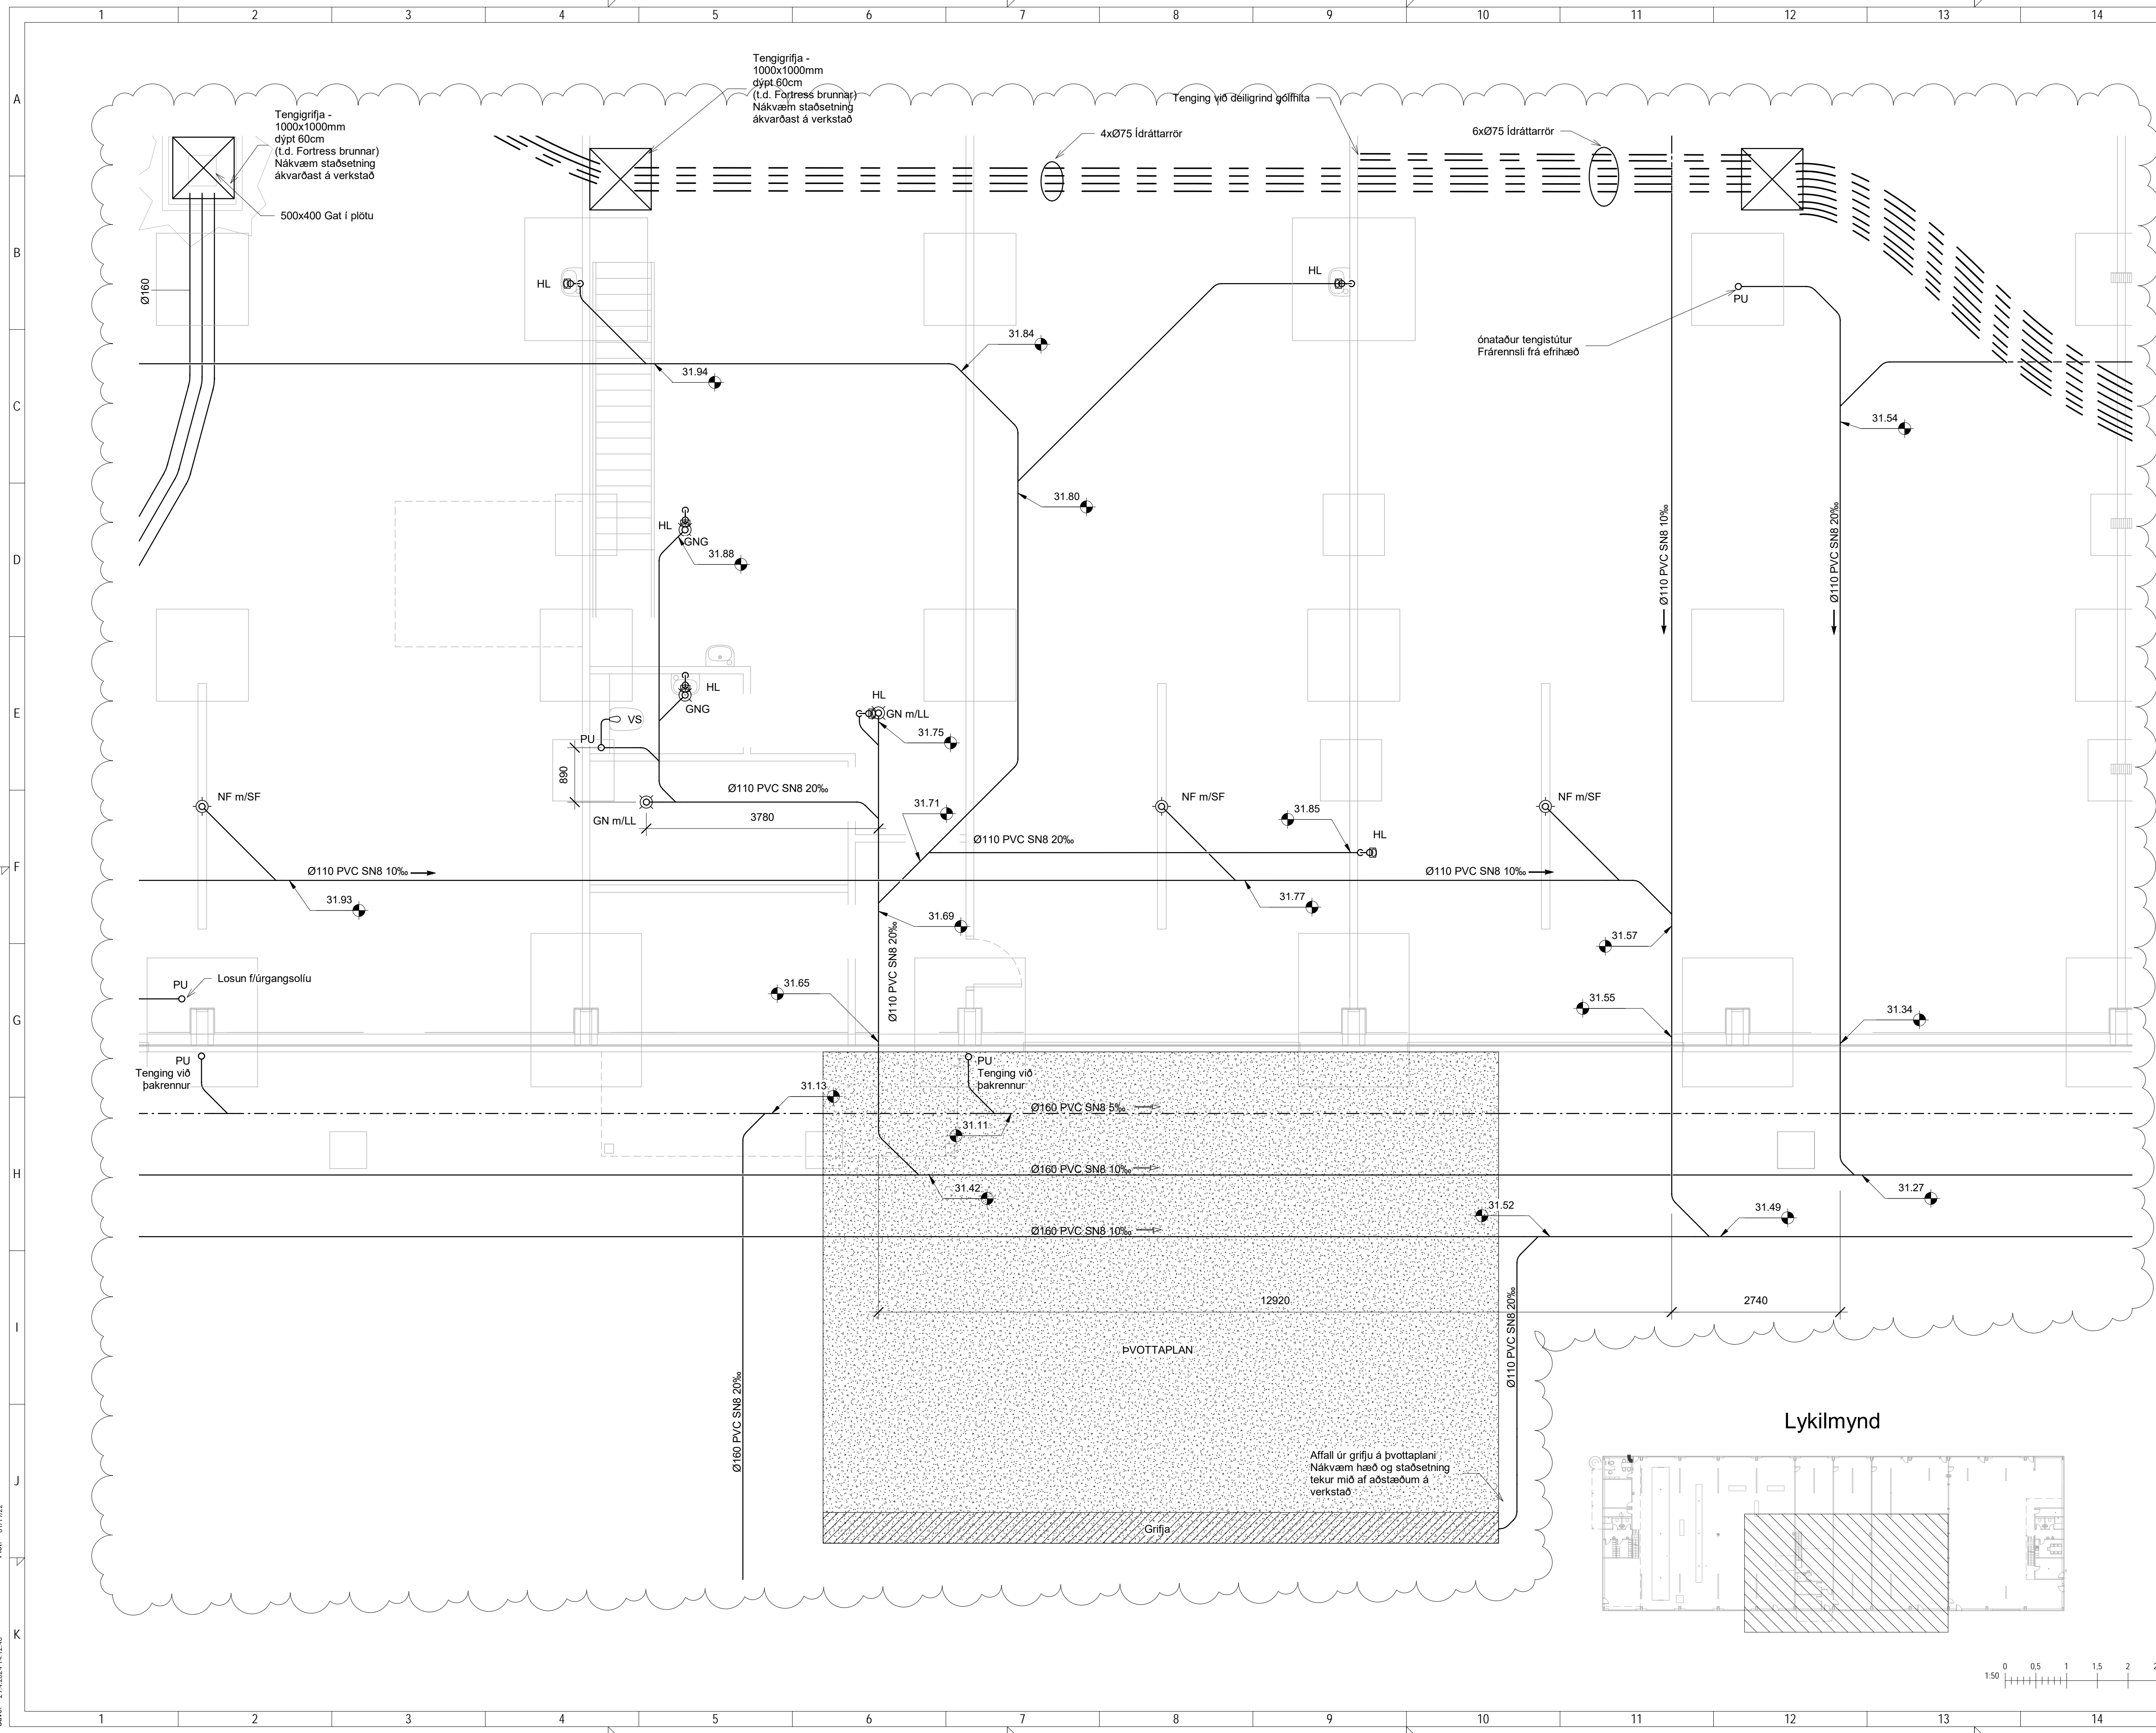

NNE VERKFRÆÐISTOFA

NNE VERKFRÆÐISTOFA ehf
Hæðarni 6 - 201 Kópavogur Ísland
Sími: 899-3077 / 899-3577
Kl. 466421-0470. nne@nne.is www.nne.is

ALFHELLA 15

221 HAFNARFJÖRÐUR

SERUPPRÁTTUR - PÍPULAGNIR
FRÆRENNSLI - GRUNNMÝND SOKKLAR / 1.HÆÐ

Hönnun:	NG	Verkúmer:	21021
Teiknað:	NG	Mælikvarði:	1:50
Yfirfarið:	ALM	Dagsetning:	19.04.2024
Samþykkt:	Hákon Ómarsson Kl. 300577-3189	Teikn.nr.:	P1-14
Áritun hönnunarsjóra:	Ómar Petursson Kl.050571-5569	Utgáfa:	3
Útgáfa / Dagsetning atvikaupdráttar: 1 / 23.06.2021			

Útg.	Dags.	Lýsing	Nafn
1	28.03.2022	FRUMÚTGÁFA	HOO
2	22.06.2022	INNÞAKSRÝM LAGNA FLUTT, BÆTT VÍÐ NÍÐURFÖLLUM Á LÖB OG TENGISTÚTA FYRIR ÞAKRENNUR, DREMLÖGN SVERUÐ AD ALUSTAN	HOO
3	19.04.2024	REYNDARTEIKNINGAR	HOO

SKÝRINGAR - FRÆRENNSLI:

- SKÓLPLÖGN
- - - - - JARÐVATNSLÖGN
- REGNVATNSLÖGN
- - - - - AFFALLSLÖGN
- IDRÁTTARRÖR


SJÁ ALMENNAR SKÝRINGAR Á TEIKN. P0-01 OG P0-02.

SKÓLPLAGNIR ERU Ø110 PVC MEÐ RENNSLISHALLA 20% NEMA ANNAD SÉ TEKIÐ FRAM Á TEIKNINGU.


JARÐVATNSLAGNIR ERU Ø110 PVC MEÐ RENNSLISHALLA 10% NEMA ANNAD SÉ TEKIÐ FRAM Á TEIKNINGU.

REGNVATNSLAGNIR ERU Ø110 PVC MEÐ RENNSLISHALLA 10% NEMA ANNAD SÉ TEKIÐ FRAM Á TEIKNINGU.

FRÆRENNSLISLAGNIR UNDIR ÁLAGI ÖKUTÆKJA SKULU Hafa HRINGSTÍFNI SN8.

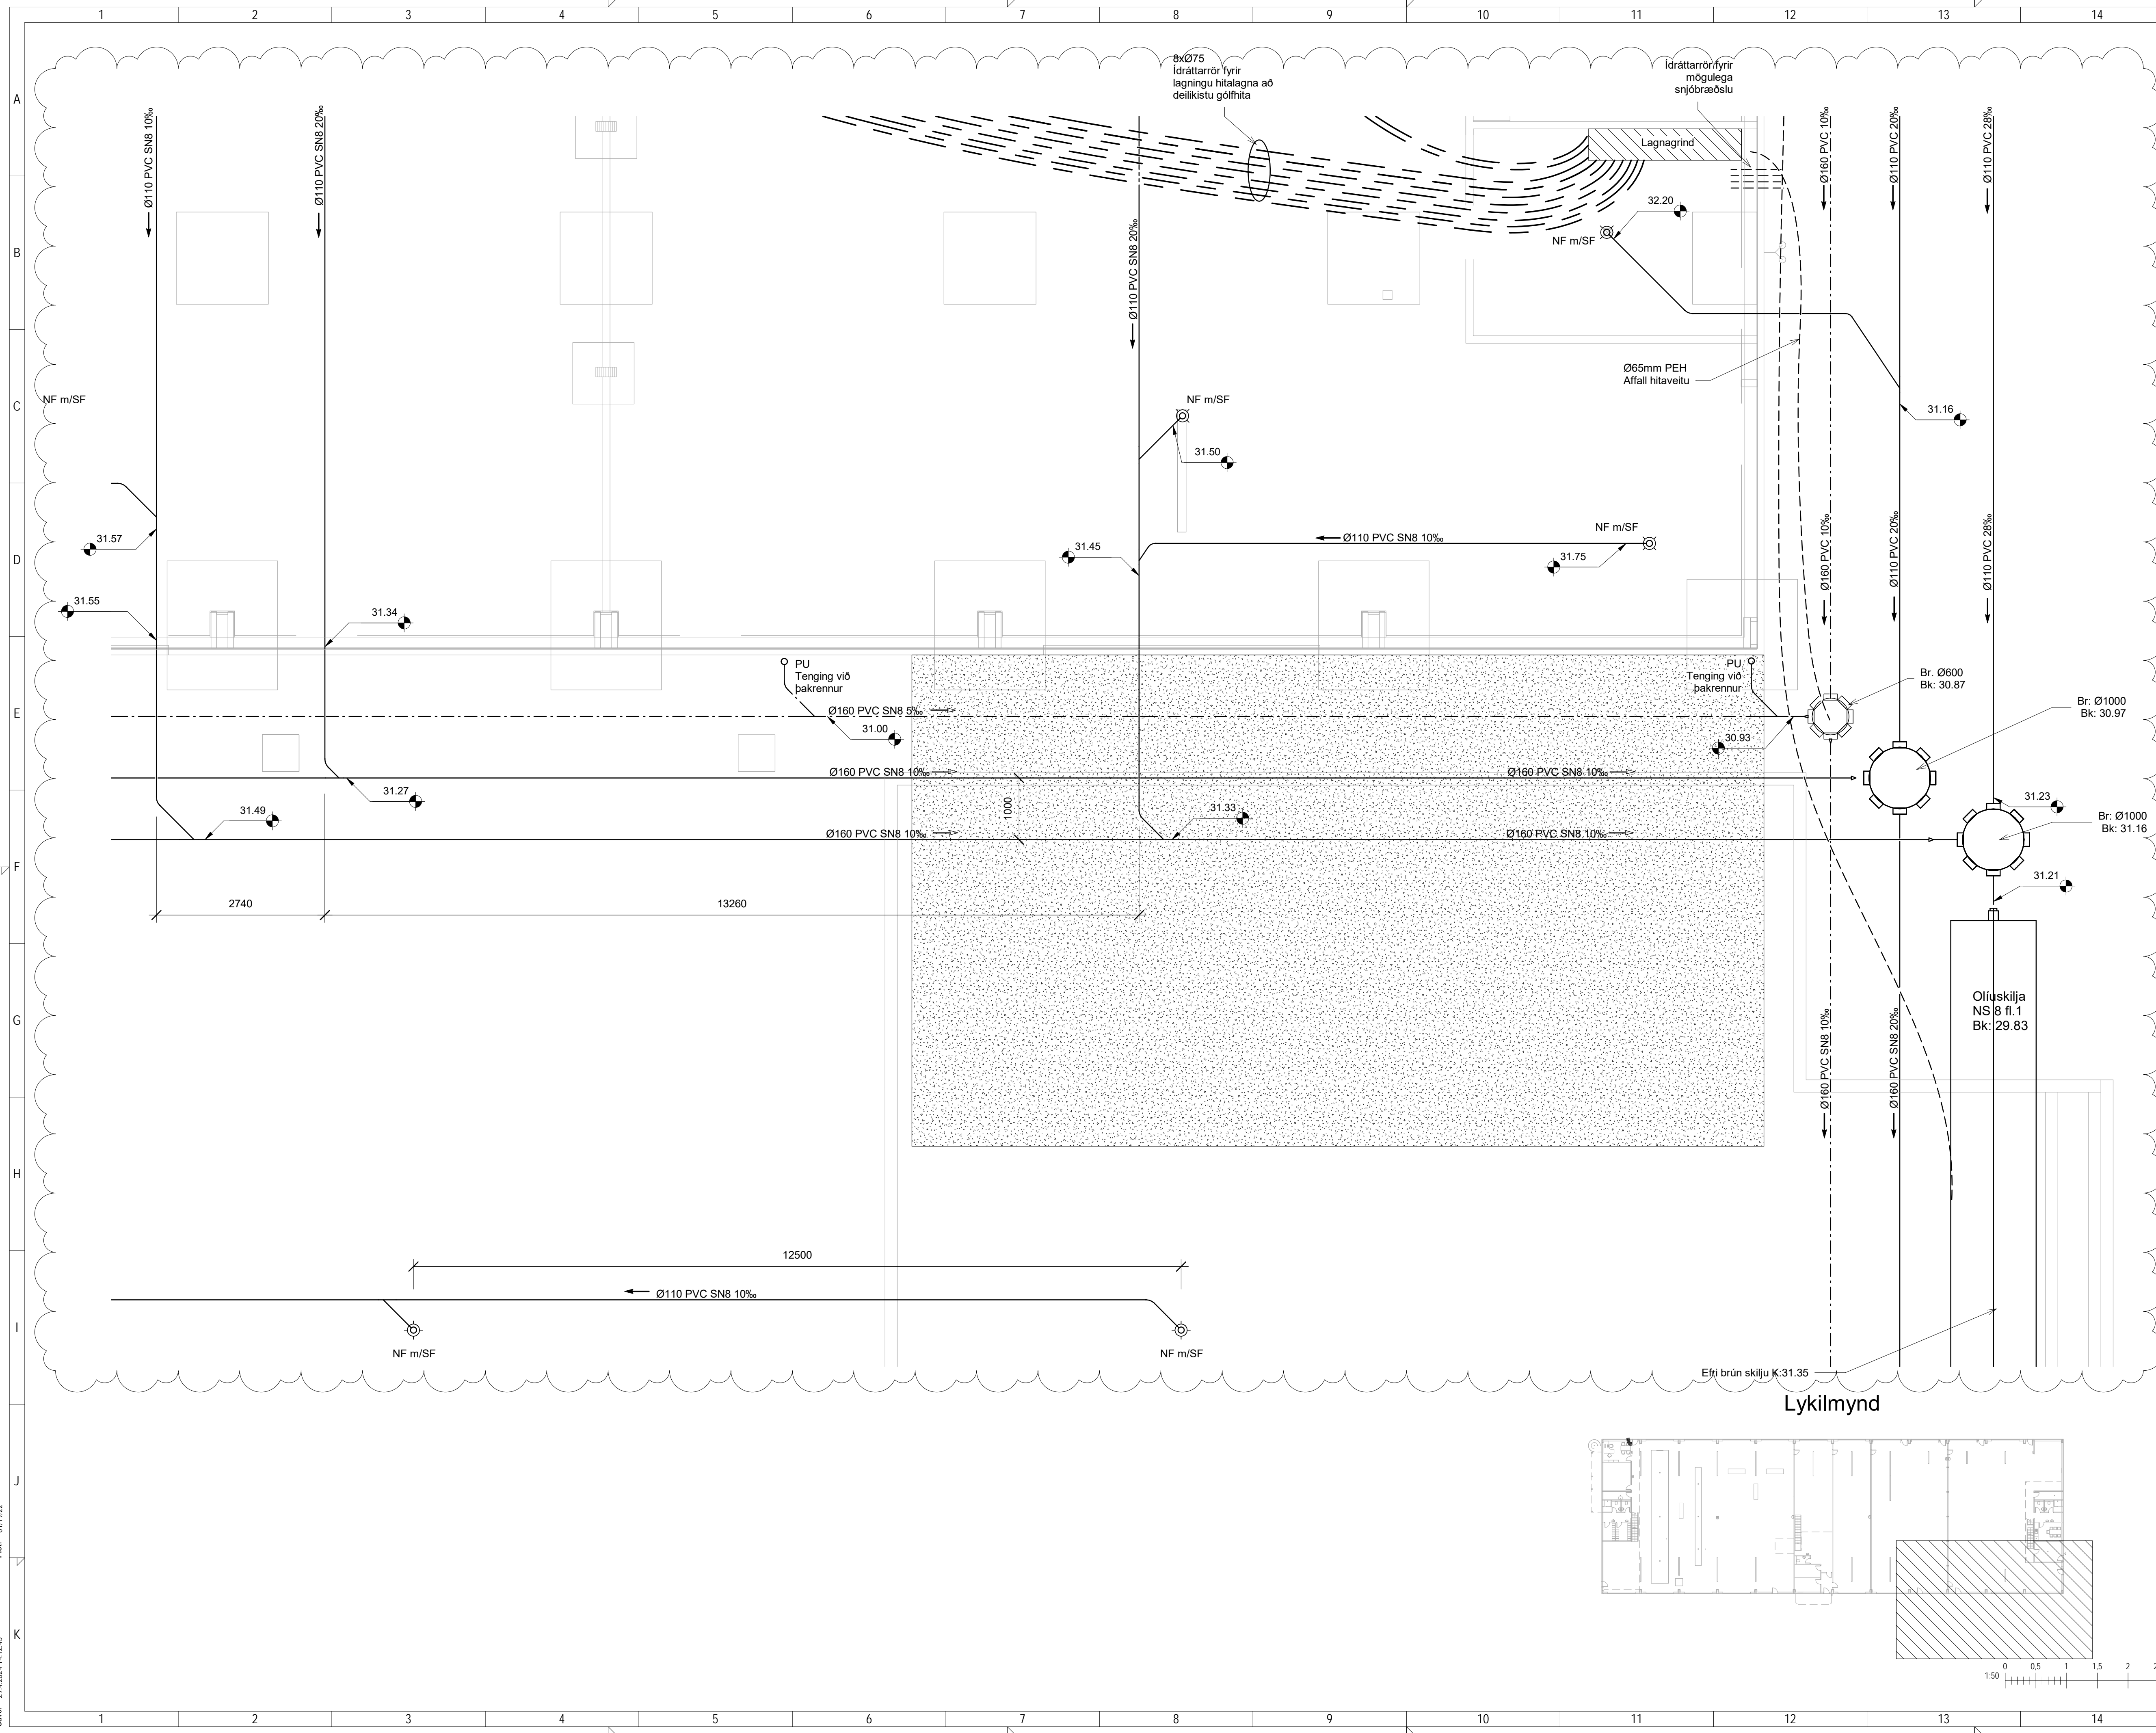

Lykilmynd

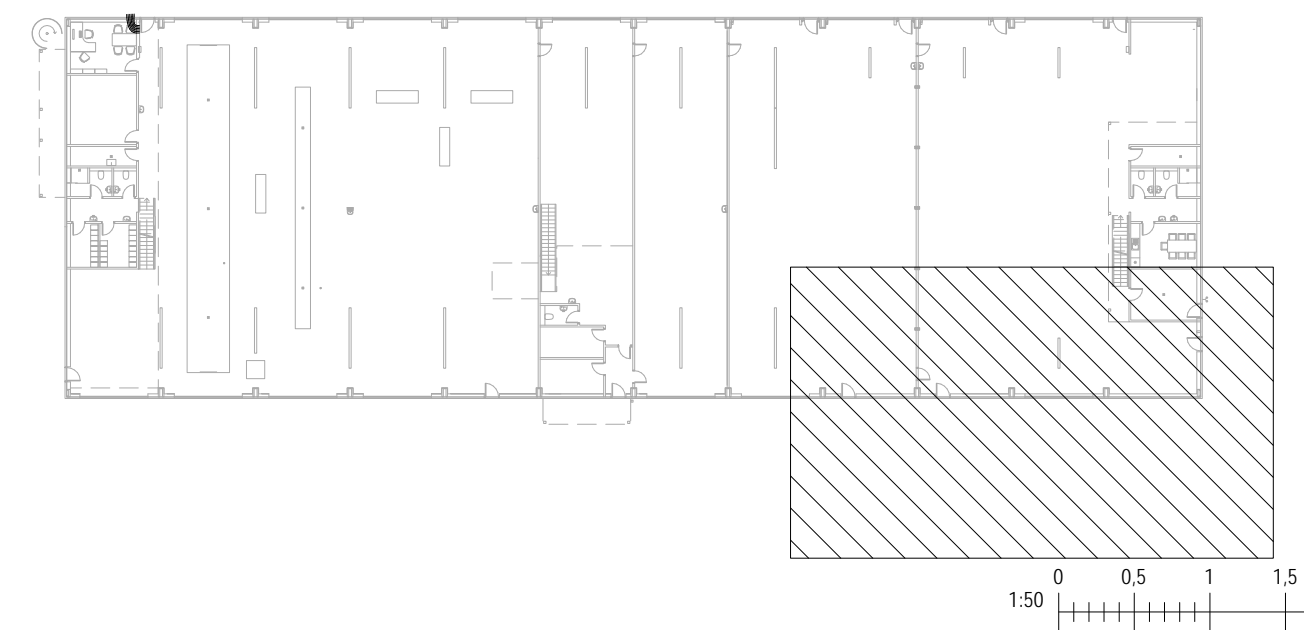

NNE VERKFRÆÐISTOFA

NNE VERKFRÆÐISTOFA ehf
Hæðamari 6 - 201 Kópavogur Ísland
s 999-3077 / 699-3577
Kl. 466421-0470. nne@nne.is www.nne.is

ALFHELLA 15
221 HAFNARFJÖRÐUR

SERUPPDRATTUR - PÍPULAGNIR	
FRÆRENNSLI - GRUNNMÝND SOKKLAR / 1.HÆÐ	
Hönnun:	NG
Teiknað:	NG
Yfirfarið:	ALM
Samþykkt:	Hákon Ómarsson
Áritun hönnunarsjóra:	Ómar Petursson
Utgáfa:	3
Verkúmer:	21021
Mælikvarði:	1:50
Dagsetning:	19.04.2024
Teikn.nr.:	P1-16
Utgáfa:	3

Útgáfa / Dagsetning atakuppdráttar: 1 / 23.06.2021

Útg.	Dags.	Lýsing	Nafn
1	28.03.2022	FRUMÚTGÁFA	HÖO
2	19.04.2024	REYNDARTEIKNINGAR	HÖO

SKÝRINGAR - FRÁRENNSLI:

- SKÓLPLÖGN
- - - - - JARÐVATNSLÖGN
- REGNVATNSLÖGN
- - - - - AFFALLSLÖGN
- IDRÁTTARRÖR

SJÁ ALMENNAR SKÝRINGAR Á TEIKN. P0-01 OG P0-02.



SKÓLPLAGNIR ERU Ø110 PVC MED RENNSLISHALLA 20% NEMA ANNAÐ SÉ TEKID FRAM Á TEIKNINGU.

JARÐVATNSLAGNIR ERU Ø110 PVC MED RENNSLISHALLA 10% NEMA ANNAÐ SÉ TEKID FRAM Á TEIKNINGU.

REGNVATNSLAGNIR ERU Ø110 PVC MED RENNSLISHALLA 10% NEMA ANNAÐ SÉ TEKID FRAM Á TEIKNINGU.

FRÁRENNSLISLAGNIR UNDIR ÁLAGI ÖKUTÆKJA SKULU HAFA HRINGSTIFNI SN8.

Lykilmynd

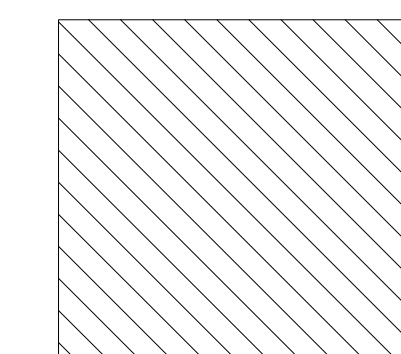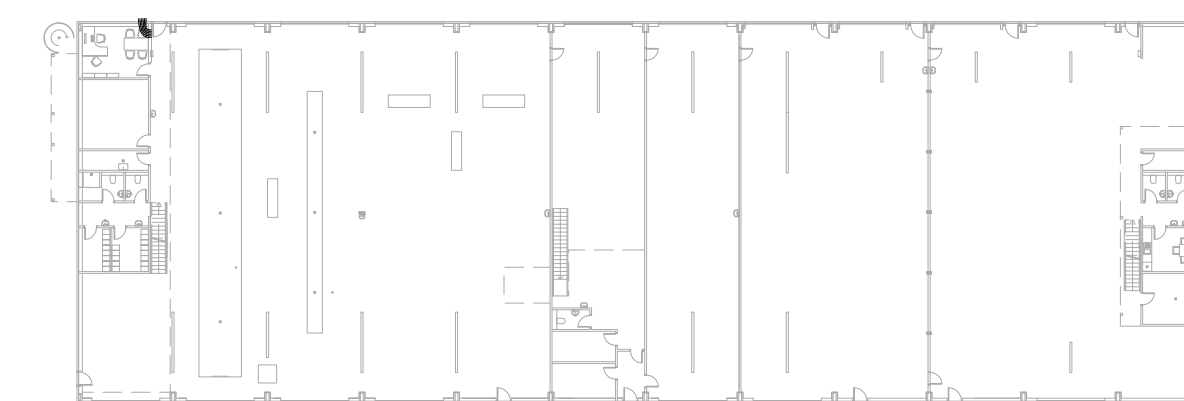


NNE VERKFRÆÐISTOFA

NNE VERKFRÆÐISTOFA ehf
Hæðamari 6 - 201 Kópavogur Ísland
s. 899-3077 / 899-3577
Kl. 466421-0470. nne@nne.is www.nne.is

ALFHELLA 15
221 HAFNARFJÖRÐUR

SÉRUPPDRATTUR - PÍPULAGNIR
FRÁRENNSLI - GRUNNMÝND SOKKLAR / 1.HÆÐ


Hönnun:	NG	Verkúmer:	21021
Teiknað:	NG	Mælikvarði:	1:50
Yfirfarið:	ALM	Dagsetning:	19.04.2024
Samþykkt:		Teikn.nr.:	P1-17
Hákon Óm Ómarsson Kl. 300577-3189		Útgáfa:	2
Áritun hönnunarsjóra: Ómar Pétursson Kl.050571-5569			
Útgáfa / Dagssetning atakuppráttá: 1 / 23.06.2021			

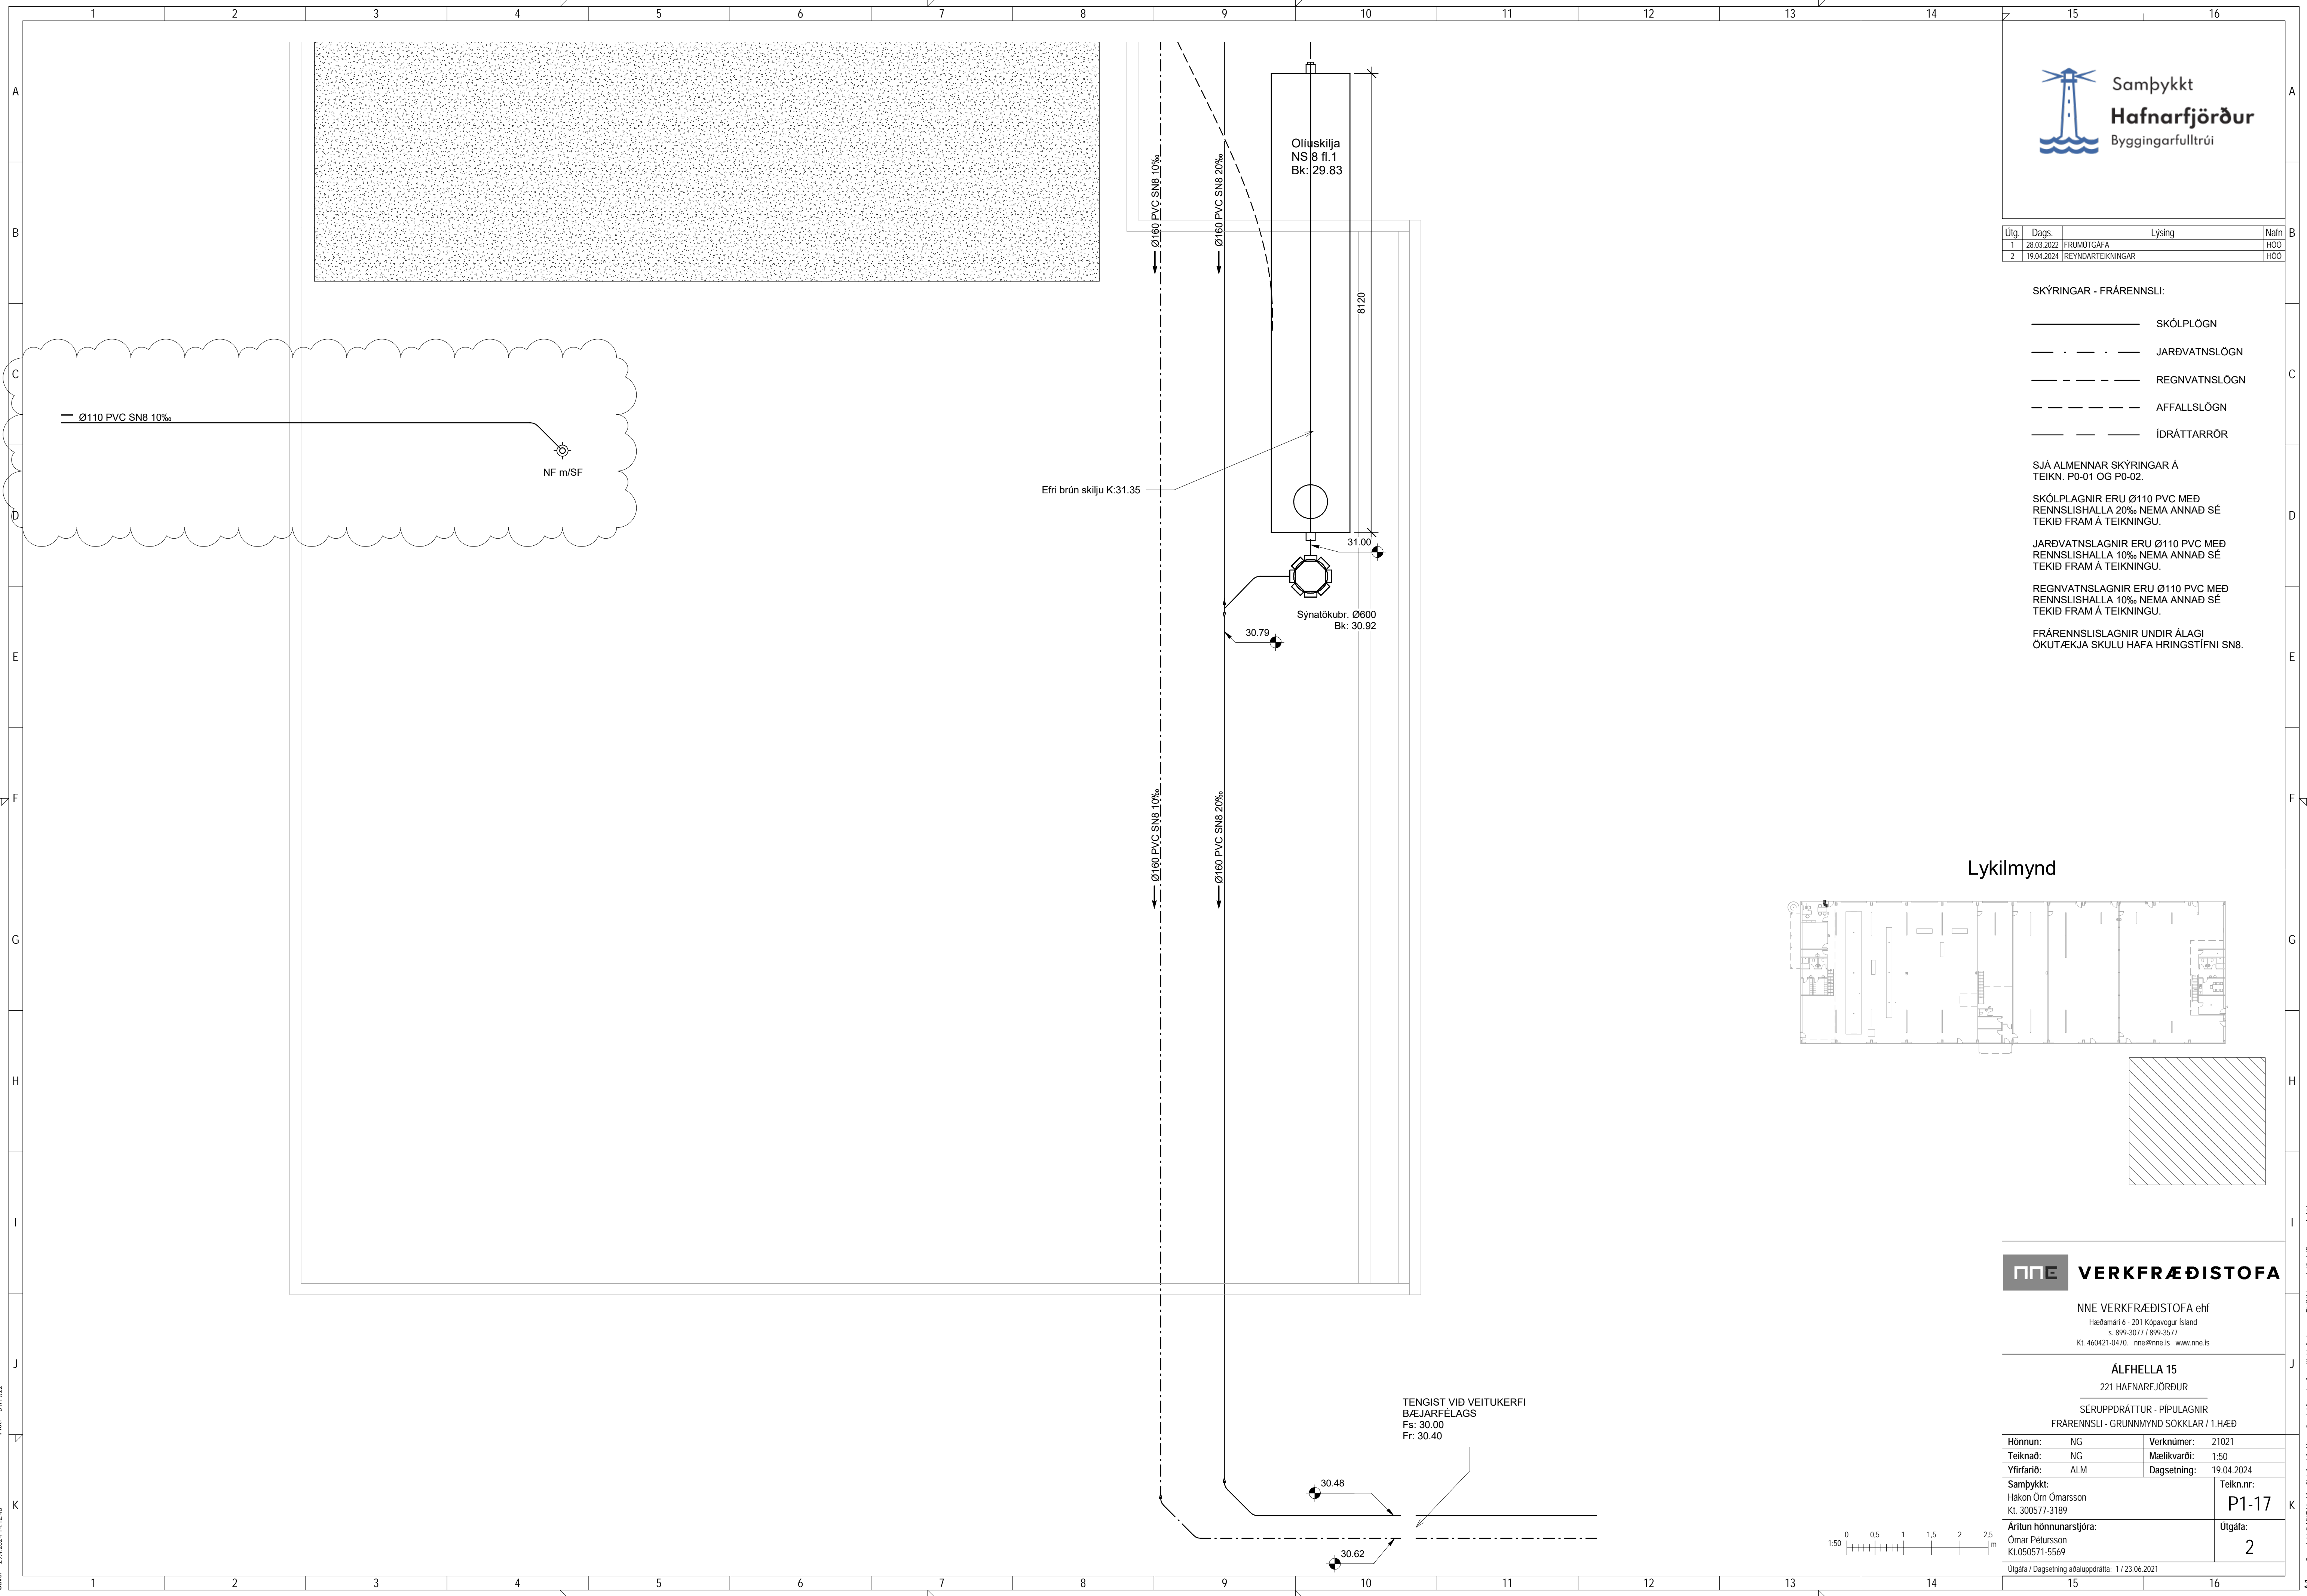

Pík: 01/19/22


Skrá: 294_2024.14.12.48

Útg.	Dags.	Lýsing	Nafn
1	19.04.2024	FRUMÚTGÁFA	HÖD

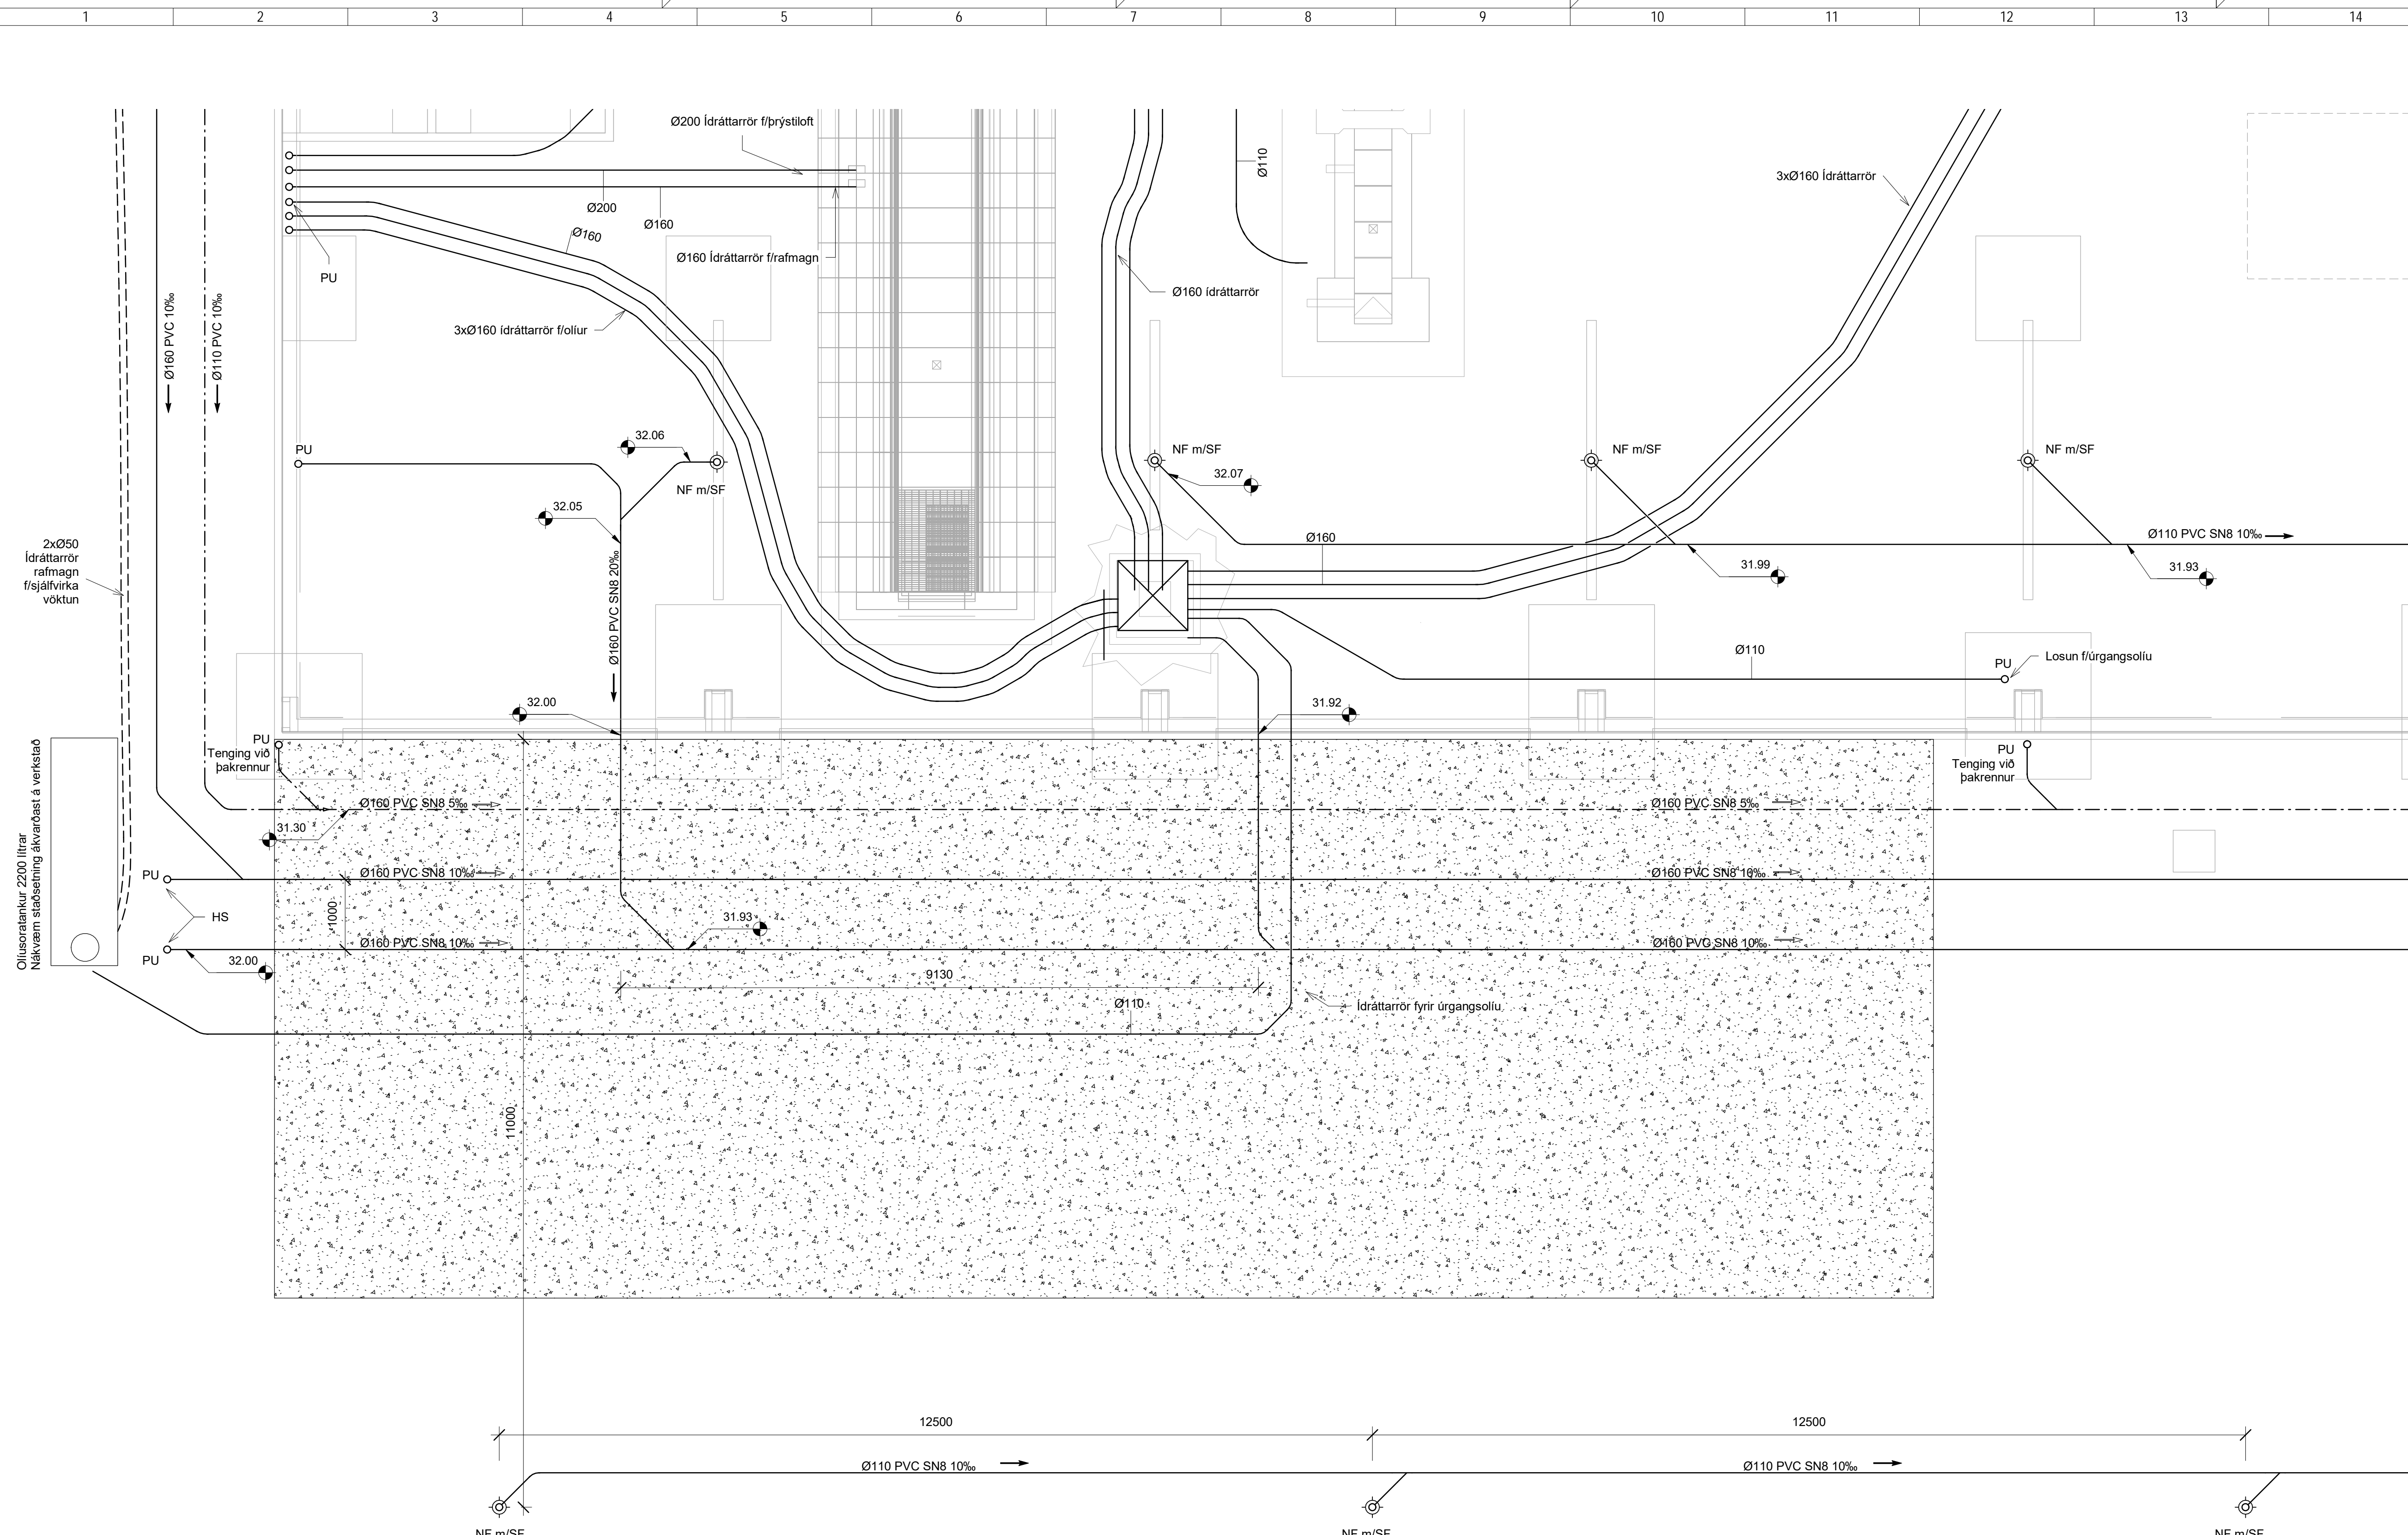

Ölucyrtankur 2200 lítrar
Núskæm stöðseining ákveðast á verkstað

Lykilmynd

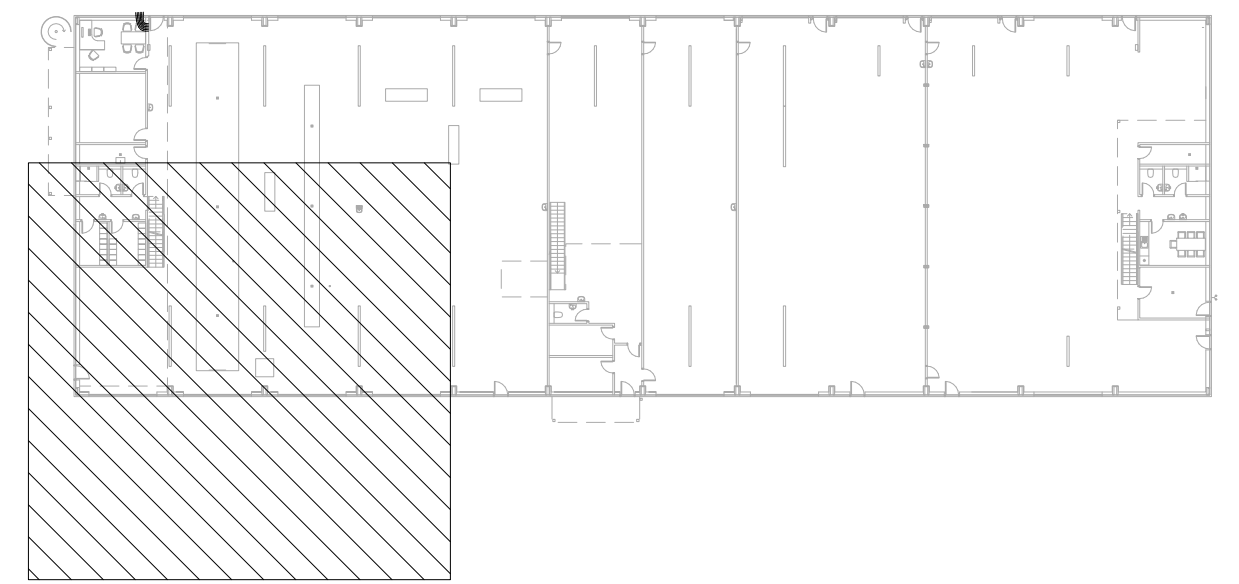

NNE VERKFRÆÐISTOFA

NNE VERKFRÆÐISTOFA ehf
Hæðamari 6 - 201 Kópavogur Ísland
Sími 999-3077 / 899-3573
Kl. 466421-0470. nne@nne.is www.nne.is

ALFHELLA 15
221 HAFNARFJÖRDUR


FRÆRENNSLI - GRUNNMYND LÖD

Hönnun:	NG	Verkúmer:	21021
Teiknað:	NG	Mælikvarði:	1:50
Yfirfarið:	ALM	Dagsetning:	19.04.2024
Samþykkt:	Hákon Óm Ómarsson Kl. 300577-3189	Teikn.nr.:	P1-19
Áritun hönnunarsjóra:	Ómar Petursson Kl.050571-5569	Útgáfa:	1


Útgáfa / Dagsetning atvikaþráttar: 1 / 23.06.2021

Skv: 294, 2024.14.12.56
 Pbl: 04/19/24


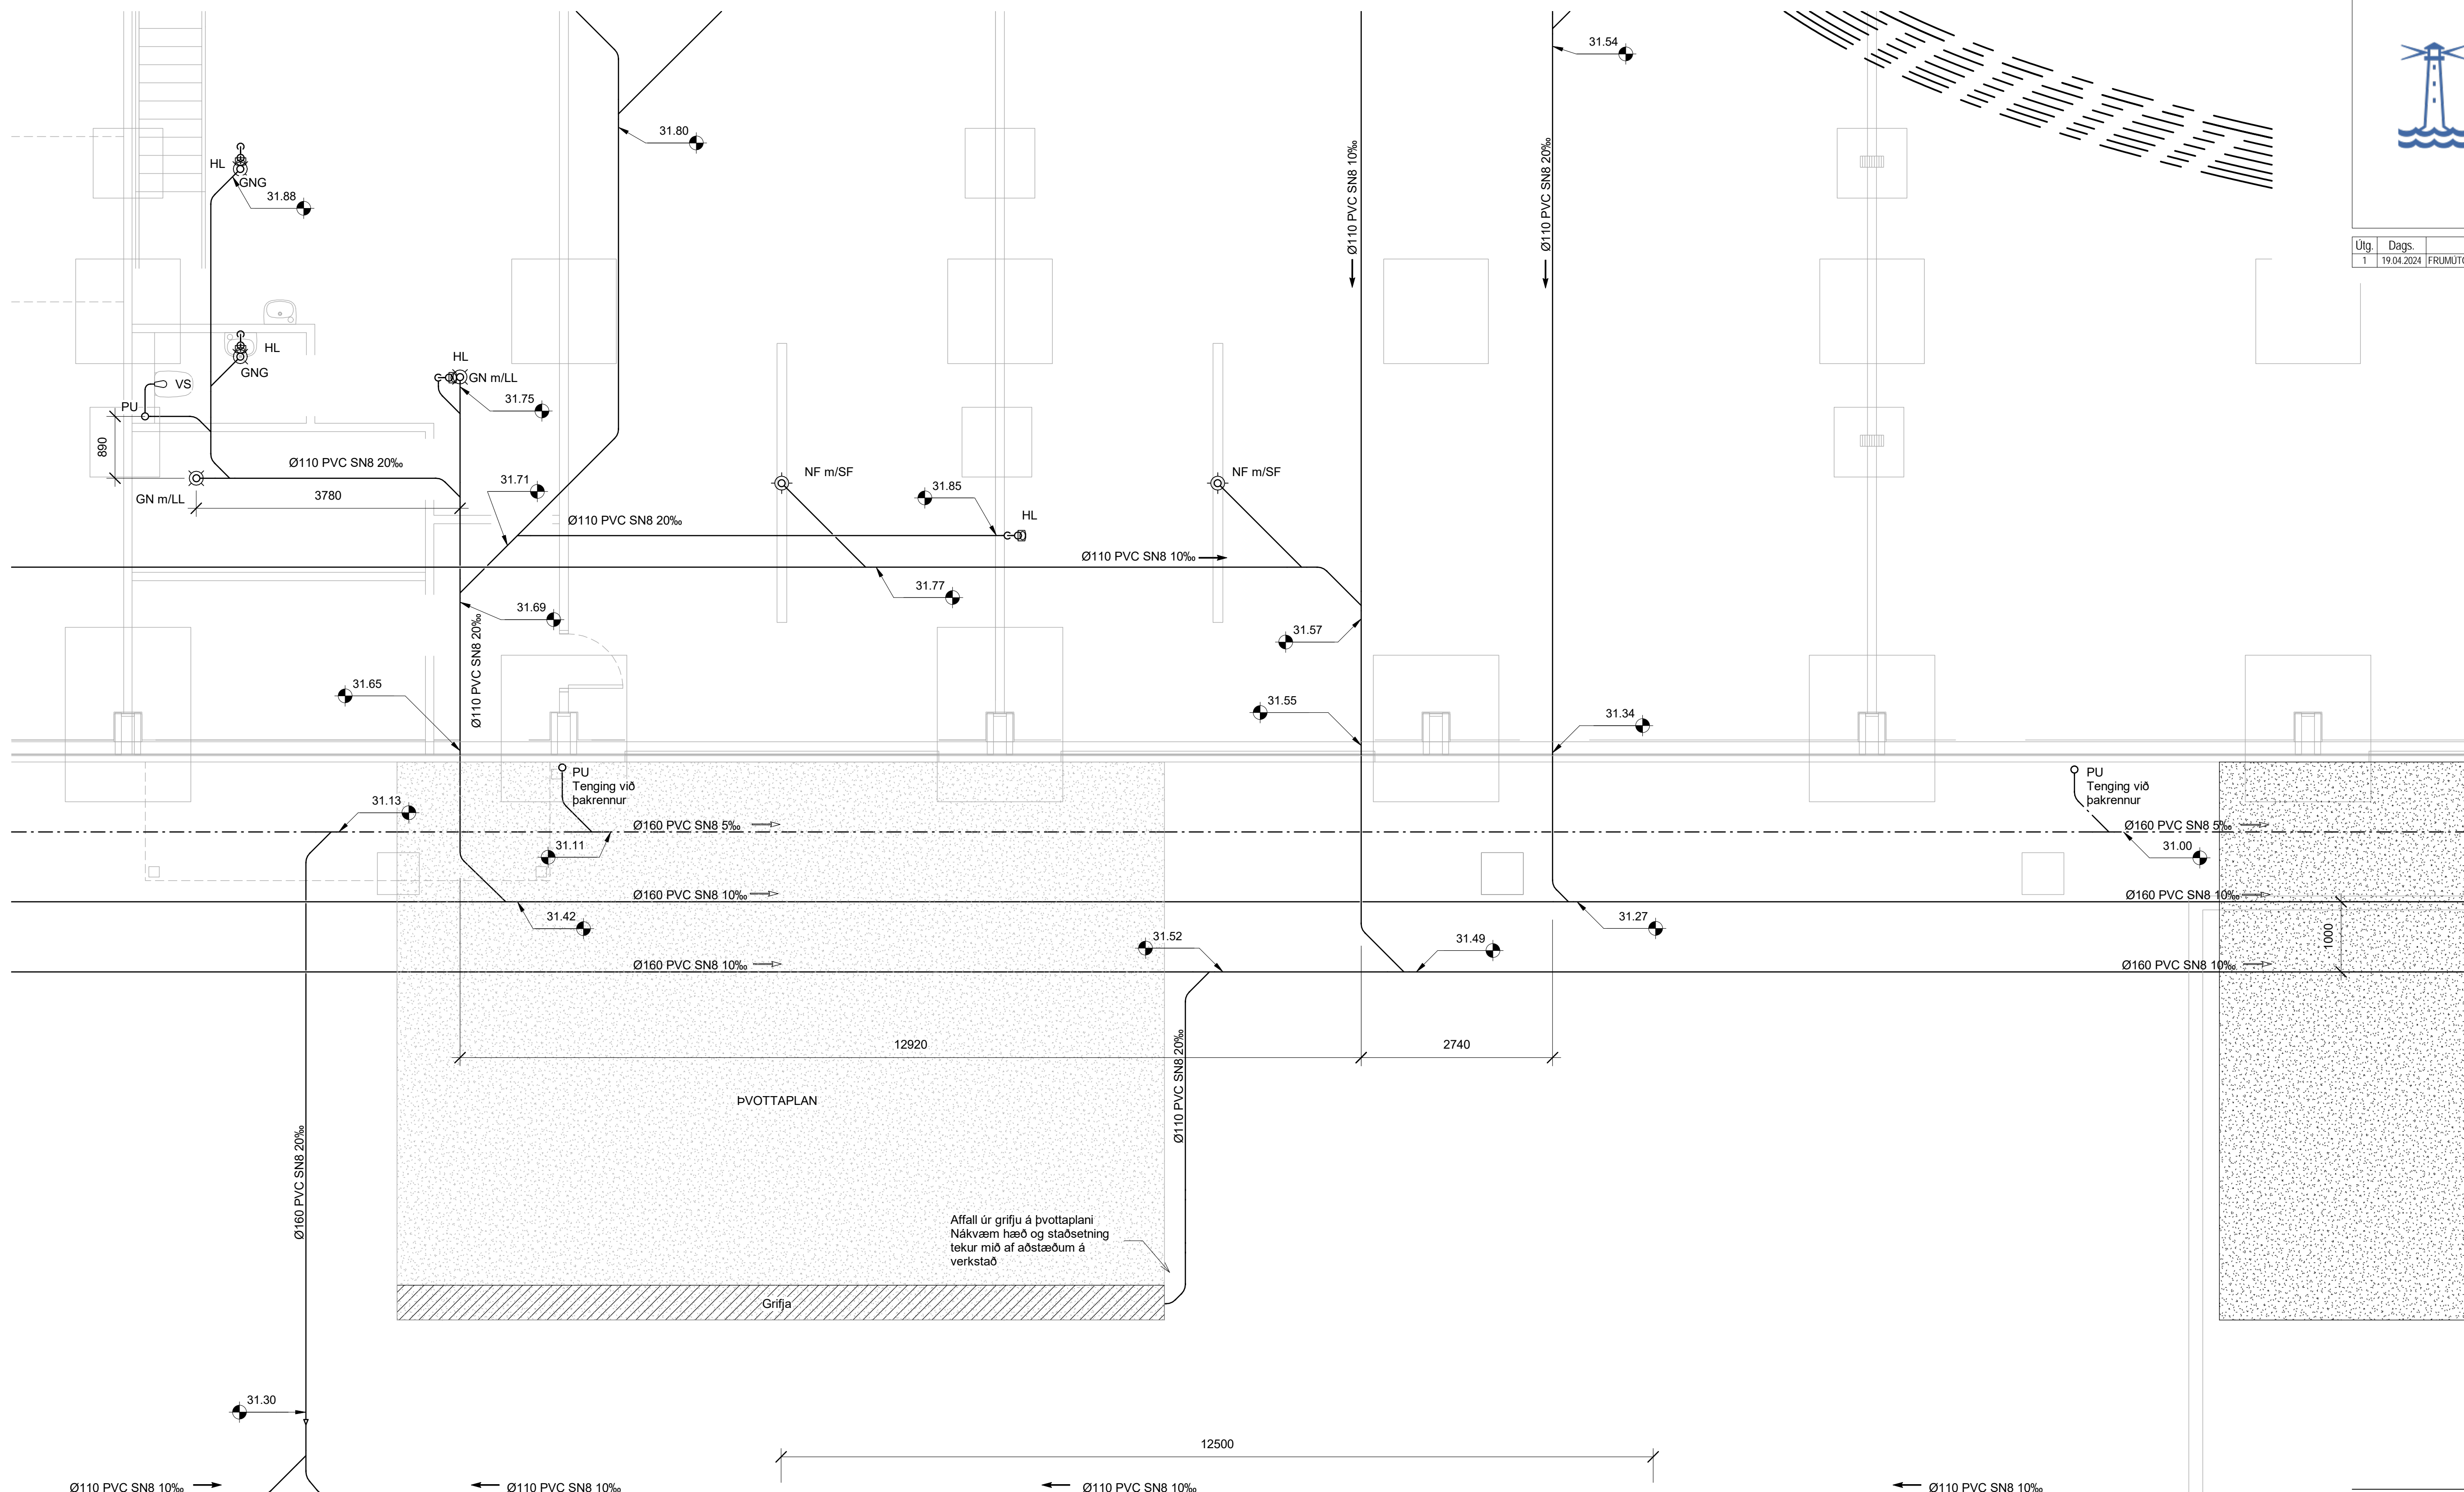

Lykilmynd

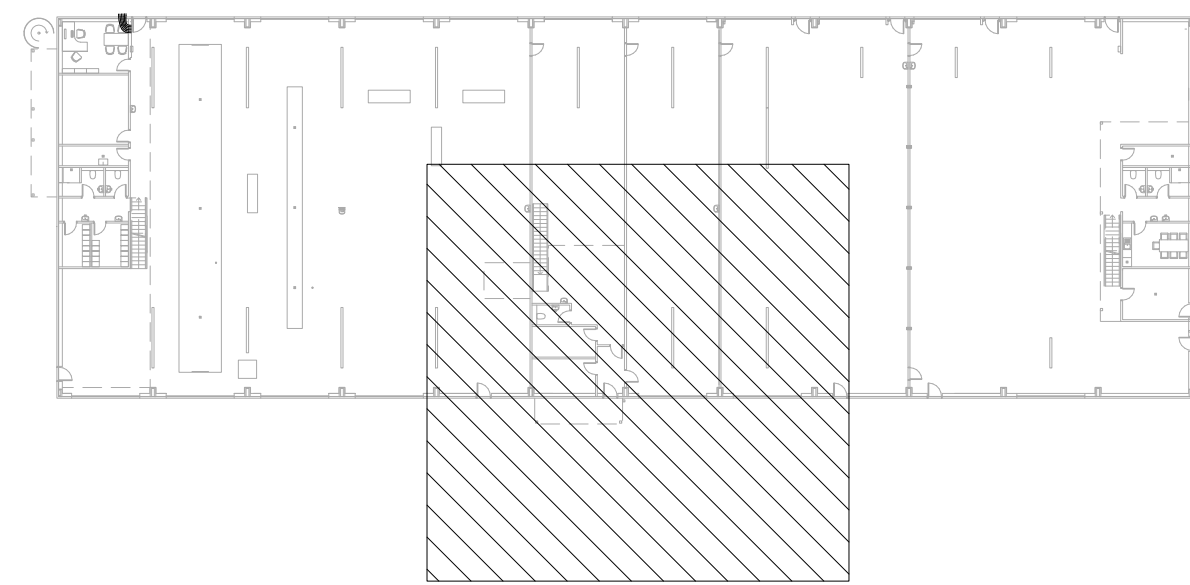



Hönnun:	NG	Verkúmer:	21021
Teiknað:	NG	Mælikvarði:	1:50
Yfirfarið:	ALM	Dagsetning:	19.04.2024
Samþykkt:	Hákon Órn Ómarsson Kl. 300577-3189	Teikn.nr.:	P1-20
Áritun hönnunarsjóra:	Ómar Petursson Kl.050571-5569	Útgáfa:	1
Útgáfa / Dagssetning ábakkþrálta: 1 / 23.06.2021			



Skv: 294_2024.14.1259 Pbl: 04/19/24


Útg.	Dags.	Lýsing	Nafn
1	19.04.2024	FRUMÚTGÁFA	HOO

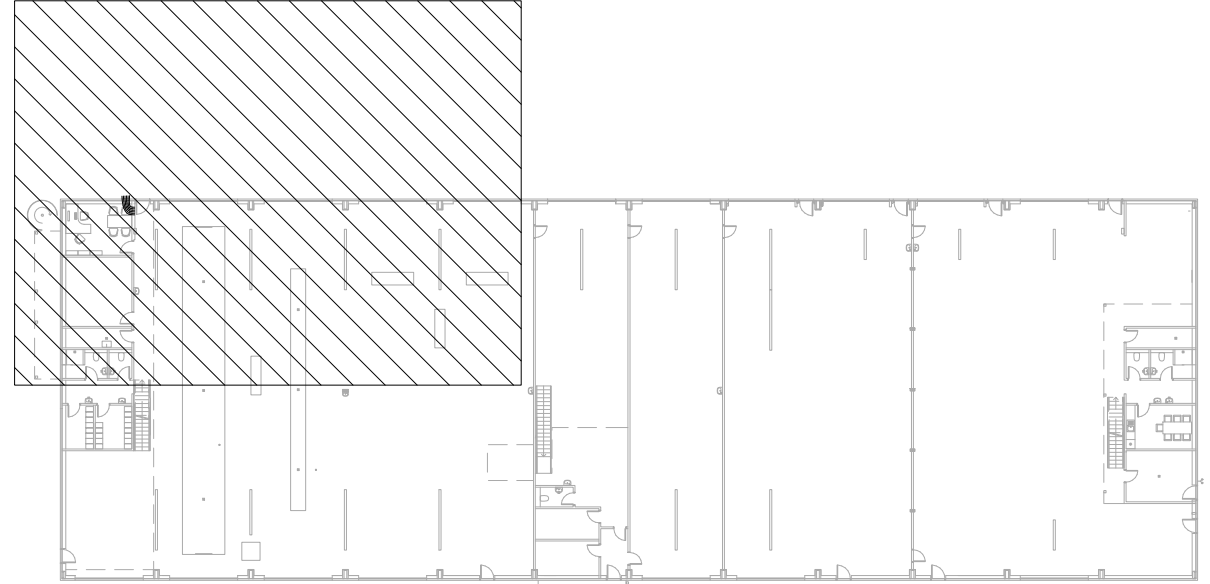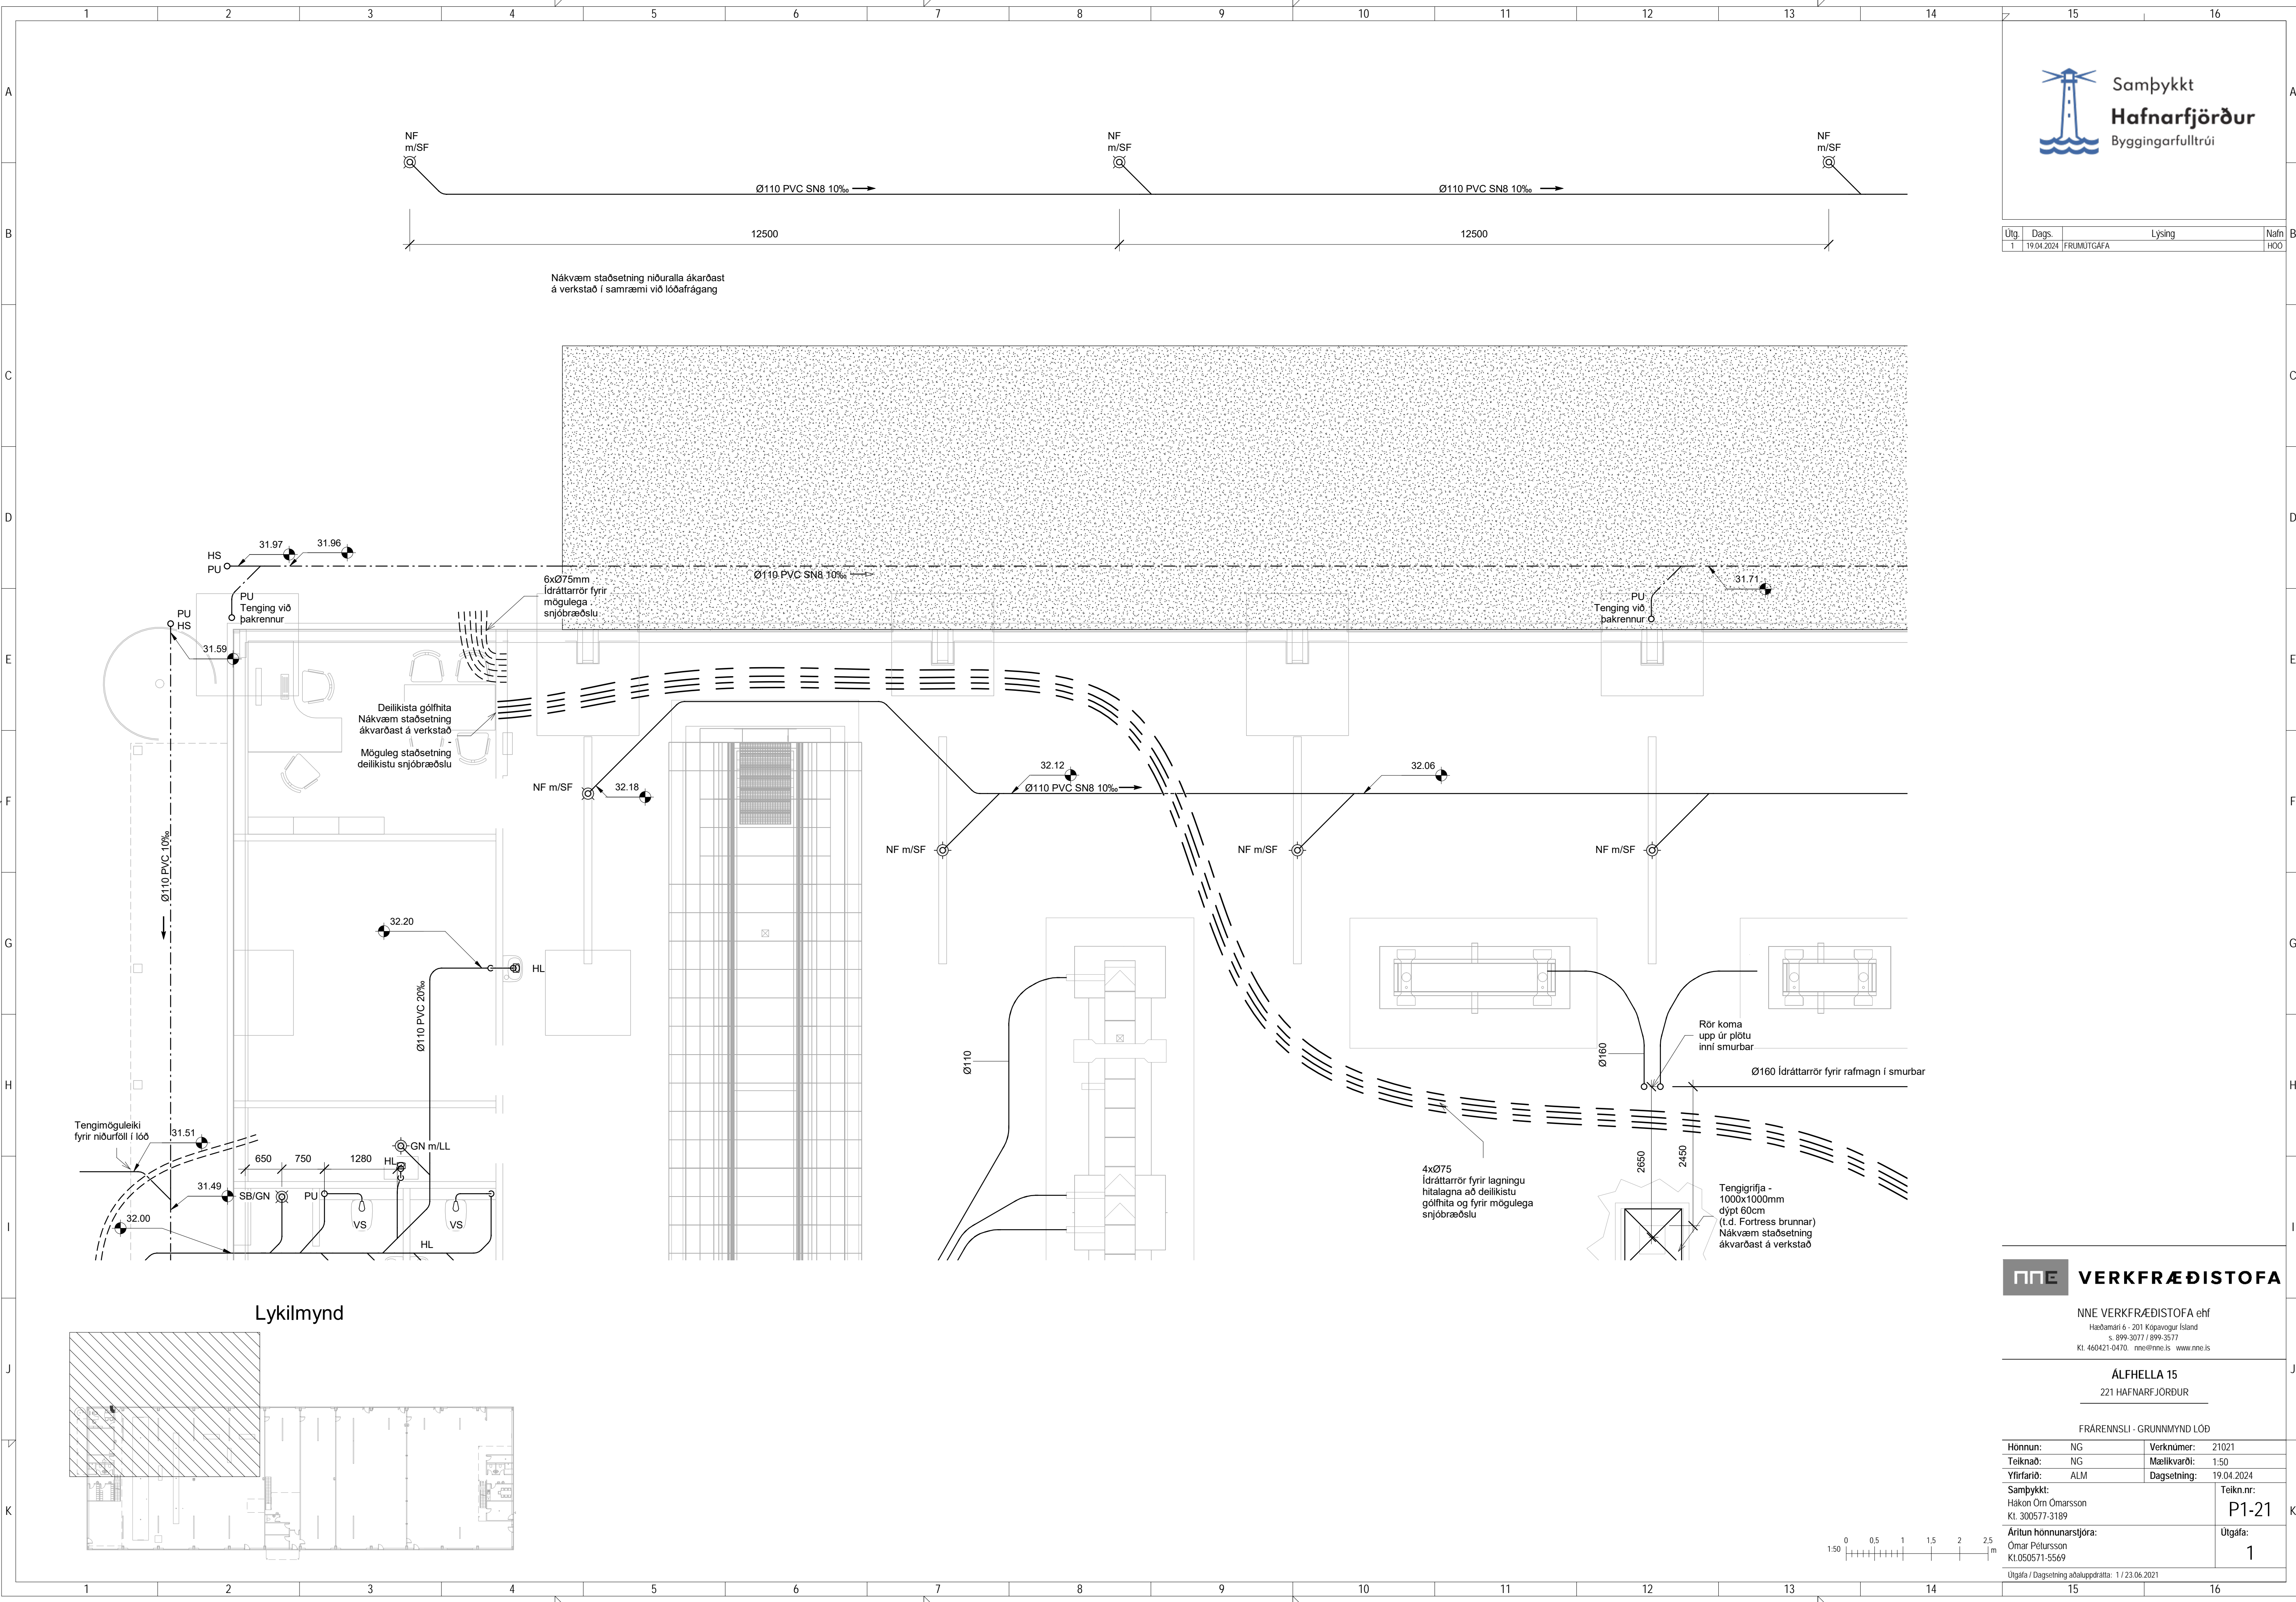


NNE VERKFRÆÐISTOFA

NNE VERKFRÆÐISTOFA ehf
Hæðamari 6 - 201 Kópavogur Ísland
Sími 899-3077 / 899-3573
Kl. 466421-0470. nne@nne.is www.nne.is

ALFHELLA 15
221 HAFNARFJÖRDUR

FRÆRENNSLI - GRUNNMYND LÖD


Hönnun:	NG	Verkúmer:	21021
Teiknað:	NG	Mælikvarði:	1:50
Yfirfarið:	ALM	Dagsetning:	19.04.2024
Samþykkt:	Hákon Órn Ómarsson Kl. 300577-3189	Teikn.nr.:	P1-21
Aritun hönnunarsjóra:	Ómar Petursson Kl. 050571-5569	Útgáfa:	1
Útgáfa / Dagssetning aðaluppdráttar: 1 / 23.06.2021			

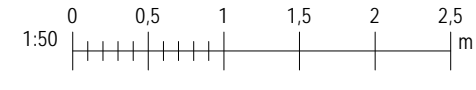


Skjal: 294_2024.14.1303


Útg.	Dags.	Lýsing	Nafn
1	19.04.2024	FRUMÚTGÁFA	HOO

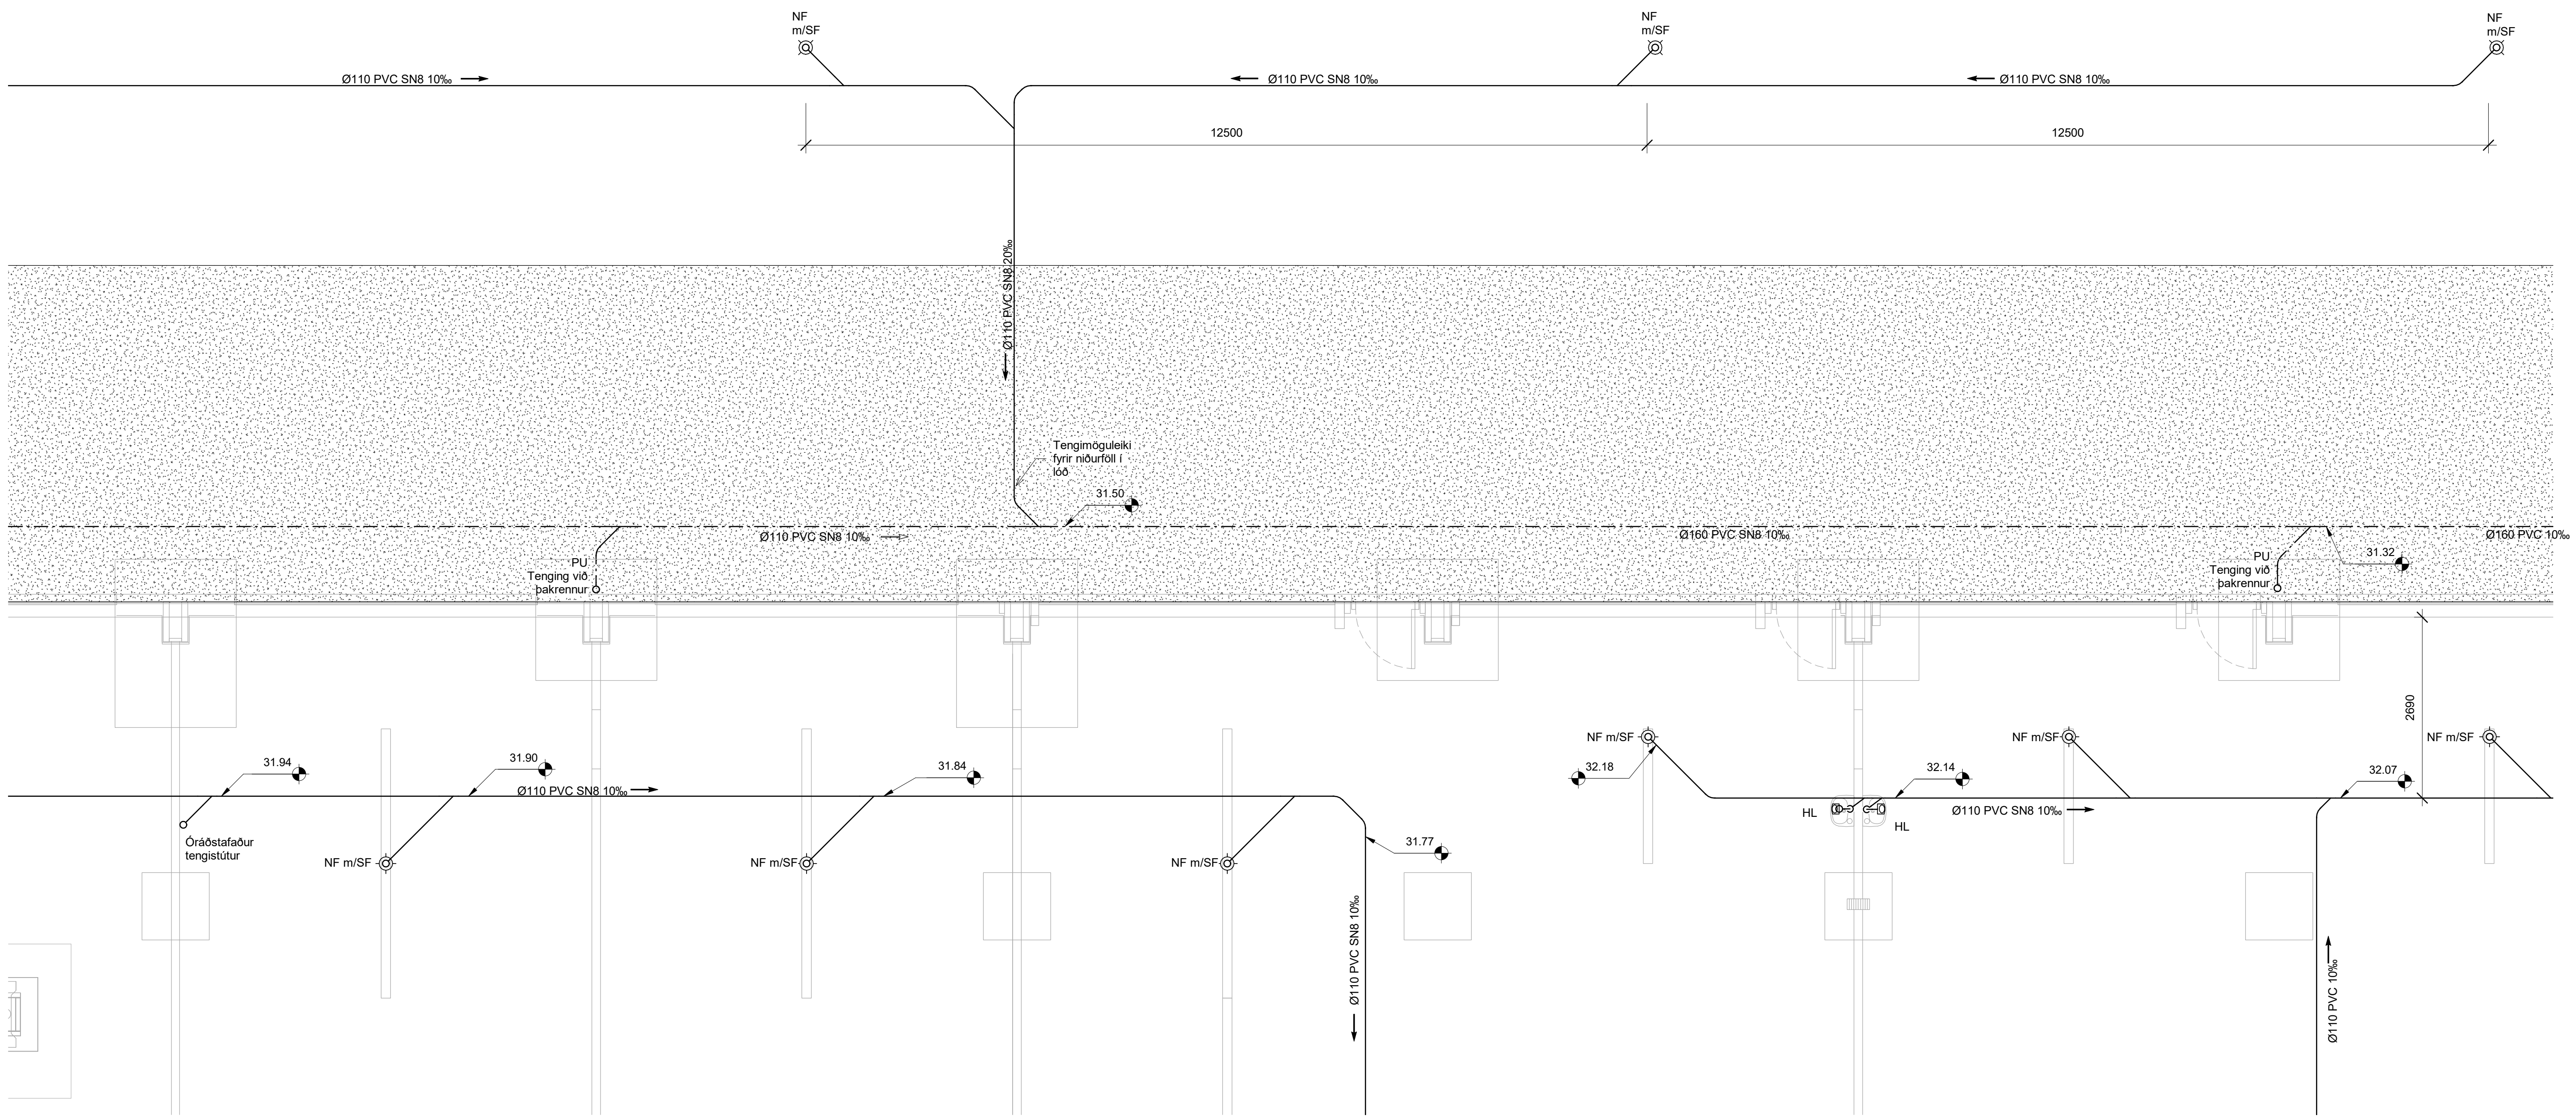

Lykilmynd

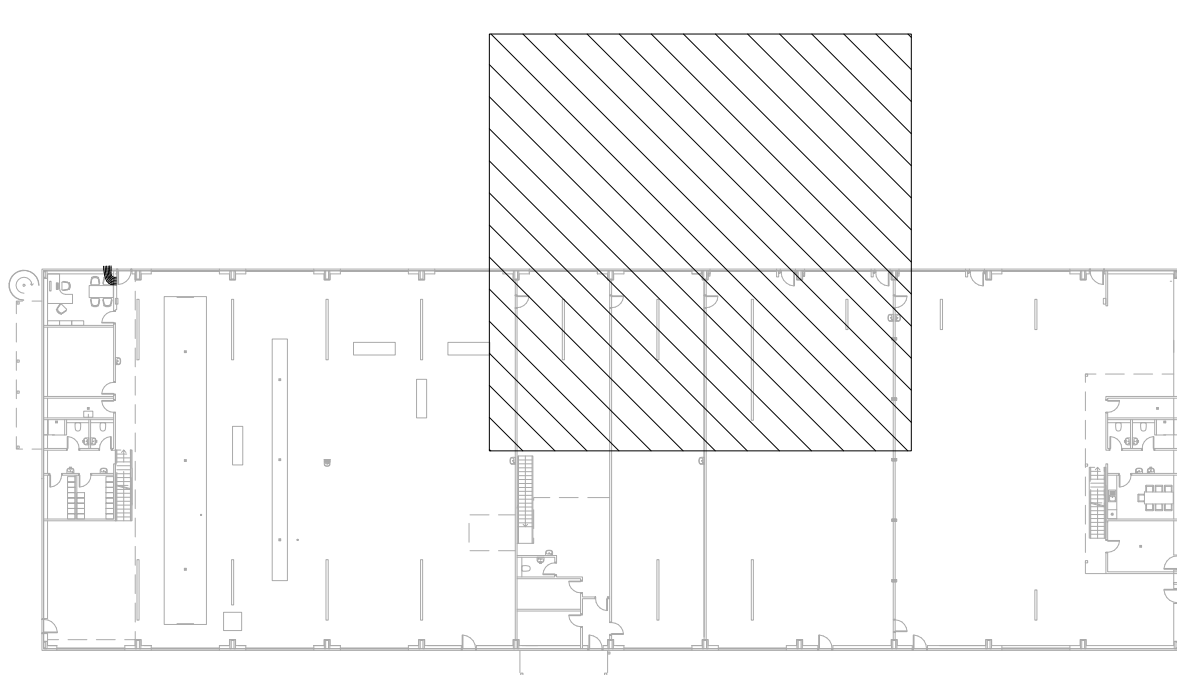

NNE VERKFRÆÐISTOFA

NNE VERKFRÆÐISTOFA ehf
 Háðamari 6 - 201 Kópavogur Ísland
 Sími: 899-3077 / 899-3573
 KÍ: 466421-0470. nne@nne.is www.nne.is

ALFHELLA 15
 221 HAFNARFJÖRÐUR

SÉRÚPDRÁTTUR - PÍPULAGNIR
 FRÆRENSSLI - GRUNNMYND LOD

Hönnun:	NG	Verkúmer:	21021
Teiknað:	NG	Mælikvarði:	1:50
Yfirfarið:	ALM	Dagsetning:	19.04.2024
Samþykkt:		Teikn.nr.:	P1-22
Hákon Óm Ómarsson Kl. 300577-3189		Útgáfa:	1
Aritun hönnunarsjóra: Ómar Petursson Kl.050571-5569			




Útgáfa / Dagsetning atakuppráttá: 1 / 23.06.2021




Skv: 29.4.2024 14:13:05


Útg.	Dags.	Lýsing	Nafn
1	19.04.2024	FRUMÚTGÁFA	HOO

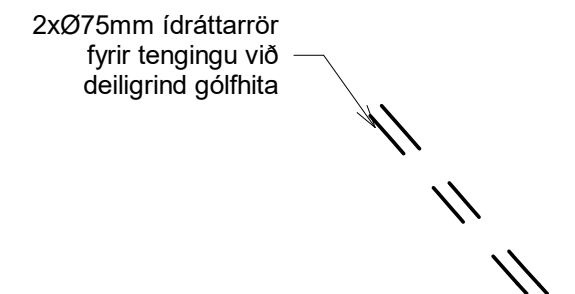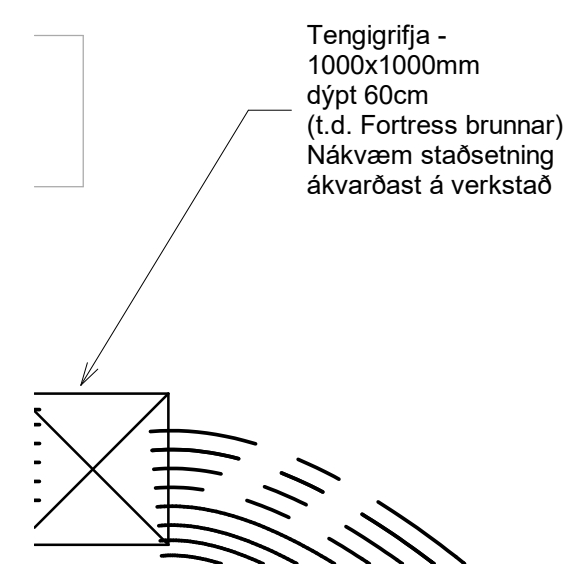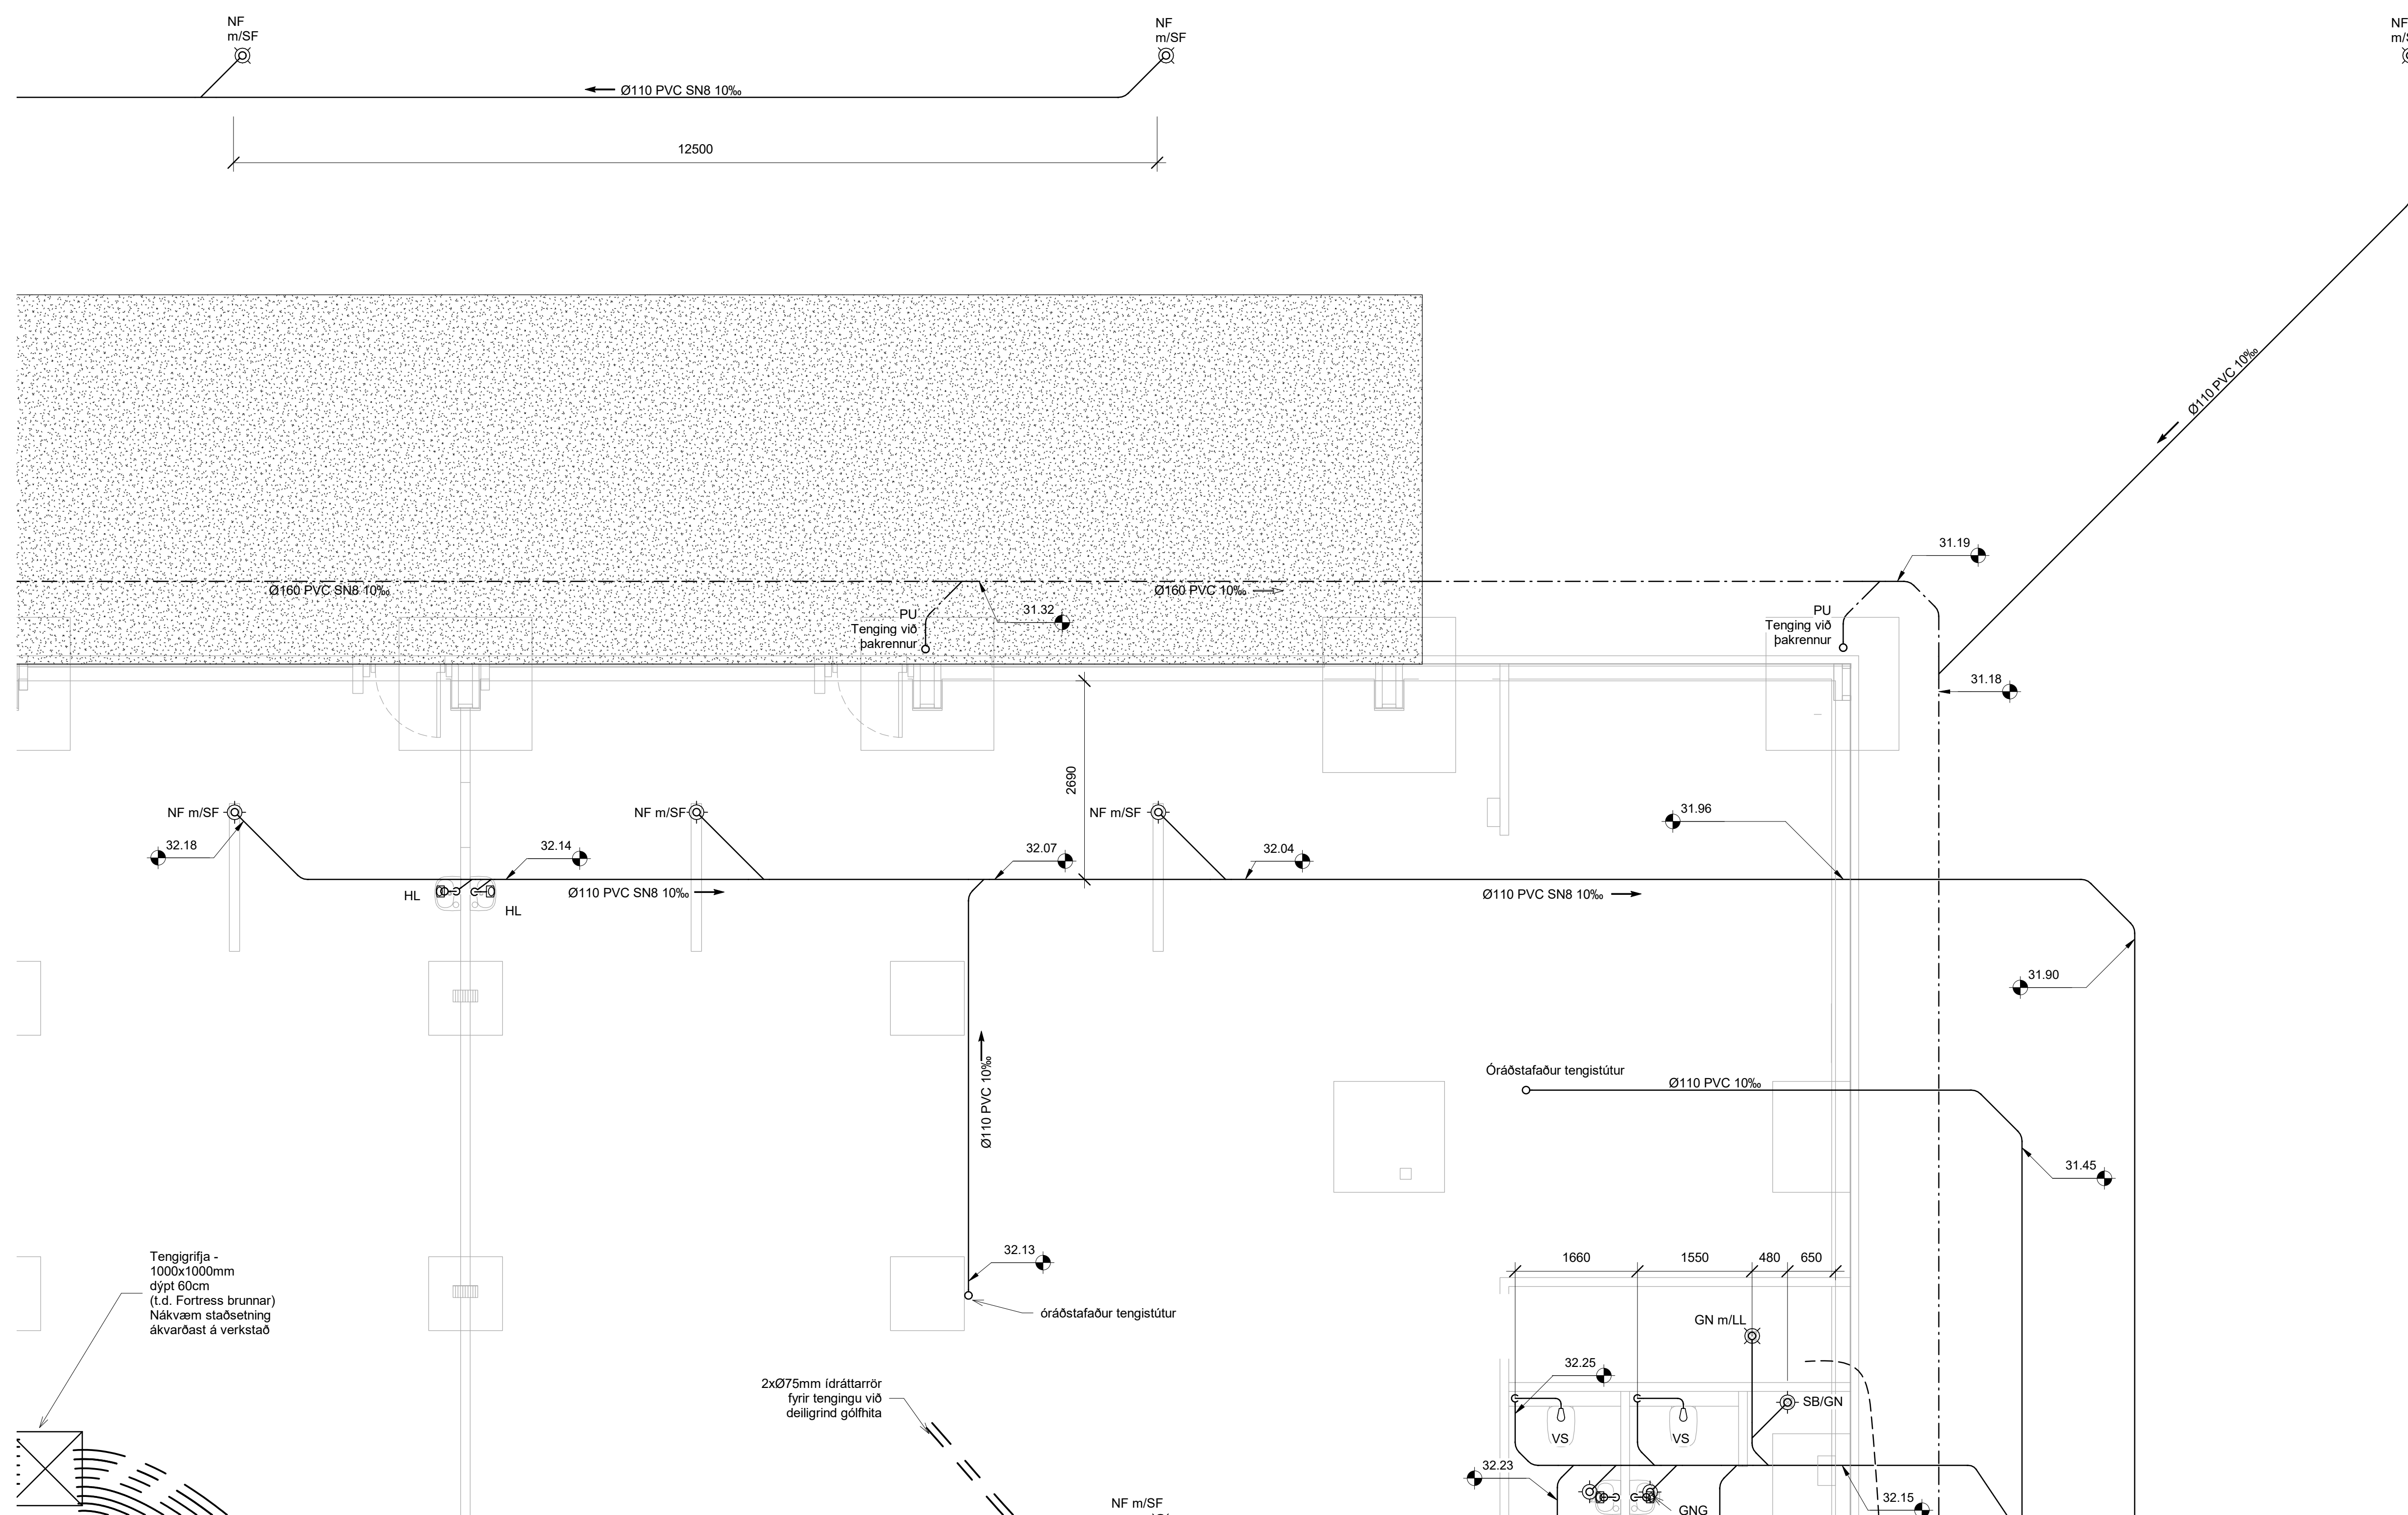

Lykilmynd

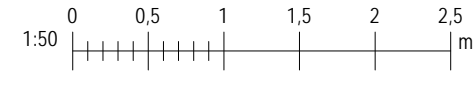

NNE VERKFRÆÐISTOFA

NNE VERKFRÆÐISTOFA ehf
Hæðamari 6 - 201 Kópavogur Ísland
Sími 3077 / 699-3577
Kl. 460421-0470. nne@nne.is www.nne.is


ALFHELLA 15
221 HAFNARFJÖRÐUR
SERUÞPDRÁTTUR - PÍPULAGNIR
FRÆRENNSLI - GRUNNMYND LOD

Hönnun:	NG	Verkúmer:	21021
Teiknað:	NG	Mælikvarði:	1:50
Yfirfarið:	ALM	Dagsetning:	19.04.2024
Samþykkt:	Hákon Óm Ómarsson Kl. 300577-3189	Teikn.nr.:	P1-23
Áritun hönnunarsjóra:	Ómar Petursson Kl.050571-5569	Útgáfa:	1
Útgáfa / Dagsetning atakuppráttá: 1 / 23.06.2021			


Skrá: M:\AVR21\21021 - Alhella 15\02 DESIGN\02 P - PÍPULAGNIR\18.04.2024 Reyndartekningar\Alhella 15 - Frærensl_V3.rvt


Útg.	Dags.	Lýsing	Nafn
1	19.04.2024	FRUMÚTGÁFA	HOO

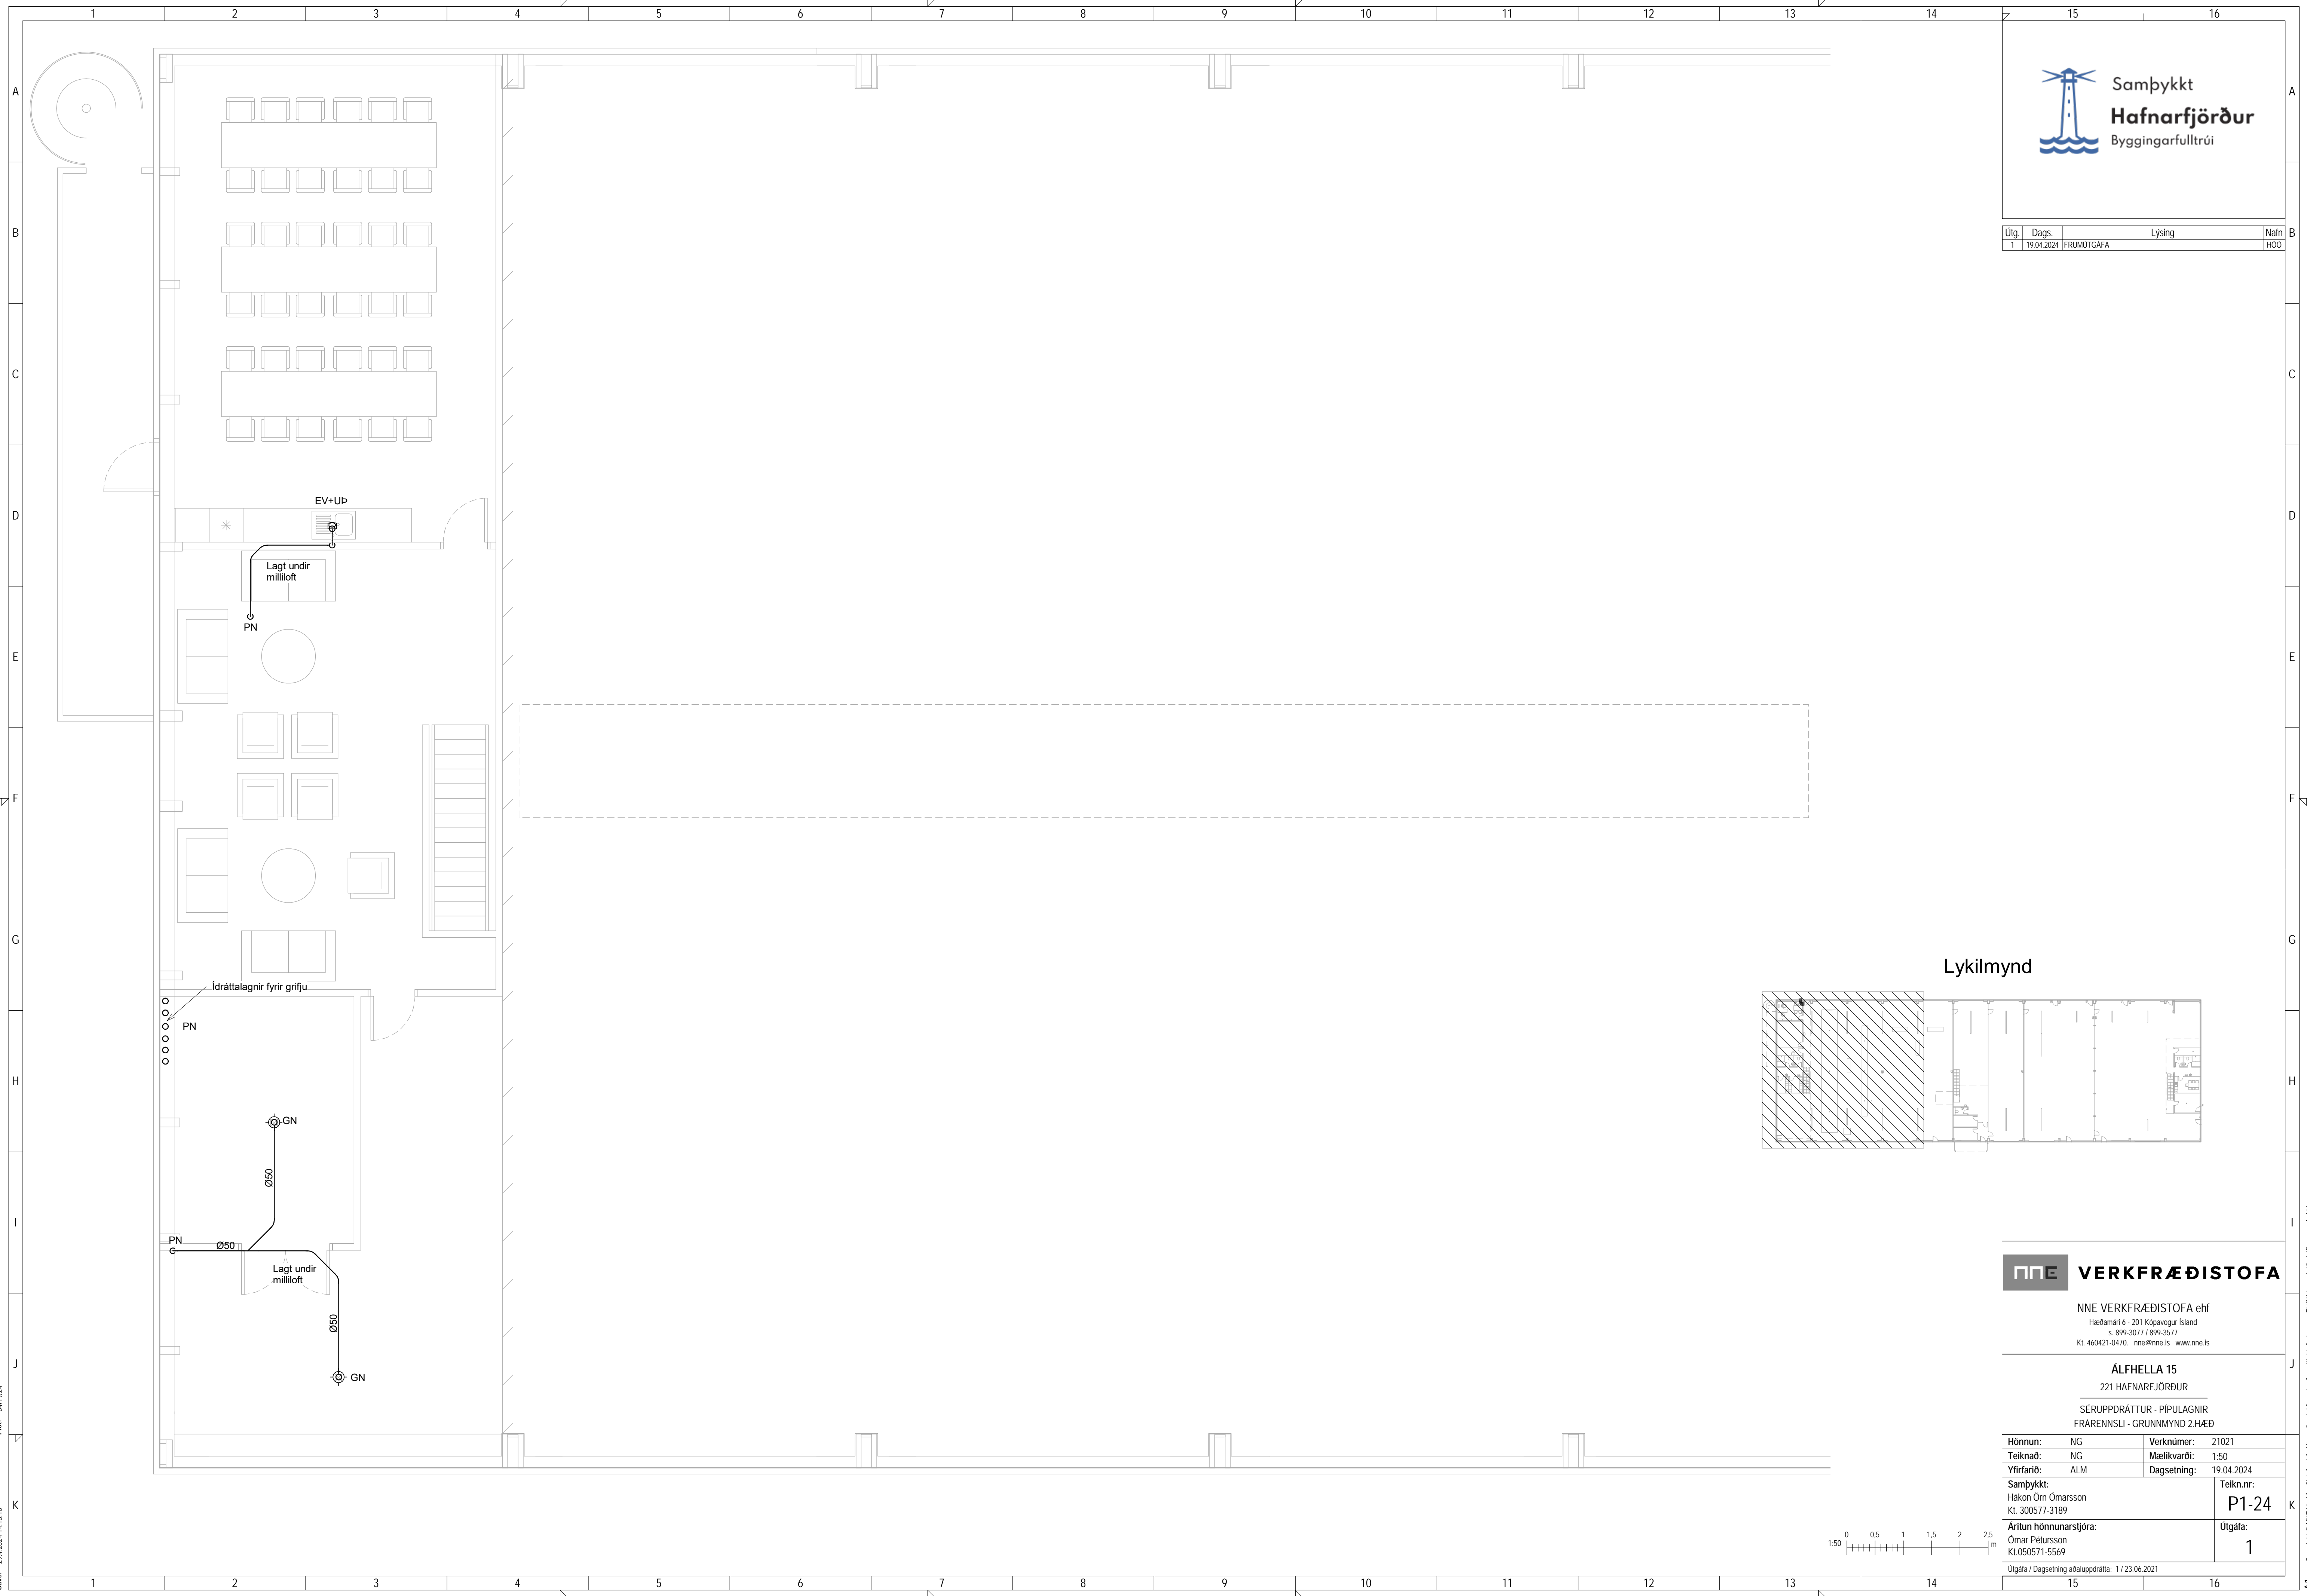

Lykilmynd

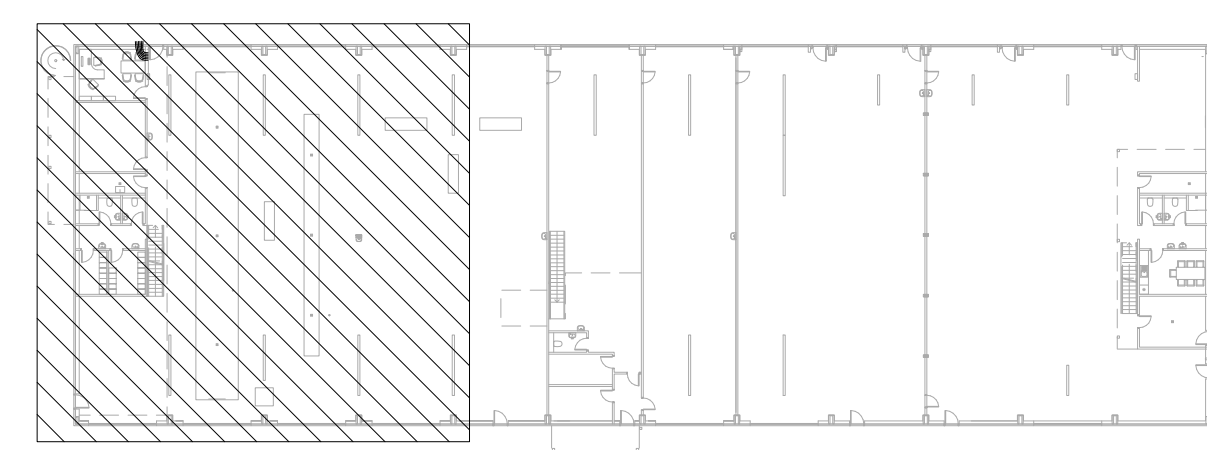

NNE VERKFRÆÐISTOFA


NNE VERKFRÆÐISTOFA ehf
 Hæðamari 6 - 201 Kópavogur Ísland
 s 899-3077 / 899-3577
 Kl. 460421-0470. nne@nne.is www.nne.is

ALFHELLA 15
 221 HAFNARFJÖRÐUR

SÉRUPPRÁTTUR - PÍPULAGNIR
 FRÆRENSLI - GRUNNMYND 2.HÆÐ

Hönnun:	NG	Verkúmer:	21021
Teiknað:	NG	Mælikvarði:	1:50
Yfirfarið:	ALM	Dagsetning:	19.04.2024
Samþykkt:		Teikn.nr.:	P1-24
Hákon Óm Ómarsson Kl. 300577-3189		Útgáfa:	1
Aritun hönnunarsjóra: Ómar Petursson Kl.050571-5569			

Útgáfa / Dagssetning atakuppráttá: 1 / 23.06.2021

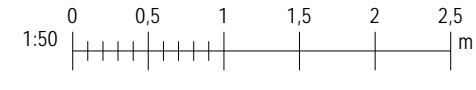


Þek: 04/19/24

Save: 29.4.2024.14.13.10

Útg.	Dags.	Lýsing	Nafn
1	19.04.2024	FRUMÚTGÁFA	HOO

Ídráttarrör fyrir rafmagn í lyftur

Lykilmynd

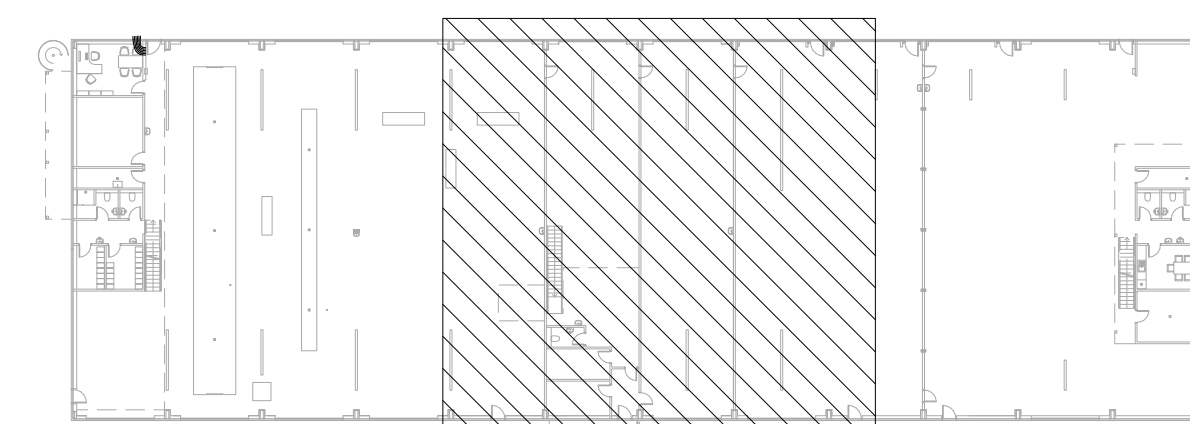

NNE VERKFRÆÐISTOFA

NNE VERKFRÆÐISTOFA ehf
Hæðamari 6 - 201 Kópavogur Ísland
s 899-3077 / 899-3577
Kl. 460421-0470. nne@nne.is www.nne.is

ALFHELLA 15
221 HAFNARFJÖRÐUR
SERUÞPDRÁTTUR - PÍPULAGNIR
FRÆRENSLI - GRUNNMYND 2.HÆÐ

Hönnun:	NG	Verkúmer:	21021
Teiknað:	NG	Mælikvarði:	1:50
Yfirfarið:	ALM	Dagsetning:	19.04.2024
Samþykkt:	Hákon Óm Ómarsson Kl. 300577-3189	Teikn.nr.:	P1-25
Áritun hönnunarsjóra:	Ómar Petursson Kl.050571-5569	Útgáfa:	1
Útgáfa / Dagsetning aðaluppdráttar: 1 / 23.06.2021			

