

Útg.	Dags.	Lýsing	Nafn
1	18.05.2022	FRUMÚTGÁFA	HOO
2	19.04.2024	REYNDARTEIKNINGAR	HOO

NNE VERKFRÆÐISTOFA

NNE VERKFRÆÐISTOFA ehf
 Höðmanni 6 - 201 Kópavogur Ísland
 Sími: 399-3077 / 399-3573
 Kl. 460421-0470. nne@nne.is www.nne.is


ALFHELLA 15
 221 HAFNARFJÖRDUR

SÉRUPPRÁTTUR - PÍPULAGNIR
 HITALAGNIR - YFIRLITSMYND

Hönnun:	NG	Verkúmer:	21021
Teiknað:	NG	Mælikvarði:	1:50
Yfirfarið:	ALM	Dagsetning:	19.04.2024
Samþykkt:		Teikn.nr.:	P3-00
Hákon Óm Ómarsson Kl. 300577-3189		Útgáfa:	2

Áritun hönnunarsjóra:
 Ómar Petursson
 Kl.050571-5569

Útgáfa / Dagsetning aðaluppdráttar: 1 / 23.06.2021

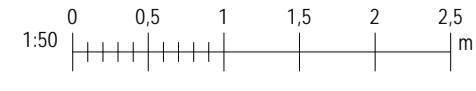

Pík: 0071102

Skrá: M:\AVR\21\1021 - Alhella 15\02 DESIGN02 P - PÍPULAGNIR\18.04.2024 Reyndartekningar\Alhella 15 - Hitalagnir.rvt

Útg.	Dags.	Lýsing	Nafn
1	18.05.2022	FRUMÚTGAFA	HÖO
2	22.06.2022	INNÞAKSRÝMI LAGNA FLÚTT	HÖO
3	19.04.2024	REYNDARTEIKNINGAR	HÖO

— HITI FRAMRÁS

- - - - - HITI BAKRÁS



SJÁ ALMENNAR SKÝRINGAR Á TEIKN. P0-01 OG P0-03.

STOFNLAGNIR ERU m/EINANGRUN.

LAGNIR AD DEILIKISTUM ERU DN20 NEMA ANNAD SÉ TEKID FRAM Á TEIKNINGUM

FRAM- OG BAKRÁSARLAGNIR GÖLFHITA ERU EINANGRADAR OG LIGGJA Í IDRÁTTARLÖGNUM AD DEILIKISTUM

*1 - LÍMTRÉSSÚLUR INNVEGGJA HLIDRA GÖLFHITASLAUFUM FRÁ VEGNA INNBORADRA FESTINGA
HAFA SÖKKULTEIKNINGAR TIL HLIDSJÓNAR VID LAGNINGU GÖLFHITA.

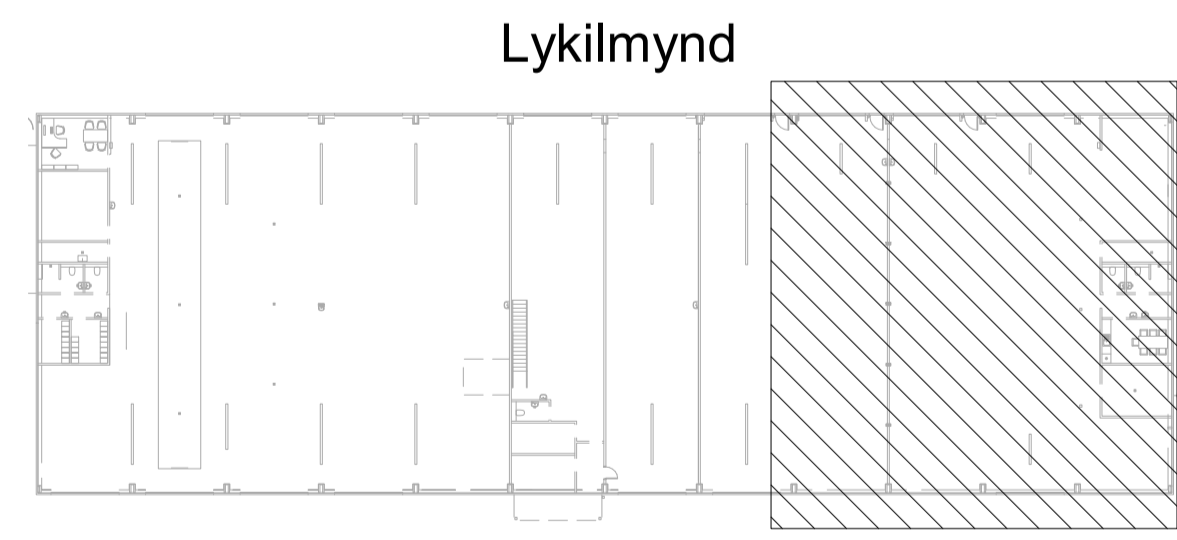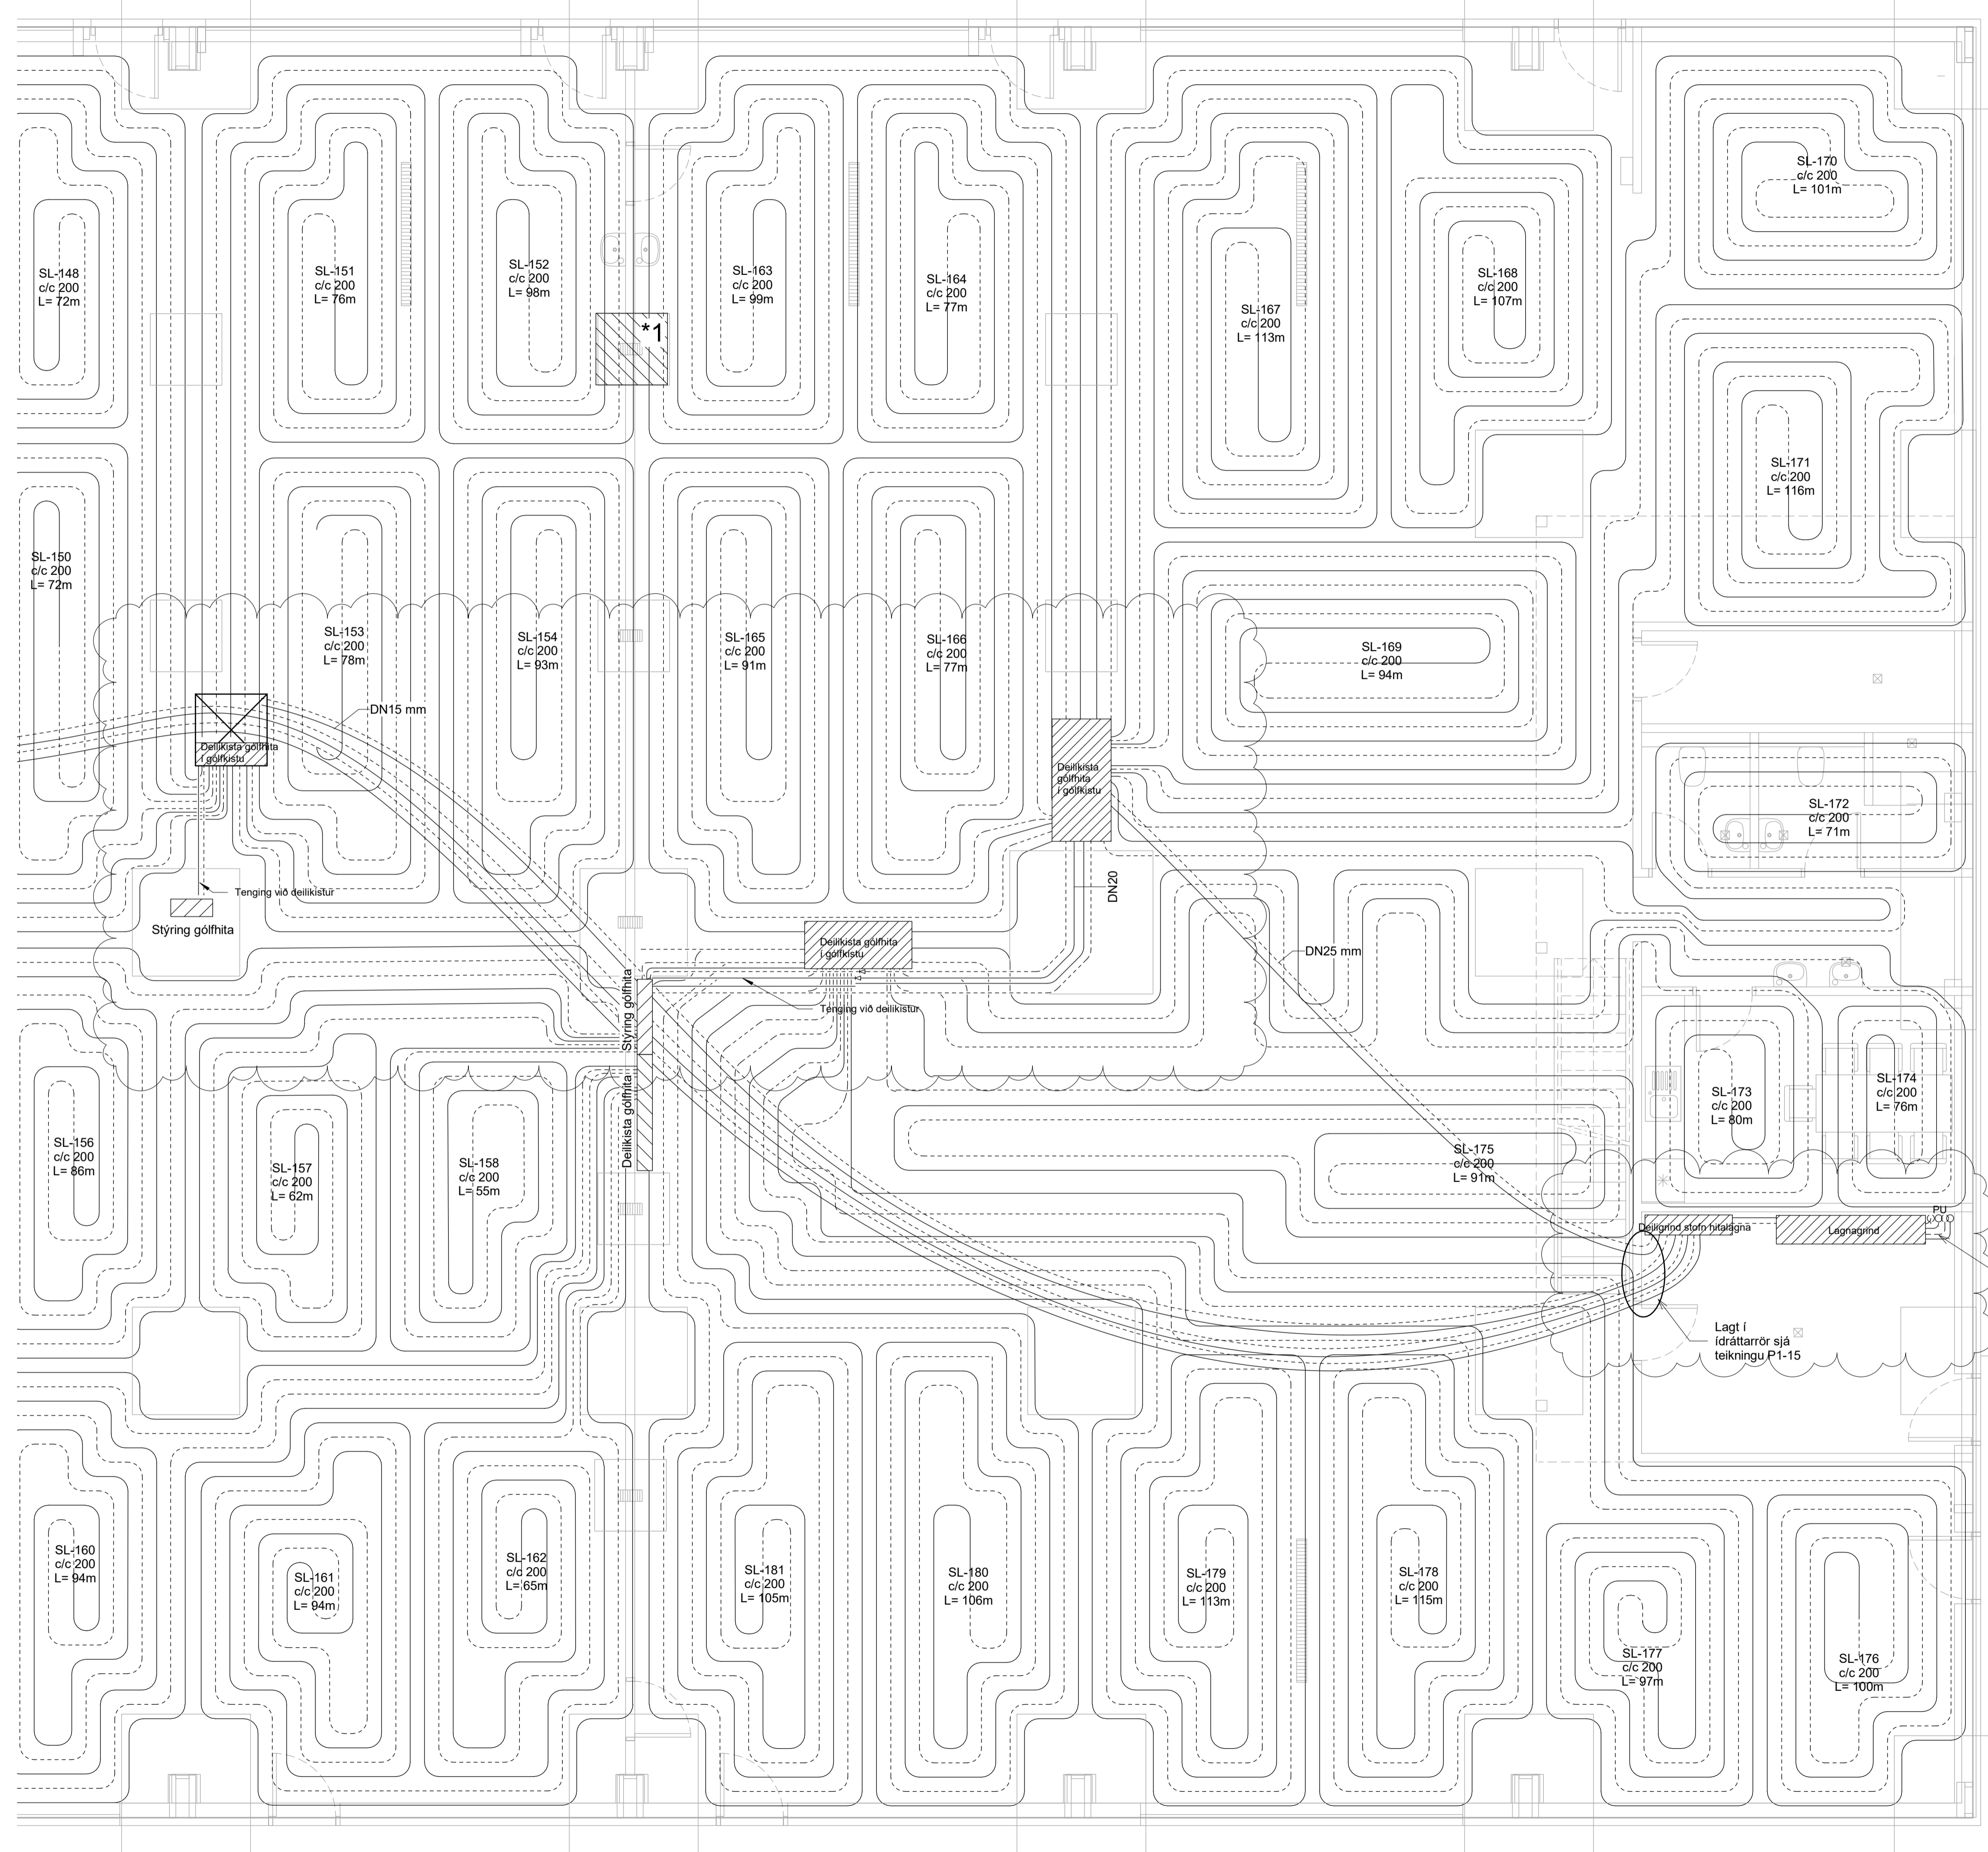

Lykilmynd

Fæðing hitalagna efri hæð


Lagt í idráttaror sjá teikningu P1-15

VERKFRÆÐISTOFA

NNE VERKFRÆÐISTOFA ehf
Hæðamari 6 · 201 Kópavogur Ísland
Sími: 899-3077 / 899-3577
Kl. 466421-0470. me@nne.is www.nne.is

ALFHELLA 15
221 HAFNARFJÖRÐUR
SERUÞPRÁTTUR - PÍPULAGNIR
HITALAGNIR - GRUNNLAGNIR 1.HÆÐ

Hönnun:	NG	Verkúmer:	21021
Teiknað:	NG	Mælikvarði:	1:50
Yfirfarið:	ALM	Dagsetning:	19.04.2024
Samþykkt:		Teikn.nr.:	P3-13
Hákon Ómarsson Kl. 300577-3189		Útgafa:	3
Aritun hönnunarsjóra: Ómar Petursson Kl.050571-5569			
Útgáfa / Dagsetning atakuppráttá: 1 / 23.06.2021			

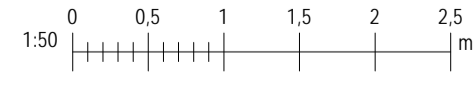

Útg.	Dags.	Lýsing	Nafn
1	18.05.2022	FRUMÚTGÁFA	HOO
2	19.04.2024	REYNDARTEIKNINGAR	HOO

— HITI FRAMRÁS
- - - - - HITI BAKRÁS

SJÁ ALMENNAR SKÝRINGAR Á TEIKN. P0-01 OG P0-03.


STOFNLAGNIR ERU m/EINANGRUN.

LAGNIR AD DEILIKISTUM ERU DN20 NEMA ANNAD SÉ TEKIÐ FRAM Á TEIKNINGUM

FRAM- OG BAKRÁSARLAGNIR GÖLFHITA ERU EINANGRÁÐAR OG LIGGJA Í ÍDRÁTTARLÖGNUM AD DEILIKISTUM

*1 - LÍMTRÉSSÚLUR INNVEGGJA. HLIDRA GÖLFHITASLAUFUM FRÁ VEGNA INNBORADRA FESTINGA.
HAFNA SÖKKULTEIKNINGAR TIL HLIDSJÓNAR VIÐ LAGNINGU GÖLFHITA.

Ofnatafla			
Mark	Afköst	Hæð	Lengd
O-7	639 W	500	1000
O-6	639 W	500	1000
O-5	1023 W	500	1600
O-1	1023 W	500	1600
O-2	1023 W	500	1600
O-4	1023 W	500	1600
O-3	1023 W	500	1600

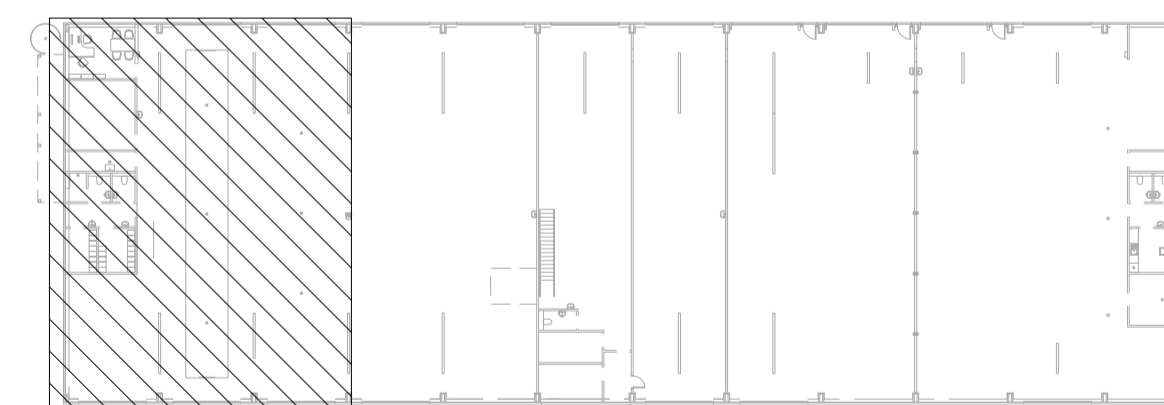

NNE VERKFRÆÐISTOFA

NNE VERKFRÆÐISTOFA ehf
Hæðamari 6 - 201 Kópavogur Ísland
s 899-3077 / 899-3573
Kl. 460421-0470. nne@nne.is www.nne.is

ALFHELLA 15

221 HAFNARFJÖRÐUR

SÉRUPPRÁTTUR - PÍPULAGNIR

HITALAGNIR - GRUNNLAGNIR 2.HÆÐ

Hönnun:	NG	Verkúmer:	21021
Teiknað:	NG	Mælikvarði:	1:50
Yfirfarið:	ALM	Dagsetning:	19.04.2024
Samþykkt:		Teikn.nr.:	P3-21
Hákon Órn Ómarsson Kl. 300577-3189		Útgáfa:	2
Áritun hönnunarsjóra: Ómar Petursson Kl.050571-5569			
Útgáfa / Dagsetning atakuppráttá: 1 / 23.06.2021			



Útg.	Dags.	Lýsing	Nafn
1	18.05.2022	FRUMÚTGÁFA	HOO
2	19.04.2024	REYNDARTEIKNINGAR	HOO

———— HITI FRAMRÁS
 - - - - - HITI BAKRÁS

SJÁ ALMENNAR SKÝRINGAR Á TEIKN. P0-01 OG P0-03.


STOFNLAGNIR ERU m/EINANGRUN.

LAGNIR AD DEILIKISTUM ERU DN20 NEMA ANNAD SÉ TEKID FRAM Á TEIKNINGUM

FRAM- OG BAKRÁSARLAGNIR GÓLFHITA ERU EINANGRÁÐAR OG LIGGJA Í IDRÁTTARLÖGNUM AD DEILIKISTUM

*1 - LÍMTRÉSSÚLUR INNVEGGJA. HLIDRA GÓLFHITASLAUFUM FRÁ VEGNA INNBORADRA FESTINGA. HÁFA SÖKKULTEIKNINGAR TIL HLÍBSJÓNAR VID LAGNINGU GÓLFHITA.

Ofnatafla			
Mark	Afköst	Hæð	Lengd
O-7	639 W	500	1000
O-6	639 W	500	1000
O-5	1023 W	500	1600
O-1	1023 W	500	1600
O-2	1023 W	500	1600
O-4	1023 W	500	1600
O-3	1023 W	500	1600

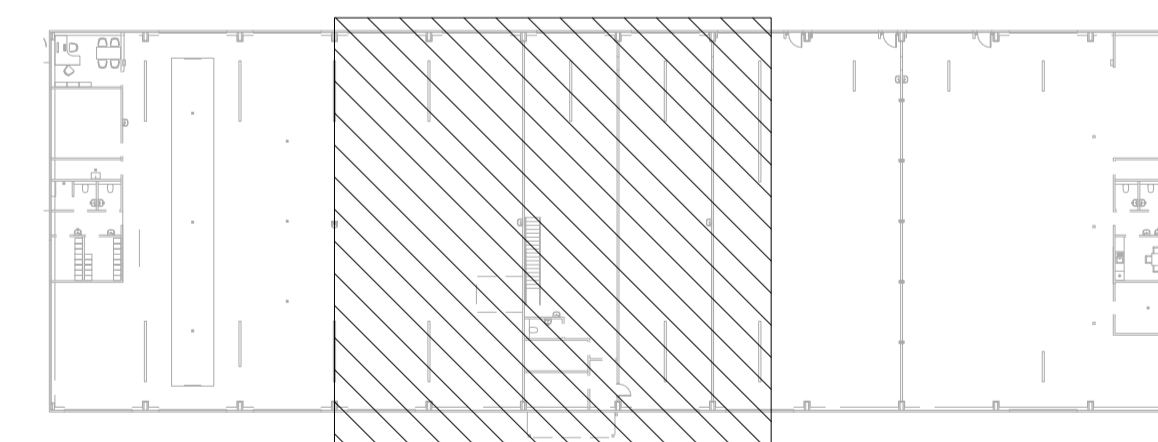

NNE VERKFRÆÐISTOFA


NNE VERKFRÆÐISTOFA ehf
 Höðmanni 6 - 201 Kópavogur Ísland
 s. 899-3077 / 899-3577
 Kl. 460421-0470. nne@nne.is www.nne.is

ALFHELLA 15

221 HAFNARFJÖRÐUR

SERUÞPRÁTTUR - PÍPULAGNIR
 HITALAGNIR - GRUNNLAGNIR 2.HÆÐ

Hönnun:	NG	Verknúmer:	21021
Teiknað:	NG	Mælikvarði:	1:50
Yfirfarið:	ALM	Dagsetning:	19.04.2024
Samþykkt:		Teikn.nr.:	P3-22
Hákon Óm Ómarsson Kl. 300577-3189		Útgáfa:	2
Áritun hönnunarsjóra: Ómar Petursson Kl.050571-5569			
Útgáfa / Dagssetning atakuppráttá: 1 / 23.06.2021			

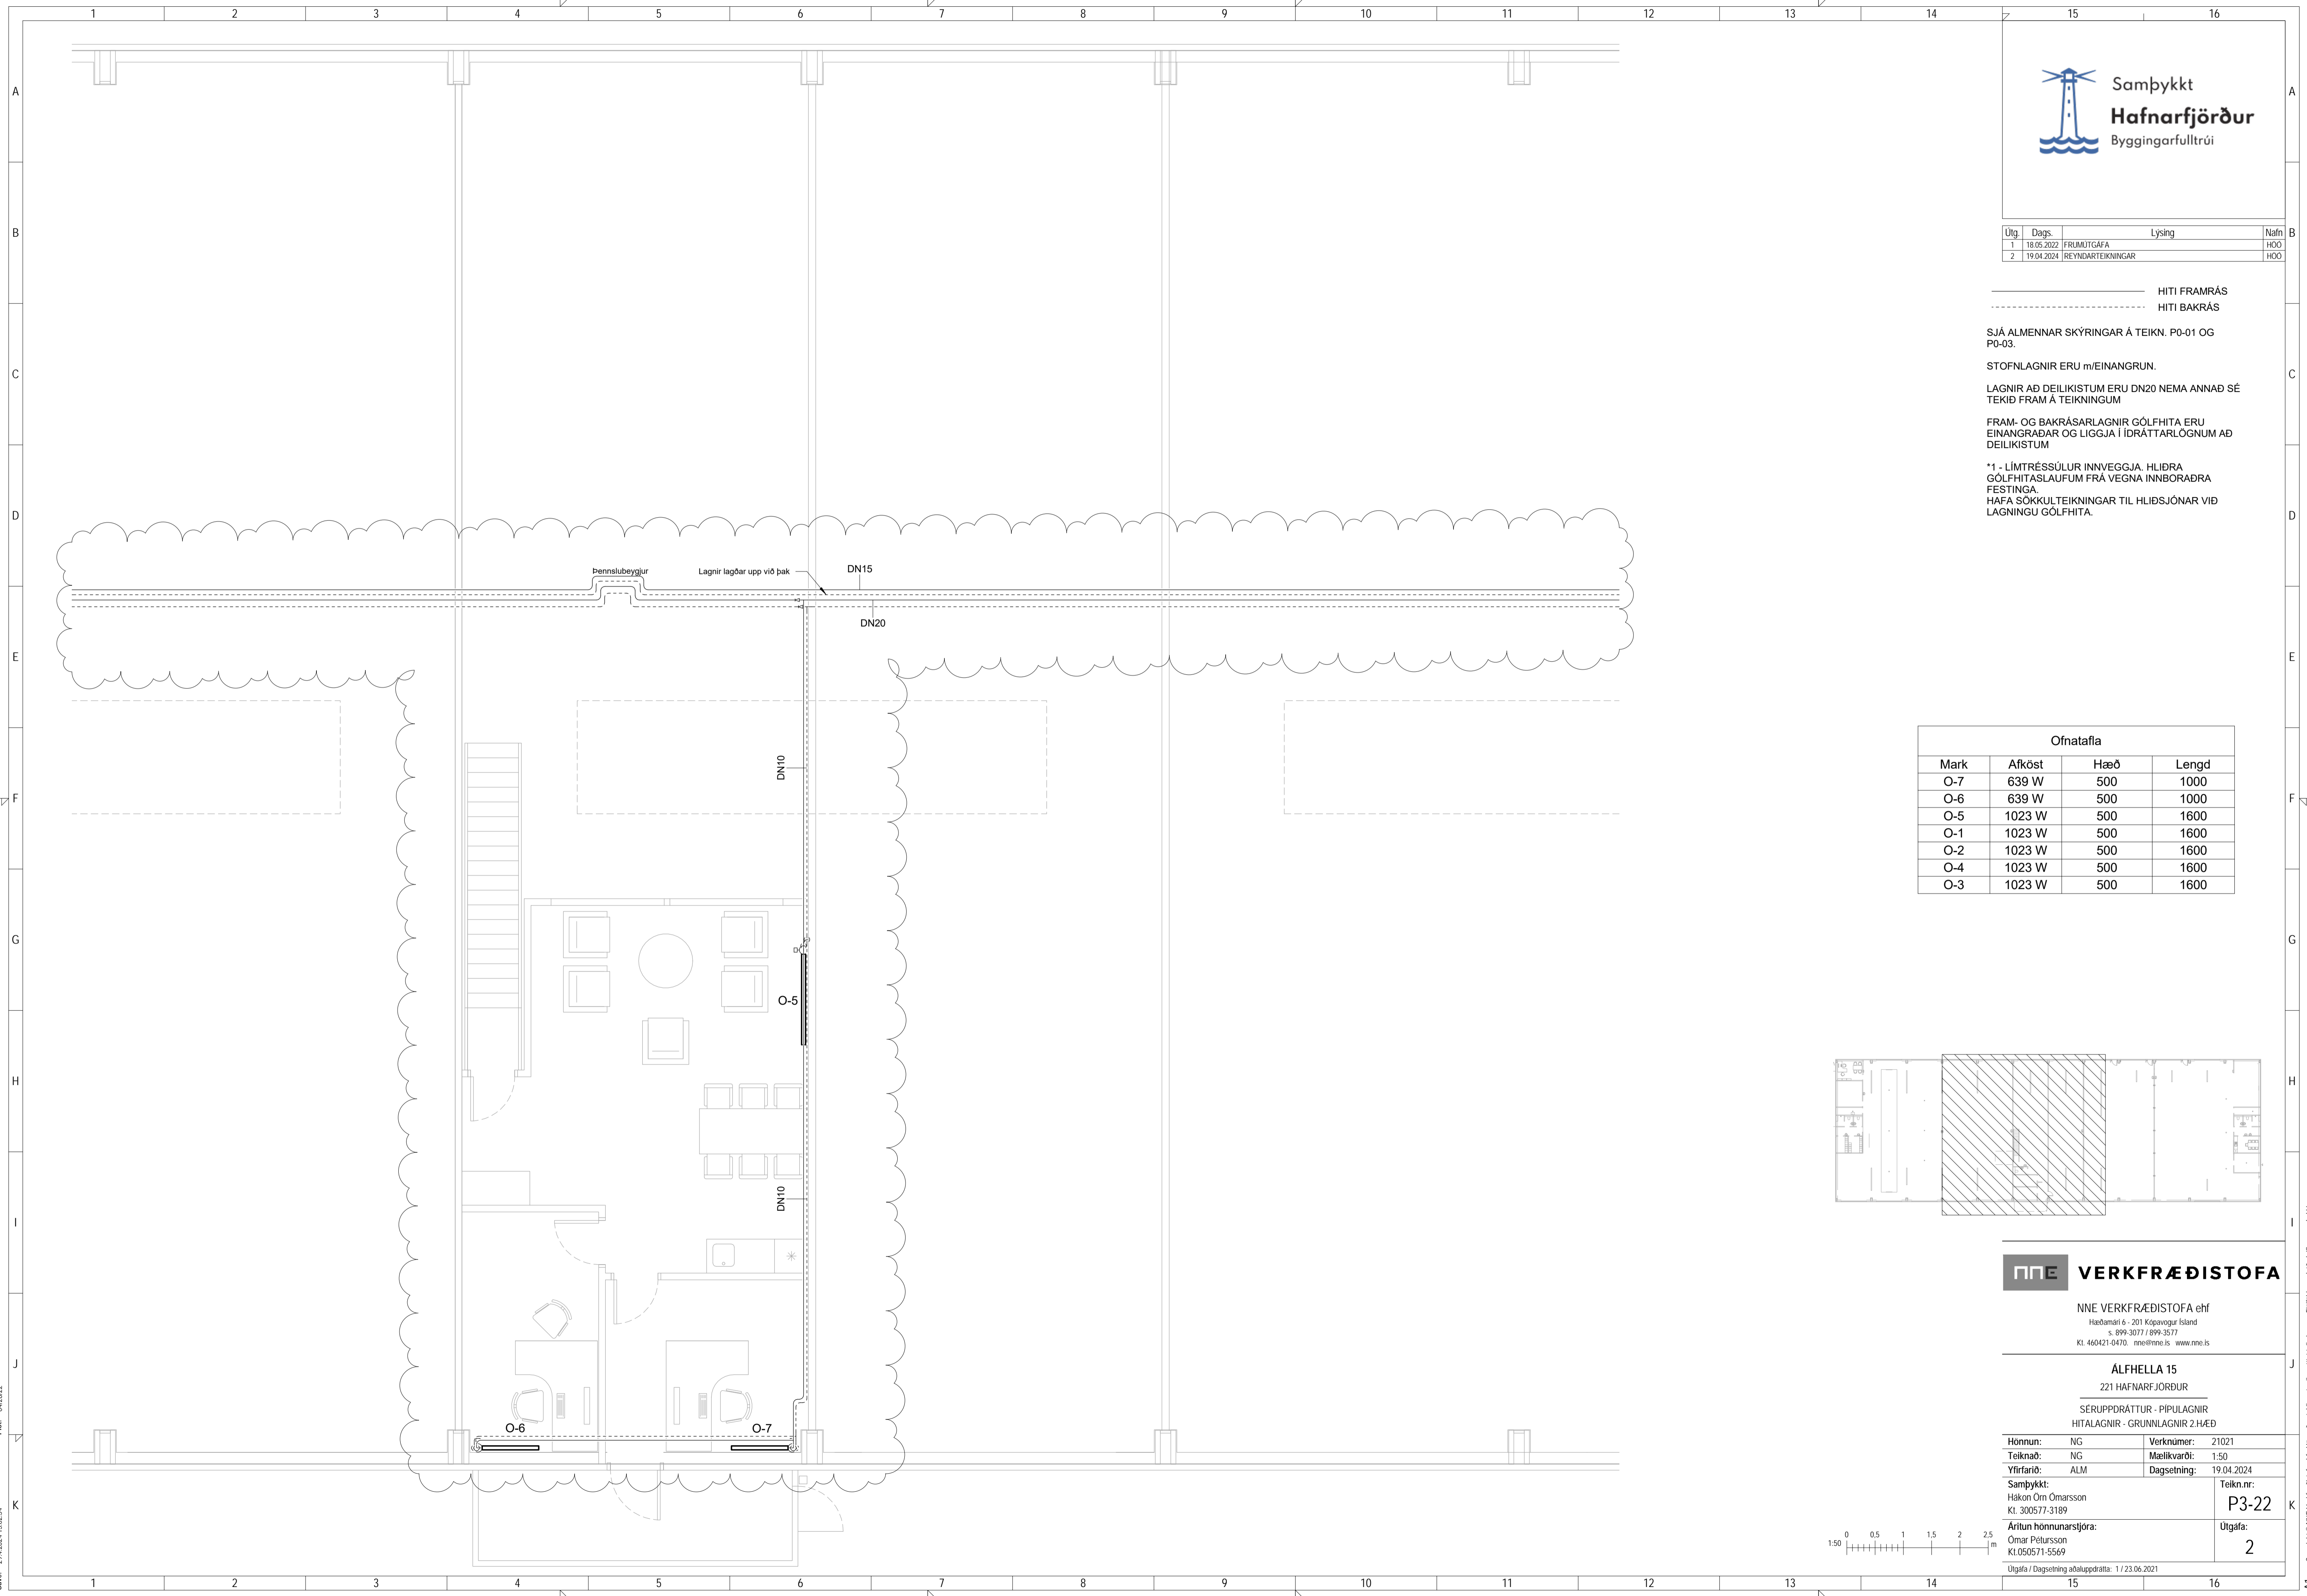

Þek: 04/2022

Skv: 29.4.2024 15:02:54

Útg.	Dags.	Lýsing	Nafn
1	18.05.2022	FRUMÚTGÁFA	HOO

————— HITI FRAMRÁS
- - - - - HITI BAKRÁS

SJÁ ALMENNAR SKÝRINGAR Á TEIKN. P0-01 OG P0-03.


STOFNLAGNIR ERU m/EINANGRUN.

LAGNIR AD DEILIKISTUM ERU DN20 NEMA ANNAD SÉ TEKID FRAM Á TEIKNINGUM

FRAM- OG BAKRÁSARLAGNIR GÓLFHITA ERU EINANGRÁÐAR OG LIGGJA Í IÐRÁTTARLÖGNUM AD DEILIKISTUM

*1 - LIMTRÉSSÚLUR INNVEGGJA. HLIDRA GÓLFHITASLAUFUM FRÁ VEGNA INNBRÁÐRA FESTINGA.
HÁFA SÖKKULTEIKNINGAR TIL HLIDSJÓNAR VIÐ LAGNINGU GÓLFHITA.

Ofnatafla			
Mark	Afkóst	Hæð	Lengd
O-7	639 W	500	1000
O-6	639 W	500	1000
O-5	1023 W	500	1600
O-1	1023 W	500	1600
O-2	1023 W	500	1600
O-4	1023 W	500	1600
O-3	1023 W	500	1600

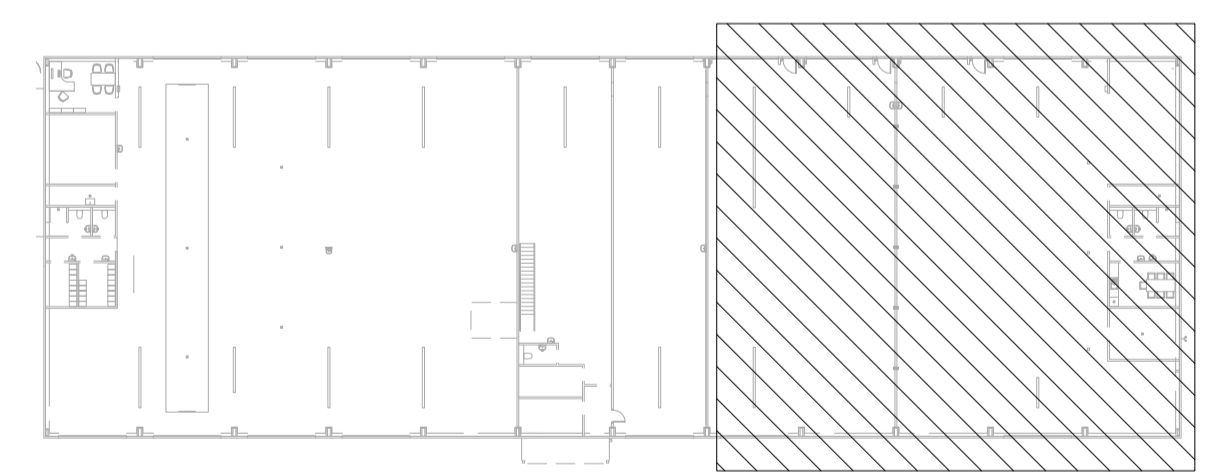

NNE VERKFRÆÐISTOFA

NNE VERKFRÆÐISTOFA ehf
Hæðamari 6 - 201 Kópavogur Ísland
s. 899-3077 / 899-3573
k. 466421-0470. nne@nne.is www.nne.is

ALFHELLA 15
221 HAFNARFJÖRÐUR

SÉRUPPRÁTTUR - PÍPULAGNIR
HITALAGNIR - GRUNNLAGNIR 2.HÆÐ

Hönnun:	NG	Verkúmer:	21021
Teiknað:	NG	Mælikvarði:	1:50
Yfirfarið:	ALM	Dagsetning:	19.04.2024
Utgáfa / Dagsetning atakuppráttá: 1 / 23.06.2021			

