


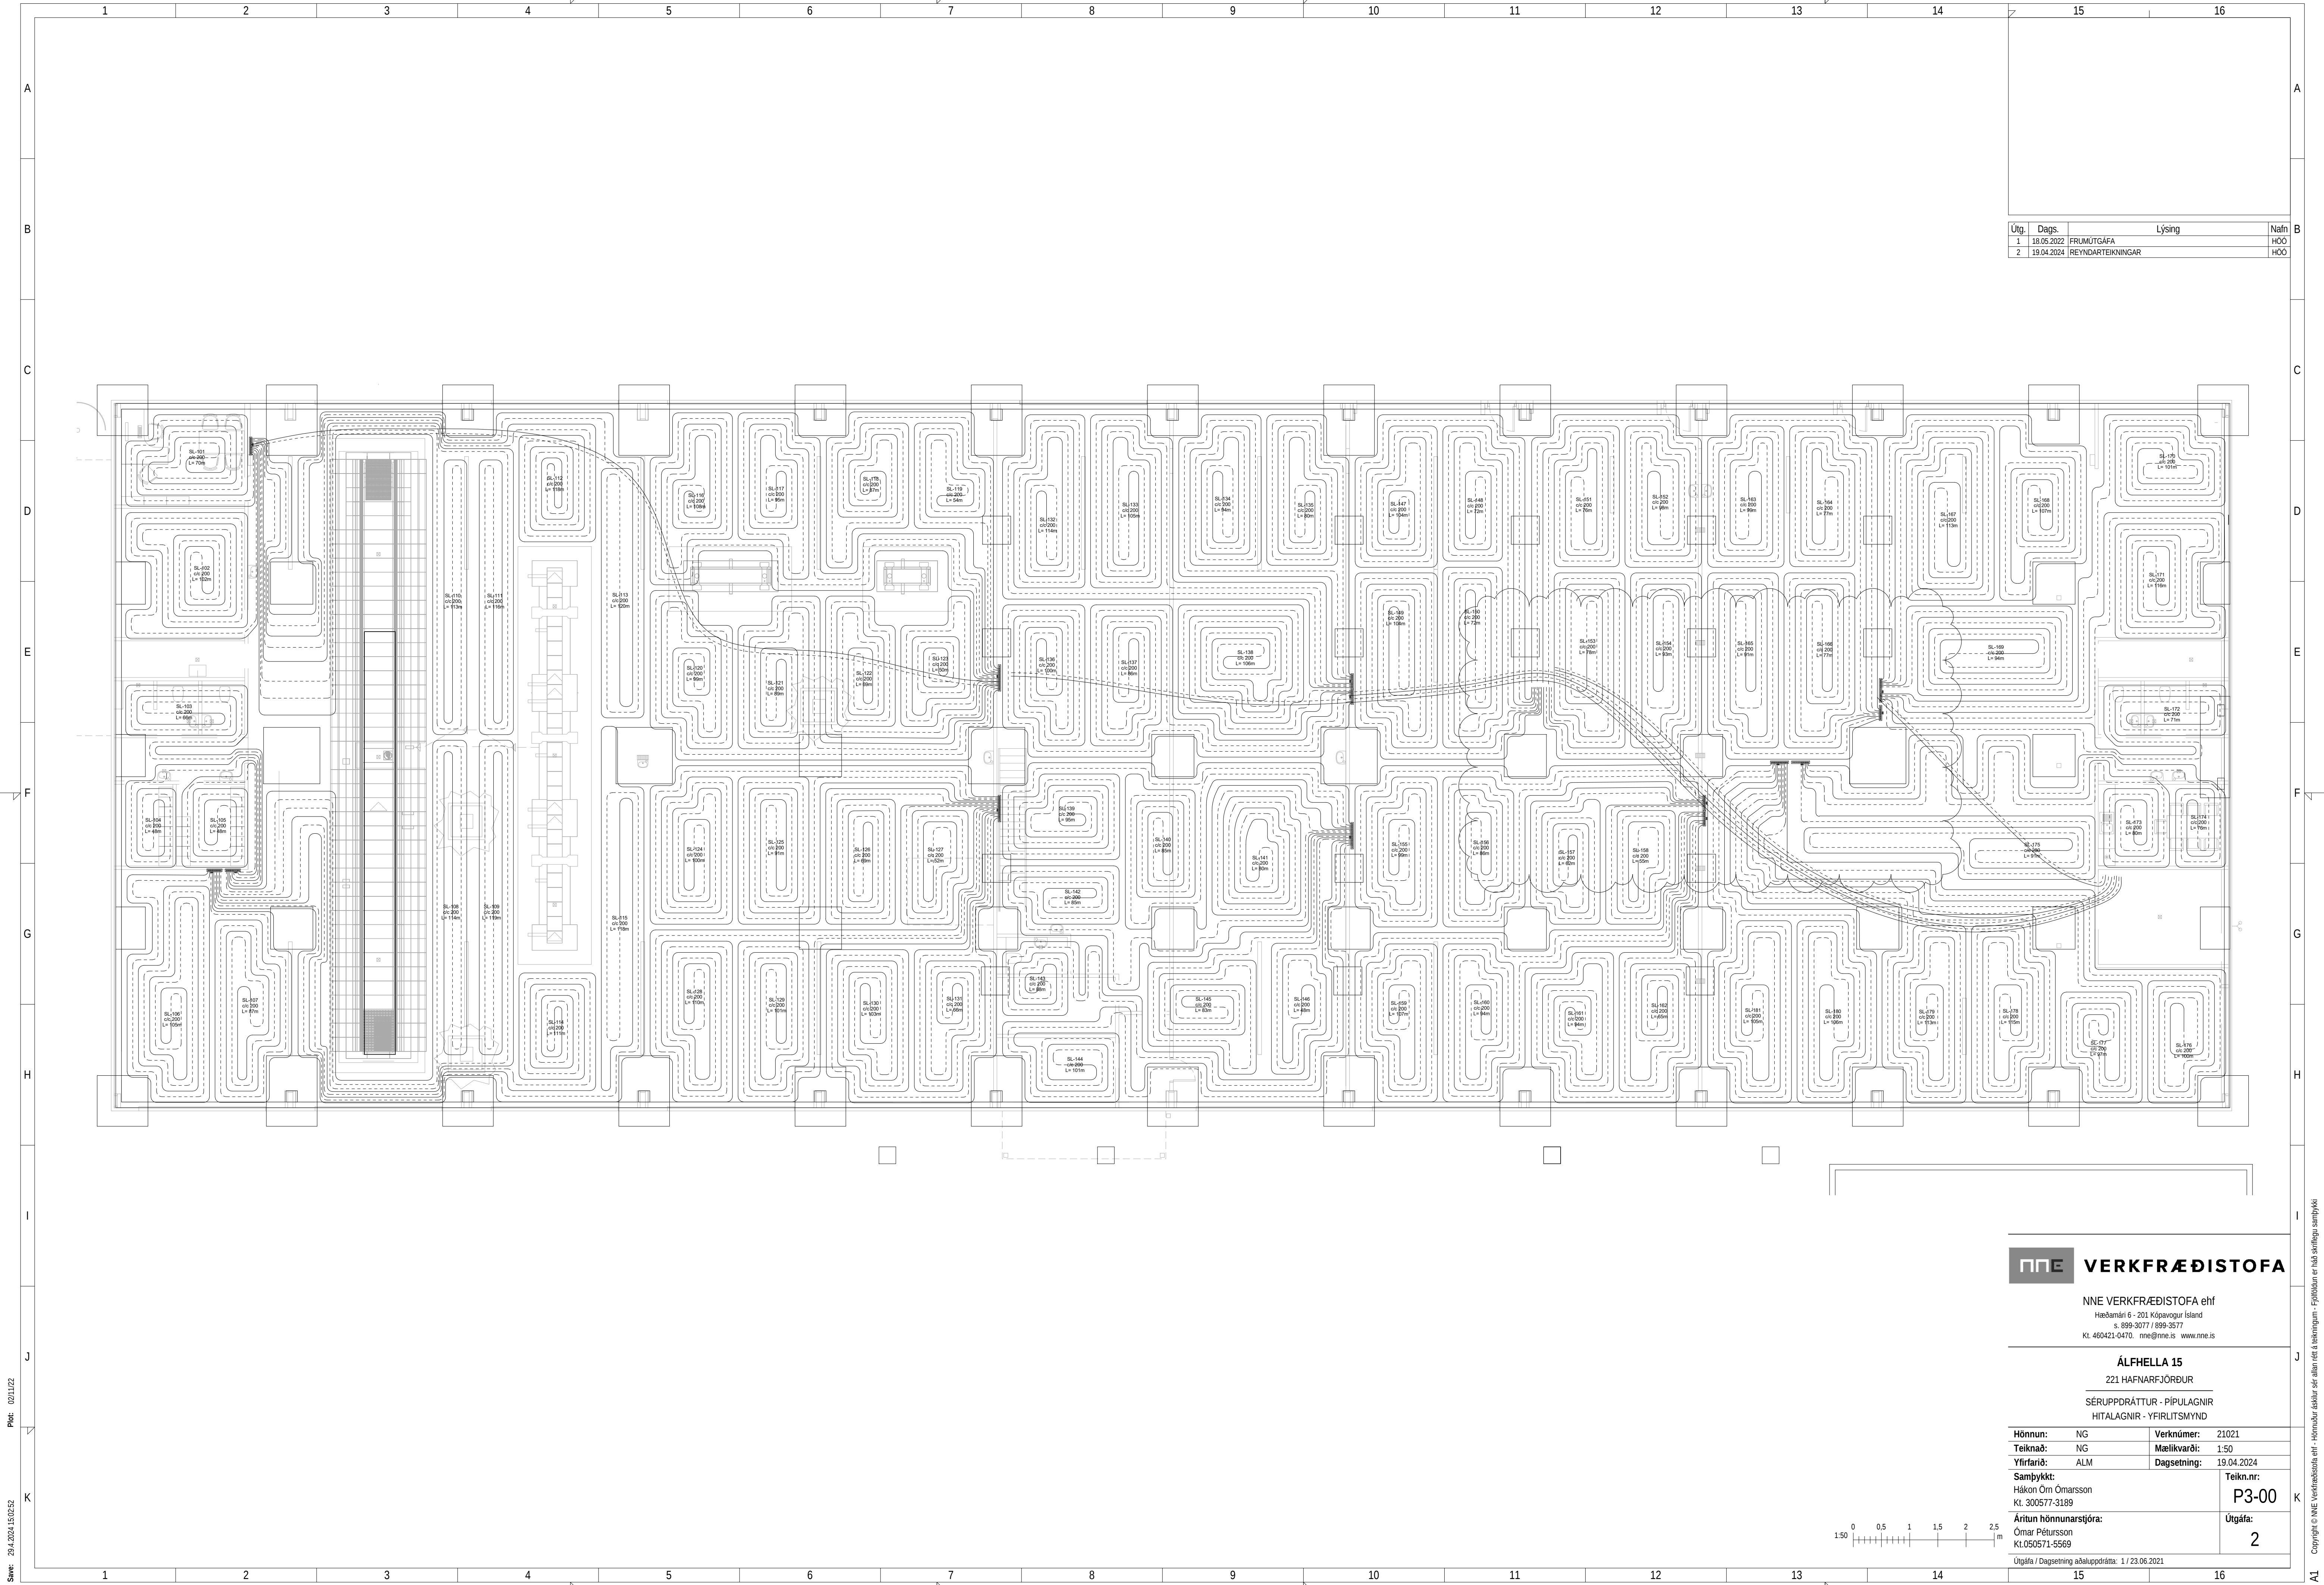

Útg.	Dags.	Lýsing	Nafn
1	18.05.2022	FRUMÚTGÁFA	HÓO
2	19.04.2024	REYNDARTEKNINGAR	HÓO

VERKFRÆÐISTOFA

NNE VERKFRÆÐISTOFA ehf
Hæðarní 6 - 201 Kópavogur Ísland
Sí: 099-3077 / 099-3577
Kl. 460421-0470. nne@nne.is www.nne.is

ÁLFHELLA 15
221 HAFNARFJÖRDUR

SÉRUPPDRATTUR - PÍPULAGNIR
HITALAGNIR - YFIRLITSMYND

Hönnun:	NG	Verknúmer:	21021
Teiknað:	NG	Mælikvarði:	1:50
Yfirfarið:	ALM	Dagsetning:	19.04.2024
Samþykkt:	Hákon Ómarsson Kl. 300577-3189	Teikn.nr:	P3-00
Áritun hönnunarstjóra:	Ómar Pétursson Kl.050571-5569	Útgáfa:	2


Útgáfa / Dagsetning aðaluppdráttar: 1 / 23.06.2021

Þek: 021102

Saver: 2024.15.02.52

Skjá: M:\AVR\21\21021 - Álfhella 15\02 DESIGN\02 P - PÍPULAGNIR\18.04.2024 Reyndartekningar\Álfhella 15 - Hitalagnir.rvt


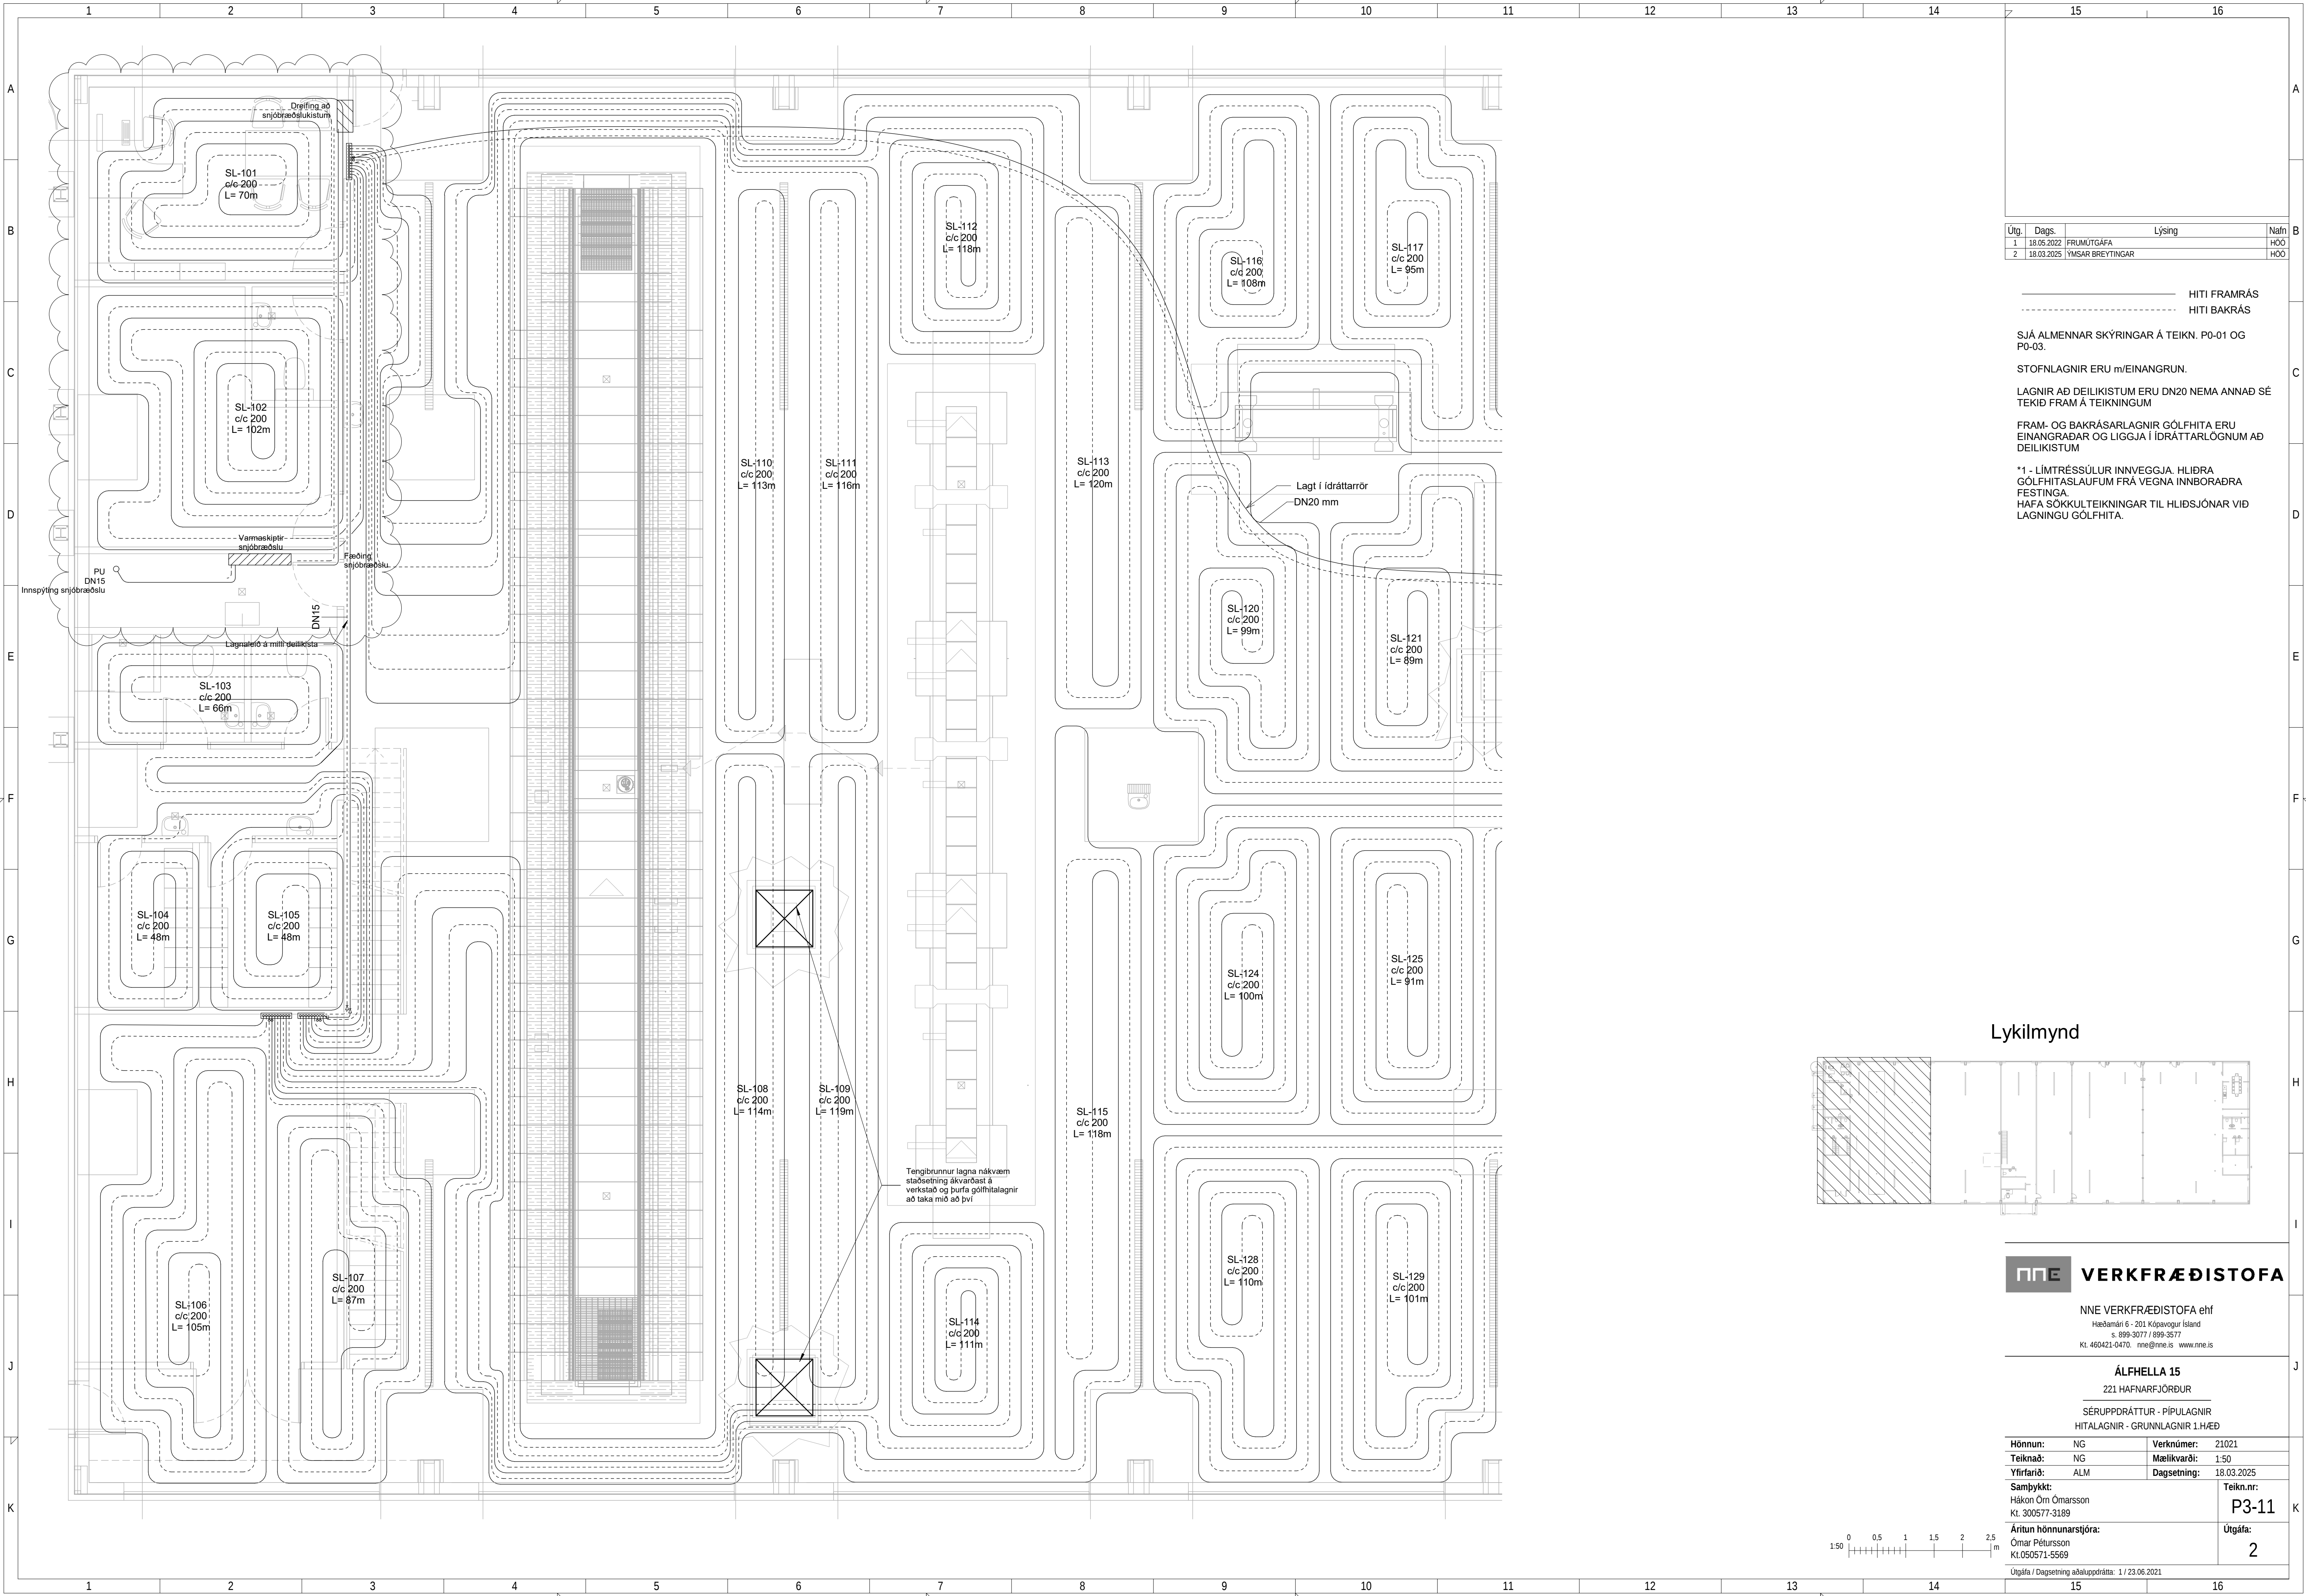

Útg.	Dags.	Lýsing	Nafn
1	18.05.2022	FRUMÚTGÁFA	HÖO
2	18.03.2025	YMSAR BREYTINGAR	HÖO

————— HITI FRAMRÁS
- - - - - HITI BAKRÁS

SJÁ ALMENNAR SKÝRINGAR Á TEIKN. P0-01 OG P0-03.


STOFNLAGNIR ERU m/EINANGRUN.

LAGNIR AÐ DEILIKISTUM ERU DN20 NEMA ANNAD SÉ TEKID FRAM Á TEIKNINGUM

FRAM- OG BAKRÁSARLAGNIR GÓLFHITA ERU EINANGRADAR OG LIGGJA Í ÍDRÁTTARLÖGNUM AÐ DEILIKISTUM

*1 - LÍMTRÉSSÚLUR INNVEGGJA. HLÍÐRA GÓLFHITASLAUFUM FRÁ VEGNA INNBORADRA FESTINGA.
HÁFA SÖKKULTEIKNINGAR TIL HLÍDSJÓNAR VIÐ LAGNINGU GÓLFHITA.

Lykilmynd

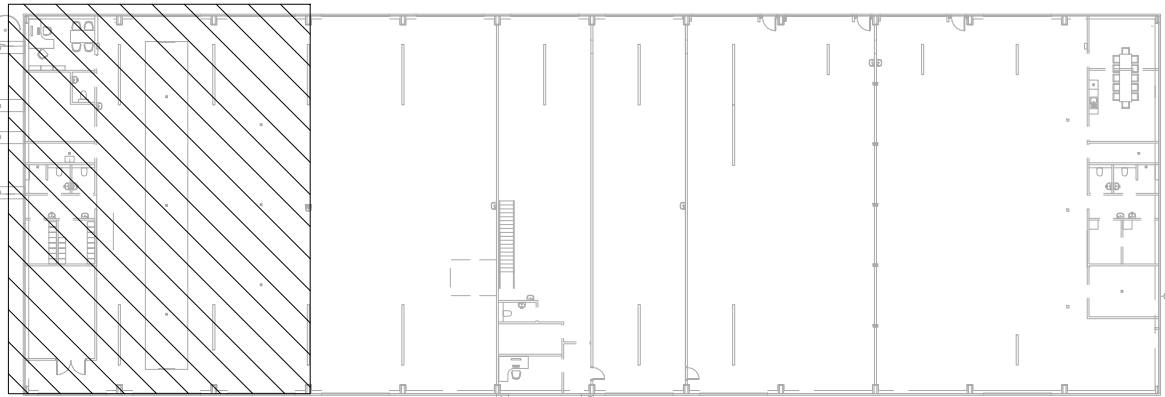

NNE VERKFRÆÐISTOFA

NNE VERKFRÆÐISTOFA ehf
Hæðamán 6 - 201 Kópavogur Ísland
Sími: 899-3077 / 899-3577
Kl. 460421-0470. nne@nne.is www.nne.is

ÁLFHELLA 15
221 HAFNARFJÖRDUR

SÉRUPPRÁTTUR - PÍPULAGNIR
HITALAGNIR - GRUNNLAGNIR 1.HÆÐ


Hönnun:	NG	Verknúmer:	21021
Teiknað:	NG	Mælikvarði:	1:50
Yfirfarið:	ALM	Dagsetning:	18.03.2025

Samþykkt:	Hákon Óm Ómarsson Kl. 300577-3189	Teikn.nr:	P3-11
-----------	--------------------------------------	-----------	-------

Áritun hönnunarskjórs:	Ómar Pétursson Kl.050571-5569	Útgáfa:	2
------------------------	----------------------------------	---------	---

Útgáfa / Dagsetning aðaluppráttar: 1 / 23.06.2021



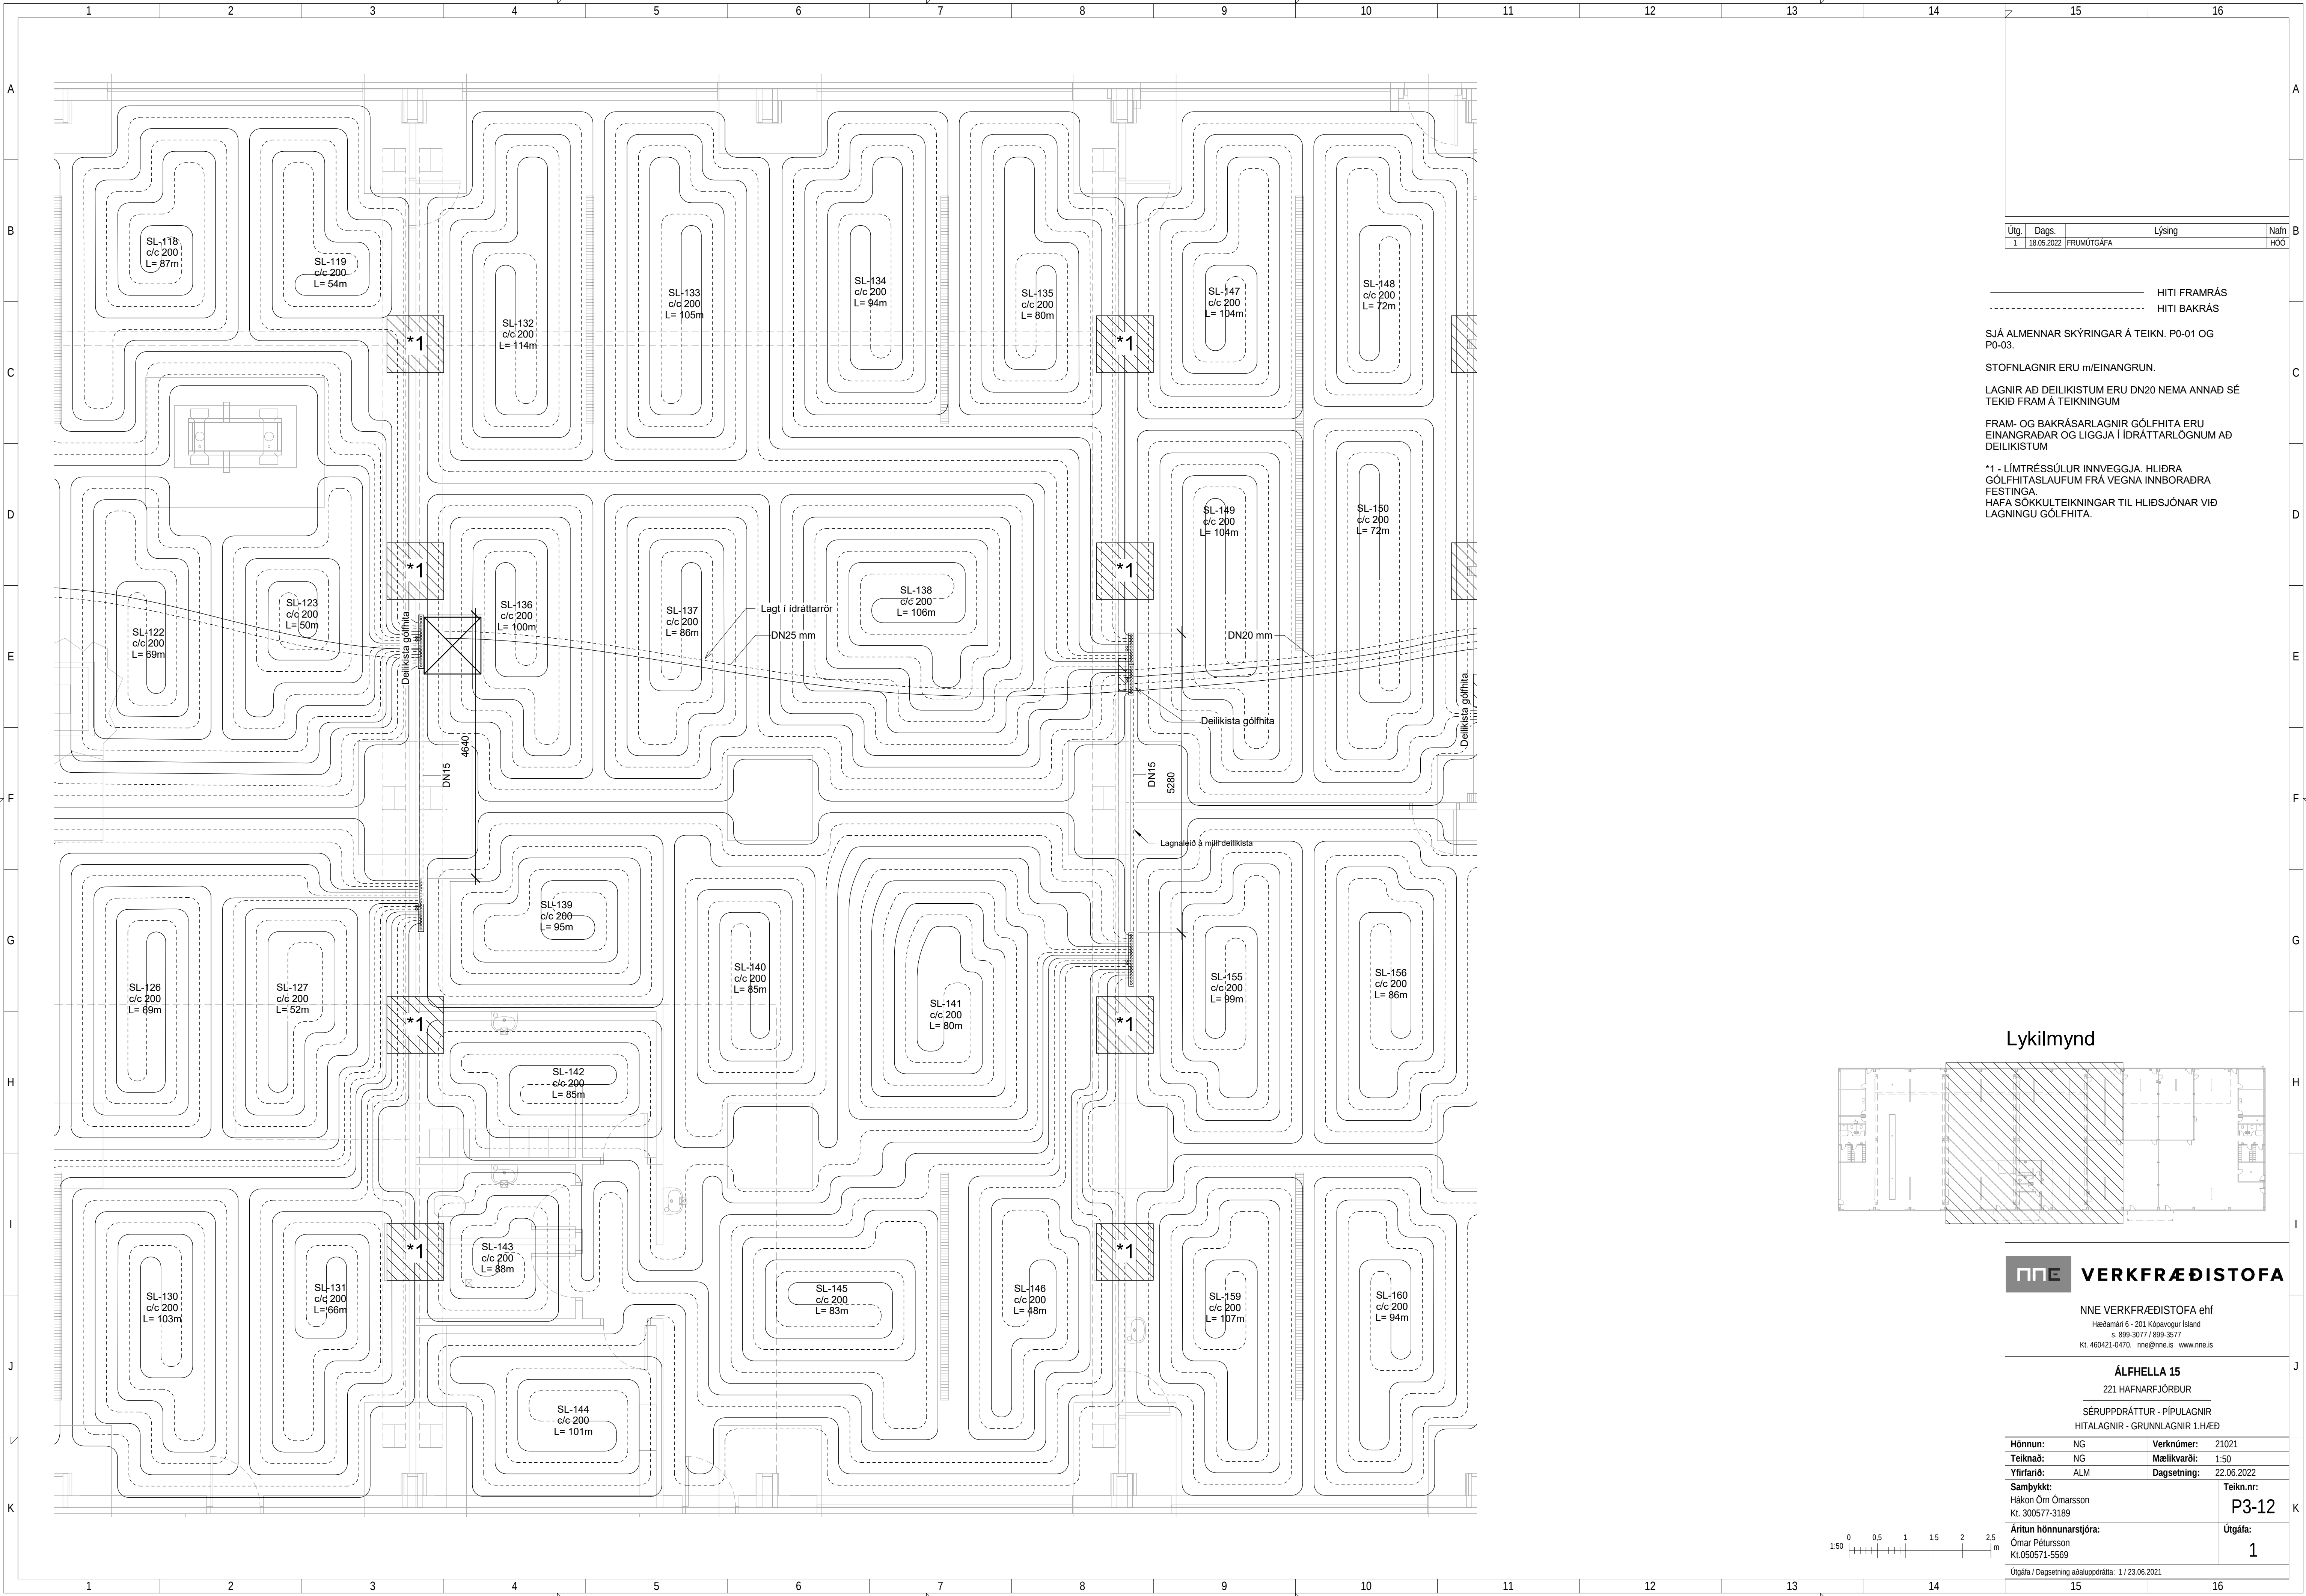

Útg.	Dags.	Lýsing	Nafn
1	18.05.2022	FRUMÚTGÁFA	HÓO

———— HITI FRAMRÁS
- - - - - HITI BAKRÁS

SJÁ ALMENNAR SKÝRINGAR Á TEIKN. P0-01 OG P0-03.


STOFNLAGNIR ERU m/EINANGRUN.

LAGNIR AÐ DEILIKISTUM ERU DN20 NEMA ANNAD SÉ TEKID FRAM Á TEIKNINGUM

FRAM- OG BAKRÁSARLAGNIR GÓLFHITA ERU EINANGRADAR OG LIGGJA Í ÍDRÁTTARLÖGNUM AÐ DEILIKISTUM

*1 - LÍMTRÉSSÚLUR INNVEGGJA. HLIDRA GÓLFHITASLAUFUM FRÁ VEGNA INNBORADRA FESTINGA.
HAFA SÖKKULTEIKNINGAR TIL HLIDSJÓNAR VIÐ LAGNINGU GÓLFHITA.

Lykilmynd

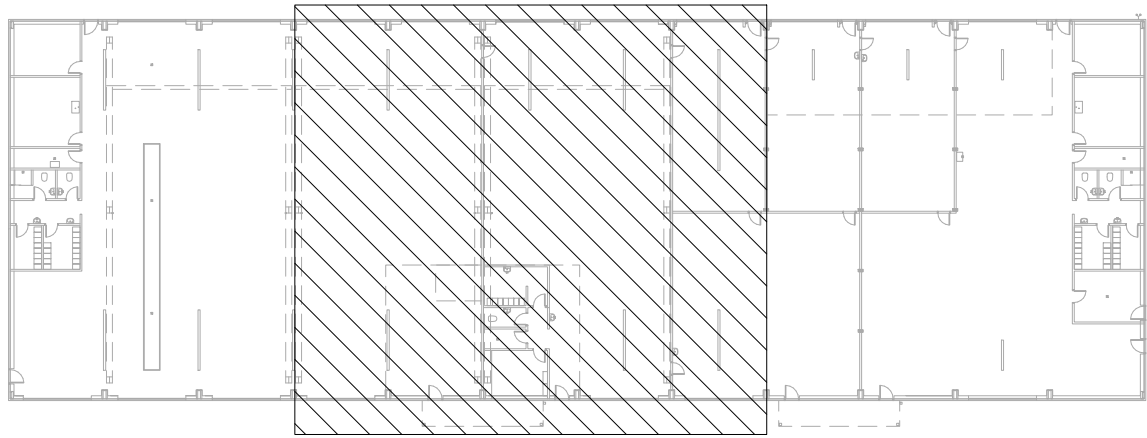

VERKFRÆÐISTOFA

NNE VERKFRÆÐISTOFA ehf
Hæðamán 6 - 201 Kópavogur Ísland
Sí: 899-3077 / 899-3577
Kl. 460421-0470. nne@nne.is www.nne.is

ÁLFHELLA 15

221 HAFNARFJÖRDUR

SÉRUPPDRATTUR - PÍPULAGNIR


HITALAGNIR - GRUNNLAGNIR 1.HÆÐ

Hönnun:	NG	Verknúmer:	21021
Teiknað:	NG	Mælikvarði:	1:50
Yfirfarið:	ALM	Dagsetning:	22.06.2022

Samþykkt:	Hákon Óm Ómarsson Kl. 300577-3189	Teikn.nr.:	P3-12
-----------	--------------------------------------	------------	-------

Áritun hönnunarsjóra:	Ómar Pétursson Kl.050571-5569	Útgáfa:	1
-----------------------	----------------------------------	---------	---

Útgáfa / Dagsetning aðaluppdráttar: 1 / 23.06.2021

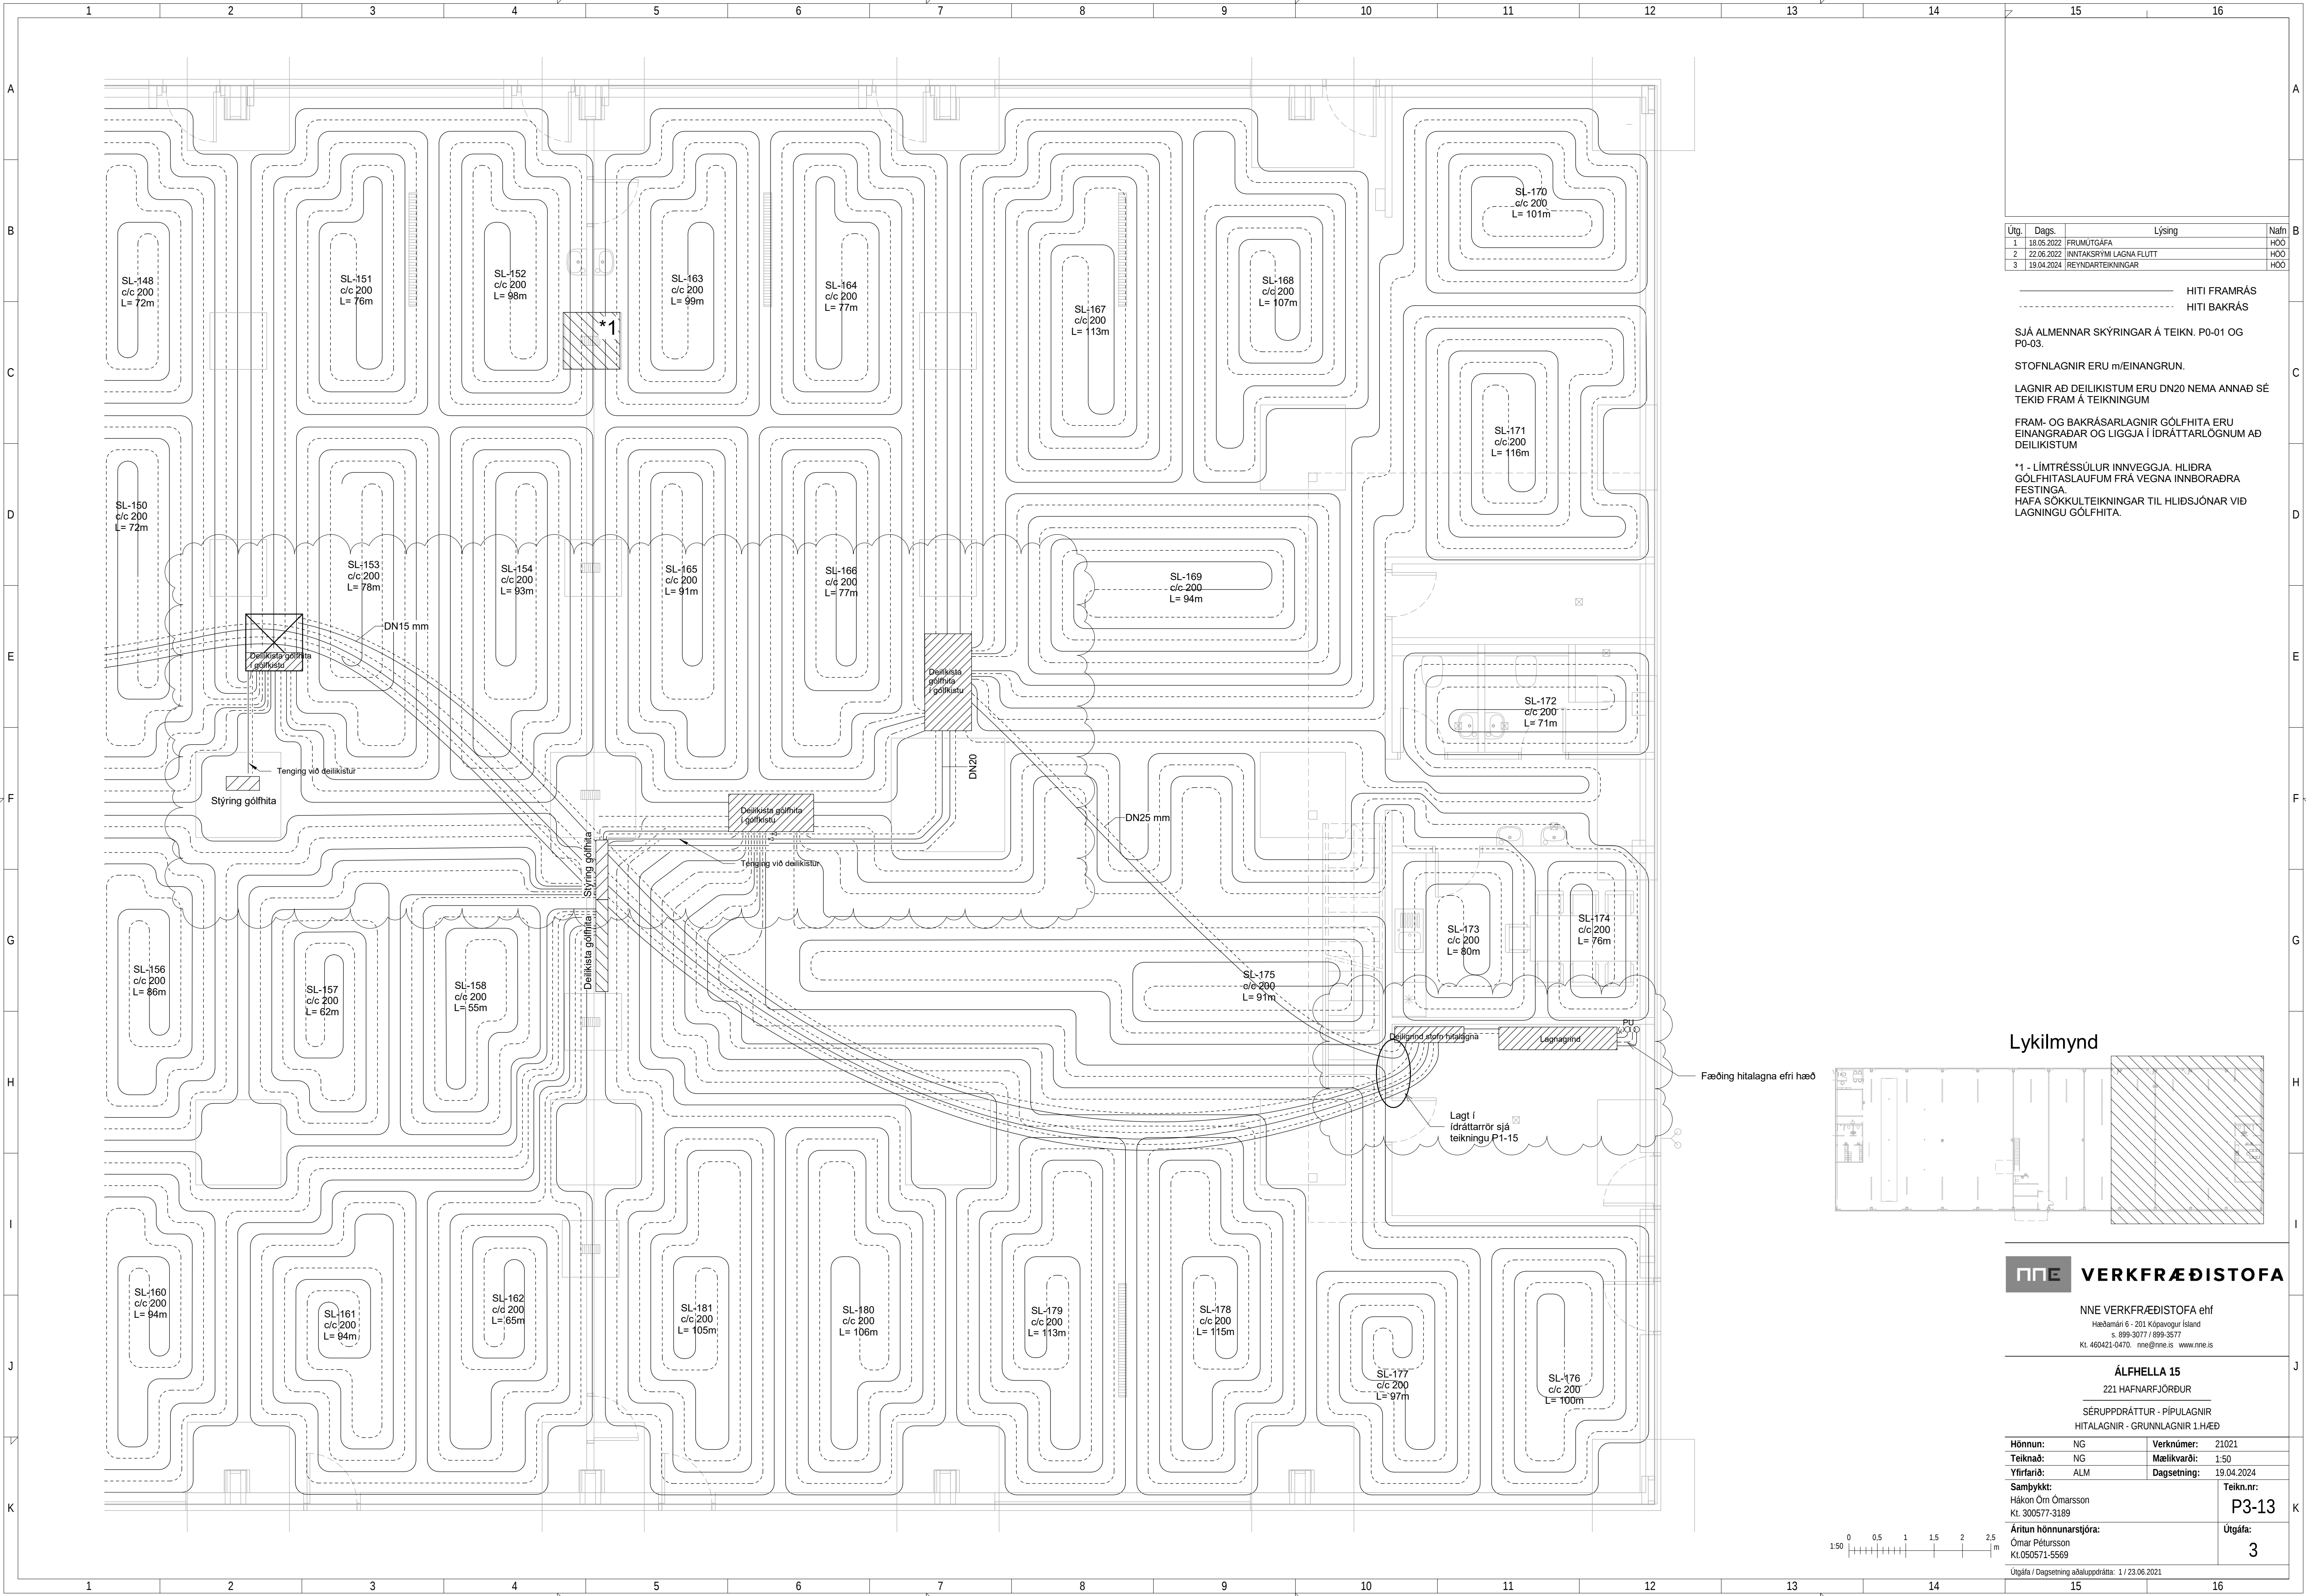

Útg.	Dags.	Lýsing	Nafn
1	18.05.2022	FRUMÚTGÁFA	HÓO
2	22.06.2022	INNÞAKSRÝMI LAGNA FLUTT	HÓO
3	19.04.2024	REYNDARTEIKNINGAR	HÓO

————— HITI FRAMRÁS
- - - - - HITI BAKRÁS

SJÁ ALMENNAR SKÝRINGAR Á TEIKN. P0-01 OG P0-03.


STOFNLAGNIR ERU m/EINANGRUN.

LAGNIR AD DELIKISTUM ERU DN20 NEMA ANNAD SÉ TEKID FRAM Á TEIKNINGUM

FRAM- OG BAKRÁSARLAGNIR GÓLFHITA ERU EINANGRADAR OG LIGGJA Í IDRÁTTARLÖGNUM AD DELIKISTUM

*1 - LÍMTRÉSSÚLUR INNVEGGJA. HLIDRA GÓLFHITASLAUFUM FRÁ VEGNA INNBORADRA FESTINGA
HAFA SÖKKULTEIKNINGAR TIL HLIDSJÓNAR VÍÐ LAGNINGU GÓLFHITA.

Lykilmynd

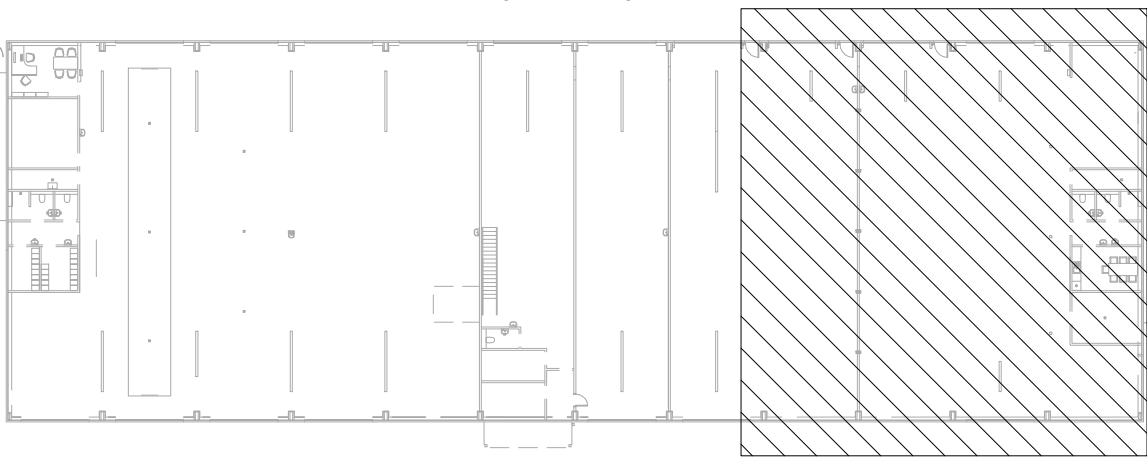


VERKFRÆÐISTOFA

NNE VERKFRÆÐISTOFA ehf
Hæðamán 6 - 201 Kópavogur Ísland
Sími: 899-3077 / 899-3577

ÁLFHELLA 15
221 HAFNARFJÖRÐUR

SÉRUPPDRATTUR - PÍPULAGNIR
HITALAGNIR - GRUNNLAGNIR 1.HÆÐ

Hönnun:	NG	Verknúmer:	21021
Teiknað:	NG	Mælikvarði:	1:50
Yfirfarið:	ALM	Dagsetning:	19.04.2024
Samþykkt:	Hákon Óm Ómarsson Sími: 300577-3189	Teikn.nr.:	P3-13
Áritun hönnunarsjóra:	Omar Pétursson Sími: 050571-5569	Útgáfa:	3
Útgáfa / Dagsetning aðaluppdráttar: 1 / 23.06.2021			

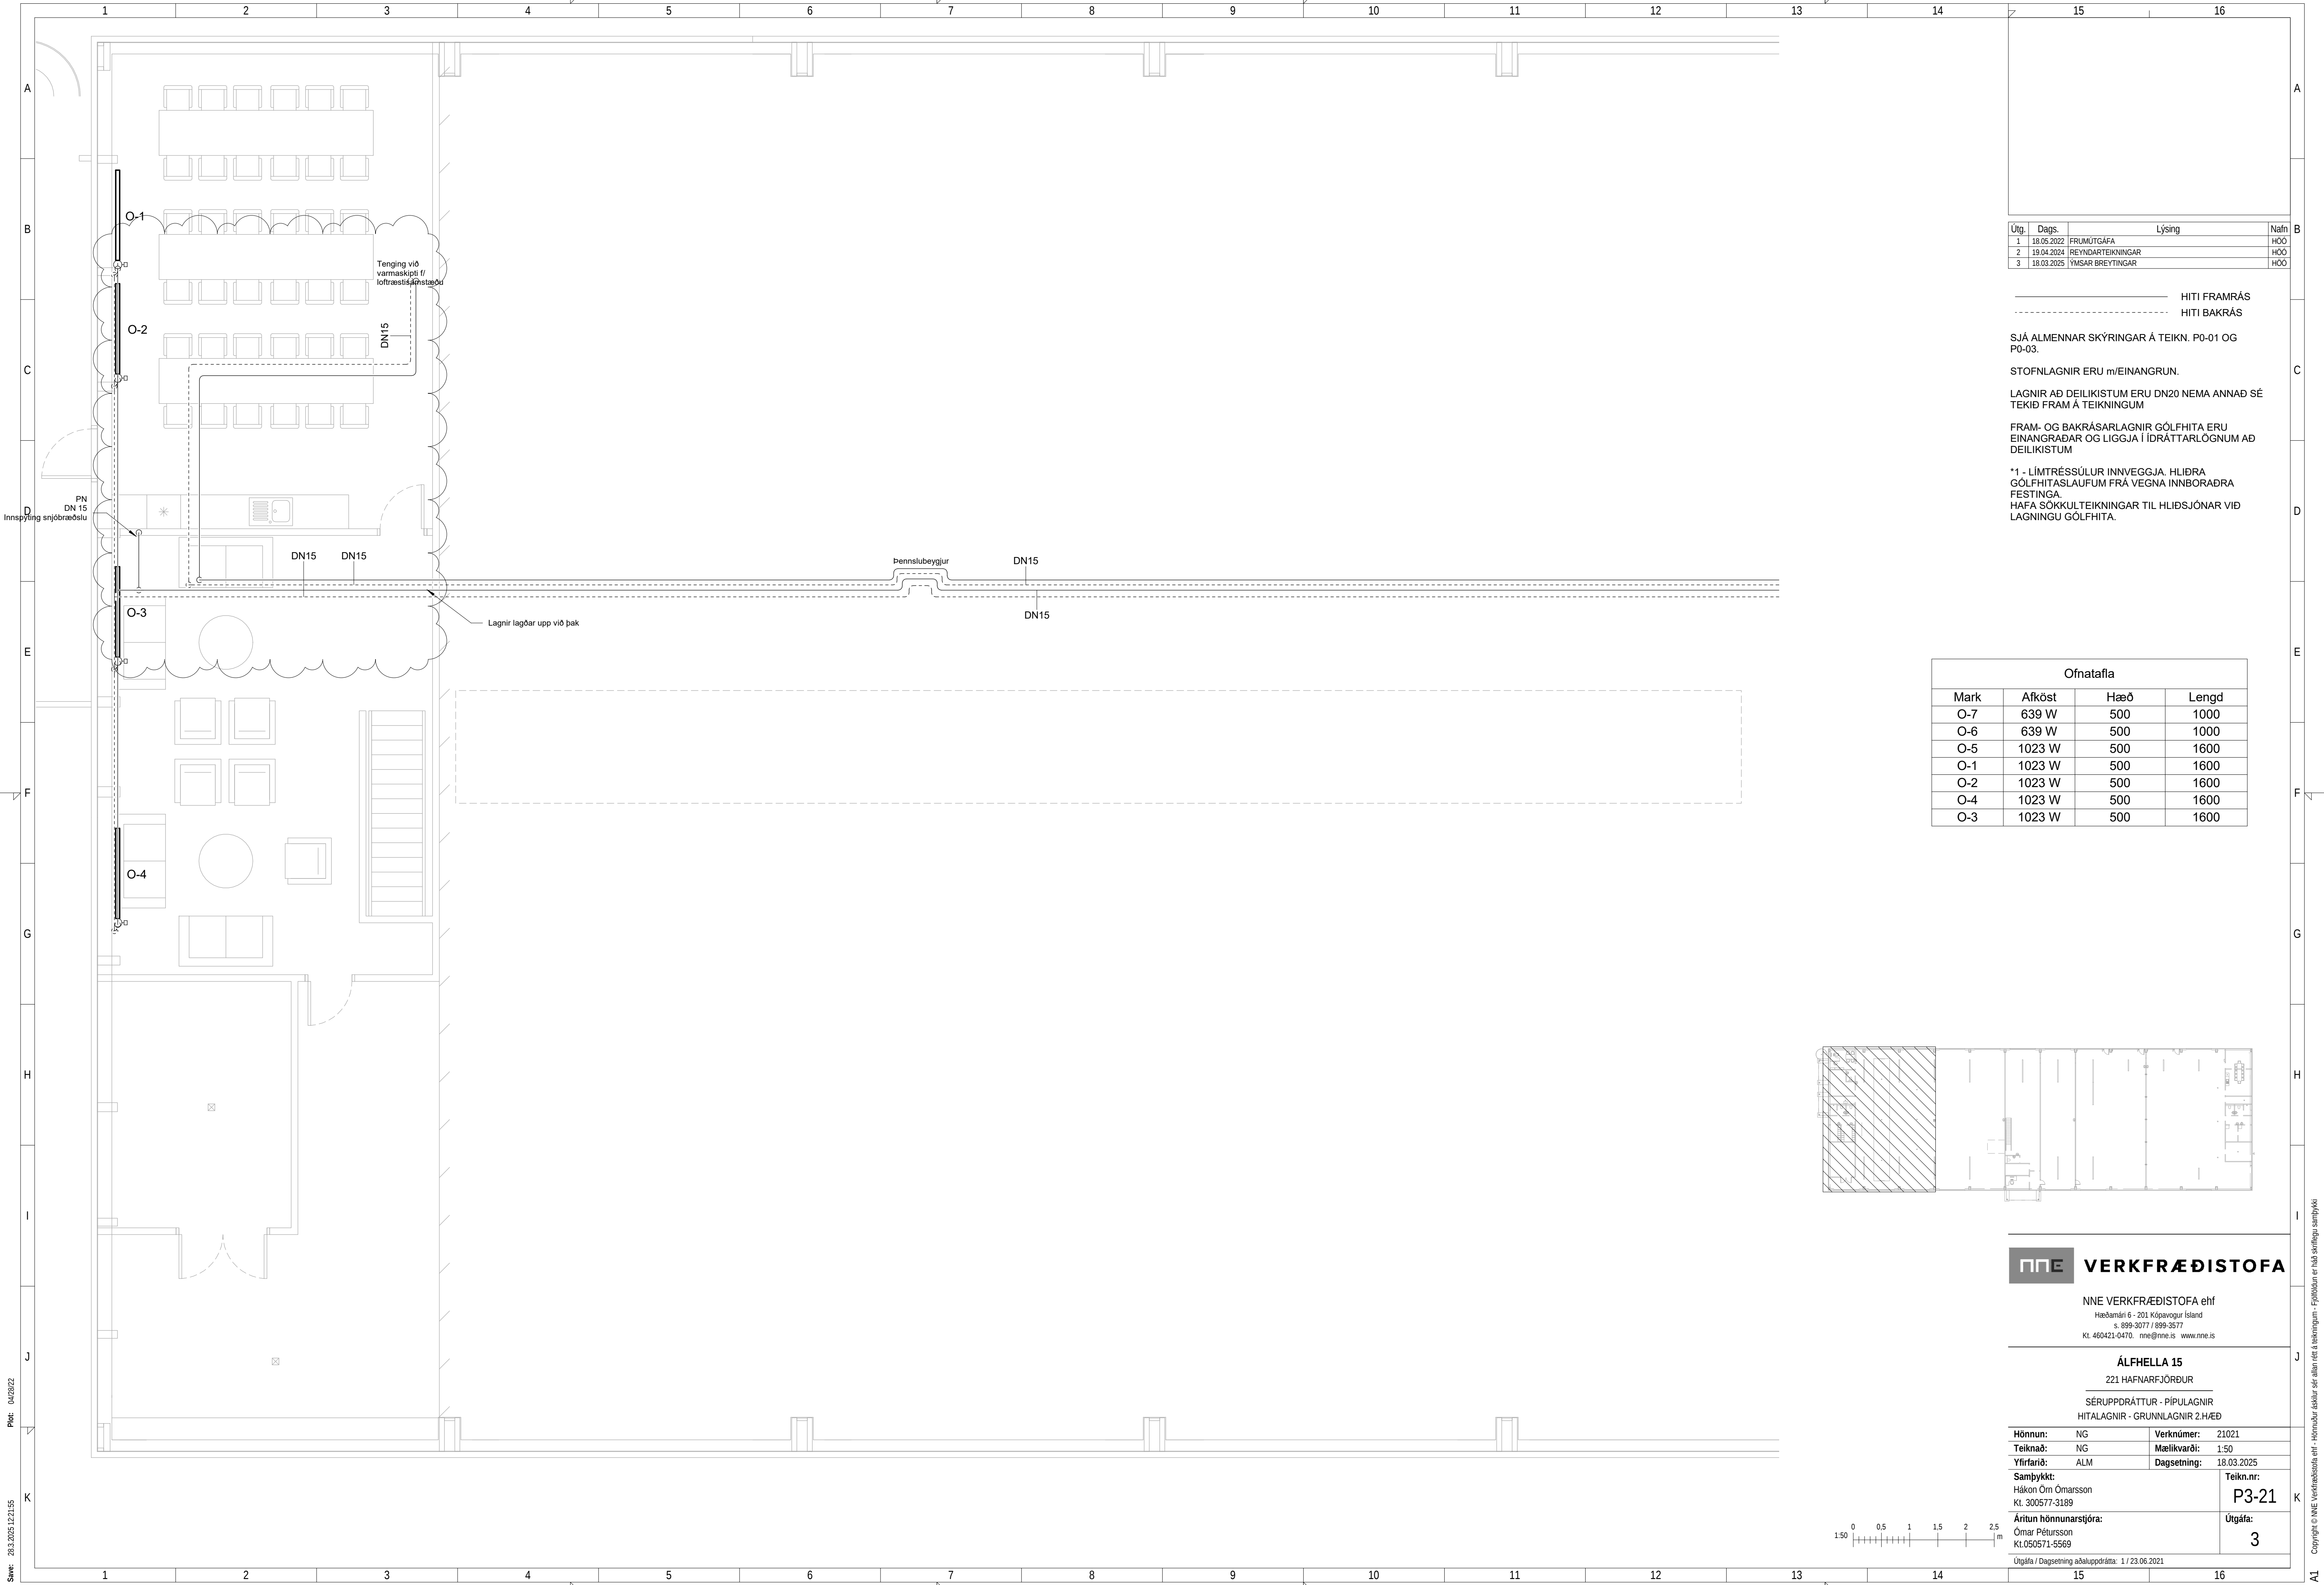

Útg.	Dags.	Lýsing	Nafn
1	18.05.2022	FRUMÚTGÁFA	HÓO
2	19.04.2024	REYNDARTEIKNINGAR	HÓO
3	18.03.2025	YMSAR BREYTINGAR	HÓO

HITI FRAMRÁS
HITI BAKRÁS

SJÁ ALMENNAR SKÝRINGAR Á TEIKN. P0-01 OG P0-03.


STOFNLAGNIR ERU m/EINANGRUN.

LAGNIR AÐ DEILIKISTUM ERU DN20 NEMA ANNAD SÉ TEKID FRAM Á TEIKNINGUM

FRAM- OG BAKRÁSARLAGNIR GÓLFHITA ERU EINANGRADAR OG LIGGJA Í ÍDRATTARLÖGNUM AÐ DEILIKISTUM

*1 - LÍMTRÉSSÚLUR INNVEGGJA. HLÍÐRA GÓLFHITASLAUFUM FRÁ VEGNA INNBORADRA FESTINGA.
HAFÁ SÖKKULTEIKNINGAR TIL HLIDSJÓNAR VIÐ LAGNINGU GÓLFHITA.

Ofnatafla			
Mark	Afköst	Hæð	Lengd
O-7	639 W	500	1000
O-6	639 W	500	1000
O-5	1023 W	500	1600
O-1	1023 W	500	1600
O-2	1023 W	500	1600
O-4	1023 W	500	1600
O-3	1023 W	500	1600

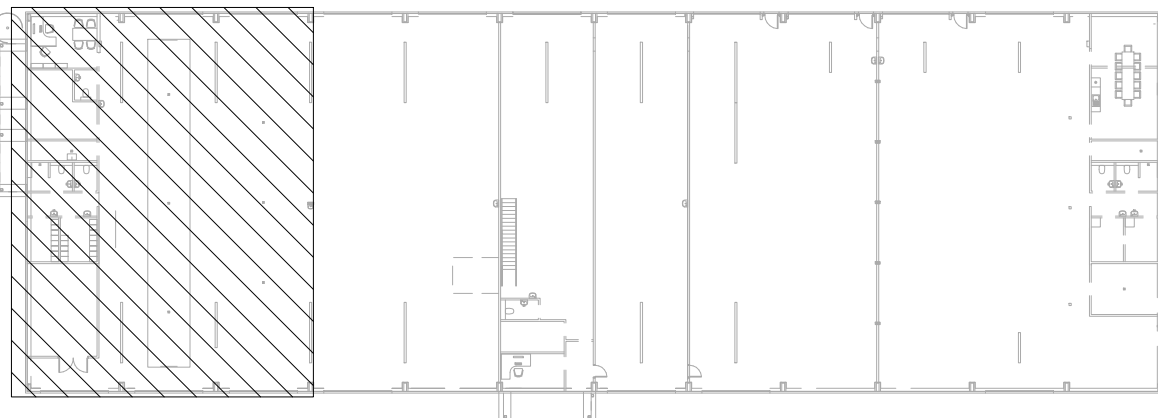

VERKFRÆÐISTOFA

NNE VERKFRÆÐISTOFA ehf

Hæðamán 6 - 201 Kópavogur Ísland

Sími: 899-3077 / 899-3577

Kl. 460421-0470. nne@nne.is www.nne.is

ÁLFHELLA 15

221 HAFNARFJÖRDUR

SÉRUPPDRATTUR - PÍPULAGNIR

HITALAGNIR - GRUNNLAGNIR 2.HÆÐ

Hönnun:	NG	Verknúmer:	21021
Teiknað:	NG	Mælikvarði:	1:50
Yfirfarið:	ALM	Dagsetning:	18.03.2025
Samþykkt:	Hákon Örn Ómarsson Kl. 300577-3189	Teikn.nr:	P3-21
Áritun hönnunarskjótra:	Ómar Pétursson Kl.050571-5569	Útgáfa:	3
Útgáfa / Dagsetning aðaluppdráttar: 1 / 23.06.2021			

Skref: 28.3.2025 12:21:55

Plöt: 04/28/22



