


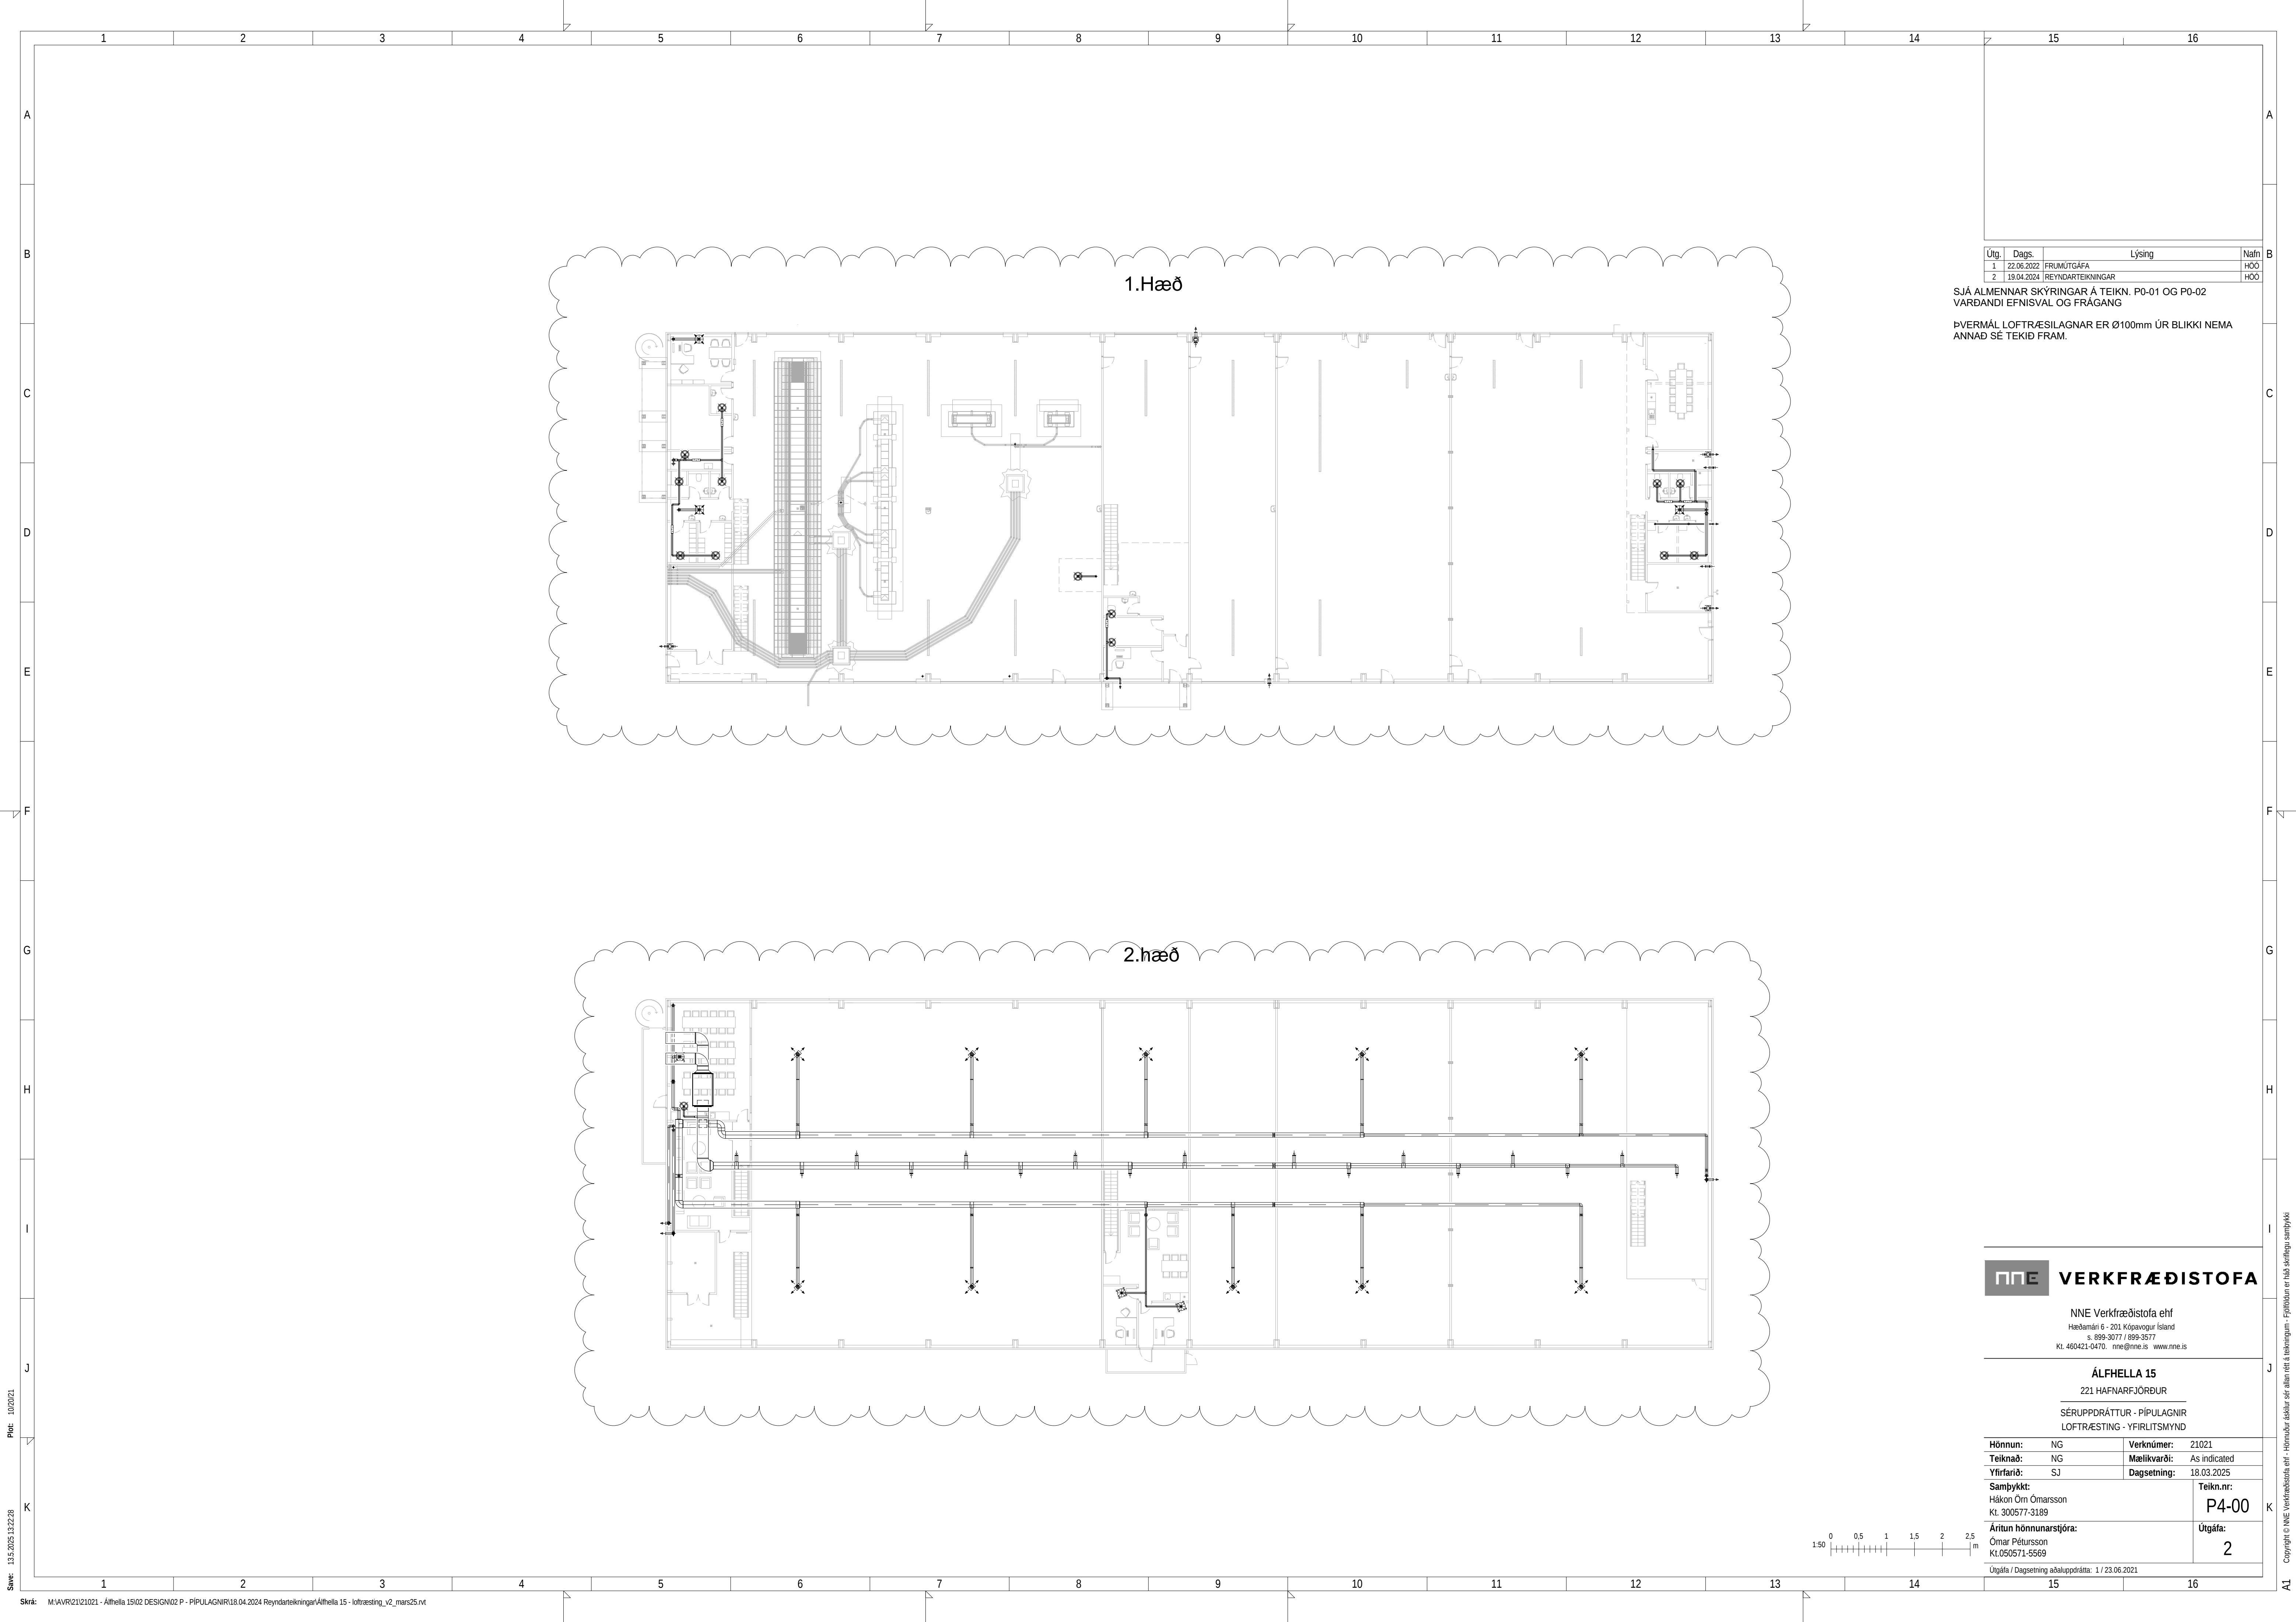

Útg.	Dags.	Lýsing	Nafn
1	22.06.2022	FRUMÚTGÁFA	HÖO
2	19.04.2024	REYNDARTEIKNINGAR	HÖO

SJÁ ALMENNAR SKÝRINGAR Á TEIKN. P0-01 OG P0-02
VARDANDI EFNISVAL OG FRÁGANG

ÞVERMÁL LOFTRÆSILAGNAR ER Ø100mm ÚR BLIKKI NEMA
ANNAD SÉ TEKID FRAM.

NNE VERKFRÆÐISTOFA

NNE Verkfræðistofa ehf
Hæðarni 6 - 201 Kópavogur Ísland
Sí. 099-3077 / 099-3577
Kt. 460421-0470. nne@nne.is www.nne.is

ÁLFHELLA 15
221 HAFNARFJÖRDUR

SÉRUPPDRATTUR - PÍPULAGNIR
LOFTRÆSTING - YFIRLITSMYND

Hönnun:	NG	Verknúmer:	21021
Teiknað:	NG	Mælikvarði:	As indicated
Yfirfarið:	SJ	Dagsetning:	18.03.2025
Samþykkt:		Teikn.nr:	P4-00
Kl. 300577-3189		Útgáfa:	2
Áritun hönnunarstjóra:			
Omar Pétursson			
Kt.050571-5569			
Útgáfa / Dagsetning aðaluppdráttar:	1 / 23.06.2021		


1:50 0 0.5 1 1.5 2 2.5 m

Þek: 10/0021

Save: 13.5.2025 13:22:28

Skjá: M:\AVR\21121021 - Álfhella 15\02 DESIGN\02 P - PÍPULAGNIR\18.04.2024 Reyndartekningar\Álfhella 15 - loftræsting_v2_mars25.rvt

Copyright © NNE Verkfræðistofa ehf. - Hönnuð af NNE Verkfræðistofa ehf.

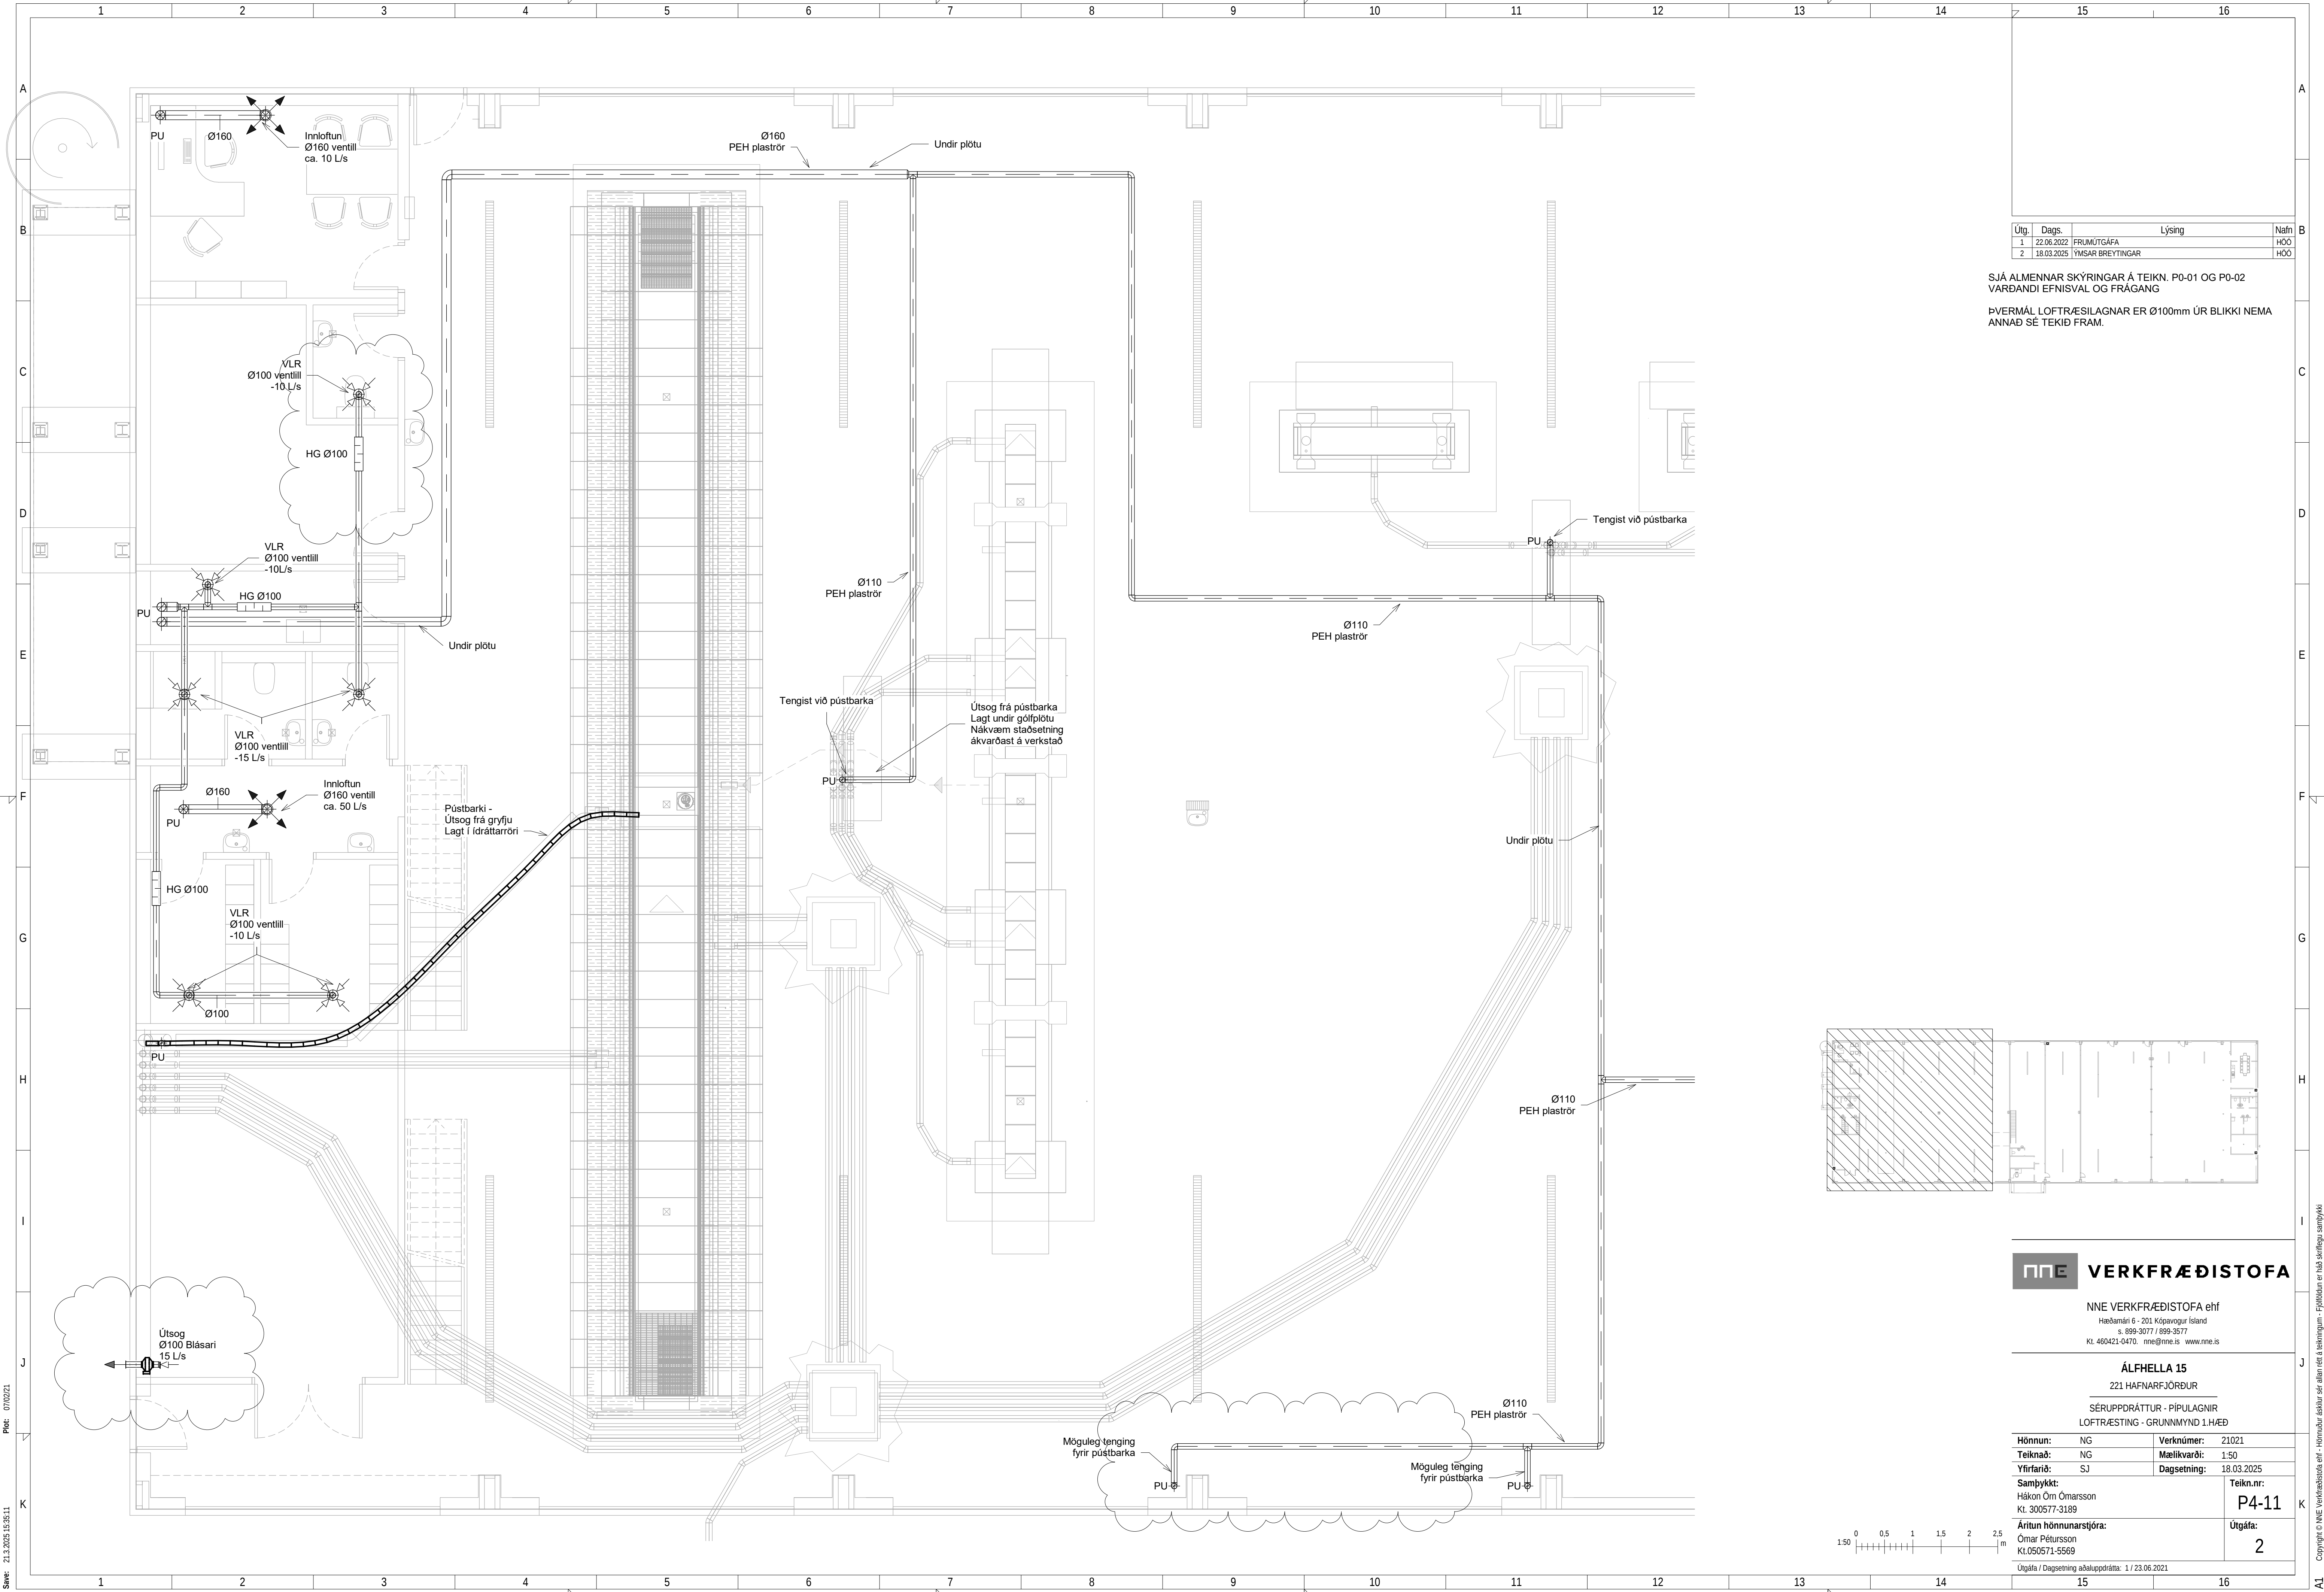

Útg.	Dags.	Lýsing	Nafn
1	22.06.2022	FRUMÚTGÁFA	HÓO
2	18.03.2025	YMSAR BREYTINGAR	HÓO

SJÁ ALMENNAR SKÝRINGAR Á TEIKN. P0-01 OG P0-02
VARDANDI EFNISVAL OG FRAGANG

ÞVERMÁL LOFTRÆSILAGNAR ER Ø100mm ÚR BLIKKI NEMA
ANNAD SÉ TEKID FRAM.

VERKFRÆÐISTOFA

NNE VERKFRÆÐISTOFA ehf
Hæðamán 6 - 201 Kópavogur Ísland
Sími: 899-3077 / 899-3577
Netfang: nne@nne.is www.nne.is

ÁLFHELLA 15
221 HAFNARFJÖRDUR

SÉRUPPRÁTTUR - PÍPULAGNIR
LOFTRÆSTING - GRUNNMÝND 1.HÆÐ

Hönnun:	NG	Verknúmer:	21021
Teiknað:	NG	Mælikvarði:	1:50
Yfirfarið:	SJ	Dagsetning:	18.03.2025

Samþykkt:
Hákon Óm Ómarsson
Kl. 300577-3189

Áritun hönnunarsjóra:
Ómar Pétursson
Kl.050571-5569


Teikn.nr:
P4-11

Útgáfa:
2

Útgáfa / Dagsetning aðaluppdráttar: 1 / 23.06.2021

Þekkt: 07/02/21

Saver: 21.3.2025 15:55:11

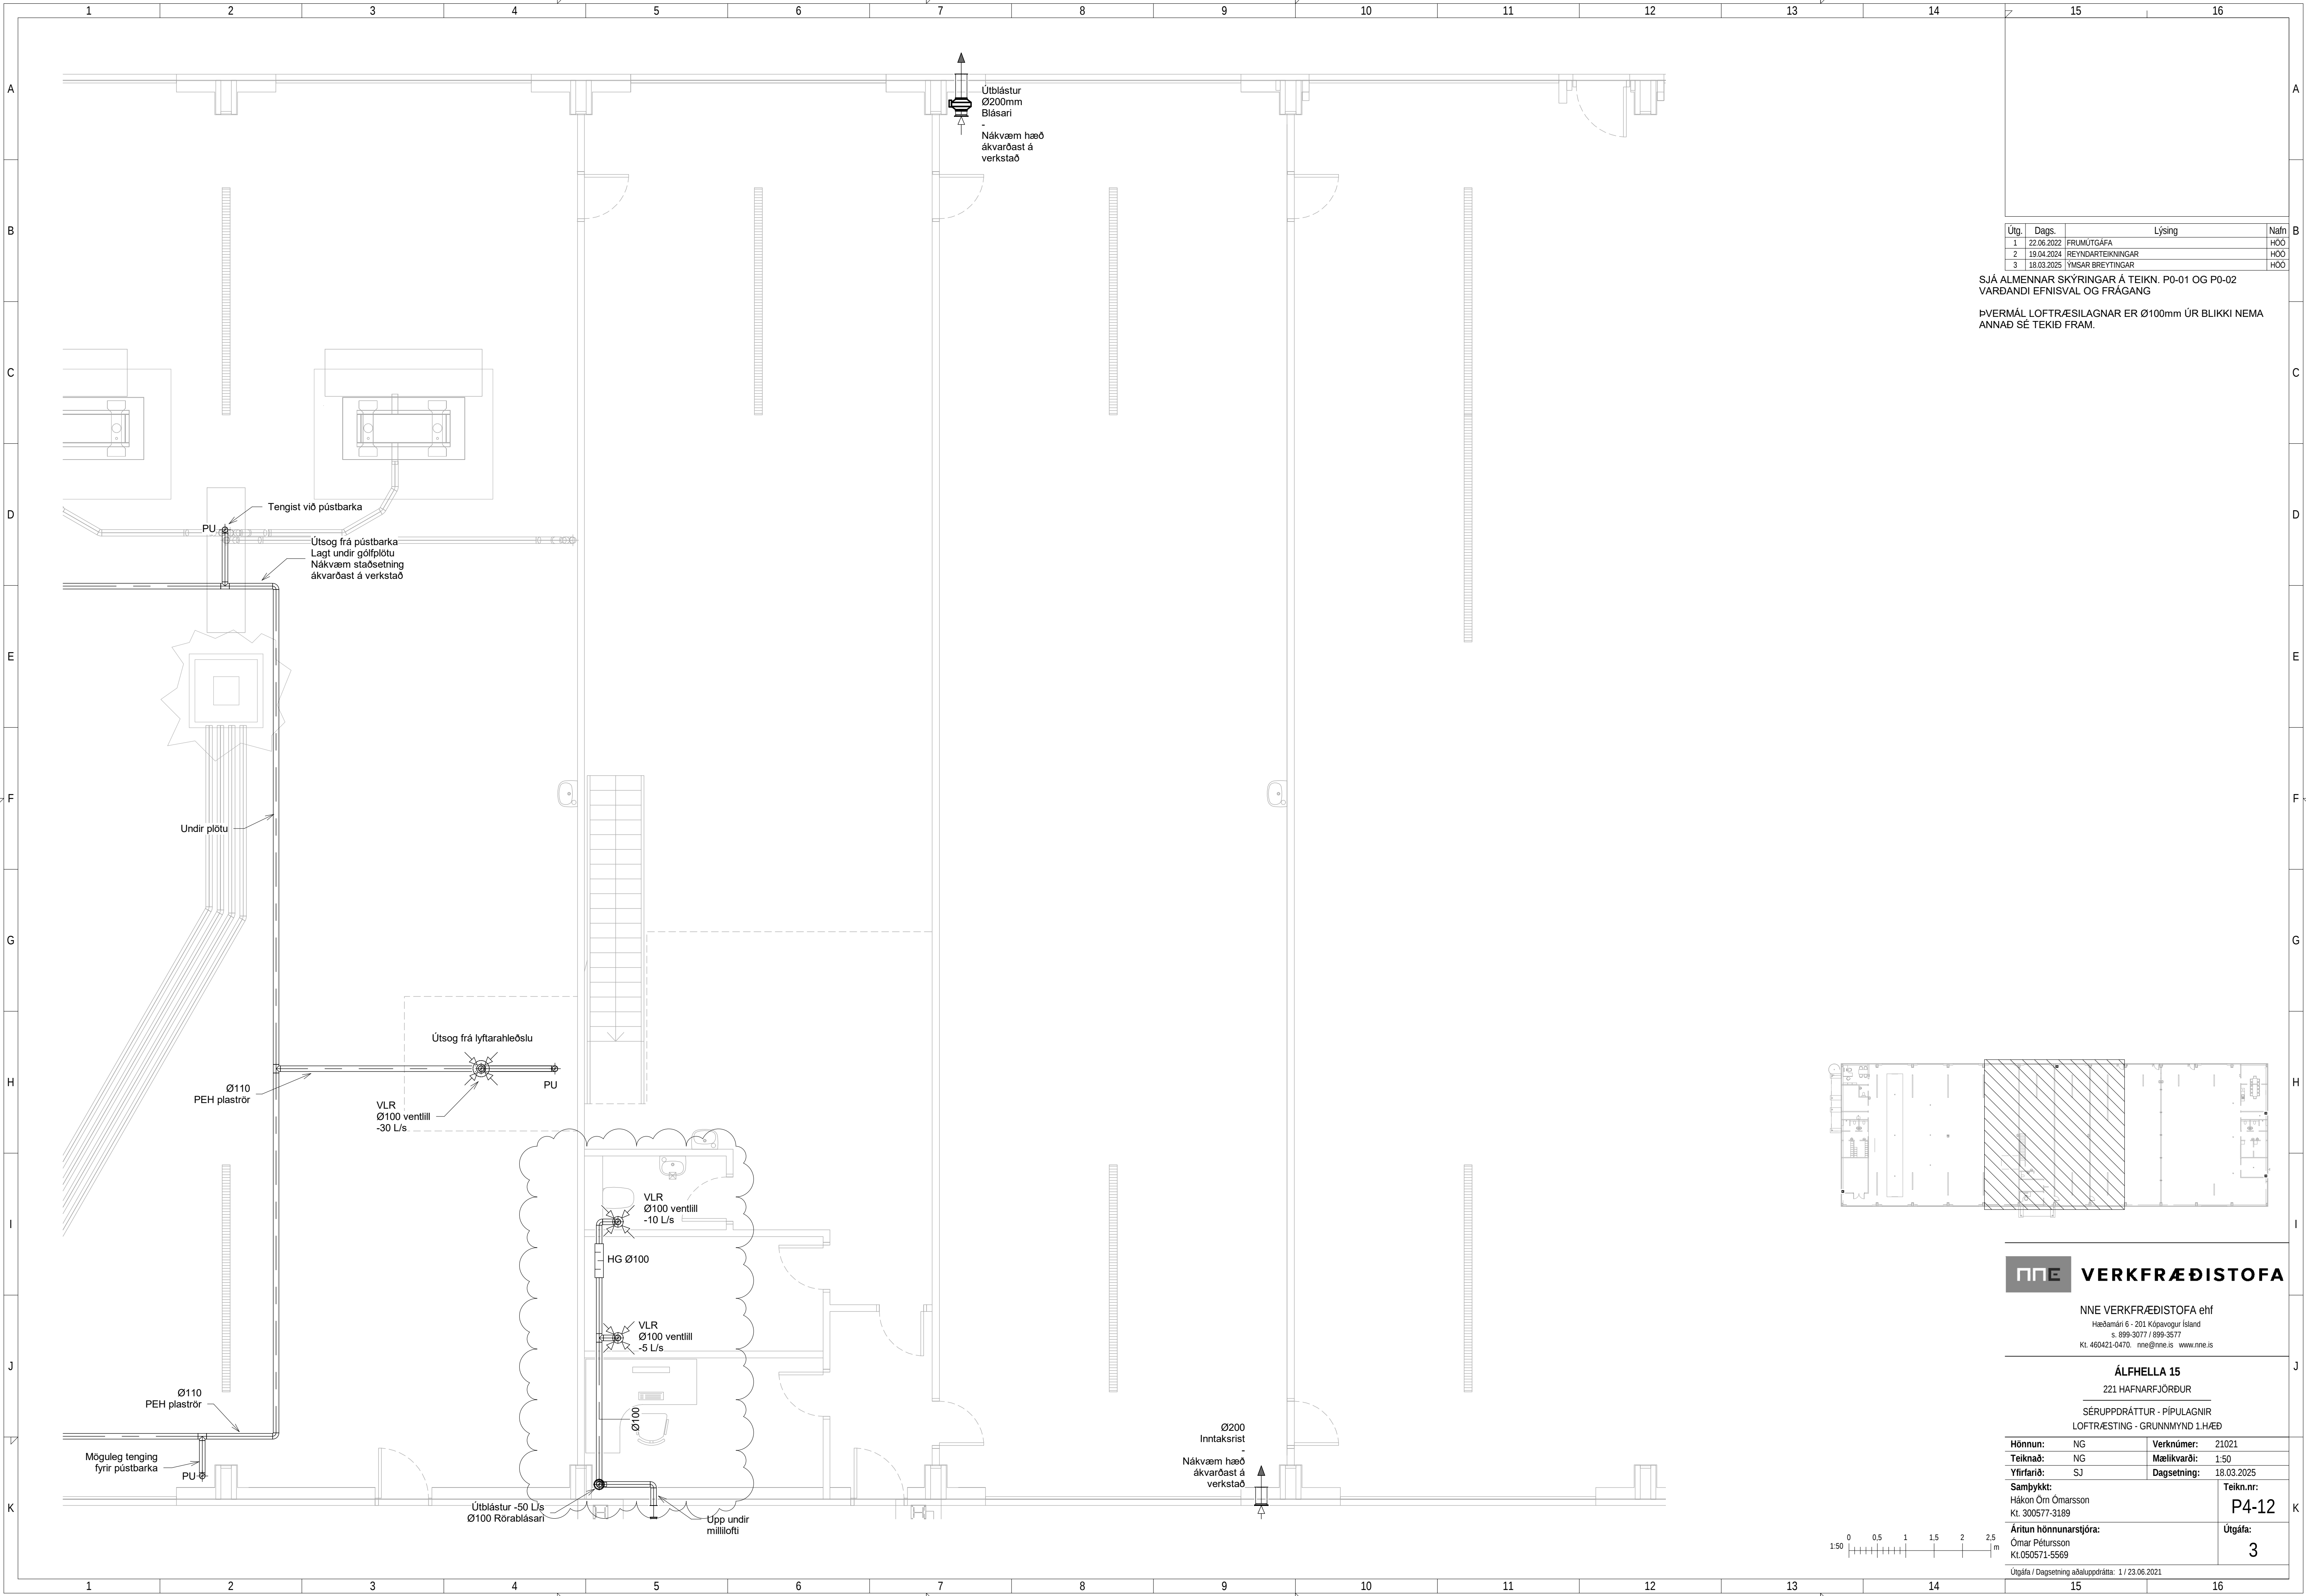

Útg.	Dags.	Lýsing	Nafn
1	22.06.2022	FRUMÚTGÁFA	HÖ
2	19.04.2024	REYNDARTEIKNINGAR	HÖ
3	18.03.2025	YMSAR BREYTINGAR	HÖ

SJÁ ALMENNAR SKÝRINGAR Á TEIKN. P0-01 OG P0-02
VARDANDI EFNISVAL OG FRÁGANG


ÞVERMÁL LOFTRÆSILAGNAR ER Ø100mm ÚR BLIKKI NEMA
ANNAD SÉ TEKID FRAM.

NNE VERKFRÆÐISTOFA ehf
Hæðamáln 6 - 201 Kópavogur Ísland
Sími: 899-3077 / 899-3577
Netfang: nne@nne.is www.nne.is

ÁLFHELLA 15 221 HAFNARFJÖRDUR			
SÉRUPPDRATTUR - PÍPULAGNIR LOFTRÆSTING - GRUNNMYND 1.HÆÐ			
Hönnun:	NG	Verknúmer:	21021
Teiknað:	NG	Mælikvarði:	1:50
Yfirfarið:	SJ	Dagsetning:	18.03.2025
Samþykkt: Hákon Ómarsson Kl. 300577-3189			Teikn.nr.: P4-12
Áritun hönnunarstjóra: Ómar Pétursson Kl.050571-5569			Útgáfa: 3
Útgáfa / Dagsetning aðaluppdráttar: 1 / 23.06.2021			

Þekkt: 07/02/21


Saver: 21.3.2025 15:53:12

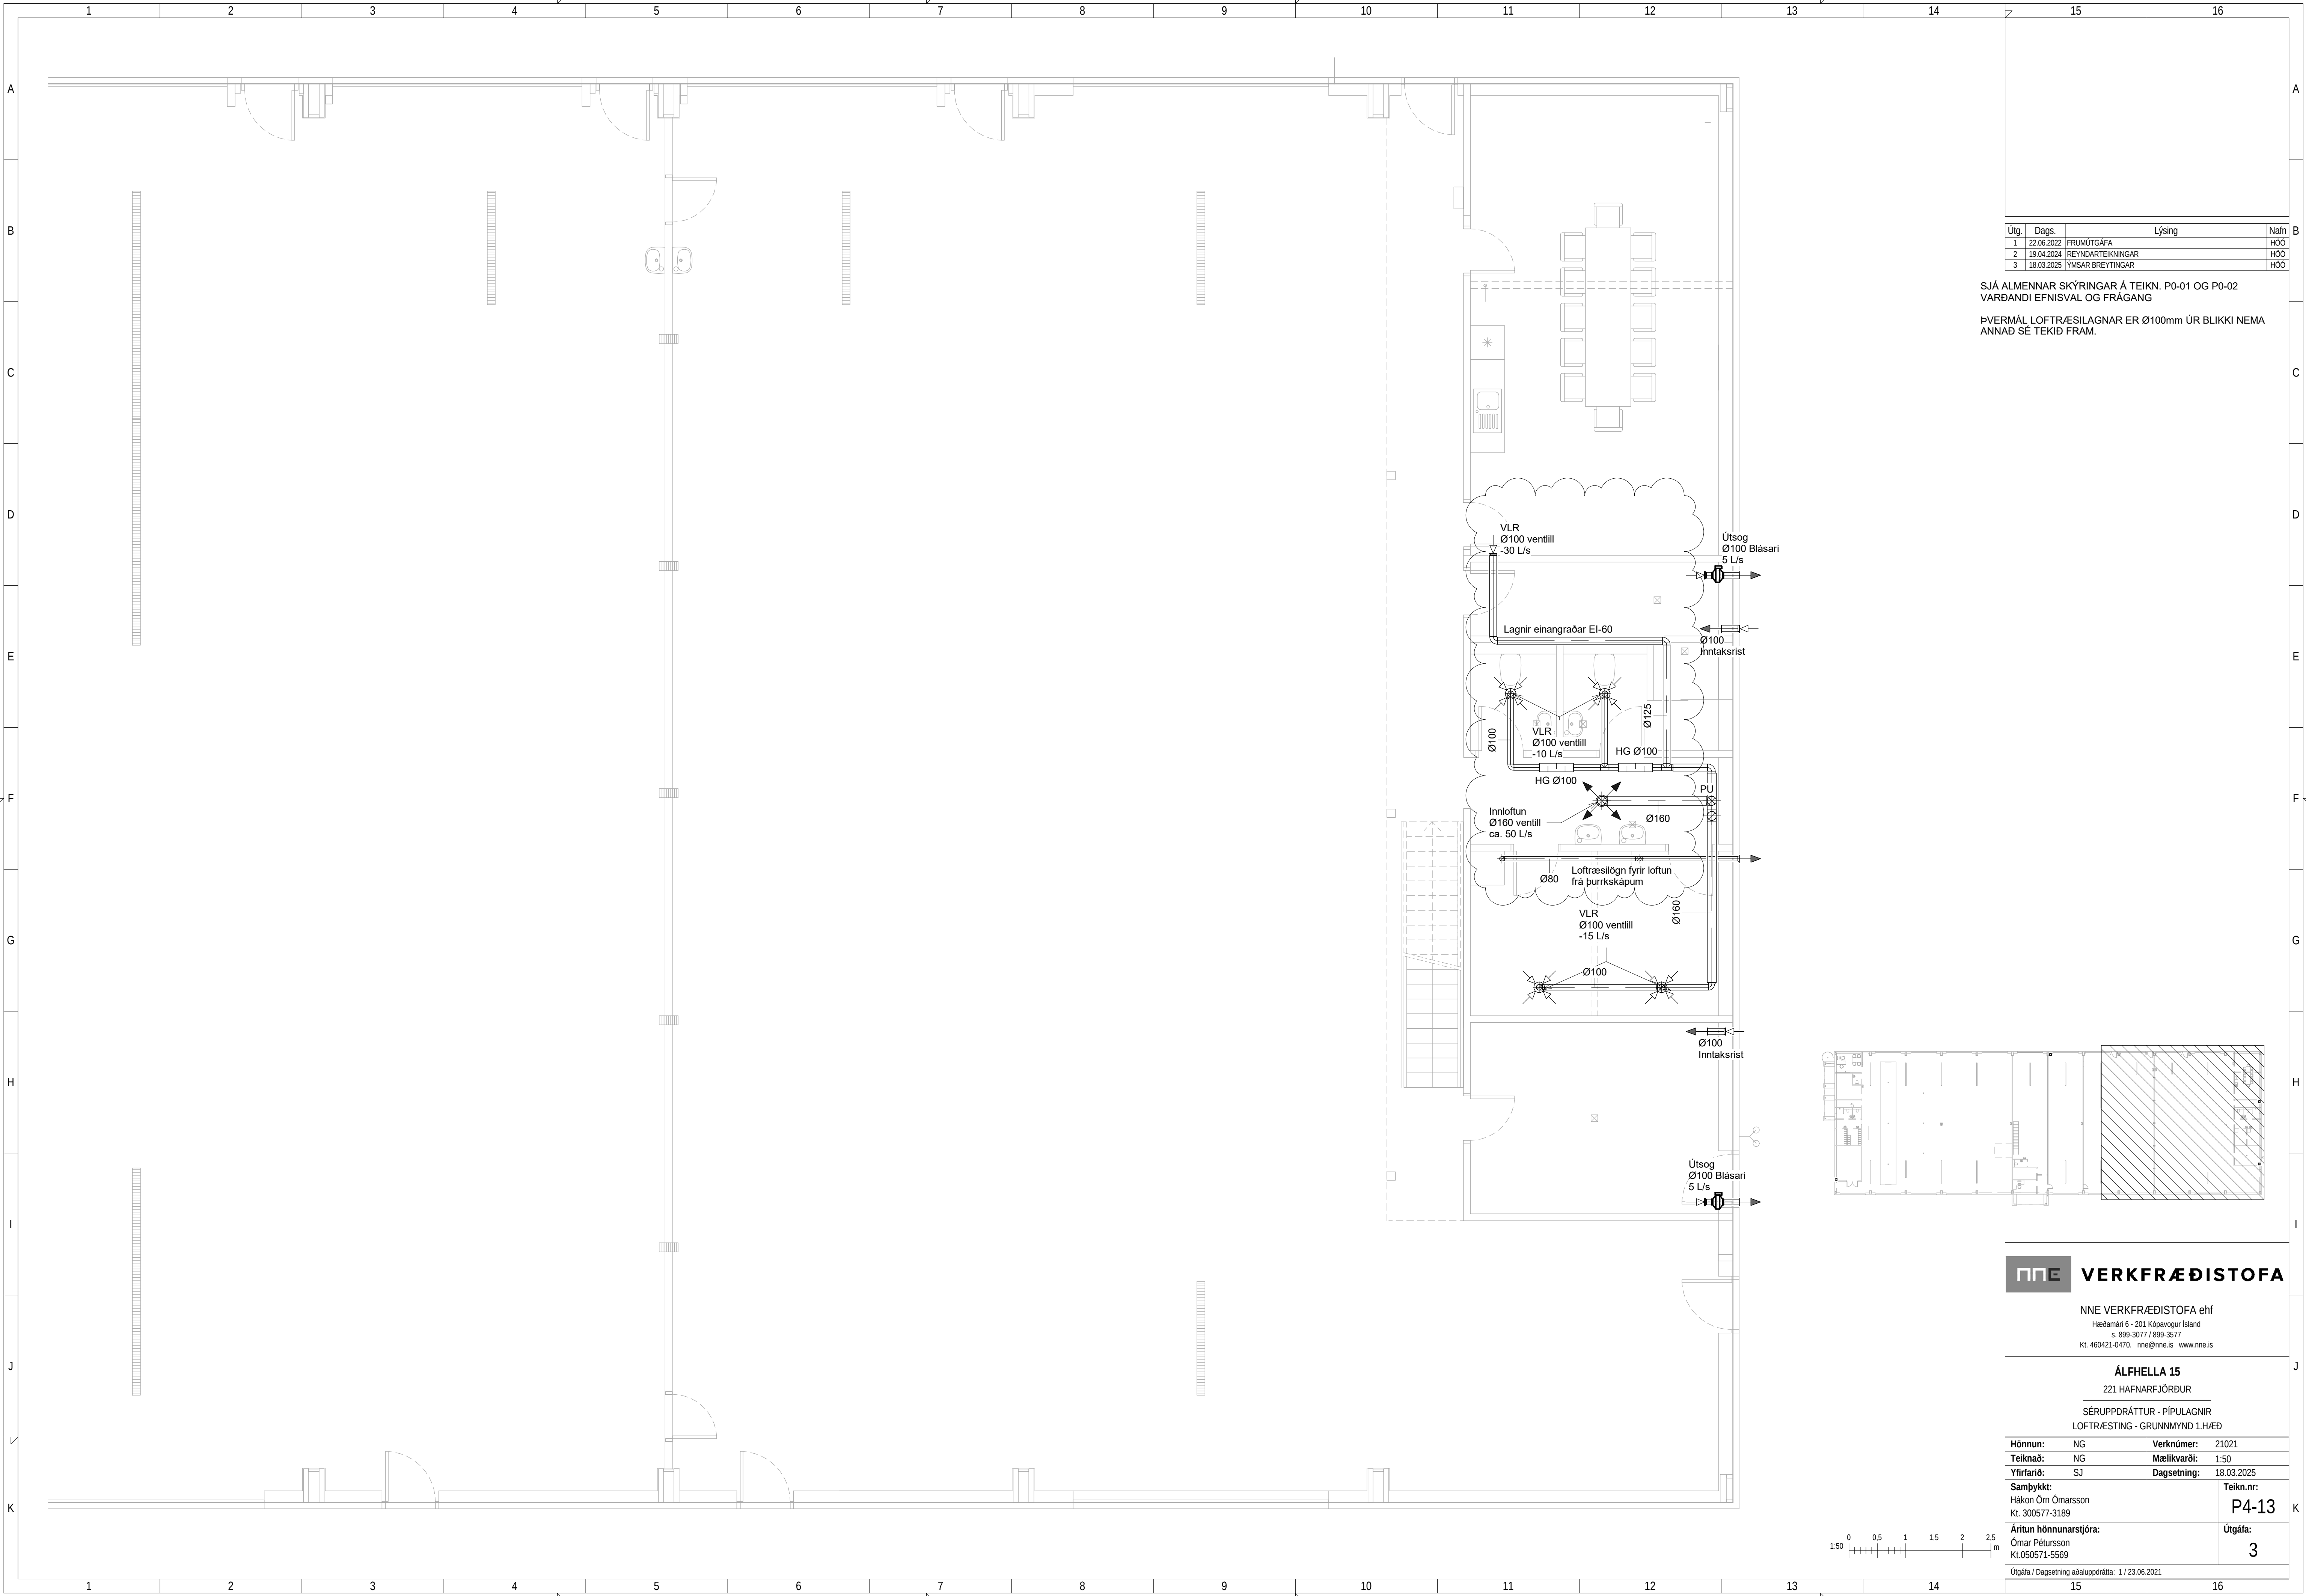

Útg.	Dags.	Lýsing	Nafn
1	22.06.2022	FRUMÚTGÁFA	HÓO
2	19.04.2024	REYNDARTEIKNINGAR	HÓO
3	18.03.2025	YMSAR BREYTINGAR	HÓO

SJÁ ALMENNAR SKÝRINGAR Á TEIKN. P0-01 OG P0-02
VARDANDI EFNISVAL OG FRÁGANG

ÞVERMÁL LOFTRÆSILAGNAR ER Ø100mm ÚR BLIKKI NEMA
ANNAD SÉ TEKID FRAM.

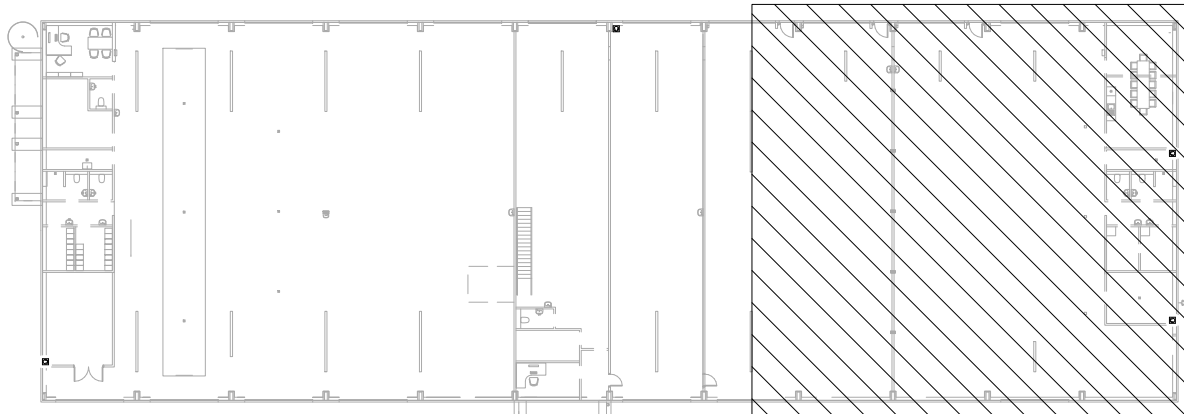

NNE VERKFRÆÐISTOFA

NNE VERKFRÆÐISTOFA ehf

Hæðamán 6 - 201 Kópavogur Ísland

Sími: 899-3077 / 899-3577

Kl. 460421-0470. nne@nne.is www.nne.is

ÁLFHELLA 15

221 HAFNARFJÖRÐUR

SÉRUPPDRATTUR - PÍPULAGNIR


LOFTRÆSTING - GRUNNMYND 1.HÆÐ

Hönnun:	NG	Verknúmer:	21021
Teiknað:	NG	Mælikvarði:	1:50
Yfirfarið:	SJ	Dagsetning:	18.03.2025
Samþykkt:	Hákon Örn Ómarsson Kl. 300577-3189	Teikn.nr.:	P4-13
Áritun hönnunarskjótra:	Ómar Pétursson Kl.050571-5569	Útgáfa:	3
Útgáfa / Dagsetning aðaluppdráttar: 1 / 23.06.2021			

1:50 0 0.5 1 1.5 2 2.5 m

Save: 21.3.2025 15:55:13
Plöt: 020102

Skjá: M:\AVR\21021021 - Álfhella 15\02 DESIGN\02 P - PÍPULAGN\R18.04.2024 Reyndartekningar\Álfhella 15 - loftræsting_v2_mars25.rvt

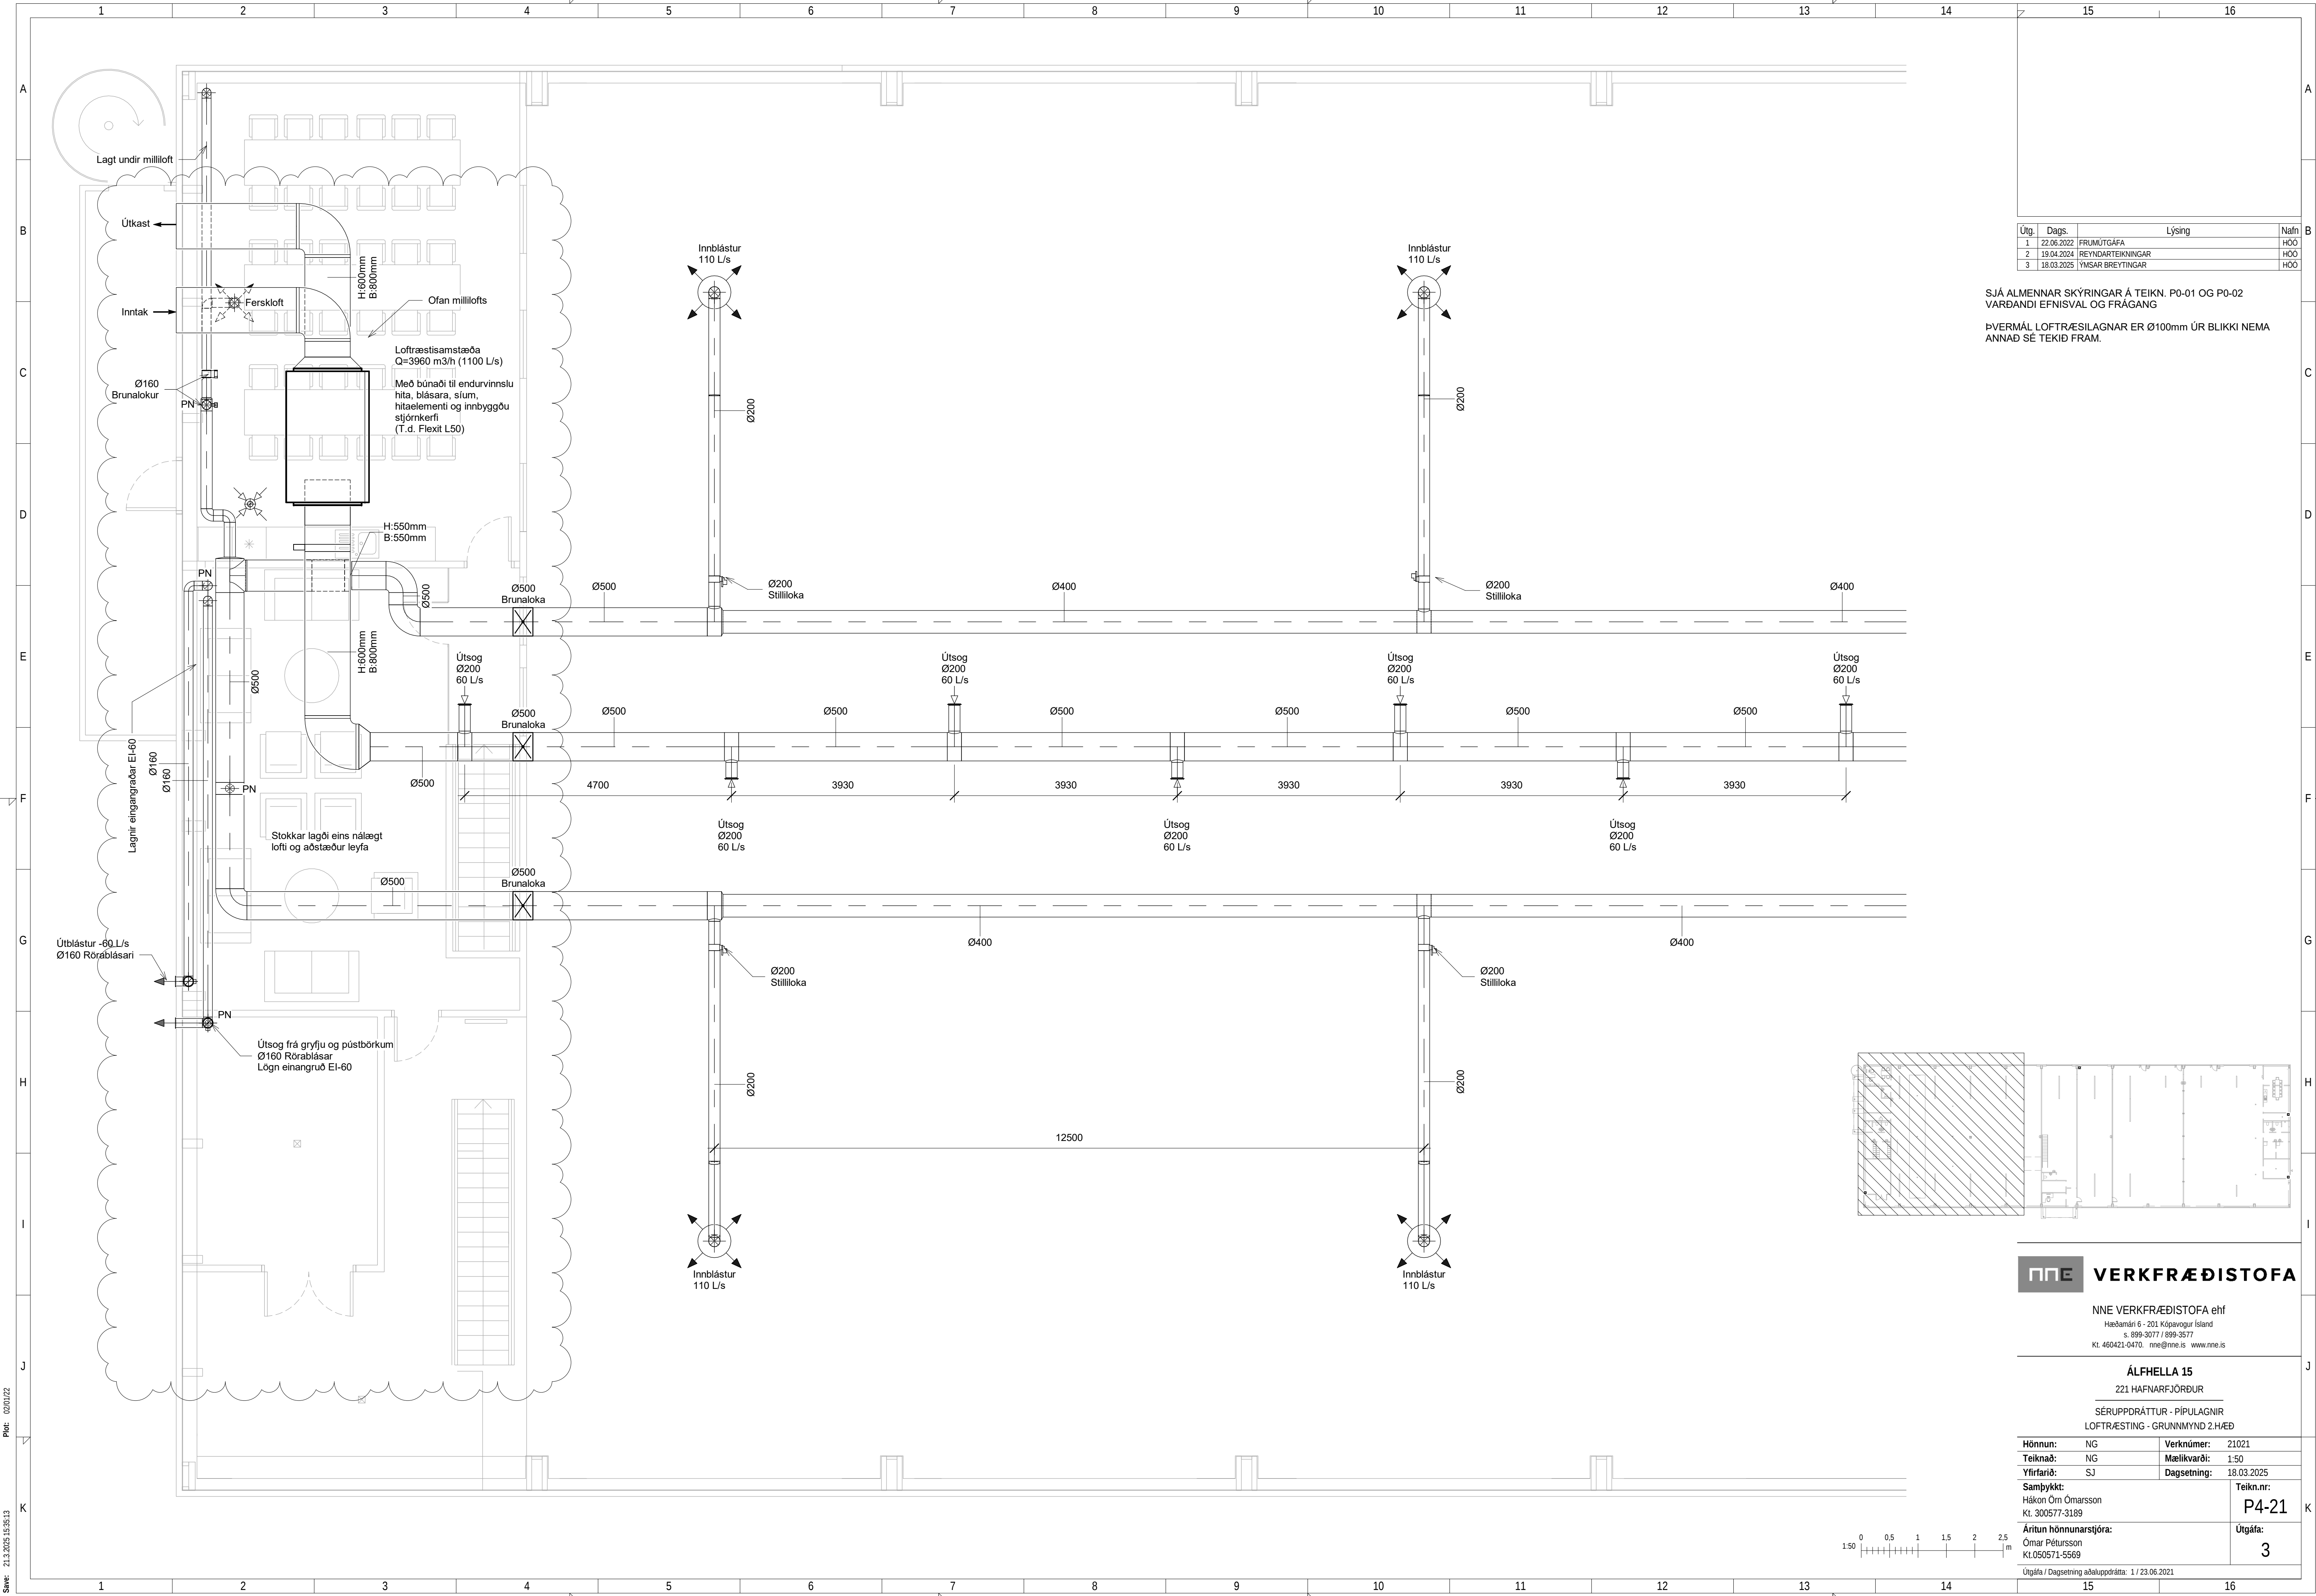

Útg.	Dags.	Lýsing	Nafn
1	22.06.2022	FRUMÚTGÁFA	HÖÖ
2	19.04.2024	REYNDARTEIKNINGAR	HÖÖ
3	18.03.2025	YMSAR BREYTINGAR	HÖÖ

SJÁ ALMENNAR SKÝRINGAR Á TEIKN. P0-01 OG P0-02
VÁRDANDI EFNISVÁL OG FRÁGANG

ÞVERMÁL LOFTRÆSILAGNAR ER Ø100mm ÚR BLIKKI NEMA
ANNAD SÉ TEKID FRAM.

NNE VERKFRÆÐISTOFA

NNE VERKFRÆÐISTOFA ehf

Hæðamán 6 - 201 Kópavogur Ísland

+ 899-3077 / 899-3577

Kl. 460421-0470. nne@nne.is www.nne.is


ÁLFHELLA 15

221 HAFNARFJÖRDUR

SÉRUPPDRÁTTUR - PÍPULAGNIR

LOFTRÆSTING - GRUNNMÝND 2.HÆÐ

Hönnun:	NG	Verknúmer:	21021
Teiknað:	NG	Mælikvarði:	1:50
Yfirfarið:	SJ	Dagsetning:	18.03.2025
Samþykkt:	Hákon Örn Ómarsson Kl. 300577-3189	Teikn.nr:	P4-21
Áritun hönnunarsjóra:	Ómar Pétursson Kl.050571-5569	Útgáfa:	3
Útgáfa / Dagsetning aðaluppdráttar: 1 / 23.06.2021			

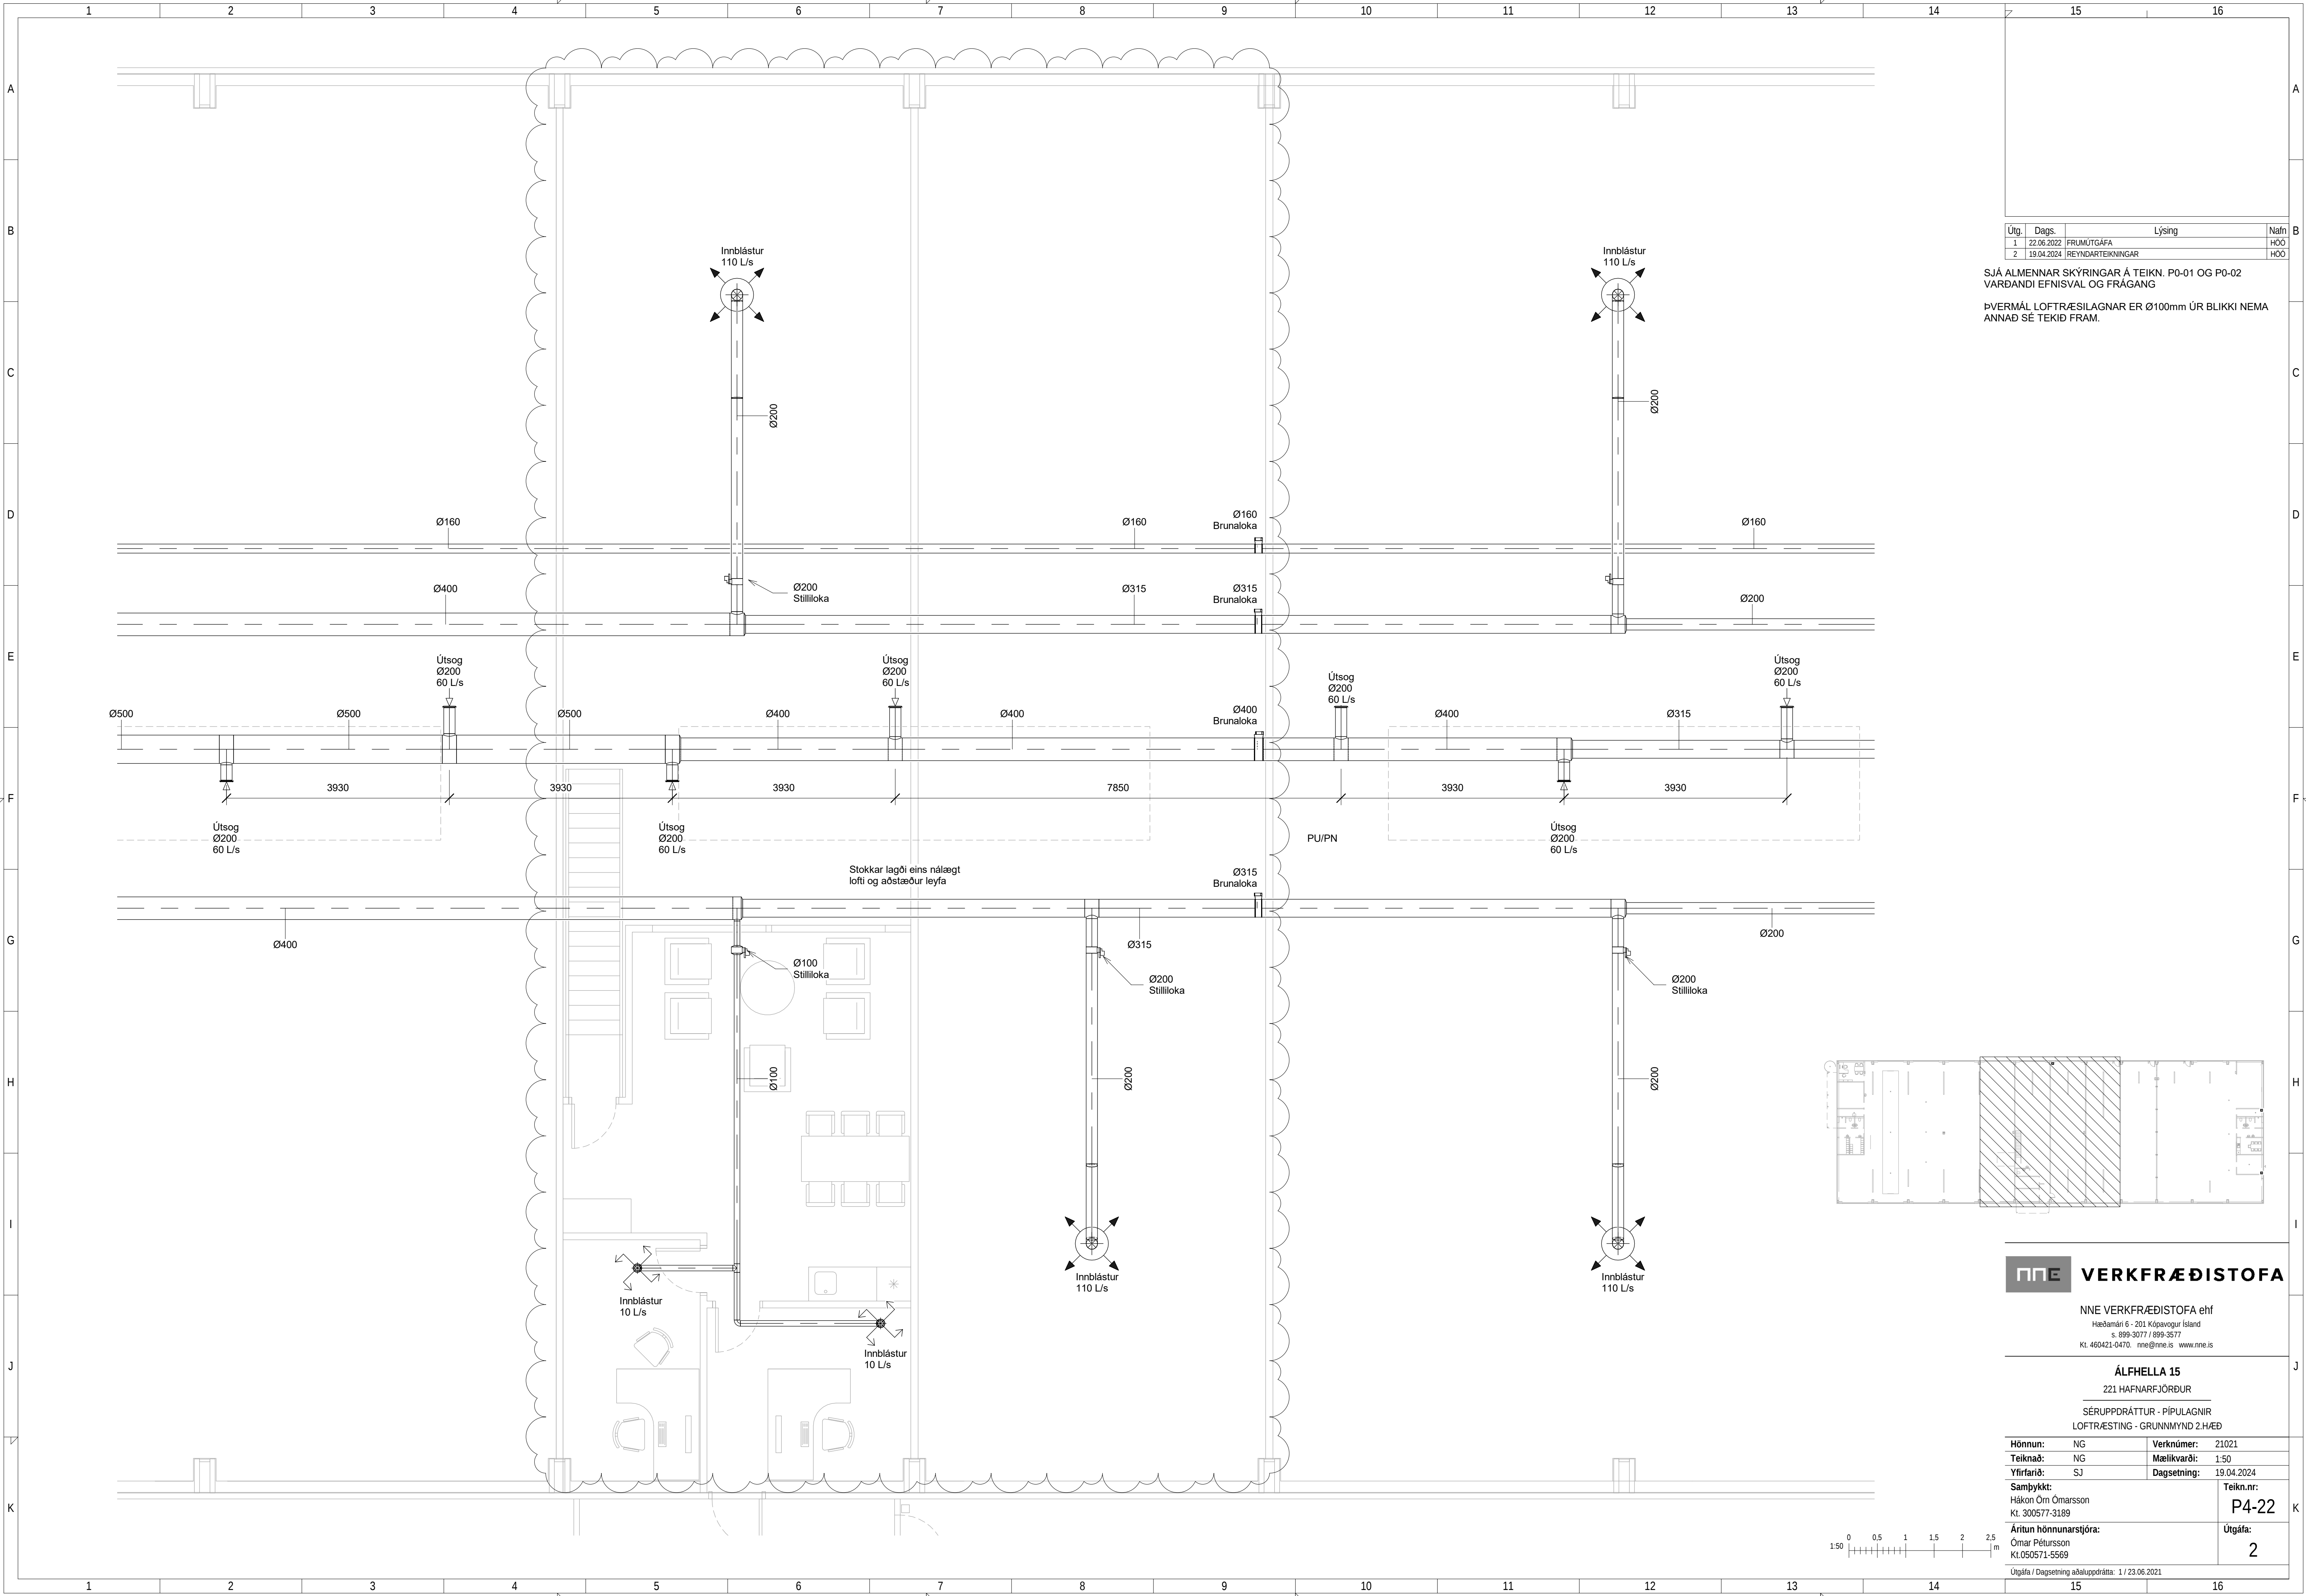

Útg.	Dags.	Lýsing	Nafn
1	22.06.2022	FRUMÚTGÁFA	HÓO
2	19.04.2024	REYNDARTEIKNINGAR	HÓO

SJÁ ALMENNAR SKÝRINGAR Á TEIKN. P0-01 OG P0-02
VARDANDI EFNISVAL OG FRÁGANG

ÞVERMÁL LOFTRÆSILAGNAR ER Ø100mm ÚR BLIKKI NEMA
ANNAD SÉ TEKID FRAM.


VERKFRÆÐISTOFA

NNE VERKFRÆÐISTOFA ehf
Hæðamán 6 - 201 Kópavogur Ísland
Sí: 699-3077 / 699-3577
Kl. 460421-0470. nne@nne.is www.nne.is

ÁLFHELLA 15
221 HAFNARFJÖRÐUR

SÉRUPPDRATTUR - PÍPULAGNIR
LOFTRÆSTING - GRUNNMÝND 2.HÆÐ

Hönnun:	NG	Verknúmer:	21021
Teiknað:	NG	Mælikvarði:	1:50
Yfirfarið:	SJ	Dagsetning:	19.04.2024
Samþykkt:	Hákon Óm Ómarsson Kl. 300577-3189	Teikn.nr:	P4-22
Áritun hönnunarstjóra:	Ómar Pétursson Kl.050571-5569	Útgáfa:	2
Útgáfa / Dagsetning aðaluppdráttar: 1 / 23.06.2021			

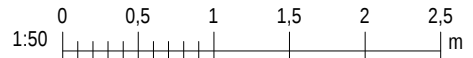


Save: 16.5.2024.10:33:42

Plot: 020102

Skjá: M:\AVR\21\21021 - Álfhella 15\02 DESIGN\02 P - PÍPULAGNIR\18.04.2024 Reyndartekningar\Álfhella 15 - loftræsting.rvt

Copyright © NNE Verkfræðistofa ehf. - Hönnuð áður sár alari rétt á teikningum - Fjölbúðun er hluti skráðu samþykki

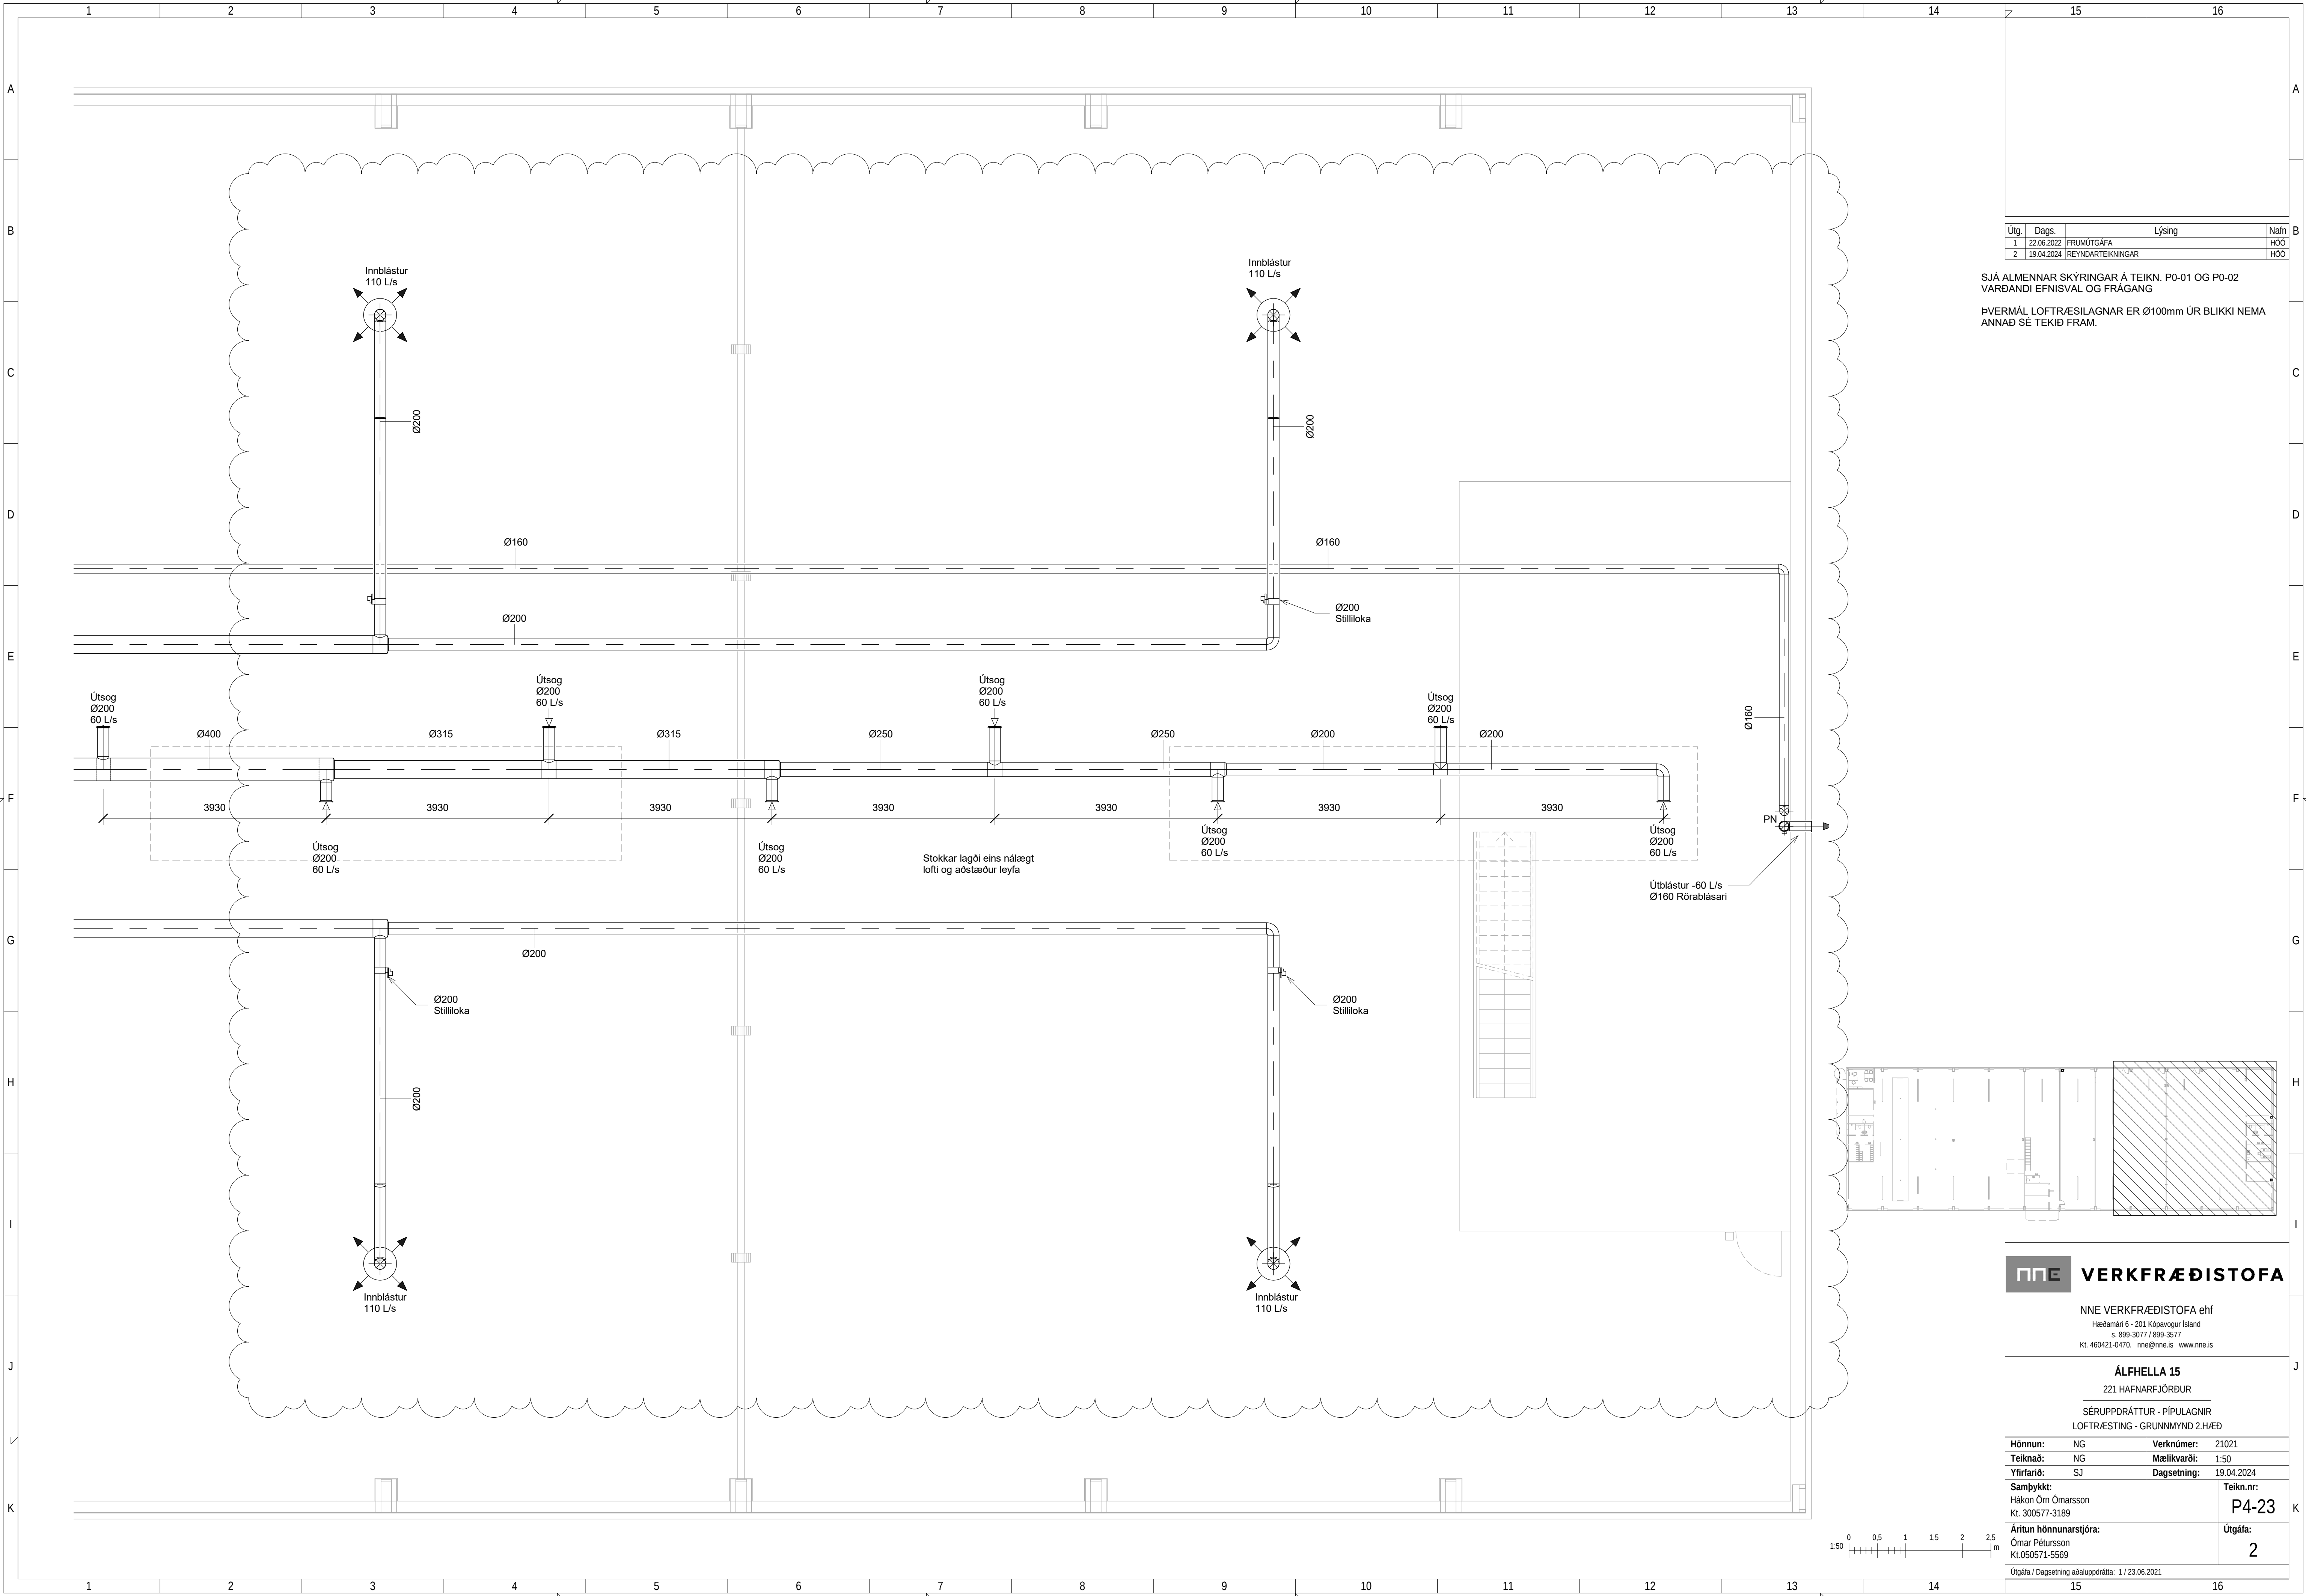

Útg.	Dags.	Lýsing	Nafn
1	22.06.2022	FRUMÚTGÁFA	HÓO
2	19.04.2024	REYNDARTEIKNINGAR	HÓO

SJÁ ALMENNAR SKYRINGAR Á TEIKN. P0-01 OG P0-02
VARDANDI EFNISVAL OG FRAGANG

ÞVERMÁL LOFTRÆSILAGNAR ER Ø100mm ÚR BLIKKI NEMA
ANNAD SÉ TEKID FRAM.

VERKFRÆÐISTOFA

NNE VERKFRÆÐISTOFA ehf

Hæðamán 6 - 201 Kópavogur Ísland

sí 699-3077 / 699-3577
kl. 460421-0470. nne@nne.is www.nne.is


ÁLFHELLA 15

221 HAFNARFJÖRÐUR

SÉRUPPDRATTUR - PÍPULAGNIR

LOFTRÆSTING - GRUNNMÝND 2.HÆÐ

Hönnun:	NG	Verknúmer:	21021
Teiknað:	NG	Mælikvarði:	1:50
Yfirfarið:	SJ	Dagsetning:	19.04.2024
Samþykkt:	Hákon Örn Ómarsson Kl. 300577-3189	Teikn.nr.:	P4-23
Áritun hönnunarskjótra:	Ómar Pétursson Kl.050571-5569	Útgáfa:	2
Útgáfa / Dagsetning aðaluppdráttar: 1 / 23.06.2021			

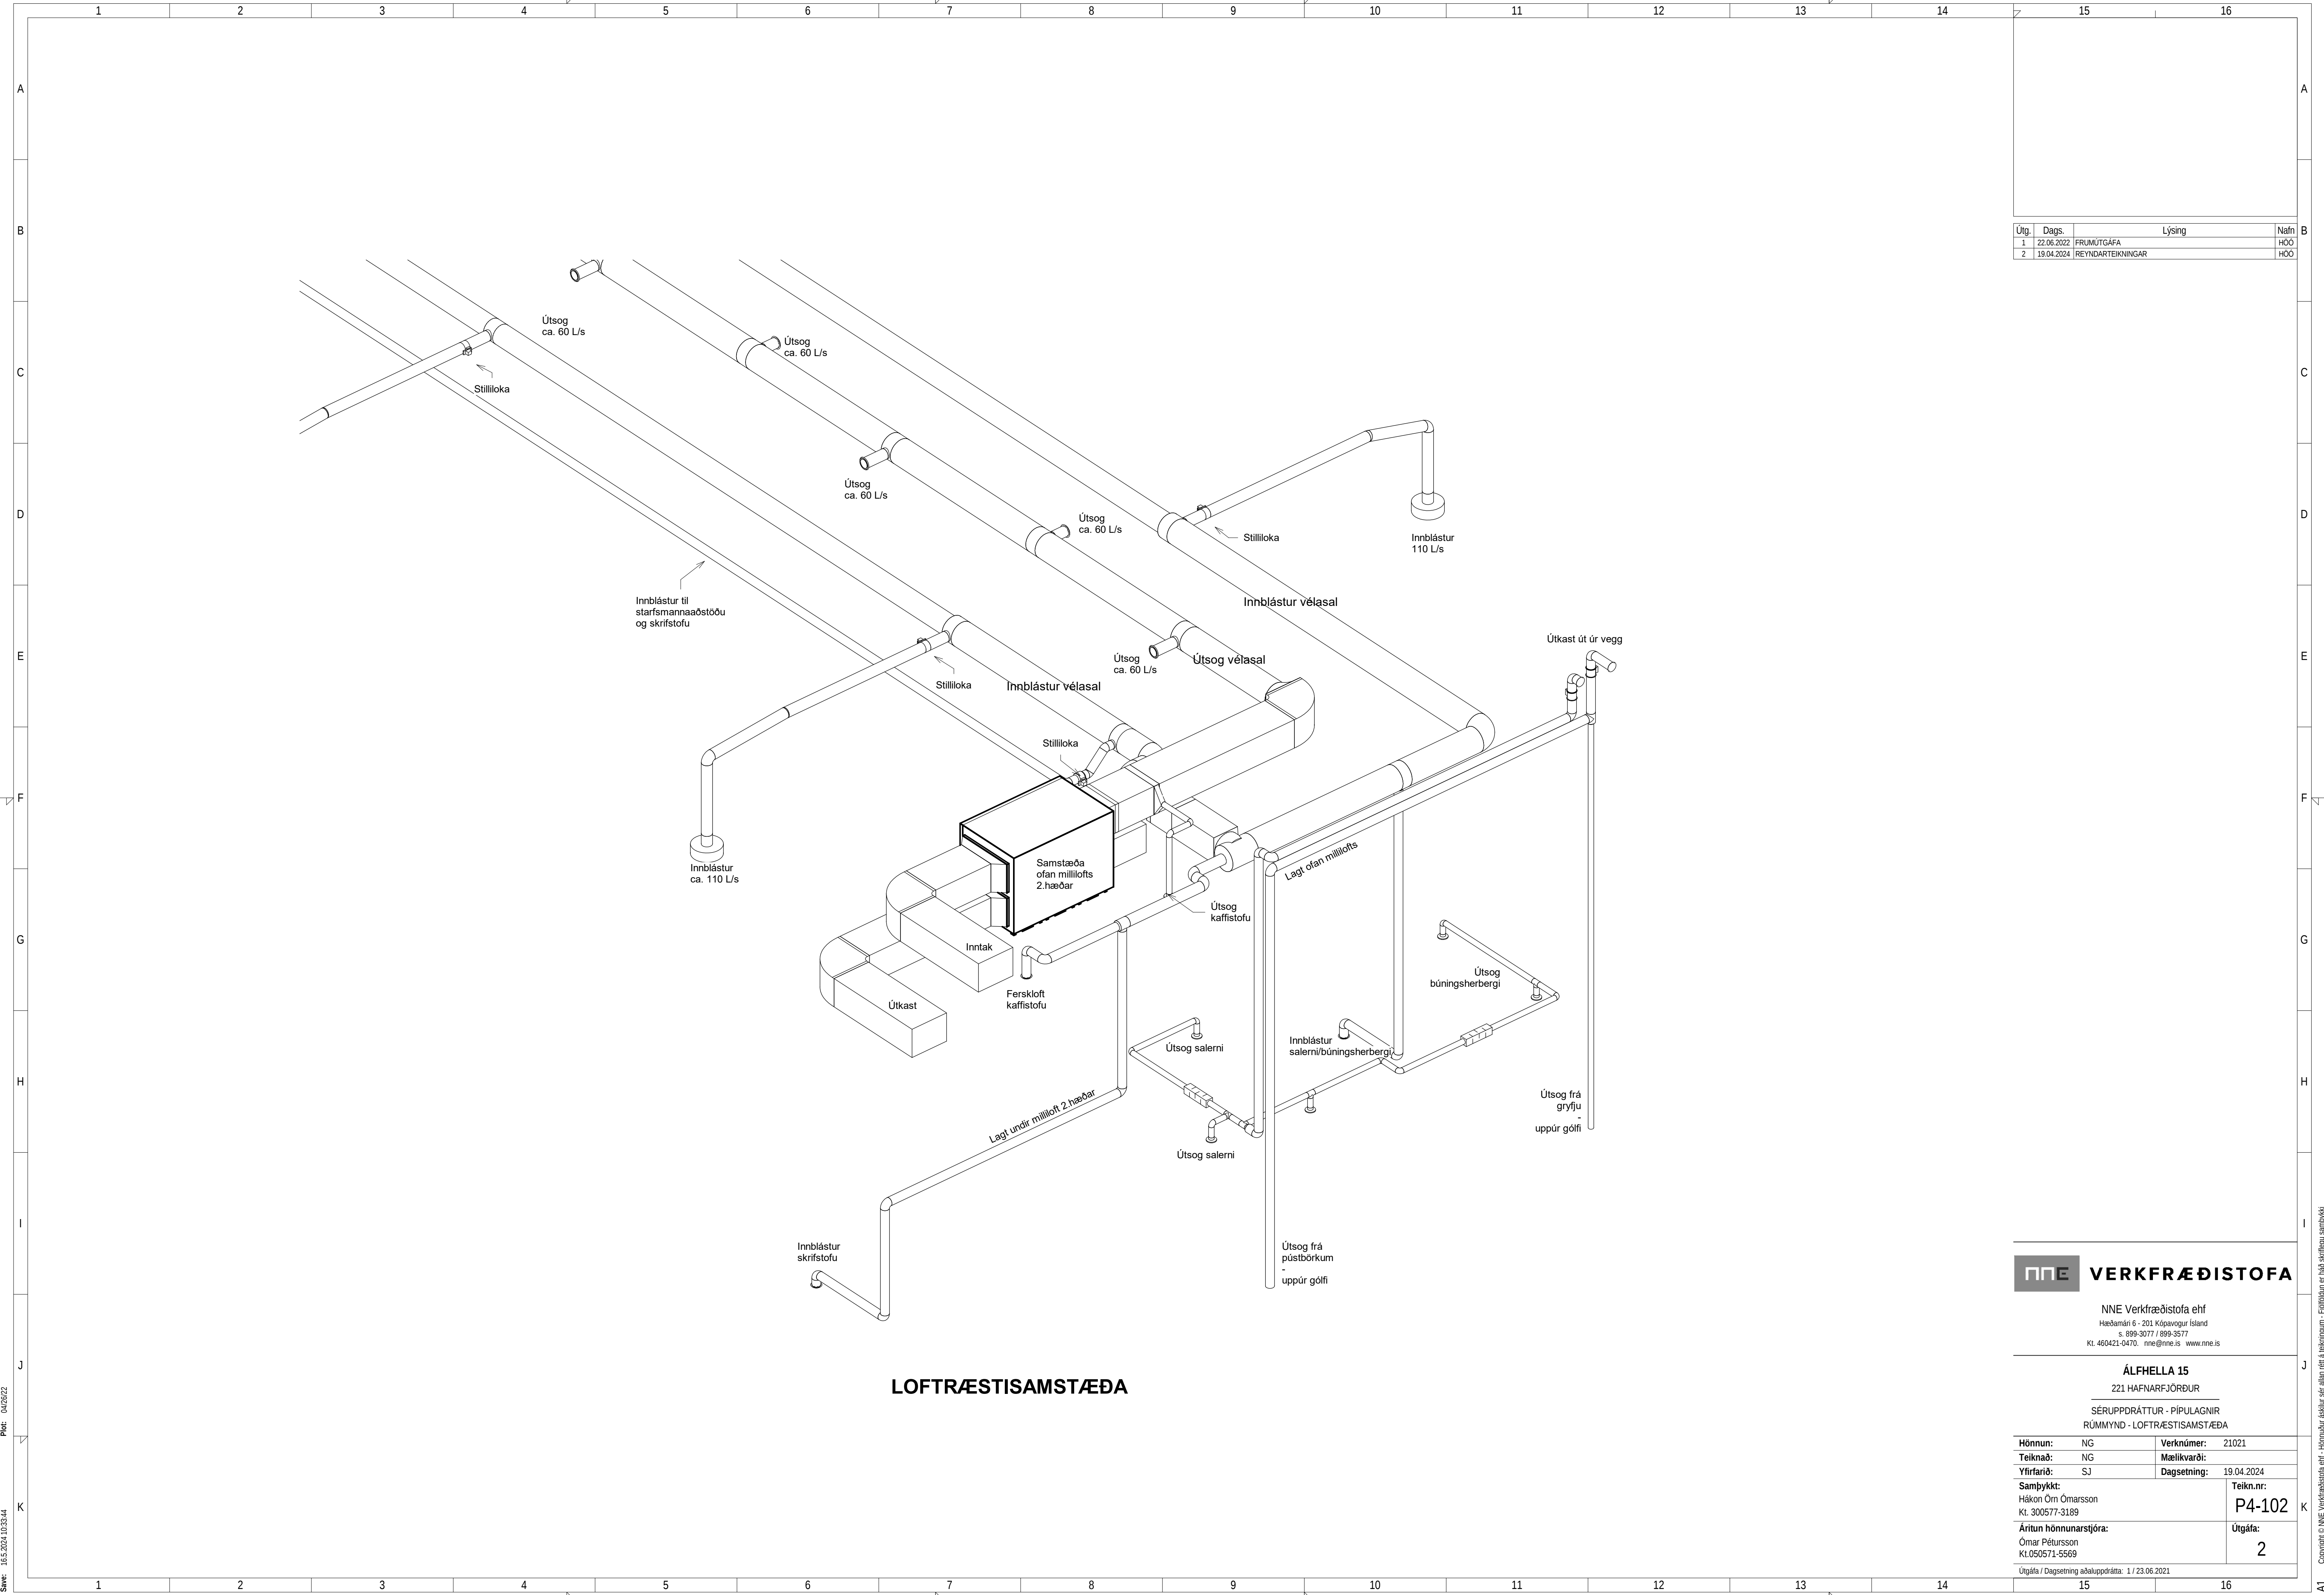

Útg.	Dags.	Lýsing	Nafn
1	22.06.2022	FRUMÚTGÁFA	HÓO
2	19.04.2024	REYNDARTEIKNINGAR	HÓO

VERKFRÆÐISTOFA

NNE Verkfræðistofa ehf
Hæðarní 6 - 201 Kópavogur Ísland
Sí. 699-3077 / 699-3577
Kl. 460421-0470. nne@nne.is www.nne.is

ÁLFHELLA 15
221 HAFNARFJÖRDUR

SÉRUPPDRATTUR - PÍPULAGNIR
RÜMMYND - LOFTRÆSTISAMSTÆÐA

Hönnun:	NG	Verknúmer:	21021
Teiknað:	NG	Mælikvarði:	
Yfirfarið:	SJ	Dagsetning:	19.04.2024
Samþykkt:		Teikn.nr:	P4-102
Hákon Örn Ómarsson Kl. 300577-3189		Útgáfa:	2
Áritun hönnunarstjóra: Ómar Pétursson Kl.050571-5569			
Útgáfa / Dagsetning aðaluppgdráttar: 1 / 23.06.2021			

Plöt: 04/26/22

Save: 16.5.2024.10:33.44