

Útg.	Dags.	Lýsing	Nafn
1	18.05.2022	FRUMDRAG	HOO
2	19.04.2024	REYNDARTEIKNINGAR	HOO

SKÝRINGAR - NEYSLUVATN:

- KALT NEYSLUVATN
- HEITT NEYSLUVATN
- HEITT NEYSLUVATN, HRINGRÁS

SJÁ ALMENNAR SKÝRINGAR Á TEIKN. P0-01 OG P0-03

ALLAR HULDAR NEYSLUVATNSLAGNIR ERU m/EINANGRUN

TENGINGAR AD TÖPPUNARSTÖÐUM ER DN12, NEMA ANNAD SE TEKID FRAM Á TEIKNINGU.


ALLAR STOFNLAGNIR ERU m/EINANGRUN.

ALLAR INNSTEYPTAR RÖR-Í-RÖR NEYSLUVATNSLAGNIR ERU DN15 PEX MED SÚREFNISKAPU, NEMA ANNAD SE TEKID FRAM Á TEIKNINGU.

ALLAR HRINGRÁSARLAGNIR ERU DN12.

NOTA SKAL VOTTADAR LAGNIR.

Lykilmynd

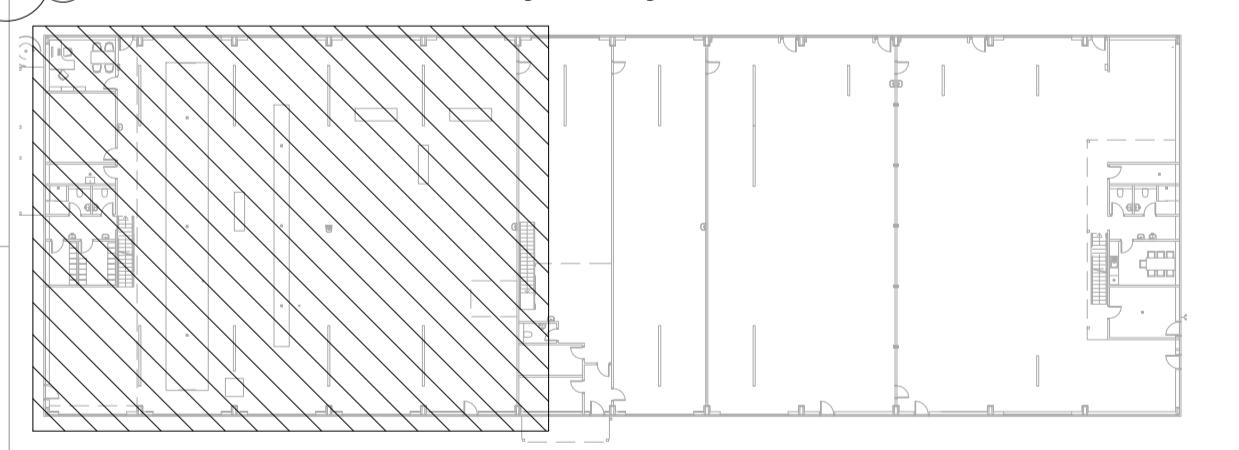

NNE VERKFRÆÐISTOFA

NNE VERKFRÆÐISTOFA ehf
 Háðamni 6 - 201 Kópavogur Ísland
 Sími: 899-3077 / 899-3573
 Sími: 899-3077 / 899-3573
 Kl. 460421-0470. nne@nne.is www.nne.is

ALFHELLA 15
 221 HAFNARFJÖRDUR

SÉRUPPDRATTUR - PÍPULAGNIR
 NEYSLUVATN - GRUNNMYND 1.HÆÐ

Hönnun:	NG	Verkúmer:	21021
Teiknað:	NG	Mælikvarði:	1:50
Yfirfarið:	ALM	Dagsetning:	19.04.2024
Samþykkt:	Hákon Órn Ómarsson Kl. 300577-3189	Teikn.nr.:	P2-11
Aritun hönnunarsjóra:	Ómar Petursson Kl.050571-5569	Útgáfa:	2

Útgáfa / Dagssetning aðaluppdráttar: 1 / 23.06.2021

Skjal: P2-11_2024.15.23.39
 Pík: 021102


Útg.	Dags.	Lýsing	Nafn
1	18.05.2022	FRUMÚTGÁFA	HÖO
2	19.04.2024	REYNDARTEIKNINGAR	HÖO

SKÝRINGAR - NEYSLUVATN:

- KALT NEYSLUVATN
- HEITT NEYSLUVATN
- HEITT NEYSLUVATN, HRINGRÁS

SJÁ ALMENNAR SKÝRINGAR Á TEIKN. P0-01 OG P0-03

ALLAR HULDAR NEYSLUVATNSLAGNIR ERU m/EINANGRUN

TENINGAR AD TÖPPUNARSTÖÐUM ER DN12, NEMA ANNAD SÉ TEKID FRAM Á TEIKNINGU.


ALLAR STOFNLAGNIR ERU m/EINANGRUN.

ALLAR INNSTEYPTAR RÖR-I-RÖR NEYSLUVATNSLAGNIR ERU DN15 PEX MEÐ SÚREFNISKÁPU, NEMA ANNAD SÉ TEKID FRAM Á TEIKNINGU.

ALLAR HRINGRÁSARLAGNIR ERU DN12.

NOTA SKAL VOTTADAR LAGNIR.

Lykilmynd

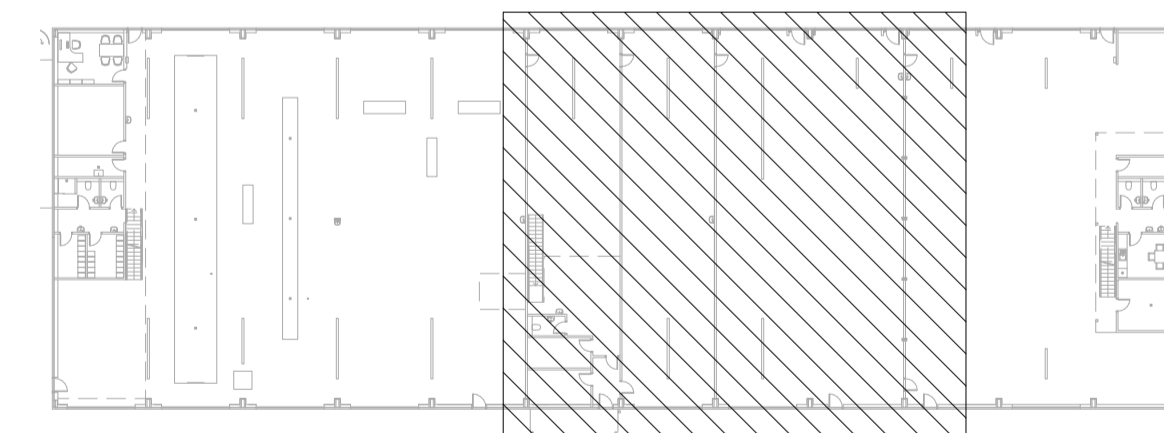

NNE VERKFRÆÐISTOFA

NNE VERKFRÆÐISTOFA ehf
Hæðamari 6 - 201 Kópavogur Ísland
Sí 899-3077 / 899-3573
Kl. 466421-0470. nne@nne.is www.nne.is

ALFHELLA 15

221 HAFNARFJÖRÐUR

SÉRUPPRÁTTUR - PÍPULAGNIR
NEYSLUVATN - GRUNNMYND 1.HÆÐ

Hönnun:	NG	Verkúmer:	21021
Teiknað:	NG	Mælikvarði:	1:50
Yfirfarið:	ALM	Dagsetning:	19.04.2024
Samþykkt:		Teikn.nr.:	P2-12
Hákon Órn Ómarsson Kl. 300577-3189		Útgáfa:	2
Aritun hönnunarsjóra: Ómar Petursson Kl.050571-5569			
Útgáfa / Dagsetning atakuppráttá: 1 / 23.06.2021			



Útg.	Dags.	Lýsing	Nafn
1	18.05.2022	FRUMÚTGÁFA	HOO
2	19.04.2024	REYNDARTEIKNINGAR	HOO

SKÝRINGAR - NEYSLUVATN:

- KALT NEYSLUVATN
- HEITT NEYSLUVATN
- HEITT NEYSLUVATN, HRINGRÁS

SJÁ ALMENNAR SKÝRINGAR Á TEIKN. P0-01 OG P0-03

ALLAR HULDAR NEYSLUVATNSLAGNIR ERU m/EINANGRUN


TENINGAR AÐ TÖPPUNARSTÖÐUM ER DN12, NEMA ANNAD SÉ TEKIÐ FRAM Á TEIKNINGU.

ALLAR STOFNLAGNIR ERU m/EINANGRUN.

ALLAR INNSTEYPTAR RÖR-I-RÖR NEYSLUVATNSLAGNIR ERU DN15 PEX MEÐ SÜREFNISKÁPU, NEMA ANNAD SÉ TEKIÐ FRAM Á TEIKNINGU.

ALLAR HRINGRÁSARLAGNIR ERU DN12.

NOTA SKAL VOTTADAR LAGNIR.

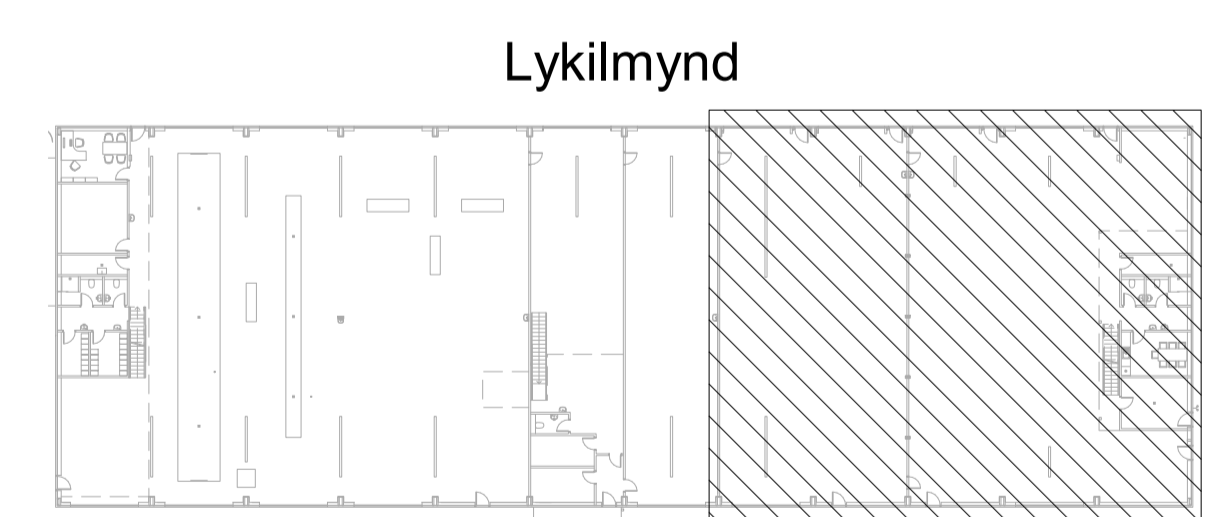

- Inntök
Heitt vatn: DN70
Kalt vatn: Ø160
- Tenging fyrir
afyllingu á tankbil
DN65
- Afall frá
sprinklerkerfi
v/þrófana
min Ø160mm



NNE VERKFRÆÐISTOFA

NNE VERKFRÆÐISTOFA ehf
Hæðamari 6 - 201 Kópavogur Ísland
s. 899-3077 / 899-3573
Kl. 466421-0470. nne@nne.is www.nne.is

ALFHELLA 15
221 HAFNARFJÖRÐUR

SERUPPDRÁTTUR - PÍPULAGNIR
NEYSLUVATN - GRUNNMYND 1.HÆÐ

Hönnun:	NG	Verkúmer:	21021
Teiknað:	NG	Mælikvarði:	1:50
Yfirfarið:	ALM	Dagsetning:	19.04.2024
Samþykkt:	Hákon Órn Ómarsson Kl. 300577-3189	Teikn.nr.:	P2-13
Aritun hönnunarsjóra:	Ómar Petursson Kl.050571-5569	Útgáfa:	2
Útgáfa / Dagsetning atakupdráttar: 1 / 23.06.2021			

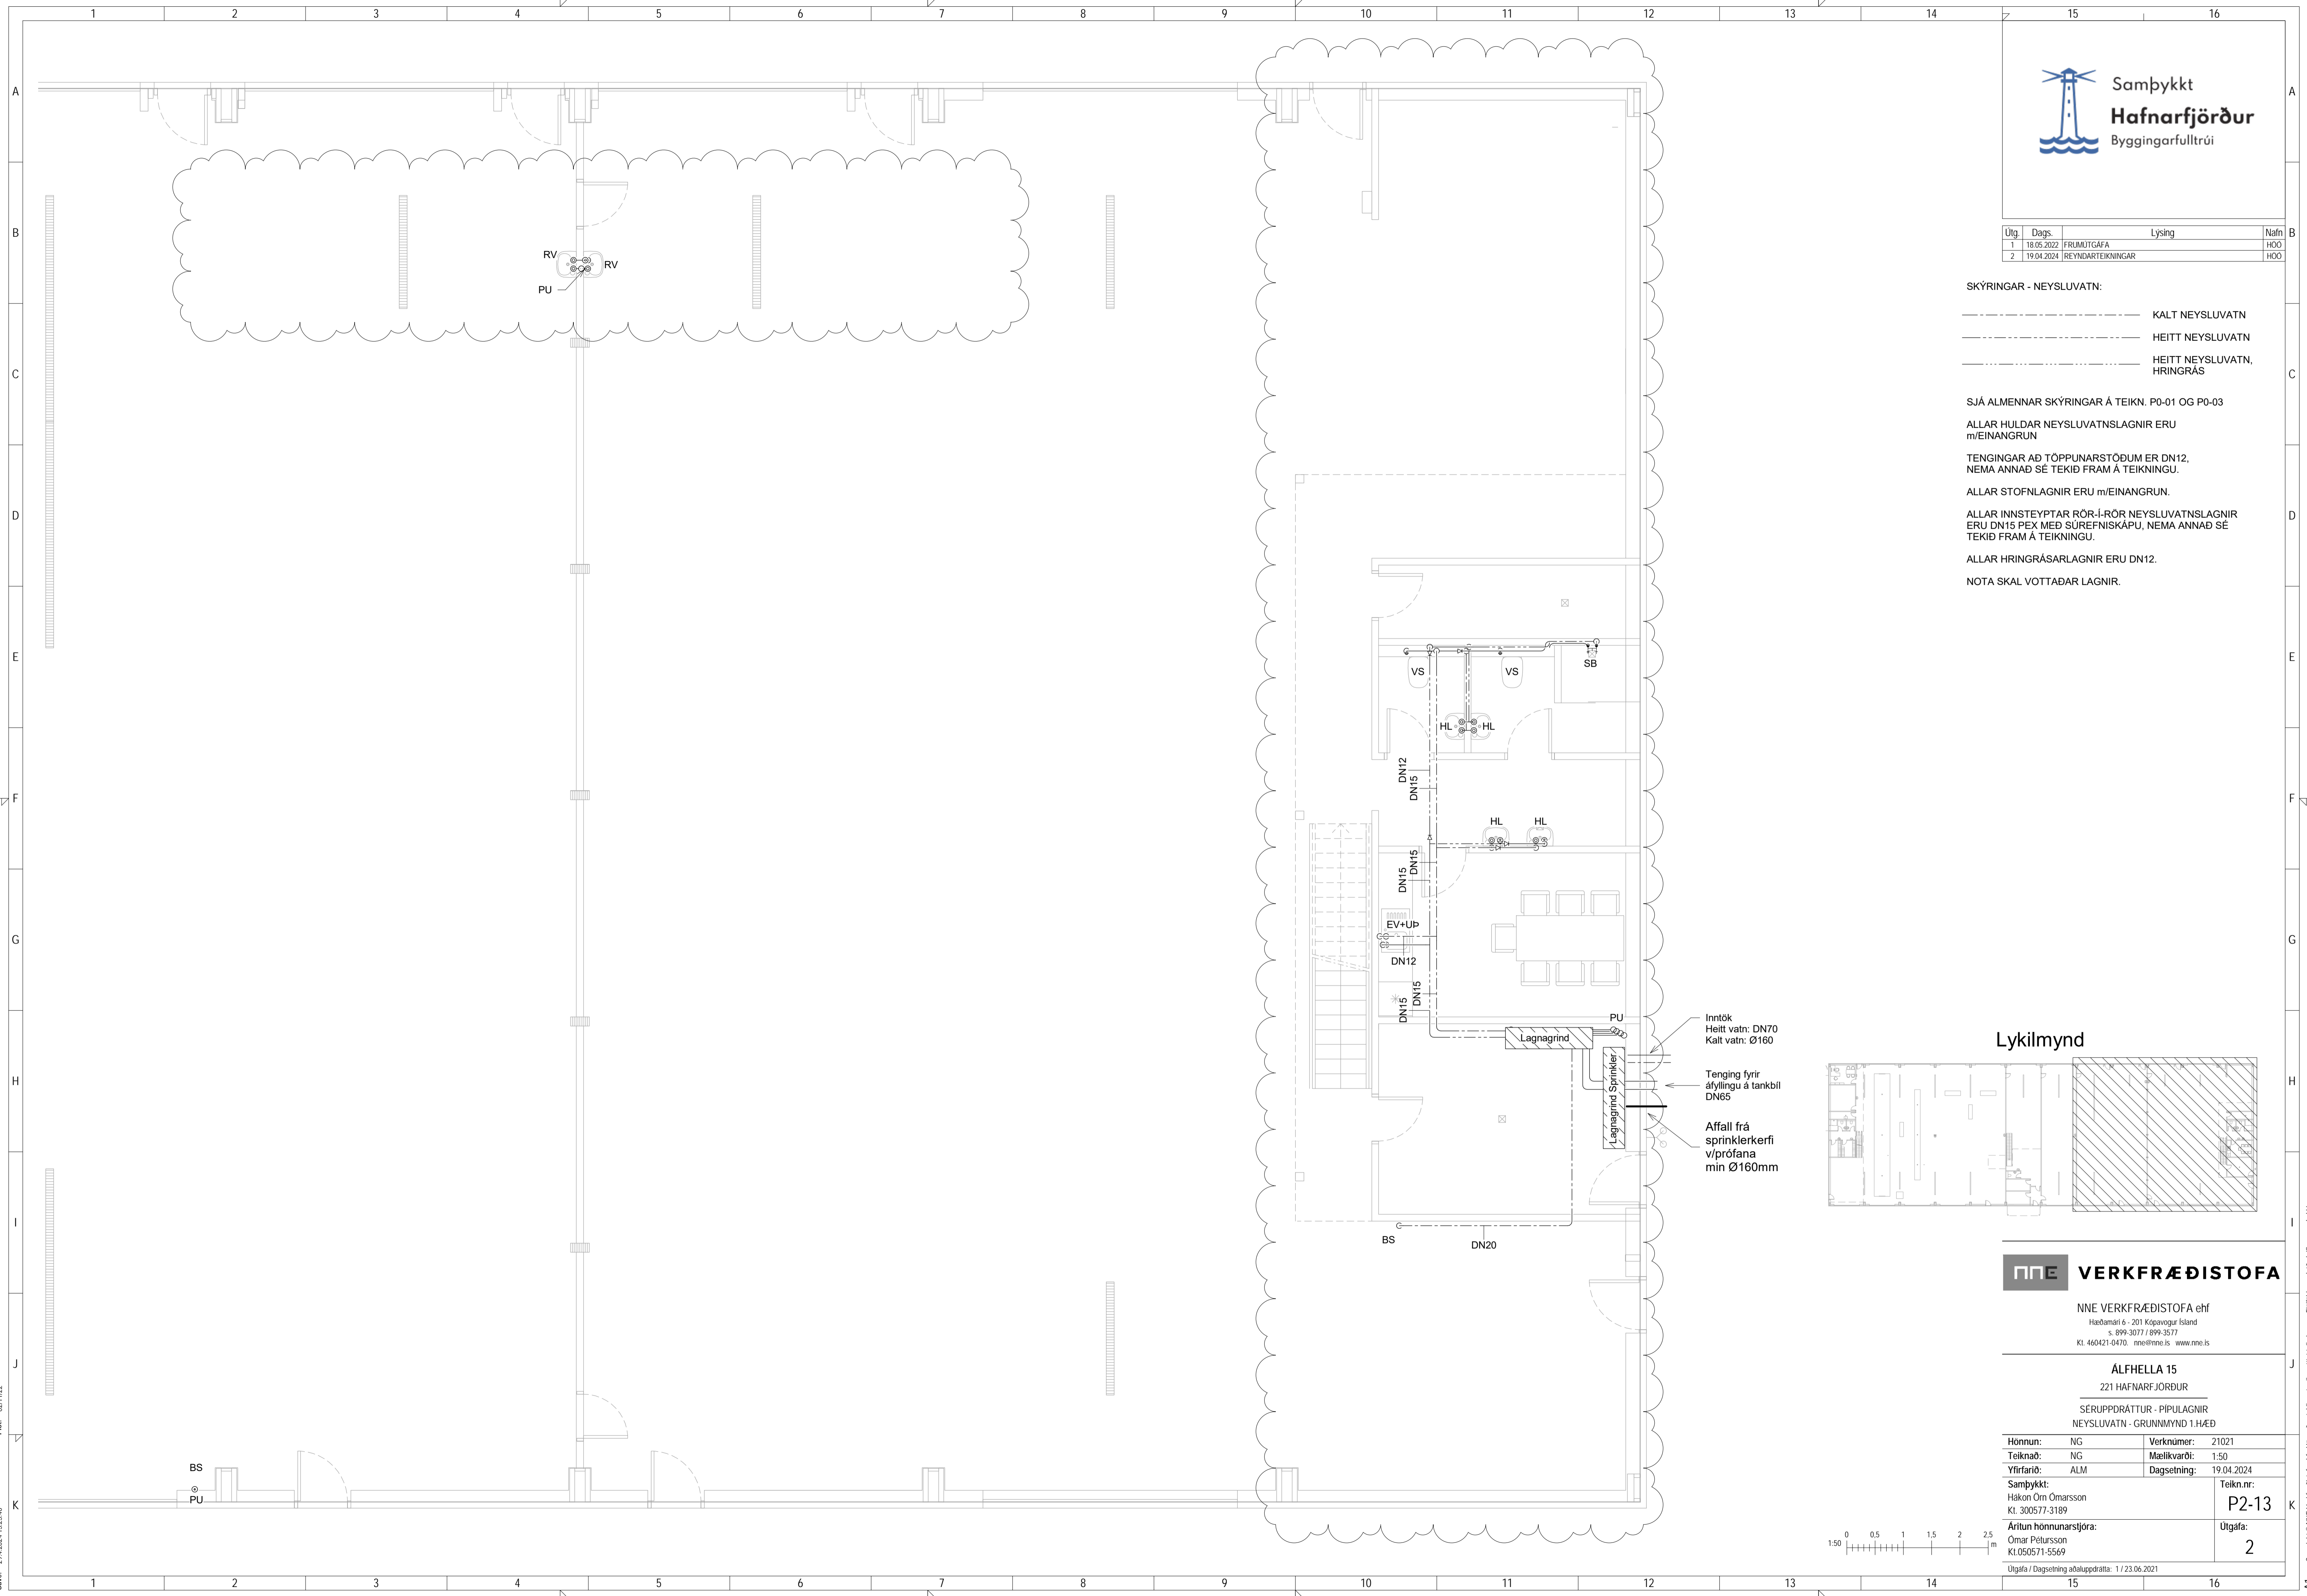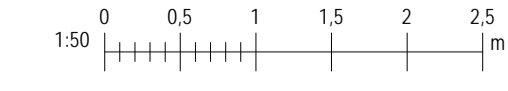

Skýr: 29.4.2024 15:25:40

Copyright © NNE Verkefndistofa ehf. - Hönnuðir áskilar sér almannarétt til teikningum. - Fjölhöfundur er það sérfræðingur samþykkt.

Útg.	Dags.	Lýsing	Nafn
1	18.05.2022	FRUMÚTGÁFA	HÖO
2	19.04.2024	REYNDARTEIKNINGAR	HÖO

- SKÝRINGAR - NEYSLUVATN:
- KALT NEYSLUVATN
 - HEITT NEYSLUVATN
 - HEITT NEYSLUVATN, HRINGGRÁS

SJÁ ALMENNAR SKÝRINGAR Á TEIKN. P0-01 OG P0-03

ALLAR HULDAR NEYSLUVATNSLAGNIR ERU m/EINANGRUN


TINGINGAR AÐ TÖPPUNARSTÖÐUM ER DN12, NEMA ANNAD SÉ TEKID FRAM Á TEIKNINGU.

ALLAR STOFNLAGNIR ERU m/EINANGRUN.


ALLAR INNSTEYPTAR RÖR-I-RÖR NEYSLUVATNSLAGNIR ERU DN15 PEX MED SÚREFNISKÁPU, NEMA ANNAD SÉ TEKID FRAM Á TEIKNINGU.

ALLAR HRINGGRÁSARLAGNIR ERU DN12.

NOTA SKAL VOTTADAR LAGNIR.

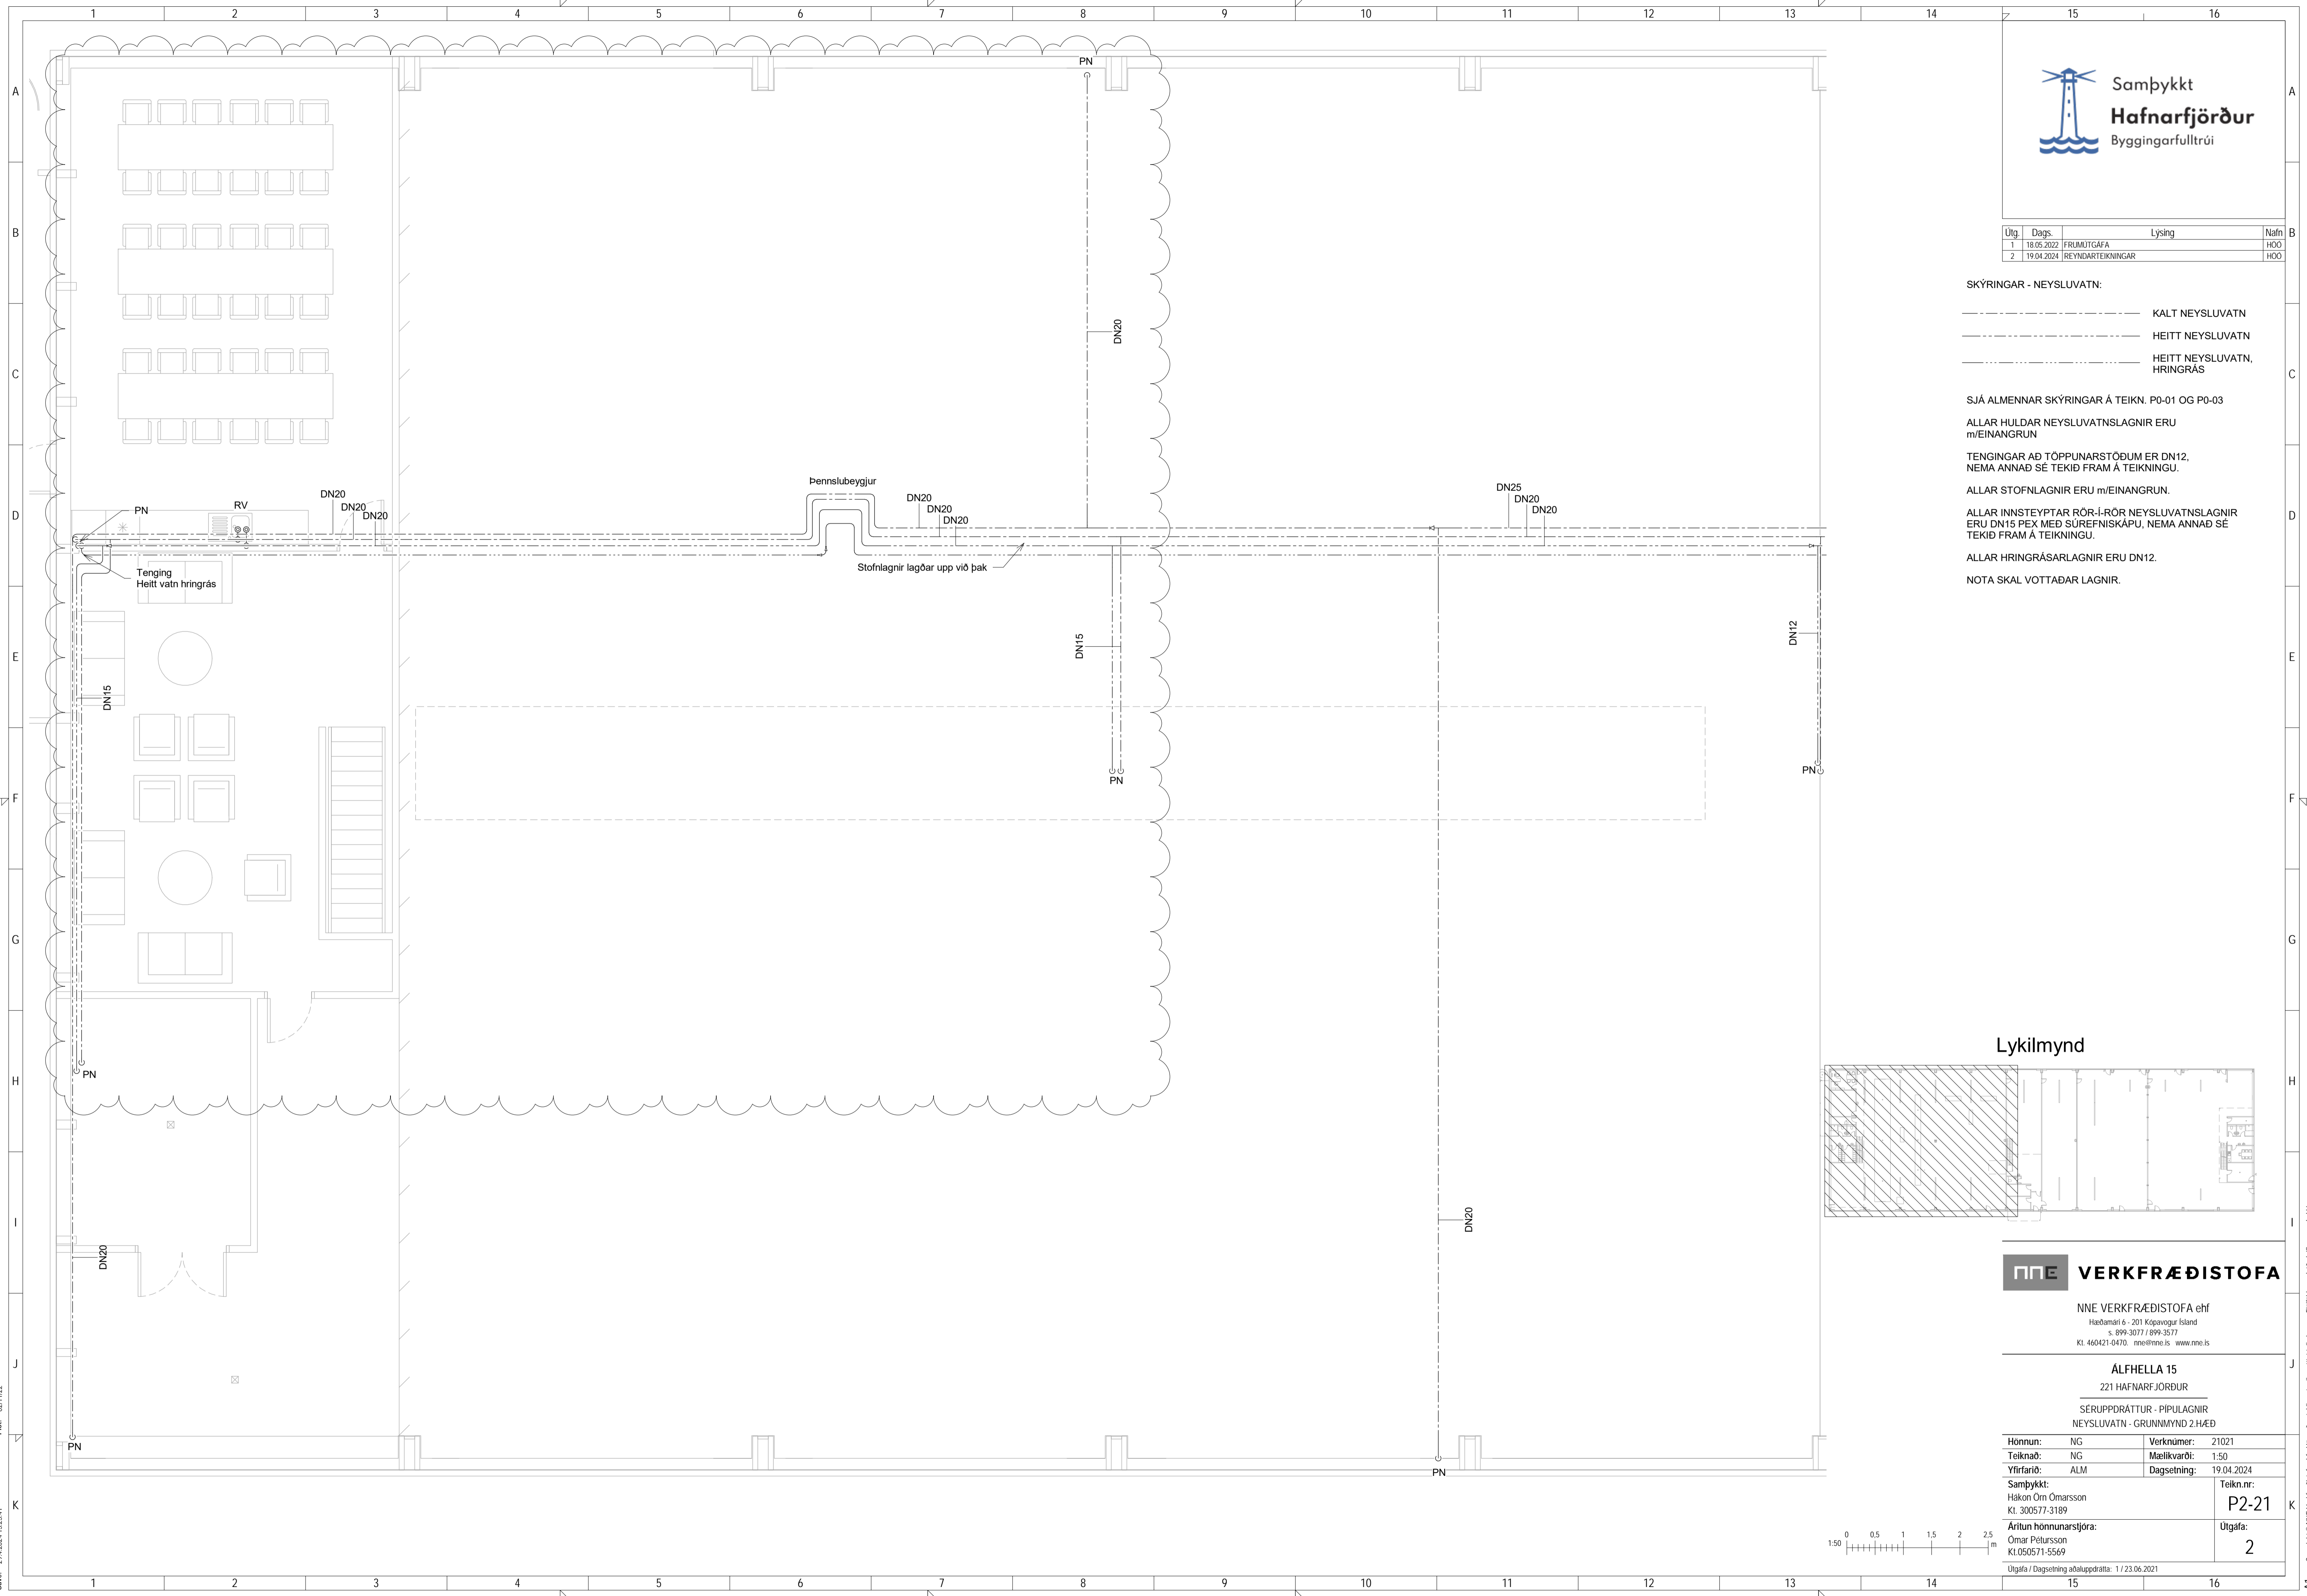

Lykilmynd

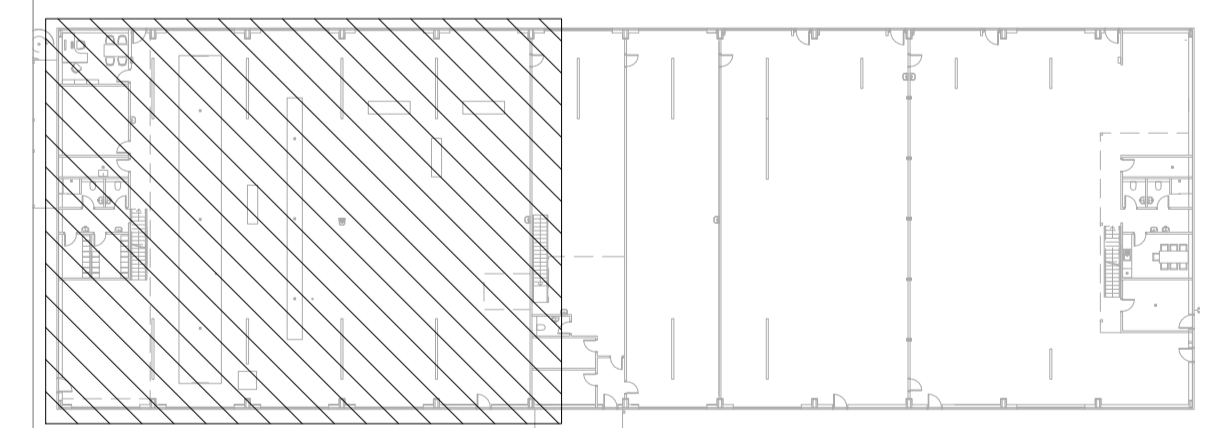

NNE VERKFRÆÐISTOFA

NNE VERKFRÆÐISTOFA ehf
 Hæðamari 6 - 201 Kópavogur Ísland
 Sími: 899-3077 / 899-3573
 Netfang: nne@nne.is www.nne.is

ALFHELLA 15
 221 HAFNARFJÖRÐUR
 SERUÞRÁTTUR - PÍPULAGNIR
 NEYSLUVATN - GRUNNMYND 2.HÆÐ

Hönnun:	NG	Verkúmer:	21021
Teiknað:	NG	Mælikvarði:	1:50
Yfirfarið:	ALM	Dagsetning:	19.04.2024
Samþykkt:	Hákon Óm Ómarsson Kl. 300577-3189	Teikn.nr.:	P2-21
Áritun hönnunarsjóra:	Ómar Pétursson Kl.050571-5569	Utgáfa:	2
Utgáfa / Dagsetning atakuppdráttar: 1 / 23.06.2021			



Útg.	Dags.	Lýsing	Nafn

SKÝRINGAR - NEYSLUVATN:

- KALT NEYSLUVATN
- HEITT NEYSLUVATN
- HEITT NEYSLUVATN, HRINGRÁS

SJÁ ALMENNAR SKÝRINGAR Á TEIKN. P0-01 OG P0-03

ALLAR HULDAR NEYSLUVATNSLAGNIR ERU m/EINANGRUN


TENINGAR AÐ TÖPPUNARSTÖÐUM ER DN12, NEMA ANNAD SÉ TEKID FRAM Á TEIKNINGU.

ALLAR STOFNLAGNIR ERU m/EINANGRUN.

ALLAR INNSTEYPTAR RÖR-Í-RÖR NEYSLUVATNSLAGNIR ERU DN15 PEX MED SÚREFNISKÁPU, NEMA ANNAD SÉ TEKID FRAM Á TEIKNINGU.

ALLAR HRINGRÁSARLAGNIR ERU DN12.

NOTA SKAL VOTTADAR LAGNIR.

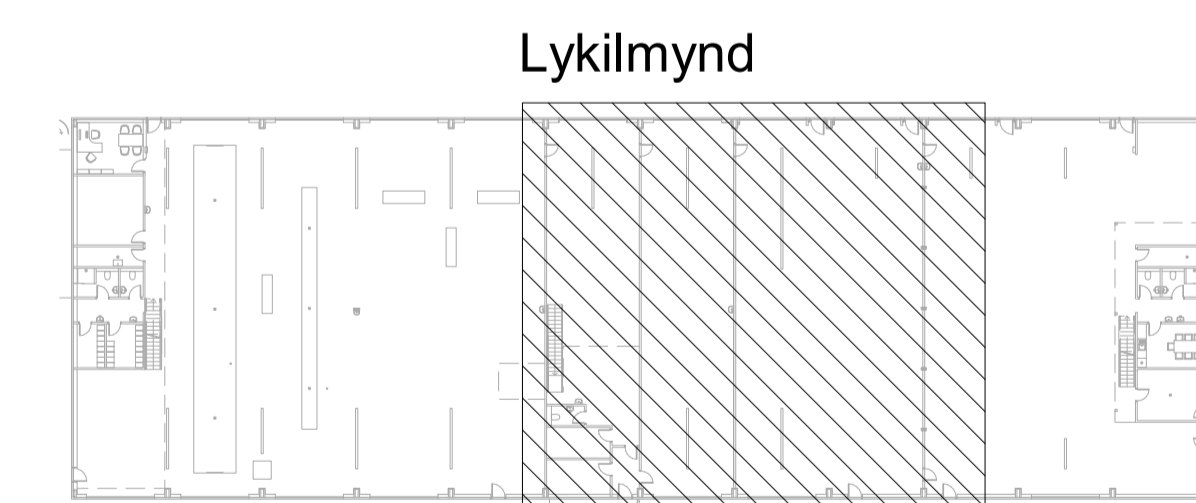

NNE VERKFRÆÐISTOFA

NNE VERKFRÆÐISTOFA ehf
Hæðamari 6 - 201 Kópavogur Ísland
s. 899-3077 / 899-3577
Kl. 460421-0470. nne@nne.is www.nne.is


ALFHELLA 15

221 HAFNARFJÖRÐUR

SÉRUPPDRATTUR - PÍPULAGNIR

NEYSLUVATN - GRUNNMYND 2.HÆÐ

Hönnun:	NG	Verkúmer:	21021
Teiknað:	NG	Mælikvarði:	1:50
Yfirfarið:	ALM	Dagsetning:	19.04.2024
Samþykkt:		Teikn.nr.:	P2-22
Hákon Óm Ómarsson Kl. 300577-3189		Útgáfa:	2
Aritun hönnunarsjóra: Ómar Petursson Kl.050571-5569			
Útgáfa / Dagsetning atakuppdráttar: 1 / 23.06.2021			

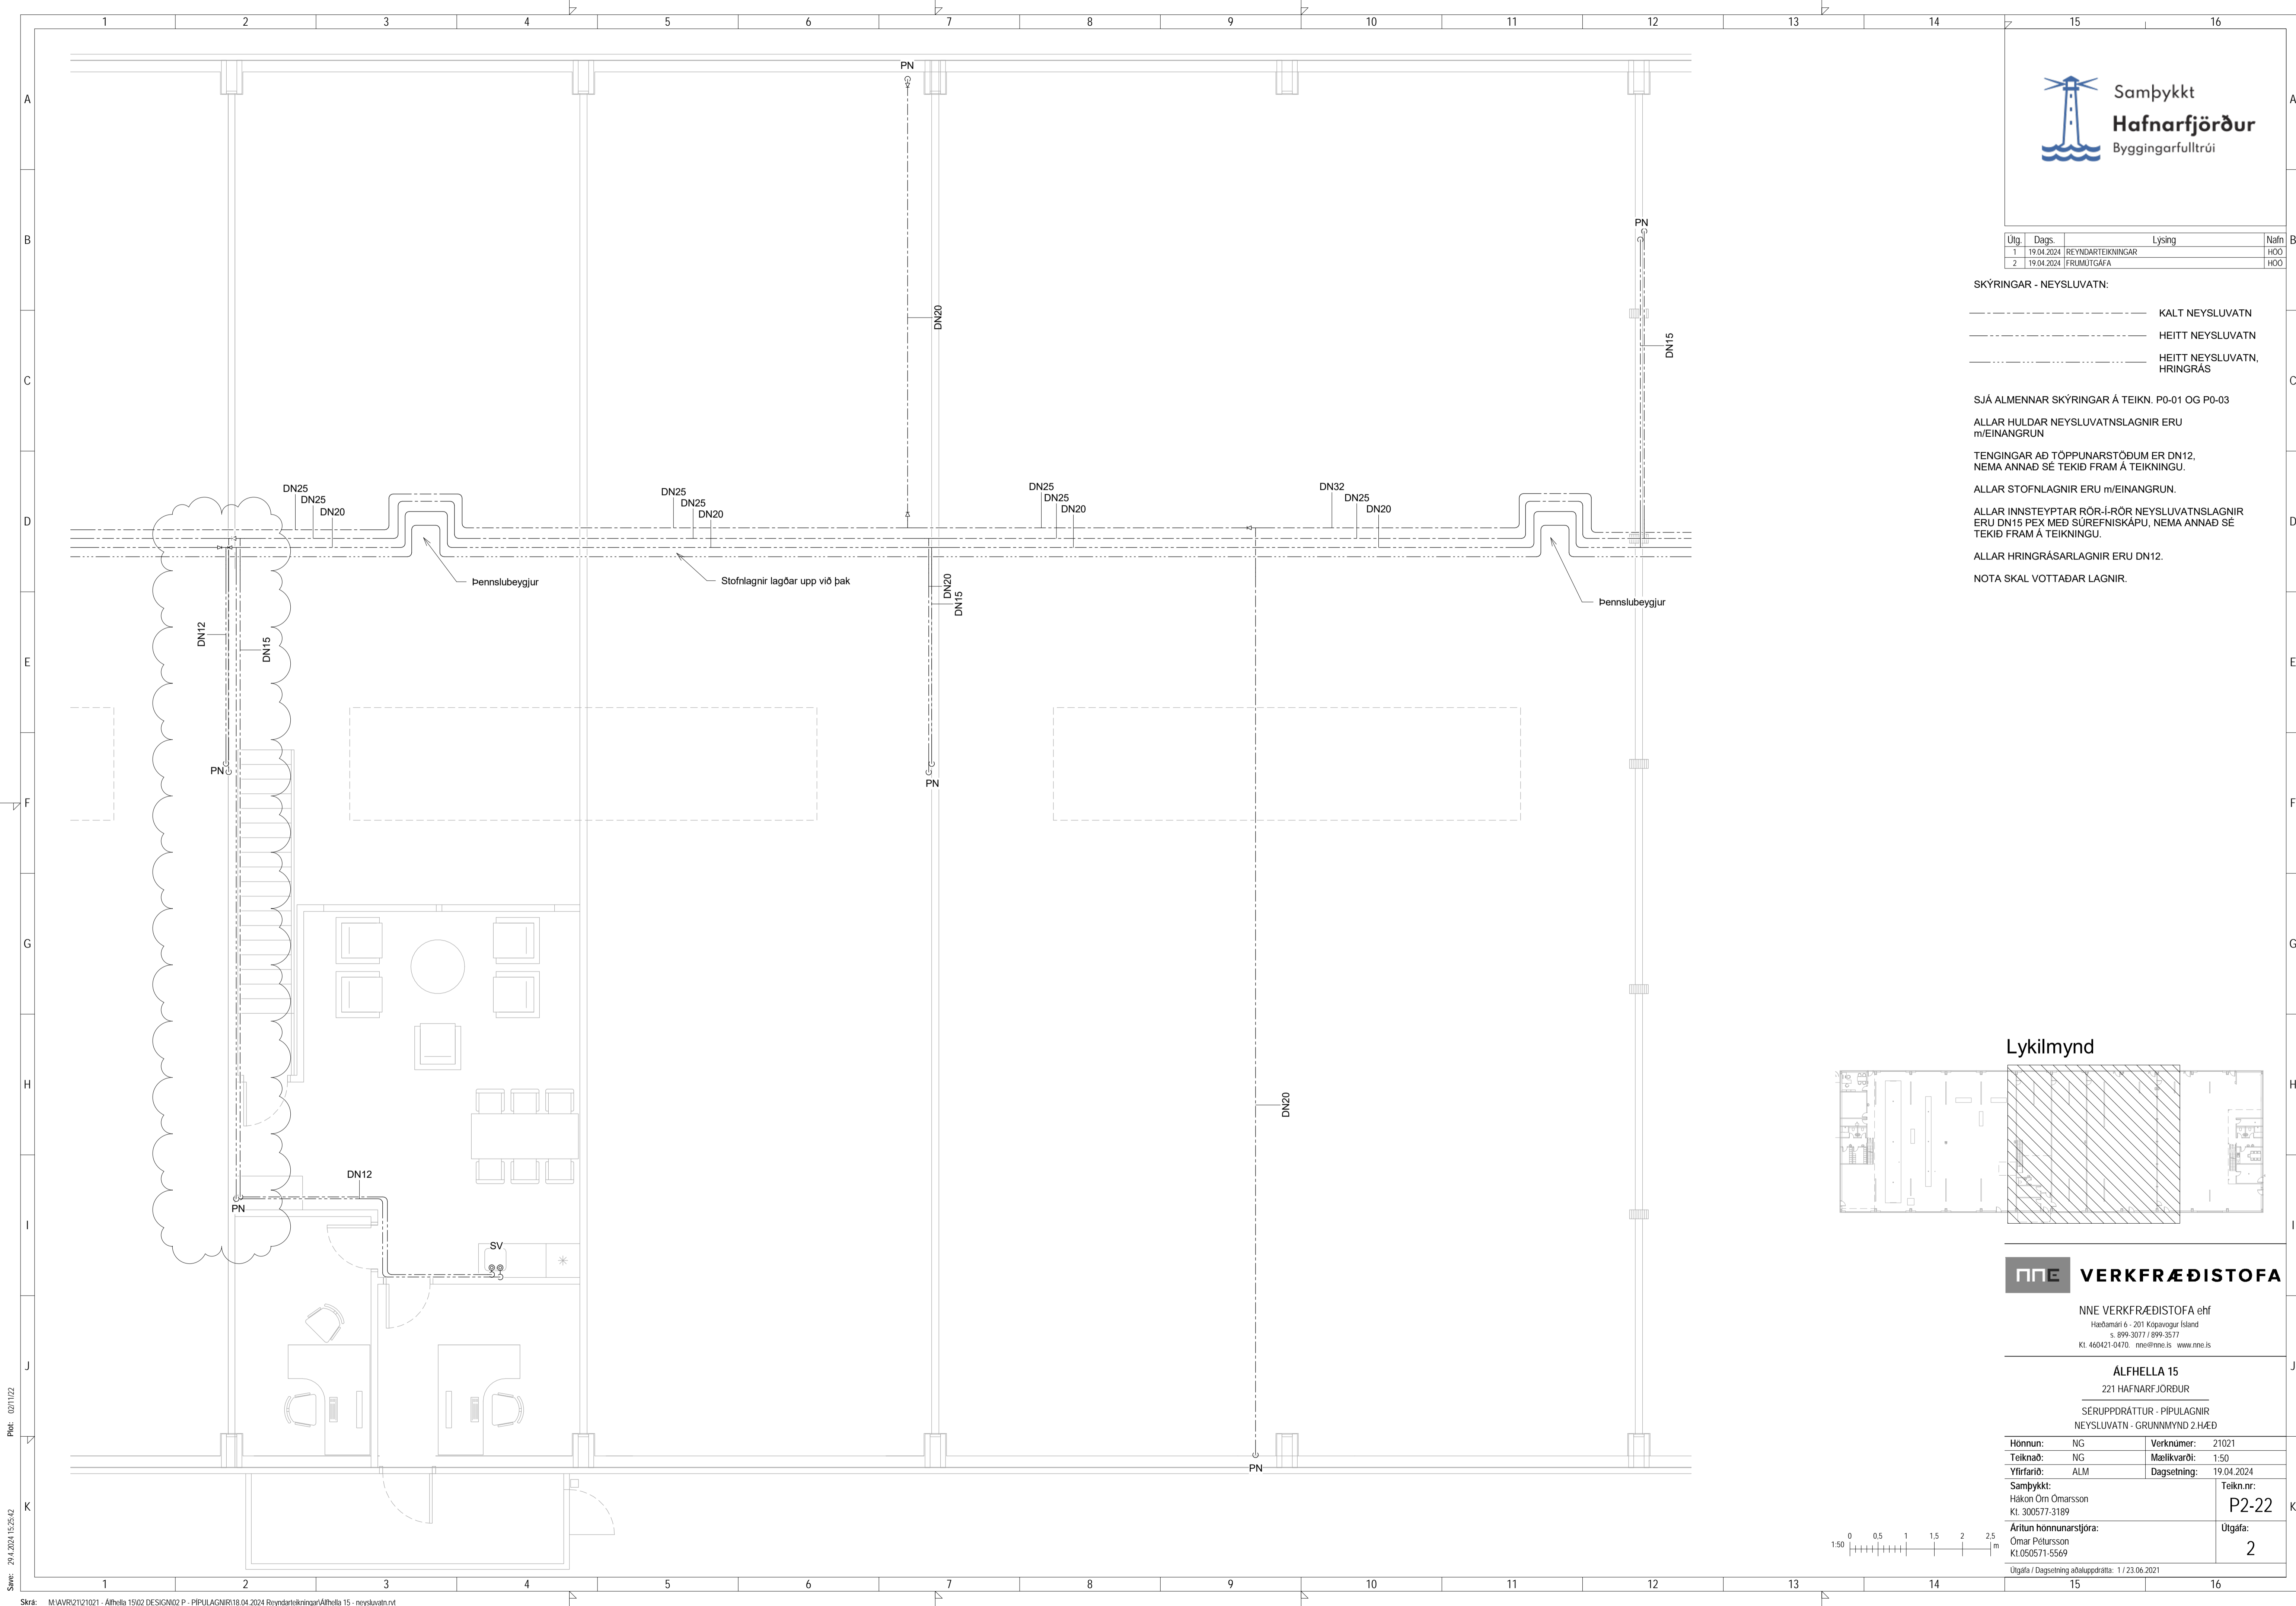

Skv: 29.4.2024 15:25:42 Pkfr: 0071102


Útg.	Dags.	Lýsing	Nafn
1	18.05.2022	FRUMÚTGÁFA	HÖO
2	22.06.2022	INNÞAKSRÝMI LAGNA FLÚTT	HÖO
3	19.04.2024	REYNDARTEIKNINGAR	HÖO

SKÝRINGAR - NEYSLUVATN:

- KALT NEYSLUVATN
- HEITT NEYSLUVATN
- HEITT NEYSLUVATN, HRINGRÁS

SJÁ ALMENNAR SKÝRINGAR Á TEIKN. P0-01 OG P0-03

ALLAR HULDAR NEYSLUVATNSLAGNIR ERU m/EINANGRUN


TENGINGAR AÐ TÖPPUNARSTÖÐUM ER DN12, NEMA ANNAD SÉ TEKIÐ FRAM Á TEIKNINGU.

ALLAR STOFNLAGNIR ERU m/EINANGRUN.


ALLAR INNSTEYPTAR RÖR-Í-RÖR NEYSLUVATNSLAGNIR ERU DN15 PEX MEÐ SÜREFNISKÁPU, NEMA ANNAD SÉ TEKIÐ FRAM Á TEIKNINGU.

ALLAR HRINGRÁSARLAGNIR ERU DN12.

NOTA SKAL VOTTADAR LAGNIR.

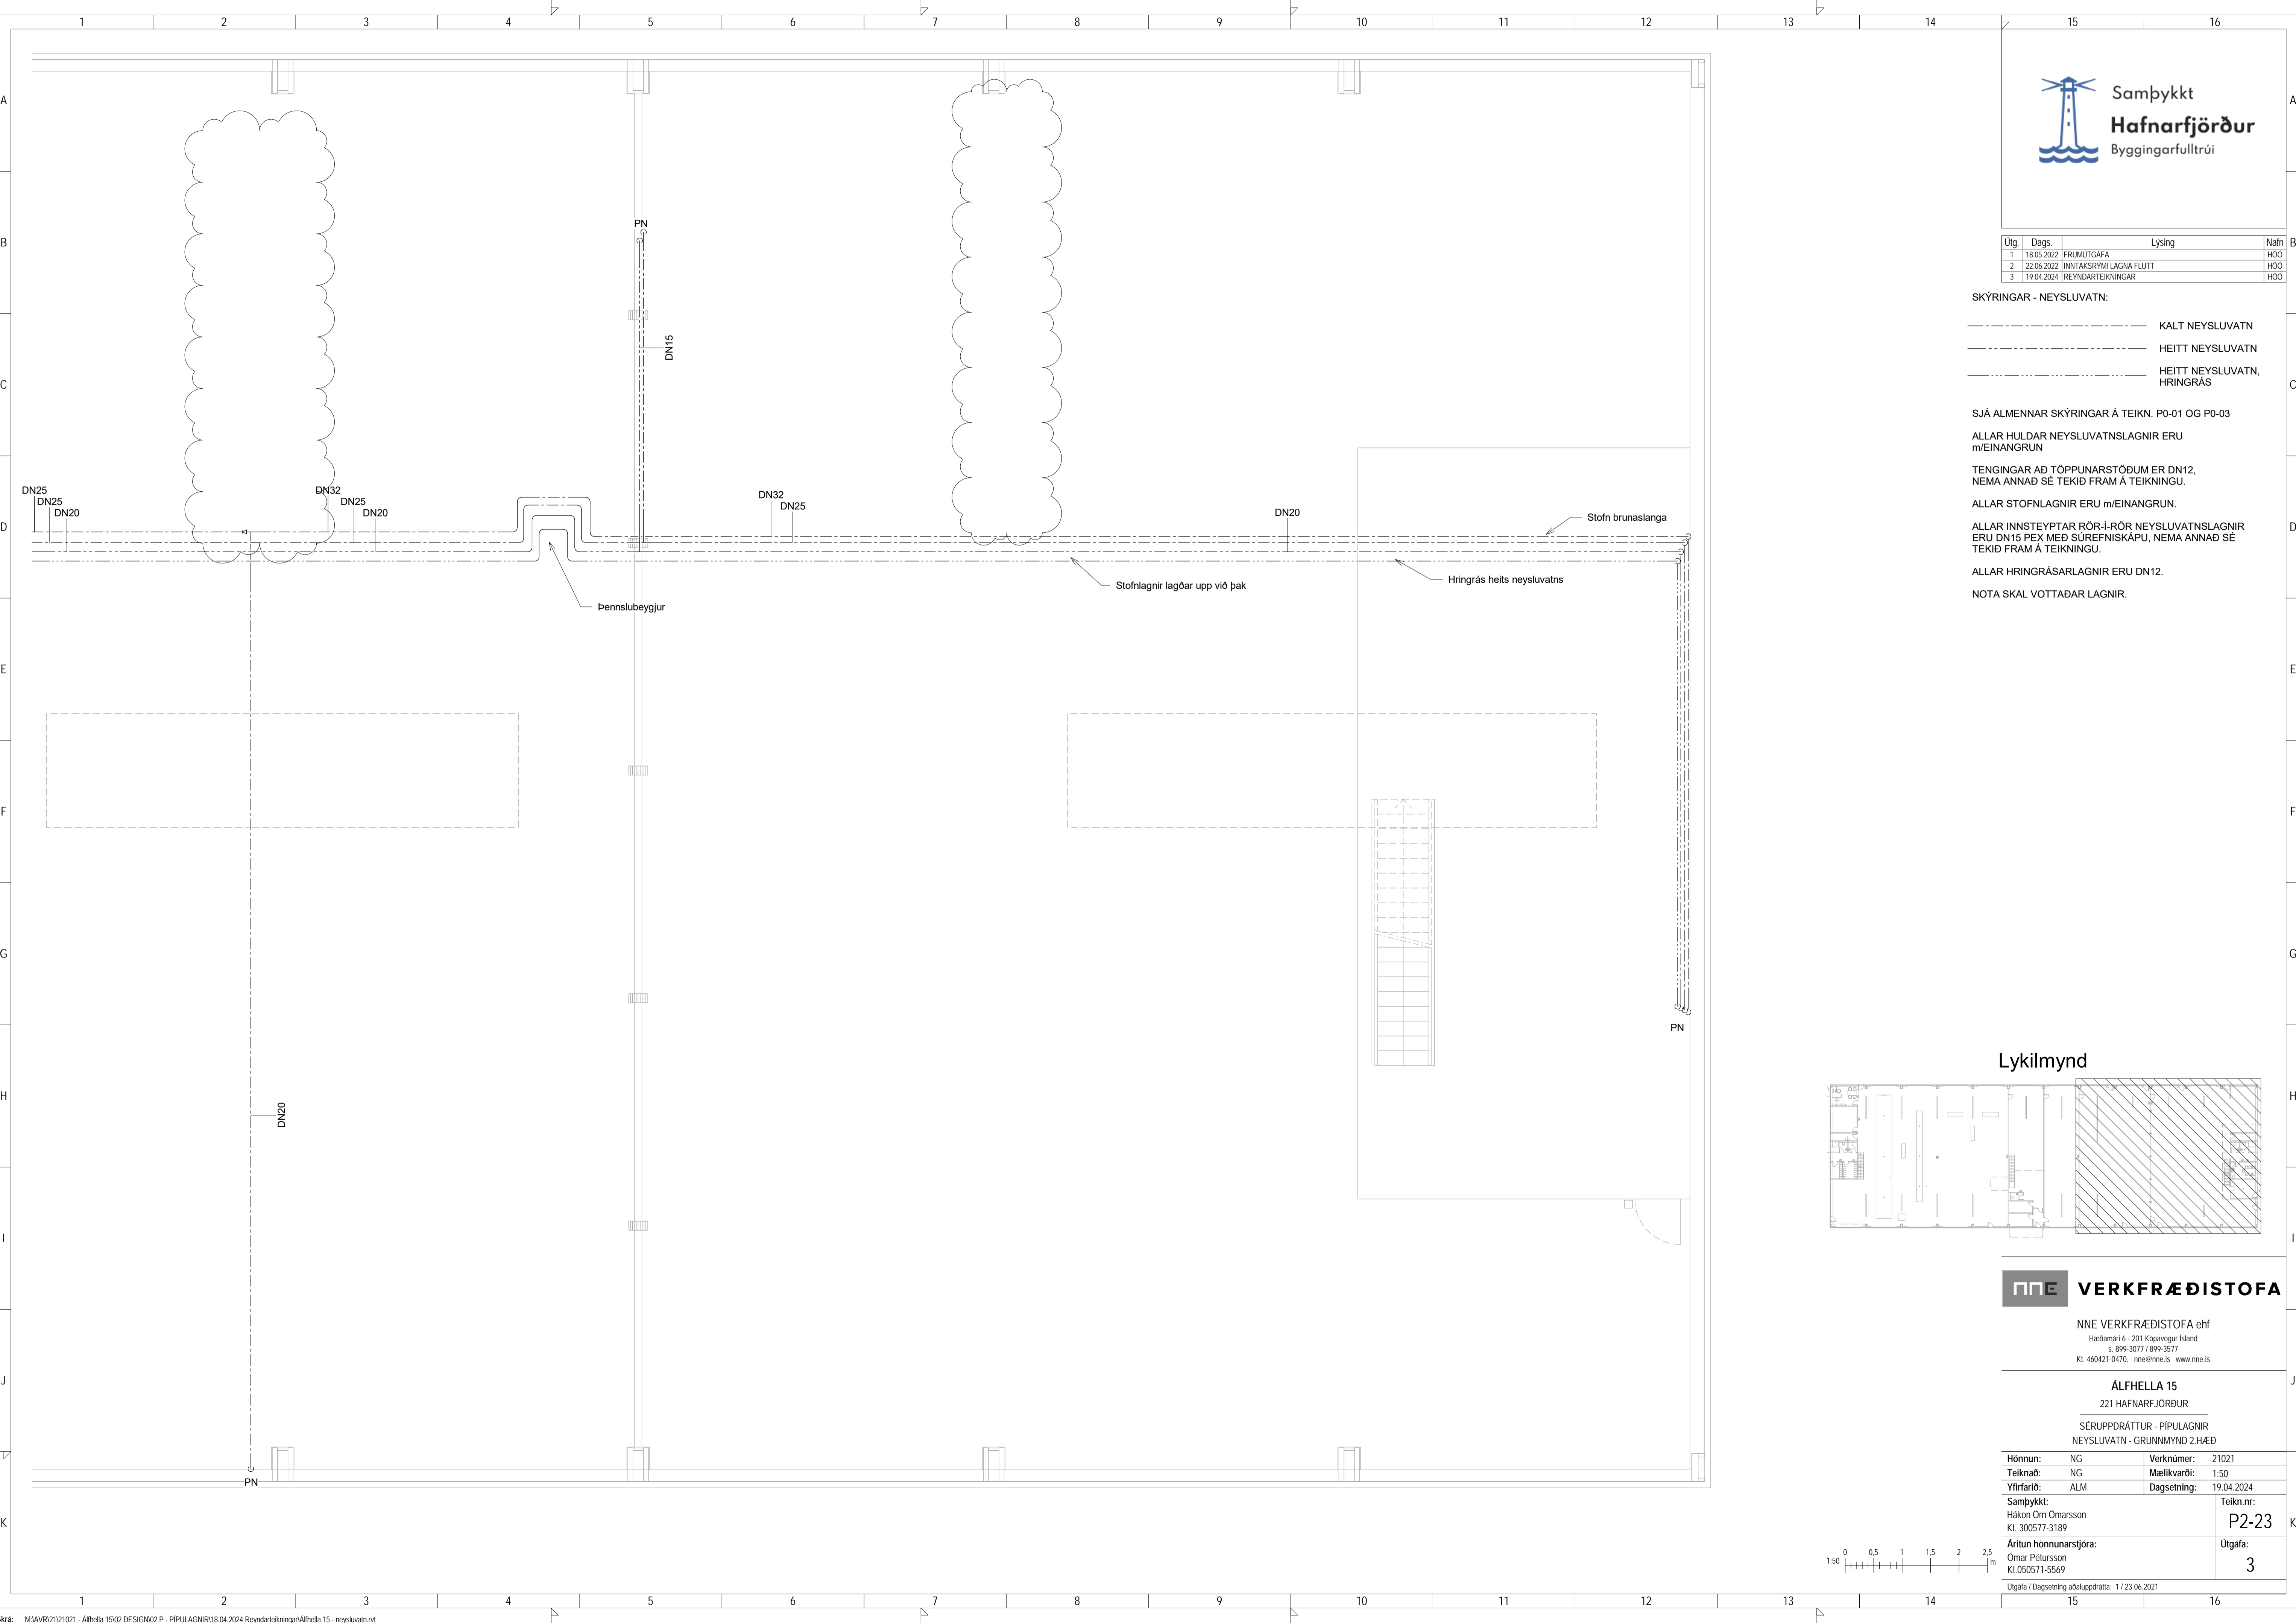

Lykilmynd

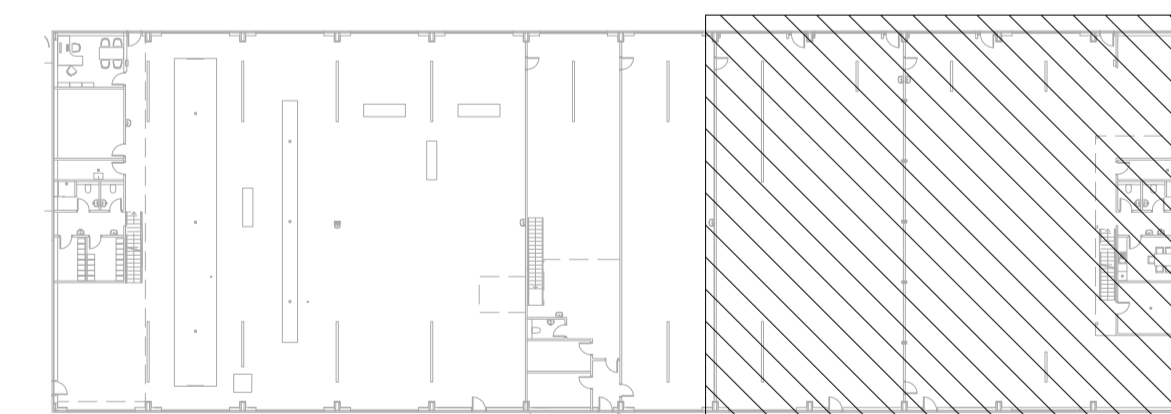

NNE VERKFRÆÐISTOFA

NNE VERKFRÆÐISTOFA ehf
Hæðamari 6 - 201 Kópavogur Ísland
s. 899-3077 / 899-3577
Kl. 460421-0470. nne@nne.is www.nne.is

ALFHELLA 15

221 HAFNARFJÖRÐUR

SÉRUPPDRATTUR - PÍPULAGNIR

NEYSLUVATN - GRUNNMYND 2.HÆÐ

Hönnun:	NG	Verkúmer:	21021
Teiknað:	NG	Mælikvarði:	1:50
Yfirfarið:	ALM	Dagsetning:	19.04.2024
Samþykkt:	Hákon Óm Ómarsson Kl. 300577-3189	Teikn.nr.:	P2-23
Áritun hönnunarsjóra:	Ómar Petursson Kl.050571-5569	Útgáfa:	3
Útgáfa / Dagsetning atakuppráttá: 1 / 23.06.2021			

