


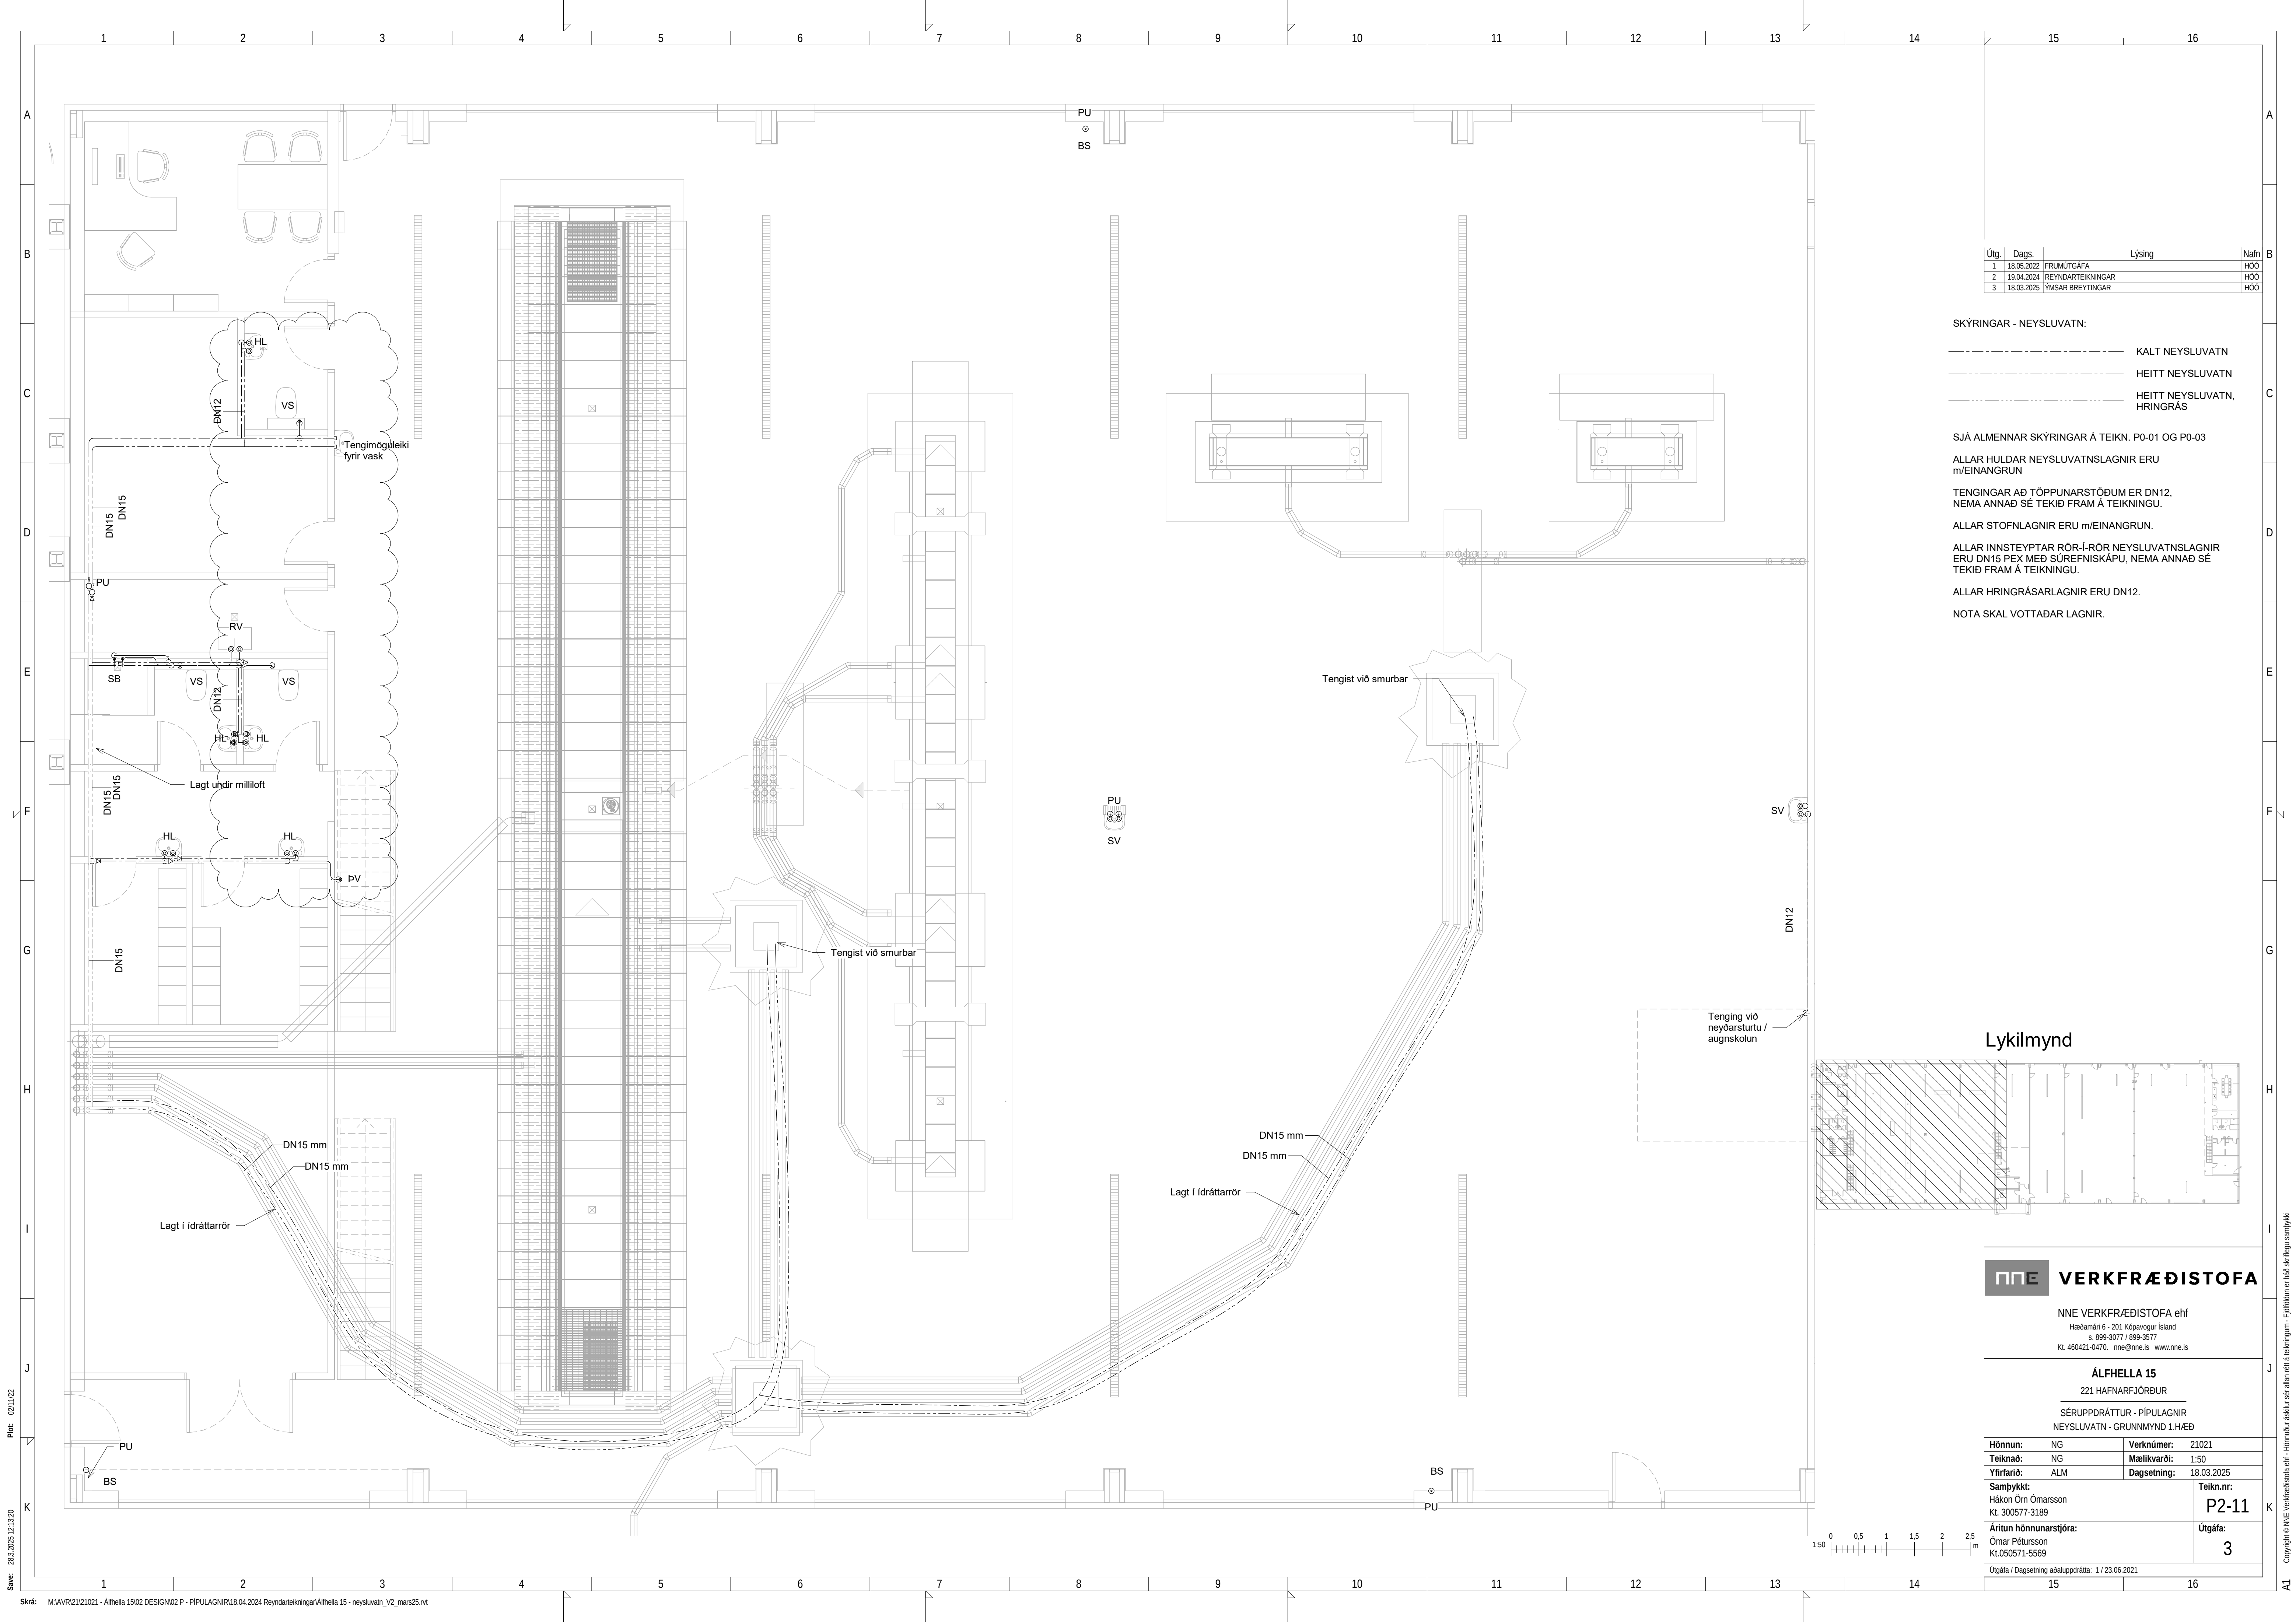

Útg.	Dags.	Lýsing	Nafn
1	18.05.2022	FRUMÚTGÁFA	HÓO
2	19.04.2024	REYNDARTEIKNINGAR	HÓO
3	18.03.2025	YMSAR BREYTINGAR	HÓO

SKÝRINGAR - NEYSLUVATN:

- KALT NEYSLUVATN
- HEITT NEYSLUVATN
- HEITT NEYSLUVATN, HRINGRÁS

SJÁ ALMENNAR SKÝRINGAR Á TEIKN. P0-01 OG P0-03

ALLAR HULDAR NEYSLUVATNSLAGNIR ERU m/EINANGRUN

TENGINGAR AÐ TÖPPUNARSTÖÐUM ER DN12, NEMA ANNAD SÉ TEKID FRAM Á TEIKNINGU.


ALLAR STOFNLAGNIR ERU m/EINANGRUN.

ALLAR INNSTEYPTAR RÖR-Í-RÖR NEYSLUVATNSLAGNIR ERU DN15 PEX MEÐ SÚREFNISKÁPU, NEMA ANNAD SÉ TEKID FRAM Á TEIKNINGU.

ALLAR HRINGRÁSARLAGNIR ERU DN12.

NOTA SKAL VOTTAÐAR LAGNIR.

Lykilmynd

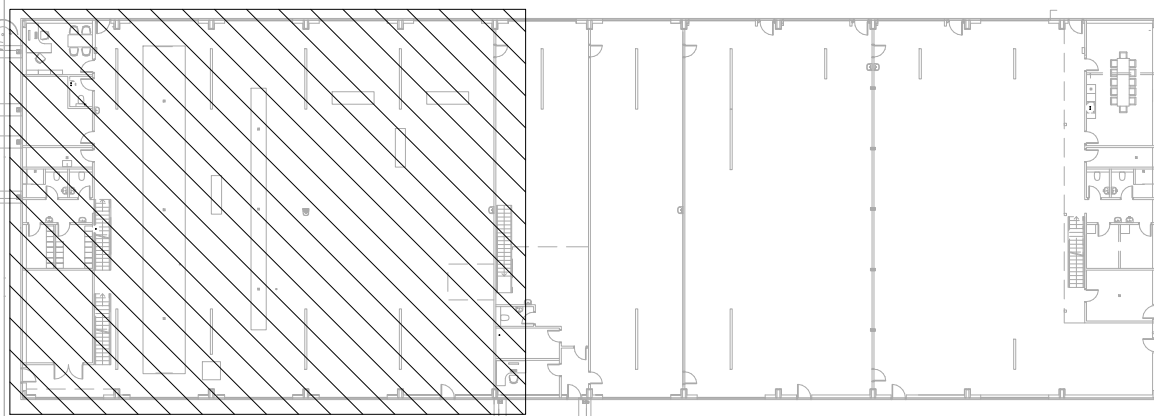

VERKFRÆÐISTOFA

NNE VERKFRÆÐISTOFA ehf

Hæðamáln 6 - 201 Kópavogur Ísland

+ 699-3077 / 699-3577

Kl. 460421-0470. nne@nne.is www.nne.is

ÁLFHELLA 15

221 HAFNARFJÖRDUR

SÉRUPPDRATTUR - PÍPULAGNIR

NEYSLUVATN - GRUNNMYND 1.HÆÐ


Hönnun:	NG	Verknúmer:	21021
Teiknað:	NG	Mælikvarði:	1:50
Yfirfarið:	ALM	Dagsetning:	18.03.2025
Samþykkt:	Hákon Óm Ómarsson Kl. 300577-3189	Teikn.nr:	P2-11
Áritun hönnunarskjótra:	Ómar Pétursson Kl.050571-5569	Útgáfa:	3
Útgáfa / Dagsetning aðaluppdráttar: 1 / 23.06.2021			

Þek: 021102

Saver: 28.3.2025 12:13:20

Skjá: M:\AVR\21\21021 - Álfhella 15\02 DESIGN\02 P - PÍPULAGNIR\18.04.2024 Reyndartekningar\Álfhella 15 - neysluvatn_V2_mars25.rvt


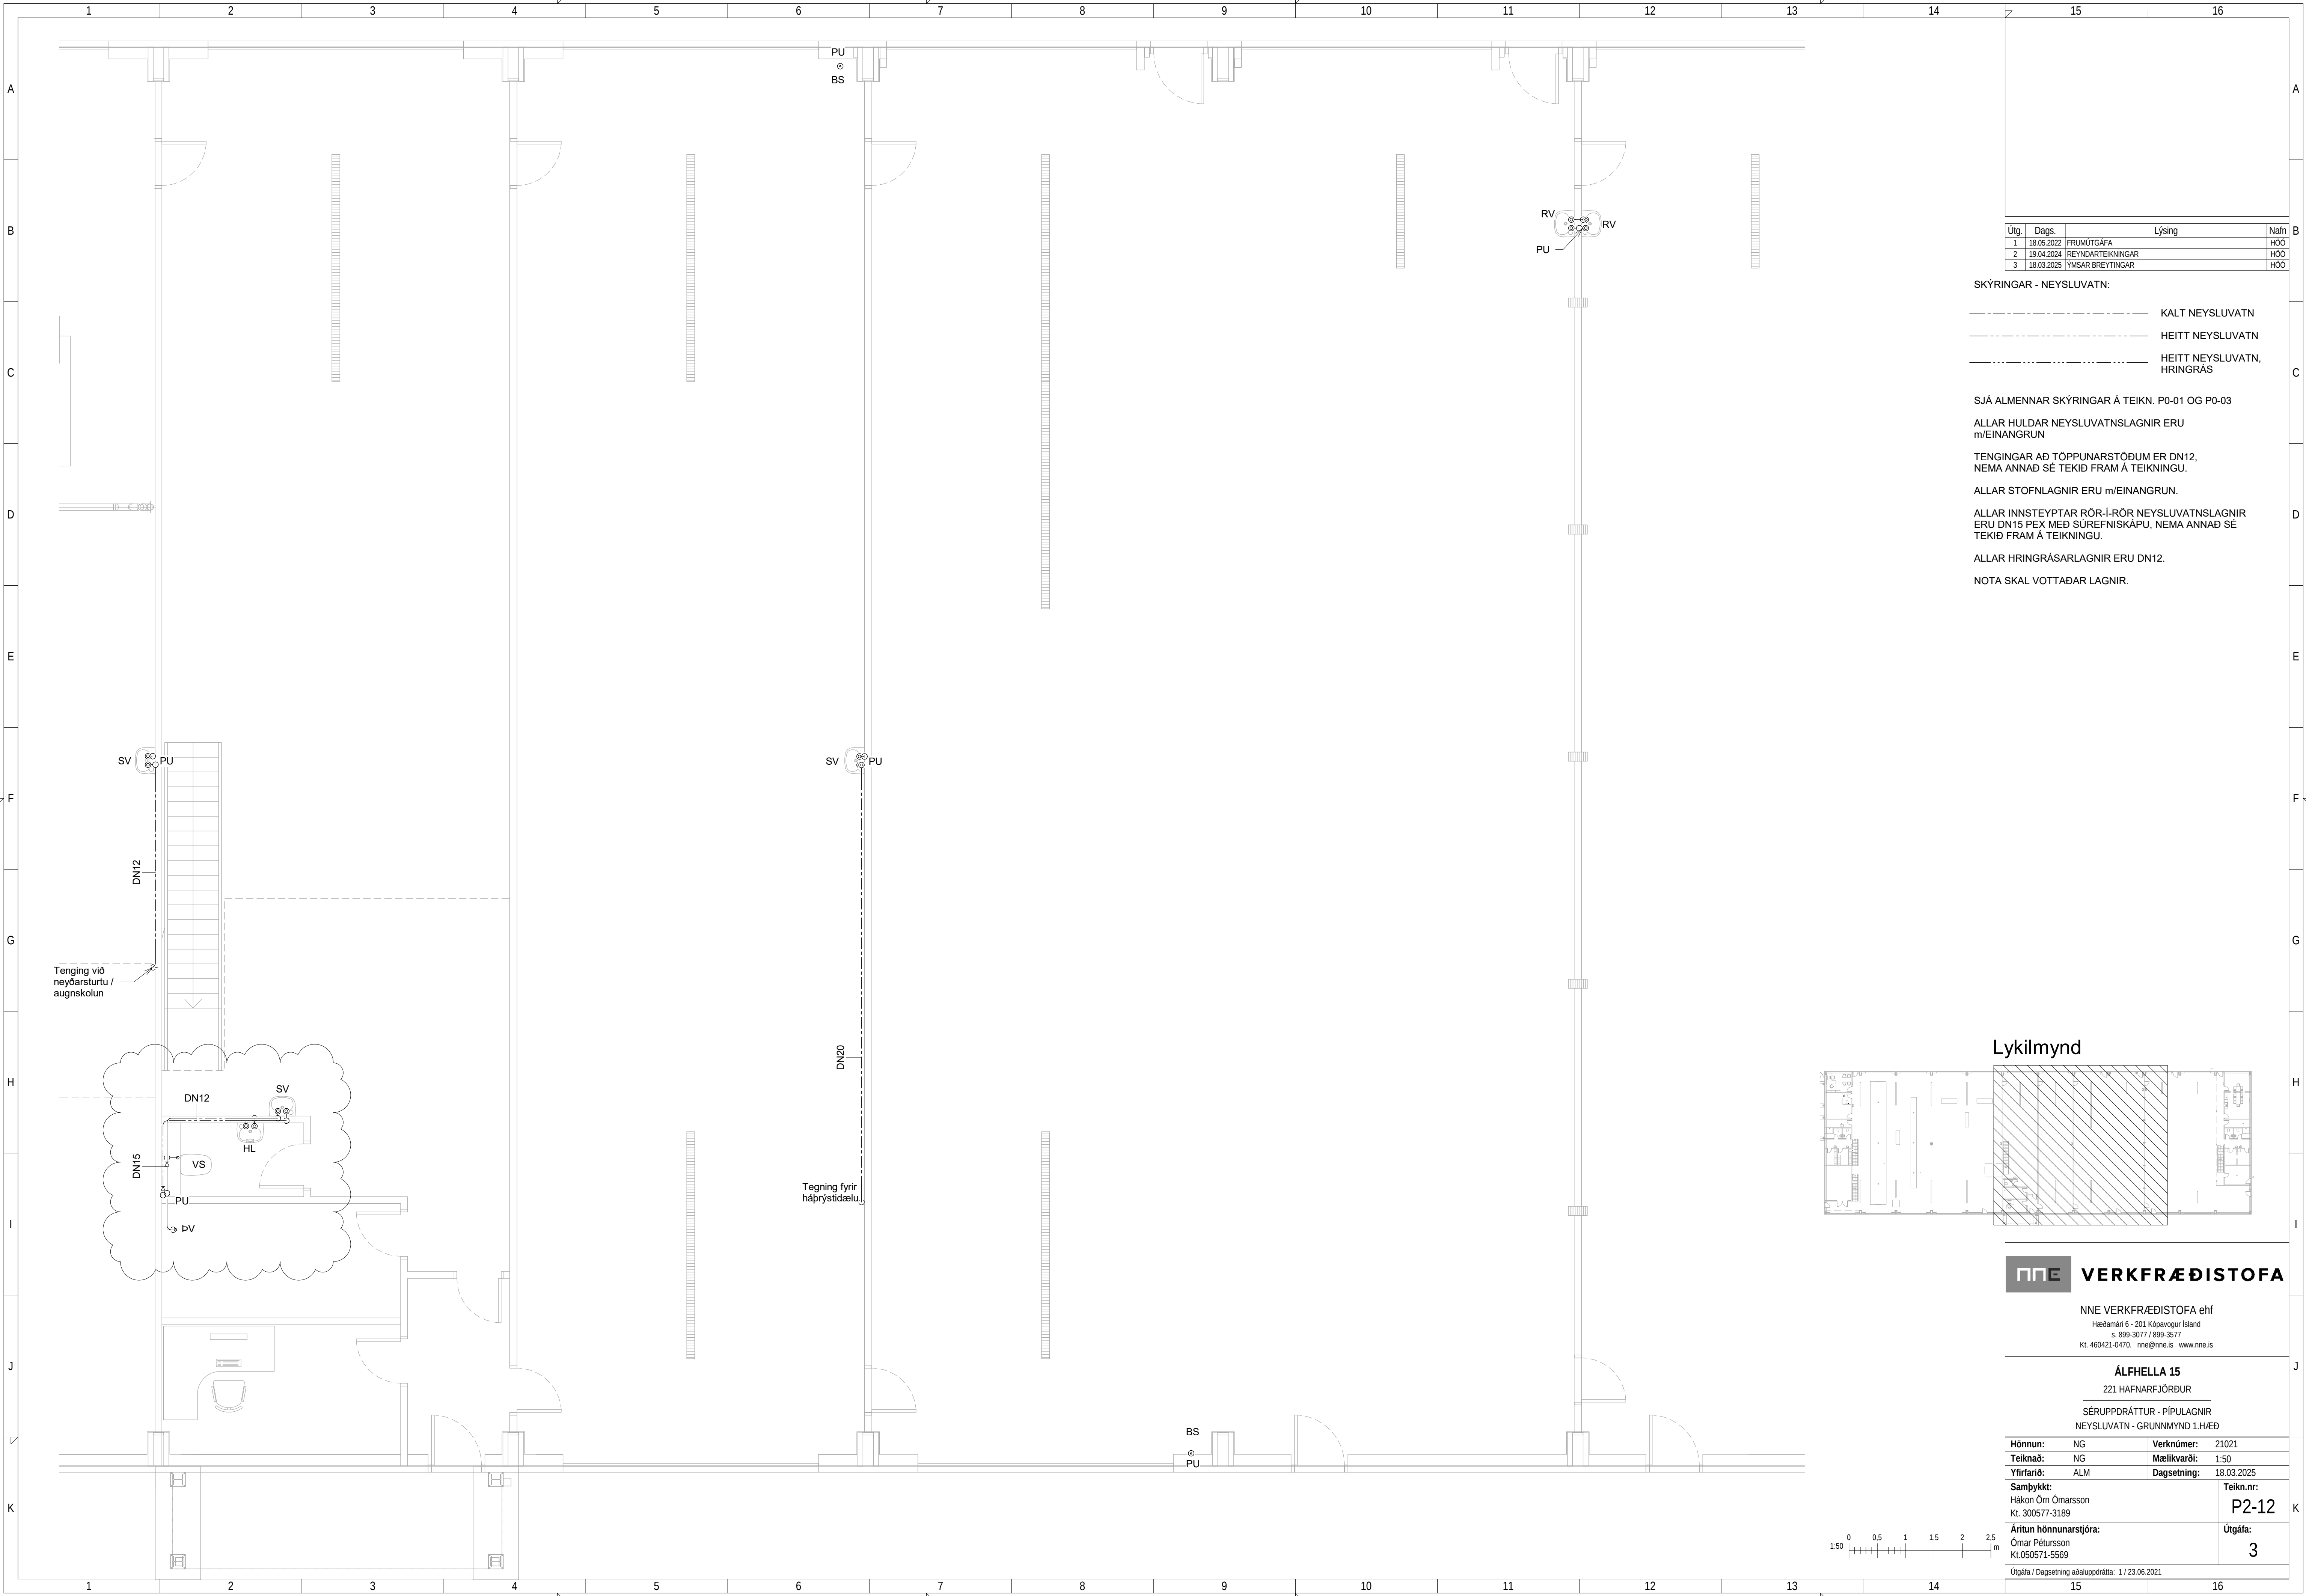

Útg.	Dags.	Lýsing	Nafn
1	18.05.2022	FRUMÚTGÁFA	HÖÖ
2	19.04.2024	REYNDARTEIKNINGAR	HÖÖ
3	18.03.2025	YMSAR BREYTINGAR	HÖÖ

- SKÝRINGAR - NEYSLUVATN:
- KALT NEYSLUVATN
 - HEITT NEYSLUVATN
 - HEITT NEYSLUVATN, HRINGRÁS

SJÁ ALMENNAR SKÝRINGAR Á TEIKN. P0-01 OG P0-03

ALLAR HULDAR NEYSLUVATNSLAGNIR ERU m/EINANGRUN

TENINGAR AÐ TÖPPUNARSTÖÐUM ER DN12, NEMA ANNAD SÉ TEKID FRAM Á TEIKNINGU.


ALLAR STOFNLAGNIR ERU m/EINANGRUN.

ALLAR INNSTEYPTAR RÖR-I-RÖR NEYSLUVATNSLAGNIR ERU DN15 PEX MEÐ SÚREFNISKÁPU, NEMA ANNAD SÉ TEKID FRAM Á TEIKNINGU.

ALLAR HRINGRÁSARLAGNIR ERU DN12.

NOTA SKAL VOTTADAR LAGNIR.


Lykilmynd

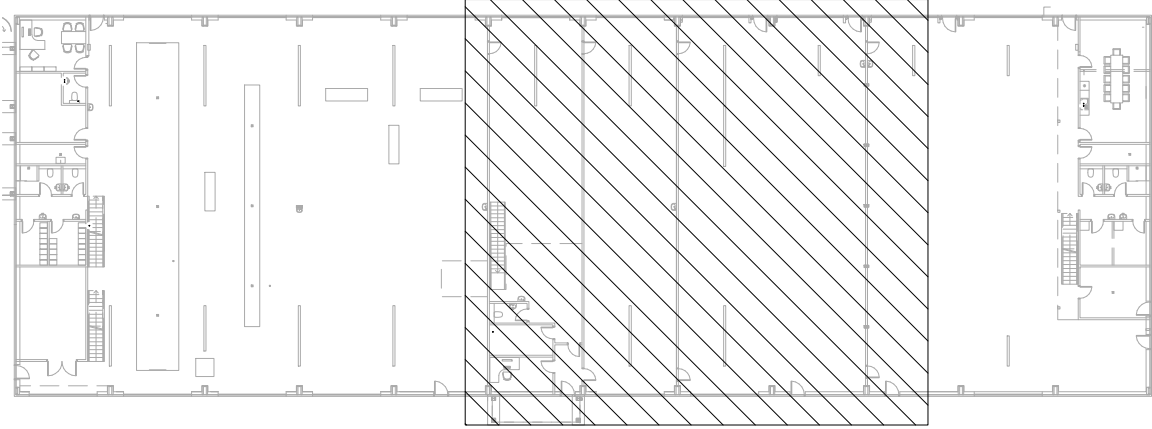

NNE VERKFRÆÐISTOFA

NNE VERKFRÆÐISTOFA ehf
Hæðamán 6 - 201 Kópavogur Ísland
Sími: 899-3077 / 899-3577
Netfang: nne@nne.is www.nne.is

ÁLFHELLA 15 221 HAFNARFJÖRDUR			
SÉRUPPDRATTUR - PÍPULAGNIR NEYSLUVATN - GRUNNMYND 1.HÆÐ			
Hönnun:	NG	Verknúmer:	21021
Teiknað:	NG	Mælikvarði:	1:50
Yfirfarir:	ALM	Dagsetning:	18.03.2025
Samþykkt:	Hákon Örn Ómarsson Kl. 300577-3189	Teikn.nr:	P2-12
Áritun hönnunarskjótra:	Ómar Pétursson Kl.050571-5569	Útgáfa:	3
Útgáfa / Dagsetning aðaluppdráttar: 1 / 23.06.2021			

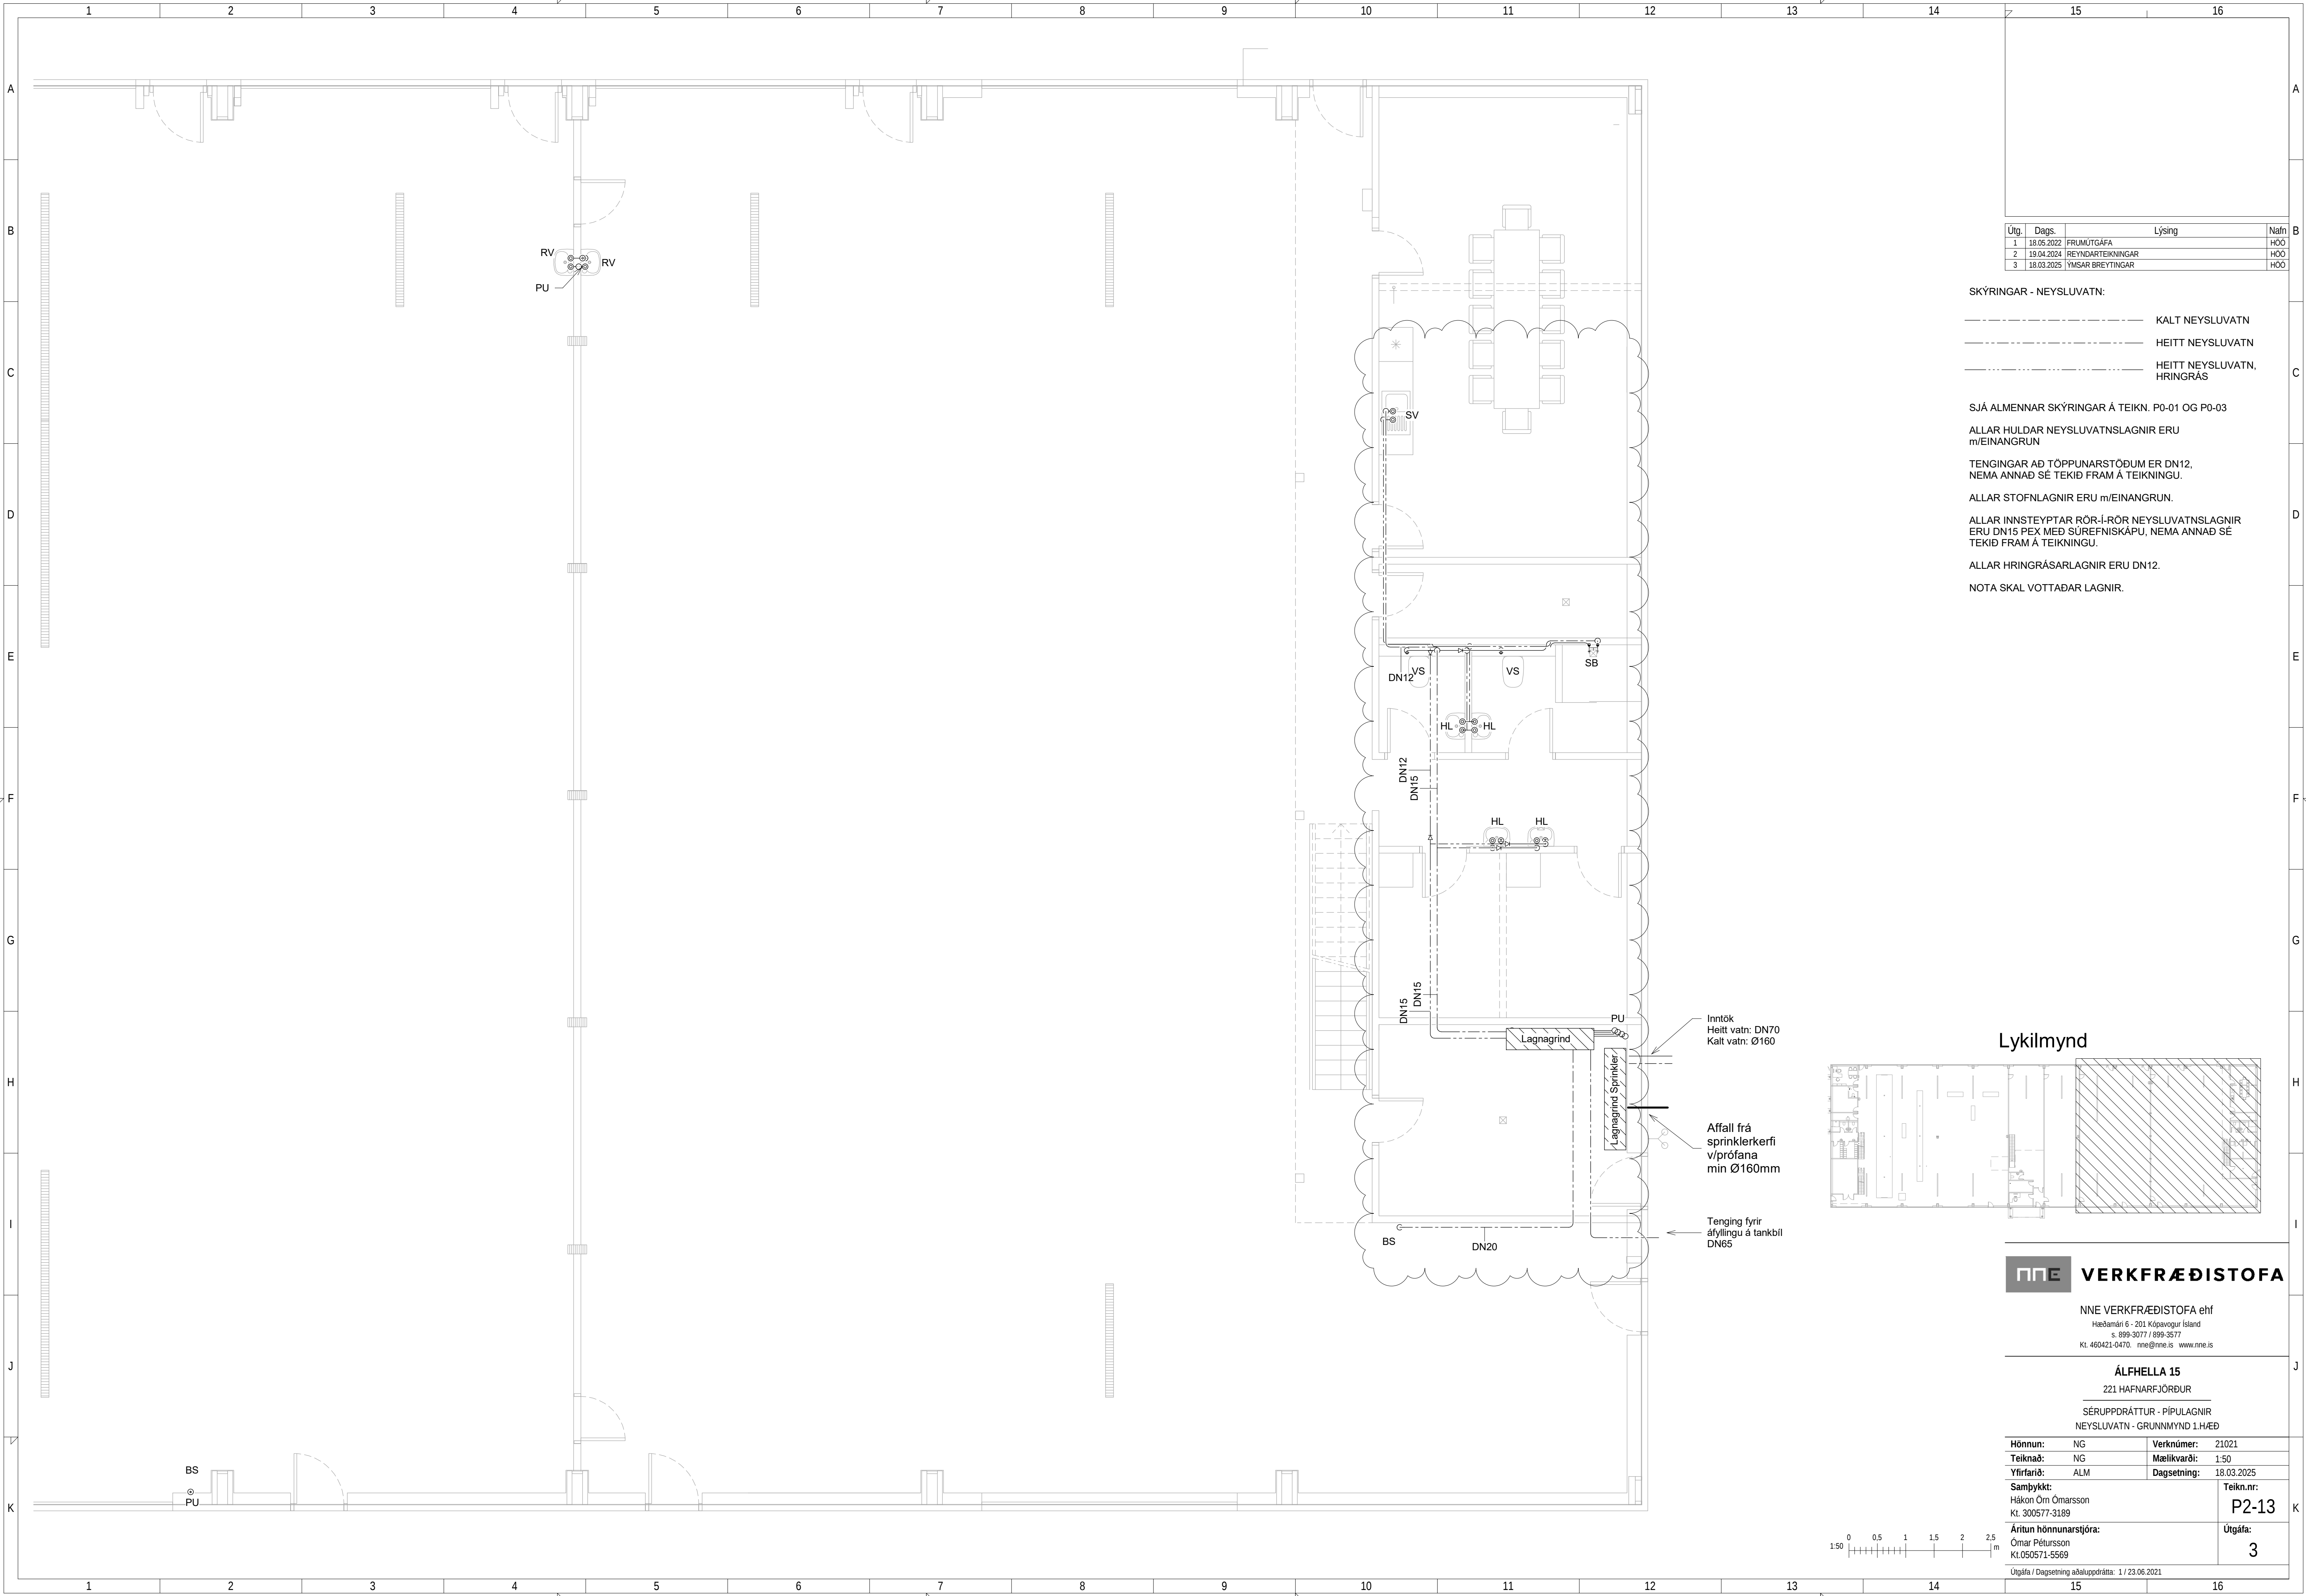

Útg.	Dags.	Lýsing	Nafn
1	18.05.2022	FRUMÚTGÁFA	HÓO
2	19.04.2024	REYNDARTEIKNINGAR	HÓO
3	18.03.2025	YMSAR BREYTINGAR	HÓO

SKÝRINGAR - NEYSLUVATN:

- KALT NEYSLUVATN
- HEITT NEYSLUVATN
- HEITT NEYSLUVATN, HRINGRÁS

SJÁ ALMENNAR SKÝRINGAR Á TEIKN. P0-01 OG P0-03

ALLAR HULDAR NEYSLUVATNSLAGNIR ERU m/EINANGRUN

TENINGAR AÐ TÖPPUNARSTÖÐUM ER DN12. NEMA ANNAD SÉ TEKID FRAM Á TEIKNINGU.


ALLAR STOFNLAGNIR ERU m/EINANGRUN.

ALLAR INNSTEYPTAR RÖR-I-RÖR NEYSLUVATNSLAGNIR ERU DN15 PEX MEÐ SÚREFNISKÁPU, NEMA ANNAD SÉ TEKID FRAM Á TEIKNINGU.

ALLAR HRINGRÁSARLAGNIR ERU DN12.

NOTA SKAL VOTTADAR LAGNIR.

Lykilmynd

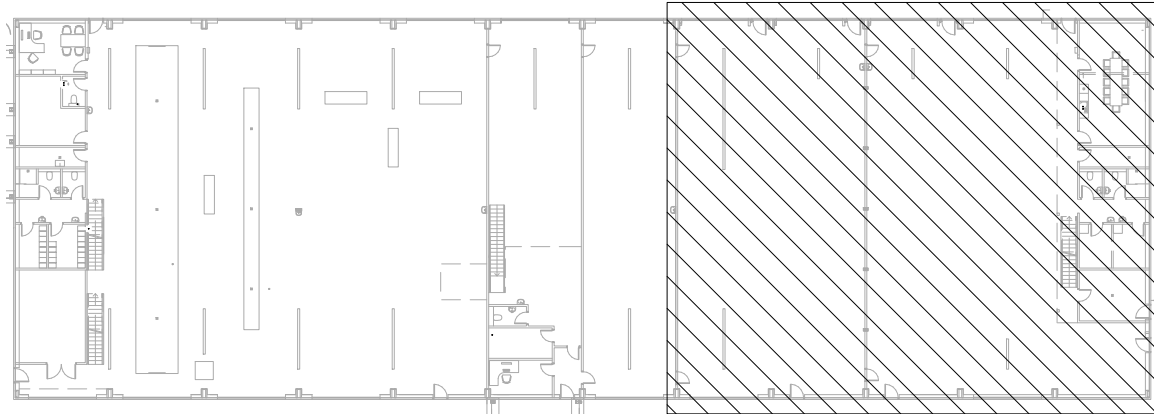

NNE VERKFRÆÐISTOFA

NNE VERKFRÆÐISTOFA ehf

Hæðamán 6 - 201 Kópavogur Ísland

Sí: 899-3077 / 899-3577

Kl. 460421-0470. nne@nne.is www.nne.is


ÁLFHELLA 15

221 HAFNARFJÖRÐUR

SÉRUPPDRATTUR - PÍPULAGNIR

NEYSLUVATN - GRUNNMYND 1.HÆÐ

Hönnun:	NG	Verknúmer:	21021
Teiknað:	NG	Mælikvarði:	1:50
Yfirfarið:	ALM	Dagsetning:	18.03.2025
Samþykkt:	Hákon Ómarsson Kl. 300577-3189	Teikn.nr:	P2-13
Áritun hönnunarskjóða:	Ómar Pétursson Kl.050571-5569	Útgáfa:	3
Útgáfa / Dagsetning aðaluppdráttar: 1 / 23.06.2021			

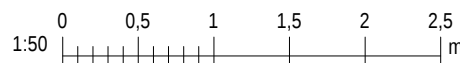



Útg.	Dags.	Lýsing	Nafn
1	19.04.2024	REYNDARTEIKNINGAR	HÖÖ
2	19.04.2024	FRUMÚTGÁFA	HÖÖ

SKÝRINGAR - NEYSLUVATN

----- KALT NEYSLUVATN

----- HEITT NEYSLUVATN

 HEITT NEYSLUVATI
HRINGRÁS

SJÁ ALMENNAR SKÝRINGAR Á TEIKN. P0-01 OG P0-03

ALLAR HULDAR NEYSLUVATNSLAGNIR ERL
m/EINANGRUN

TENGINGAR AÐ TÖPPUNARSTÖÐUM ER DN12,
NEMA ANNAÐ SÉ TEKIÐ FRAM Á TEIKNINGU.


ALLAR STOFNLAGNIR ERU m/EINANGRUN

ALLAR INNSTEYPTAR RÖR-Í-RÖR NEYSLUVATNSLAGNIR
ERU DN15 PEX MEÐ SÚREFNISKÁPU, NEMA ANNAÐ SÉ
TEKIÐ FRAM Á TEIKNINGU.

ALLAR HRINGRÁSARLAGNIR ERU DN12

NOTA SKAL VOTTAÐAR LAGNIR

Lykilmynd

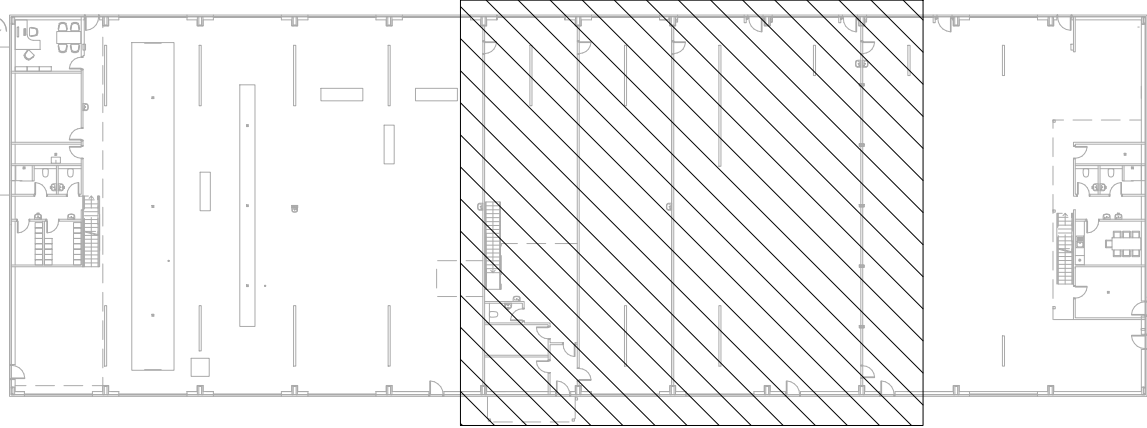**VERKFRÆÐISTOFA**

NNF VERKERÆÐISTOFA ehf.

Hæðamári 6 - 201 Kópavogur Ísland

Kt. 460421-0470. nne@nne.is www.nne.is

ÁLFHELLA 15

221 HAFNARFJÖRÐUR

SÉRIUÐDRÁTTUR - PÍPULAGNIR

MEYSLUVATN - GRUNNMYND 2.HA

Hönnun:	NG	Verknúmer:	21021
---------	----	------------	-------

Teiknað:	NG	Mælikvarði:	1:50
----------	----	-------------	------

Yfirfarið:	ALM	Dagsetning:	19.04.20
------------	-----	-------------	----------

Sampykkt:

K1 300577-3189


Áritun hönnunarstíóra:	Útgáf
------------------------	-------

Ómar Pétursson

KL050571-5569	
---------------	--

Útgáfa / Dagsetning aðaluppratta: 1 / 23.06.2021

19	10
----	----

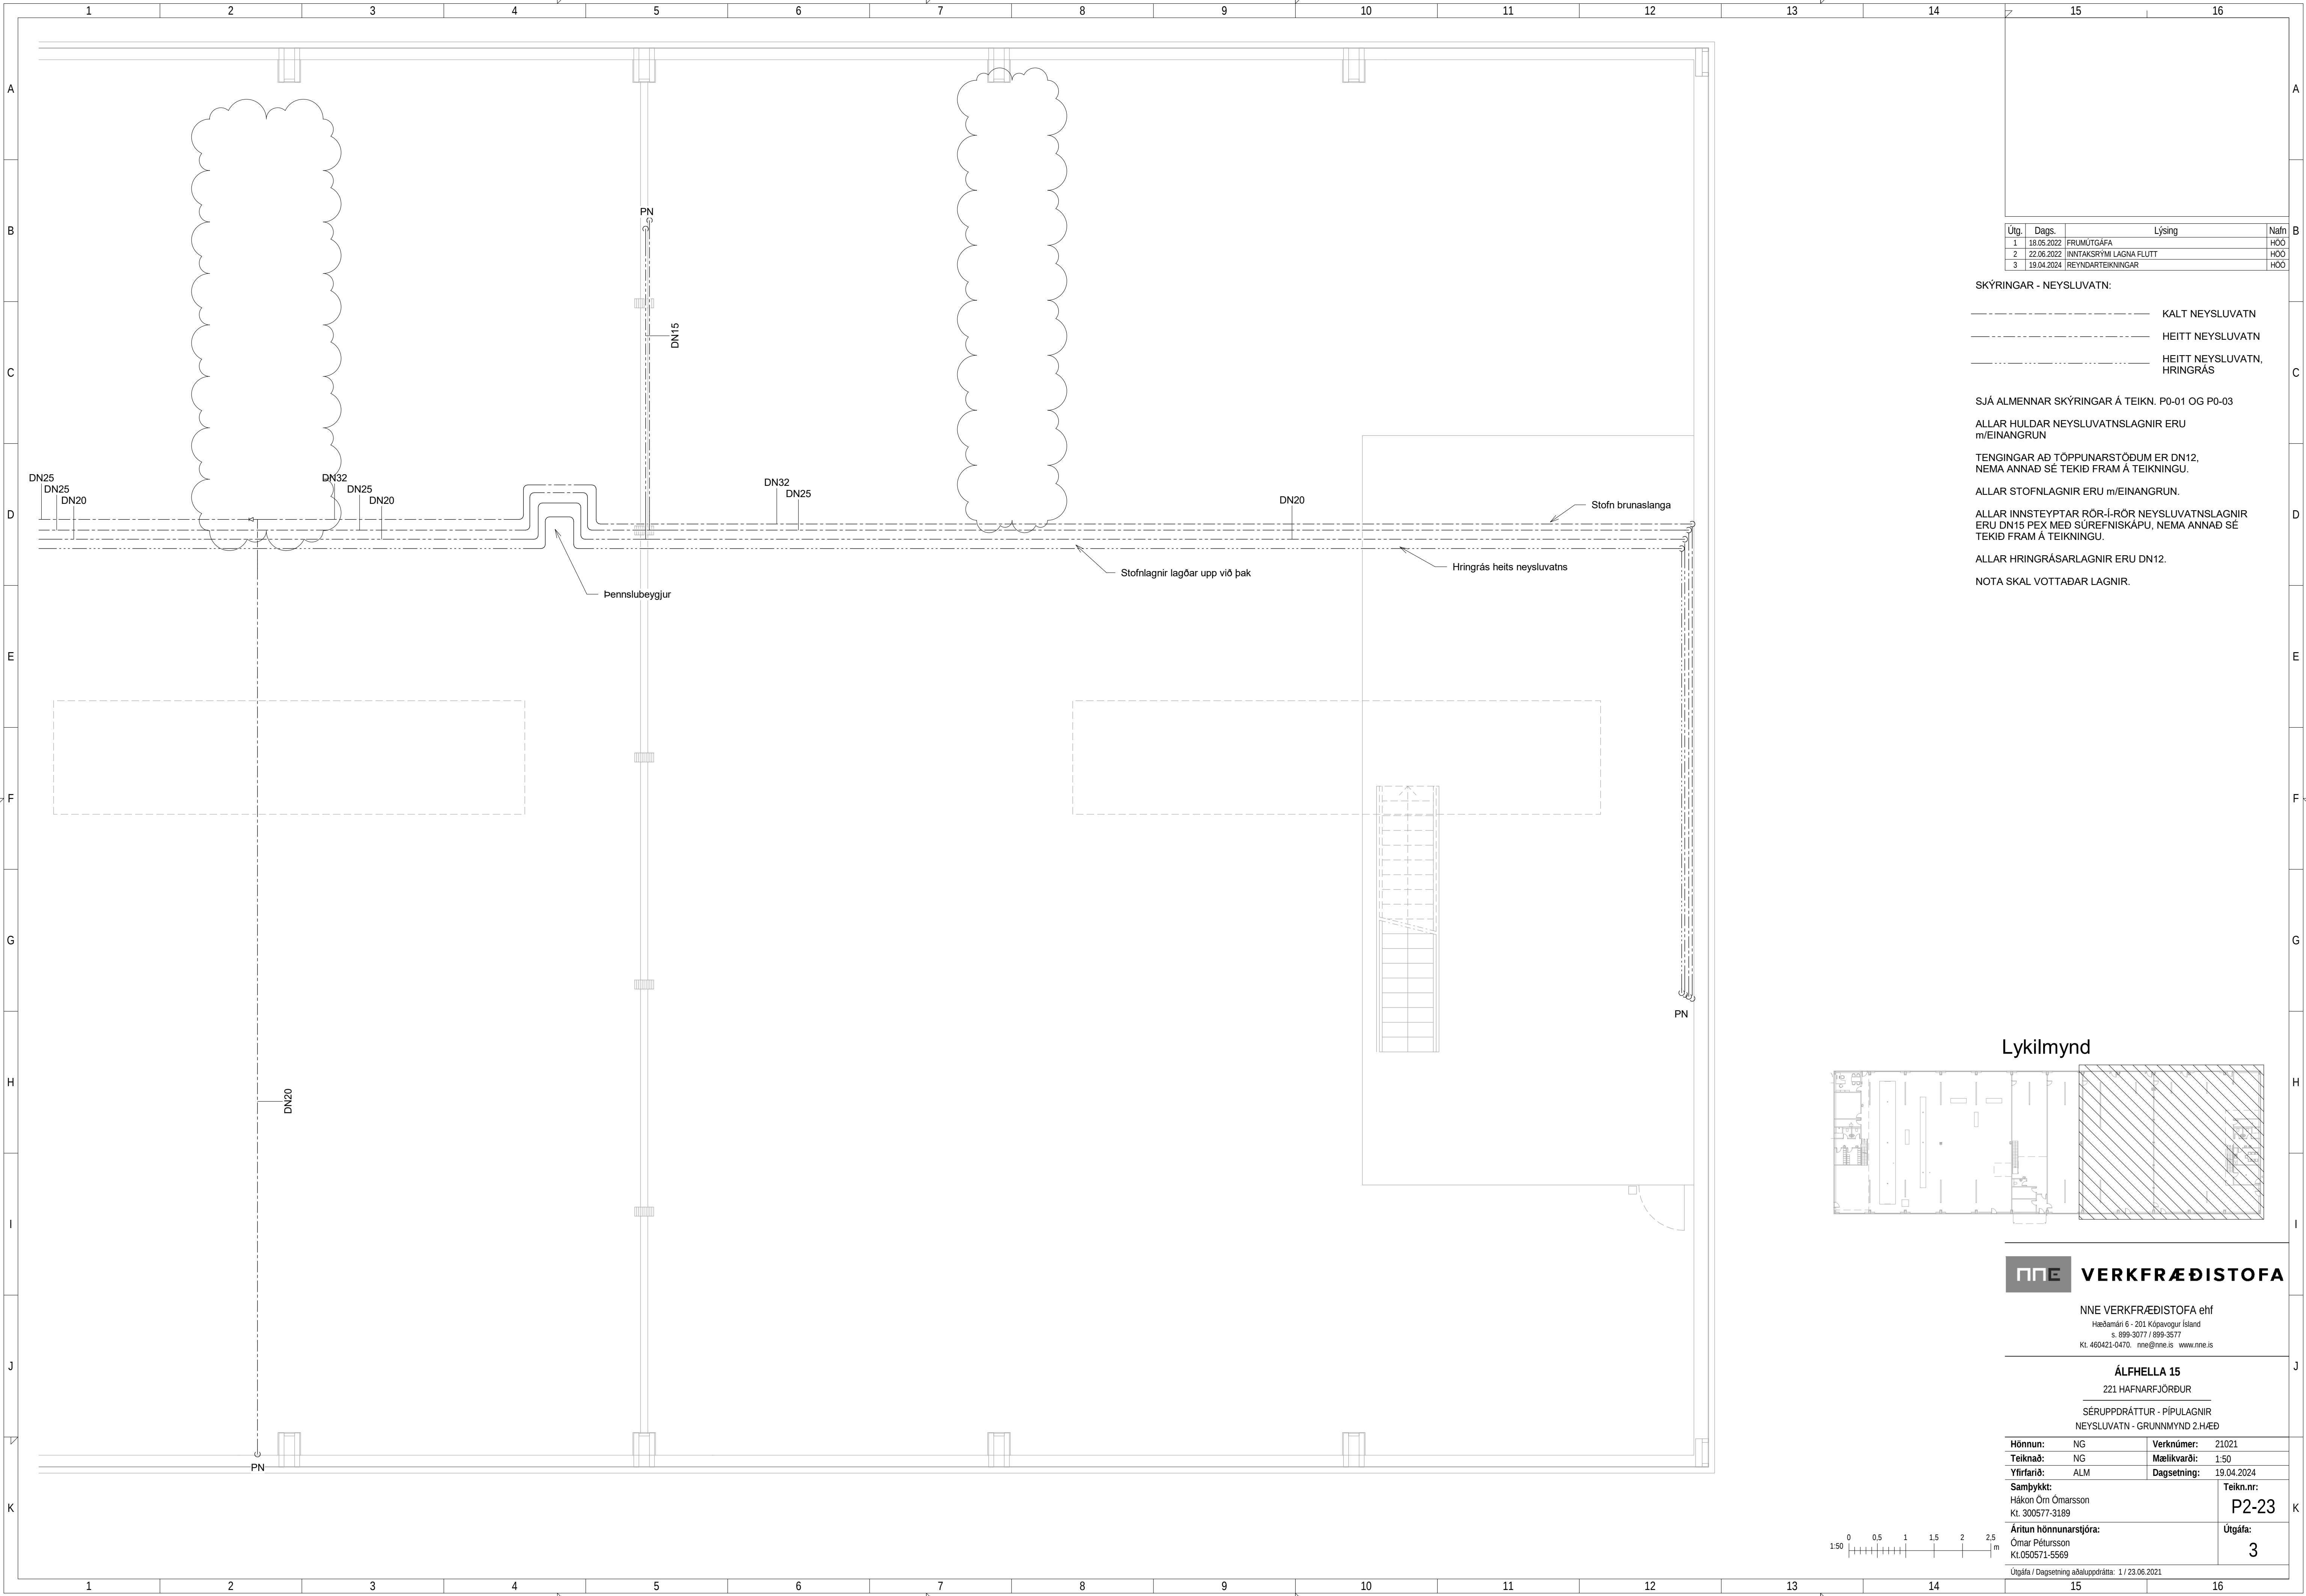

Útg.	Dags.	Lýsing	Nafn
1	18.05.2022	FRUMÚTGÁFA	HÓO
2	22.06.2022	INNÞAKSRYMI LAGNA FLUTT	HÓO
3	19.04.2024	REYNDARTEIKNINGAR	HÓO

SKÝRINGAR - NEYSLUVATN:

- KALT NEYSLUVATN
- HEITT NEYSLUVATN
- HEITT NEYSLUVATN, HRINGRÁS

SJÁ ALMENNAR SKÝRINGAR Á TEIKN. P0-01 OG P0-03

ALLAR HULDAR NEYSLUVATNSLAGNIR ERU m/EINANGRUN

TENGINGAR AÐ TÖPPUNARSTÖÐUM ER DN12, NEMA ANNAD SÉ TEKID FRAM Á TEIKNINGU.


ALLAR STOFNLAGNIR ERU m/EINANGRUN.

ALLAR INNSTEYPTAR RÖR-Í-RÖR NEYSLUVATNSLAGNIR ERU DN15 PEX MEÐ SÜREFNISKÁPU, NEMA ANNAD SÉ TEKID FRAM Á TEIKNINGU.

ALLAR HRINGRÁSARLAGNIR ERU DN12.

NOTA SKAL VOTTADAR LAGNIR.

Lykilmynd

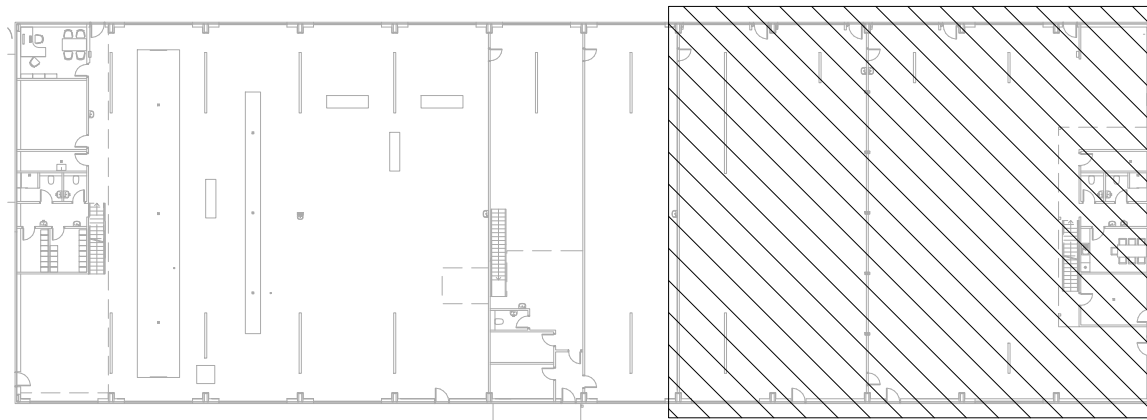

NNE VERKFRÆÐISTOFA

NNE VERKFRÆÐISTOFA ehf

Hæðamáln 6 - 201 Kópavogur Ísland

Kl. 460421-0470. nne@nne.is www.nne.is

ÁLFHELLA 15

221 HAFNARFJÖRÐUR

SÉRUPPDRAÐTÚR - PÍPULAGNIR

NEYSLUVATN - GRUNNMYND 2.HÆÐ

Hönnun:	NG	Verknúmer:	21021
Teiknað:	NG	Mælikvarði:	1:50
Yfirfarid:	ALM	Dagsetning:	19.04.2024
Samþykkt:	Hákon Óm Ómarsson Kl. 300577-3189	Teikn.nr:	P2-23
Áritun hönnunarstjóra:	Ómar Pétursson Kl.050571-5569	Útgáfa:	3
Útgáfa / Dagsetning aðaluppdráttar: 1 / 23.06.2021			




