


A

B


C

D

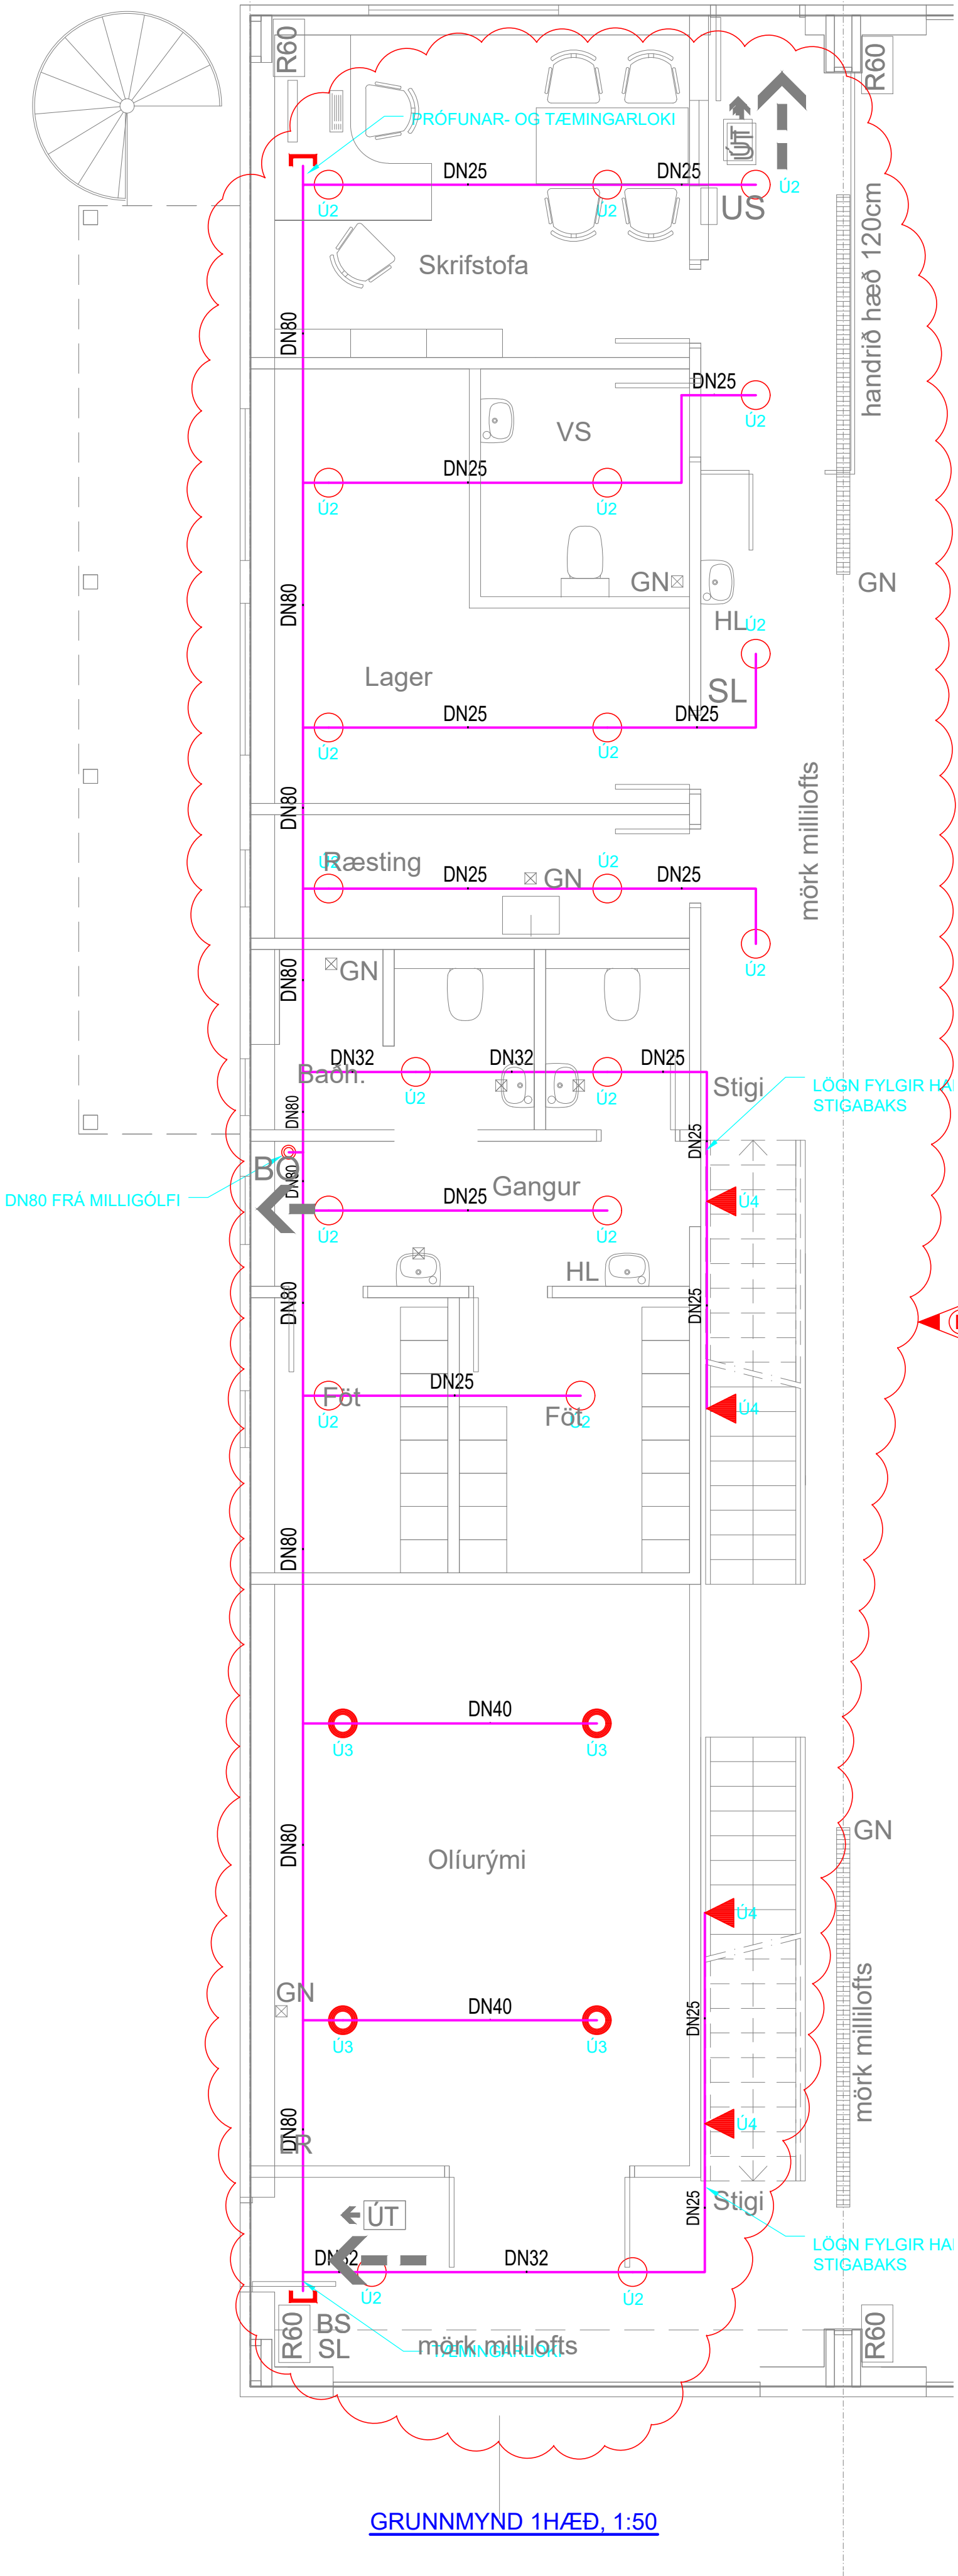


DN80 FRÁ ÞAKKERFI

GRUNNMYND MILLIGÓLF, 1:50

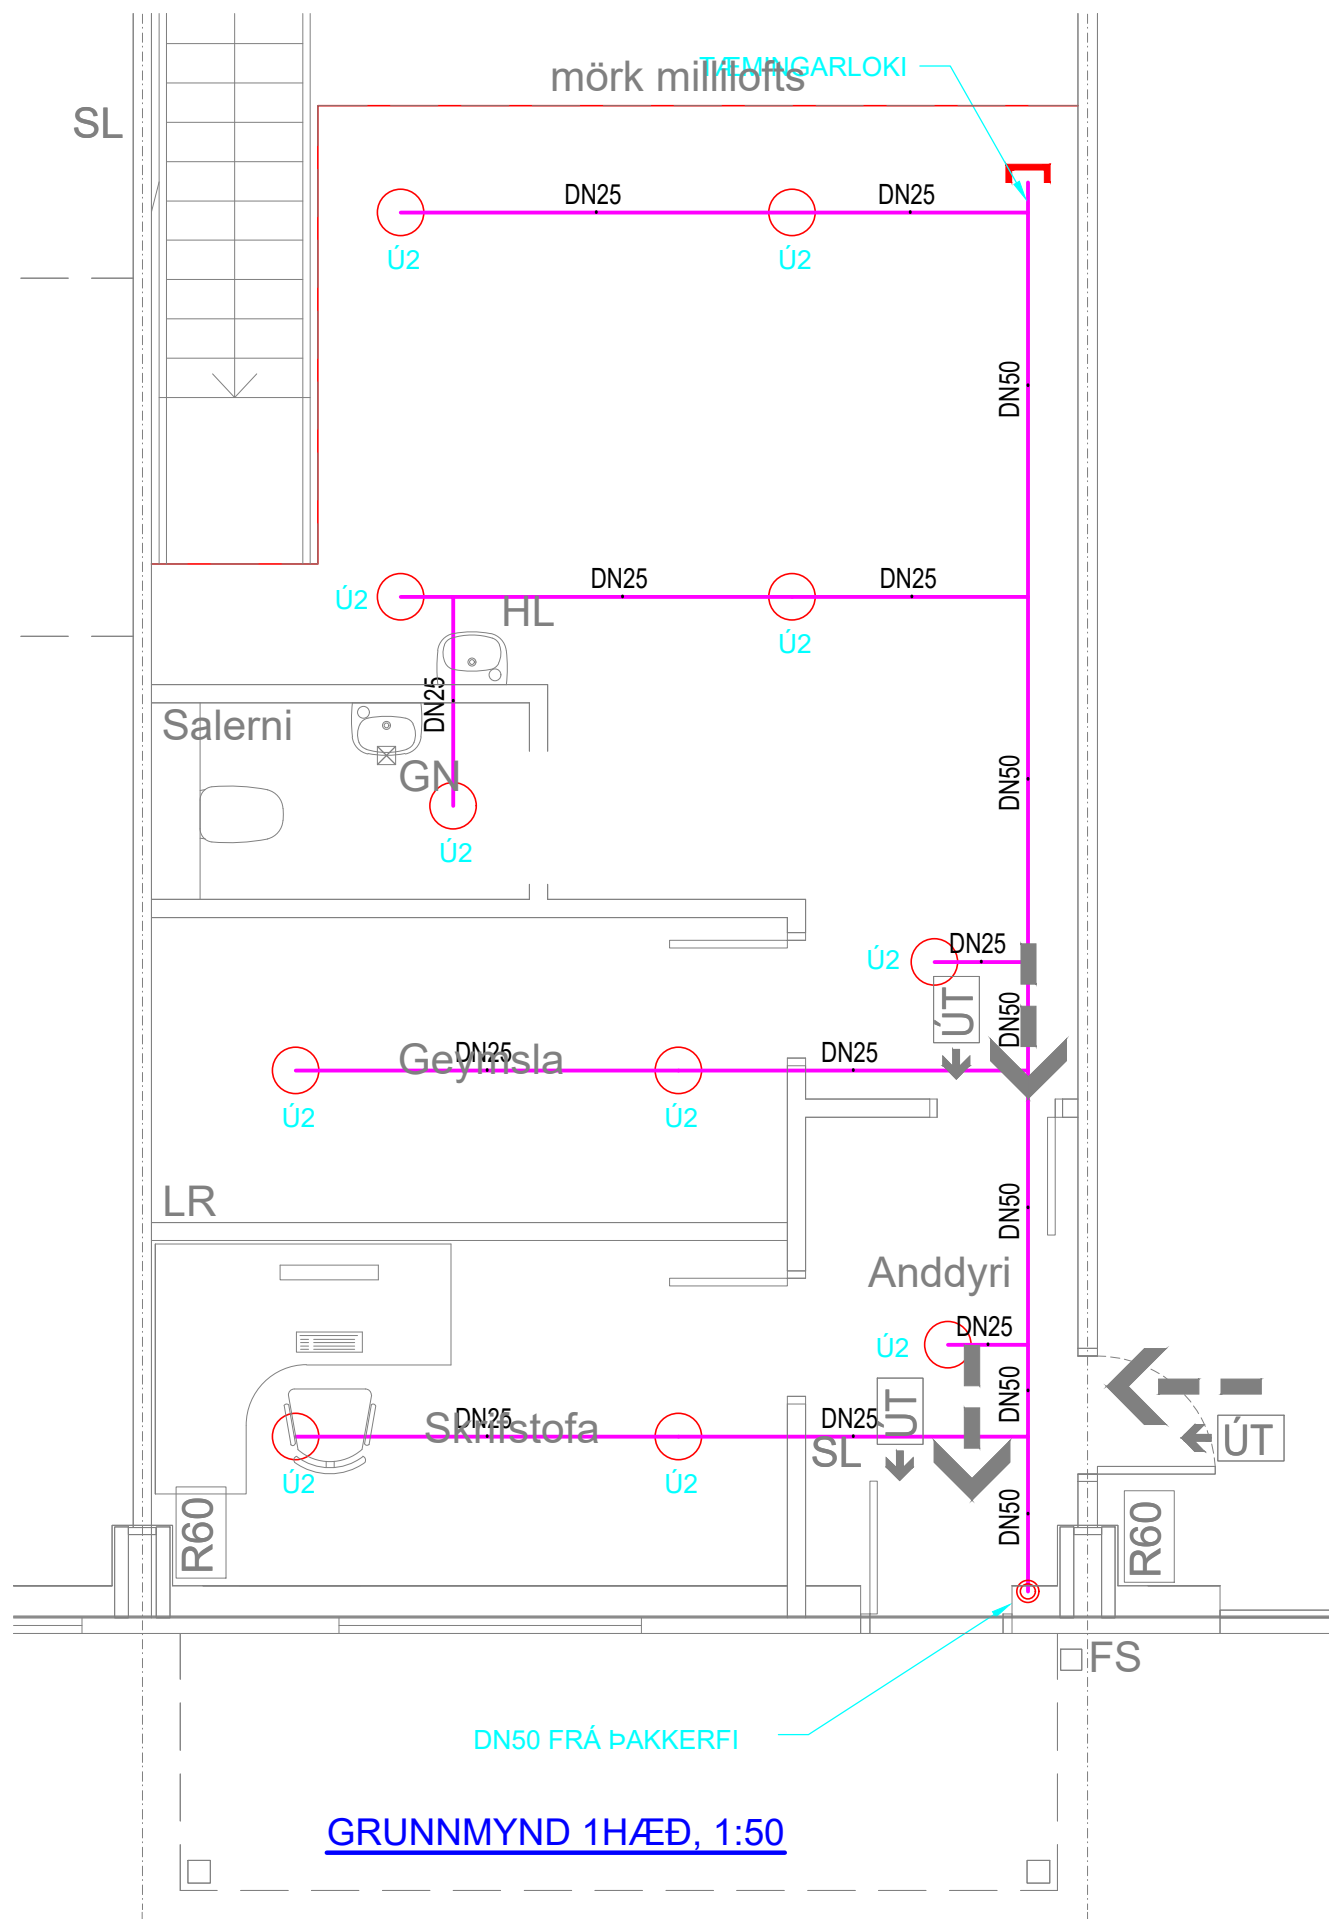

DN50 FRÁ ÞAKKERFI

GRUNNMYND 1HÆÐ, 1:50

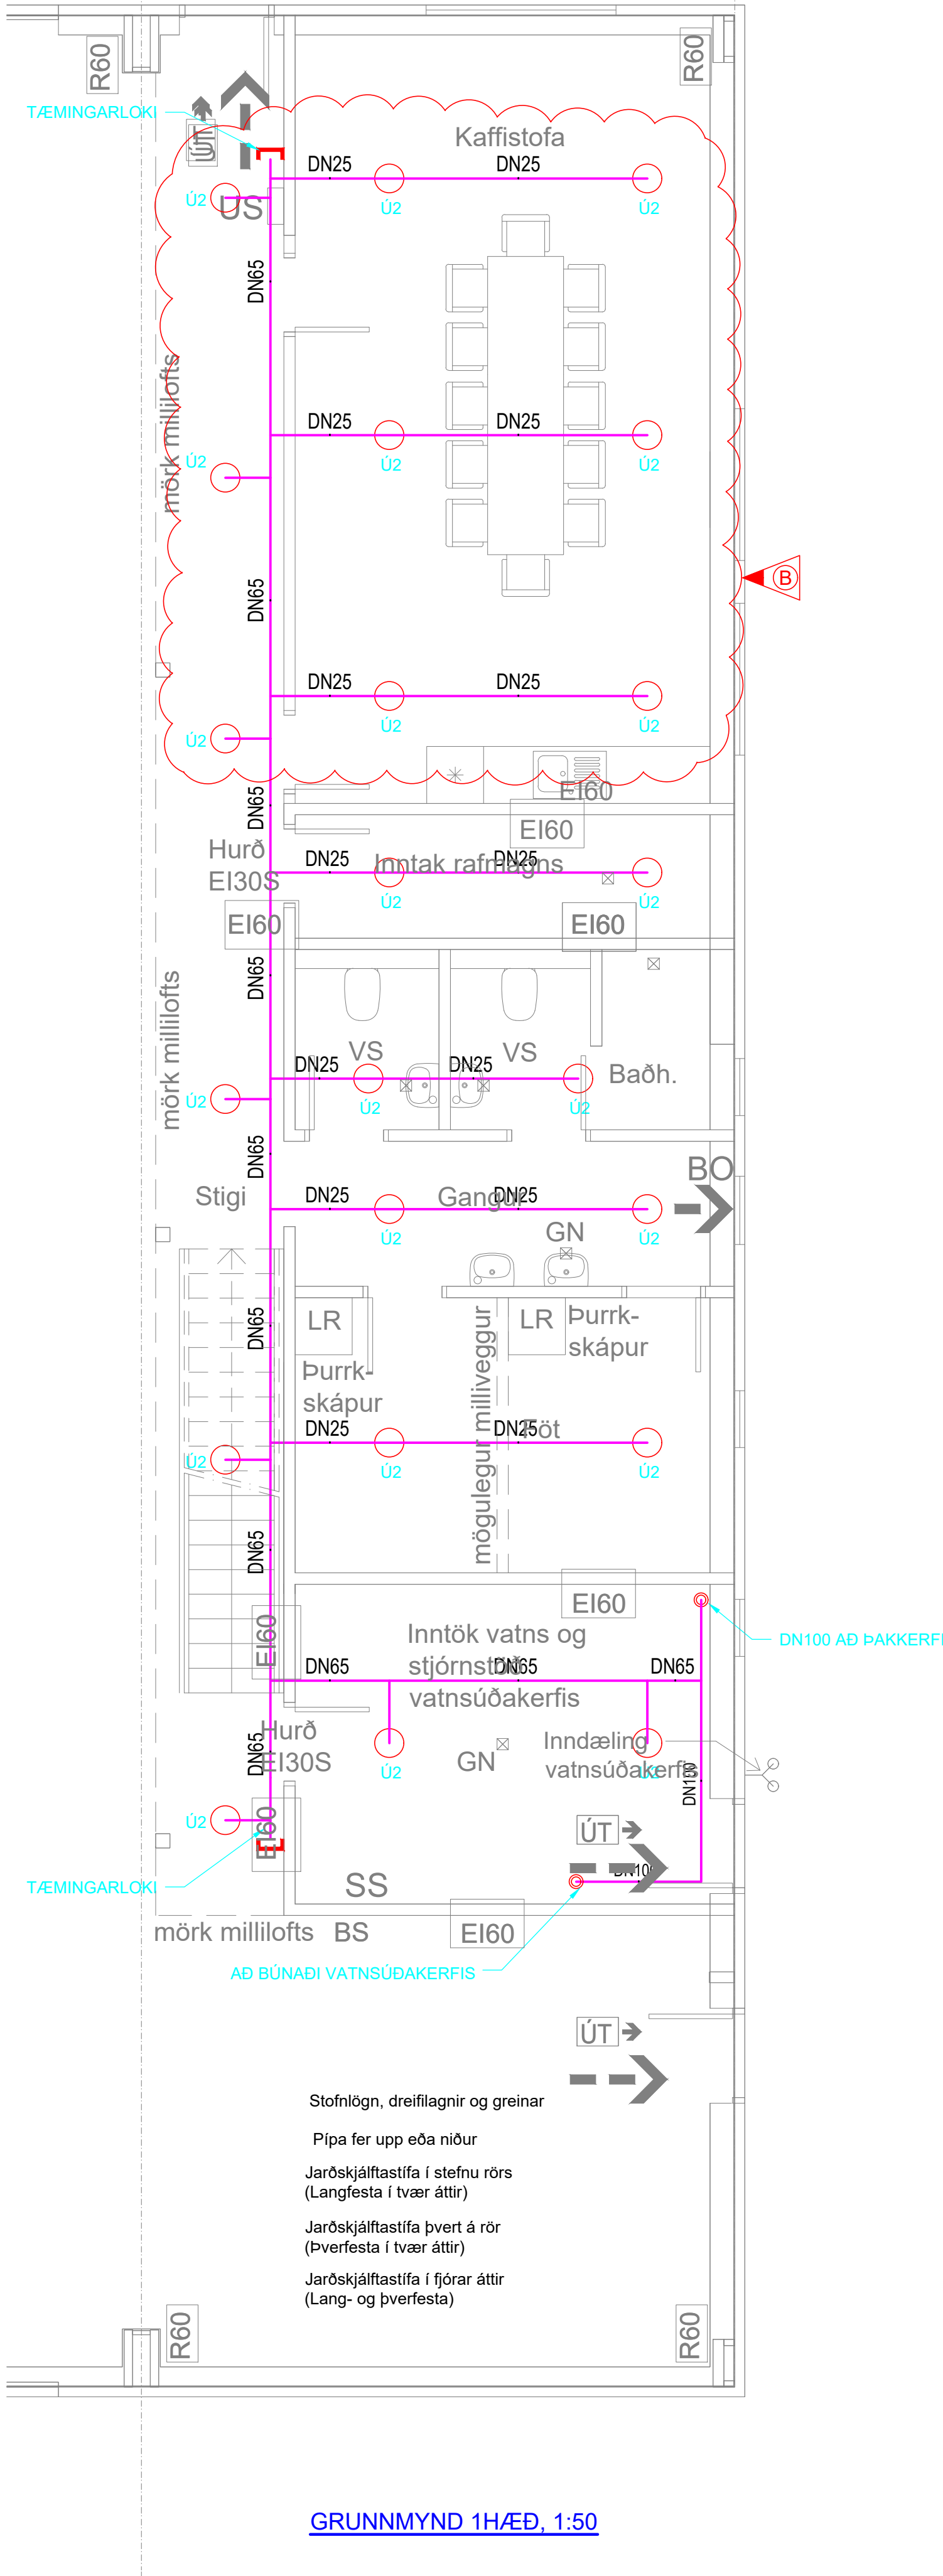

ÚTGÁFUFERILL


NÚMÉR	DAGS	SKYRINGAR	HANNAÐ
A	21.05.2024	BYGGINGARTEIKNING	GI
B	30.05.2025	LAGNIR AÐLAGAÐAR AÐ BREYTTU SKIPULAGI	GI

ÁRITUN AÐALHÖNNUNAR:

Kt.

✗ Ú1: Uppvísandi úðastútur með rennslistuðull $K = 80$. Þeir opnast við 68°C hita og eru venjulegir (quick response) með RTI gildi 80. Hámarksfjarlægð á milli úðara er 3,0 metrar, lágmarksfjarlægð á milli úðara er 2,0 metrar, hámarksfjarlægð frá vegg að úðara er 1,5 m. Fjarlægð úðara frá þaki skal vera á bilinu 75 mm til 300 mm. Tengistútur DN20 með minnkun í DN15 fyrir úðastút.

○ Ú2: Uppvísandi eða niðurvísandi úðastútur með rennslistuðull $K = 80$. Þeir opnast við 68°C hita og eru hraðvirkir (quick response) með RTI gildi 50 eða minna. Hámarksfjarlægð á milli úðara er 4,0 metrar, lágmarksfjarlægð á milli úðara er 2,0 metrar, hámarksfjarlægð frá vegg að úðara er 2,0 m. Fjarlægð úðara frá þaki skal vera á bilinu 75 mm til 300 mm.

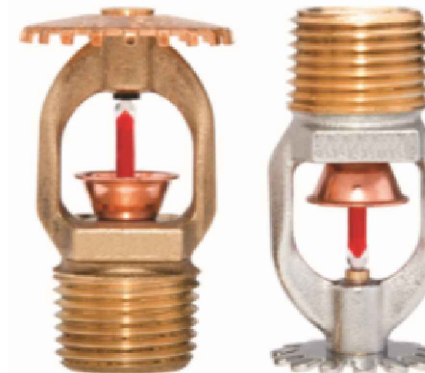

Ú1/Ú2. ÚÐASTÚTUR

○ Ú3: Uppvísandi eða niðurvísandi úðastútur með rennslistuðull $K = 160$. Þeir opnast við 68°C hita og eru hraðvirkir (quick response) með RTI gildi 50 eða minna. Hámarksfjarlægð á milli úðara er 3,0 metrar, lágmarksfjarlægð á milli úðara er 2,0 metrar, hámarksfjarlægð frá vegg að úðara er 1,5 m. Fjarlægð úðara frá þaki skal vera á bilinu 75 mm til 300 mm.



Ú3. ÚÐASTÚTUR



Ú4. ÚÐASTÚTUR

▲ Ú4: Vegg úðastútur með rennslistuðull $K = 80$. Þeir opnast við 68°C hita og eru hraðvirkir (quick response) með RTI gildi 50 eða minna. Hámarksfjarlægð á milli úðara er 3,7 metrar, lágmarksfjarlægð á milli úðara er 2,0 metrar, hámarksfjarlægð frá vegg að úðara er 1,8 m. Fjarlægð úðara frá þaki skal vera á bilinu 100 mm til 150 mm.



ÞJÓTTUSEL 2, 109 REYKJAVÍK
SÍMI: +354 897 4543
NETFANG: lagnavit@heima.is

VERK:

ÁLFHELLA 15
HAFNARFIRÐI

HEITI	NÚMÉR
VATNSÚÐAKERFI	V101
GRUNNMYND 1.HÆÐ	
HANNAÐ: GI	TEIKNAD: GI
DAGS. ÁRITUNAR: 21.05.2024	SAMÞYKKT: 160259-3619
ÁRITUN HÖNNUNAR:	UTGAFA: B