
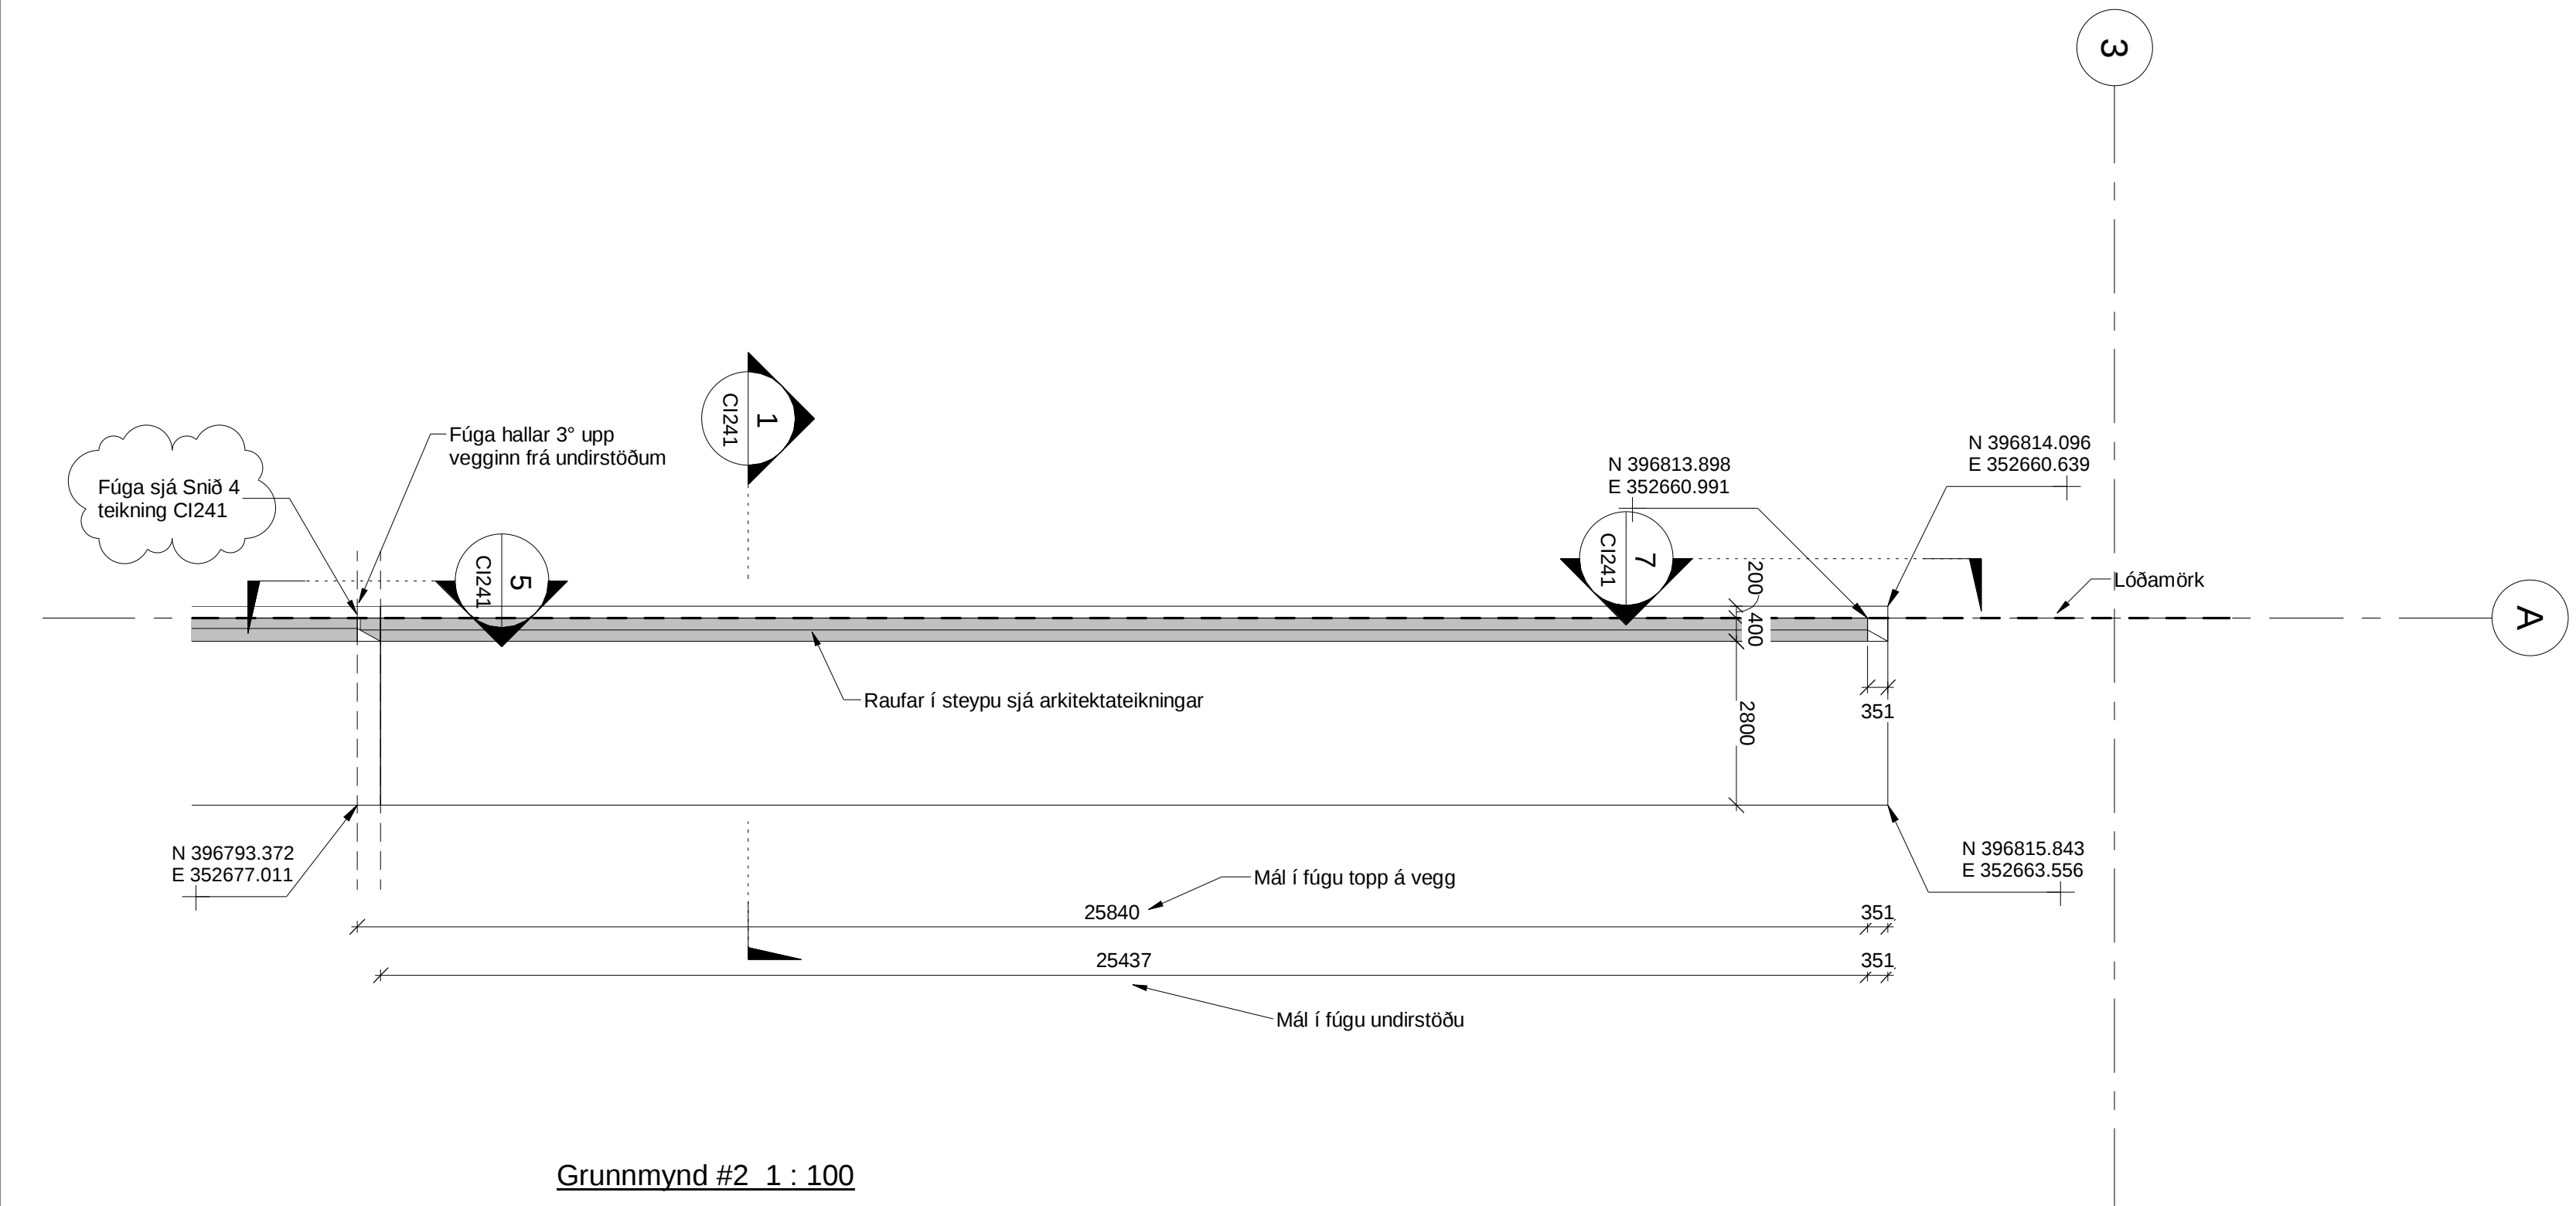


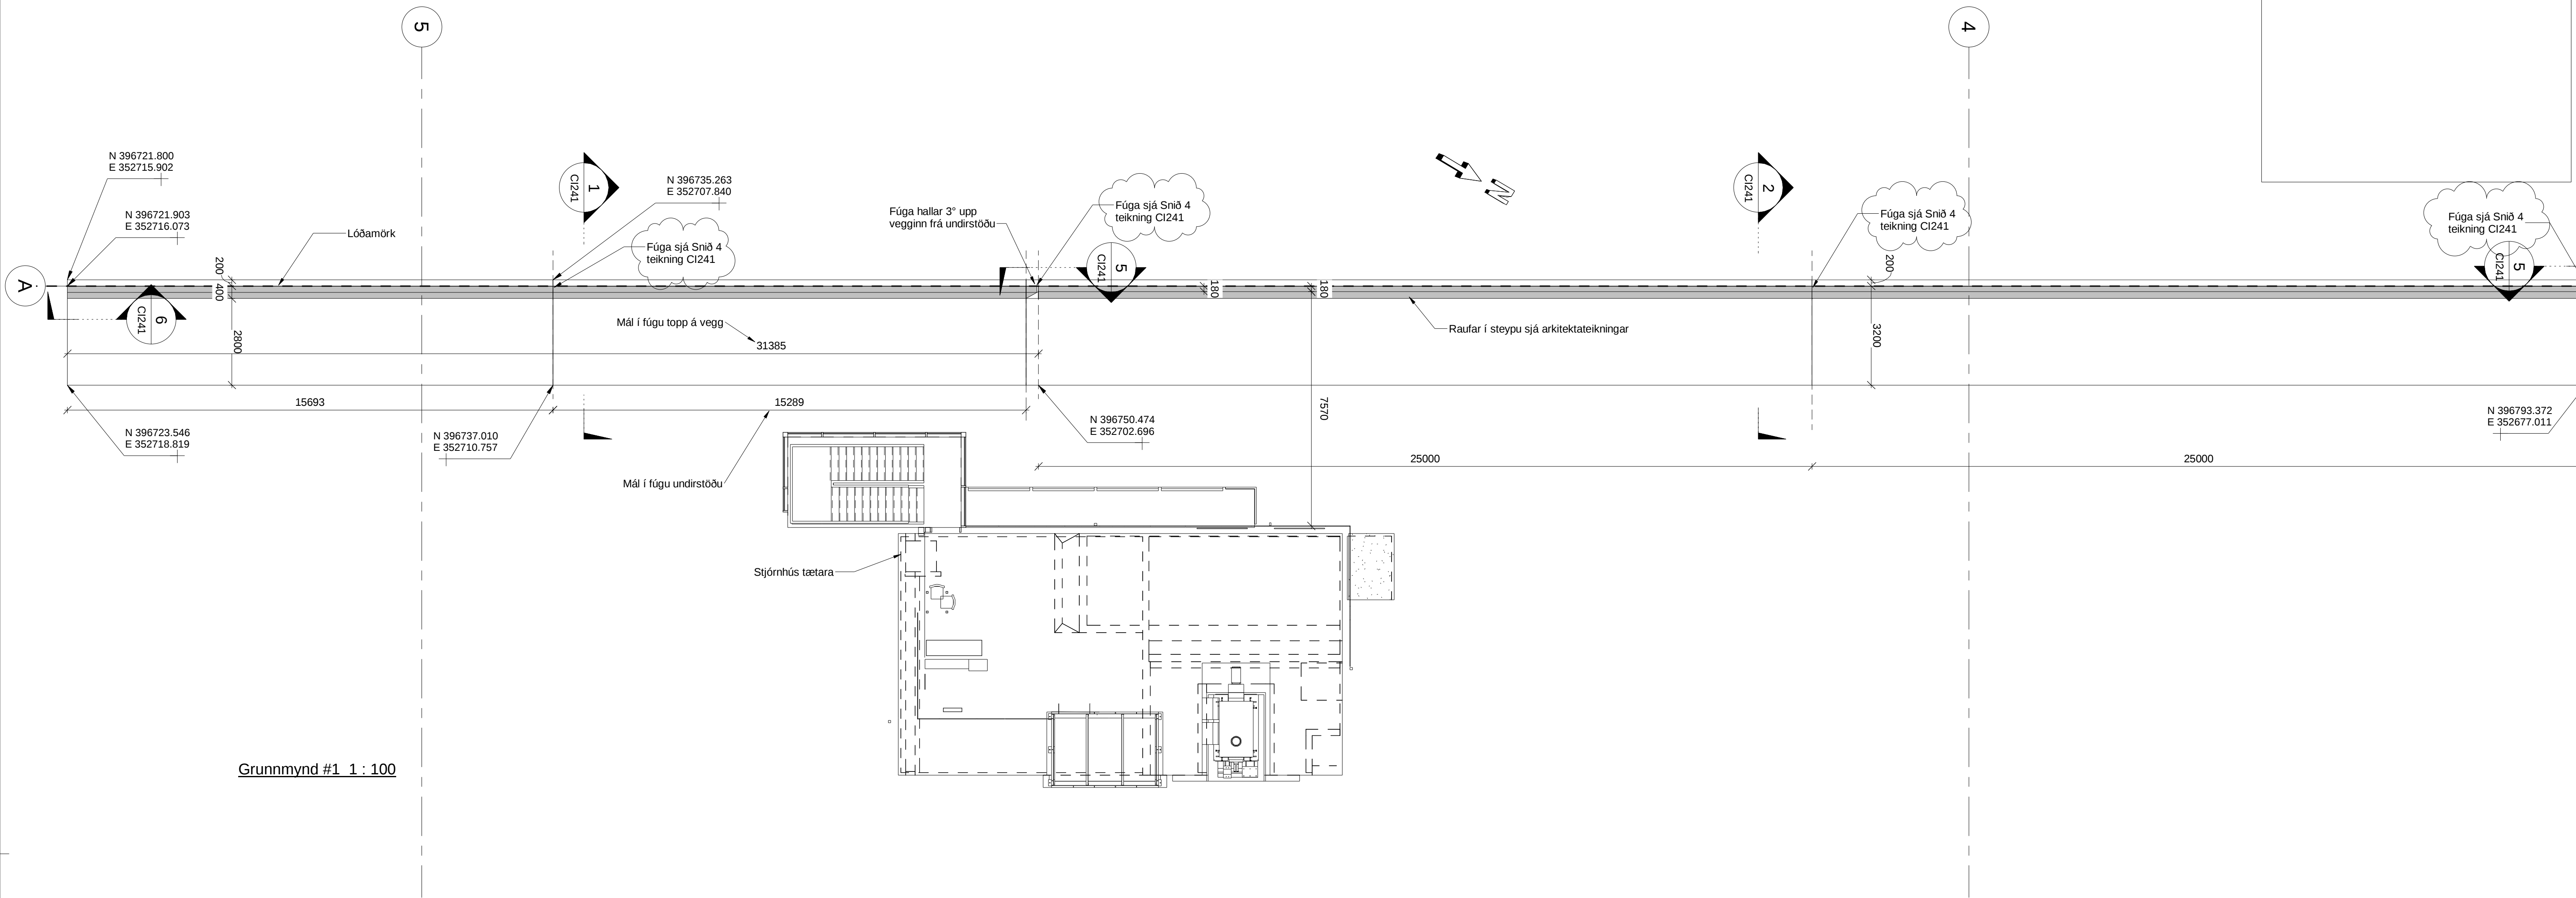


SKÝRINGAR - STEINSTEYPUVIRKI
Almennar skýringar, járnun og grundun sjá teikningu VER-400-015-CI-D01-000
Hnitakerfi er ISN93
Lend hæðir eru í Reykjavíkurbæðarkerfi
Öll ónefnd mál eru í millimetrum (mm), hnit og hæðir eru í metrum (m).
Undirstöður eru grundaðar á þjappaðri frostrítri tyllingu.
Steypuhúla:
Undirstöður Efribrún og lóðrétt 45 mm
Undirstöður Neðribrún 50 mm
Veggir Efribrún og lóðrétt 45 mm
Steypugæði undirstöður og veggir: C35/45-32+XC4+XD2+XS2+XF4
Bendistál: Stál merkt K er kambstál og skal vera B500NC samkvæmt IST NS 3576-3:2012
Innsteypt ídráttarör og lagir sjá viðkomandi fagteikningar.

Teikningalisti

VER-436-015-CI-D02-141
VER-436-015-CI-D03-241
VER-436-015-CI-D03-261

4.02	Tími upptækur	16.02.2023	FIG	KGS
4.01	Verkefning	20.12.2022	FIG	KGS
Utg.	Skýring / Breyting	dagsetning	teiknað	yfirfarið

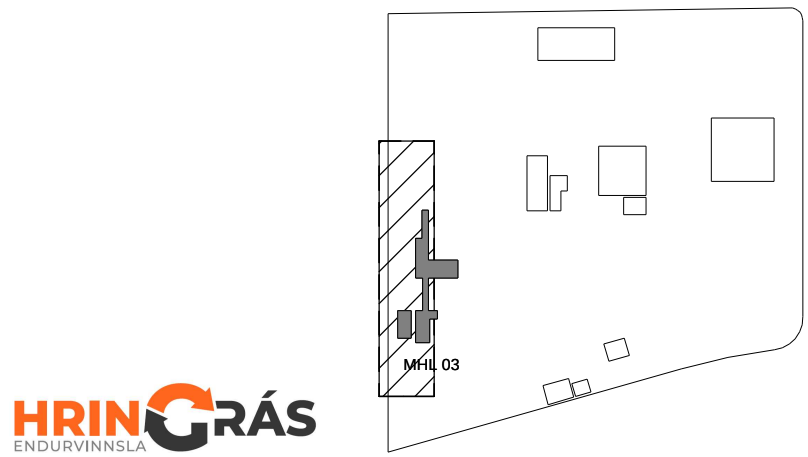

BATTERIÐ/ARKITEKTAR
LOTA ehf.
REFSKEGG ehf.
VERKÍS hf.


Hvalseyratraut 32, 220 Hafnarfjörður, S: 5454700
Guðríðarstíg 2-4, 113 Reykjavík, S: 5605400
Skuhlaberg 92, 221 Hafnarfjörður, S: 6232280
Ólafskell 2, 103 Reykjavík, S: 4228000





Hönnuður aðaluppdráttar og hönnunarsjórnir: Sigurður Einarsson FAÍ kt: 110457-2789

Hönnuður séruuppdráttar Kristján G. Sveinsson kt: 040856-5529


Áhella 1, Hafnarfjörður
GATASTÆÐSETNING
Matshluti: 03
LANDNÚMÉR: L122107
STADGR.: 1400-1-01550010
MKV.: 1:100
BLAÐSTÆRÐ: A1
UTGAFA DAGS: 28.09.2022
TEKNAÐ: FIG
YFIRFARIÐ: KGS

SKJALANÚMÉR
VER - 436 - 015 - CI - D02 - 141 - 4.02
UPPRUNI: WBS INNKALUPSP: FAGSVIÐ: SKJALATEG: RAÐNR: UTGAFA
VERKNÚMÉR RÁÐGAFA: 21334 TEKNINGANÚMÉR: C1141

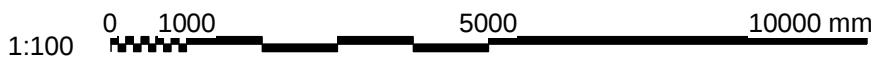

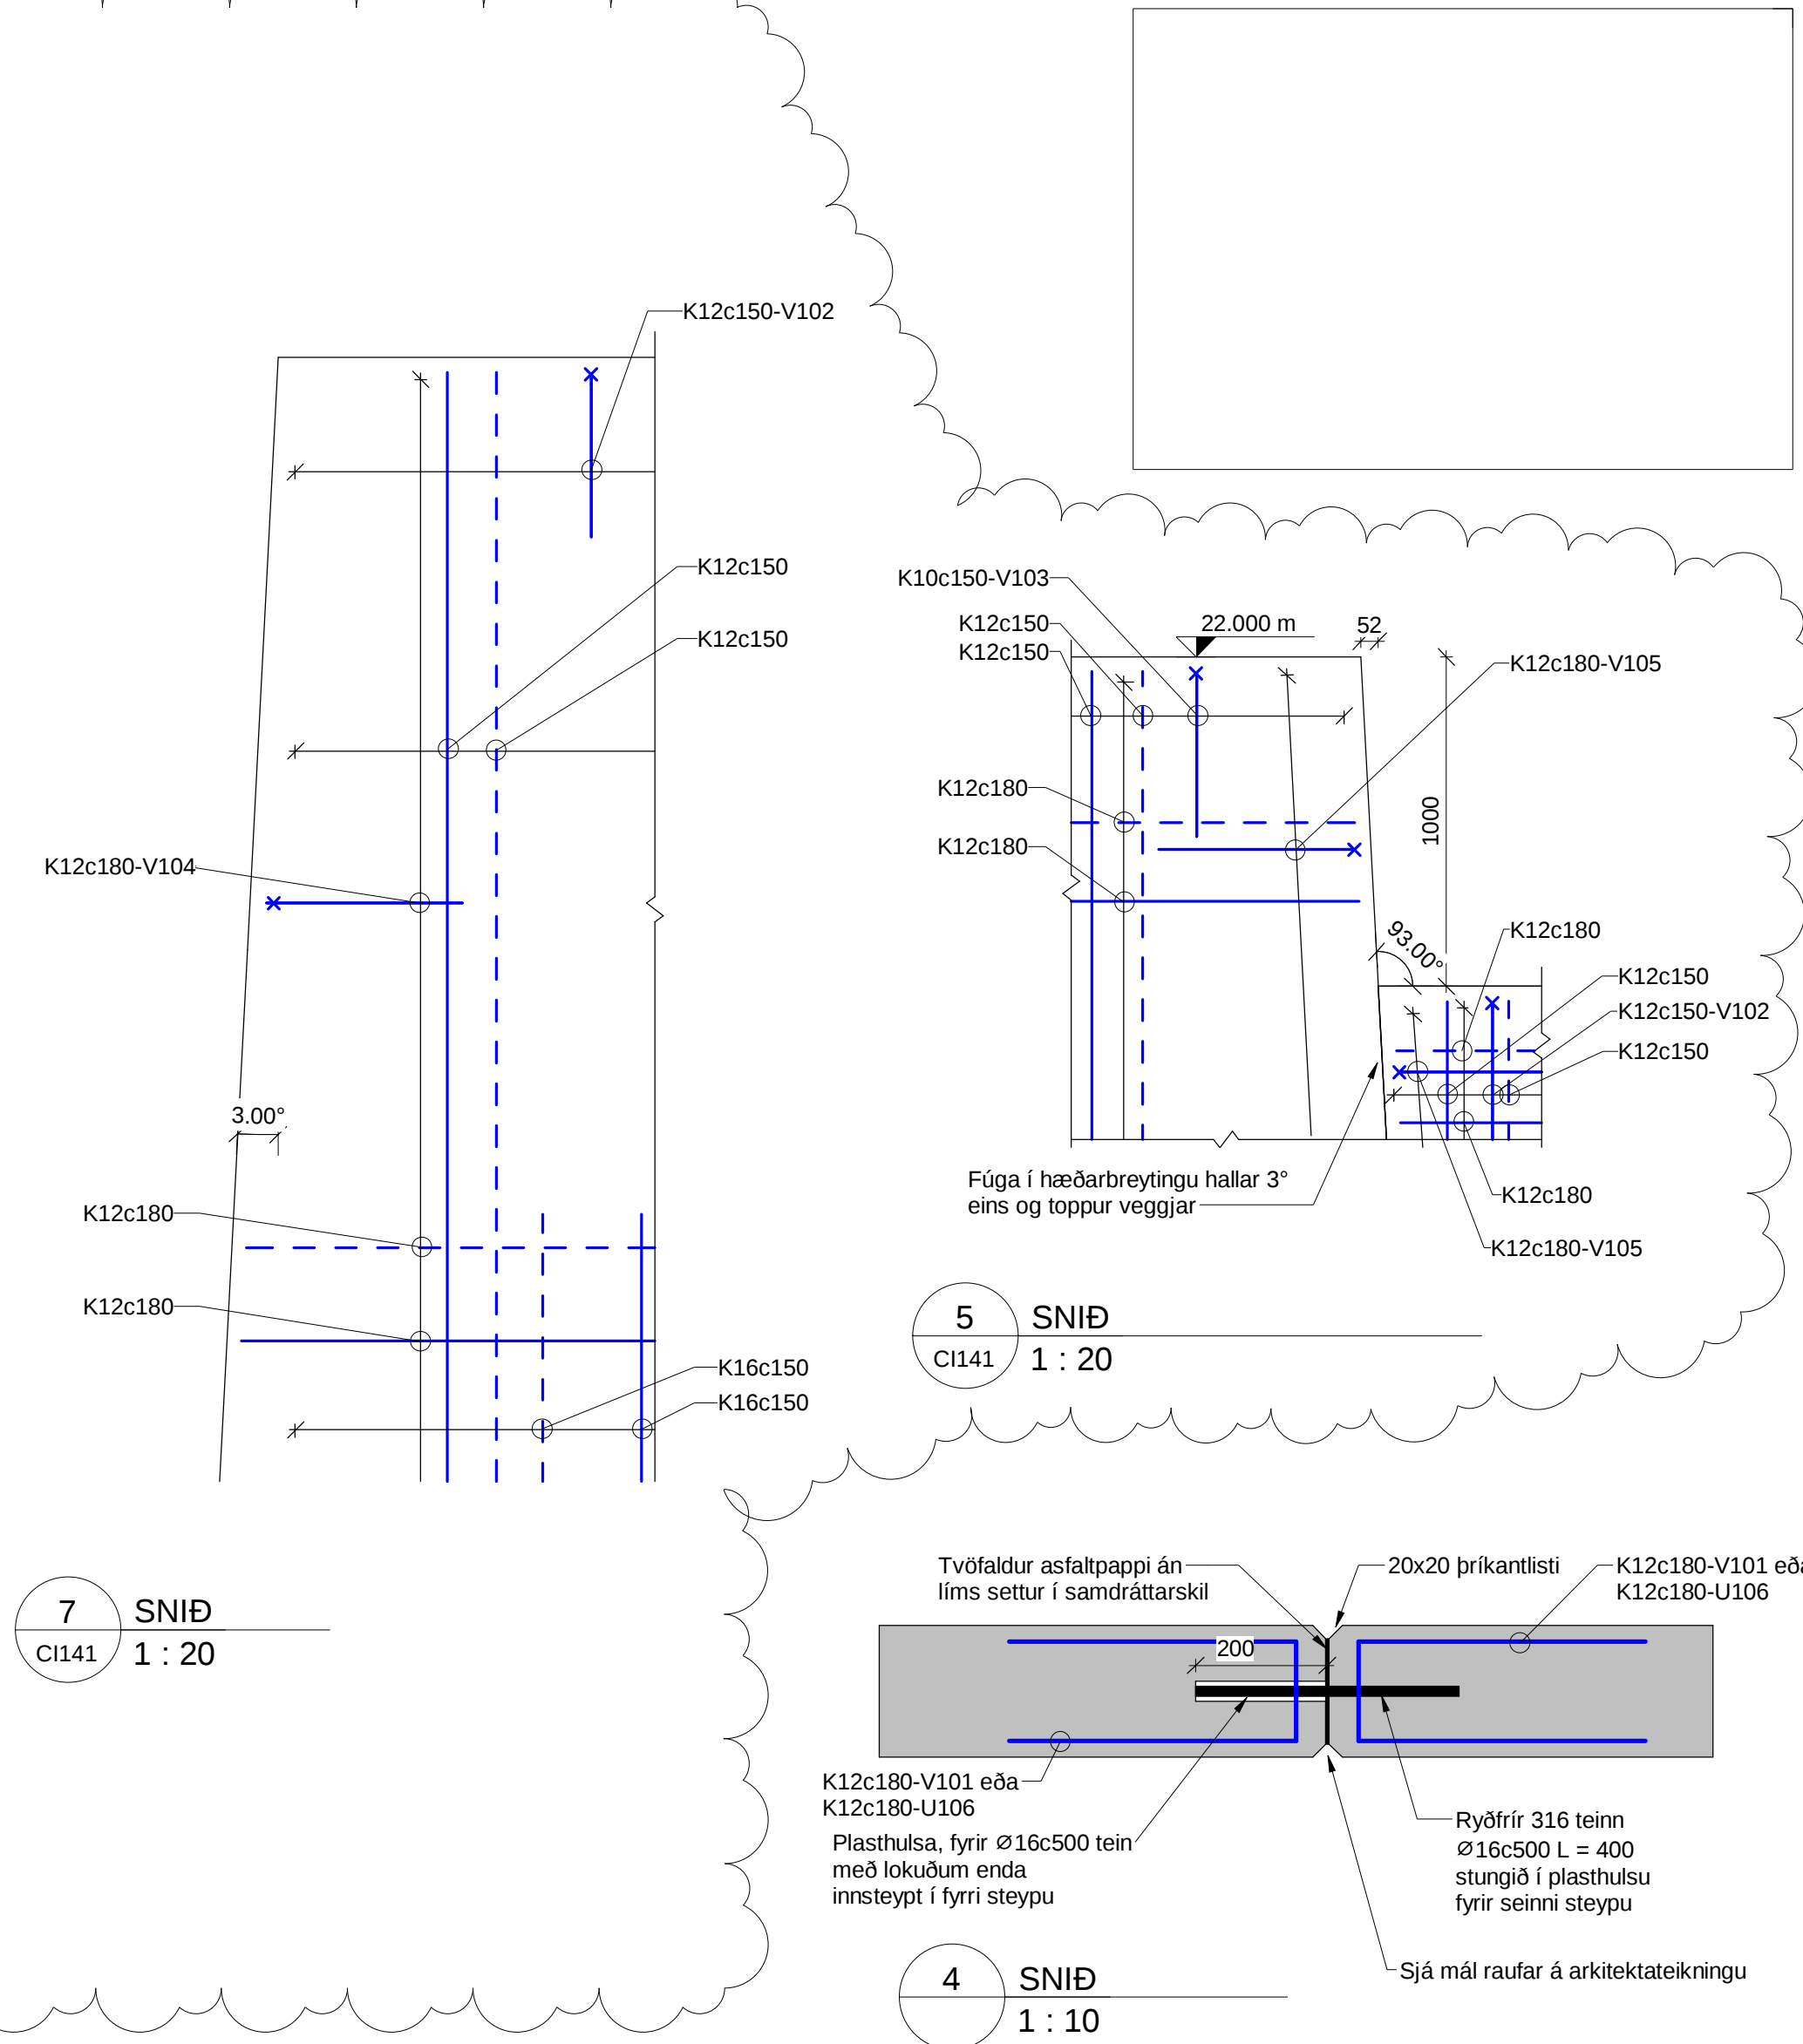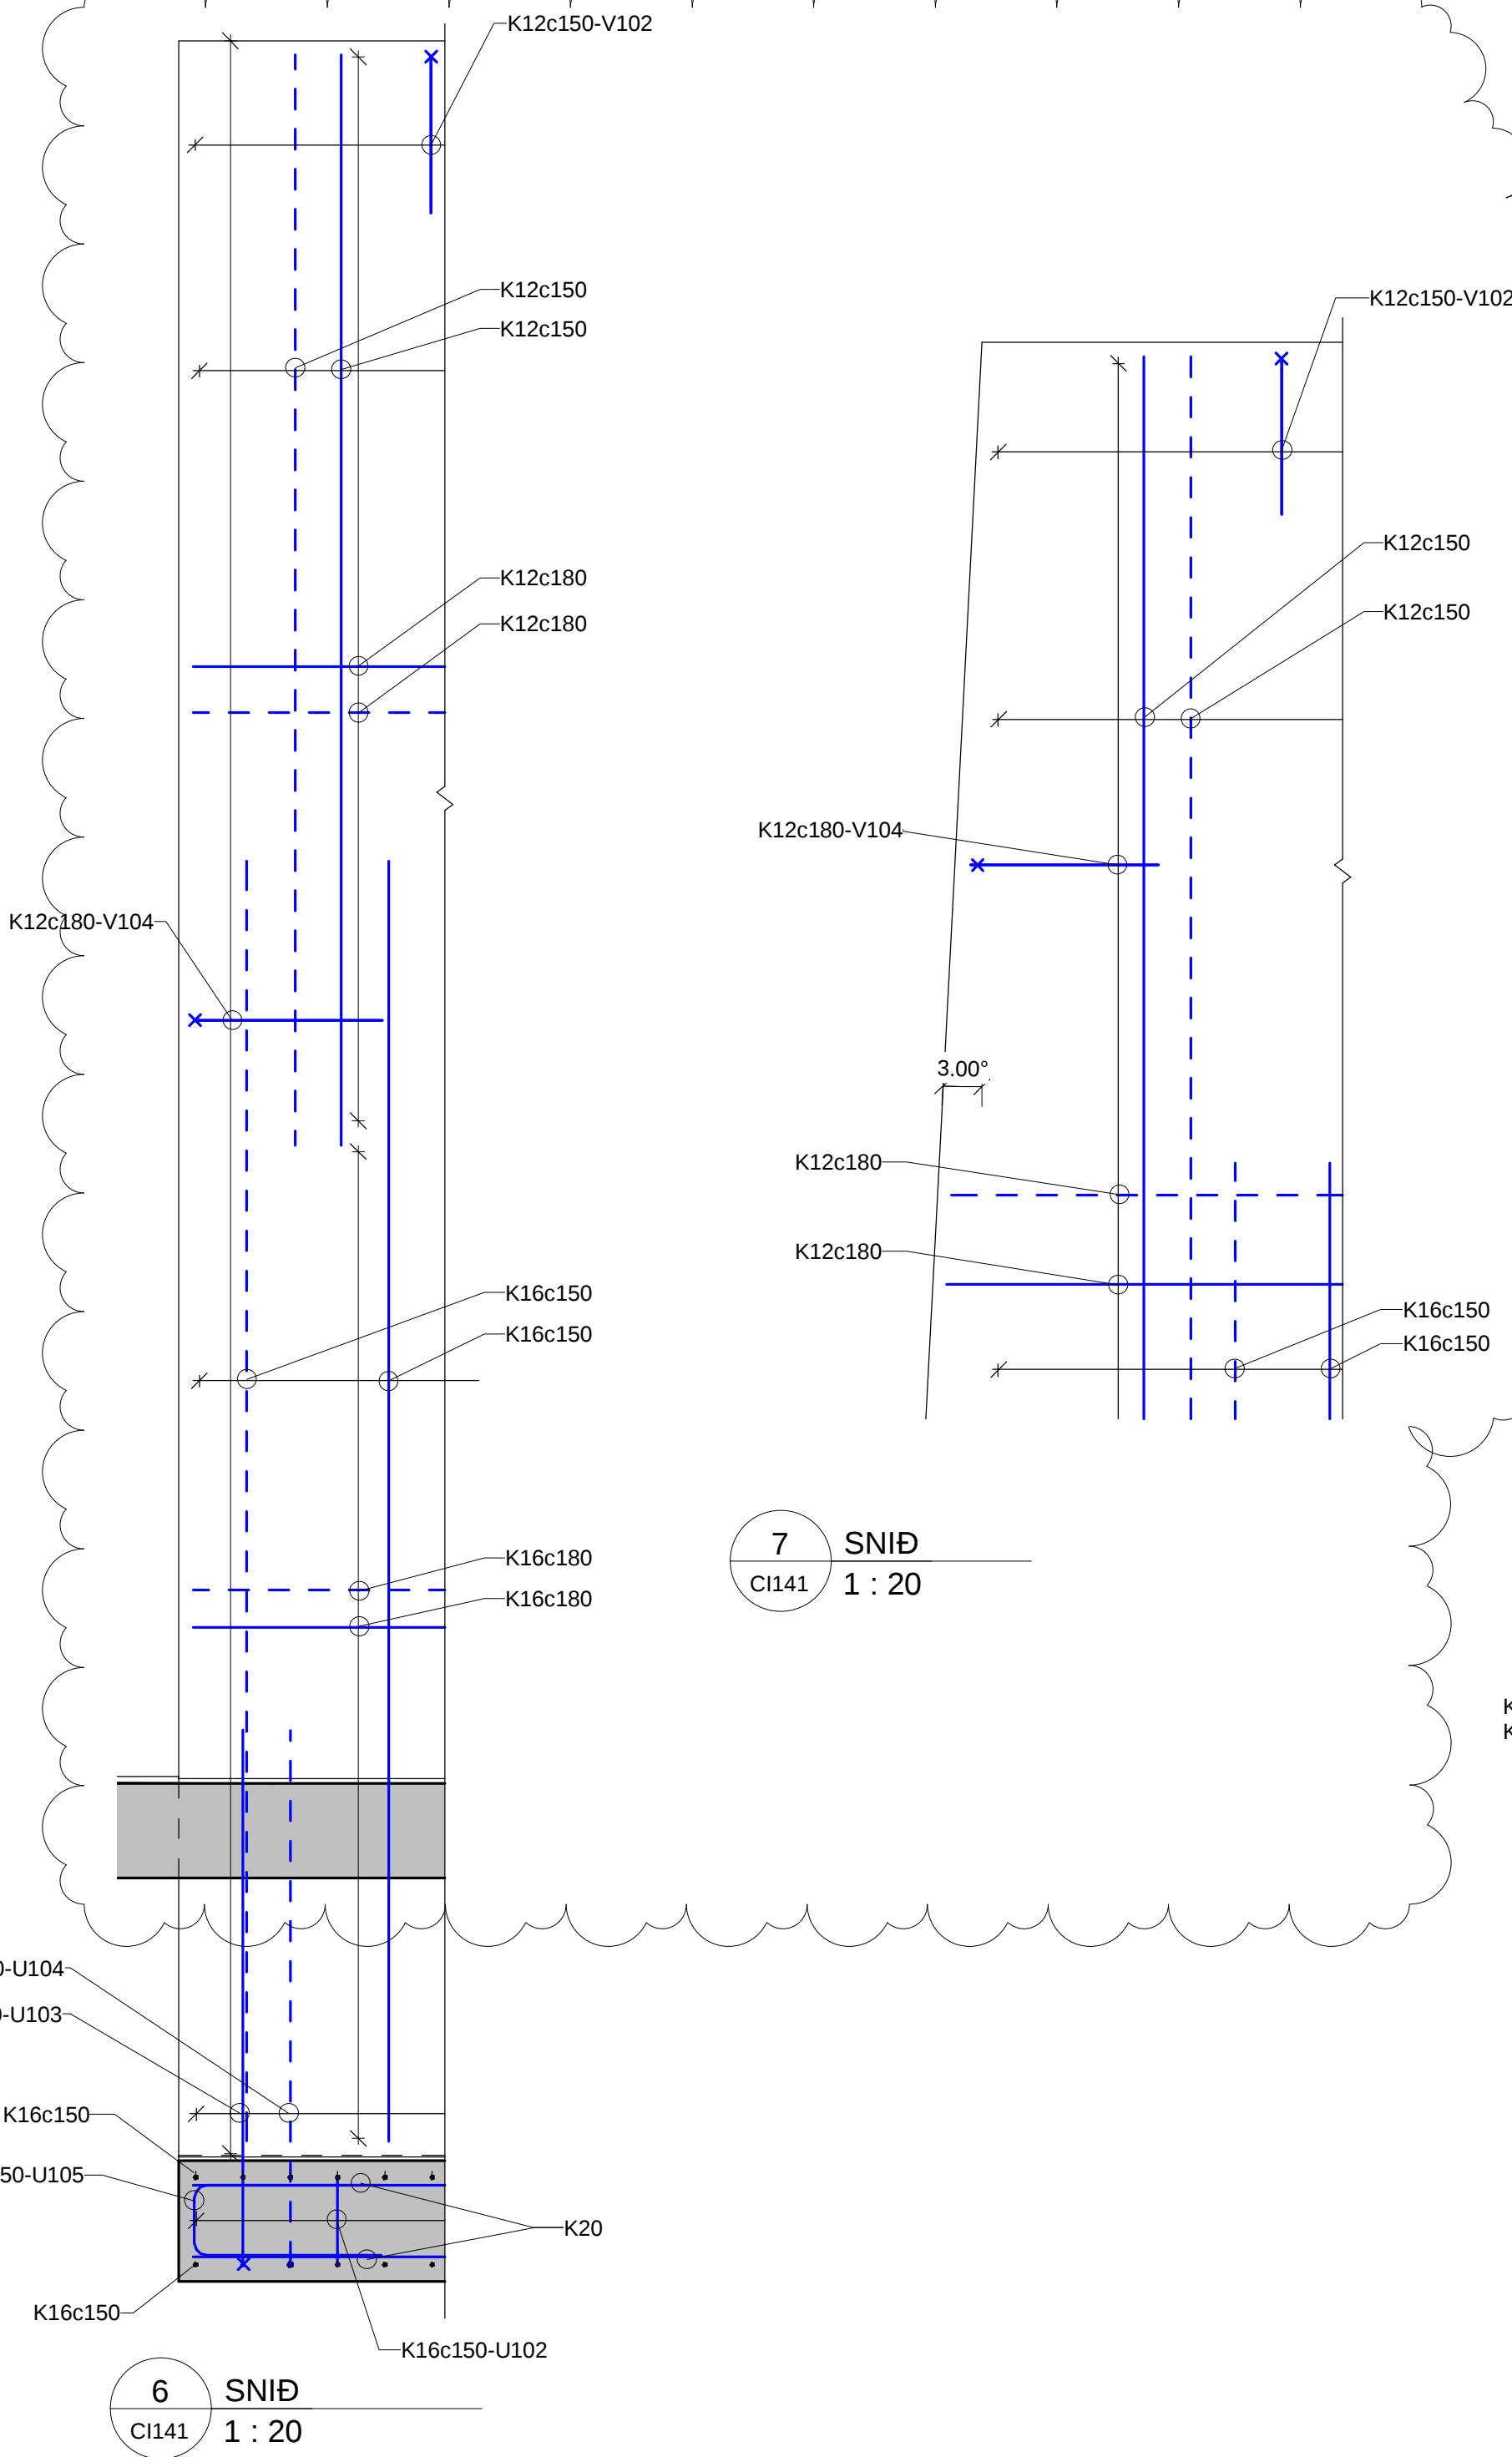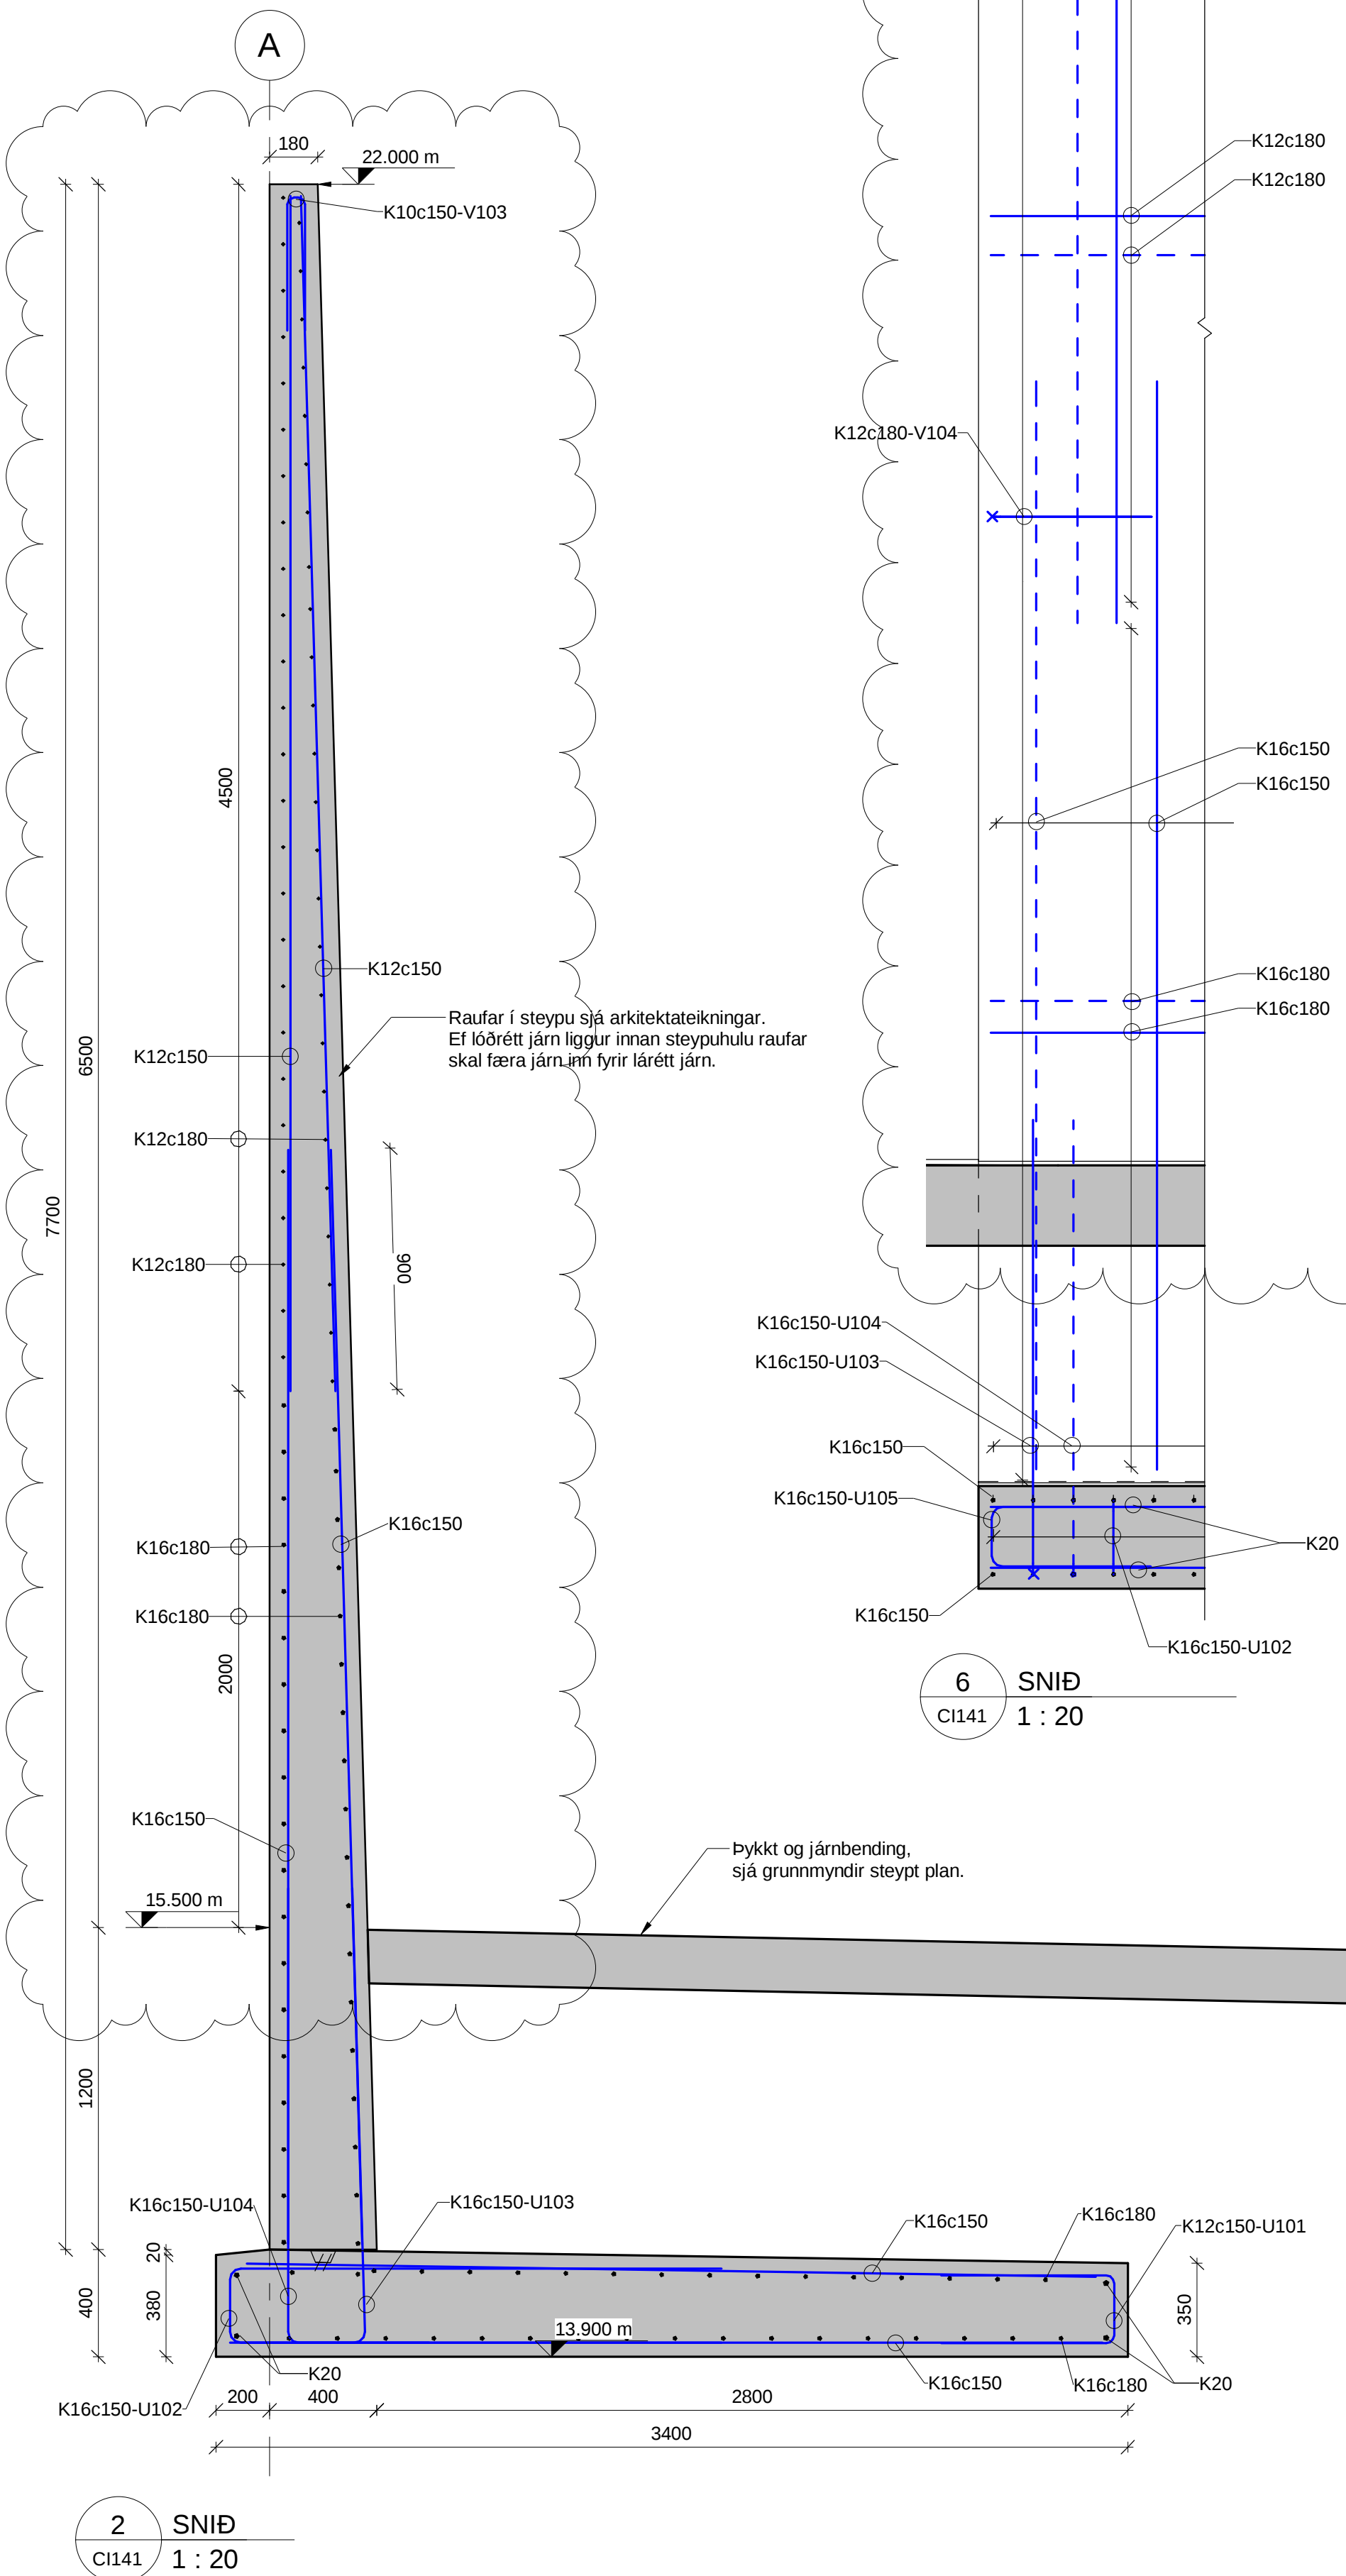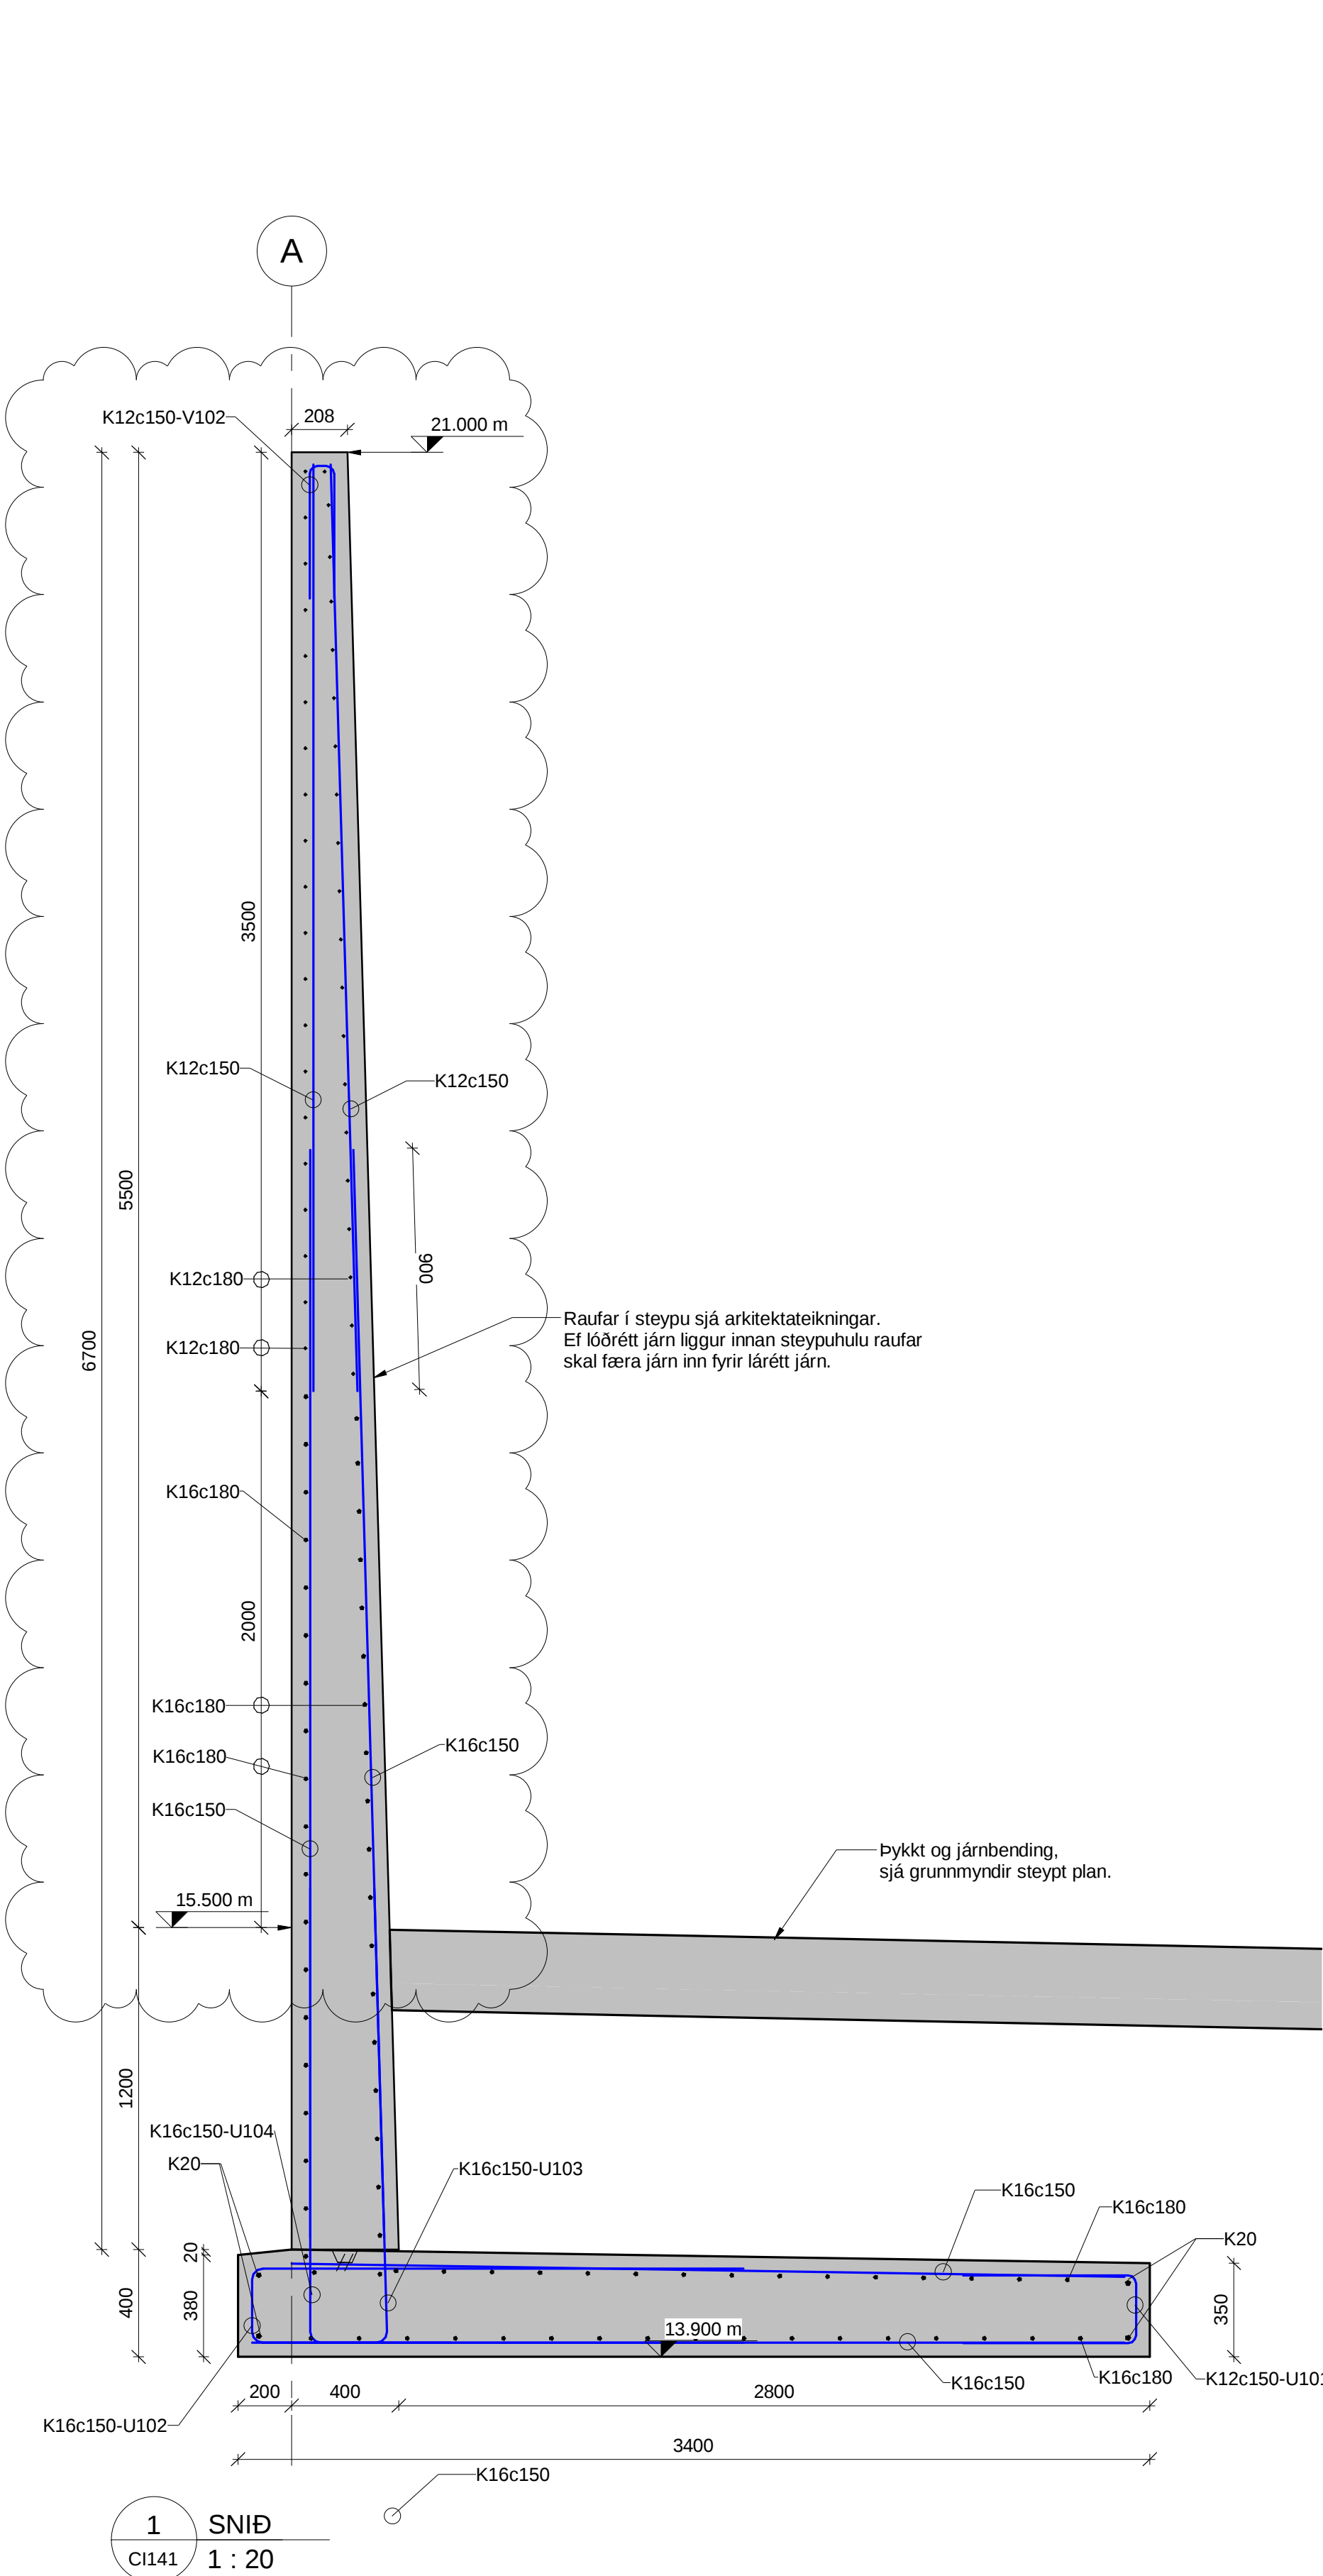

4.02	Stærð járna brennt	22.08.2023	FIG	KGS
4.01	Verkefning	20.12.2022	FIG	KGS
Utg.	Skýring / Breyting	dagsetning	teiknað	yfirfarið

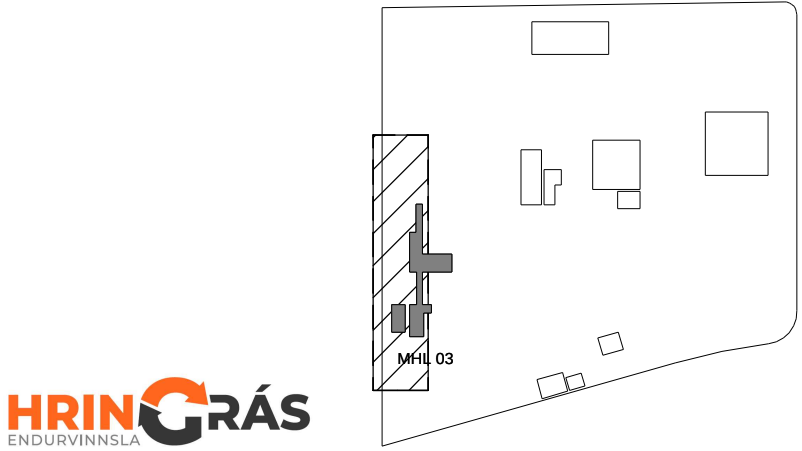


HRINGRÁS
ENDURVINNSLA

Teikningalisti

VER-436-015-CI-D02-141
VER-436-015-CI-D03-241
VER-436-015-CI-D03-261

SKÝRINGAR - STEINSTEYPUVIRKI

Almennar skýringar, járnun og grundun sjá teikningu VER-400-015-CI-D01-000
Hnitakerfi er ISNB3
Landhæðir eru í Reykjavíkurhæðarkerfi
Öll ónefnd mál eru í millimetrum (mm), hnit og hæðir eru í metrum (m).
Undirstöður eru grundaðar á þjappaðri frostríri fyllingu.
Steypuhula:
Undirstöður Efribrún og lóðrétt 45 mm
Undirstöður Neðribrún 50 mm
Veggir Efribrún og lóðrétt 45 mm
Steypugæði undirstöður og veggir: C35/45-32+XC4+XD2+XS2+XF4
Bendisíti: Stál merkt K er kambistál og skal vera B500NC samkvæmt ÍST NS 3576-3:2012
Innsteypt ídráttarör og laghr sjá vöðkomandi fagteikningar.
Beygjumyndir járna sjá teikningu VER-436-015-CI-D03-251

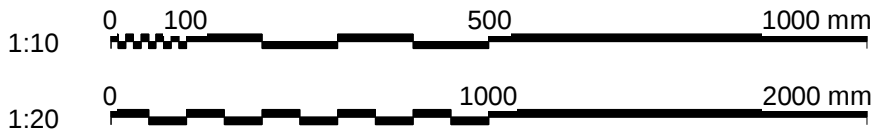

BATTERIÐ/ARKITEKTAR

LOTA ehf.
REFSKEGG ehf.
VERKIS hf.

Hvalseyratraut 32, 220 Hafnarfjörður, S: 5454700
Gubbiðarstíg 2-4, 113 Reykjavík, S: 5605400
Skuhlaberg 92, 221 Hafnarfjörður, S: 6232280
Ólafshell 2, 103 Reykjavík, S: 4228000

Hönnuður aðaluppdráttar

Sigurður Einarsson FAI k: 110457-2789

Hönnuður séruuppdráttar

Kristján G. Sveinsson k: 040856-5529

Áhella 1, Hafnarfjörður

GATASTADSETNING
Matshluti: 03
LANDNÖMUR: L122107
STADGR.: 1400-1-01550010
MKV.: 1:10/1:20
BLAÐSTÆRÐ: A1
UTGÁFA DAGS: 28.09.2022
TEIKNAD: FIG
YFIRFARIÐ: KGS


Burðarvirki

Hljóðveggur
Sníð og deili


VER - 436 - 015 - CI - D03 - 241 - 4.02

UPPRUNI: WBS INNKALPSP: FAGSVIÐ: SKJALATEG: RADNR: UTGÁFA: VERKNÖMUR RADGJAF: 21334 TEIKNINGANÖMUR: C1241


U1

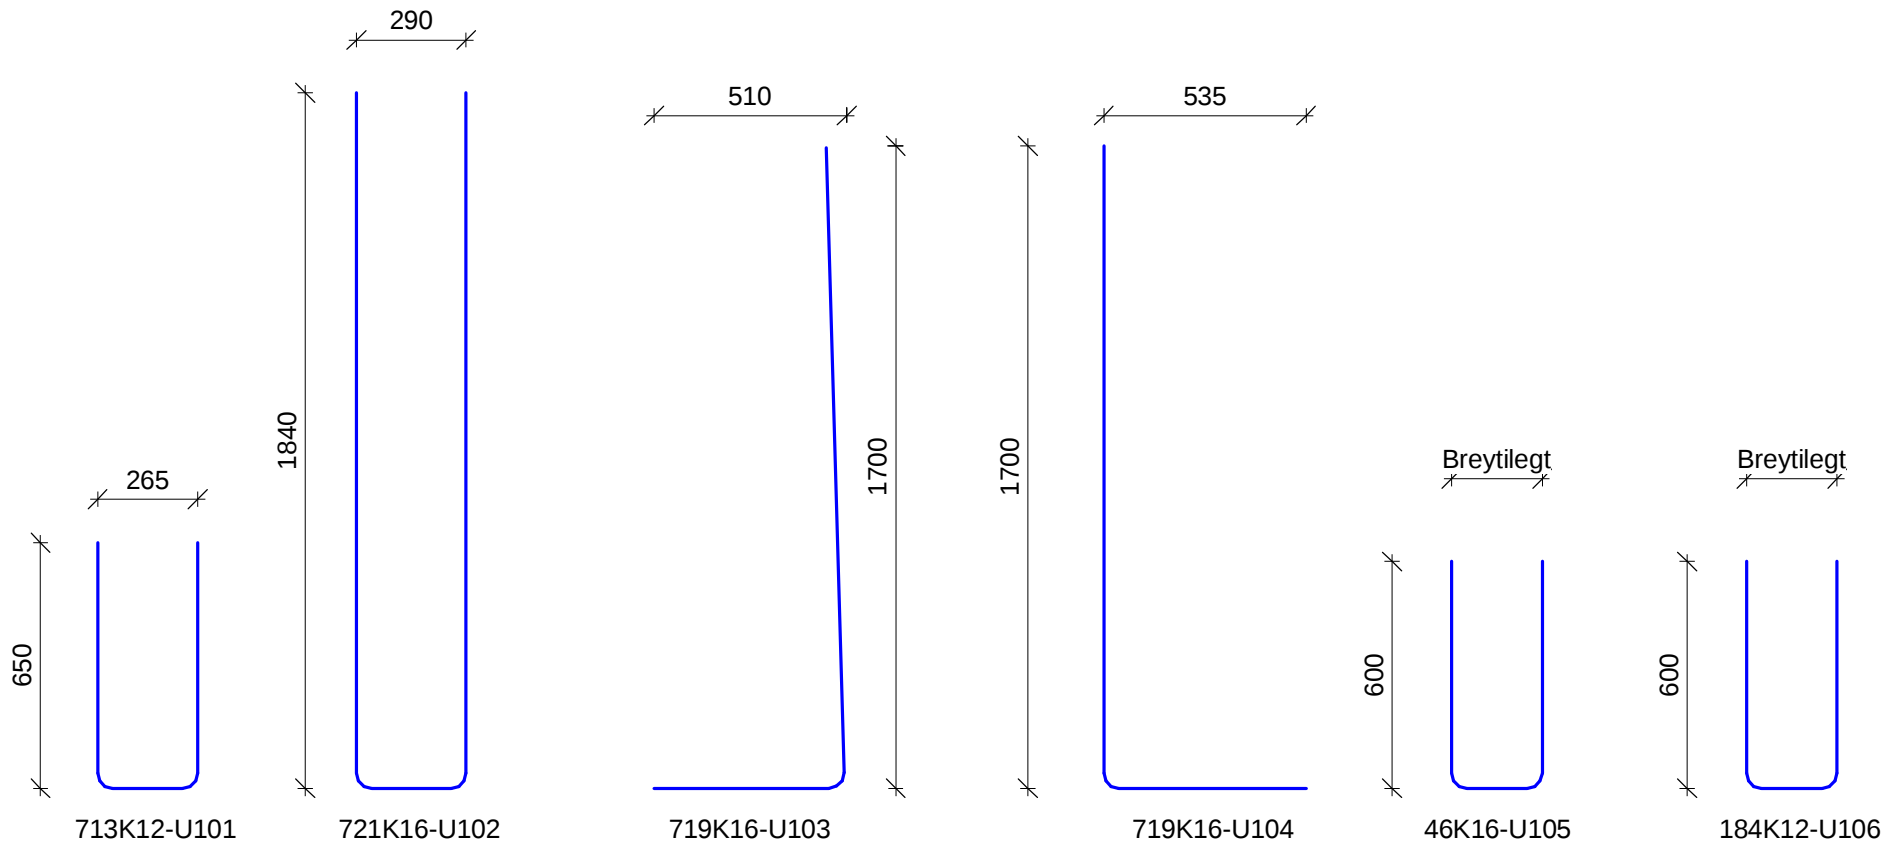

V1

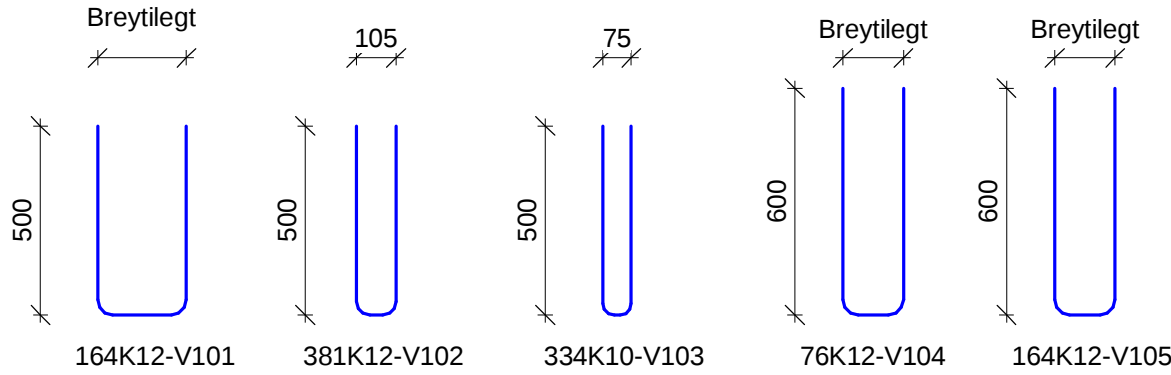

4.01	Verkefning	20.12.2022	FIG	KGS
Ulg.	Skýring / Breyting.	Dagsetning	teiknað	yfirfarið

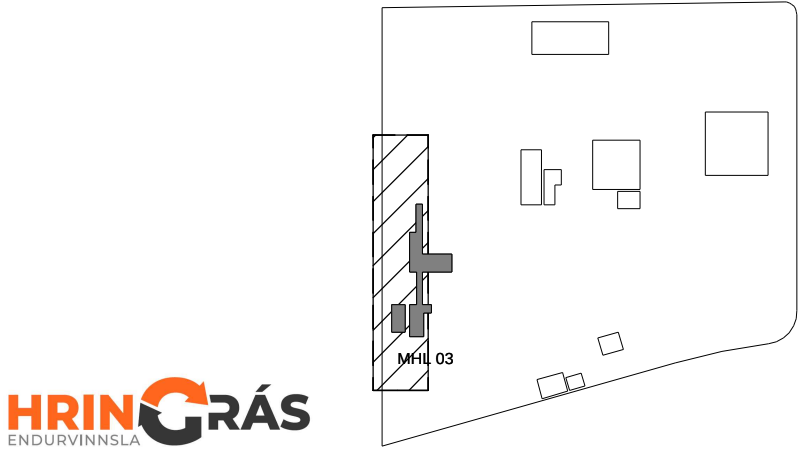

HRINGRÁS
ENDURVINNSLA

BATTERIÐ/ARKITEKTAR

- LOTA ehf.
- REFSKEGG ehf.
- VERKÍS hf.

Hvaleytratbraut 32, 220 Hafnarfirði, S: 5454700
Guðríðarstíg 2-4, 113 Reykjavík, S: 5605400
Skuðlaberg 92, 221 Hafnarfirði, S: 6232280
Ólafskell 2, 103 Reykjavík, S: 4228000

Hönnuður aðaluppdráttar og hönnunarstjórn: **Sigurður Einarsson FAÍ** Kt: 110457-2789

Hönnuður séruuppdráttar: **Kristján G. Sveinsson** Kt: 040856-5529

Álhella 1, Hafnarfirði
GATASTADSETNING
Matshluti: **03**
Burðarvirki
Hljóðveggur
Beygjumyndir járna
LANDNÖMER: L122107
STADGR.: 1400-1-01550010
MKV.: 1:20
BLADSTÆRÐ: A1
ÚTGÁFA DAGS: 20.12.2022
TEIKNAD: FIG
VEIRFARID: KGS

SKJALANÖMER

VER - 436 - 015 - CI - D03 - 261 - 4.01

UPPRUNI WBS INNKALUPSP FAGSVID SKJALATEG RADNR UTGAFA

VERKNÖMER RÁÐGAFA: **21334** TEIKNINGANÖMER: **CI261**

Teikningalisti

VER-436-015-CI-D02-141
VER-436-015-CI-D03-241
VER-436-015-CI-D03-261

SKÝRINGAR - STEINSTEYPUVIRKI
Almennar skýringar, járnun og grundun sjá teikningu VER-400-015-CI-D01-000
Öll ónefnd mál eru í millimetrum (mm), hnit og hæðir eru í metrum (m).
Undirstöður eru grundaðar á þjappaðri frostrírn fyllingu.
Steypuhúla:
Undirstöður Efribrún og lóðrétt 45 mm
Undirstöður Neðribrún 50 mm
Veggir Efribrún og lóðrétt 45 mm
Steypuæði undirstöður og veggir: C35/45-32+XC4+XD2+XS2+XF4
Bendistál: Stál merkt K er kambstál og skal vera B500NC samkvæmt IST NS 3576-3:2012

