



SKÝRINGAR

- Ný skoliögn
- Núverandi lagnir
- Niðurfallsrennur í álagflokki C250 með steypujámsrist.

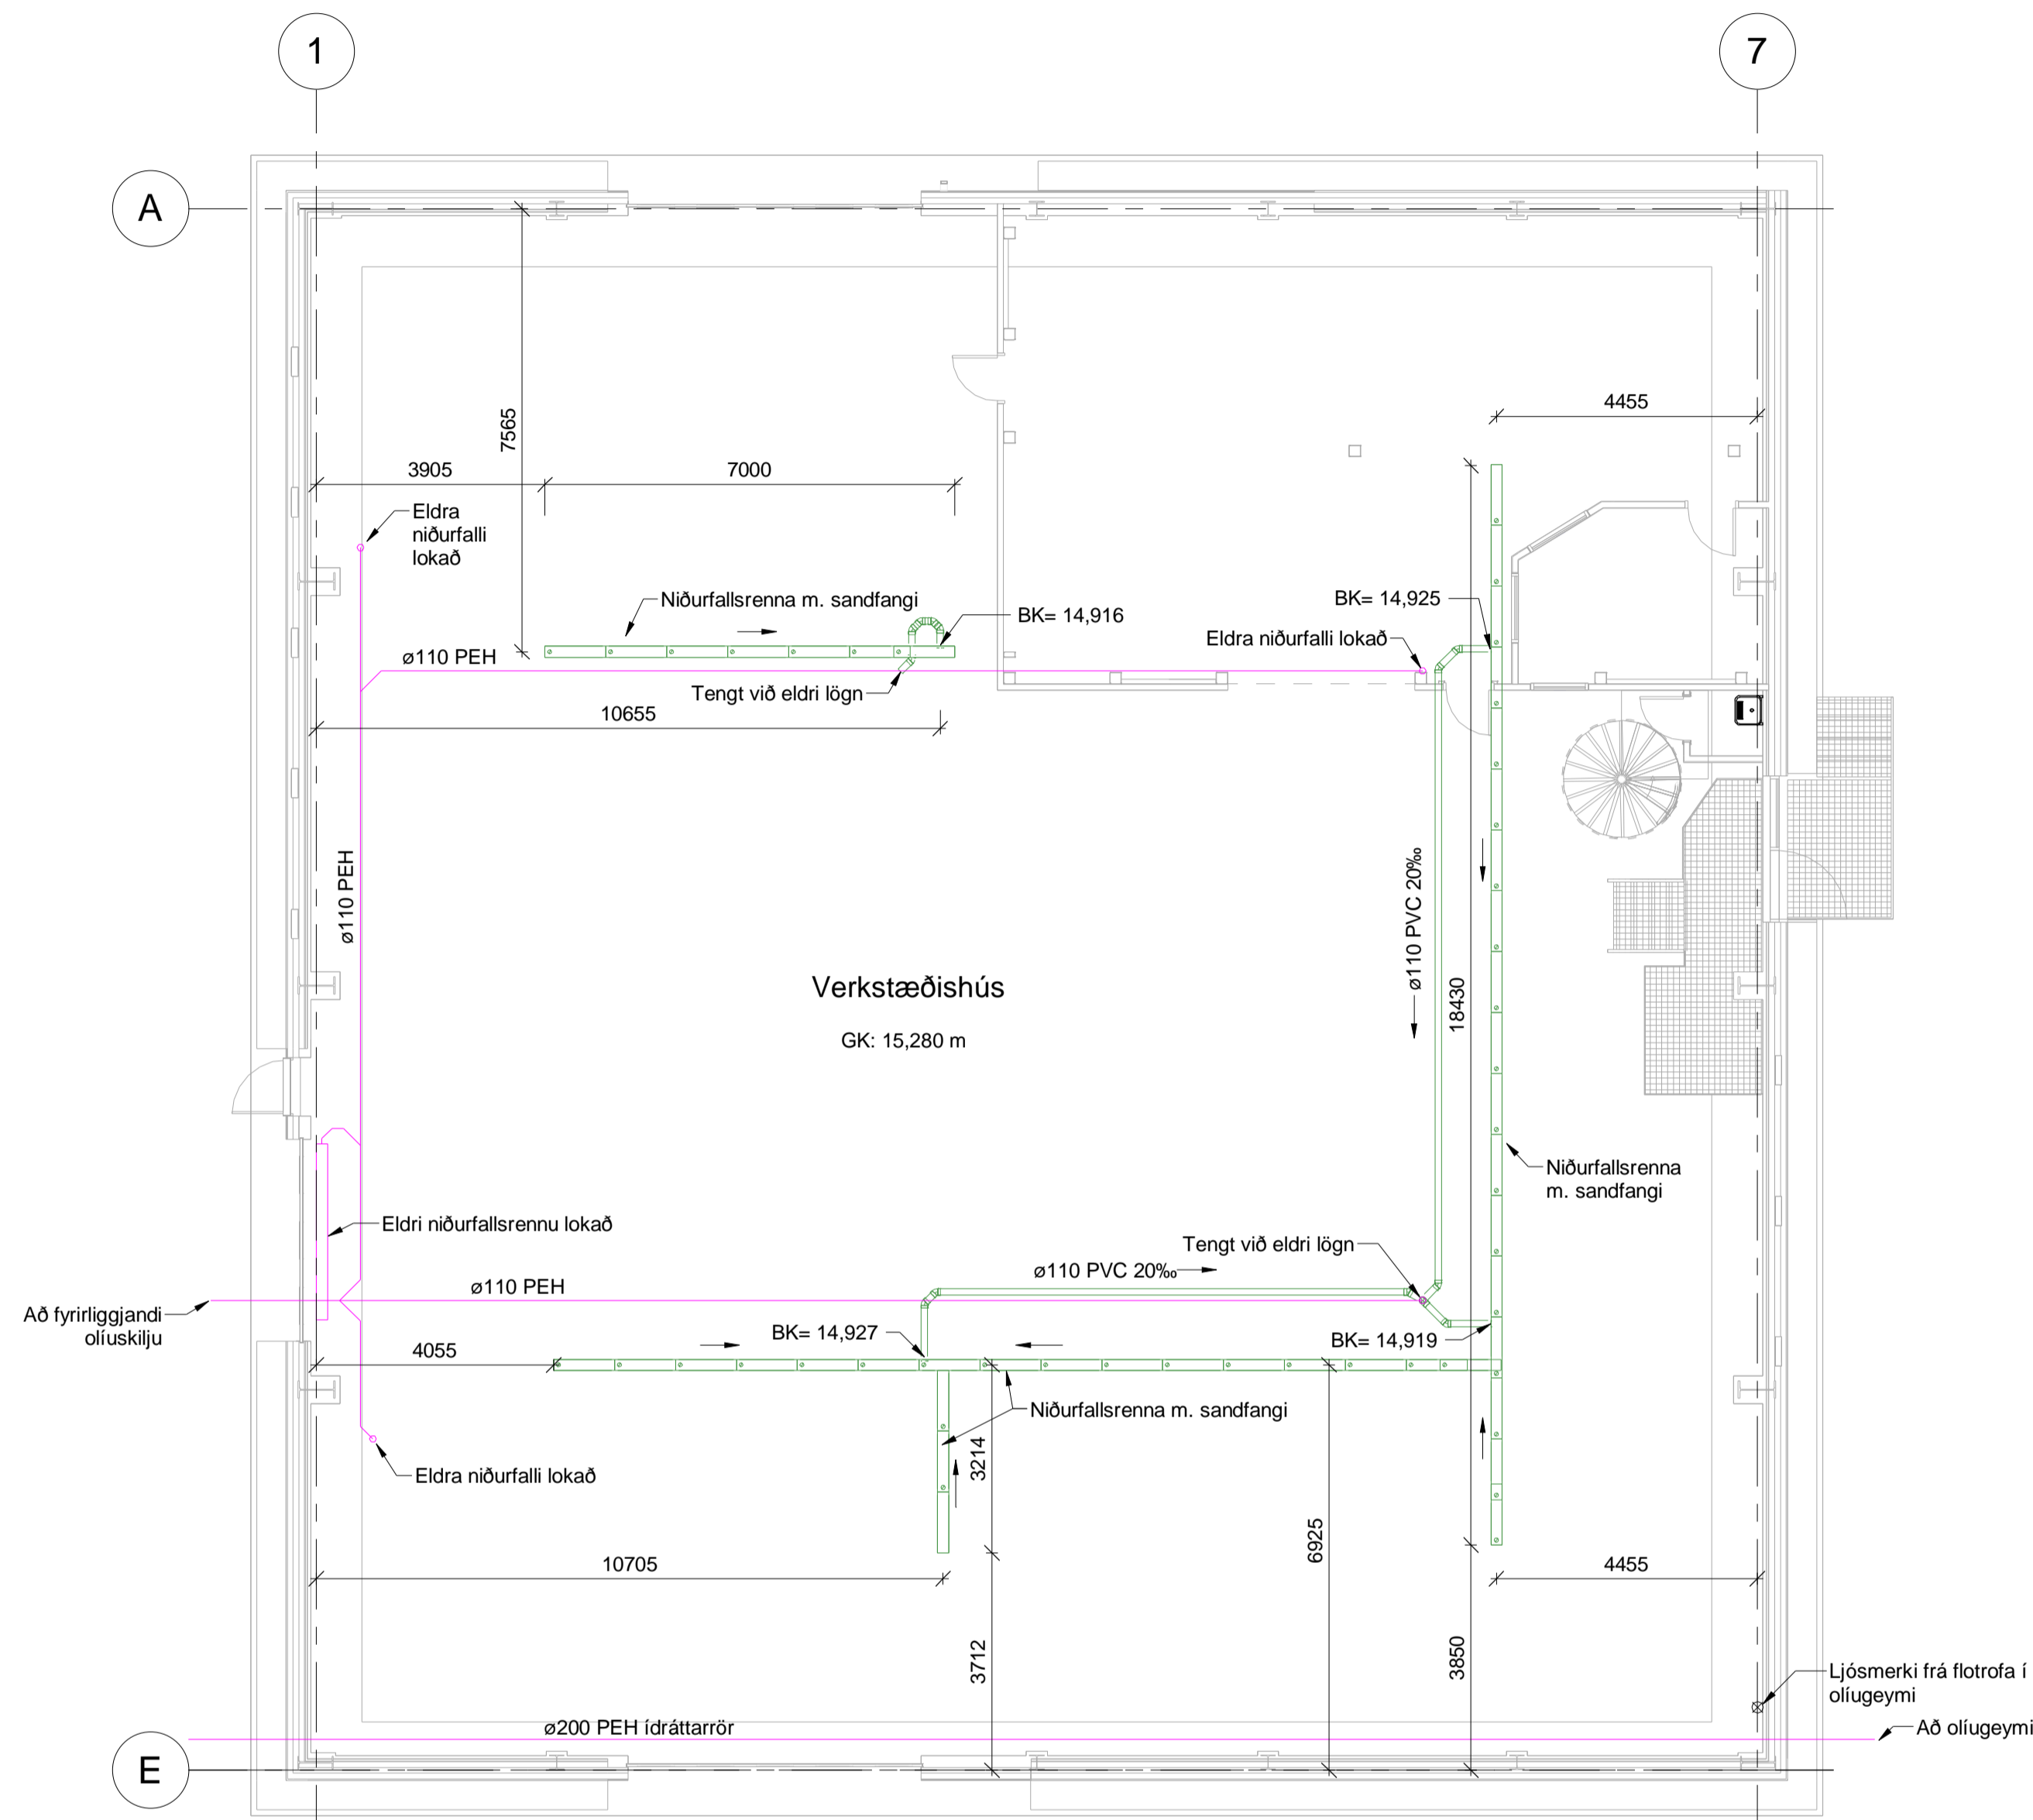

Grunnmynd 1. hæð 1 : 100

S.02	REYNDARTEKNING	23.06.2024	ÁTÖS	TÓJ
S.01	REYNDARTEKNING	22.06.2023	ÁTÖS	TÓJ
Útg.	Skýring / Breyting	dagsetning	tekið	yfirfarð

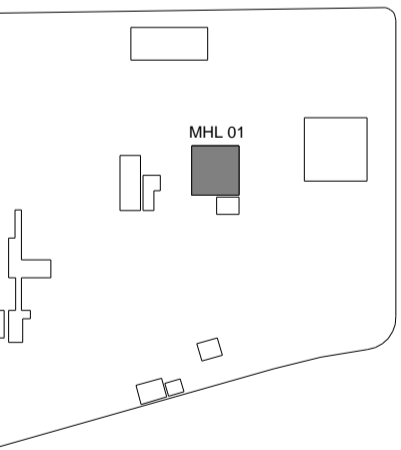

**HRINGRÁS**  
ENDURVINNSLA

**BATTERÍÐ/ARKITEKTAR** Hvalyrarbraut 32, 220 Hafnarfirði, S: 5454700  
**LOTA ehf.** Guðriðarsög 2-4, 113 Reykjavík, S: 5605400  
**REFSKEGG ehf.** Stuðlaberg 92, 221 Hafnarfirði, S: 8232280  
**VERKÍS hf.** Ólafshlí 2, 103 Reykjavík, S: 4228000

Hönnuður aðaluppdráttar og hönnunarstjóri: **Sigurður Einarsson FAÍ** kt: 110457-2789

*Sigurður Einarsson*

Hönnuður séruddratta: **Stefán Hjalti Helgason** kt: 301269-4049

Áhella 1, Hafnarfirði  
 GATASTAÐSETNING Matsliuti: **01**  
**Frænnisliðslagnir** LANDNÖMUR: L122107  
 Grunnmynd 1. hæð STABGR.: 1400-1-01550010  
 MKV.: 1:100  
 BLADSTÆRÐ: A1  
 ÚTGÁFA DAGS: 22.06.2023  
 TEKNAÐ: ÁTÖS  
 YFIRFARIR: TÓJ

SKJALANÖMUR

VER - 230 - 000 - ME - D02 - 030 - 5.02

UPPRUNI WBS INNKALPSP FAGSVÍÐ SKJALATEG. RAÐNR. ÚTGÁFA

VERKNÖMUR RÁÐJAFNA: **21334** TEKNINGANÖMUR: **ME030**

