
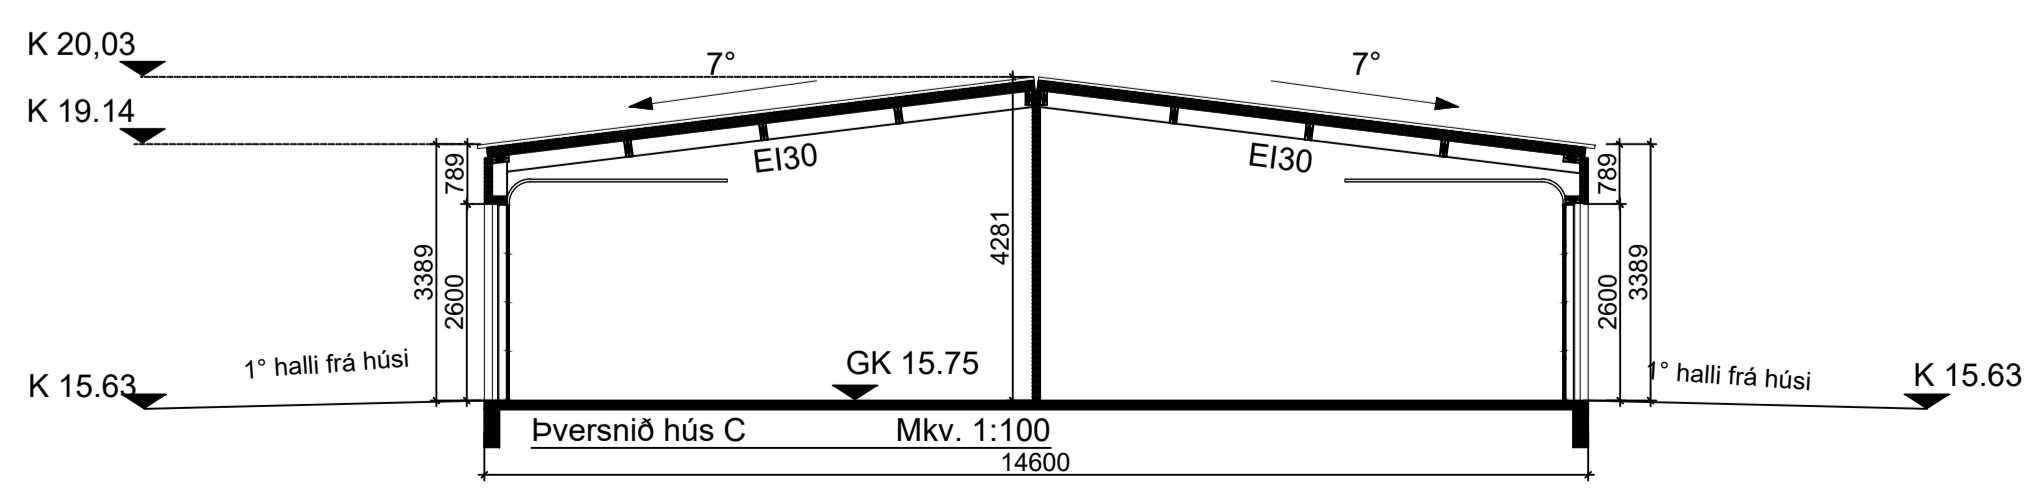
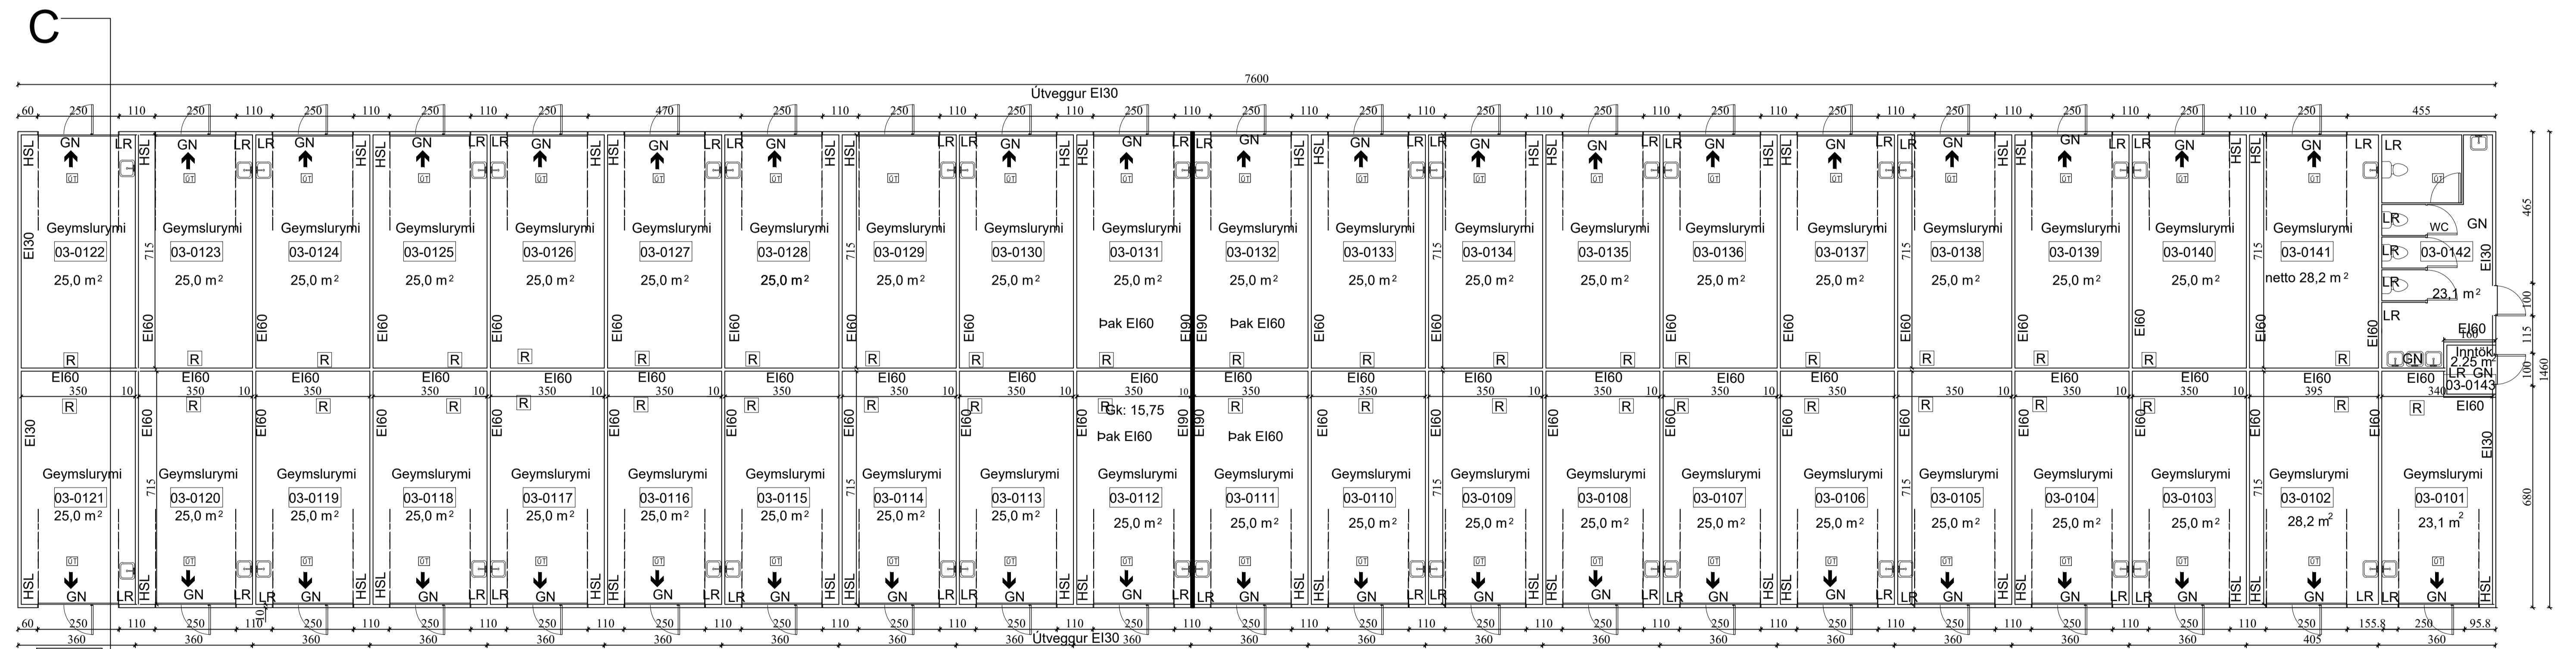
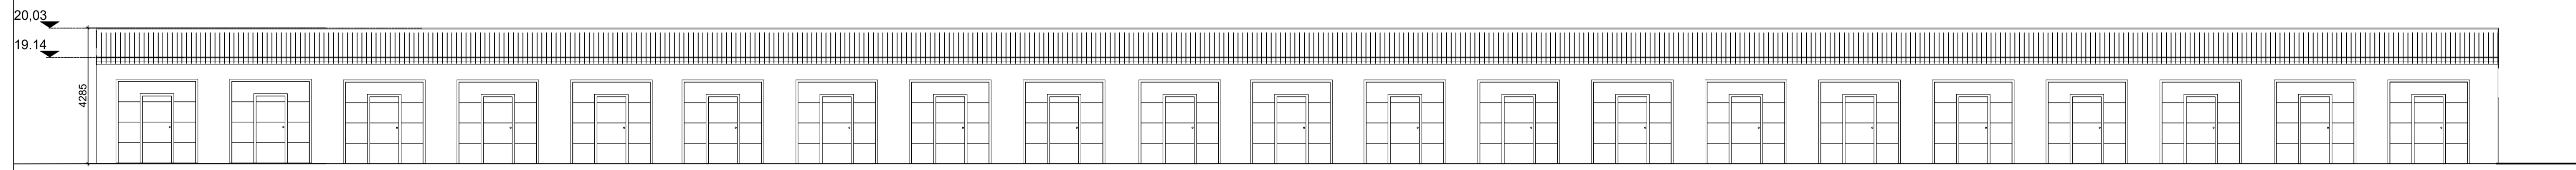
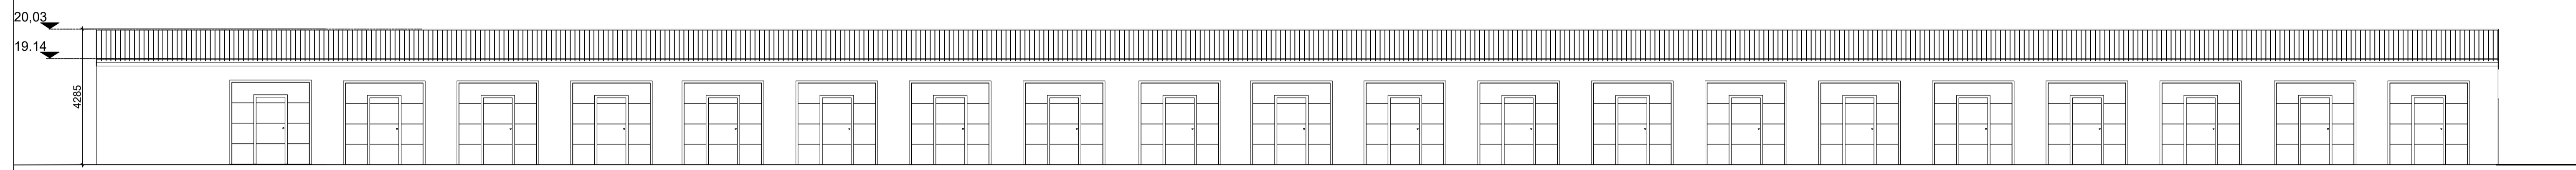
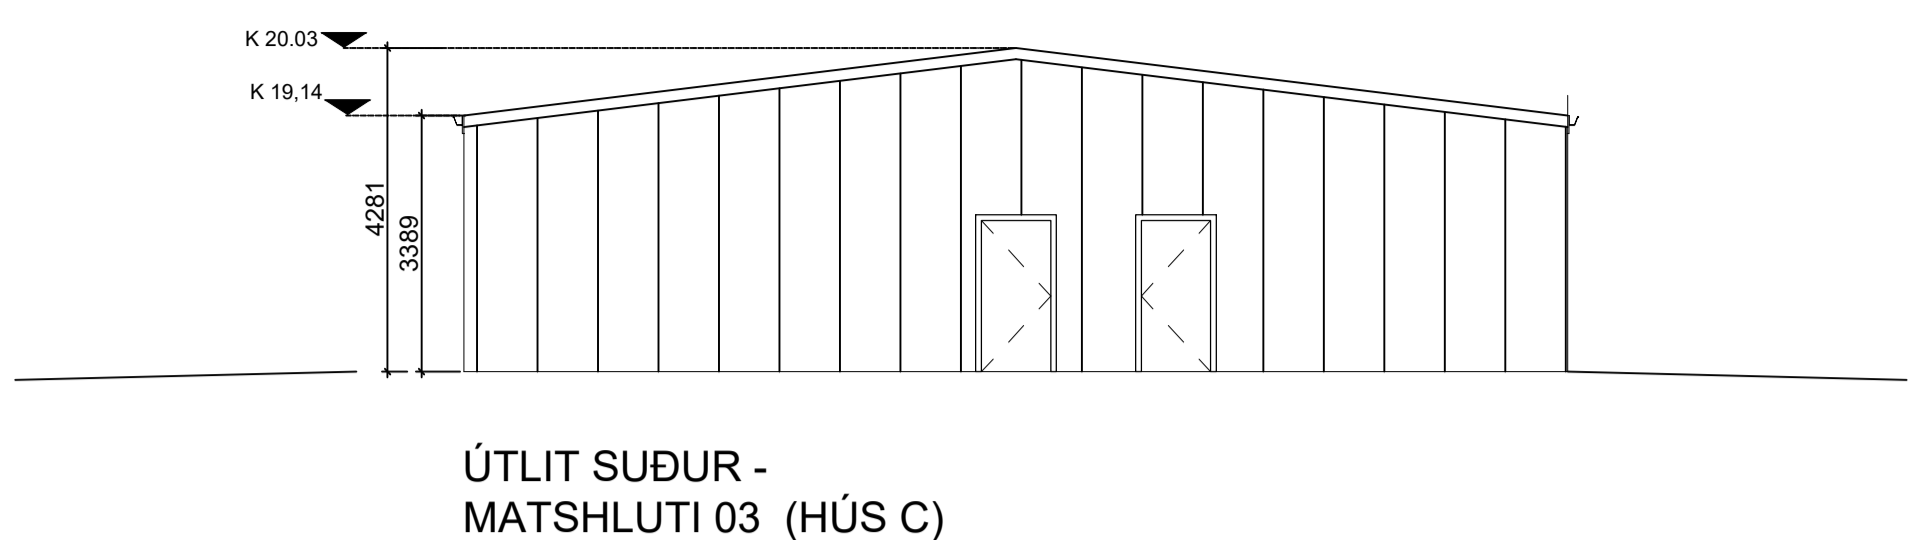


RAFFANT UNDRIRIÐ  
 Eignar Gæðmúndsson  
 Kt. 2301562399  
 Dags. 28.7.2023 14:23:07  
 Ásæðu Undirbun  
 RAFFANT INNSIGLAD  
 Húsnæðisráðgjafar - byggingarfróðir  
 Dags. 31.7.2023 07:21:39  
 Ásæðu: Byggingarform samþykkt 28.06.2023

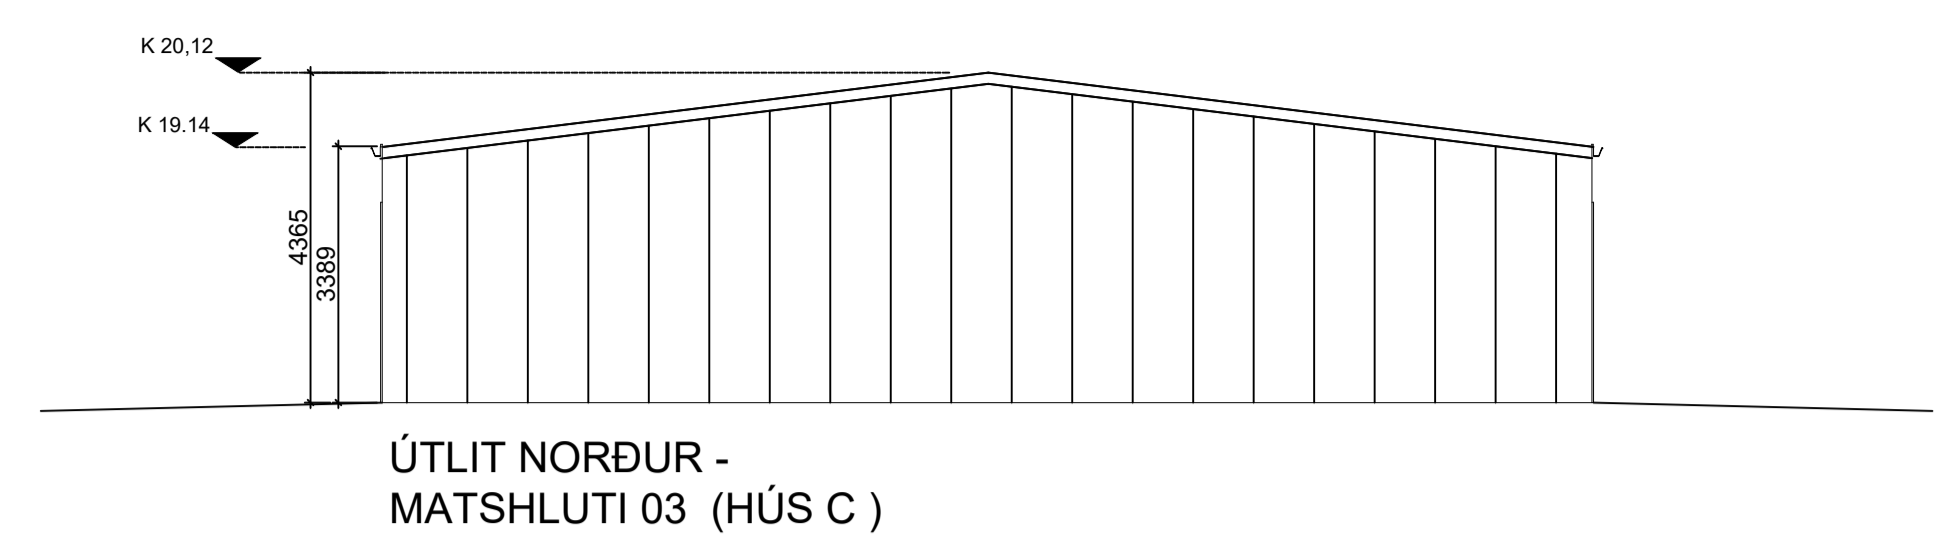

Breyting: Breyting á staðsetningu vaska  
**EGGERT GUÐMUNDSSON BFI.**  
 Kt. 230156-2399  
 Norðurgata 10, 801 Árborg  
 Sími 7774057 e-mail: isport@simnet.is  
 Verkhelti: Áhella 22-24- húsi C **Bláðstærð: A1**  
 Verkhelti: Grunnmynd, útlit og snið  
 Hannæs KS,YK,EG  
 Teiknað YK,EG  
 Mkv. 1:100  
 Blað nr. 4 af 7  
 Dags: júní 2023