




ÚTLIT NORÐUR - MATSHLUTI 02 (HÚS B)

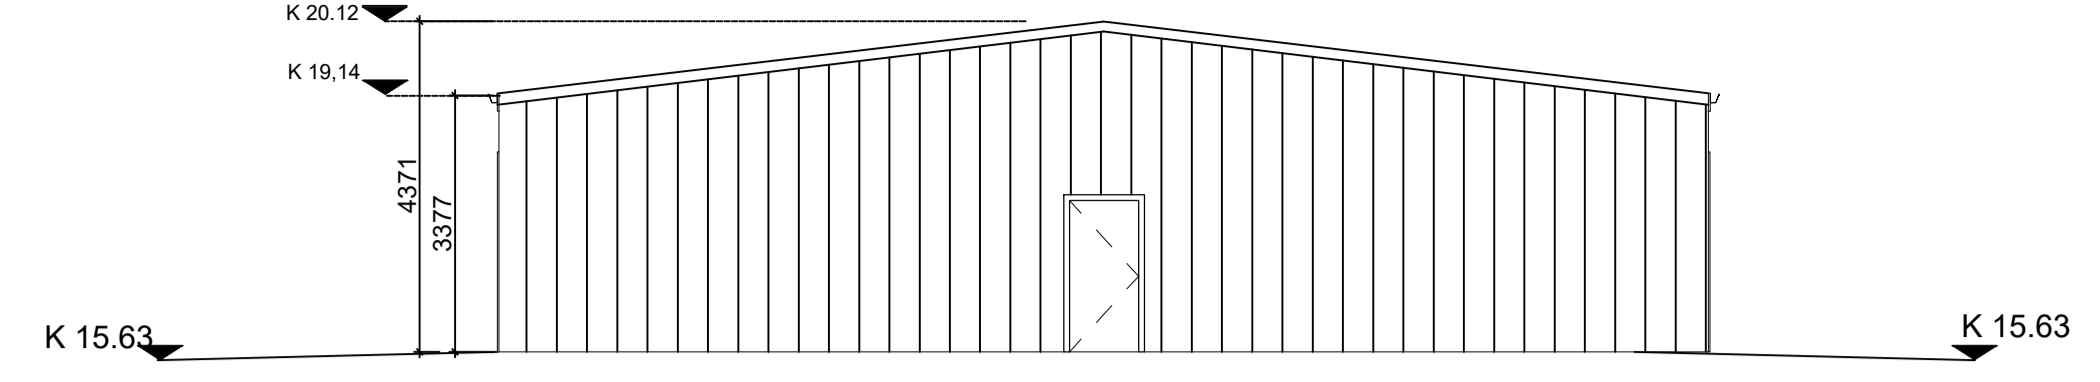


ÚTLIT SUÐUR - MATSHLUTI 02 (HÚS B)

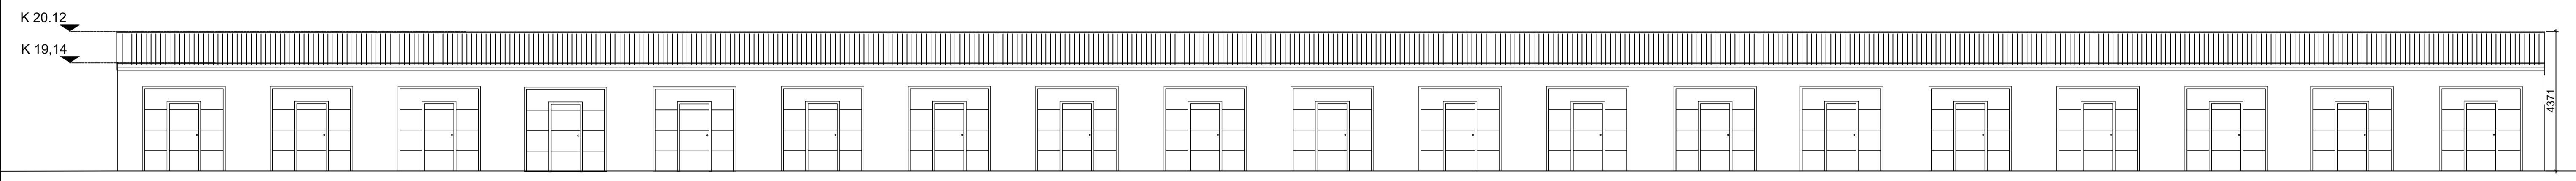

ÚTLIT AUSTUR - MATSHLUTI 02 (HÚS B)

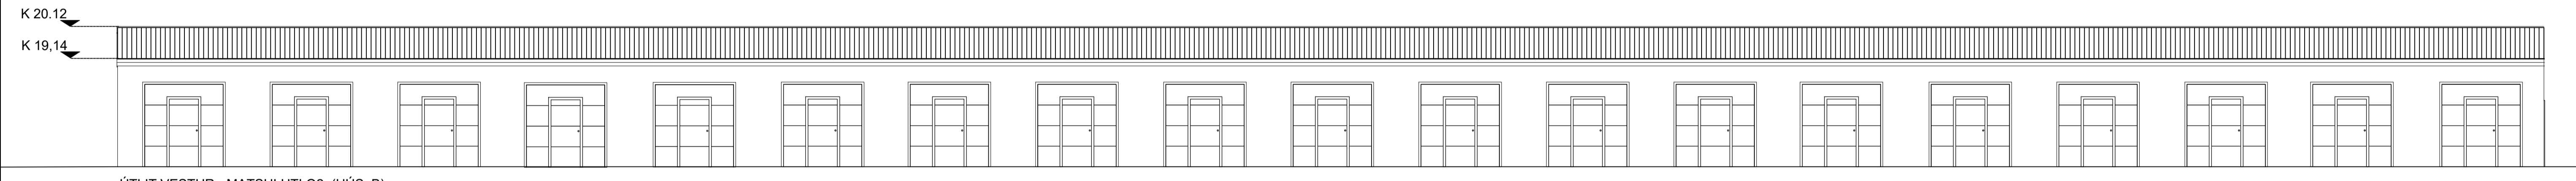

ÚTLIT VESTUR - MATSHLUTI 02 (HÚS B)

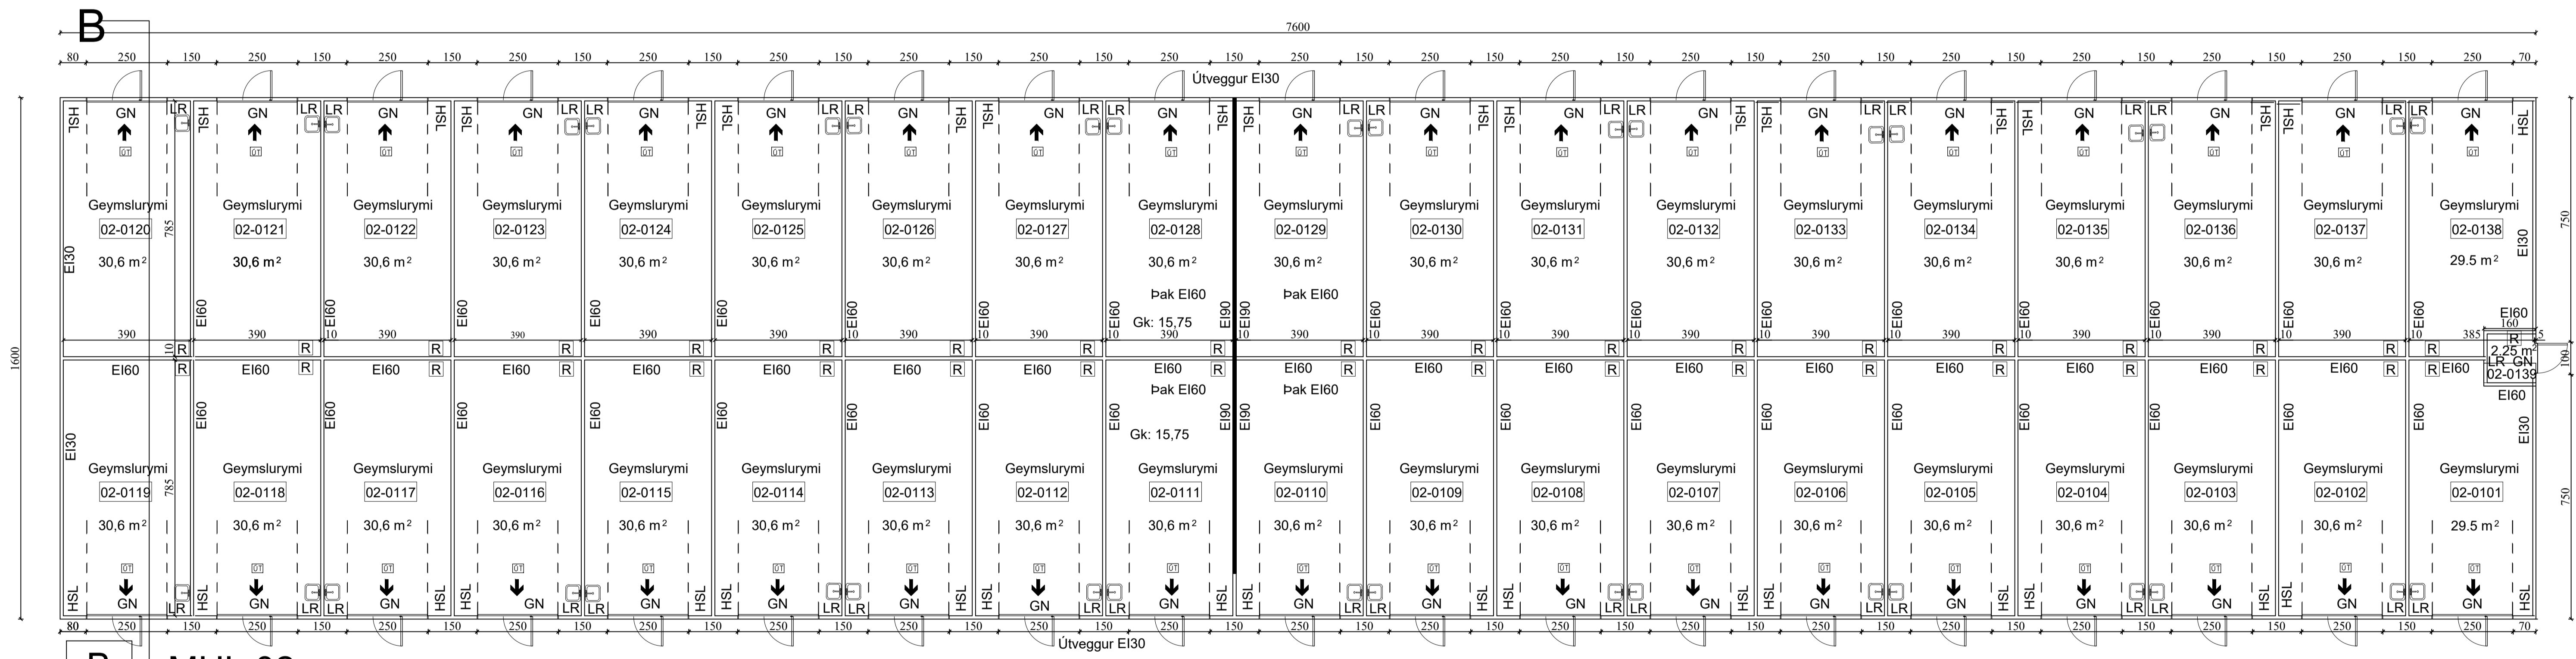

MHL 02

