




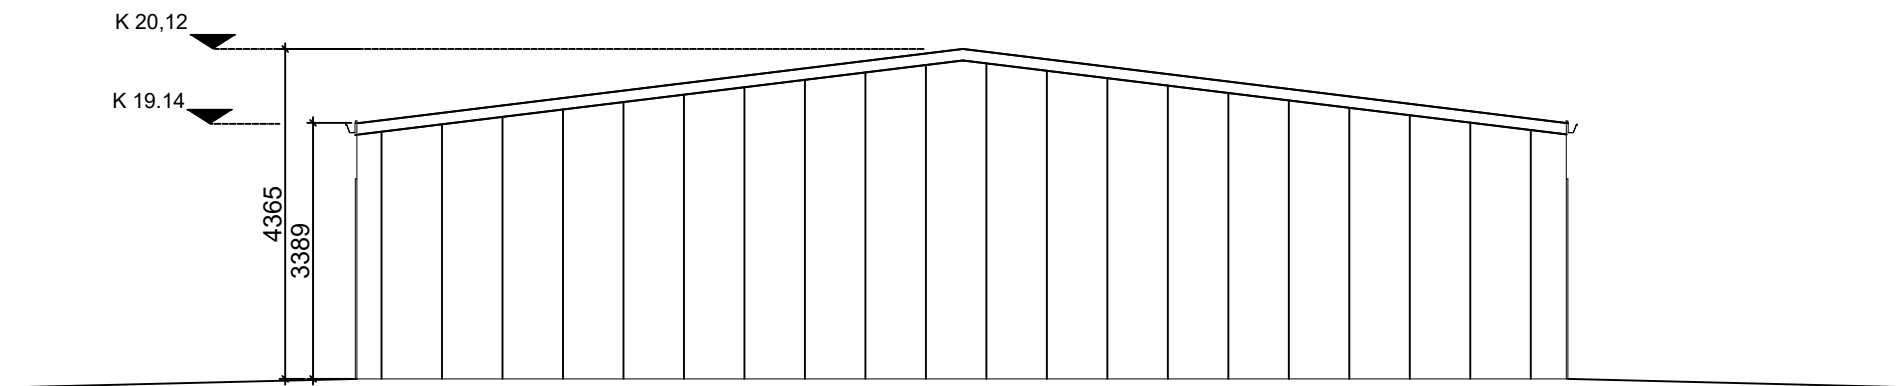


ÚTLIT NORÐUR -
MATSHLUTI 03 (HÚS C)

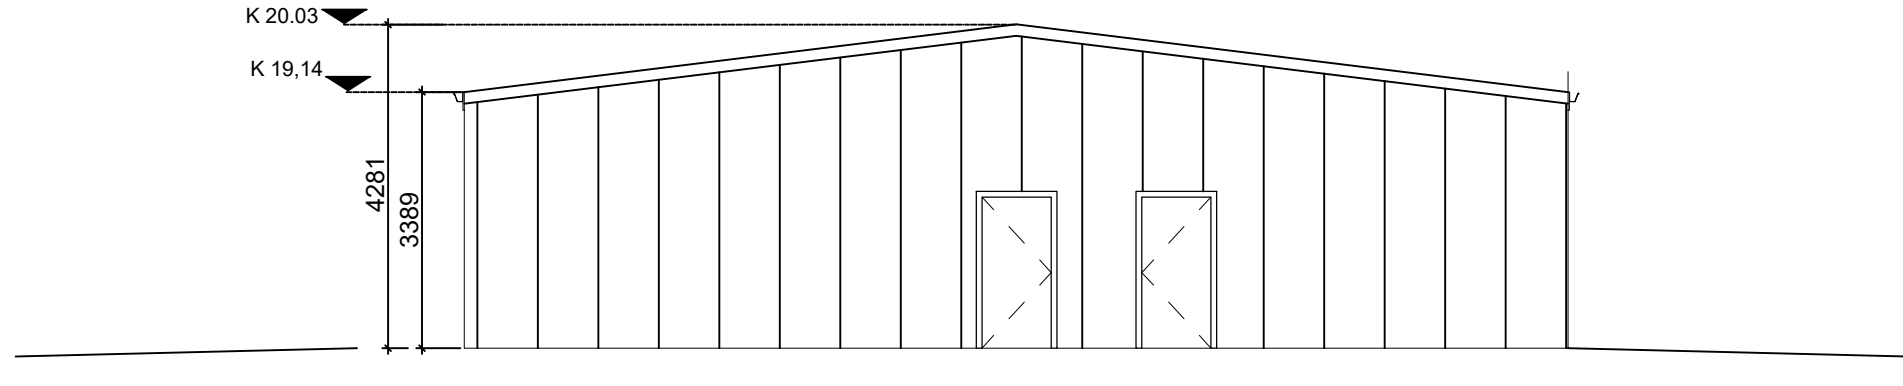


ÚTLIT SUÐUR -
MATSHLUTI 03 (HÚS C)

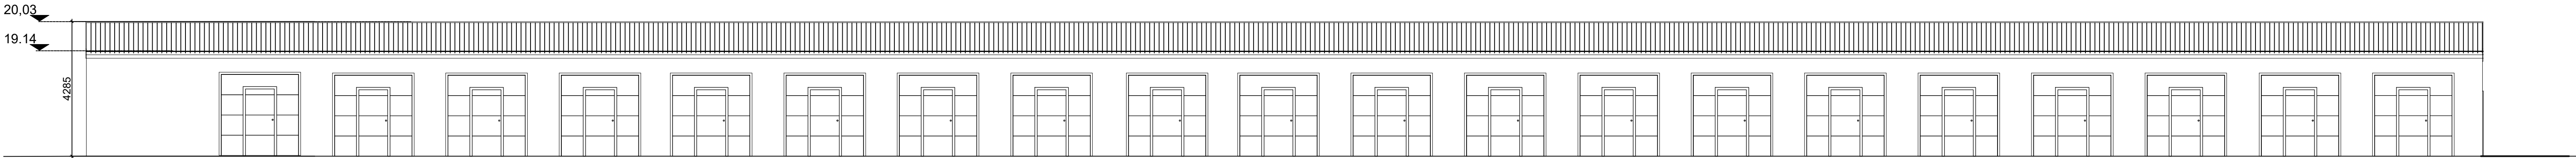


ÚTLIT AUSTUR - MATSHLUTI 03 (HÚS C)

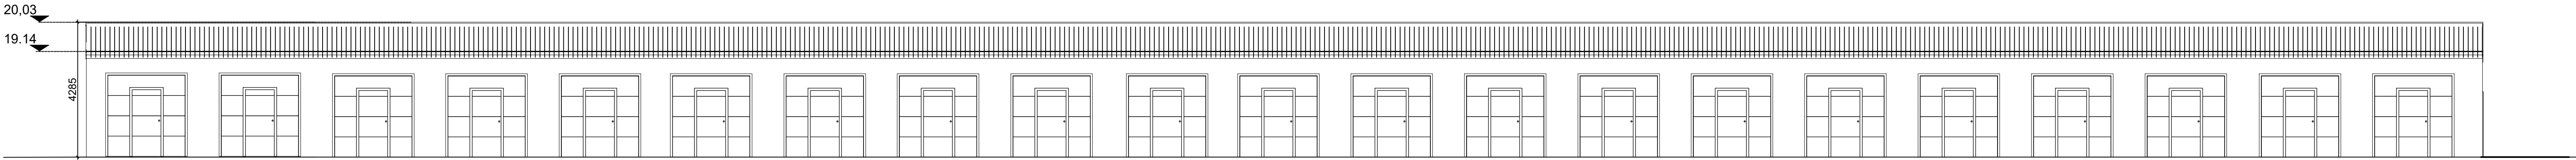

ÚTLIT VESTUR - MATSHLUTI 03 (HÚS C)

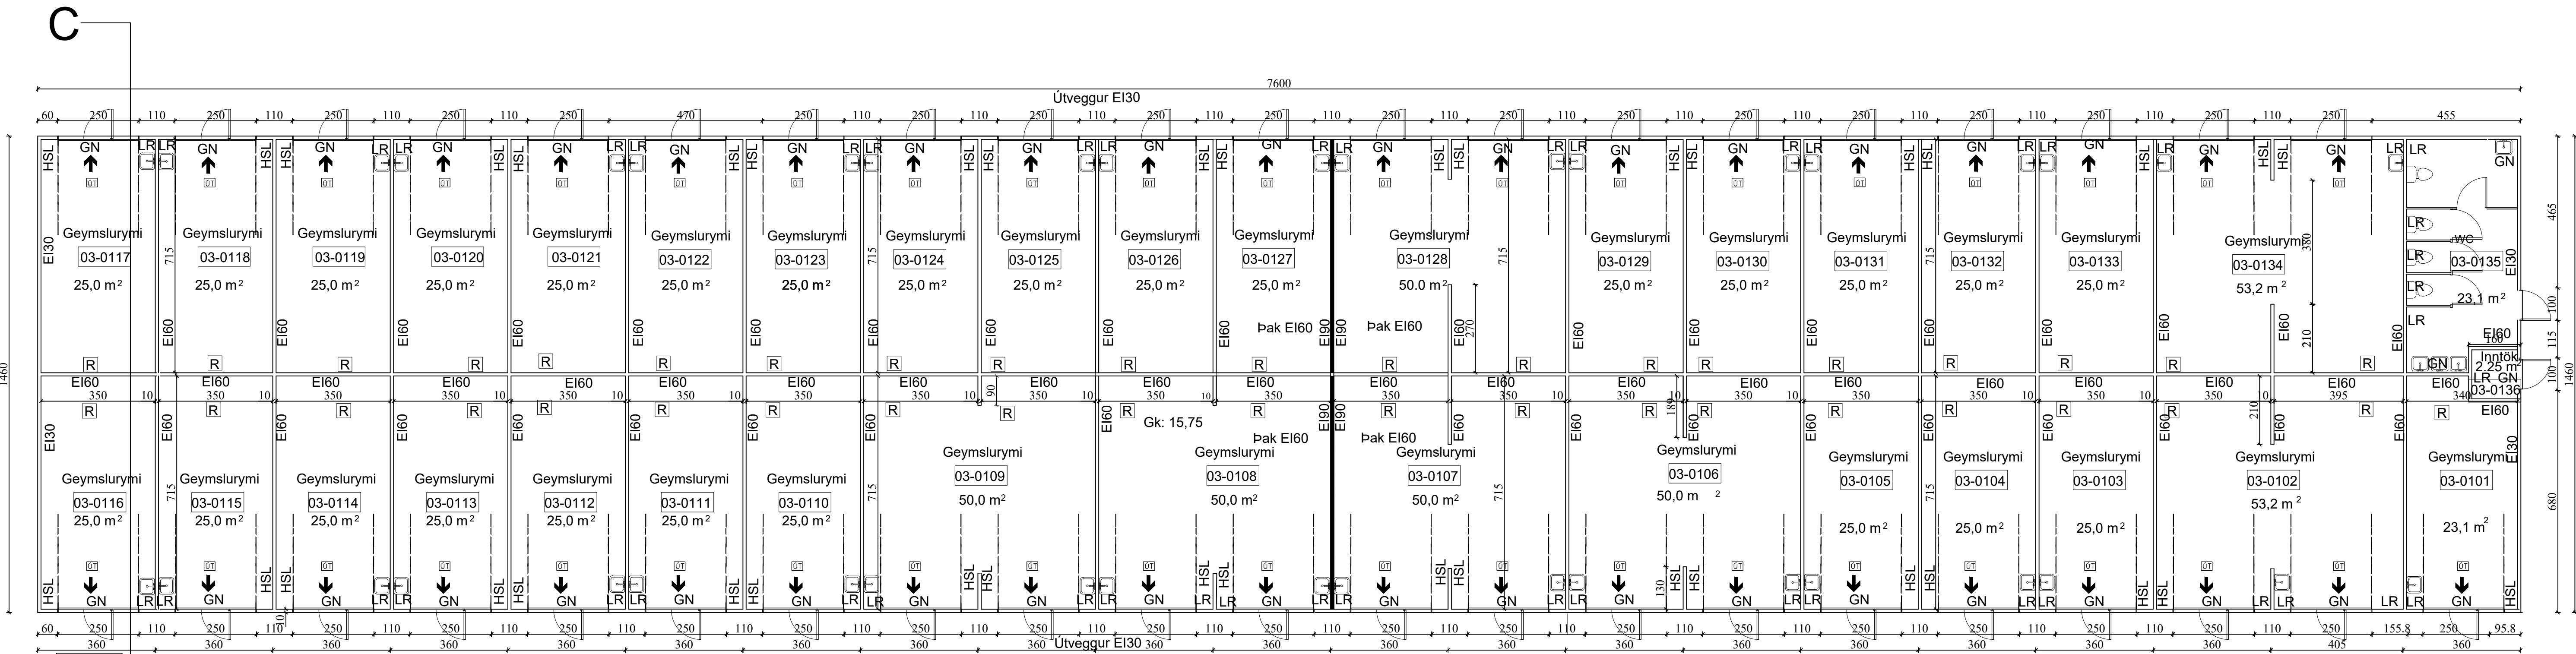

MHL 03

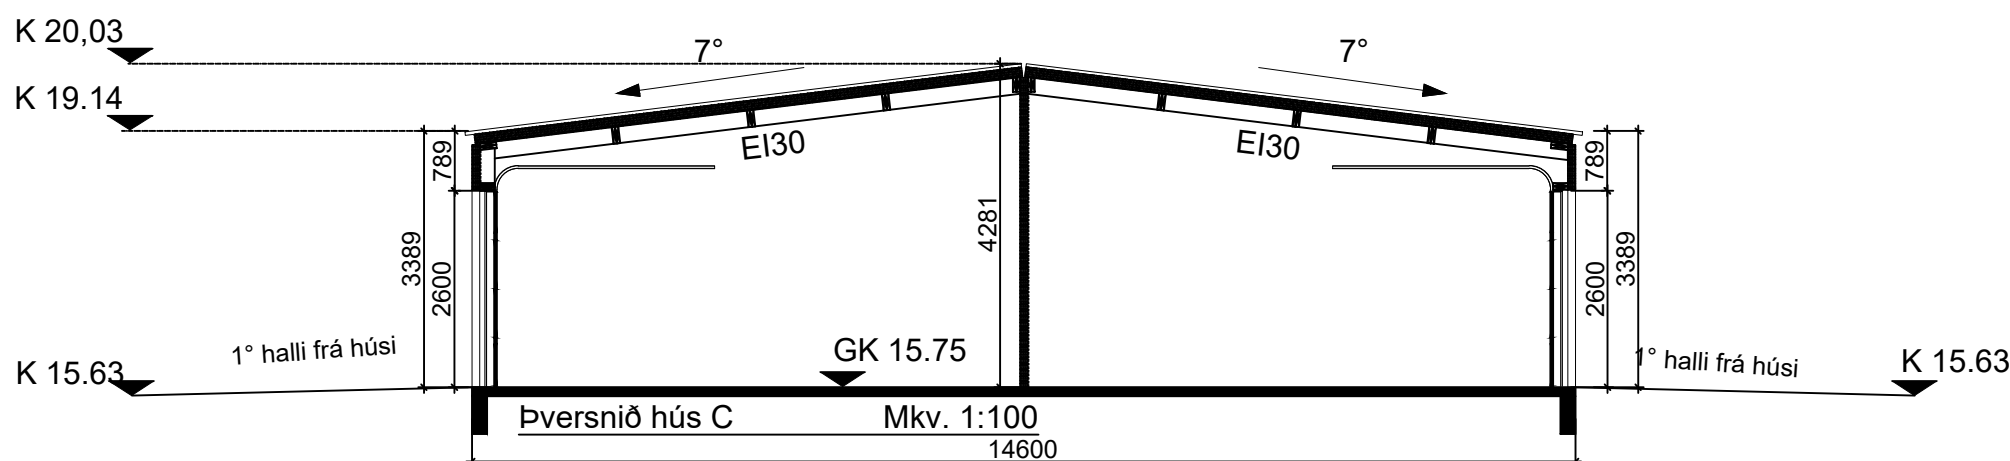

Húsið skiptist í tvö meginbrunahólf, Megin hólfunarveggur í hverju húsi er a.m.k. E190 og pak í bilum sitt hvorum megin a.m.k. E160. Því verður ná með því að klæða undir þakveiningar sitt hvorum megin við meginhólfunarvegg með 15 mm eldvarnargipsi og utan á E160 vegg með 15 mm eldvarnargipsi.

Breyting 10 júní 2025. E190 veggur færður og verður á milli rýma 0107 og 0108 og 0127 og 0128
Breyting: 23.júlí 2024- sameining rýma. Eignanúmerum breytt
E190 veggur er færður til og verður á milli rýma 0108 og 0109,0126 og 0127,0108 og 0128

Rými 0102 og 0103- rými 0107 og 0108,rými 0109 og 0110,rými 0111 og 0112.
rými 0113 og 0114, rými 0133 og 0134, rými 0140 og 0141
Ófangreind rými voru sameinuð og fengu nýtt númer.

Júní 2023-Breyting á staðsetningu vaska

EGGERT GUDMUNDSSON BFI.

Kt. 230156-2399
Norðurgata 10. 801 Árborg
Sími 7774057 e-mail: isport@simnet.is

Verkheli Áhella 22-24- hús C Blaðstærð: A1

Verkheli Grunnmynd, útlit og snið

Hannað KS,YK,EG Blað nr. 4 af 7

Teiknað YK,EG Dags. Júní. 2023

Mkv. 1:100