
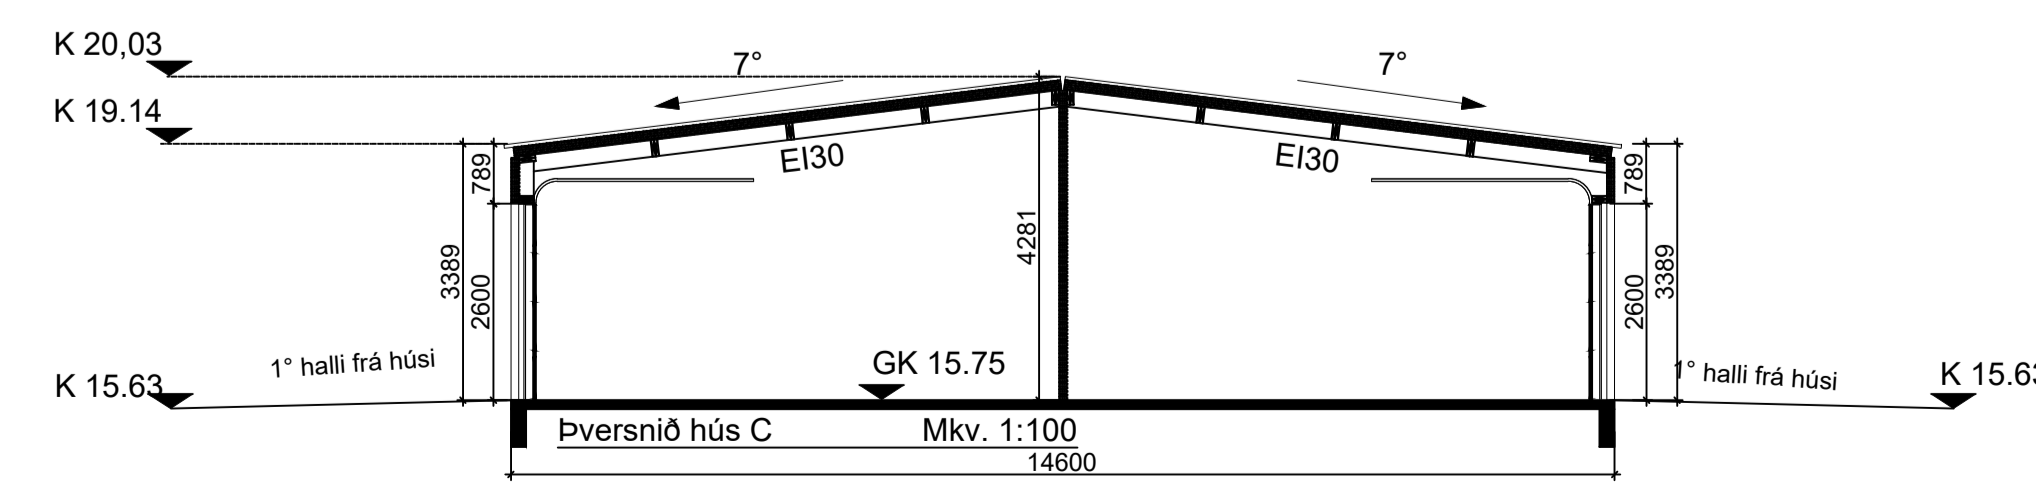


MHL 03

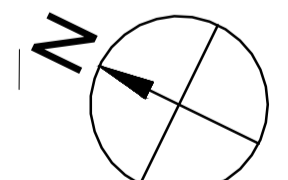

shs 26.02.2025

Húsið skiptist í tvo meginbrunahólf, Megin hólfunarveggur í hverju húsi er a.m.k. EI90 og pak í bilum sitt hvorum megin a.m.k. EI60. Því verður ná með því að klæða undir þakveggir á milli meginhólfunarveggja með 15 mm eldvarnargipsi og utan á EI60 vegg með 15 mm eldvarnargipsi.

Breyting: 23.júlí 2024- sameining rýma. Eignanúmerum breytt  
 EI90 veggur er færður til og verður á milli rýma 0108 og 0109,0126 og 0127,0108 og 0126  
 Rými 0102 og 0103- rými 0107 og 0108,rými 0109 og 0110,rými 0111 og 0112.  
 rými 0113 og 0114, rými 0133 og 0134, rými 0140 og 0141  
 Ófangreind rými voru sameinuð og fengu nýtt númer.  
 Júní 2023-Breyting á staðsetningu vaska

**EGGERT GUDMUNDSSON BFI.**  
 Kt. 230156-2399  
 Norðurgata 10, 801 Árborg  
 Sími 7774057 e-mail: isport@simnet.is  
 Verkhúsi Áhella 22-24- hús C **Blaðstærð: A1**  
 Hannað KS,YK,EG  
 Teiknað YK,EG  
 Mkv. 1:100 Blað nr. 4 af 7  
 Daga: Júní, 2023

