


Útg.	Dags.	Lýsing	Nafn
1	26.06.2023	FRUMÚTGÁFA	HOO
2	26.09.2023	LEGA FRÆNNISLIS BREYTT OG HALLI ALKINN SKIPT ÚT POTTI FYRR PP Í BLAKJALLARA, BÆTT VIÐ BRUNNUM A REGNVATNSLAGNIR	HOO

SKÝRINGAR - FRÆNNISLI:

———— SKÖLPLOGN

- - - - - REGNVATNSLOGN

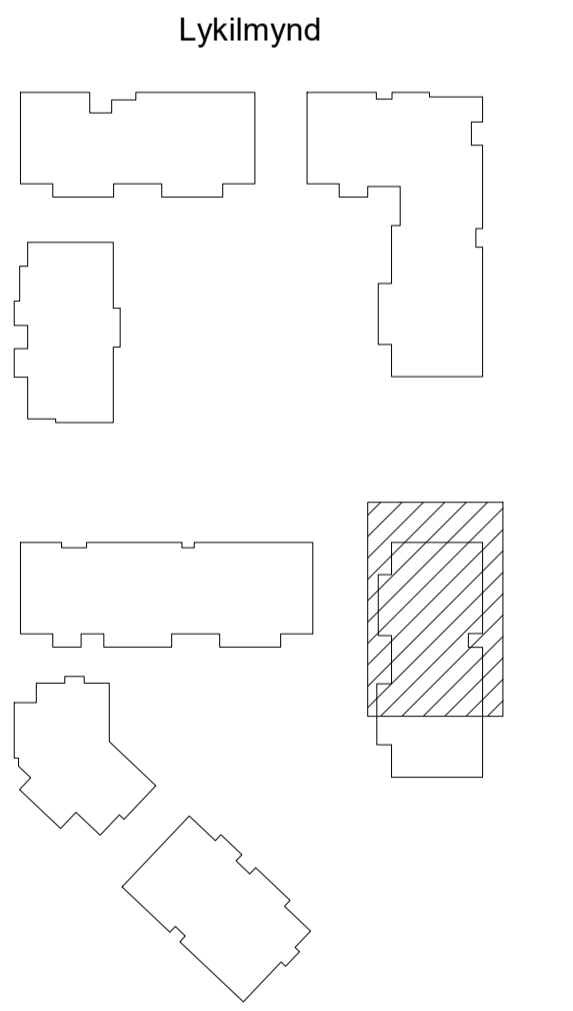

NNE VERKFRÆÐISTOFA

NNE VERKFRÆÐISTOFA ehf
 Háðamari 6 - 201 Kópavogur Ísland
 s. 899-3077 / 899-3577
 Kl. 460421-0470. nne@nne.is www.nne.is

ASVELLIR 3-5
 221 HAFNARFJÖRDUR
 Húsi 15 - MHL 04
 FRÆNNISLI - GRUNNMYND KJALLARI


Hönnun:	NG	Verkúmer:	22026
Teiknað:	NG	Mælikvarði:	1:50
Yfirfarið:	SJ	Dagsetning:	26.09.2023
Samþykkt:		Teikn.nr.:	P1-400
Hákon Órn Ómarsson Kl. 300577-3189		Útgafa:	2
Áritun hönnunarsjóra: Guðmundur Gunnlaugsson Kl.190554-3419			
Útgáfa / Dagsetning ábalaupdráttar:			

Skv: 26.10.2023 11:28:00


Útg.	Dags.	Lýsing	Nafn
1	26.06.2023	FRUMÚTGÁFA	HOO
2	26.09.2023	BÆTT VÍÐ BRUNNUM Á REGNVATNSLAGNIR OG AFFALL HITAVEITU BREYTT. POTTJÁRN Í BILAKJALLARA SKIPT ÚT FYRIR PP LAGNIR.	HOO

SKÝRINGAR - FRÆNNSLI:

- SKÓLPLÖGN
- - - - - REGNVATNSLÖGN

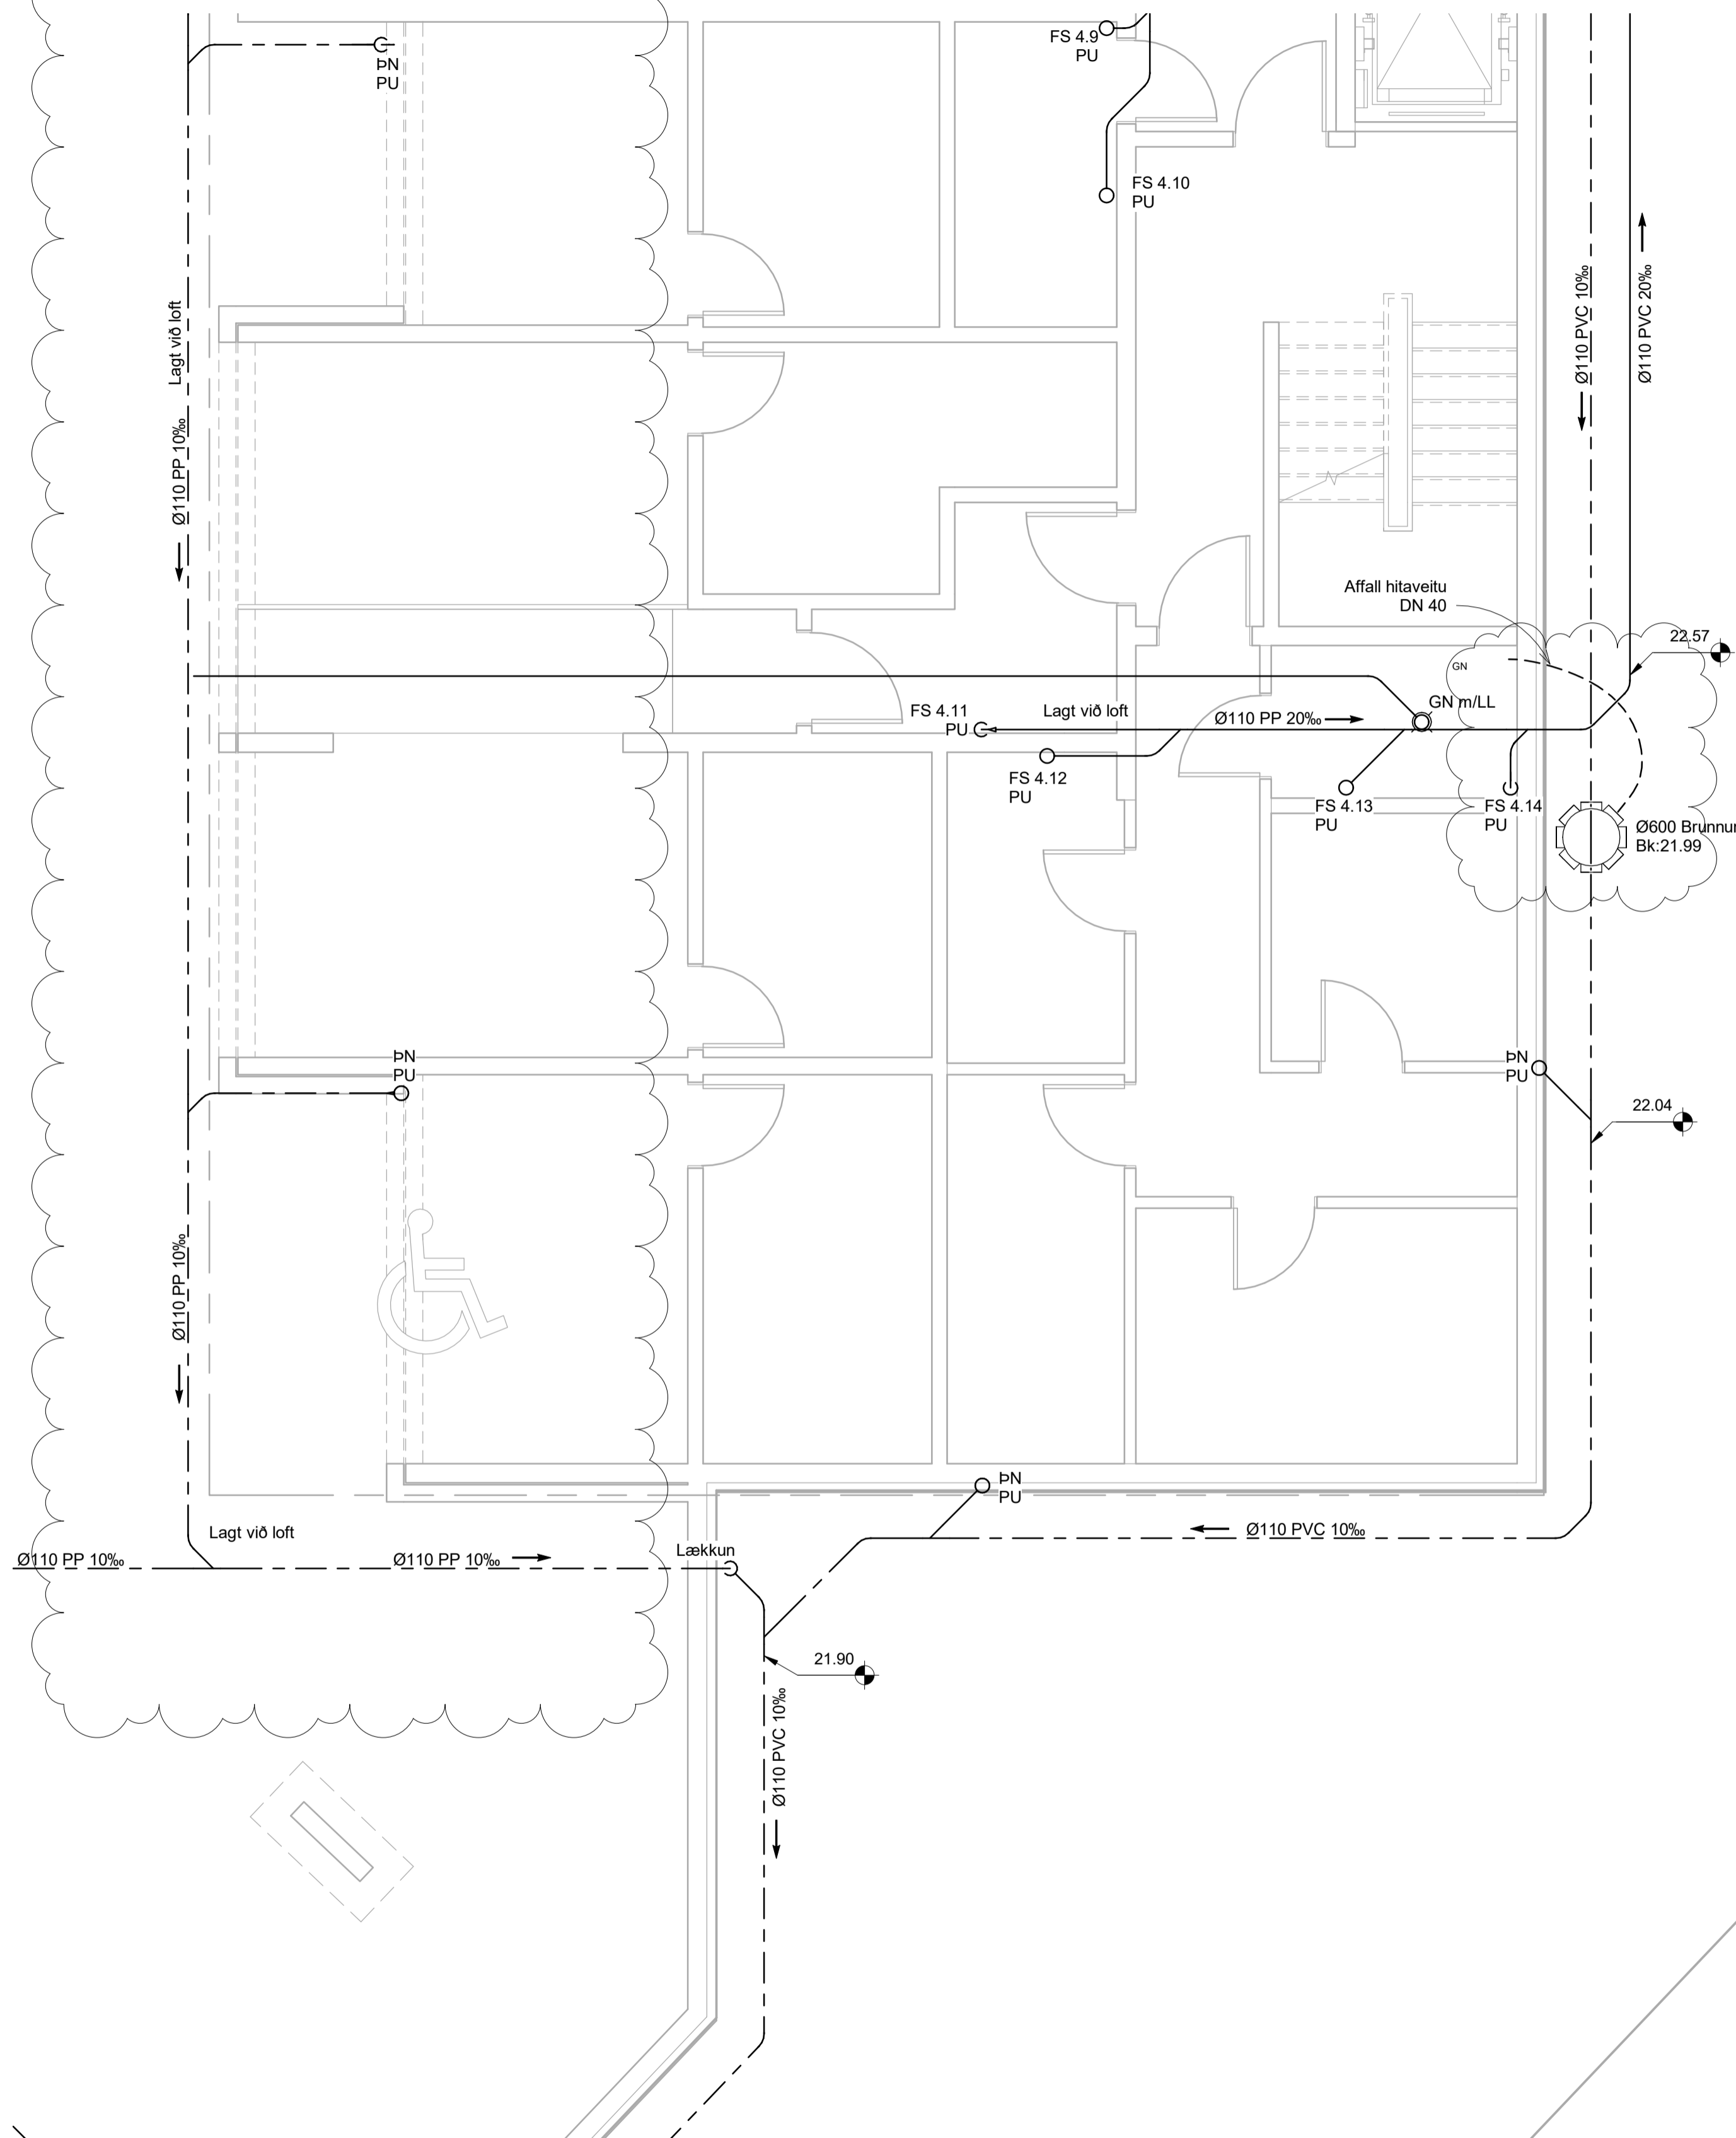

Lykilmynd

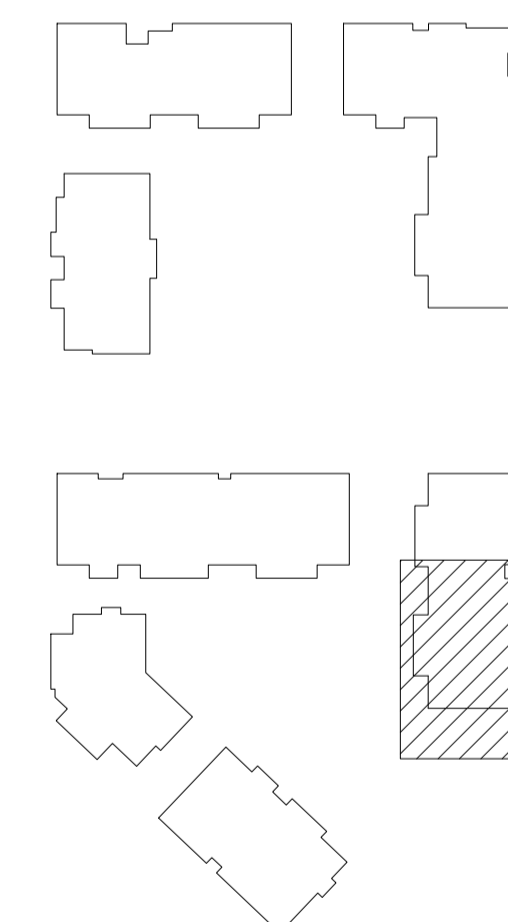

NNE VERKFRÆÐISTOFA

NNE VERKFRÆÐISTOFA ehf
Hæðamari 6 - 201 Kópavogur Ísland
s. 899-3077 / 899-3573
Kl. 460421-0470. nne@nne.is www.nne.is

ASVELLIR 3-5

221 HAFNARFJÖRÐUR

Hús 15 - MHL 04

FRÆNNSLI - GRUNNMYND KJALLARI

Hönnun:	NG	Verkúmer:	22026
Teiknað:	NG	Mælikvarði:	1:50
Yfirfarið:	SJ	Dagsetning:	26.09.2023
Samþykkt:		Teikn.nr.:	P1-401
Hákon Órn Ómarsson Kl. 300577-3189		Útgáfa:	2
Áritun hönnunarsjóra: Guðmundur Gunnlaugsson Kl. 190554-3419			
Útgáfa / Dagsetning aðaluppdráttar:			

