

Útg.	Dags.	Lýsing	Nafn
1	26.06.2023	FRUMDRAGAFI	HOO
2	26.09.2023	ÁFFALLI HITAVEITU BREYTT	HOO

Skýringar - Neysluvatn:

- KALT NEYSLUVATN
- HEITT NEYSLUVATN
- HEITT NEYSLUVATN, HRINGRÁS
- BAKRÁS HITAVEITU

SJÁ ALMENNAR SKÝRINGAR Á TEIKN. P0-01 OG P0-03

ALLAR HULDAR NEYSLUVATNSLAGNIR ERU m/ÁDRAGSEINANGRUN


TENGINGAR AÐ TÖPPUNARSTÖÐUM ER DN12 NEMA ANNAD SÉ TEKID FRAM.

ALLAR STOFNLAGNIR ERU m/EINANGRUN.

Á ÖLLUM STOFNUM SEM LEIDA AÐ TÖPPUNARSTÖÐUM SKULU VERA LOKAR SVO HÆGT SÉ AÐ SKRÚFA FYRIR VATN AÐ EINSTÖKUM ÍBÚÐUM/TÖPPUNARSTÖÐUM.

ALLAR INNSTEYPTAR RÖR-Í-RÖR NEYSLUVATNSLAGNIR ERU DN12 PEX MEÐ SÚREFNISKÁPU, NEMA ANNAD SÉ TEKID FRAM Á TEIKNINGU.

NOTA SKAL VOTTADAR LAGNIR.

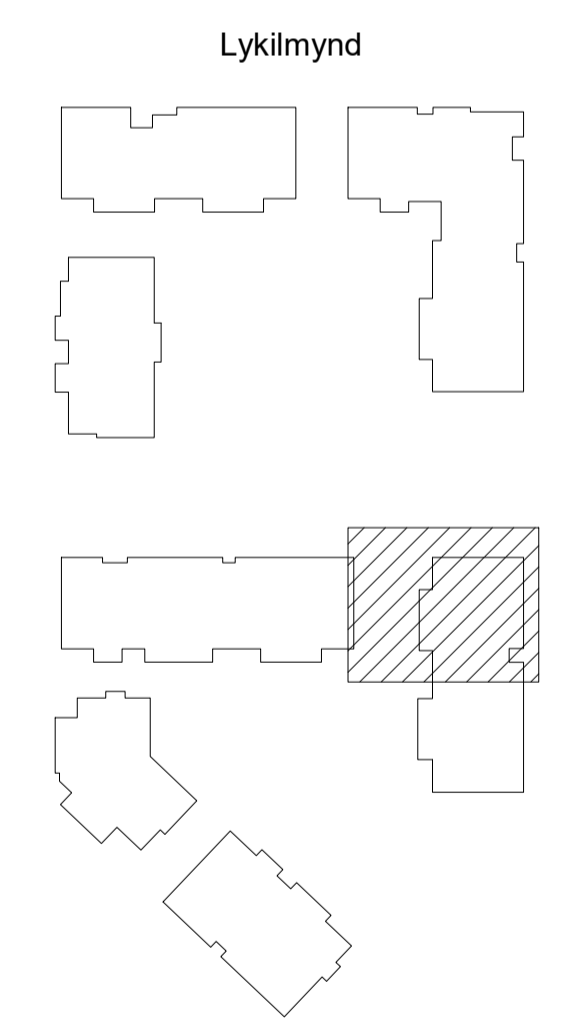

NNE VERKFRÆÐISTOFA


NNE VERKFRÆÐISTOFA ehf
 Háðamari 6 - 201 Kópavogur Ísland
 s 899-3077 / 899-3577
 Kl. 460421-0470. nne@nne.is www.nne.is

ASVELLIR 3-5
 221 HAFNARFJÖRÐUR

Húsi 15 - MHL 04
 NEYSLUVATN - GRUNNMYND KJALLARI

Hönnun:	NG	Verkúmer:	22026
Teiknað:	NG	Mælikvarði:	1:50
Yfirfarið:	SJ	Dagsetning:	26.09.2023
Samþykkt:		Teikn.nr.:	P2-400
Hákon Órn Ómarsson Kl. 300577-3189		Útgafa:	2
Áritun hönnunarsjóra: Guðmundur Gunnlaugsson Kl.190554-3419			

Útgáfa / Dagsetning atakuppráttá: 1 / 13.07.2022

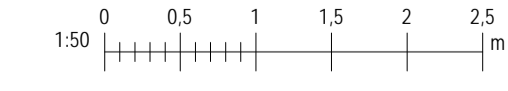

Skýr: 26.9.2023 12:58:48 Plo: 101302


Útg.	Dags.	Lýsing	Nafn
1	26.06.2023	FRUMDRAFTA	HOO
2	26.09.2023	ÁFFALLI HITAVEITU BREYTT	HOO

Skýringar - Neysluvatn:

- KALT NEYSLUVATN
- HEITT NEYSLUVATN
- HEITT NEYSLUVATN, HRINGRÁS
- BAKRÁS HITAVEITU

SJÁ ALMENNAR SKÝRINGAR Á TEIKN. P0-01 OG P0-03

ALLAR HULDAR NEYSLUVATNSLAGNIR ERU m/ÁDRAGSEINANGRUN


TENGINGAR AÐ TÖPPUNARSTÖÐUM ER DN12 NEMA ANNAD SÉ TEKID FRAM.

ALLAR STOFNLAGNIR ERU m/EINANGRUN.


Á ÖLLUM STOFNUM SEM LEIDA AÐ TÖPPUNARSTÖÐUM SKULU VERA LOKAR SVO HÆGT SÉ AÐ SKRÚFA FYRIR VATN AÐ EINSTÖKUM IBÚÐUM/TÖPPUNARSTÖÐUM.

ALLAR INNSTEYPTAR RÖR-I-RÖR NEYSLUVATNSLAGNIR ERU DN12 PEX MEÐ SÚREFNISKÁPU, NEMA ANNAD SÉ TEKID FRAM Á TEIKNINGU.

NOTA SKAL VOTTADAR LAGNIR.

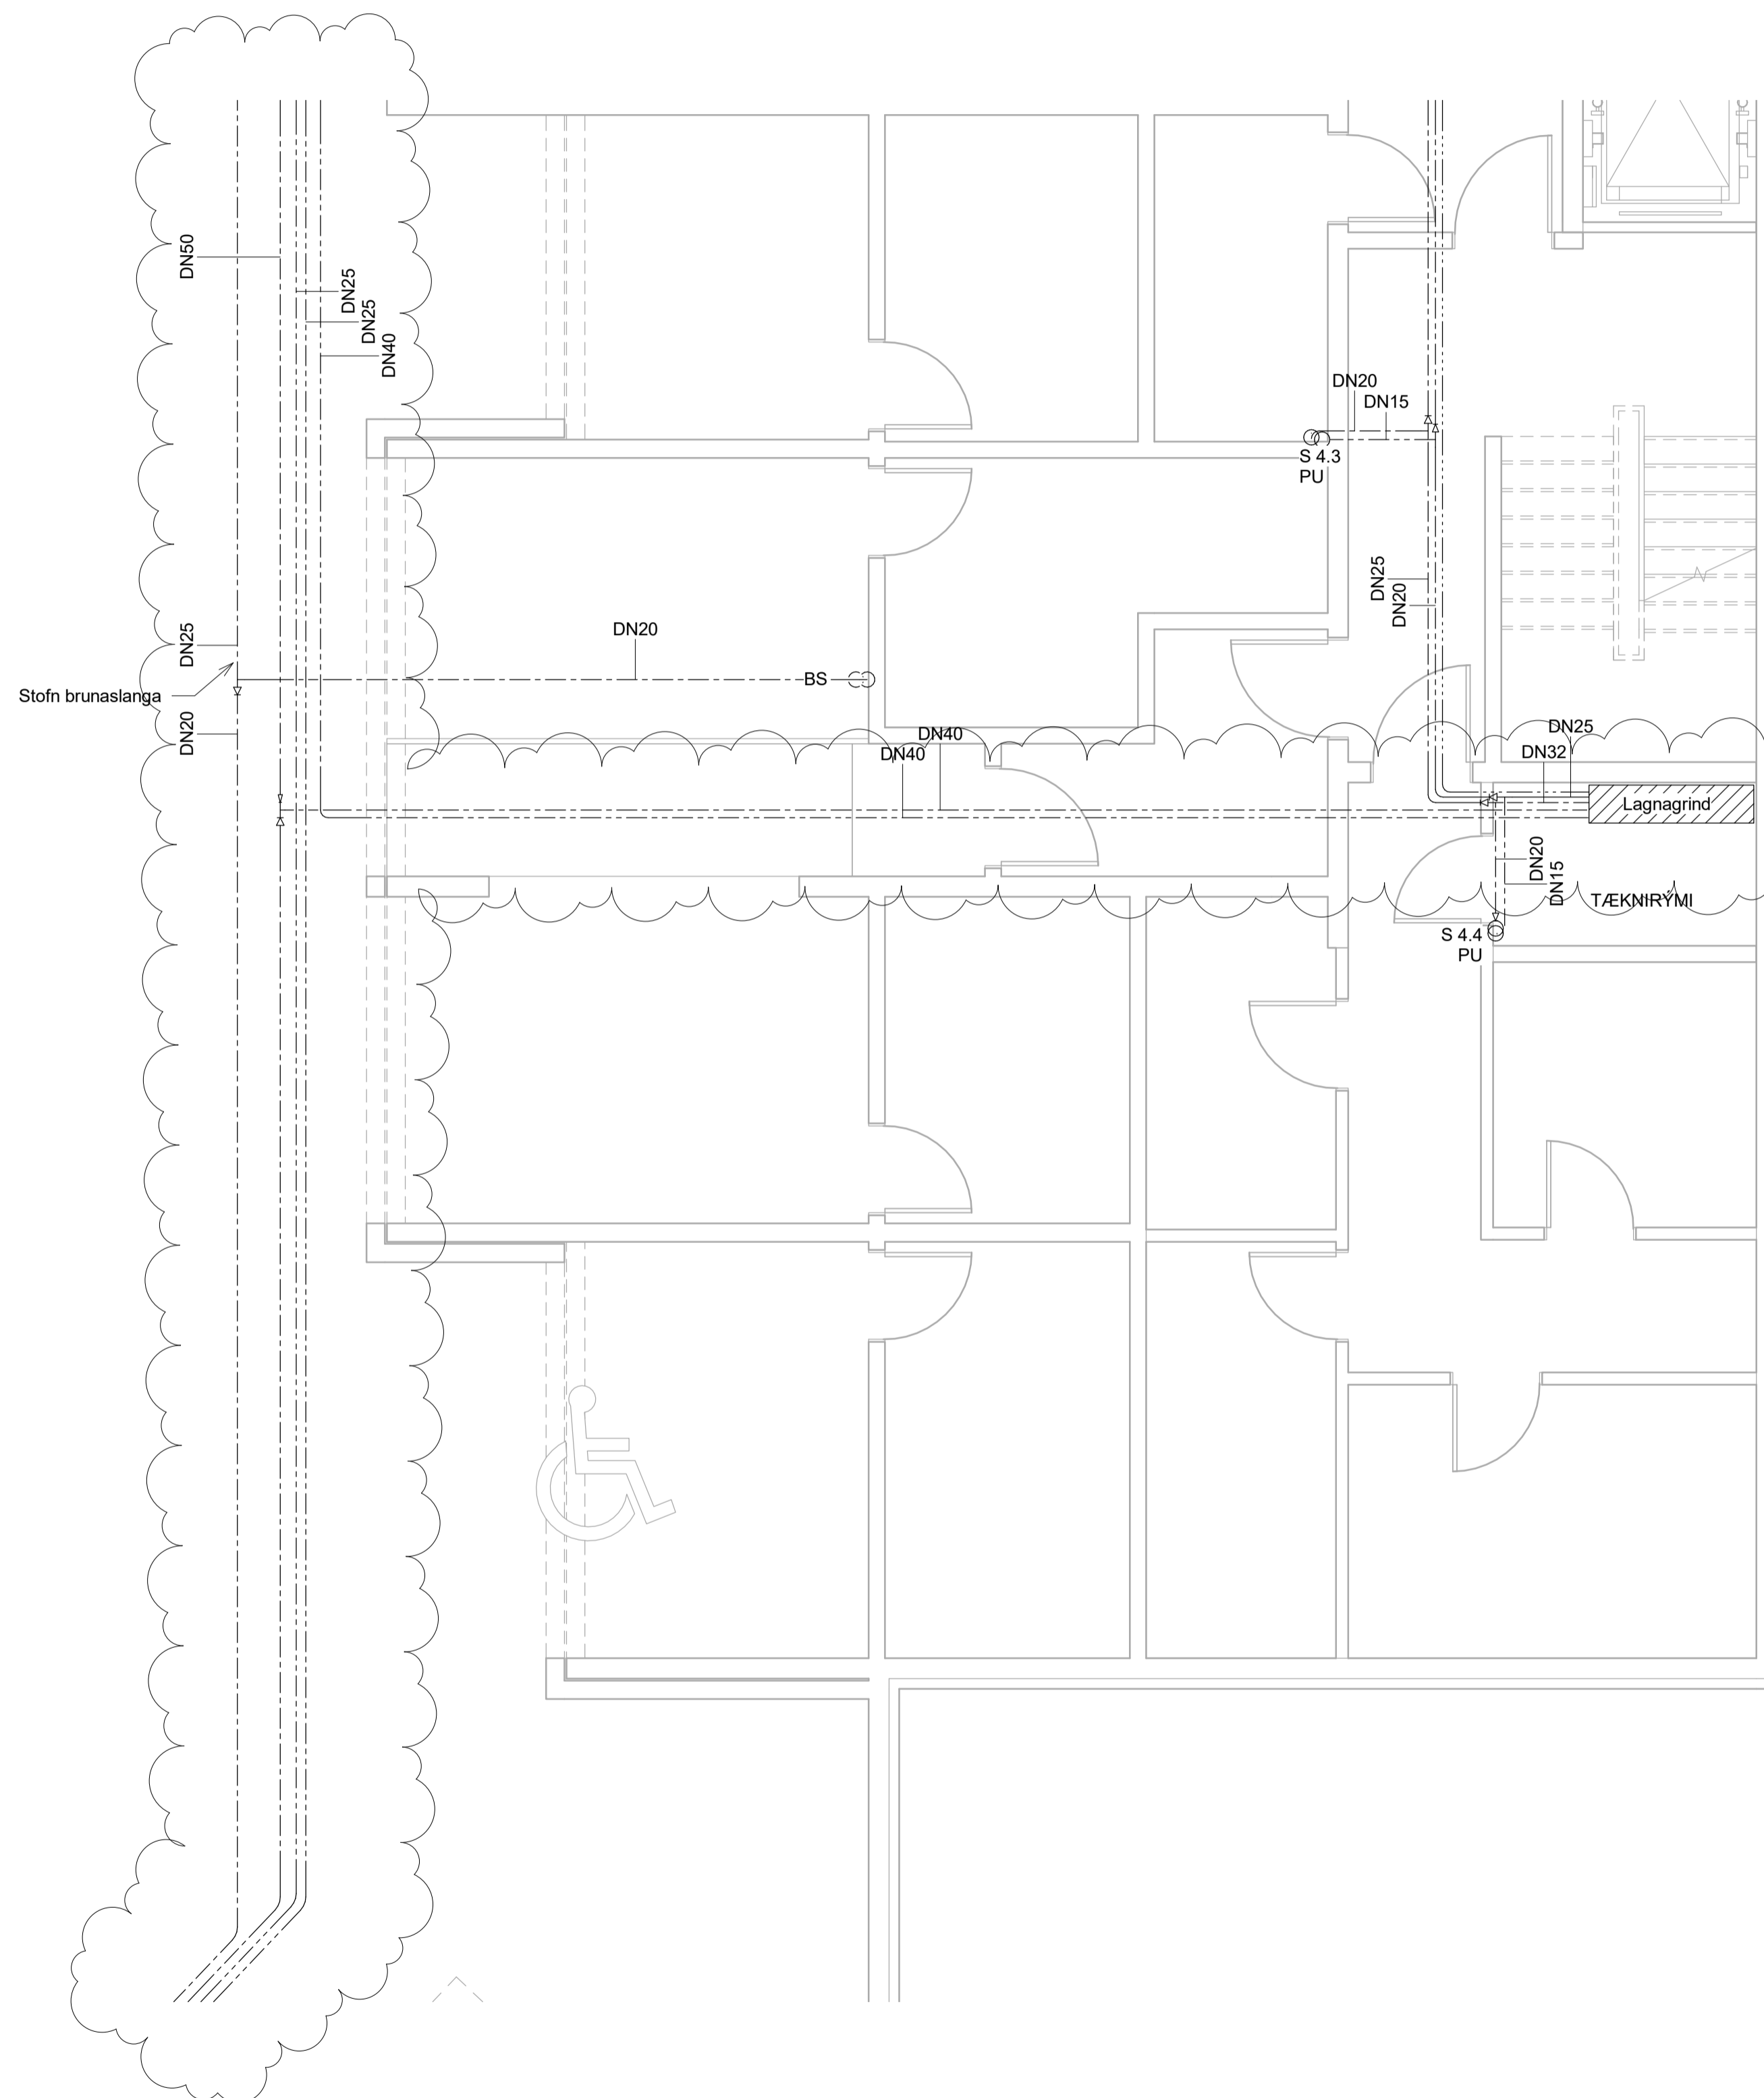

Lykilmynd

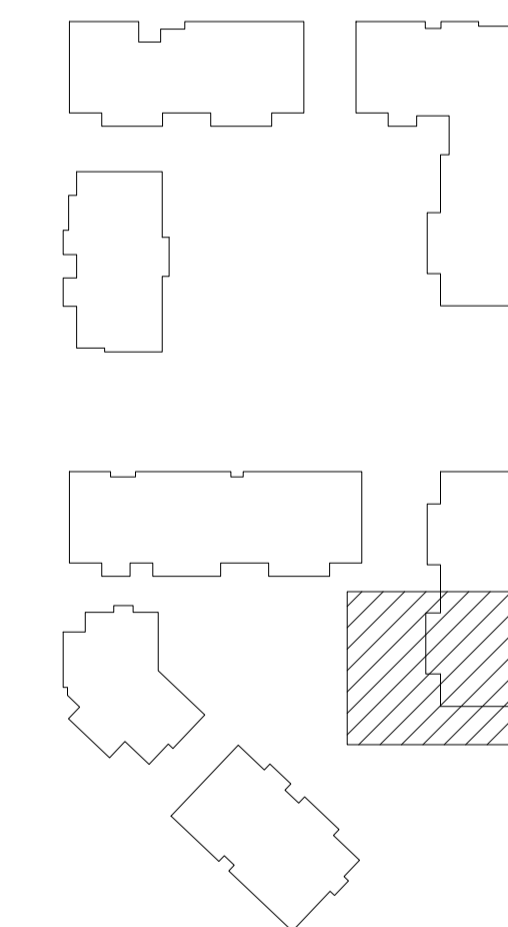

NNE VERKFRÆÐISTOFA

NNE VERKFRÆÐISTOFA ehf
Hæðamari 6 - 201 Kópavogur Ísland
s. 899-3077 / 899-3577
Kl. 460421-0470. nne@nne.is www.nne.is

ASVELLIR 3-5

221 HAFNARFJÖRÐUR

Hús 15 - MHL 04

NEYSLUVATN - GRUNNMYND KJALLARI

Hönnun:	NG	Verkúmer:	22026
Teiknað:	NG	Mælikvarði:	1:50
Yfirfarið:	SJ	Dagsetning:	26.09.2023
Samþykkt:	Hákon Órn Ómarsson Kl. 300577-3189	Teikn.nr.:	P2-401
Áritun hönnunarsjóra:	Guðmundur Gunnlaugsson Kl.190554-3419	Utgáfa:	2
Útgáfa / Dagsetning atakuppráttá: 1 / 13.07.2022			

