



KERFISMYND LAGNAGRINDAR




Hús 19 - MHL 05

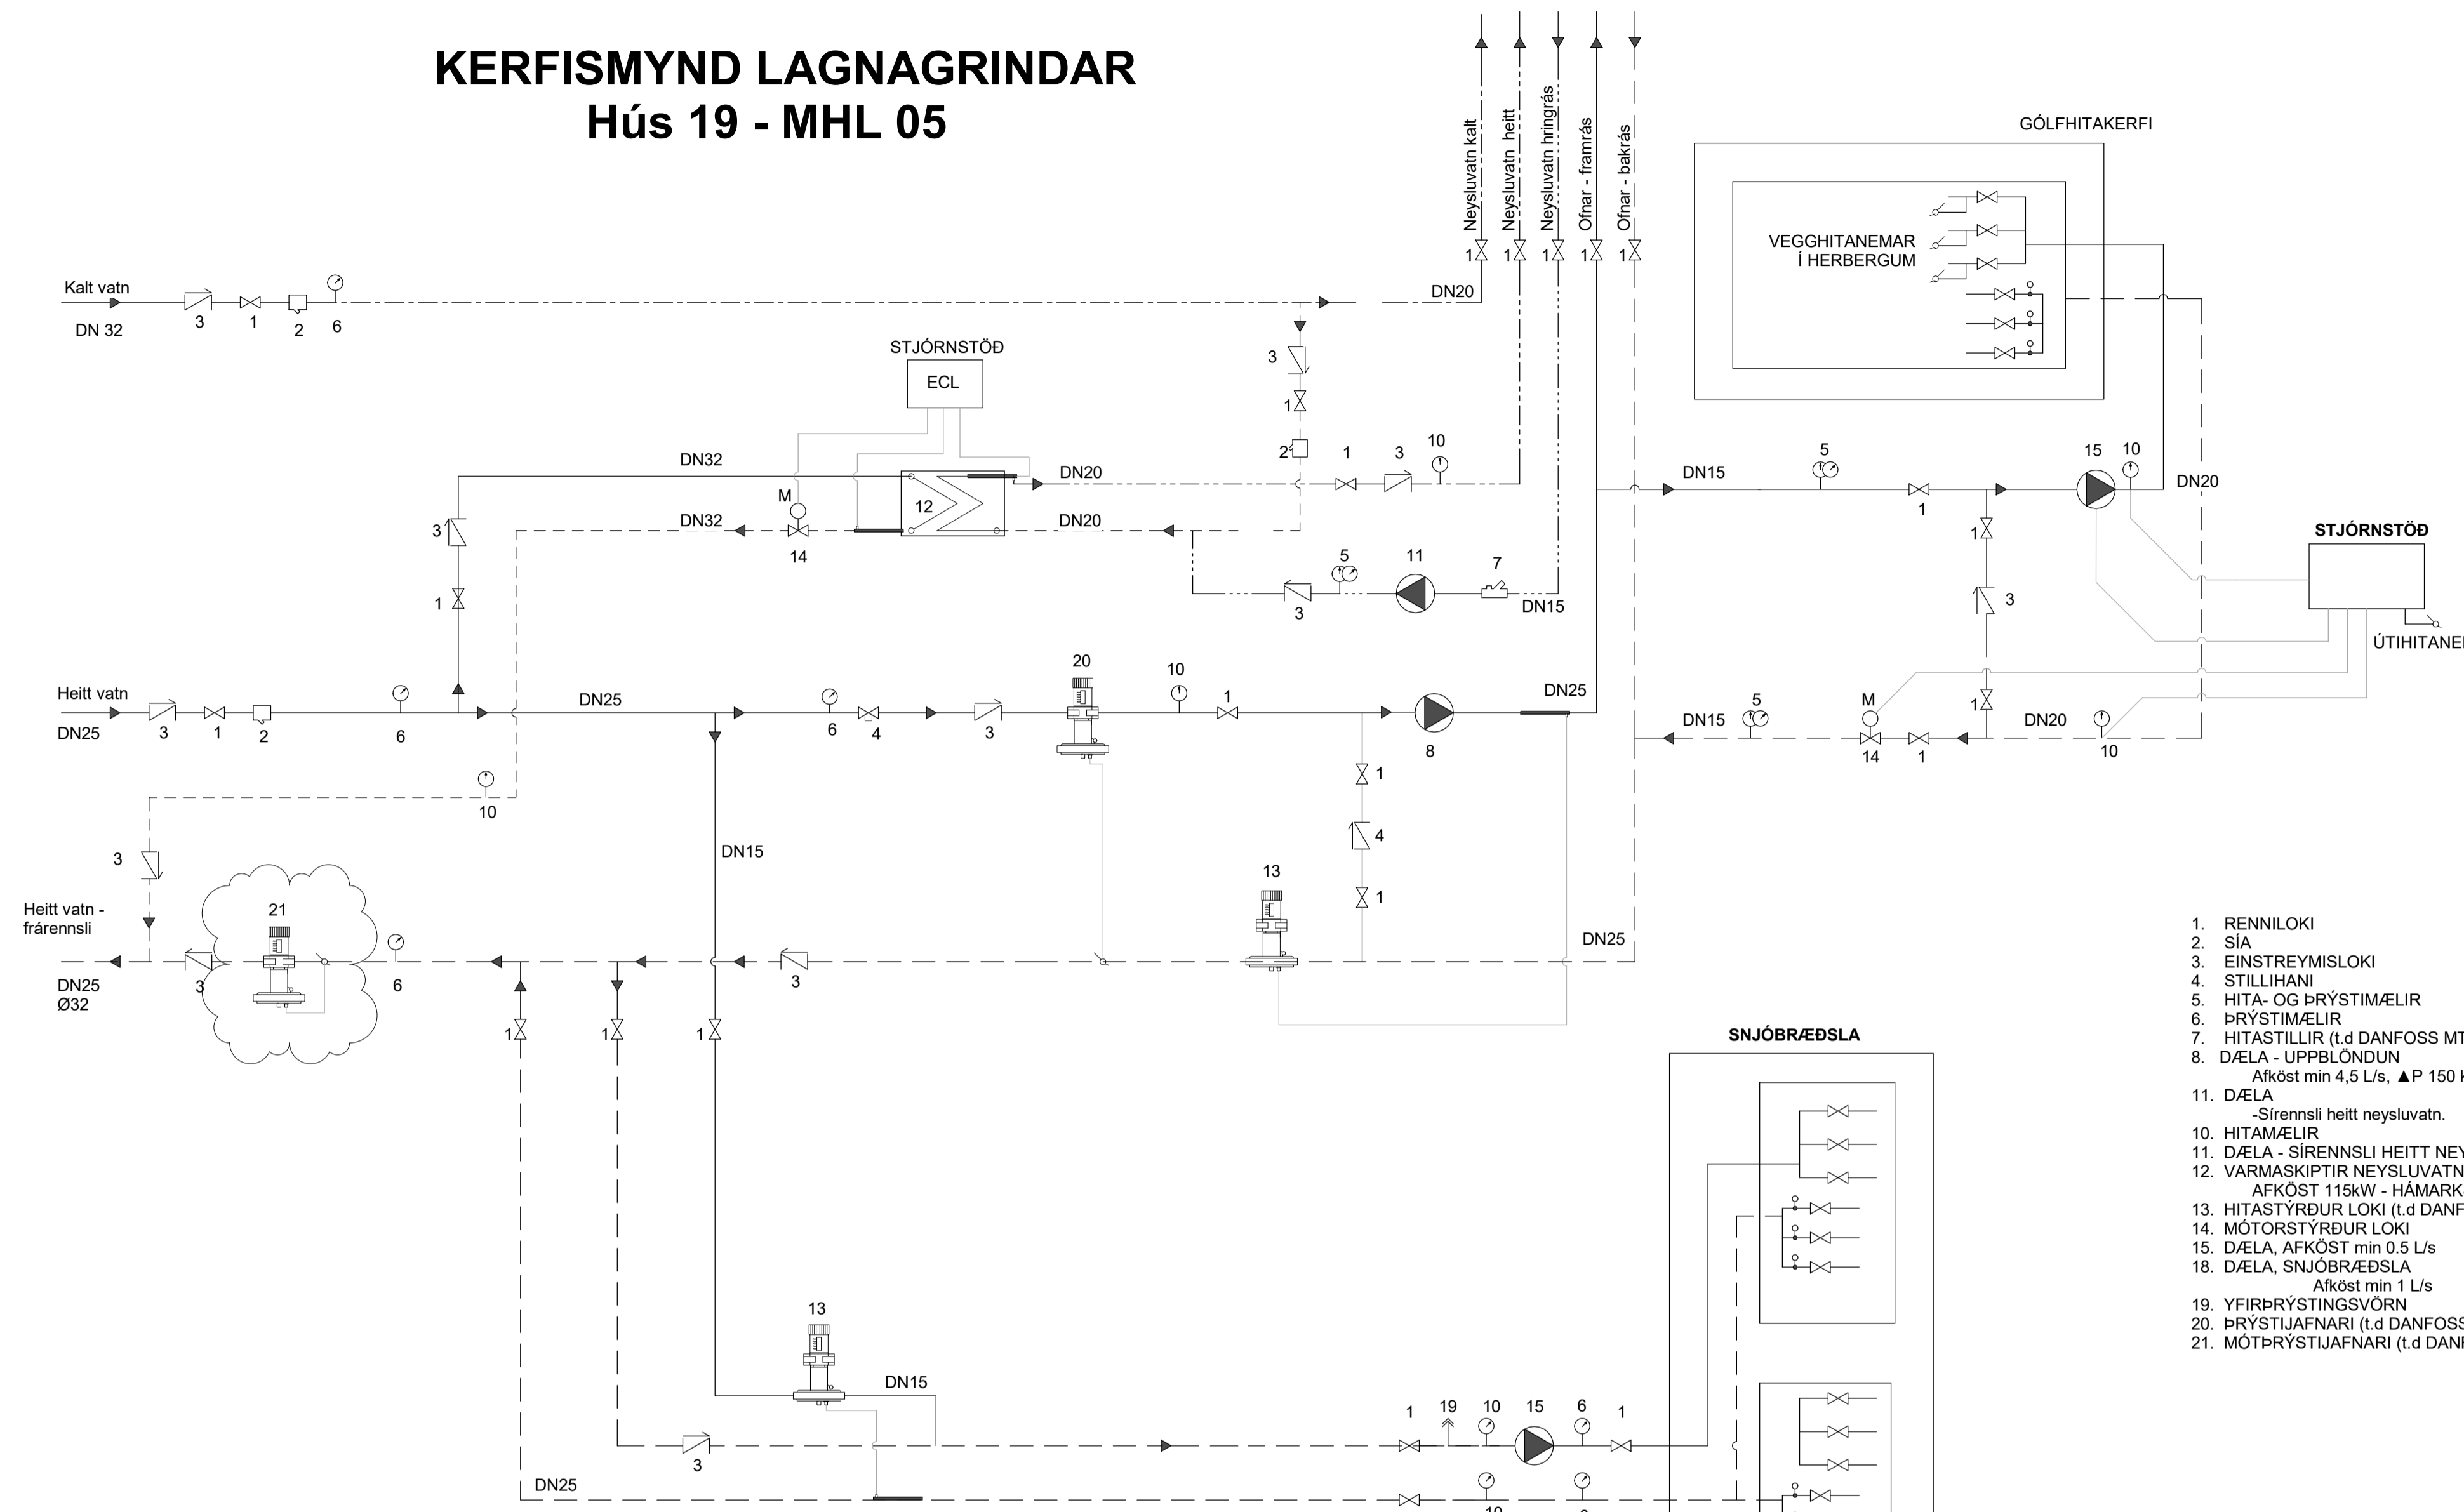

1. RENNILOKI
2. SÍA
3. EINSTREYMISLOKI
4. STILLIHANI
5. HITTA- OG ÞRÝSTIMÆLIR
6. ÞRÝSTIMÆLIR
7. HITASTILLIR (t.d DANFOSS MTCV)
8. DÆLA - UPPBLÖNDUN
Afköst min 4,5 L/s, ▲ P 150 kPa
11. DÆLA
- Sírennli heitt neysluvatn.
10. HITAMÆLIR
11. DÆLA - SIRENNSLI HEITT NEYSLUVATN
12. VARMASKIPTIR NEYSLUVATNS -
AFKÖST 115kW - HÁMARKSHITASTIG 65°C
13. HITASTYRÐUR LOKI (t.d DANFOSS AVTB)
14. MOTORSTYRÐUR LOKI
15. DÆLA, AFKÖST min 0,5 L/s
18. DÆLA, SNJÓBRÆÐSLA
Afköst min 1 L/s
19. YFIRÞRÝSTINGSVÖRN
20. ÞRÝSTIJAFNARI (t.d DANFOSS AVP)
21. MÖTÞRÝSTIJAFNARI (t.d DANFOSS AVP)

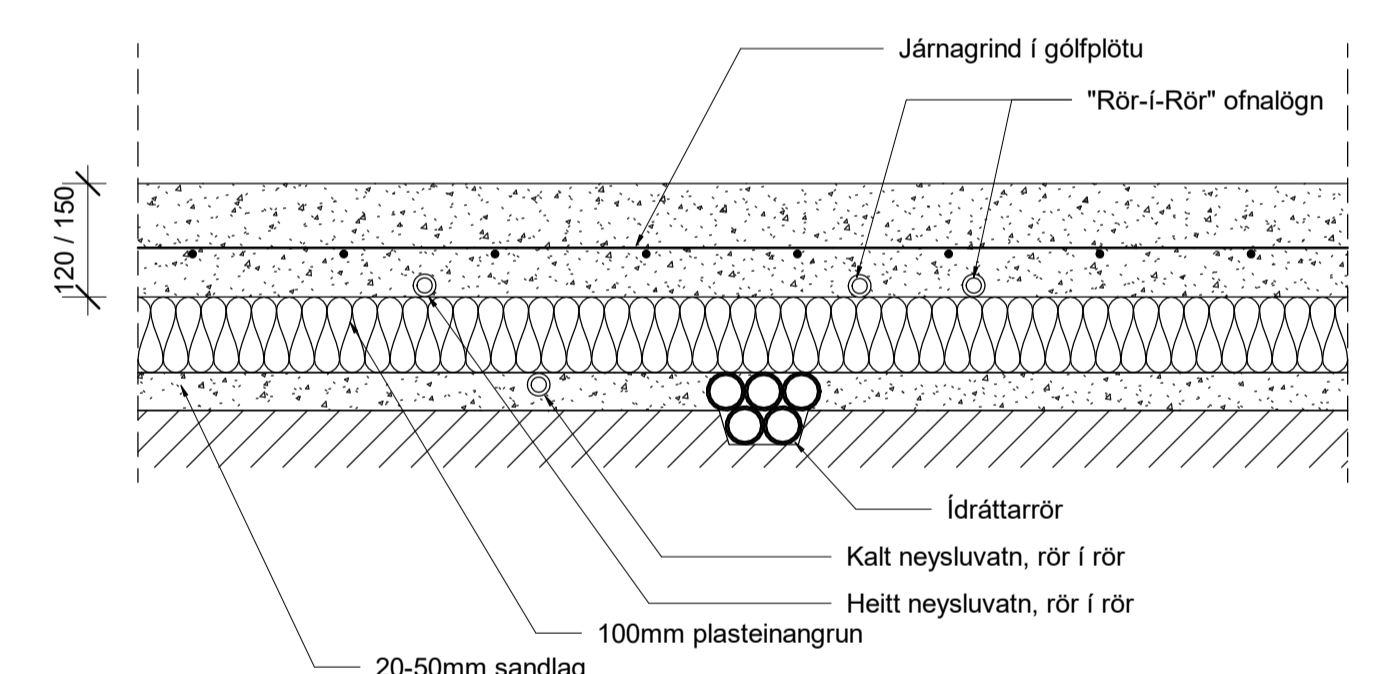

LAGNIR Í BOTNPLÖTU

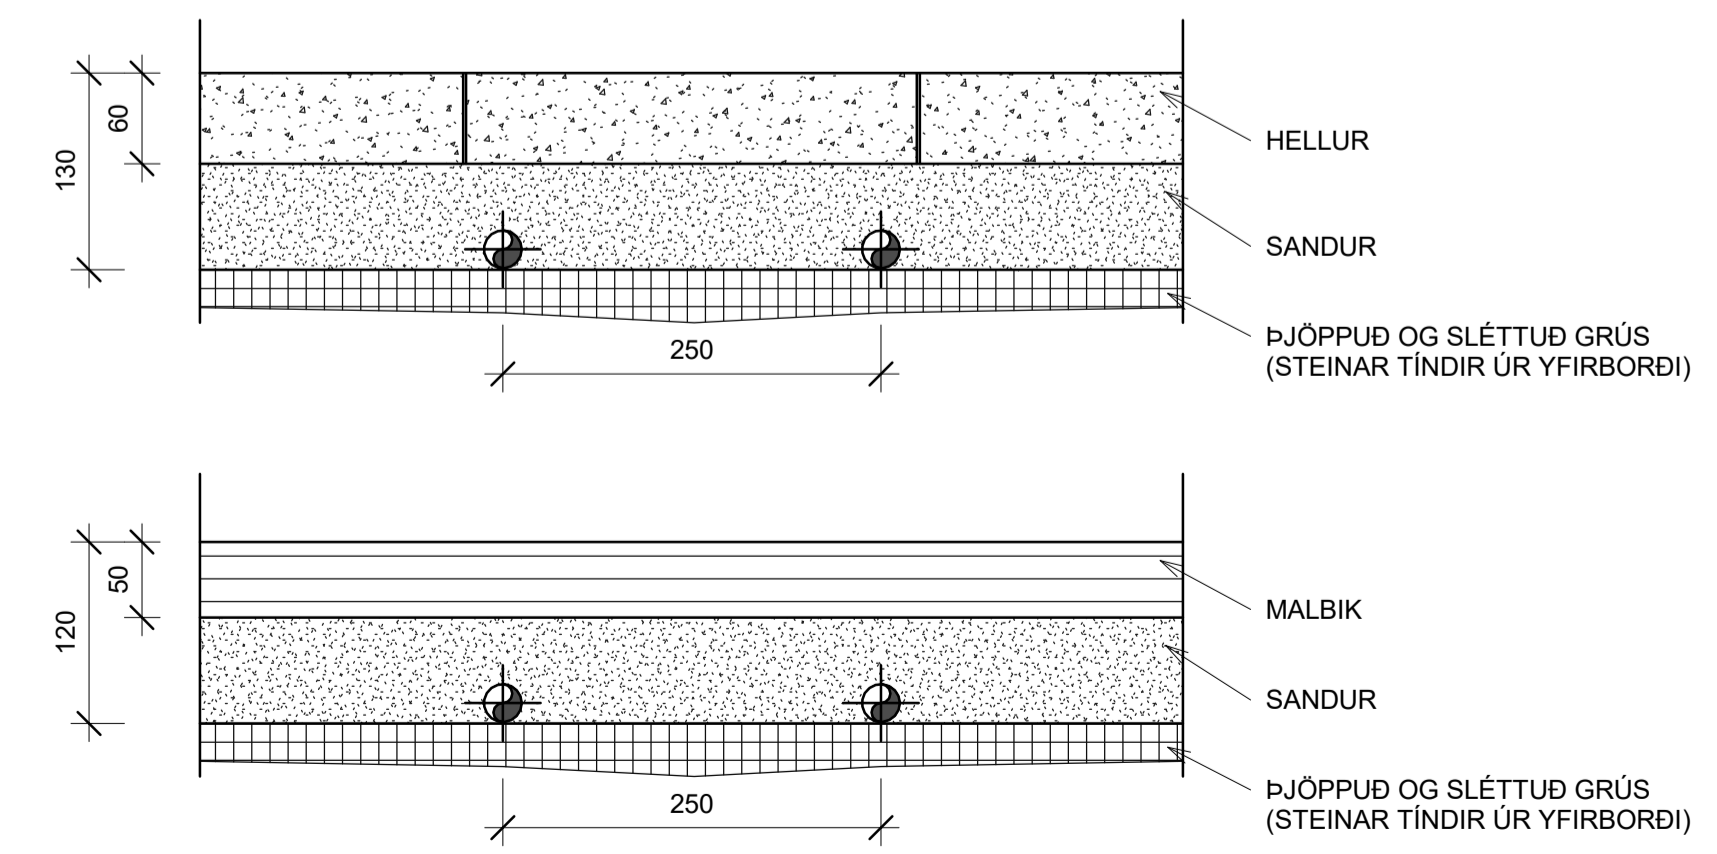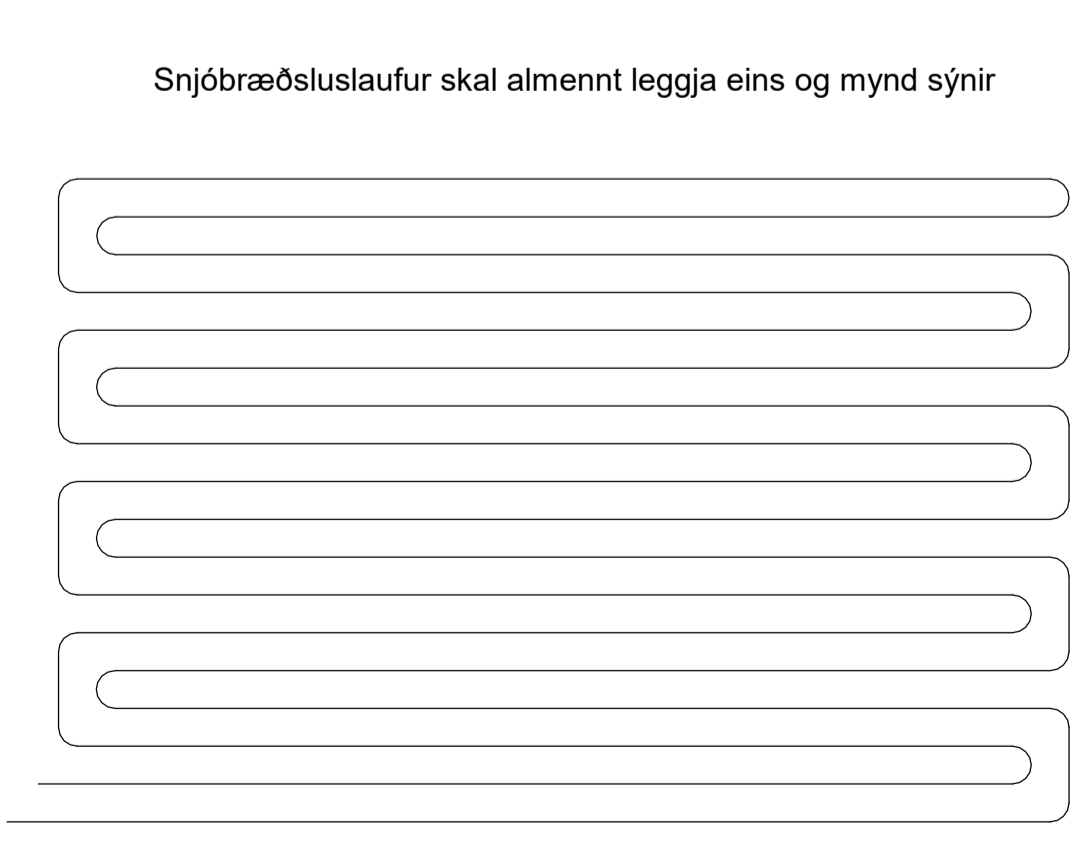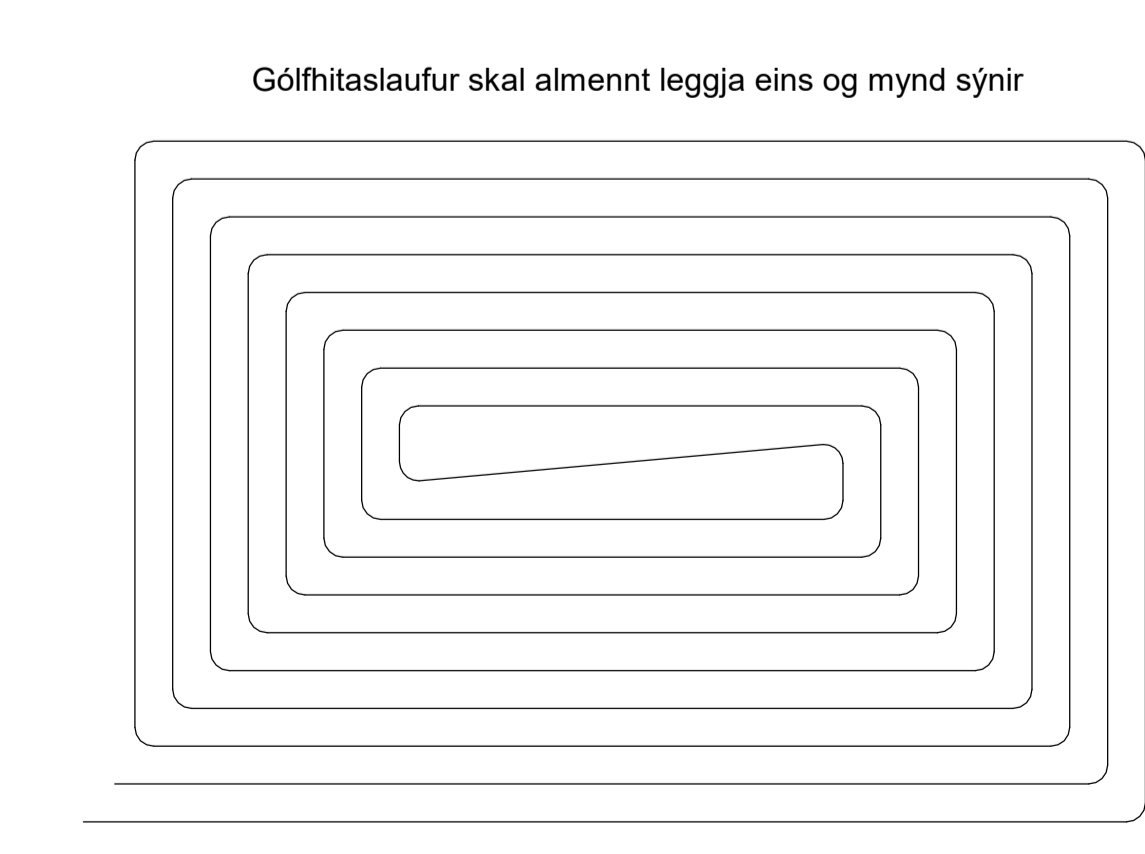

SNJÓBRÆÐSLA 1:5

Útg.	Dags.	Lýsing	Nafn
1	21.04.2023	FRUMDRAG	HOO
2	26.09.2023	BREYTING A AFFALLI HITAVEITU	HOO

NNE VERKFRÆÐISTOFA

NNE VERKFRÆÐISTOFA ehf
Hæðarni 6 - 201 Kópavogur Ísland
Sí: 899-3077 / 899-3577
Kl. 460421-0470. nne@nne.is www.nne.is

Ásvellir 3-5
221 HAFNARFJÖRDUR
Hús 19 - MHL 05
Neysluvatns- og hitakerfi - kerfismynd og sniðmyndir

Hönnun:	NG	Verkúmer:	22026
Teiknað:	NG	Mælikvarði:	1:50
Yfirfarið:	SJ	Dagsetning:	21.04.2023
Samþykkt:		Teikn.nr.:	P0-09
Hákon Órn Ómarsson Kl. 300577-3189		Útgafa:	2
Áritun hönnunarsjóra: Guðmundur Gunnlaugsson Kl. 190554-3419			
Útgáfa / Dagsetning aðalappdráttar:	0		