


Útg.	Dags.	Lýsing	Nafn
1	26.06.2023	FRUMMÚTGAFA	HOO
2	26.09.2023	BÆTT VIÐ BRUNNUM Á REGNVATNSLAGNIR OG AFFALL HITAVEITU BREYTT. POTTJÁRNÍ Í BILAKJALLARA SKIPT ÚT FYRIR PP-LAGNIR.	HOO

SKÝRINGAR - FRÆRENNSLI:

— SKÓLPLOGN


- - - REGNVATNSLOGN

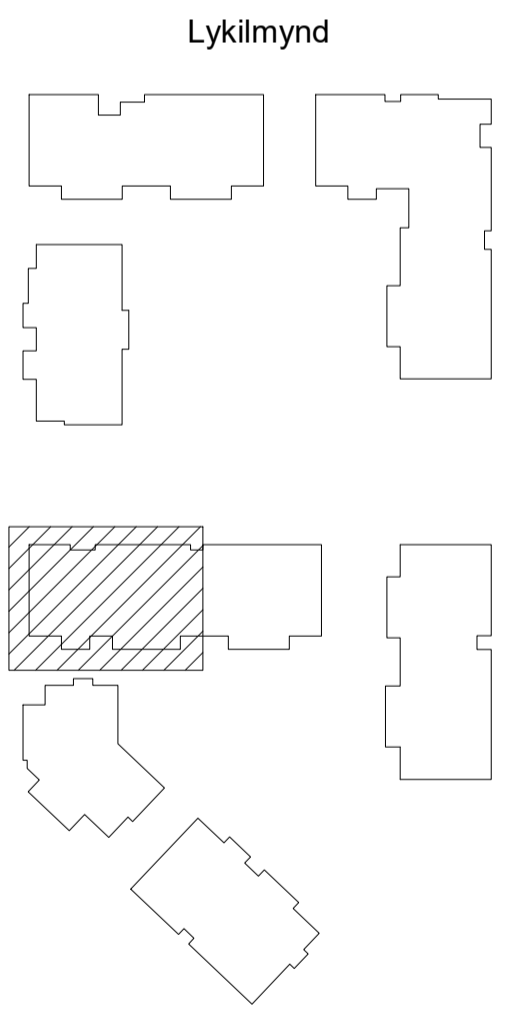

NNE VERKFRÆÐISTOFA

NNE VERKFRÆÐISTOFA ehf
 Háðamari 6 - 201 Kópavogur Ísland
 Sími 999-3077 / 899-3573
 Kl. 466421-0470. nne@nne.is www.nne.is

ÁSVELLIR 3-5			
221 HAFNARFJÖRDUR			
Húsi 11 - MHL 07			
FRÆRENNSLI - GRUNNMYND KJALLARI			
Hönnun:	NG	Verknumér:	22026
Teiknað:	NG	Mælikvarði:	1:50
Yfirfarið:	SJ	Dagsetning:	26.09.2023
Samþykkt:		Teikn.nr.:	P1-700
Hákon Órn Ómarsson Kl. 300577-3189		Útgafa:	2
Áritun hönnunarsjóra: Guðmundur Gunnlaugsson Kl.190554-3419			
Útgáfa / Dagsetning aðalupplárta:			

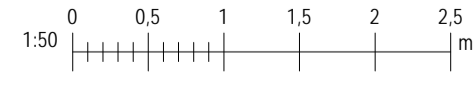


Skv: 26.9.2023 13:02:49



Útg.	Dags.	Lýsing	Nafn
1	26.06.2023	FRUMÚTGÁFA	HOO
2	26.09.2023	BÆTT VÍÐ BRUNNUM Á REGNVATNSLAGNIR OG AFFALL HITAVEITU BREYTT. POTTJÁRNÍ Í BLAKJALLARA SKIPT ÚT FYRIR PP-LAGNIR.	HOO

SKÝRINGAR - FRÁRENNSLI:

- SKÓLPLOGN
- - - REGNVATNSLOGN

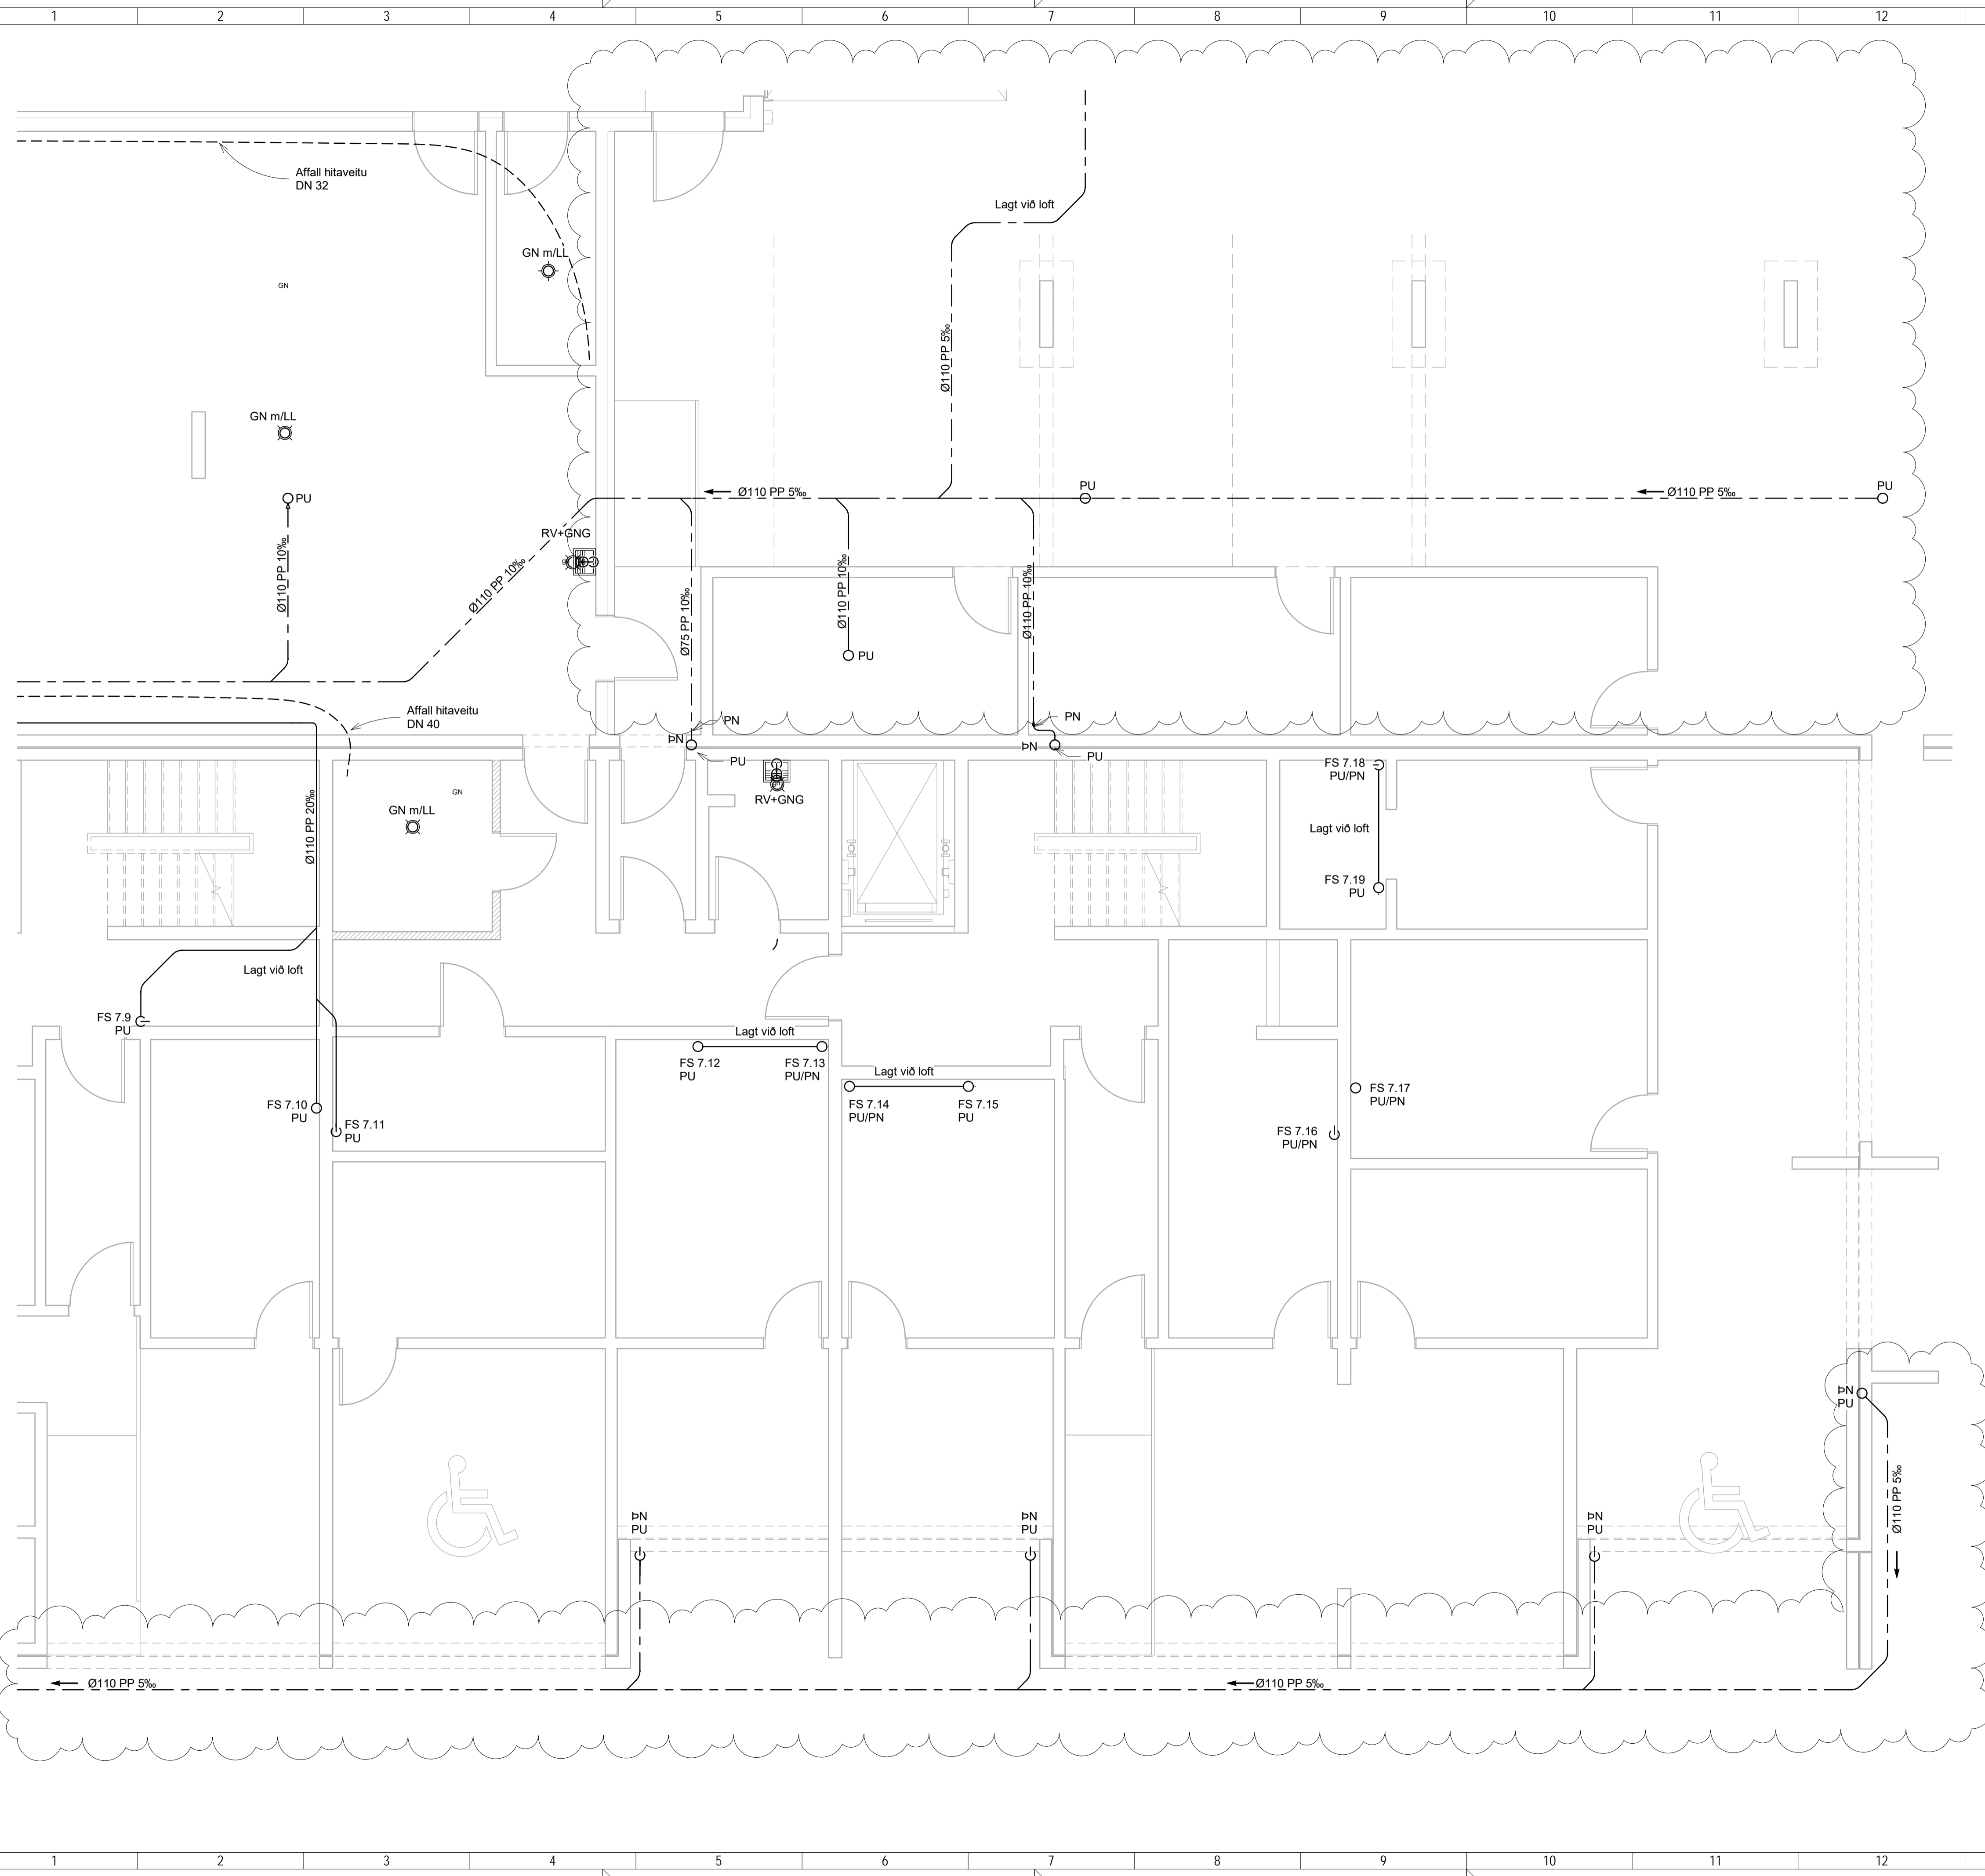

Lykilmynd

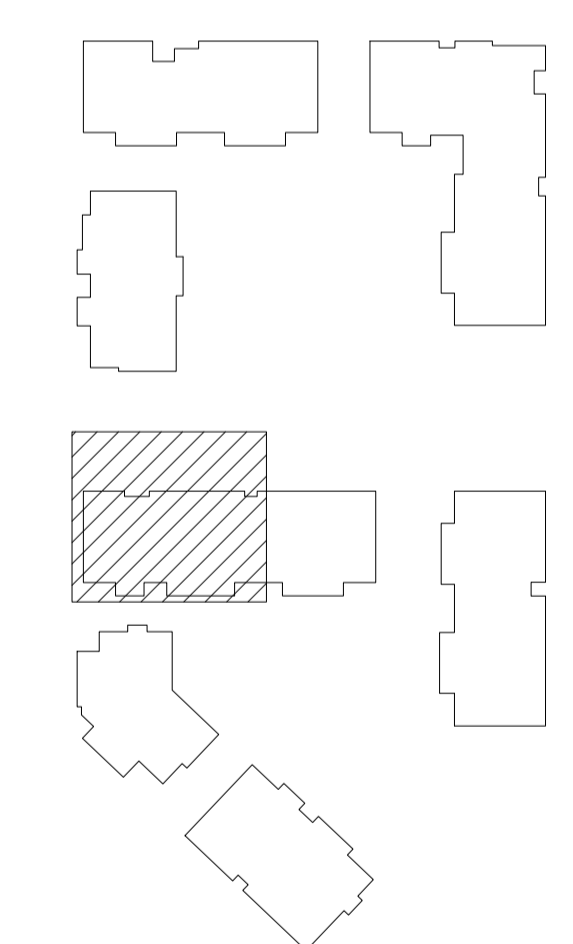

NNE VERKFRÆÐISTOFA

NNE VERKFRÆÐISTOFA ehf
Hæðamari 6 - 201 Kópavogur Ísland
s 899-3077 / 899-3573
Kl. 466421-0470. nne@nne.is www.nne.is

ASVELLIR 3-5

221 HAFNARFJÖRÐUR

Húsi 11 - MHL 07

FRÁRENNSLI - GRUNNMYND KJALLARI

Hönnun:	NG	Verknumer:	22026
Teiknað:	NG	Mælikvarði:	1:50
Yfirfarið:	SJ	Dagsetning:	26.09.2023
Samþykkt:		Teikn.nr.:	P1-701
Hákon Órn Ómarsson Kl. 300577-3189		Útgafa:	2
Áritun hönnunarsjóra: Guðmundur Gunnlaugsson Kl.190554-3419			
Útgáfa / Dagsetning atvakaþráttara:			



Plo: 101402

Save: 26.9.2023 13:02:51