



KERFISMYND LAGNAGRINDAR




Hús 11-13 - MHL 07

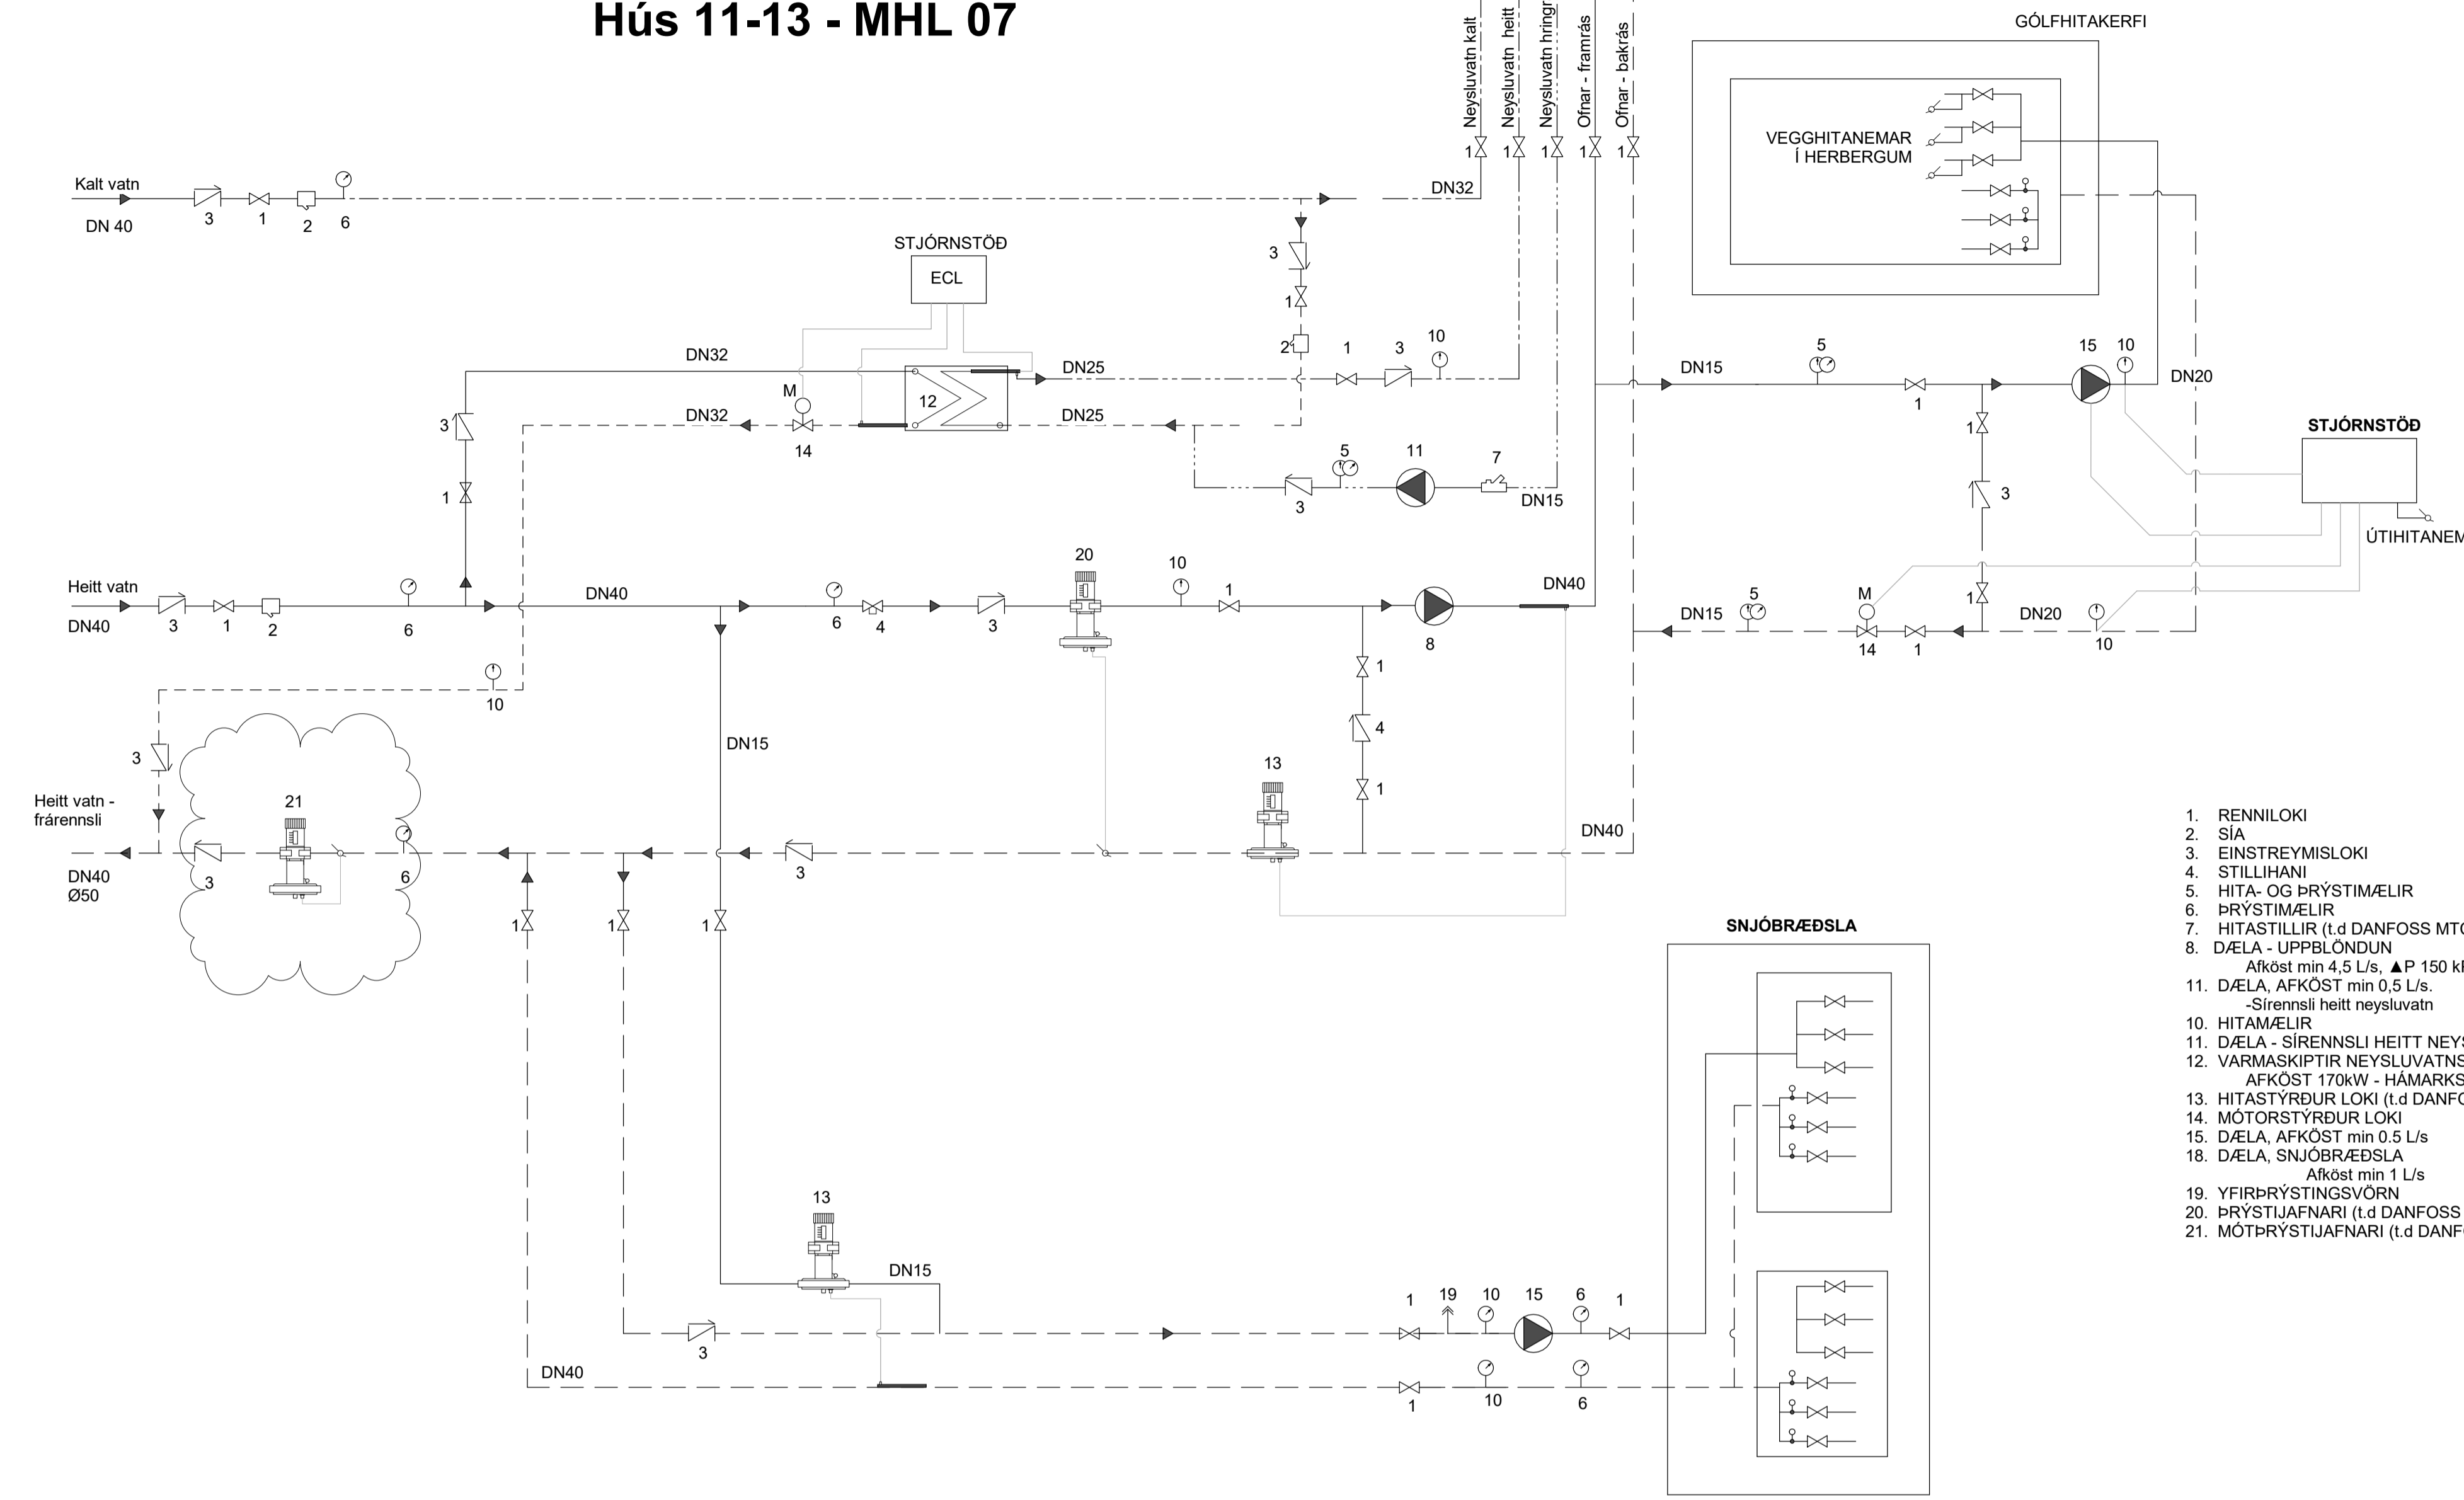

1. RENNILOKI
2. SÍA
3. EINSTREYMISLOKI
4. STILLIHANJ
5. HITTA- OG ÞRÝSTIMÆLIR
6. ÞRÝSTIMÆLIR
7. HITASTILLIR (t.d DANFOSS MTCV)
8. DÆLA - UPPBLÖNDUN
Afköst min 4,5 L/s, ▲ P 150 kPa
11. DÆLA, AFKÖST min 0,5 L/s.
-Sirensli heitt neysluvatn
10. HITAMÆLIR
11. DÆLA - SIRENSLI HEITT NEYSLUVATN
12. VARMASKIPTIR NEYSLUVATNS -
AFKÖST 170kW - HÁMARKSHITASTIG 65°C
13. HITASTYRDUR LOKI (t.d DANFOSS AVTB)
14. MÖTASTYRDUR LOKI
15. DÆLA, AFKÖST min 0,5 L/s
18. DÆLA, SNJÓBRÆÐSLA
Afköst min 1 L/s
19. YFIRÞRÝSTINGSVÖRN
20. ÞRÝSTJAFNARI (t.d DANFOSS AVP)
21. MÖTÞRÝSTJAFNARI (t.d DANFOSS AVP)

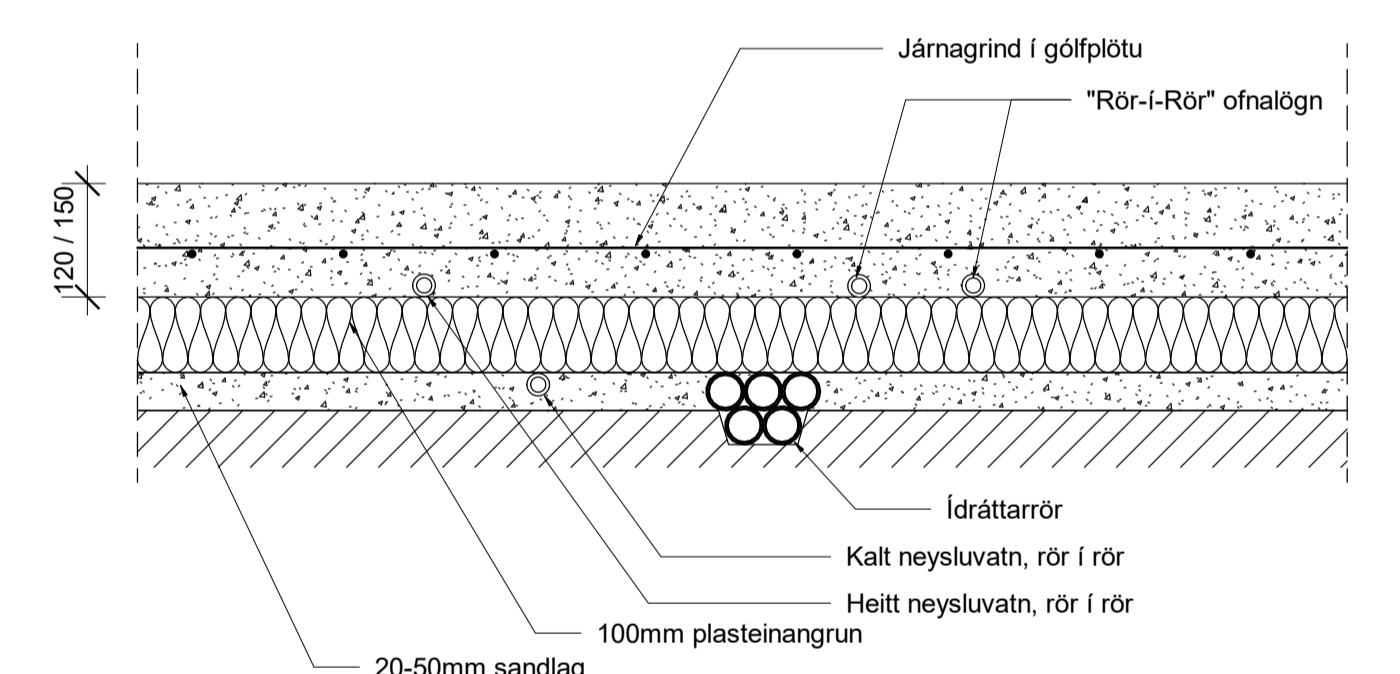

LAGNIR Í BOTNPLÖTU

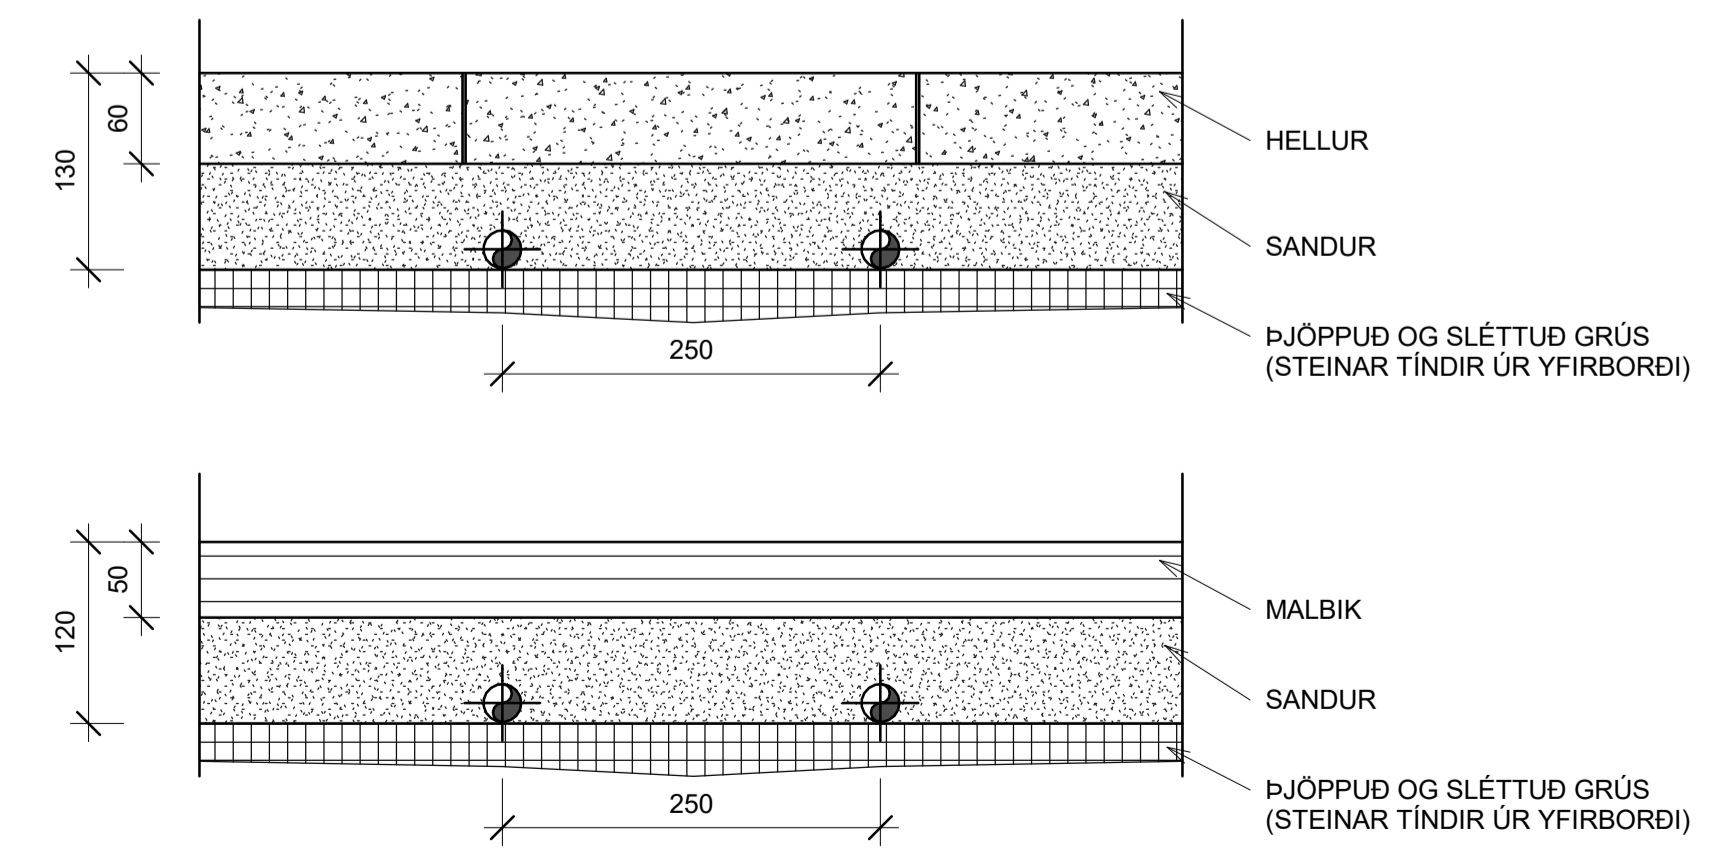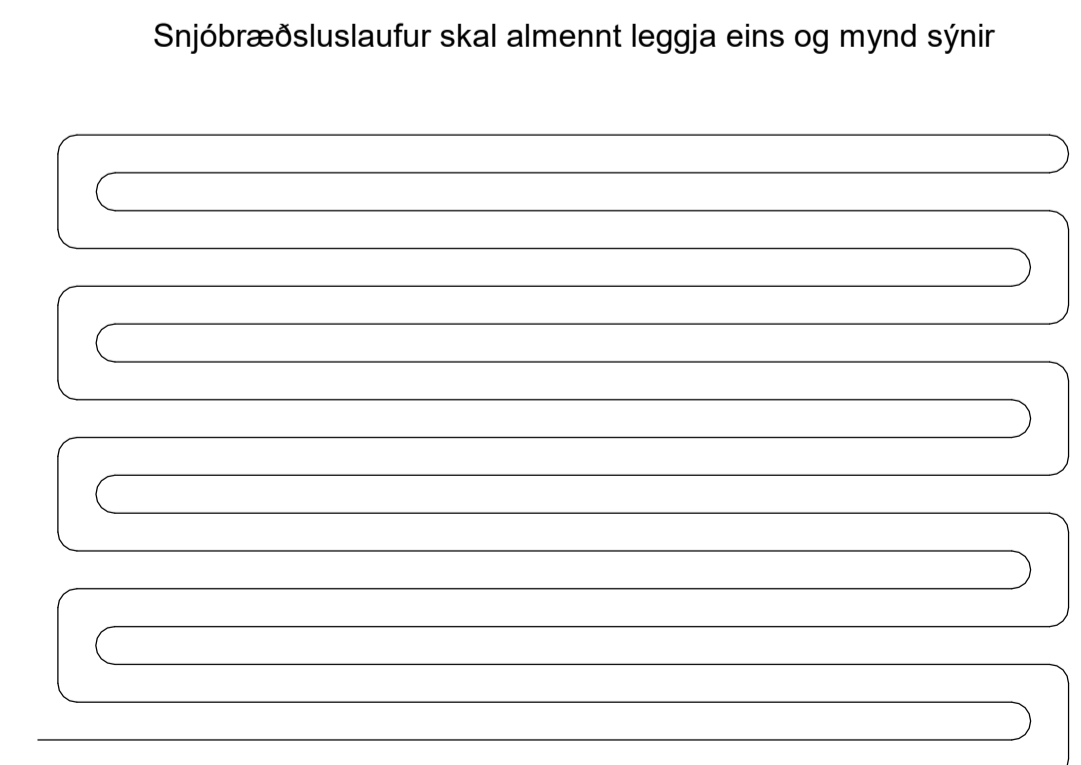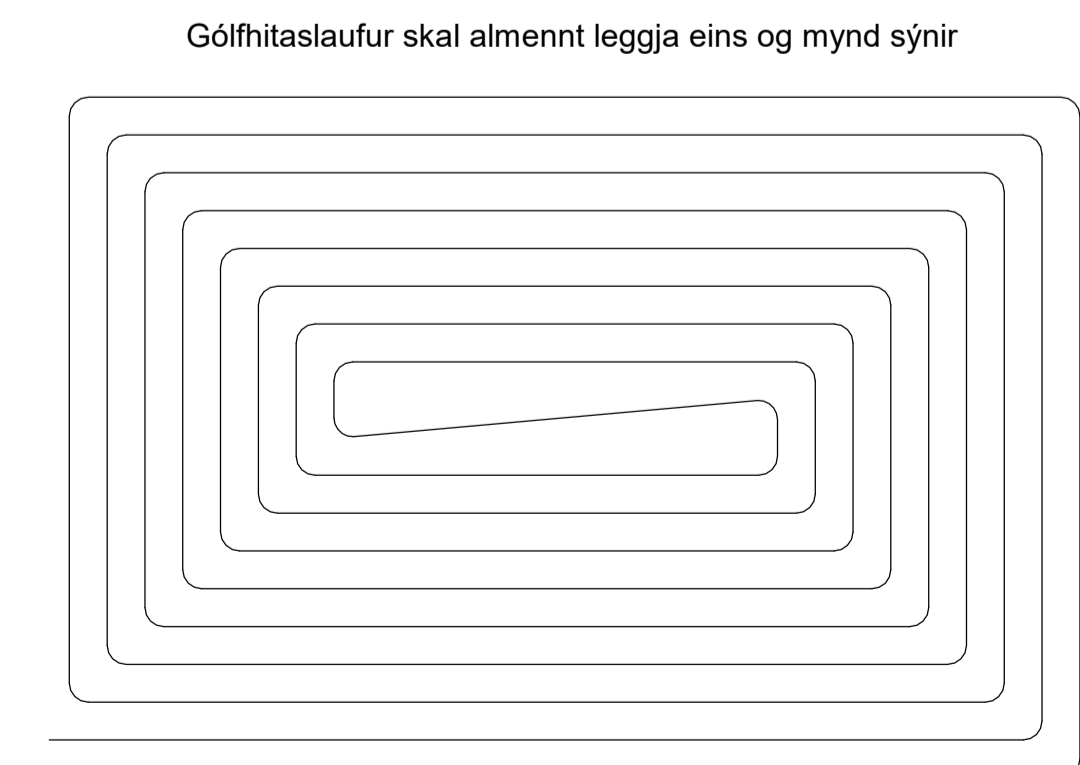

SNJÓBRÆÐSLA 1:5

Útg.	Dags.	Lýsing	Nafn
1	21.04.2023	FRUMDRAFT	HOO
2	26.09.2023	BRÉYTING A AFFALLI HITAVEITU	HOO

NNE VERKFRÆÐISTOFA
 NNE VERKFRÆÐISTOFA ehf
 Háðamari 6 - 201 Kópavogur Ísland
 Sími: 899-3077 / 899-3573
 Kl. 466421-0470. nne@nne.is www.nne.is

Ásvellir 3-5	
221 HAFNARFJÖRÐUR	
Hús 11-13 - MHL 07	
Neysluvatns- og hitakerfi - kerfismynd og sniðmyndir	
Hönnun: NG	Verkúmer: 22026
Teiknað: NG	Mælikvarði: 1:50
Yfirfarið: SJ	Dagsetning: 21.04.2023
Samþykkt: Hákon Óm Ómarsson Kl. 300577-3189	Teikn.nr.: P0-11
Áritun hönnunarsjóra: Guðmundur Gunnlaugsson Kl. 190554-3419	Útgáfa: 2
Útgáfa / Dagsetning aðaluppdátta: 0	

Skýr: MIAVR2202026 - Ásvellir 3-502 DESIGN02 P - PÍPULAGNIRSKYRINGARPO_Ásvellir3-19_Skyringa_V2.rvt

