

Útg.	Dags.	Lýsing	Nafn
1	26.06.2023	FRUMTÚGGAFA	HOO
2	26.09.2023	ÁFFALLU HITAVEITU BREYTT	HOO

**Skýringar - Neysluvatn:**

- KALT NEYSLUVATN
- HEITT NEYSLUVATN
- HEITT NEYSLUVATN, HRINGRÁS
- BAKRÁS HITAVEITU

SJÁ ALMENNAR SKÝRINGAR Á TEIKN. P0-01 OG P0-03

ALLAR HULDAR NEYSLUVATNSLAGNIR ERU m/ÁDRAGSEINANGRUN


TENGINGAR AD TÖPPUNARSTÖÐUM ER DN12 NEMA ANNAD SÉ TEKID FRAM.

ALLAR STOFNLAGNIR ERU m/EINANGRUN.

Á ÖLLUM STOFNUM SEM LEIDA AD TÖPPUNARSTÖÐUM SKULU VERA LOKAR SVO HÆGT SÉ AD SKRÚFA FYRIR VATN AD EINSTÖKUM ÍBÜÐUM/TÖPPUNARSTÖÐUM.

ALLAR INNSTEYPTAR RÖR-I-RÖR NEYSLUVATNSLAGNIR ERU DN12 PEX MEÐ SÜREFNISKÁPU, NEMA ANNAD SÉ TEKID FRAM Á TEIKNINGU.

NOTA SKAL VOTTADAR LAGNIR.

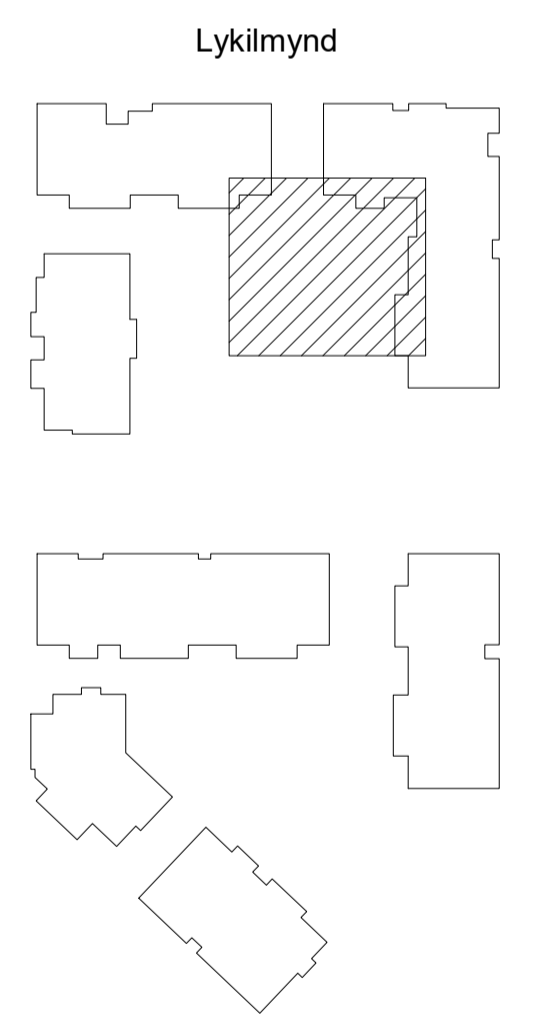

**NNE VERKFRÆÐISTOFA**

NNE VERKFRÆÐISTOFA ehf  
 Háðamni 6 - 201 Kópavogur Ísland  
 Sími: 899-3077 / 899-3577  
 Sími: 466421-0470. nne@nne.is www.nne.is

<b>ÁSVELLIR 3-5</b>			
221 HAFNARFJÖRDUR			
Bilgeymsla - MHIL 08			
NEYSLUVATN - GRUNNMÝND BILGEYMSLA			
Hönnun:	NG	Verkúmer:	22026
Teiknað:	NG	Mælikvarði:	1:50
Yfirfarið:	SJ	Dagsetning:	26.09.2023
Samþykkt:		Teikn.nr.:	<b>P2-801</b>
Hákon Órn Ómarsson Kl. 300577-3189		Útgáfa:	<b>2</b>
Áritun hönnunarsjóra: Guðmundur Gunnlaugsson Kl.190554-3419			
Útgáfa / Dagssetning atakuppráttá: 1 / 13.07.2022			



Pict: 1208022


Útg.	Dags.	Lýsing	Nafn
1	26.06.2023	FRUMTÚGÁFA	HOO
2	26.09.2023	ÁFFALLU HITAVEITU BREYTT	HOO

Skýringar - Neysluvatn:

- KALT NEYSLUVATN
- HEITT NEYSLUVATN
- HEITT NEYSLUVATN, HRINGRÁS
- BAKRÁS HITAVEITU

SJÁ ALMENNAR SKÝRINGAR Á TEIKN. P0-01 OG P0-03

ALLAR HULDAR NEYSLUVATNSLAGNIR ERU m/ÁDRAGSEINANGRUN

TENINGAR AÐ TÖPPUNARSTÖÐUM ER DN12 NEMA ANNAD SÉ TEKID FRAM.


ALLAR STOFNLAGNIR ERU m/EINANGRUN.

Á ÖLLUM STOFNUM SEM LEIDA AÐ TÖPPUNARSTÖÐUM SKULU VERA LOKAR SVO HÆGT SÉ AÐ SKRÚFA FYRIR VATN AÐ EINSTOKUM IBUDUM TÖPPUNARSTÖÐUM.

ALLAR INNSTEYPTAR RÖR-I-RÖR NEYSLUVATNSLAGNIR ERU DN12 PEX MED SÜREFNISKÁPU, NEMA ANNAD SÉ TEKID FRAM Á TEIKNINGU.

NOTA SKAL VOTTADAR LAGNIR.

Lykilmynd

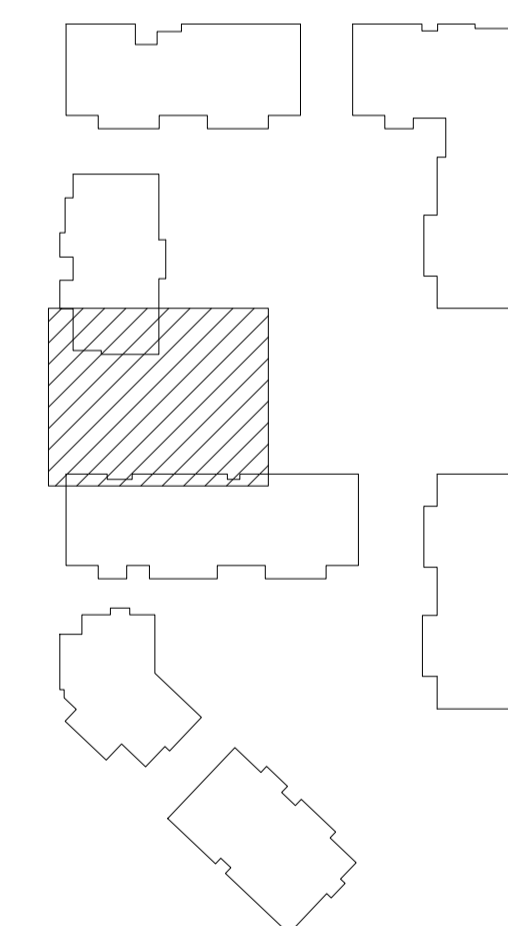

**NNE VERKFRÆÐISTOFA**

NNE VERKFRÆÐISTOFA ehf  
Hæðamari 6 - 201 Kópavogur Ísland  
s. 899-3077 / 899-3577  
Kl. 466421-0470. nne@nne.is www.nne.is


ASVELLIR 3-5

221 HAFNARFJÖRÐUR

Bilgeymsla - MHL 08

NEYSLUVATN - GRUNNMYND BILAGEYMSLA

Hönnun:	NG	Verkúmer:	22026
Teiknað:	NG	Mælikvarði:	1:50
Yfirfarið:	SJ	Dagsetning:	26.09.2023
Samþykkt:	Hákon Óm Ómarsson Kl. 300577-3189	Teikn.nr.:	<b>P2-802</b>
Áritun hönnunarsjóra:	Guðmundur Gunnlaugsson Kl.190554-3419	Utgafa:	<b>2</b>
Útgáfa / Dagsetning aðaluppráttla: 1 / 13.07.2022			

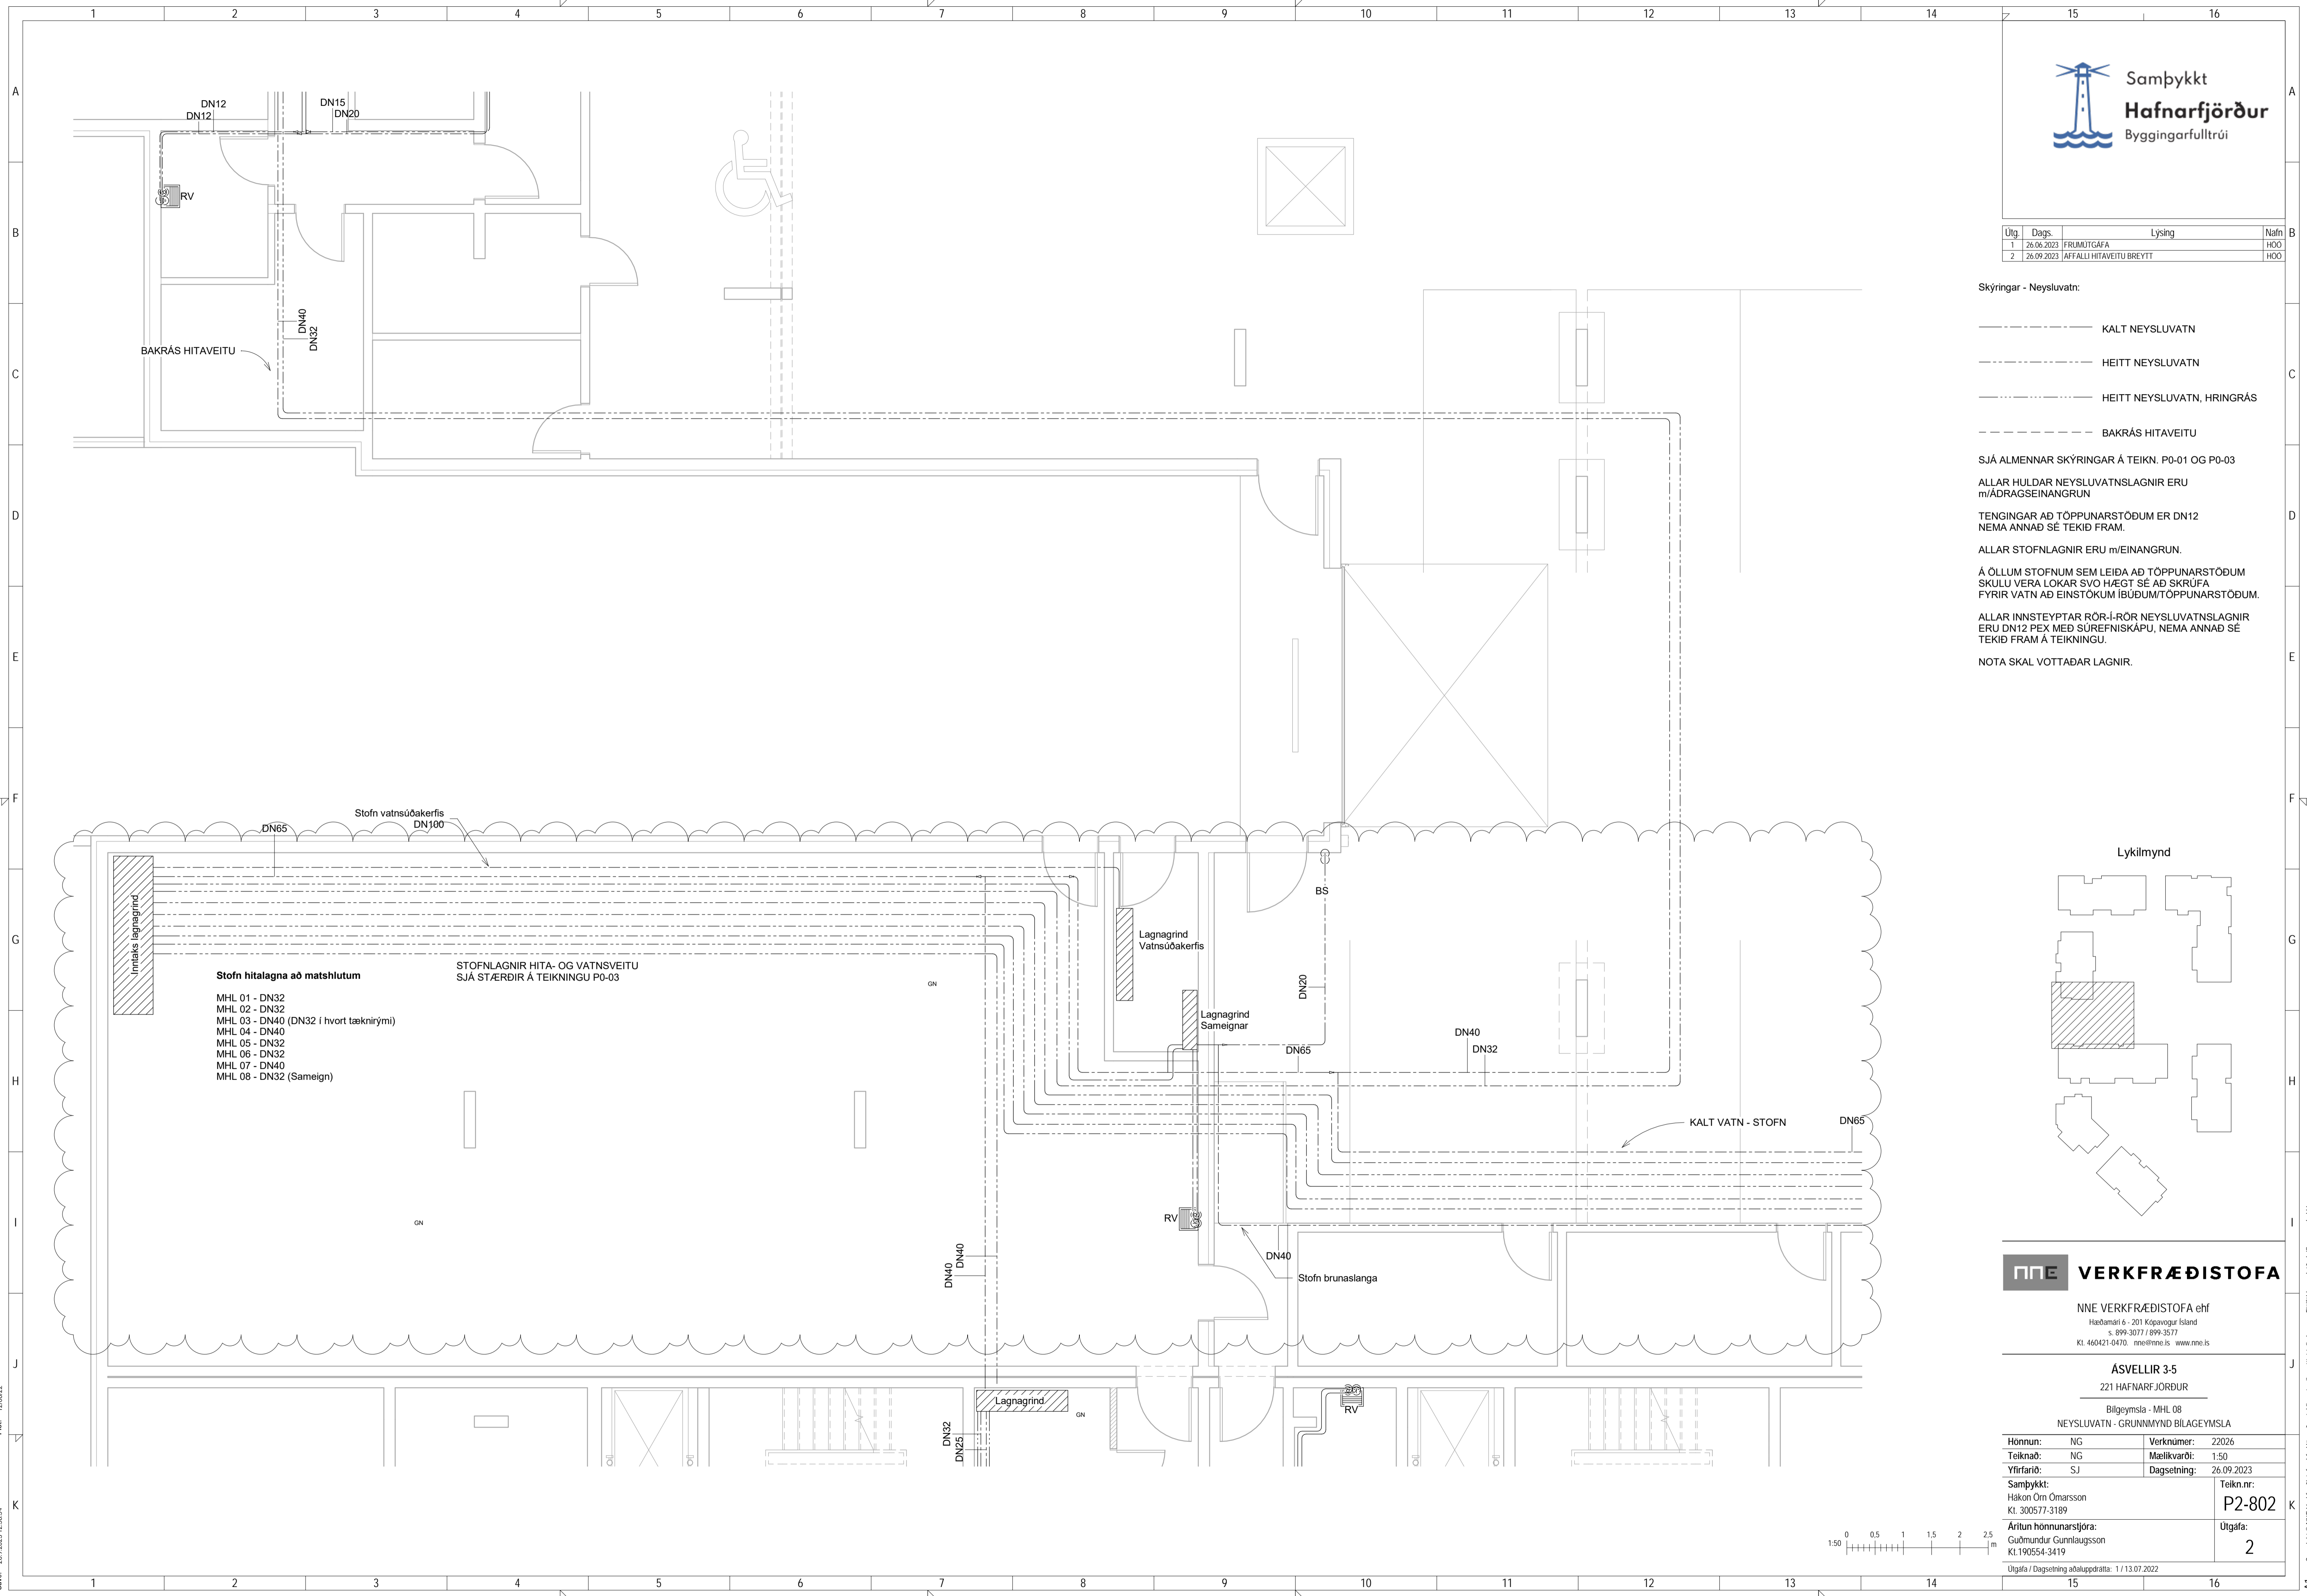

- Stofn hitalagna að matshlutum**
- MHL 01 - DN32
  - MHL 02 - DN32
  - MHL 03 - DN40 (DN32 í hvort tæknirými)
  - MHL 04 - DN40
  - MHL 05 - DN32
  - MHL 06 - DN32
  - MHL 07 - DN40
  - MHL 08 - DN32 (Sameign)

STOFNLAGNIR HITA- OG VATNSVEITU SJÁ STÆRDIR Á TEIKNINGU P0-03

Pek: 1208022

Sævi: 26.9.2023 12:55:54


Útg.	Dags.	Lýsing	Nafn
1	26.06.2023	FRUMÚTGÁFA	HÖO
2	26.09.2023	ÁFFALLU HITAVEITU BREYTT	HÖO

Skýringar - Neysluvatn:

- KALT NEYSLUVATN
- HEITT NEYSLUVATN
- HEITT NEYSLUVATN, HRINGRÁS
- BAKRÁS HITAVEITU

SJÁ ALMENNAR SKÝRINGAR Á TEIKN. P0-01 OG P0-03

ALLAR HULDAR NEYSLUVATNSLAGNIR ERU m/ÁDRAGSEINANGRUN

TENGINGAR AD TÖPPUNARSTÖÐUM ER DN12 NEMA ANNAD SÉ TEKID FRAM.


ALLAR STOFNLAGNIR ERU m/EINANGRUN.

Á ÖLLUM STOFNUM SEM LEIDA AD TÖPPUNARSTÖÐUM SKULU VERA LOKAR SVO HÆGT SÉ AD SKRÚFA FYRIR VATN AD EINSTÖKUM ÍBÜÐUM/TÖPPUNARSTÖÐUM.

ALLAR INNSTEYPTAR RÖR-ÍRÖR NEYSLUVATNSLAGNIR ERU DN12 PEX MED SÚREFNISKÁPU, NEMA ANNAD SÉ TEKID FRAM Á TEIKNINGU.

NOTA SKAL VOTTADAR LAGNIR.

Lykilmynd

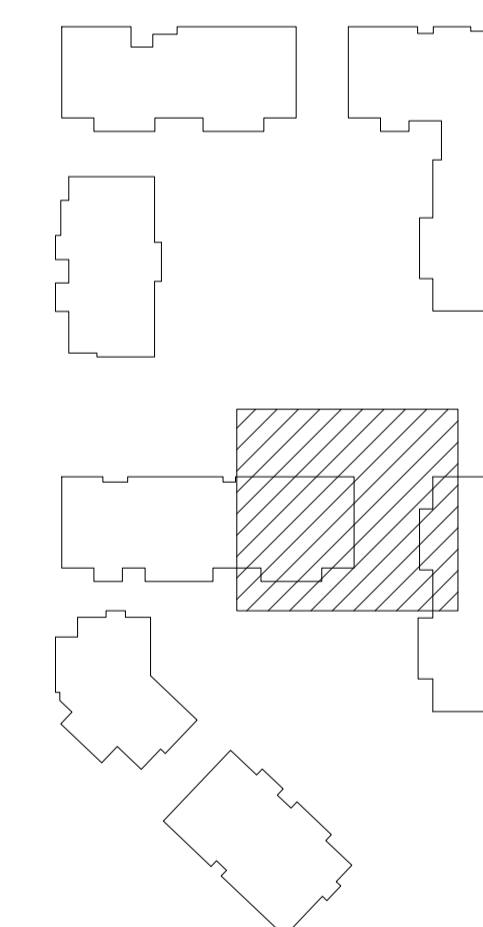


**NNE VERKFRÆÐISTOFA**

NNE VERKFRÆÐISTOFA ehf  
 Hæðamari 6 - 201 Kópavogur Ísland  
 s. 899-3077 / 899-3577  
 Kl. 460421-0470. nne@nne.is www.nne.is

**ASVELLIR 3-5**

221 HAFNARFJÖRDUR  
 Bilgeymsla - MHL 08  
 NEYSLUVATN - GRUNNMYND BILGEYMSLA

Hönnun:	NG	Verkúmer:	22026
Teiknað:	NG	Mælikvarði:	1:50
Yfirfari:	SJ	Dagsetning:	26.09.2023
Samþykkt:	Hákon Örn Ómarsson Kl. 300577-3189	Teikn.nr.:	<b>P2-803</b>
Áritun hönnunarsjóra:	Guðmundur Gunnlaugsson Kl.190554-3419	Útgáfa:	<b>2</b>
Útgáfa / Dagsetning atvikaupdráttar: 1 / 13.07.2022			

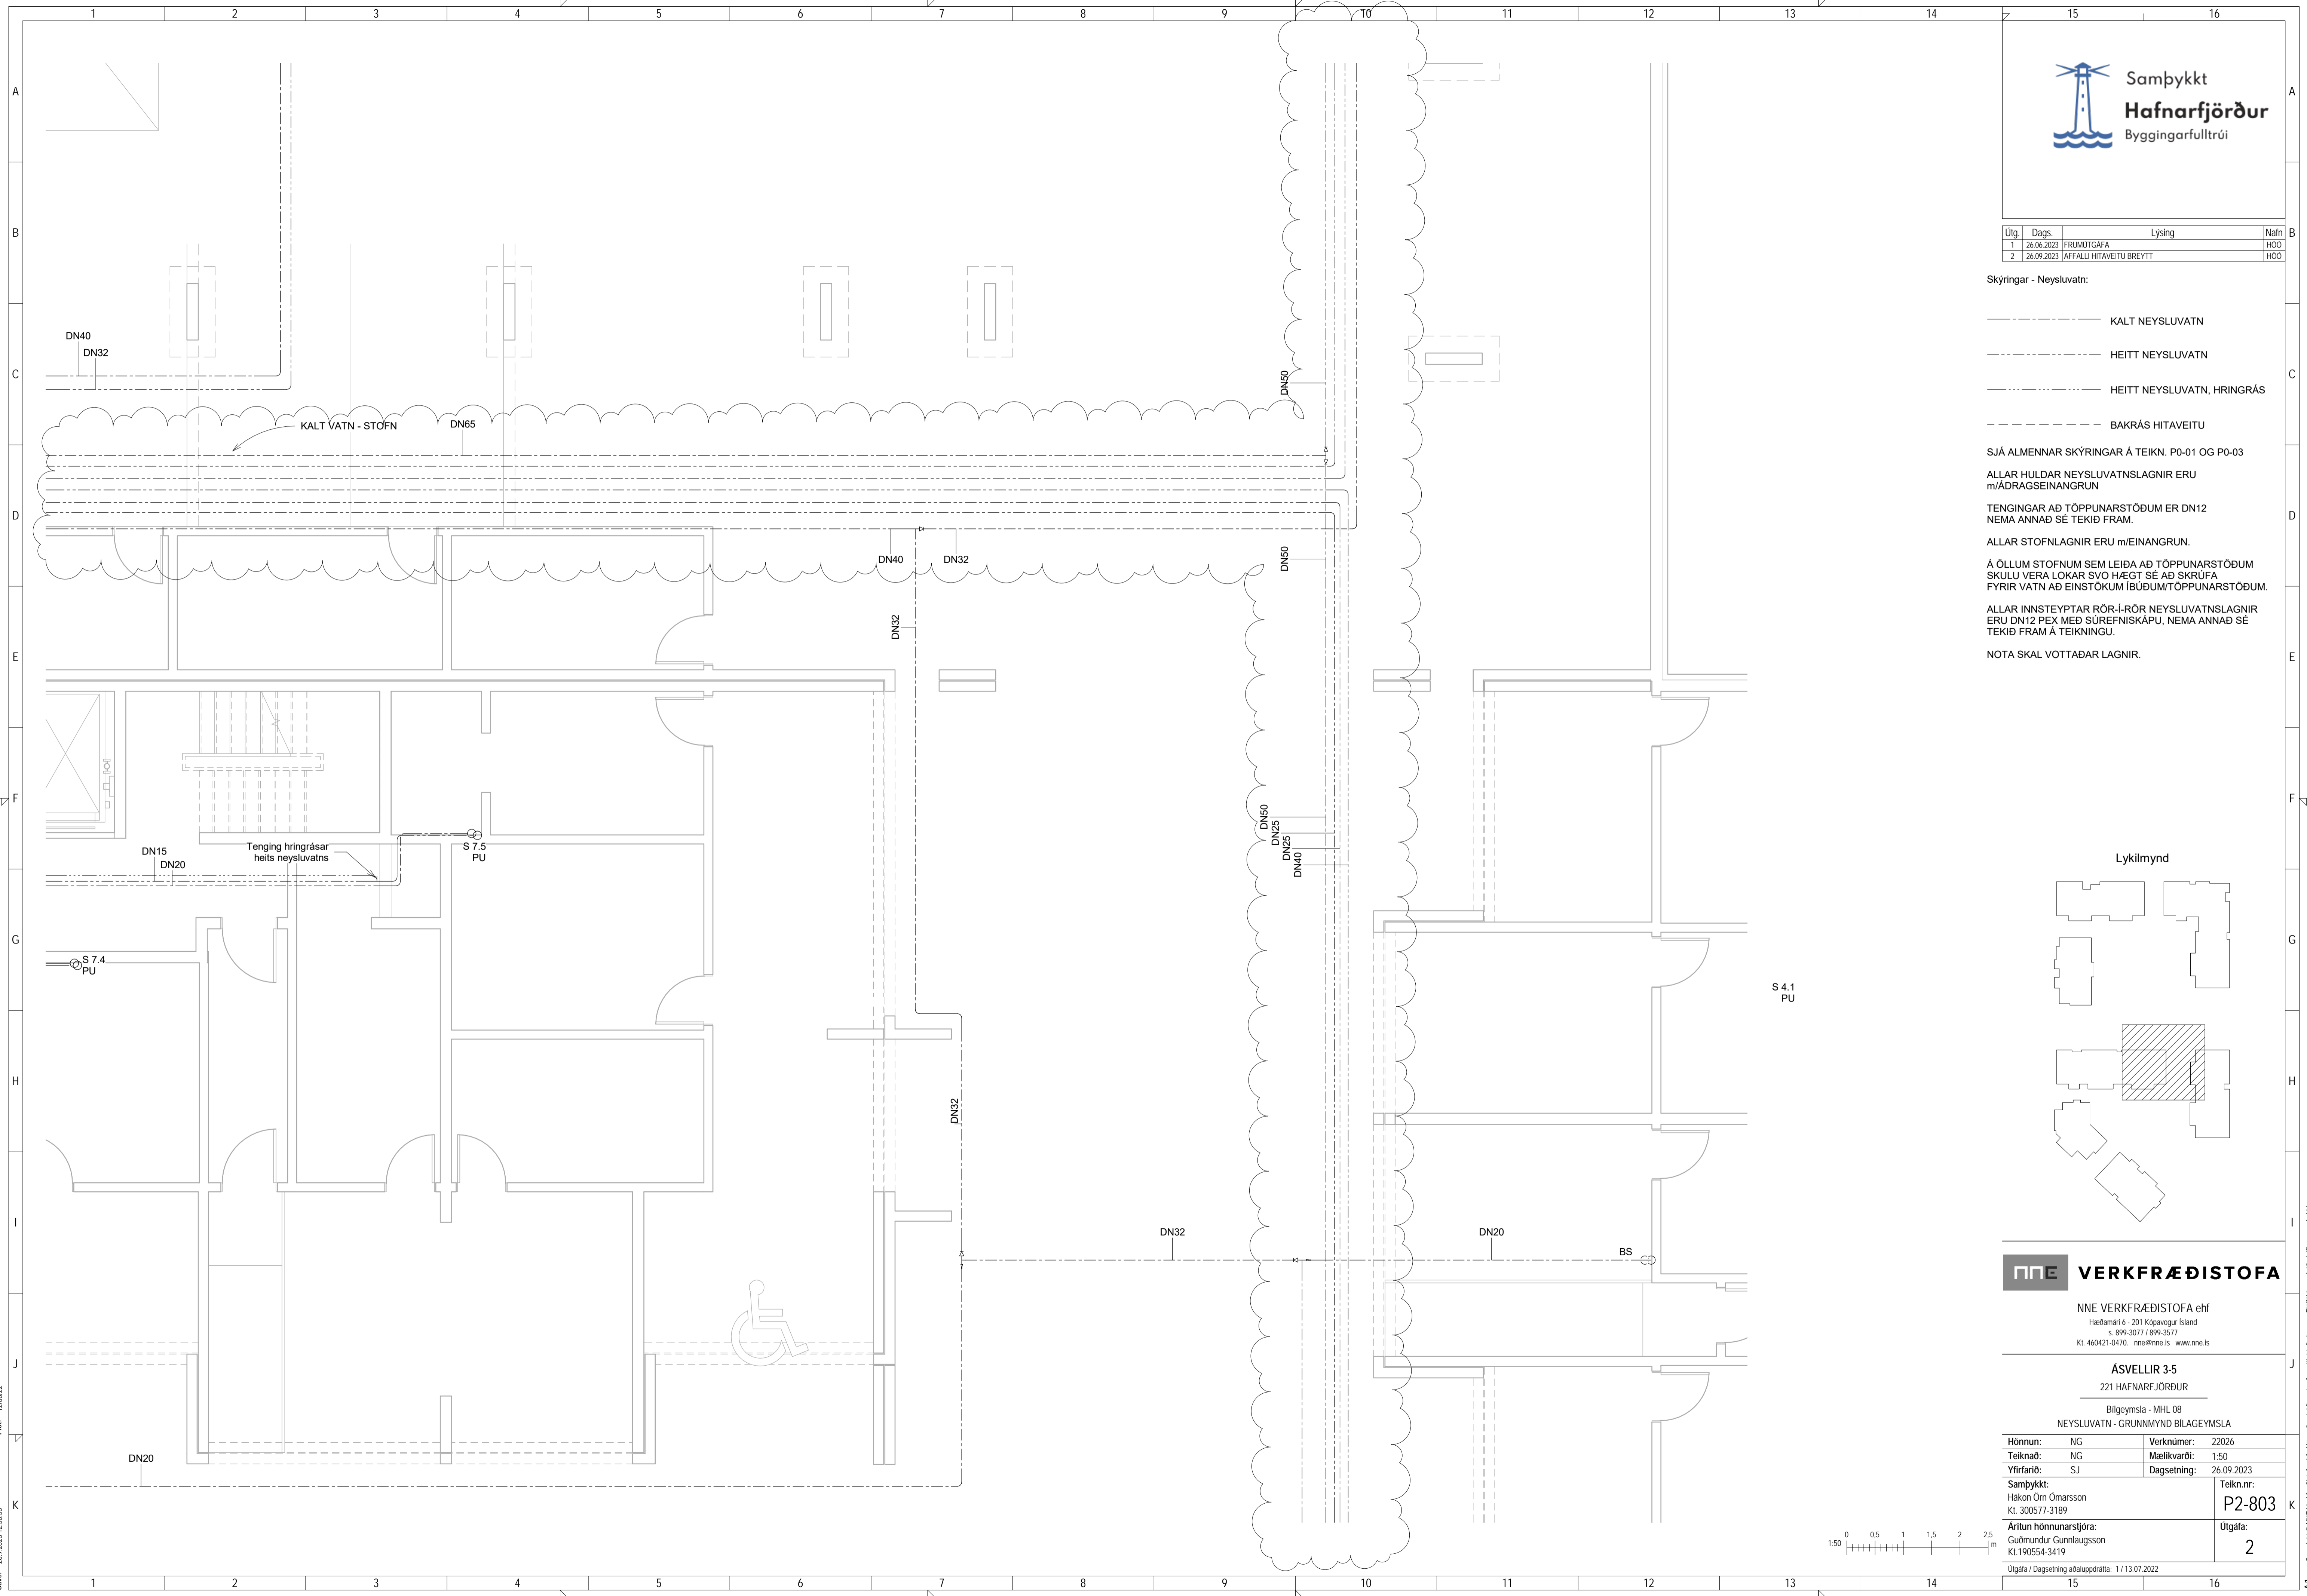

Pict: 1208022

Save: 26.9.2023 12:58:55

Útg.	Dags.	Lýsing	Nafn
1	26.06.2023	FRUMDRAGFA	HOO
2	26.09.2023	ÁFFALLI HITAVEITU BREYTT	HOO

Skýringar - Neysluvatn:

- KALT NEYSLUVATN
- HEITT NEYSLUVATN
- HEITT NEYSLUVATN, HRINGRÁS
- BAKRÁS HITAVEITU

SJÁ ALMENNAR SKÝRINGAR Á TEIKN. P0-01 OG P0-03

ALLAR HULDAR NEYSLUVATNSLAGNIR ERU m/ÁDRAGSEINANGRUN

TENGINGAR AÐ TÖPPUNARSTÖÐUM ER DN12 NEMA ANNAD SÉ TEKIÐ FRAM.


ALLAR STOFNLAGNIR ERU m/EINANGRUN.

Á ÖLLUM STOFNUM SEM LEIDA AÐ TÖPPUNARSTÖÐUM SKULU VERA LOKAR SVO HÆGT SÉ AÐ SKRÚFA FYRIR VATN AÐ EINSTÖKUM IBÜÐUMTÖPPUNARSTÖÐUM.

ALLAR INNSTEYPTAR RÖR-I-RÖR NEYSLUVATNSLAGNIR ERU DN12 PEX MEÐ SÚREFNISKÁPU, NEMA ANNAD SÉ TEKIÐ FRAM Á TEIKNINGU.

NOTA SKAL VOTTADAR LAGNIR.

Lykilmynd

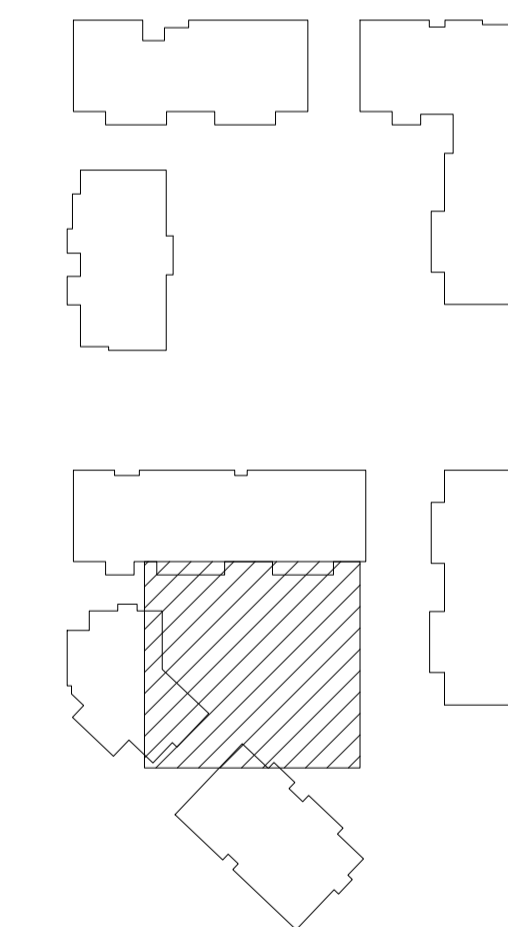

**NNE VERKFRÆÐISTOFA**

NNE VERKFRÆÐISTOFA ehf  
Hæðamari 6 - 201 Kópavogur Ísland  
s. 899-3077 / 899-3577  
Kl. 460421-0470. nne@nne.is www.nne.is

**ASVELLIR 3-5**

221 HAFNARFJÖRÐUR  
Bilgeymsla - MHL 08  
NEYSLUVATN - GRUNNMYND BILGEYMSLA

Hönnun:	NG	Verkúmer:	22026
Teiknað:	NG	Mælikvarði:	1:50
Yfirfarið:	SJ	Dagsetning:	26.09.2023
Samþykkt:	Hákon Örn Ómarsson Kl. 300577-3189	Teikn.nr.:	<b>P2-804</b>
Áritun hönnunarsjóra:	Guðmundur Gunnlaugsson Kl.190554-3419	Utgáfa:	<b>2</b>
Útgáfa / Dagsetning aðaluppdátta: 1 / 13.07.2022			



Útg.	Dags.	Lýsing	Nafn
1	26.06.2023	FRUMDRAGGAFA	HOO
2	26.09.2023	ÁFFALLI HITAVEITU BREYTT	HOO

Skýringar - Neysluvatn:

- KALT NEYSLUVATN
- HEITT NEYSLUVATN
- HEITT NEYSLUVATN, HRINGRÁS
- BAKRÁS HITAVEITU

SJÁ ALMENNAR SKÝRINGAR Á TEIKN. P0-01 OG P0-03

ALLAR HULDAR NEYSLUVATNSLAGNIR ERU m/ÁDRAGSEINANGRUN

TENGINGAR AD TÖPPUNARSTÖÐUM ER DN12 NEMA ANNAD SÉ TEKID FRAM.


ALLAR STOFNLAGNIR ERU m/EINANGRUN.

Á ÖLLUM STOFNUM SEM LEIDA AD TÖPPUNARSTÖÐUM SKULU VERA LOKAR SVO HÆGT SÉ AD SKRÚFA FYRIR VATN AD EINSTÖKUM IBÜÐUM/TÖPPUNARSTÖÐUM.

ALLAR INNSTEYPTAR RÖR-I-RÖR NEYSLUVATNSLAGNIR ERU DN12 PEX MEÐ SÜREFNISKÁPU, NEMA ANNAD SÉ TEKID FRAM Á TEIKNINGU.

NOTA SKAL VOTTADAR LAGNIR.

Lykilmynd

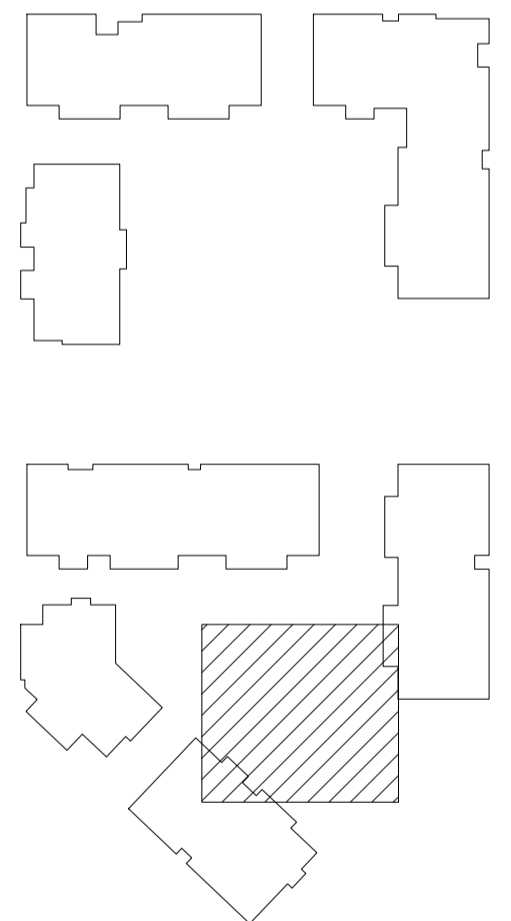


**NNE VERKFRÆÐISTOFA**

NNE VERKFRÆÐISTOFA ehf  
Hæðamari 6 - 201 Kópavogur Ísland  
s. 899-3077 / 899-3577  
Kl. 466421-0470. nne@nne.is www.nne.is

**ASVELLIR 3-5**

221 HAFNARFJÖRÐUR  
Bilgeymsla - MHL 08  
NEYSLUVATN - GRUNNMÝND BILAGEYMSLA

Hönnun:	NG	Verkúmer:	22026
Teiknað:	NG	Mælikvarði:	1:50
Yfirfarið:	SJ	Dagsetning:	26.09.2023
Samþykkt:		Teikn.nr.:	<b>P2-805</b>
Hákon Órn Ómarsson Kl. 300577-3189		Útgáfa:	<b>2</b>
Áritun hönnunarsjóra: Guðmundur Gunnlaugsson Kl.190554-3419			
Útgáfa / Dagssetning áðakuppráttá: 1 / 13.07.2022			

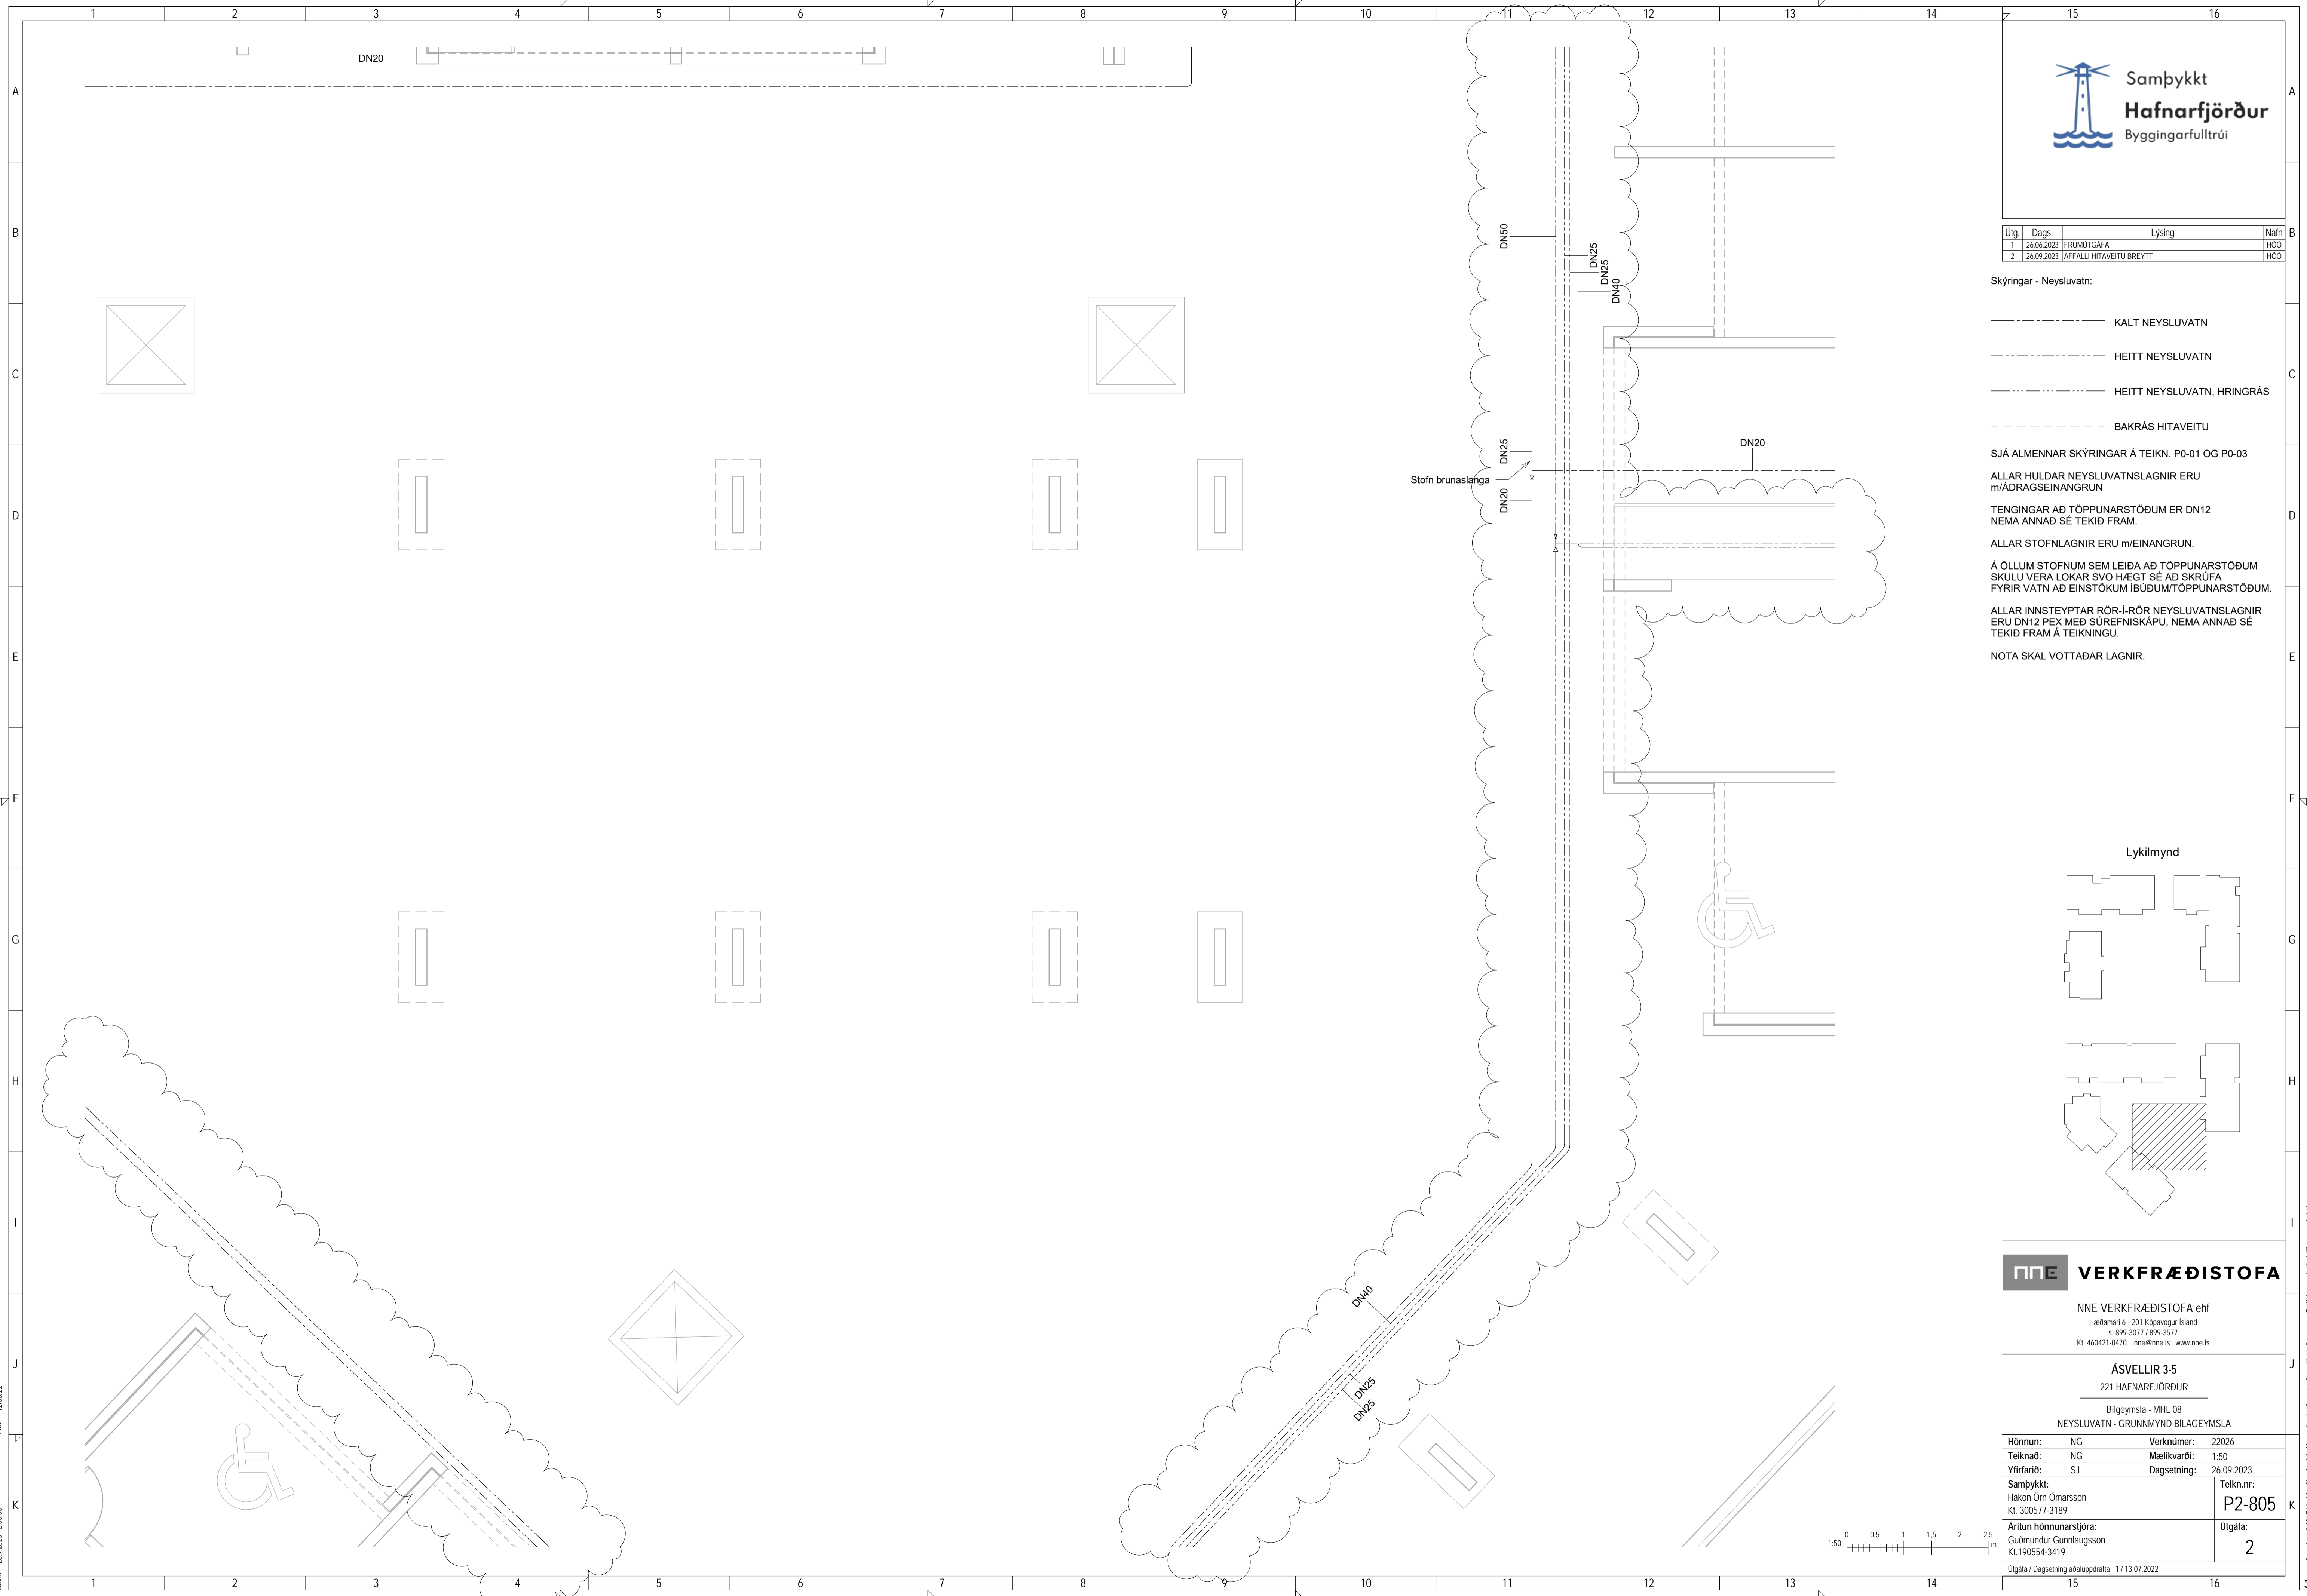

Pbl: 120802

Save: 26.9.2023 12:58:56