



# INNTAKSGRIND

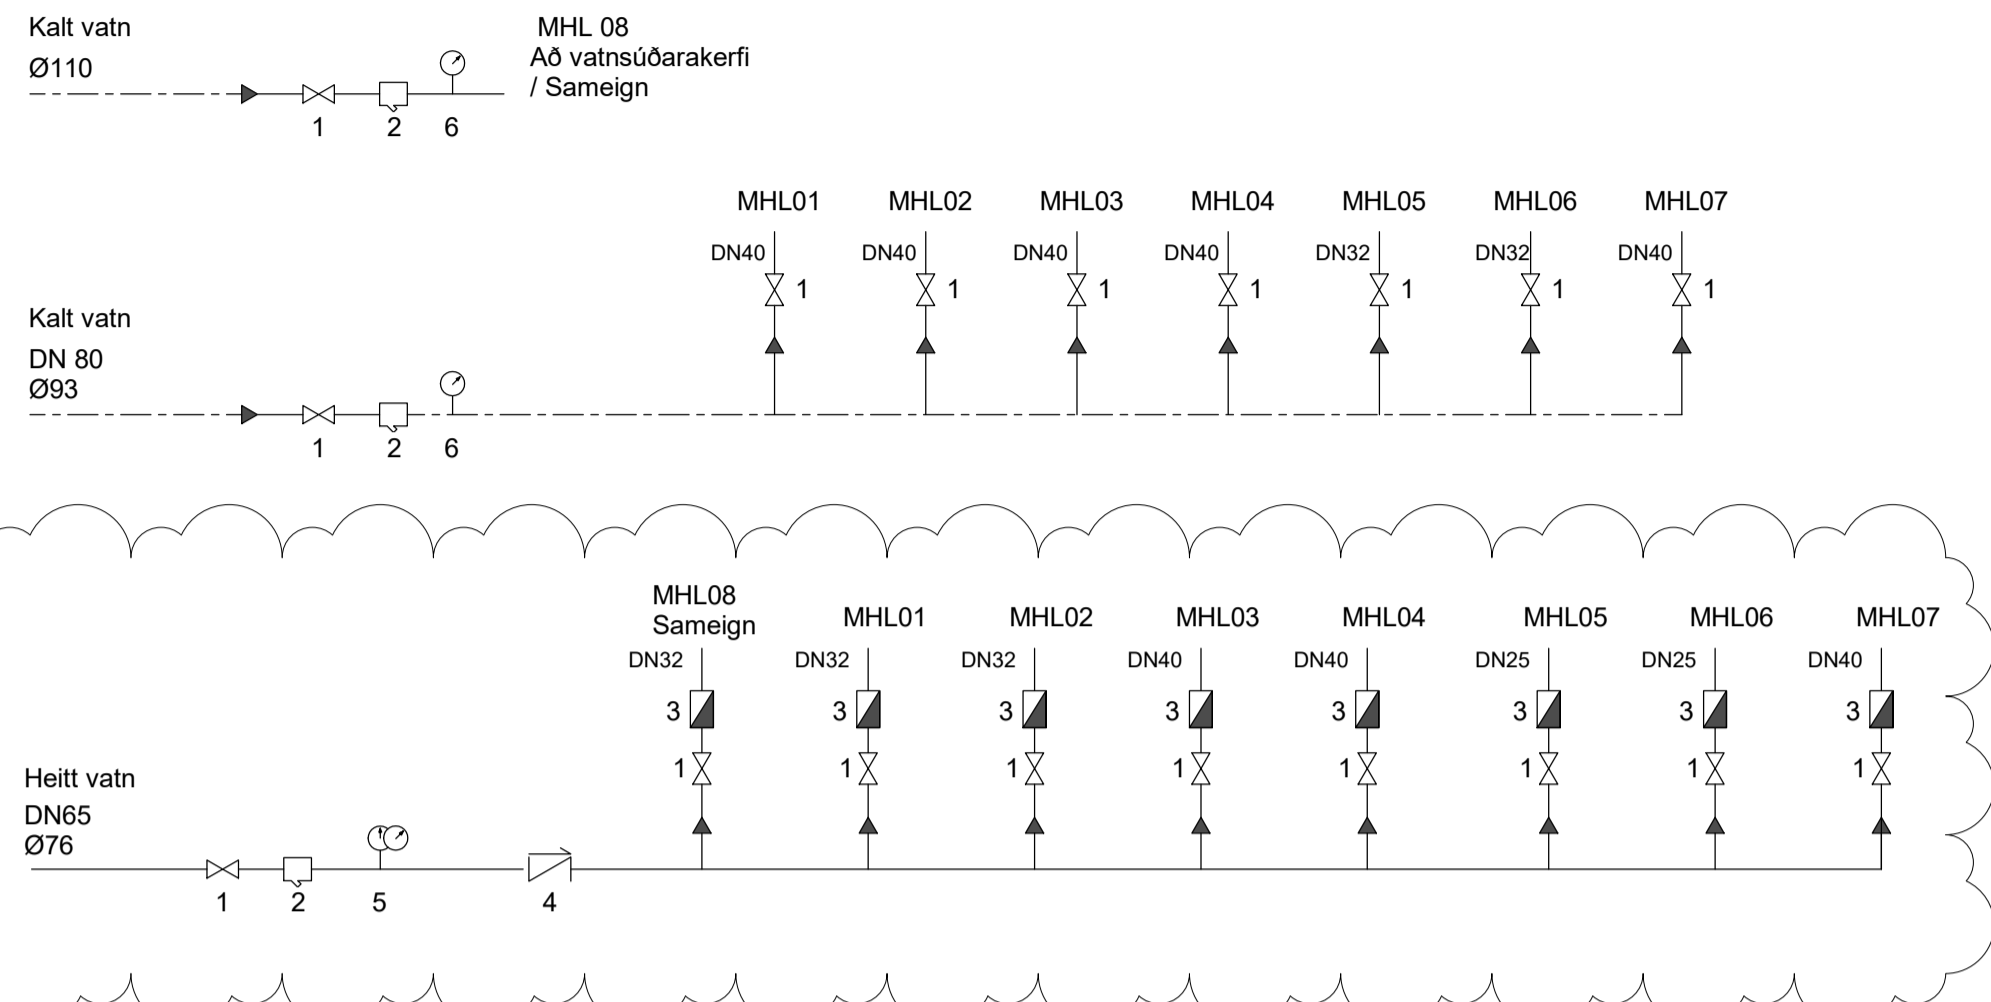


- 1. RENNILOKI
- 2. SÍA
- 3. VATNSMÆLIR
- 4. EINSTREYMISLOKI
- 5. HITA OG ÞRÝSTIMELIR
- 6. ÞRÝSTIMELIR



# KERFISMYND LAGNAGRINDAR SAMEIGN - BÍLGEYMSLA - MHL 08

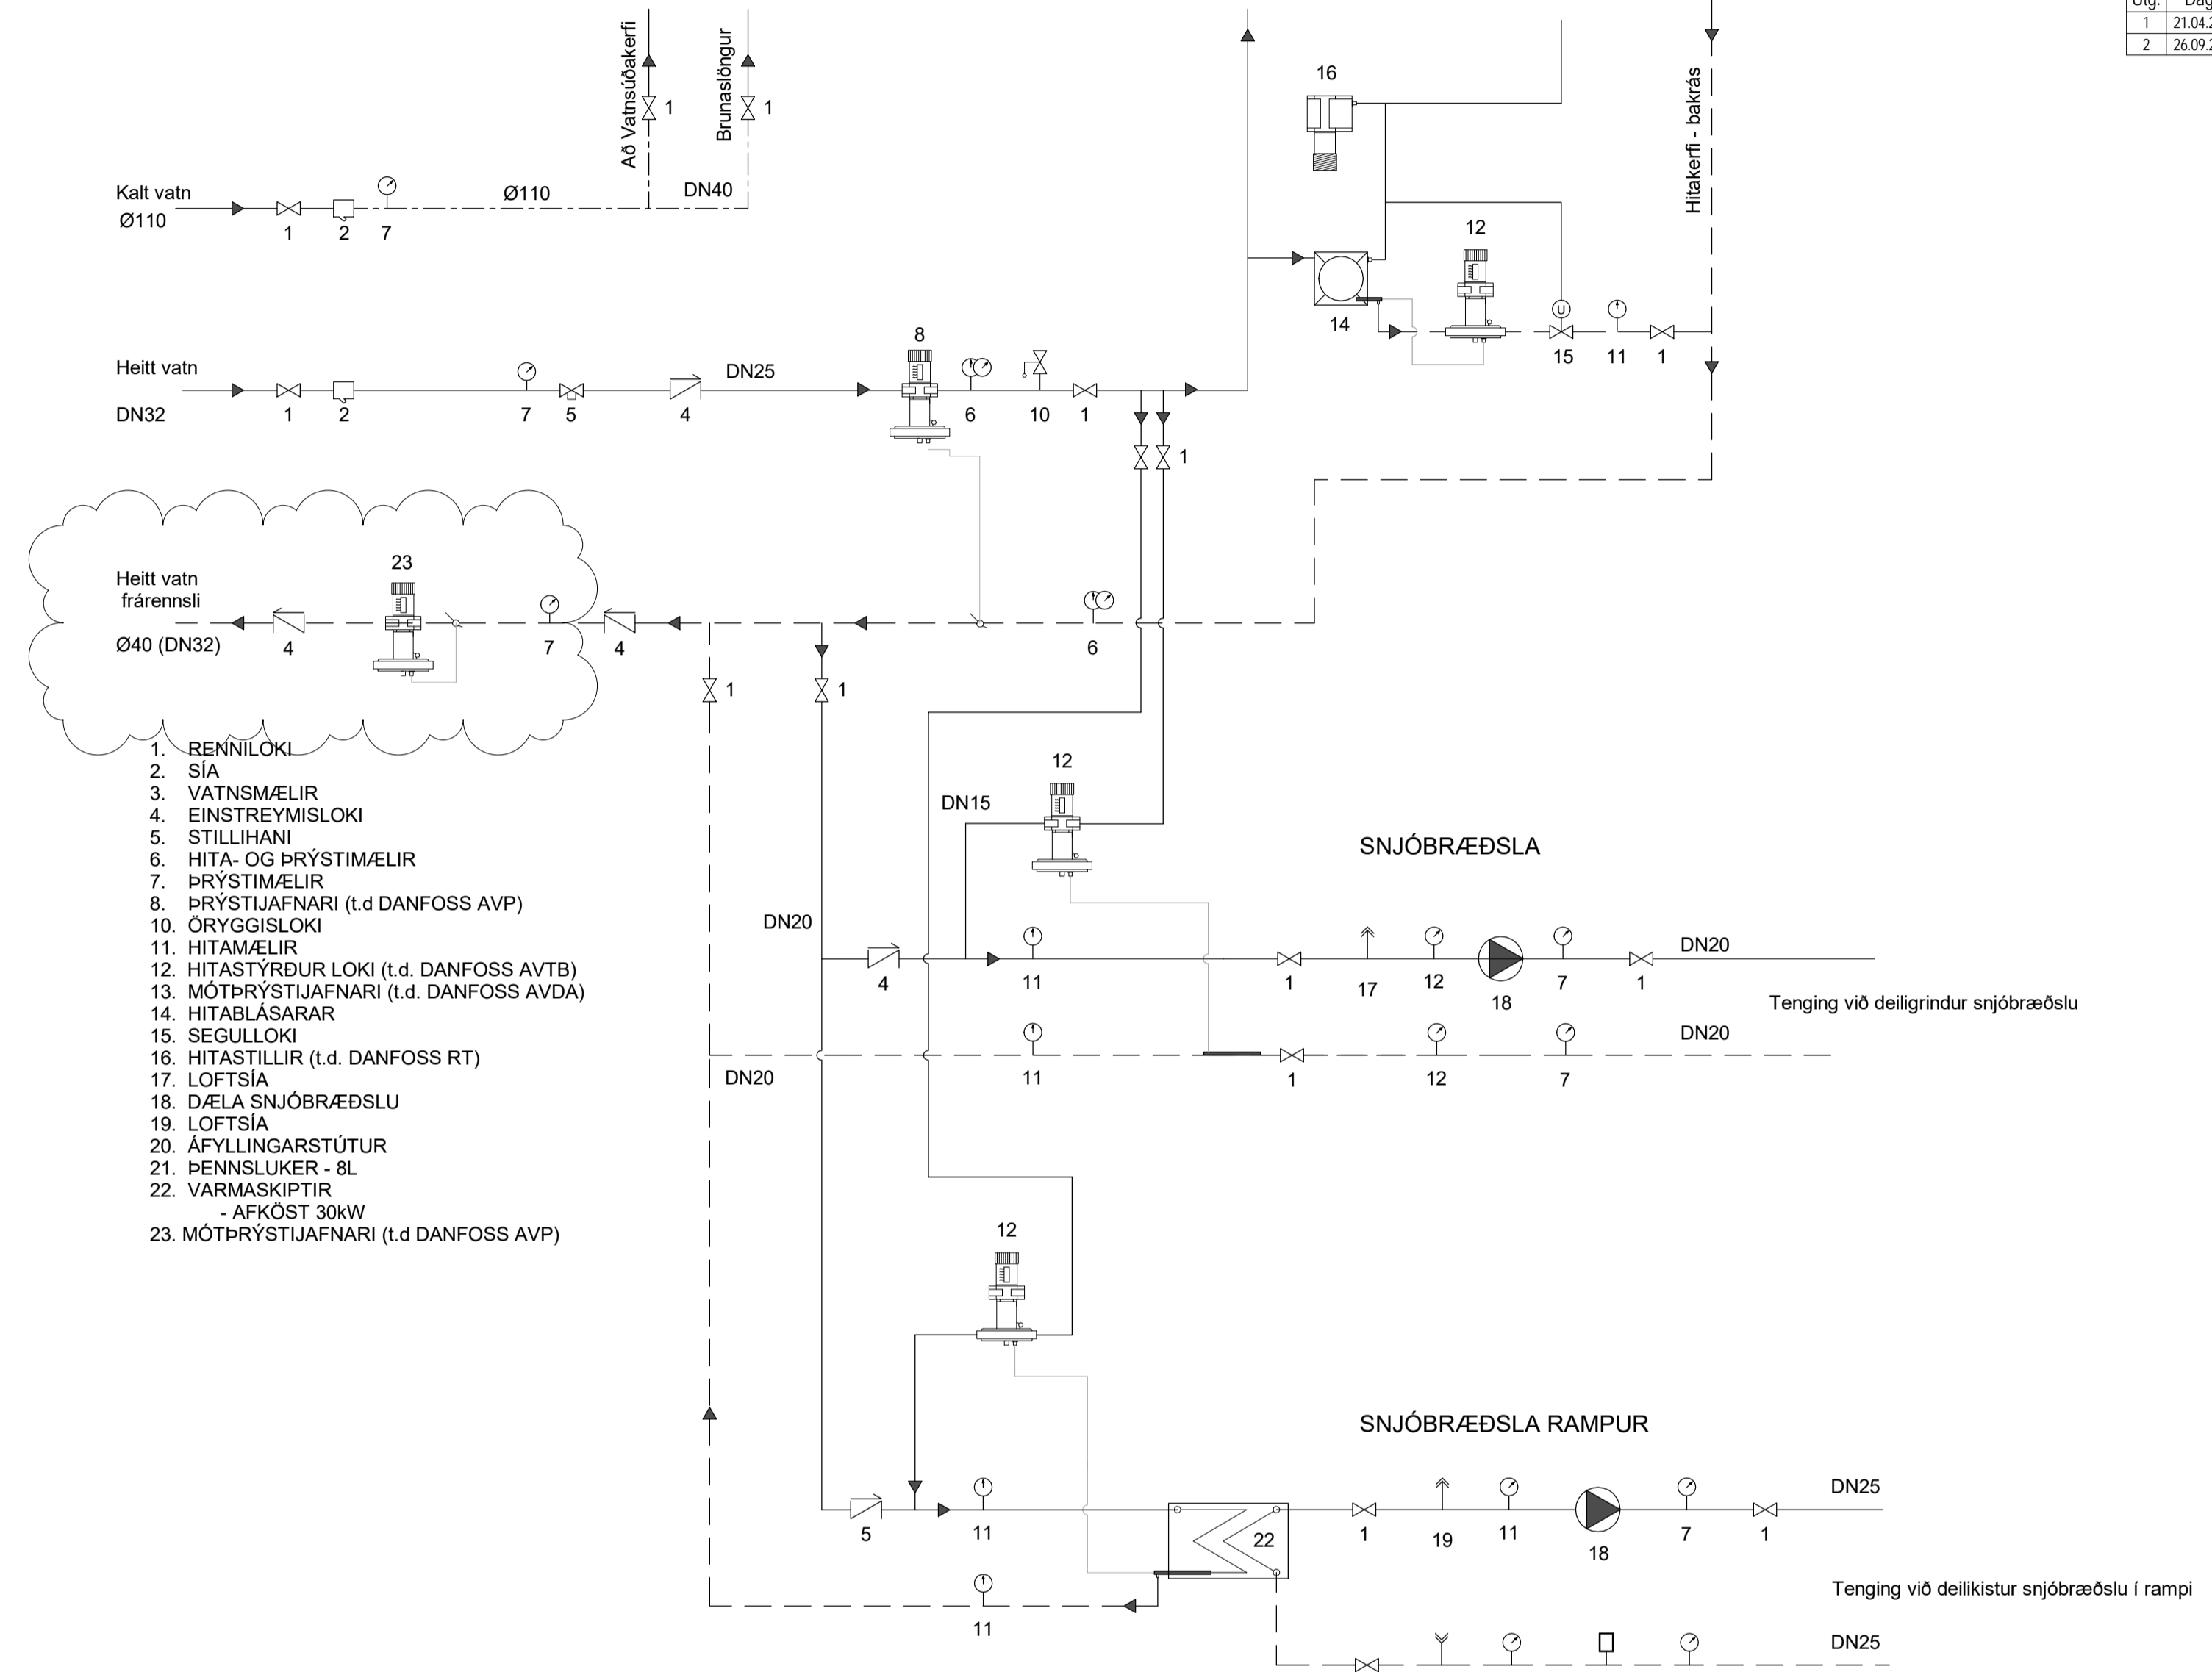

- 1. RENNILOKI
- 2. SÍA
- 3. VATNSMÆLIR
- 4. EINSTREYMISLOKI
- 5. STILLIHANI
- 6. HITA- OG ÞRÝSTIMELIR
- 7. ÞRÝSTIMELIR
- 8. ÞRÝSTIJAFNARI (t.d. DANFOSS AVP)
- 10. ÖRYGGISLOKI
- 11. HITAMELIR
- 12. HITASTYRÐUR LOKI (t.d. DANFOSS AVTB)
- 13. MÖTÞRÝSTIJAFNARI (t.d. DANFOSS AVDA)
- 14. HITABLÁSARAR
- 15. SEGULLOKI
- 16. HITASTILLIR (t.d. DANFOSS RT)
- 17. LOFTSÍA
- 18. DÆLA SNJÓBRÆÐSLU
- 19. LOFTSÍA
- 20. ÁFYLLINGARSTÚTUR
- 21. PENNSLUKER - 8L
- 22. VARMSKIPTIR - AFKÖST 30kW
- 23. MÖTÞRÝSTIJAFNARI (t.d. DANFOSS AVP)

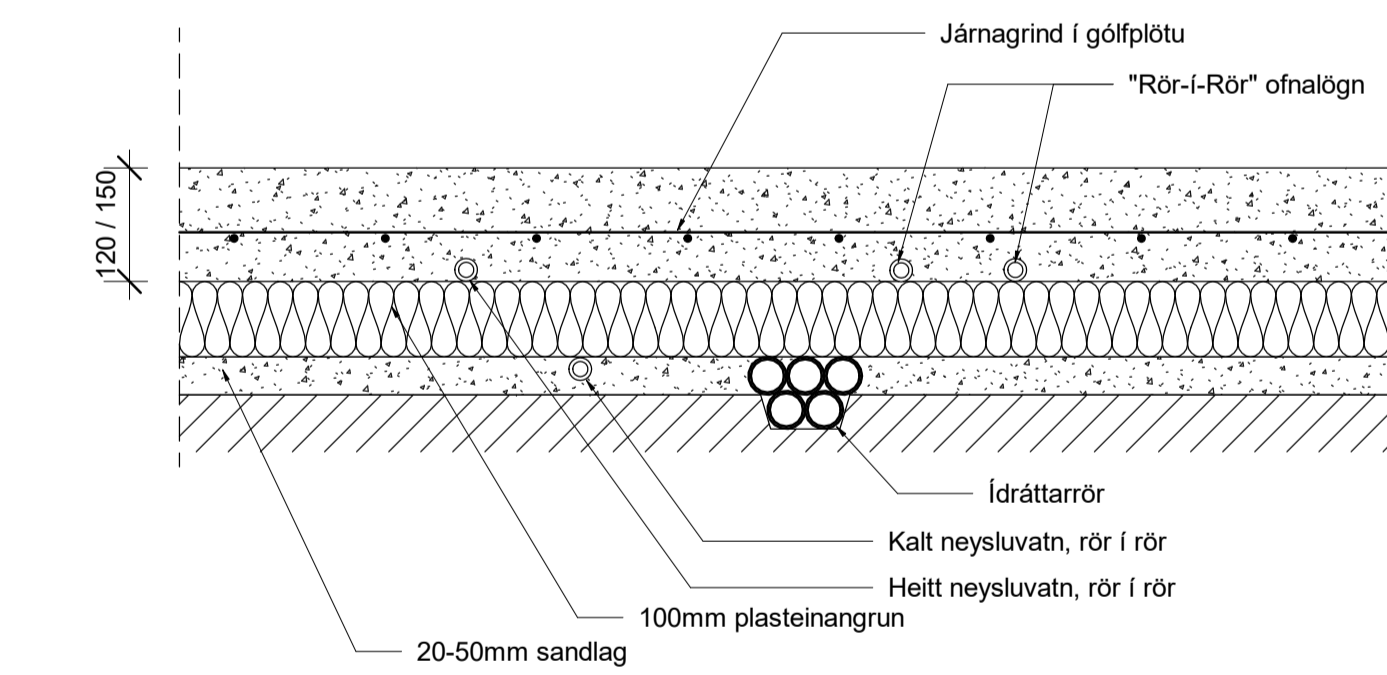


## LAGNIR Í BOTNPLÖTU

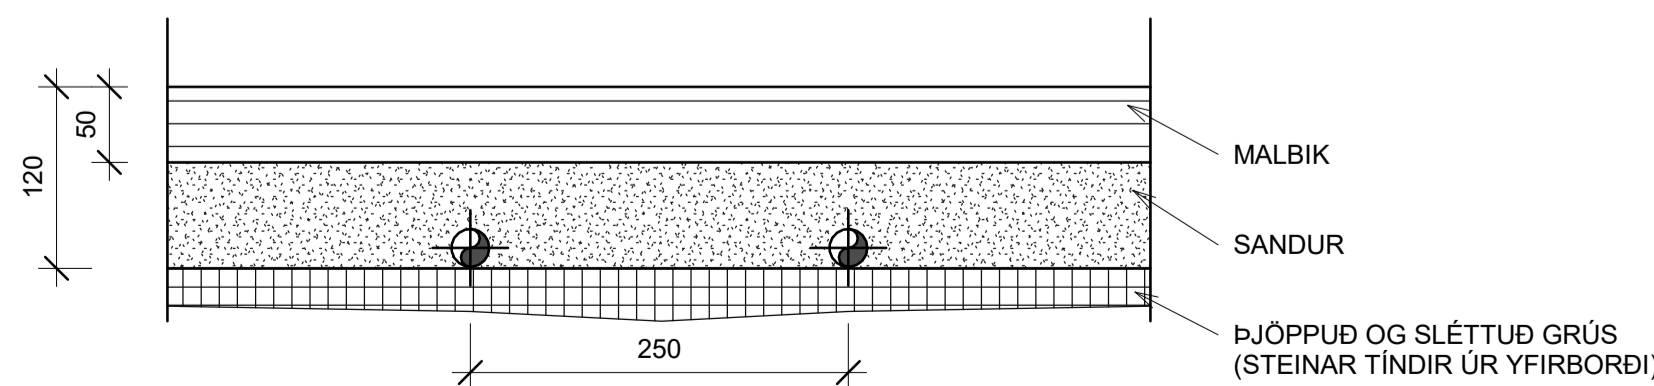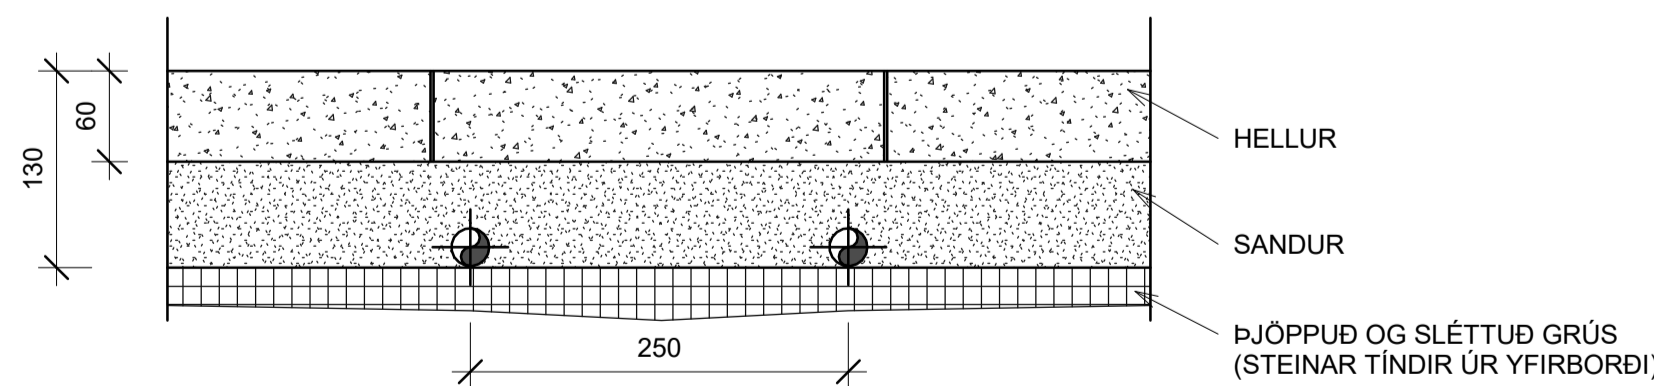

## SNJÓBRÆÐSLA 1:5

Gólfhitaslaufur skal almennt leggja eins og mynd sýnir

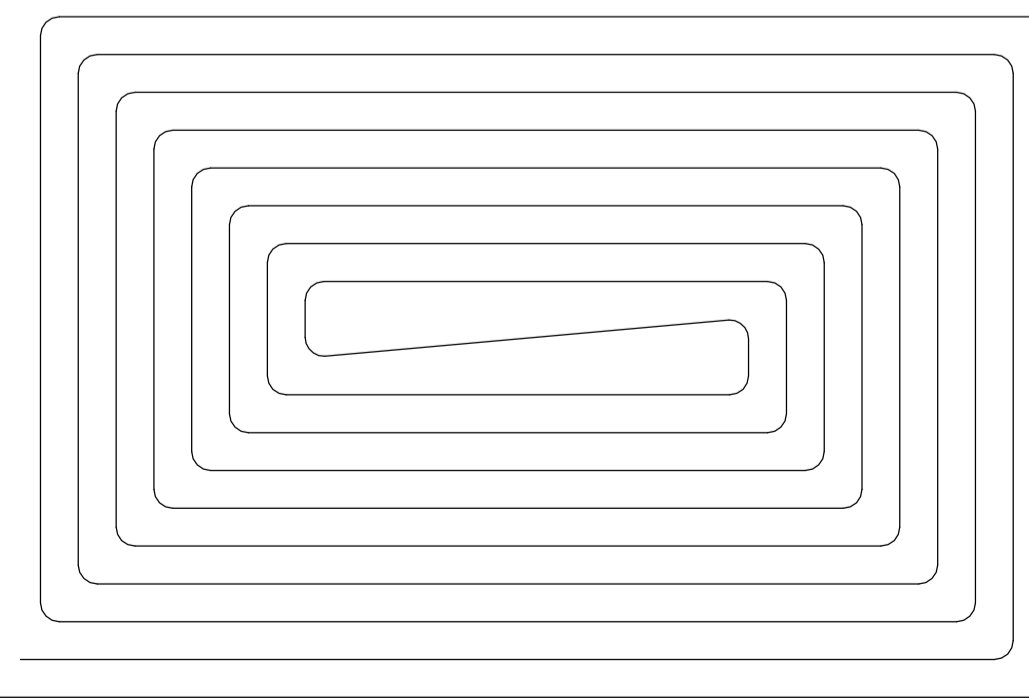

Snjóbræðsluslaufur skal almennt leggja eins og mynd sýnir



Útg.	Dags.	Lýsing	Nafn
1	21.04.2023	FRUMÚTGÁFA	HOO
2	26.09.2023	BREYTING Á AFFALLI HITAVEITU	HOO

## NNE VERKFRÆÐISTOFA

NNE VERKFRÆÐISTOFA ehf  
Hæðamari 6 - 201 Kópavogur Ísland  
Sími: 899-3077 / 899-3577  
Kl. 466421-0470. nne@nne.is www.nne.is

Ásvellir 3-5  
221 HAFNARFJÖRDUR

Bílgæymsla - MHL 08  
Neysluvatns- og hitakerfi - kerfismynd og sniðmyndir

Hönnun:	NG	Verknúmer:	22026
Teiknað:	NG	Mælikvarði:	1:50
Yfirfarið:	SJ	Dagsetning:	21.04.2023
Samþykkt:		Teikn.nr.:	P0-03
Áritun hönnunarsjóra:		Útgáfa:	2
Guðmundur Gunnlaugsson Kl.190554-3419			
Útgáfa / Dagssetning aðaluppráttá: 0			