


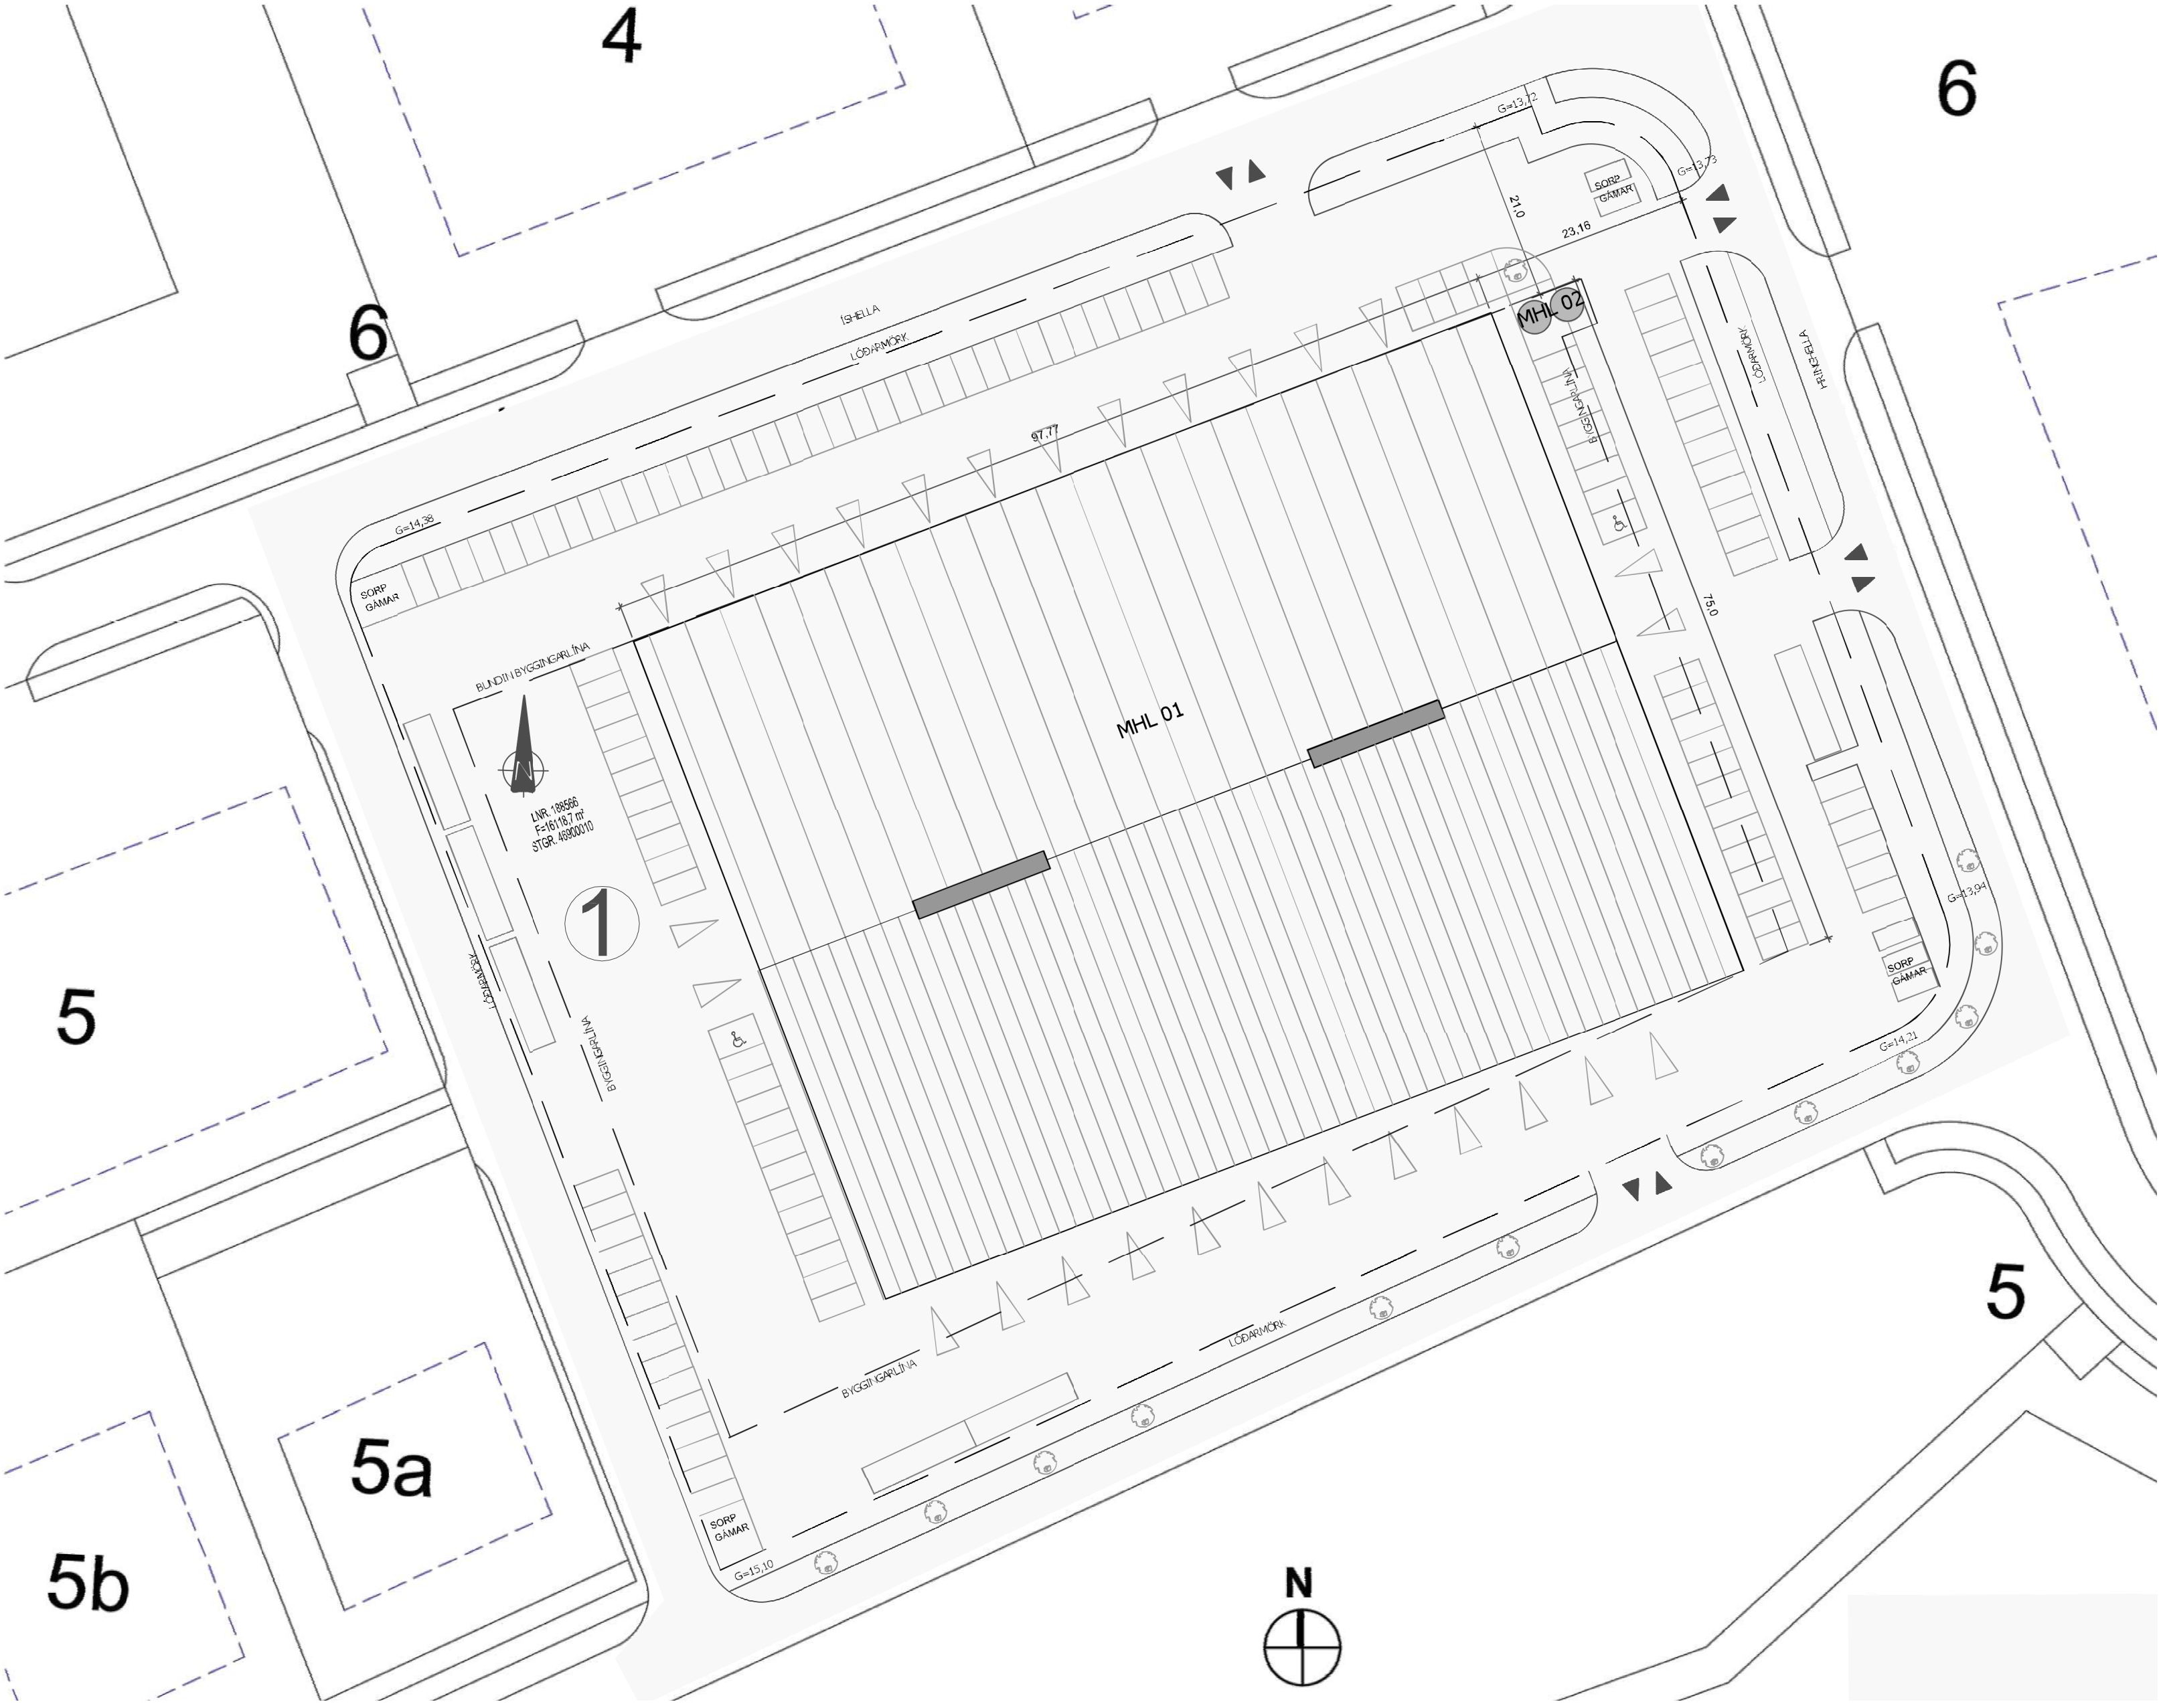

BYGGINGARLÝSING MHL 01

ÍSHELLA 1
LN. 188566
STÆRD 16118,7 M2
STGR. 46900010

LÓÐARHAFI AD ÍSHELLU 1 FYRIRHUGAR AD REISA Á LÓÐINNÍ LÍMTRÉSSKEMMU Á STEYPTUM SÖKKLI OG PLOTU. BYGGINGUNNI VERÐUR SKIPT UPP Í 10 SJÁLSTÆÐAR EININGAR. ÁSAMT RÝMISGÖNGUM OG SAMEIGNILEGUM INNTAKSRÝMUM, ÞÁ ER BÆTT VÍD NETTUM MILLILOFTUM Í RÝMI 0105, 0106 OG 0110.

EINNING ER BÆTT VÍD TVEIMRUM SÍLÓUM Á LÓÐ MHL 02.

HÚSD VERÐUR EINANGRÁÐ LÍMTRÉSHÚS.

VÍD UPPTÆNINGU BURÐARVIRKIS OG SAMLOKUEININGNA SKAL FARA YTTARLEGA EFTIR LEIÐBEININGUM VERKFRÆÐINGS OG FRAMLÆIDANDA.

ALLAR BYGGINGAEININGAR SKULU VERA VOTTADAR SAMKVEMT BYGGINGAREGLUGERÐ. SAMLOKUEININGAR SKULU VERA SAMÞYKKTAR AF BRUNAHÖNNUNDI. BRUNAHÖNNUNÐUR SKAL SKILA BRUNAHÖNNUNARSKÝRSLU TIL BYGGINGARFULLTRÁ.

UNDIRSTÖÐUR:

UNDIRSTÖÐUR OG GÓLFPLATA ERU ÚR JÁRNBENTRI STEYNSTEYPU. EINANGRA SKAL NÍÐUR MED SÖKKLUM MED 100MM FRAUDPLASTEINANGRUN.

ÚTVEGGIR:

ÚTVEGGIR ERU ÚR LIGGJANDI BÄRUDUM 80MM SAMLOKUEININGUM

ÞAKVIRKI:

ÞAK ER KLÆTT SAMLOKUEININGUM. REYKLOSUNARBÚNAÐUR KEMUR Í ÞAK OG VERÐUR AD HLUTA TIL MED AUÐBRENNANLEGUR PLASTI (PC) OG AD HLUTA MED ÖPNUNARBÚNAÐI HANDVIRKRI ÖPNUN TIL LOFTFESTINGAR.

ÞAKVALLI ER 7 GRÁÐUR.

BYGGINGARLÝSING MHL 02

ÍSHELLA 1
LN. 188566
STÆRD 16118,7 M2
STGR. 46900010

LÓÐARHAFI AD ÍSHELLU 1 FYRIRHUGAR AD REISA Á LÓÐINNÍ MHL 02 SEM ERU SEMENT SÍLÓ SEM ER STÁLTANKUR Á STÁLSÚLUM SEM STENDUR Á STADSTEYPTUM SÖKKLUM, FESTUR MED ÍSTEYPTUM BOLTUM (SÁ VERKFRÆÐITEIKNINGAR).

GLUGGAR OG HURDIR:		GLUGGAR OG HURDIR:	
GLUGGAR OG HURDIR ERU AD MESTU TIMBURGLUGGAR MED ÁL KLÆDNINGU.		GLUGGAR OG HURDIR:	
ALLT EFNÍ LAKKAÐ FRÁ FRAMLÆIDANDA		ALLT EFNÍ LAKKAÐ FRÁ FRAMLÆIDANDA	
INNVEGGIR:		INNVEGGIR:	
INNVEGGIR VERÐA ÚR YLEININGUM/SAMLOKUEININGUM, MED STEINLARKIARNA.		INNVEGGIR VERÐA ÚR YLEININGUM/SAMLOKUEININGUM, MED STEINLARKIARNA.	
BURÐARVIRKI SEM BER ÞESSA VEGGI SKAL UPPFYLLA BRUNAKRÖFU BURÐARVIRKIS.		BURÐARVIRKI SEM BER ÞESSA VEGGI SKAL UPPFYLLA BRUNAKRÖFU BURÐARVIRKIS.	
TIMBURSTIGAR Í FLOKKI 1 ERU Á MILLI HVEDA.		TIMBURSTIGAR Í FLOKKI 1 ERU Á MILLI HVEDA.	
ÖLL MÁL ERU Í MM NEMA ANNAD SÉ TEKID FRAM. ÖLL MÁL SKAL SANNREYNA Á BYGGINGASTAÐ ÁÐUR EN SMÍÐI HEFST. ALLAR BYGGINGAEININGAR SEM OG ÖNNUR BYGGINGAEFNI SKULU UPPFYLLA ÁKVÆÐI BYGGINGAREGLUGERÐAR OG ÁKVÆÐI REGlugerðar UM VESKIPTI MED BYGGINGAVÖRUR.		ÖLL MÁL ERU Í MM NEMA ANNAD SÉ TEKID FRAM. ÖLL MÁL SKAL SANNREYNA Á BYGGINGASTAÐ ÁÐUR EN SMÍÐI HEFST. ALLAR BYGGINGAEININGAR SEM OG ÖNNUR BYGGINGAEFNI SKULU UPPFYLLA ÁKVÆÐI BYGGINGAREGLUGERÐAR OG ÁKVÆÐI REGlugerðar UM VESKIPTI MED BYGGINGAVÖRUR.	
ALLAN FRÁGANG SAMLOKUEININGA OG ÞÉTTINGA Á ÞEIM, SKAL VANDA SÉRSTAKLEGA VEL.		ALLAN FRÁGANG SAMLOKUEININGA OG ÞÉTTINGA Á ÞEIM, SKAL VANDA SÉRSTAKLEGA VEL.	
FRÁGANGUR Á LÓÐARMÖRKUM VERÐUR GERÐUR Í SAMRÁÐI VÍD ADLIGGJANDI LÓÐARHAFI.		FRÁGANGUR Á LÓÐARMÖRKUM VERÐUR GERÐUR Í SAMRÁÐI VÍD ADLIGGJANDI LÓÐARHAFI.	
INNTÖK Í TEKNIRÝMI.		INNTÖK Í TEKNIRÝMI.	
HÉLDURFÖLL Í FLESTUM BLAUTRÝMUM OG GLUGGALÁUS RÝMI LOFTRÆST. HELSTU LAGNALEIÐIR HITTA OG NEYSLUVATNSLAGNA ÁSAMT FRÆRENNLI Í GÓLFLOÐU.		HÉLDURFÖLL Í FLESTUM BLAUTRÝMUM OG GLUGGALÁUS RÝMI LOFTRÆST. HELSTU LAGNALEIÐIR HITTA OG NEYSLUVATNSLAGNA ÁSAMT FRÆRENNLI Í GÓLFLOÐU.	
LITAVAL UTANDYRA:		LITAVAL UTANDYRA:	
HURDIR OG GLUGGAR	RAL 7043 (DÖKKGRÁTT)	HURDIR OG GLUGGAR	RAL 7043 (DÖKKGRÁTT)
ÞAKKLÆDNING	RAL 9006	ÞAKKLÆDNING	RAL 9006
ÚTVEGGJAKLÆDNING	RAL 9006	ÚTVEGGJAKLÆDNING	RAL 9006
SÚLUR OG RENNUM	RAL 7043	SÚLUR OG RENNUM	RAL 7043
KÓLUNARTÖLUR:		KÓLUNARTÖLUR:	
ÞAK:	0,2 (W/M²K)	ÞAK:	0,2 (W/M²K)
ÚTVEGGUR:	0,3 (W/M²K)	ÚTVEGGUR:	0,3 (W/M²K)
GLUGGAR:	2,0 (W/M²K)	GLUGGAR:	2,0 (W/M²K)
HURDIR:	3,0 (W/M²K)	HURDIR:	3,0 (W/M²K)
GÓLF:	0,3 (W/M²K)	GÓLF:	0,3 (W/M²K)
0201 MILLILOFT		0201 MILLILOFT	
0202 SKRIFSTOFUR		0202 SKRIFSTOFUR	
GRUNNÞLOTUR 1. HVED		GRUNNÞLOTUR 1. HVED	
GRUNNÞLOTUR 2. HVED		GRUNNÞLOTUR 2. HVED	
RÚMMÁL BOTNÞLOÐU		RÚMMÁL BOTNÞLOÐU	
HEILDARSTÆÐ		HEILDARSTÆÐ	
LAND NÚMER:		LAND NÚMER:	
STÆRD LÓÐAR:		STÆRD LÓÐAR:	
STADGREINIR:		STADGREINIR:	
NYTTINGARHLUTFALL:		NYTTINGARHLUTFALL:	
NESTA SALARHVED MHL 01		NESTA SALARHVED MHL 01	
MHL 02		MHL 02	

STARFSEMI:

Í HÚSNÆÐINU VERÐUR IDNAÐUR OG VÖRULAGER Í NOTKUNARFLOKKI 1

Eftirfarandi úrdráttur úr greinargerð brunavarna er frá Brunahönnun slf (mál nr. 24-194) í október 2025 fyrir lagerrými ícwear í Íshelli 1, Hafnarfirði. Sjá nánar um brunavarnir í greinargerð Brunahönnunar nr. 24-194-Íshella1-gr01.

Flokkun og notkun

Notkun byggingarinnar helst óbreytt og verður áfram í notkunarflokki 1 skv. byggingarreglugerð. Um er að ræða vörulagera ícwear.

Brunahólfun

Meginbrunahólf:

Lagerrými ícwear í rýmum 01-01, 01-03 og 01-06 eru eitt meginbrunahólf, um 5000 m² en skiptist í sex reyksvæði með reyktafmunum og a.m.k. EI90/EI60 frágangi í þaki við reyktafmánir.

Heðbundin brunahólf:

Flóttagangur í rými 01-06 er sér brunahólf.

Inntaksrými vatnsúðakerfis er sér brunahólf.

Reyktafmán

Reyktafmán er fyrir miðju í miðjurými (01-01) sem takmarkar eld- og reykútbreiðslu á milli rýma. Einnig eru reyktafmán frá miðjurými inn í öll hlíðarrými með sömu virkni. Öpnarir eru í veggjum á milli rýma með samtals sex öpnunum (reyktafmán) sem verða allt að 4,2 metrar á hæð.

Burðarvirki

Meginburðarvirki hússins er límtre sem uppfyllir a.m.k. R60 og þakásar a.m.k. R30. Milligólf í bili 01-06 er a.m.k. REI60.

Klæðningar

Klæðningar eru skv. ÍST EN 13501-1.

Um er að ræða PIR einingar í útveggjum og þaki sem uppfylla a.m.k. B,s2-d-O.

Um er að ræða steinullarsamlökueiningar í milliveggjum milli notkunaraininga.

Innanhúsklæðningar eru að öðru leyti í flokki 1 (K10 B,s1-d-O).

Flóttaleiðir

Frá engum stað í lagerum ícwear er lengra en 45 m í næsta útgang, sbr. eldri hönnun.

Brunaviðvörðunarkerfi

Viðurkennt númerað brunaviðvörðunarkerfi er í allri byggingunni skv. ÍST EN 54 og reglum HMS. Stjórnstöð og yfirlitsmynd er í inntaksrými vatnsúðakerfis en auk þess við aðalningang rýmis 01-05. Kerfið er tengt viðurkennndri vaktstöð.

Lyftarahleðla

Lyftarahleðsla verður í sama brunahólf og lager í rými 01-01 við móttöku og í einu norðurrými, en á skilgreindum og merktum svæði. Lyftarahleðsla verður í samræmi við ÍST EN 50272-3:2002 skv. eldri hönnun. Öryggissvæði skal vera a.m.k. 1.5 metrar skv. eldri hönnun.

Loftræsikerfi

Ekki er reiknað með að loftræsikerfi fari á milli brunahólf.

Slökkvikerfi

Sjálfvirk vatnsúðakerfi er í öllu húsinu skv. NFPA 13. Gerðar eru breytingar og lagfæringar á kerfinu. Um verður að ræða ESFR kerfi í miðrými en HPS kerfi í öðrum rýmum. Stöflun í miðrými ícwear í öpunum lagerekkum verður allt að 9.1 metrar í miðrými og allt að 7.6 metrar í hlíðarrýmum ícwear.

Reyklosun

Reyklosun frá vörulagerum 01-01 er um auðbrennanlegt plast í ofanljósum í þaki sem er u.þ.b. 1 % gólfplat. Handvirk reyklosun er með rafdrifnum reykklugum sem eru hluti af ofanljósum um 3 m² í þaki hvors hluta miðrýmis (01-01), ein lúga í hvorum hluta. Lúgurarn eru opnaðar handvirk með rofa við stjórnstöð brunaviðvörðunarkerfis í stjórnrými vatnsúðakerfis. Rafdrifin opnunarbúnaður reykkluga skal vera með vararafmagn.

Brunaslöngur og slökkvitæki

Brunaslöngur skv. ÍST EN 671 eru í lagerrýmum skv. teikningum.

Slökkvitæki skv. ÍST EN 3 skulu m.a. staðsett við brunaslöngur en auk þess vera skv. teikningum, t.d. 6 L léttvatn og 5 kg kolsýra við aðalrafmagnstöflu.

Leiðar- og neyðarlýsing

Leiðar- og neyðarlýsing er í öllum lagerrýmum skv. byggingarreglugerð, ÍST EN 1838, ÍST EN 50172 og öðrum tengdum stöðlum. Reiknað er með 0,5 lux í lagerrýmum en 1 lux í flóttagöngum. Bætt verður við leiðarmerkingum skv. ISO 16069 á lager sbr. teikningar.

Leiðarljós eru við alla útganga hússins.

Brunaþettingar

Brunaþettingar skulu uppfylla sömu kröfur og viðkomandi brunahólfandi veggir og hæðaskil og vinnast af viðurkennndum aðilum.

Aðkoma slökkviliðs og slökkvivatn

Aðkoma slökkviliðs er frá íshelli. Slökkvivatnsþörf hússins er óbreytt við stækkun lagers og helst í 6800 L/min þarf af 5100 L/min fyrir vatnsúðakerfi.

Eftirlit og viðhald brunavamakerfa

Þjónustusamningur verður uppfærður um eftirlit og viðhald á brunavamakerfum hússins. Gera þarf eigið eldvarnareftirlitkerfi og virkja fyrir ícwear í Íshelli 1, Hafnarfirði.

BYGGINGARLÝSING 05.05.2025 MHL 01

ÍSHELLA 1
LN. 188566
STÆRD 16118,7 M2
STGR. 46900010

LÓÐARHAFI AD ÍSHELLU 1 FYRIRHUGAR SMÁVEGILEGAR BREYTINGAR Á INNRA SKIPULAGI, EN ÖPNAD ER Á MILLI RÝMA Í EINIUNGU 0101, 0102, 0103 OG 0105.

RÝMISNÚMER BREYTT VEGNA SAMEININGU RÝMA

STARFSMANNNAÐSTADA TEKIN ÚT .

BRUNAMERKINGAR DETTA ÚT .

BÆTT VÍD HLEÐSLUSTÖÐVUM FYRIR LYFTARA.

BRUNAMÁL UPPFÆRD.

BÆTT VÍD NEYÐARLJÓSUM NL.

BRUNATJÓLD TEKIN ÚT.

BÆTT VÍD REYKTAFMÁNUM MILLI RÝMA.

GREINARGERÐ BRUNAHÖNNUNAR UPPFÆRD.

SKRÁNINGARTARLA UPPFÆRD.

BÆTT VÍD SAUMASTOFU Í RÝMI 0103

SJÁ FYLGIRIT VEGNA BREYTINGA.

BYGGINGARLÝSING 09.10.2025 MHL 01

ÍSHELLA 1
LN. 188566
STÆRD 16118,7 M2
STGR. 46900010

BRUNAMÁL UPPFÆRD.

GREINARGERÐ BRUNAHÖNNUNAR UPPFÆRD.

SJÁ FYLGIRIT VEGNA BREYTINGA.

K.J. ARK slf

650319-0360

TEL: 897-0375

TEL: 899-3234

E-MAIL: jon@kjhonnun.is

kjartan@kjhonnun.is

HÖNNUN - SKIPULAG - RÁÐGJÖF

KJARTAN RANSSON FJÓÐSA

270365-3539

JÓN M. HALLDÓRSSON BYGGINGAFR.

091162-3509

SAMÞYKKT

VERK

ÍSHELLA 1

HAFNARFJÓRÐUR

TEIKNING

AFSTÖÐUMYND OG BYGGINGARLÝSING

KVABDI

1:500 A1

DAGS:

12.09.2017


TEIKNAD AF

KR, JMH

TEIKNING NR.

270365-3539

091162-3509

 

BYGGINGARLÝSING 23.05.2024 MHL 01

ÍSHELLA 1
LN. 188566
STÆRD 16118,7 M2
STGR. 46900010

LÓÐARHAFI AD ÍSHELLU 1 FYRIRHUGAR SMÁVEGILEGAR BREYTINGAR Á INNRA SKIPULAGI, EN ÖPNAD ER Á MILLI RÝMA Í EINIUNGU 0106 OG 0109

INNÍ RÝMI 0105 (BRUNASKIL Á MILLI RÝMA)

ÞÁ ER STARFSMANNNAÐSTADA OG MILLILOFT Í RÝMI 0105 TEKID ÚT EN STARFSMANNNAÐSTADA HELDUR SÉR Í RÝMI 0105. BREYTINGAR VERÐA Á RÝMISNÚMERUM MILLILOFTA PAR SEM MILLILOFT FER ÚT Í RÝMI 0105


BREYTINGAR			
NR.	DAGS.	BREYTING	SP.
1	12.03.2019	innitaksklefi færður inni rými 0109	
2	12.03.2019	löndarhurðum fjölgað	
3	09.07.2019	breyting á innra skipulagi (sjá fylgirit)	
4	09.07.2019	breyting á útliti (gluggasetning)	
5	09.07.2019	bætt við milliloftum í rými 0107 og 0108	
6	09.07.2019	bætt við innitaksklefa	
7	09.07.2019	breyting á rýmisnúmerum	
8	11.06.2020	breyting á rýmisnúmerum	
9	11.06.2020	breyting á innra skipulagi	
10	11.06.2020	bætt við milliloftum	
11	11.06.2020	glugga og hurðasetning breytst	
12	11.06.2020	bætt við matakhluta 2	
13	14.07.2020	bætt við byggingarlýsingu fyrir matakhluta 02	
13	31.01.2022	rýmum fjölgað	
14	31.01.2022	breyting á rýmisnúmerum	
15	19.02.2022	breyting á rými 0111/0112 skrifst. detta út	
16	19.05.2022	færsla á hurðum og gluggum	
17	19.05.2022	byggingarlýsing uppfærð	
18	19.05.2022	færsla á brunaslöngum	
19	21.05.2024	Brunalýsing uppfærð vegna slönguklefa	
20	21.05.2024	Öpnað á milli brunahólf í rýmum 0106 og 0109	
21	21.05.2024	starfsmannnaðstada/milliloft tekin út í rými 0105	
22	21.05.2024	rýmisnúmer á milliloftum breytst	
23	05.05.2025	öpnad á milli rýma	
24	05.05.2025	breyting á rýmisnúmerum	
25	05.05.2025	notkar brunamerkingar detta út	
26	05.05.2025	bætt við hleðslustöðvum fyrir lyftara	
27	05.05.2025	bætt við neyðarlýsingu NL	
28	05.05.2025	bætt við reyktafmán	
29	05.05.2025	starfsmannnaðstada dettur út	
30	05.05.2025	brunatjöld detta út.	
31	05.05.2025	bætt við saumastofu í rými 0103	
32	09.10.2025	brunamál uppfærð	
33	09.10.2025	greinargerð brunahönnunar uppfærð	




LNR. 188566
F=16118,7 m²
STGR. 46900010


Breytingar		
Nr.	Dagss.	Breyting

K.J. ARK sif 650319-0360
TEL: 897-0375
TEL: 899-3234
E-MAIL: jon@kjhonnun.is
KJARNAN@KJHONNUN.IS
HÖNNUN - SKIPLAG - RÁÐGJÖF
KJARNAN@KJHONNUN.IS 270365-3539
JON M. HALLDÓRSSON BYGGINGAFR. 091162-3539
SAMPYKKT
VERK
ISHELLA 1
HAFNARFJÖRÐUR
TEKING
GRUNNMYND - VESTUR
KVAÐI
1:100 A0
DAGS
12.09.2017
TEKING
KR, JMH
TEKING NR.
10-02

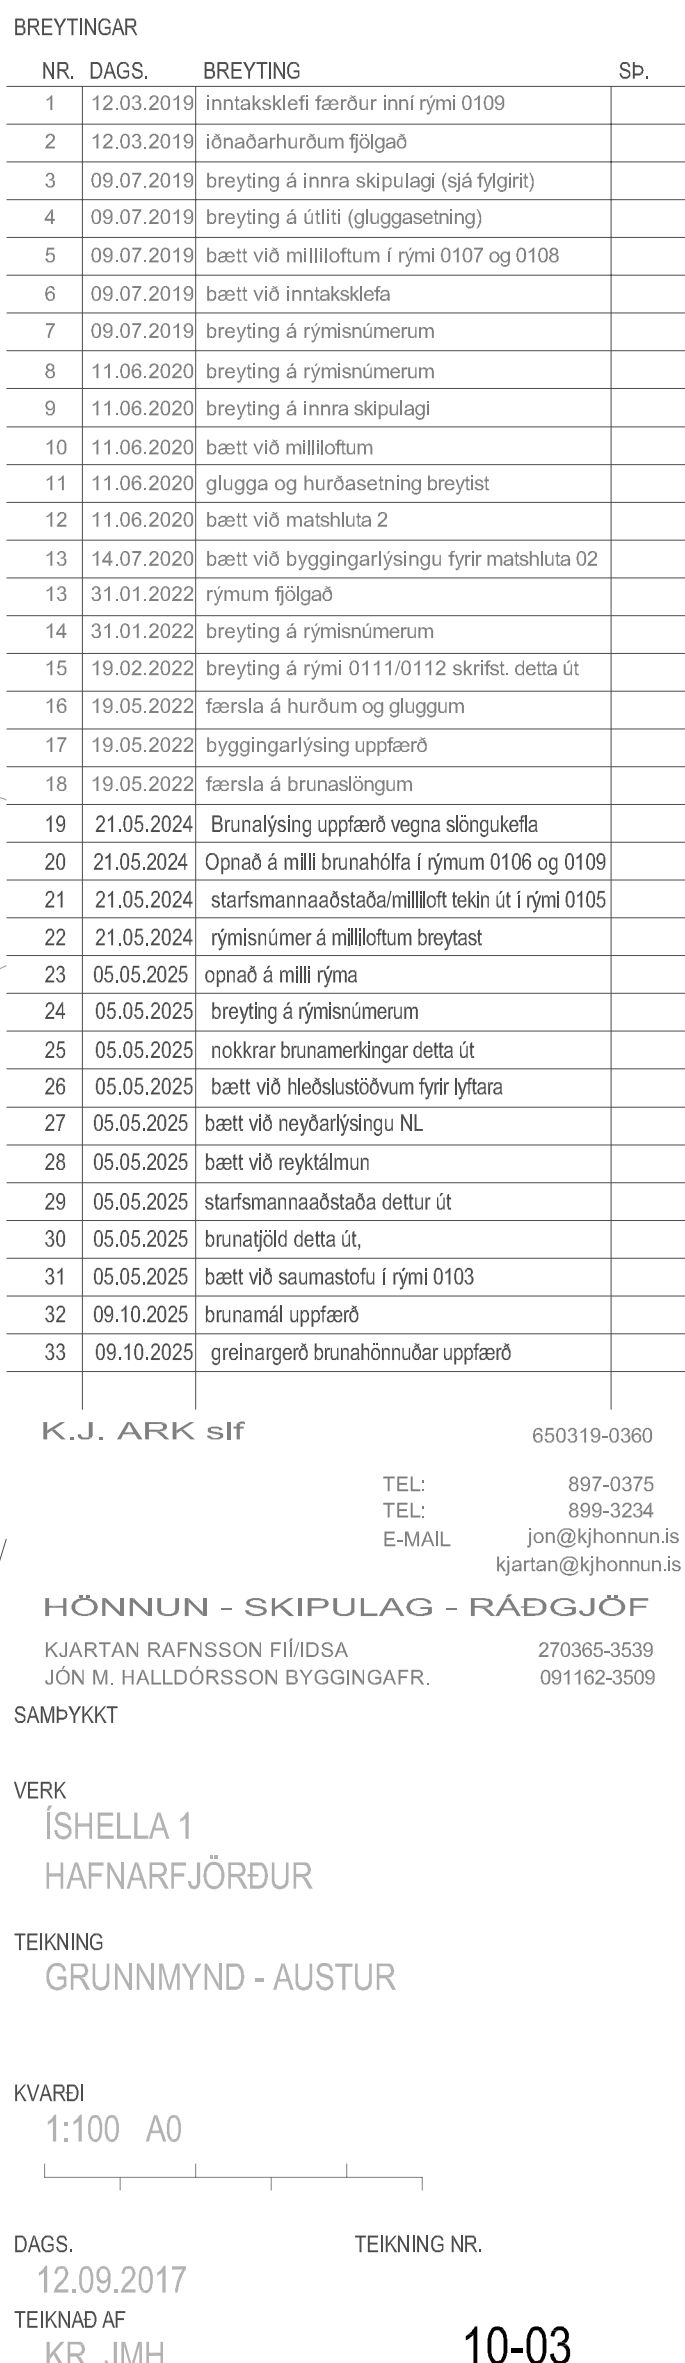

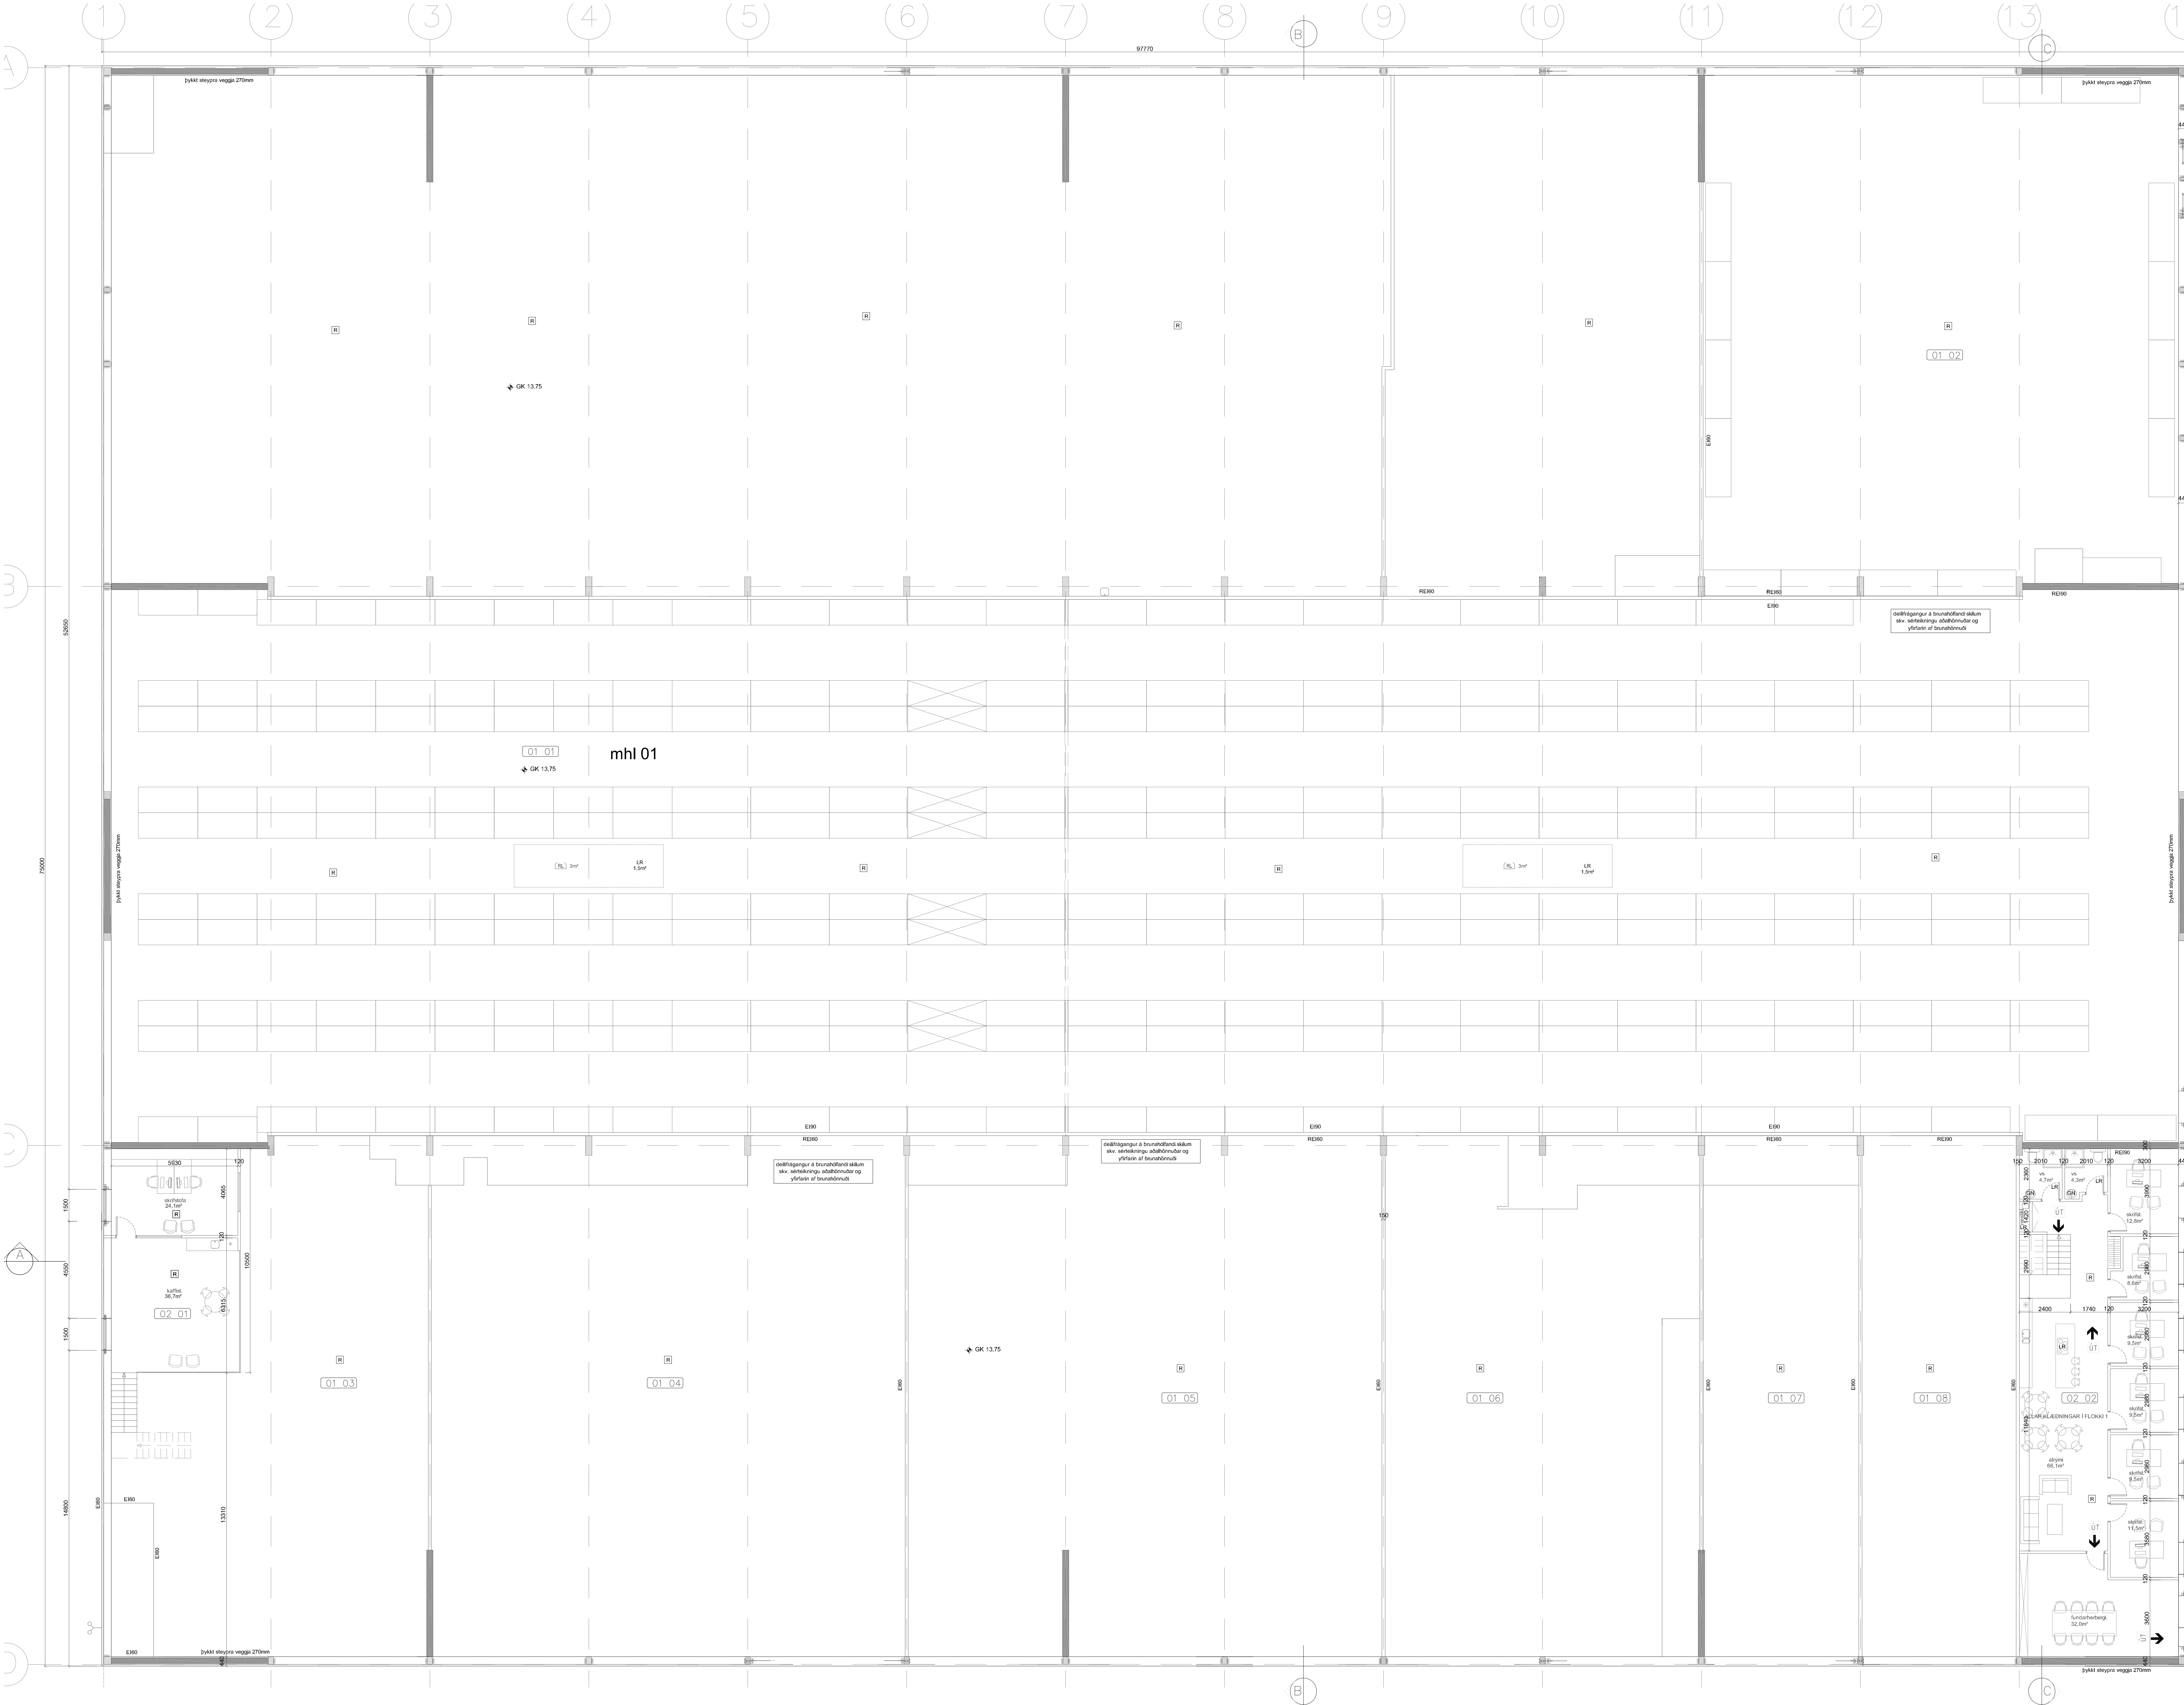

mhl 02 mhl 02

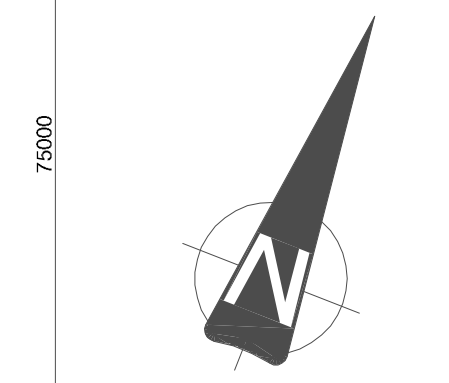


LNR. 188566
F=16118,7 m²
STGR. 46900010

NR.	DAGS.	BREYTING	SP.


K.J. ARK ehf.

HÖNNUN - SKIPULAG - RAÐGJÖF
JÓN M. HALLDÓRSSON BYGGINGAFR.
SÁMBYKKT
VERK
ÍSHELLA 1
HAFNARFJÖRÐUR
TEYNING
GRUNNMYND MILLILOFT


KVARN
1:100, A0
DAGS
21.05.2024
TEYNING AF
KR, JMH
TEYNING NR.
10-04

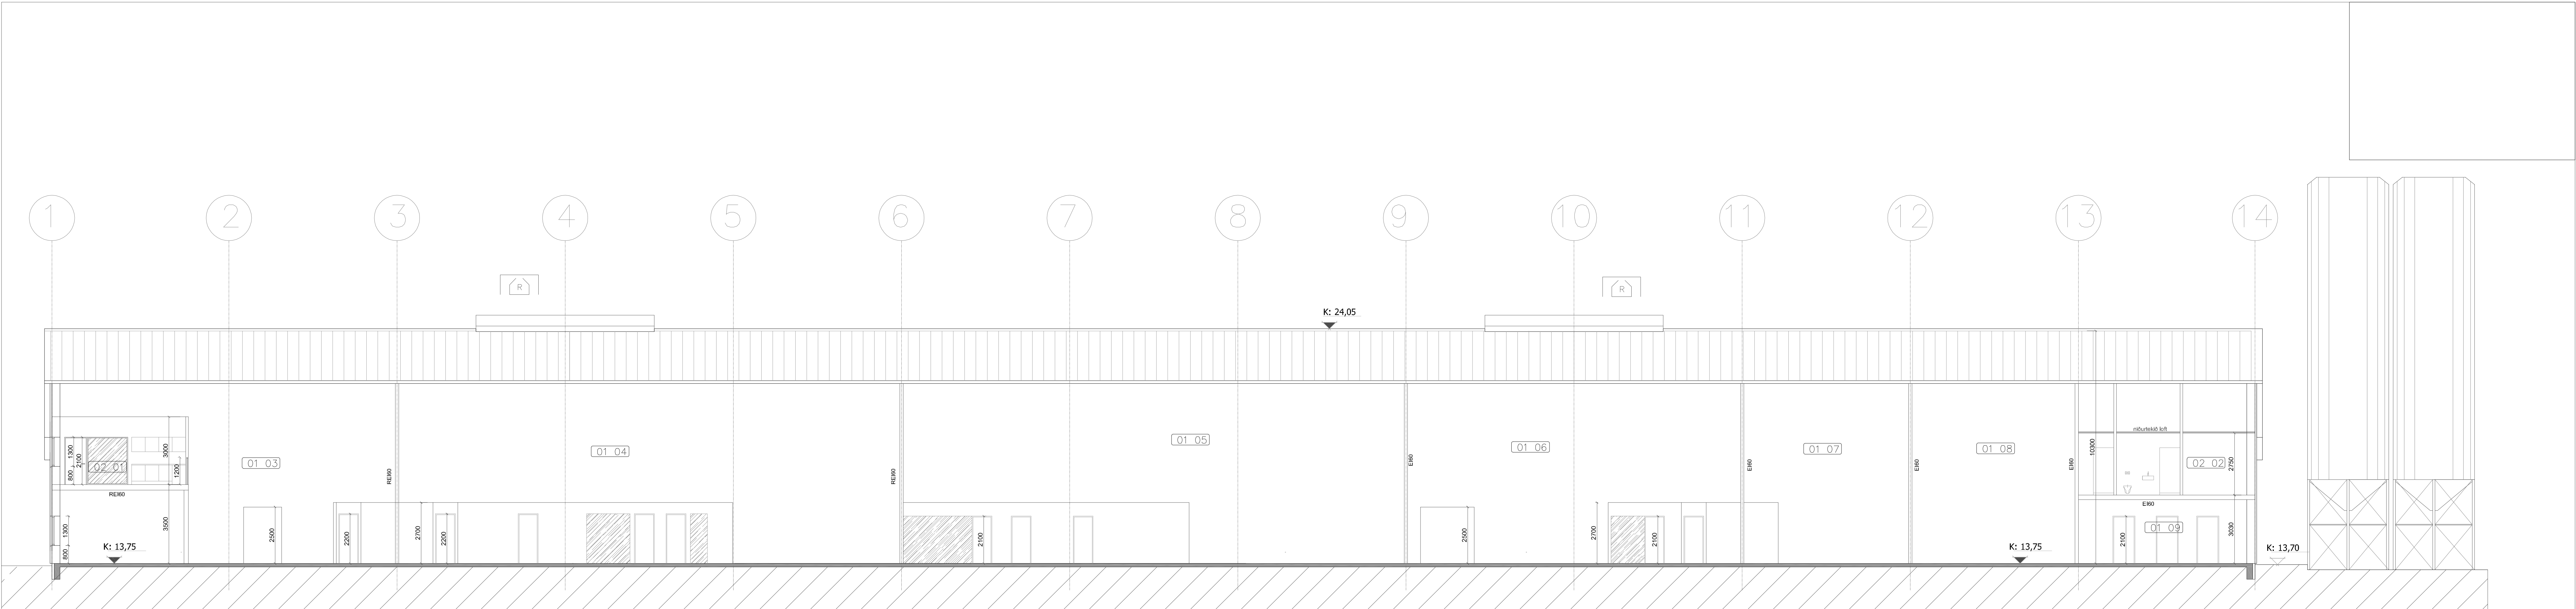

SNEIDING A-A
1:100

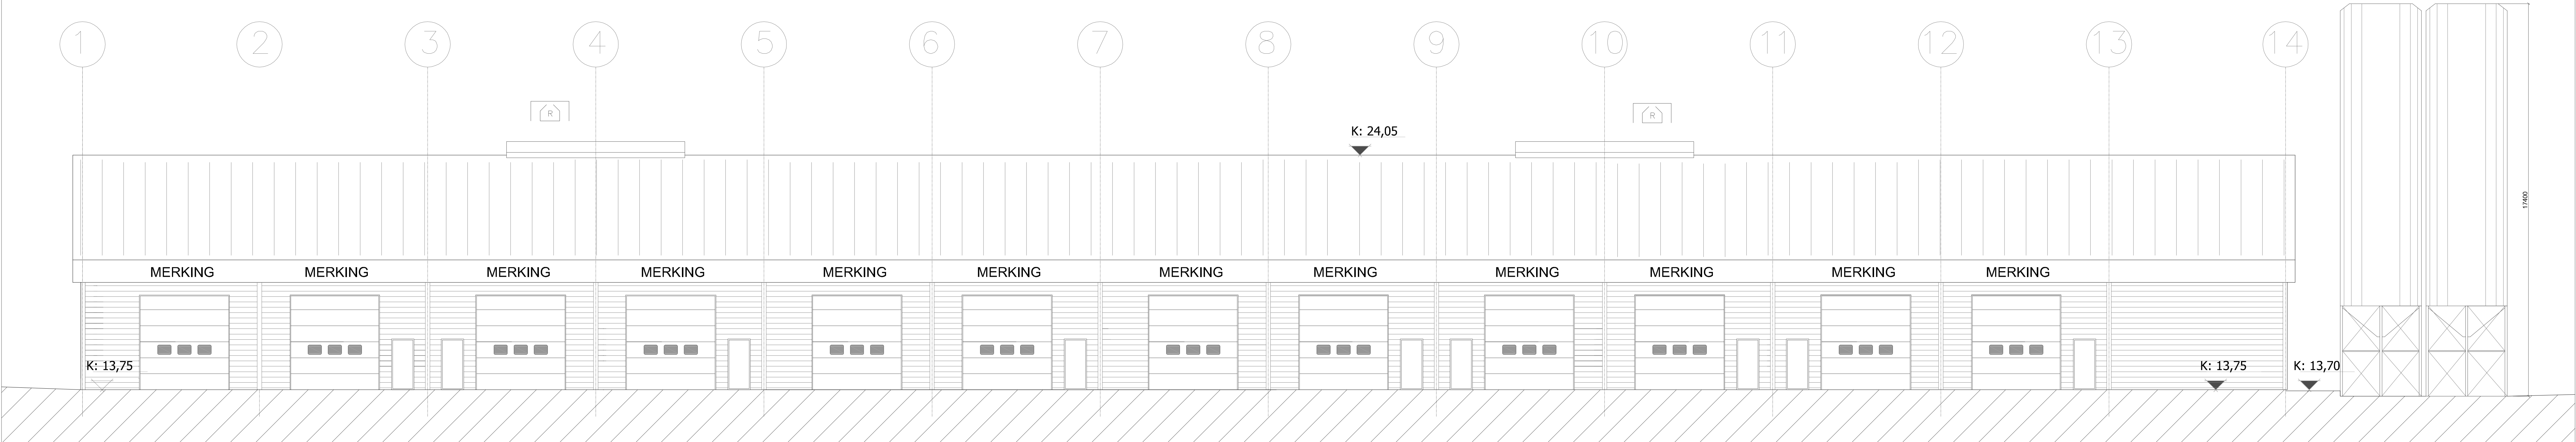

ÚTLIT SUÐUR
1:100

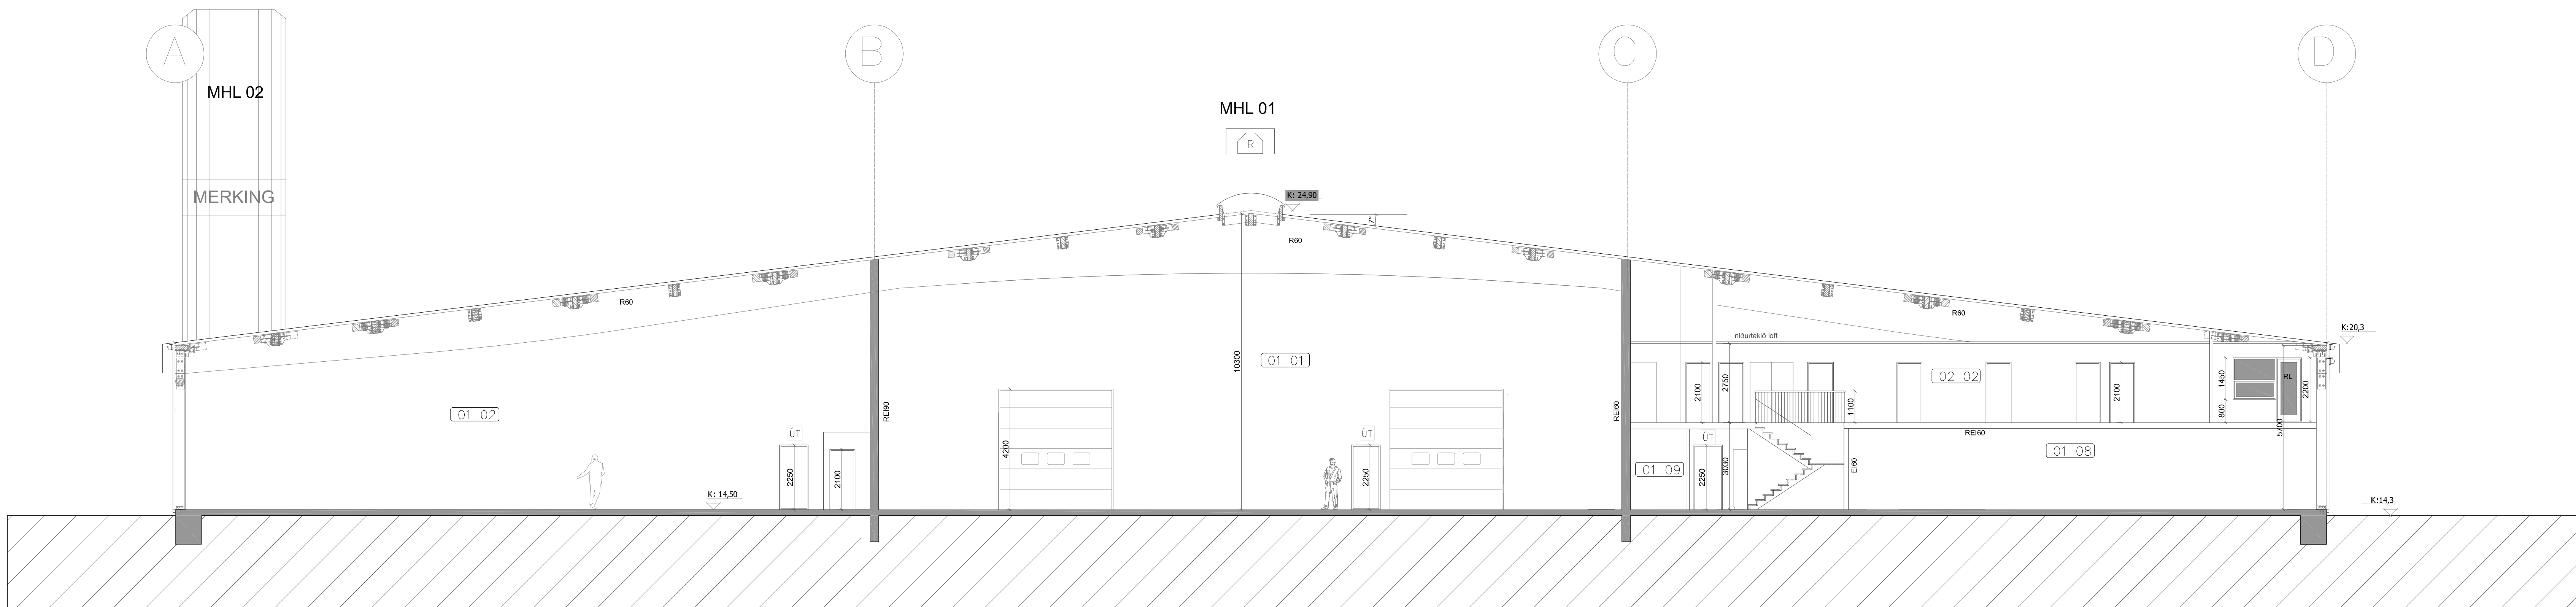

SNEIDING C-C
1:100

BREYTINGAR				Sk.
Nr.	DAGS.	BREYTING		

K.J. ARK ehf.

HÖNNUN - SKIPLAG - RAÐGJÖF
JÓN M. HALLDÓRSSON BYGGINGAFR.
27065-3038
09162-3509

VERK
ÍSHELLA 1
HAFNARFJÖRÐUR

TEKNIÐ
ÚTLIT OG SNEIDINGAR

KVAÐI
1:100, A0

DAGS
12.09.2017

TEKNIÐ NR.
KR, JMH

10-05