

ATH  
Teikning er útförin í lit og skal notuð í lit til þess að hönnun komist til skila.

**Almennar skýringar**


- Almennar skýringar við loftræsikerfi, sjá teikningu L000.
- Sivalir stokkar sem ná upp fyrir efstu plötu skulu varmaeinangrast að safnstokkum.
- Kantaðir safnstokkar á þaki skulu vera úr tæringarfríu efni og hljóðeinangrast að blásara.
- MH (MiðjuHæð, frá gólf) stokka er uppgöfin til viðmiðunar.
- Útsogs á snyrtingum skulu vera 110-170mm frá lofti.

IBVnnn : Innblástursventill ÚSVnnn : Útsogsventill  
FLVnnn : Fersklöfventill

**Táknskýringar stokkagerða**

- Útsog frá salernum
- Innstreymi að eldhúsi
- Frákast frá eldhúsháfi
- Frákast frá uppþvottavél

EVL- 611 - Brunaloka tengd með skynjara við öryggiskerfi

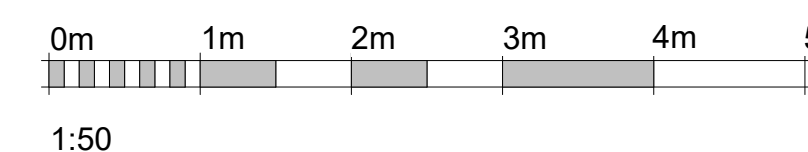

B	Reyndarteikning	SG	15.03.2024
A	Verkteikning	SG	22.07.2022
Útg.	Breyting	Hönnuður	Dags.

**Verkteikning**

**Strendingur ehf.**  
verktæðipjónusta  
Dalshraun 1  
220 Hafnarfjörður  
Sími: 575-5640  
www.strendingur.is  
strendingur@strendingur.is

Í samræmi við aðalupprátt frá: Strendingur ehf.  
Dagsetning og útgáfa aðaluppráttar: 01.03.2024 Útgáfa C  
Hönnuður: Sigurður Guðmundsson, kt. 191063-7599

Hönnunarstjóri: Páll Poulsen, kt. 200367-4729

**Óseyrarbraut 27b**  
Hafnarfjörður  
Loftræsing - Grunnmynd 1. hæð

Teiknað / Hannað:	Dags:
KHÁ/SG	22. júlí 2022
Kvarð:	Nr. teikningar:
1 : 50	B L111
	Stærð:
	A1



ATH  
Teikning er útgefin í lit og skal notuð í lit til þess að hönnun komist til skila.



**Almennar skýringar**

- Almennar skýringar við loftræsikerfi, sjá teikningu L000.
- Sivalir stokkar sem ná upp fyrir efstu plötu skulu varmaeinagrast að safnstokkum.
- Kantaðir safnstokkar á þaki skulu vera úr tæringarfríu efni og hljóðeinagrast að blásara.
- MH (MiðjuHæð, frá gólf) stokka er uppgæfin til viðmiðunar.
- Útsogs á snyrtungum skulu vera 110-170mm frá lofti.

IBVnnn : Innblástursventill ÚSVnnn : Útsogsventill  
FLVnnn : Fersklöfventill

**Táknskýringar stokkagerða**

- Útsog frá salernum
- Innstreymi að eldhúsi
- Frákast frá eldhúsháfi
- Frákast frá uppþvottavél

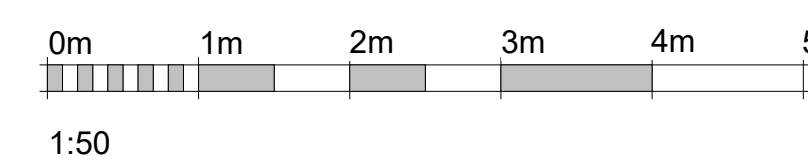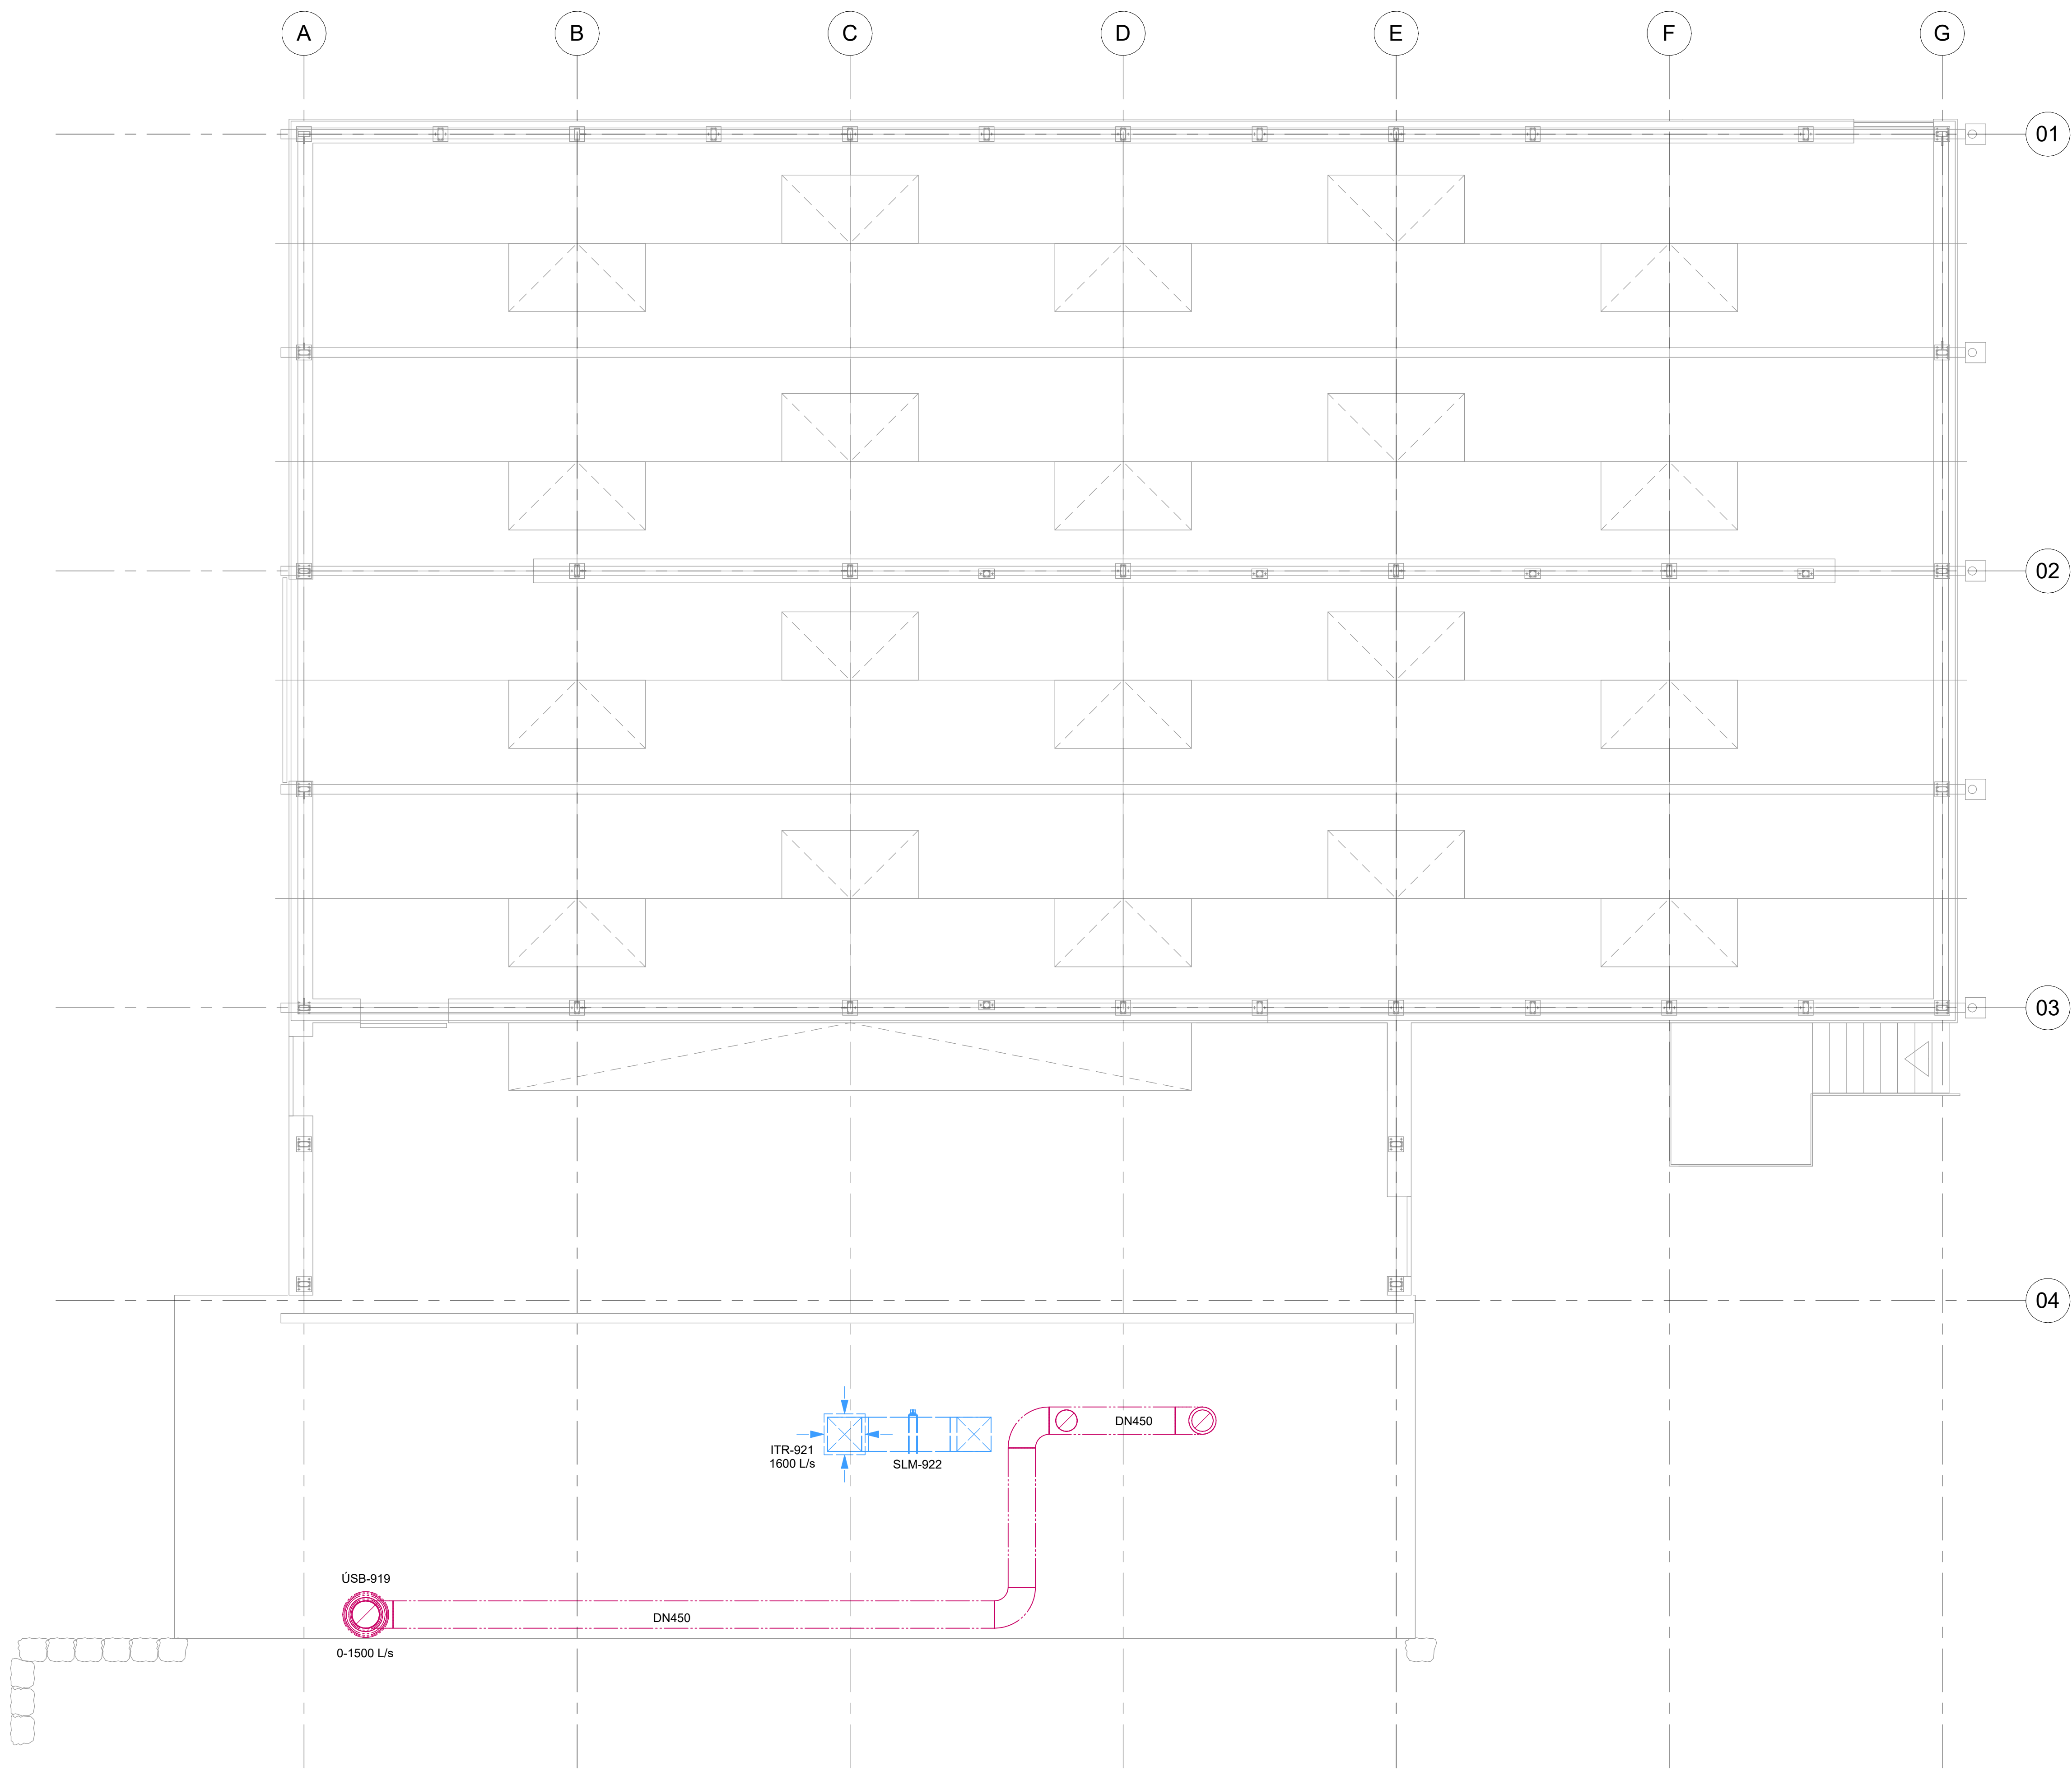

B	Reyndarteikning	SG	15.03.2024
A	Verkteikning	SG	22.07.2022
Útg.	Breyting	Hönnuður	Dags.

**Verkteikning**

**Strendingur ehf.**  
Dalsbraun 1  
220 Hafnarfjörður  
Sími: 575-5640  
www.strendingur.is  
strendingur@strendingur.is

Í samræmi við aðaluppdrátt frá: Strendingur ehf.  
Dagselning og útgáfa aðaluppdráttar: 01.03.2024 Útgáfa C  
Hönnuður: Sigurður Guðmundsson, kt. 191063-7599

Hönnunarstjóri: Páll Poulsen, kt. 200367-4729

**Óseyrarbraut 27b**  
Hafnarfjörður  
Loftræsing - Grunnmynd þaks

Teiknað / Hannað:	Dags:
KHÁ/SG	22. júlí 2022
Kvarði:	Nr. teikningar:
1 : 50	B L121
	Stærð: A1