

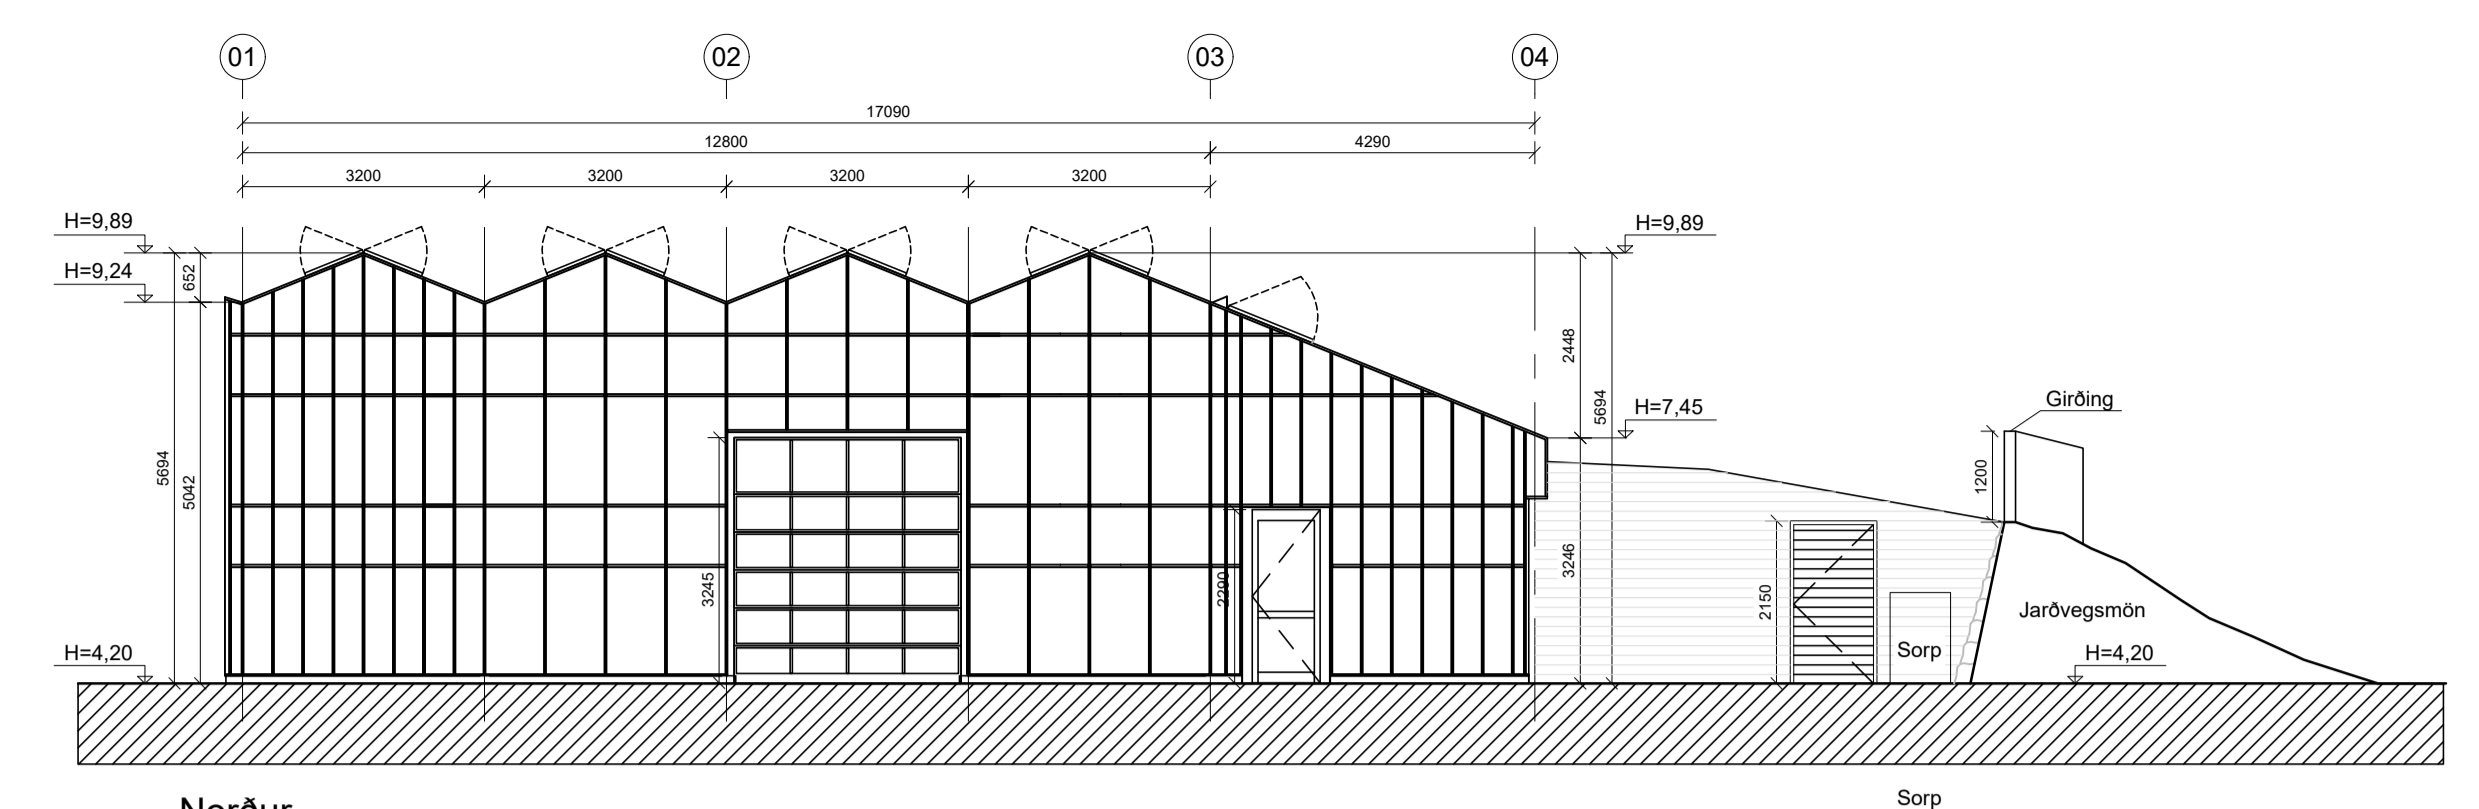



- Skýringar:
- Inngangur
 - Stærðstöð brunav. kerfis
 - GN Gólfhúðarfall
 - HL Handfang
 - AV Aðalvaskur
 - KV Klavavaskur
 - MV Málavaskur
 - MVG Málavaskur Grænmetis
 - MVK Málavaskur Kjött
 - UP Uppþotavél
 - GD Gullöfn
 - GR Grill
 - GS Gashella
 - SP Stekpanna
 - DP Djúpselvingarþottur
 - HG Hefur / Gullgleyfir
 - RV Rastvaskur
 - LR Loftvæng
 - HS Henslökki
 - R Reykiskýjan
 - Út-þús gegnumþylki eða djúpt
 - Út-mærka skáli eftirlýsandi skv. ISO 16069
 - Stöngukeyli
 - Brunastöngukeyli
 - Brunaskáli
 - Reyklosun í þaki

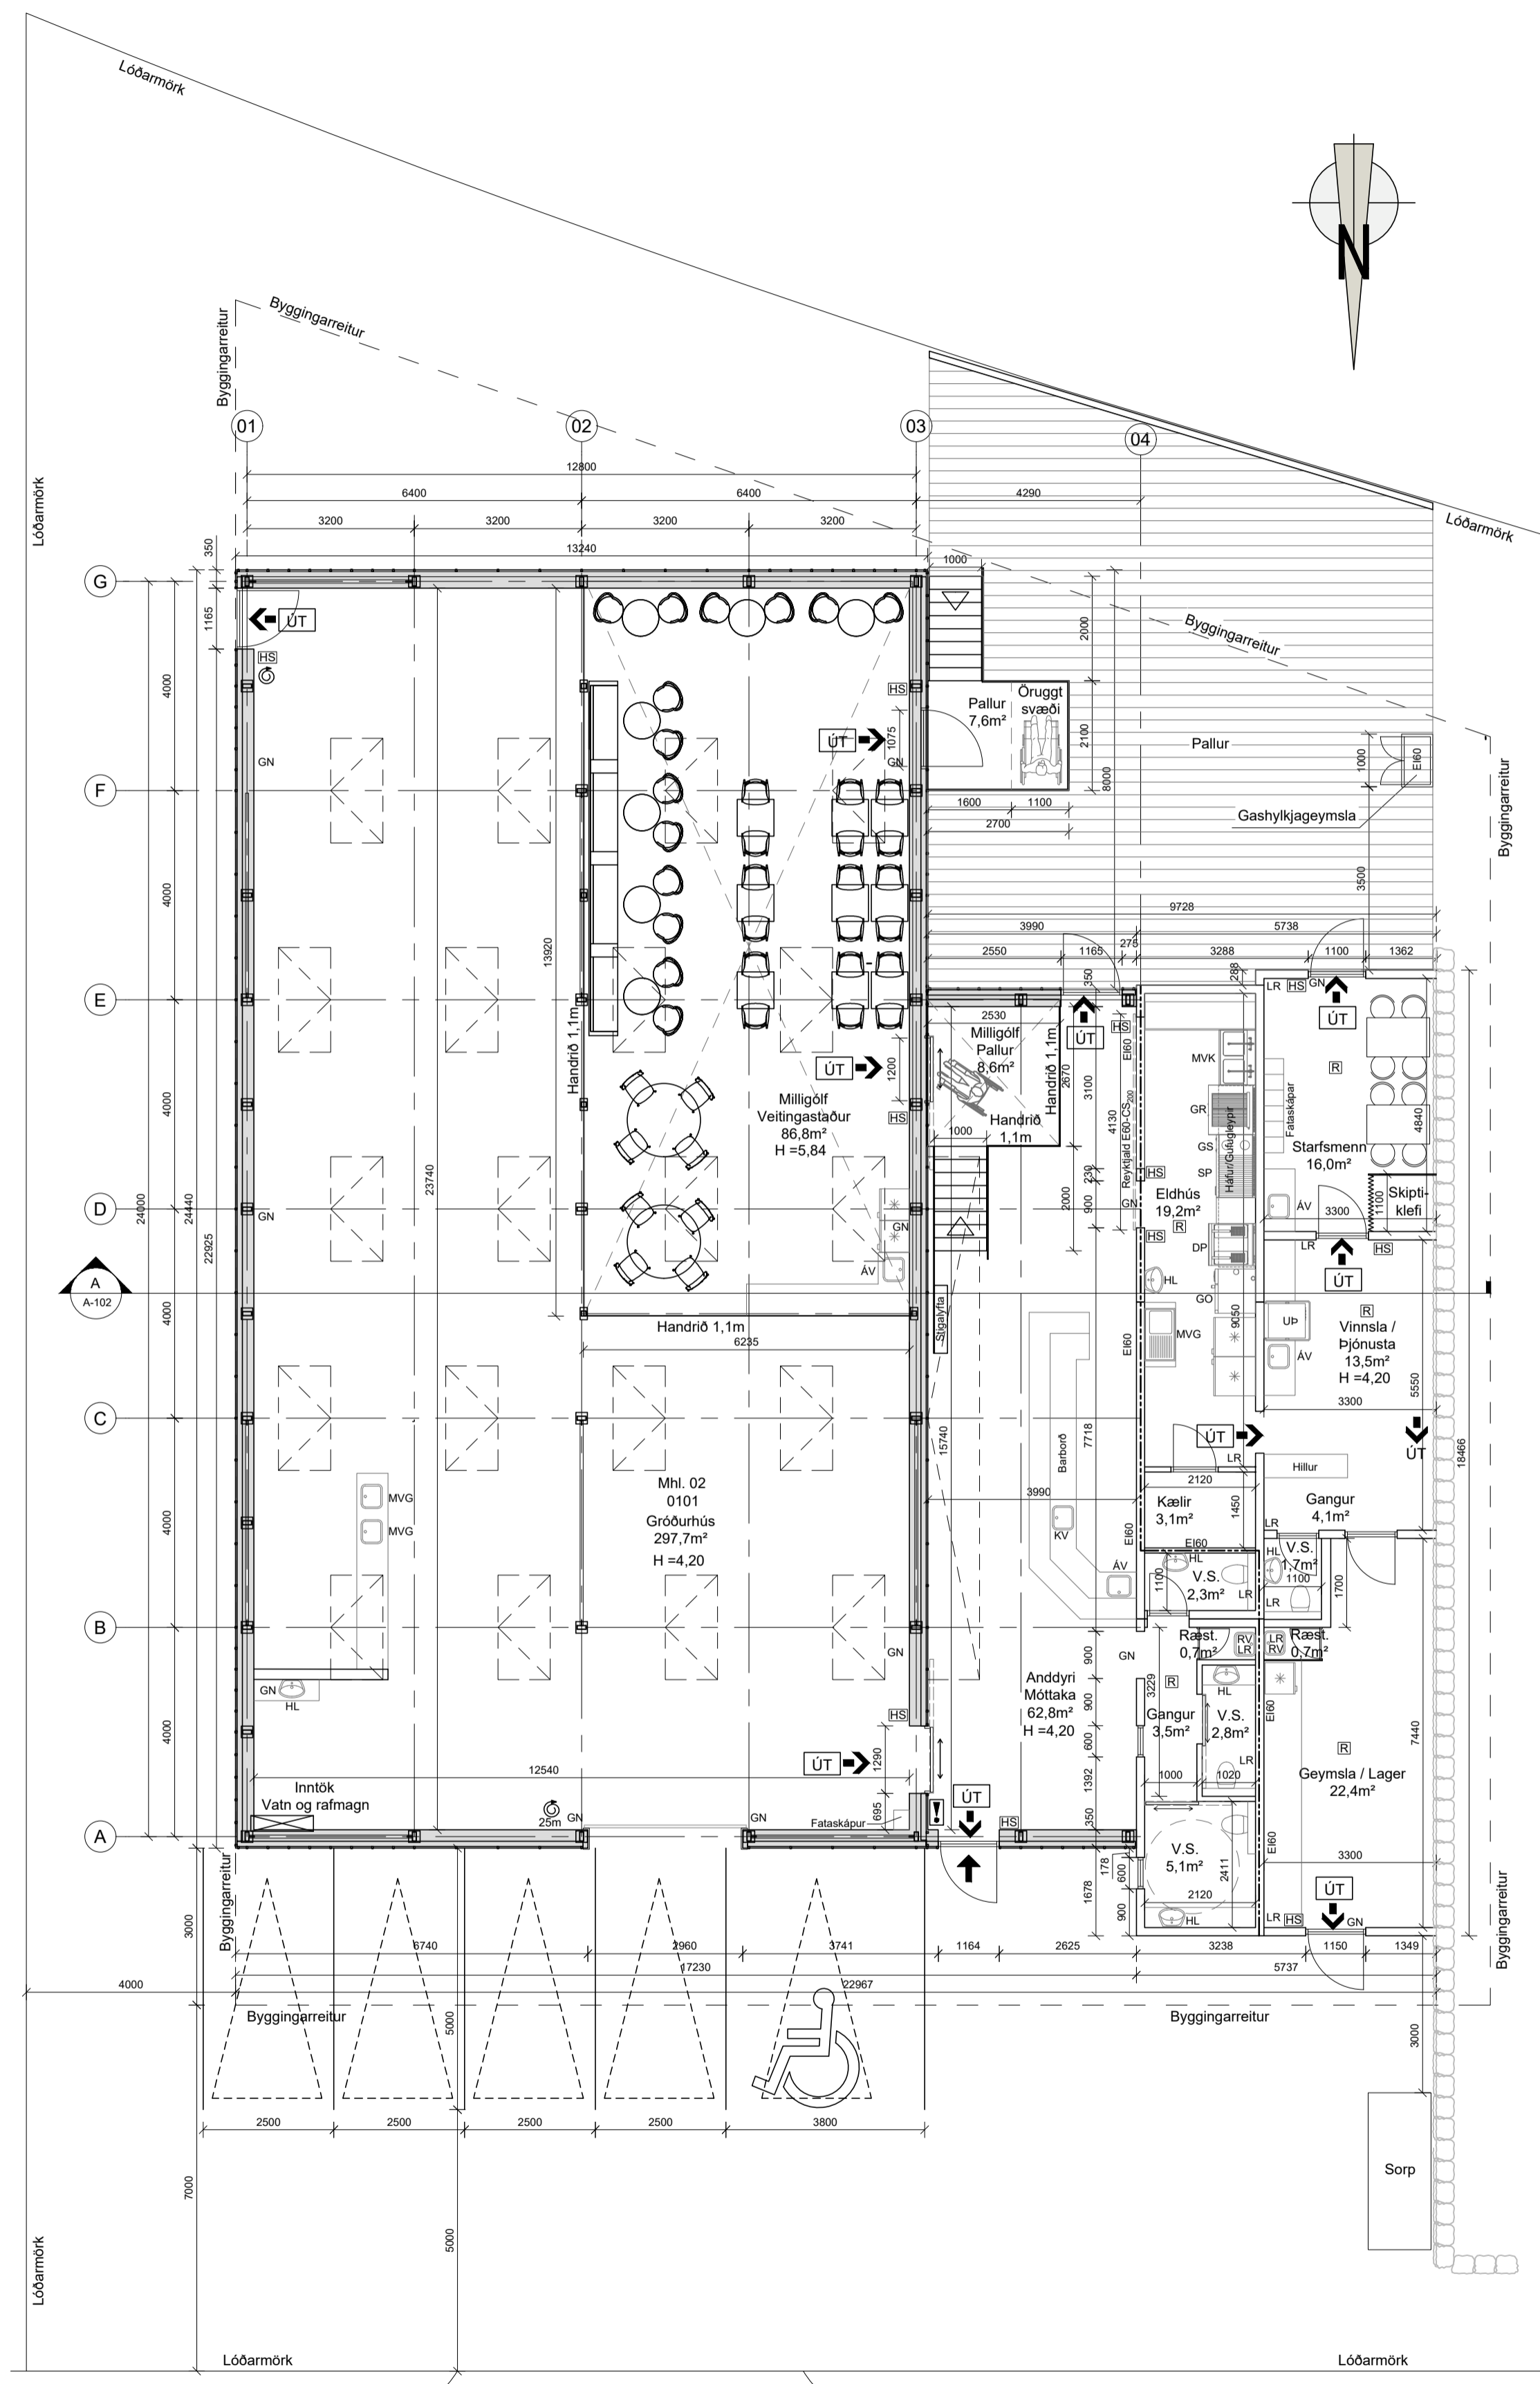



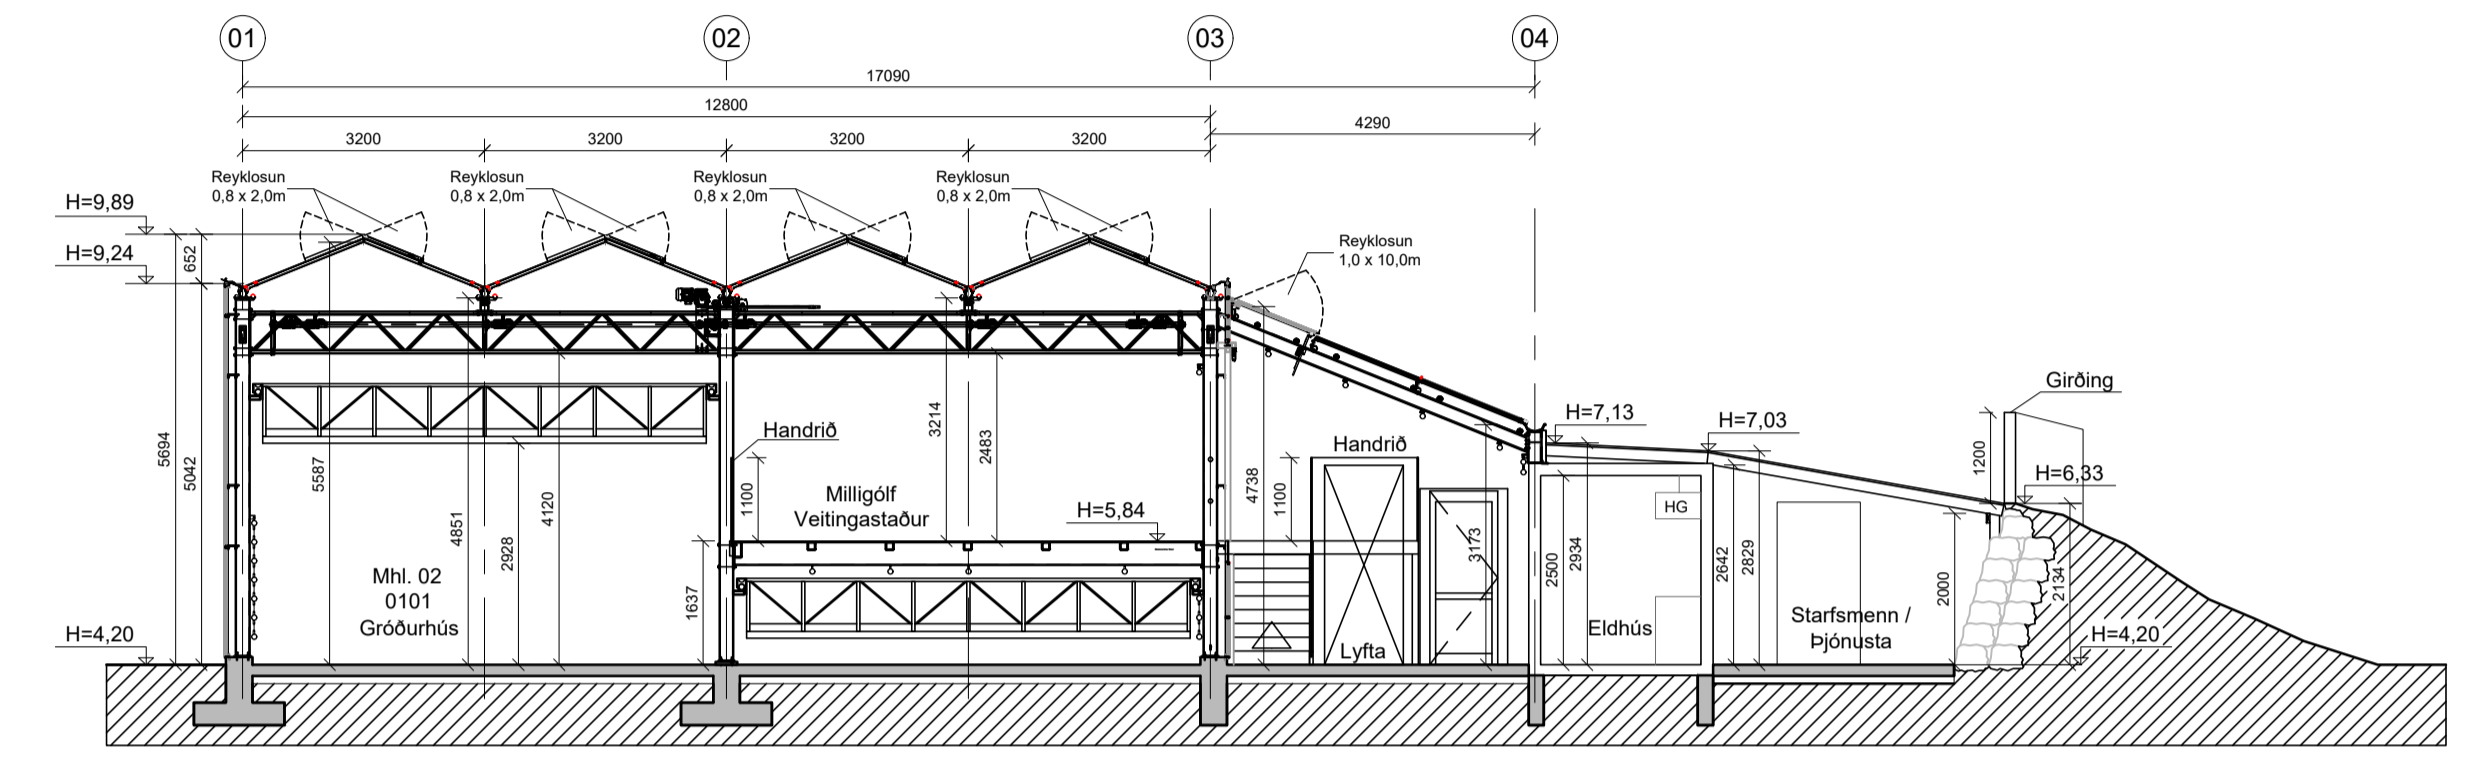


Snið A-A
1:100

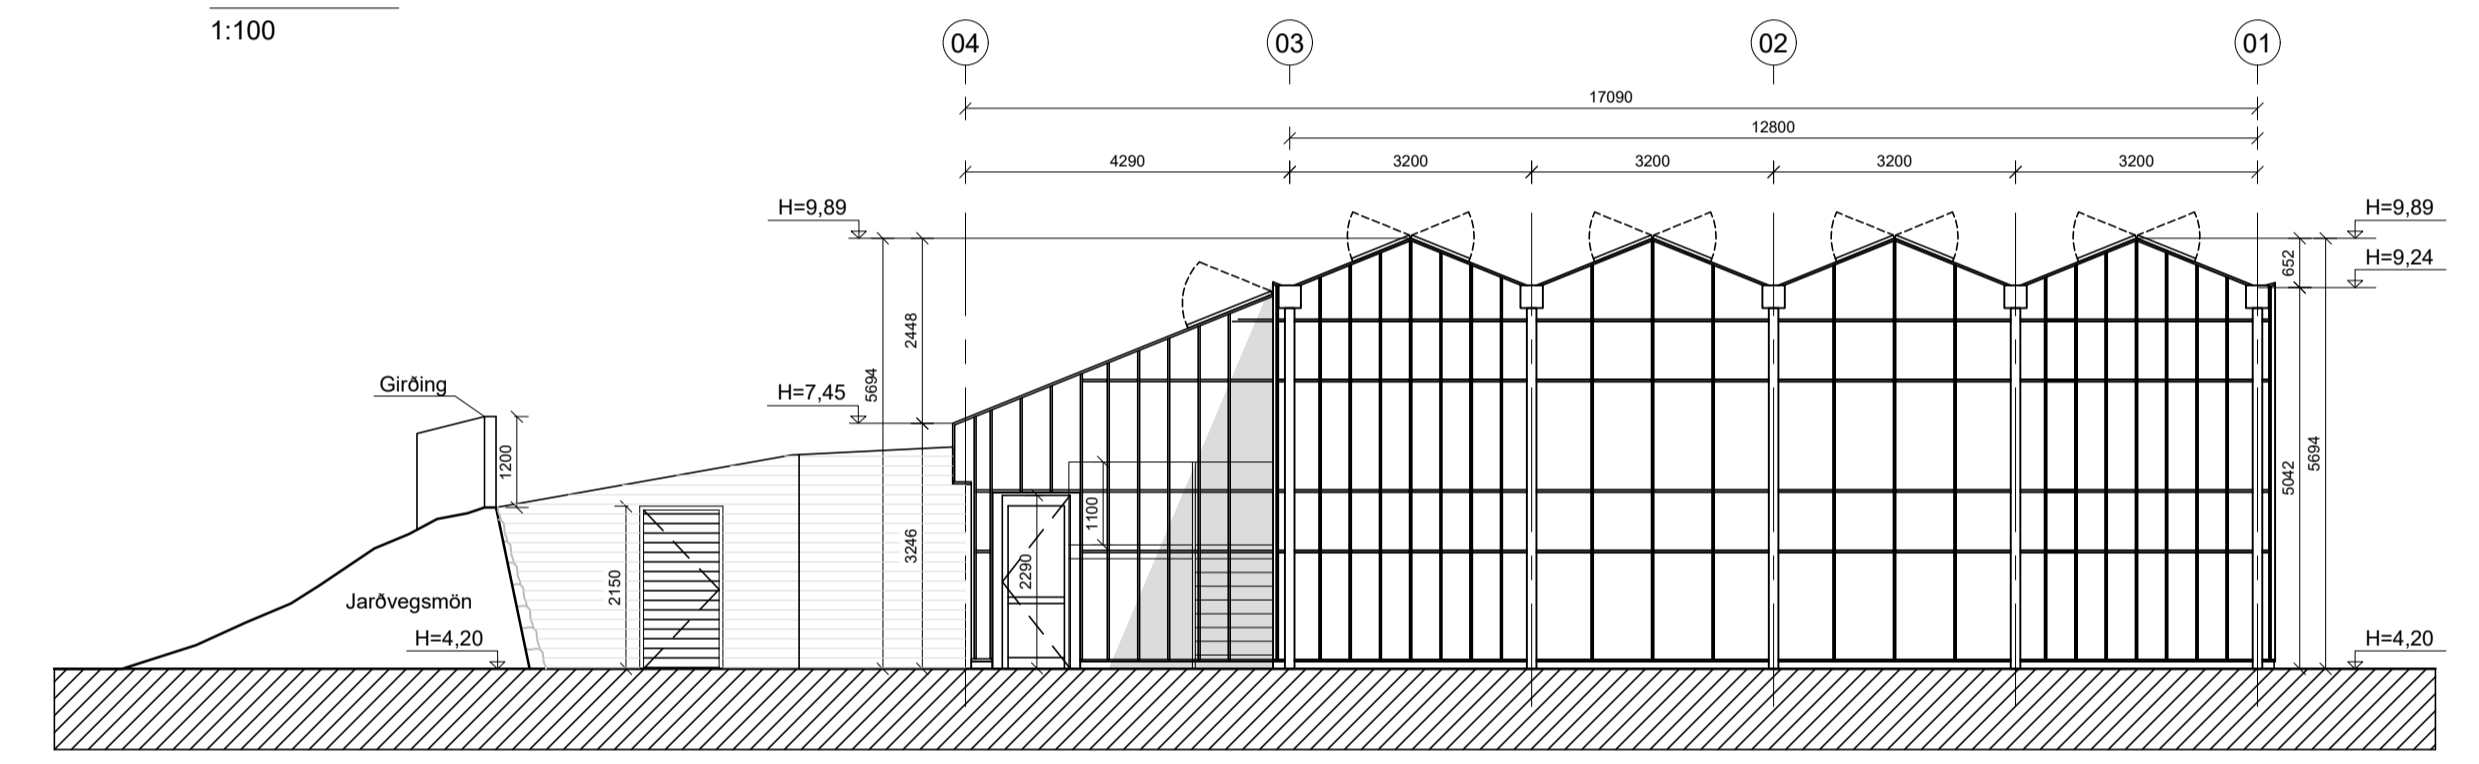

Suður
1:100

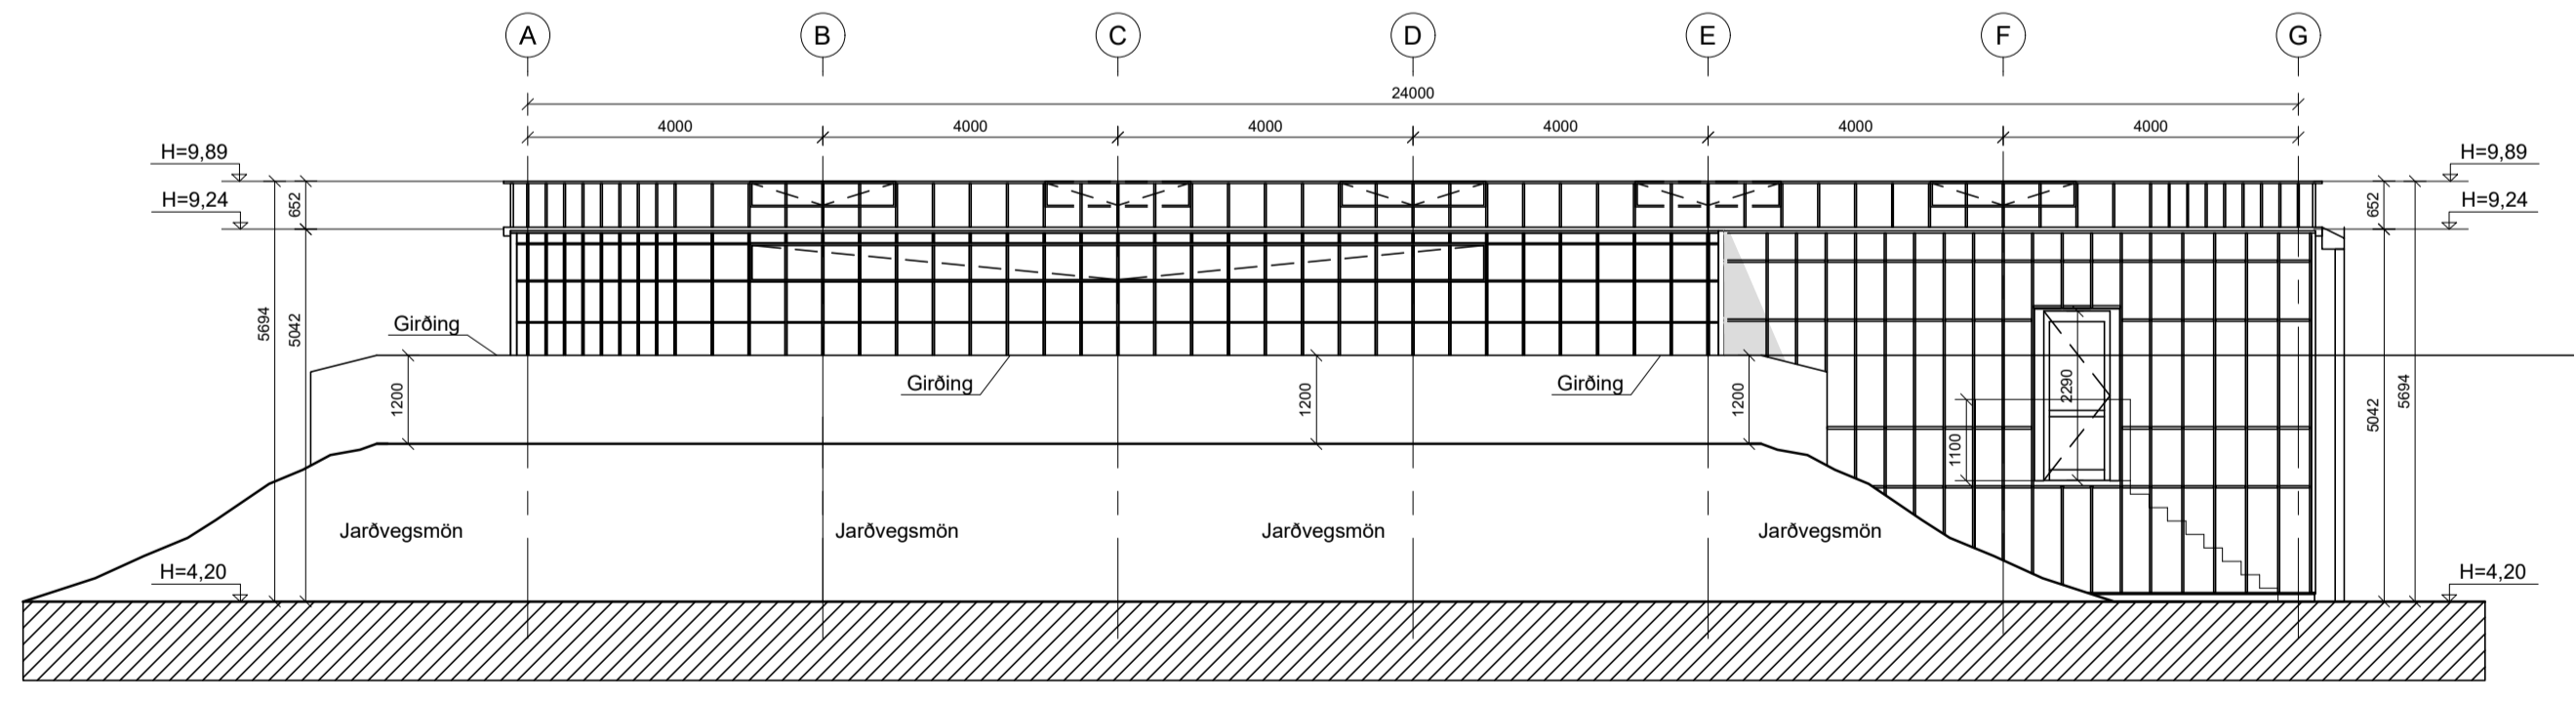

Vestur
1:100

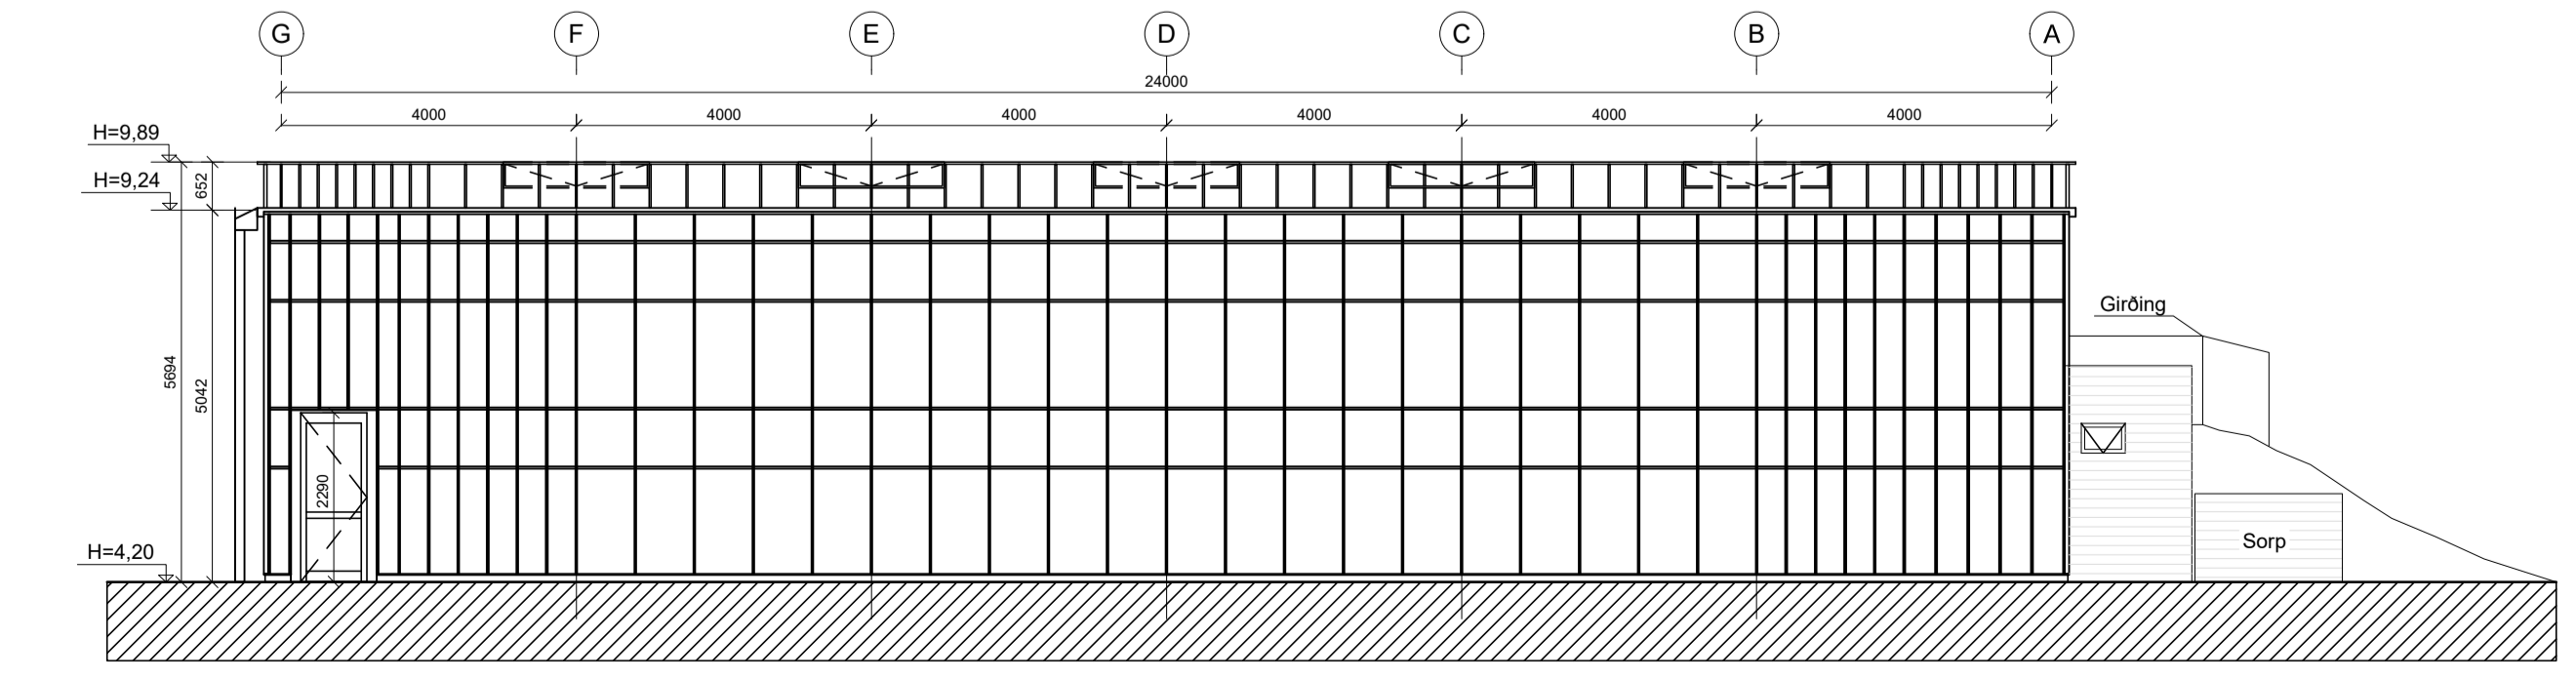

Austur
1:100

Grunnmynd
1:100

ÓSEYRARBRAUT

Útg.	Breyting	Hönnuður	Dags.
F	Gashykjageymsla við pall. Innréttingar í groðurhúsi, anddyri, eldhúsi og bakrymum eldhúsi. Lyfta við milligölf palli	PP	01.03.2024
E	Afh. Heilbrigðis. efl. 10.10.2022. bilastæði og nettóflotur í skráringartöflu	PP	01.11.2022
D	Stækkun og veitingarekstur	PP	14.09.2022
C	Afh. Bygg. flt. 27.05.2022	PP	30.05.2022
B	Afh. Bygg. flt. 25.05.2022	PP	27.05.2022
A	Verkeiðning	PP	15.05.2022

Verkeiðning

Strendingur ehf.
 verkfræðibjónusta

Dalshraun 1
 220 Hafnarfjörður
 Sími: 575-5640
 www.strendingur.is
 strendingur@strendingur.is

Aðalupdráttur

Hönnuður: Páll Poulsen, kt.: 200367-4729

Hönnunarsjötti: Páll Poulsen, kt.: 200367-4729

Óseyrarbraut 27b
 Hafnarfjörður
 Grunnmynd, Snið og Útlit

Teiknað / Hannað:	Dags:
PP/PP	15. maí 2022
Kvartí:	Breyting:
Nr. teikningar:	Stærð:
Skv. Teikn. F	A-102
	A1