


SKÝRINGAR

- SV Skolplögn
- OV Ofanvatnslögn
- NK Neysluvatn kalt
- HF Hitilögn framrás/ NH Neysluvatn heitt

- BH: Brunahani
- BK: Botnkóti
- BR: Brunur ofanvatn
- BRS: Brunur skólp
- SBR: Sýnatökubrunnur
- FA: Fituskilja
- FS: Flotskilja
- MK: Miðjukóti
- NF: Niðurfali
- OS: Óliuskilja
- SA: Sandskilja
- SK-J: Slöngukrani í jörð
- SJ: Spindilokri í jörð

4.06	Breytt hæðlögn niðurf. brunna og lagna	24.06.2024	AToS	SHH
4.05	Plak lætt, ný niðurf. br. hæðir a niðurf. brunnum og lagnum	06.06.2024	AToS	SHH
4.04	Framm á stöllum og bakvæðing, heit a lög lagabætur. Breyting a köllum. Spreiddiklar a hringvatnslögn. Hringvatnsloagn sýst.	23.03.2023	AToS	SHH
4.03	Niðurfali lætt	02.02.2023	BaJo	SHH
4.02	Uppfært tekiing	25.01.2023	BaJo	SHH
4.01	Væðing	19.09.2022	BaJo	SHH
Ulg.	Skýring / Breyting.	Útgáttning	teknáð	yfirlarað

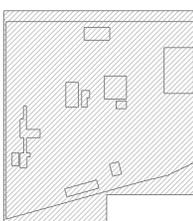

HRINGRÁS
ENDURVINNSLA

BATTERIÐ/ARKITEKTAR
LOTA ehf.
REFSKEGG ehf.
VERKÍS ht.

Hvaleyraustra 32, 220 Hafnarfirði, S: 5454700
 Guðriðarstíg 2-4, 113 Reykjavík, S: 5605400
 Suðurlög 92, 221 Hafnarfirði, S: 8232280
 Ofanleiti 2, 103 Reykjavík, S: 4228000

Hönnuður aðaluppdráttá og hönnunarstjóri: **Sigurður Einarsson FAÍ** kt: 110457-2789

Hönnuður séruuppdráttá: **Stefán Hjalti Helgason** kt: 301269-4049

Áhella 1, Hafnarfirði

GATASTÆÐING Matshluti:

Jarðvinna og lagning í jörðu

Lagnir í jörðu LANUNUMER: L122107
 STADGR.: 1400-1-01550010
 MKV.: 1:500
 Yfirlitsmynd
 Yfirlitsmynd: A1
 Svæði 1-5
 ÚTGÁFA DAGS: 19.09.2022
 TEIKNAD: BaJo/AToS
 YFIRFARID: TOJ

SKJALANAMER: **VER - 100 - 008 - ME - D02 - 000 - 4.06**

UPPRUNI: WBS INNKALPSP FAGSVID SKJALATEG. RAÐNR. ÚTGÁFA


VERKUNUMER RÁÐGAFA: **21334** TEIKNUNGANUMER: **ME000**

SKÝRINGAR


- SV Skolplögn
- OV Ofanvatnslögn
- NK Kalt vatn
- HF Hitallögn framrás/
NH Neysluvatn heitt

- BH: Brunahani
- BK: Botnkóti
- BR: Brunnur ofanvatn
- BRS: Brunnur skólp
- SBR: Sýnatökubrunnur
- FA: Fituskilja
- FS: Flotuskilja
- MK: Miðjukóti
- NF: Niðurfall
- OS: Olluskilja
- SA: Sandskilja
- SK-J: Stöngukrani í jörð
- SJ: Spndillóki í jörð

Framkvæmdir utan núverandi lóðar biða samþykkis á stækkun lóðar og gildistöku nýs deiliskipulags.

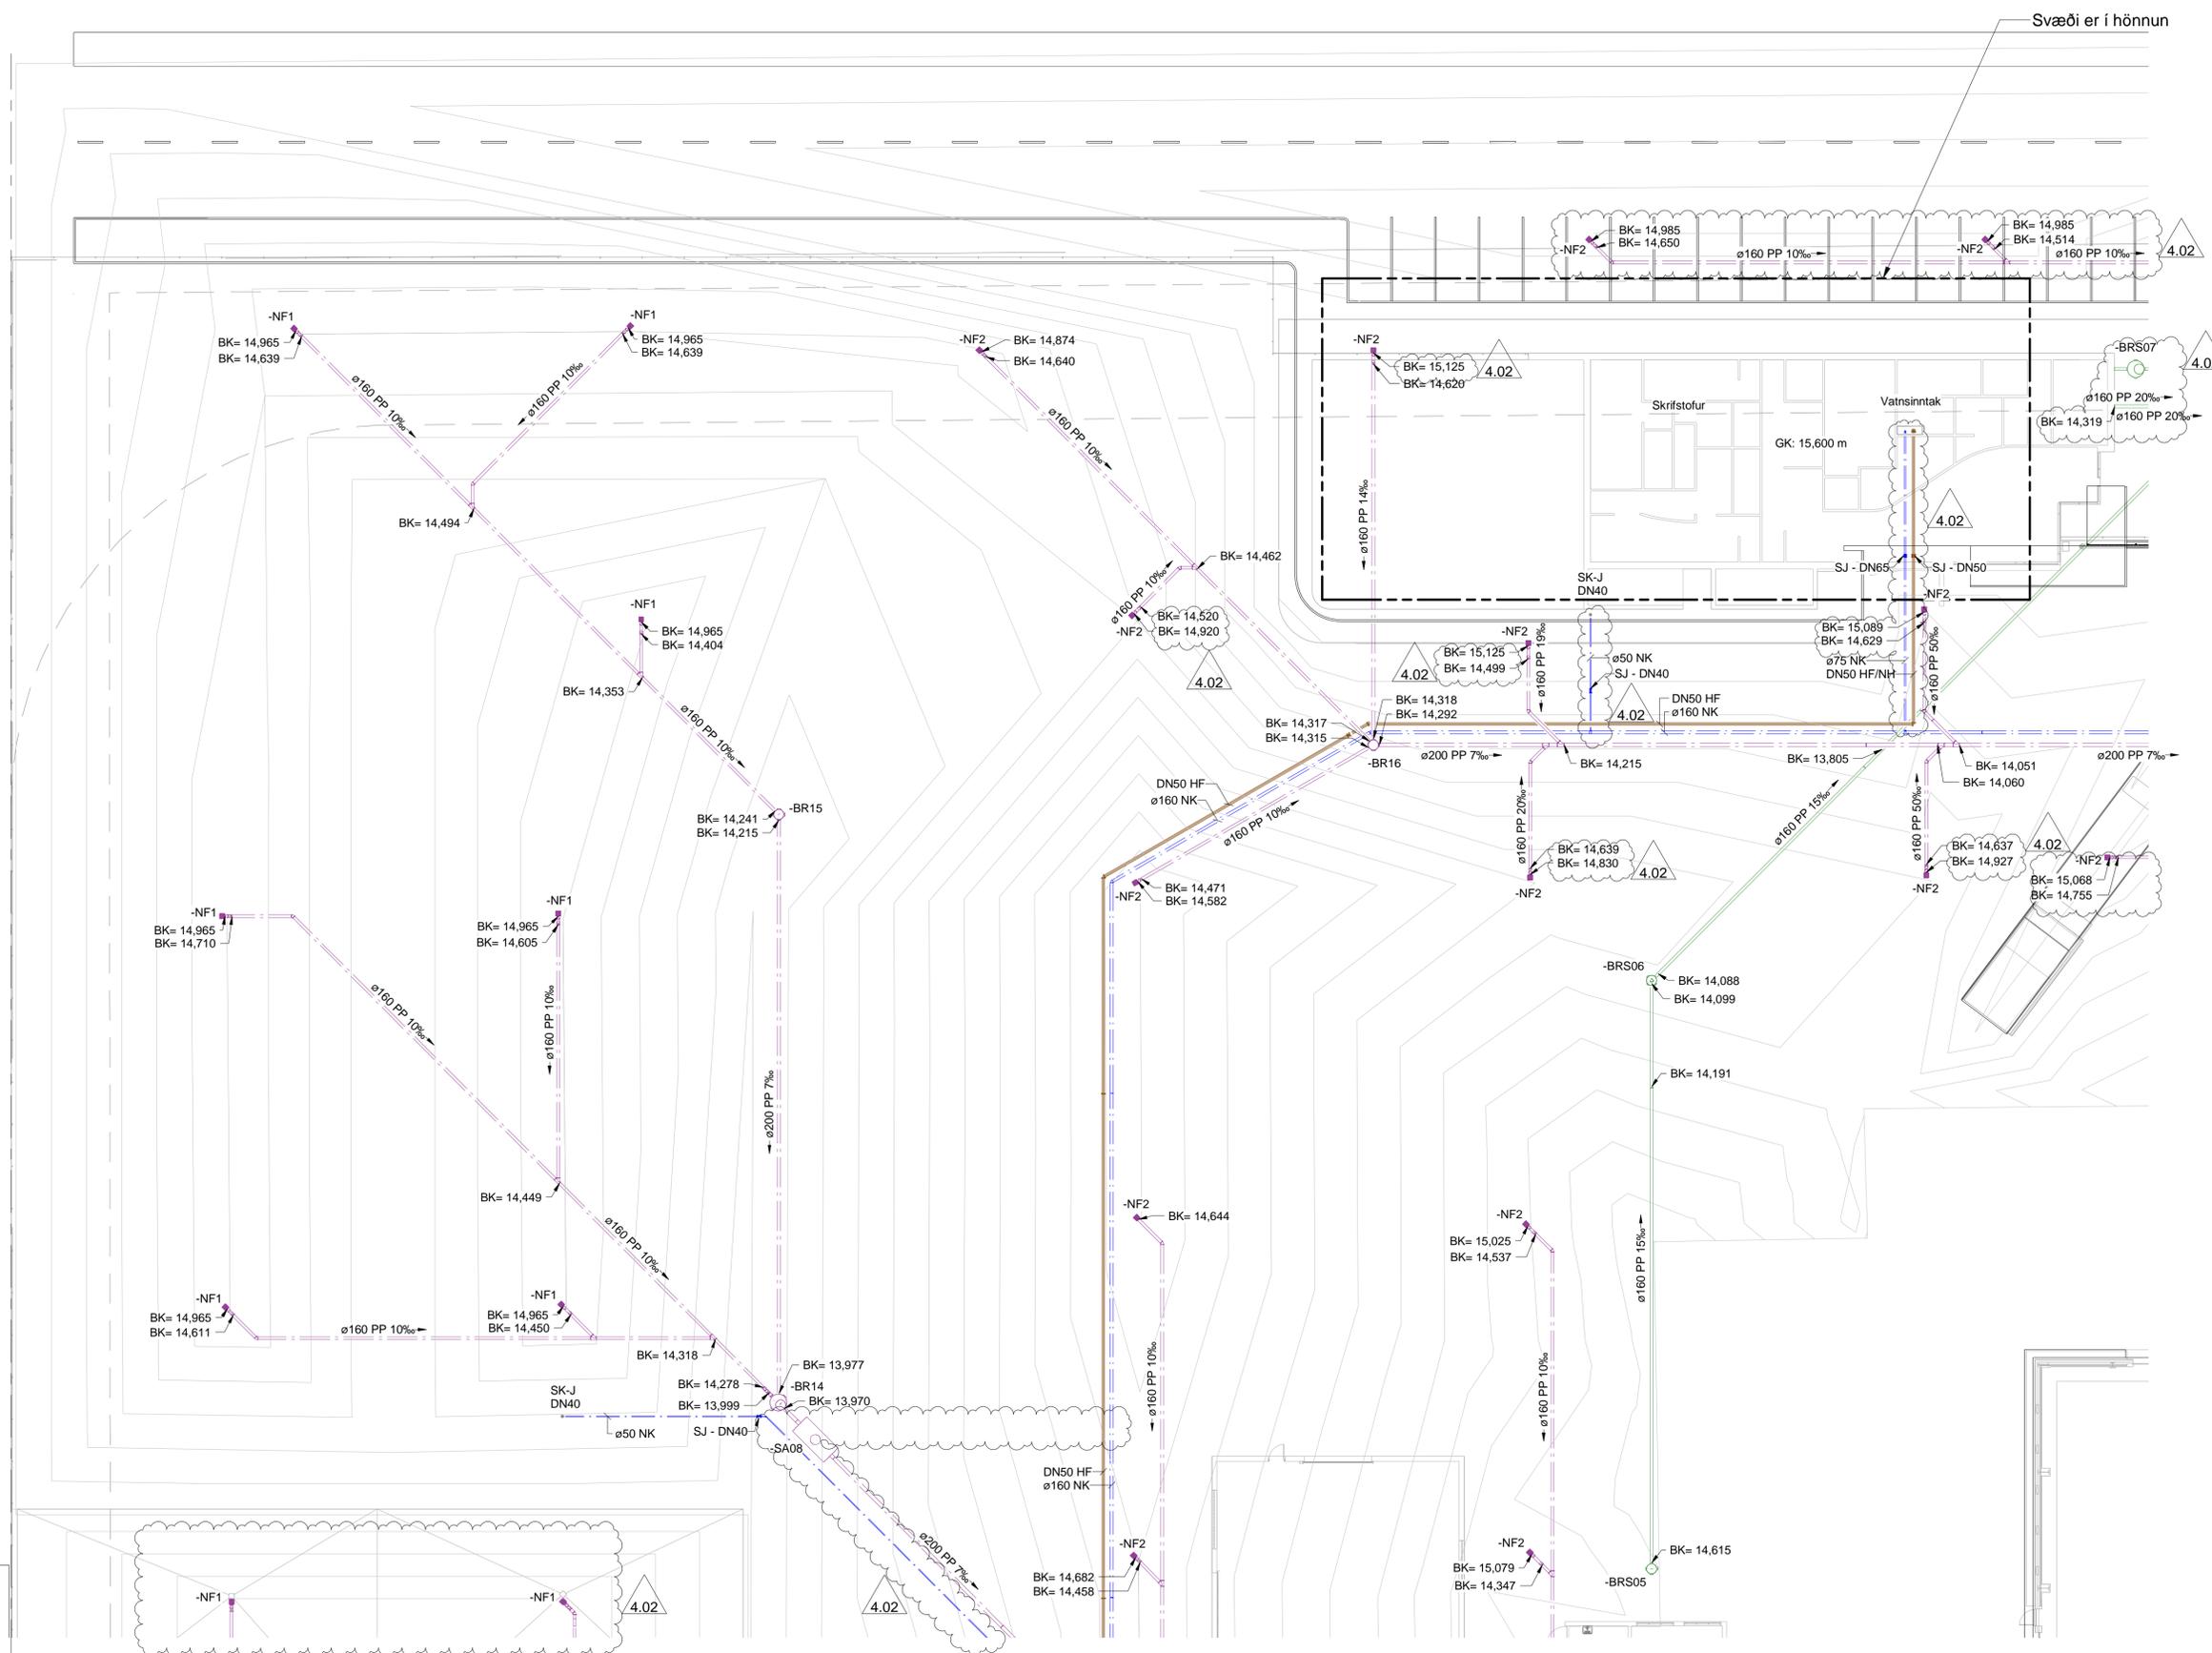

4.02	Breytt höfðlega niðurf., burra og lagna	24.06.2024	AToS	SH
4.01	Verkteikning	23.03.2023	AToS	Pol
Ulg.	Skýring / Breyting	Þegsetning	teknab	yfirfarð

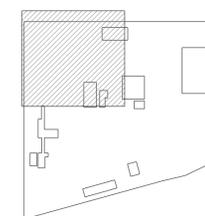

HRINGRÁS
 ENDURVINNSLA


BATTERIÐ/ARKITEKTAR Hvaleyrabraut 32, 220 Hafnarfjörður, S: 5454700
LOTA ehf. Guðrúnarstíg 2-4, 113 Reykjavík, S: 5605400
REFSKEGG ehf. Stuðlaberg 92, 221 Hafnarfjörður, S: 8232280
VERKÍS hf. Ólafshlí 2, 103 Reykjavík, S: 4228000

Hönnuður aðaluppdráttar og hönnunarstjóri: **Sigurður Einarsson FAÍ** kt: 110457-2789

Hönnuður séruppdráttar: **Stefán Hjalti Helgason** kt: 301269-4049

Áhella 1, Hafnarfjörður
 GATASTÆSETNING Matshluti:
Jarðvinna og lagning í jörðu LANDNÚMÉR: L122107
 STABGR.: 1400-101550010
 Grunnmynd MKV.: 1:200
 Svæði 1 BLAÐSTÆRÐ: A1
 ÚTGAFA DAGS: 23.03.2023
 TEIKNAD: BA/LO/AToS
 YFIRFARID: TOJ

SKJALANÚMÉR
VER - 100 - 008 - ME - D02 - 001 - 4.02
 UPPRUNI WBS INNKALPSP FAGSVIÐ SKJALATEG. RAÐNR. ÚTGAFA
 VERKNÚMÉR RÁÐGAFA: **21334** TEIKNINGANÚMÉR: **ME001**

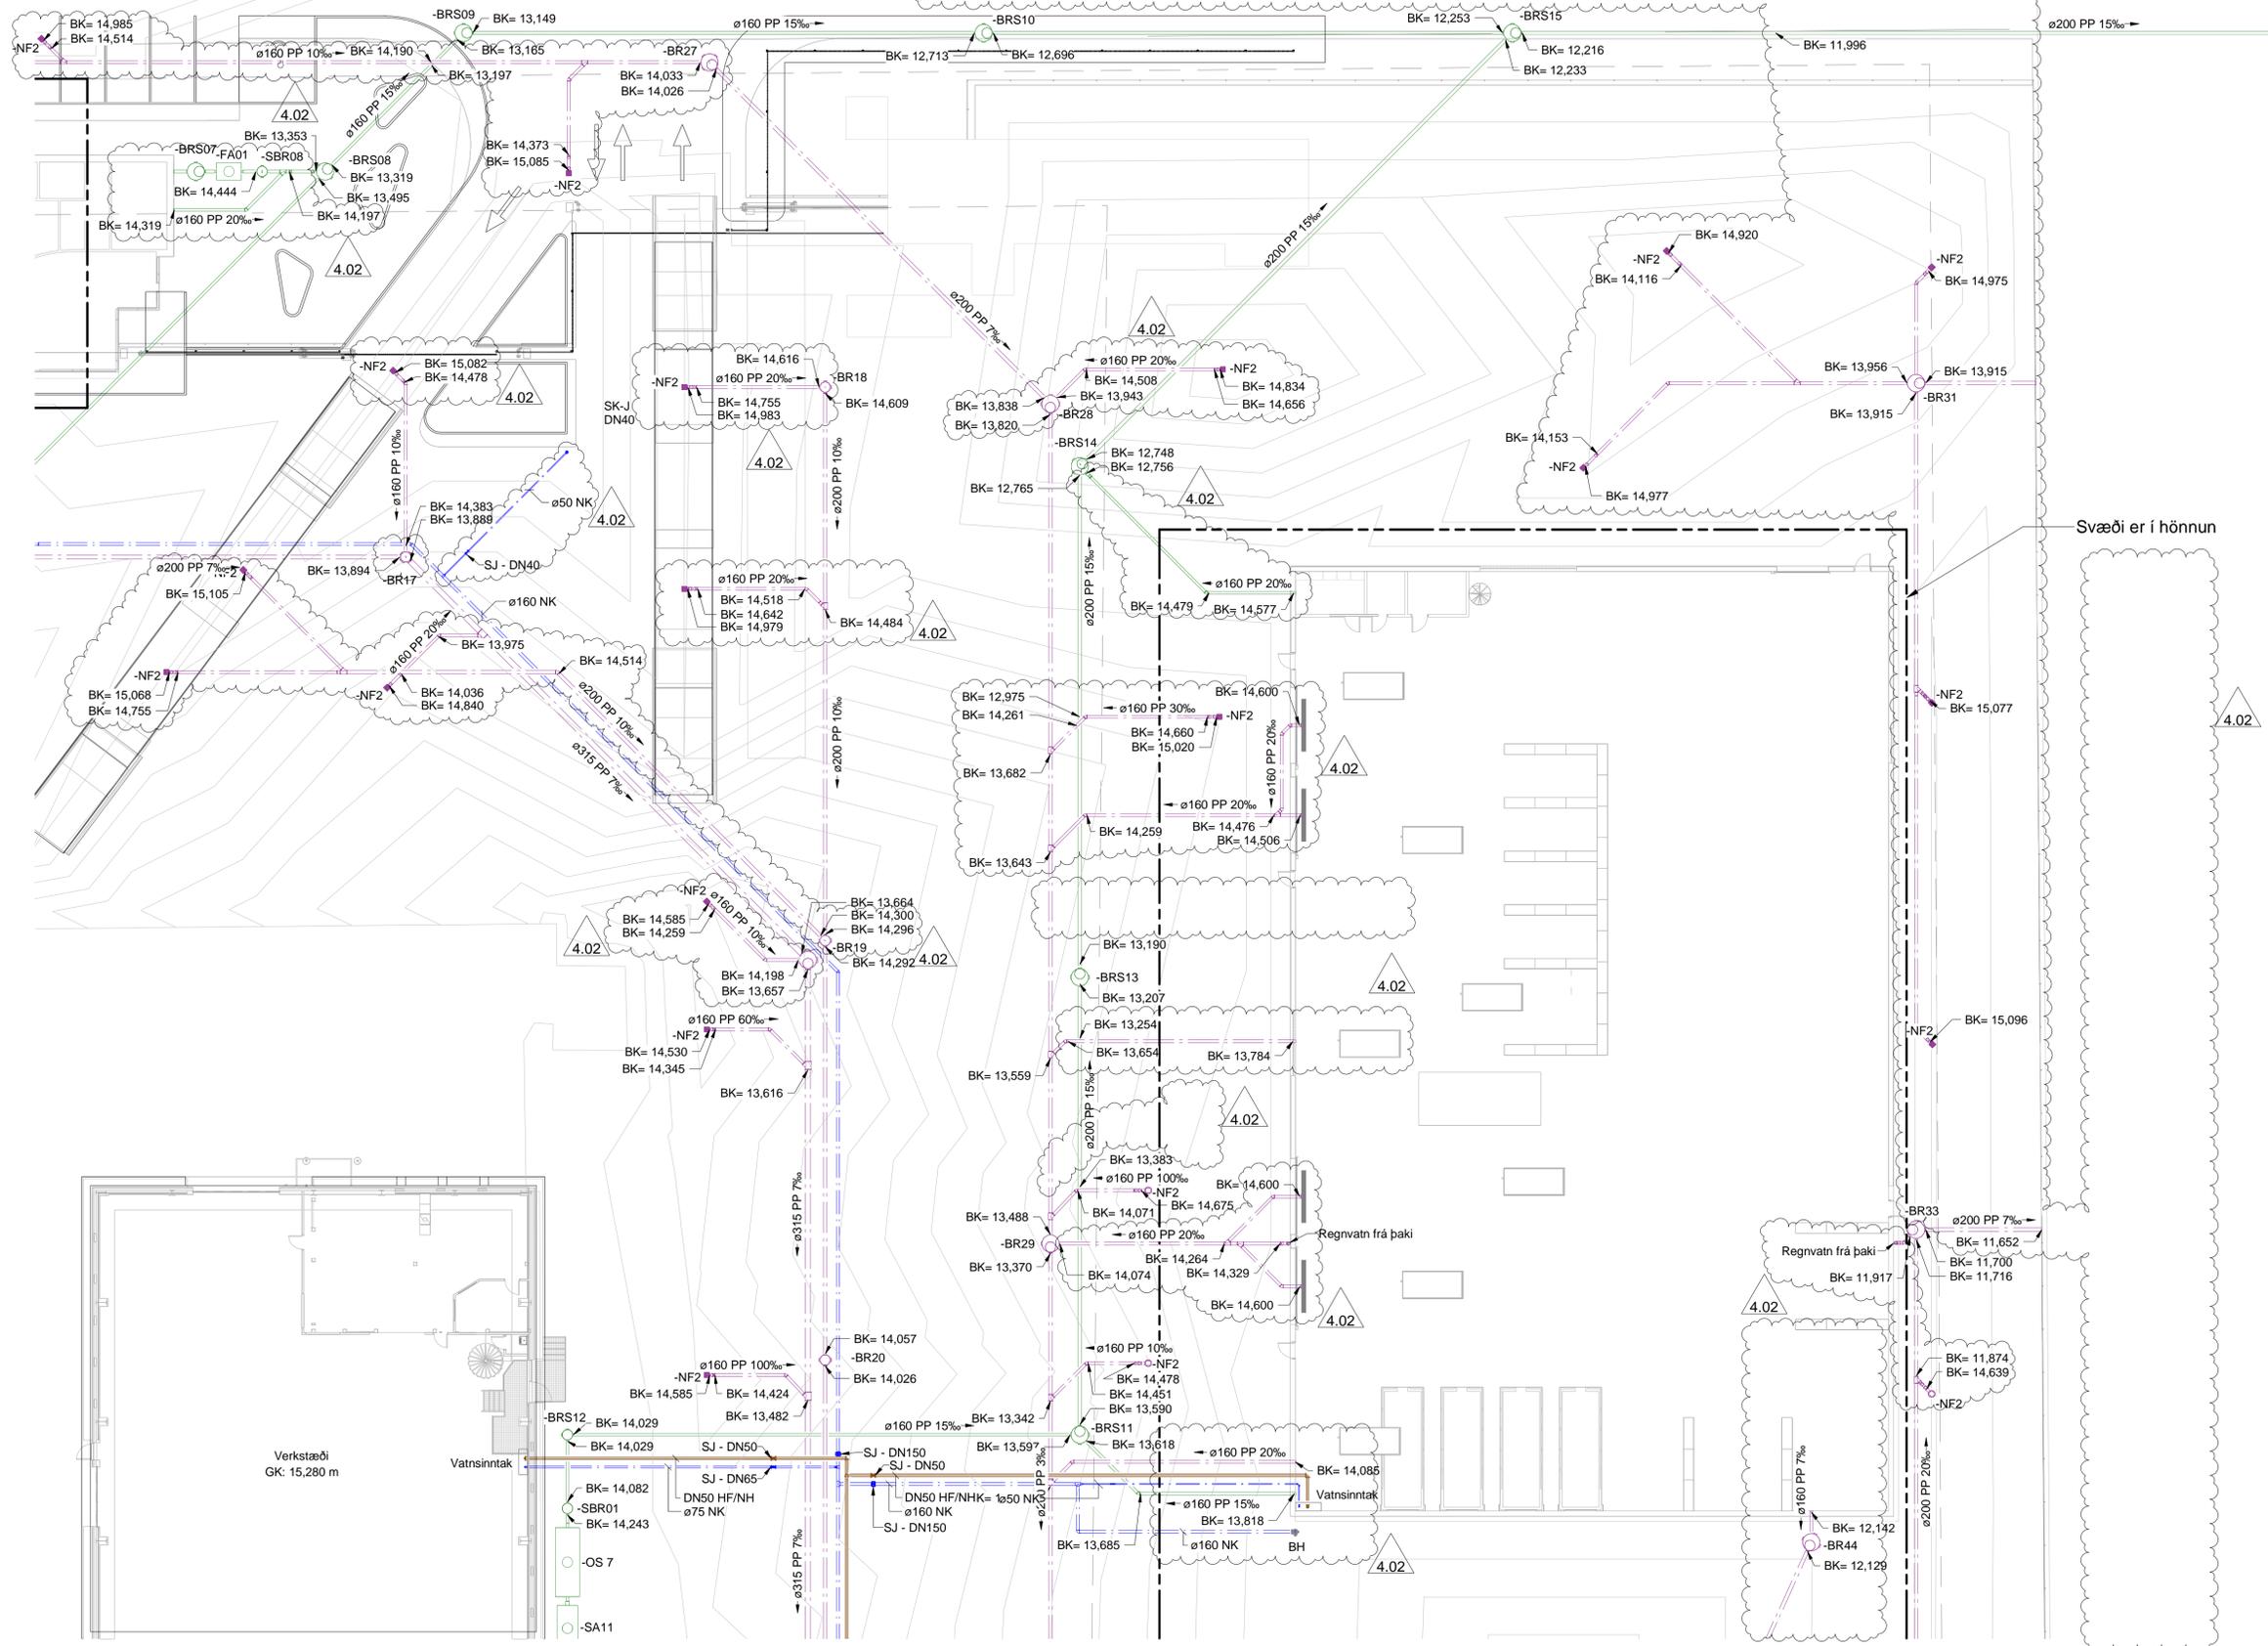

SKÝRINGAR


- SV Skolplögn
- OV Ofanvatnslögn
- NK Kalt vatn
- HF Hitalögn framrás/
NH Neysluvatn heitt

- BH: Brunahani
- BK: Botnkóti
- BR: Brunnur ofanvatn
- BRS: Brunnur skólplögn
- SBR: Sýnatökubrunnur
- FA: Fituskilja
- FS: Flotskilja
- MK: Miðjukóti
- NF: Niðurfall
- OS: Óliuskilja
- SA: Sandskilja
- SK-J: Stöngukrani í jörð
- SJ: Spndillóki í jörð

Framkvæmdir utan núverandi lóðar biða samþykkis á stækkun lóðar og gildistöku nýs deiliskipulags.

Svæði er í hönnun

4.02	Breytt hálftögn niður, burra og lagna	24.06.2024	AToS	SHH
4.01	Verkfæring	23.03.2023	AToS	Pool
Ulg.	Skýring / Breyting		lagning	yfirlit

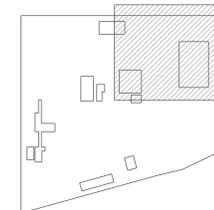

BATTERÍÐ/ARKITEKTAR
LOTA ehf.
REFSKEGG ehf.
VERKÍS hf.

Hönnuður aðaluppdráttar og hönnunarstjóri: **Sigurður Einarsson FAÍ** kt: 110457-2789

Hönnuður séruppdráttar: **Stefán Hjalti Helgason** kt: 301269-4049

Áhella 1, Hafnarfirði
 GATASTÆSETNING
 Jarðvinna og lagning í jörðu
 Svæði 2

SKJALNÁMÉR
VER - 100 - 008 - ME - D02 - 002 - 4.02


UPPRUNI: WBS INNAUPLSP: FAGSVID: SKJALATEG: RAÐNR: ÚTGÁFA
 VERKNÚMÉR RÁÐGAFJA: **21334** TERNINGANÚMÉR: **ME002**

SKÝRINGAR

- SV Skolplögn
- OV Ofanvatnslögn
- NK Kalt vatn
- HF Hitallögn framrás/
NH Neysluvatn heitt

- BH: Brunahani
- BK: Botnkóti
- BR: Brunnur ofanvatn
- BRS: Brunnur skólpl
- SBR: Sýnatökubrunnur
- FA: Flútskilja
- FS: Flútskilja
- MK: Miðjukóti
- NF: Niðurfall
- OS: Olluskilja
- SA: Sandskilja
- SK-J: Stöngukrani í jörð
- SJ: Spndillóki í jörð

Framkvæmdir utan núverandi lóðar biða samþykkis á stakkun lóðar og gildistöku nýs deiliskipulags.

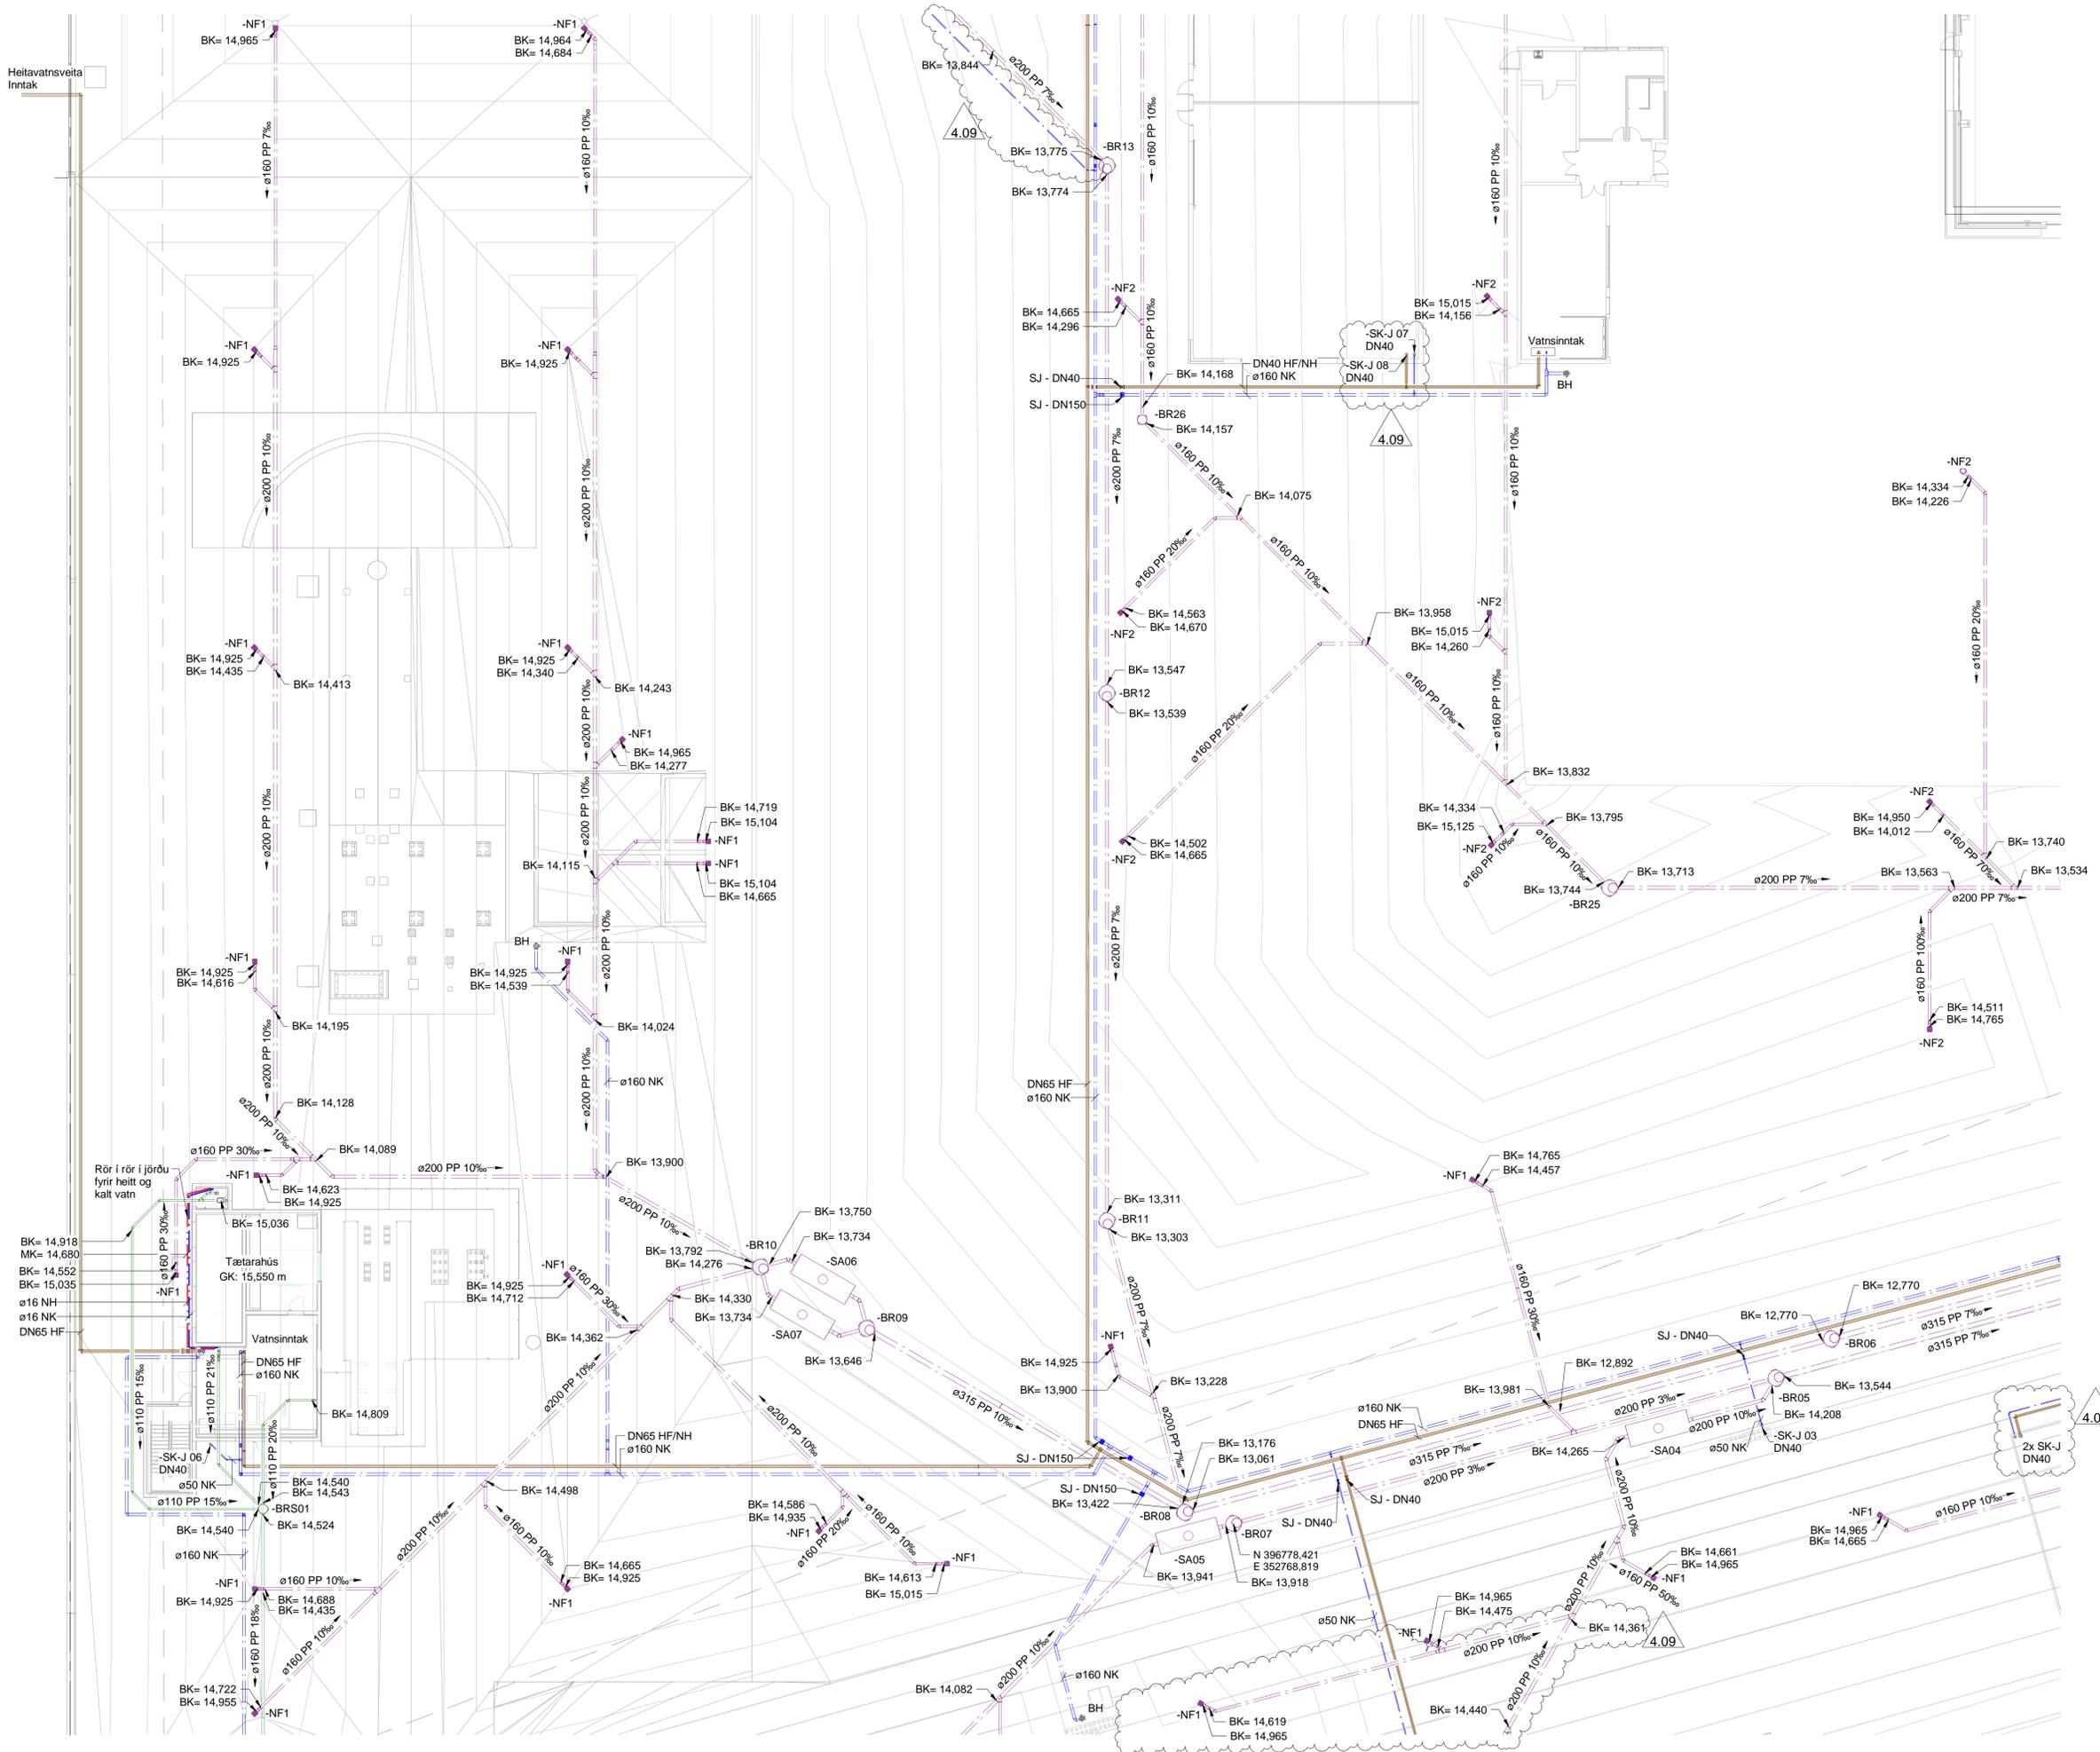

Ástæða	Dagsetning	Staður	Staður
4.09 Breyting á teikningu vegna breytinga og laga	24.08.2024	ÁTöS	SHH
4.08 Færsla á inntakslögn fyrir kalt vatn, tengingu kalðvatns í sakemi brunn. Spndillóki á hitingavæðing.	23.03.2023	ÁTöS	Íou
4.07 Niðurfall	02.02.2023	BaJo	Íou
4.06 Uppfært teikning	25.01.2023	BaJo	Íou
4.05 Hæð á niðurfallum aðgöngu að stöngu yfirborð	10.01.2023	BaJo	Íou
4.04 Heitavatsveita og inntak í öðrum hæð. Tæta brett vö.	15.12.2022	BaJo	Íou
4.03 Breyting á kötum	09.12.2022	BaJo	Íou
4.02 Breyting á lagnaröðum, kötum og testu	18.11.2022	BaJo	Íou
4.01 Væðing	18.08.2022	BaJo	Íou
Ulg. Skýring / Breyting.	útgátt	teiknað	yfirlitað



BATTERIÐ/ARKITEKTAR
LOTA ehf.
REFSKEGG ehf.
VERKÍs hf.

Hönnuður aðaluppdráttá og hönnunarstjóri: **Sigurður Einarsson FAÍ** kt: 110457-2789

Hönnuður séruppdráttá: **Stefán Hjalti Helgason** kt: 301269-4049

Áhella 1, Hafnarfjörði
 GATASTÆSETNING
 Jarðvinna og lagnir í jörðu
 Svæði 3


SKJALNÁMÉR
VER - 100 - 008 - ME - D02 - 003 - 4.09
 UPPRUNI WBS INNKALPSP FAGSVIÐ SKJALLÆG. RAÐNR. ÚTGÁFA
 VERKNÚMÉR RÁÐGJAFNA: **21334** TEKINGUNÁMÉR: **ME003**

SKÝRINGAR

- SV Skopplögn
- OV Ofanvatnslögn
- NK Kalt vatn
- HF Hitallögn framrás/
NH Neysluvatn heitt

- BH: Brunahani
- BK: Botnkóti
- BR: Brunnur ofanvatn
- BRS: Brunnur skólp
- SBR: Sýnatökubrunnur
- FA: Fituskilja
- FS: Flotuskilja
- MK: Miðjukóti
- NF: Niðurfall
- OS: Oliuskilja
- SA: Sandskilja
- SK-J: Stöngukrani í jörð
- SJ: Spndilokí í jörð

Framkvæmdir utan núverandi lóðar biða samþykkis á stækkun lóðar og gildistöku nýs deiliskipulags.

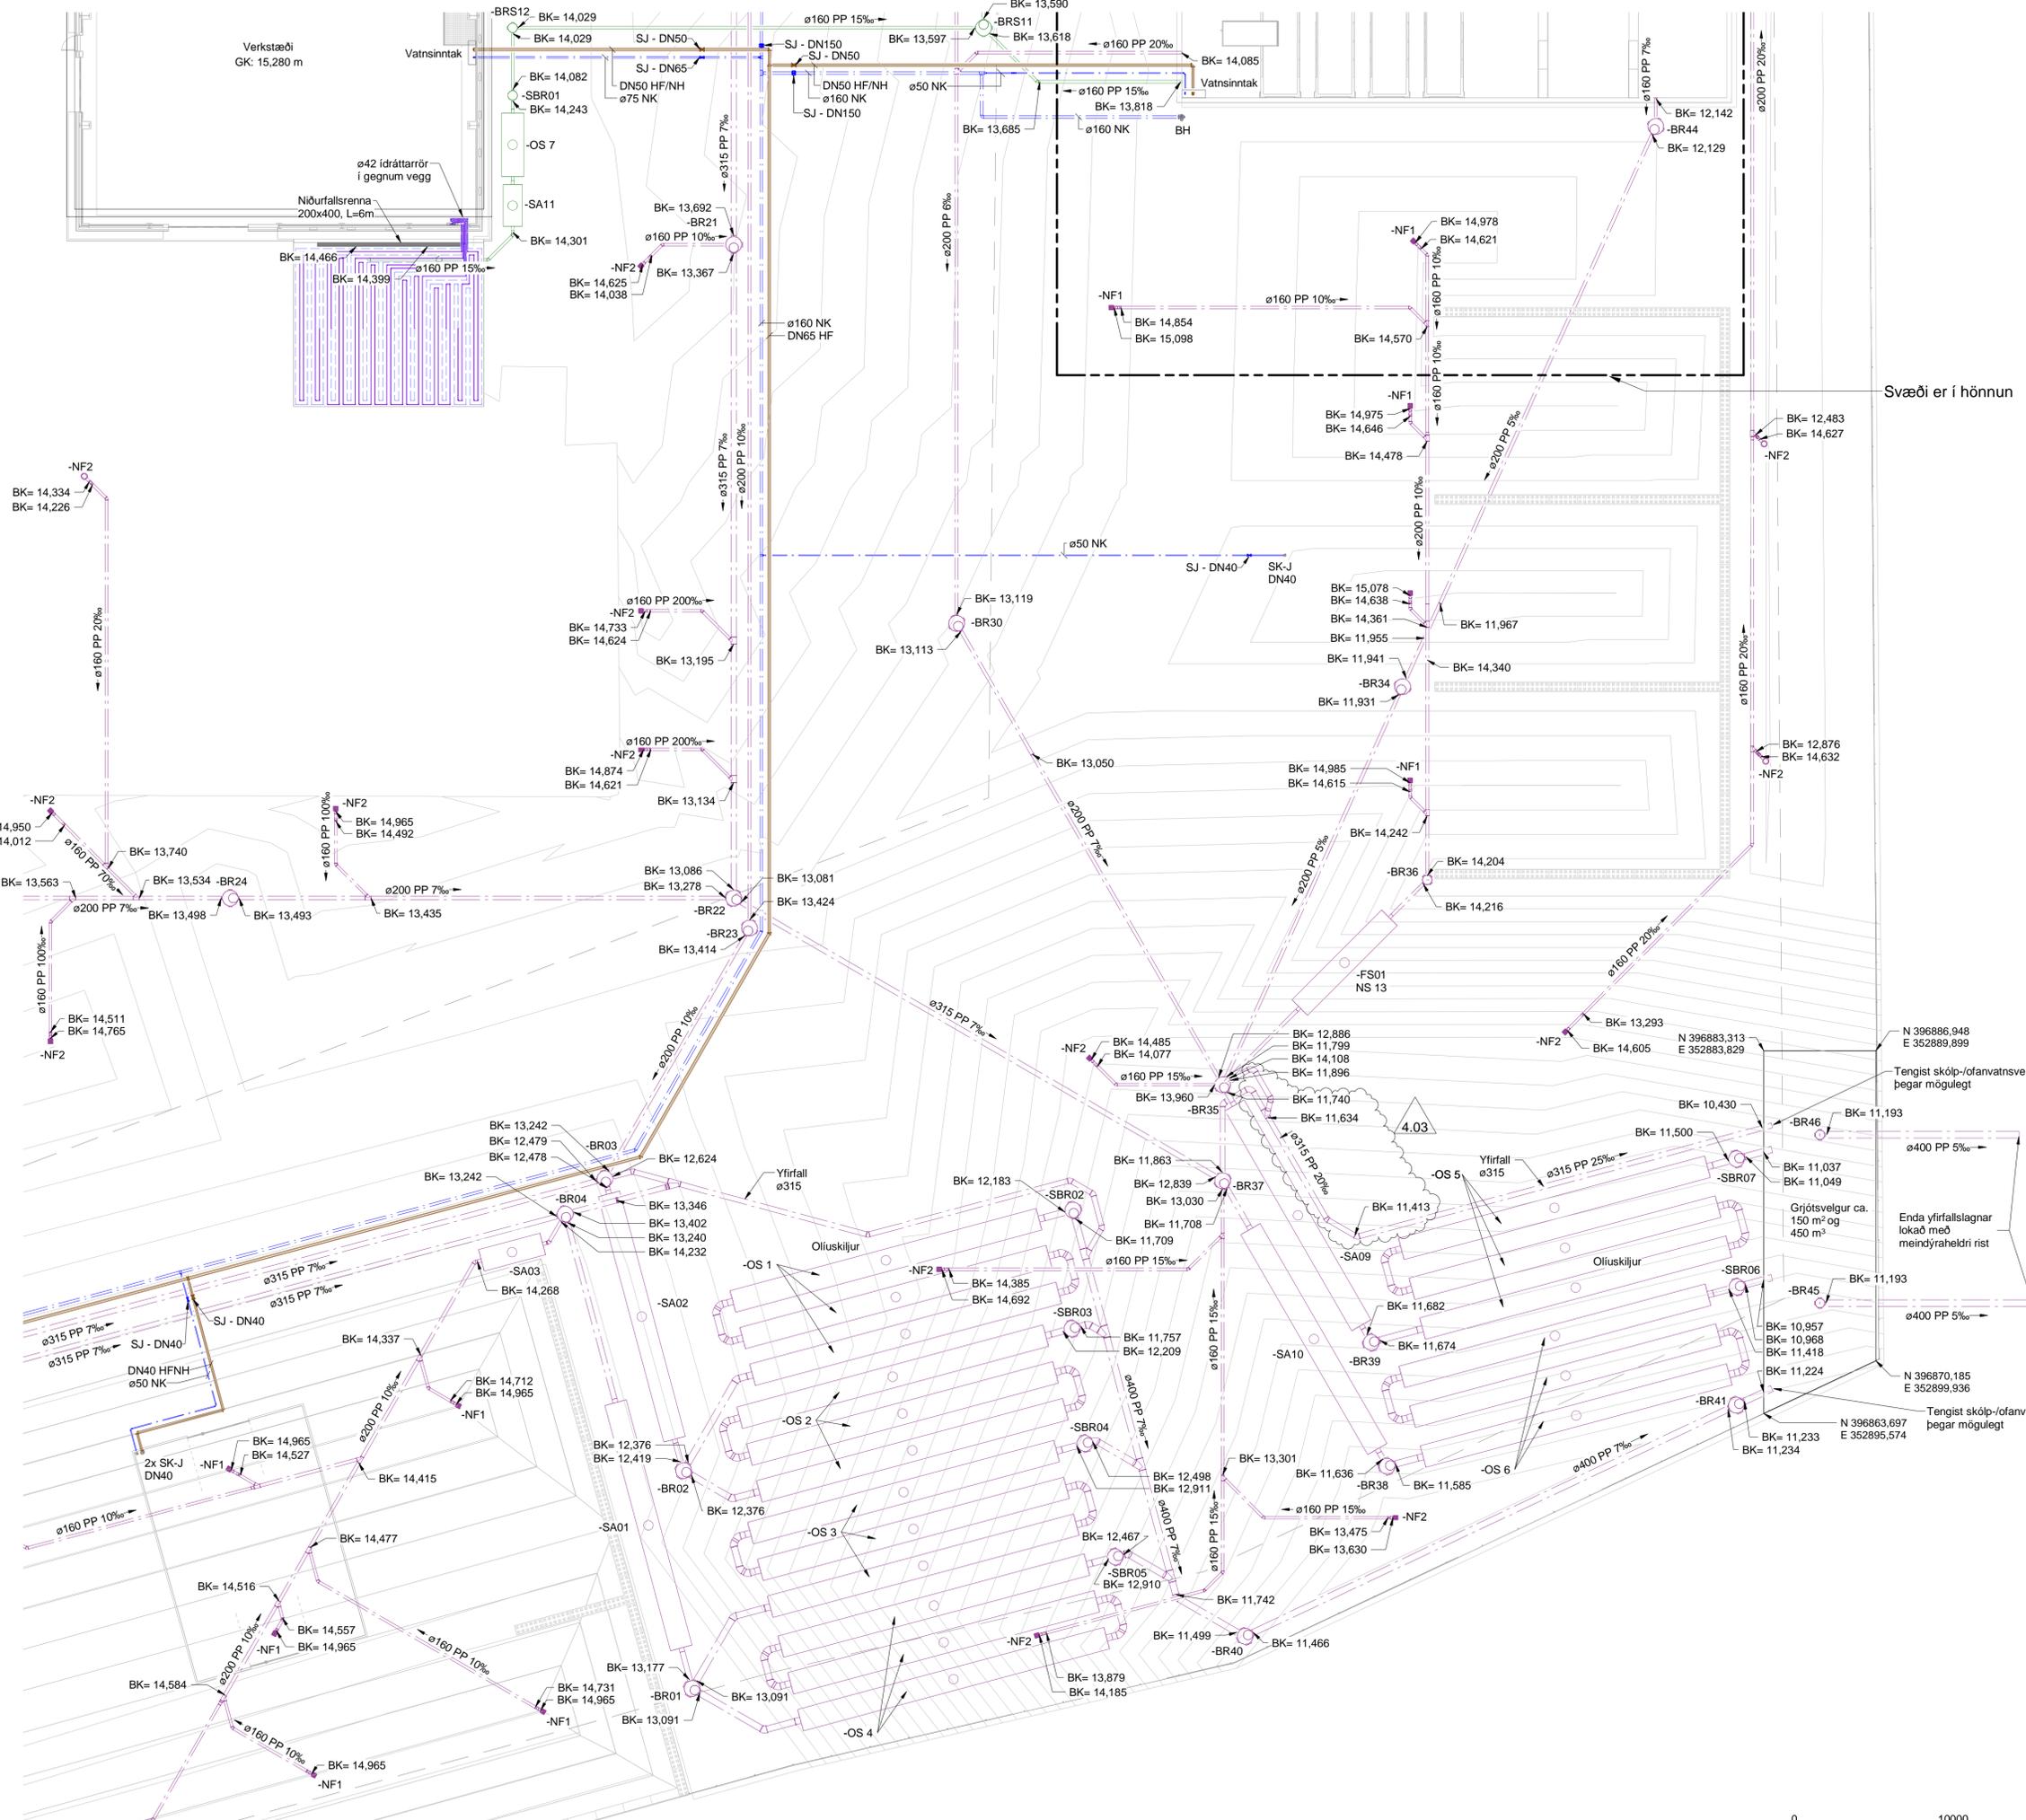

Svæði er í hönnun

4.03	Breyti hælólaga niðurf. brunna og lagna	24.06.2024	AToS	SHH
4.02	Plak lætt, ný niðurf. br. hæðir á niðurf. brunnum og lögnum	30.04.2024	AToS	SHH
4.01	Vandskráning	23.03.2023	AToS	SHH
Ulg.	Skýring / Breyting	Útgáttíð	tekið	yfirlit



BATTERÍO/ARKITEKTAR
LOTA ehf.
REFSKEGG ehf.
VERKÍS hf.

Hvaleyrabraut 32, 220 Hafnarfjörður, S. 5454700
Gubírdarstíg 2-4, 113 Reykjavík, S. 5605400
Suðurlög 92, 221 Hafnarfjörður, S. 8232280
Ólafsteið 2, 103 Reykjavík, S. 4228000


Hönnuður aðaluppdráttá og hönnunarstjóri: **Sigurður Einarsson FAÍ** kt: 110457-2789

Hönnuður séruuppdráttá: **Stefán Hjalti Helgason** kt: 301269-4049

Áhella 1, Hafnarfjörður
Lagnir í jörðu
Svæði 4

Matshluti:
LANDNÚMÉR: L122107
STADGR.: 1400-1-01550010
MKV.: 1:200
BLADSTÆRÐ: A1
ÚTGÁFA DAGS: 23.03.2023
TEKNAÐ: BAÚG/AToS
YFIRFARID: AEA



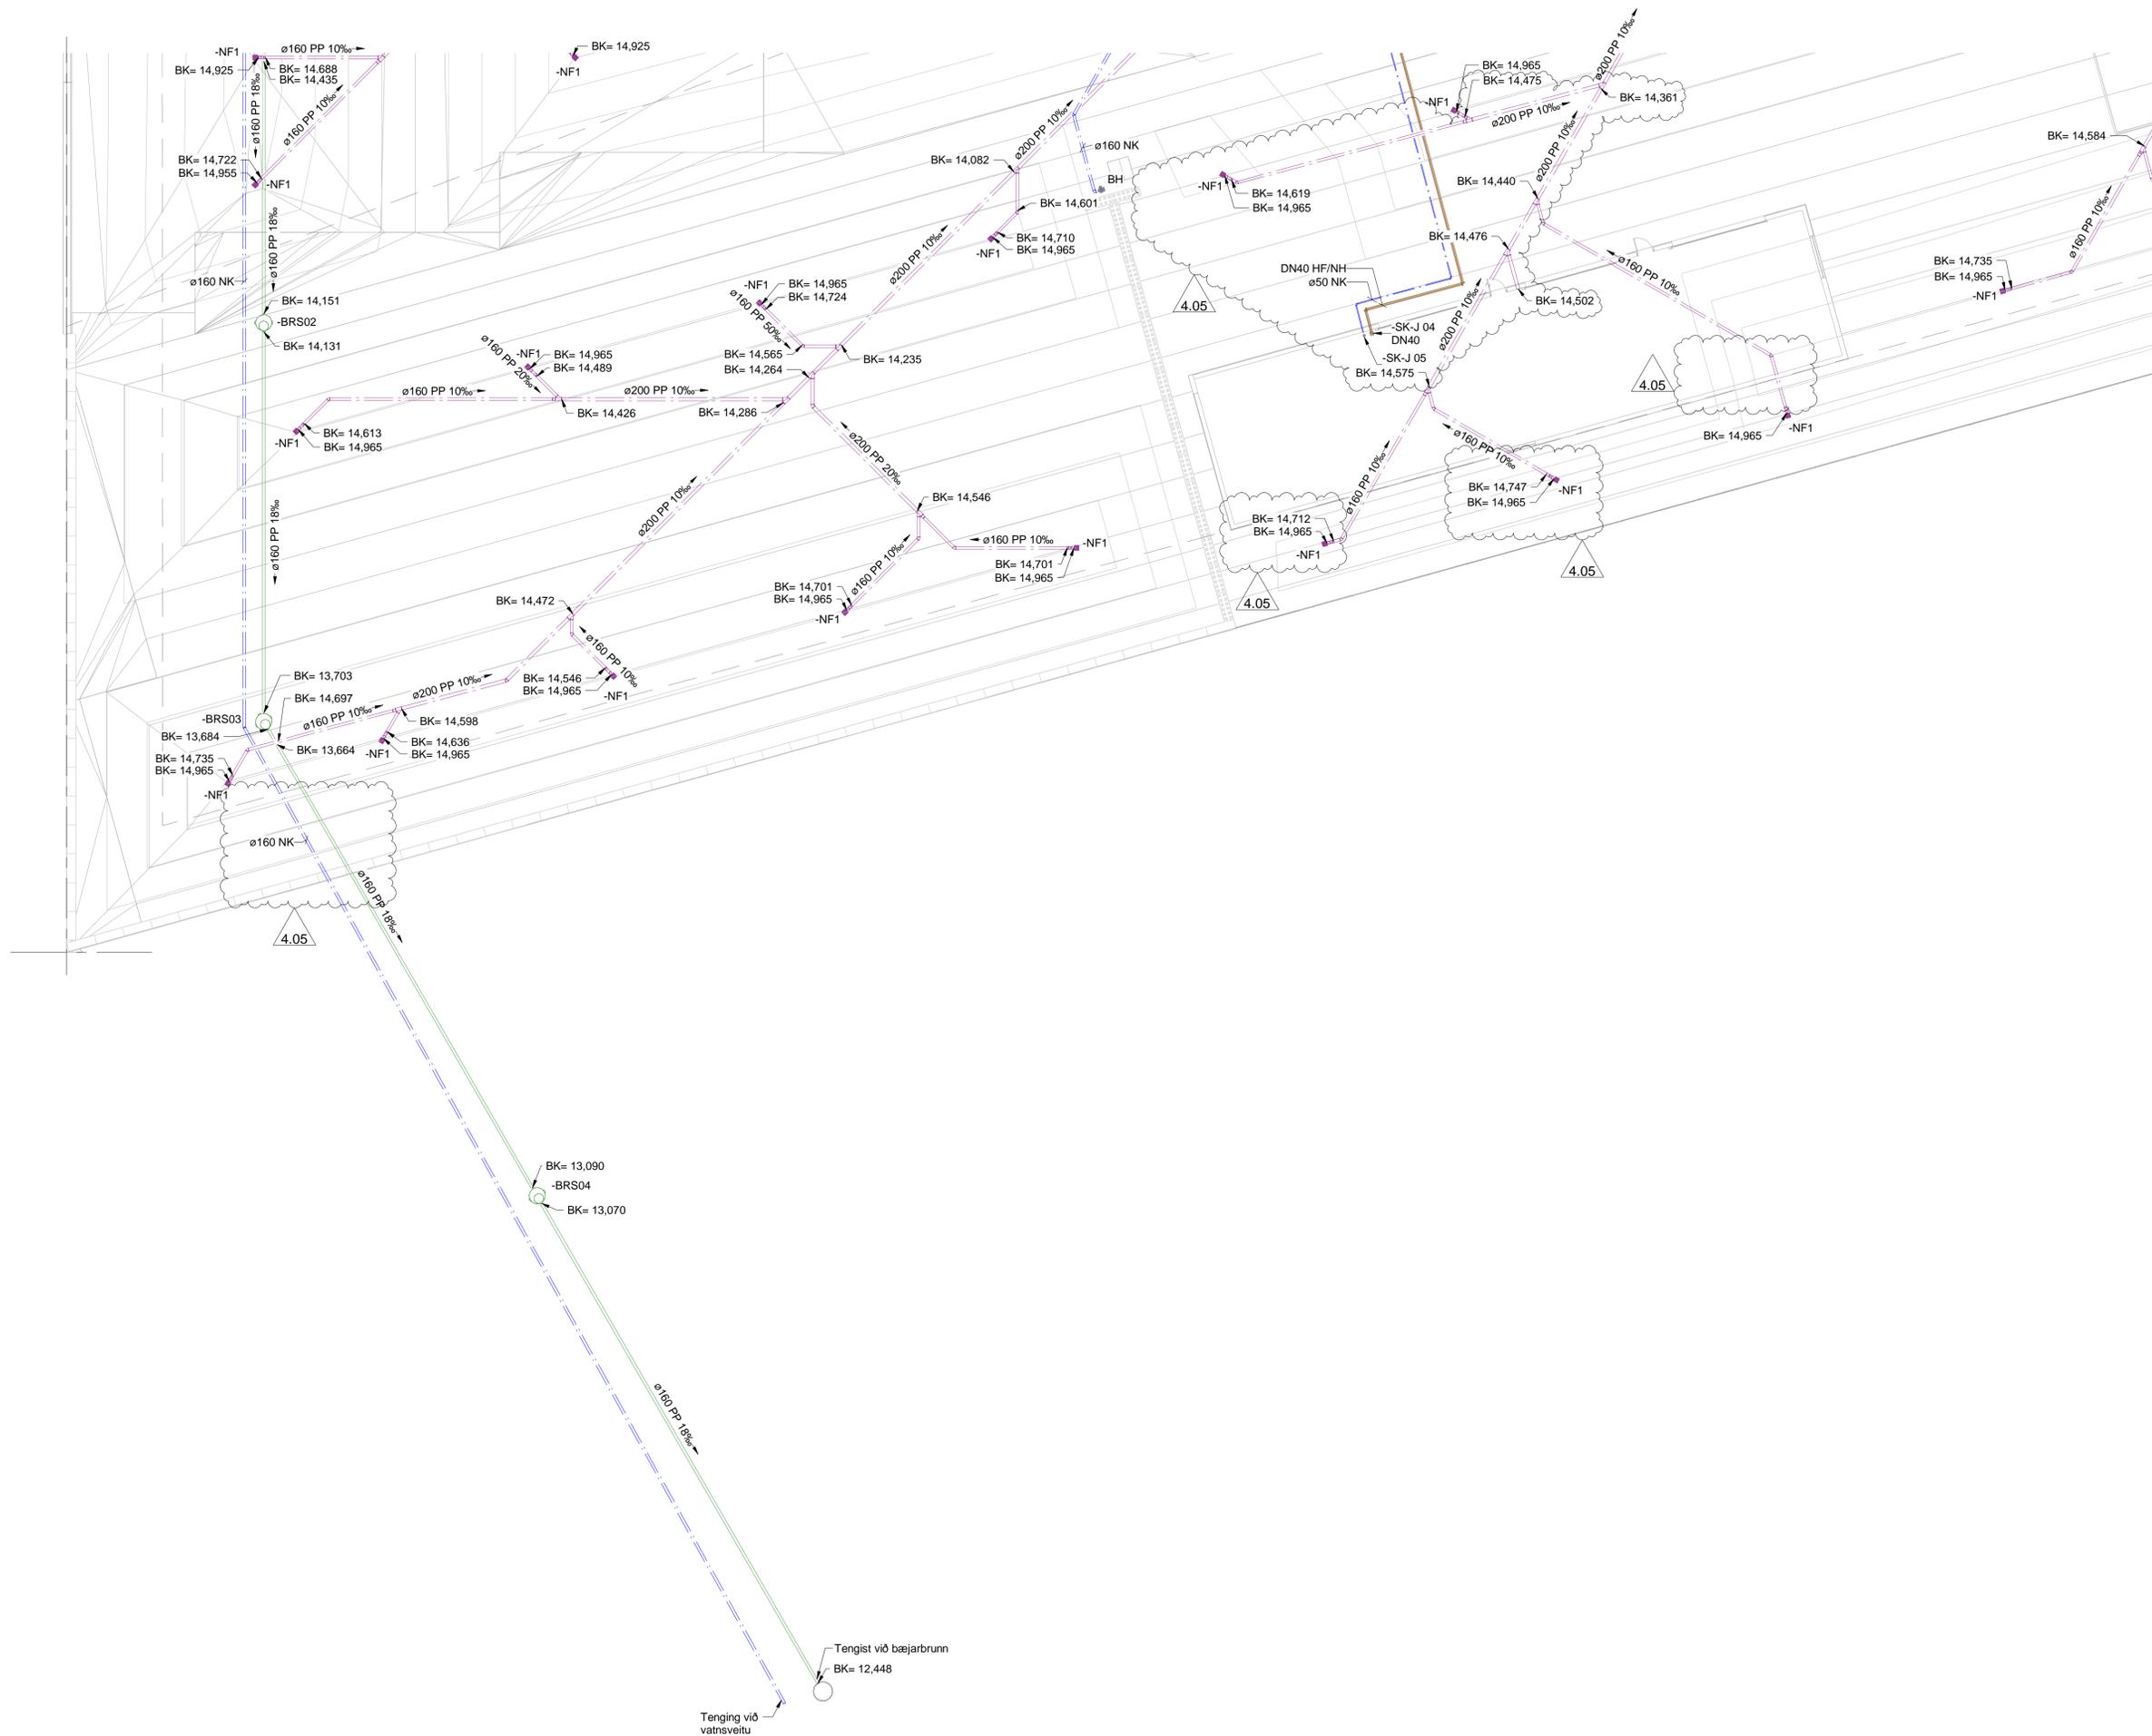


SKÝRINGAR

- SV Skolplögn
- OV Ofanvatnslögn
- NK Kalt vatn
- HF Hitallögn framrás/
NH Neysluvatn heitt

- BH: Brunahani
- BK: Botnkóti
- BR: Brunnur ofanvatn
- BRS: Brunnur skólp
- SBR: Sýnatökubrunnur
- FA: Flotuskilja
- FS: Flotuskilja
- MK: Miðjukóti
- NF: Niðurfall
- OS: Olluskilja
- SA: Sandskilja
- SK-J: Stöngukrani í jörð
- SJ: Spindilíki í jörð

Frámkvæmdir utan núverandi lóðar biða samþykkis á stökkun lóðar og gildistöku nýs deiliskipulags.

4.05	Þeytt hæðlega niðurf. botna og lagna	24.06.2024	AToS	SHH
4.04	Líffærð teikning	25.01.2023	BaJo	ÞOU
4.03	Hæð á niðurföllum aðlöguð að stæptu yfirborði	10.01.2023	BaJo	ÞOU
4.02	Ímáttakönnun fyrir kalt vatn færð. Tessa bætt við	15.12.2022	BaJo	ÞOU
4.01	Væðing	05.12.2022	BaJo	ÞOU
Útg.	Skýring / Breyting	útgásetning	tekið	yfirlit

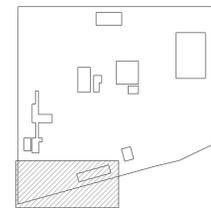

HRINGRÁS
ENDURVINNSLA


BATTERIÐ/ARKITEKTAR Hvaleyrarbraut 32, 220 Hafnarfjörður, S: 5454700
LOTA ehf. Gubírdarstíg 2-4, 113 Reykjavík, S: 5605400
REFSKEGG ehf. Stuðlaberg 92, 221 Hafnarfjörður, S: 8232280
VERKÍS hf. Ólafshlí 2, 103 Reykjavík, S: 4228000

Hönnuður aðaluppdráttar og hönnunarstjóri: **Sigurður Einarsson FAÍ** kt: 110457-2789


Hönnuður séruuppdráttar: **Stefán Hjalti Helgason** kt: 301269-4049

Áhella 1, Hafnarfjörður
 GATASTAÐSETNING Matsliuti: **03**
Jarðvinna og lagning í jörðu LANDNÚMÉR: L122107
 STAÐGR.: 1400-101550010
 MKV.: 1:200
 GRUNNMÝND: A1
 SVÆÐI 5: BLAÐSTÆRÐ: OS.12.2022
 ÚTGÁFA DAGS: 05.12.2022
 TEIKNAD: BAJo/AToS
 YFIRFARID: TOJ


SKJALANÚMÉR: VER - 100 - 008 - ME - D02 - 005 - 4.05
 UPPRUNI: WBS INNKALPSP FAGSVIÐ SKJALATEG. RAÐNR. ÚTGÁFA
 VERKNÚMÉR GATAJAFNA: 21334 TEIKNINGANÚMÉR: ME005

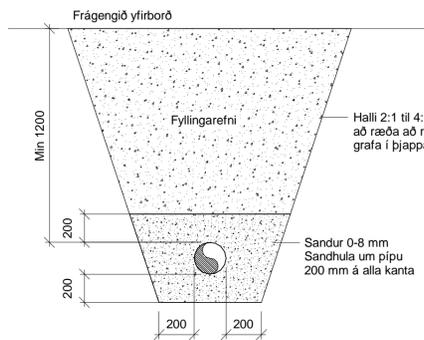


— KENNISNIÐ - SKÓLP
— 1:20

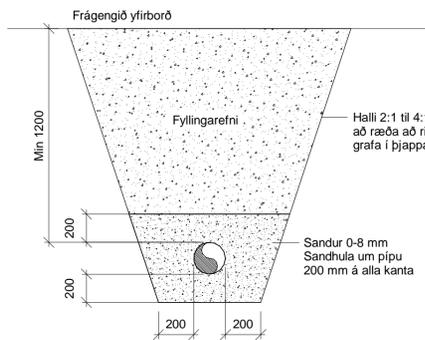


— KENNISNIÐ - KALT VATN
— 1:20

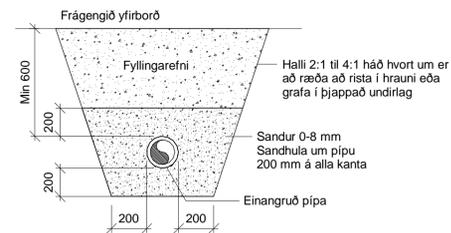


— KENNISNIÐ - HEITT VATN
— 1:20

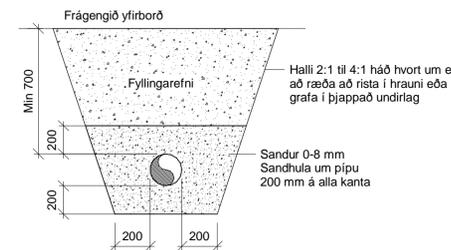


— KENNISNIÐ - REGNVATN
— 1:20

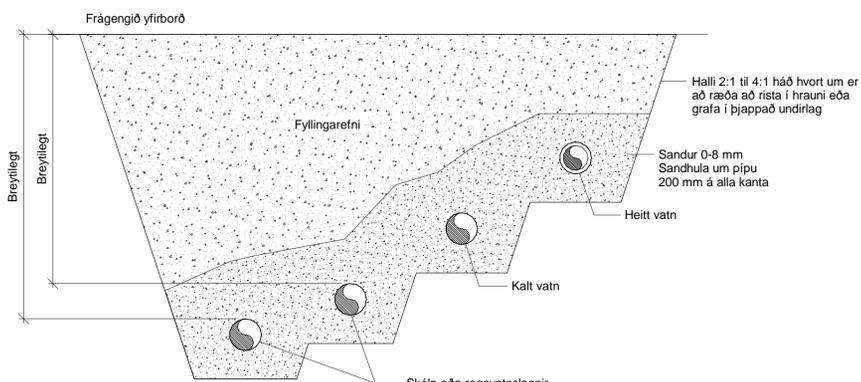


— KENNISNIÐ - SKÓLP og/eða REGNVATN
— 1:20

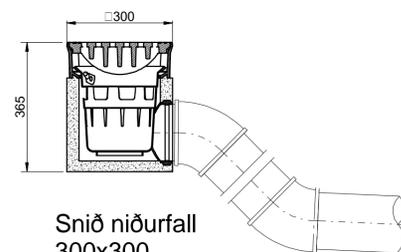


Snið niðurfall
300x300

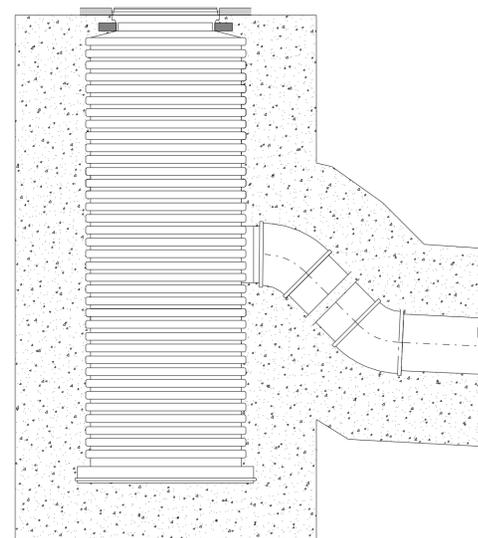


Snið Svelgur ø400

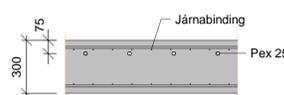

— HITALÖGN Í ÞVOTTAPLANI
— 1:20

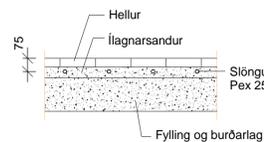


— HITALÖGN UNDIR STÉTT
— 1:20

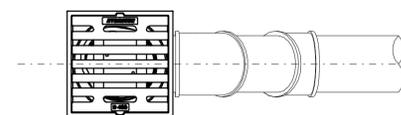


Grunnmynd

— NIÐURFALL -NF1
— 1:10

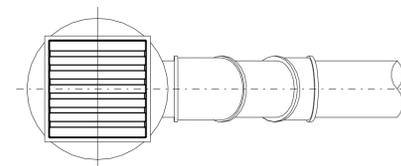


Grunnmynd

— NIÐURFALL -NF2
— 1:10

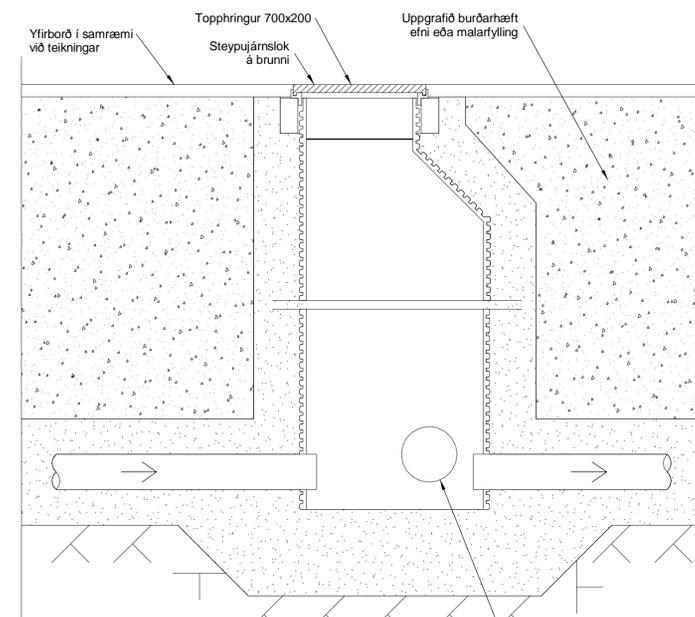

— KENNISNIÐ - BRUNNUR
— 1:20

4.01	Verkefning	2022-12-05	Bájo	Íþó
Útg.	Skýring / Breyting	dagsetning	tekið	yfirlit

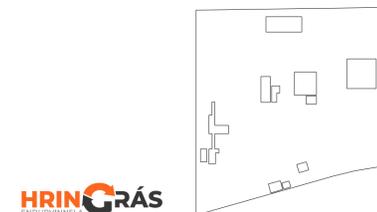

HRINGRÁS
ENDURVINNSLA


BATTERIÐ/ARKITEKTAR
LOTA ehf.
REFSKEGG ehf.
VERKÍS hf.

Hönnuður aðaluppdráttar og hönnunarstjóri: **Sigurður Einarsson FAÍ** kt: 110457-2789


Hönnuður séruddráttar: **Stefán Hjalti Helgason** kt: 301269-4049

Áhella 1, Hafnarfirði
GATASTAÐSETNING
Jarðvinna og lagnir í jörðu
Lagnir í jörðu
Sniðmyndir

VER - 100 - 008 - ME - D03 - 006 - 4.01
UPPRUNI WBS INNKALPSP FAGSVID SKJALATEG. RAÐNR. ÚTGÁFA
VERKNUMER RÁÐJAFNA 21334 TEKINGANUMER ME006

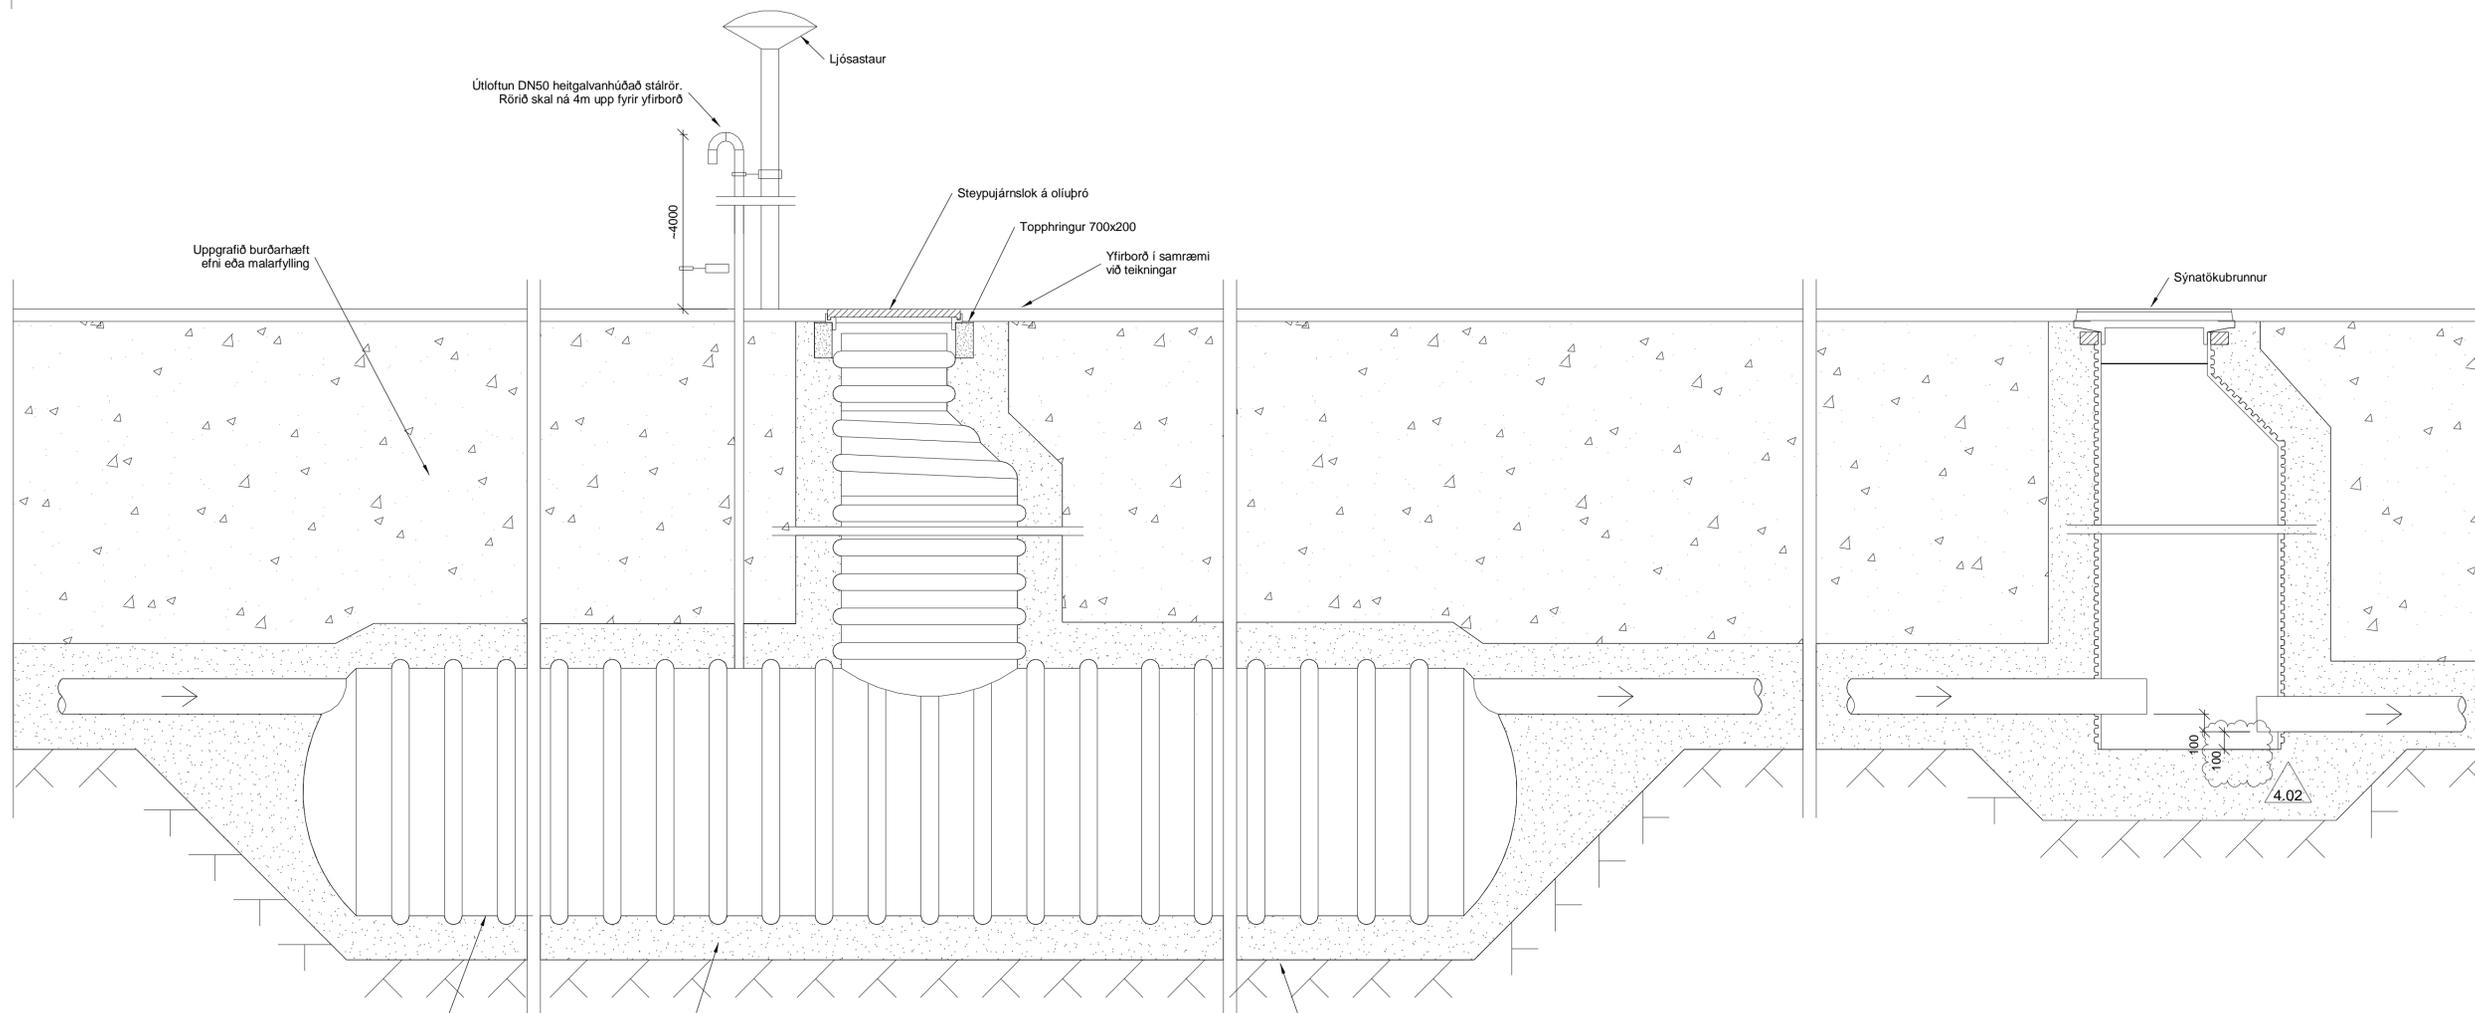


— KENNISNIÐ - OLÍUSKILJA
 — 1:20

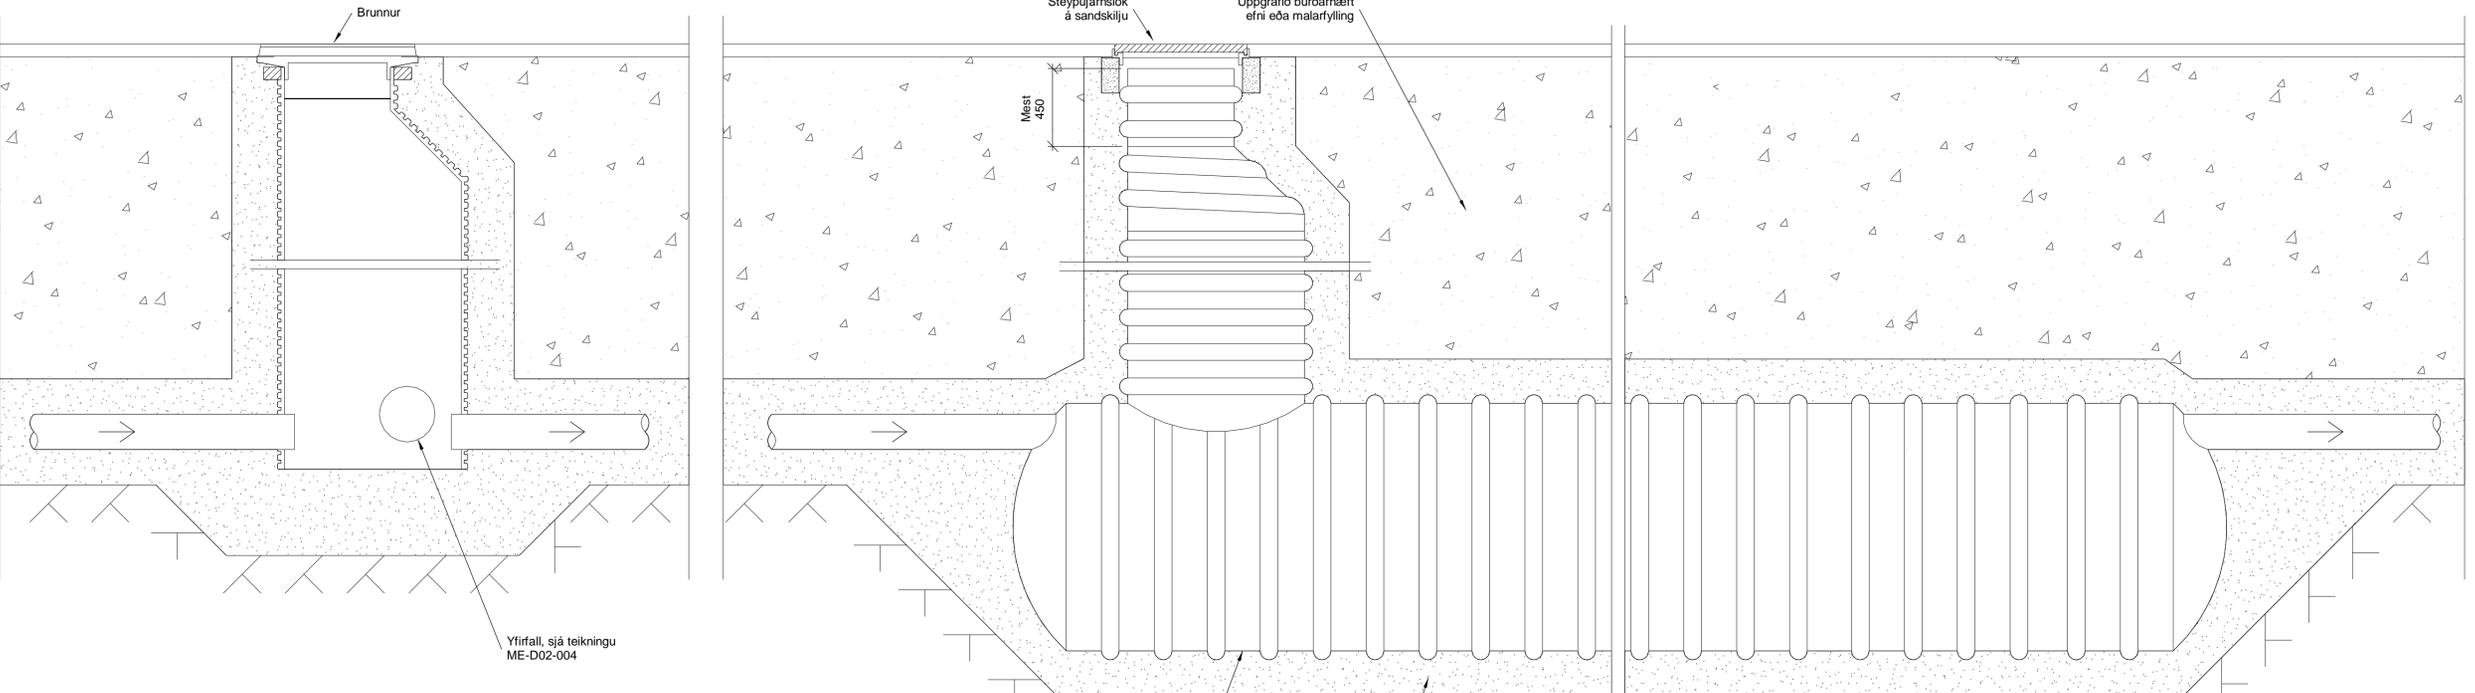

— KENNISNIÐ - SANDSKILJA
 — 1:20

4.02	Mátsetningu á sýnatökubrunni best við	08.11.2023	AToS	Þol
4.01	Vörðveiting	05.12.2022	Báki	Þol
Úlg.	Skýring / Breyting		Þagsetning	tekið / yfirlit

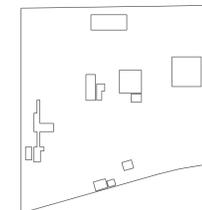

HRINGRÁS
 ENDURVINNISLA

BATTERIÐ/ARKITEKTAR Hóleyrabraut 32, 220 Hafnarfjörður, S: 5454700
LOTA ehf. Guðrúnarsög 2-4, 113 Reykjavík, S: 5605400
REFSKEGG ehf. Suðurlög 92, 221 Hafnarfjörður, S: 8232280
VERKÍS hf. Ólafshlí 2, 103 Reykjavík, S: 4228000

Hönnuður aðaluppdráttar og hönnunarstjóri: **Sigurður Einarsson FAÍ** Ít: 110457-2789

Hönnuður séruddratta: **Stefán Hjalti Helgason** Ít: 301269-4049

Áhella 1, Hafnarfjörður
 GATASTÆSETNING
Jarðvinna og lagning í jörðu
 Lagning í jörðu
 Sníðmyndir

Matshluti:
 LANDNÚMÉR: L122107
 STADGR.: 1400-1-01550010
 MKV.: 1:20
 BLAÐSTÆRÐ: A1
 ÚTGÁFA DAGS: 05.12.2022
 TEIKNAD: Báki/AToS
 YFIRFARID: TOJ

SKJALANÚMÉR
VER - 100 - 008 - ME - D03 - 008 - 4.02
 UPPRUNI WBS INNKALPSP. FAGSVIÐ SKJALTEG. RAÐNR. ÚTGÁFA
 VERKNÚMÉR RÁÐGAFA: **21334** TEIKNINGANÚMÉR: **ME008**

Regnvatnsbrunnar				
Brunnur nr.	X	Y	Leiðb. hæð [m]	Þvermál [mm]

BR01	352846,447	396814,091	2,4	1000
BR02	352838,939	396825,599	3,1	1000
BR03	352825,233	396838,819	2,9	1000
BR04	352824,223	396835,620	2,2	1000
BR05	352793,759	396804,171	1,9	1000
BR06	352795,507	396808,132	2,7	1000
BR07	352768,816	396778,424	1,6	1000
BR08	352765,782	396777,446	2,4	1000
BR09	352742,331	396777,073	1,8	1000
BR10	352734,498	396776,949	1,7	1000
BR11	352751,962	396790,833	1,9	1000
BR12	352734,684	396819,689	1,5	1000
BR13	352717,406	396848,546	1,3	1000
BR14	352689,184	396885,629	1,4	1000
BR15	352671,277	396885,591	1,2	600
BR16	352699,492	396907,290	1,1	600
BR17	352748,834	396936,832	1,5	600
BR18	352762,212	396961,836	0,8	600
BR19	352780,825	396928,803	1,4	1000
BR20	352793,577	396909,451	1,0	600
BR21	352801,958	396893,506	1,7	1000
BR22	352823,115	396858,171	2,2	1000
BR23	352824,942	396857,066	1,9	1000
BR24	352795,855	396841,849	1,8	1000
BR25	352768,595	396825,527	1,7	1000
BR26	352727,660	396835,801	0,9	600
BR27	352749,238	396970,450	1,4	1000
BR28	352776,365	396963,641	1,5	1000
BR29	352801,330	396921,946	2,0	1000
BR30	352826,296	396880,250	2,3	1000
BR31	352818,727	396990,411	1,5	1000
BR32	352762,212	396961,836	0,7	600
BR33	352843,984	396948,423	3,7	1000
BR34	352855,190	396891,462	3,5	1000
BR35	352855,628	396863,931	3,0	1000
BR36	352860,072	396881,640	1,2	600
BR37	352858,738	396858,737	2,9	1000
BR38	352876,884	396848,641	2,4	1000
BR39	352872,013	396854,816	2,6	1000
BR40	352874,704	396834,843	2,6	1000
BR41	352893,819	396863,266	2,8	1000
BR44	352848,060	396929,776	3,3	1000
BR45	352895,032	396871,488	6,2	600
BR46	352889,587	396880,583	6,8	600

Heildarfjöldi: 44

4.05

Skólþbrunnar				
Brunnur nr.	X	Y	Leiðb. hæð [m]	Þvermál [mm]

BRS01	352715,164	396747,384	0,8	600
BRS02	352726,276	396728,825	1,4	1000
BRS03	352739,051	396707,488	1,7	1000
BRS04	352768,936	396690,976	2,5	1000
BRS05	352738,804	396873,839	0,9	600
BRS06	352720,866	396903,798	1,1	600
BRS07	352722,733	396949,797	2,0	1000
BRS08	352733,359	396953,575	2,3	1000
BRS09	352736,121	396964,580	2,3	1000
BRS10	352761,999	396980,074	2,8	1000
BRS11	352810,322	396910,234	1,7	1000
BRS12	352782,975	396898,057	1,0	600
BRS13	352794,868	396936,044	2,2	1000
BRS14	352779,672	396961,424	2,4	1000
BRS15	352788,306	396995,828	3,2	1000
BRS16	352827,535	397019,313	4,0	1000

Heildarfjöldi: 16

4.05

Fituskiljur		
Númer	Heiti	Gerð

FA01	Fituskilja	NS3
------	------------	-----

Heildarfjöldi: 1

4.05

Flotskilja		
Númer	Heiti	Gerð

FS01	Flotskilja	NS 13 FS01
------	------------	------------

Heildarfjöldi: 1

Sandskiljur	
Númer	Heiti

SA01	Sandskilja 25500 I
SA02	Sandskilja 25500 I
SA03	Sandskilja 2700 I
SA04	Sandskilja 2700 I
SA05	Sandskilja 2700 I
SA06	Sandskilja 5500 I
SA07	Sandskilja 5500 I
SA08	Sandskilja 2500 I
SA09	Sandskilja 25500 I
SA10	Sandskilja 25500 I
SA11	Sandskilja 2500 I

Heildarfjöldi: 11

4.05

4.05

4.05

4.05

Hnitaskrá skilja						
Skiljutegund	X inn	Y inn	Z inn	X út	Y út	Z út

4.05

FA01	Fituskilja NS3	352723,763	396950,414	14,666	352724,998	396951,153	14,461
FS01	Flotskilja NS13	352859,310	396878,606	14,188	352857,241	396870,362	14,168

OS 1	Oliuskilja Hólf 1	352839,319	396832,747	12,332	352853,725	396847,619	11,432
	Oliuskilja Hólf 2	352852,002	396849,289	11,387	352837,599	396834,421	11,387
	Oliuskilja Hólf 3	352835,875	396836,091	11,343	352850,279	396850,960	12,193

OS 2	Oliuskilja Hólf 1	352843,456	396826,670	12,354	352857,863	396841,542	11,454
	Oliuskilja Hólf 2	352856,139	396843,212	11,409	352841,736	396828,344	11,409
	Oliuskilja Hólf 3	352840,012	396830,014	11,365	352854,416	396844,883	12,215

OS 3	Oliuskilja Hólf 1	352847,781	396820,786	13,057	352862,187	396835,658	12,157
	Oliuskilja Hólf 2	352860,463	396837,328	12,112	352846,061	396822,460	12,112
	Oliuskilja Hólf 3	352844,337	396824,130	12,068	352858,741	396838,999	12,918

OS 4	Oliuskilja Hólf 1	352853,096	396815,637	13,057	352867,502	396830,510	12,157
	Oliuskilja Hólf 2	352865,779	396832,179	12,112	352851,376	396817,311	12,112
	Oliuskilja Hólf 3	352849,652	396818,981	12,067	352865,779	396832,179	12,917

OS 5	Oliuskilja Hólf 1	352874,106	396856,978	12,057	352888,508	396871,845	10,757
	Oliuskilja Hólf 2	352886,640	396873,654	10,707	352872,238	396858,786	10,707
	Oliuskilja Hólf 3	352870,370	396860,595	10,657	352884,774	396875,464	11,507

OS 6	Oliuskilja Hólf 1	352878,277	396850,079	11,575	352892,678	396864,946	10,675
	Oliuskilja Hólf 2	352890,811	396866,755	10,625	352876,408	396851,887	10,625
	Oliuskilja Hólf 3	352874,541	396853,696	10,575	352888,944	396868,565	11,425

OS 7	Oliuskilja OS 7	352787,815	396889,973	14,258	352785,600	396893,672	14,250
------	-----------------	------------	------------	--------	------------	------------	--------

SA01	Sandskilja 25500 I	352832,874	396827,239	13,240	352844,726	396815,759	13,190
------	--------------------	------------	------------	--------	------------	------------	--------

SA02	Sandskilja 25500 I	352825,757	396838,310	12,477	352837,610	396826,828	12,427
------	--------------------	------------	------------	--------	------------	------------	--------

SA03	Sandskilja 2700 I	352821,007	396830,229	14,268	352824,139	396833,462	14,248
------	-------------------	------------	------------	--------	------------	------------	--------

SA04	Sandskilja 2700 I	352787,392	396795,956	14,264	352790,526	396799,191	14,244
------	-------------------	------------	------------	--------	------------	------------	--------

SA05	Sandskilja 2700 I	352765,163	396774,652	13,941	352768,295	396777,886	13,921
------	-------------------	------------	------------	--------	------------	------------	--------

SA06	Sandskilja 5500 I	352736,063	396778,275	13,934	352740,561	396778,346	13,714
------	-------------------	------------	------------	--------	------------	------------	--------

SA07	Sandskilja 5500 I	352736,104	396775,675	13,934	352740,603	396775,746	13,714
------	-------------------	------------	------------	--------	------------	------------	--------

SA08	Sandskilja 2500 I	352690,678	396855,254	13,963	352693,704	396854,495	13,943
------	-------------------	------------	------------	--------	------------	------------	--------

SA09	Sandskilja 25500 I	352856,721	396863,323	12,050	352871,139	396855,302	11,685
------	--------------------	------------	------------	--------	------------	------------	--------

SA10	Sandskilja 25500 I	352861,590	396857,150	12,004	352876,011	396849,127	11,639
------	--------------------	------------	------------	--------	------------	------------	--------

SA11	Sandskilja 2500 I	352789,526	396887,117	14,459	352788,022	396889,627	14,258
------	-------------------	------------	------------	--------	------------	------------	--------

Hæðarkóta þarf að taka með fyrirvara m.t.t. valdra skilja




Sýnatökubrunnar		
Brunnur nr.	X	Y

SBR01	352785,165	396894,399
SBR02	352851,577	396852,300
SBR03	352855,367	396845,864
SBR04	352859,784	396840,075
SBR05	352865,099	396834,926
SBR06	352890,022	396869,679
SBR07	352885,851	396876,575
SBR08	352726,028	396951,769

Heildarfjöldi: 8

4.05

4.05	Hnit og hæðir á brunnum upptætt	24.06.2024	AToS	SHH
4.04	Hnitaskrá fyrir skiljur bætt við	23.08.2023	AToS	ÞOU
4.03	Botnkótar ígri, skiljur færðar, hnit upplíft. Staðir á brunnum	23.03.2023	AToS	ÞOU
4.02	Þreyting á kotum	09.12.2022	BaJo	ÞOU
4.01	Verkskipting	18.11.2022	BaJo	ÞOU
Utg.	Skýring / Þreyting	Þegsetning	teknáð	yfirlitáð

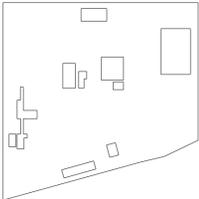

HRINGRÁS ENDURVINNSLA	
BATTERIÐ/ARKITEKTAR	Haleyrarbraut 32, 220 Hafnarfjörð, S: 5454700
LOTA ehf.	Gubínarstíg 2-4, 113 Reykjavík, S: 5605400
REFSKEGG ehf.	Souðlaberg 92, 221 Hafnarfjörð, S: 8232280
VERKÍS hf.	Ólafsteið 2, 103 Reykjavík, S: 4228000

Hönnuður aðaluppdráttá og hönnunarstjóri:	Sigurður Einarsson FAÍ	Ít: 110457-2789
--	-------------------------------	-----------------

Hönnuður séruppdráttá	Stefán Hjalti Helgason	Ít: 301269-4049
------------------------------	------------------------	-----------------

Áhella 1, Hafnarfjörð	
GATASTÆÐSETNING	Matshluti:
Jarðvinna og lagning í jörðu	LANDNÚMÉR: L122107
Lagnir í jörðu	STADGR.: 1400-101550010
Tækjalistar	MKV.: -
	BLADSTÆRÐ: A1
	ÚTGÁFA DAGS: 19.09.2022
	TEKNAÐ: BaJo/AToS
	YFIRFARIR: TÓJ

SKJALANÚM
