

**SKÝRINGAR:**


- GK HÆÐ Á AÐKOMUGÓLFI
- G GÓTU EÐA GANGSTÉTTARHÆÐ VID LÓÐARMÖRK
- L HÆÐ Á ÓRHREYFÐU LANDI VID LÓÐARMÖRK
- BG BÍLAGEYMSLA

- DJÚPGÁMAR
- SKOLPLÖGN
- REGNVATNSLÖGN
- NEYSLUVATNSLÖGN MEÐ LOKA

F: TENGIHÆÐ REGNVATNSHEIMÆÐAR  
 Fs: TENGIHÆÐ SKÓLPHEIMÆÐAR

**BREYTINGAR:**

- A: Hjallahraun 4a verði sér lóð eignarhluta 01.01 Hjallahraun 4 skv. bæjarstj. dags. 26.1.1999
- B: Hæðablað Reykjavíkurgvegur 60-62 teiknað upp eftir hæðablaði v7303 nív. 73/81 JGB
- C: Deiliskipulag Gjótur, samb. í skipulags- og byggingarráði dags. 9.10.2020 og í bæjarstjórn 6.8.2020 óblaðist gildi 13.1.2021; iðnaðarsvæði Reykjavíkurgvegur 60-62 og Hjallahraun 4-6, breyttist í iðnaðarsvæði.
- D: Hjallahraun 2, 4, 4a, sameining lóða. breyting á deiliskipulagi, samb. í skipulags- og byggingarráði dags. 26.1.2023 og í bæjarstjórn 1.2.2023, óblaðist gildi 28.2.2023.
- E: Hæðir uppfærðar 31.3.2023/þBL skv. innmælingu
- F: Gólfkoti fyrir Hjallahraun 2 uppfærður 24.4.2023/þBL
- G: Breytt deiliskipulag, samb. á afgreiðslufundi skipulagsfulltrúa 01.10.2024, óblaðist gildi 15.10.2024. Reykjavíkurgvegur 60 og 62 sameinast í Reykjavíkurgveg 60.

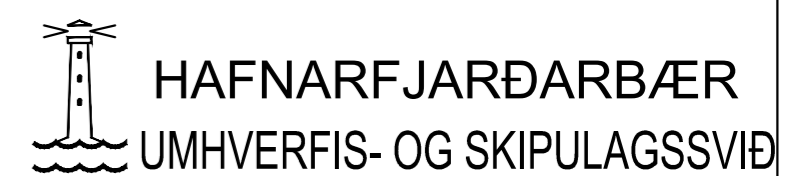

REYKJAVÍKURVEGUR 60	
HJALLAHRAUN 2	
HÆÐABLAÐ	21.822.1
Teikn.nr.:	121.066
IÐNAÐARHVERFI FLATAHRAUNI	
Mælt:	SH/SAS/IR '93-'95 Samþykkt:
Hannað:	SH 93-95 Dags.: DES 1995
Teiknað:	EJ DES 1995 M.kv.: 1:500
Breytt: ENDURNYJAD BLAD FRÁ 1998, GRUNNI VARPAD ÚR REYKJAVÍKUR-	
HNITAKERFI Í LANDSHNITAKERFI ISNET-93, EJ-2012, HNITASKRÁ UPPFÆRD	
Bláðst.: A2	