


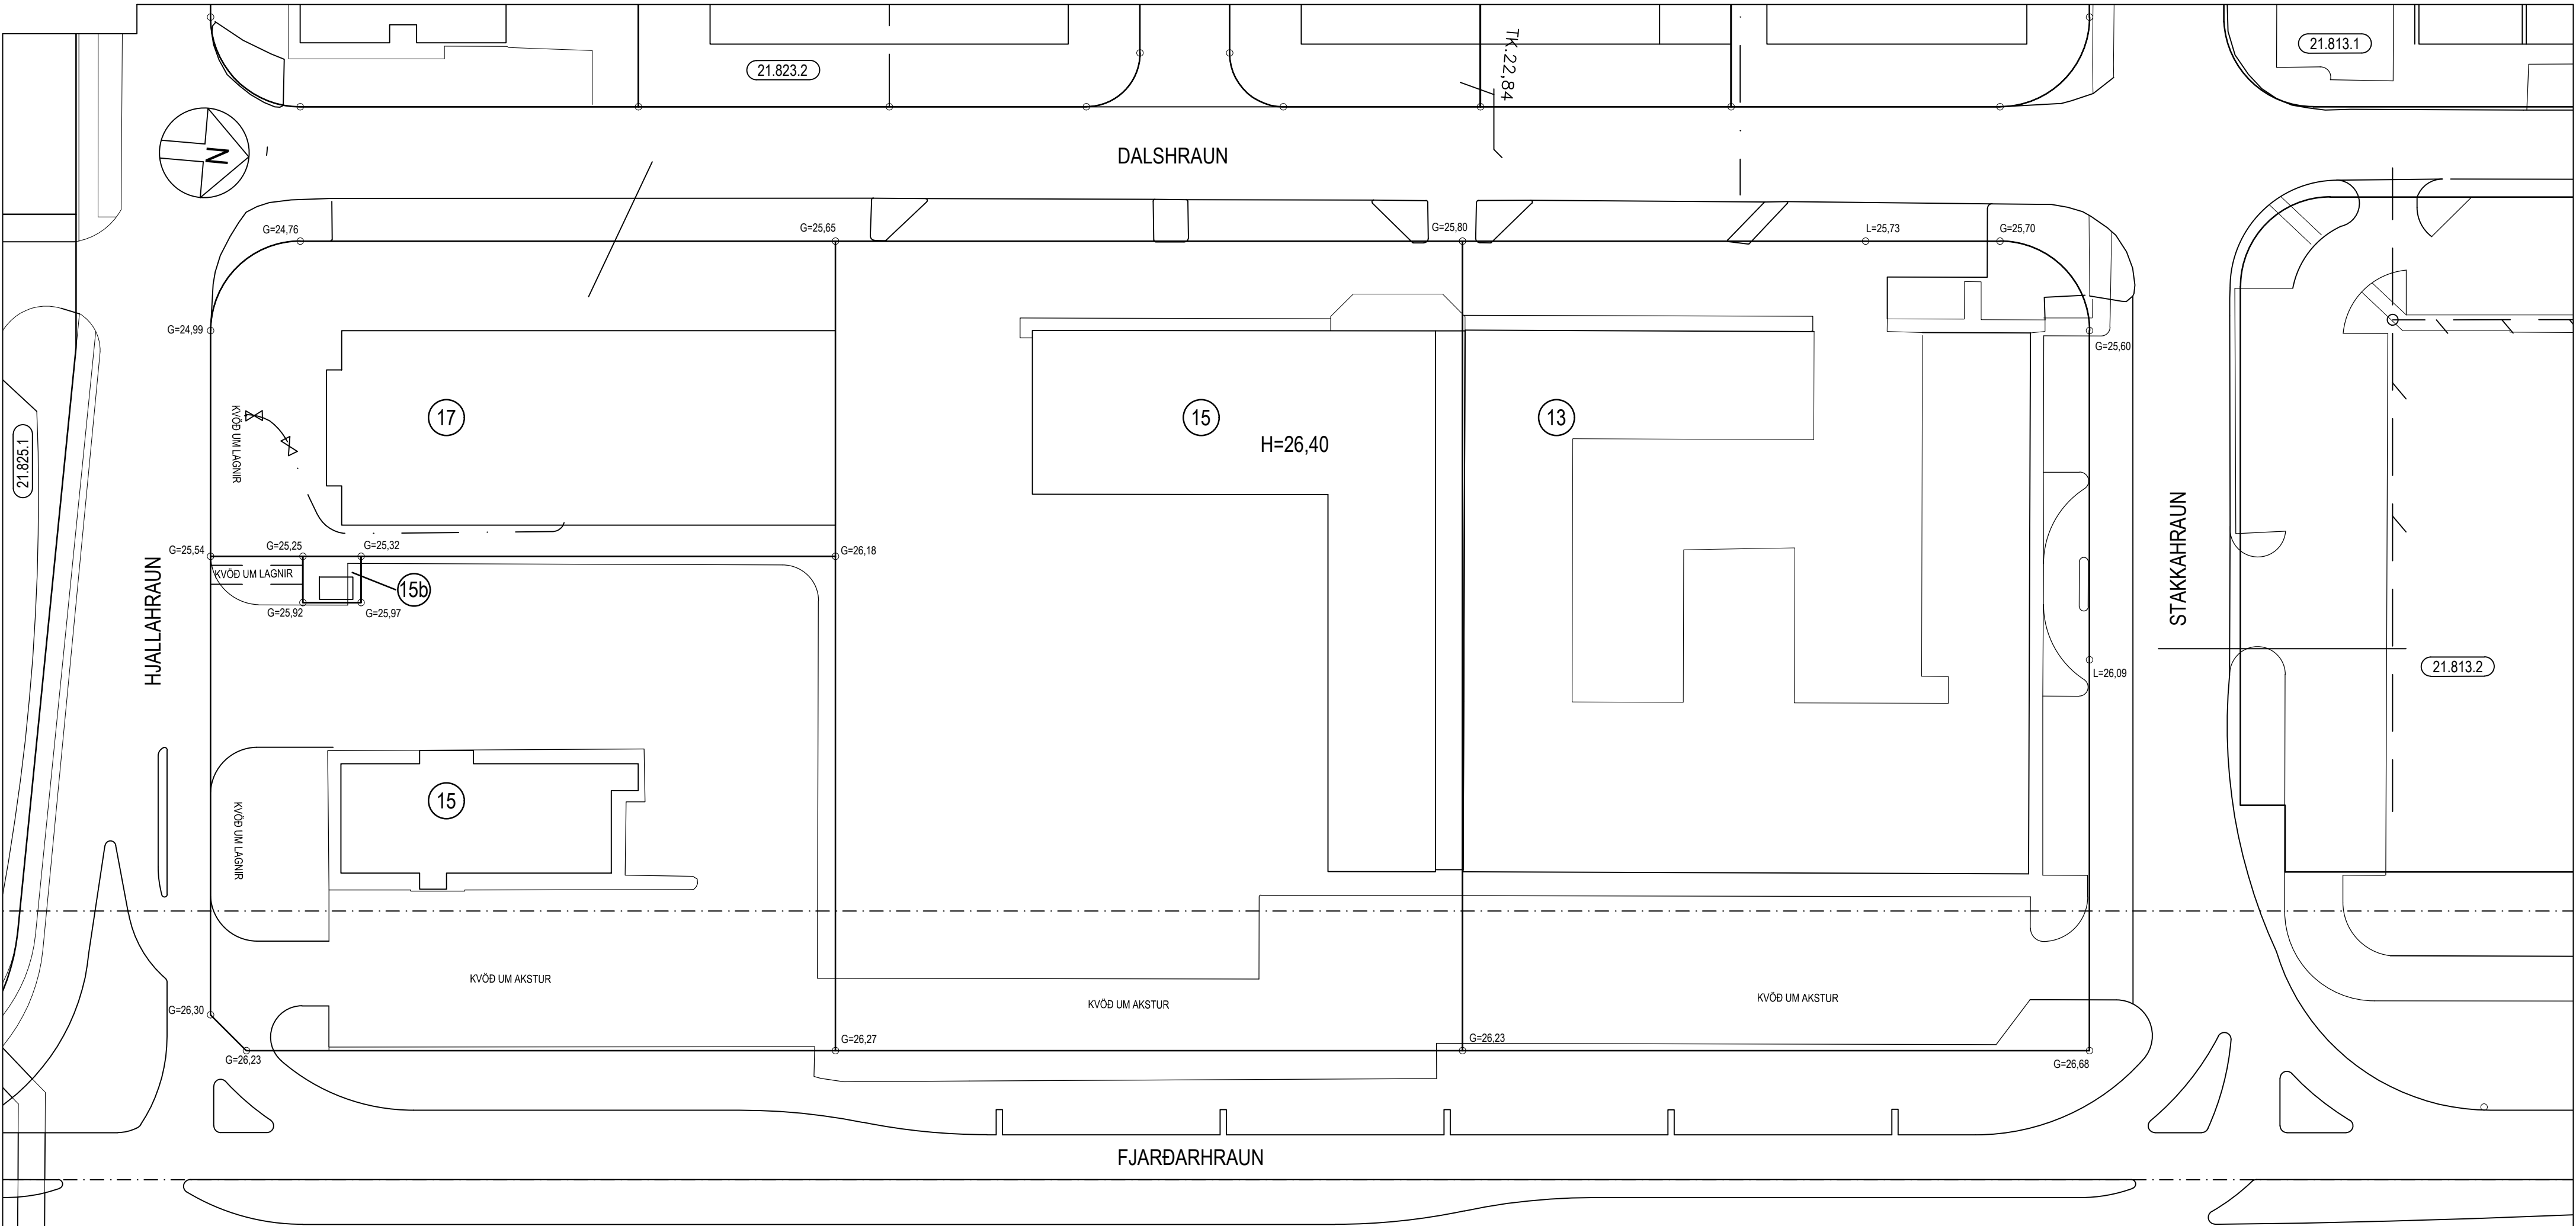

SKÝRINGAR:

- H GÓLFHÆÐ HÚSA
G HÆÐIR VIÐ LÓÐARMÖRK
L HÆÐ Á ÖHREYFÐU LANDI VIÐ LÓÐARMÖRK
h HÆÐIR HÚSA
— HOLRÆSALÖGN
- - - VATNSLÖGN

Fs TENGIAHÆÐ HOLRÆSAHEIMÆÐA Ø150

ATH. EKKI MÁ TENGJA REGNVATN (ÞAKNIÐURFÖLL, NIÐURFÖLL Í PLÖNUM)
HOLRÆSALÖGNUM, HELDUR SKAL ÞAÐ TENGT Í GRJÓTSVELGI Á LÖÐUM.
RAFMAGNS OG HITAVEITUNNTÖK SKULU VERA Á GÓTUHLIÐ HÚSA.

BREYTINGAR:

A: Breytt deiliskipulag samþ. á fundi skipulagfulltrúa 10.7.2024, öðlaðist gildi 29.7.2024. Hjallahraun 15b, ný lóð fyrir spennistöð.



HAFNARFJARÐARBÆR

UMHVERFIS- OG SKIPULAGSSVIÐ

DALSHRAUN 13-17 HJALLAHRAUN 15
HÆÐABLAÐ 21.823.3

Teikn.nr.: 121.100

HÆÐABLAÐ

Mælt: IR Samþykkt:

Hannað: Dags.: SEPT 2017

Teiknað: EJ M.kv.: 1:500

Breytt:

Blaðst.: A2