


SKÝRINGAR:

- GK GÓLFHÆÐ HÚSA
- G HÆÐIR VIÐ LÖÐARMÖRK
- HOLRÆSALÖGN
- - - - - VATNSLÖGN
- Tk TENGING HOLRÆSAHEIMÆÐAR VIÐ GÖTULÖGN
- Fs TENGIAHÆÐ HOLRÆSAHEIMÆÐA Ø150
- ATH. EKKI MÁ TENGJA REGNVATN (PAKNIÐURFÖLL, NIÐURFÖLL Í PLÖNUM)
- HOLRÆSALÖGNUM, HELDUR SKAL ÞAÐ TENGIT Í GRJÓTSVELGI Á LÖÐUM.
- RAFMAGNS OG HITAVEITUNNTÖK SKULU VERA Á GÖTUHLIÐ HÚSA.

HÆÐABLAÐ I. 4A

BREYTINGAR:

- Teiknað upp eftir mæliblaði I.4 og I.5, iðnaðarverfi II, dags. júlí 1979 Jóhann G Bergþórsson
- A: Lögum á snúningshaus breytt dags. okt. 1996
- B: Drangahraun 14, tímabundinn afantaréttur af landi austan núverandi lóðar að bæjarmörkum við Garðabæ, samþykkt í skipulags- og byggingarráði 8.4.2008.
- C: Deiliskipulag Drangahraun-Skútahraun samb. skipulags- og byggingarráði 27.7.2008 og bæjarráði 7.8.2008, óláðist gildi 19.12.2008
- D: Breytt deiliskipulag samb. skipulags- og byggingarráði 18.3.2020, óláðist gildi 16.6.2020; Drangahraun 7, breyting á byggingarleitum.
- E: Breytt deiliskipulag samb. á afgreiðslufundi skipulagsfulltrúa 5.6.2024, óláðist gildi 25.6.2024. Drangahraun 7, stækun á byggingarreit og lóð.
- F: Breytt deiliskipulag, samb. í bæjarstjórn 28.08.2024, óláðist gildi 19.09.2024. Br. byggingarr. fyrir Drangahraun 1-5 og Skútahraun 2a. Fallið frá heimild um bílast. á lóð Skútahrauns 2a fyrir lóðir við Drangahraun.

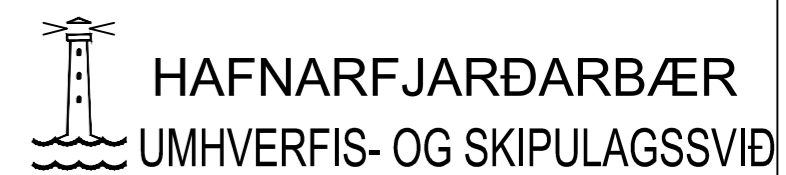

| | |
|---|-----------------|
| DRANGAHRÁUN 1-5 OG 4-14 | |
| HÆÐABLAÐ | 22.298.2 |
| Teikn.nr.: | 121.057 |
| ÍÐNADARSVÆÐI II - BÆJARHRAUN | |
| Mælt: | Samþykkt: |
| Hannað: AS | Dags.: 07.1979 |
| Teiknað: EJ 02.1994 | M.kv.: 1:500 |
| Breytt: GRUNNMYND VARPAÐ ÚR REYKJAVÍKURHNITAKERFI Í | |
| LANDSHNITAKERFI ISNET93, HNITASKRÁ UPPPFERÐ | |
| Blaðst.: A2 | |