RAFRÆNT INNSIGLAÐ
Hafnarfjarðarkaupstaður
Dags. 26.3.2025 16:03:04

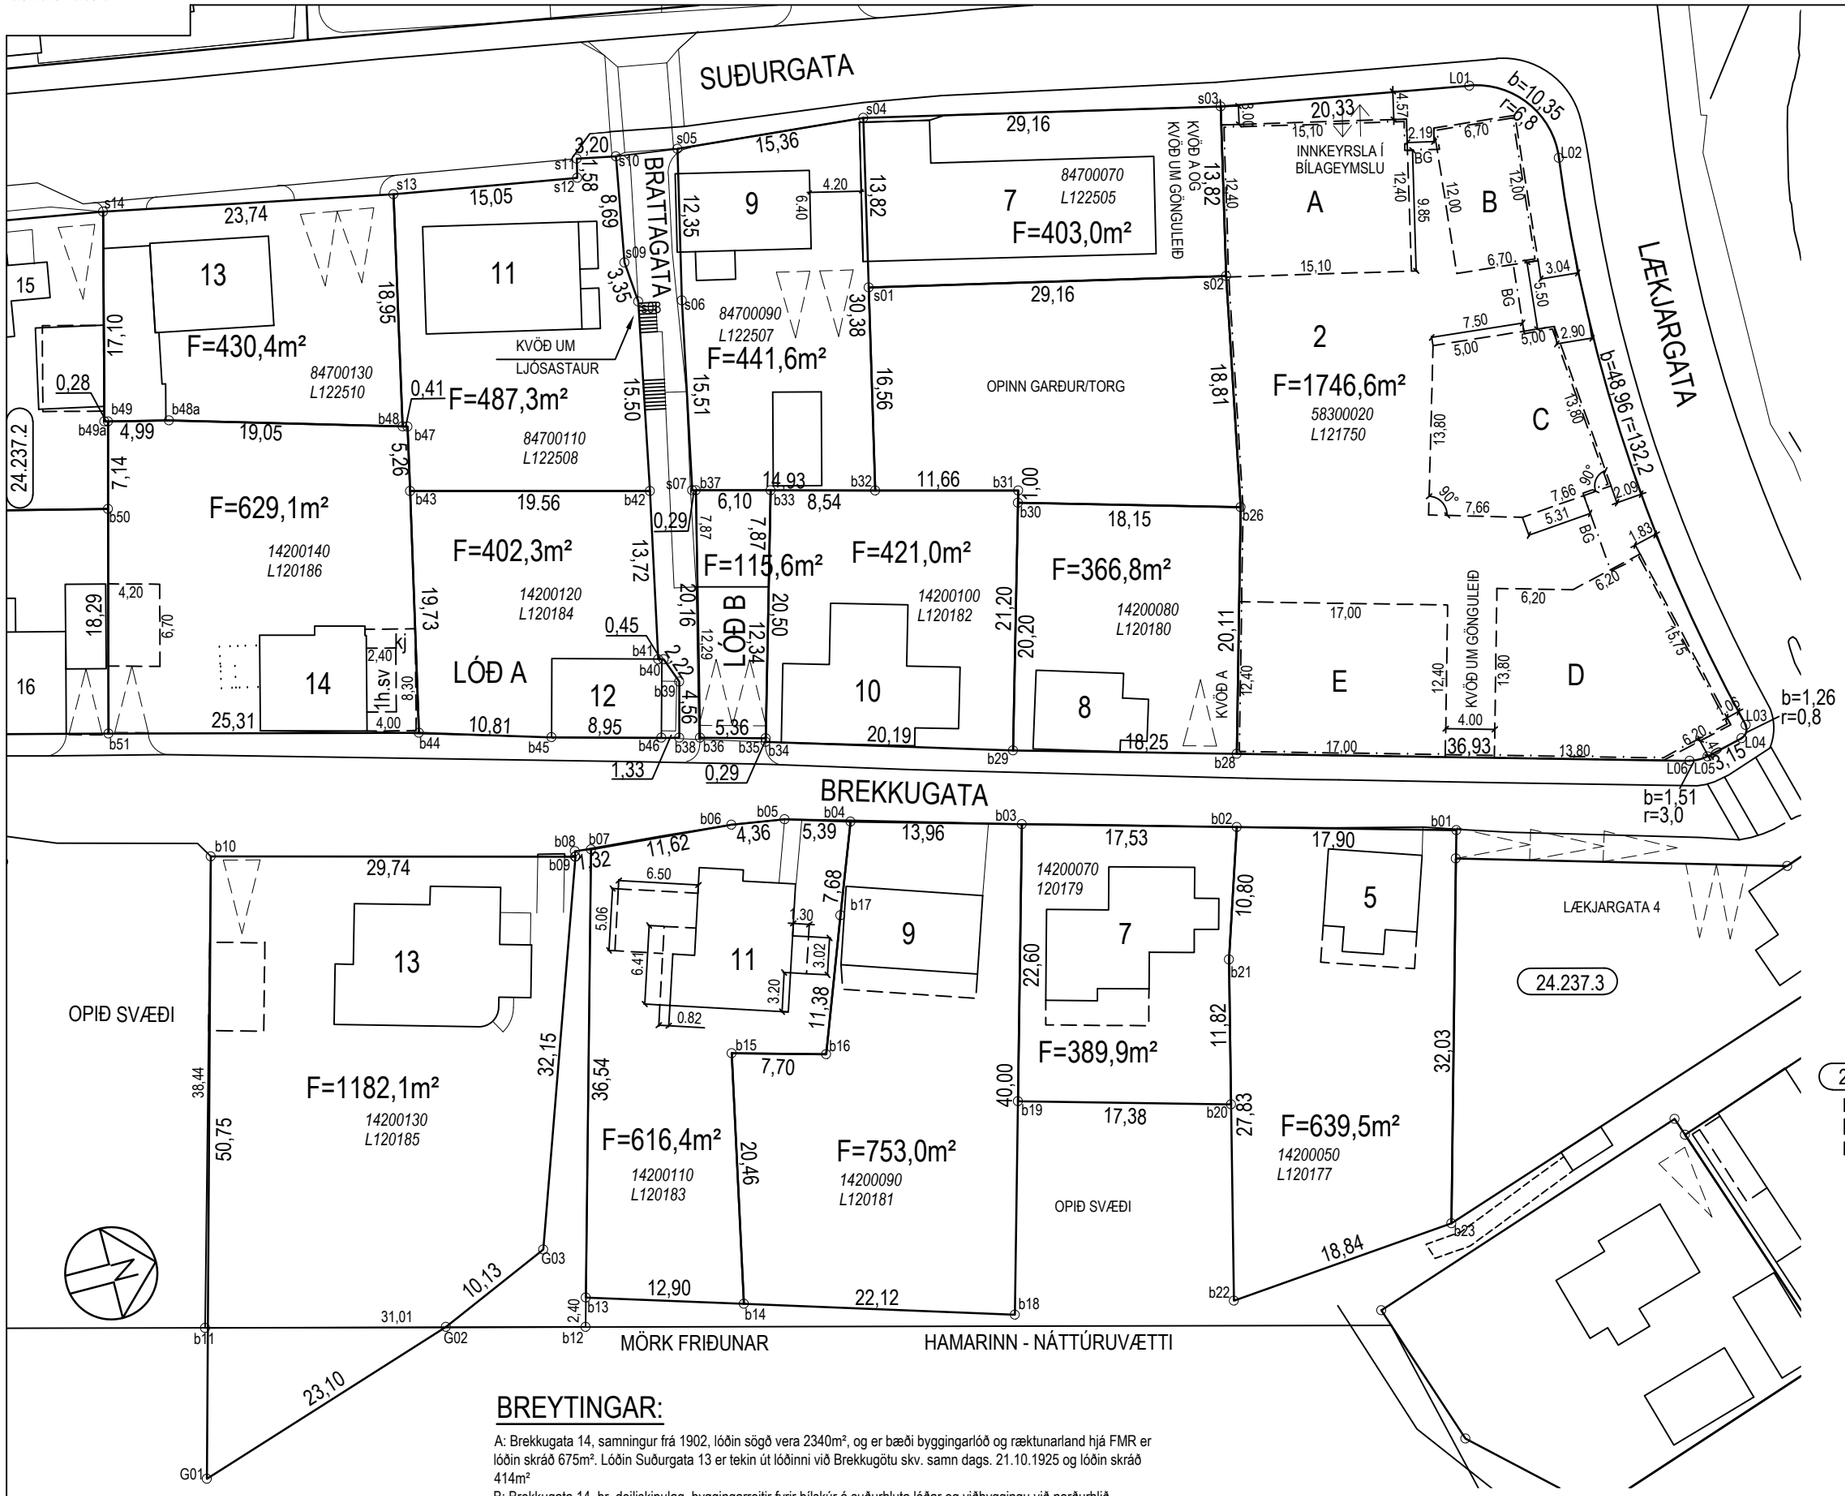

HNITASKRÁ:

AUSTUR	NORÐUR	NR.
355939.005	399296.272	b01
355933.242	399279.323	b02
355927.599	399262.726	b03
355923.105	399249.507	b04
355921.255	399244.441	b05
355920.331	399240.181	b06
355918.715	399228.674	b07
355918.459	399227.379	b08
355918.875	399227.254	b09
355909.690	399198.991	b10
355946.115	399186.710	b11
355955.617	399216.232	b12
355953.342	399216.999	b13
355957.809	399229.098	b14
355938.061	399234.467	b15
355940.521	399241.763	b16
355930.116	399246.369	b17
355965.470	399249.851	b18
355948.996	399255.452	b19
355954.592	399271.911	b20
355943.304	399275.398	b21
355969.894	399267.184	b22
355969.354	399286.021	b23
355932.799	399298.469	b24
355914.258	399304.870	b25
355908.530	399287.665	b26
355927.075	399281.339	b27
355927.560	399281.173	b28
355921.669	399263.904	b29
355902.581	399270.514	b30
355901.638	399270.840	b31
355898.036	399259.750	b32
355895.399	399251.627	b33
355914.774	399244.930	b34
355914.496	399245.026	b35
355912.796	399239.938	b36

AUSTUR	NORÐUR	NR.
355893.516	399245.828	b37
355912.279	399238.335	b38
355907.936	399239.726	b39
355905.808	399239.093	b40
355905.667	399238.666	b41
355892.423	399242.247	b42
355886.382	399223.641	b43
355905.361	399218.250	b44
355909.084	399228.559	b45
355911.886	399237.064	b46
355881.324	399225.078	b47
355881.186	399224.688	b48
355874.836	399206.726	b48a
355873.384	399201.955	b49
355873.301	399201.684	b49a
355880.180	399199.766	b50
355897.596	399194.157	b51
355882.133	399264.352	s01
355890.238	399292.364	s02
355876.963	399296.205	s03
355868.857	399268.194	s04
355866.581	399252.998	s05
355878.432	399249.521	s06
355893.426	399245.552	s07
355877.415	399246.114	s08
355874.066	399246.030	s09
355865.613	399248.024	s10
355864.795	399244.930	s11
355866.314	399244.494	s12
355862.949	399229.822	s13
355857.000	399206.844	s14
355881.603	399315.999	L01
355889.448	399321.139	L02
355938.124	399321.367	L03
355939.051	399320.718	L04
355939.598	399317.616	L05
355939.483	399316.126	L06
355957.870	399183.047	G01
355952.106	399205.416	G02
355948.557	399214.904	G03
355918.882	399227.275	G04

HNITASKRÁ ER Í LANDSHNITAKERFI ISNET-93

SKÝRINGAR:

- HÁMARKS BYGGINGAREITUR
- BG — BYGGINGAREITUR BÍLAKJALLARA
- ÚTLÍNUR BYGGINGA
- INNKEYRSLA Í BÍLAGEYMSLU
- F — FLATARMÁL LÓÐAR
- 3 — NÚMER LÓÐAR
- F33 — HORNPUNKTAR LÓÐA
- 10000010 — ÞJÓÐSKRÁRNÚMER
- L180351 — LANDEIGNARNÚMER
- 23.221.1 — STGR.NÚMER AÐLIGGJANDI LÓÐABLAÐA
- BÍLASTÆÐI INNAN LÓÐAR STAÐSETNING ÓBUNDIN

BREYTINGAR:

A: Brekkugata 14, samningur frá 1902, lóðin sögð vera 2340m², og er bæði byggingarlóð og ræktunarland hjá FMR er lóðin skráð 675m². Lóðin Suðurgata 13 er tekin út lóðinni við Brekkugötu skv. samn dags. 21.10.1925 og lóðin skráð 414m²
B: Brekkugata 14, br. deiliskipulag, byggingarreitir fyrir bílskúr á suðurhluta lóðar og viðbyggingu við norðurhlið íbúðarhúss. samþ. í skipulags- og byggingarráði 11.12.2012 öðlaðist gildi 28.1.2013
C: Deiliskipulag Suðurbær sunnan Hamars samþ. skipulags- og byggingarráði 23.5.2014 og bæjarstjórn 28.5.2014, öðlaðist gildi 7.7.2014
D: Brekkugata 11, lóðarstækkun samþ. í bæjarráði í umboði bæjarstjórnar þann 10.7.2014
E: Brekkugata 5, lóðarstækkun samþ. í bæjarstjórn þann 24.5.2017
F: Breytt deiliskipulag miðbæjar; Lækjargata 2 Dvergsreitur íbuðabyggð í stað iðnaðar. samþ. skipulags- og byggingarráði 10.7.2018, bæjarstjórn 12.7.2018 og öðlaðist gildi 30.1.2020
G: Breyttt deiliskipulag, samþ. á afgreiðslufundi skipulagsfulltrúa 09.10.2024, öðlaðist gildi 23.10.2024. Brekkugata 11, fjölgun byggingarreita.
H: Brekkugata 14, uppmæling á lóð. Mæliblaði breytt 25.03.2025.

KVÖÐ A:

KVÖÐ ER Á LÓÐUNUM SUÐURGÖTU 7 OG BREKKUGÖTU 8 UM 1,5x13m RÆMU VIÐ LÓÐARMÖRK AÐ LÆKJARGÖTU 2, VEGNA VIÐHALDS Á HÚSUNUM LÆKJARGÖTU 2A OG 2E

HAFNARFJARÐARBÆR
UMHVERFIS- OG SKIPULAGSSVIÐ

LÆKJARGATA 2, SUÐURGATA 7-13, BREKKUGATA 5-13 OG 8-14
MÆLIBLAÐ 24.237.1

SUÐURBÆR SUNNAN HAMARS

Teikn.nr.:	333.007		
Mælt:	IR	Samþykkt:	
Hannað:	MK	M.kv.:	1:500
Teiknað:	EJ	Dags.:	31.7.2014
Breytt:			
		Blaðst.:	A3

SLÓÐ OG HEITI SKRÁR: T:\AUTOCAD\242\2423\24237_ISNET93.dwg
LAYOUT: 242371 007-57