RAFRÆNT INNSIGLAÐ
Hafnarfjarðarkaupstaður
Dags. 15.7.2025 12:31:37
Ástæða: samþykkt/HS

Breyting A: 08.07.2025/ELÁ; Lagnakvöð breytt, Hringhamar 16.

XREF: 19116-gm; 19116-lodahnit; 19116-lodir; 19116-lodakotar; 19116-vatn; 19116-Mblad-25.268.7; 19116-Hblad-25.268.7

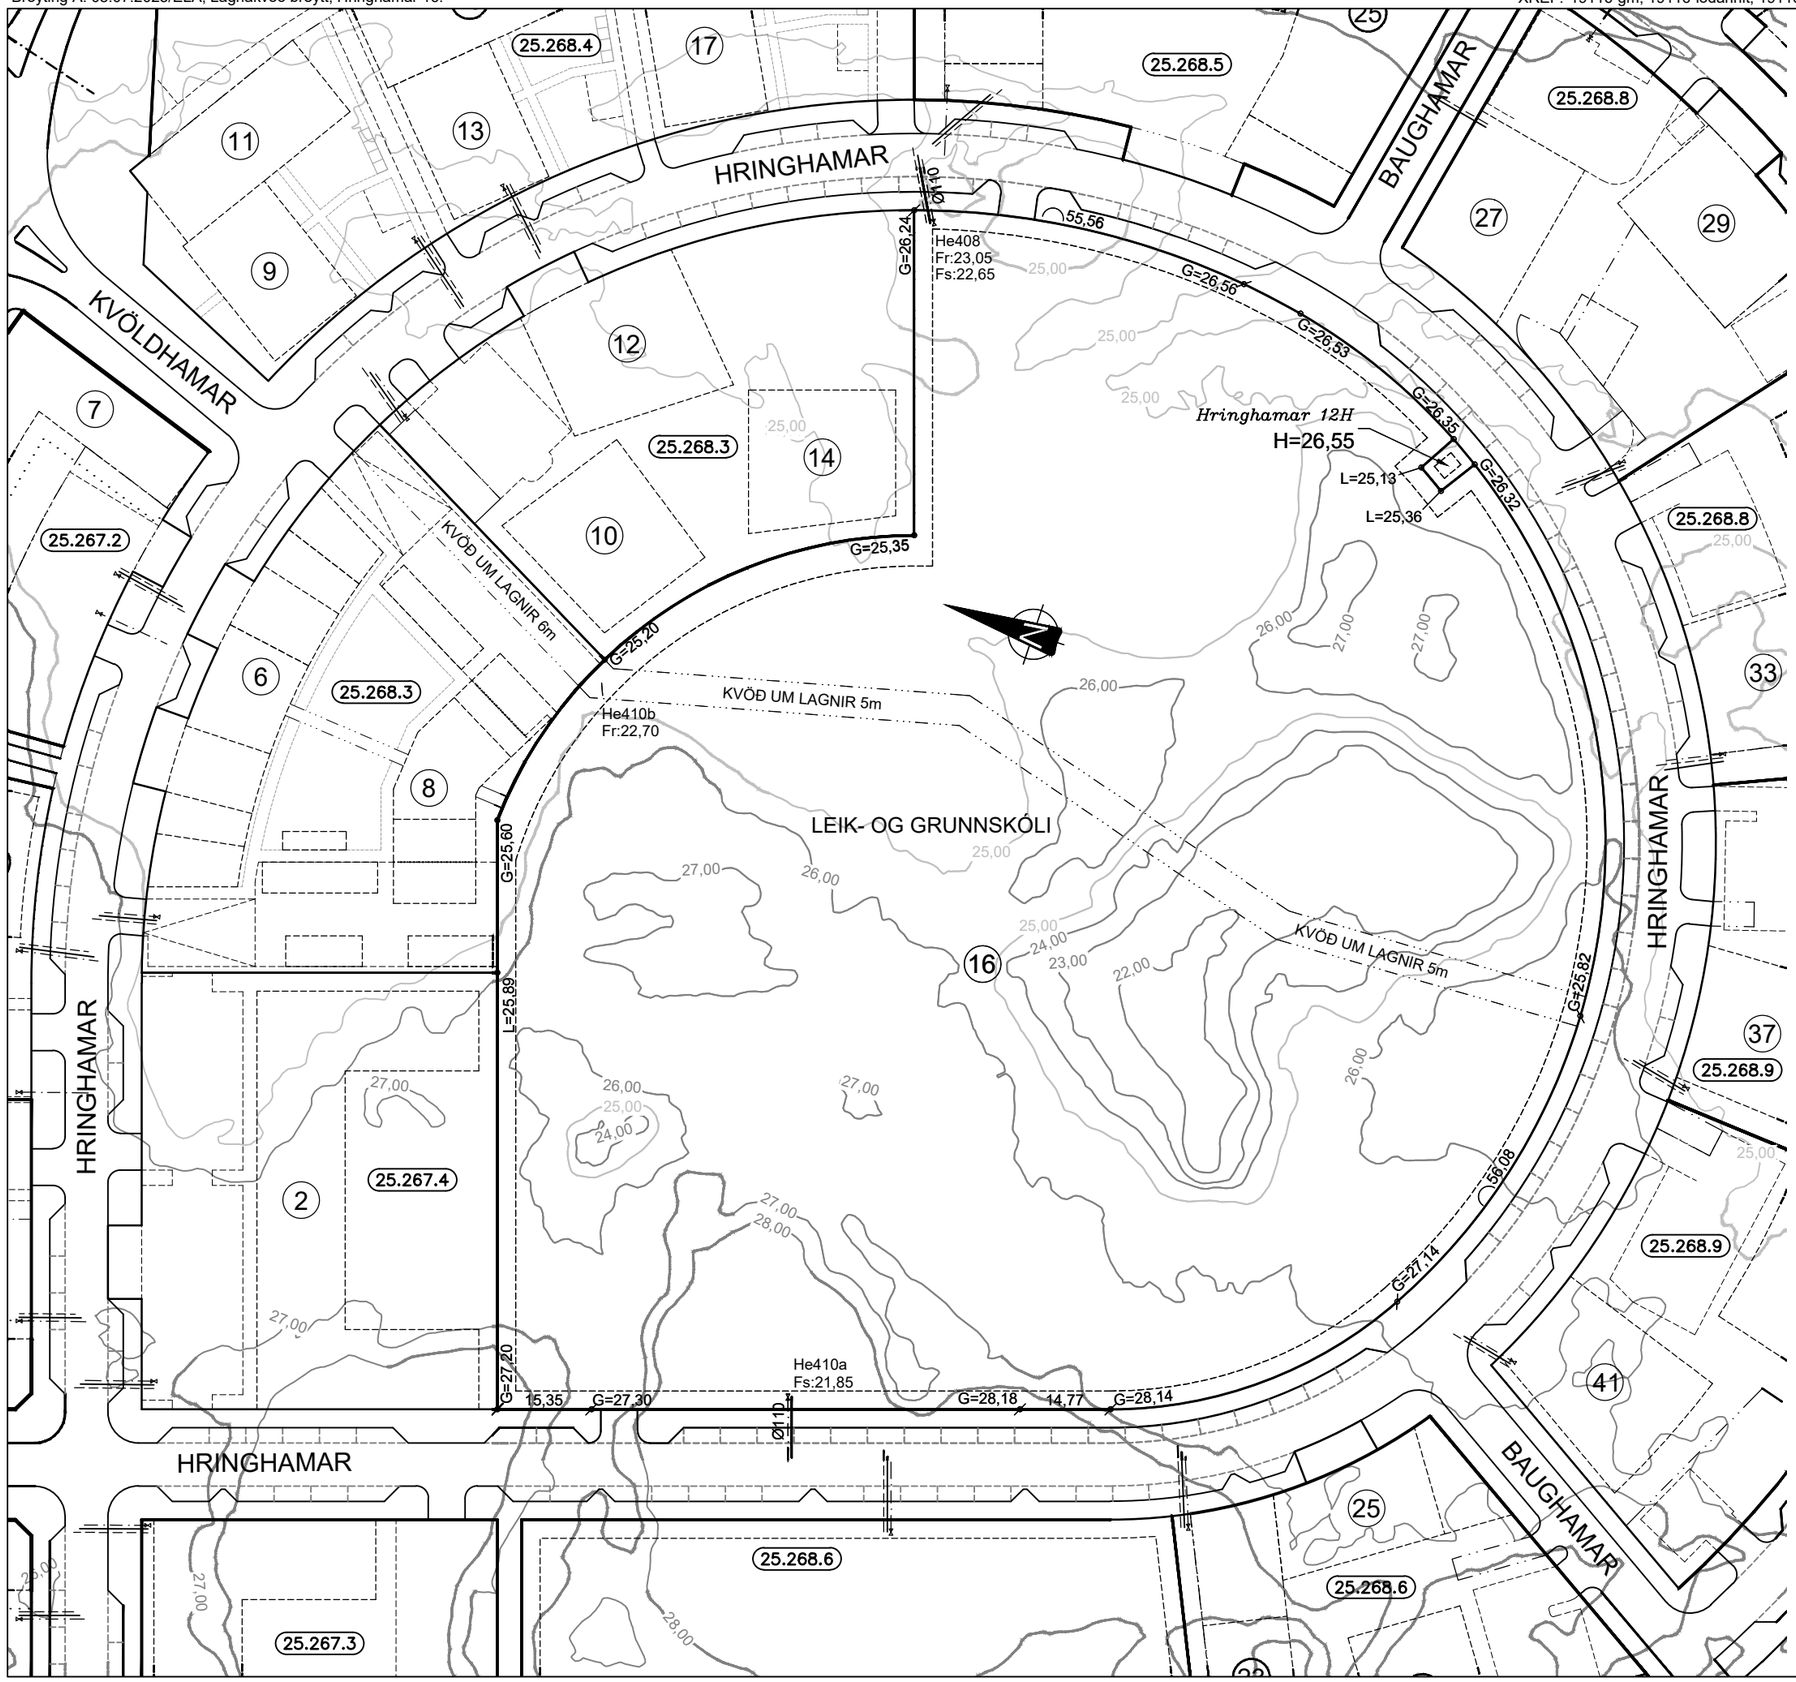

SKÝRINGAR:

FRÁGANGUR Á LÓÐAMÖRKUM VERÐI GERÐUR Í SAMRÁÐI VIÐ LÓÐARHAFA AÐLIGGJANDI LÓÐA. STÆRÐ OG STAÐSETNING LÓÐA, BYGGINGARREITA OG BÍLASTÆÐA ERU SÝND Á MÆLIBLÖÐUM.

2h= HÚS Á TVEIMUR HÆÐUM
G= REIKNUÐ HÆÐ Á GÖTU, GANGSTÉTT, -STÍG EÐA LÓÐAMÖRKUM
LH= REIKNUÐ HÆÐ MILLI LÓÐA. HÆÐIN ER BINDANDI NEMA AÐ TIL SÉ SAMKOMULAG MILLI LÓÐARHAFA UM ANNAÐ.
L= NÚVERANDI LANDHÆÐ VIÐ LÓÐAMÖRK (LEIÐBEINANDI)
H= HÆÐ Á AÐKOMUGÓLFI - SJÁ SKILMÁLA
Fr= TENGIHÆÐ Á REGNVATNSFRÁRÆSI
Fs= TENGIHÆÐ Á SKÓLPFRÁRÆSI

BAKRÁSARVATN HITAVEITU SKAL VEITA Í REGNVATNSFRÁRÆSI. NEYSLUVATNSHEIMÆÐAR ERU Ø63 mm PE100, NEMA ANNAÐ SÉ SÝNT Á TEIKNINGU.

TENGIHÆÐ NEYSLUVATNSHEIMÆÐAR ER AÐ ÖLLU JÖFNU 1,2 m UNDIR YFIRBORÐI LANDS.

ATH! VEITUSTOFNANIR ÚTVEGA AÐEINS EINA HEIMTAUG INN Á HVERJA LÓÐ, ÓHÁÐ FJÖLDA ÍBÚÐA Á LÓÐINNI. LÓÐARHAFI ÞARF AÐ DEILA HEIMTAUGUM MILLI ÍBÚÐA ÚR SAMEIGINLEGU TÆKJARÝMI.

- NEYSLUVATNSHEIMÆÐ (MEÐ LOKA)
- REGNVATNSFRÁRÆSI
- SKÓLPFRÁRÆSI
- (13) NÚMER LÓÐAR
- E,F,R.. HÚSAGERÐ, SJÁ SKILMÁLA
- (25.267.1) NÚMER AÐLIGGJANDI LÓÐABLAÐA

SJÁ JAFNFRAMT SKIPULAGSUPPDRÁTT OG SKILMÁLA

0 20 40 60 80
Kvarði 1 : 1000

HÆÐABLAÐ 25.268.7

TEIKNING NR. 421.066
HRINGHAMAR 12H OG 16

HAFNARFJARÐARBÆR
UMHVERFIS- OG SKIPULAGSSVIÐ
HAMRANES

VSB VERKFRÆÐISTOFA
BÆJARHRAUNI 20 / 220 HAFNARFJÖRÐUR
KENNITALA 710796-2899
SÍMI 58 58 600
vsb@vsb.is / www.vsb.is

Merkjalýsandi: Hanna Kristín Bjarnadóttir Hanna Kristín Bjarnadóttir
Dags.: 10.01.2025 Gert af: HKB Yfirfarið: ELÁ Eva Lind Ágústsd.