

SKÝRINGAR:

FRÁGANGUR Á LÓÐAMÖRKUM VERDI GERÐUR Í SAMRÁÐI VIÐ LÓÐARHAFA AÐLIGGJANDI LÓÐA. STÆRÐ OG STAÐSETNING LÓÐA, BYGGINGARREITA OG BILASTÆÐA ERU SÝND Á MÆLIBLÓÐUM.

- 2h= HÚS Á TVEIMUR HÆÐUM
- G= REIKNUÐ HÆÐ Á GÖTU, GANGSTÉTT, -STÍG EÐA LÓÐAMÖRKUM
- L= LANDHÆÐ VIÐ LÓÐAMÖRK (LEIÐBEINANDI)
- H= HÆÐ Á AÐKOMUGÖLFÍ - SJÁ SKILMÁLA
- Fr= TENGIHÆÐ Á REGNVATNSFRÁRÆSI
- Fs= TENGIHÆÐ Á SKÓLPFRÁRÆSI



BAKRÁSARVATN HITAVEITU SKAL VEITA Í REGNVATNSFRÁRÆSI. NEYSLUVATNSHEIMÆÐAR ERU Ø90 mm PE100, NEMA ANNAD SÉ SÝNT Á TEIKNINGU. TENGIHÆÐ NEYSLUVATNSHEIMÆÐAR ER AÐ ÖLLU JÖFNU 1,2 m UNDIR YFIRBORDI LANDS.

- NEYSLUVATNSHEIMÆÐ (MED LOKA)
- REGNVATNSFRÁRÆSI
- SKÓLPFRÁRÆSI

E, F, R. HÚSAGERÐ, SJÁ SKILMÁLA

NÚMER LÓÐAR

NÚMER AÐLIGGJANDI LÓÐABLAÐA

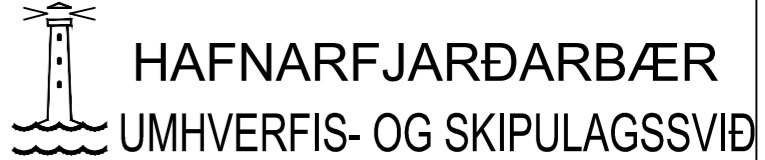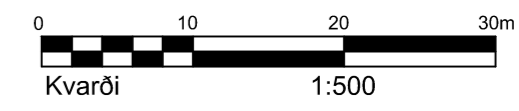

BREIÐHELLA 4 OG 6	
HÆÐABLAÐ	27.103.6
Teikn.nr.:	412.056
HELLNAHRAUN 2	
Mælt:	VSB
Sampykkt:	
Hannað:	VSB
Dags.:	14.11.2019
Teiknað:	EJ
M.kv.:	1:500
Breytt: 14.11.2019, HÆÐABLAÐ FRÁ VSB UPPFÆRT	
HJÁ SKIPULAGS OG BYGGINGASVIÐI HAFNARFJARÐAR	

BREYTINGAR:

- A; 31.03.08/RBS. Mön bætt á baklóðir og lóðarmörk hæðasett á ný
- B; 03.10.08/GVB. Breytt deiliskipulag samp. af skipul.- og byggingarfulltr. 09.07.2008. Mön tekin af baklóðum Gjahellu 2, 4 og 6. Ódlaðist gildi 1.9.2008.
- C; 14.11.2019/EJ. Breytt deiliskipulag samp. af skipulags- og byggingarráði 10.9.2019. Ódlaðist gildi 16.10.2019. Breiðhella 4 og 6 byggingarreitir stækkaðir, bundin byggingarlína felld niður, hækkuð mænishæð, sett inn sameiginleg aðkomuleið að Breiðhella 2 og 4 og einstefnu útkeyrsla á lóð nr. 6.
- D; Breytt deiliskipulag samp. á afgreiðslufundi skipulagsfulltrúa 3.7.2024, ódlaðist gildi 17.7.2024. Breiðhella 4, innkeyrsla við Breiðhella 2 færast með kvöð um aðkomu að Breiðhella 4.