


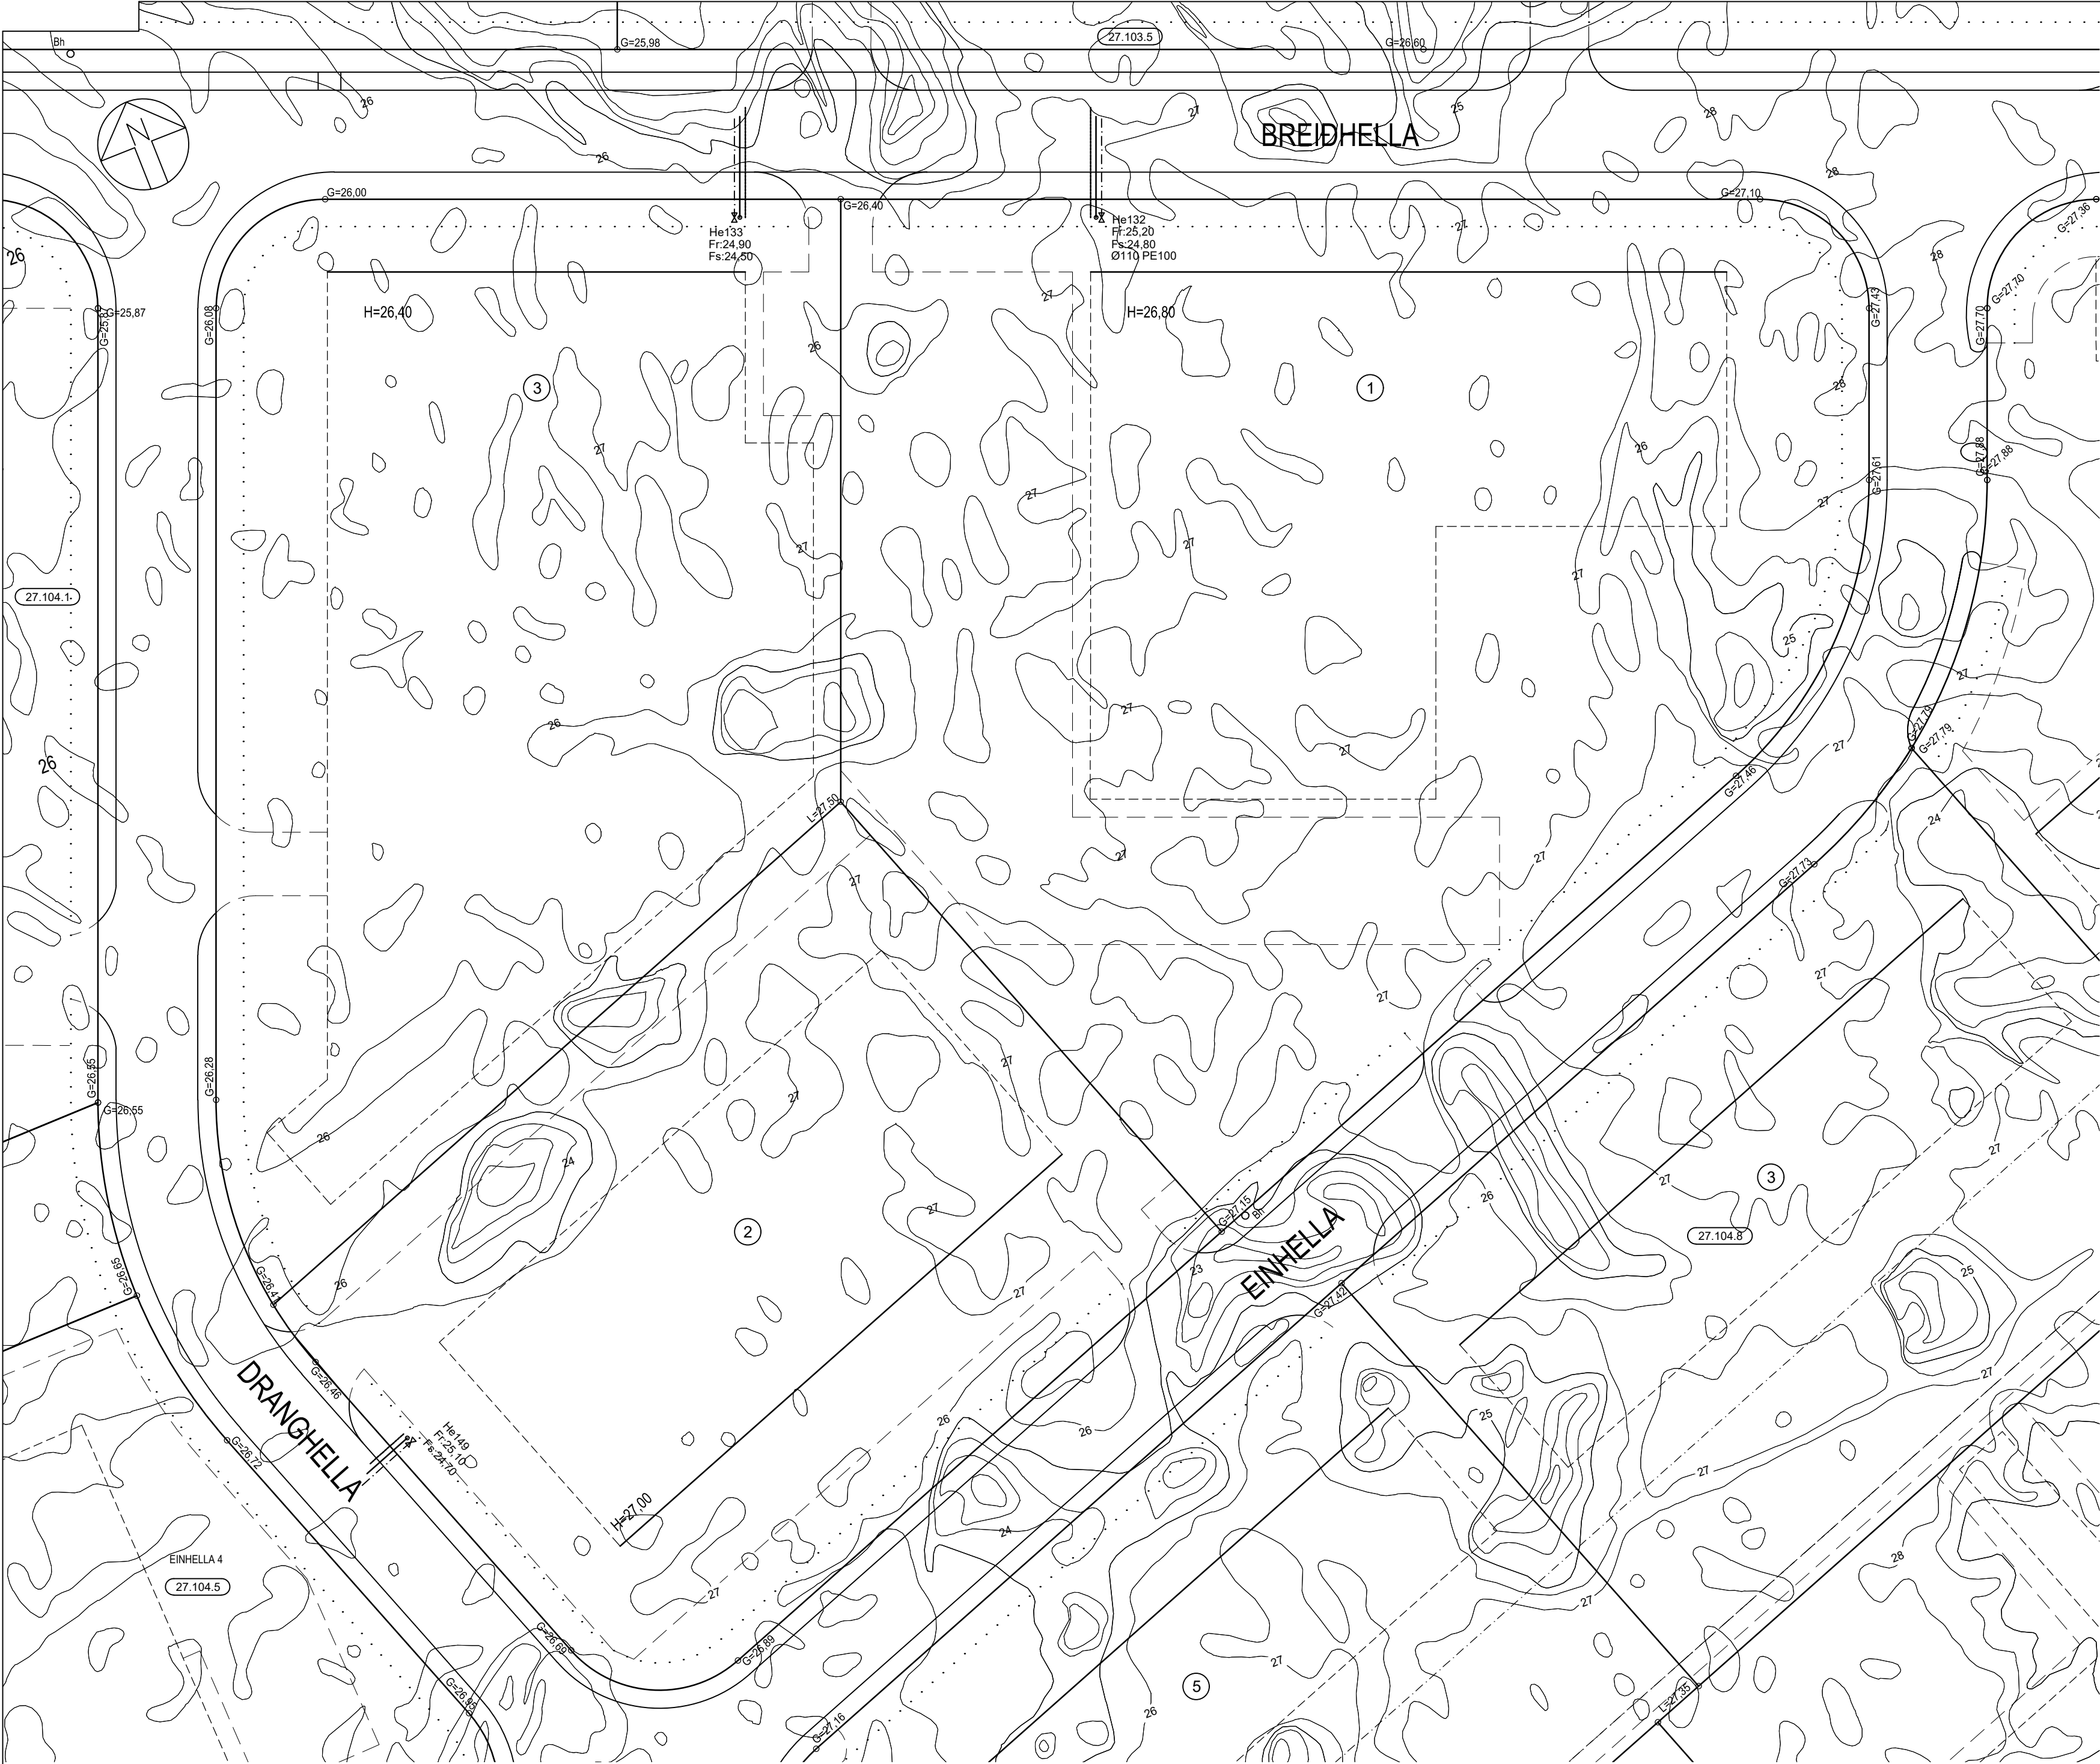

BREYTINGAR:

A: 22.04.08/GVB. Einhella 2; byggingarreit breytt. Samp. af skipulags- og byggingarfullrúa þann 23.01.2008, óðlaðist gildi 26.02.2008
B: 04.09.18/EJ. Einhella 2; byggingarreit breytt, ný innkeyrsla að vestanverðu. Samp. af skipulags- og byggingarfullrúa þann 27.06.2018, óðlaðist gildi 3.7.2018
C: 13.07.23/b-L. Breiðhella 3; byggingarreit breytt, ný innkeyrsla við Dranghellu. Samp. af skipulags- og byggingarfullrúa þann 22.6.2023, óðlaðist gildi 6.7.2023. Breiðhella 3 færð af blaði 27.104.1
D: Breytt deiliskipulag, samp. á fundi skipulagsfullrúa 18.12.2024, óðlaðist gildi 08.01.2025. Breiðhella 1, stækun byggingarreits og ný innkeyrsla frá Einhella.

SKÝRINGAR:

FRÁGANGUR Á LÓÐAMÖRKUM VERÐI GERÐUR Í SAMRÁÐI VIÐ LÓÐARHAFA AÐLIGGJANDI LÓÐA. STÆRÐ OG STAÐSETNING LÓÐA, BYGGINGARREITA OG BILASTÆÐA ERU SÝND Á MÆLIBLÓÐUM.


2h= HÚS Á TVEIMUR HÆÐUM
G= REIKNUD HÆÐ Á GÖTU, GANGSTÉTT, -STÍG EDA LÓÐAMÖRKUM
L= LANDHÆÐ VIÐ LÓÐAMÖRK (LEIDBEINANDI)
H= HÆÐ Á AÐKOMUGÖLF - SJÁ SKILMÁLA
Fr= TENGIHÆÐ Á REGNVATNSFRÁRÆSI
Fs= TENGIHÆÐ Á SKÖLPFRÁRÆSI

BAKRÁSARVATN HITAVEITU SKAL VEITA Í REGNVATNSFRÁRÆSI. NEYSLUVATNSHEIMÆÐAR ERU Ø90 mm PE100, NEMA ANNAD SÉ SÝNT Á TEIKNINGU. TENGIHÆÐ NEYSLUVATNSHEIMÆÐAR ER AÐ ÖLLU JÖFNU 1,2 m UNDIR YFIRBORÐI LANDS.


- NEYSLUVATNSHEIMÆÐ (MED LOKA)
- REGNVATNSFRÁRÆSI
- SKÖLPFRÁRÆSI

- Bh BRUNAHANI
- E,F,R. HÚSAGERÐ, SJÁ SKILMÁLA
- 13 NÚMER LÓÐAR
- 25.215.1 NÚMER AÐLIGGJANDI LÓÐABLAÐA

SJÁ JAFNFRAMT SKIPULAGSUPPDRAÐT OG SKILMÁLA

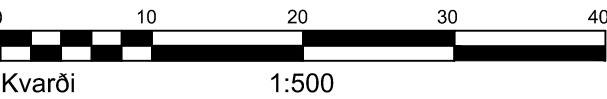

DEILISKIPULAG SAMÞYKKT Í SKIPULAGS- OG BYGGINGARRÁÐI 02.05.2006 OG Í BÆJARSTJÓRN 02.05.2006

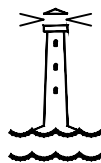

HAFNARFJARÐARBÆR
UMHVERFIS- OG SKIPULAGSSVIÐ

BREIÐHELLA 1-3 OG EINHELLA 2	
HÆÐABLAÐ	27.104.2
Teikn.nr.:	412.061 A2
HELLNAHRAUN 2	
Mælt:	VSB
Hannað:	VSB
Teiknað:	EJ
Breytt: SEPT. 2017, HÆÐABLAÐ FRÁ VSB UPPFÆRT	
Sampykkt:	
Dags.: 04.06.2018	
M.kv.: 1:500	