


SKÝRINGAR:
 FRÁGANGUR Á LÓDAMÖRKUM VERDI GERÐUR Í SAMRÁÐI VIÐ LÓÐARHAFA ADLIGGJANDI LÓÐA. STÆRD OG STAÐSETNING LÓDA, BYGGINGARREITA OG BILAST/EDA ERU SÝND Á MÆLIBLÓÐUM.

2h= HÚS Á TVEIMUR HÆÐUM
 G= REIKNUD HÆÐ Á GÖTU, GANGSTÉTT, -STÍG EDA LÓDAMÖRKUM
 L= LANDHÆÐ VIÐ LÓDAMÖRK (LEIÐBEINANDI)
 H= HÆÐ Á ADKOMUGÓLFI - SJÁ SKILMÁLA
 F= TENGIHÆÐ Á REGNVATNSFRÁRÆSI
 Fs= TENGIHÆÐ Á SKÓLPFRÁRÆSI

BAKRÁSARVATN HITAVEITU SKAL VEITA Í REGNVATNSFRÁRÆSI. NEYSLUVATNSHEIMÆÐAR ERU Ø90 mm PE100, NEMA ANNAD SÉ SÝNT Á TEIKNINGU. TENGIHÆÐ NEYSLUVATNSHEIMÆÐAR ER AÐ ÖLLU JÖFNU 1,2 m UNDIR YFIRBORDI LANDS.

--- NEYSLUVATNSHEIMÆÐ (MED LOKA)
 - - - - - REGNVATNSFRÁRÆSI
 ——— SKÓLPFRÁRÆSI

E,F,R. HÚSAGERD, SJÁ SKILMÁLA
 13 NÚMER LÓÐAR
 25.215.1 NÚMER ADLIGGJANDI LÓÐABLAÐA
 SJÁ JAFNFRAMT SKIPULAGSUPPDRATT OG SKILMÁLA

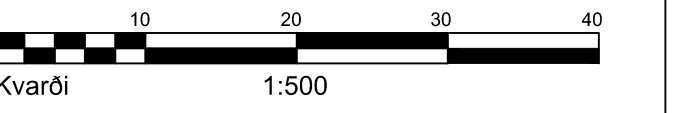

DEILISKIPULAG SAMPYKKT Í SKIPULAGS- OG BYGGINGARRÁÐI 02.05.2006 OG Í BÆJARSTJÓRN 02.05.2006

BREYTINGAR:
 A: 9.7.2018/EJ. Breytt deiliskipulag samb. skipulags- og byggingarfulltr. 12.12.2007, ólaðist gildi þann 25.11.2008; Álfhella 9 byggingarreitir stækkaður
 B: 3.3.2023/AS: Breytt deiliskipulag samb. í skipulags- og byggingarráði 10.09.2019, ólaðist gildi þann 25.09.2019; Álfhella 11, byggingarreit, akstursleið og bilastæðum breytt.
 C: Breytt deiliskipulag, samb. í skipulags- og byggingarráði 17.01.2024, ólaðist gildi 31.1.2024; Álfhella 11, breyttur byggingarreitir og innkeyrsla við Dranghellu færð
 D: Breytt deiliskipulag, samb. á fundi skipulagsfulltrúa 15.01.2025, ólaðist gildi 03.02.2025; Sameiginlegri innkeyrslu Álfhella 5 og 7 skipt upp í tvær.



ÁLFHELLA 7, 9 og 11	
HÆÐABLAÐ	27.105.1
Teikn.nr.:	412.069
HELLNAHRAUN 2	
Mælt: VSB	Samþykkt:
Hannað: VSB	Dags.: 2.7.2018
Teiknað: EJ	M.kv.: 1:500
Breytt: JÚLÍ. 2018, MÆLIBLAÐ FRÁ VSB DAGS.19.10.2006	
UPPFÆRT HJÁ SKIPULAGS OG BYGGINGARRÁÐI	
HAFNARFJARÐAR	Blaóst: A2