



SKÝRINGAR:

FRÁGANGUR Á LÖÐAMÖRKUM VERÐI GERÐUR Í SAMRÁÐI VIÐ LÖÐARHAFA AÐLIGGJANDI LÖÐA. STÆRÐ OG STAÐSETNING LÖÐA, BYGGINGARREITA OG BÍLASTÆÐA ERU SÝND Á MÆLIBLÖÐUM.

2h= HÚS Á TVEIMUR HÆÐUM
G= REIKNUD HÆÐ Á GÖTU, GANGSTÉTT, -STÍG EDA LÖÐAMÖRKUM
L= LANDHÆÐ VIÐ LÖÐAMÖRK (LEIÐBEINANDI)
H= HÆÐ Á AÐKOMUGÓLFÍ - SJÁ SKILMÁLA
Fr= TENGIHÆÐ Á REGNVATNSFRÁRÆSI
Fs= TENGIHÆÐ Á SKÖLPFRÁRÆSI

BAKRÁSARVATN HITAVEITU SKAL VEITA Í REGNVATNSFRÁRÆSI. NEYSLUVATNSHEIMÆÐAR ERU Ø90 mm PE100, NEMA ANNAD SÉ SÝNT Á TEIKNINGU. TENGIHÆÐ NEYSLUVATNSHEIMÆÐAR ER AÐ ÖLLU JÖFNU 1,2 m UNDIR YFIRBORDI LANDS.


- NEYSLUVATNSHEIMÆÐ (MED LOKA)
- REGNVATNSFRÁRÆSI
- SKÖLPFRÁRÆSI

E,F,R. HÚSAGERÐ, SJÁ SKILMÁLA


13 NÚMER LÖÐAR

27.215.1 NÚMER AÐLIGGJANDI LÖÐABLAÐA

SJÁ JAFNFRAMT SKIPULAGSUPPDRAÐT OG SKILMÁLA

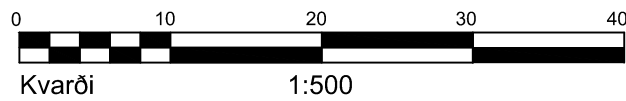

DEILISKIPULAG SAMÞYKKT Í SKIPULAGS- OG BYGGINGARRÁÐI 02.05.2006 OG Í BÆJARSTJÖRN 02.05.2006

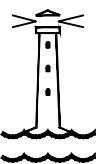

HAFNARFJARÐARBÆR
UMHVERFIS- OG SKIPULAGSSVIÐ

ÁLFHELLA 13 og 15

Staðgr.nr.: 27.105.2 HÆÐABLAÐ

Mælt: VSB Samþykkt:

Hannað: VSB M.kv.: 1:500

Teiknað: VSB Dags.: 21.09.2006

Breytt: Nóvember 2024; Mæliblað frá VSB, dags 21.09.2006

uppfært hjá Umhverfis- og skipulagssviði Hafnarfjarðarbæjar

Blaðst.: A2

BREYTINGAR:

A: 27.02.2008 IRB, Lögum byggingarreits breytt fyrir 2 hæða hús og bílastæðum breytt fyrir Álfhelli 13. Samþykkt af skipulags- og byggingarráði 17.10.2007.
B: 03.04.2008 GHK, Mön bætt á baklóðir og lóðamörk hæðasett á ný.
C: 12.08.2008 GVB, Breytingar á byggingarreit, bílastæðum og innkeyrslu á Álfhelli 15 skv. Skipulags- og byggingarráði þann 03.06.2008
D: Álfhella 15, Breytt deiliskipulag, samp. á afgreiðslufundi skipulagsfulltrúa 18.09.2024, óðlaðist gildi 07.11.2024. Innkeyrsla við lóð 17 færð til austurs.
E: Breytt deiliskipulag, samp. á fundi skipulagsfulltrúa 13.08.2025, óðlaðist gildi 29.08.2025. Álfhella 13 og 15, breyttar innkeyrslur.