

SKÝRINGAR:

- NEYSLUVATNSHEIMÆÐ (MED LOKA)
- REGNVATNSFRÁRÆSI
- SKÓLPFRÁRÆSI
- NÚMER LÓÐAR
- NÚMER ABLIGGJANDI LÓÐABLAÐA

FRÁGANGUR Á LÓÐAMÖRKUM VERÐI GERÐUR Í SAMRÁÐI VIÐ LÓÐARHAFA ABLIGGJANDI LÓÐA. STÆRD OG STAÐSETNING LÓÐA, BYGGINGARREITA OG BÍLAST/ÆÐA ERU SÝND Á MÆLIBLÖÐUM.

2h= HÚS Á TVEIMUR HÆÐUM
 G= REIKNUD HÆÐ Á GÖTU, GANGSTÉTT, -STÍG EDA LÓÐAMÖRKUM
 L= LANDHÆÐ VIÐ LÓÐAMÖRK (LEIÐBEINANDI)
 H= HÆÐ Á AÐKOMUGÓLFI - SJÁ SKILMÁLA
 F= TENGIHÆÐ Á REGNVATNSFRÁRÆSI
 F_s= TENGIHÆÐ Á SKÓLPFRÁRÆSI

BAKRÁSARVATN HITAVEITU SKAL VEITA Í REGNVATNSFRÁRÆSI. NEYSLUVATNSHEIMÆÐAR ERU Ø110 mm PE100, NEMA ANNAÐ SÉ SÝNT Á TEIKNINGU. TENGIHÆÐ NEYSLUVATNSHEIMÆÐAR ER AÐ ÖLLU JÖFNU 1,2 m UNDIR YFIRBORDI LANDS.

SJÁ JAFNFRAMT SKIPULAGSUPPRÁTT OG SKILMÁLA




Kvarði 1:500

DEILISKIPULAG SAMPYKKT Í SKIPULAGS- OG BYGGINGARRÁÐI
 19.06.2007 OG Í BÆJARSTJÓRN 26.06.2007. ÓBLAÐIST GILDI 24.07.2007

BREYTINGAR:

A: Tinhella 2 og 4, breytt deiliskipulag samþ. á fundi skipulagsfulltrúa 10.6.2024, óblaðist gildi 26.6.2024. Breytt innkeyrslur og byggingarreitir

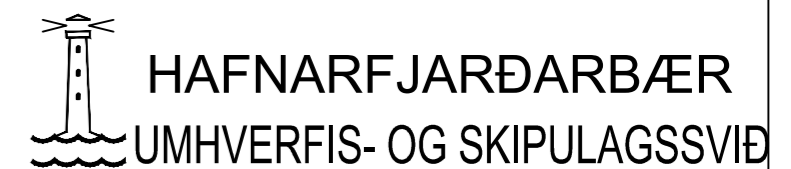

TINHELLA 1, 2, 4	
HÆÐABLAÐ	27.106.3
Teikn.nr.:	
KAPELLUHRAUN 1. ÁFANGI	
Mælt: VSB	Samþykkt:
Hannað:	Dags.: 24.2.2012
Teiknað: PBL	M.kv.: 1:500
Breytt: PBL: Hæðablaði frá VSB breytt í júlí 2024	
Blaðst.: A2	