

SKÝRINGAR:

- BINDANDI MÖRK BYGGINGAREITS
- - - HÁMARKS BYGGINGARREITUR
- ⑫ NÚMER LÓÐAR
- nhl NÝTINGARHLUTFALL
- E,F,R. HÚSAGERÐ, SJÁ SKILMÁLA
- 27.215.1 NÚMER AÐLIGGJANDI LÓÐABLADA, STADGREINIR
- 1000-0010 ÞJÓÐSKRÁRNÚMER
- L180351 LANDEIGNANÚMER


HNITASKRÁ:

AUSTUR	NORÐUR	NR
353052.702	396712.196	117
353073.122	396650.487	118
353095.114	396584.031	119
352980.388	396688.251	130
352997.648	396660.522	131
353008.095	396628.955	132
353026.787	396572.469	133
353041.948	396566.426	134
353100.141	396568.841	135
353118.990	396511.879	136
353053.963	396490.347	173
353039.039	396535.444	174
353046.977	396551.237	175

HNIT ERU Í LANDSHNITAKERFINU ISNET-93

MÍÐAÐ ER VIÐ 1 BÍLASTÆÐI FYRIR HVERJA 100M²


SJÁ JAFNFRAMT SKIPULAGSUPPDRAÐT OG SKILMÁLA

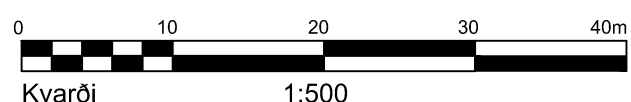

DEILISKIPULAG SAMÞYKKT Í SKIPULAGS- OG BYGGINGARRÁÐI
19.06.2007 OG Í BÆJARSTJÓRN 26.06.2007. ÓÐLAÐIST GILDI 24.07.2007

BREYTINGAR:

- A: 24.02.12/EJ: Koparhella 1, byggingarreitir og bílastæði færð til á lóð, samþ. skipul- og byggingarfulltrúa 08.02.2012, óðlaðist gildi 22.02.2012
- B: Breytt deiliskipulag samþ. skipulags- og byggingarráði 5.11.2019 og óðlaðist gildi 17.12.2019; Koparhella 1 byggingarreit breytt.
- C: 13.2.2023/PBL: Tinhella 11 færð af mæliblaði 27.106.2 - M - 412.023
- D: Breytt deiliskipulag samþ. í skipulags- og byggingarráði 3.11.2022 og óðlaðist gildi 10.2.2023, breyting á byggingarreit og bílastæðum.
- E: 6.9.2023/PBL: Tinhella 3 og 5 færð af mblaði 27.106.3 yfir á blað 27.106.2. Blað 27.106.3 og 27.106.8 sameinuð
- F: Tinhella 2 og 4, breytt deiliskipulag samþ. á fundi skipulagsfulltrúa 10.6.2024, óðlaðist gildi 26.6.2024. Breyttar innkeyrslur og byggingarreitir

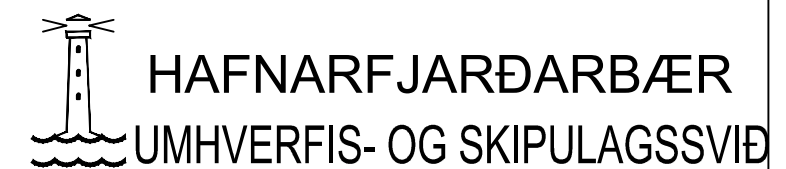

TINHELLA 1, 2, 4	
MÆLIBLAÐ	27.106.3
Teikn.nr.:	
KAPELLUHRAUN 1. ÁFANGI	
Mælt: VSB	Samþykkt: AS
Hannað:	Dags.: 24.2.2012
Teiknað: PBL	M.kv.: 1:500
Breytt: MÆLIBLAÐ FRÁ VSB, BLADI BREYTT 15.6.2023	
Blaðst.: A2	