

SKÝRINGAR:

FRÁGANGUR Á LÓÐAMÖRKUM VERÐI GERÐUR Í SAMRÁÐI VIÐ LÓÐARHAFA ADLIGGJANDI LÓÐA. STÆRD OG STADSETNING LÓÐA, BYGGINGARREITA OG BÍLASTÆÐA ERU SÝND Á MÆLIBLÖÐUM.


2h= HÚS Á TVEIMUR HÆÐUM
 G= REIKNUD HÆÐ Á GÖTU, GANGSTÉTT, -STÍG EDA LÓÐAMÖRKUM
 L= LANDHÆÐ VIÐ LÓÐAMÖRK (LEIDBEINANDI)
 H= HÆÐ Á AÐKOMUGÓLFÍ - SJÁ SKILMÁLA
 Fr= TENGIHÆÐ Á REGNVATNSFRÁRÆSI
 Fs= TENGIHÆÐ Á SKÖLPFRÁRÆSI

BAKRÁRARVATN HITAVEITU SKAL VEITA Í REGNVATNSFRÁRÆSI. NEYSLUVATNSHEIMÆÐAR ERU Ø110 mm PE100, NEMA ANNAD SÉ SÝNT Á TEIKNINGU. TENGIHÆÐ NEYSLUVATNSHEIMÆÐAR ER AD ÖLLU JÖFNU 1.2 m UNDIR YFIRBORDI LANDS.


SKÝRINGAR:

- NEYSLUVATNSHEIMÆÐ (MED LOKA)
- REGNVATNSFRÁRÆSI
- SKÖLPFRÁRÆSI
- NÚMER LÓÐAR
- NÚMER ABLIGGJANDI LÓÐABLAÐA

SJÁ JAFNFRAMT SKIPULAGSUPPDRATT OG SKILMÁLA

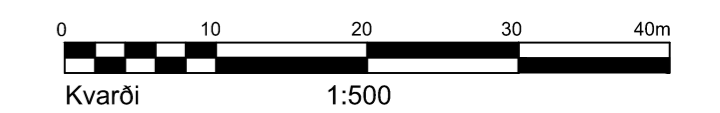

DEILISKIPULAG SAMÞYKKT Í SKIPULAGS- OG BYGGINGARRÁÐI 19.06.2007 OG Í BÆJARSTJÓRN 26.06.2007. ÖDLADIST GILDI 24.07.2007

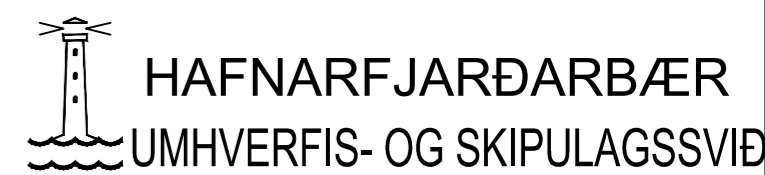

TINHELLA 10 og 12	
HÆÐABLAÐ	27.106.8
Teikn.nr.:	422.031
KAPELLUHRAUN 1. ÁFANGI	
Mælt: VSB	Samþykkt:
Hannað:	Dags.: 6.3.2008
Teiknað: PBL	M.kv.: 1:500
Breytt: PBL: Endurgert blað frá VSB í júlí 2024. Breytt númer, var áður 27.107.1	
Blaðst.: A2	

BREYTINGAR:

A: 20.02.09/HMH; G-kótar við götu hækkar
 B: Tinhella 10 og 12, breytt deiliskipulag samp. á fundi skipulagsfulltrúa 10.6.2024, óðladist gildi 26.6.2024. Breyttir byggingarreitir