


SKÝRINGAR:

FRÁGANGUR Á LÓDAMÖRKUM VERDI GERÐUR Í SAMRÁÐI VÍÐ LÓÐARHAFA ADLIGGJANDI LÓÐA. STÆRD OG STAÐSETNING LÓÐA, BYGGINGARREITA OG BÍLAST/ÆÐA ERU SÝND Á MÆLIBLÖÐUM.

2h= HÚS Á TVEIMUR HÆÐUM
 G= REIKNUD HÆÐ Á GÖTU, GANGSTÉTT, -STÍG EÐA LÓDAMÖRKUM
 L= LANDHÆÐ VÍÐ LÓDAMÖRK (LEIÐBEINANDI)
 H= HÆÐ Á ADKOMUGÓLFÍ - SJÁ SKILMÁLA
 Fr= TENGIHÆÐ Á REGNVATNSFRÁRÆSI
 Fs= TENGIHÆÐ Á SKÓLPFRÁRÆSI

BAKRÁSARVATN HITAVEITU SKAL VEITA Í REGNVATNSFRÁRÆSI. NEYSLUVATNSHEIMÆÐAR ERU Ø110 mm PE100, NEMA ANNAÐ SÉ SÝNT Á TEIKNINGU. TENGIHÆÐ NEYSLUVATNSHEIMÆÐAR ER AD ÖLLU JÖFNU 1.2 m UNDIR YFIRBORDI LANDS.

SJÁ JAFNFRAMT SKIPULAGSUPPRÁTT OG SKILMÁLA

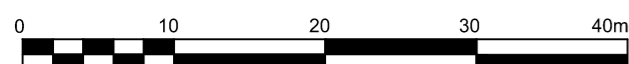


Kvarði 1:500

DEILISKIPULAG SAMÞYKKT Í SKIPULAGS- OG BYGGINGARRÁÐI 19.06.2007 OG Í BÆJARSTJÓRN 26.06.2007. ÖDLADIST GILDI 24.07.2007

SKÝRINGAR:

- NEYSLUVATNSHEIMÆÐ (MED LOKA)
- REGNVATNSFRÁRÆSI
- SKÓLPFRÁRÆSI
- NÚMER LÓÐAR
- NÚMER ADLIGGJANDI LÓÐABLADA

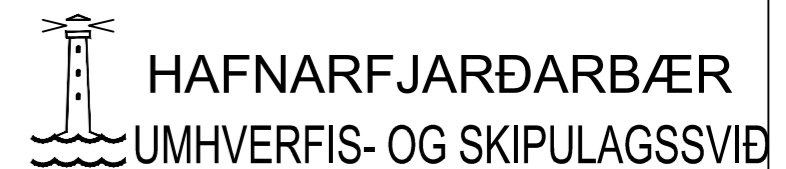

TINHELLA 6-8 OG 8h	
HÆÐABLAÐ	27.106.9
Teikn.nr.:	422.080
KAPELLUHRAUN 1. ÁFANGI	
Mælt: VSB	Samþykkt:
Hannað:	Dags.: 6.3.2008
Teiknað: PBL	M.kv.: 1:500
Breytt: ENDURGERT BLAÐ FRÁ VSB, FEBRÚAR 2024	
Bláðst.: A2	

BREYTINGAR:

A: 20.02.09/HMH; G-kótar við götu hækka
 B: Tinhella 6 og 8, breytt deiliskipulag samþ. á fundi skipulagsfulltrúa 10.6.2024, öðladist gildi 26.6.2024. Breyttar innkeyrslur og byggingarreitir