

Almennar skýringar

Búnaður utanliggjandi er merktur með ul
Búnaður á lagnastiga er merktur með ls
Búnaður í tenglarennu er merktur með tr
Búnaður ofan lofts er merktur með ol
Búnaður í gólfbrunni er merktur með gb

Öll mál eru frá fullfrágengnu gólf og í miðja dós eða úr miðri dós í miðja dós eða í fullfrágenginn vegg.
Þar sem pípur eru lagðar hlíð við hlíð í loftum eða veggjum skal hafa að minnsta kosti 10mm bíl á milli röra þannig að steypa geti auðveldlega runnið niður á milli.
Til snertispennumarar skal nota núllun og lekastraumsrofvörn. Málmhluta lagna, tækja, lampa og rafbúnaðar skal jarðbinda vandlega.
Málstraumur rofa skal vera minnst 10A og tengla 16A. Jarðbinda skal pipukerfi fyrir heita- og kaldavatnslögn.
Skila skal mælingu af jarðbindingunni og skal hún uppfylla kröfur orkuveitu.
Öll tákni eru táknræn og ber að samræma lagnir að tækjum eftir aðstæðum á staðnum og eftir séteikningum.
Allar smáspennulagnir eru ø20mm plastpípur.
Smáspennulagnir innan hvernar íbúðar liggja í smáspennuskáp þeirrar íbúðar.
Nema annað sé tekið fram.

Teikniflokkar

- 0-**Almennt**

1 Forsíða

2 Skýringar

3 Áfstöðumynd, sökkulskaut og inntök
- 1-**Lagnaleiðir**

1 Lagnir

2 Lagnaleiðir

3 Uppsteypa
- 2-**Lágspenna**

1 Einlínunmyndir

2 Lágspenna

3 Lágspenna lampar

4 Lág- og smáspenna

5 Neyðar- og útyýsing
- 9 Kerfismyndir
- 3-**Smáspenna**

1 Fjarskiptakerfi

2 Brunakerfi

3 Aðgangs- og öryggiskerfi

4 Hljóð- og myndkerfi
- 9 Kerfismyndir
- 4-**Sérmyndir**

1 Lampaplan

2 Sníð og deili

3 Ásýndir

4 Þrívíddarmyndir

5 Annað
- 9 Lampatillögur

Lagnaleiðir

- Tenglarenna

Lagnastigi

Lagnastigi í gólf

Netabakki

Lóðrétt tenglarenna/lagnastigi/netabakki Brunaklipa

Gat í steypu, breidd x hæð

Gólfbrunnur

Rör

Lagnir upp / niður / milli hæða

Sökkulskaut

Pípur ø16mm / ø20mm

Pípur ø16mm / ø20mm í gólf

Jarðbinding

R/T dós í steypa vegg


R/T dós í steipt loft

Veggdós í steypu, hæð 1850

Loftdós í steypu

Plötustútur

Einlína

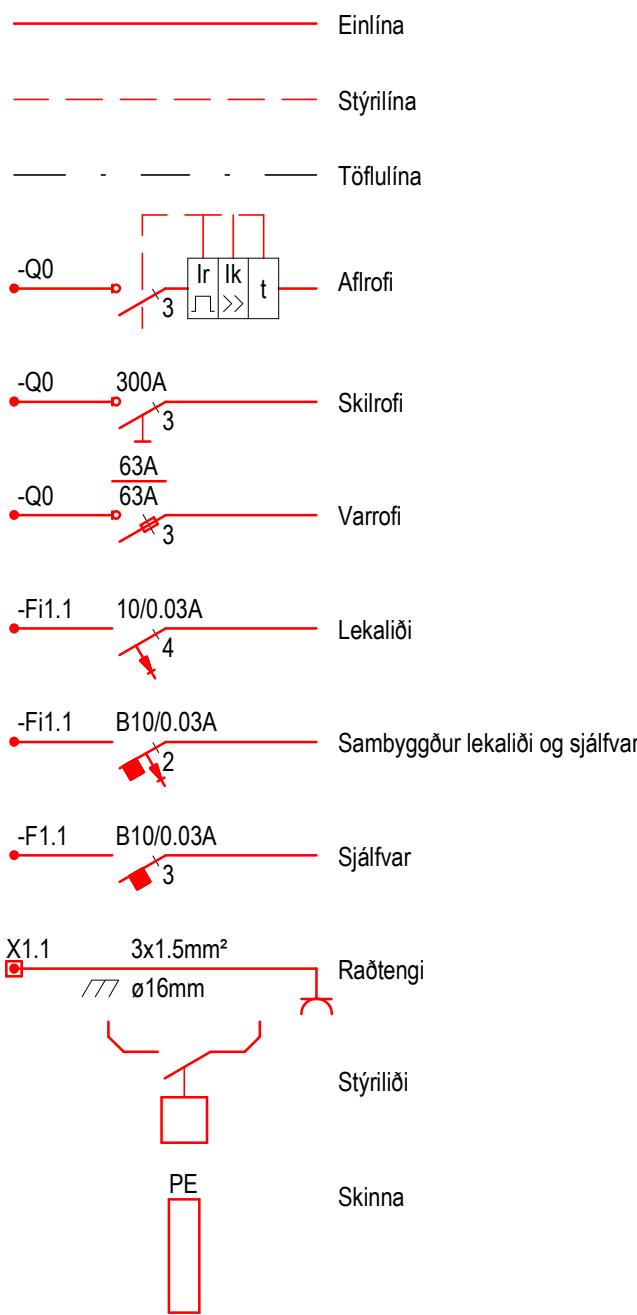

- Gardinulíði

Analog 2 föld

Binary 2 föld

Vindmælir

Birtunemi

Hitanemi

Hreyfinemi

Svæðisdeilir

Linudeilir

Router

Loki

Þrýstirofi

Spennir

Dimmer

Snerta

Dali

DMX

OPC

Lágspenna

- Rafmagnstafa

Lagnir upp / niður / milli hæða

Pípur ø16mm / strengur

Pípur ø16mm í gólf / strengur í gólf

Lausataug

Jarðbinding

R/T dós í vegg hæð 600

R/T dós

Tengidós

Tengill hæð 200

Tengill hæð 600

Tengill, USB hæð 200

Tengill, sambyggður USB hæð 200

Tengill, fyrir lampa hæð 200

Tengill og rofi hæð 1100

Rofi hæð 1100

Rofi hæð 850

Samrofi hæð 1100

Krossrofi hæð 1100

Þrýstirofi hæð 1100

Þrýstidimmer hæð 1100

Dimmer hæð 1100

Tvöfaldur rofi í einni dós hæð 1100

Hreyfiskynjari hæð 1100

Hreyfiskynjari á lofti

Hitanemi hæð 1500

Mótor

Rafeindaspennir

Kjarnaspennir

Veggdós fyrir ljós hæð 1850

Veggljós, innfellt hæð 200

Loftdós fyrir ljós

Lampi, innfældur

Standlampi

Kerfislóttalampi, ferkantaður/rhninglóttur

LED lengja

Lampi, ílangur

Lengja á vegg, hæð 200 í neðri brún

Kastarabraut

Útjós

Neyðarljós

Staur

Smáspenna

- Smáspennuskápur

Lagnir upp / niður / milli hæða

Pípur ø20mm / strengur

Pípur ø20mm í gólf / strengur í gólf

R/T dós í vegg hæð 600

R/T dós

Tengidós

Einfaldur tölvutengill hæð 200

Tvöfaldur tölvutengill hæð 200

Sími hæð 200

Loftnet hæð 200

Hátalari hæð 200

Núlltengill hæð 200

Hitanemi hæð 1500

Almennur þrýstirofi hæð 1100

Þrefaldur þrýstirofi hæð 1100

Loki hæð 1100

Dimmer hæð 1100

Snerta hæð 1100

Binary 2 föld hæð 1100

Analog 2 föld hæð 1100

Gardinulíði hæð 1100

Hreyfinemi hæð 1100

Birtunemi hæð 1100

Vindmælir hæð 1100

Hitanemi hæð 1100

Optiskur reykskynjari

Jóniskur reykskynjari

Gasskynjari

Hitaskynjari

Linuskynjari

Optiskur reykskynjari með sökkulsírenu

Optiskur reykskynjari með sökkulsírenu m/gaumljósi

Inn-útgangseining

Handboði hæð 1100

Handboði reyklosunar hæð 1100

Brunabjalla hæð 2300

Hurðasegull hæð 2000

Gaumljós

Ústöð brunatalkerfis hæð 1100

Hnappur hæð 1100

Dyrabjalla hæð 2300

Dyrasímasíði hæð 1500

Dyrasímatöl hæð 1500

Hreyfiskynjari við loft

Hljóðgjafi hæð 2300

Hnappaborð hæð 1100

Nándarlesari hæð 1100

Nándalesari með hnappaborði hæð 1100

Brotrofi hæð 1100

Raflæsing

Segullæsing

Hurðanemi

Vatnsnemi við gólf

Myndavél á vegg




Myndavél á loft

Neyðarhnappur



Hátalari á vegg

Hátalari á loft

Við staðsetningu smáspennuskáps skal taka mið af innréttingateikningu frá arkitekt

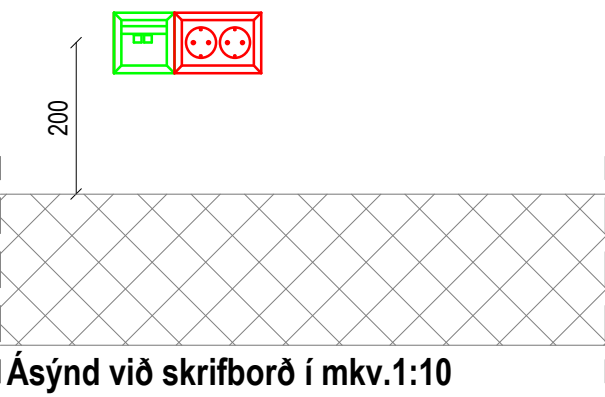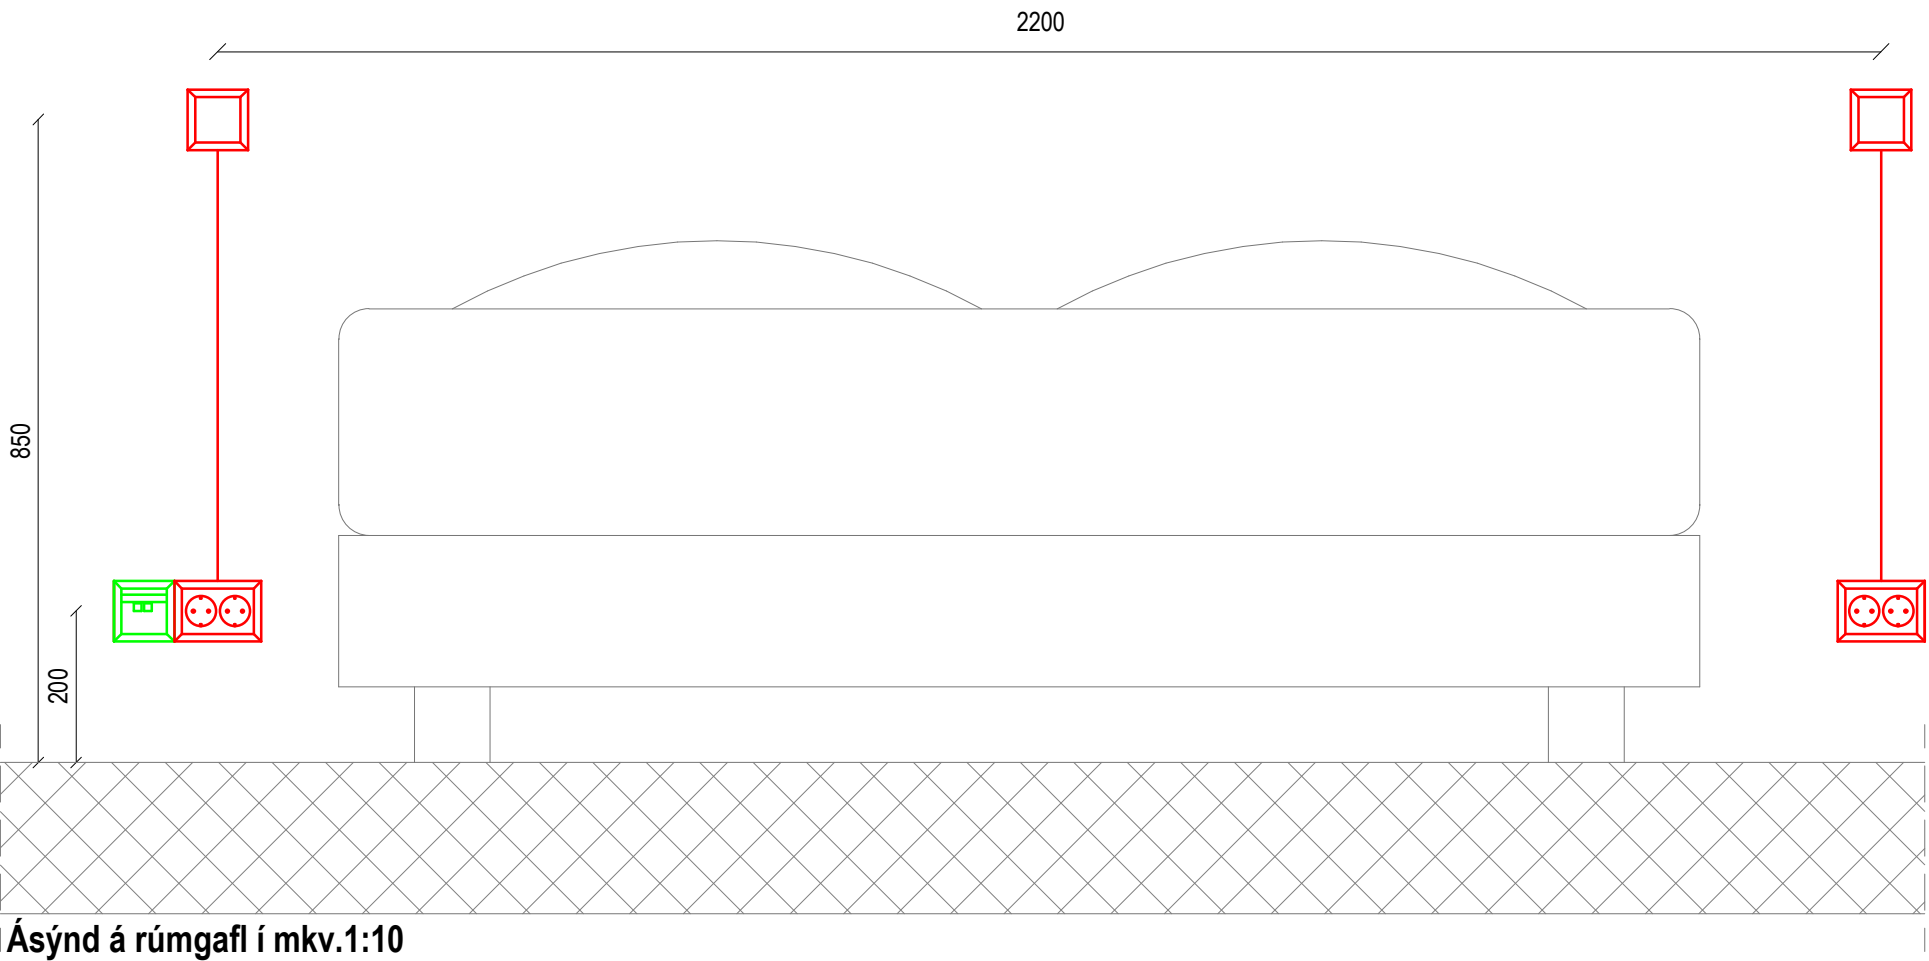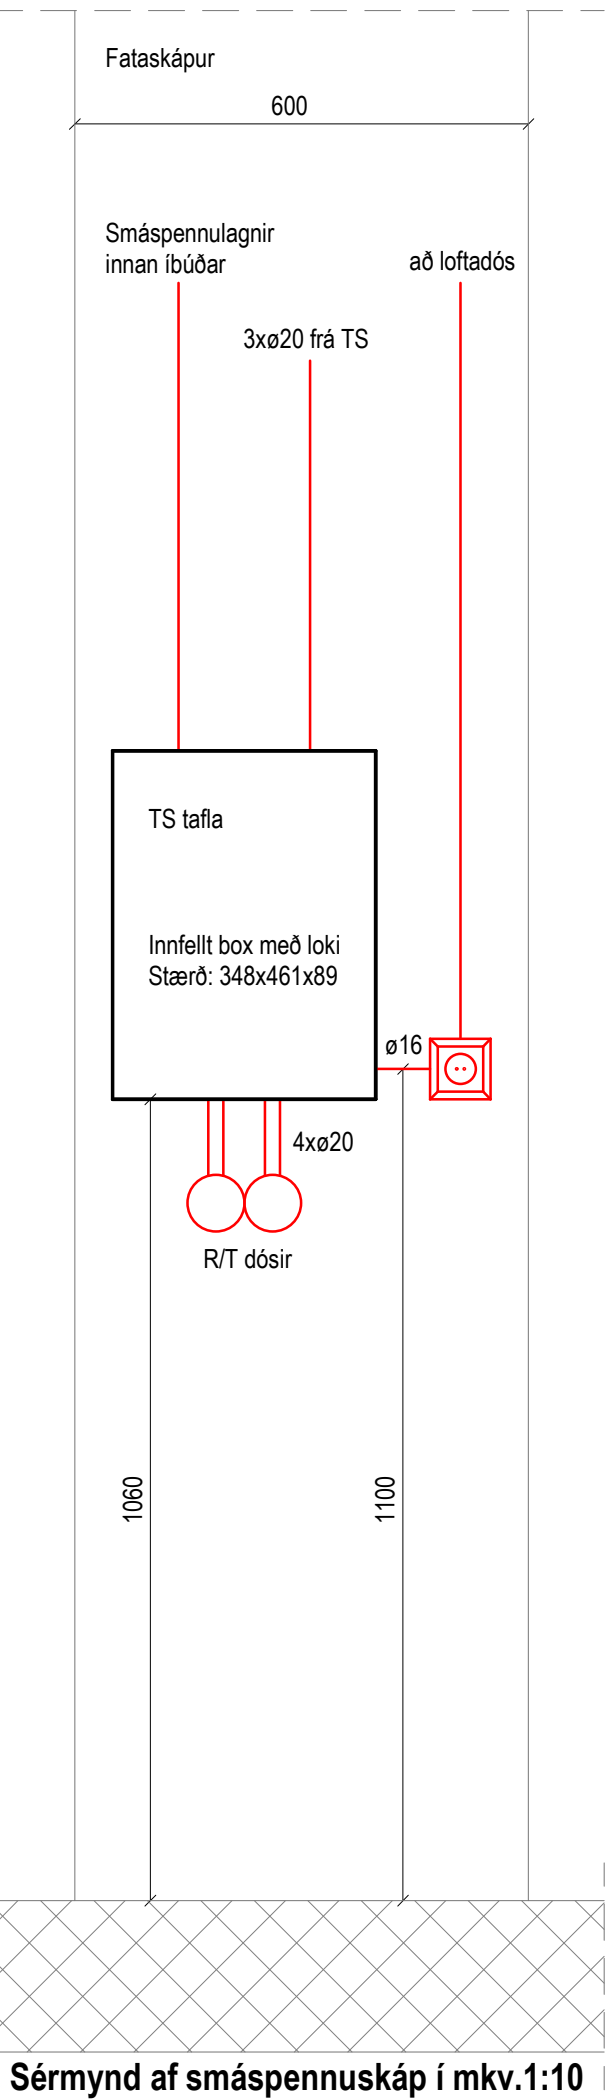


Útg.	Dagp.	Skýring	Br.	Sp.
VERKHÖNNUN VERKFRÆÐIRÁÐGJÖF				
Katrínartúni 4, 105 Reykjavík Sími: 570-5800, kt: 650107-1280 www.verkhonnun.is, verkhonnun@verkhonnun.is				
Magnús B. Þórðarson kt. 030879-4149 Samþykkt f.h. Verkhönnunar ehf.:				
Undirritun samræmingarhönnuðar:				
Verkskipti				
APALSKARÐ 2-4				
RAFLAGNIR				
ALMENNAR SKÝRINGAR				
Aðaluppdráttur:				
thordur@verkhonnun.is	BDÖ	ÞKK	30.11.2022	A1
Hannað	Teknað	Virtuð	Dagsetning	Mælikvarði
2017-01-060			02.00.01	
Verksúmer			Töknúmer	
Breyting				
HÖNNUÐUR ÁSKILUR SÉR ALLAN RÉTT A TÆKNINGUM - FJÓLFÓLDUN ER HÁÐ SKRIFLEGU SAMÞYKKI				

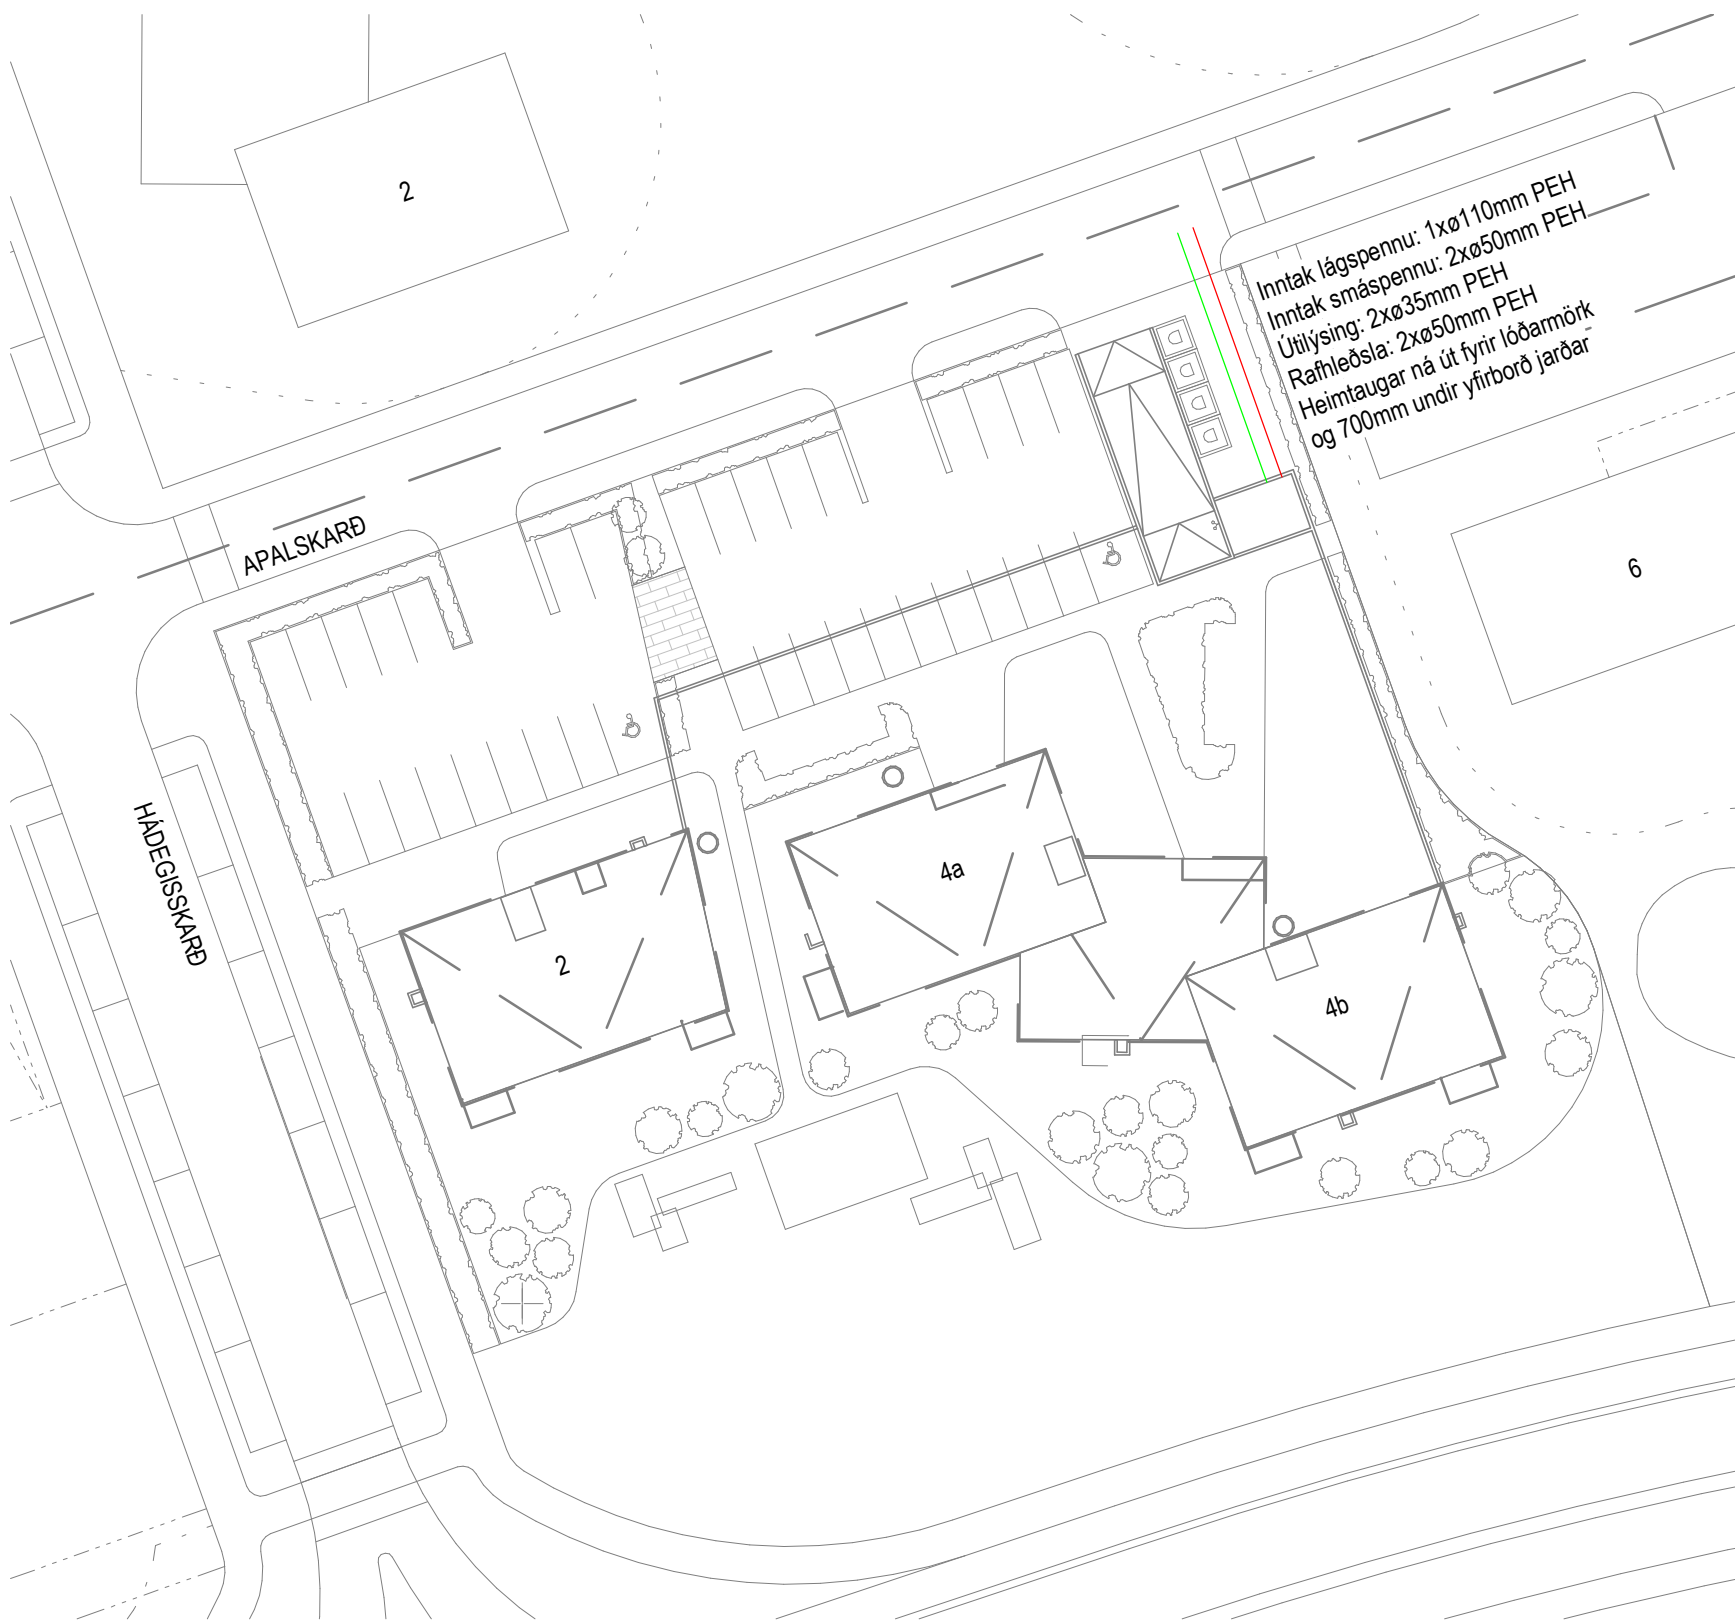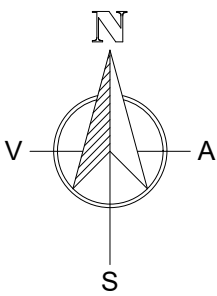


Afstöðumynd
1 : 500



Sökkulskaut
1 : 200


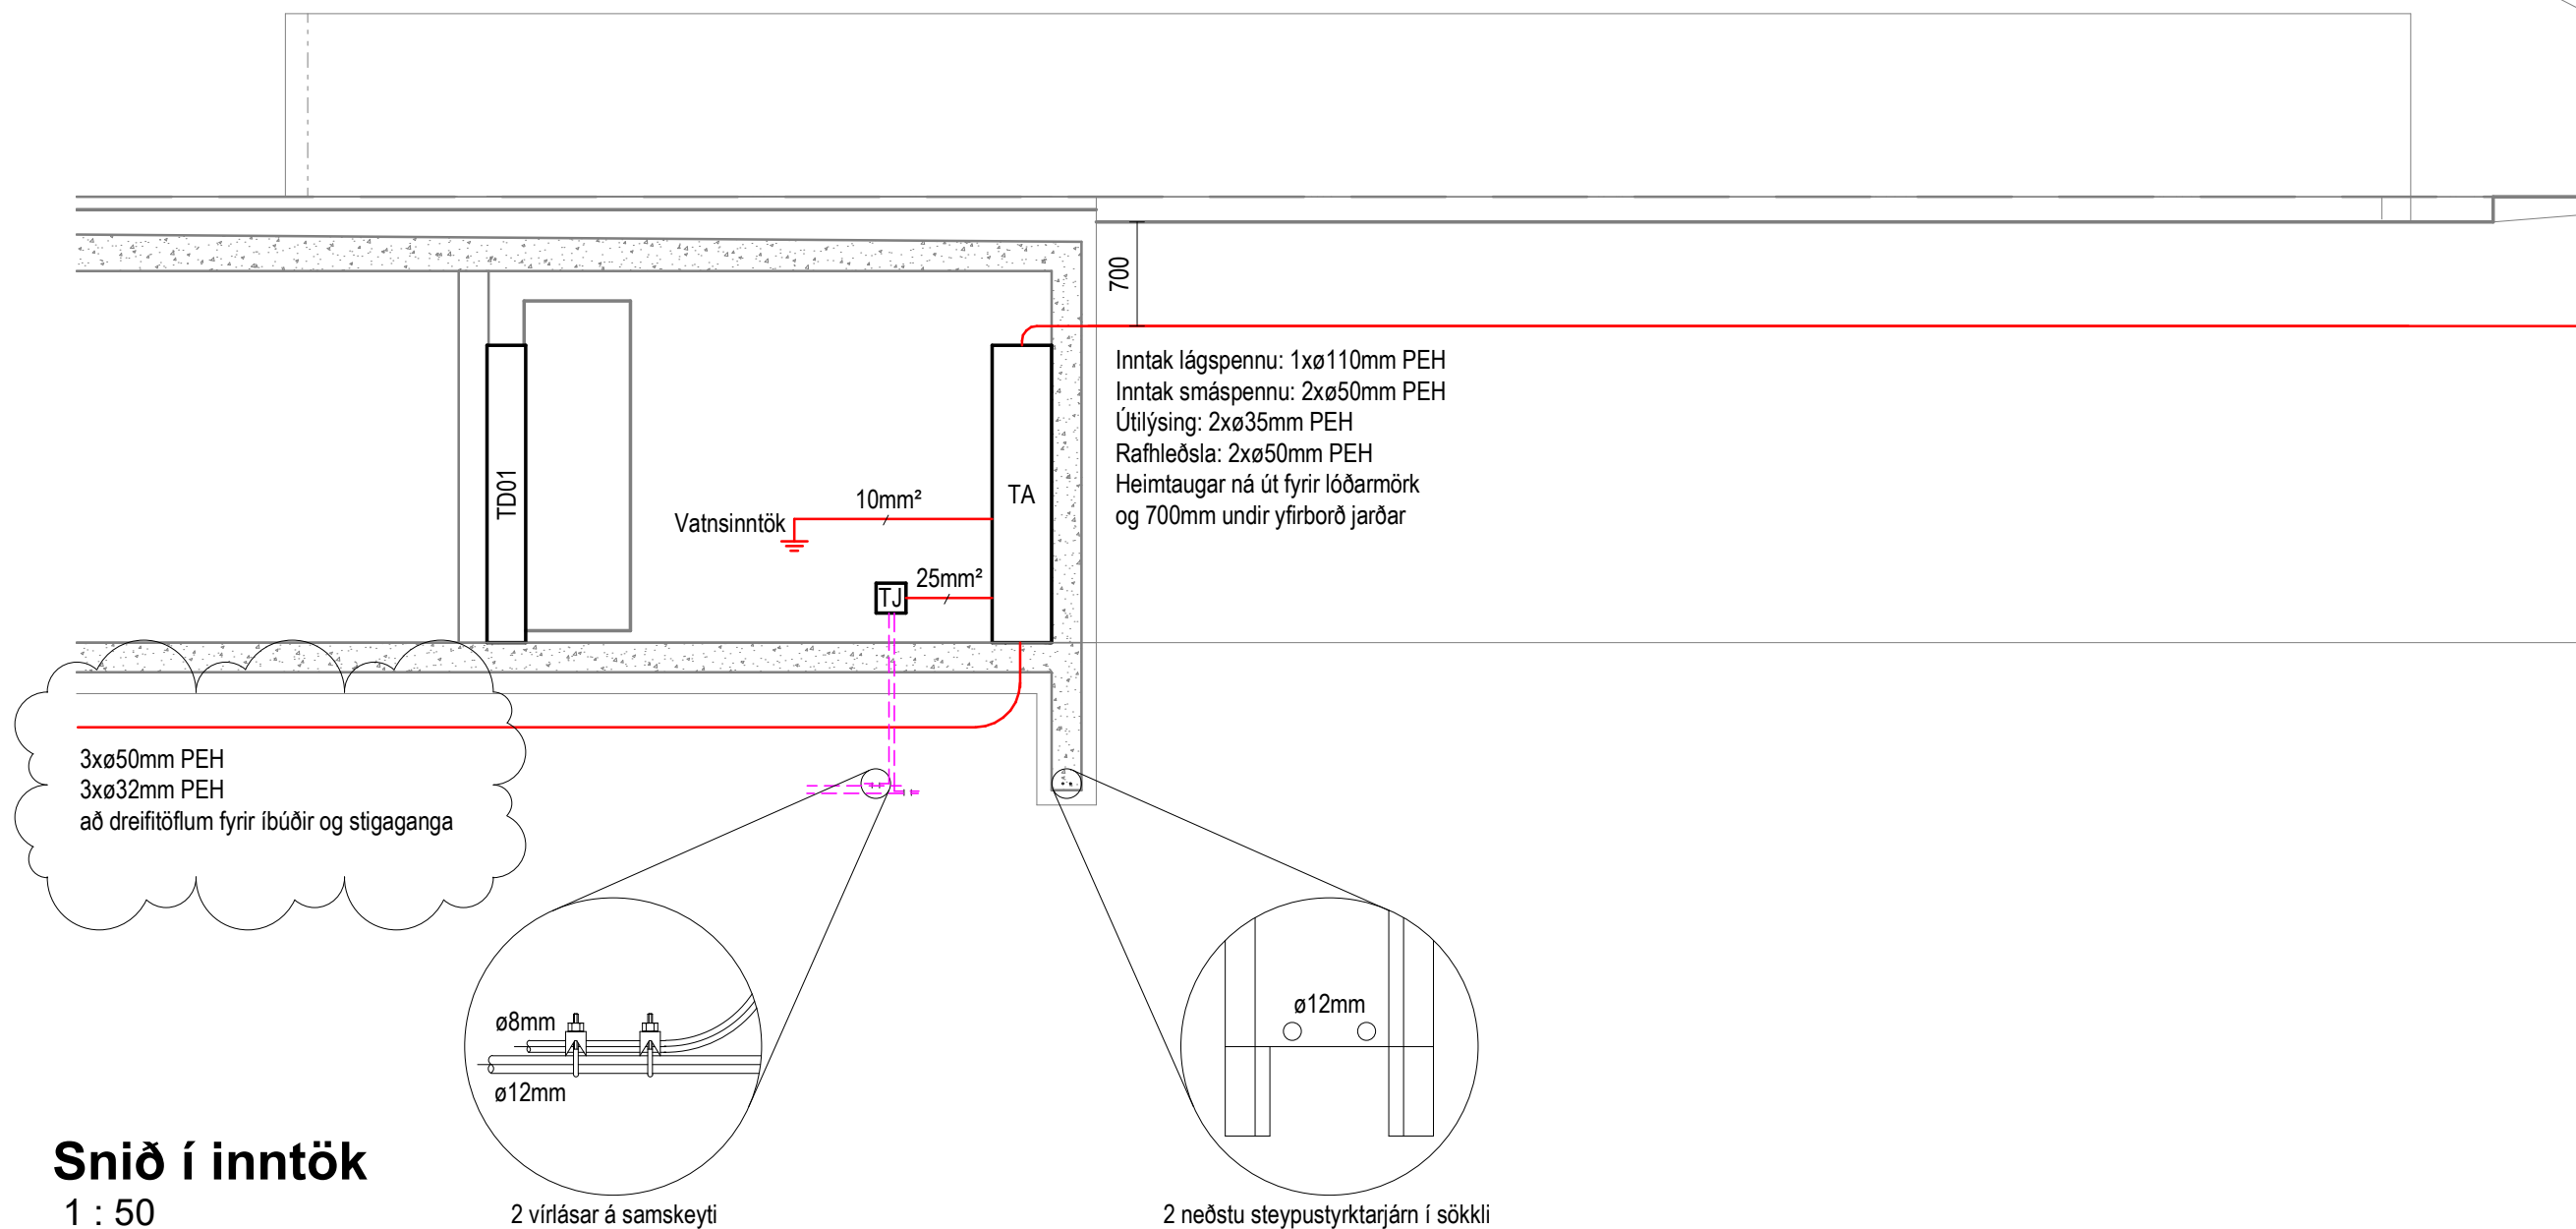


Snið í inntök
1 : 50


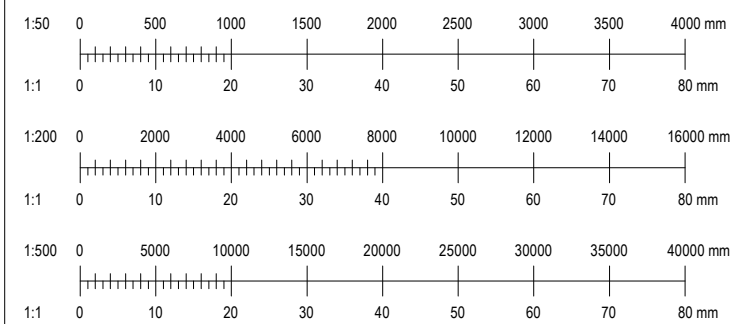


① Tengist sökkulskauti næsta húss og/eða bílajakjallara

A	06.09.2022	Lögnum að dreifitöflum bætt við		SJ	ÞKK
Útg.	Dagur	Skýring		St.	St.
VERKHÖNNUN VERKFRÆÐIRÁÐGGJÖF					
K	Katrínartúni 4, 105 Reykjavík Sími: 570-5800, kt: 650107-1280 www.verkhonnun.is, verkhonnun@verkhonnun.is				
Magnús B. Þórðarson kt. 030879-4149					
Samþykkt f.h. Verkhönnunar ehf.:					
Undirritun samræmingarhönnuðar:					
Verkeign:					
APALSKARÐ 2-4					
RAFLAGNIR					
AFSTÖÐUMYND, SÖKKULSKAUT OG INNTÖK					
Aðaluppdráttur:					
thordur@verkhonnun.is	BEK	ÞKK	25.08.2022	Sjá teikn.	A1
Hannað	Teknað	Yfirfarið	Dagsetning	Mælikvarði	Bættarar
2017-01-060			03.00.01		A
Verkeignir			Tæknimeinir		Breyting
HÖNNUÐUR ÁSKILUR SER ALLAN RÉTTI A TERNINGUM - FJÓLFÖLDUN ER HÁÐ SKRIFLEGI SAMÞYKKI					

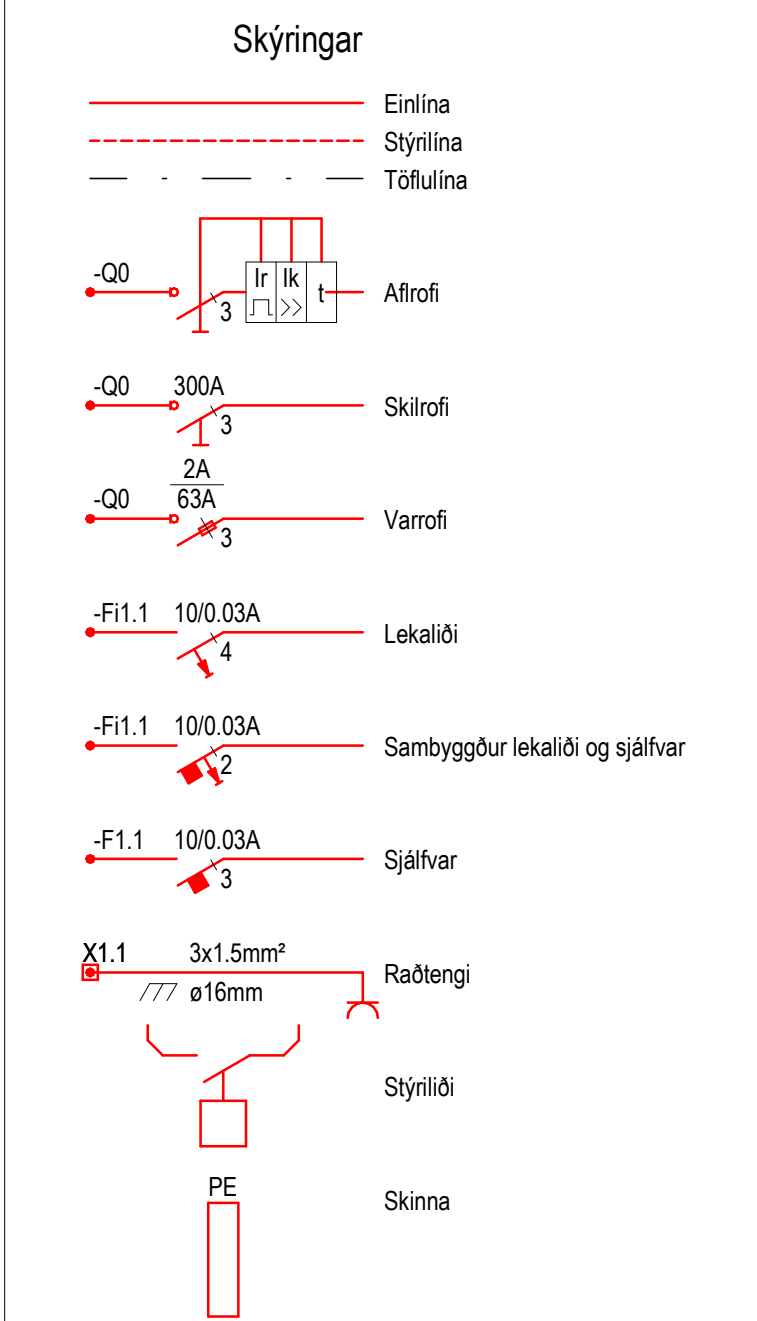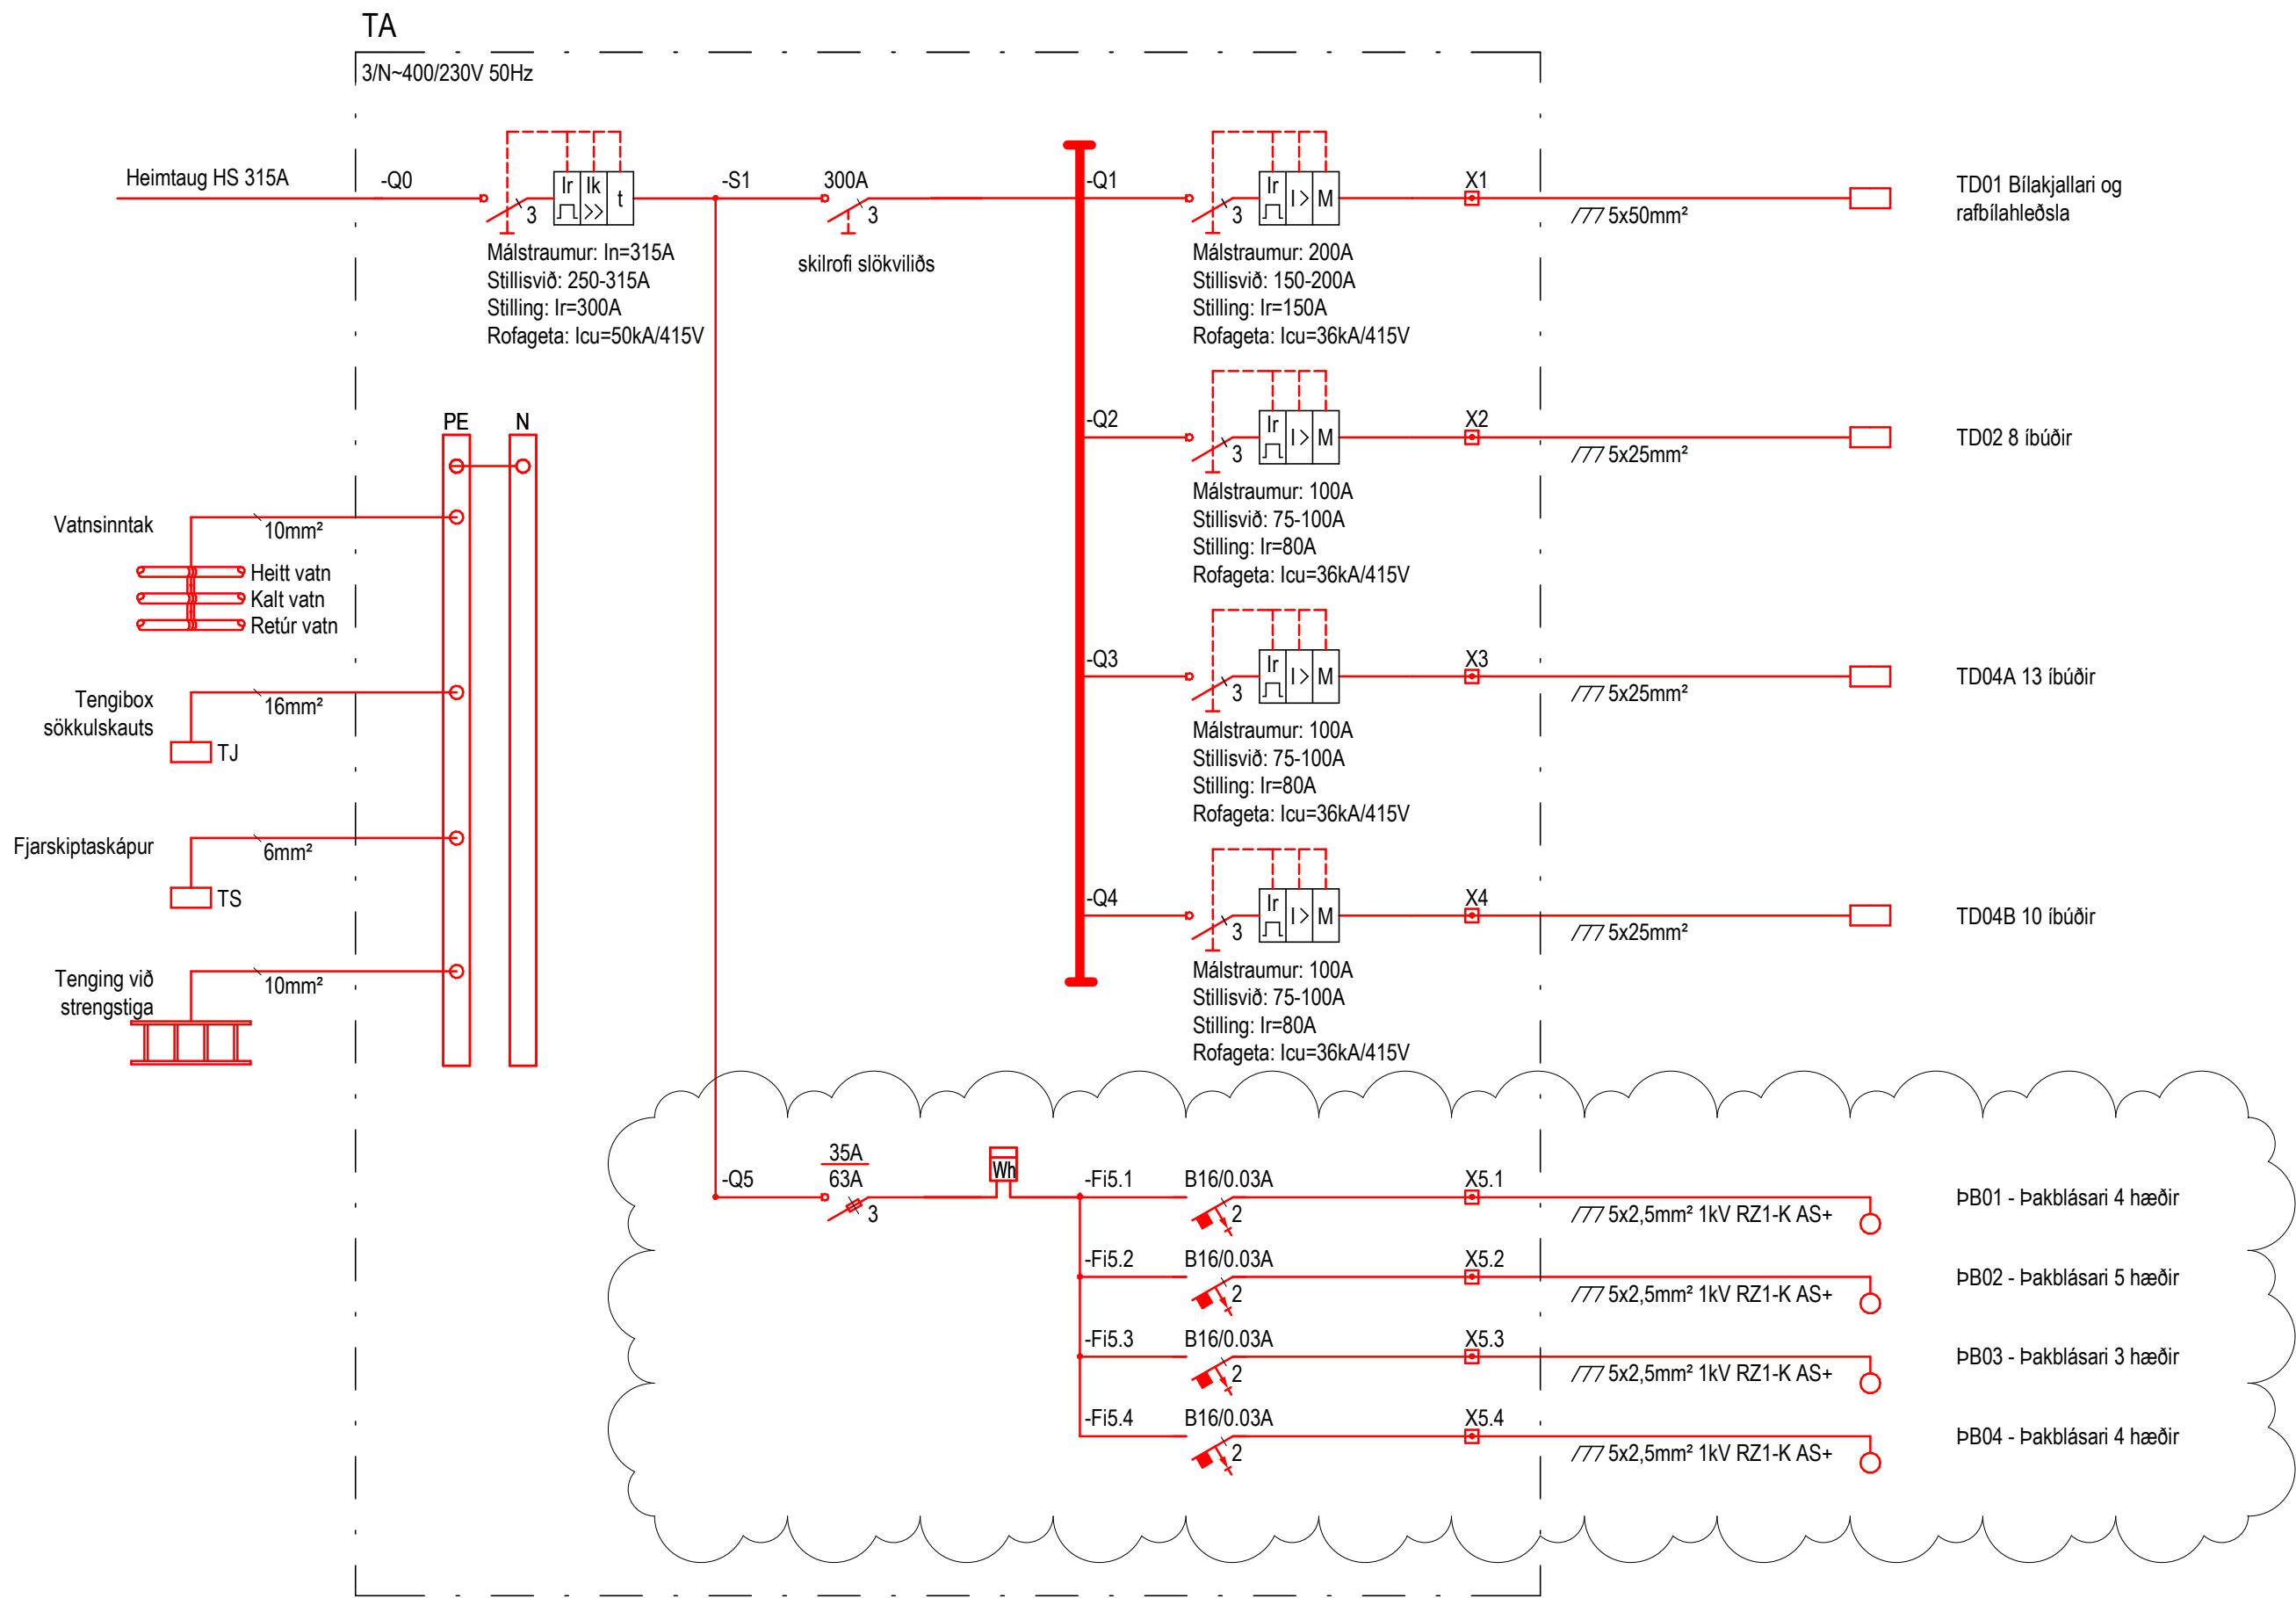

A	09.12.2022	Uppfærsla	SJ	MB	
Útg.	Dags.	Skýring	St.	Úp.	
V VERKHÖNNUN VERKFRÆÐIRÁÐGJÖF					
Katrínartúni 4, 105 Reykjavík Sími: 570-5800, kt: 650107-1280 www.verkhonnun.is, verkhnun@verkhonnun.is					
Magnús B. Þórðarson kt. 030879-4149					
Samþykkt f.h. Verkhonnunar ehf.:					
Undirritun samræmingarhönnuðar:					
Verkhönnun					
APALSKARÐ 2-4					
RAFLAGNIR					
EINLÍNUMYND TA					
Aðaluppdráttur:					
thordur@verkhonnun.is		BEK	ÞKK	30.11.2022	A1
Hönnuð		Teknuð	Virktíð	Dagsetning	Mælikvarði
2017-01-060		21.00.01			A
Verknúmer		Telknúmer			Breyting
HÖNNUÐUR ÁSKILUR SER ALLAN RÉTT A TEKNINGUM - FÖLDFÖLÐUN ER HÁÐ SKRIFLEGU SAMÞYKKI					

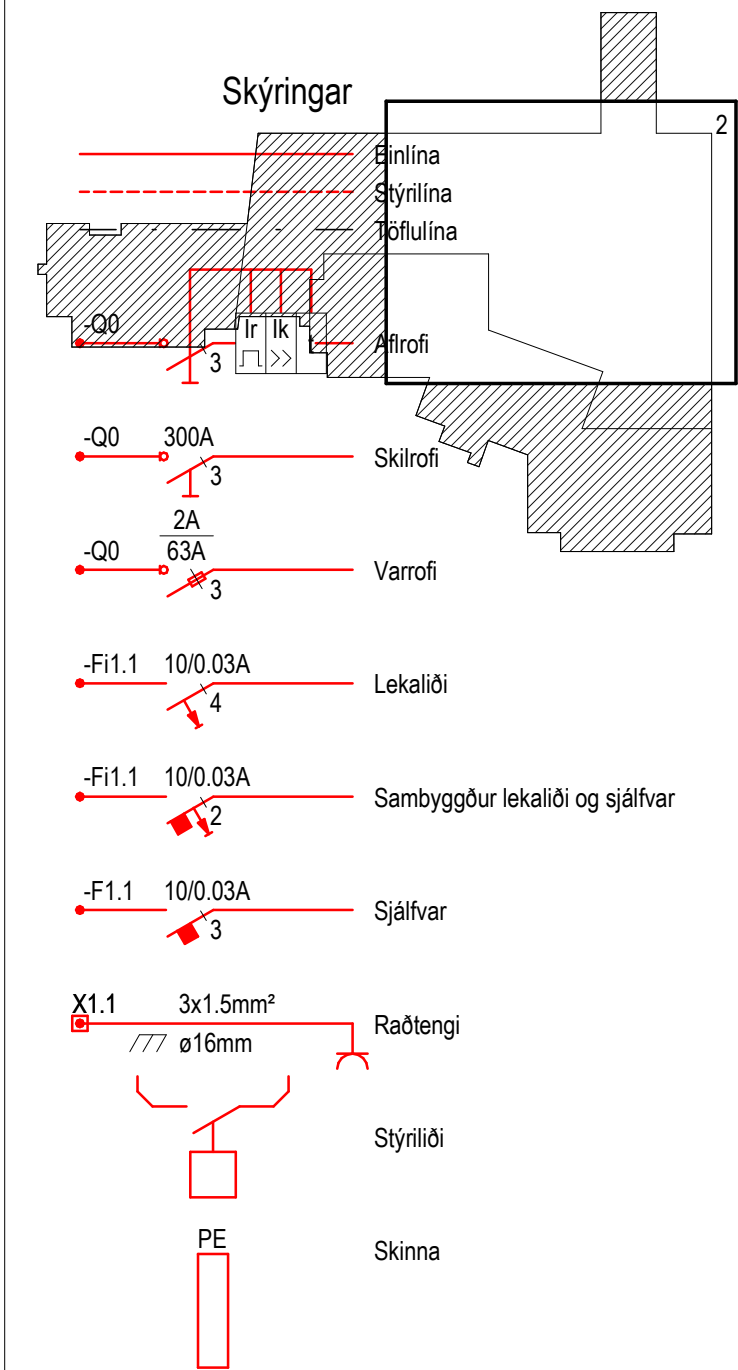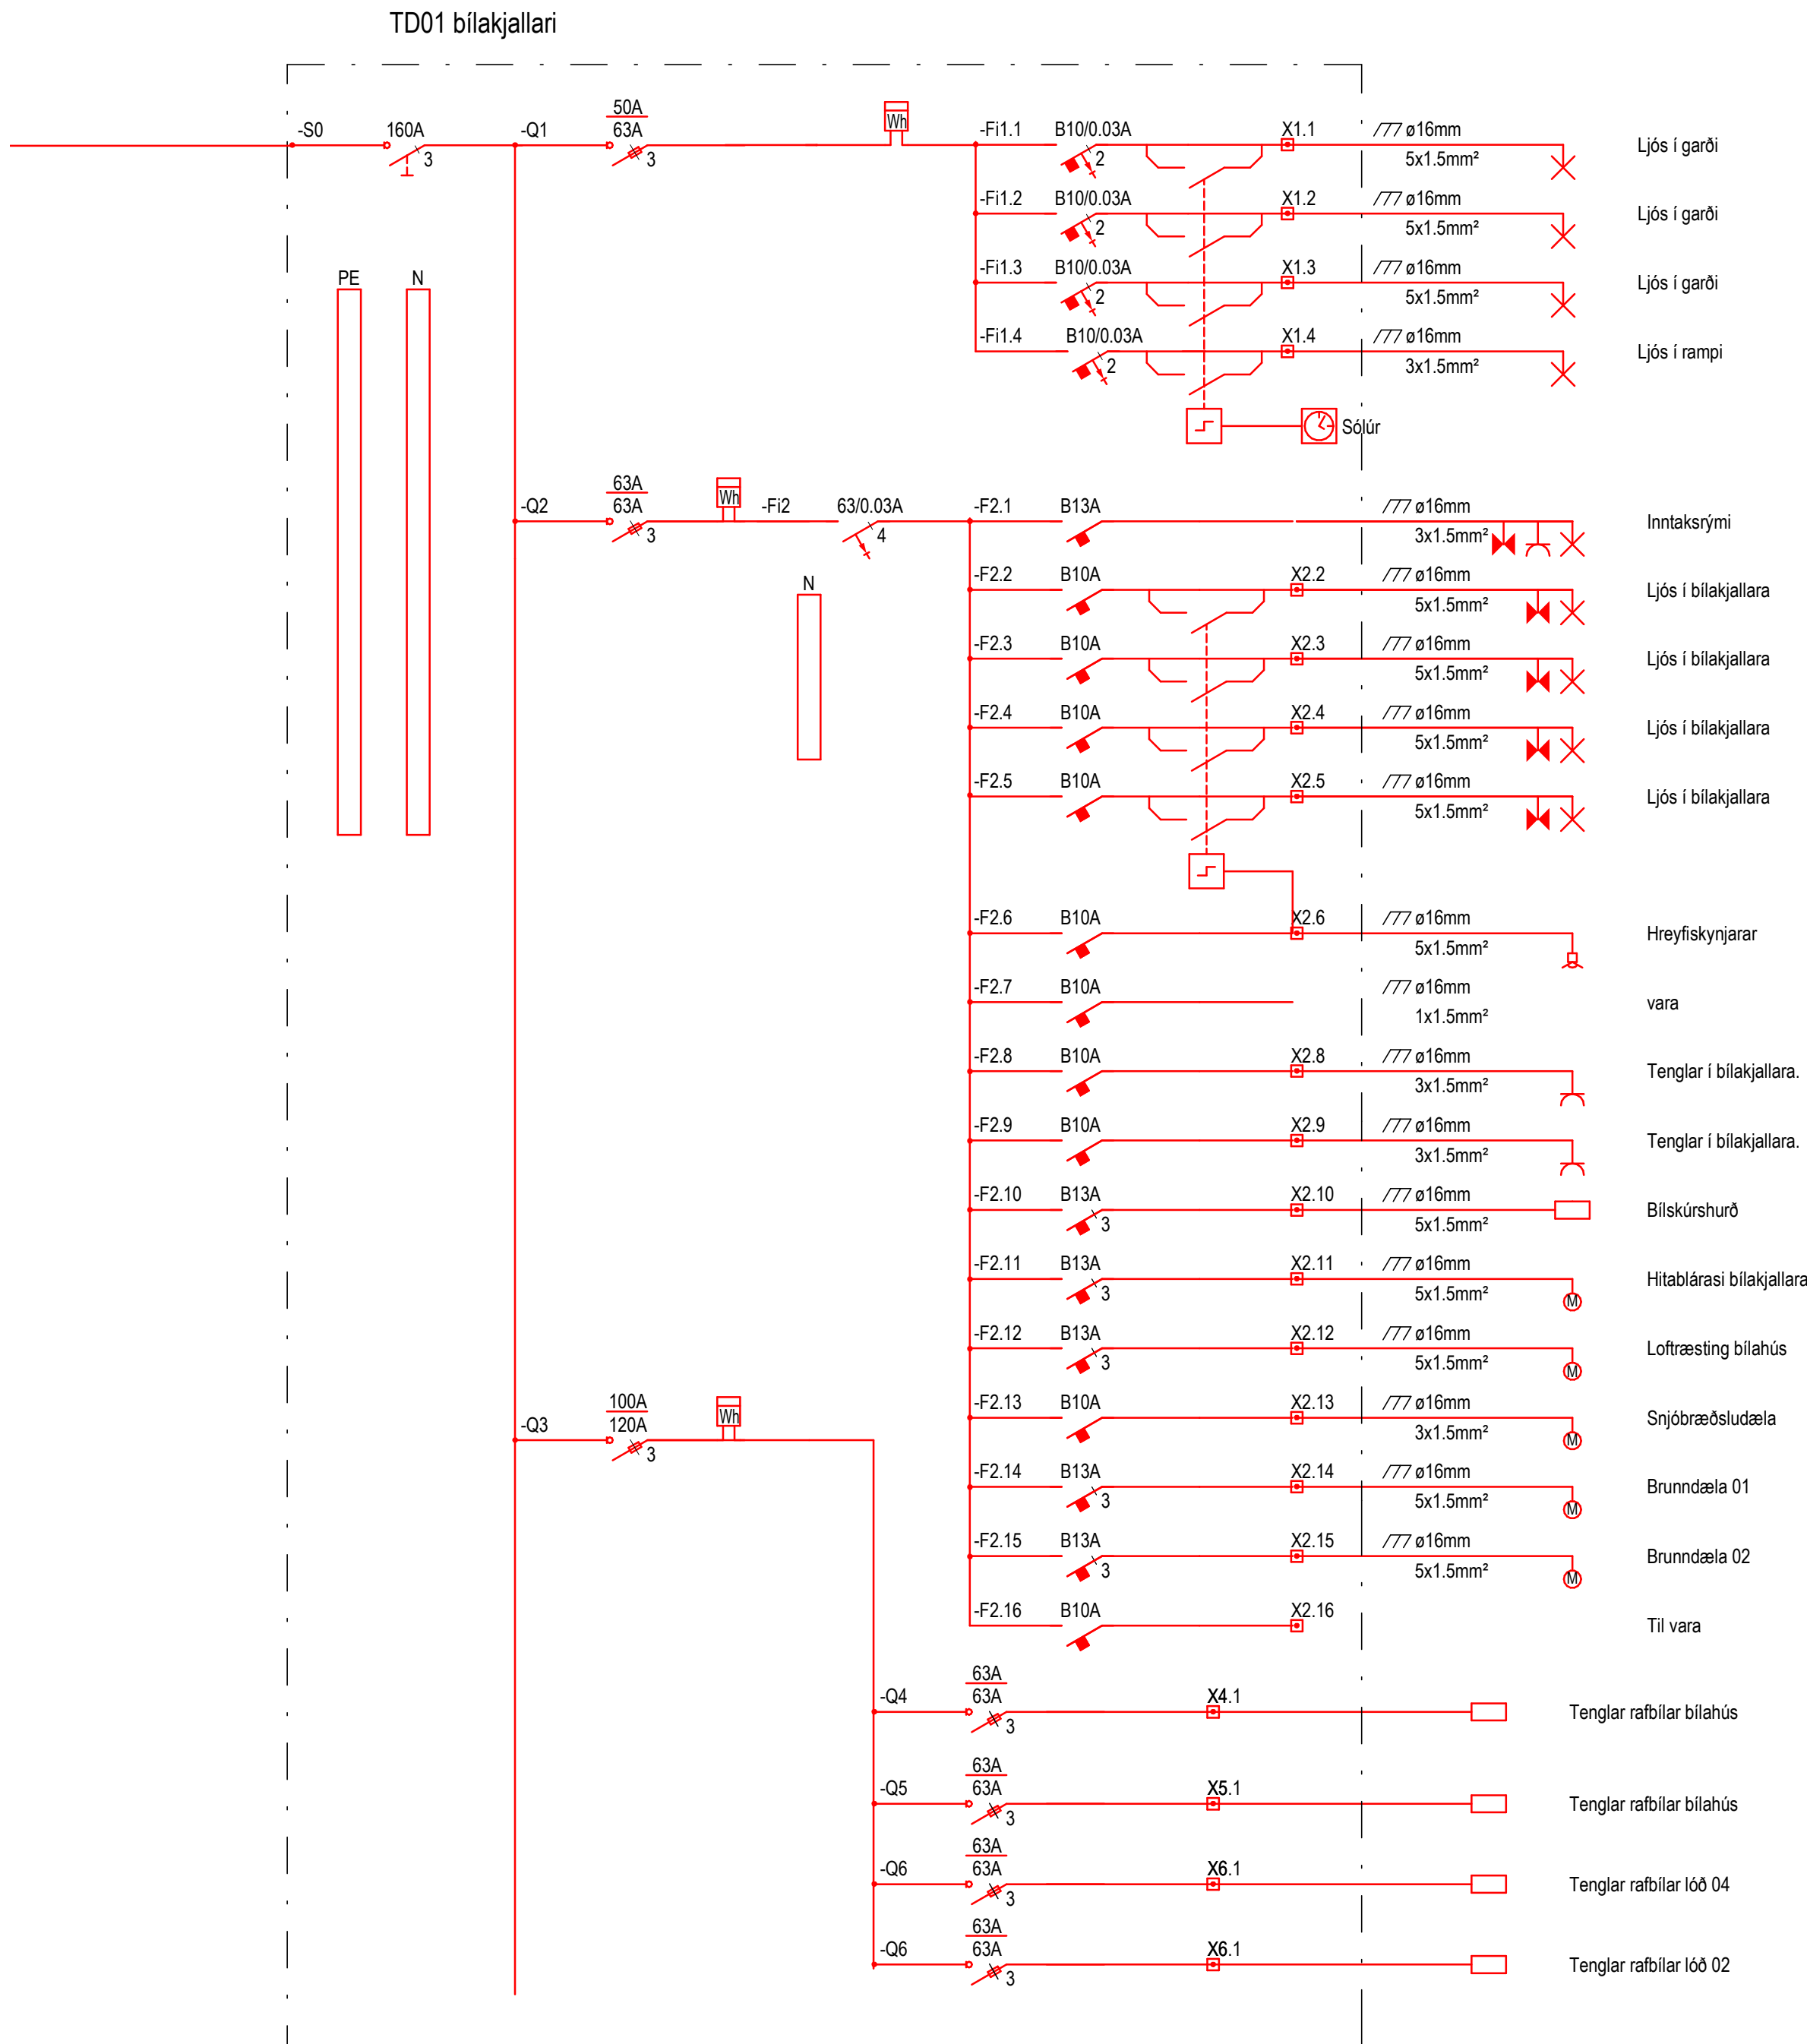

- Gardniliði
 - Router
 - Analog 2 fíð
 - Loki
 - Binary 2 fíð
 - Þrýstirofi
 - Vindmælir
 - Spennir
 - Birtunemi
 - Dimmer
 - Hitanemi
 - Snerta
 - Hreyfinemi
 - Dali
 - Svæðisdeilir
 - DMX
 - Línudeilir
 - OPC

VERKHÖNNUN
VERKFRÆÐIRÁÐGGJÖF

Katrínartúni 4, 105 Reykjavík
Sími: 570-5800, kt: 650107-1280
www.verkhonnun.is, verkhonnun@verkhonnun.is

Magnús B. Þórðarson kt. 030879-4149

Sambætt f.h. Verkhonnun ehf.:

Undirritun samræmingarhönnuðar:

Verkhönnun

APALSKARÐ 2-4
RAFLAGNIR
EINLÍNUMYND TD01 BÍLAKJALLARI

Aðaluppdráttur:








thordur@verkhonnun.is BDÓ PKK 30.11.2022 A1

Hannad Teknað Vörðug Dagsetning Mælikvarði Blaðstærð

2017-01-060 21.00.02


Verkhönnun Tekniskúmer Breyting

HÖNNUÐUR ÁSKILUR SER ALLAN RÉTT A TERNINGUM - FJÓLFÖLDUN ER HÁÐ SKRIFLEGU SAMBÝKKI

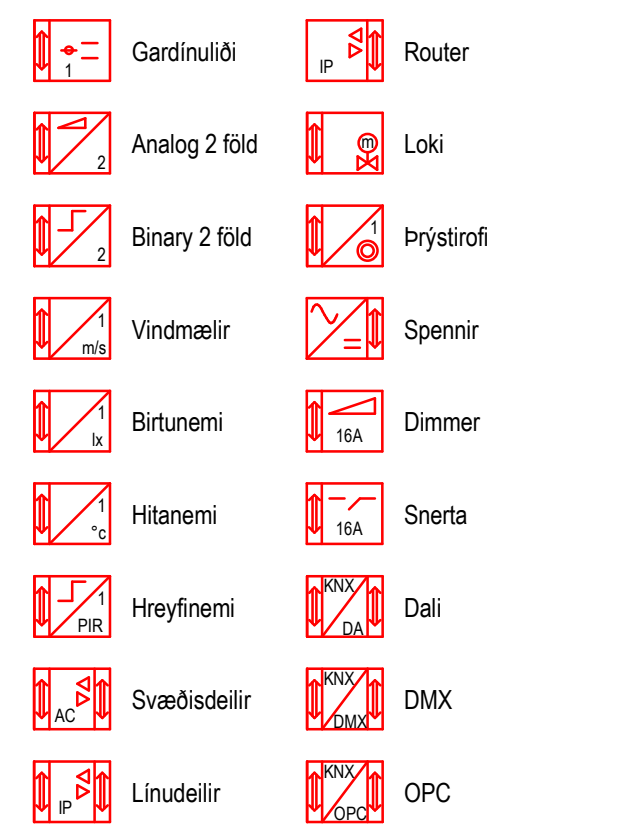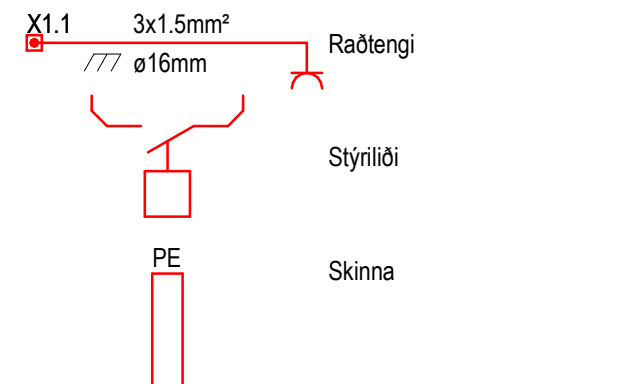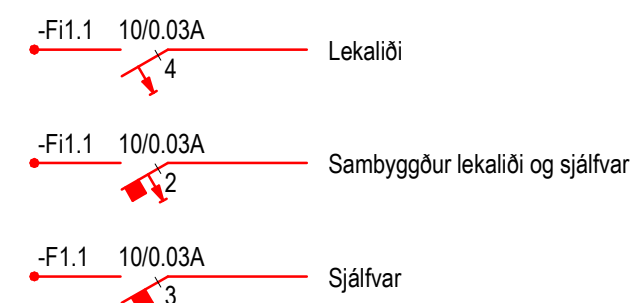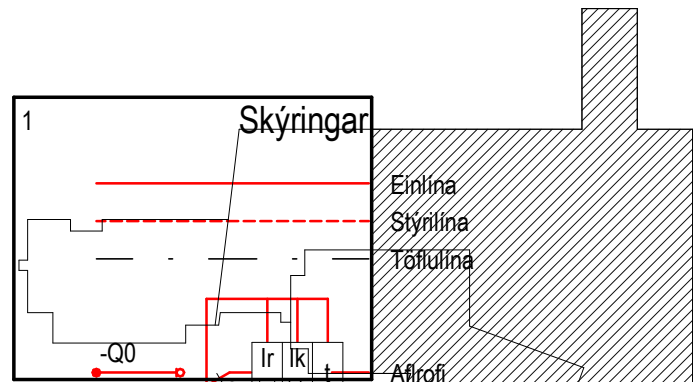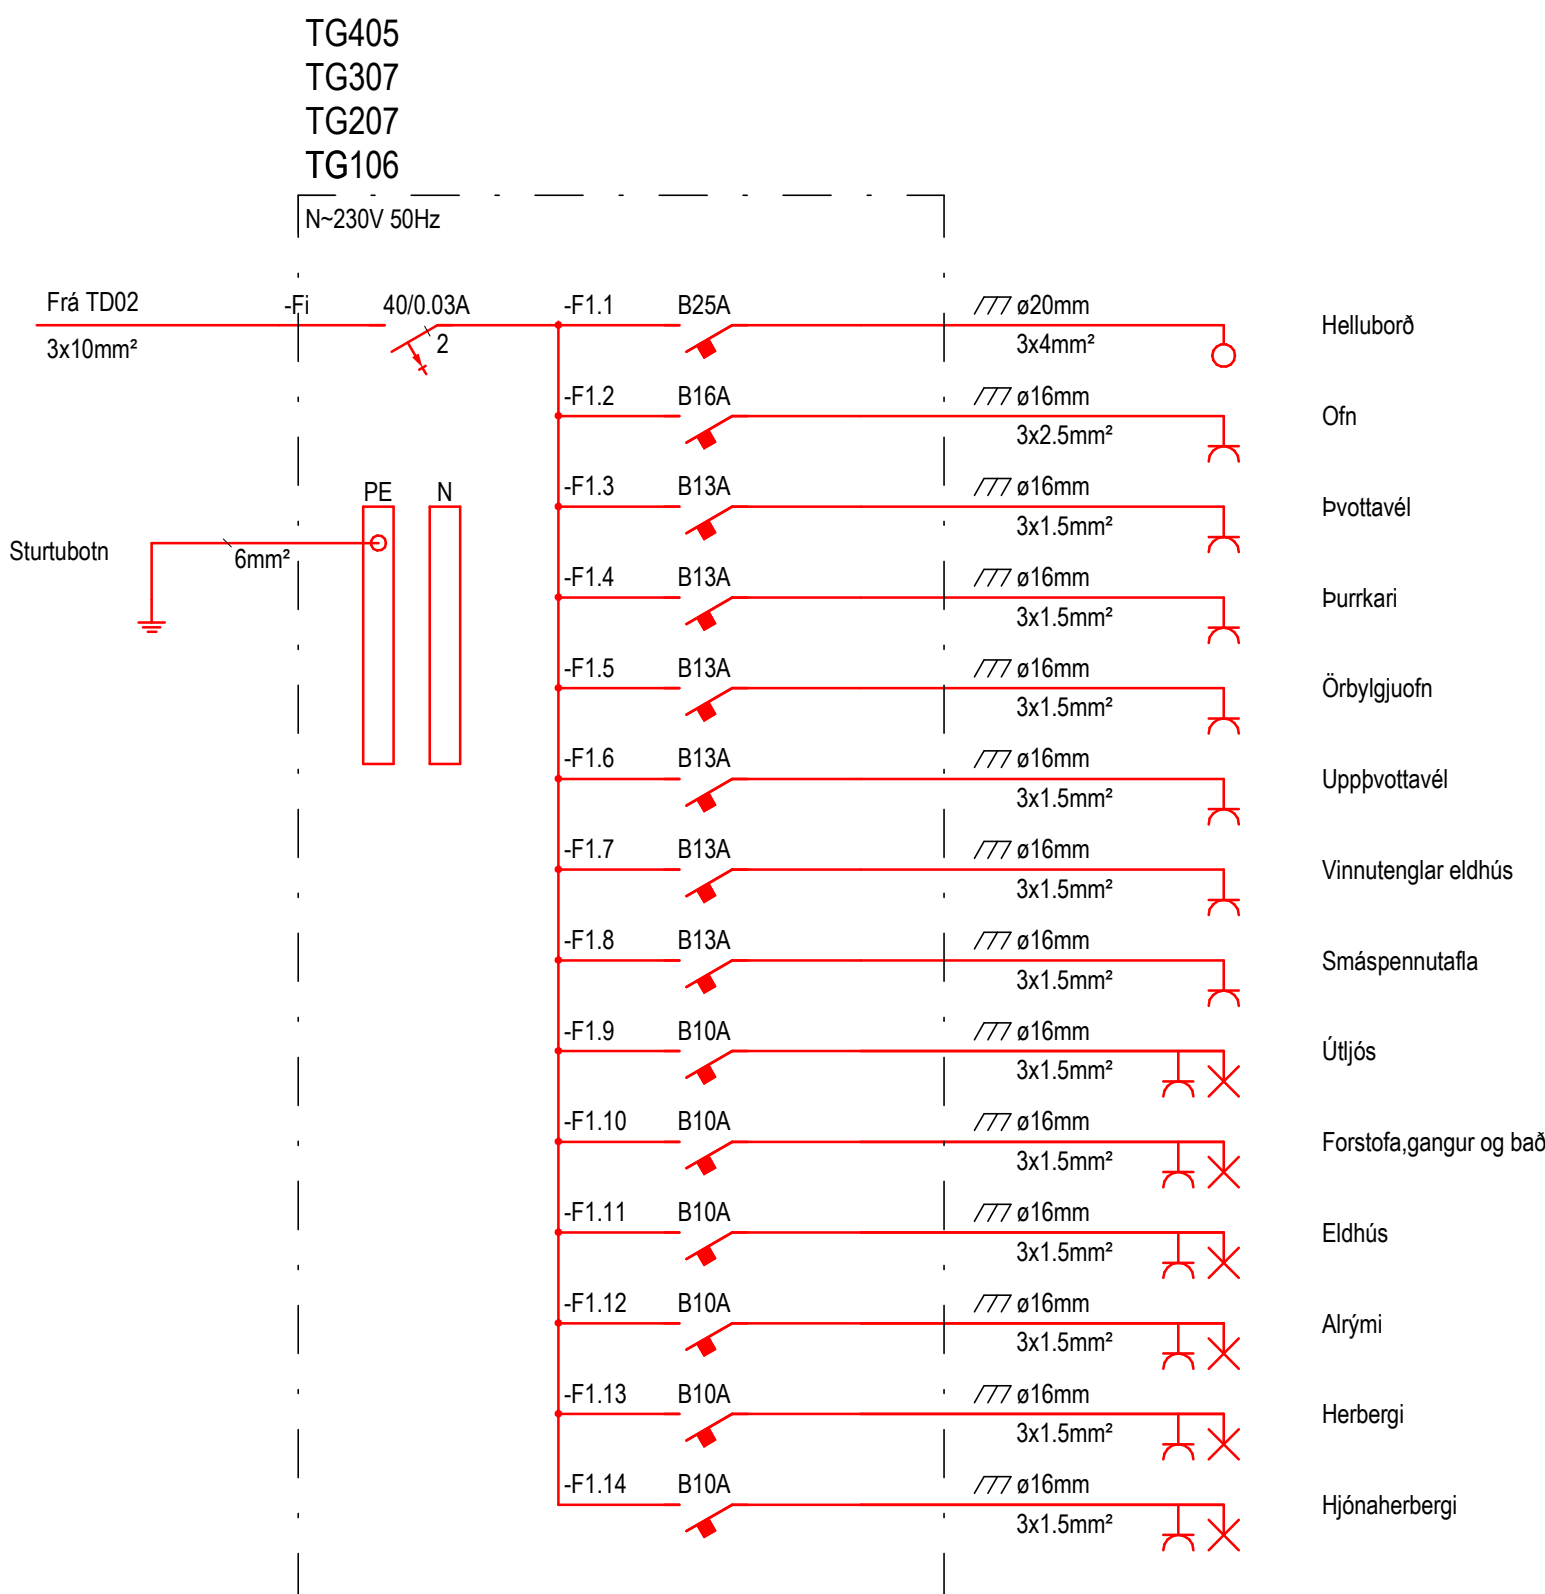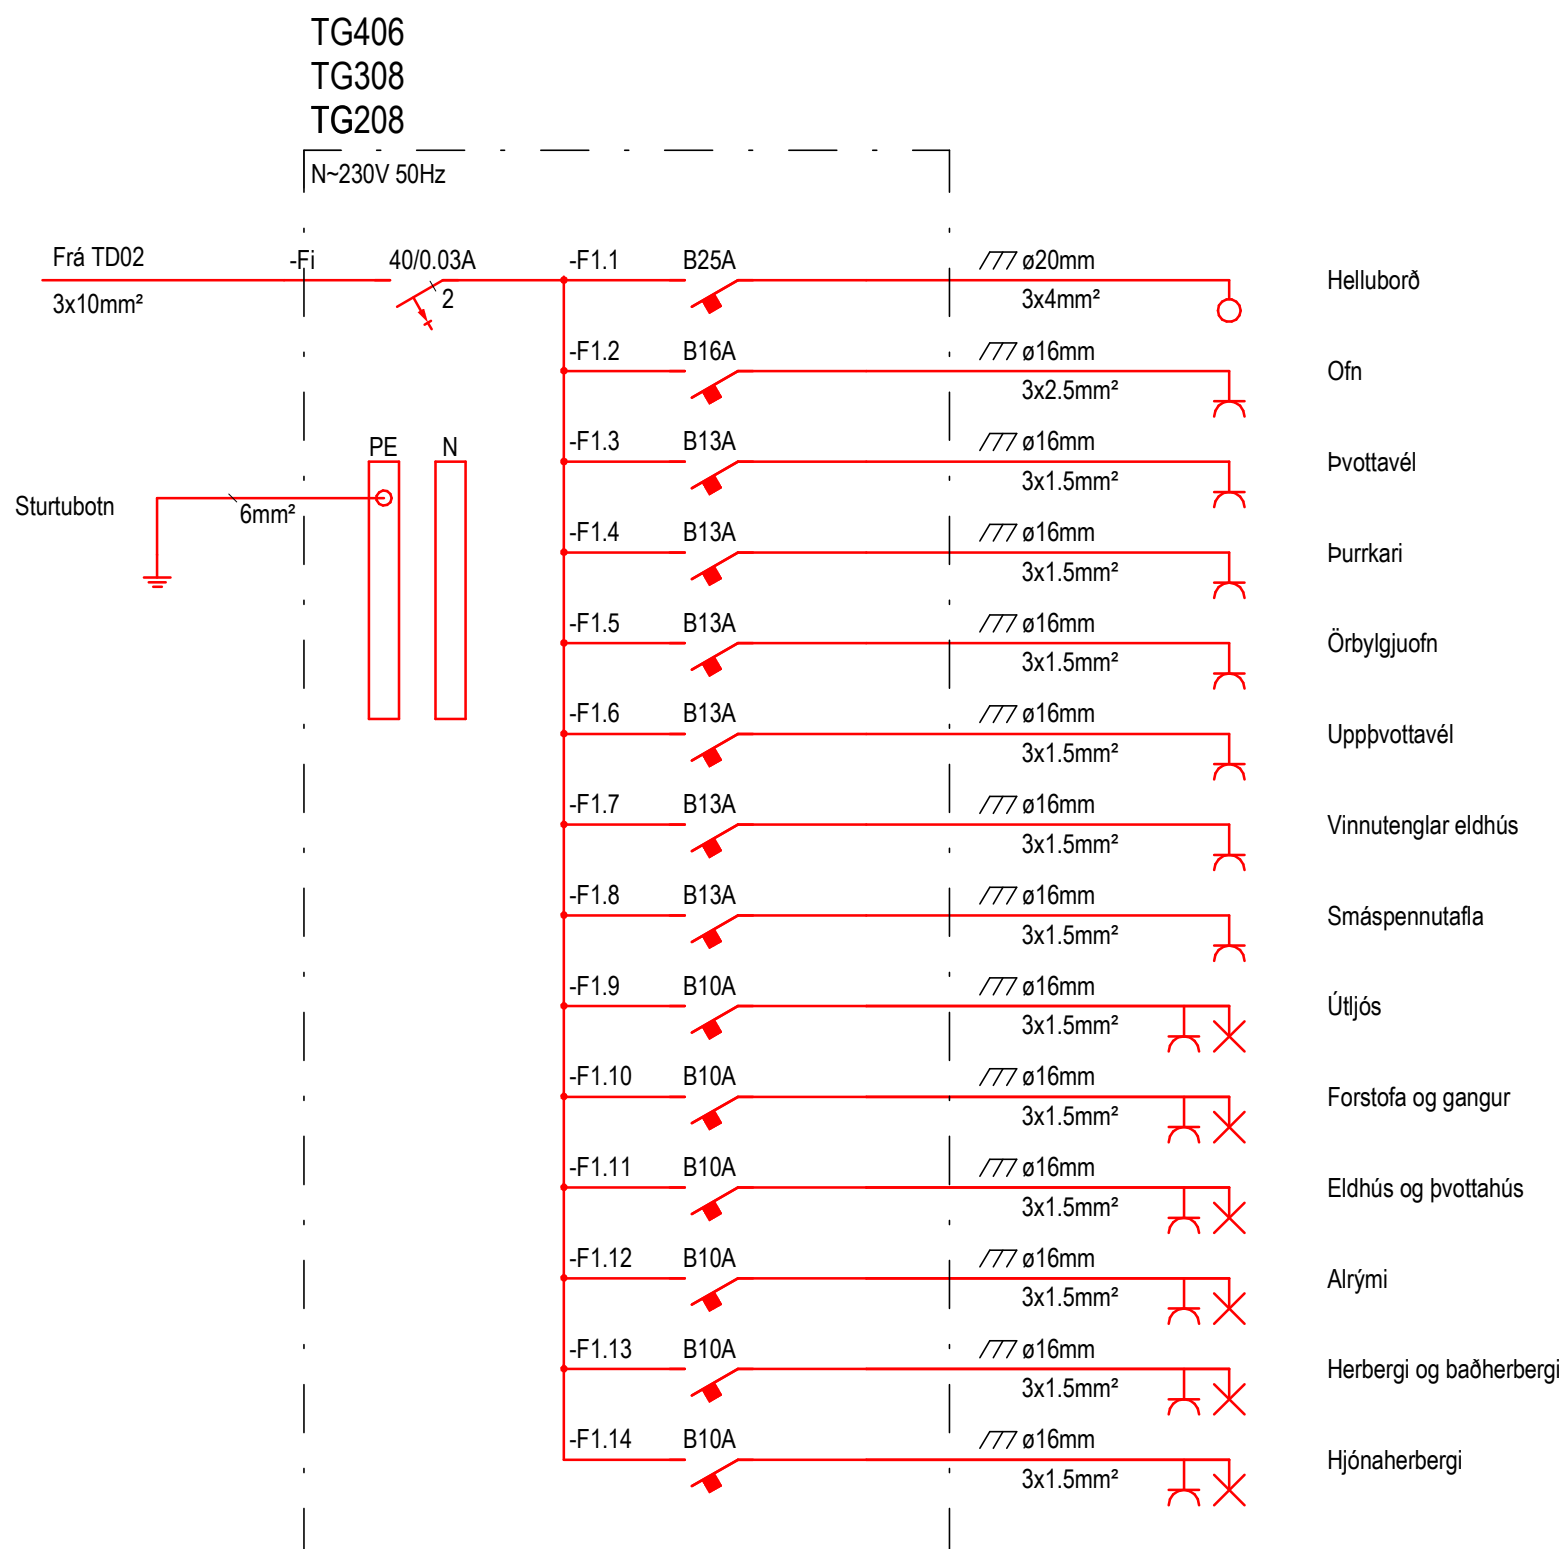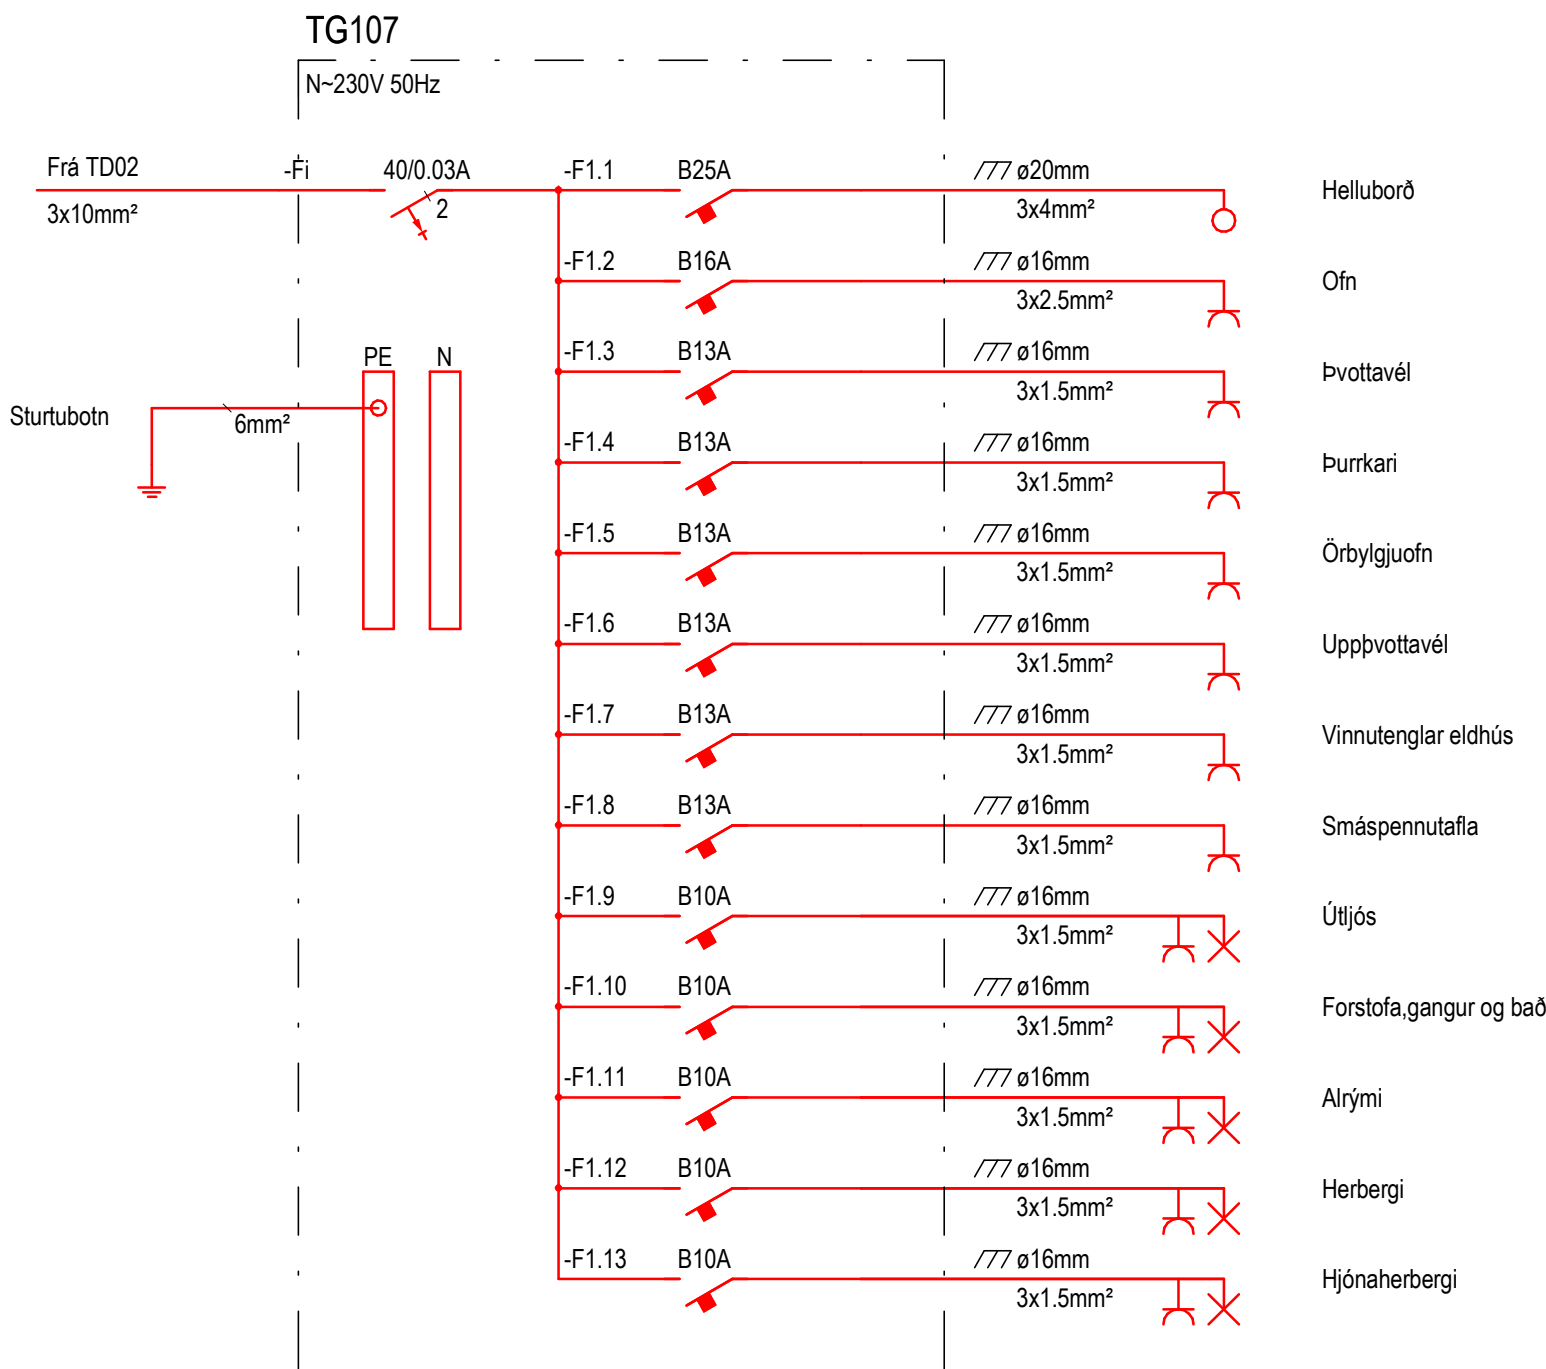


Dags	Skýring	Br.	Sb.	
VERKHÖNNUN				
VERKFRÆÐIRÁÐGGJÖF				
Katrínartúni 4, 105 Reykjavík Sími: 570-5800, kt. 650107-1280 www.verkhonnun.is, verkhonnun@verkhonnun.is				
Magnús B. Þórðarson kt. 030879-4149				
Samþykkt f.h. Verkhönnunar ehf.:				
Undirritun samræmingarhönnuðar:				
Verkskipti				
APALSKARÐ 2-4				
RAFLAGNIR				
EINLÍNUMYND ÍBÚÐA 1.HL				
Aðaluppdráttur:				
thordur@verkhonnun.is	BDÓ	ÞKK	30.11.2022	A1
Hannad	Teknad	Virfad	Dagsetning	Mælikvarð
2017-01-060		21.00.03		
Verksúmer		Töknúmer		Breyting
HÖNNUÐUR ÁSKILUR SER ALLAN RÉTT A TEKNINGUM - FJÓLFÖLDUN ER HÁÐ SKRIFLEGU SAMÞYKKI				


TG502
TG404
TG304,TG306
TG204,TG206
TG103

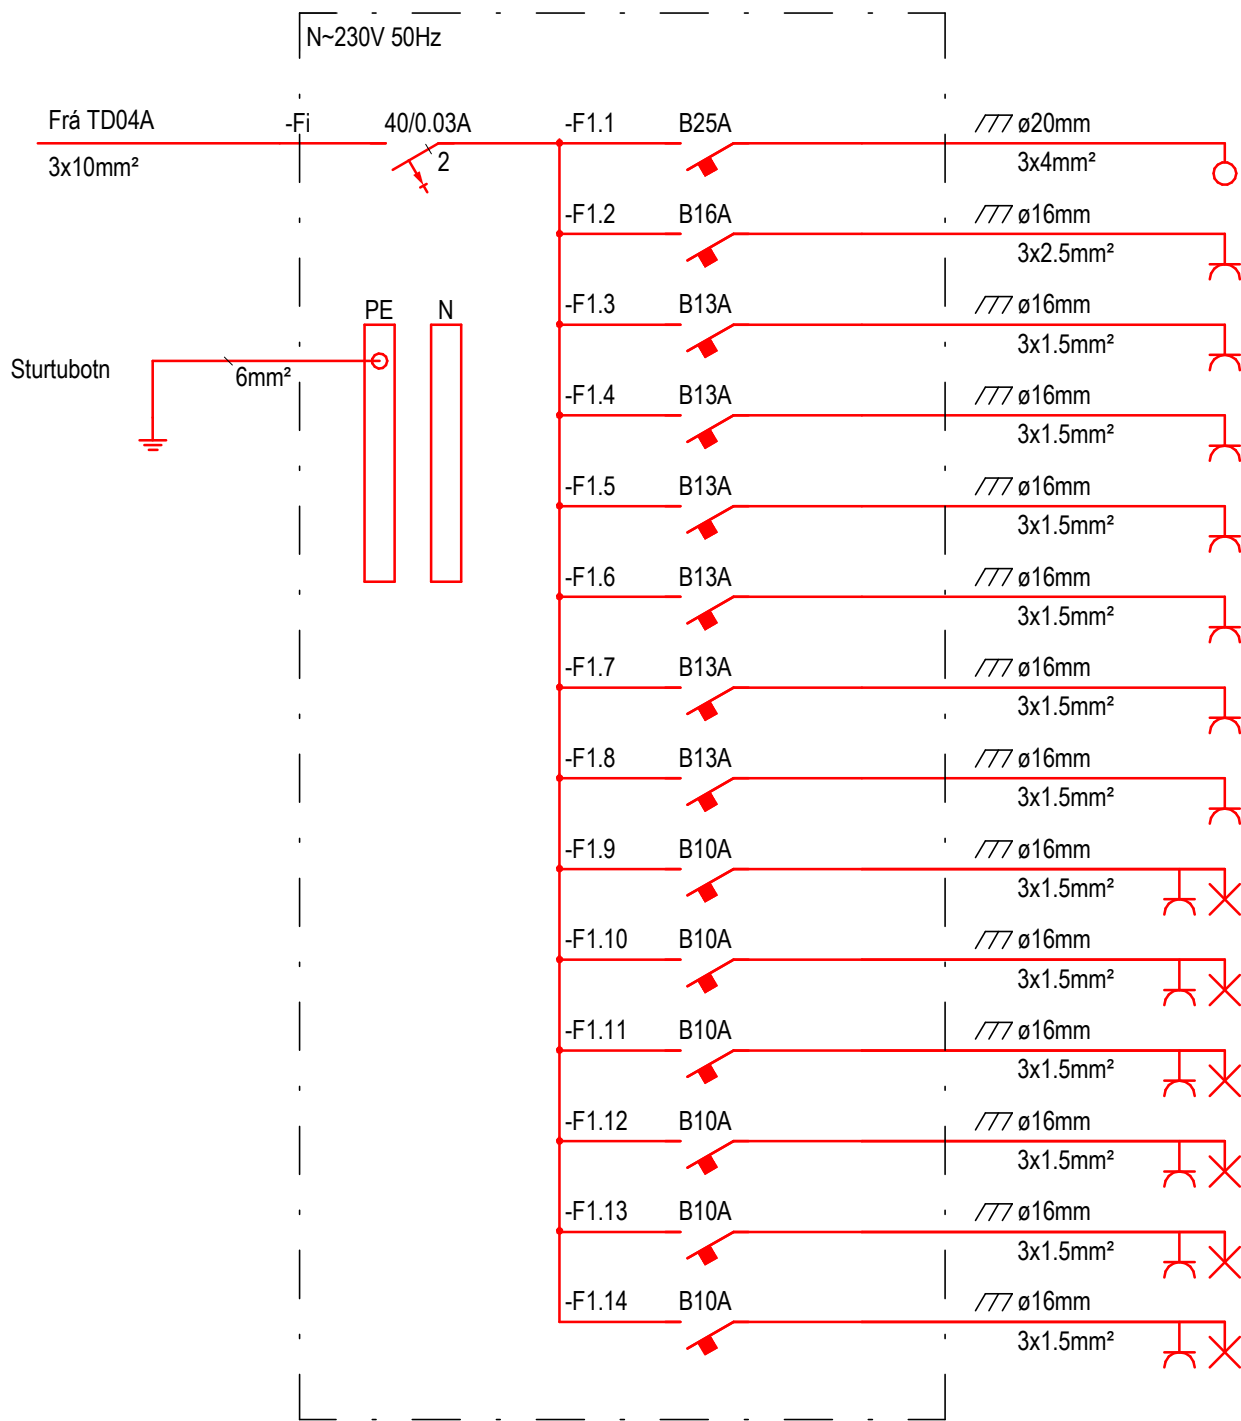


TG305
TG205
TG104,105

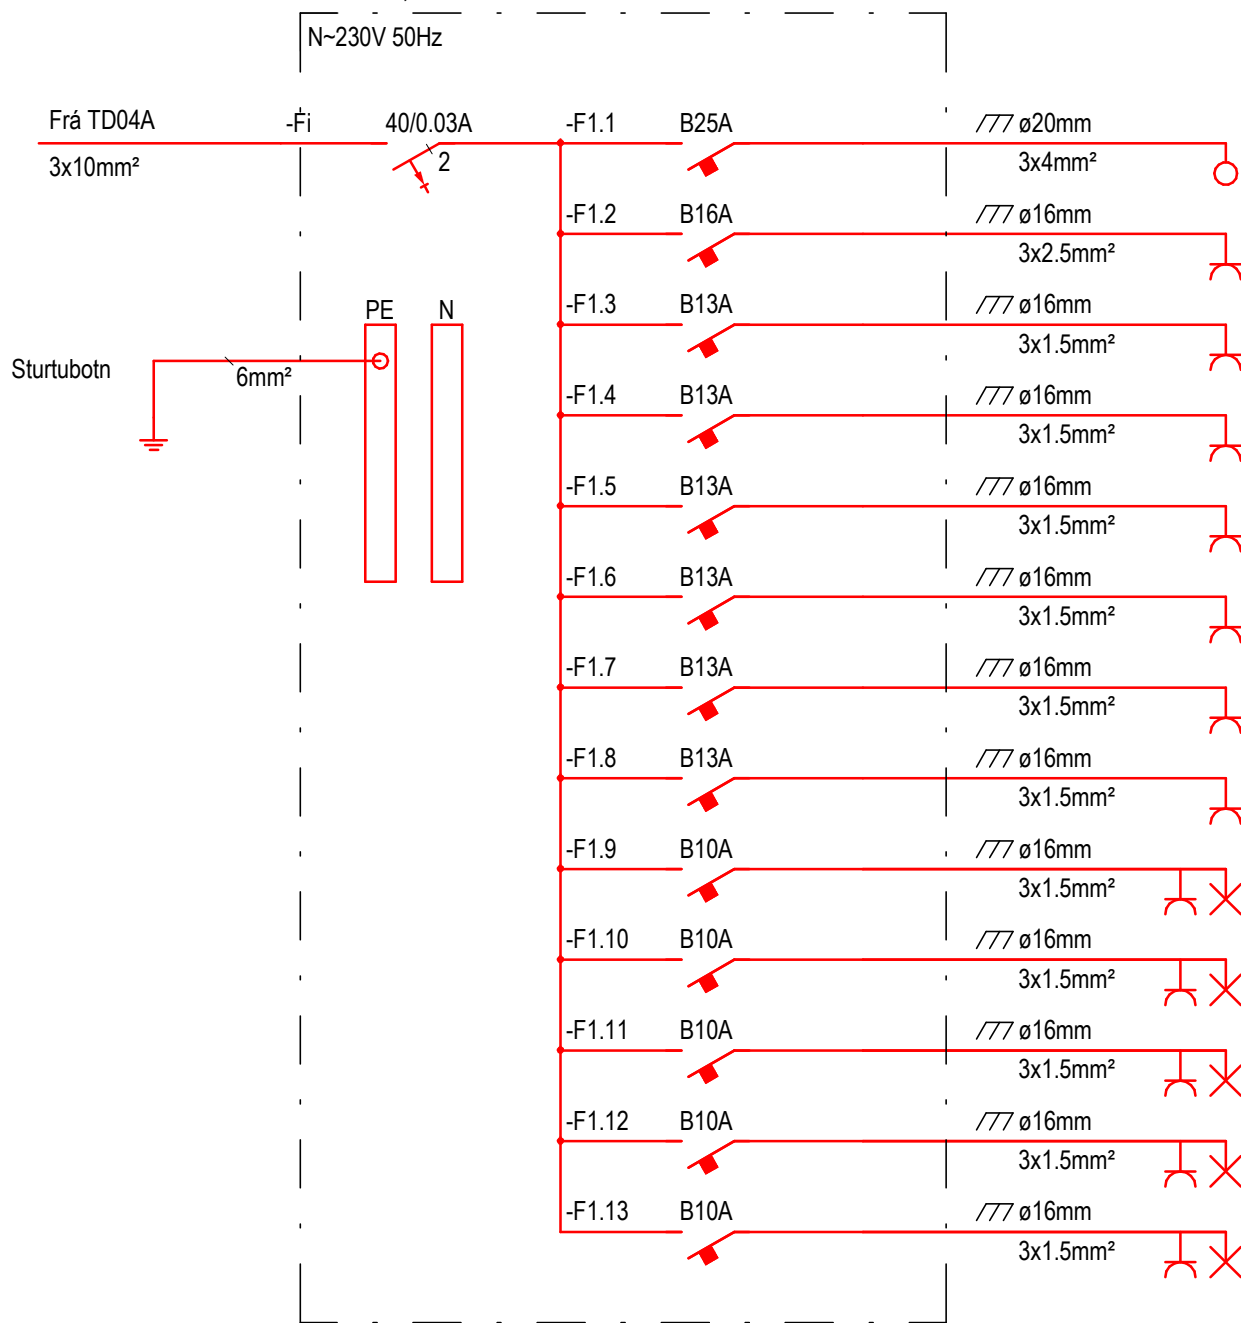


TG501
TG403

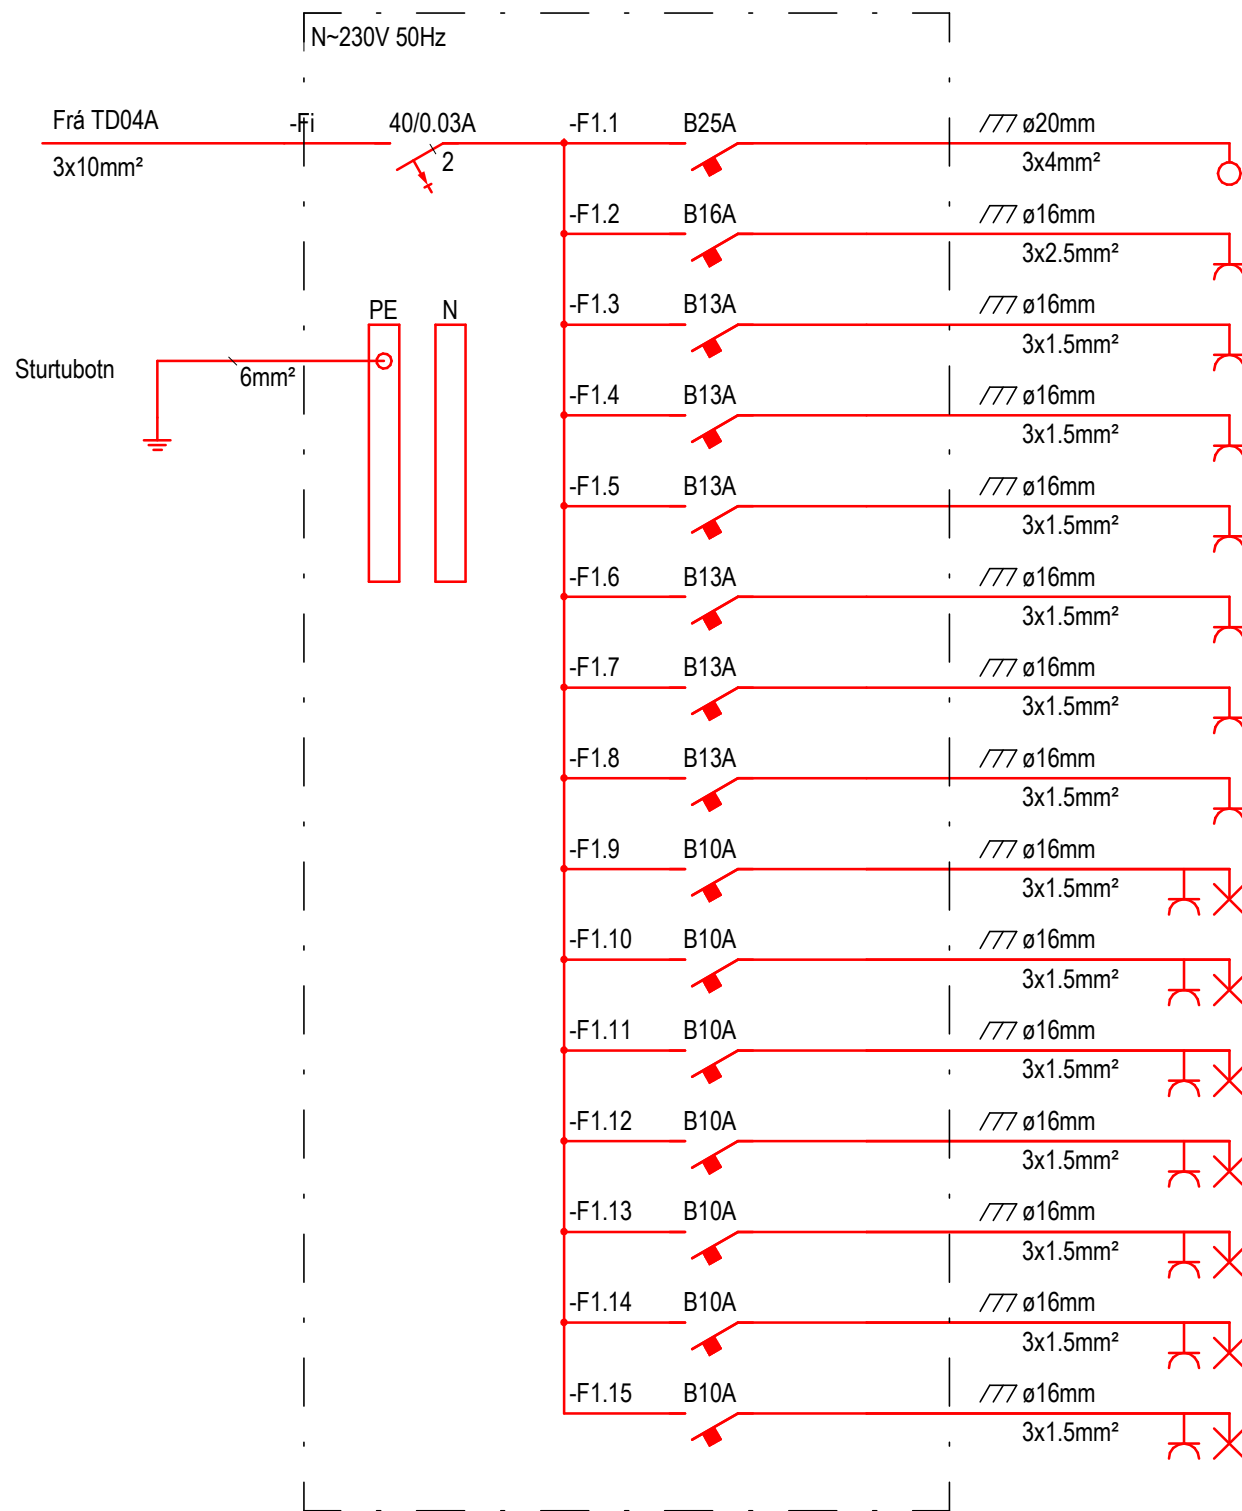

TG401
TG301,TG303
TG201,TG203
TG101

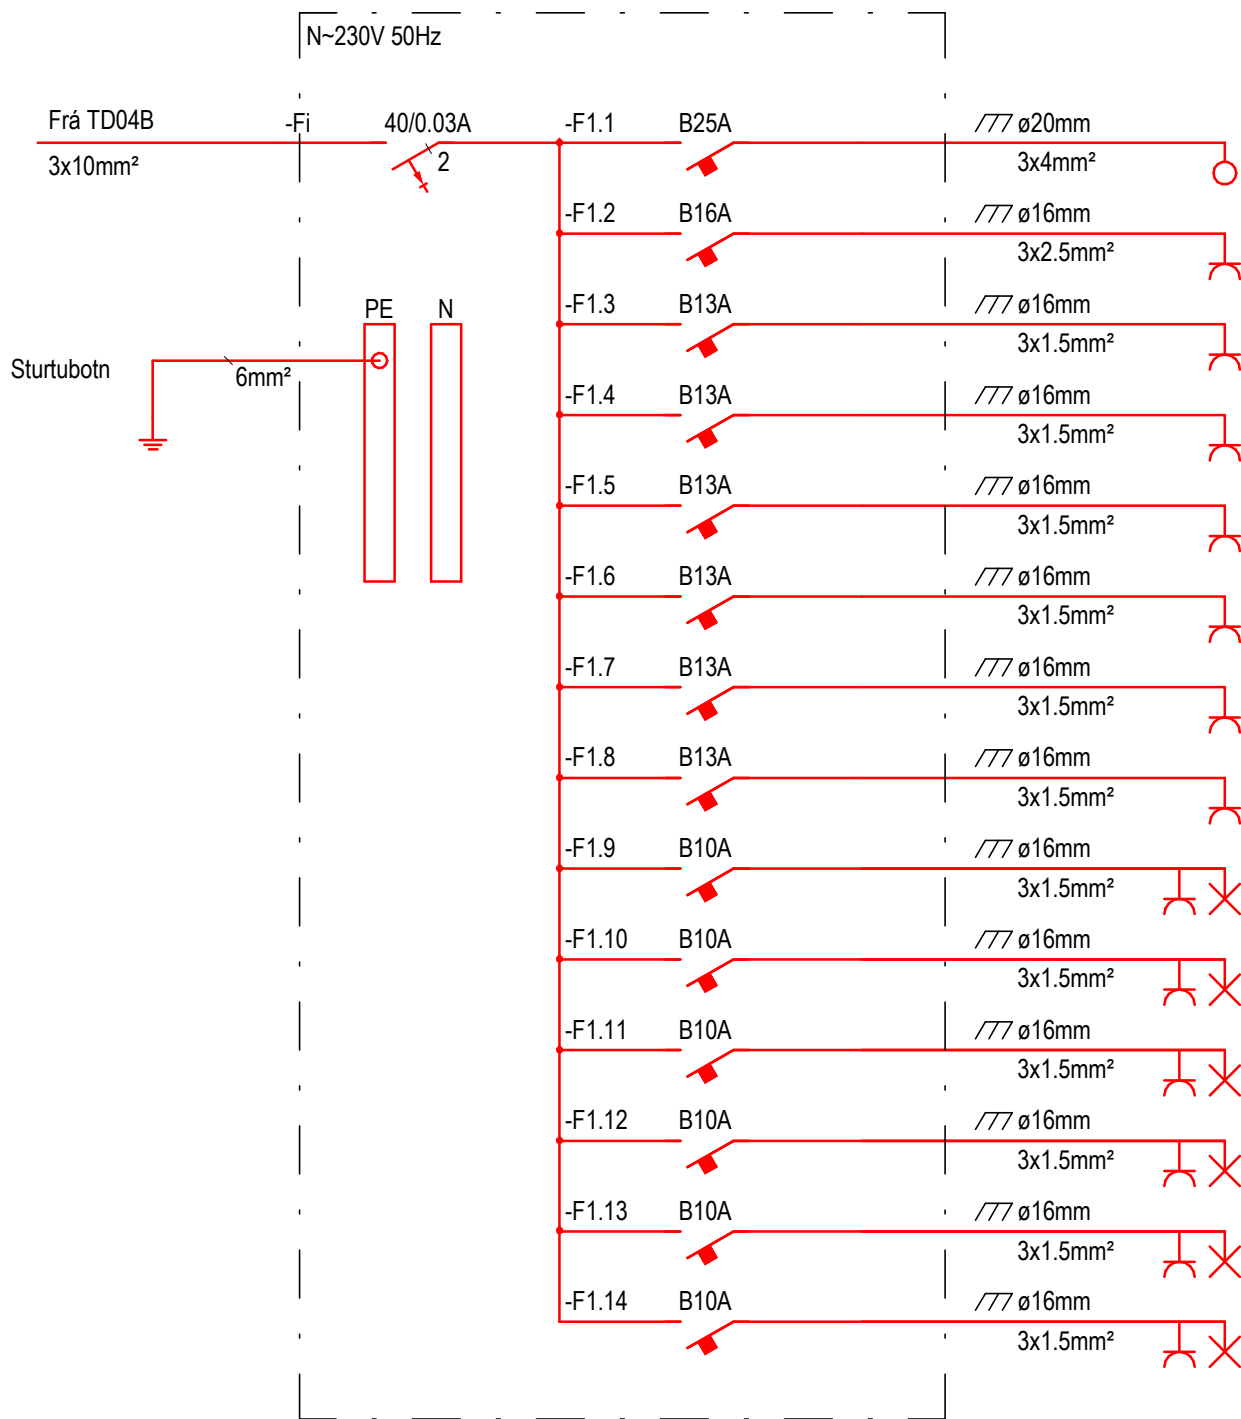


TG402
TG302
TG202
TG102

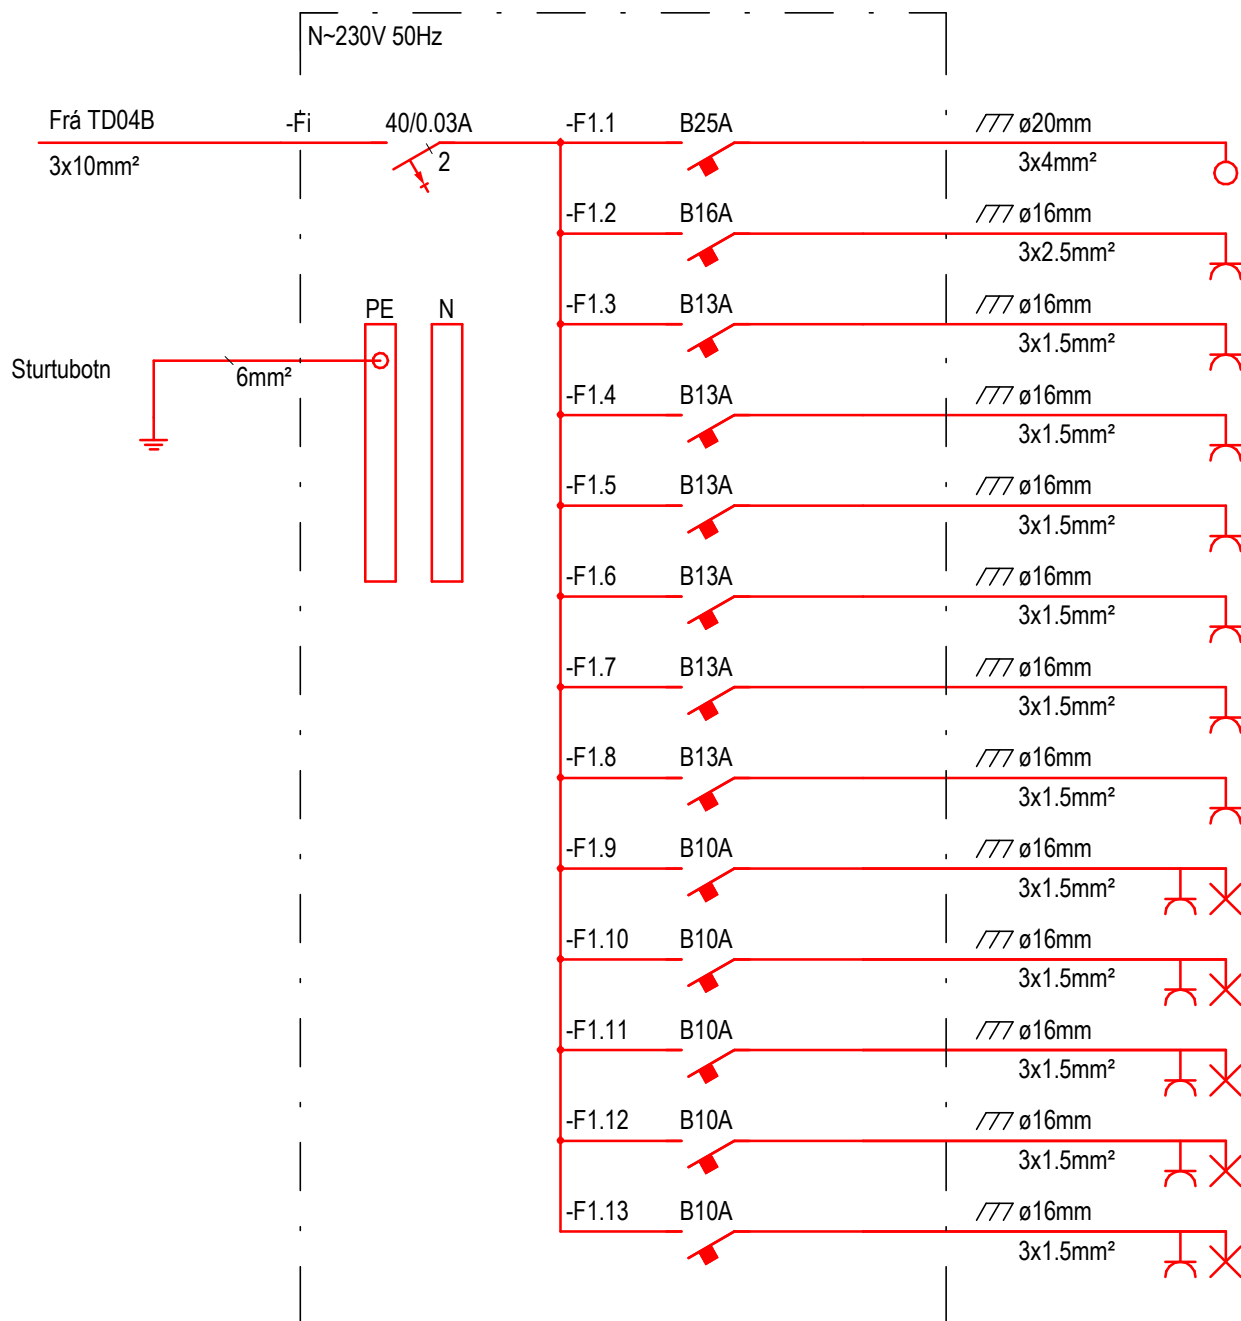



Helluborð
Ofn
Þvottavél
Þurrkari
Örbýlgjuofn
Uppþvottavél
Vinnutenglar eldhús
Smáspennutafli
Útljós
Forstofa, gangur og bað
Eldhús
Alrými
Herbergi

Helluborð
Ofn
Þvottavél
Þurrkari
Örbýlgjuofn
Uppþvottavél
Vinnutenglar eldhús
Smáspennutafli
Útljós
Forstofa og gangur
Baðherbergi og þvottahús
Eldhús
Alrými
Herbergi
Hjónaherbergi

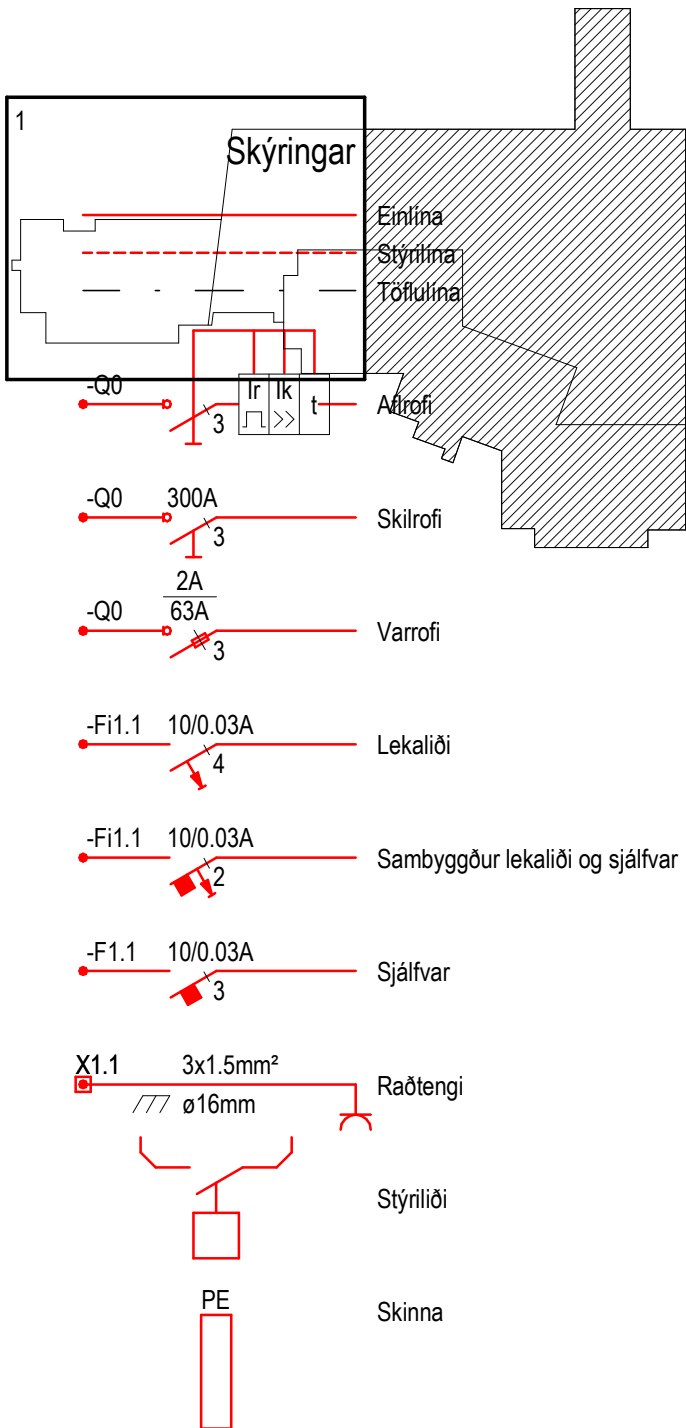

- Gardínuliði
- Router
- Analog 2 föld
- Loki
- Binary 2 föld
- Þrýstirofi
- Vindmælir
- Spennir
- Birtunemi
- Dimmer
- Hitanemi
- Snerta
- Hreyfinemi
- Dali
- Svæðisdeilir
- DMX
- Línudeilir
- OPC

Útg.	Dag.	Styring	Br.	St.
V VERKHÖNNUN VERKFRÆÐIRÁÐGGJÖF				
Katrínartúni 4, 105 Reykjavík Sími: 570-5800, kt. 650107-1280 www.verkhonnun.is, verkhonnun@verkhonnun.is				
Magnús B. Þórðarson kt. 030879-4149 Sambætt 1.h. Verkhonnun ehf.				
Undirritun samræmingarhönnuðar				
Verkhönnun APALSKARÐ 2-4 RAFLAGNIR EINLÍNUMYND ÍBÚÐA 2.HL				
Aðaluppdráttur:				
thordur@verkhonnun.is	BDÓ	PKK	30.11.2022	A1
Hannadur	Teknadur	Virðadur	Dagsetning	Mælikvarði
2017-01-060		21.00.04		Breyting
Verkhönnun		Teknikur		
HÖNNUNIR ÁSKILUR SER ALLAN RETT A TEKNINGUM - FÖLDFÖLUN ER HÁB SKRIFLEGU SAMÞYKKI				

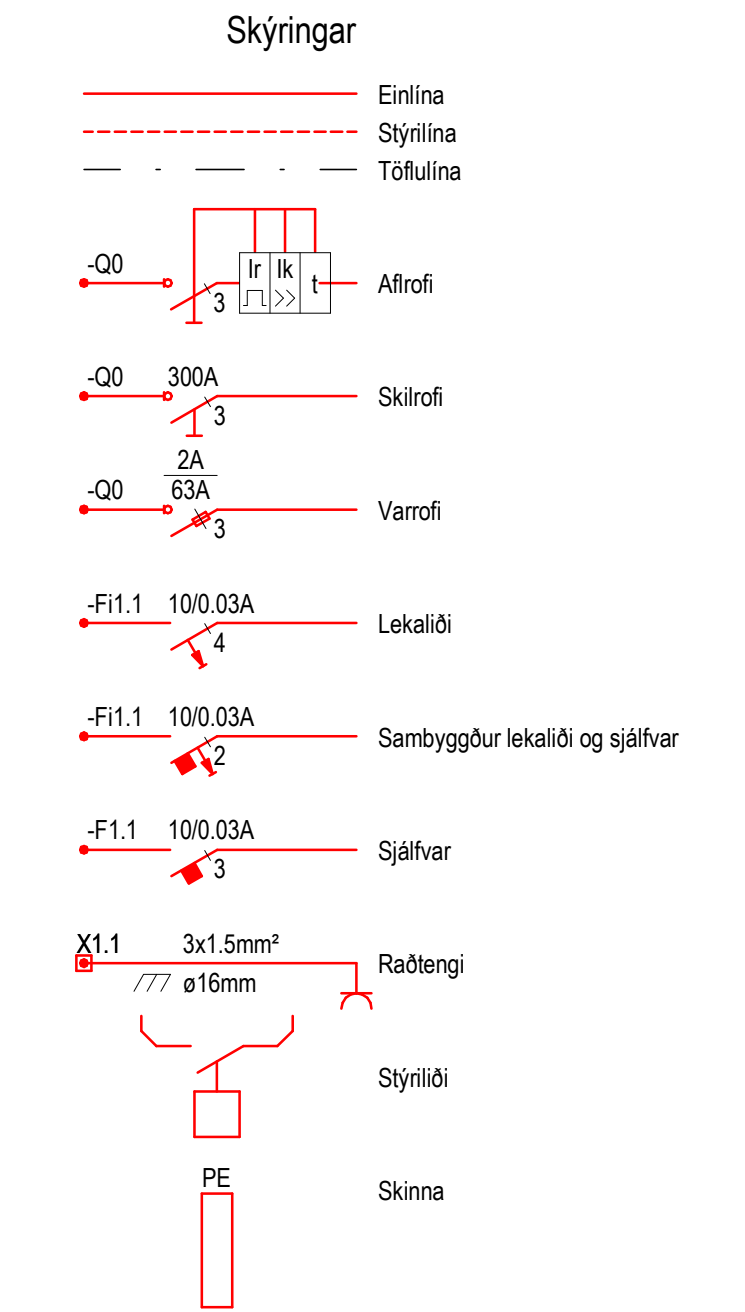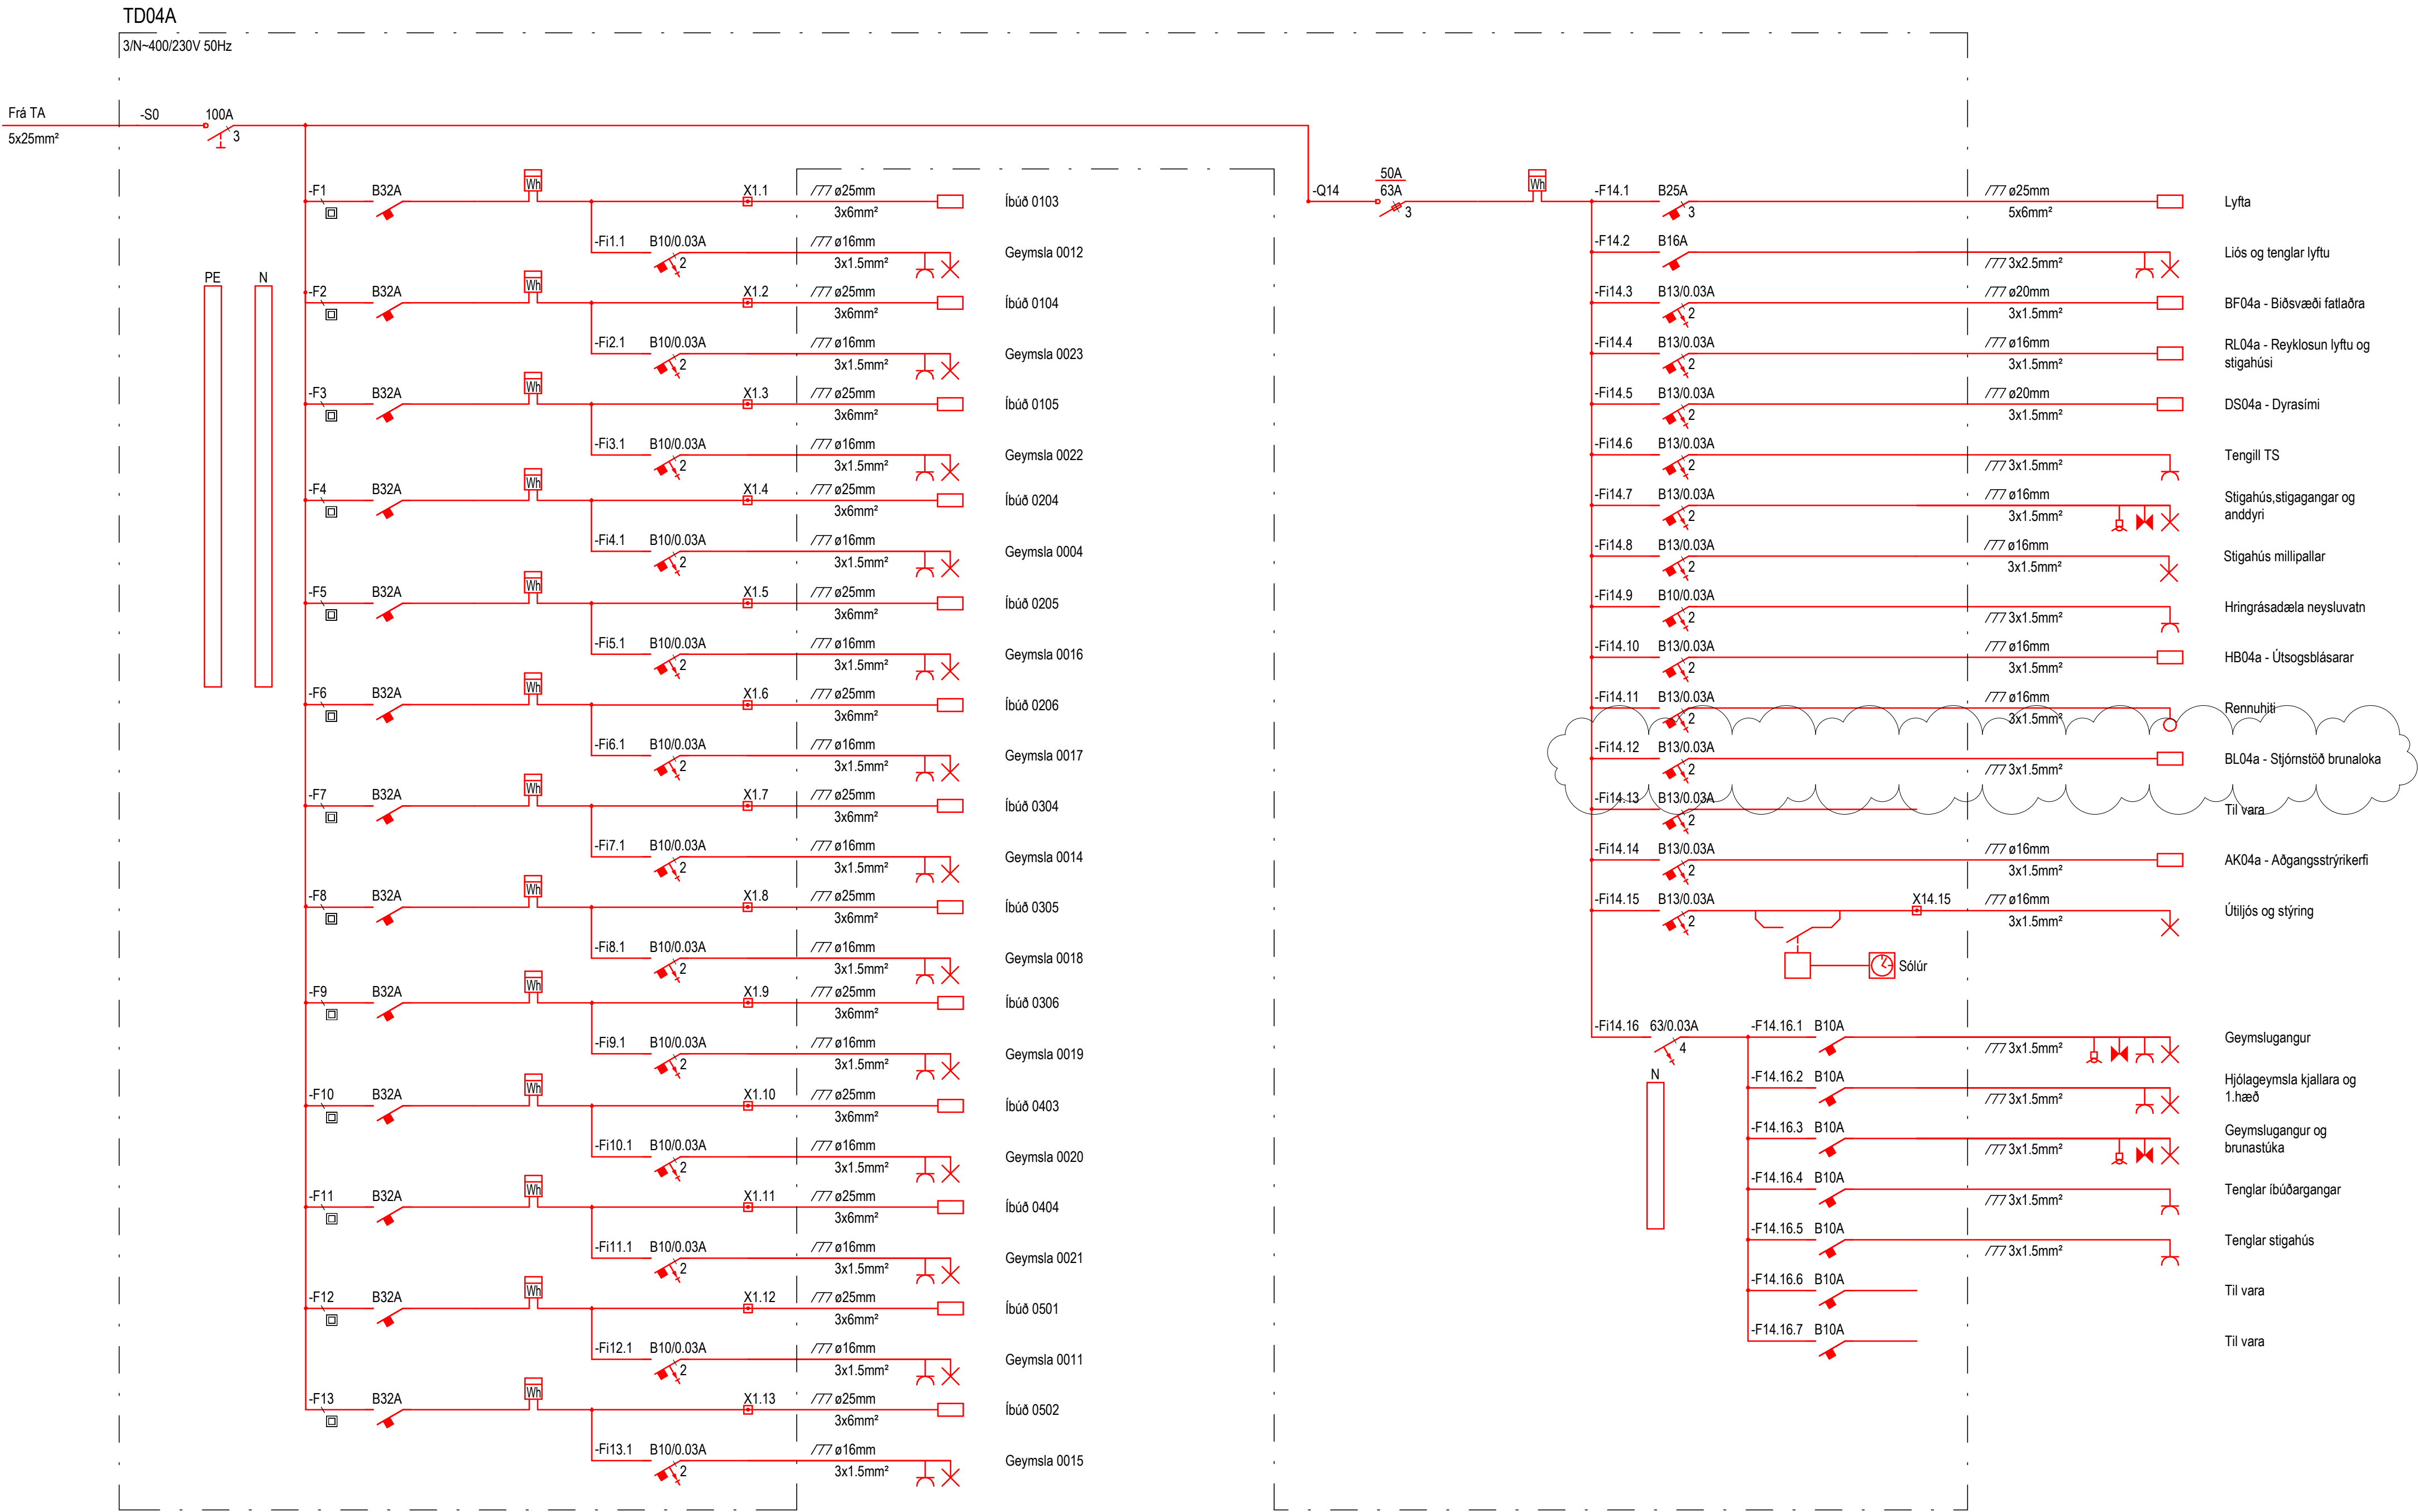

C	26.03.2025	Völtaður vegna brunaloka	SJ	MBP
B	14.11.2023	Reyndarfatking	SJ	MBP
A	09.12.2022	Uppfærsla	SJ	MBP
Ug	Dagur	Skýring	St.	St.

VERKHÖNNUN
VERKFRÆÐIRÁÐGJÖF

Katrínartúni 4, 105 Reykjavík
Sími: 570-5800, kt. 650107-1280
www.verkhonnun.is, verkhonnun@verkhonnun.is

Magnús B. Þórðarson kt. 030879-4149
Samþykkt f.h. Verkhönnunar ehf.:



Undirritað samráðsgerðarmódel:

Verkhönnun

APALSKARÐ 2-4
RAFLAGNIR
EINLÍNUMYND TD04A

Aðaluppstíður:	thordur@verkhonnun.is	BDÓ	ÞKK	30.11.2022	A1
Hannad	Taknað	Yfirfarið	Dagsetning	Málkvarði	Búðstærð
2017-01-060			21.00.06	C	
Verkhönnun			Teknúmer	Breyting	

HÖNNUNUR ÁSKILUR SER ALLAN RETT A TEKNINGUM - FJÖLFÖLDUN ER HÁÐ SKRIFLEGU SAMÞYKKI

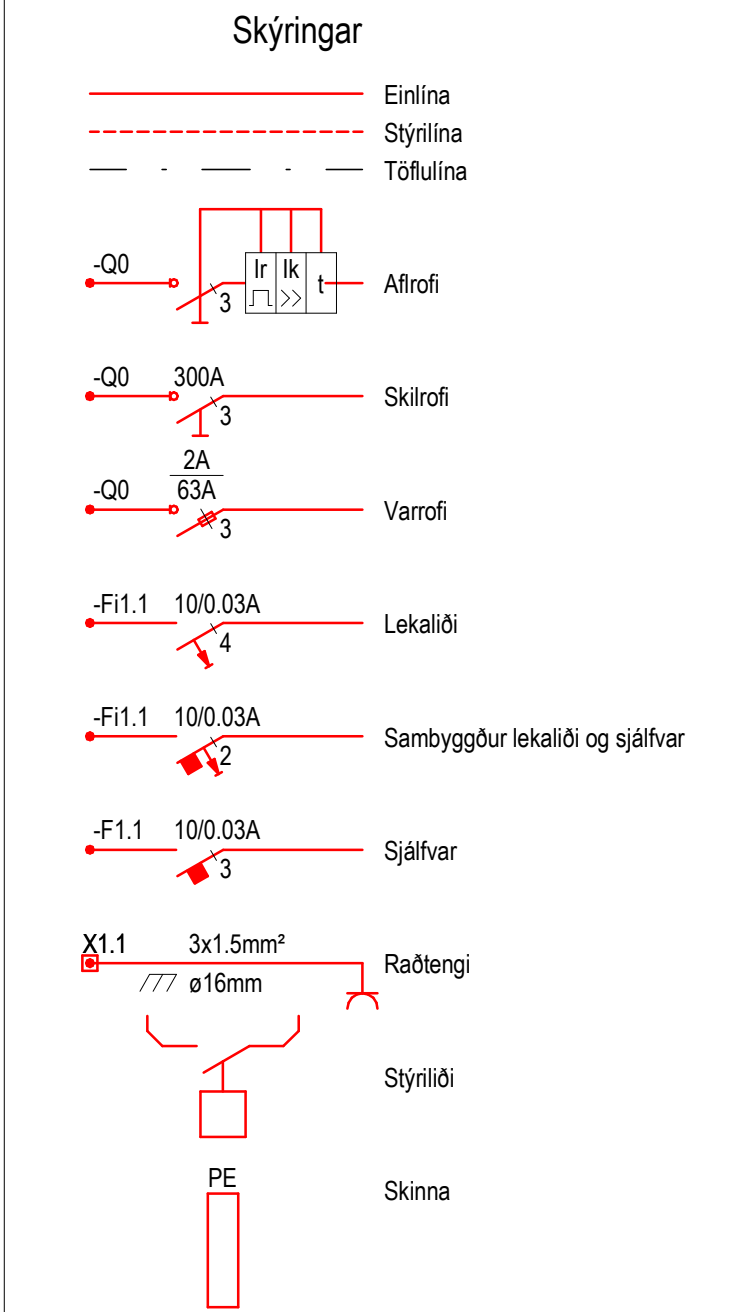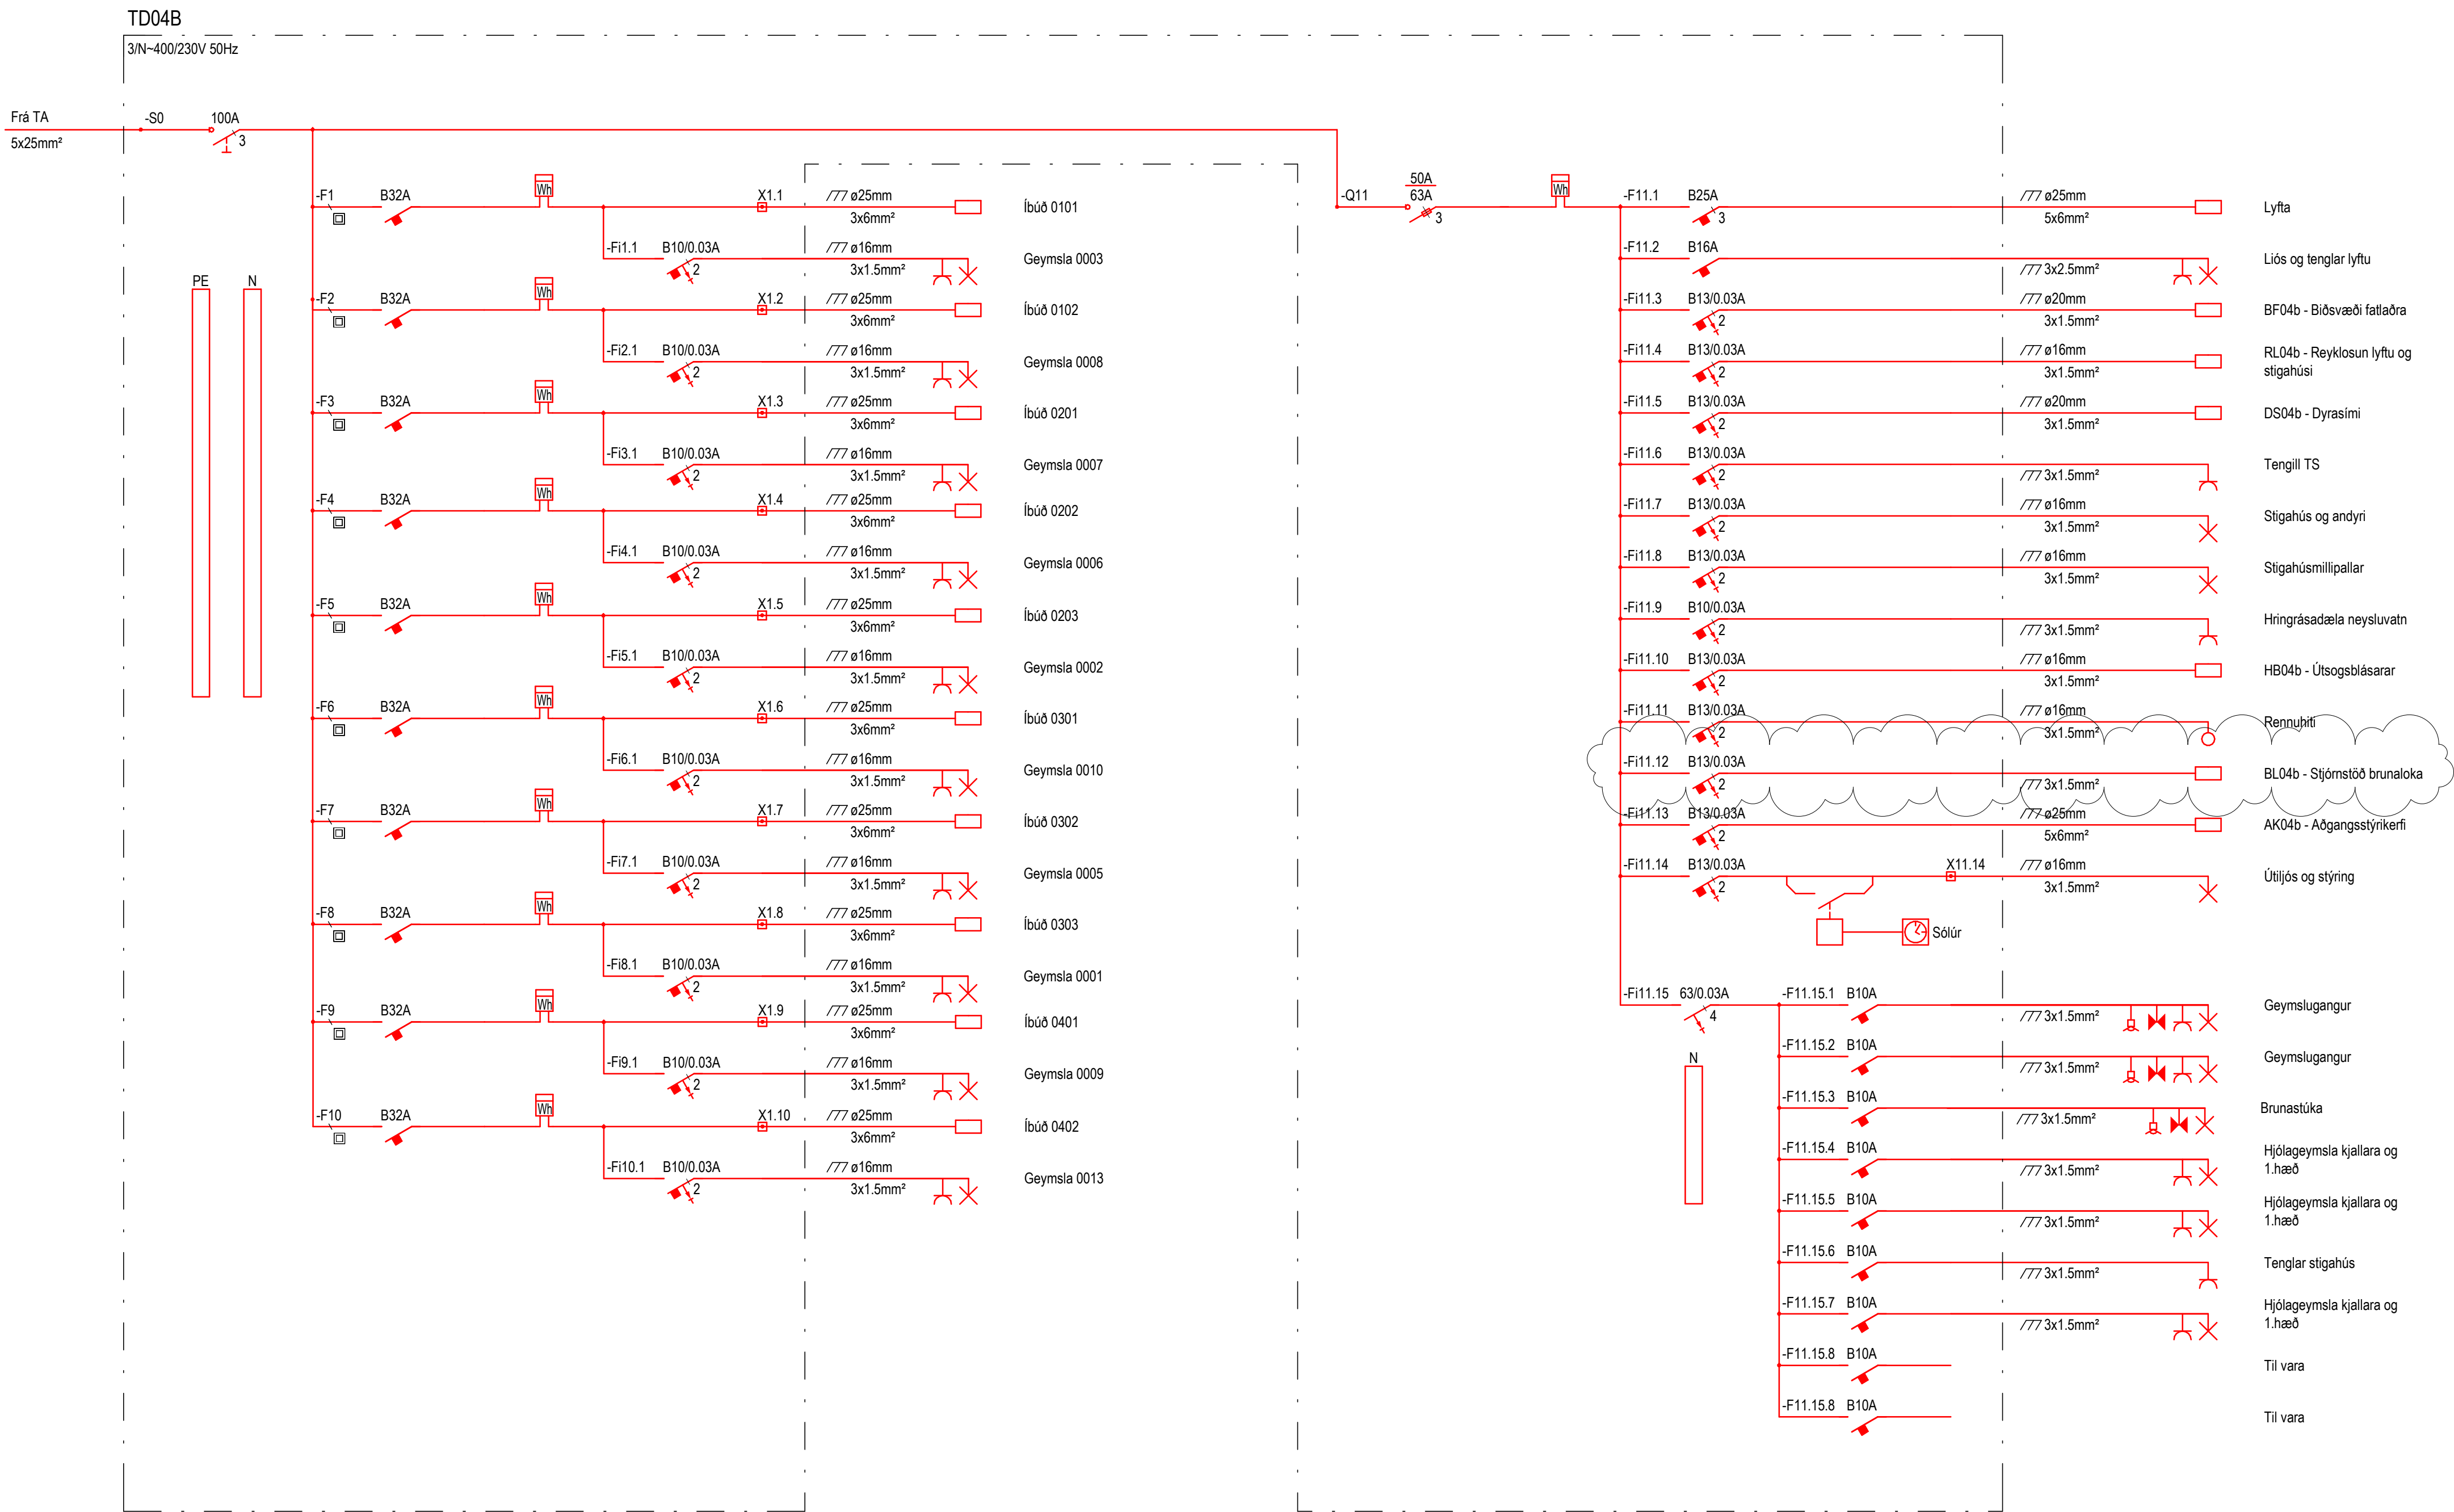

C	26.03.2025	Vöðætur vegna brunaloka	SJ	MBP
B	14.11.2023	Reyndateikning	SJ	MBP
A	09.12.2022	Uppfærsla	SJ	MBP
Ug	Days	Skýring	Is	Sp

VERKHÖNNUN
VERKFRÆÐIRÁÐGGJÖF

Katrínartúni 4, 105 Reykjavík
Sími: 570-5800, kt. 650107-1280
www.verkhonnun.is, verkhonnun@verkhonnun.is

Magnús B. Þórðarson kt. 030879-4149

Sambýkt f.h. Verkhönnunar ehf.:

Undirrita samráðsgerðarmóðul:



Verkhönnun

APALSKARÐ 2-4

RAFLAGNIR

EINLÍNUMYND TD04B

Aðaluppstíttur:				
thordur@verkhonnun.is	BDÓ	ÞKK	30.11.2022	A1
Hannað	Teknað	Yfirfarið	Dagsetning	Maukvarði
2017-01-060		21.00.07		C
Verkinúmer		Tölvunúmer		Breyting

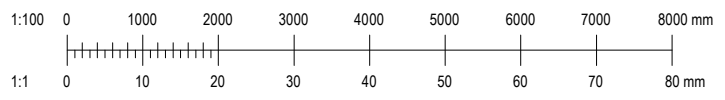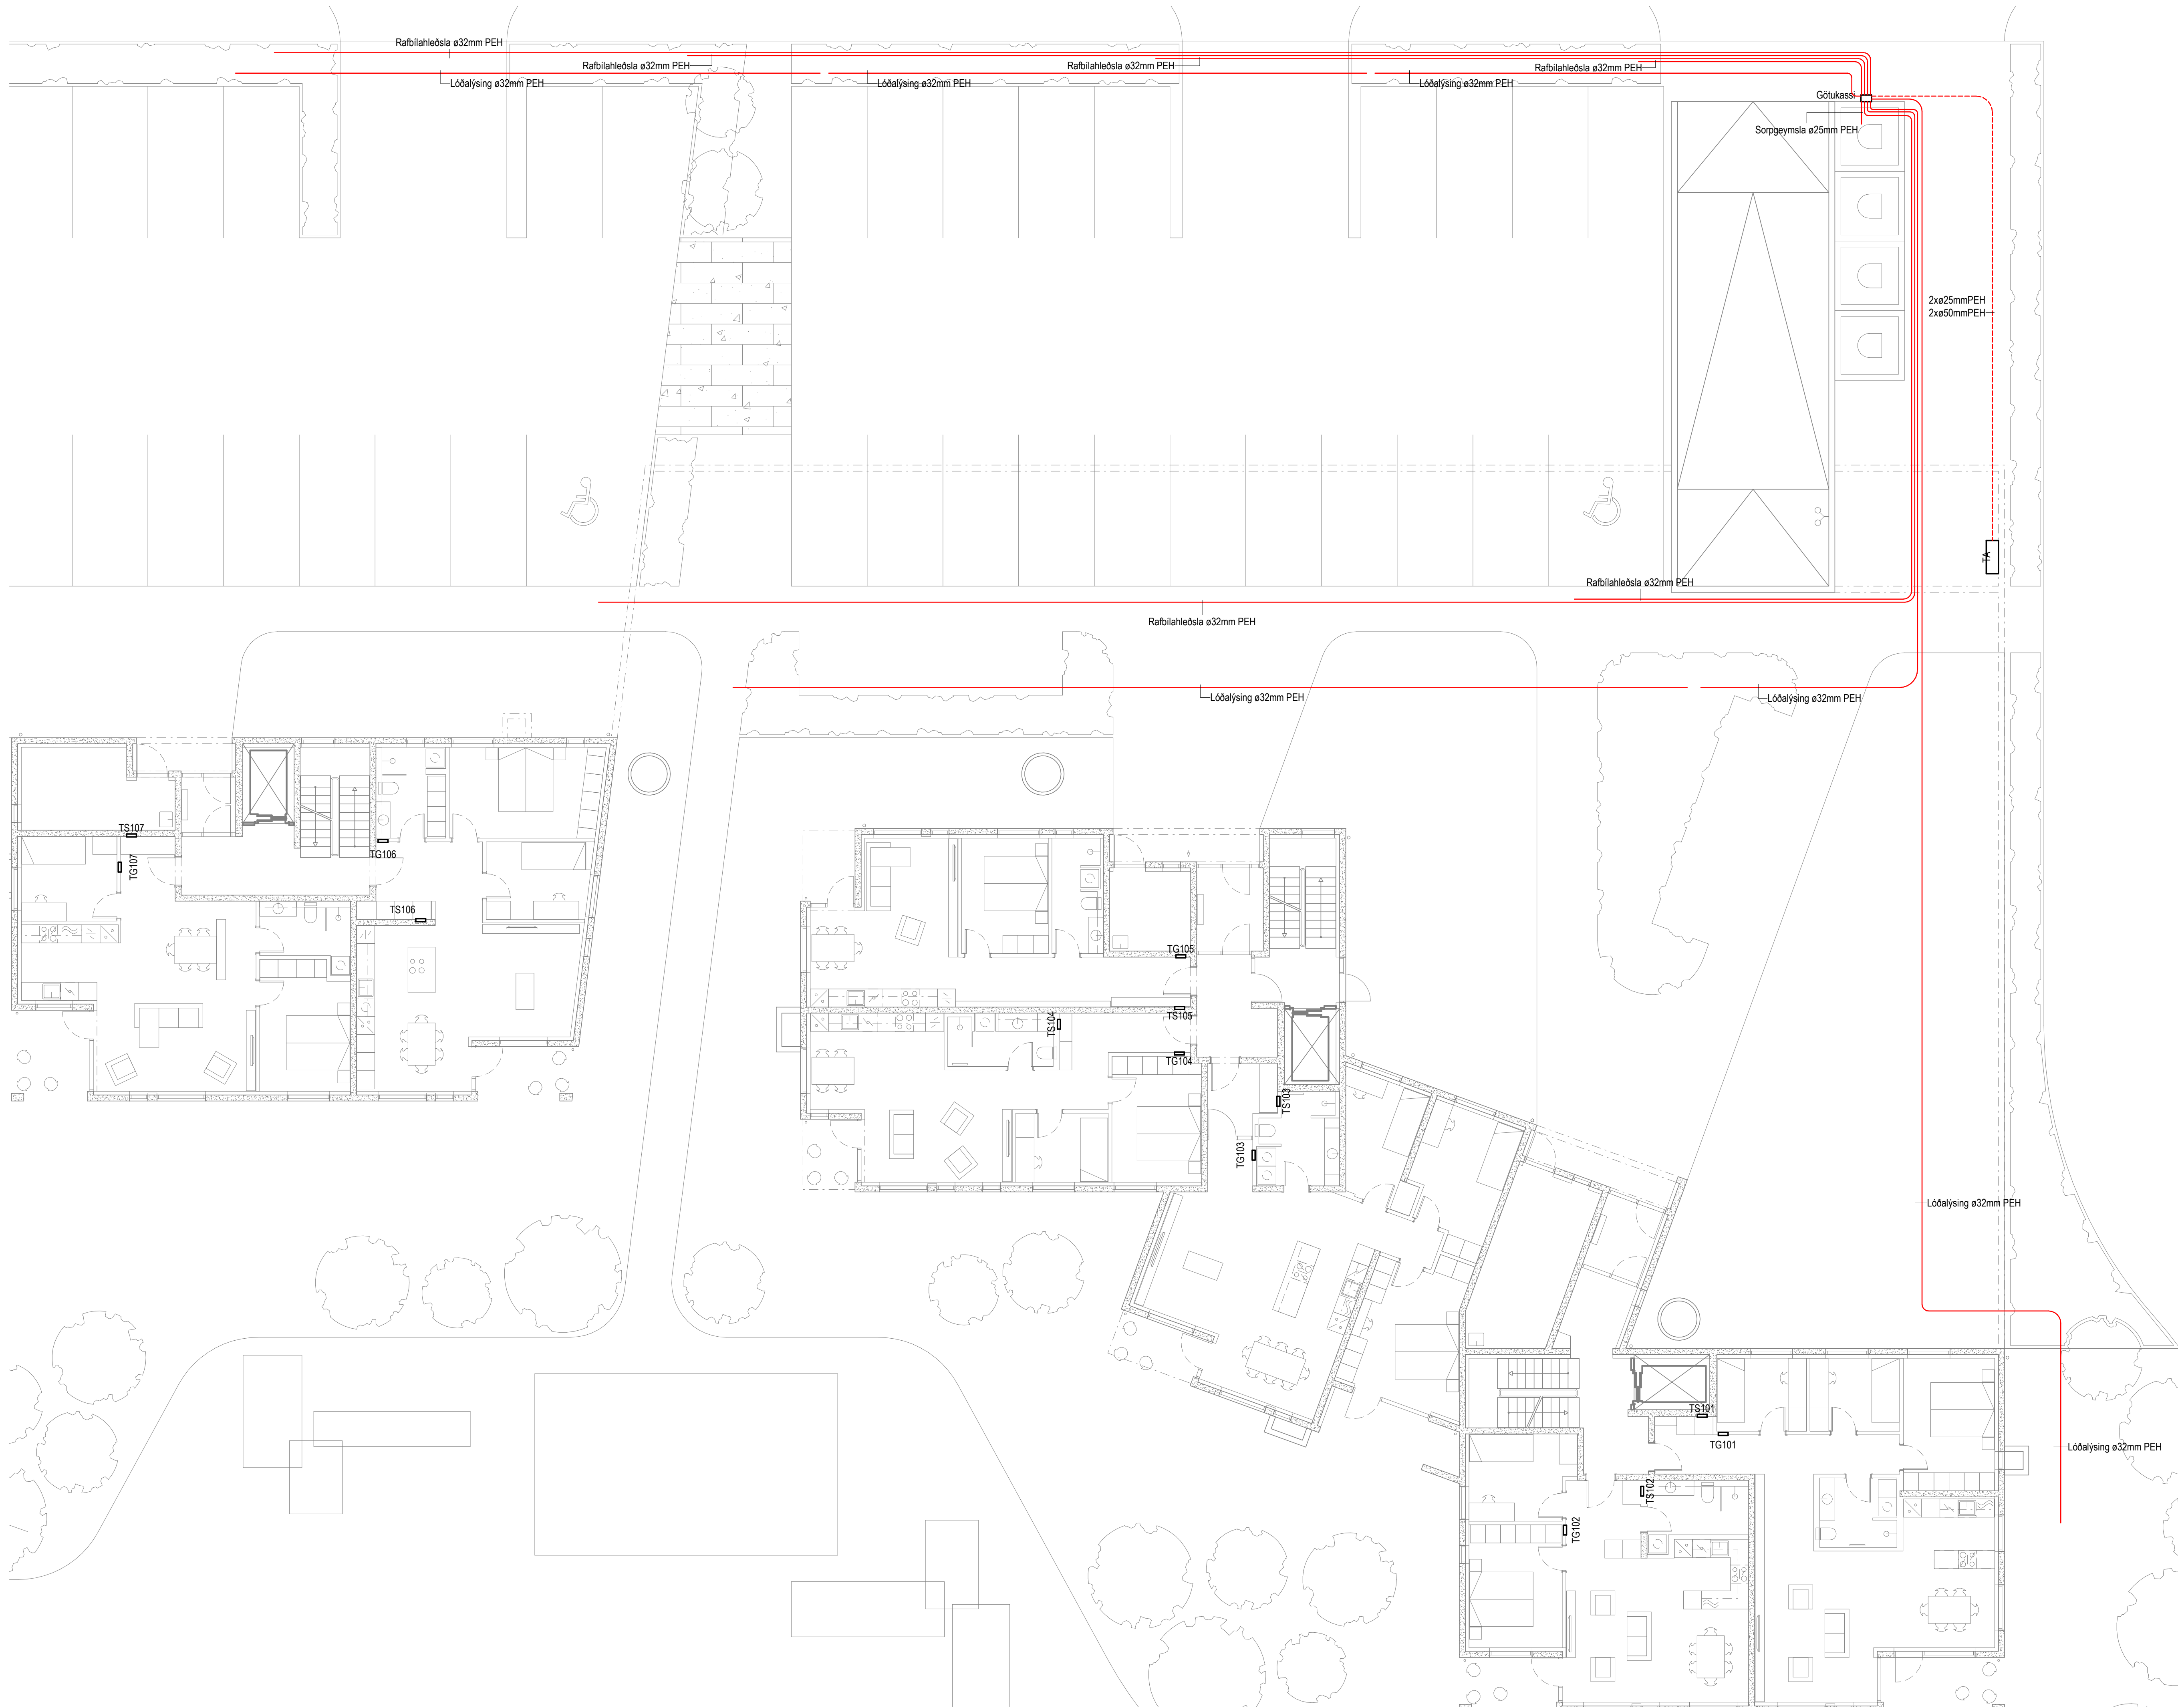

- Skýringar**
- Lág- og smáspennuskápar
 - Pípur ø32mm / strengur
 - Pípur ø32mm í gólf / strengur í gólf

Útg.	Dag.	Skýring	B.	Sb.
------	------	---------	----	-----

VERKHÖNNUN
VERKFRÆÐIRÁÐGGJÖF

Katrínartúni 4, 105 Reykjavík
Sími: 570-5800, kt: 650107-1280
www.verkhonnun.is, verkhonnun@verkhonnun.is

Magnús B. Þórðarson kt. 030879-4149
Samgætt f.h. Verkhönnunar ehf.

Undirritun samræmingarhönnuðar:

Verkeign:

APALSKARÐ 2-4
RAFLAGNIR
LÁGSPENNA LÓÐ




Aðaluppdráttur:

thordur@verkhonnun.is	BDÓ	PKK	10.03.2023	1:100	A1
Hannað	Teknað	Virkað	Dagsetning	Mælikvarði	Blástanð

2017-01-060 **22.01.01**

Verkeignúmer: Tölkennúmer: Breyting:

HÖNNUÐUR ÁSKILUR SÉR ALLAN RÉTT A TERNINGUM - FJÓLFÓLDUN ER HÁÐ SKRIFLEGU SAMÞYKKI

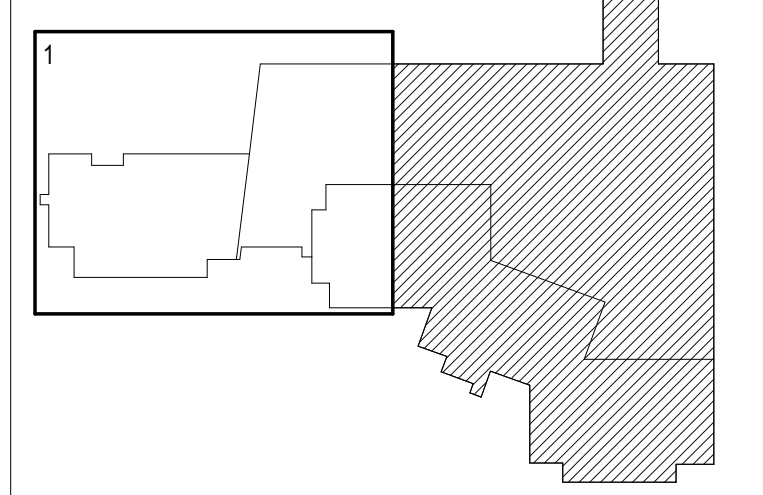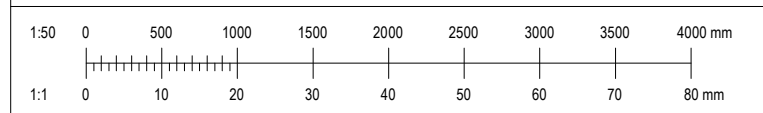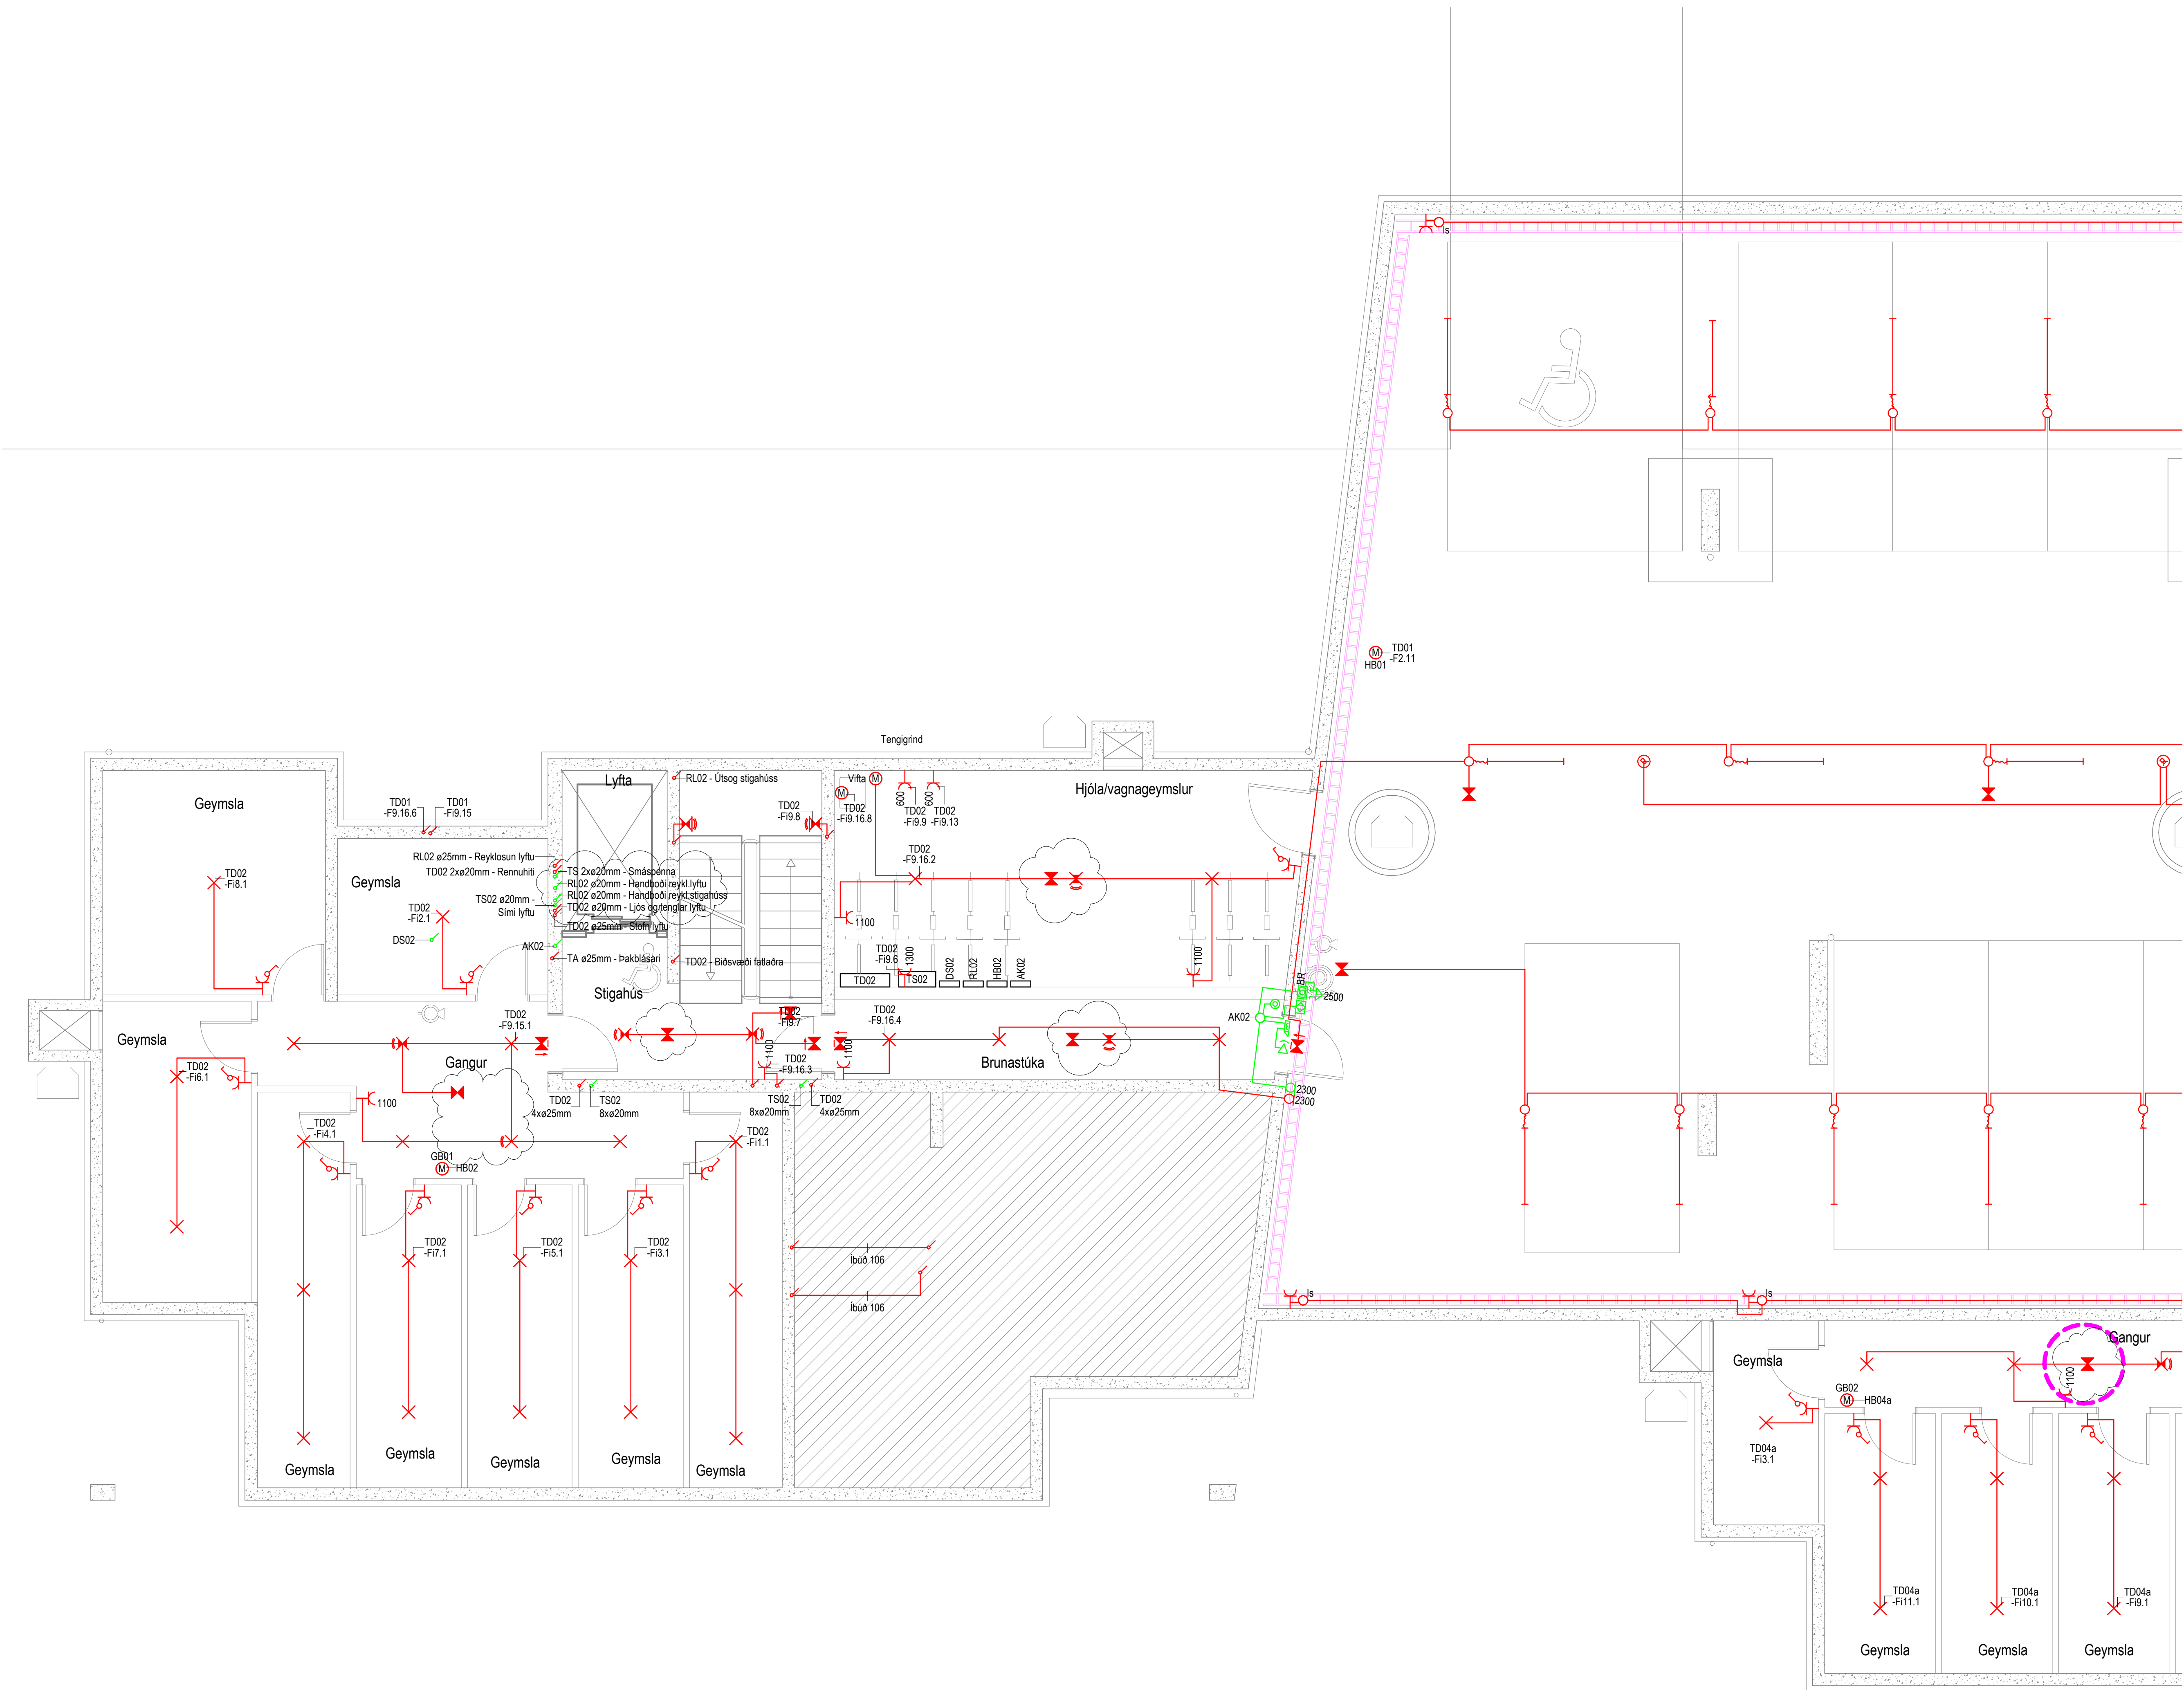

- Skýringar**
- Lág- og smáspennuskápar
 - Lagnir upp / niður / milli hæða
 - Pipur ø16mm / strengur
 - Pipur ø16mm í gólf / strengur í gólf
 - Lausataug
 - Jarðbinding
 - R/T dós í vegg
 - R/T dós
 - Tengidós á tækjaplötu
 - Tengill hæð 200
 - Tengill hæð 600
 - Tengill og rofi hæð 1100
 - Rofi hæð 1100
 - Rofi hæð 850
 - Samrofi hæð 1100
 - Krossrofi hæð 1100
 - Þrýstrofi hæð 1100
 - Tvöfaldur rofi í einni dós hæð 1100
 - Hreyfiskynjari hæð 1100
 - Hreyfiskynjari á lofti
 - Hitanemi hæð 1500
 - Veggdós fyrir ljós hæð 1850
 - Loftdós fyrir ljós
 - Kúpull með hreyfiskynjara
 - Kúpull með neyðarljósi
 - Kúpull með neyðarljósi og hreyfiskynjara
 - Kúpull á vegg með neyðarljósi og hreyfiskynjara
 - Lampi, ilangur
 - Útljós
 - Neyðarljós
 - Einfaldur tölvutengill hæð 200
 - Tvöfaldur tölvutengill hæð 200
 - Hitanemi hæð 1500
 - Þrefaldur KNX þrýstrofi hæð 1100
 - Hnappur hæð 1100
 - DB
 - Dyrasmástöð hæð 1500
 - DT
 - Dyrasmástöð hæð 1500
 - Handboði reyklosunar lyftu hæð 1500
 - Handboði reyklosunar stigahúss hæð 1500
 - ul
 - Búnaður utanálggjandi
 - ls
 - Búnaður á lagnastiga

B	18.01.2023	Vöðvætur	SJ	MBP
A	06.12.2022	Uppfærsla	SJ	MBP
Útg.	Days	Skýring	Ö.	Úp.

VERKHÖNNUN
VERKFRÆÐIRÁÐGGJÖF

Katrínartúni 4, 105 Reykjavík
Sími: 570-5800, kt: 650107-1280
www.verkhonnun.is, verkhonnun@verkhonnun.is

Magnús B. Þórðarson kt. 030879-4149

Samband M.E.H. Verkhönnun ehf.:

Undirritun samræmingarhönnuðra:

Verkhönnun




APALSKARÐ 2-4

RAFLAGNIR

LÁG- OG SMÁSPENNA KJALLARI 1.HL

Aðaluppdráttur:				
thordur@verkhonnun.is	BDÓ	PKK	30.11.2022	1:50
Hannað	Teknað	Yfirfarið	Dagsetning	Mælikvarði
2017-01-060		24-1.01		B
Verknúmer		Teknúmer		Breyting

HÖNNUÐUR ÁSKILUR SER ALLAN RÉTT A TEKNINGUM - FÖLJÓLDUN ER HÁÐ SKRIFLEGI SAMBYKKI

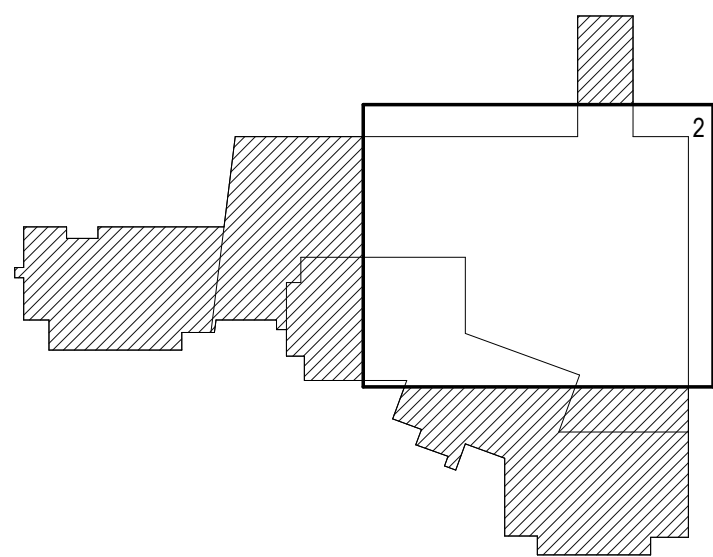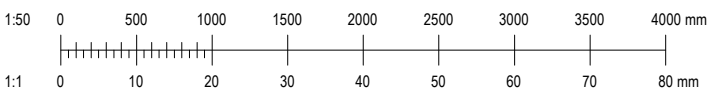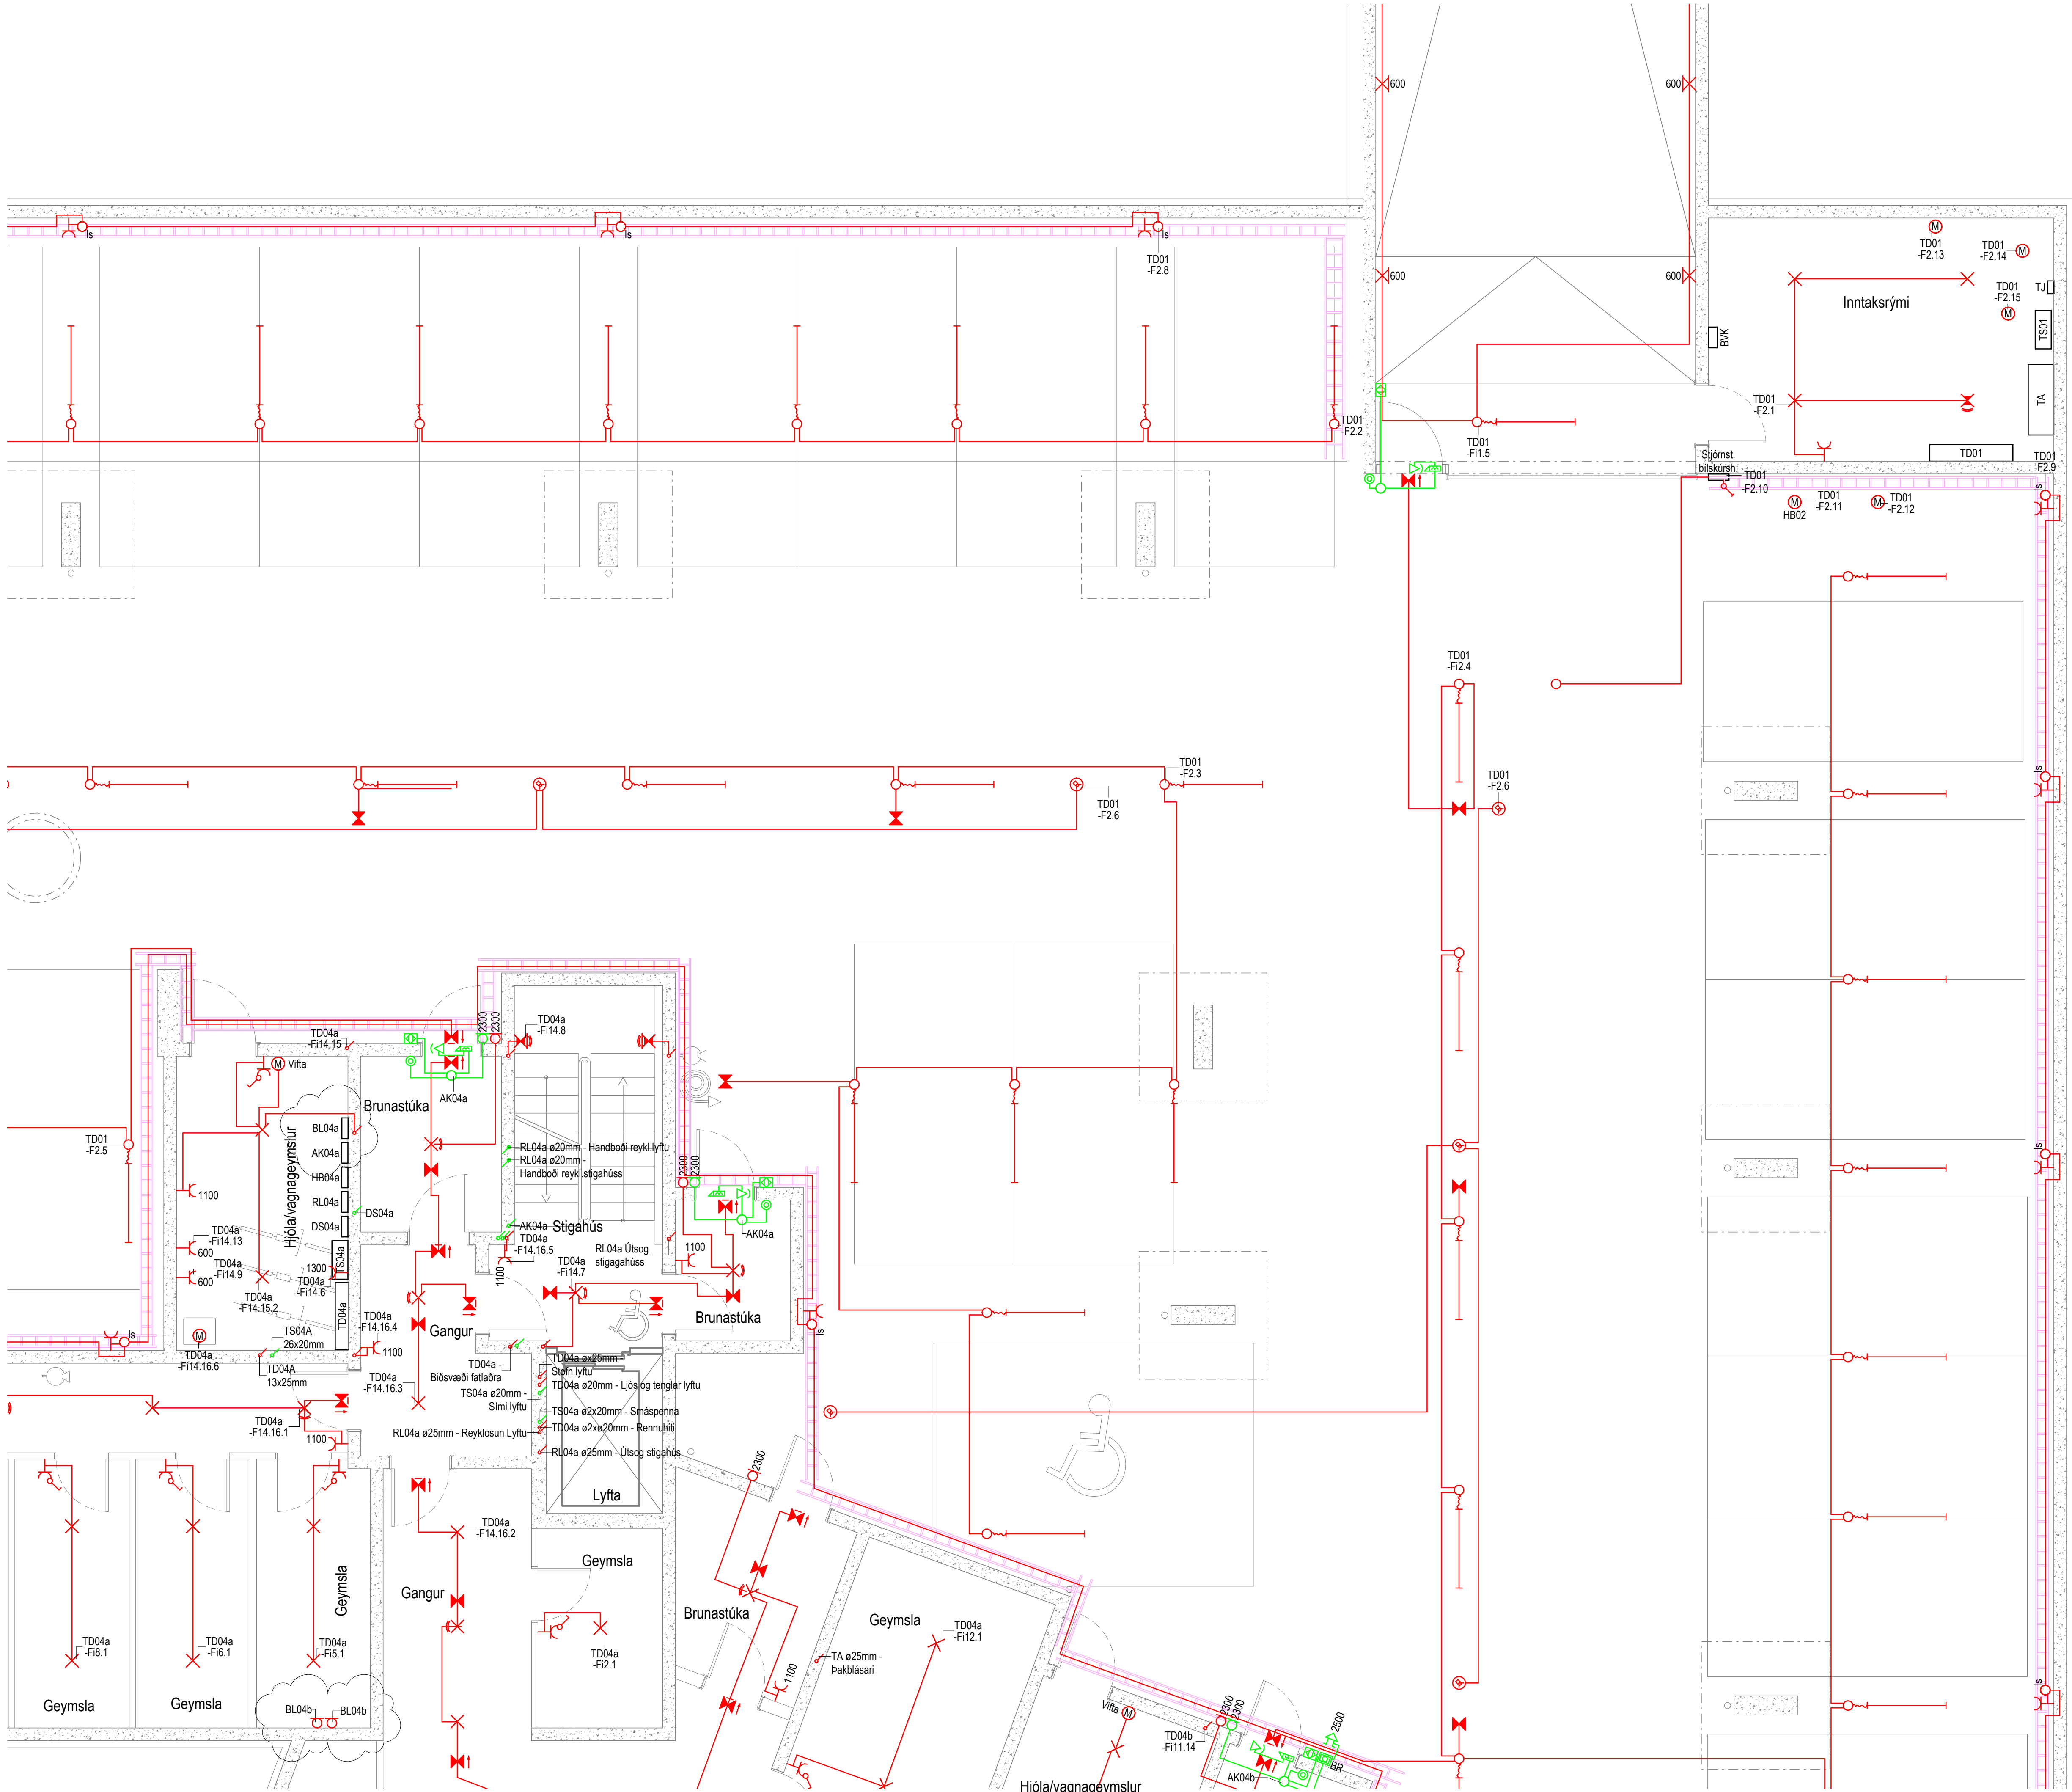

- Skýringar**
- Lág- og smáspennuskápar
 - Lagnir upp / niður / milli hæða
 - Pipur ø16mm / strengur
 - Pipur ø16mm í gólf / strengur í gólf
 - Lausataug
 - Jarðbinding
 - R/T dós í vegg
 - R/T dós
 - Is Is
 - Tengidós á tækjaplötu
 - Tengill hæð 200
 - Tengill hæð 600
 - Tengill og rofi hæð 1100
 - Rofi hæð 1100
 - Rofi hæð 850
 - Samrofi hæð 1100
 - Krossrofi hæð 1100
 - Þrýstirofi hæð 1100
 - Tvöfaldur rofi í einni dós hæð 1100
 - Hreyfiskynjari hæð 1100
 - Hreyfiskynjari á lofti
 - Hitanemi hæð 1500
 - Veggdós fyrir ljós hæð 1850
 - Loftdós fyrir ljós
 - Kúpull með hreyfiskynjara
 - Kúpull með neyðarljósi
 - Kúpull með neyðarljósi og hreyfiskynjara
 - Kúpull á vegg með neyðarljósi og hreyfiskynjara
 - Lampi, ilangur
 - Útljós
 - Neyðarljós
 - Einfaldur tölvutengill hæð 200
 - Tvöfaldur tölvutengill hæð 200
 - Hitanemi hæð 1500
 - Þrefaldur KNX þrýstirofi hæð 1100
 - Hnappur hæð 1100
 - DB
 - Dyrabjalla hæð 2300
 - Dyrasímatöl hæð 1500
 - Dyrasímatöl hæð 1500
 - Handboði reyklosunar lyftu hæð 1500
 - Handboði reyklosunar stigahúss hæð 1500
 - ul
 - Búnaður utanálggjandi
 - Is
 - Búnaður á lagnastiga

C	26.03.2025	Völbætur vegna brunaloka	SJ	MBP
B	18.01.2023	Völbætur	SJ	MBP
A	06.12.2022	Uppfærsla	SJ	MBP
Utg.	Days	Skýring	Is	Sp.

VERKHÖNNUN
VERKFRÆÐIRÁÐGGJÖF
Katrínartúni 4, 105 Reykjavík
Sími: 570-5800, kt. 650107-1280
www.verkhonnun.is, verkhonnun@verkhonnun.is




Magnús B. Þórðarson kt. 030879-4149
Samþykkt í h. Verkhönnun ehf.

Undirtekt samráðsmeðhönnuðar:

Verkhönnun

APALSKARÐ 2-4
RAFLAGNIR
LÁG- OG SMÁSPENNA KJALLARI 2.HL

thorhur@verkhonnun.is	BDÓ	PKK	30.11.2022	1:50	A1
Hanna	Tekna	Yfirfor	Dagsetning	Málkvæði	Budstærð
2017-01-060	24-1.02	C			
Verktömur	Telefonúmer	Breyting			
HÖNNUNARSKILUR SER ALLAN RÉTT A TERNINGUM - FÖLUFÖLUN ER HÁB SKRIFLEGU SAMÞYKKI					

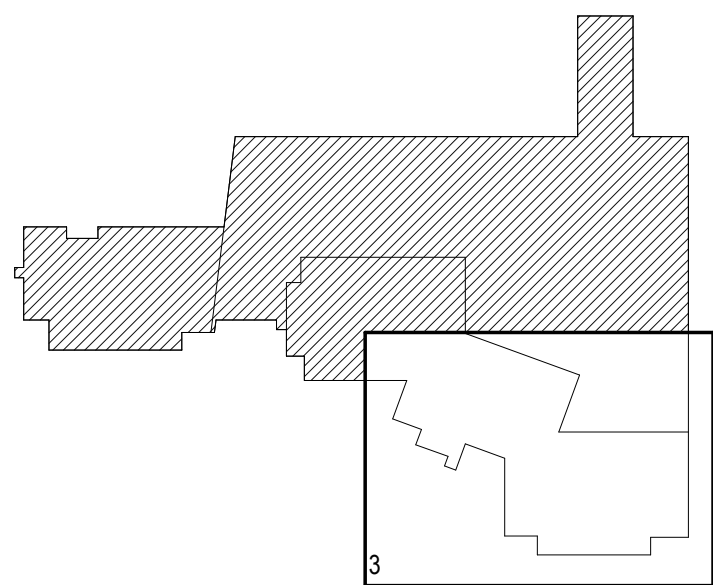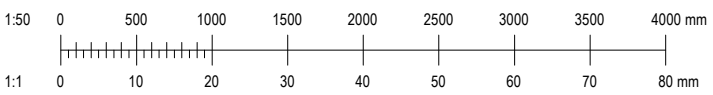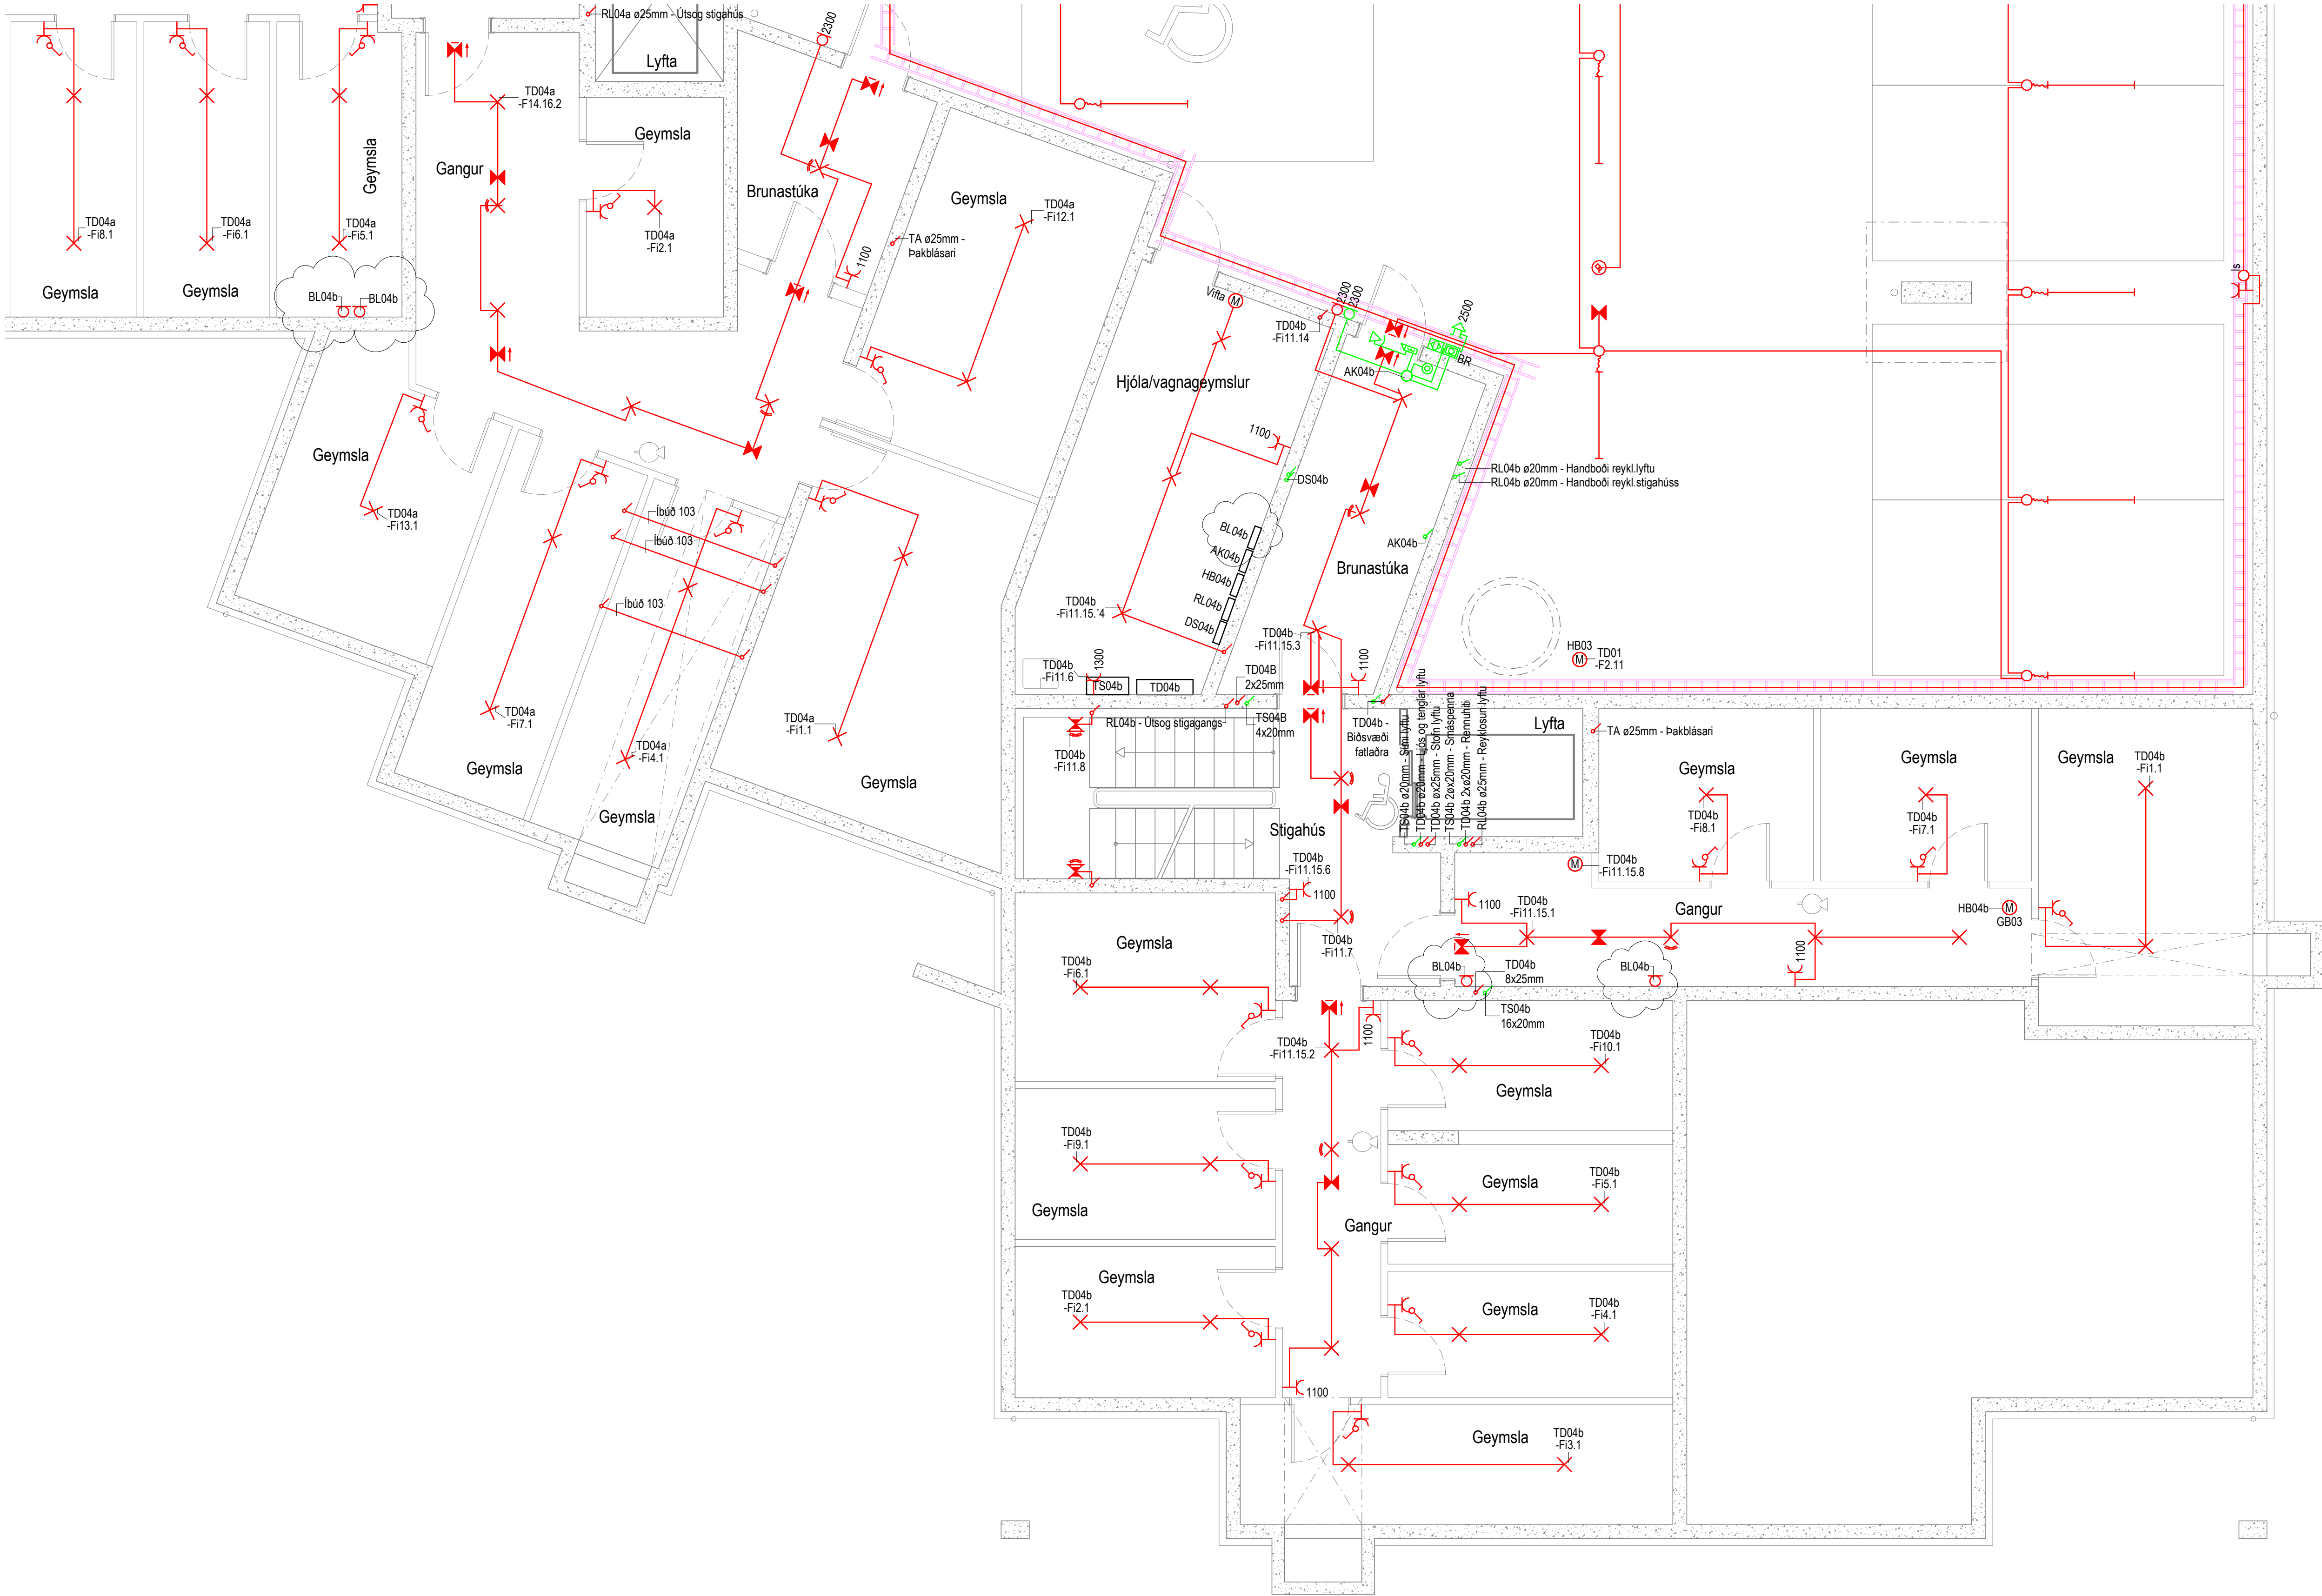

- Skýringar**
- Lág- og smáspennuskápar
 - Lagnir upp / niður / milli hæða
 - Pipur ø16mm / strengur
 - Pipur ø16mm í gólf / strengur í gólf
 - Lausataug
 - Jarðbinding
 - R/T dós í vegg
 - R/T dós
 - Tengidds á tækjaplötu
 - Tengill hæð 200
 - Tengill hæð 600
 - Tengill og rofi hæð 1100
 - Rofi hæð 1100
 - Rofi hæð 850
 - Samrofi hæð 1100
 - Krossrofi hæð 1100
 - Þrýstirofi hæð 1100
 - Tvöfaldur rofi í einni dós hæð 1100
 - Hreyfiskynjari hæð 1100
 - Hreyfiskynjari á lofti
 - Hitanemi hæð 1500
 - Veggdós fyrir ljós hæð 1850
 - Loftdós fyrir ljós
 - Kúpull með hreyfiskynjara
 - Kúpull með neyðarljósi
 - Kúpull með neyðarljósi og hreyfiskynjara
 - Kúpull á vegg með neyðarljósi og hreyfiskynjara
 - Lampi, ilangur
 - Útljós
 - Neyðarljós
 - Einfaldur tölvutengill hæð 200
 - Tvöfaldur tölvutengill hæð 200
 - Hitanemi hæð 1500
 - Þrefaldur KNX þrýstirofi hæð 1100
 - Hnappur hæð 1100
 - DB Dyrabjalla hæð 2300
 - DS Dyrasímastöð hæð 1500
 - DT Dyrasímatöl hæð 1500
 - RL Handboði reyklosunar lyftu hæð 1500
 - RS Handboði reyklosunar stigahúss hæð 1500
 - ul Búnaður utanálggjandi
 - ls Búnaður á lagnastiga

C	26.03.2025	Vöðætur vegna brunaloka	SJ	MBÞ
B	18.01.2023	Vöðætur	SJ	MBÞ
A	06.12.2022	Uppfærsla	SJ	MBÞ
Utg.	Days	Skýring	Is	Sp.

VERKHÖNNUN
VERKFRÆÐIRÁÐGJÖF

Katrínartúni 4, 105 Reykjavík
Sími: 570-5800, kt. 650107-1280
www.verkhonnun.is, verkhonnun@verkhonnun.is




Magnús B. Þórðarson kt. 030879-4149
Samþykkt í Verkhönnun ehf.

Undirritað samráðgjafi:

Verkhönnun

APALSKARÐ 2-4
RAFLAGNIR
LÁG- OG SMÁSPENNA KJALLARI 3.HL

thorhur@verkhonnun.is	BDÓ	ÞKK	30.11.2022	1:50	A1
Hanna	Taknað	Yfirfarið	Dagsetning	Málkvæði	Budstærð
2017-01-060	Verknumur	24.-1.03	Teknúmer	C	Breyting
HÖNNUNUR ÁSKILUR SER ALLAN RÉTT A TEKNINGUM - FÖLJÓFÖÐUN ER HÁB SKRIFLEGU SAMÞYKKI					

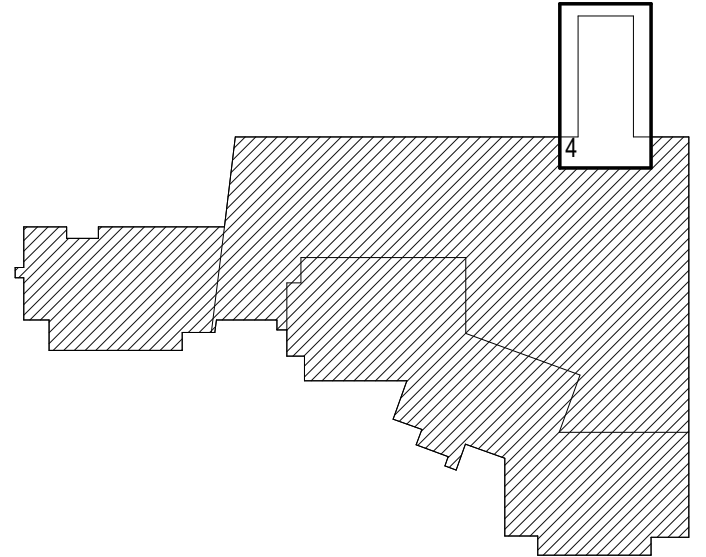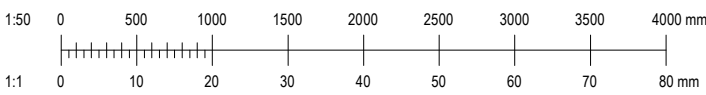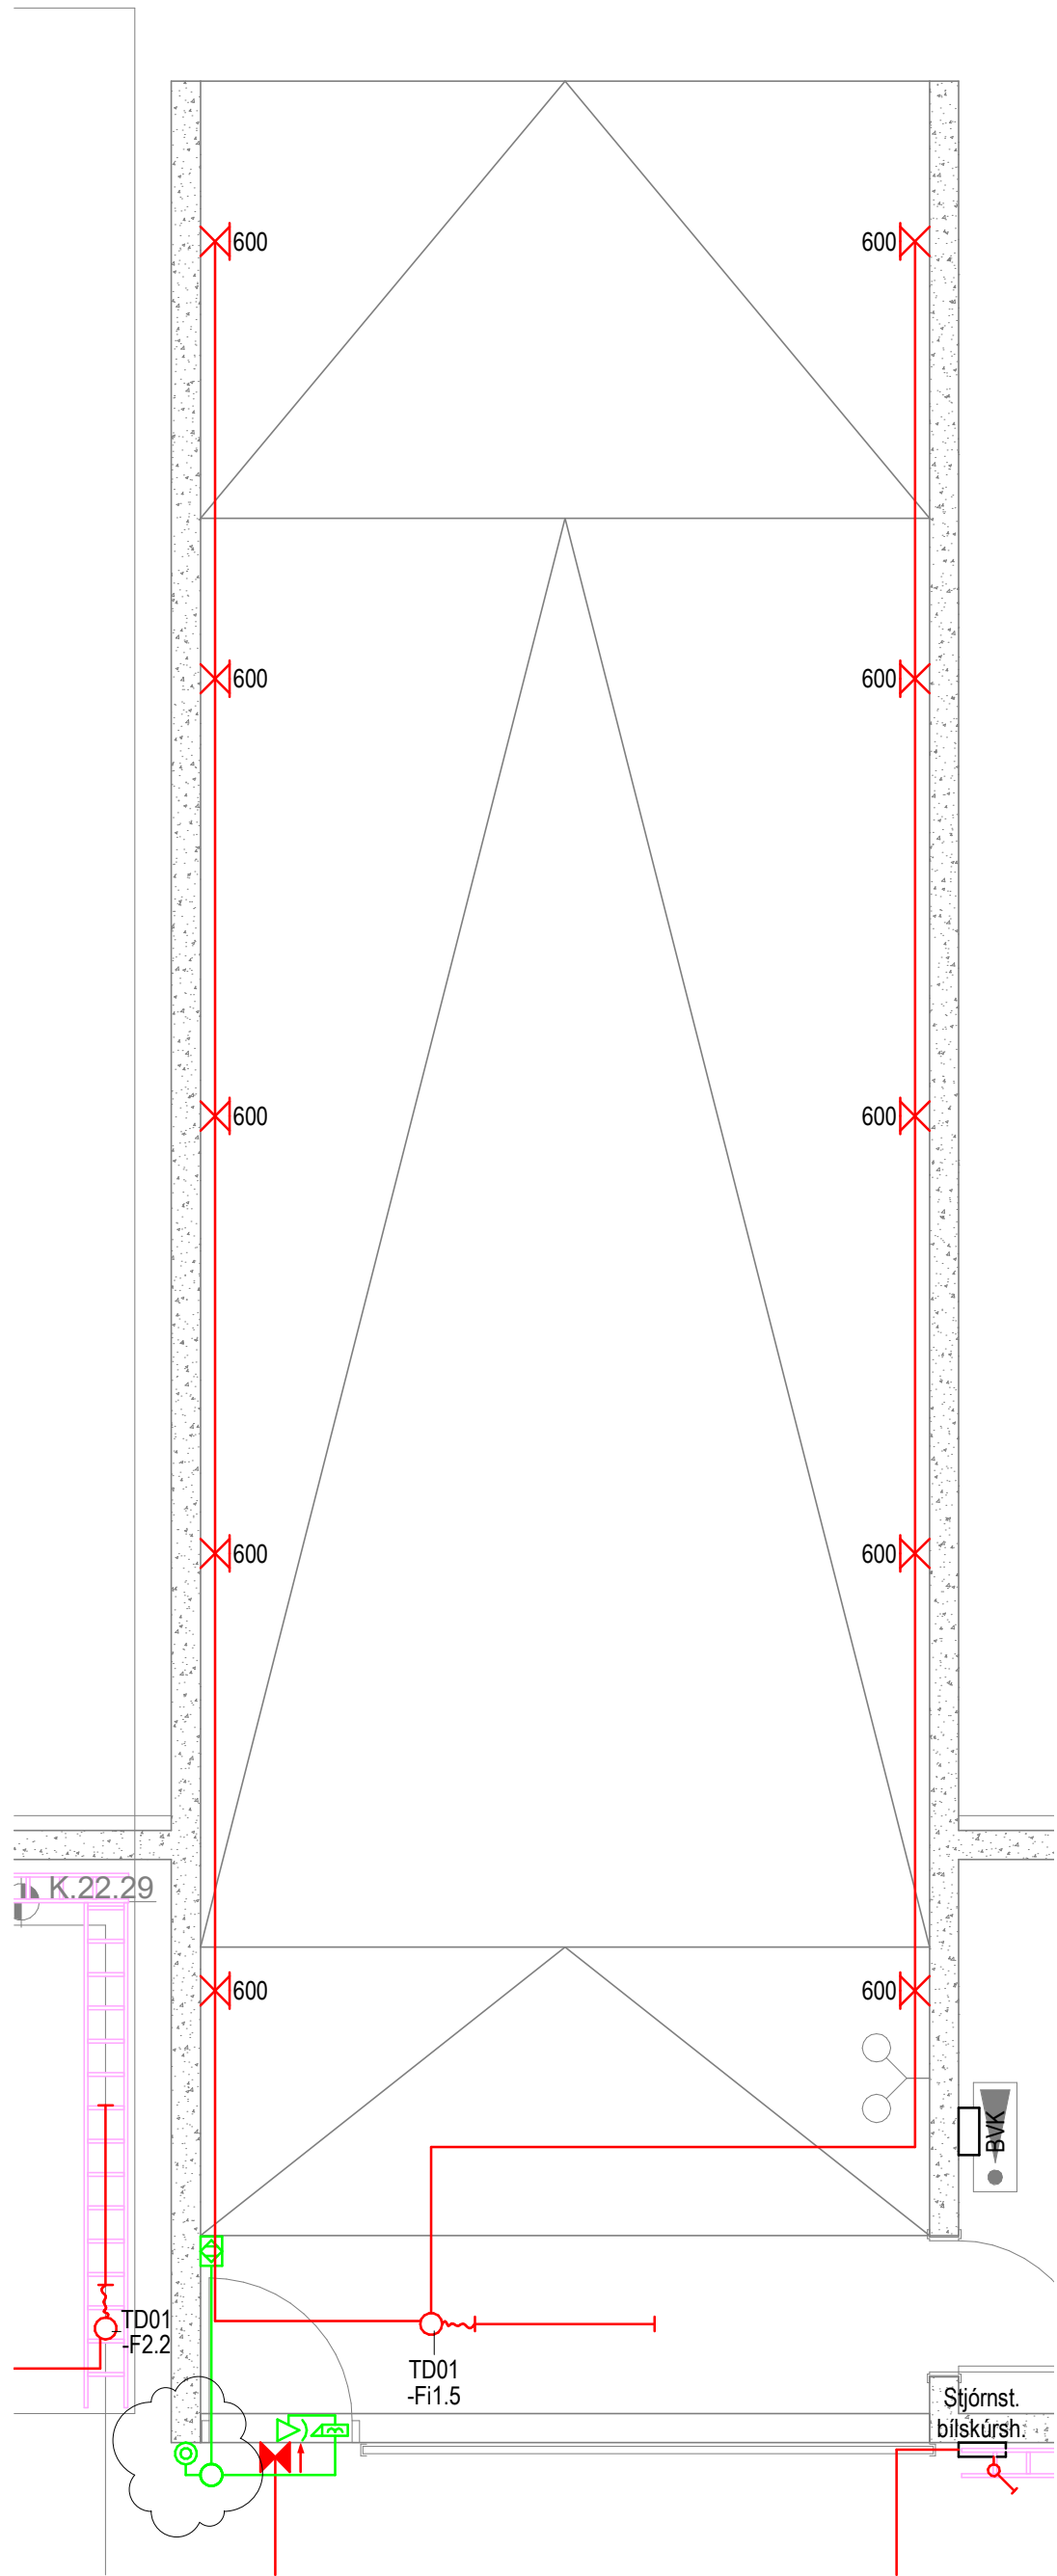

- Skýringar**
- Lág- og smáspennuskápar
 - Lagnir upp / niður / milli hæða
 - Pipur ø16mm / strengur
 - Pipur ø16mm í gólf / strengur í gólf
 - Lausataug
 - Jarðbinding
 - R/T dós í vegg
 - R/T dós
 - Tengiddós á tækjaplötu
 - Tengill hæð 200
 - Tengill hæð 600
 - Tengill og rofi hæð 1100
 - Rofi hæð 1100
 - Rofi hæð 850
 - Samrofi hæð 1100
 - Krossrofi hæð 1100
 - Þrýstirofi hæð 1100
 - Þrýstidimmer hæð 1100
 - Dimmer hæð 1100
 - Tvöfaldur rofi í einni dós hæð 1100
 - Hreyfiskynjari hæð 1100
 - Hreyfiskynjari á lofti
 - Hitanemi hæð 1500
 - Mótor
 - Veggdós fyrir ljós hæð 1850
 - Loftdós fyrir ljós
 - Kúpull með hreyfiskynjara
 - ÚT
 - Neyðarljós
 - Einfaldur tölvutengill hæð 200
 - Tvöfaldur tölvutengill hæð 200
 - Hitanemi hæð 1500
 - Hnappur hæð 1100
 - DB
 - Dyrastímsstöð hæð 2300
 - DS
 - DT
 - ul
 - ol
 - ls

A	06.12.2022	Uppfærsla	SJ	MB
Úg.	Days	Skýring	St.	Úp.

VERKHÖNNUN
VERKFRÆÐIRÁÐGJÖF

Katrínartúni 4, 105 Reykjavík
Sími: 570-5800, kt: 650107-1280
www.verkhonnun.is, verkhonnun@verkhonnun.is

Magnús B. Þórðarson kt. 030879-4149
Samþykkt f.h. Verkhönnunar ehf.:

Undirritun samræmingarhönnuðar:

Verkkaupi




APALSKARÐ 2-4
RAFLAGNIR
LÁG- OG SMÁSPENNA KJALLARI 4.HL

Aðaluppdráttur:

thordur@verkhonnun.is	BDÓ	PKK	30.11.2022	1:50	A1
Hamnað	Teknað	Virkað	Dagsetning	Mælikvarði	Blástanð

2017-01-060	24-1.04	A
Verknúmer	Teknúmer	Breyting

HÖNNUÐUR ÁSKILUR SER ALLAN RÉTT A TEKNINGUM - FJÓLFÖLDUN ER HÁÐ SKRIFLEGU SAMÞYKKI

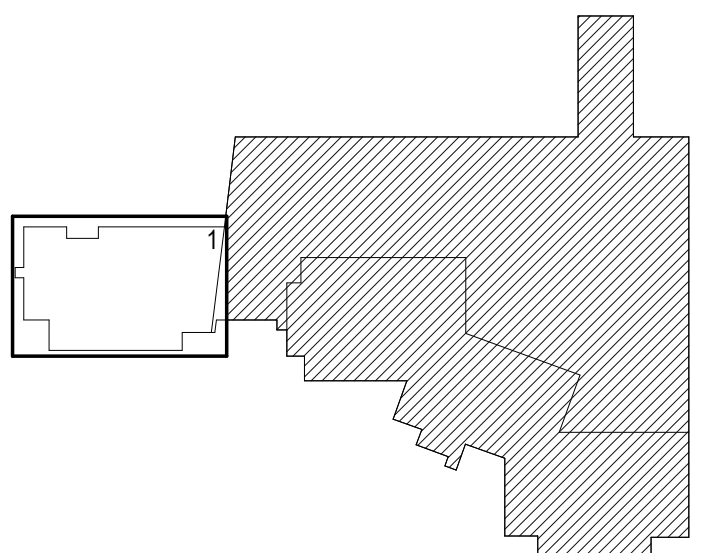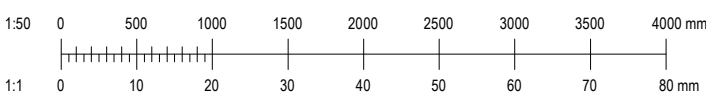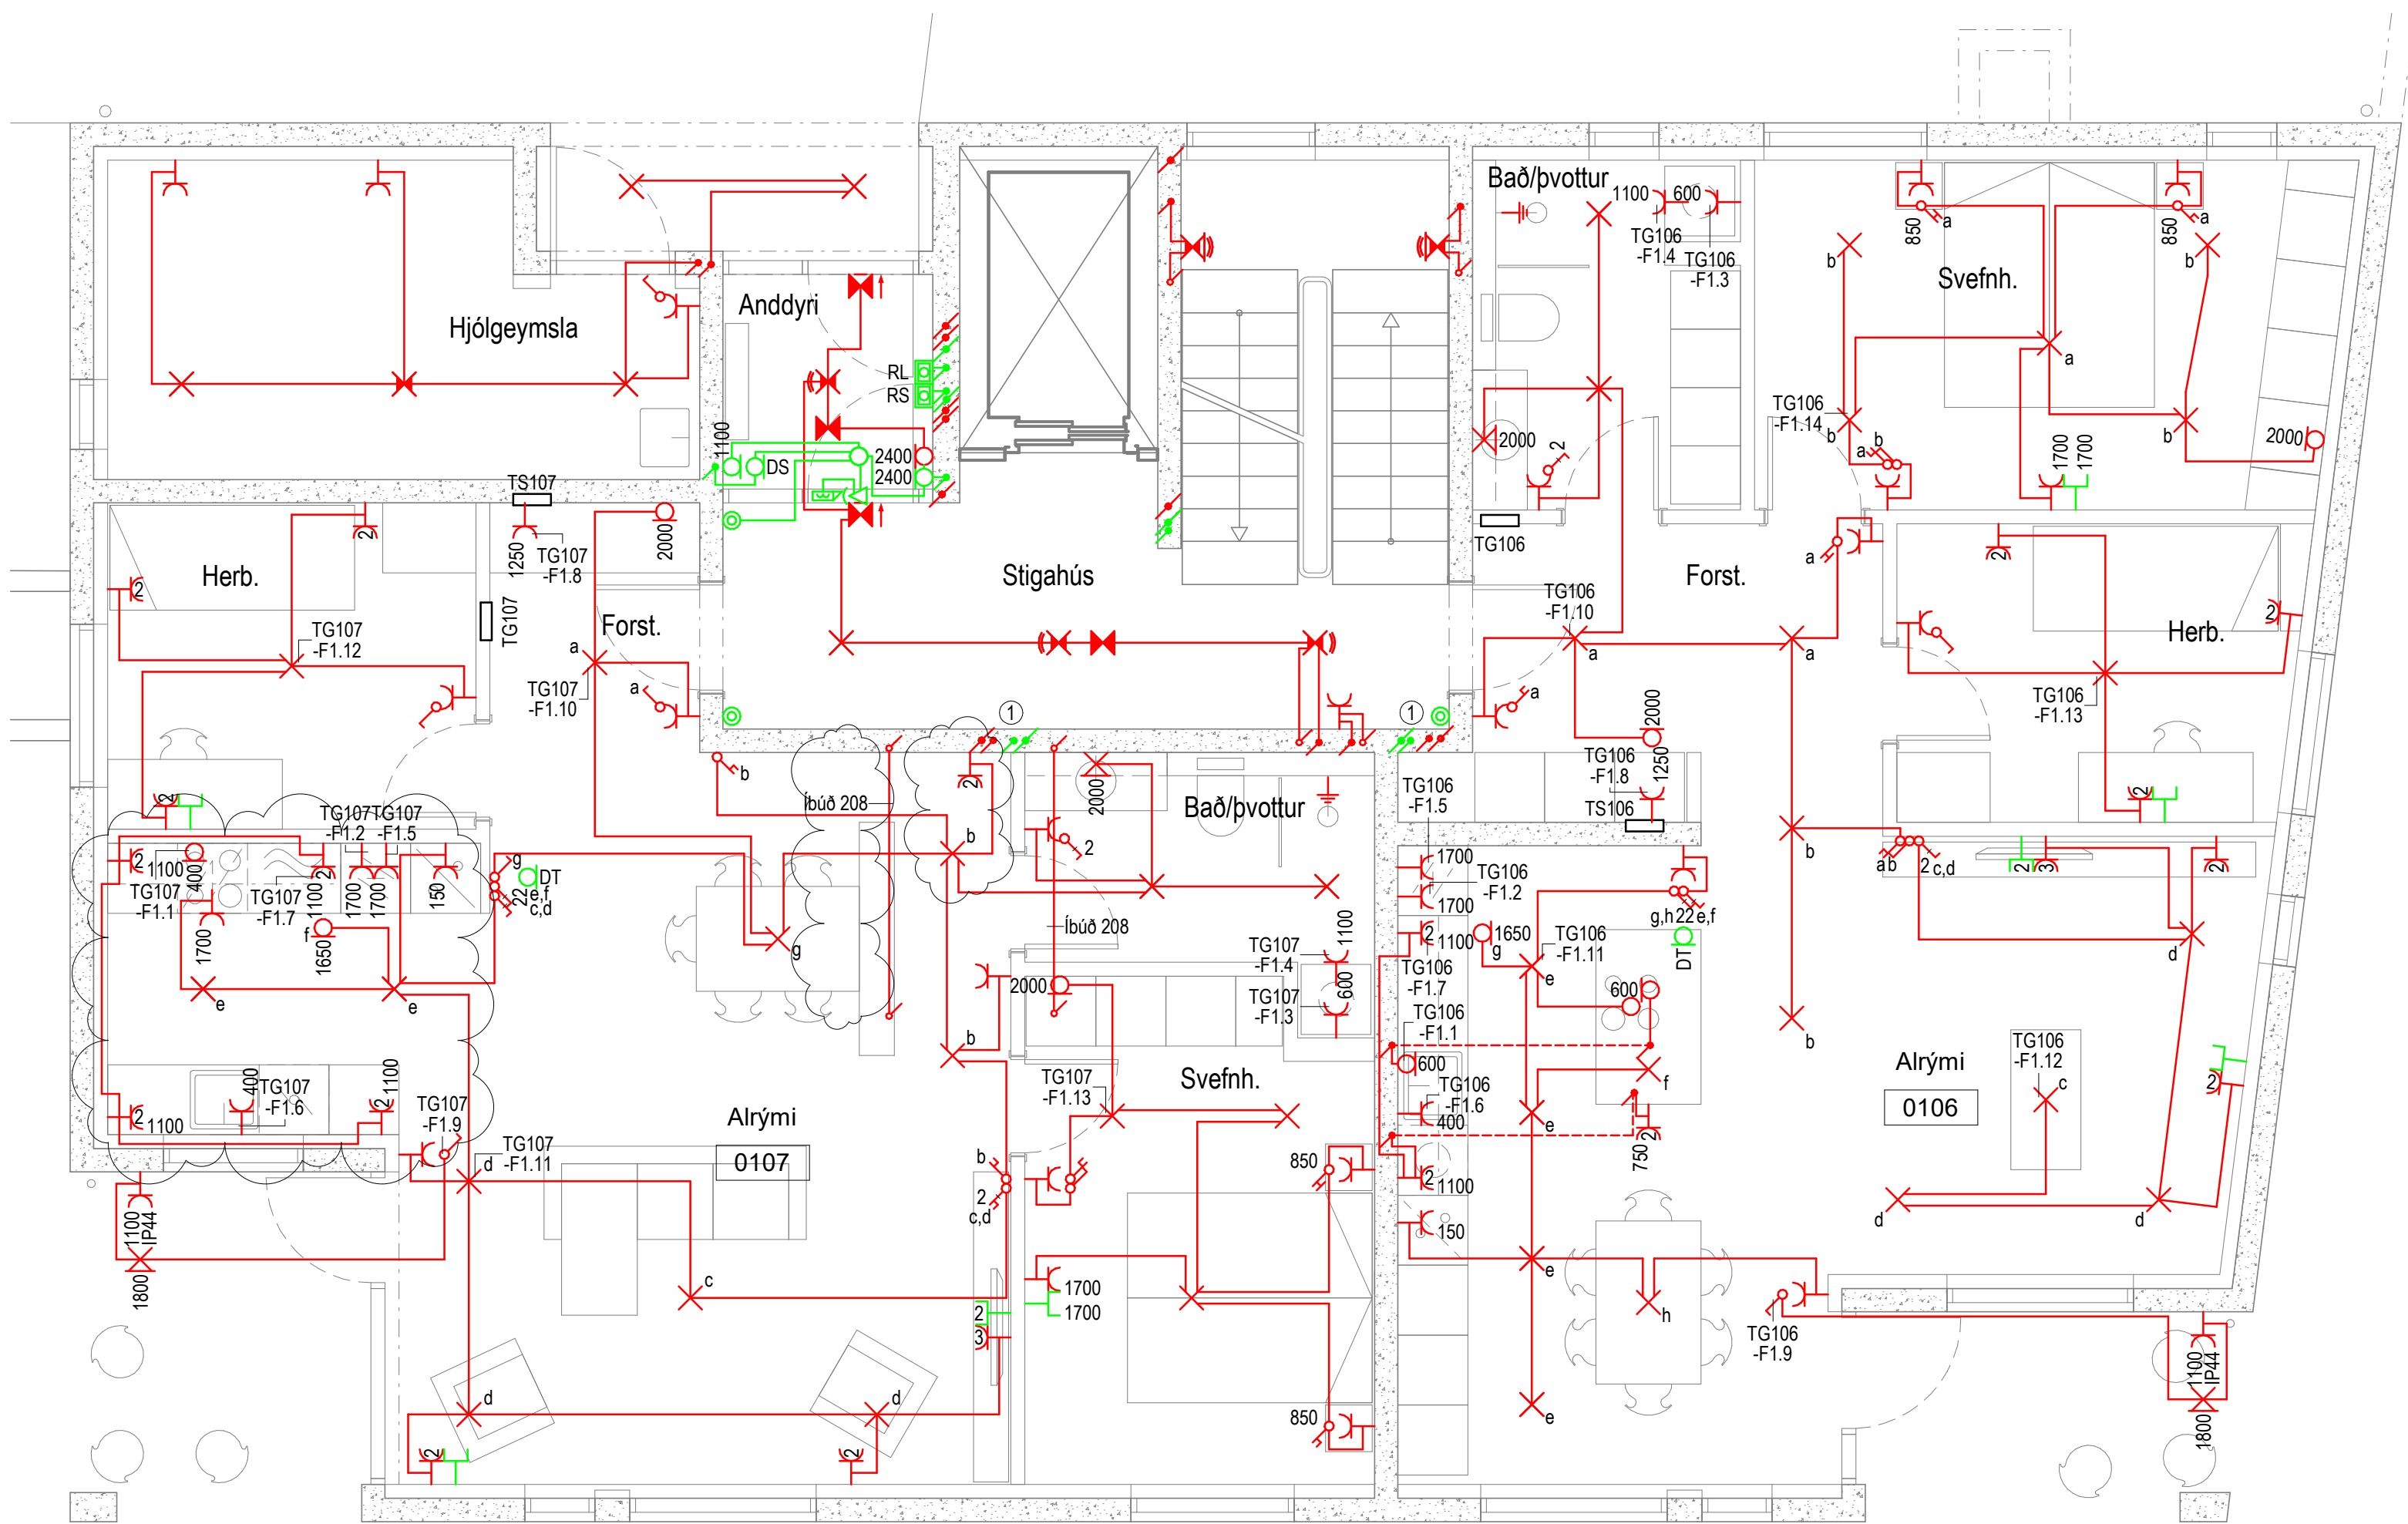

Skýringar

- Lág- og smáspennuskápar
- Lagnir upp / niður / milli hæða
- Pípur $\varnothing$ 16mm / strengur
- Pípur $\varnothing$ 16mm í gólf / strengur í gólf
- Lausataug
- Jarðbinding
- R/T dós í vegg
- R/T dós
- Is Is
- Tengidós á tækjaplötu
- Tengill hæð 200
- Tengill hæð 600
- Tengill og rofi hæð 1100
- Rofi hæð 1100
- Rofi hæð 850
- Samrofi hæð 1100
- Krossrofi hæð 1100
- Þrýstirofi hæð 1100
- Tvöfaldur rofi í einni dós hæð 1100
- Hreyfiskynjari hæð 1100
- Hreyfiskynjari á lofti
- Hitanemi hæð 1500
- Veggdós fyrir ljós hæð 1850
- Loftdós fyrir ljós
- Kúpull með hreyfiskynjara
- Kúpull með neyðarljósi
- Kúpull með neyðarljósi og hreyfiskynjara
- Kúpull á vegg með neyðarljósi og hreyfiskynjara
- Lampi, ilangur
- ÚT
- Neyðarljós
- Einfaldur tölvutengill hæð 200
- Tvöfaldur tölvutengill hæð 200
- Hitanemi hæð 1500
- Þrefaldur KNX þrýstirofi hæð 1100
- Hnappur hæð 1100
- DB
- Dyrabjalla hæð 2300
- Dyrasímasíð hæð 1500
- Dyrasímatöl hæð 1500
- RL
- Handboði reyklosunar stigahúss hæð 1500
- RS
- Handboði reyklosunar stigahúss hæð 1500
- ul
- Búnaður utanálggjandi
- Is
- Búnaður á lagnastiga

C	07.02.2023	Tekning uppléð	BDÓ	MBÞ
B	18.01.2023	Völbaetur	SJ	MBÞ
A	09.12.2022	Uppléðsla	SJ	MBÞ
Utg.	Days	Skýring	St.	Up.

VERKHÖNNUN
VERKFRÆÐIRÁÐGJÖF

Katrínartúni 4, 105 Reykjavík
Sími: 570-5800, kt: 650107-1280
www.verkhonnun.is, verkhonnun@verkhonnun.is

Magnús B. Þórðarson kt. 030879-4149
Samþykkt f.h. Verkhönnunar ehf.:

Undirtekt samræmingaöðmóður:

Verkhönnun




APALSKARÐ 2-4
RAFLAGNIR
LÁG- OG SMÁSPENNA 1.HÆÐ 1.HL

Aðaluppdráttur:

thordur@verkhonnun.is	BDÓ	PKK	30.11.2022	1:50	A1
Hannað	Teknað	Virkað	Dagsetning	Mælikvarði	Blasastærð

2017-01-060	24.01.01	C
Verknúmer	Teknúmer	Breyting

HÖNNUNUR ÁSKILUR SER ALLAN RÉTT A TEKNINGUM - FÖLUFÖLÐUN ER HÁÐ SKRIFLEGU SAMÞYKKI

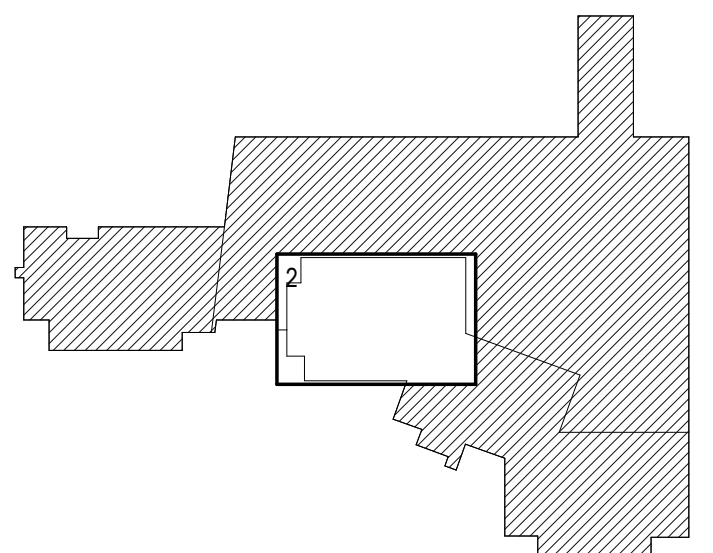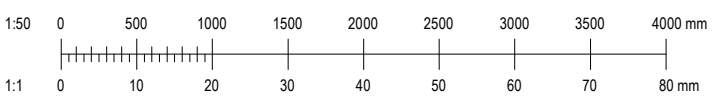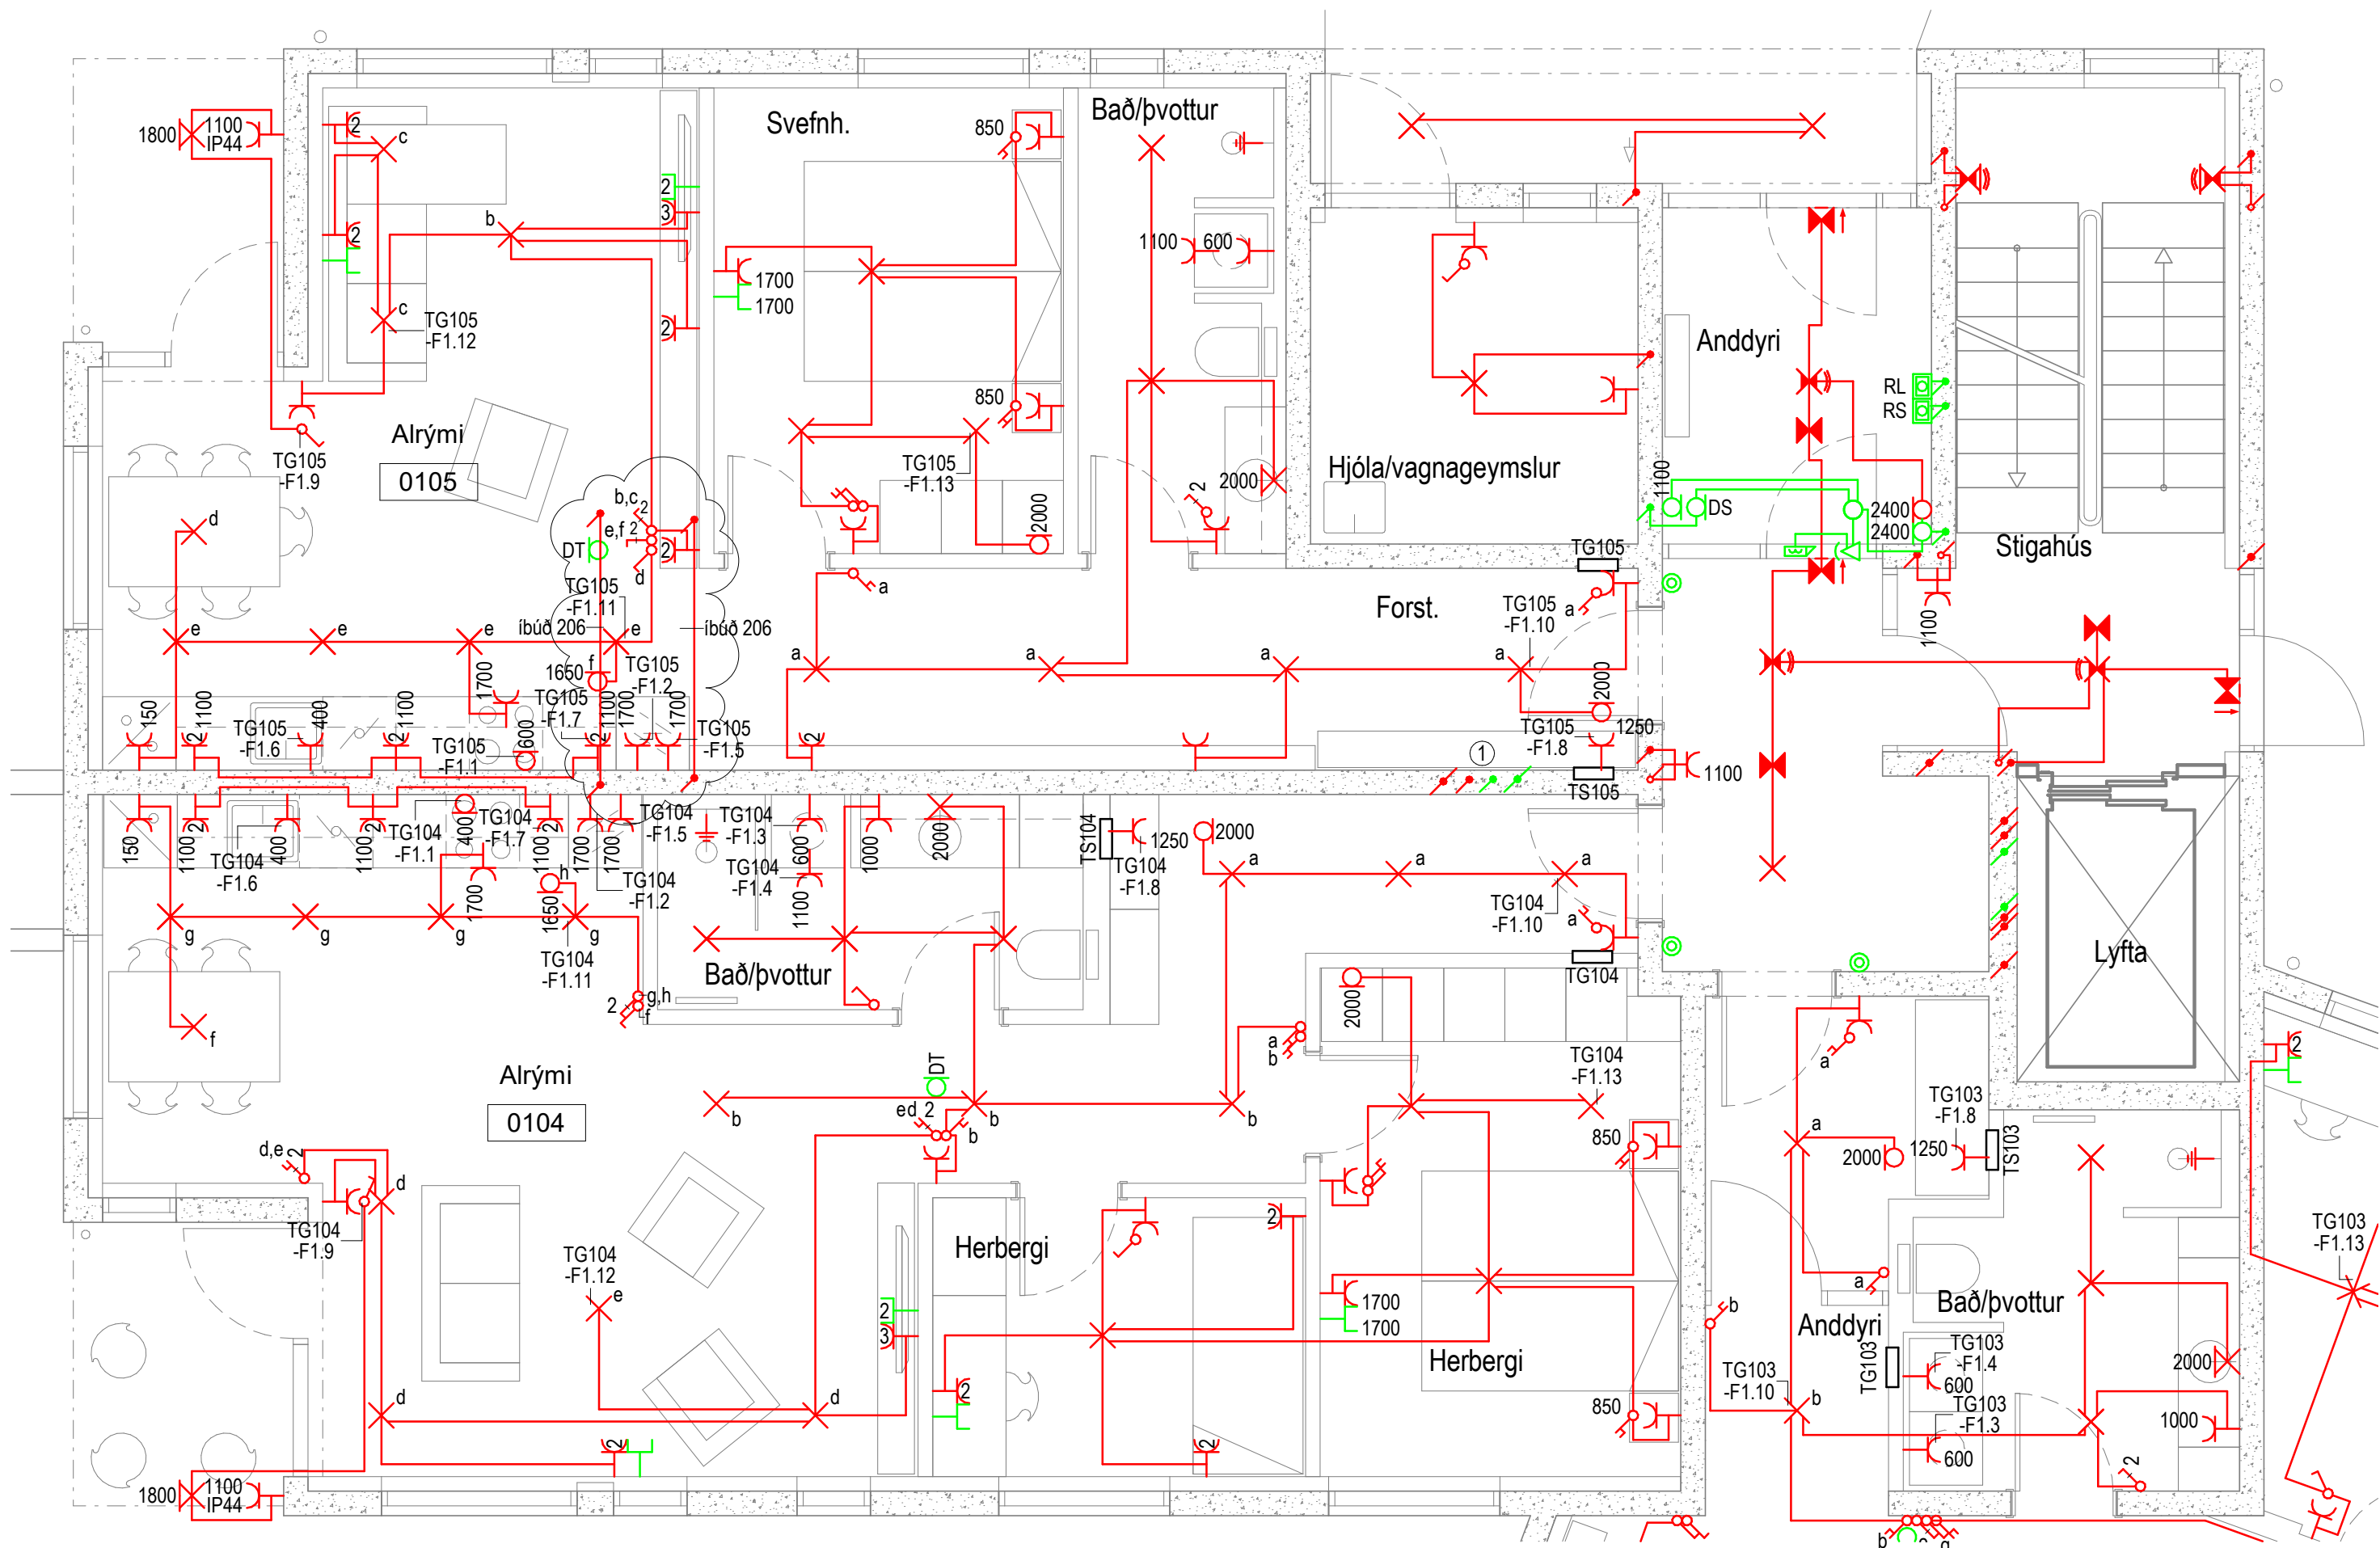

Skýringar

- Lág- og smáspennuskápar
- Lagnir upp / niður / milli hæða
- Pípur ϕ 16mm / strengur
- Pípur ϕ 16mm í gólf / strengur í gólf
- Lausataug
- Jarðbinding
- R/T dós í vegg
- R/T dós
- Is
- Tengidós á tækjaplötu
- Tengill hæð 200
- Tengill hæð 600
- Tengill og rofi hæð 1100
- Rofi hæð 1100
- Rofi hæð 850
- Samrofi hæð 1100
- Krossrofi hæð 1100
- Þrýstirofi hæð 1100
- Tvöfaldur rofi í einni dós hæð 1100
- Hreyfiskynjari hæð 1100
- Hreyfiskynjari á lofti
- Hitanemi hæð 1500
- Veggdós fyrir ljós hæð 1850
- Loftdós fyrir ljós
- Kúpull með hreyfiskynjara
- Kúpull með neyðarljósi
- Kúpull með neyðarljósi og hreyfiskynjara
- Kúpull á vegg með neyðarljósi og hreyfiskynjara
- Lampi, ilangur
- Útljós
- Neyðarljós
- Einfaldur tölvutengill hæð 200
- Tvöfaldur tölvutengill hæð 200
- Hitanemi hæð 1500
- Þrefaldur KNX þrýstirofi hæð 1100
- Hnappur hæð 1100
- DB
- Dyrasmástöð hæð 1500
- Dyrasmástöl hæð 1500
- Handboði reyklosunar lyftu hæð 1500
- Handboði reyklosunar stigahúss hæð 1500
- ul
- Búnaður utanálggjandi
- Is
- Búnaður á lagnastiga

C	07.02.2023	Tekning uppfærð	BDÓ	MBÞ
B	18.01.2023	Vöðutur	SJ	MBÞ
A	09.12.2022	Uppfærsla	SJ	MBÞ
Utg.	Days	Skýring	St.	Up.

VERKHÖNNUN

VERKFRÆÐIRÁÐGGJÖF

Katrínartúni 4, 105 Reykjavík
Sími: 570-5800, kt: 650107-1280
www.verkhonnun.is, verkhonnun@verkhonnun.is

Magnús B. Þórðarson kt. 030879-4149

Samþykkt f.h. Verkhonnunar ehf.:

Undirritun samræmingaáðrnudur:

Verkhönnun

APALSKARÐ 2-4




RAFLAGNIR

LÁG- OG SMÁSPENNA 1.HÆÐ 2.HL

Atakuppdráttur:	thordur@verkhonnun.is	BDÓ	PKK	30.11.2022	1:50	A1
Hannad	Teknad	Virfad	Dagsetning	Mælikvarð	Blaðstærð	

2017-01-060	24.01.02	C
Verkhönnun	Tekningur	Breyting

HÖNNUNUR ÁSKILUR SER ALLAN RÉT T A TEKNINGUM - FJÓLFÓLDUN ER HÁÐ SKRIFLEGU SAMÞYKKI

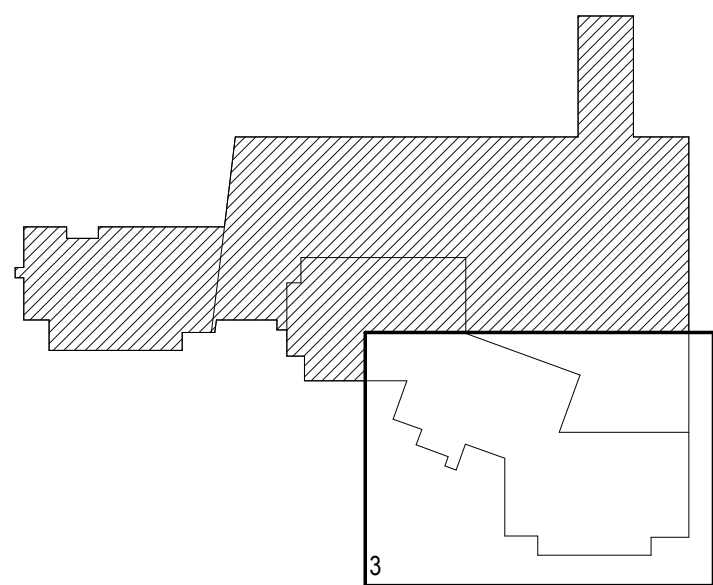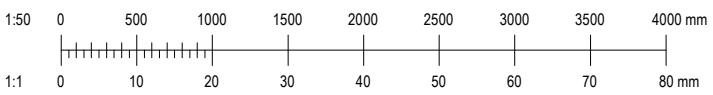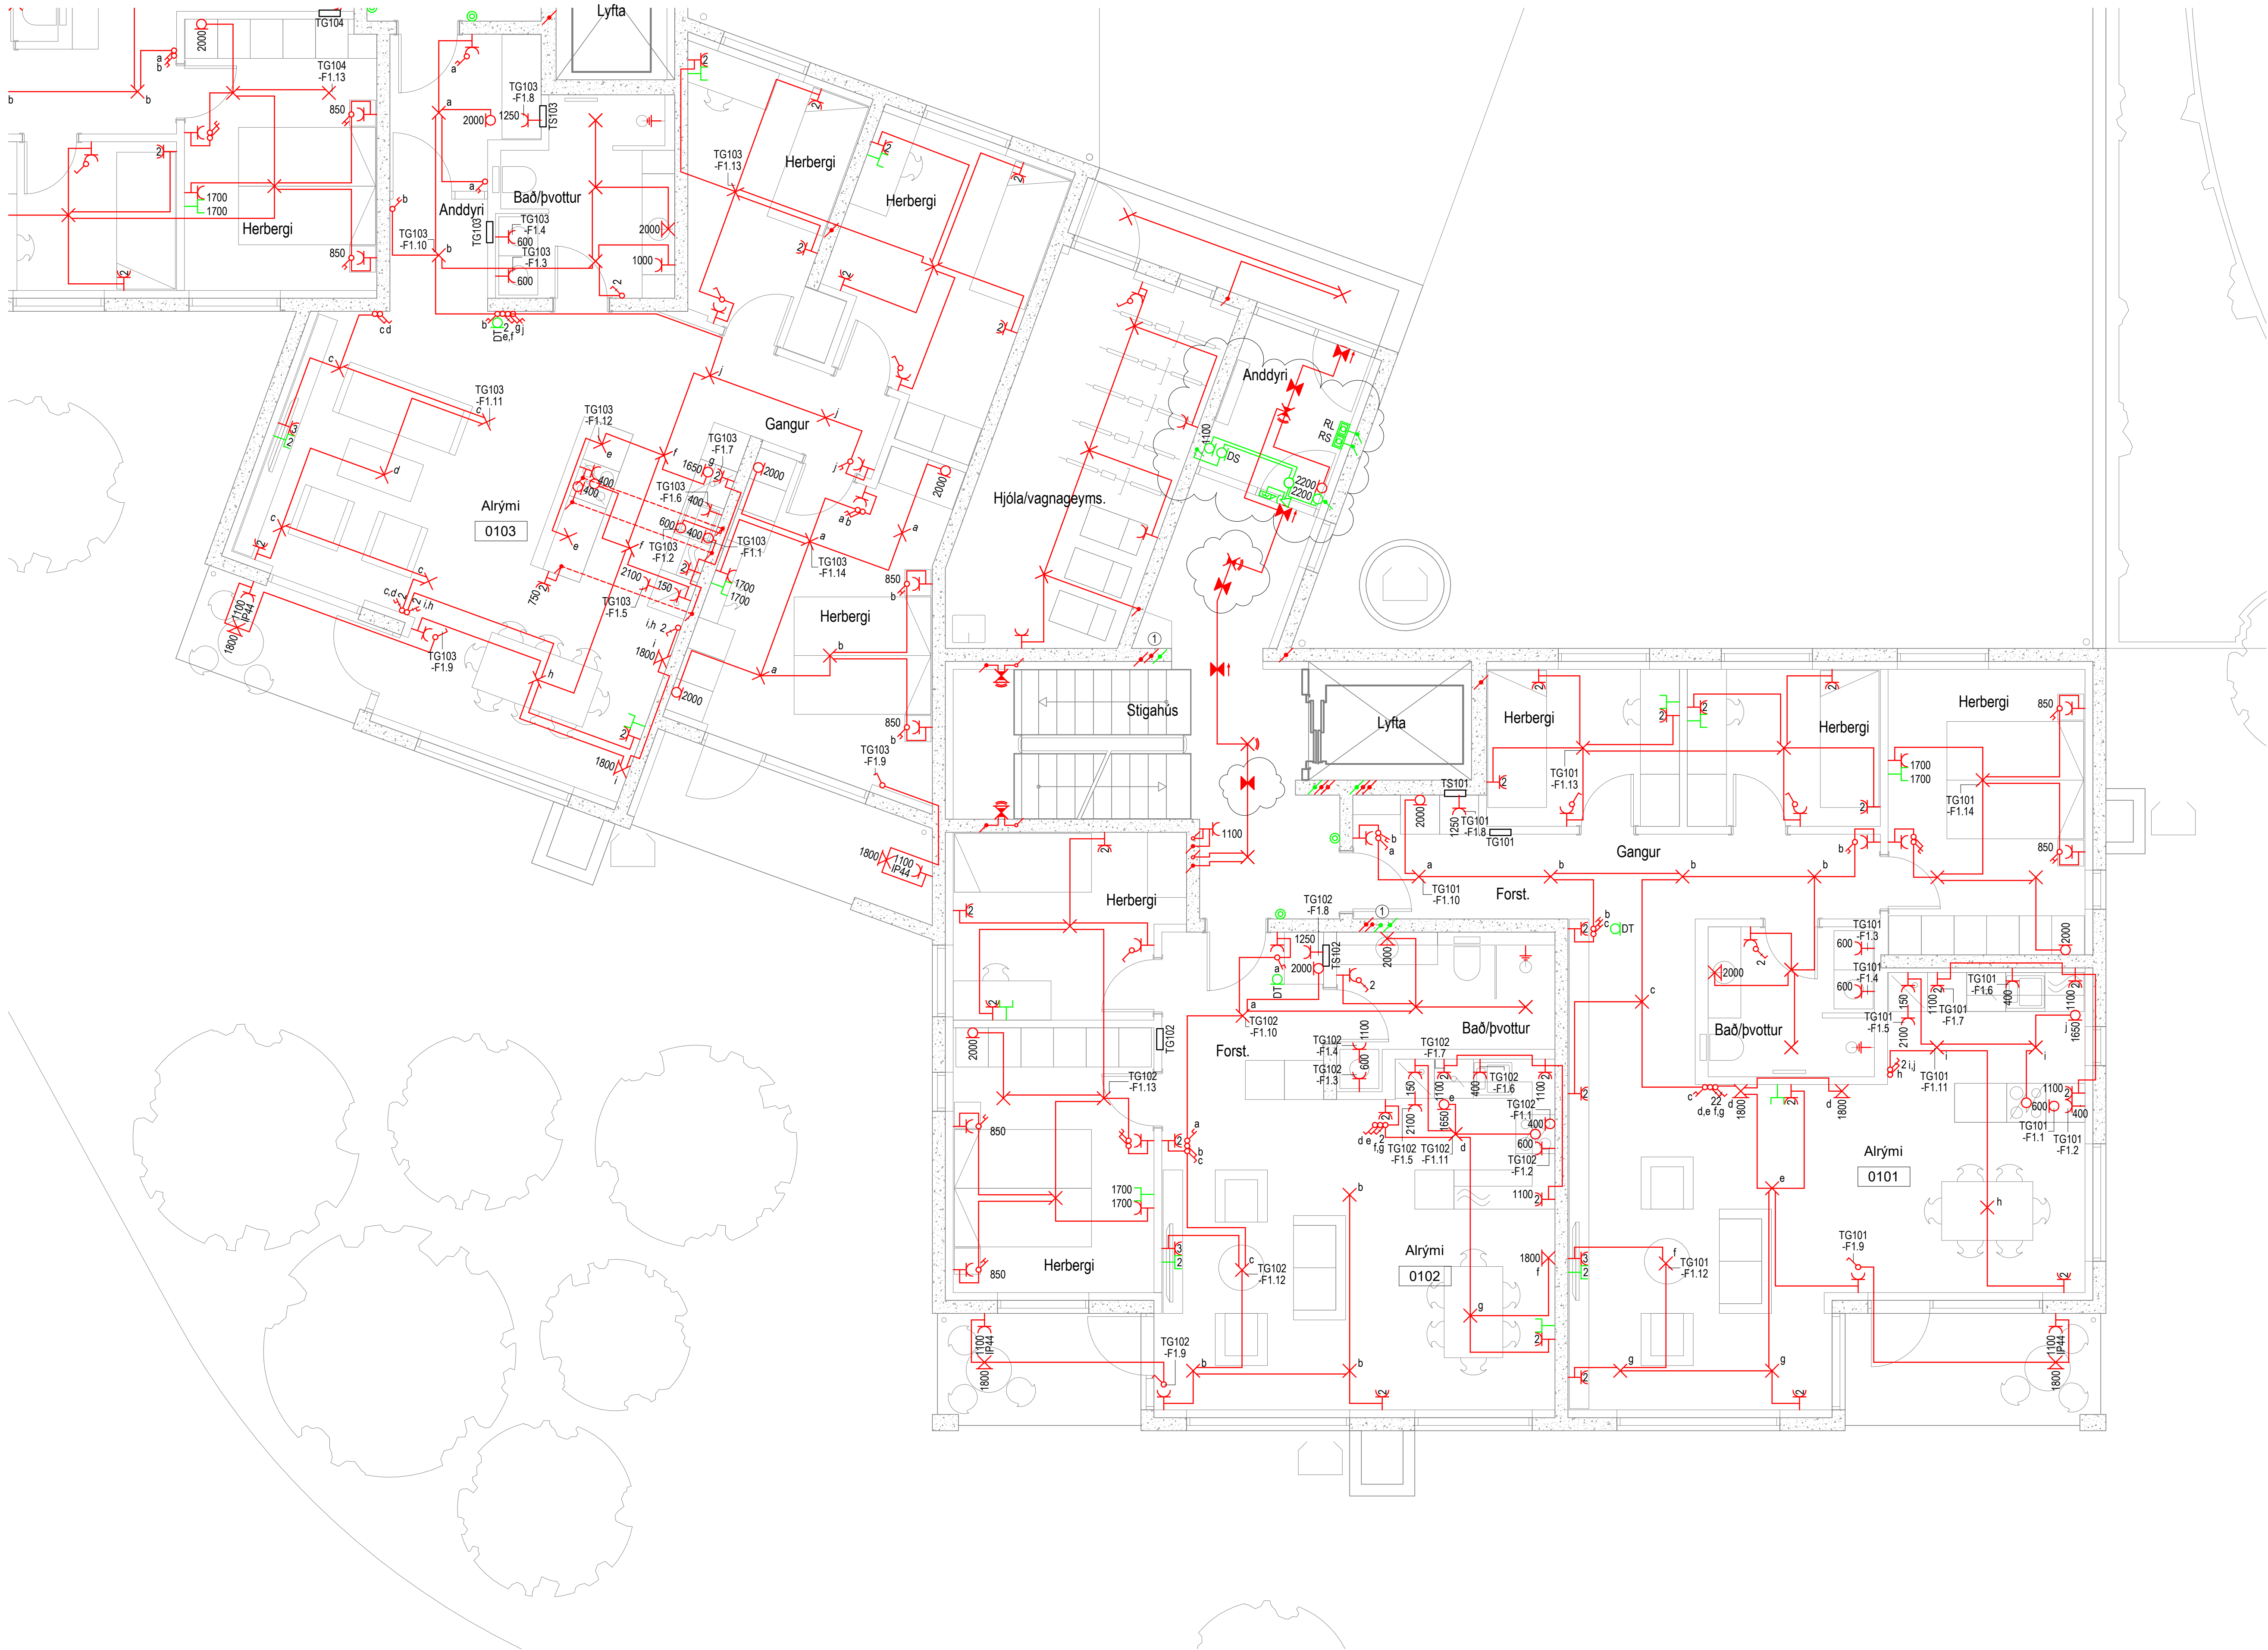

- Skýringar**
- Lág- og smáspennuskápar
 - Lagnir upp / niður / milli hæða
 - Pípur $\varnothing$ 16mm / strengur
 - Pípur $\varnothing$ 16mm í gólf / strengur í gólf
 - Lausataug
 - Jarðbinding
 - R/T dós í vegg
 - R/T dós
 - Tengiddós á tækjaplötu
 - Tengill hæð 200
 - Tengill hæð 600
 - Tengill og rofi hæð 1100
 - Rofi hæð 1100
 - Rofi hæð 850
 - Samrofi hæð 1100
 - Krossrofi hæð 1100
 - Þrýstirofi hæð 1100
 - Tvöfaldur rofi í einni dós hæð 1100
 - Hreyfiskynjari hæð 1100
 - Hreyfiskynjari á lofti
 - Hitanemi hæð 1500
 - Veggdós fyrir ljós hæð 1850
 - Loftdós fyrir ljós
 - Kúpull með hreyfiskynjara
 - Kúpull með neyðarljósi
 - Kúpull með neyðarljósi og hreyfiskynjara
 - Kúpull á vegg með neyðarljósi og hreyfiskynjara
 - Lampi, ilangur
 - Útljós
 - Neyðarljós
 - Einfaldur tölvutengill hæð 200
 - Tvöfaldur tölvutengill hæð 200
 - Hitanemi hæð 1500
 - Þrefaldur KNX þrýstirofi hæð 1100
 - Hnappur hæð 1100
 - DB
 - Dyrabjalla hæð 2300
 - Dyrasímastöð hæð 1500
 - Dyrasímastöð hæð 1500
 - Handboði reyklosunar lyftu hæð 1500
 - Handboði reyklosunar stigahúss hæð 1500
 - ul
 - Búnaður utanálggjandi
 - ls
 - Búnaður á lagnastiga

B	18.01.2023	Vöðvatur	SJ	MBP
A	09.12.2022	Uppfærsla	SJ	MBP
Utg.	Days	Skýring	St.	St.

VERKHÖNNUN
VERKFRÆÐIRÁÐGJÖF
Katrínartúni 4, 105 Reykjavík
Sími: 570-5800, kt: 650107-1280
www.verkhonnun.is, verkhonnun@verkhonnun.is

Magnús B. Þórðarson kt. 030879-4149
Samþykkt í Verkhönnun ehf.




Undirtekt samráðgjafarinnar:

Verkhönnun

APALSKARÐ 2-4
RAFLAGNIR
LÁG- OG SMÁSPENNA 1.HÆÐ 3.HL

Adalupphittur:	thordur@verkhonnun.is	BDÓ	PKK	30.11.2022	1:50	A1
Höfundur	thordur	Teknað	Virðað	Dagsetning	Mælikvarði	Bláskráð
2017-01-060	24.01.03	B				
Verkhönnun	Teknaður	Breyting				

HÖNNUNARSKILUR SÉR ALLAN RÉTT A TEGNINGUM - FÖLJÓÐUN ER HÁÐ SKRIFLEGU SAMÞYKKI

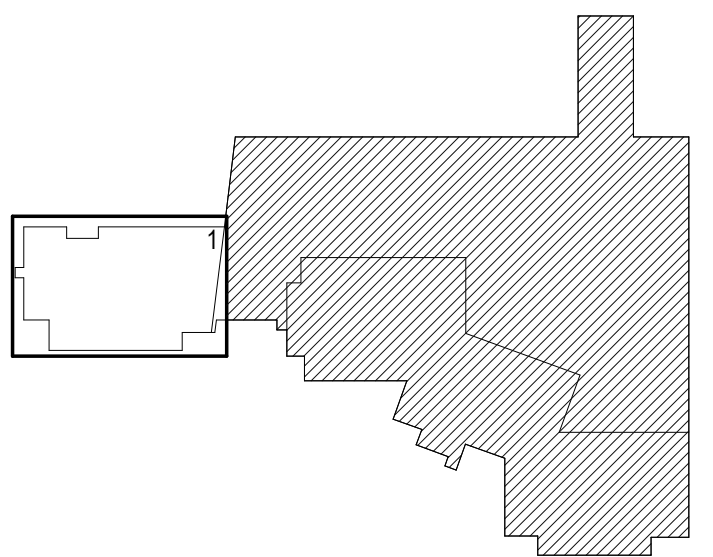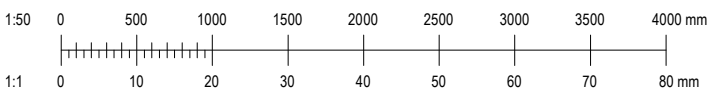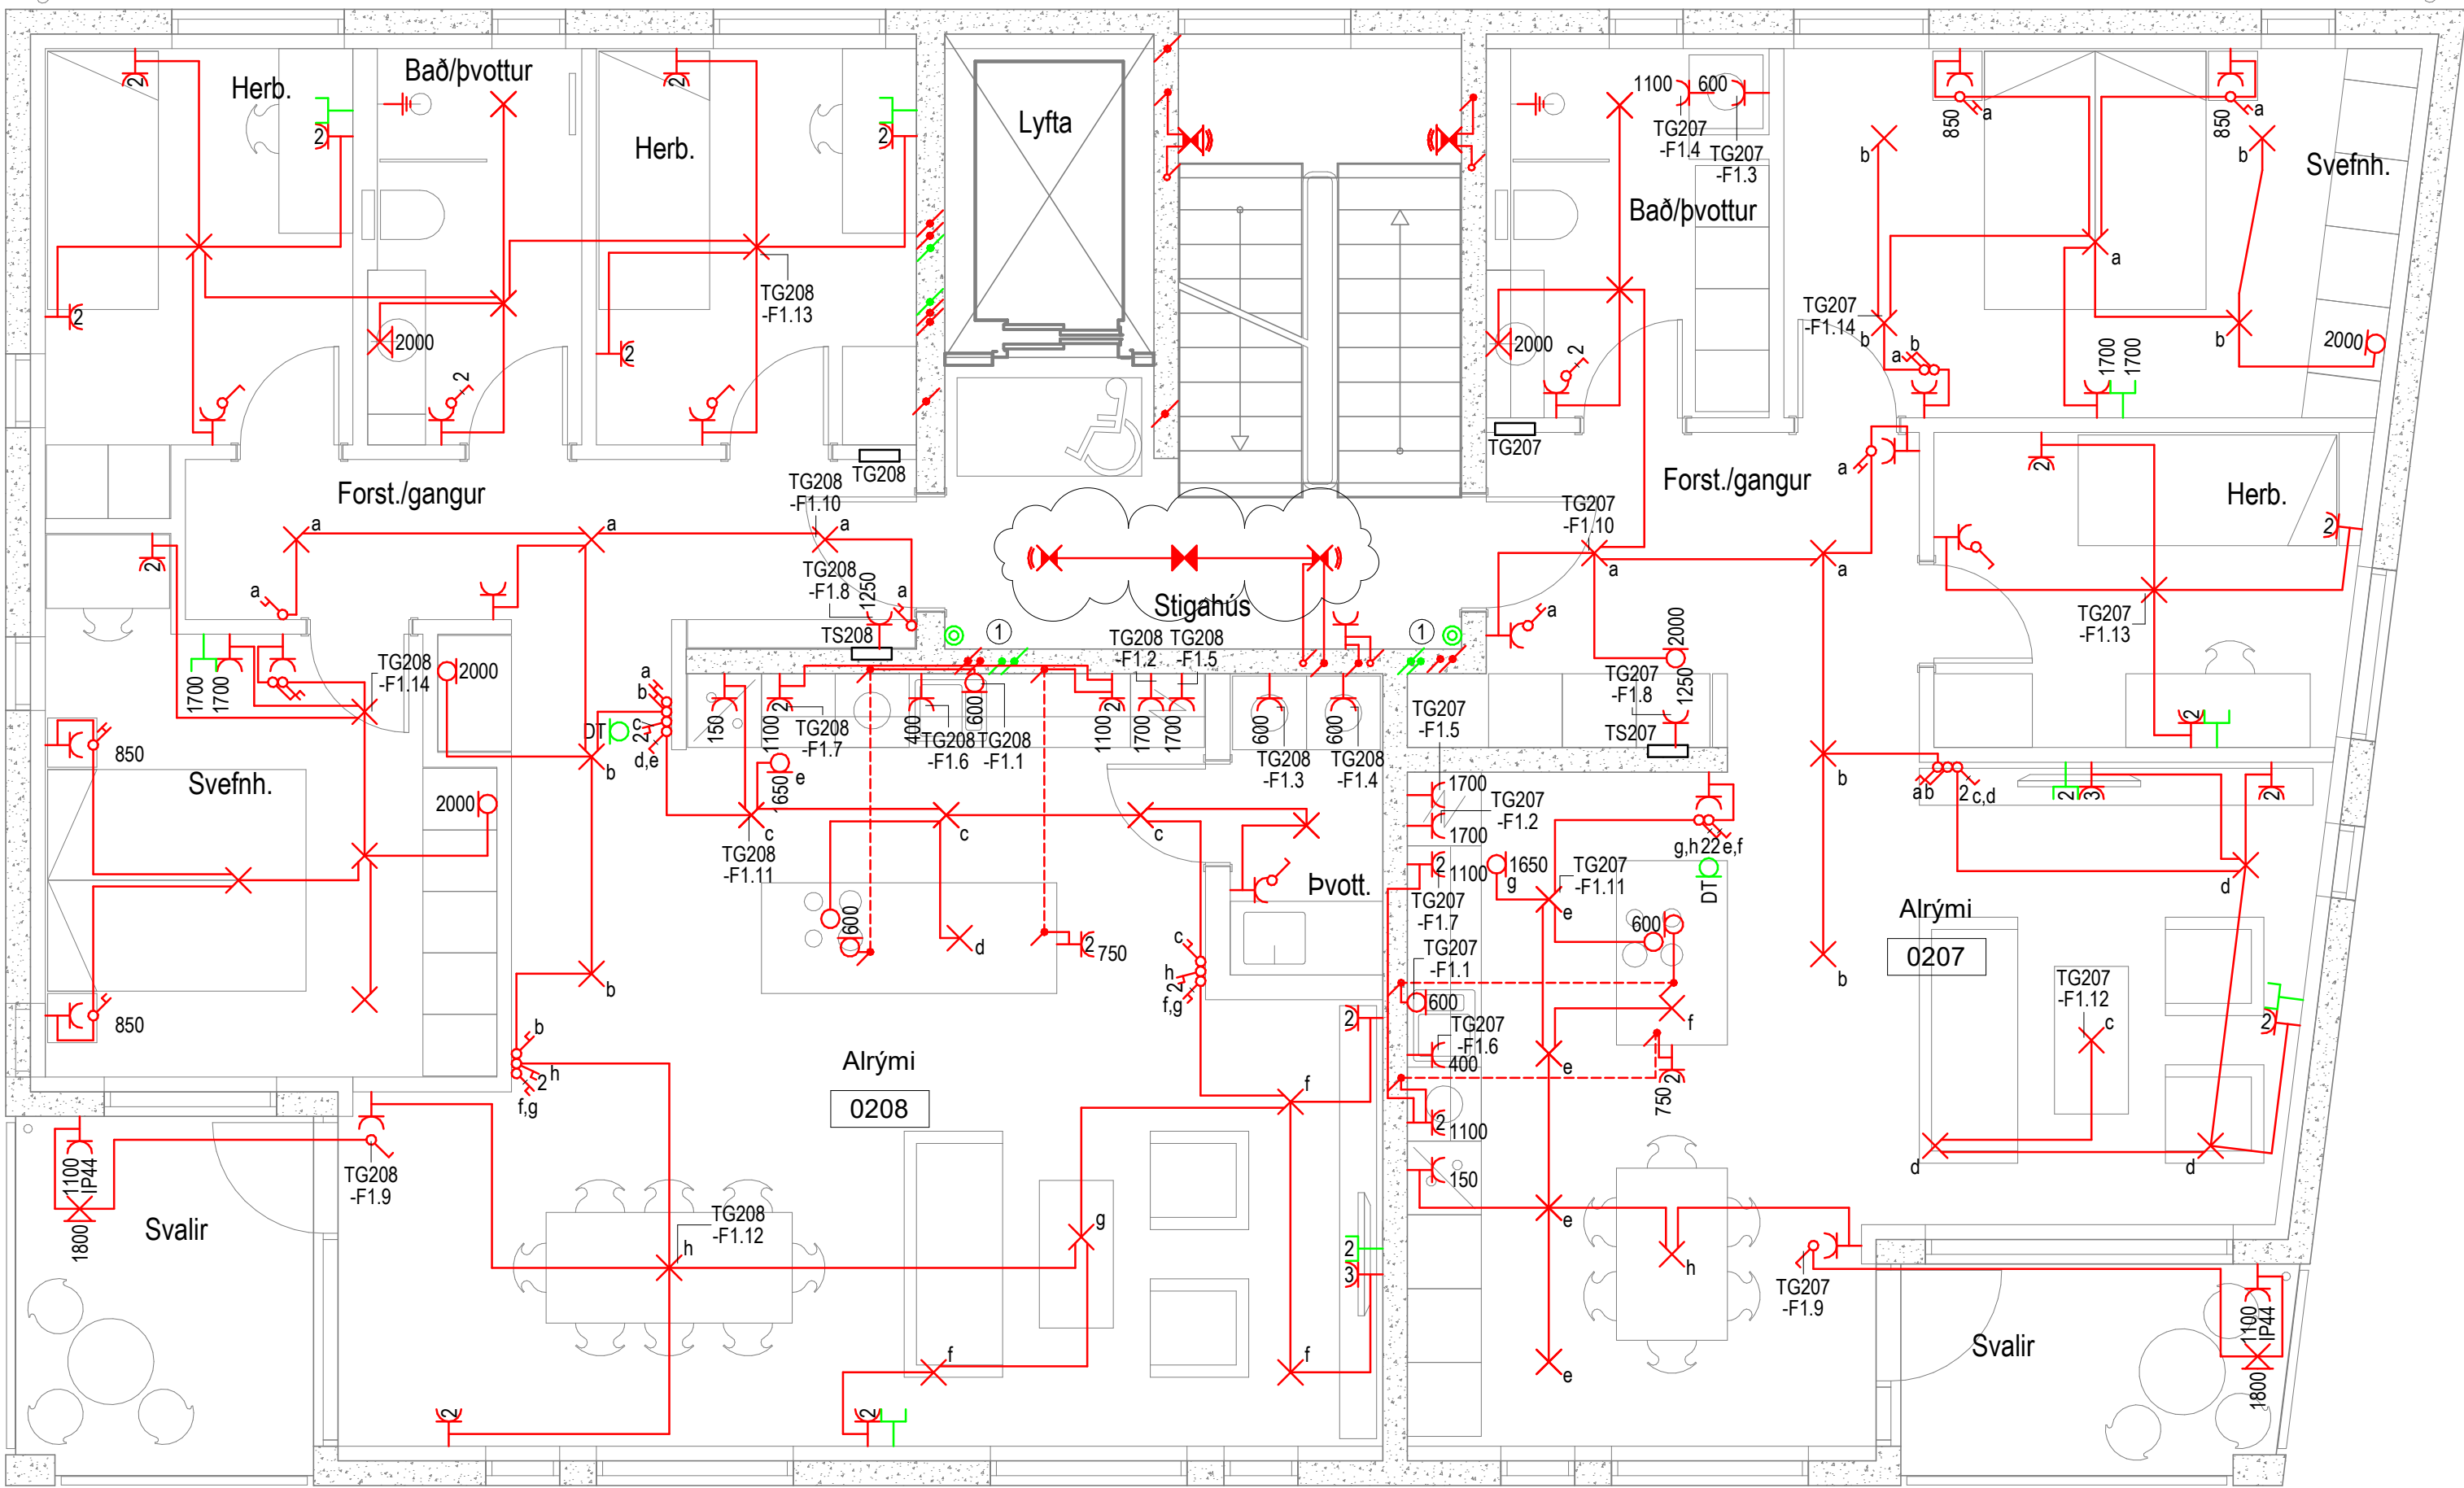

Skýringar

- Lág- og smáspennuskápar
- Lagnir upp / niður / milli hæða
- Pípur $\varnothing$ 16mm / strengur
- Pípur $\varnothing$ 16mm í gólf / strengur í gólf
- Lausataug
- Jarðbinding
- R/T dós í vegg
- R/T dós
- Tengidós á tækjaplötu
- Tengill hæð 200
- Tengill hæð 600
- Tengill og rofi hæð 1100
- Rofi hæð 1100
- Rofi hæð 850
- Samrofi hæð 1100
- Krossrofi hæð 1100
- Þrýstrofi hæð 1100
- Tvöfaldur rofi í einni dós hæð 1100
- Hreyfiskynjari hæð 1100
- Hreyfiskynjari á lofti
- Hitanemi hæð 1500
- Veggdós fyrir ljós hæð 1850
- Loftdós fyrir ljós
- Kúpull með hreyfiskynjara
- Kúpull með neyðarljósi
- Kúpull með neyðarljósi og hreyfiskynjara
- Kúpull á vegg með neyðarljósi og hreyfiskynjara
- Lampi, ilangur
- Útljós
- Neyðarljós
- Einfaldur tölvutengill hæð 200
- Tvöfaldur tölvutengill hæð 200
- Hitanemi hæð 1500
- Þrefaldur KNX þrýstrofi hæð 1100
- Hnappur hæð 1100
- DB
- Dyrastíð hæð 2300
- Dyrastíð hæð 1500
- DT
- Dyrastíð hæð 1500
- RL
- Handboði reyklosunar stigahúss hæð 1500
- ul
- Búnaður utanálggjandi
- ls
- Búnaður á lagnastiga

B	18.01.2023	Vöðutur	SJ	MBP
A	09.12.2022	Uppfærsla	SJ	MBP
Utg.	Days	Skýring	St.	Sp.

VERKHÖNNUN

Katrínartúni 4, 105 Reykjavík
Sími: 570-5800, kt: 650107-1280
www.verkhonnun.is, verkhonnun@verkhonnun.is

Magnús B. Þórðarson kt. 030879-4149
Samband: Verkhonnun ehf.




Undirtekt samráðgjafarinnar:

Verkhonnun

APALSKARÐ 2-4
RAFLAGNIR
LÁG- OG SMÁSPENNA 2.HÆÐ 1.HL

thorhur@verkhonnun.is	BDÓ	PKK	30.11.2022	1:50	A1
Hannad	Teknad	Virfad	Dagsetning	Mælikvarði	Blástand
2017-01-060	24.02.01	B			
Verknúmer	Teknúmer	Breyting			

HÖNNUNUR ÁSKILUR SÉR ALLAN RÉTT A TERNINGUM - FÖLDFÖLUN ER HÁÐ SKRIFLEGU SAMBYKKI

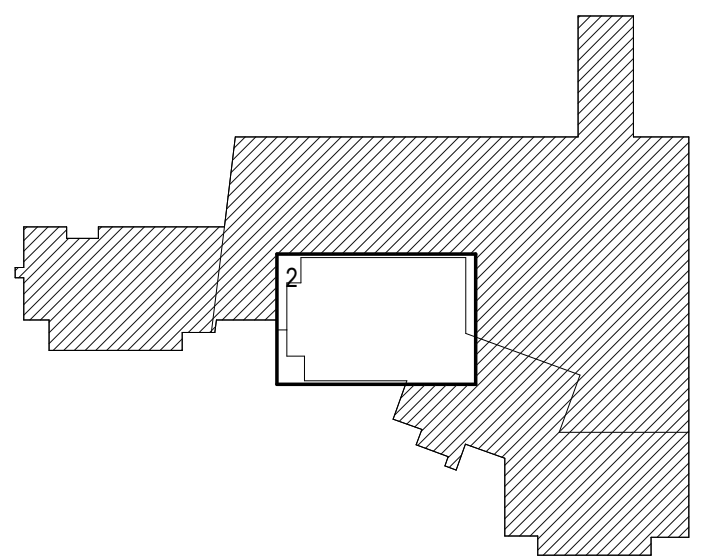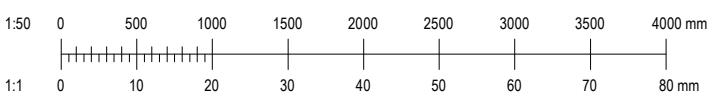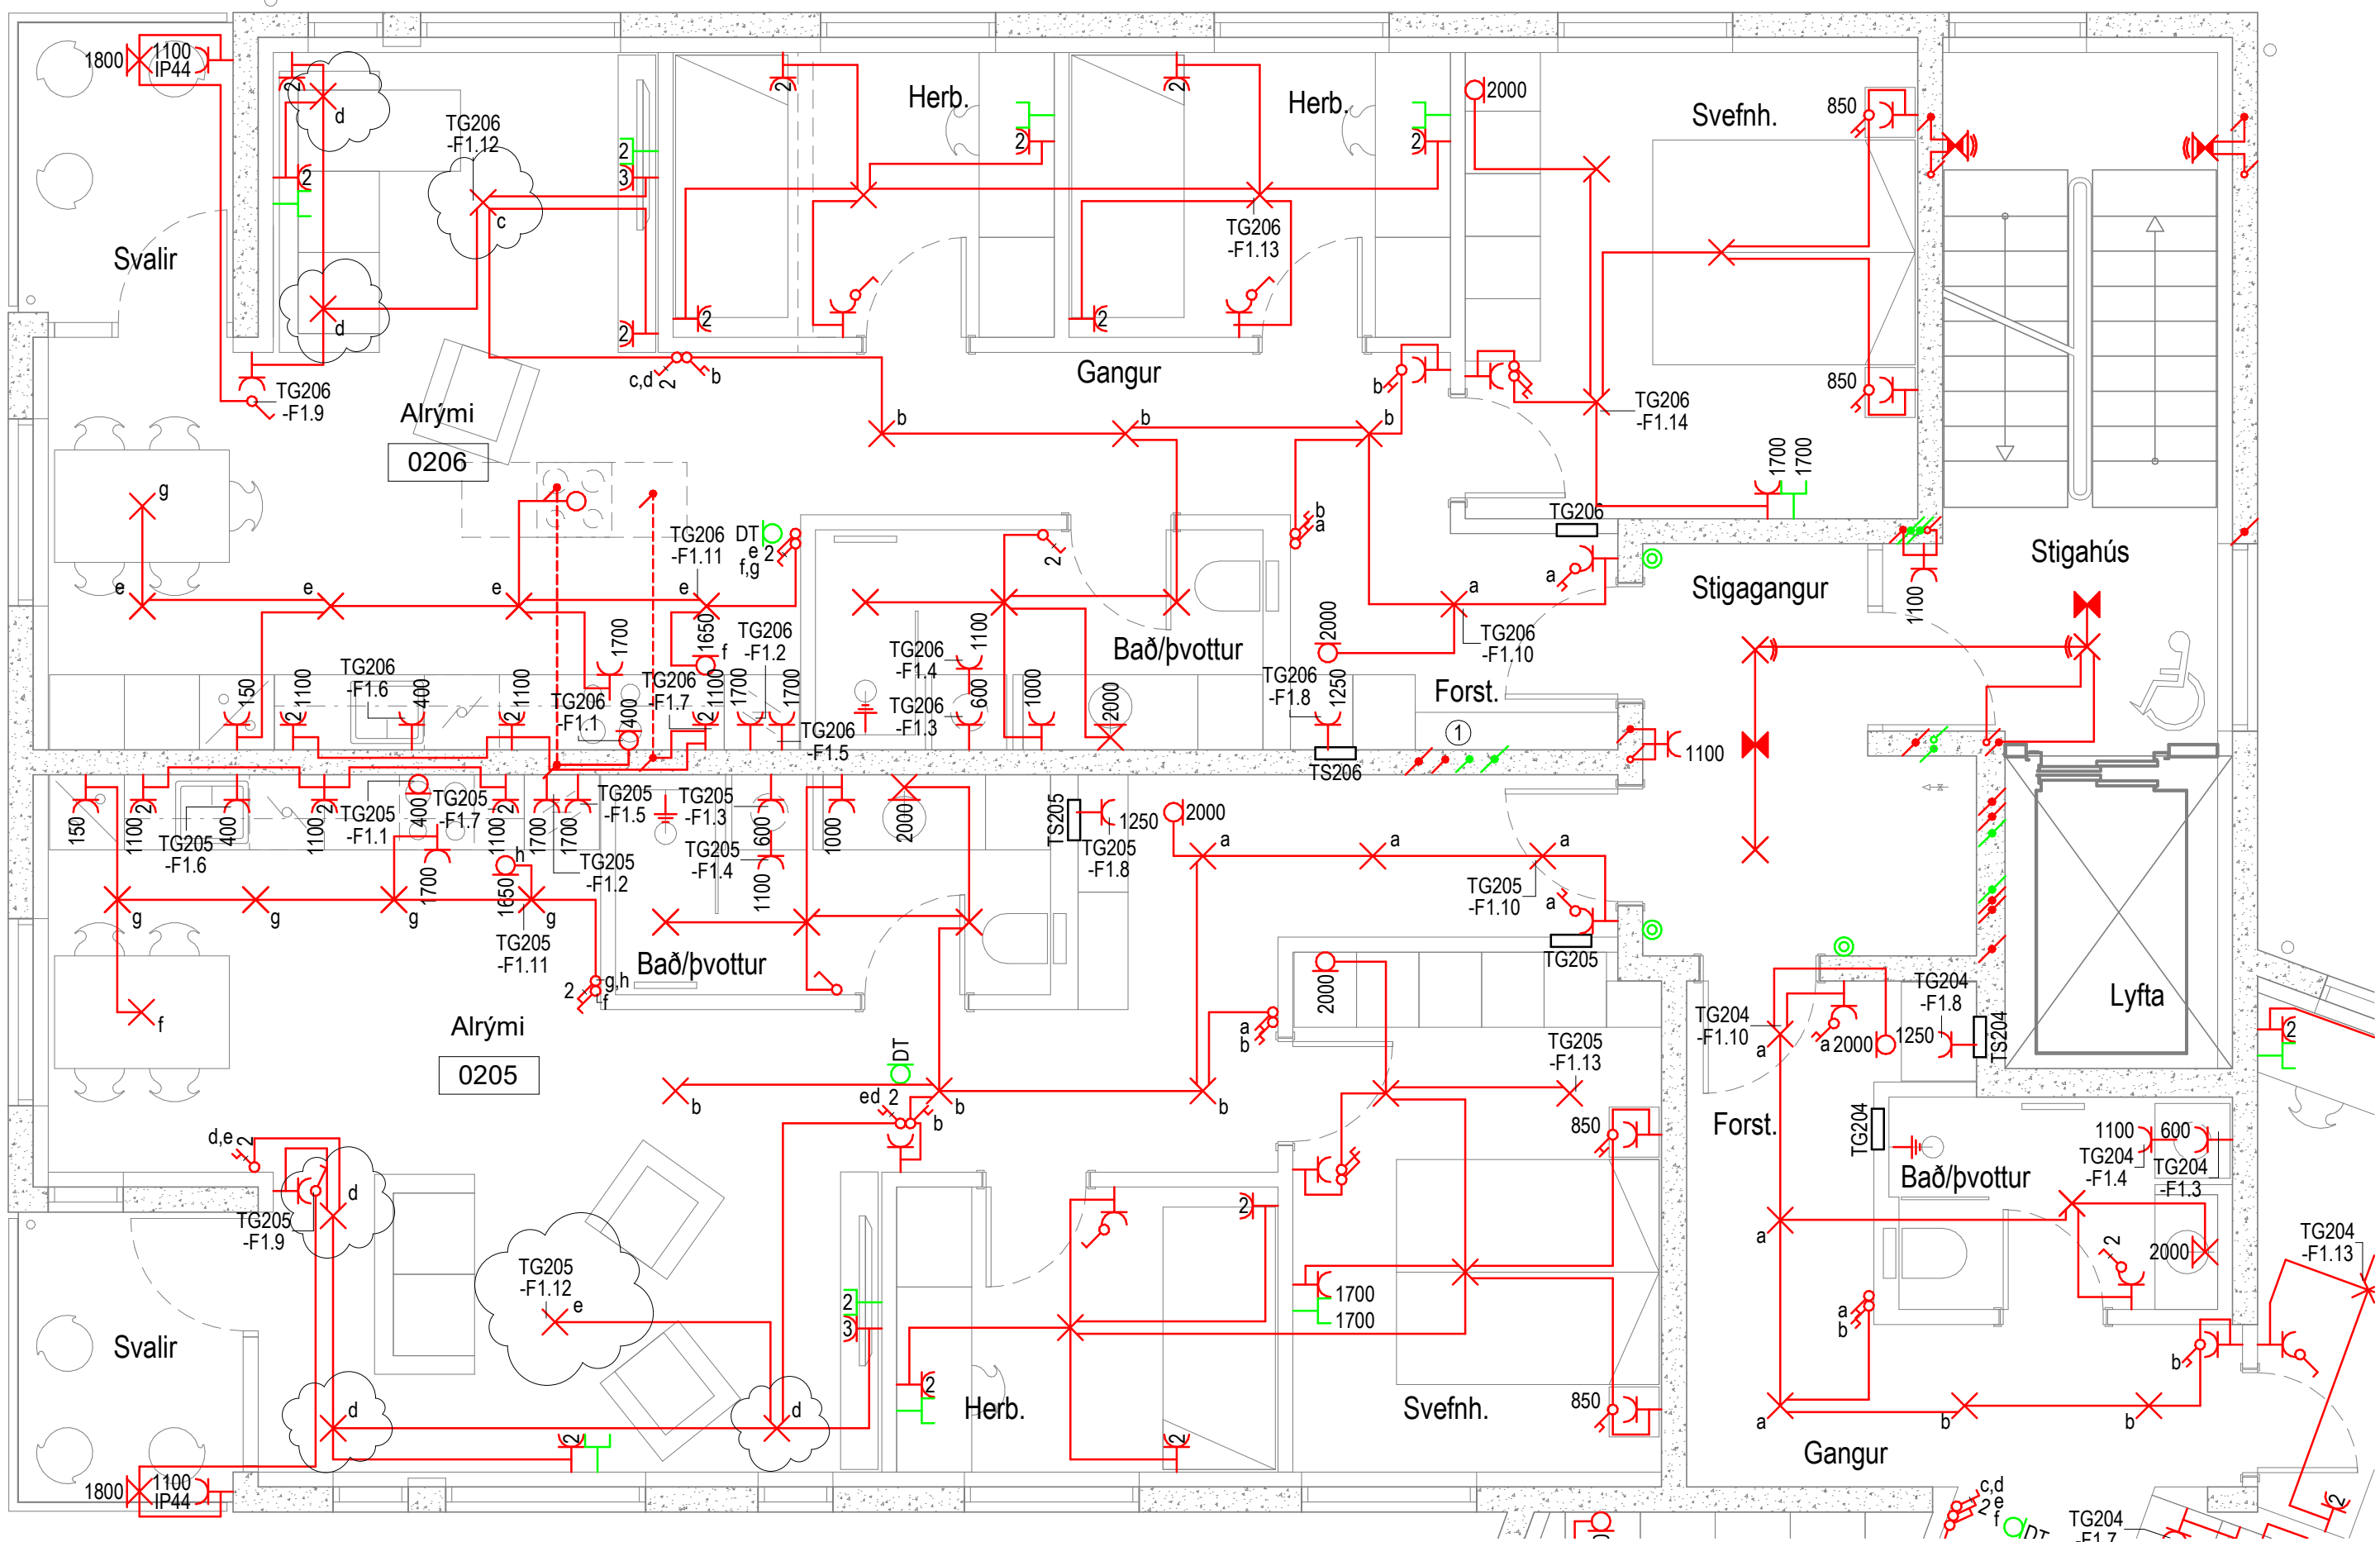

Skýringar

- Lág- og smáspennuskápar
- Lagnir upp / niður / milli hæða
- Pipur ϕ 16mm / strengur
- Pipur ϕ 16mm í gólf / strengur í gólf
- Lausataug
- Jarðbinding
- R/T dós í vegg
- R/T dós
- Tengiddós á tækjaplötu
- Tengill hæð 200
- Tengill hæð 600
- Tengill og rofi hæð 1100
- Rofi hæð 1100
- Rofi hæð 850
- Samrofi hæð 1100
- Krossrofi hæð 1100
- Þrýstirofi hæð 1100
- Tvöfaldur rofi í einni dós hæð 1100
- Hreyfiskynjari hæð 1100
- Hreyfiskynjari á lofti
- Hitanemi hæð 1500
- Veggdós fyrir ljós hæð 1850
- Loftdós fyrir ljós
- Kúpull með hreyfiskynjara
- Kúpull með neyðarljósi
- Kúpull með neyðarljósi og hreyfiskynjara
- Kúpull á vegg með neyðarljósi og hreyfiskynjara
- Lampi, ilangur
- Útljós
- Neyðarljós
- Einfaldur tölvutengill hæð 200
- Tvöfaldur tölvutengill hæð 200
- Hitanemi hæð 1500
- Þrefaldur KNX þrýstirofi hæð 1100
- Hnappur hæð 1100
- DB
- Dyrabjalla hæð 2300
- Dyrasímastöð hæð 1500
- DT
- Dyrasímastöð hæð 1500
- Handboði reyklosunar lyftu hæð 1500
- Handboði reyklosunar stigahúss hæð 1500
- ul
- Búnaður utanálggjandi
- ls
- Búnaður á lagnastiga

D	02.06.2023	Færsla á loftdósum	SJ	MBP
C	07.02.2023	Tekning uppfærð	BDÓ	MBP
B	18.01.2023	Vöðutur	SJ	MBP
A	09.12.2022	Uppfærsla	SJ	MBP
Utg.	Days	Skýring	B.	Sp.

VERKHÖNNUN

VERKFRÆÐIRÁÐGJÖF
Katrínartúni 4, 105 Reykjavík
Sími: 570-5800, kt: 650107-1280
www.verkhonnun.is, verkhonnun@verkhonnun.is

Magnús B. Þórðarson kt. 030879-4149

Samþykkt h. Verkhonnunart.:

Undirtekt samþræmingaöðmóðar:

Verkhönnun

APALSKARÐ 2-4




RAFLAGNIR

LÁG- OG SMÁSPENNA 2.HÆÐ 2.HL

Adaluppdráttur:	thordur@verkhonnun.is	BDÓ	PKK	30.11.2022	1:50	A1
Hannad	Teknad	Virfad	Dagsetning	Mælikvarð	Blaðstærð	

2017-01-060	24.02.02	D
Verkhönnun	Tekningúmer	Breyting

HÖNNUNUR ÁSKILUR SÉR ALLAN RÉTT A TEKNINGUM - FÖLUFÖLUN ER HÁÐ SKRIFLEGU SAMÞYKKI

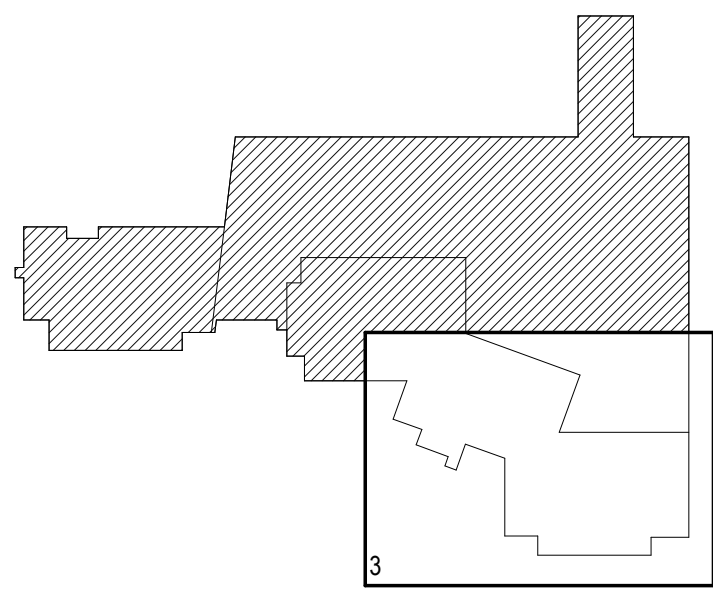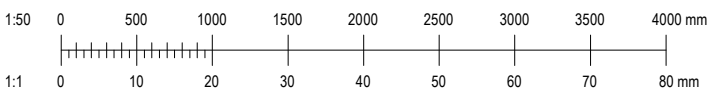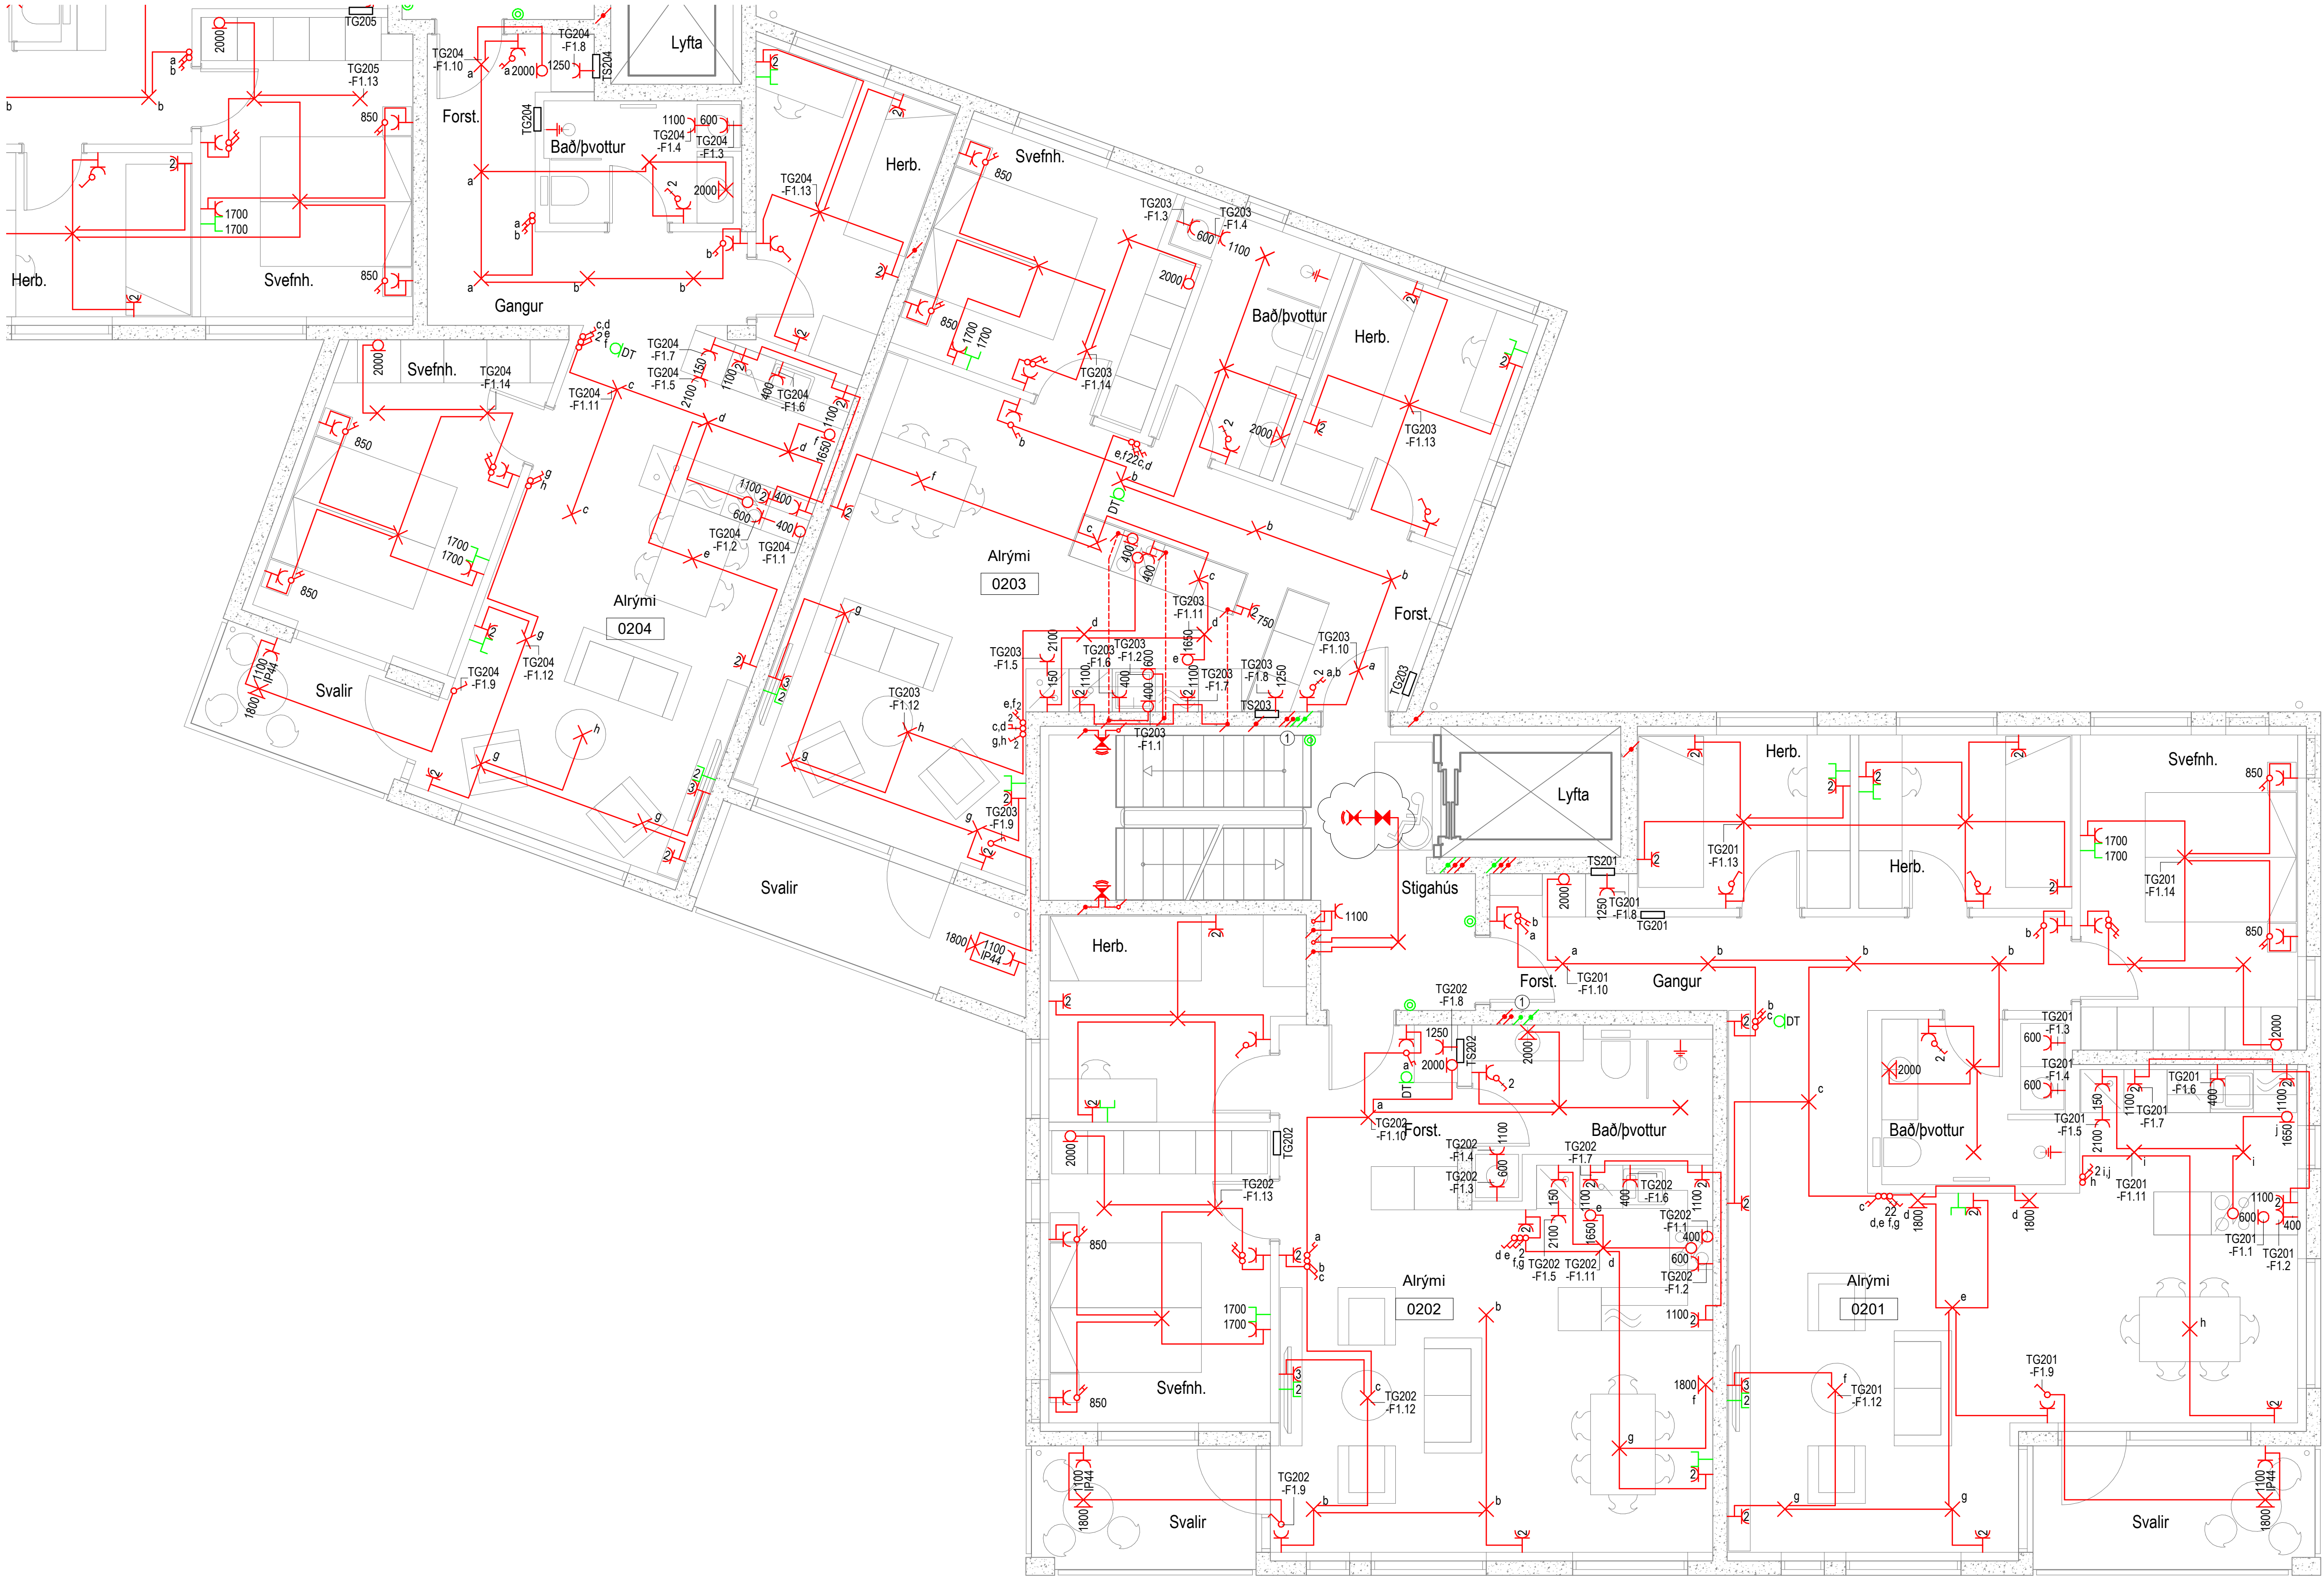

- Skýringar**
- Lág- og smáspennuskápar
 - Lagnir upp / niður / milli hæða
 - Pípur $\varnothing$ 16mm / strengur
 - Pípur $\varnothing$ 16mm í gólf / strengur í gólf
 - Lausataug
 - Jarðbinding
 - R/T dós í vegg
 - R/T dós
 - Tengiddós á tækjaplötu
 - Tengill hæð 200
 - Tengill hæð 600
 - Tengill og rofi hæð 1100
 - Rofi hæð 1100
 - Rofi hæð 850
 - Samrofi hæð 1100
 - Krossrofi hæð 1100
 - Þrýstirofi hæð 1100
 - Tvöfaldur rofi í einni dós hæð 1100
 - Hreyfiskynjari hæð 1100
 - Hreyfiskynjari á lofti
 - Hitanemi hæð 1500
 - Veggdós fyrir ljós hæð 1850
 - Loftdós fyrir ljós
 - Kúpull með hreyfiskynjara
 - Kúpull með neyðarljósi
 - Kúpull með neyðarljósi og hreyfiskynjara
 - Kúpull á vegg með neyðarljósi og hreyfiskynjara
 - Lampi, ilangur
 - Útljós
 - Neyðarljós
 - Einfaldur tölvutengill hæð 200
 - Tvöfaldur tölvutengill hæð 200
 - Hitanemi hæð 1500
 - Þrefaldur KNX þrýstirofi hæð 1100
 - Hnappur hæð 1100
 - DB
 - RL
 - Handboði reyklosunar lyftu hæð 1500
 - RS
 - Handboði reyklosunar stigahúss hæð 1500
 - ul
 - Búnaður utanálggjandi
 - ls
 - Búnaður á lagnastiga

B	18.01.2023	Vöðvatur	SJ	MBP
A	09.12.2022	Uppfærsla	SJ	MBP
Utg.	Days	Skýring	St.	St.

VERKHÖNNUN
VERKFRÆÐIARÁÐGJÖF
Katrínartúni 4, 105 Reykjavík
Sími: 570-5800, kt. 650107-1280
www.verkhonnun.is, verkhonnun@verkhonnun.is

Magnús B. Þórðarson kt. 030879-4149

Samþykkt í Verkhönnun ehf.

Undirtekt samráðgjafarinnar:

Verkhönnun

APALSKARÐ 2-4

RAFLAGNIR

LÁG- OG SMÁSPENNA 2.HÆÐ 3.HL

Aðaluppdráttur:

thordur@verkhonnun.is	BDÓ	PKK	30.11.2022	1:50	A1
Hanna	Tekna	Virka	Dagsetning	Mælikvarði	Bláskafi

2017-01-060

Verkhönnun




24.02.03

Tekna

B

Breyting

HÖNNUNARSKILUR SÉR ALLAN RÉTT A TERNINGUM - FÖLJÓÐUN ER HÁÐ SKRIFLEGU SAMÞYKKI

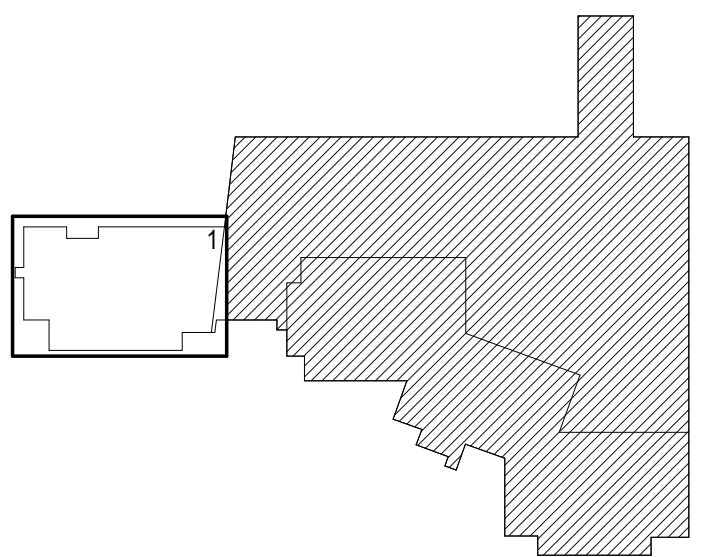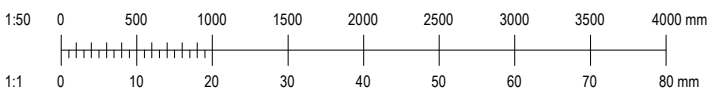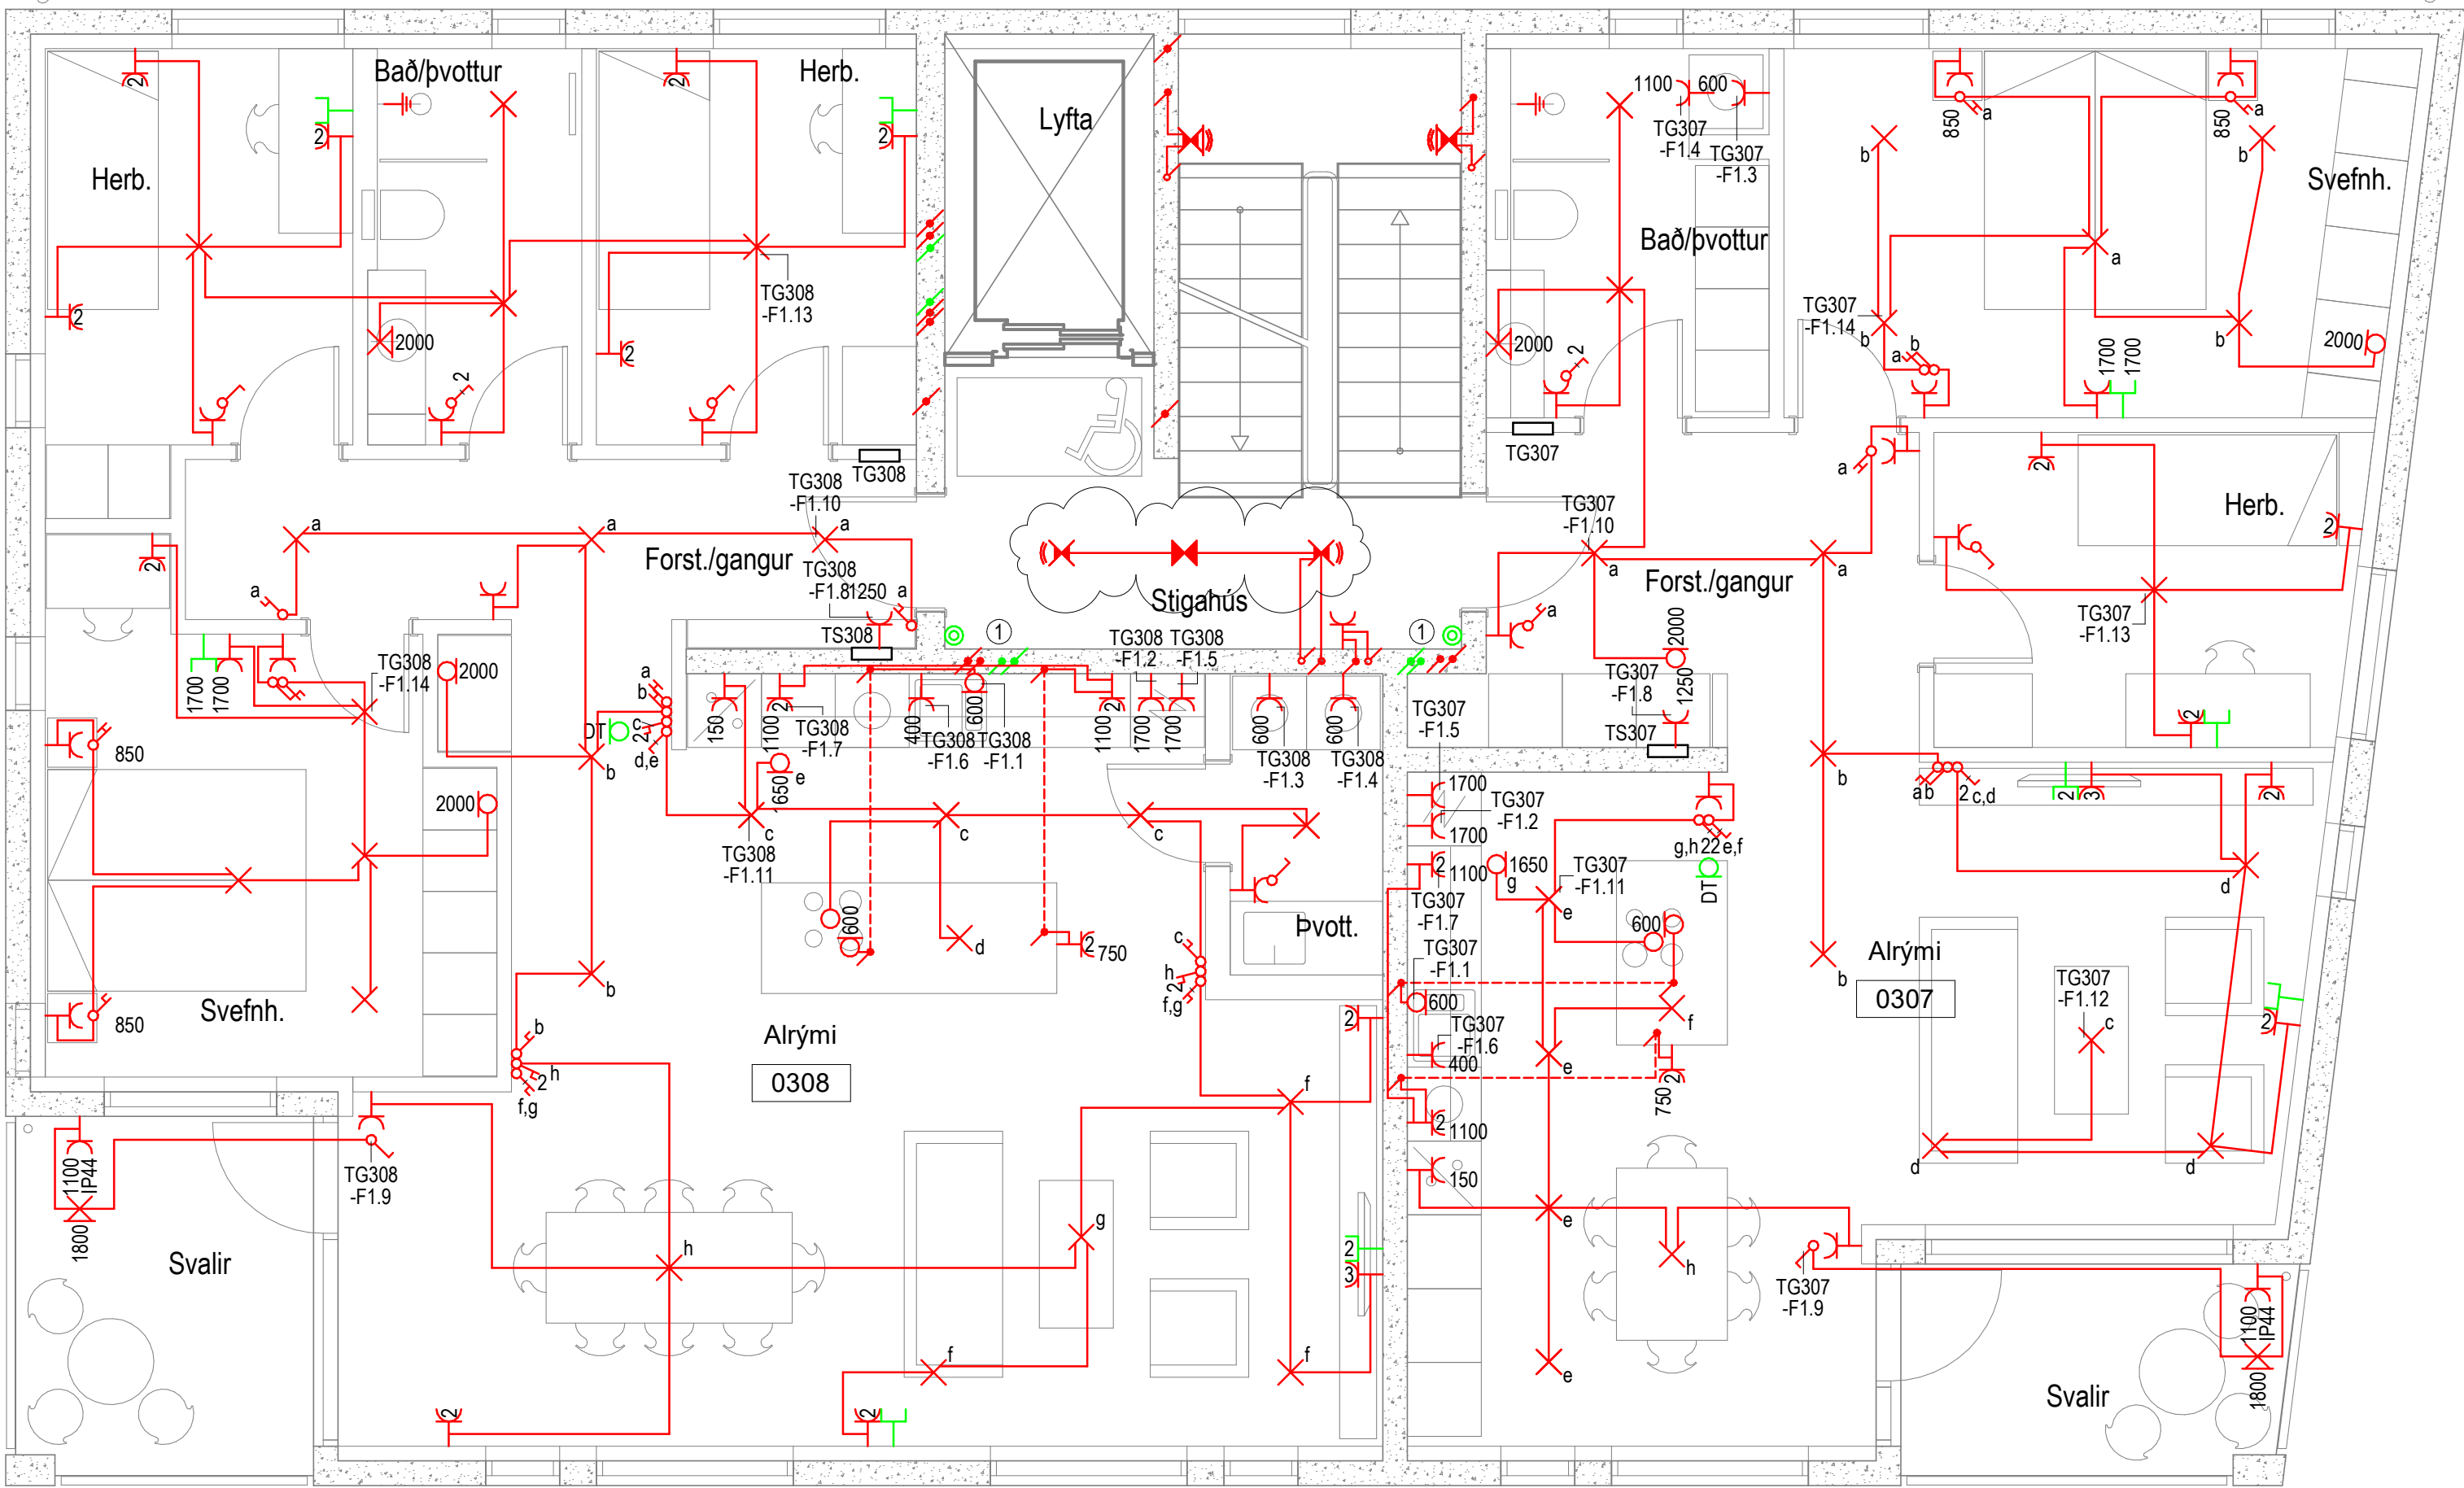

Skýringar

- Lág- og smáspennuskápar
- Lagnir upp / niður / milli hæða
- Pípur ϕ 16mm / strengur
- Pípur ϕ 16mm í gólf / strengur í gólf
- Lausataug
- Jarðbinding
- R/T dós í vegg
- R/T dós
- Tengidós á tækjaplötu
- Tengill hæð 200
- Tengill hæð 600
- Tengill og rofi hæð 1100
- Rofi hæð 1100
- Rofi hæð 850
- Samrofi hæð 1100
- Krossrofi hæð 1100
- Þrýstirofi hæð 1100
- Tvöfaldur rofi í einni dós hæð 1100
- Hreyfiskynjari hæð 1100
- Hreyfiskynjari á lofti
- Hitanemi hæð 1500
- Veggdós fyrir ljós hæð 1850
- Loftdós fyrir ljós
- Kúpull með hreyfiskynjara
- Kúpull með neyðarljósi
- Kúpull með neyðarljósi og hreyfiskynjara
- Kúpull á vegg með neyðarljósi og hreyfiskynjara
- Lampi, ilangur
- Útljós
- Neyðarljós
- Einfaldur tölvutengill hæð 200
- Tvöfaldur tölvutengill hæð 200
- Hitanemi hæð 1500
- Þrefaldur KNX þrýstirofi hæð 1100
- Hnappur hæð 1100
- DB Dyrabjalla hæð 2300
- DS Dyrasímaslóð hæð 1500
- DT Dyrasímatöl hæð 1500
- RL Handboði reyklosunar lyftu hæð 1500
- RS Handboði reyklosunar stigahúss hæð 1500
- ul Búnaður utanálggjandi
- ls Búnaður á lagnastiga

B	18.01.2023	Vöðutur	SJ	MBP
A	09.12.2022	Uppfærsla	SJ	MBP
Utg.	Days	Skýring	St.	Sp.

VERKHÖNNUN

VERKFRÆÐIRÁÐGGJÖF

Katrínartúni 4, 105 Reykjavík
Sími: 570-5800, kt: 650107-1280
www.verkhonnun.is, verkhonnun@verkhonnun.is

Magnús B. Þórðarson kt. 030879-4149

Samþykkt f.h. Verkhönnunar ehf.:

Undirritað samræmingarhönnuðar:

Verkhönnun

APALSKARÐ 2-4

RAFLAGNIR

LÁG- OG SMÁSPENNA 3.HÆÐ 1.HL

Aðaluppdráttur:

thordur@verkhonnun.is	BDÓ	PKK	30.11.2022	1:50	A1
Hannað	Teknað	Virkað	Dagsetning	Mælikvarði	Blástanó

2017-01-060

Verknúmer



24.03.01

Teknúmer




B

Breyting

HÖNNUNUR ÁSKILUR SÉR ALLAN RÉTT A TÆKNINGUM - FÖLUFÖLUN ER HÁÐ SKRIFLEGU SAMÞYKKI

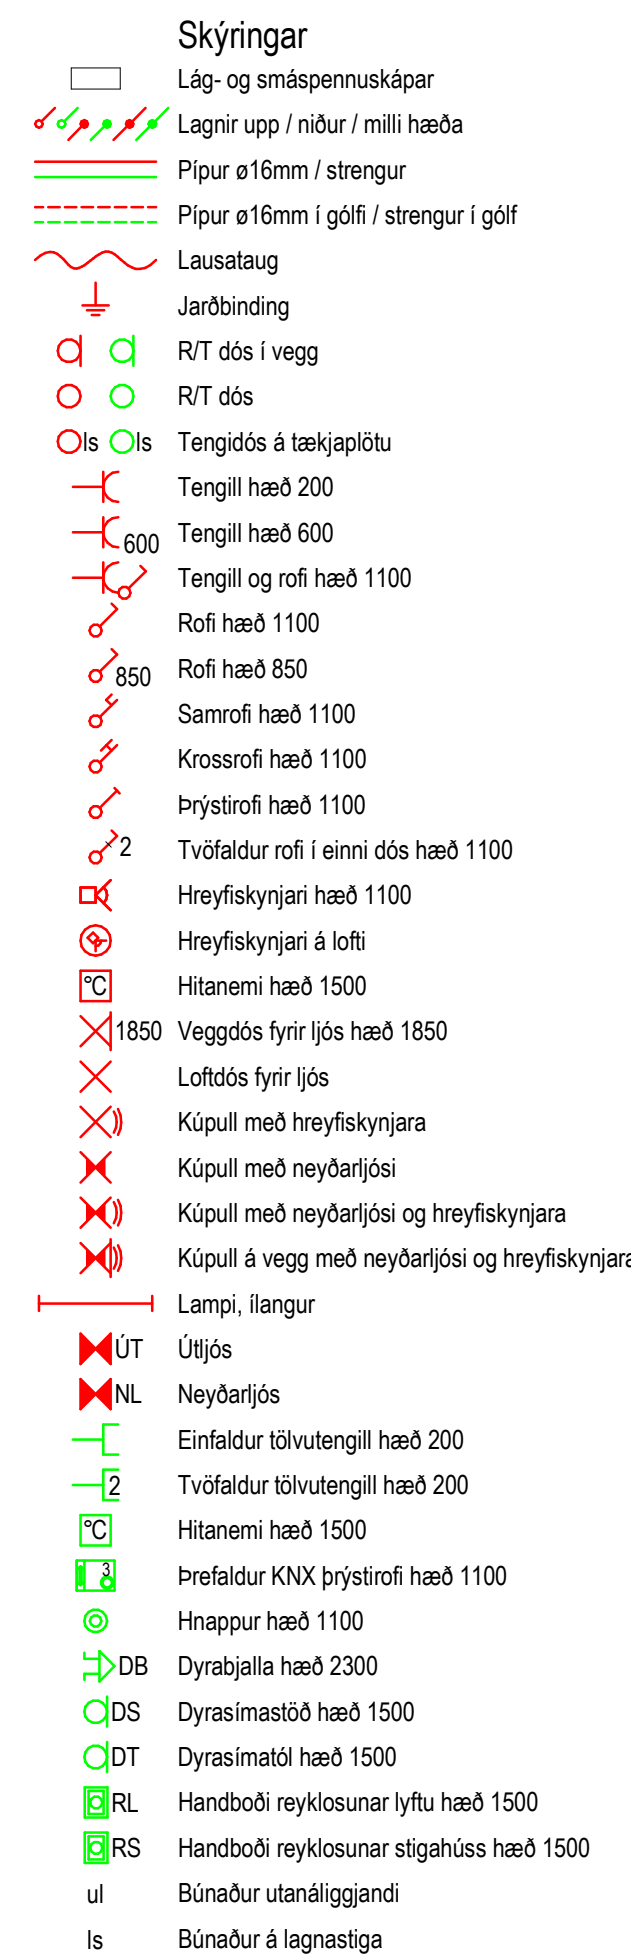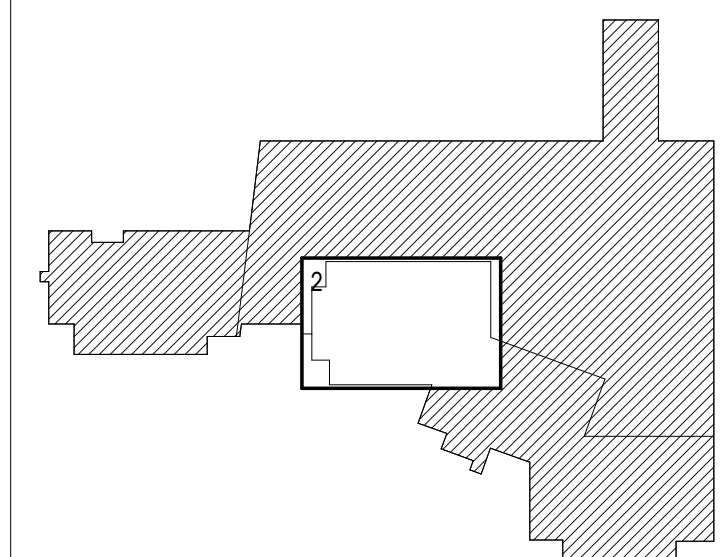

Katrínartúni 4, 105 Reykjavík
Sími: 570-5800, kt: 650107-1280
www.verkhonnun.is, verkhonnun@verkhonnun.is

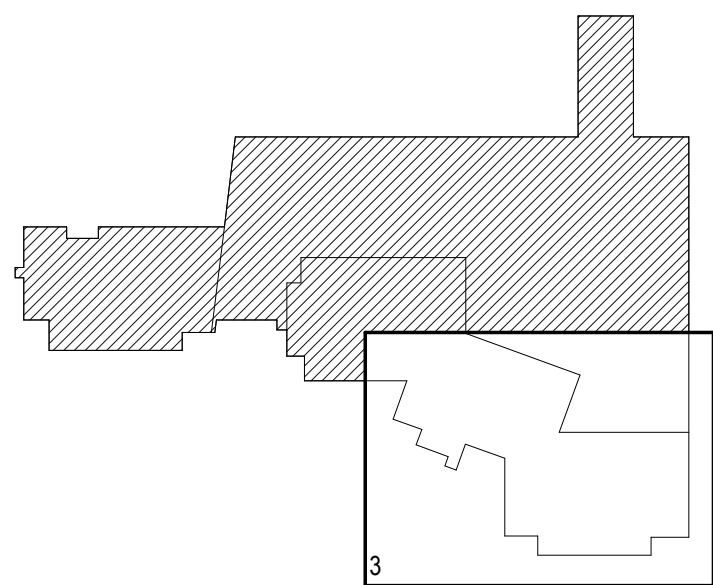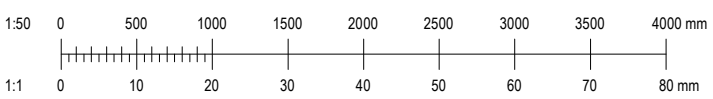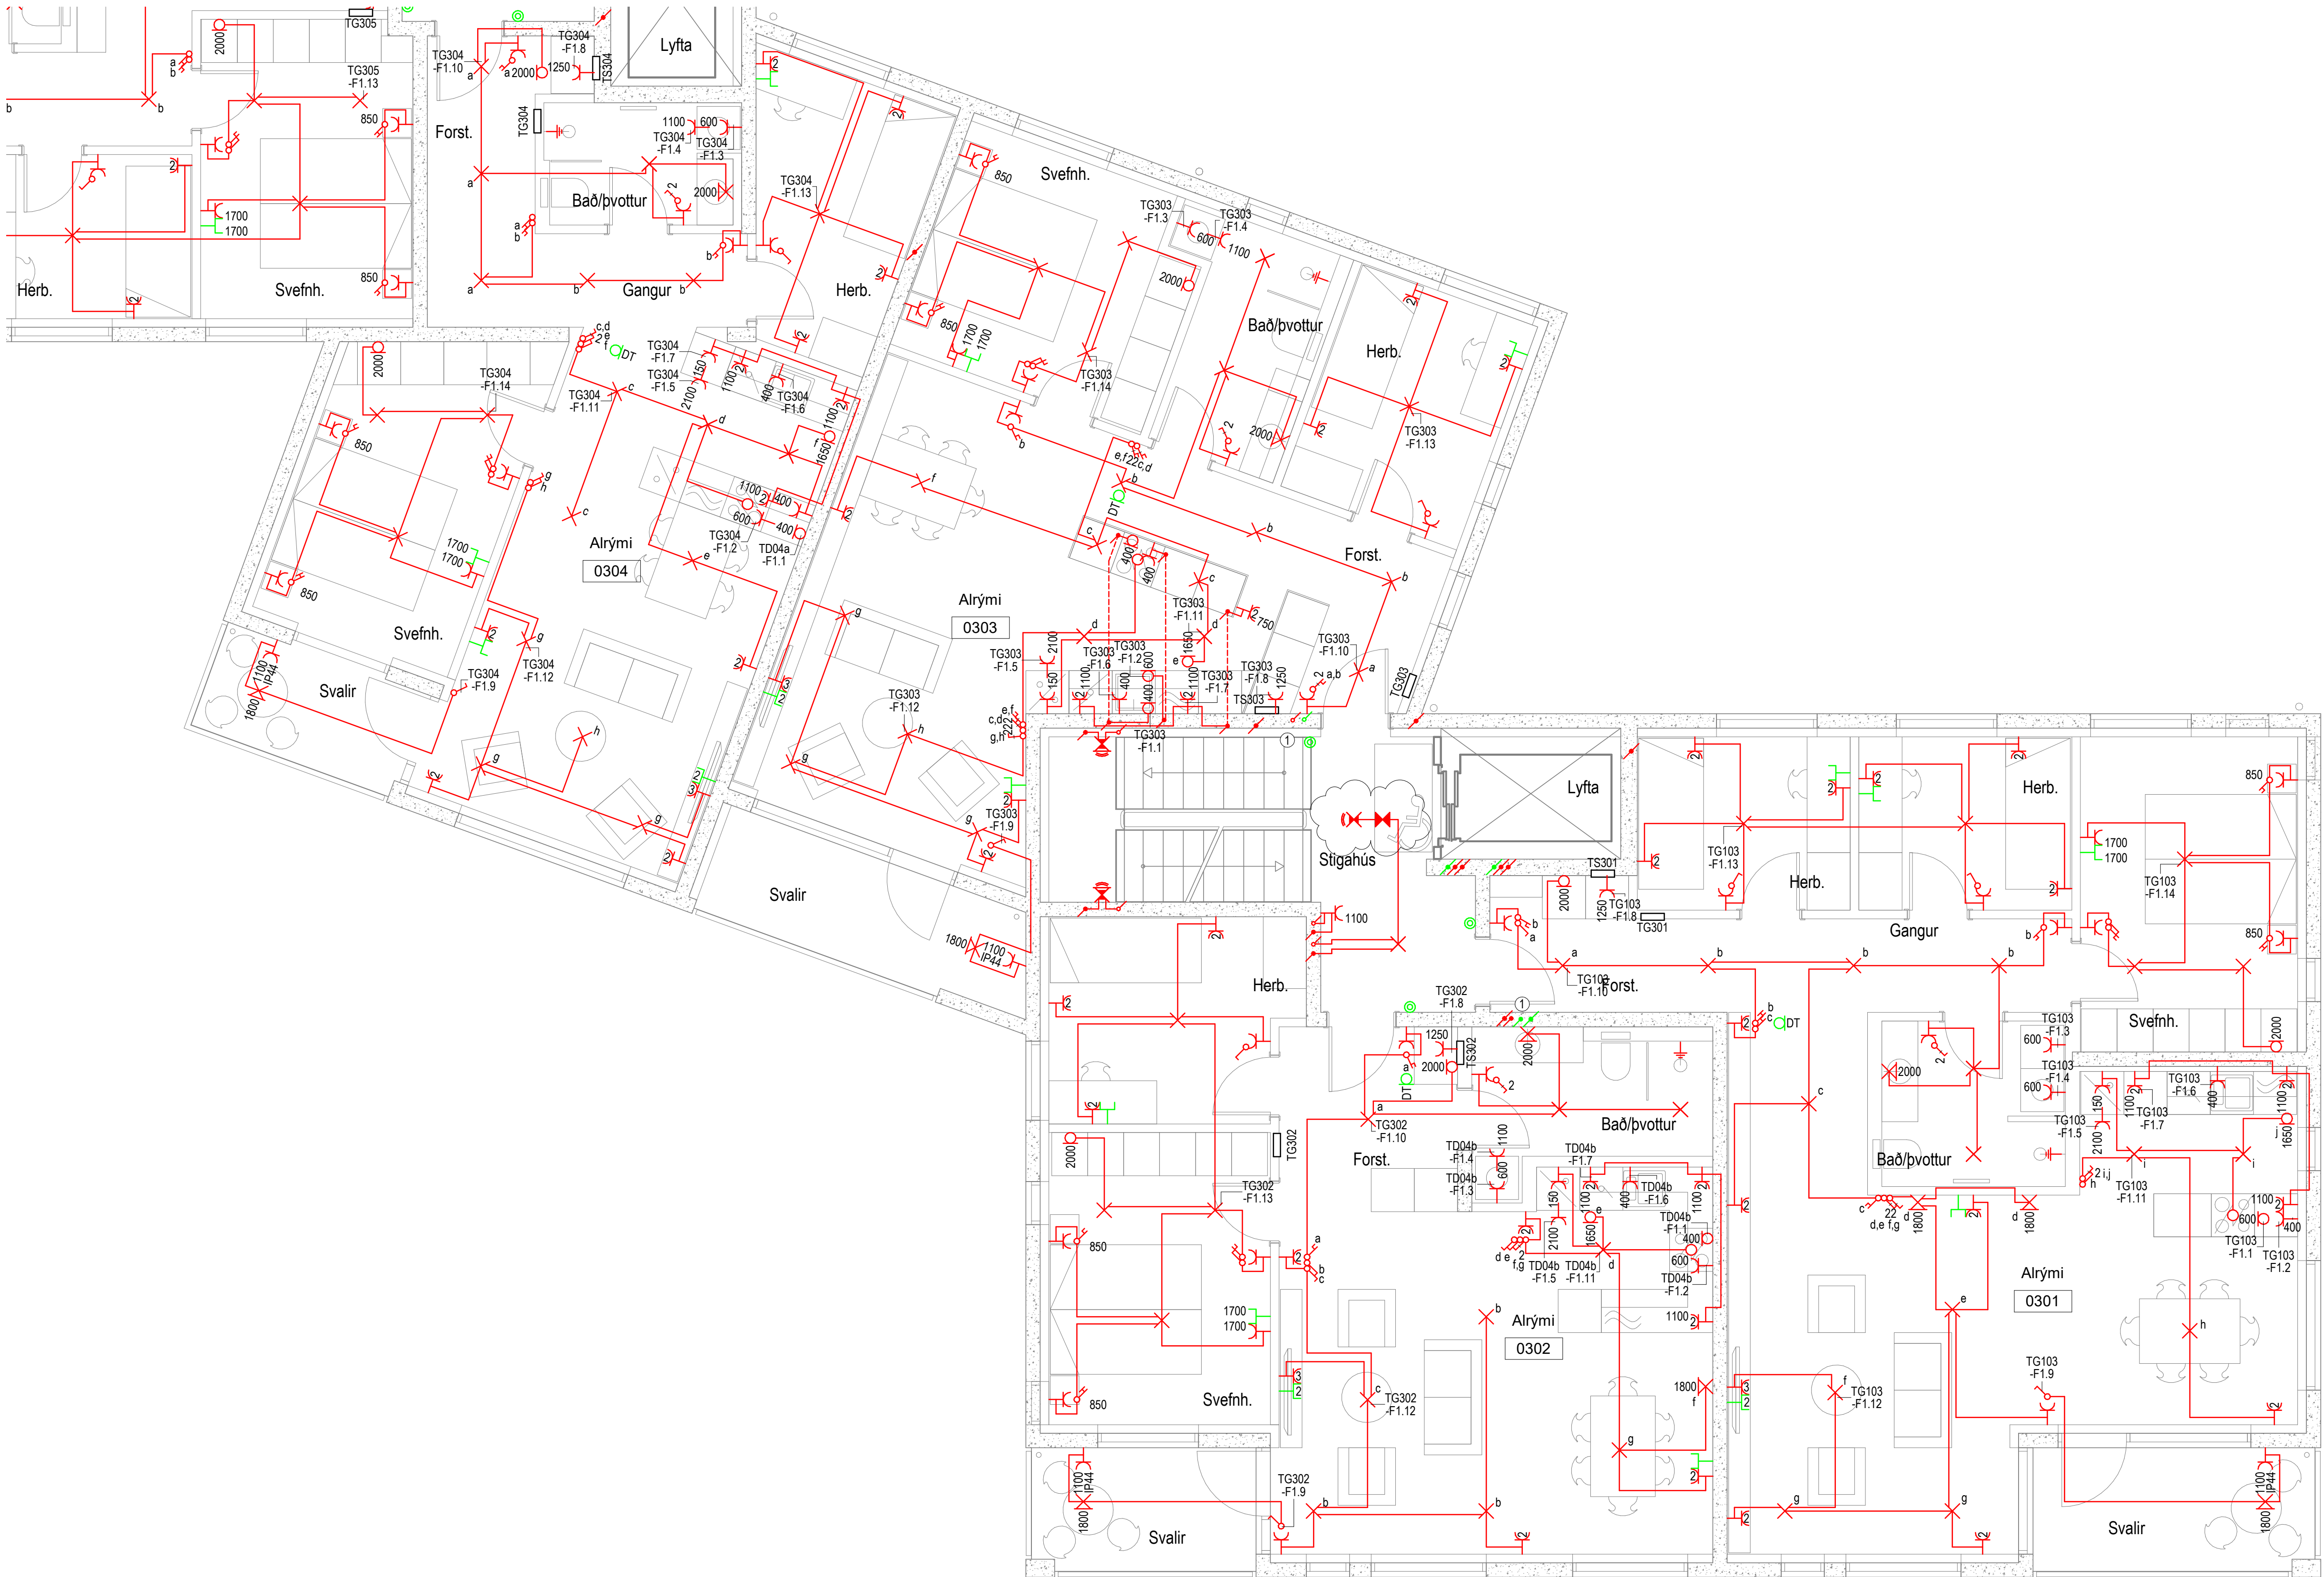

- Skýringar**
- Lág- og smáspennuskápar
 - Lagnir upp / niður / milli hæða
 - Pípur $\varnothing$ 16mm / strengur
 - Pípur $\varnothing$ 16mm í gólf / strengur í gólf
 - Lausataug
 - Jarðbinding
 - R/T dós í vegg
 - R/T dós
 - Tengiddós á tækjaplötu
 - Tengill hæð 200
 - Tengill hæð 600
 - Tengill og rofi hæð 1100
 - Rofi hæð 1100
 - Rofi hæð 850
 - Samrofi hæð 1100
 - Krossrofi hæð 1100
 - Þrýstirofi hæð 1100
 - Tvöfaldur rofi í einni dós hæð 1100
 - Hreyfiskynjari hæð 1100
 - Hreyfiskynjari á lofti
 - Hitanemi hæð 1500
 - Veggdós fyrir ljós hæð 1850
 - Loftdós fyrir ljós
 - Kúpull með hreyfiskynjara
 - Kúpull með neyðarljósi
 - Kúpull með neyðarljósi og hreyfiskynjara
 - Kúpull á vegg með neyðarljósi og hreyfiskynjara
 - Lampi, ilangur
 - Útljós
 - Neyðarljós
 - Einfaldur tölvutengill hæð 200
 - Tvöfaldur tölvutengill hæð 200
 - Hitanemi hæð 1500
 - Þrefaldur KNX þrýstirofi hæð 1100
 - Hnappur hæð 1100
 - DB
 - Dyrabjalla hæð 2300
 - Dyrasímastöð hæð 1500
 - Dyrasímatöl hæð 1500
 - Handboði reyklosunar lyftu hæð 1500
 - Handboði reyklosunar stigahúss hæð 1500
 - ul
 - Búnaður utanálggjandi
 - ls
 - Búnaður á lagnastiga

B	18.01.2023	Vöðvatur	SJ	MBP
A	09.12.2022	Uppfærsla	SJ	MBP
Utg.	Days	Skýring	St.	St.

VERKHÖNNUN
VERKFRÆÐIRÁÐGJÖF

Katrínartúni 4, 105 Reykjavík
Sími: 570-5800, kt. 650107-1280
www.verkhonnun.is, verkhonnun@verkhonnun.is

Magnús B. Þórðarson kt. 030879-4149

Samþykkt í h. Verkhönnunart. 030879-4149

Undirtekt samþræðingahönnuð:




Verkhönnun

APALSKARÐ 2-4

RAFLAGNIR

LÁG- OG SMÁSPENNA 3.HÆÐ 3.HL

thorður@verkhonnun.is	BDÓ	PKK	30.11.2022	1:50	A1
Hannad	Teknad	Virfad	Dagsetning	Mælikvarði	Bláskarð
2017-01-060	24.03.03	B			
Verkhönnun	Teknadur	Breyting			
HÖNNUNARSKILUR SER ALLAN RÉTT A TEKNINGUM - FÖLJÓÐUN ER HÁÐ SKRIFLEGU SAMÞYKKI					

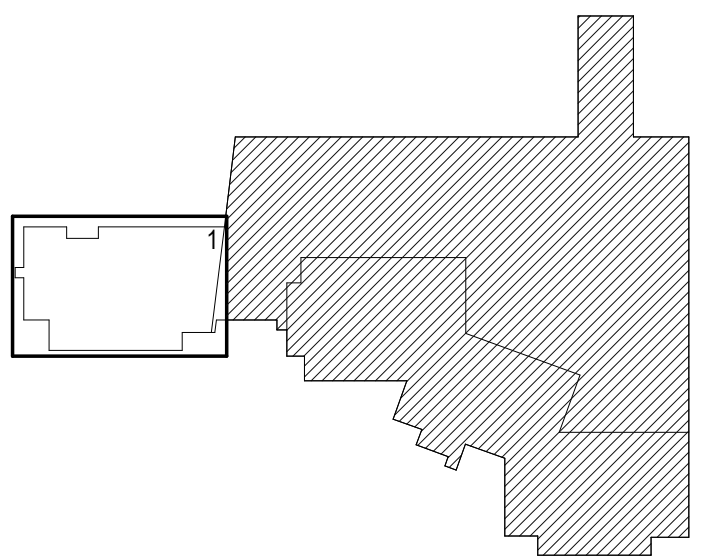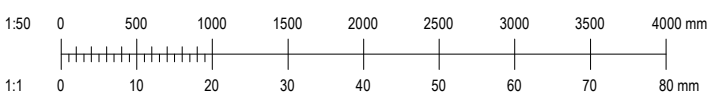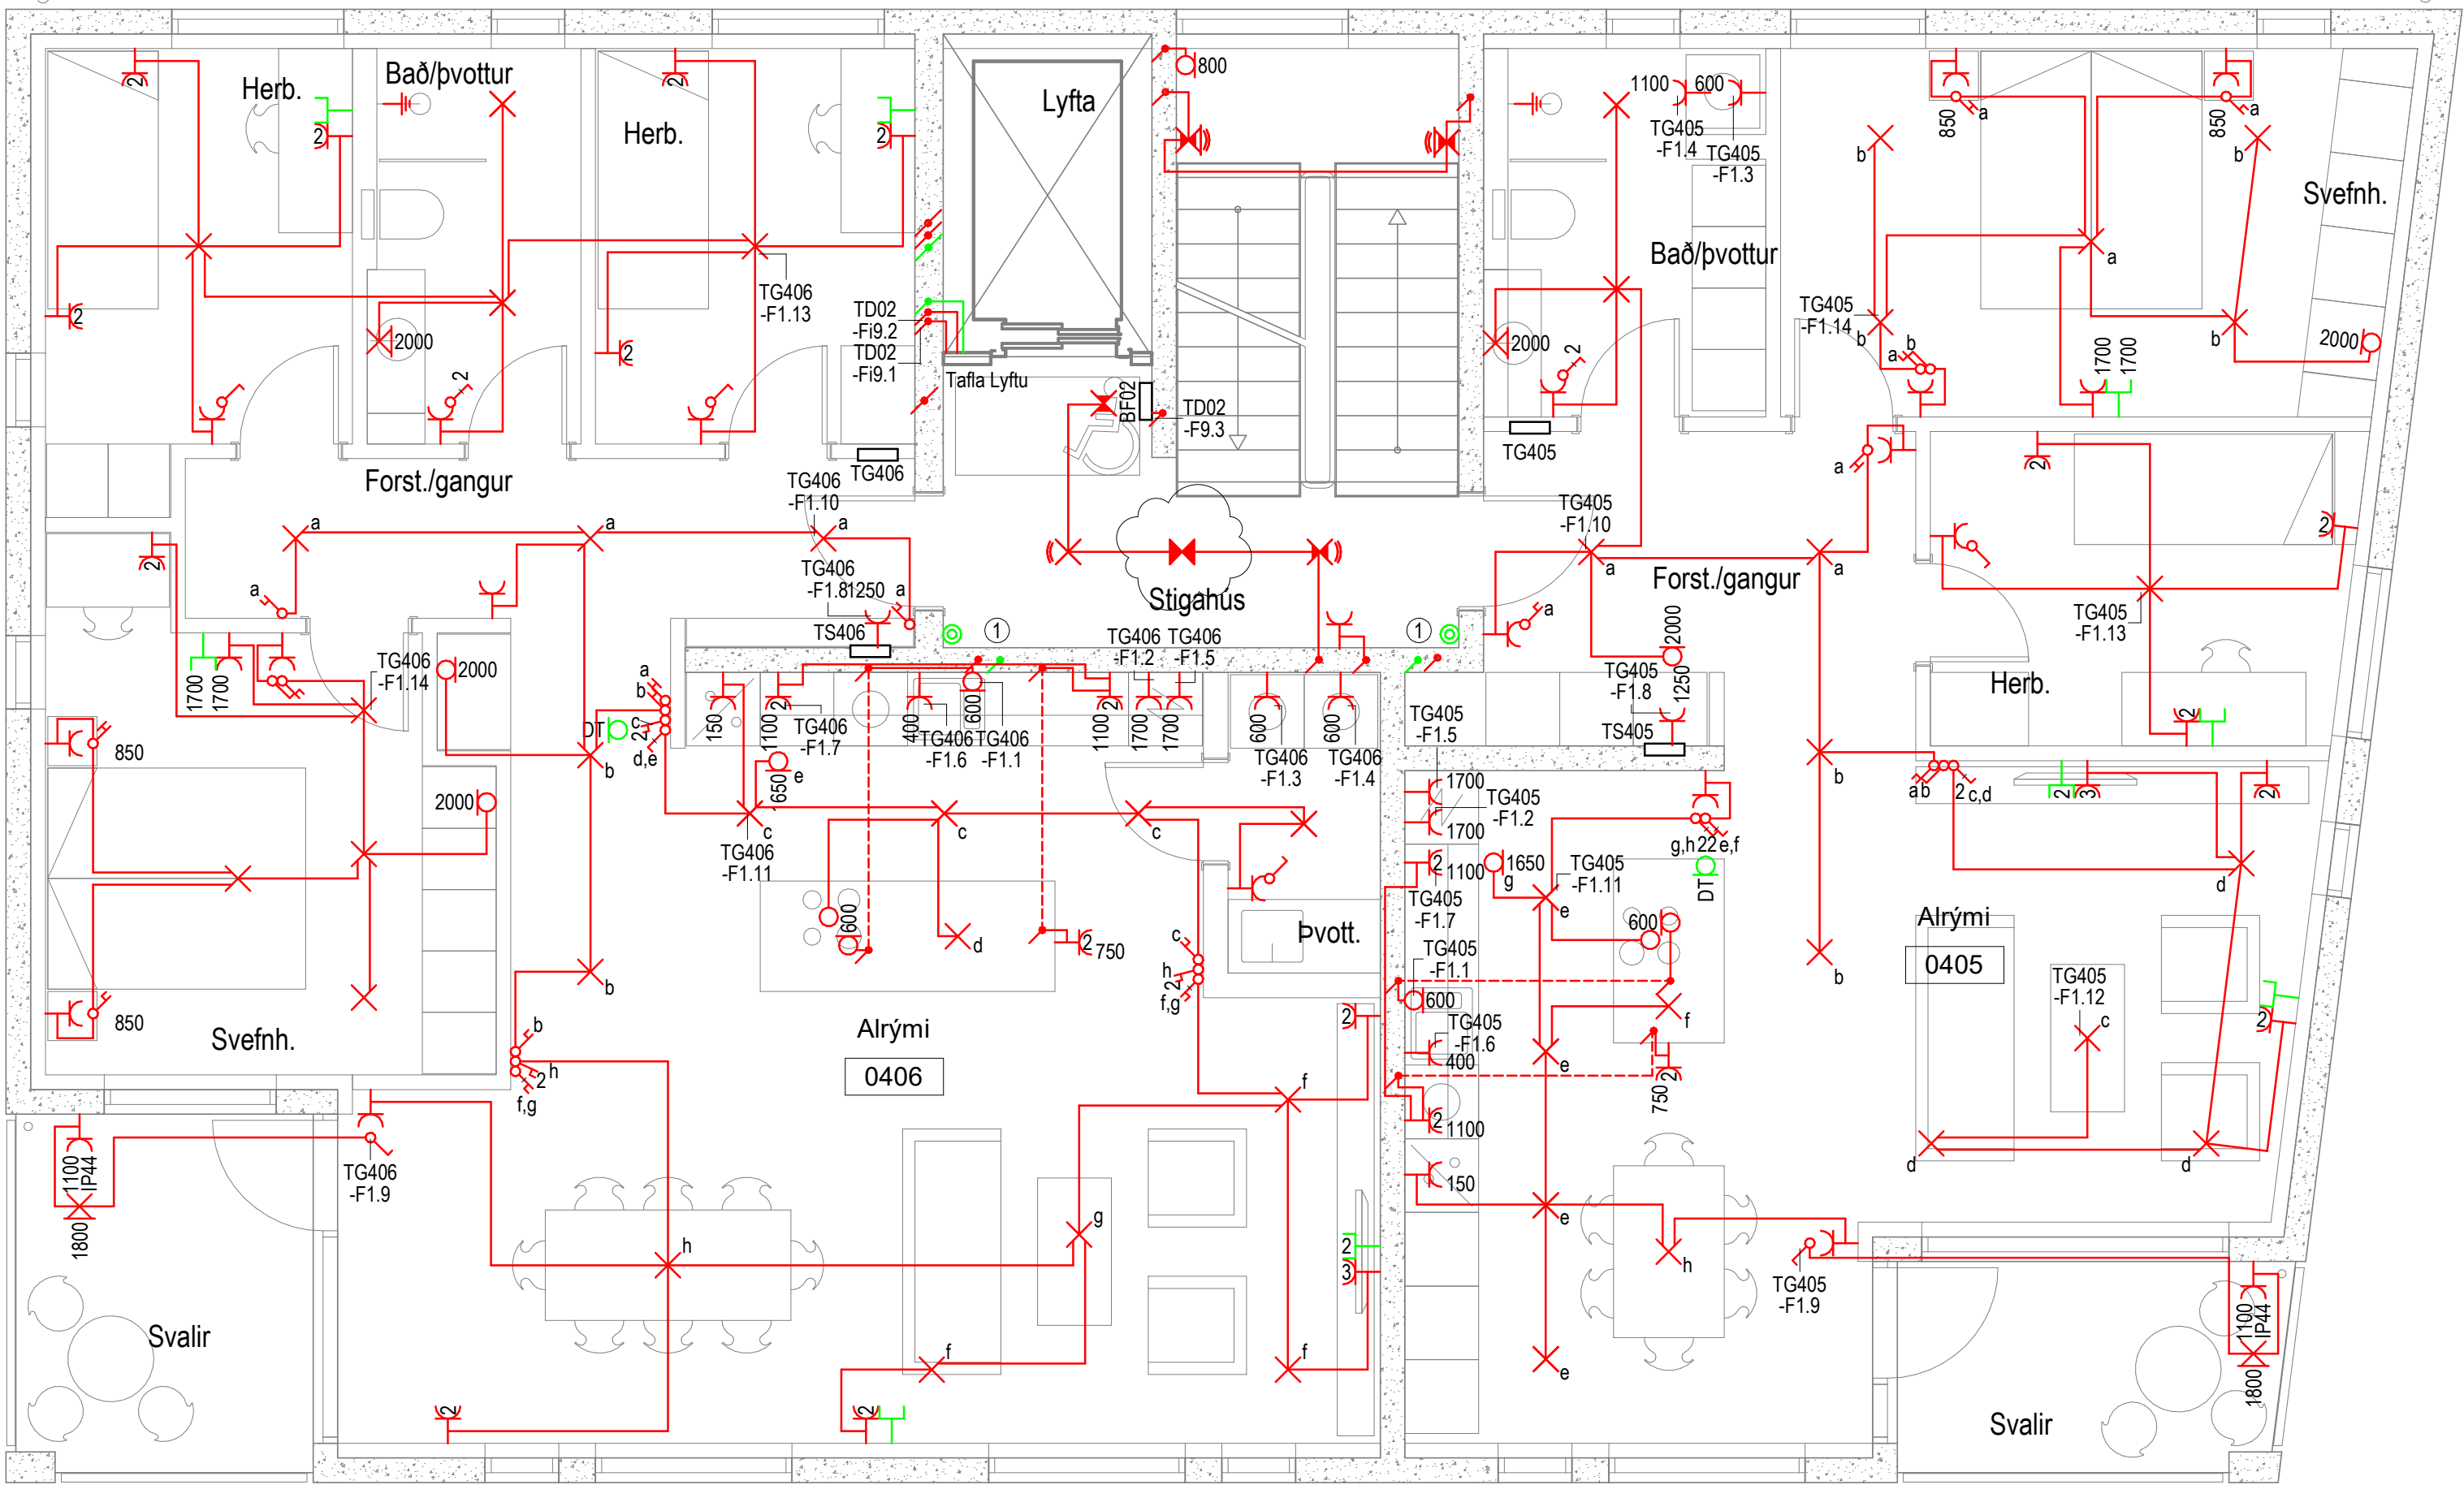

Skýringar

- Lág- og smáspennuskápar
- Lagnir upp / niður / milli hæða
- Pipur ø16mm / strengur
- Pipur ø16mm í gólf / strengur í gólf
- Lausataug
- Jarðbinding
- R/T dós í vegg
- R/T dós
- Tengidós á tækjaplötu
- Tengill hæð 200
- Tengill hæð 600
- Tengill og rofi hæð 1100
- Rofi hæð 1100
- Rofi hæð 850
- Samrofi hæð 1100
- Krossrofi hæð 1100
- Þrýstirofi hæð 1100
- Tvöfaldur rofi í einni dós hæð 1100
- Hreyfiskynjari hæð 1100
- Hreyfiskynjari á lofti
- Hitanemi hæð 1500
- Veggdós fyrir ljós hæð 1850
- Loftdós fyrir ljós
- Kúpull með hreyfiskynjara
- Kúpull með neyðarljósi
- Kúpull með neyðarljósi og hreyfiskynjara
- Kúpull á vegg með neyðarljósi og hreyfiskynjara
- Lampi, ilangur
- Útljós
- Neyðarljós
- Einfaldur tölvutengill hæð 200
- Tvöfaldur tölvutengill hæð 200
- Hitanemi hæð 1500
- Þrefaldur KNX þrýstirofi hæð 1100
- Hnappur hæð 1100
- DB
- Dyrastímatöl hæð 2300
- Dyrastímatöl hæð 1500
- DT
- Dyrastímatöl hæð 1500
- Handboði reyklosunar lyftu hæð 1500
- Handboði reyklosunar stigahúss hæð 1500
- ul
- Búnaður utanálggjandi
- ls
- Búnaður á lagnastiga

B	18.01.2023	Vöðutur	SJ	MBP
A	09.12.2022	Uppfærsla	SJ	MBP
Utg.	Days	Skýring	St.	Sp.

VERKHÖNNUN

VERKFRÆÐIRÁÐGJÖF

Katrínartúni 4, 105 Reykjavík
Sími: 570-5800, kt: 650107-1280
www.verkhonnun.is, verkhonnun@verkhonnun.is

Magnús B. Þórðarson kt. 030879-4149

Samþykkt af Verkhönnun ehf.:

Undirtekt samráðgjafarinnar:




Verkhönnun

APALSKARÐ 2-4

RAFLAGNIR

LÁG- OG SMÁSPENNA 4.HÆÐ 1.HL

Aðaluppdráttur:				
thordur@verkhonnun.is	BDÓ	ÞKK	30.11.2022	1:50
Hannad	Teknad	Yfirfad	Dagsetning	Mælikvarði
2017-01-060		24.04.01		A1
Verknúmer		Teknúmer		Blástöðar
				Breyting
HÖNNUNIR ÁSKILUR SÉR ALLAN RÉTT A TEKNINGUM - FJÓLFÖLDUN ER HÁÐ SKRIFLEGU SAMÞYKKI				

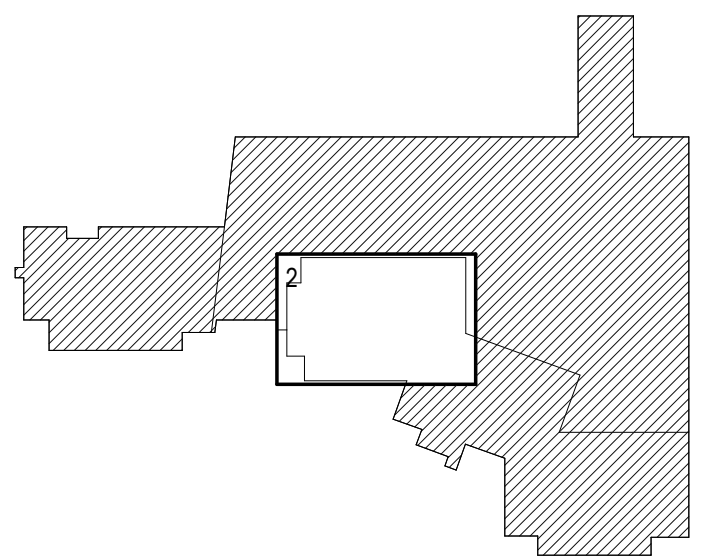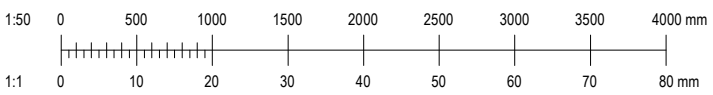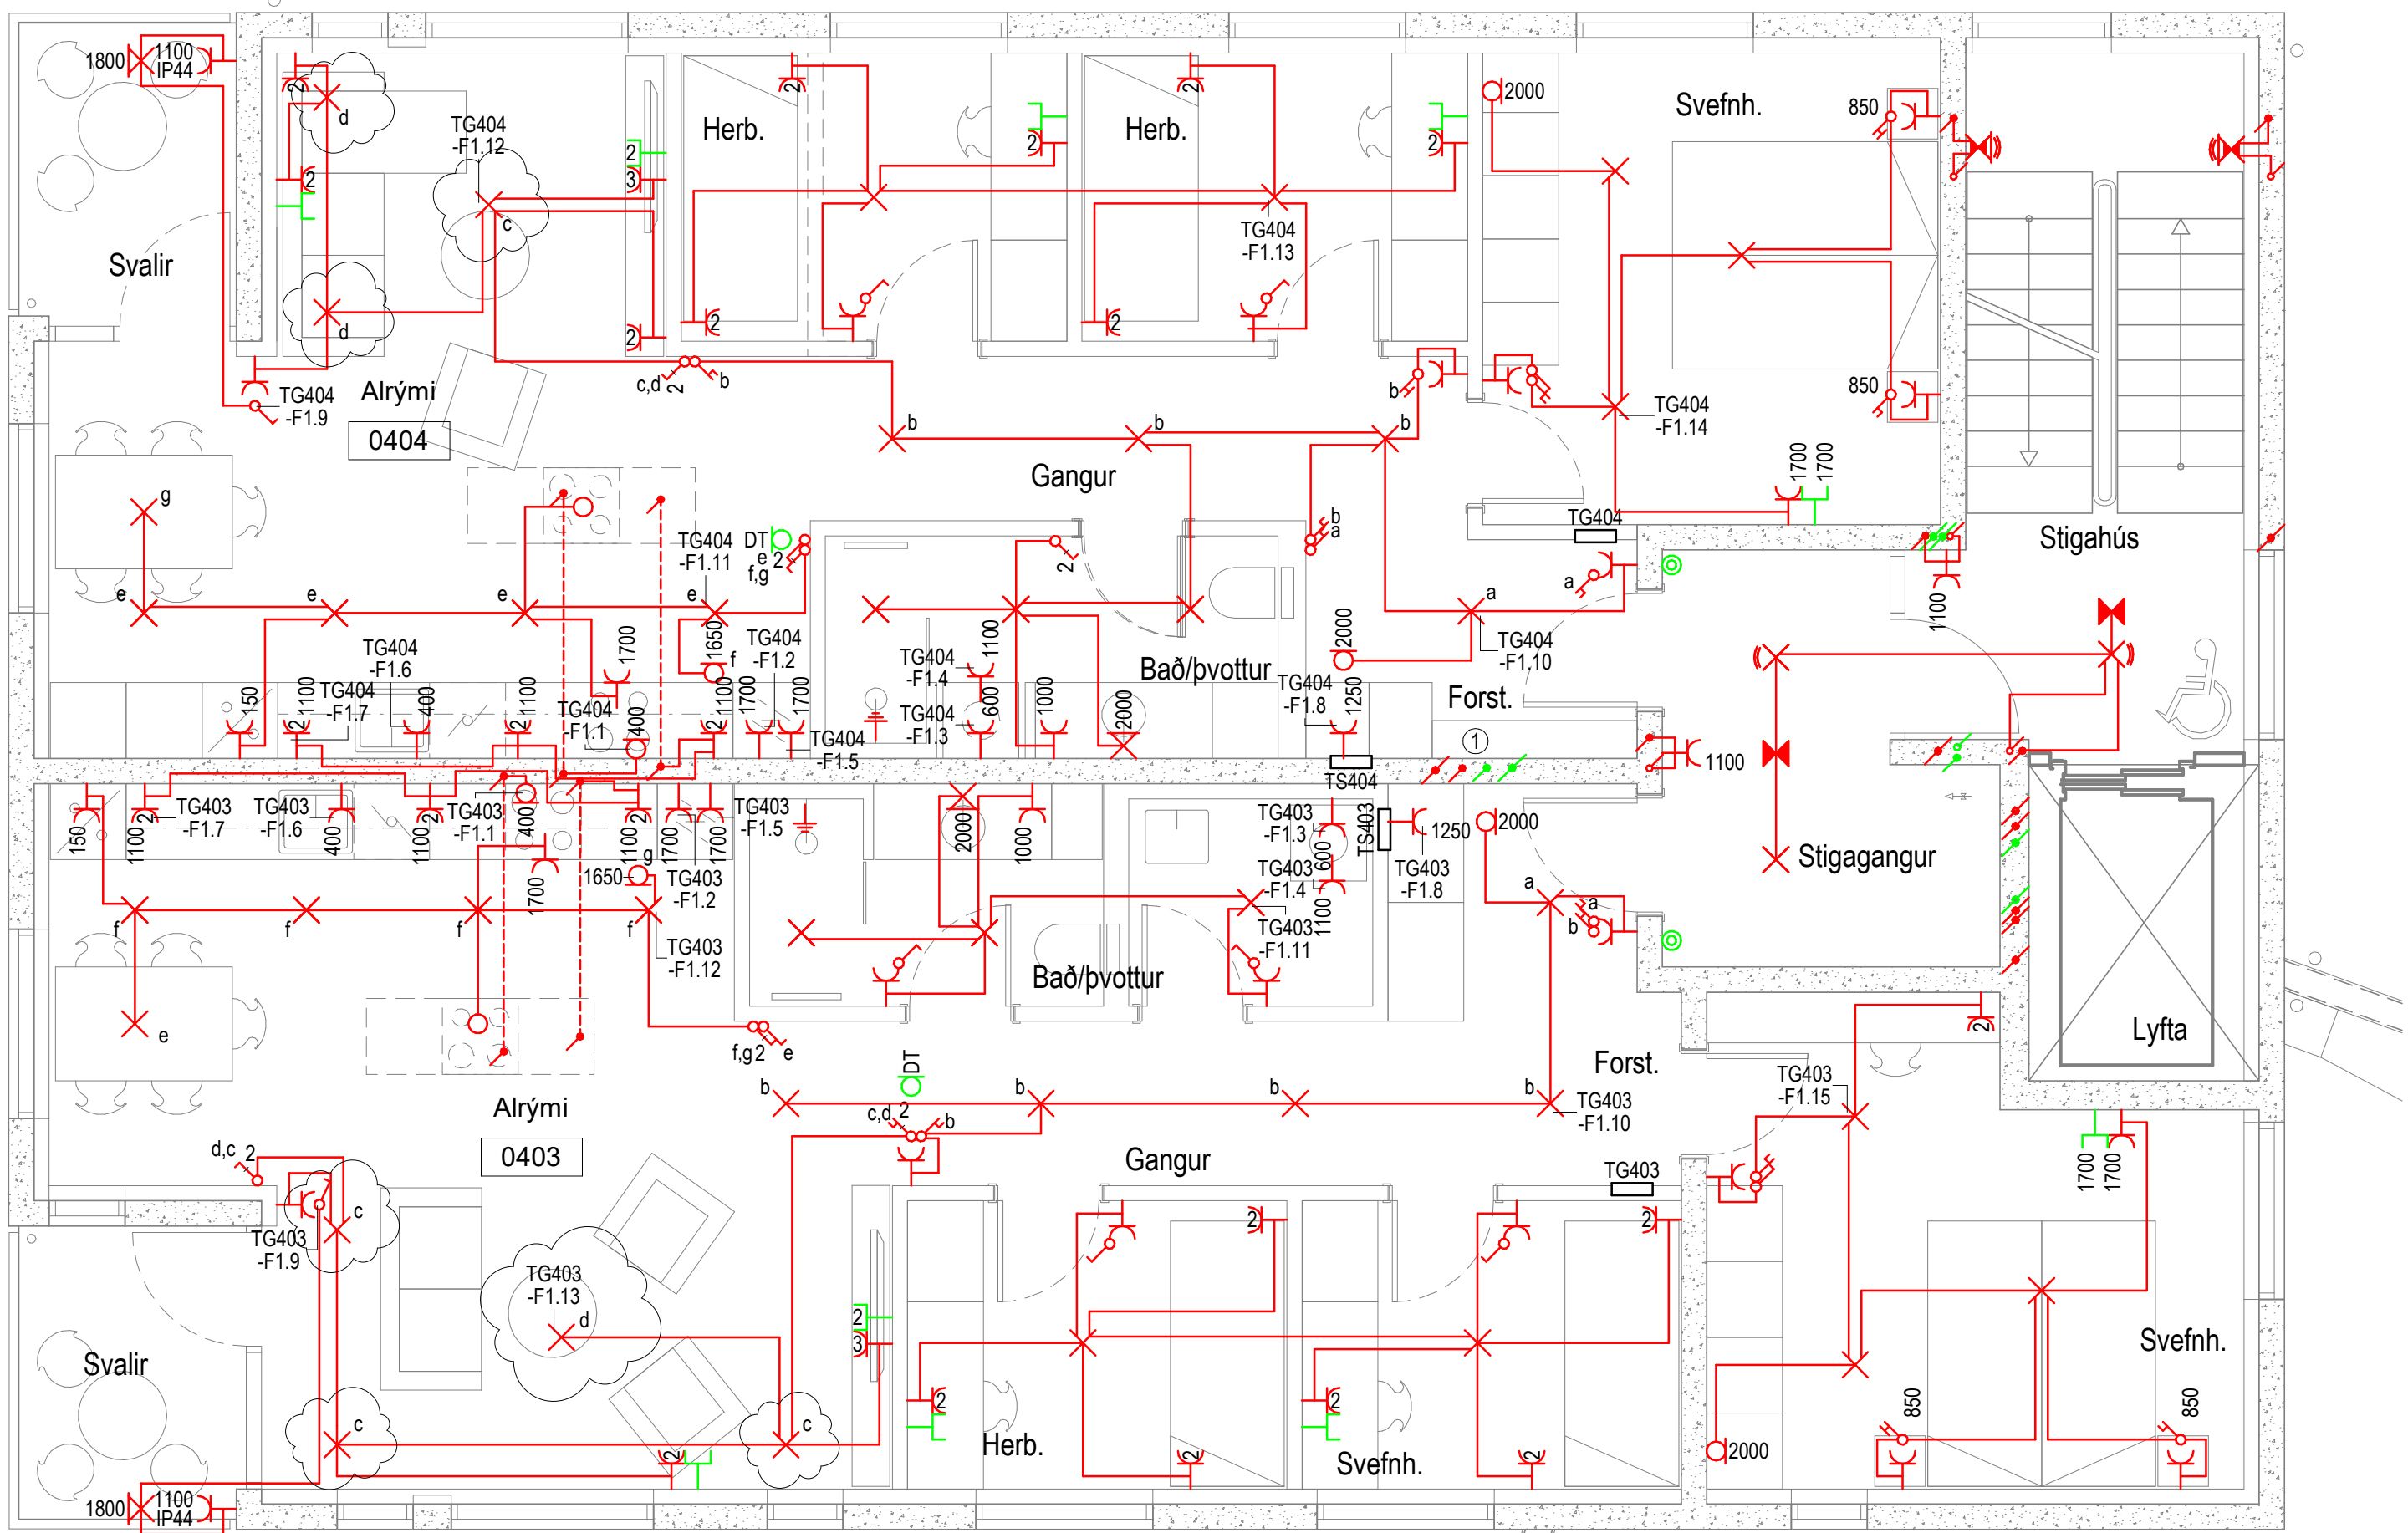

Skýringar

- Lág- og smáspennuskápar
- Lagnir upp / niður / milli hæða
- Pipur ϕ 16mm / strengur
- Pipur ϕ 16mm í gólf / strengur í gólf
- Lausataug
- Jarðbinding
- R/T dós í vegg
- R/T dós
- Tengidós á tækjaplötu
- Tengill hæð 200
- Tengill hæð 600
- Tengill og rofi hæð 1100
- Rofi hæð 1100
- Rofi hæð 850
- Samrofi hæð 1100
- Krossrofi hæð 1100
- Þrýstrofi hæð 1100
- Tvöfaldur rofi í einni dós hæð 1100
- Hreyfiskynjari hæð 1100
- Hreyfiskynjari á lofti
- Hitanemi hæð 1500
- Veggdós fyrir ljós hæð 1850
- Loftdós fyrir ljós
- Kúpull með hreyfiskynjara
- Kúpull með neyðarljósi
- Kúpull með neyðarljósi og hreyfiskynjara
- Kúpull á vegg með neyðarljósi og hreyfiskynjara
- Lampi, ilangur
- Útljós
- Neyðarljós
- Einfaldur tölvutengill hæð 200
- Tvöfaldur tölvutengill hæð 200
- Hitanemi hæð 1500
- Þrefaldur KNX þrýstrofi hæð 1100
- Hnappur hæð 1100
- DB Dyrabjalla hæð 2300
- DS Dyrasímaskið hæð 1500
- DT Dyrasímatöl hæð 1500
- RL Handboði reyklosunar lyftu hæð 1500
- RS Handboði reyklosunar stigahúss hæð 1500
- ul Búnaður utanálggjandi
- ls Búnaður á lagnastiga

D	02.06.2023	Færsla á loftdósum	SJ	MBÞ
C	07.02.2023	Tekning uppfærð	BDÓ	MBÞ
B	18.01.2023	Völbaetur	SJ	MBÞ
A	09.12.2022	Uppfærsla	SJ	MBÞ

Útg.	Daga	Skýring	Ö.	Úp.
------	------	---------	----	-----

VERKHÖNNUN
VERKFRÆÐIRÁÐGJÖF

Katrínartúni 4, 105 Reykjavík
Sími: 570-5800, kt: 650107-1280
www.verkhonnun.is, verkhonnun@verkhonnun.is

Magnús B. Þórðarson kt. 030879-4149

Sambýkt f.h. Verkhonnunar ehf.:

Undirritun samræmingarhönnuðar:

Verkhönnun

APALSKARÐ 2-4

RAFLAGNIR


LÁG- OG SMÁSPENNA 4.HÆÐ 2.HL

Aðaluppdráttur:

thorður@verkhonnun.is	BDÓ	PKK	30.11.2022	1:50	A1
Hönnuð	Teknað	Vörð	Dagsetning	Mælikvarði	Blástanó

2017-01-060	24.04.02	D
Verknúmer	Teknúmer	Breyting

HÖNNUÐUR ÁSKILUR SÉR ALLAN RÉTT A TERNINGUM - FJÓLFÓLDUN ER HÁÐ SKRIFLEGU SAMÞYKKI

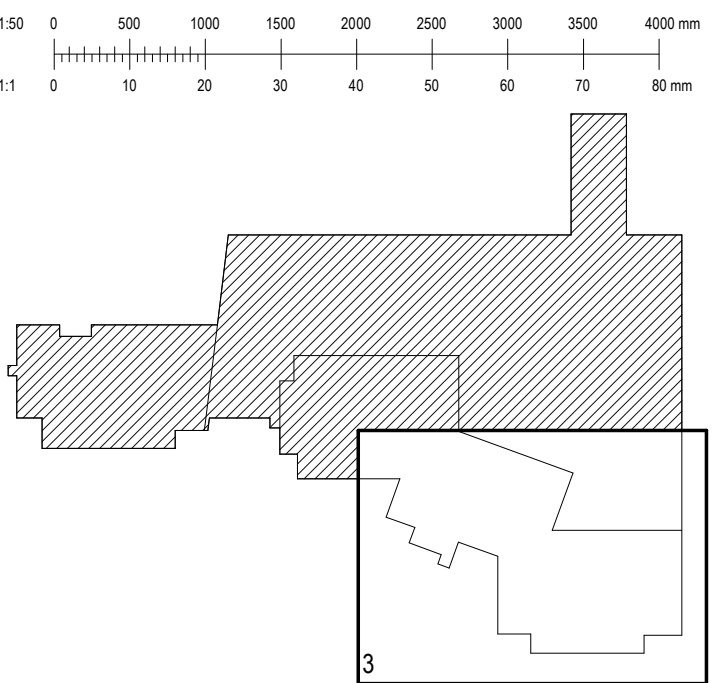

- | | |
|---|--|
|  | Lág- og smásþennuskápar |
|  | Lagnir upp / niður / milli hæða |
|  | Pípur $\varnothing$ 16mm / strengur |
|  | Pípur $\varnothing$ 16mm í gólfi / strengur í gólf |
|  | Lausataug |
|  | Jarðbinding |
|  | R/T dós í vegg |
|  | R/T dós |
|  | Tengidós á tækjapiðlu |
|  | Tengill hæð 200 |
|  | Tengill hæð 600 |
|  | Tengill og rofi hæð 1100 |
|  | Rofi hæð 1100 |
|  | Rofi hæð 850 |
|  | Samrofi hæð 1100 |
|  | Krossrofi hæð 1100 |
|  | Þrýstirofi hæð 1100 |
|  | Tvöfaldr rofi í einni dós hæð 1100 |
|  | Hreyfiskynjari hæð 1100 |
|  | Hreyfiskynjari á lofti |
|  | Hitanemi hæð 1500 |
|  | Veggdós fyrir ljós hæð 1850 |
|  | Loftdós fyrir ljós |
|  | Kúpuhl með hreyfiskynjara |
|  | Kúpuhl með neyðarljósi |
|  | Kúpuhl með neyðarljósi og hreyfiskynjara |
|  | Kúpuhl á vegg með neyðarljósi og hreyfiskynjara |
|  | Lampi, líangur |
|  | ÚT |
|  | Neyðarljós |
|  | Einfaldr tilvottengill hæð 200 |
|  | Tvöfaldr tilvottengill hæð 200 |
|  | Hitanemi hæð 1500 |
|  | Prefaldr KNX þrýstirofi hæð 1100 |
|  | Hinnapur hæð 1100 |
|  | Dyrabjallia hæð 2300 |
|  | Dyrasímastíð hæð 1500 |
|  | Dyrasímatal hæð 1500 |
|  | Handþó reyklosunar lyftu hæð 1500 |
|  | Handþó reyklosunar stíghúss hæð 1500 |
|  | ul |
|  | Búnaður utanálggjandi |
|  | Is |
|  | Búnaður á lagnausta |

B	18.01.2023	Viðbætur	SJ	MBÞ
A	09.12.2022	Uppfærsla	SJ	MBÞ
Útg.	Dags.	Skýring	Br.	Sp.

VERKHÖNNUN
VERKFRÆÐIRÁÐGJÖF

Katrínartúni 4, 105 Reykjavík
Sími: 570-5800, kt: 650107-1280
www.verkhonnun.is, verkhonnun@verkhonnun.is

Magnús B. Þórðarson kt. 030879-4149
Sampykki f.h. Verkhönnunur ehf.

Undirbúnað samræmingarhönnuðar:

Verkkosäpi




RAFLAGNIR

LÁG- OG SMÁSPENNA 4.HÆÐ 3.HL

Aðaluppráttur:					
thordur@verkhonnun.is	BDÓ	ÞKK	30.11.2022	1:50	A1

2017-01-060	24.04.03	B
-------------	----------	---

HÖNNUÐUR ÁSKILUR SÉR ALLAN RÉTT Á TEIKNINGUM - FJÖLFÖLDUN ER HÁÐ SKRIFLEGU SAMÞYKKI

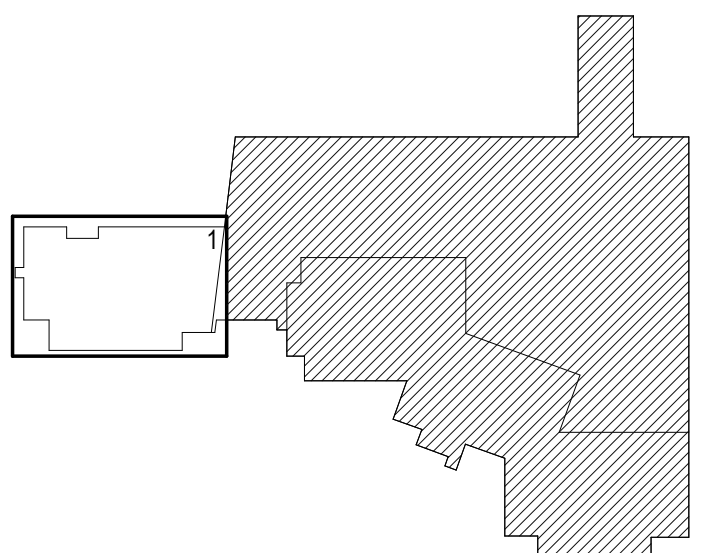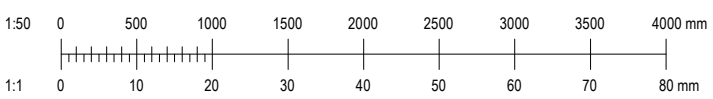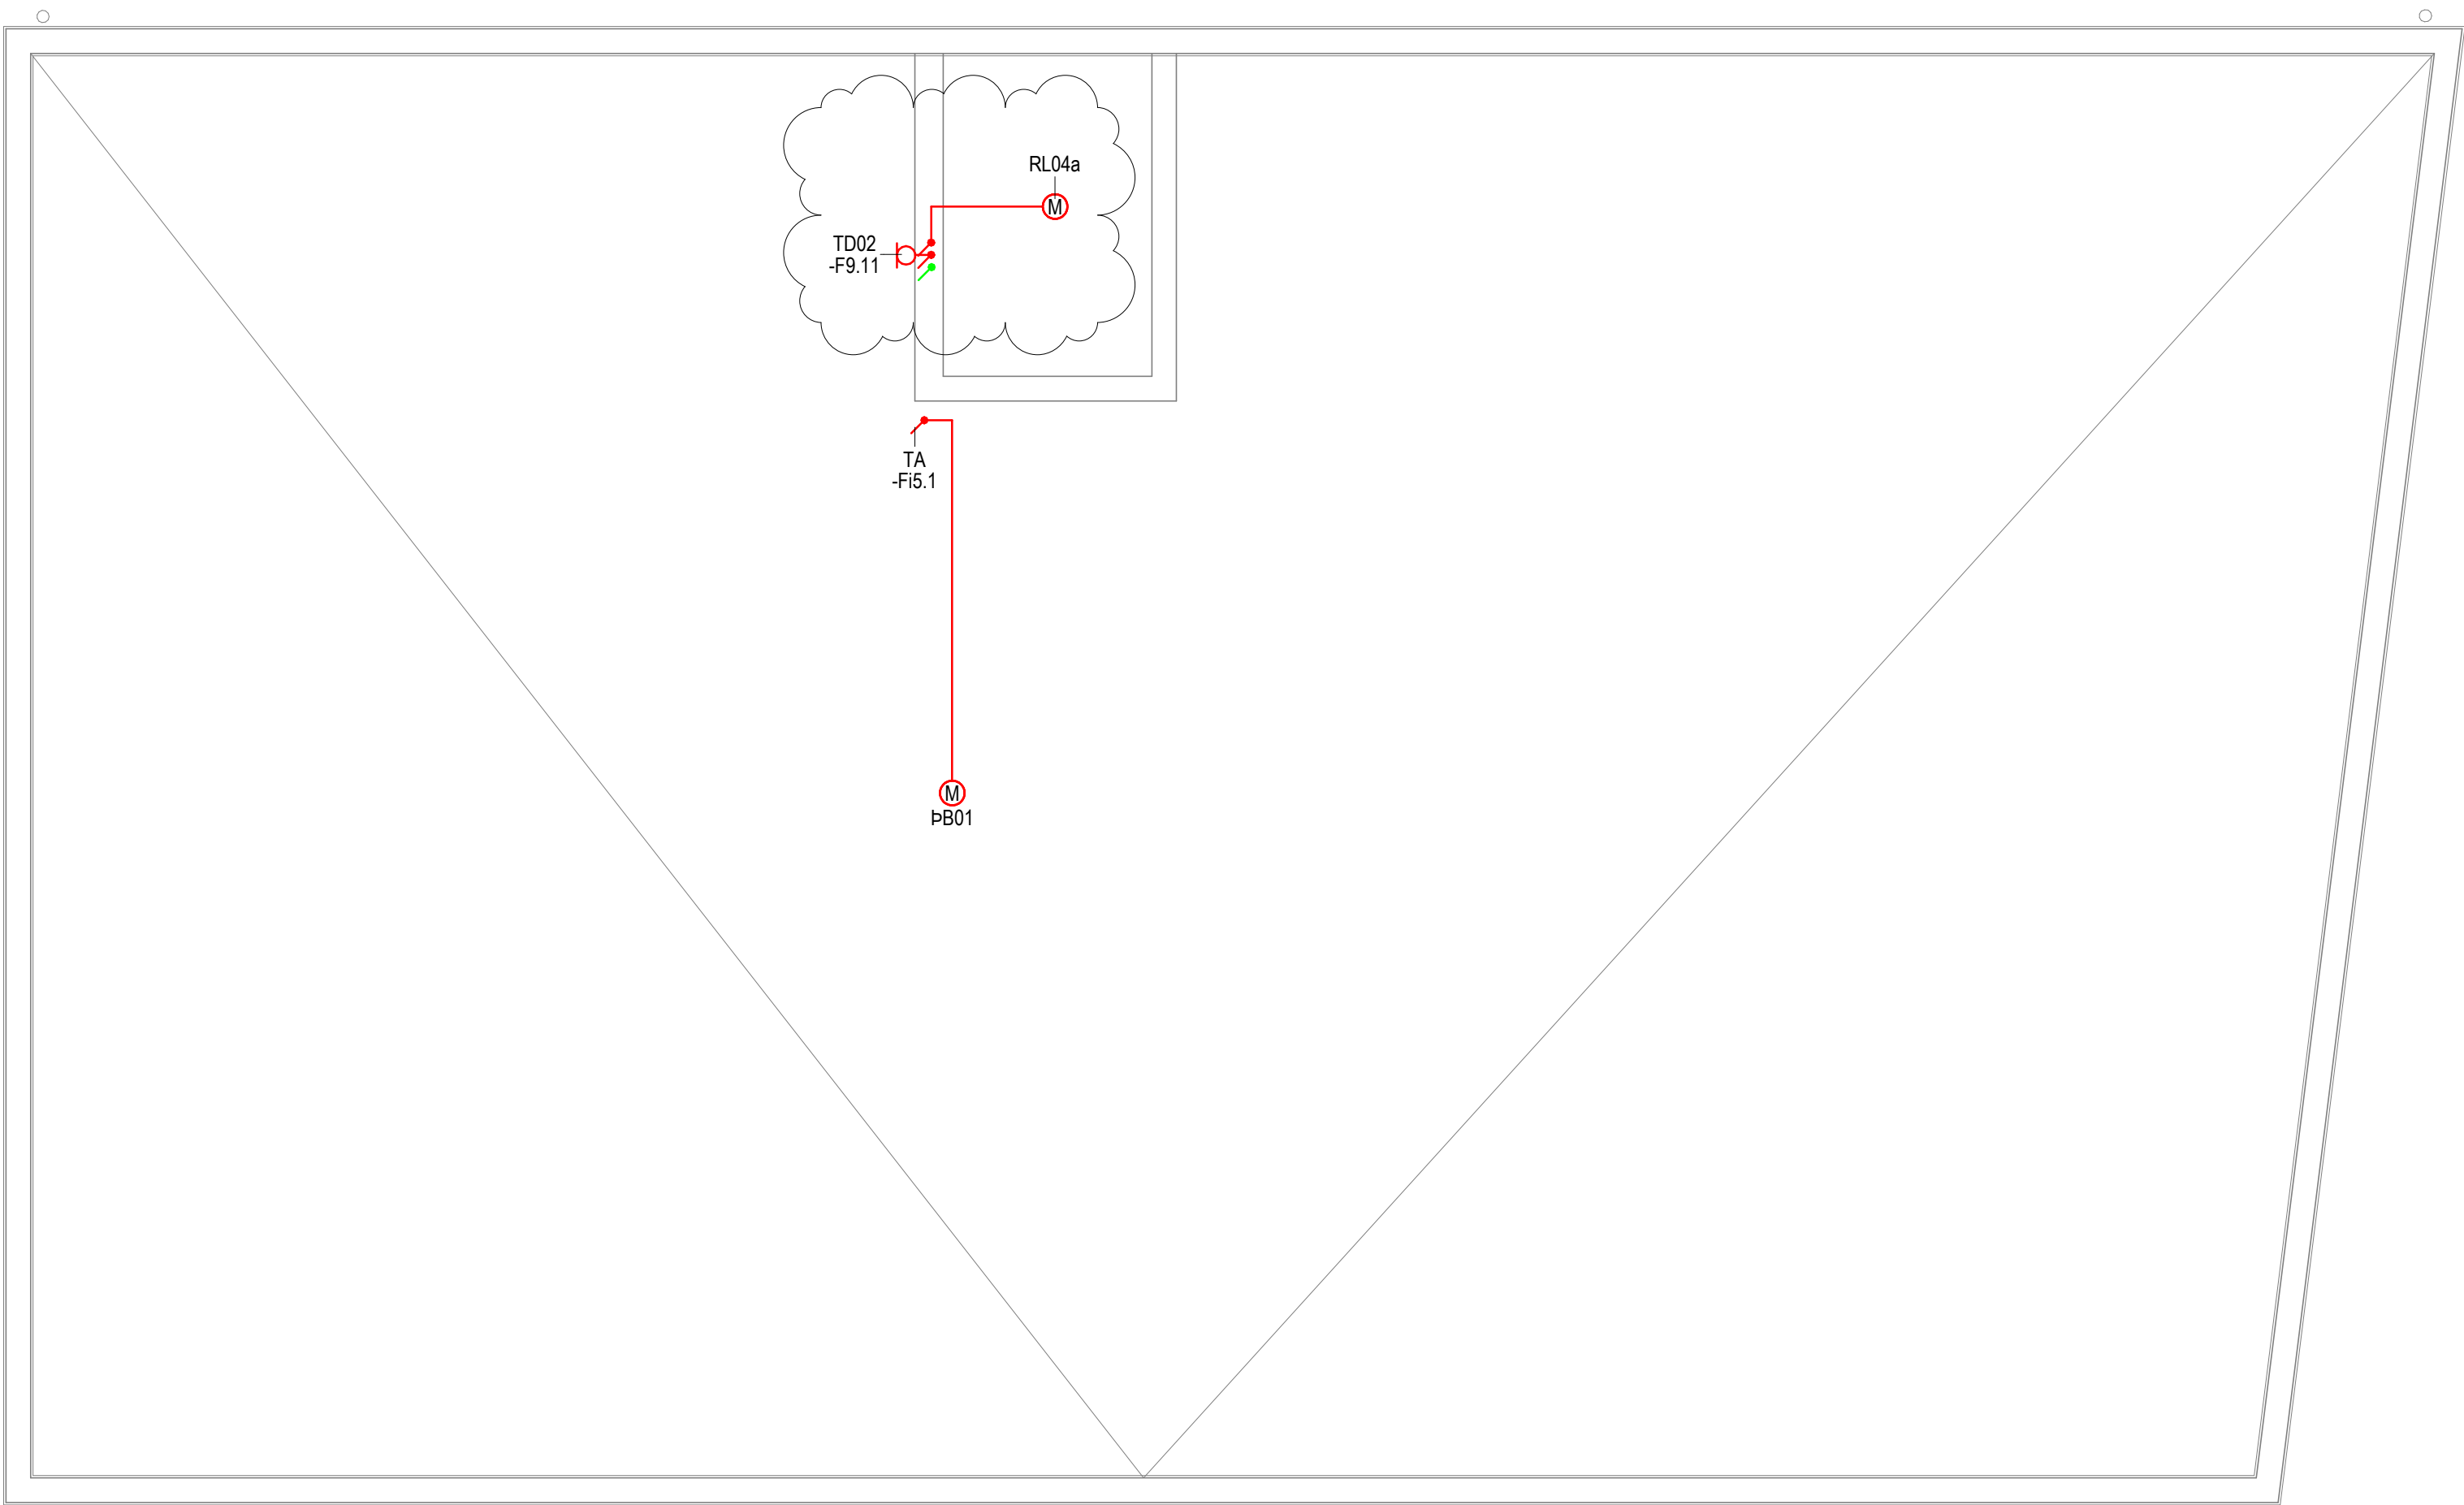

Skýringar

- Lág- og smáspennuskápar
- Lagnir upp / niður / milli hæða
- Pípur ø16mm / strengur
- Pípur ø16mm í gólf / strengur í gólf
- Lausataug
- Jarðbinding
- R/T dós í vegg
- R/T dós
- Tengidós á tækjaplötu
- Tengill hæð 200
- Tengill hæð 600
- Tengill og rofi hæð 1100
- Rofi hæð 1100
- Rofi hæð 850
- Samrofi hæð 1100
- Krossrofi hæð 1100
- Þrýstrofi hæð 1100
- Tvöfaldur rofi í einni dós hæð 1100
- Hreyfiskynjari hæð 1100
- Hreyfiskynjari á lofti
- Hítanemi hæð 1500
- Veggdós fyrir ljós hæð 1850
- Loftdós fyrir ljós
- Kúpull með hreyfiskynjara
- Kúpull með neyðarljósi
- Kúpull með neyðarljósi og hreyfiskynjara
- Kúpull á vegg með neyðarljósi og hreyfiskynjara
- Lampi, lílangur
- ÚT
- Neyðarljós
- Einfalldur tölvutengill hæð 200
- Tvöfaldur tölvutengill hæð 200
- Hítanemi hæð 1500
- Þrefaldur KNX þrýstrofi hæð 1100
- Hnappur hæð 1100
- DB
- Dyrabjalla hæð 2300
- Dyrasímastöð hæð 1500
- Dyrasímatöl hæð 1500
- RL
- RS
- ul
- ls

B	18.01.2023	Víðbætur	SJ	MBÞ
A	09.12.2022	Uppfærsla	SJ	MBÞ

Útg.	Days	Skýring	St.	Sp.
------	------	---------	-----	-----

VERKHÖNNUN
VERKFRÆÐIRÁÐGGJÖF

Katrínartúni 4, 105 Reykjavík
Sími: 570-5800, kt: 650107-1280
www.verkhonnun.is, verkhonnun@verkhonnun.is

Magnús B. Þórðarson kt. 030879-4149
Samþykkt f.h. Verkhönnunar ehf.:

Undirritað samræmingarhönnuðar:

Verkkaupi




APALSKARÐ 2-4
RAFLAGNIR
LÁG- OG SMÁSPENNA 5.HÆÐ 1.HL

Aðaluppdráttur:

thordur@verkhonnun.is	BDÓ	ÞKK	30.11.2022	1:50	A1
Hannað	Teknað	Yfirfarið	Dagsetning	Mælikvarði	Blástanð

2017-01-060	24.05.01	B
Verknúmer	Teknúmer	Breyting

HÖNNUÐUR ÁSKILUR SÉR ALLAN RÉTT A TEKNINGUM - FJÓLFÖLDUN ER HÁÐ SKRIFLEGU SAMÞYKKI

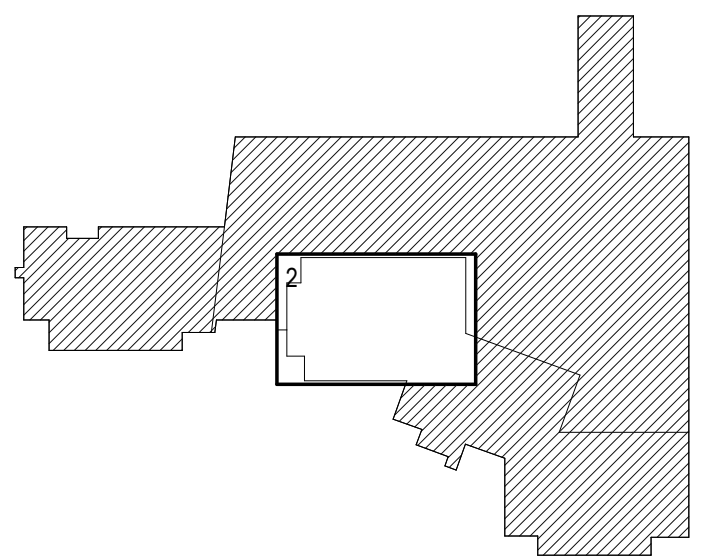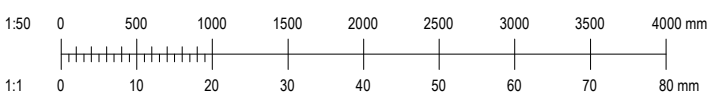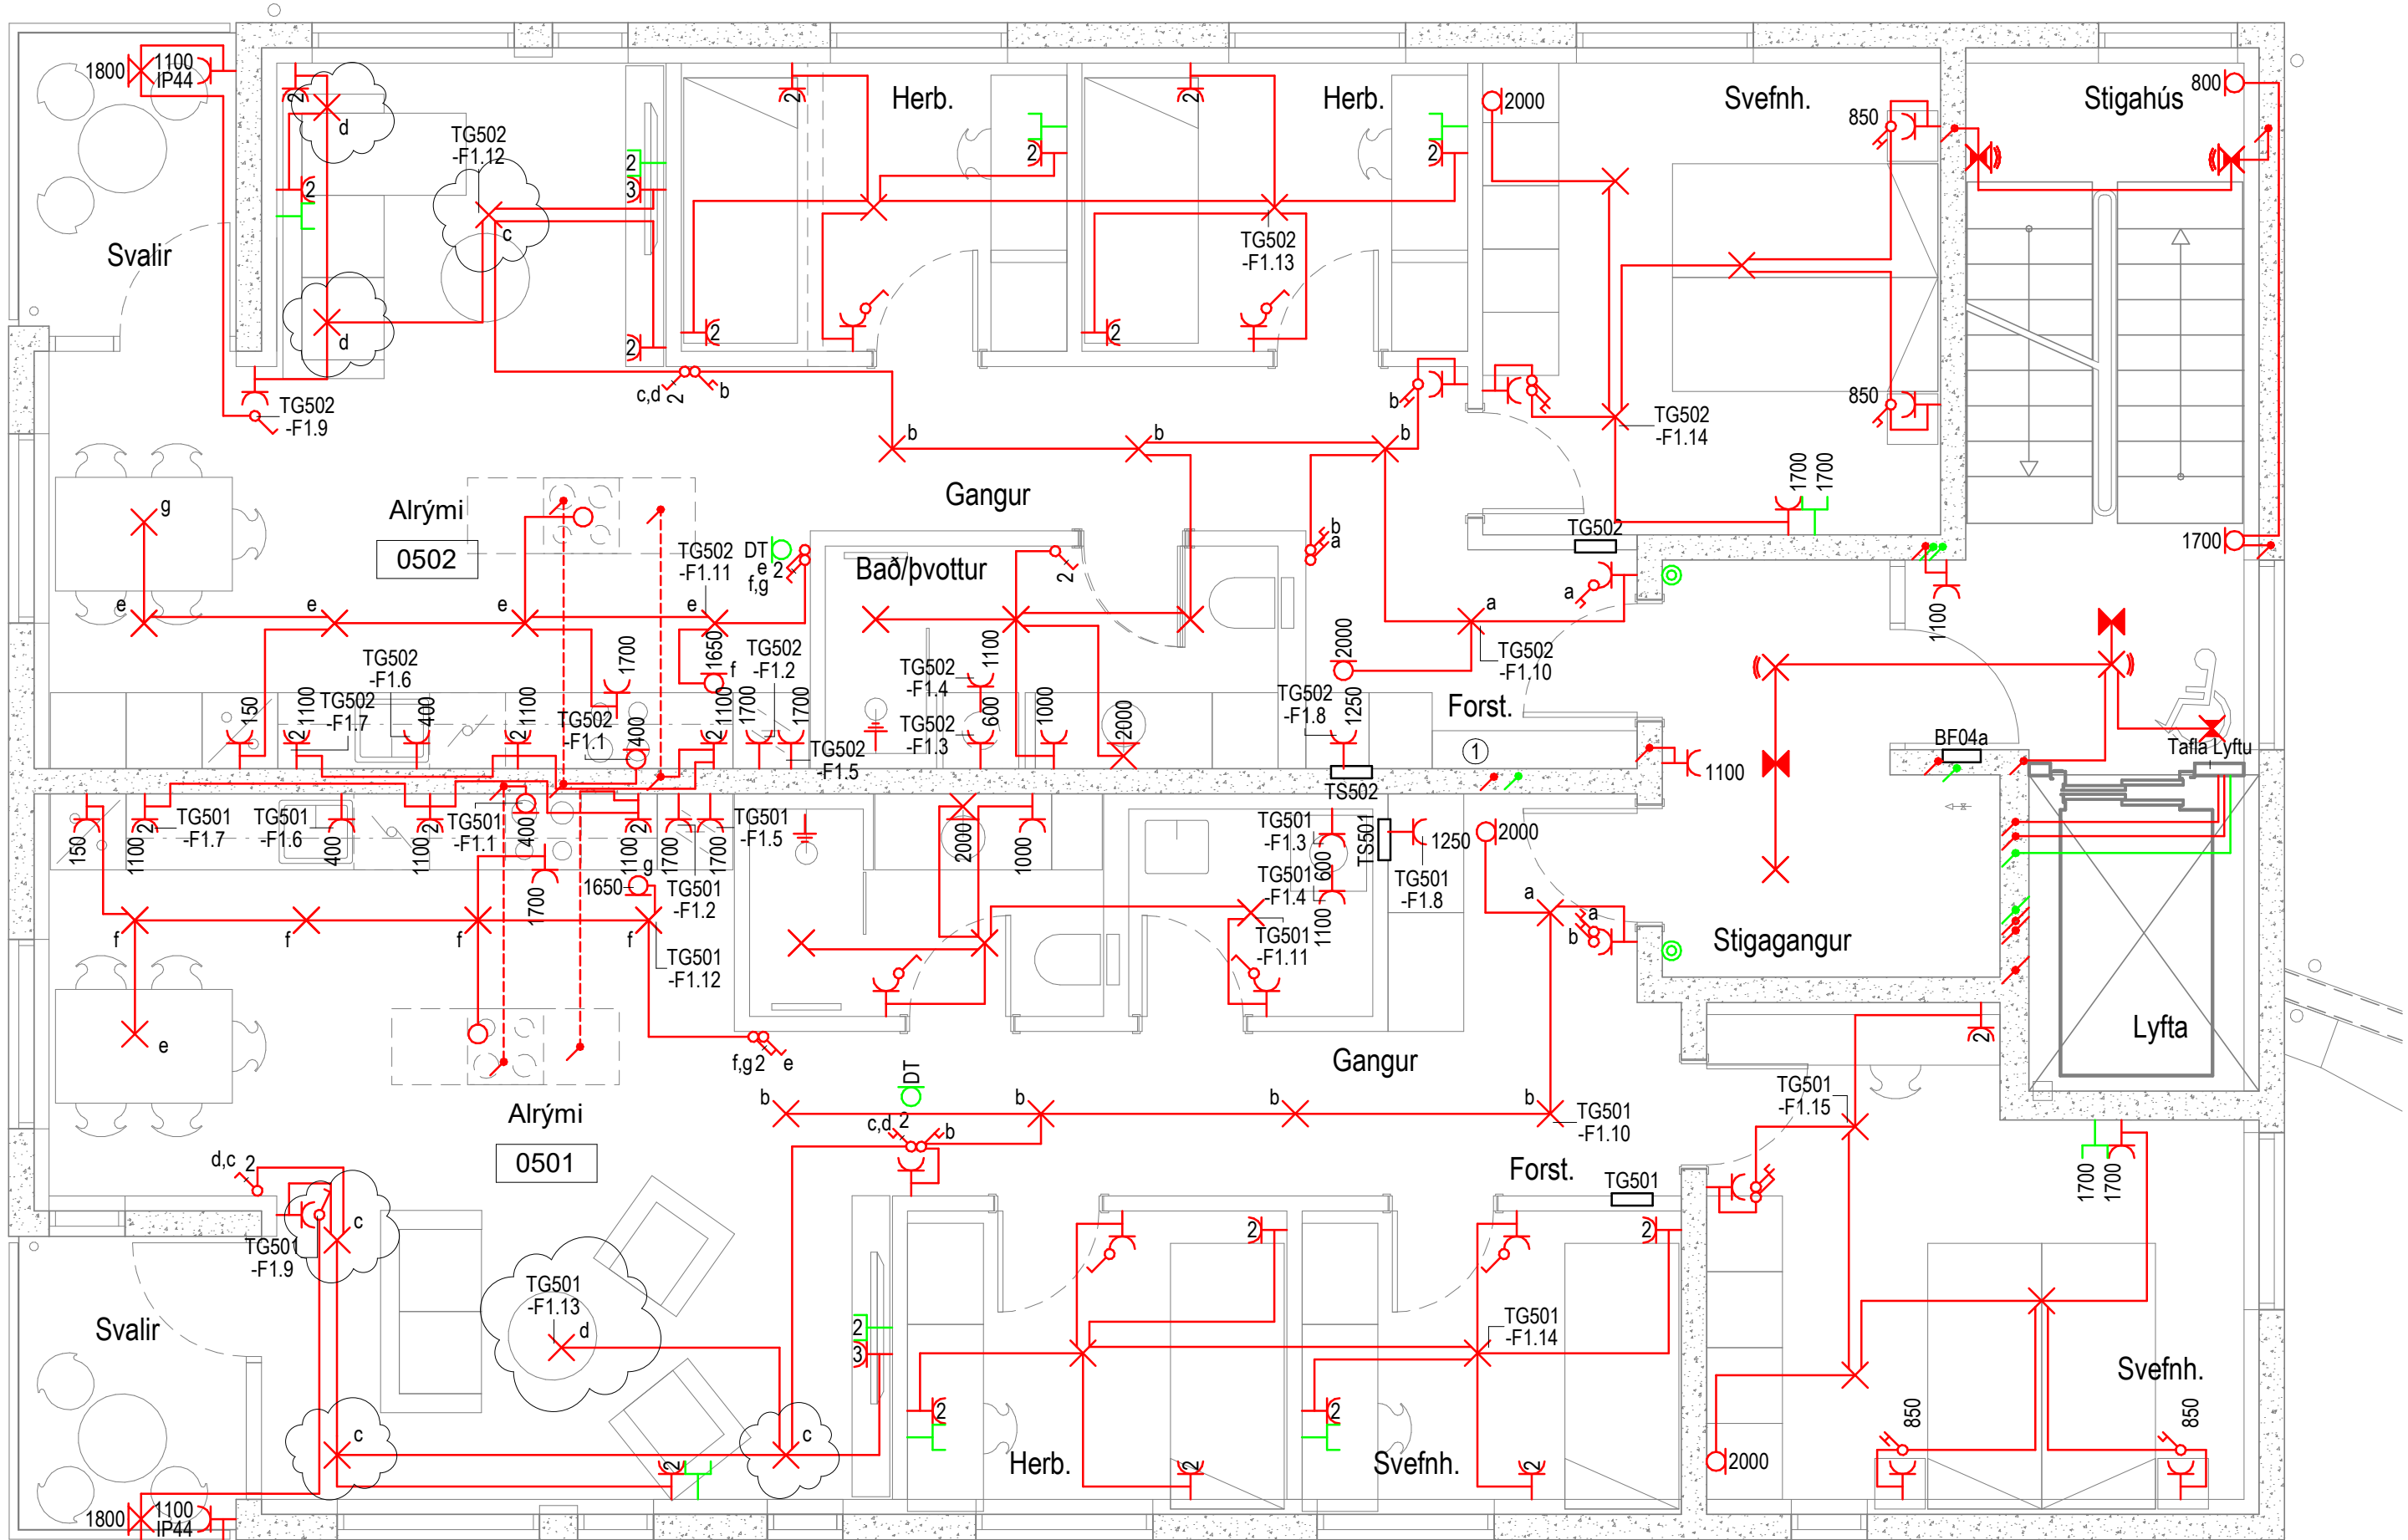

Skýringar

- Lág- og smáspennuskápar
- Lagnir upp / niður / milli hæða
- Pipur $\varnothing$ 16mm / strengur
- Pipur $\varnothing$ 16mm í gólf / strengur í gólf
- Lausataug
- Jarðbinding
- R/T dós í vegg
- R/T dós
- Tengidós á tækjaplötu
- Tengill hæð 200
- Tengill hæð 600
- Tengill og rofi hæð 1100
- Rofi hæð 1100
- Rofi hæð 850
- Samrofi hæð 1100
- Krossrofi hæð 1100
- Þrýstirofi hæð 1100
- Tvöfaldur rofi í einni dós hæð 1100
- Hreyfiskynjari hæð 1100
- Hreyfiskynjari á lofti
- Hitanemi hæð 1500
- Veggdós fyrir ljós hæð 1850
- Loftdós fyrir ljós
- Kúpull með hreyfiskynjara
- Kúpull með neyðarljósi
- Kúpull með neyðarljósi og hreyfiskynjara
- Kúpull á vegg með neyðarljósi og hreyfiskynjara
- Lampi, ilangur
- Útljós
- Neyðarljós
- Einfaldur tölvutengill hæð 200
- Tvöfaldur tölvutengill hæð 200
- Hitanemi hæð 1500
- Þrefaldur KNX þrýstirofi hæð 1100
- Hnappur hæð 1100
- DB Dyrabjalla hæð 2300
- Dyrasmástöð hæð 1500
- DT Dyrasmástöð hæð 1500
- RL Handboði reyklosunar lyftu hæð 1500
- RS Handboði reyklosunar stigahúss hæð 1500
- ul Búnaður utanálggjandi
- ls Búnaður á lagnastiga

D	02.06.2023	Færsla á loftdósum	SJ	MBP
C	07.02.2023	Tekning uppfærð	BDÓ	MBP
B	18.01.2023	Vöðutur	SJ	MBP
A	09.12.2022	Uppfærsla	SJ	MBP
Utg.	Days	Skýring	B.	Up.

VERKHÖNNUN

Katrínartúni 4, 105 Reykjavík
Sími: 570-5800, kt: 650107-1280
www.verkhonnun.is, verkhonnun@verkhonnun.is

Magnús B. Þórðarson kt. 030879-4149
Samþykkt f.h. Verkhönnunar ehf.:

Undirritun samræmingaöðmóður:

Verkhönnun





APALSKARÐ 2-4
RAFLAGNIR
LÁG- OG SMÁSPENNA 5.HÆÐ 2.HL

Aðaluppdráttur:

thorður@verkhonnun.is	BDÓ	PKK	30.11.2022	1:50	A1
Hanna	Teknað	Vörð	Dagsetning	Mælikvarði	Blástand

2017-01-060	24.05.02	D
Verkhönnun	Tekningur	Breyting

HÖNNUNUR ÁSKILUR SÉR ALLAN RÉTT A TERNINGUM - FÖLDFÖLUN ER HÁB SKRIFLEGU SAMÞYKKI

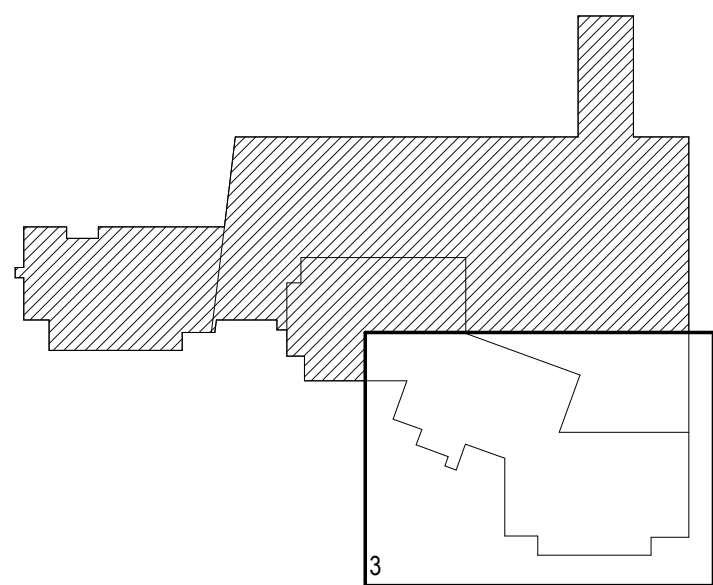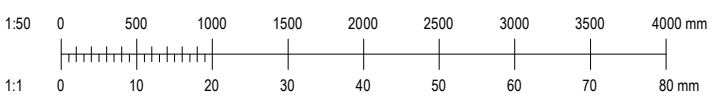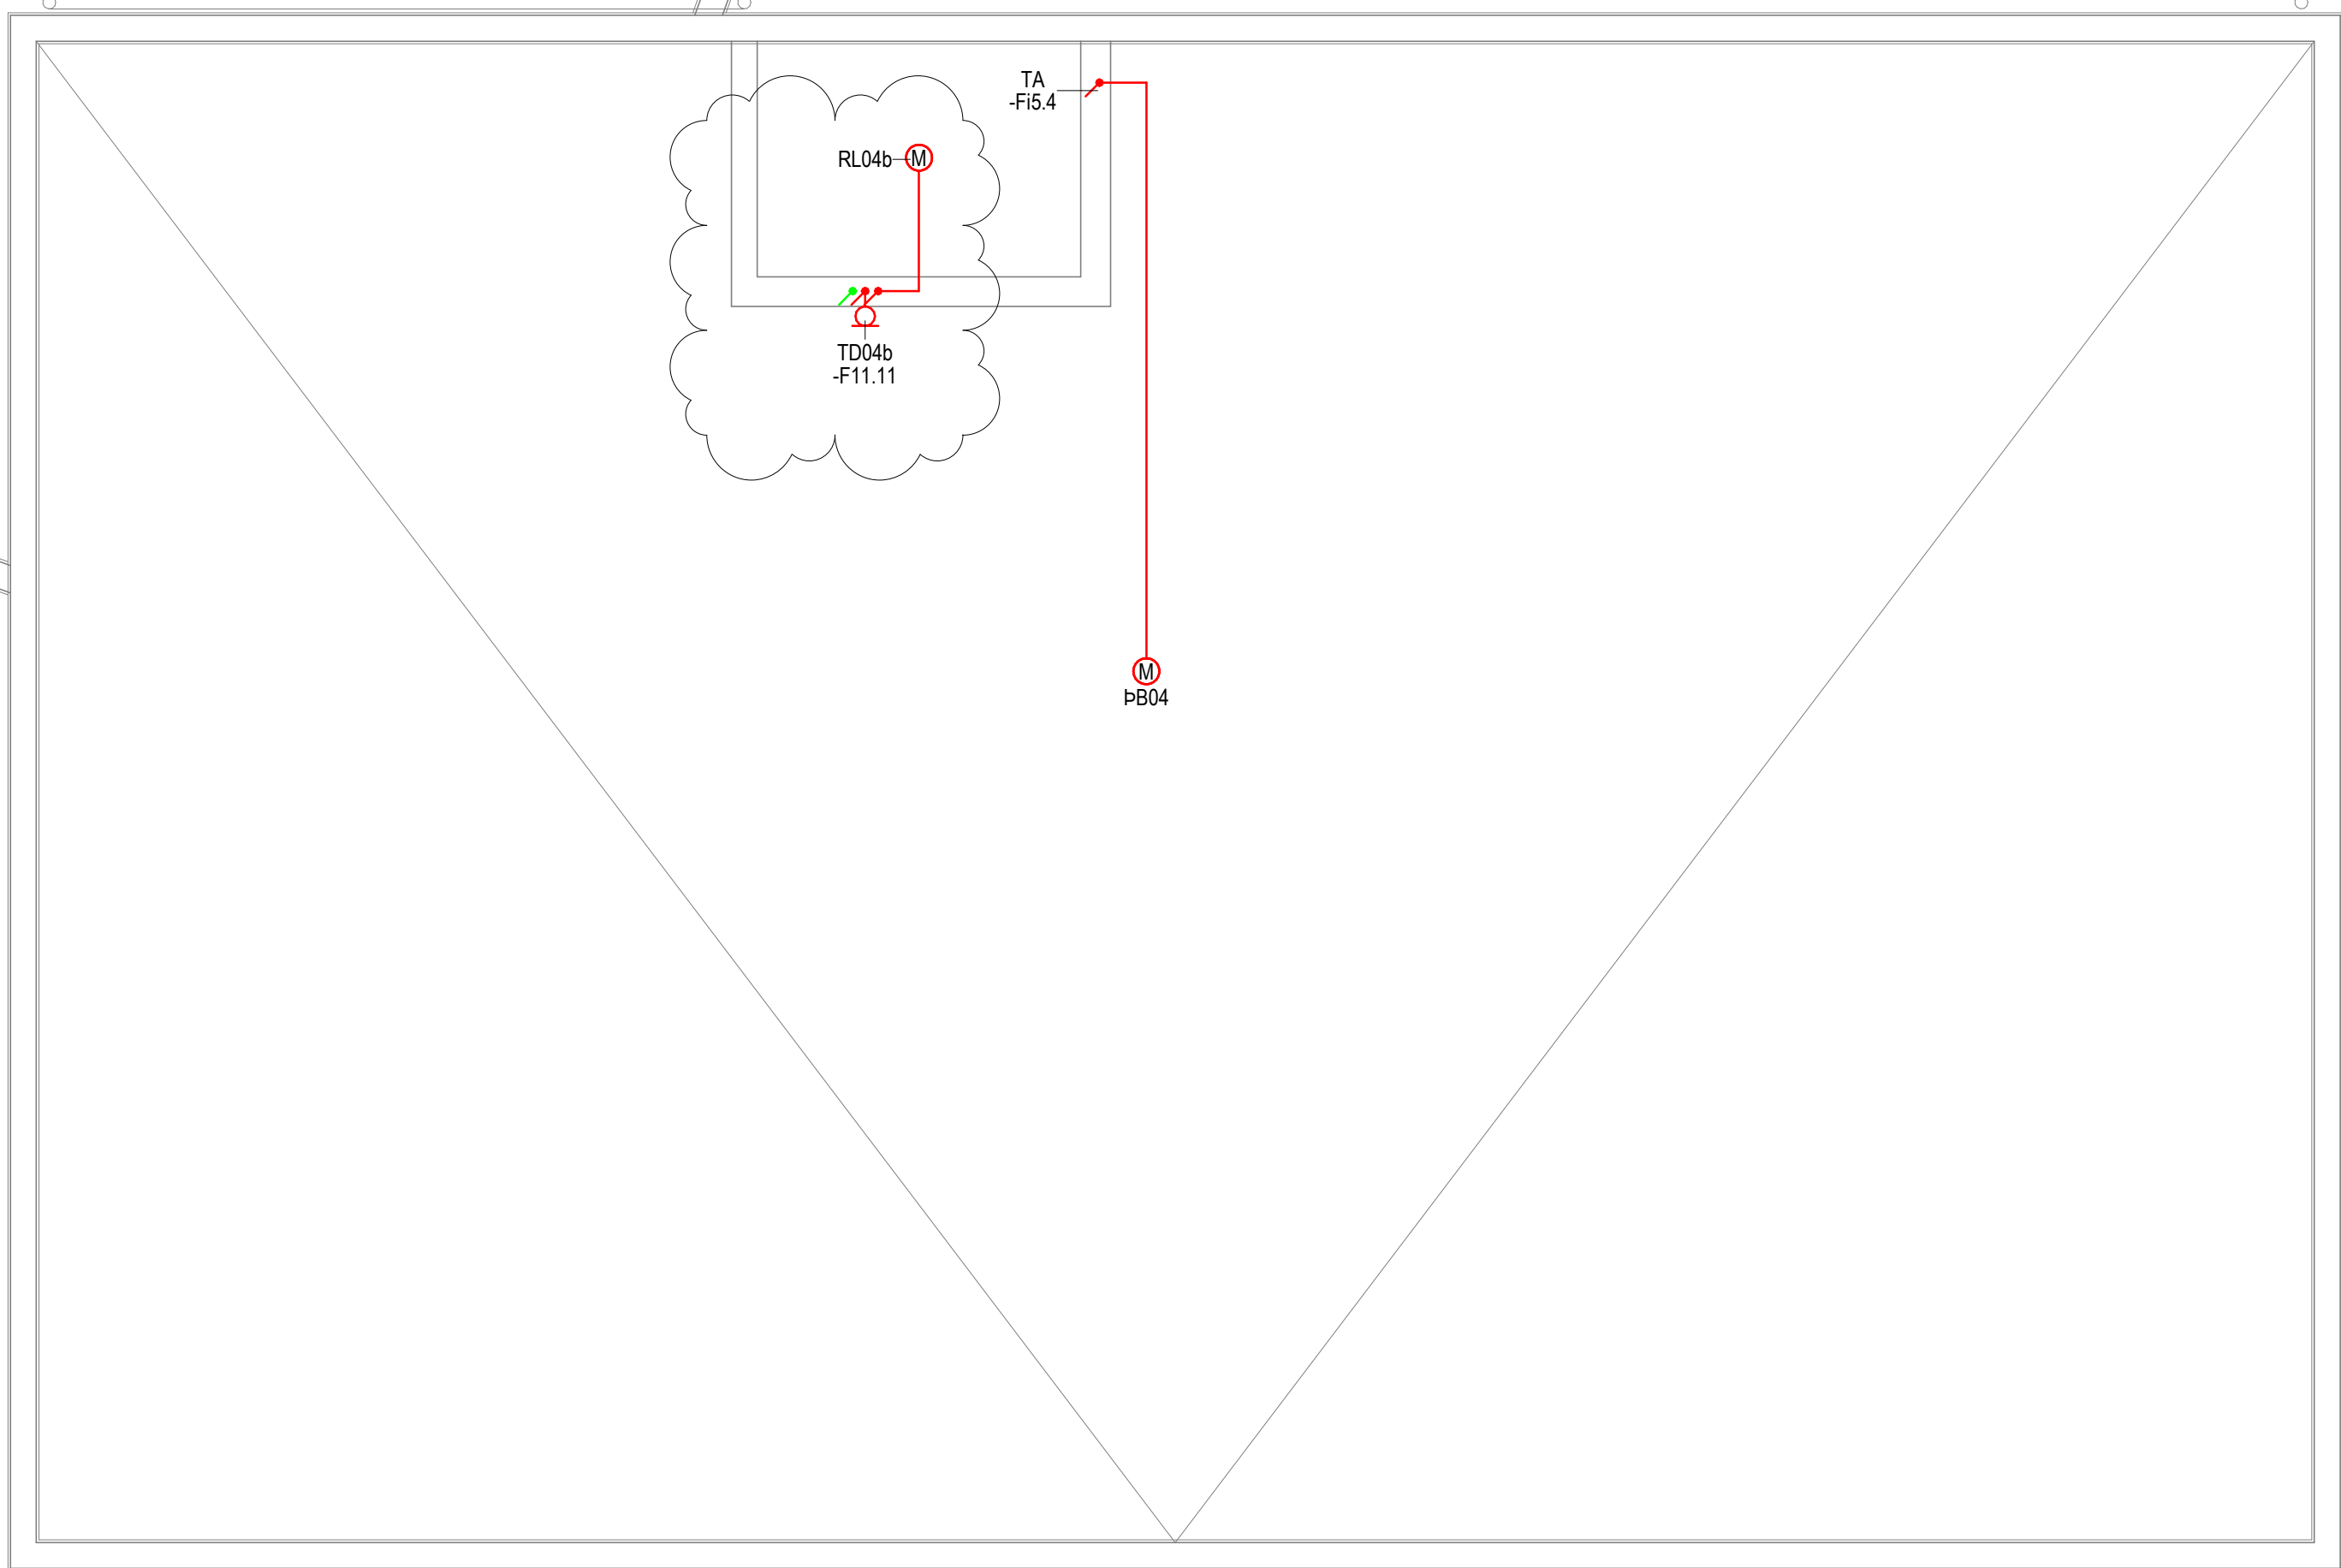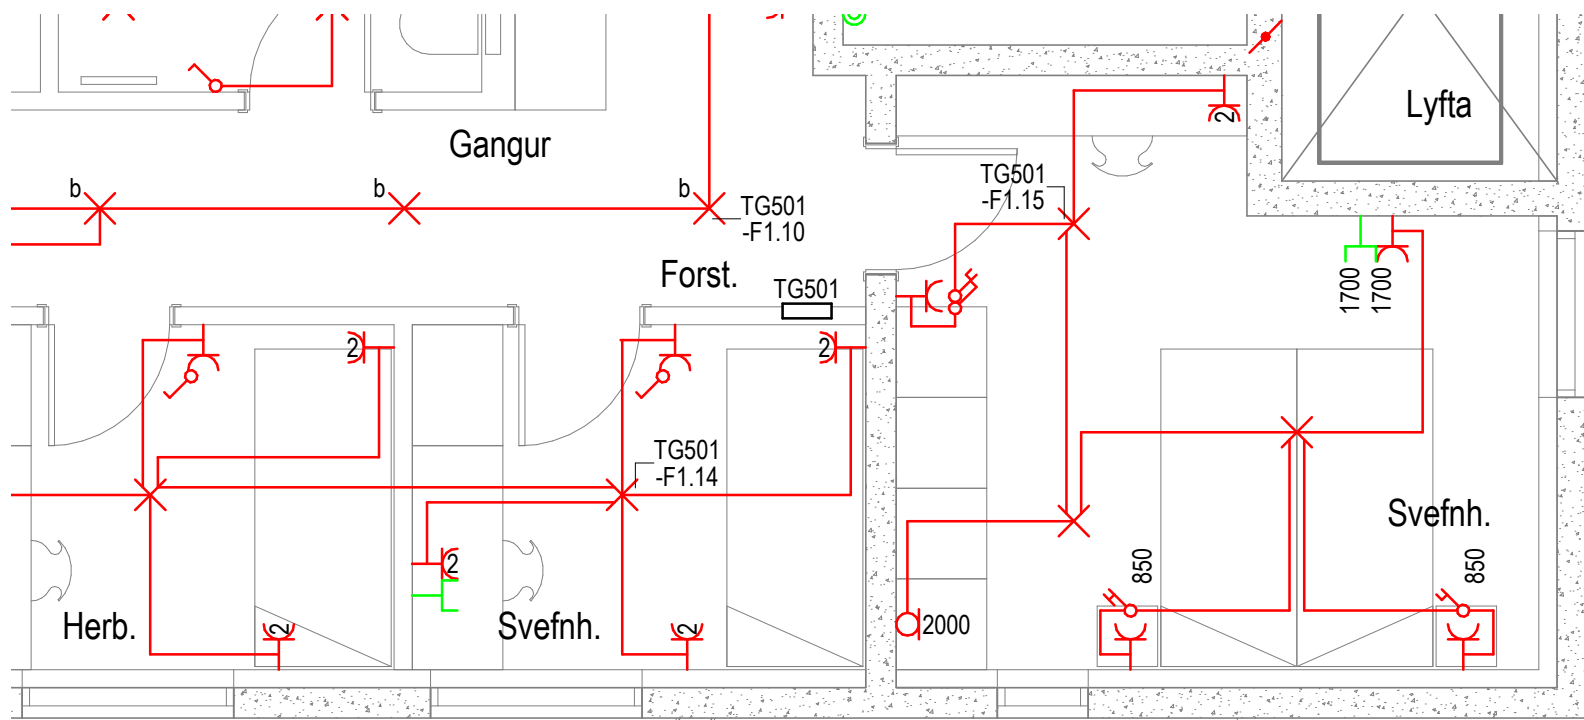

- Skýringar**
- Lág- og smáspennuskápar
 - Lagnir upp / niður / milli hæða
 - Pipur ø16mm / strengur
 - Pipur ø16mm í gólf / strengur í gólf
 - Lausataug
 - Jarðbinding
 - R/T dós í vegg
 - R/T dós
 - Tengidós á tækjaplötu
 - Tengill hæð 200
 - Tengill hæð 600
 - Tengill og rofi hæð 1100
 - Rofi hæð 1100
 - Rofi hæð 850
 - Samrofi hæð 1100
 - Krossrofi hæð 1100
 - Þrýstirofi hæð 1100
 - Tvöfaldur rofi í einni dós hæð 1100
 - Hreyfiskynjari hæð 1100
 - Hreyfiskynjari á lofti
 - Hitanemi hæð 1500
 - Veggdós fyrir ljós hæð 1850
 - Loftdós fyrir ljós
 - Kúpull með hreyfiskynjara
 - Kúpull með neyðarljósi
 - Kúpull með neyðarljósi og hreyfiskynjara
 - Kúpull á vegg með neyðarljósi og hreyfiskynjara
 - Lampi, ilangur
 - Útljós
 - Neyðarljós
 - Einfaldur tölvutengill hæð 200
 - Tvöfaldur tölvutengill hæð 200
 - Hitanemi hæð 1500
 - Þrefaldur KNX þrýstirofi hæð 1100
 - Hnappur hæð 1100
 - DB
 - Dyrabjalla hæð 2300
 - Dyrasímastöð hæð 1500
 - DT
 - DT
 - RL
 - RL
 - RS
 - ul
 - ls

B	18.01.2023	Vöðvatur	SJ	MBP
A	09.12.2022	Uppfærsla	SJ	MBP
Utg.	Days	Skýring	St.	Sp.

VERKHÖNNUN
VERKFRÆÐIRÁÐGGJÖF

Katrínartúni 4, 105 Reykjavík
Sími: 570-5800, kt: 650107-1280
www.verkhonnun.is, verkhonnun@verkhonnun.is

Magnús B. Þórðarson kt. 030879-4149
Samþykkt f.h. Verkhonnunar ehf.:

Undirritun samræmingaáðrnudur:

Verkkaupt




APALSKARÐ 2-4
RAFLAGNIR
LÁG- OG SMÁSPENNA 5.HÆÐ 3.HL

Aðaluppdráttur:

thordur@verkhonnun.is	BDÓ	PKK	30.11.2022	1:50	A1
Hannad	Teknad	Virfad	Dagsetning	Mælikvarð	Blasastad

2017-01-060	24.05.03	B
Verknúmer	Teknúmer	Breyting

HÖNNUÐUR ÁSKILUR SER ALLAN RÉTT A TEKNINGUM - FÖLUFÖLDUN ER HÁÐ SKRIFLEGU SAMÞYKKI

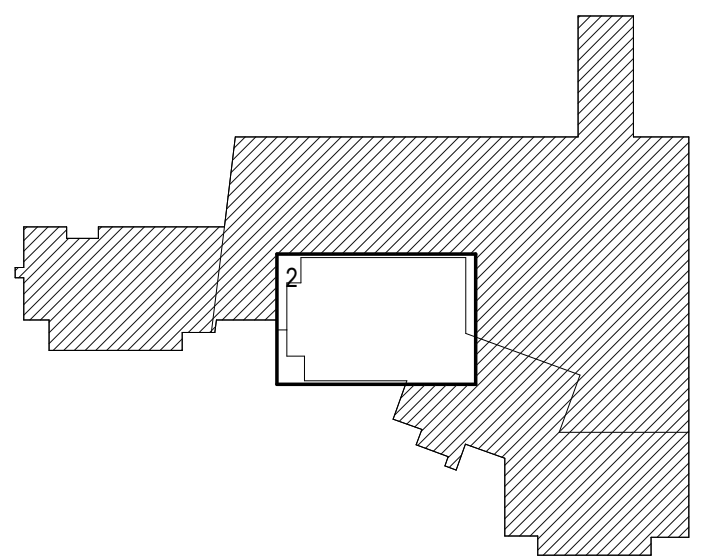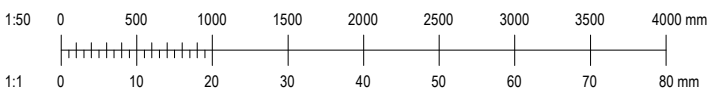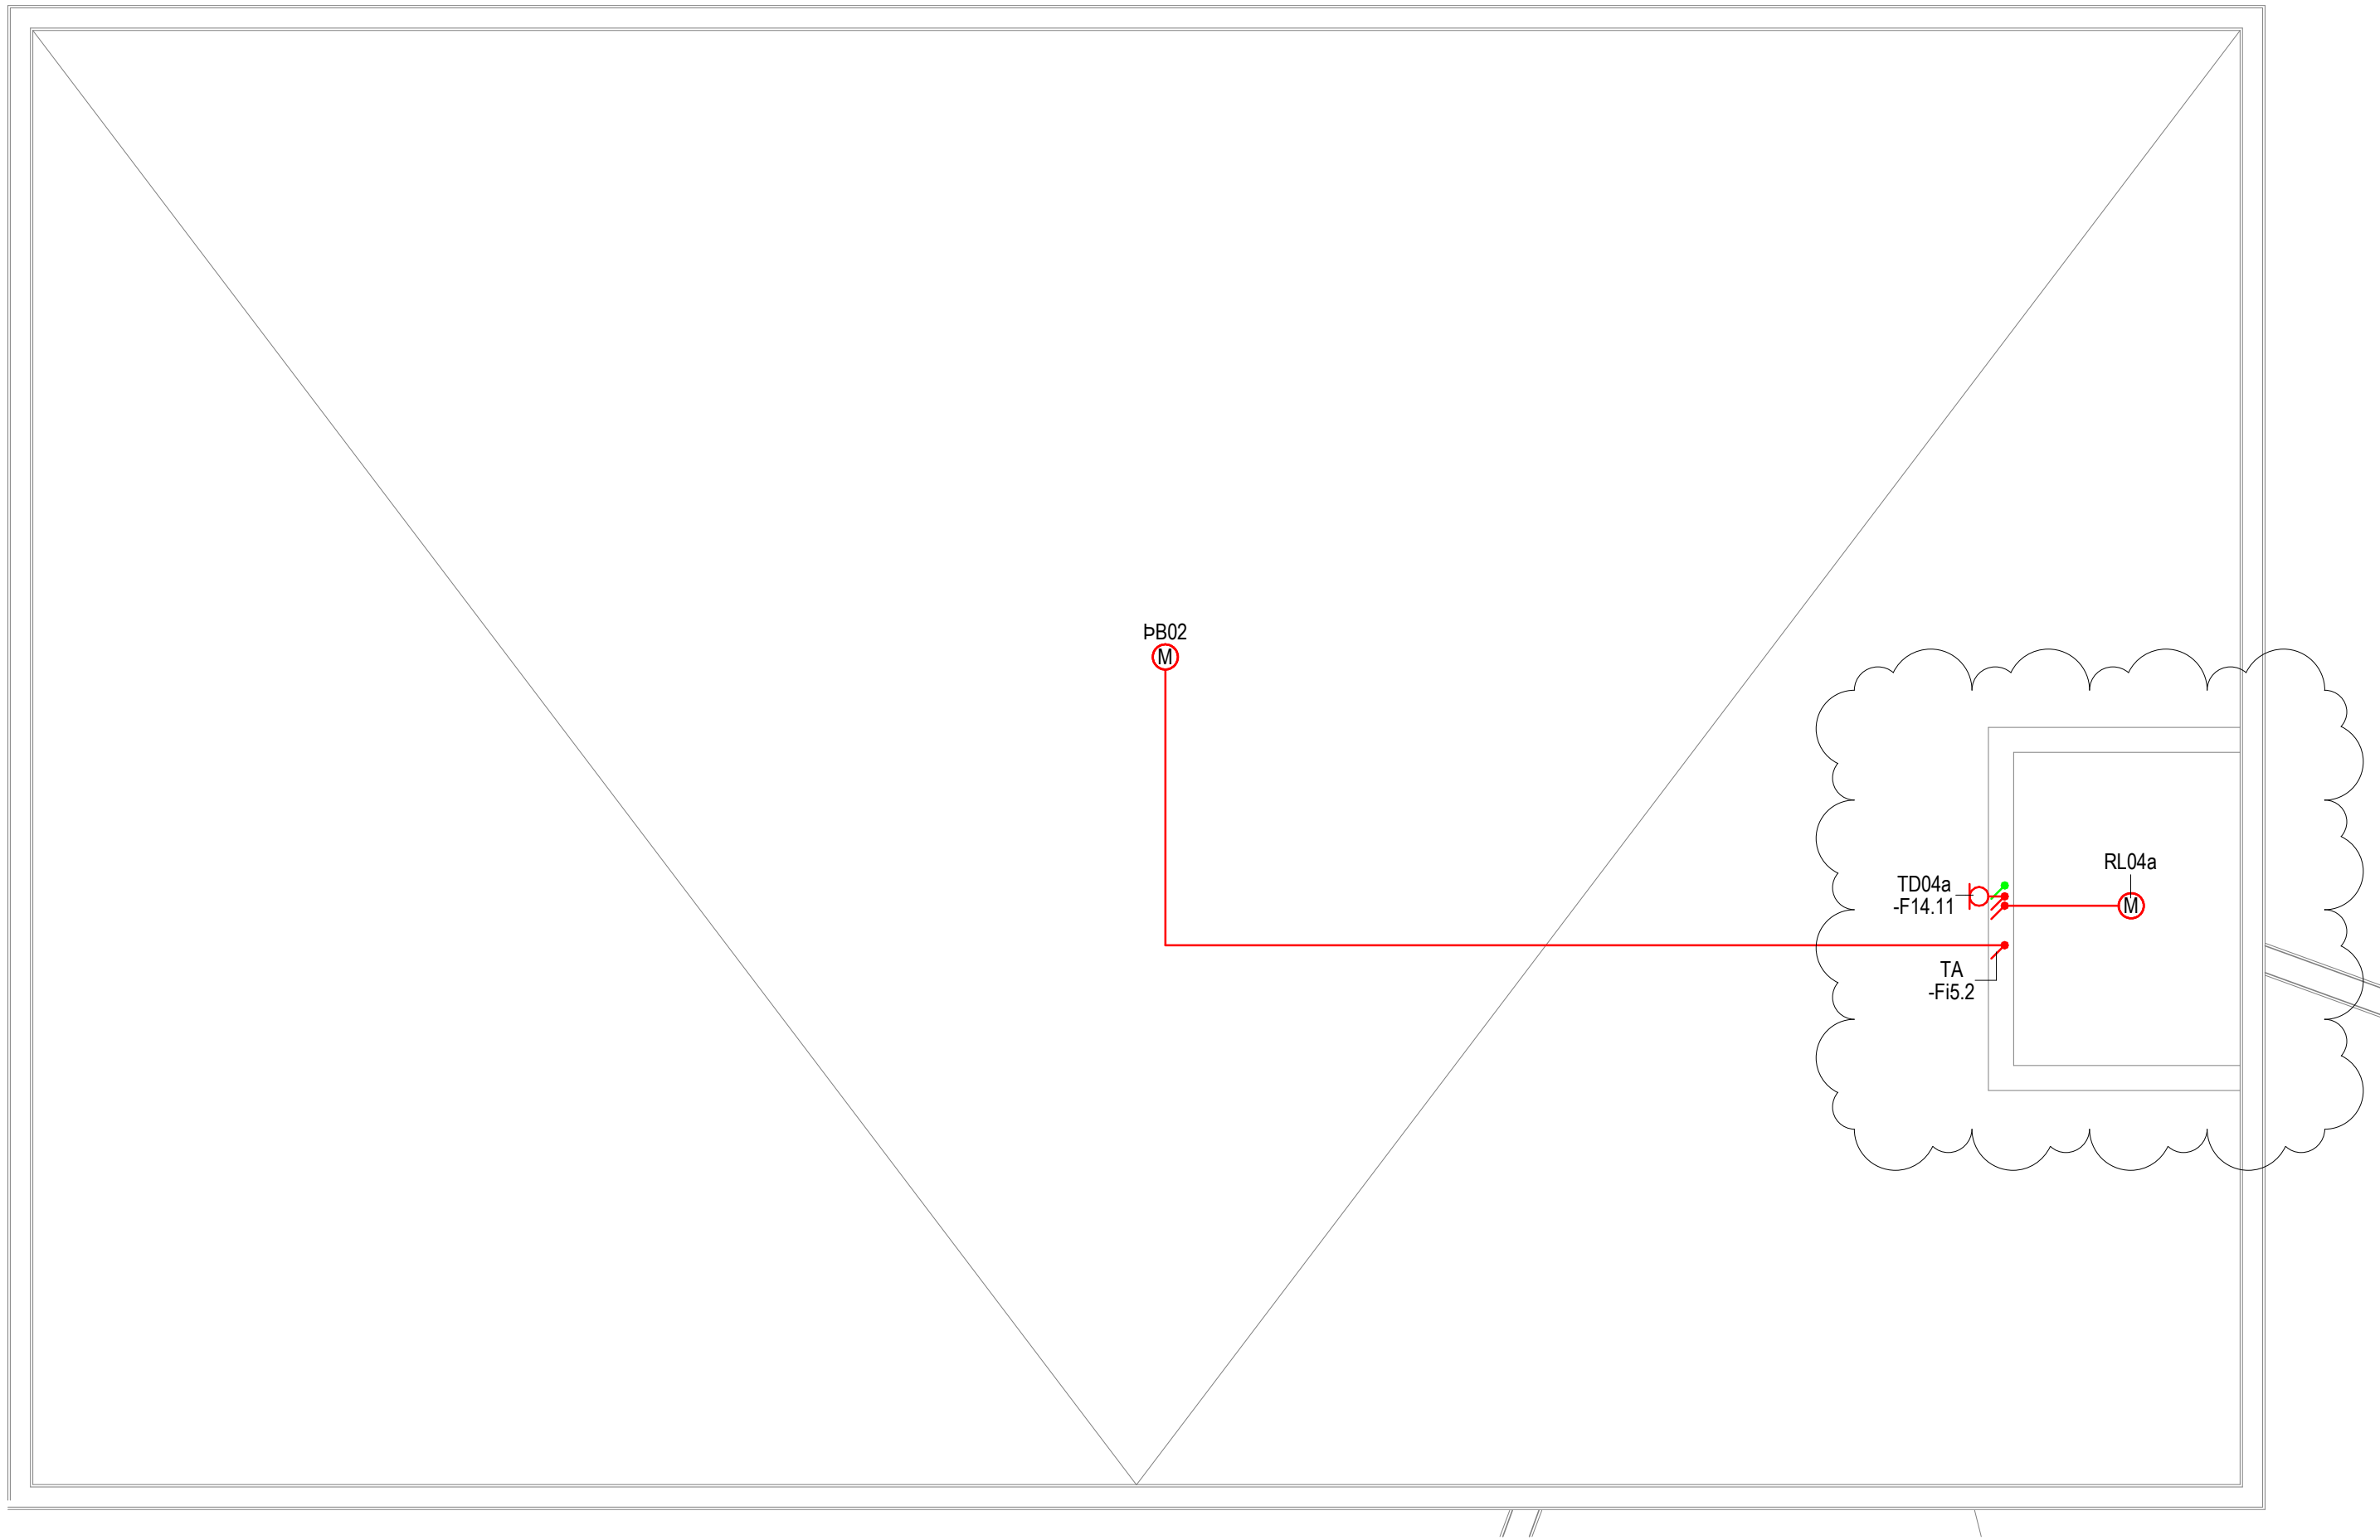

- Skýringar**
- Lág- og smáspennuskápar
 - Lagnir upp / niður / milli hæða
 - Pipur ø16mm / strengur
 - Pipur ø16mm í gólf / strengur í gólf
 - Lausataug
 - Jarðbinding
 - R/T dós í vegg
 - R/T dós
 - Tengidós á tækjaplötu
 - Tengill hæð 200
 - Tengill hæð 600
 - Tengill og rofi hæð 1100
 - Rofi hæð 1100
 - Rofi hæð 850
 - Samrofi hæð 1100
 - Krossrofi hæð 1100
 - Þrýstrofi hæð 1100
 - Tvöfaldur rofi í einni dós hæð 1100
 - Hreyfiskynjari hæð 1100
 - Hreyfiskynjari á lofti
 - Hitanemi hæð 1500
 - Veggdós fyrir ljós hæð 1850
 - Loftdós fyrir ljós
 - Kúpull með hreyfiskynjara
 - Kúpull með neyðarljósi
 - Kúpull með neyðarljósi og hreyfiskynjara
 - Kúpull á vegg með neyðarljósi og hreyfiskynjara
 - Lampi, ilangur
 - ÚT
 - Neyðarljós
 - Einfaldur tölvutengill hæð 200
 - Tvöfaldur tölvutengill hæð 200
 - Hitanemi hæð 1500
 - Þrefaldur KNX þrýstrofi hæð 1100
 - Hnappur hæð 1100
 - DB
 - Dyrabjalla hæð 2300
 - Dyrasímastöð hæð 1500
 - DT
 - DT
 - RL
 - RS
 - ul
 - ls

A	18.01.2023	Vöðastur	SJ	MB
Utg.	Days	Skýring	Ö.	Sp.

VERKHÖNNUN
VERKFRÆÐIRÁÐGGJÖF

Katrínartúni 4, 105 Reykjavík
Sími: 570-5800, kt: 650107-1280
www.verkhonnun.is, verkhonnun@verkhonnun.is

Magnús B. Þórðarson kt. 030879-4149
Samþykkt f.h. Verkhonnunar ehf.:

Undirritun samræmingarhönnuðar:

Verkkaupi




APALSKARÐ 2-4
RAFLAGNIR
LÁG- OG SMÁSPENNA 6.ÞAK 2.HL

Aðaluppdráttur:

thordur@verkhonnun.is	SJ	ÞKK	09.12.2022	1:50	A1
Hannað	Teknað	Yfirfarið	Dagsetning	Mælikvarði	Blástanð

2017-01-060	24.06.02	A
Verknúmer	Teknúmer	Breyting

HÖNNUÐUR ÁSKILUR SÉR ALLAN RÉTT A TEKNINGUM - FJÓLFÖLDUN ER HÁÐ SKRIFLEGU SAMÞYKKI

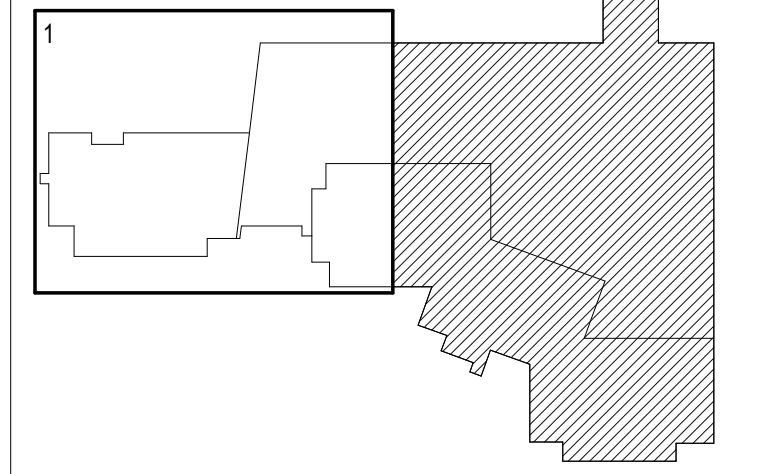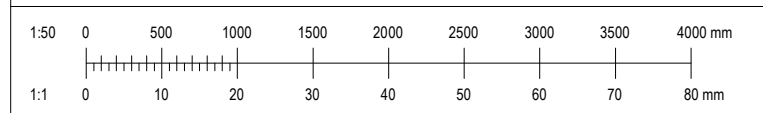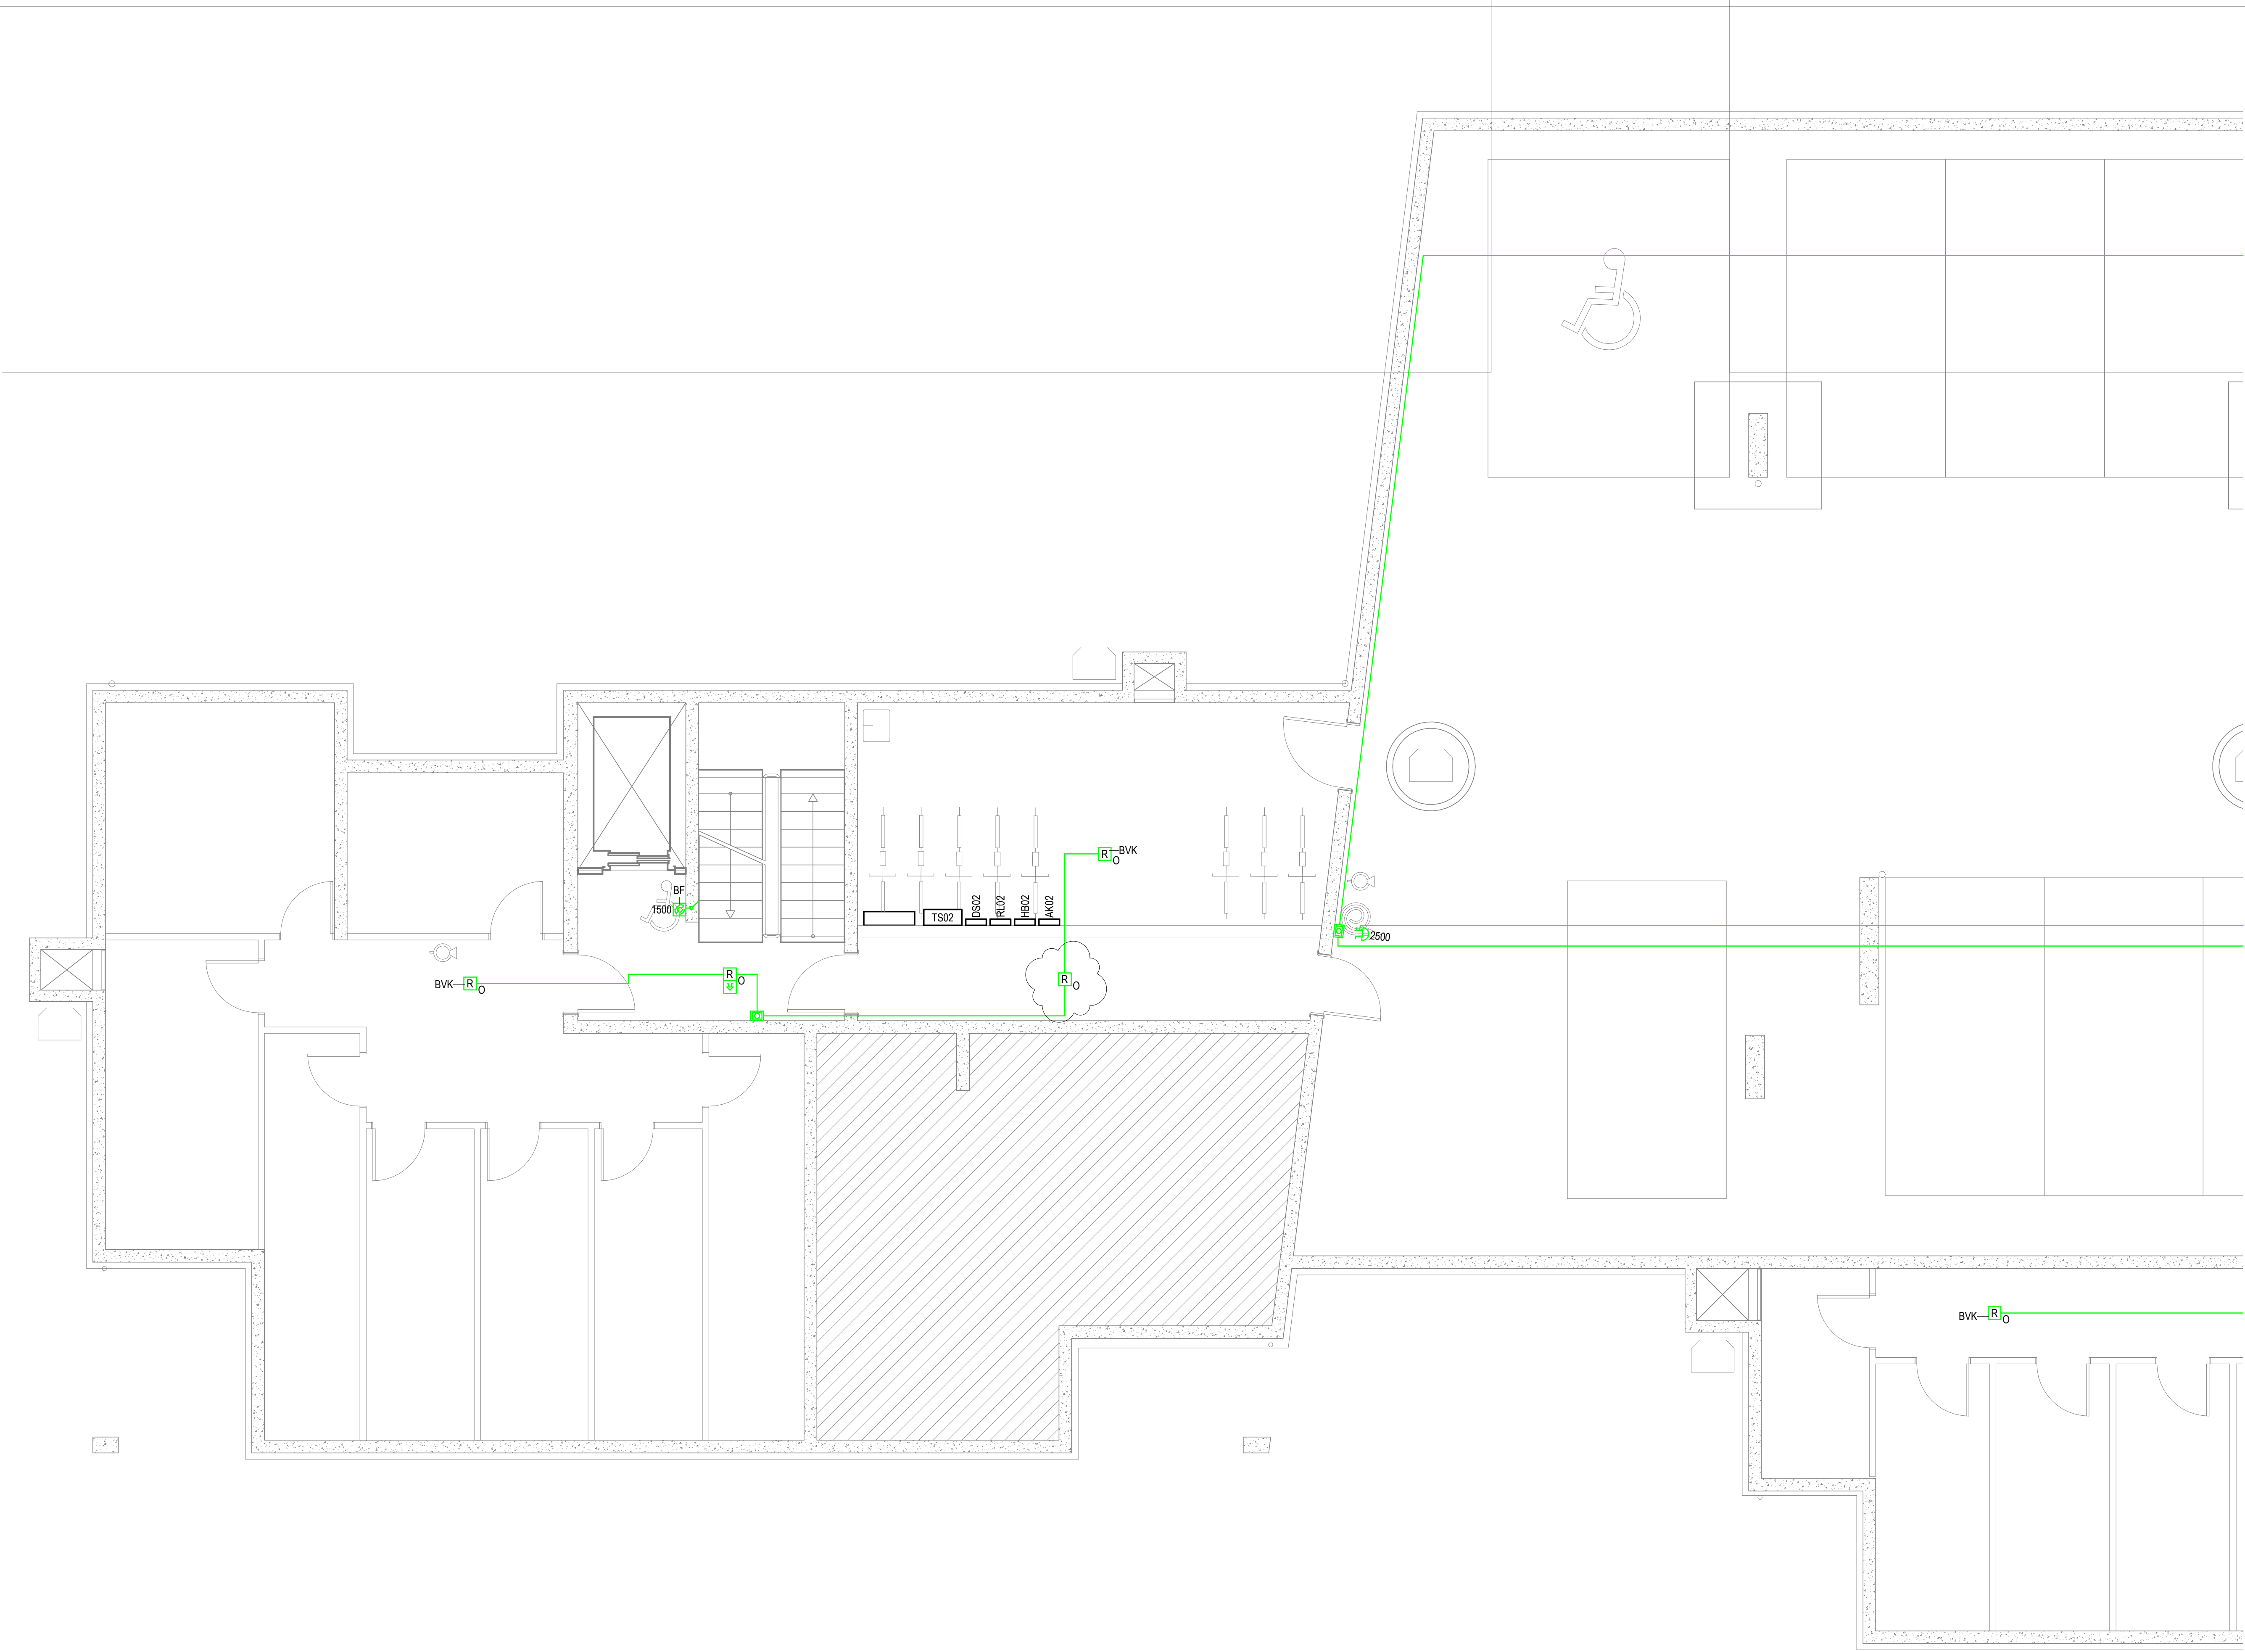

A	18.01.2023	Færslur	SJ	MB
Útg.	Dagur	Skýring	St.	Úp.

VERKHÖNNUN
VERKFRÆÐIRÁÐGGJÖF
Katrínartúni 4, 105 Reykjavík
Sími: 570-5800, kt: 650107-1280
www.verkhonnun.is, verkhonnun@verkhonnun.is

Magnús B. Þórðarson kt. 030879-4149

Samgætt f.h. Verkhönnunar ehf.:

Undirrita samræmingarhönnuðar:

Verkhönnun

APALSKARÐ 2-4

RAFLAGNIR



BRUNAKERFI KJALLARI 1.HL

Aðaluppdráttur:




thordur@verkhonnun.is	BDÓ	PKK	30.11.2022	1:50	A1
Hamnað	Teknað	Yfirfært	Dagsetning	Mælikvarði	Blástanð

2017-01-060	32.-1.01	A
Verkhönnun	Tekniskúmer	Breyting




HÖNNUÐUR ÁSKILUR SER ALLAN RÉTTI A TEKNINGUM - FJÓLFÖLDUN ER HÁÐ SKRIFLEGU SAMBYKKI

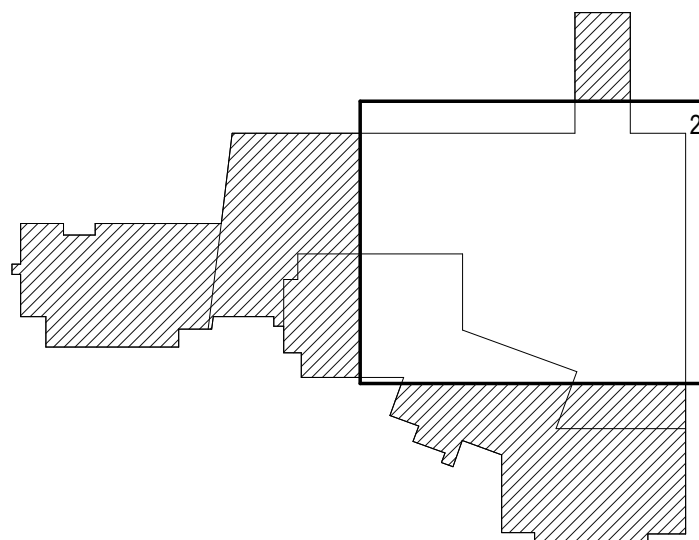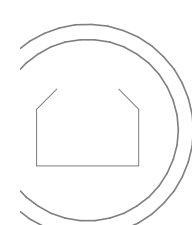


HÖNNIDUR ÁSKILUR SÉR ALLAN RÉTT Á TEIKNINGUM - EIJÖFÖÐIN ER HÁÐ SKRIFEÐU SAMÞYKKI

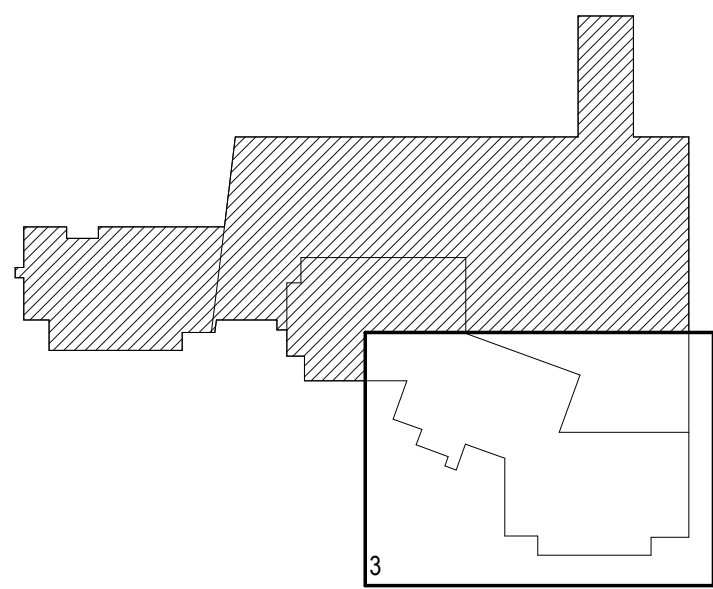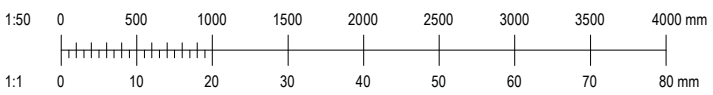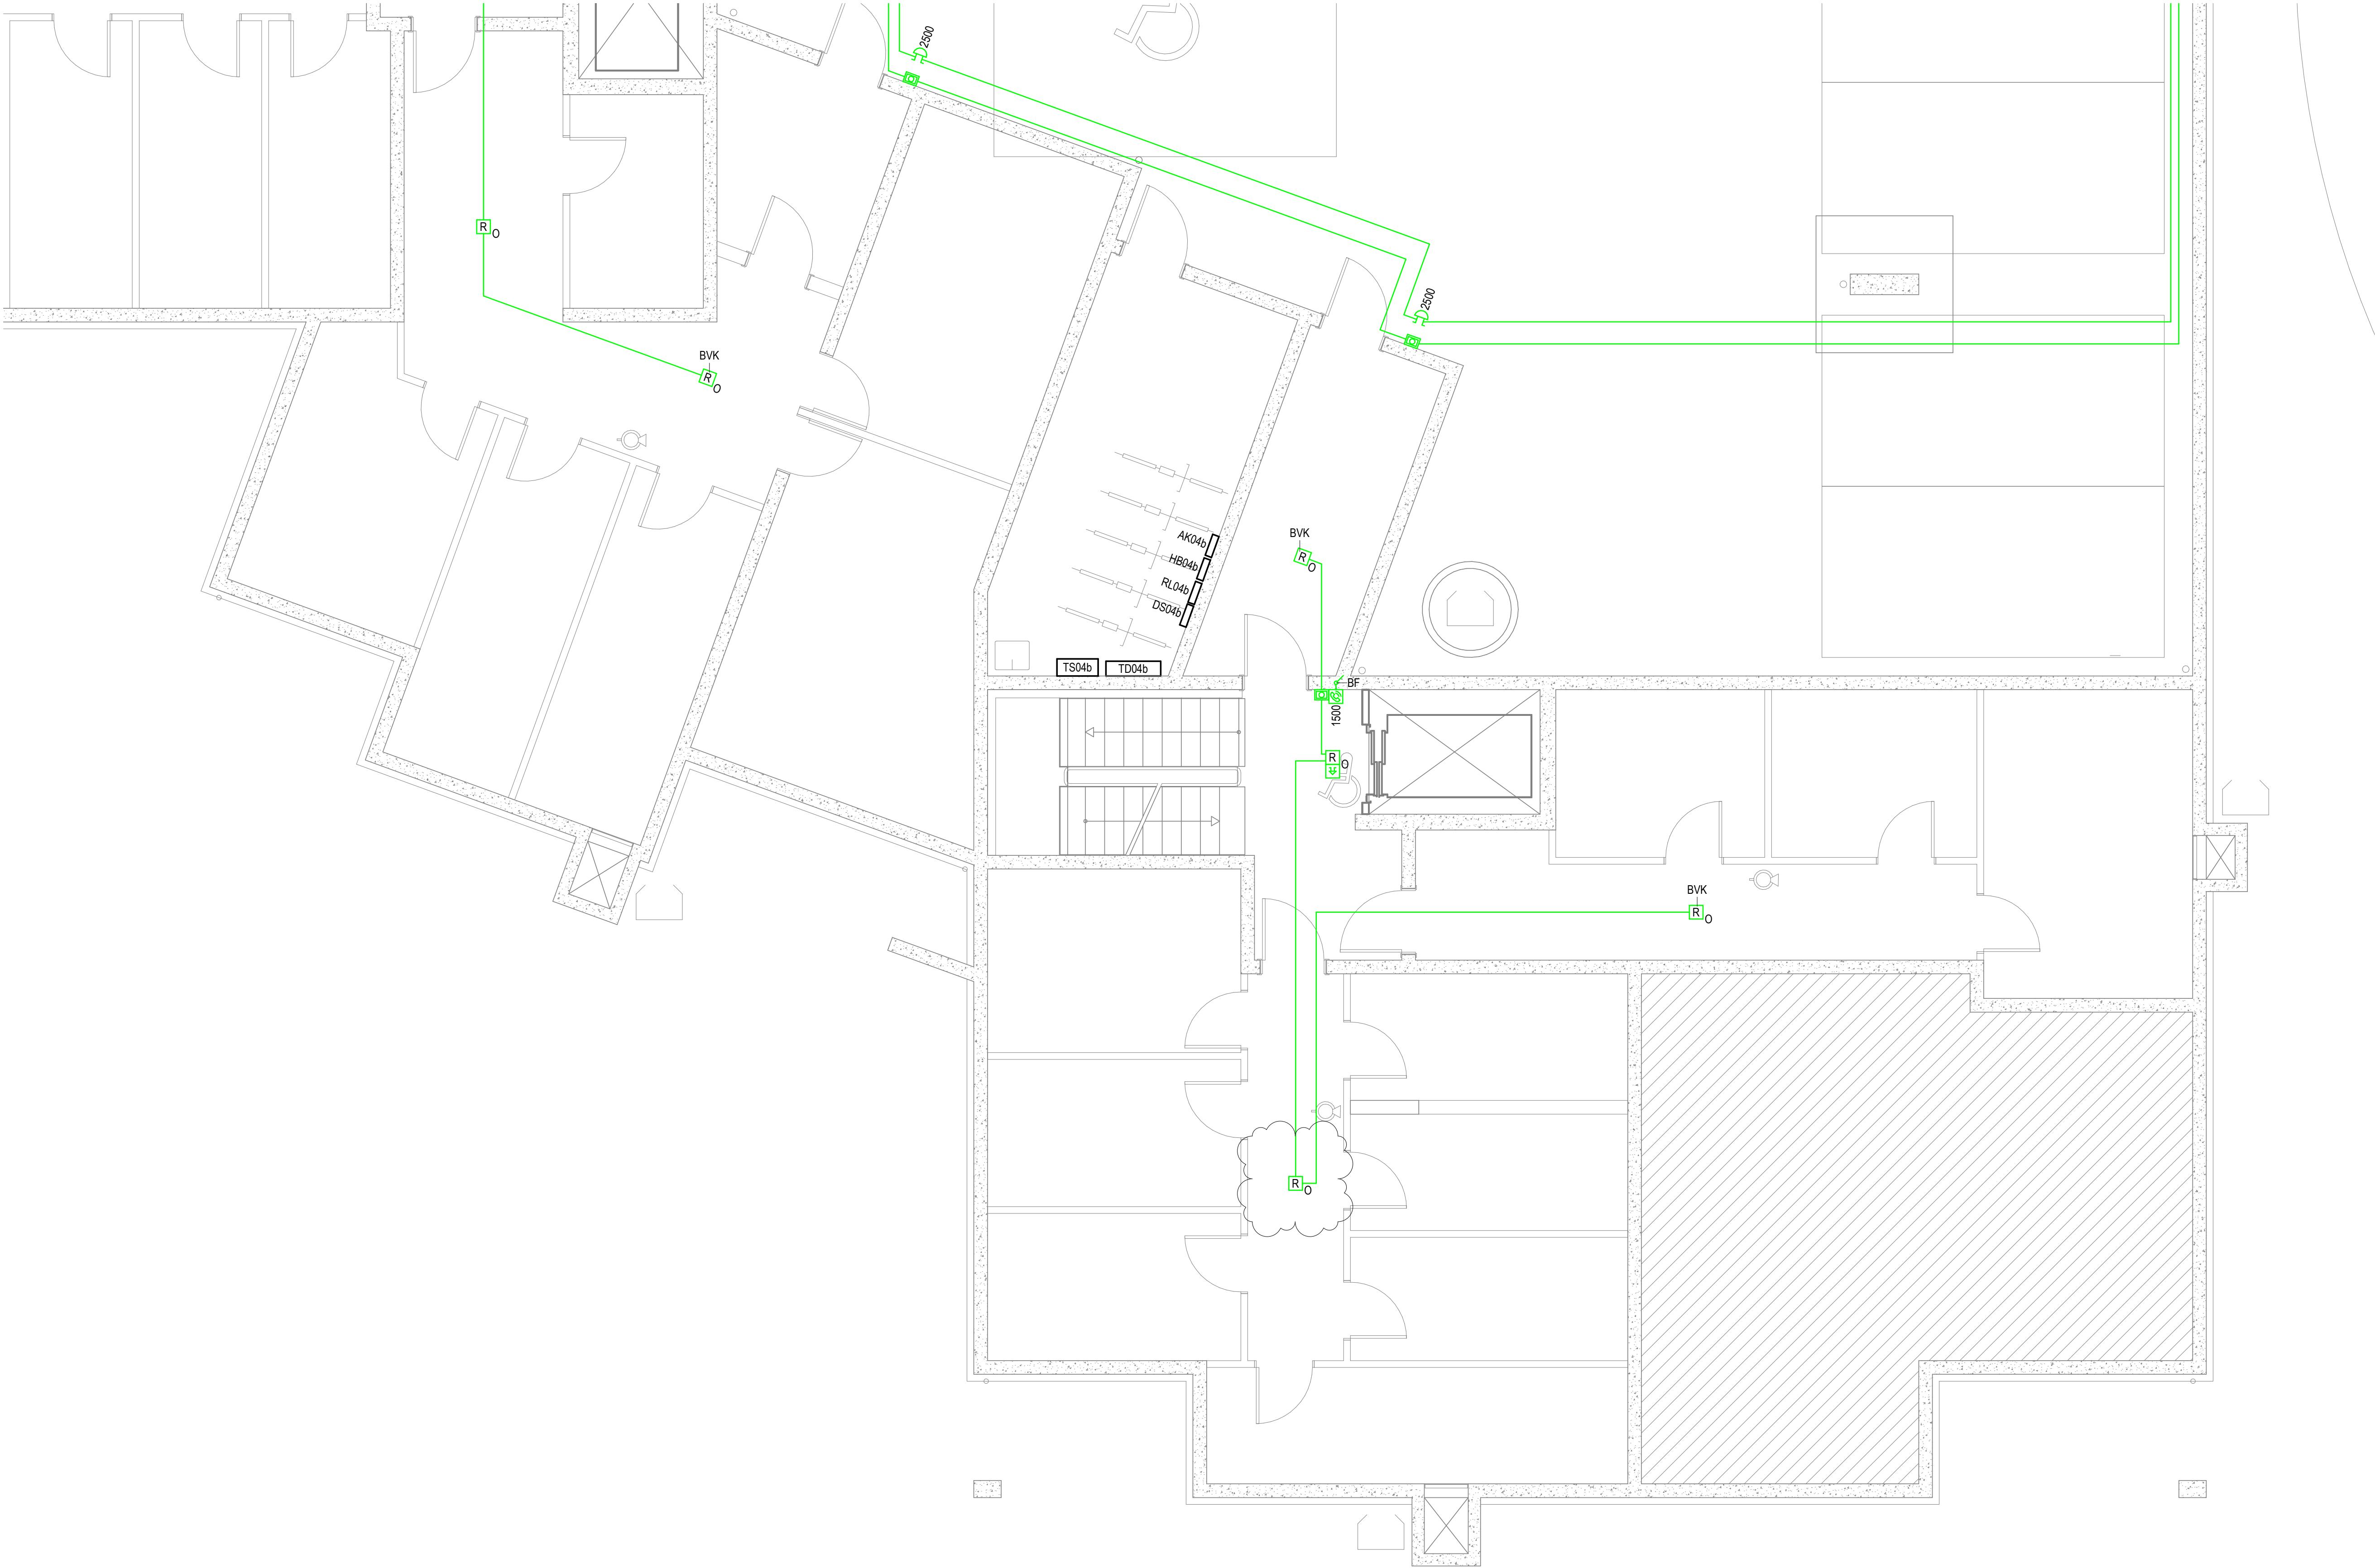

A	18.01.2023	Færslur	SJ	MB
Útg.	Dagur	Skýring	St.	Úp.
VERKHÖNNUN VERKFRÆÐIRÁÐGJÖF				
Katrínartúni 4, 105 Reykjavík Sími: 570-5800, kt: 650107-1280 www.verkhonnun.is, verkhonnun@verkhonnun.is				
Magnús B. Þórðarson kt. 030879-4149				
Samgætt f.h. Verkhönnunar eft.:				
Undirritun samræminganöfnuðar:				
Verkhönnun				
APALSKARÐ 2-4				
RAFLAGNIR				
BRUNAKERFI KJALLARI 3.HL				
Aðaluppdráttur:				
thordur@verkhonnun.is	BDÓ	PKK	30.11.2022	1:50
Hanna	Teknað	Virkað	Dagsetning	Mælikvarði
2017-01-060			32.-1.03	A
Verkhönnun			Teknaður	Breyting
HÖNNUNUR ÁSKILUR SER ALLAN RÆTT A TEKNINGUM - FJÓLFÓLDUN ER HÁÐ SKRIFLEGU SAMÞYKKI				

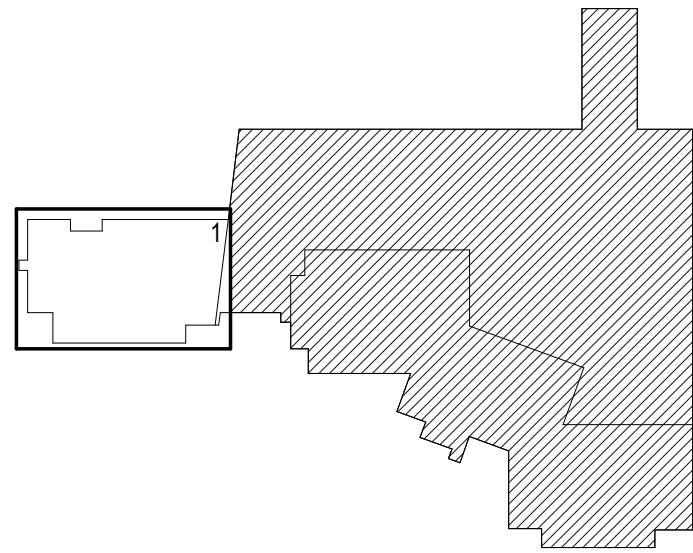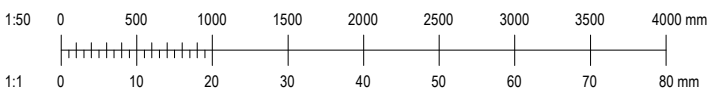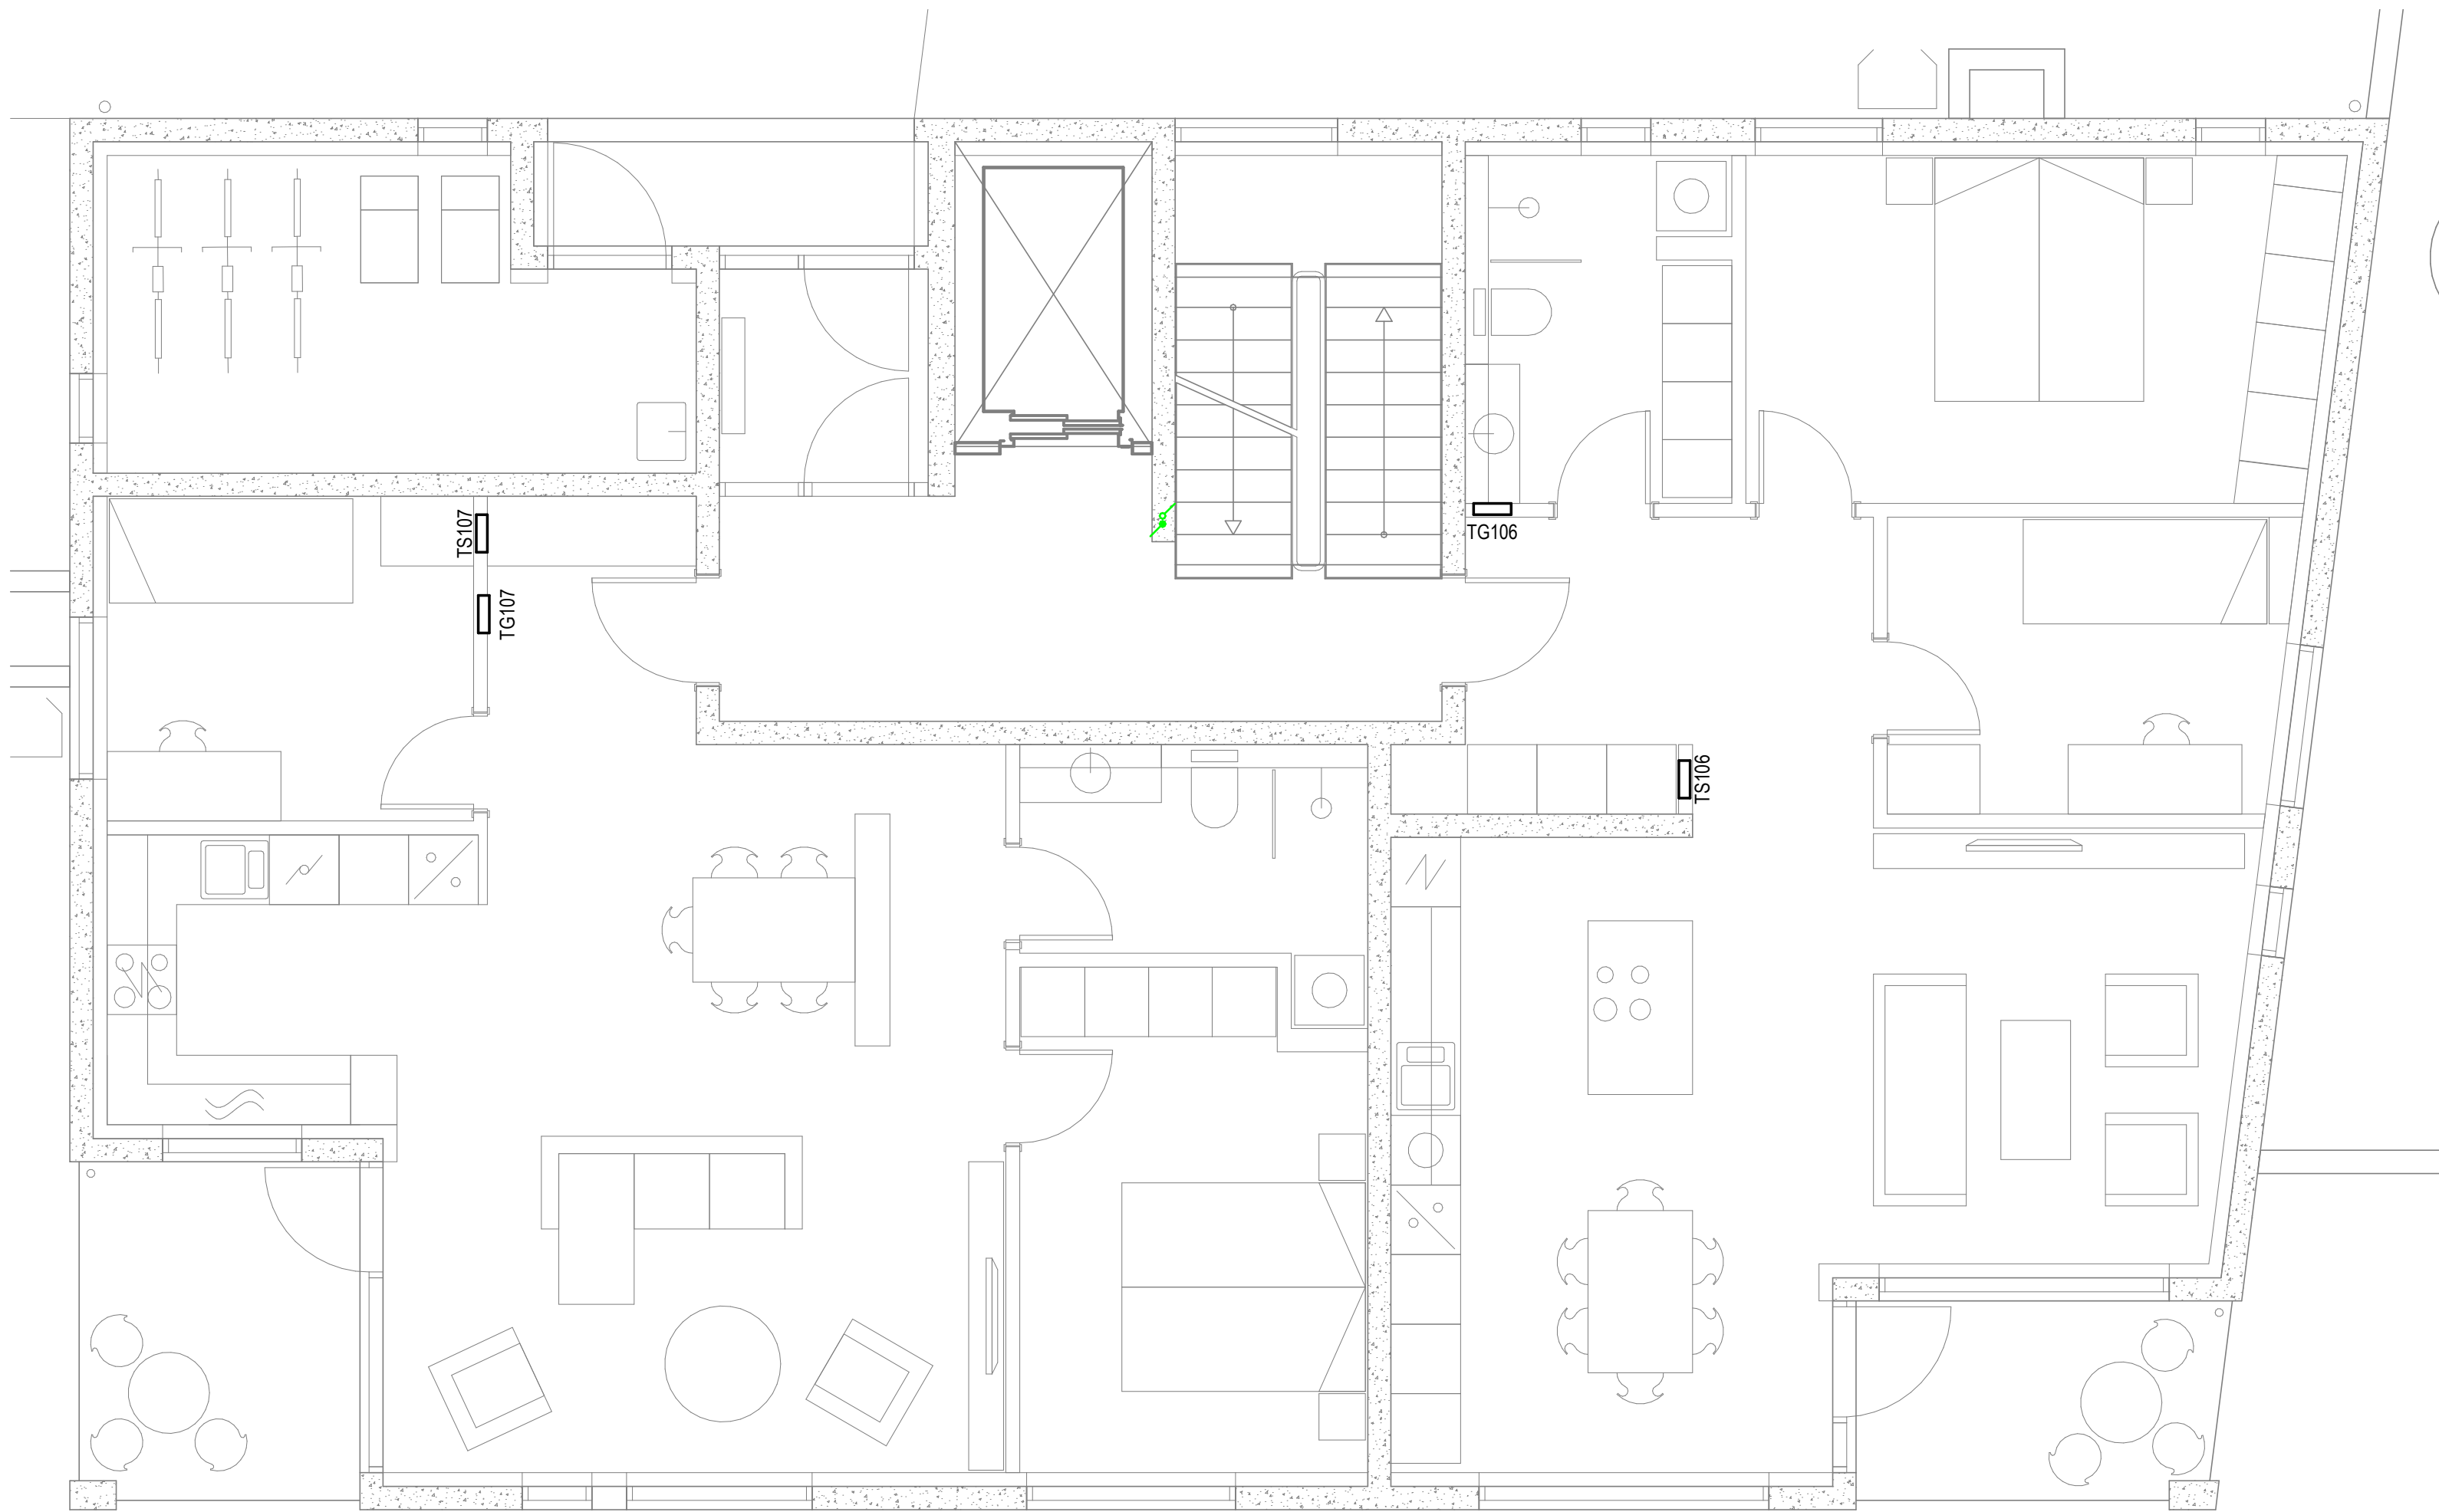

- Skýringar**
- Lág- og smáspennuskápar
 - Lagnir upp / niður / milli hæða
 - Pípur ø16mm / strengur
 - Pípur ø16mm í gólf / strengur í gólf
 - 600 R/T dós í vegg hæð 600
 - R/T dós
 - Is Tengidds á tækjaplötu
 - RO Optískur reykskynjari
 - RJ Jónískur reykskynjari
 - RG Gasskynjari
 - RH Hitaskynjari
 - RL Línuskynjari
 - RV Opt.reykskynjari með sökkulsirenu, staðs.míðast við miðu á reykskynjara
 - RI Opt.reykskynjari með sökkulsirenu m/blökkjóni, staðs.míðast við miðu á reykskynjara
 - IO Inn-útgangseining
 - HB Handbóli hæð 1100
 - RL Handbóli reyklosunar hæð 1100
 - Brunabjalla hæð 2300
 - Hurðasegull hæð 2000
 - Gaumljós
 - Úlstöð brunatalkerfis hæð 1100
 - ul Búnaður utanálggjandi
 - ol Búnaður ofan lofts
 - Is Búnaður á lagnastiga
 - tr Búnaður í tenglarennu
 - gb Búnaður í gólfbrunni

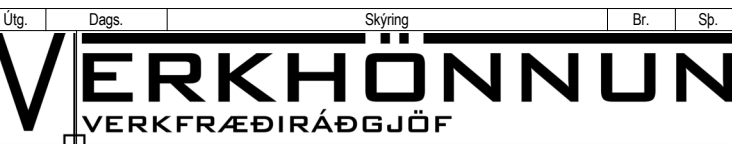

Katrínartúni 4, 105 Reykjavík
Sími: 570-5800, kt: 650107-1280
www.verkhonnun.is, verkhonnun@verkhonnun.is

Magnús B. Þórðarson kt. 030879-4149

Sambýkt f.h. Verkhönnunar ehf.:

Undirritan samræmingarhönnuðar:

Verkkaupi

APALSKARÐ 2-4

RAFLAGNIR





BRUNAKERFI 1.HÆÐ 1.HL

Aðaluppdráttur:

thordur@verkhonnun.is	BDÓ	ÞKK	30.11.2022	1:50	A1
Hannað	Teknað	Virðað	Dagsetning	Mælikvarði	Blástanð

2017-01-060	32.01.01	
Verknúmer	Teknúmer	Breyting

HÖNNUÐUR ÁSKILUR SÉR ALLAN RÉTT Í TEKNINGUM - FJÓLFÖLDUN ER HÁÐ SKRIFLEGU SAMBYKTI

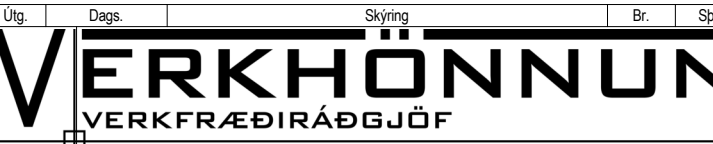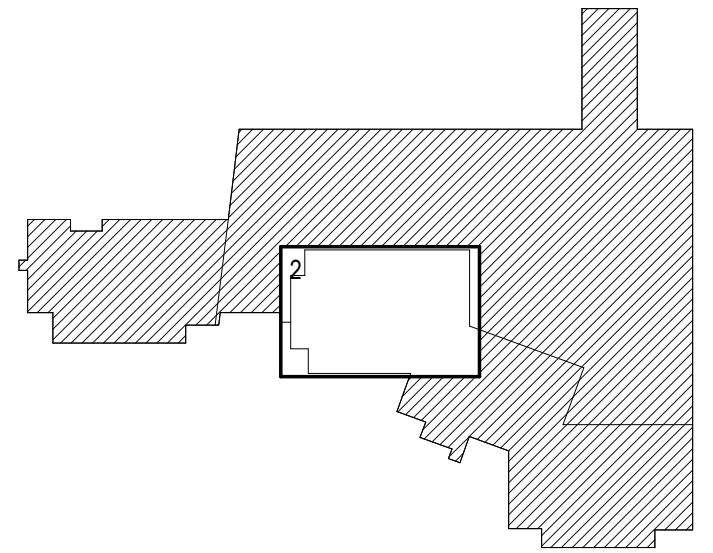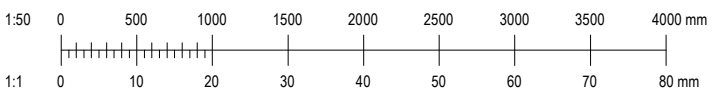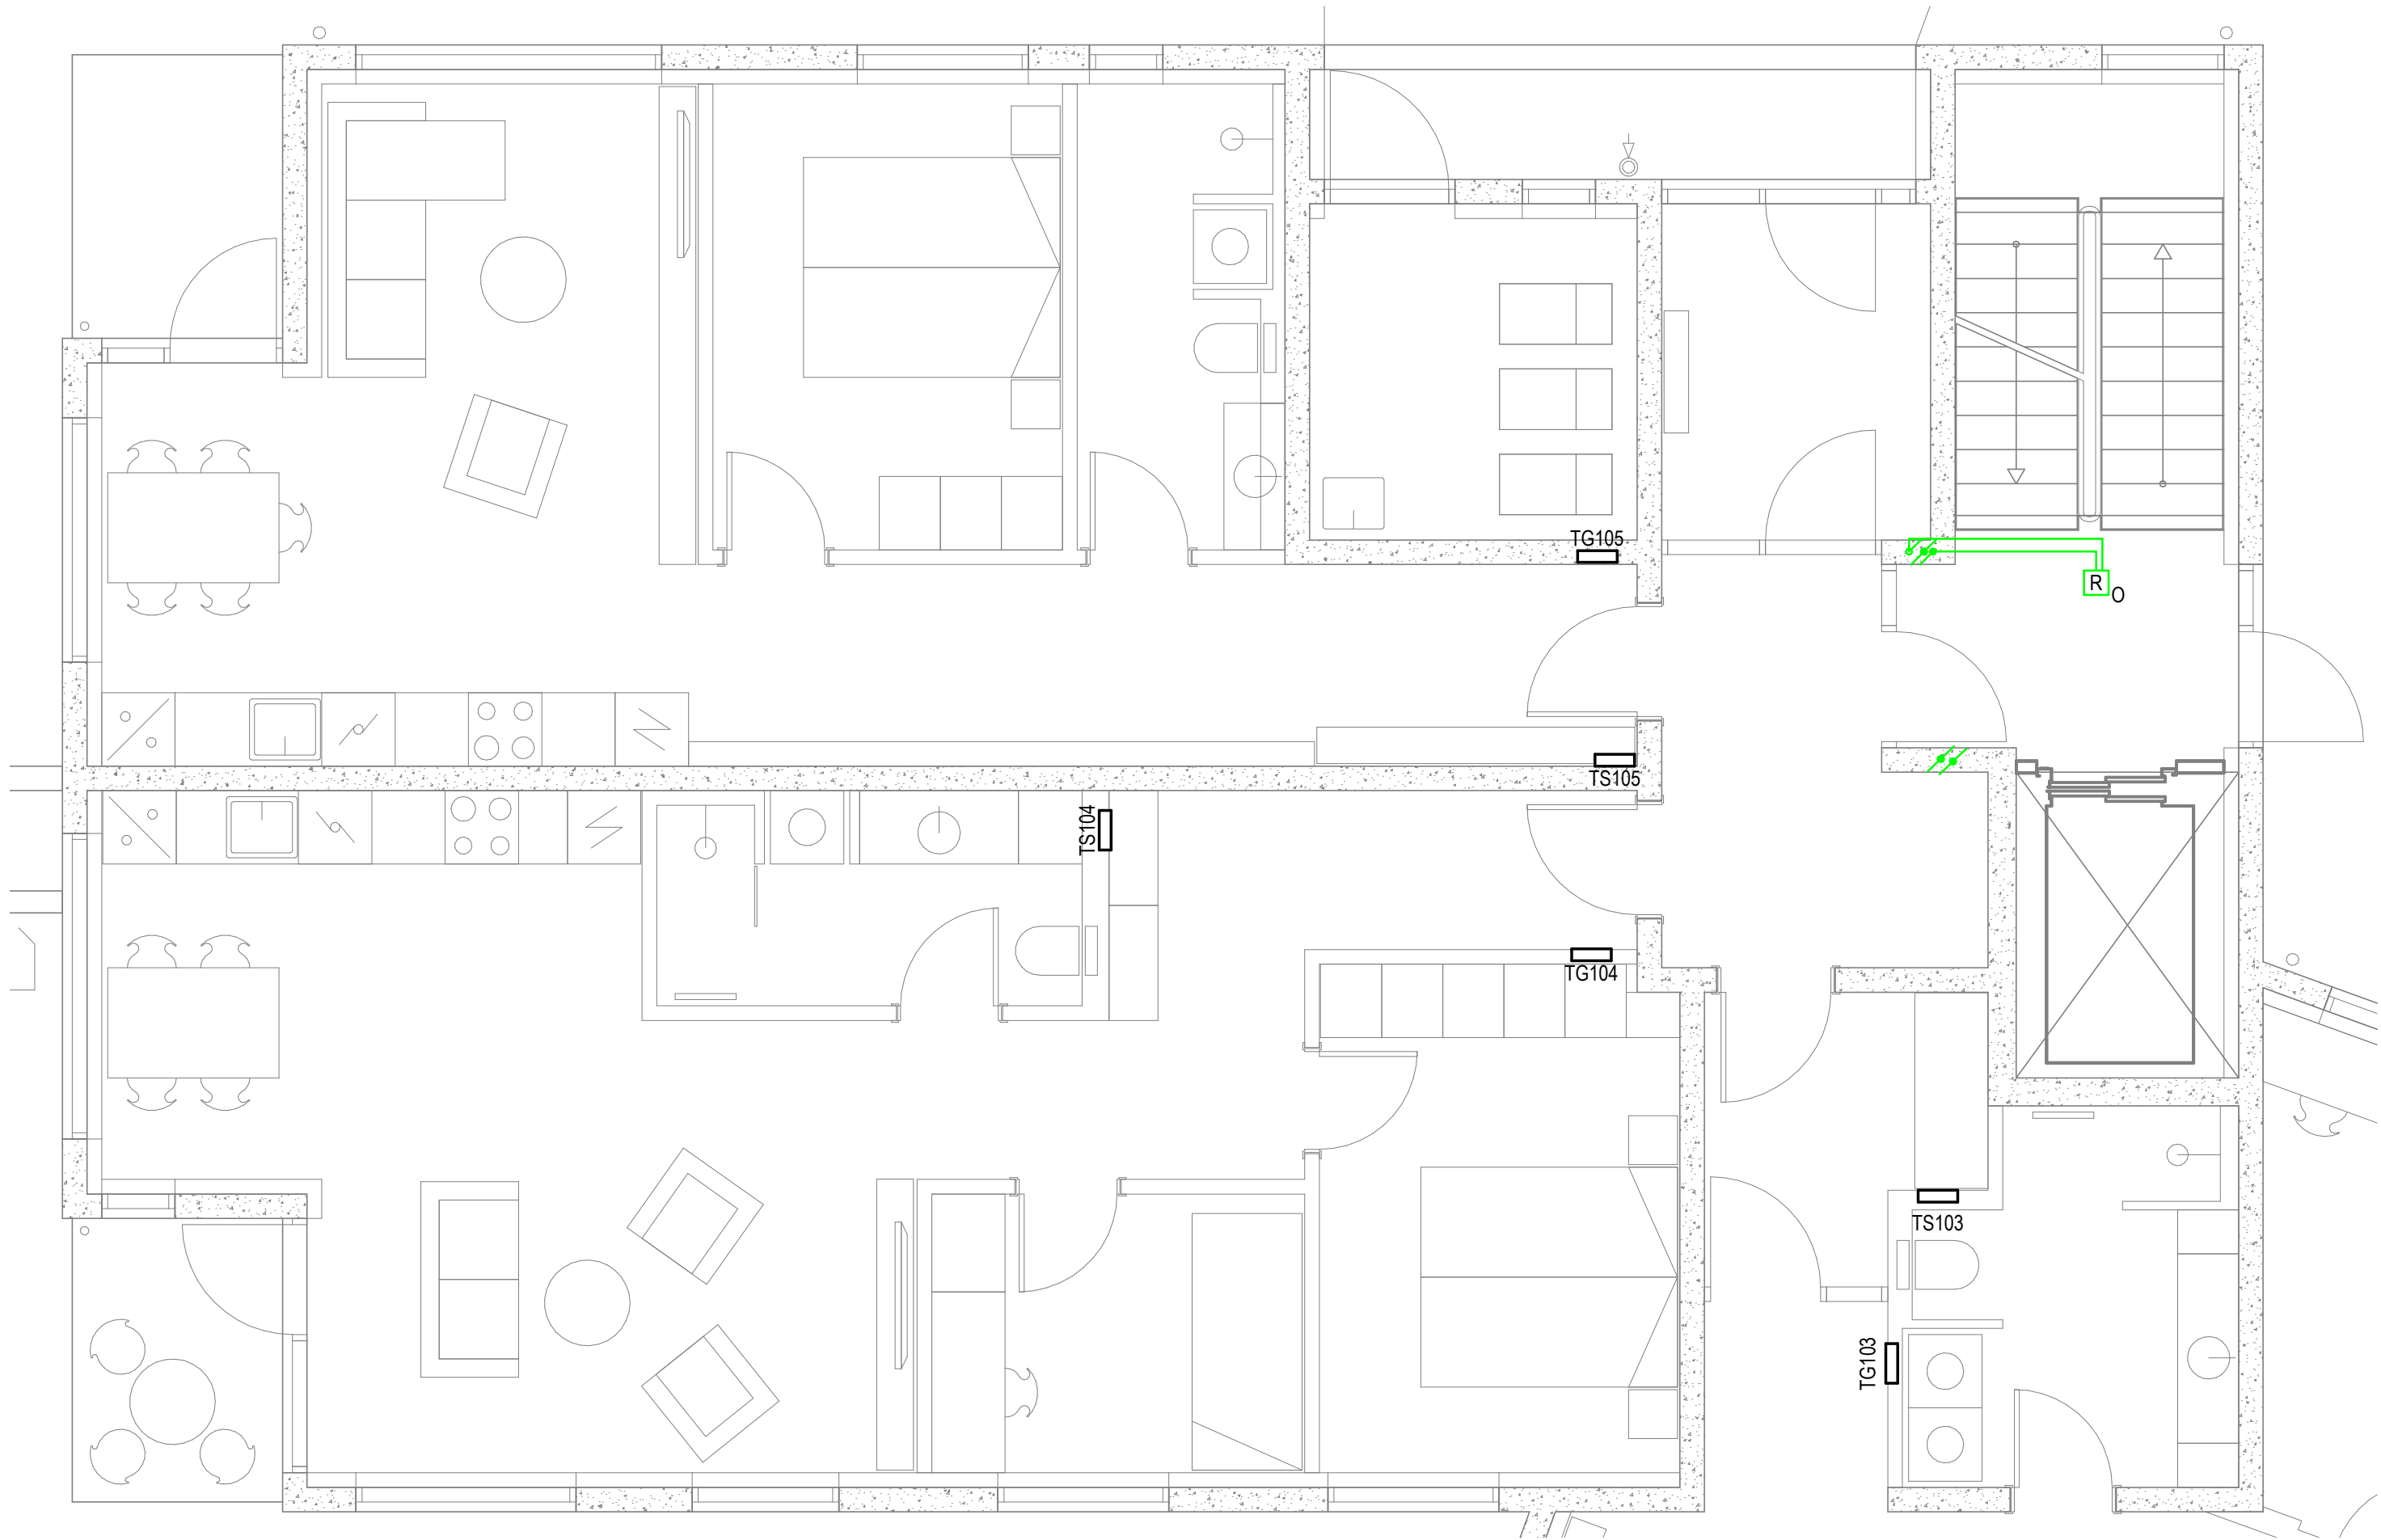

Katrínartúni 4, 105 Reykjavík
Sími: 570-5800, kt: 650107-1280
www.verkhonnun.is, verkhonnun@verkhonnun.is

Magnús B. Þórðarson kt. 030879-4149
Samgætt f.h. Verkhönnunar ehf.:

Undirrita samræmingarhönnuðar:

Verkkaupi

APALSKARÐ 2-4
RAFLAGNIR
BRUNAKERFI 1.HÆÐ 2.HL

Aðaluppdráttur:



thordur@verkhonnun.is	BDÓ	PKK	30.11.2022	1:50	A1
Hanna	Teknað	Virkað	Dagsetning	Mælikvarði	Blástan

2017-01-060
Verknúmer

32.01.02
Teleknúmer

Breyting

HÖNNUÐUR ÁSKILUR SÉR ALLAN RÉTT A TEKNINGUM - FJÓLFÓLDUN ER HÁÐ SKRIFLEGU SAMBÝKKI

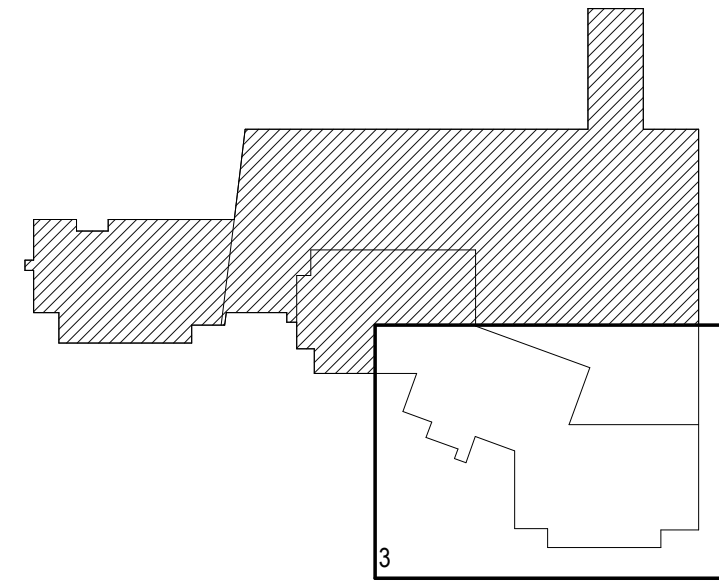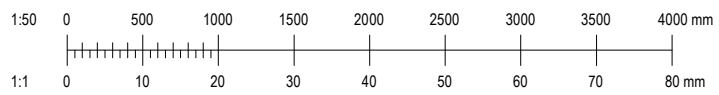

Katrínartúni 4, 105 Reykjavík
Sími: 570-5800, kt: 650107-1280
www.verkhonnun.is, verkhnun@verkhonnun.is

Magnús B. Þórðarson kt. 030879-4149
Samgætt f.h. Verkhönnunar ehf.:

Undirrita samræmingarhönnuðar:

Verkkaupi

APALSKARÐ 2-4
RAFLAGNIR
BRUNAKERFI 1.HÆÐ 3.HL

Aðaluppdráttur:





thordur@verkhonnun.is	BDÓ	PKK	30.11.2022	1:50	A1
Hanna	Teknað	Virkað	Dagsetning	Mælikvarði	Blástanó

2017-01-060
Verknúmer

32.01.03
Teleknúmer

Breyting

HÖNNUÐUR ÁSKILUR SÉR ALLAN RÉTT A TERNINGUM - FJÓLFÓLDUN ER HÁÐ SKRIFLEGU SAMBYKKI

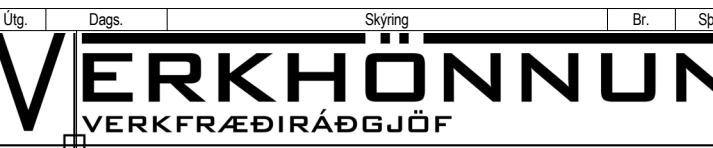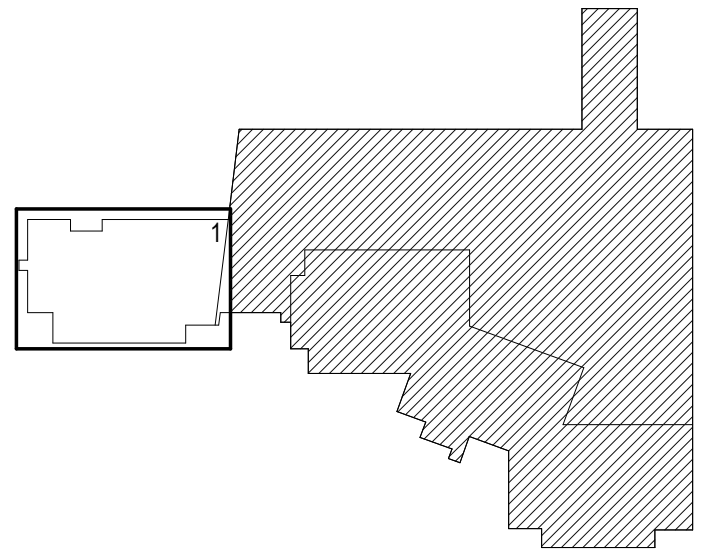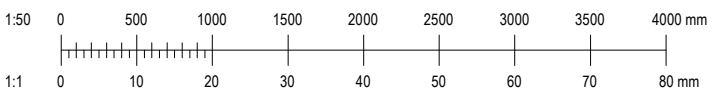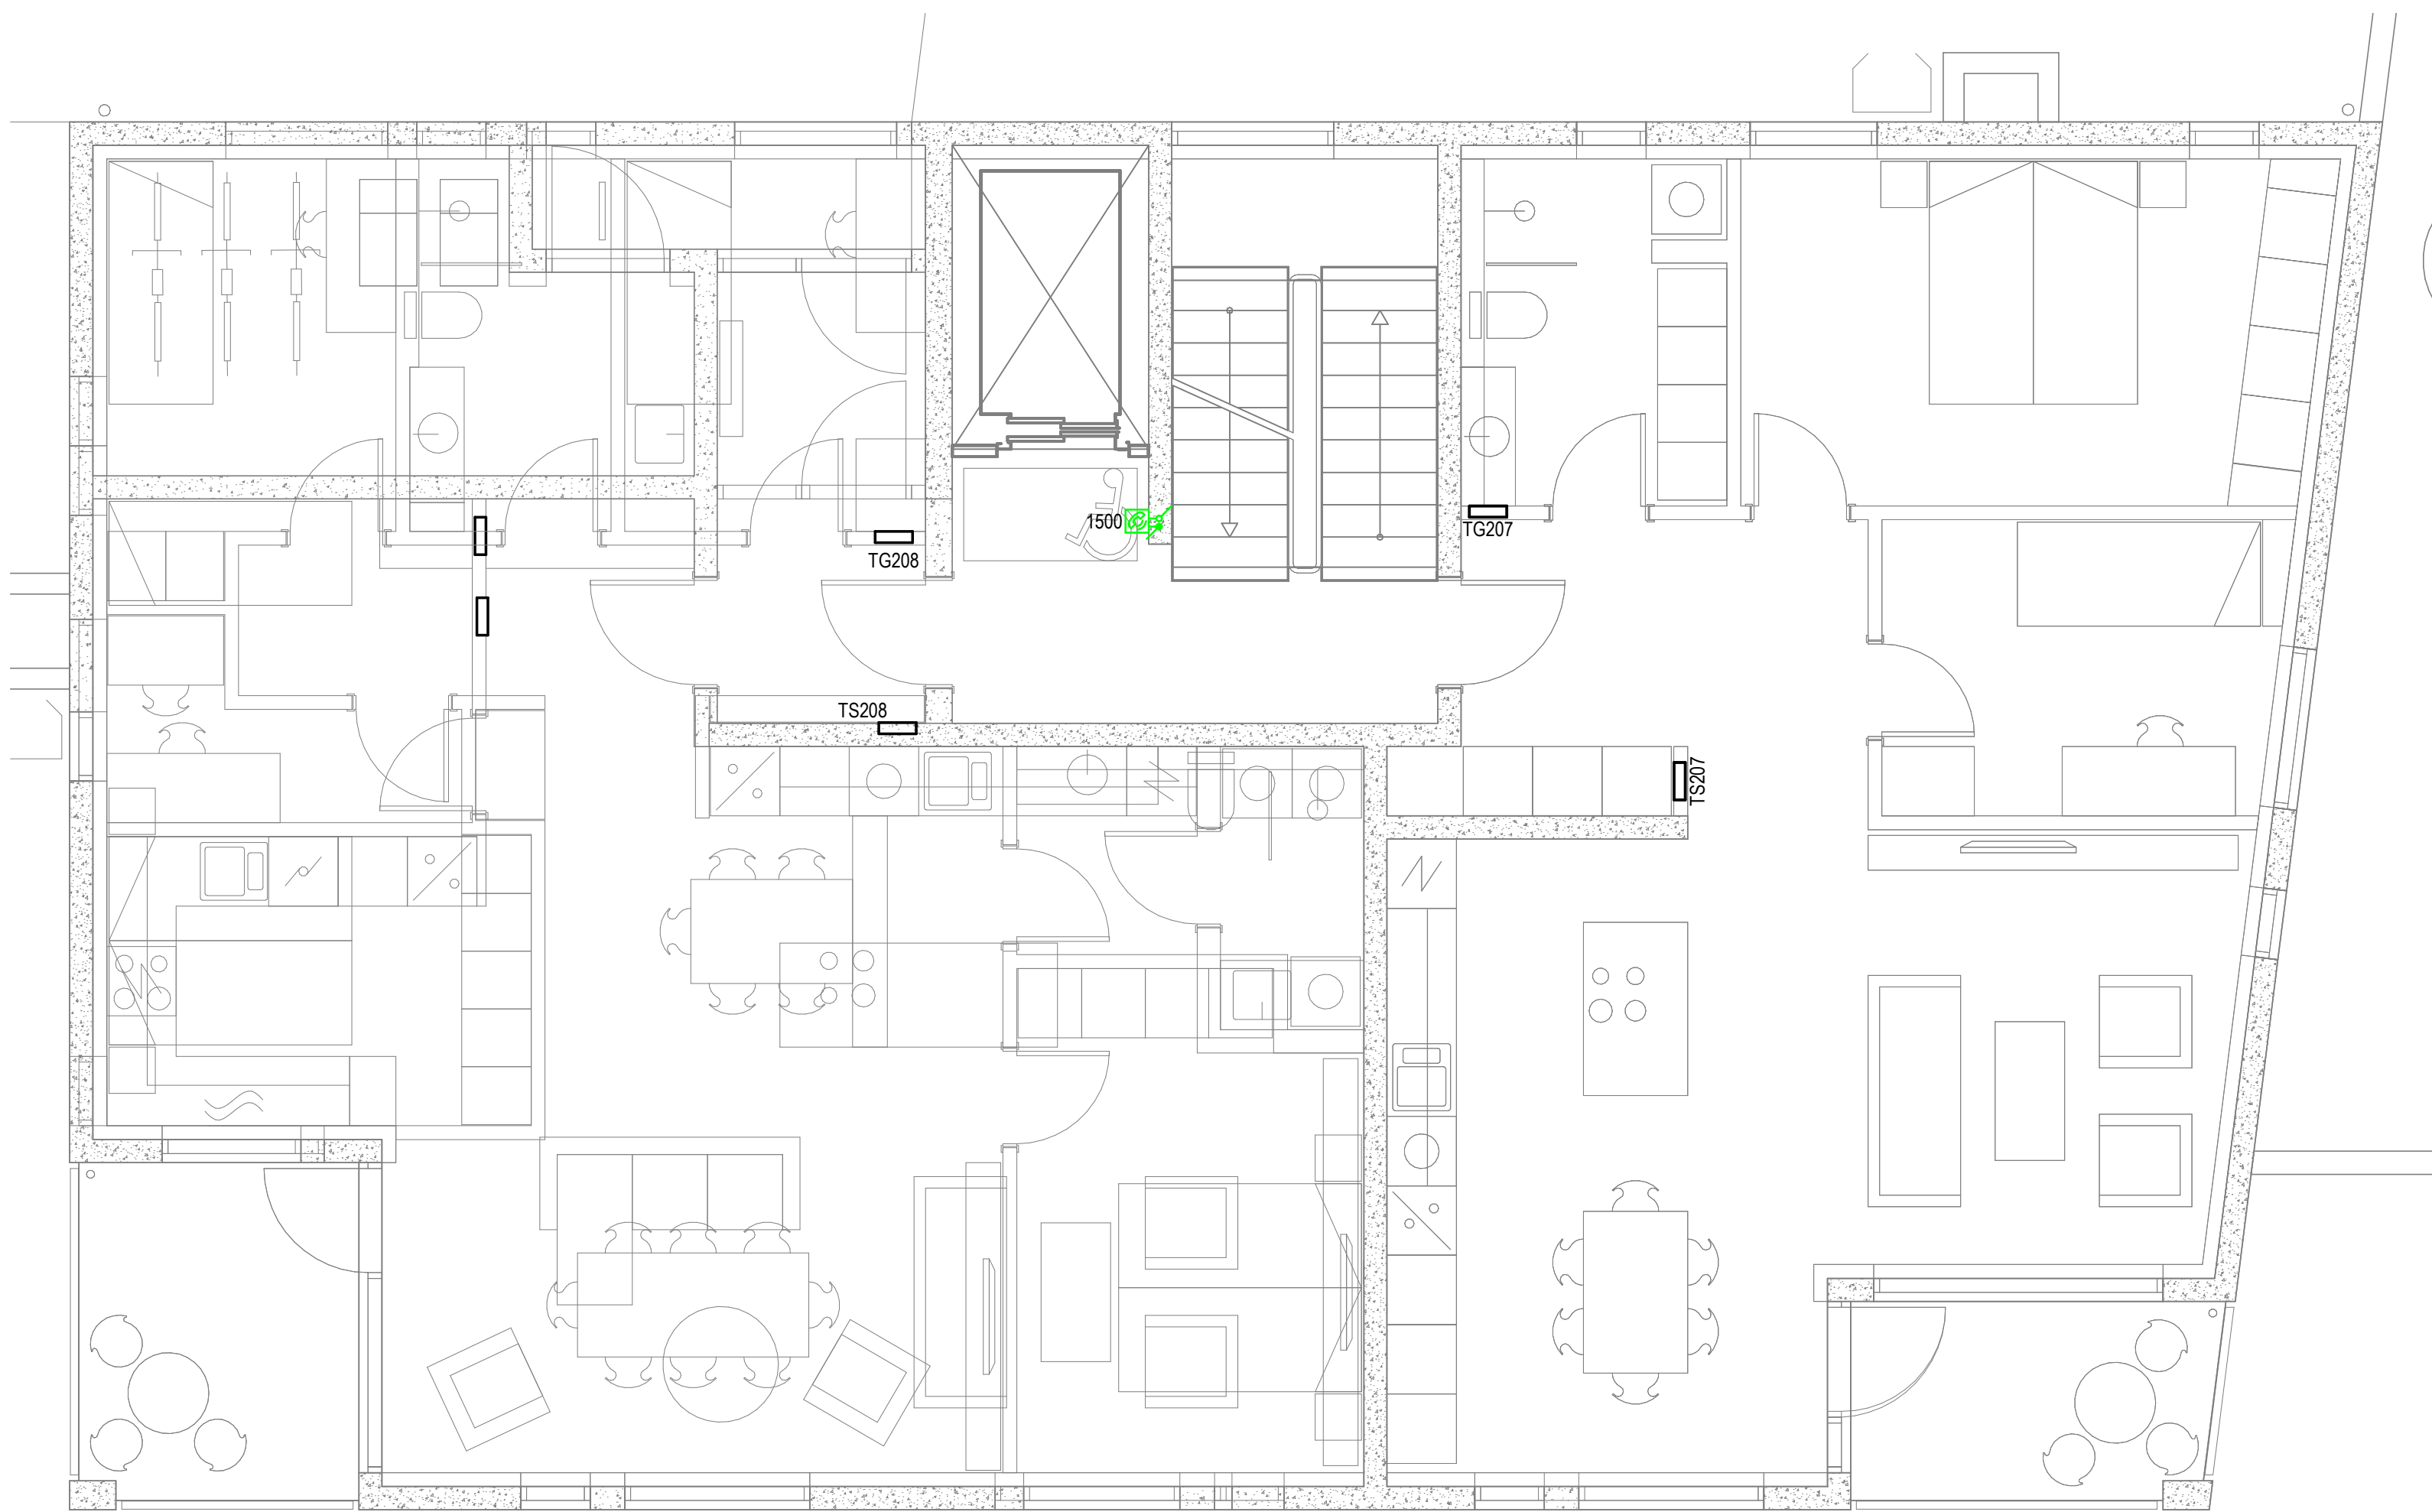

Katrínartúni 4, 105 Reykjavík
Sími: 570-5800, kt: 650107-1280
www.verkhonnun.is, verkhonnun@verkhonnun.is

Magnús B. Þórðarson kt. 030879-4149
Samþykkt f.h. Verkhönnunar ehf.:

Undirrita samræmingarhönnuðar:

Verkhönnun

APALSKARÐ 2-4
RAFLAGNIR
BRUNAKERFI 2.HÆÐ 1.HL

Aðaluppdráttur:





thordur@verkhonnun.is	BDÓ	PKK	30.11.2022	1:50	A1
Hanna	Teknað	Yfirfarið	Dagsetning	Mælikvarði	Blátták

2017-01-060
Verknúmer

32.02.01
Teleknúmer

Breyting

HÖNNUÐUR ÁSKILUR SER ALLAN RÉTT A TEKNINGUM - FJÓLFÖLDUN ER HÁÐ SKRIFLEGU SAMÞYKKI

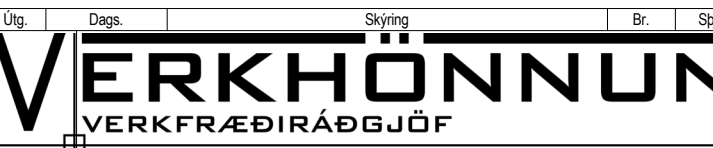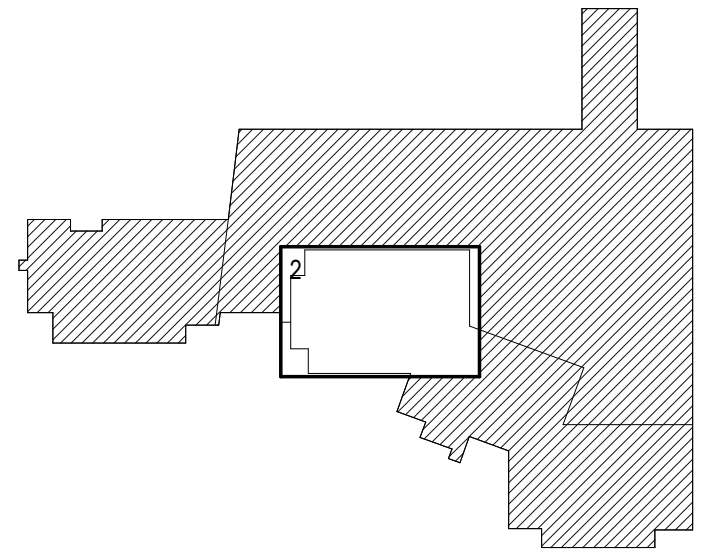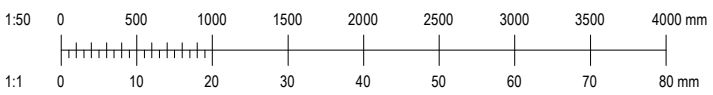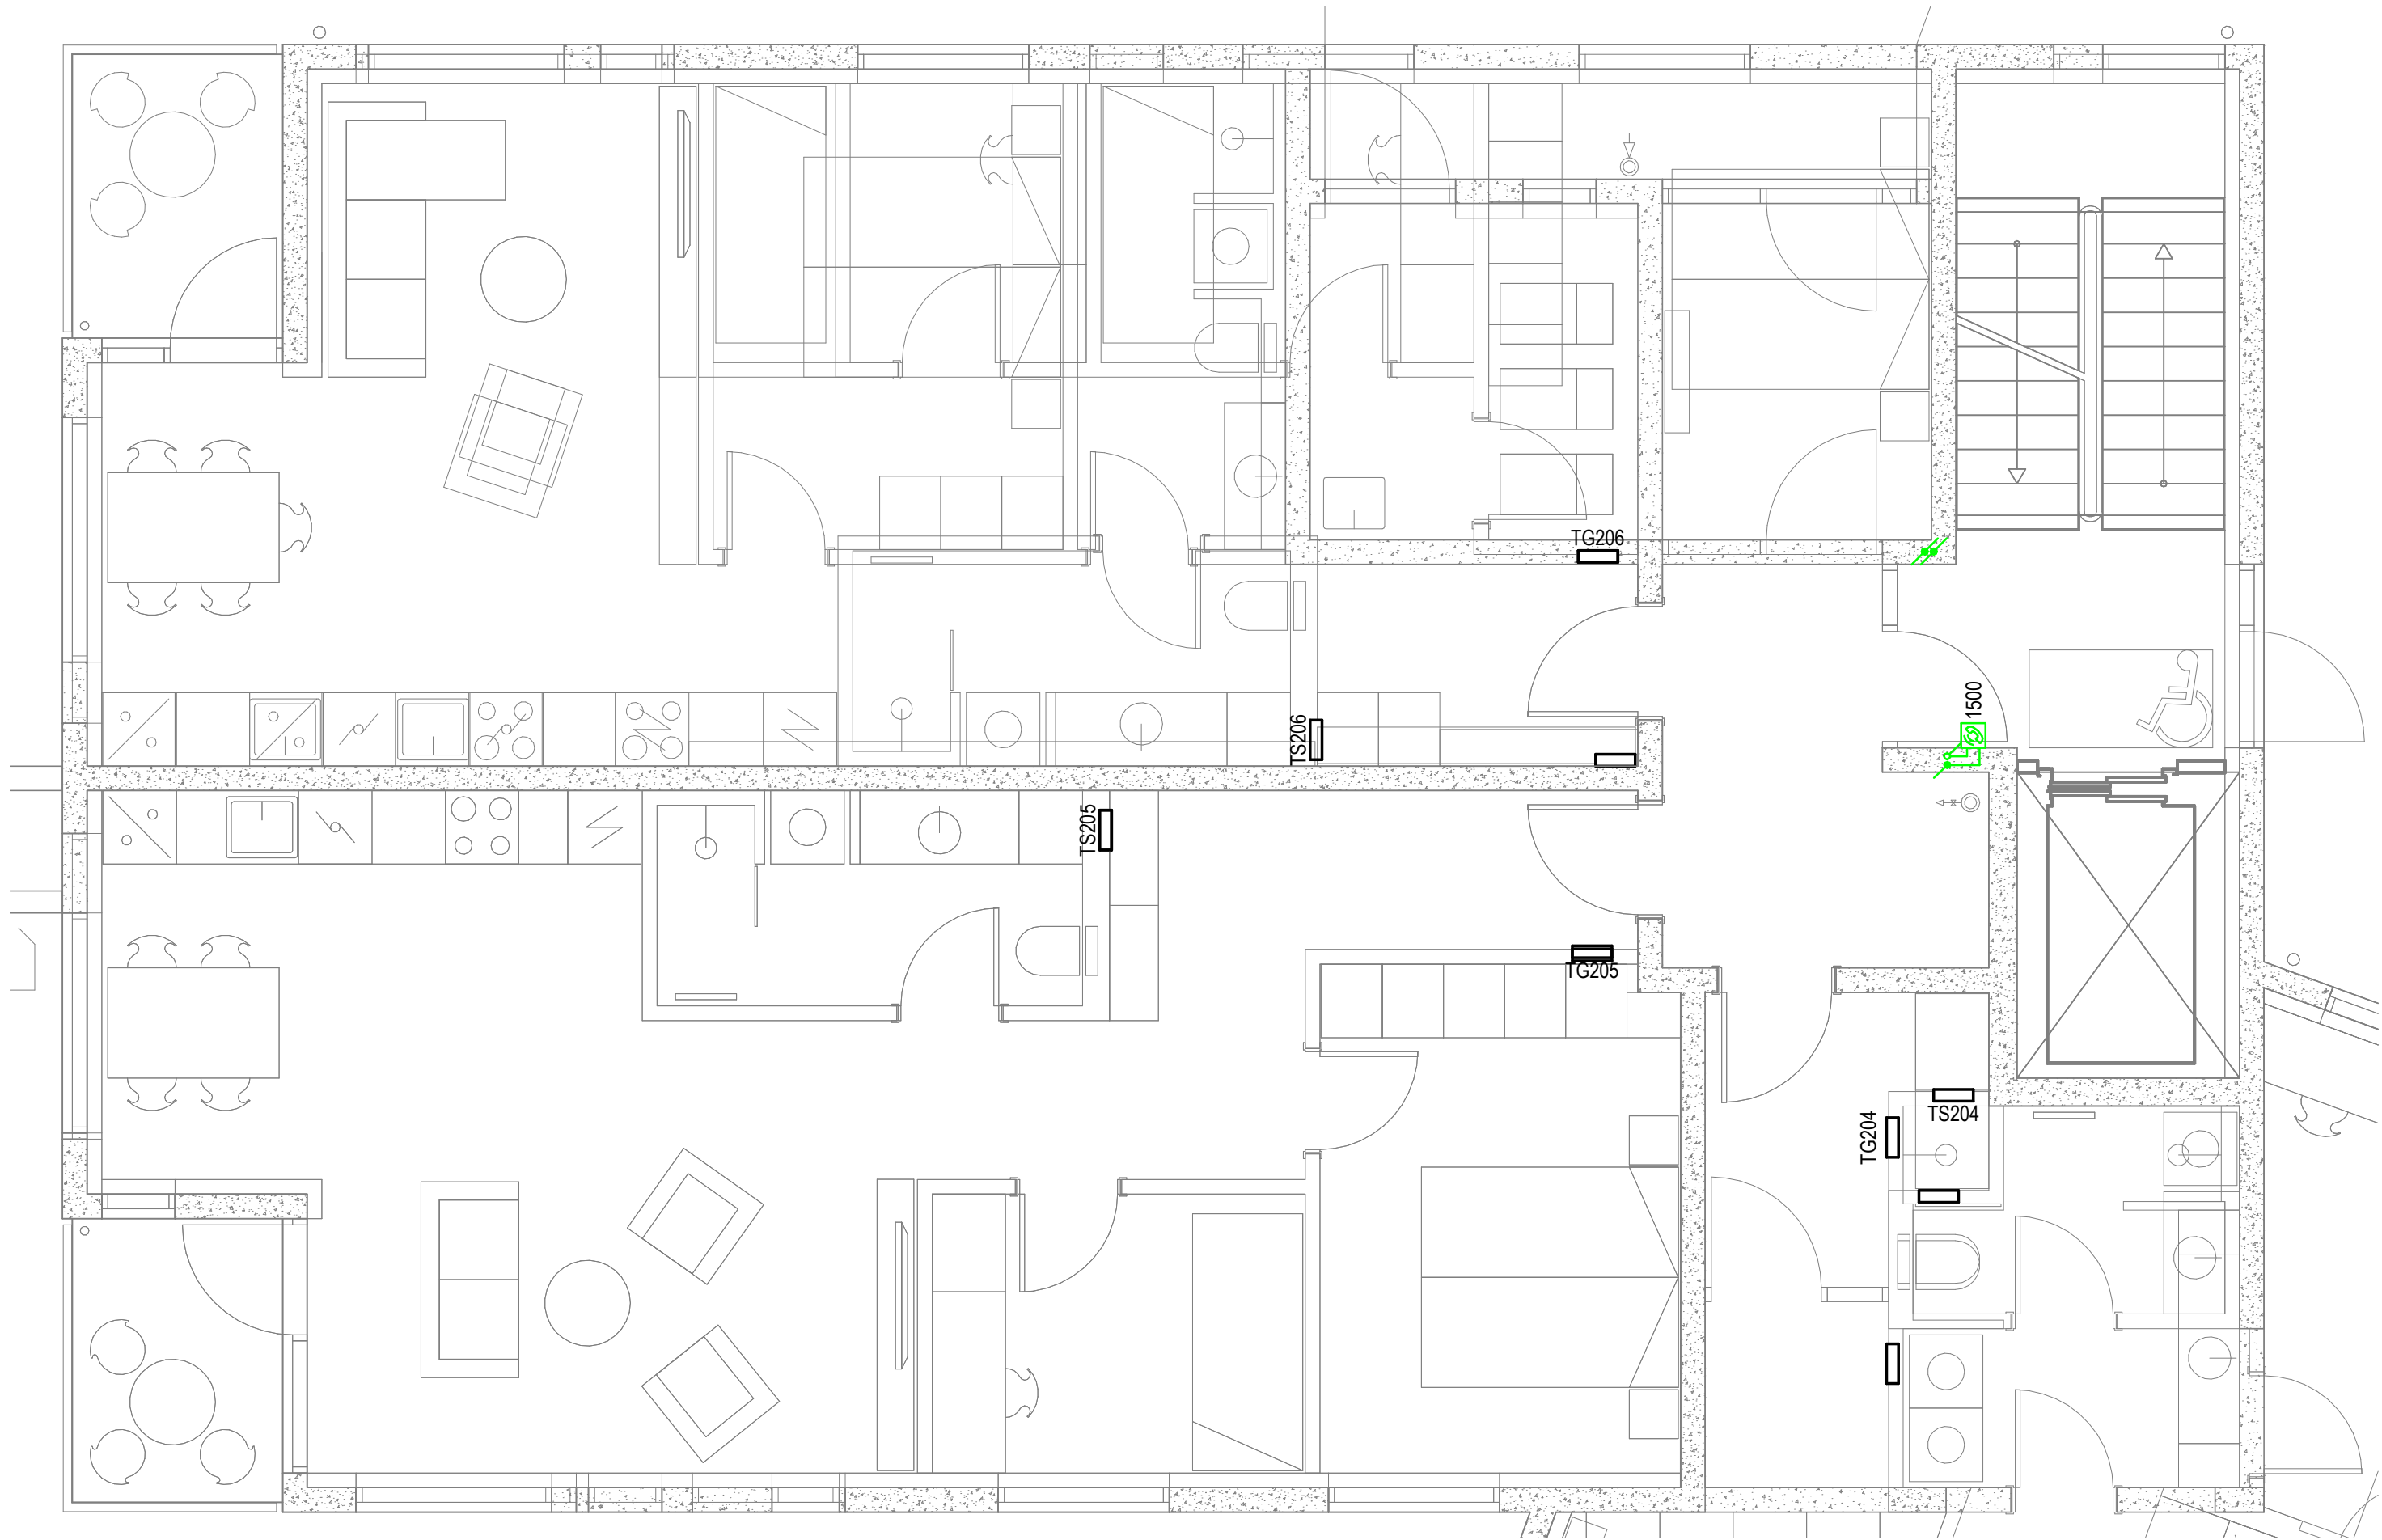

Katrínartúni 4, 105 Reykjavík
Sími: 570-5800, kt: 650107-1280
www.verkhonnun.is, verkhonnun@verkhonnun.is

Magnús B. Þórðarson kt. 030879-4149
Samgætt f.h. Verkhönnunar ehf.:

Undirritað samráðningarmönnum:

Verkhönnun

APALSKARÐ 2-4
RAFLAGNIR
BRUNAKERFI 2.HÆÐ 2.HL

Aðaluppdráttur:



thordur@verkhonnun.is	BDÓ	PKK	30.11.2022	1:50	A1
Hanna	Teknað	Virðir	Dagsetning	Mælikvarði	Blátták

2017-01-060
Verkhönnun

32.02.02
Töknúmer

Breyting

HÖNNUNUR ÁSKILUR SÉR ALLAN RÉTT A TEKNINGUM - FJÓLFÓLDUN ER HÁÐ SKRIFLEGU SAMÞYKKI

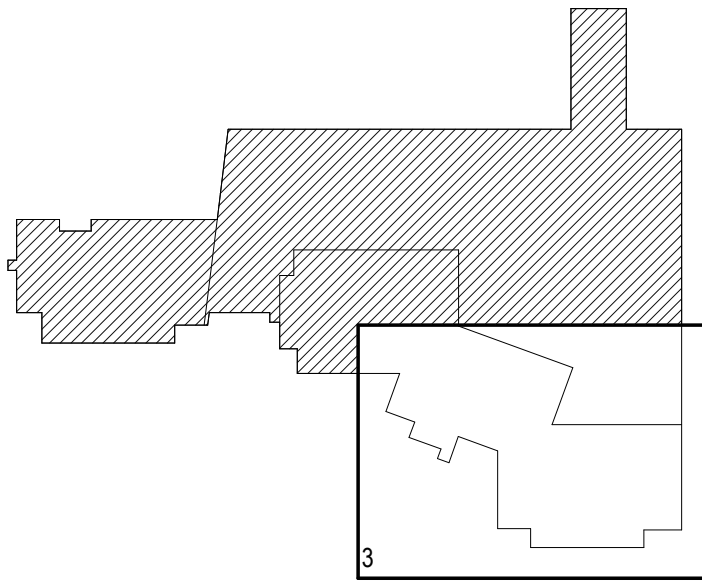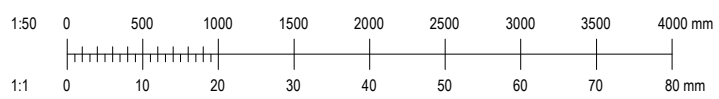

Katrínartúni 4, 105 Reykjavík
Sími: 570-5800, kt: 650107-1280
www.verkhonnun.is, verkhonnun@verkhonnun.is

Magnús B. Þórðarson kt. 030879-4149
Samgætt f.h. Verkhönnunar ehf.:

Undirritun samræminganöfnuðar:

Verkkaupi





APALSKARÐ 2-4
RAFLAGNIR
BRUNAKERFI 2.HÆÐ 3.HL

Aðaluppdráttur:

thordur@verkhonnun.is	BDÓ	PKK	30.11.2022	1:50	A1
Hamnað	Teknað	Virkað	Dagsetning	Mælikvarði	Blástanó

2017-01-060	32.02.03	
Verknúmer	Teknúmer	Breyting

HÖNNUNUR ÁSKILUR SÉR ALLAN RÉTTI A TEKNINGUM - FJÓLFÖLDUN ER HÁÐ SKRIFLEGU SAMBYKKI

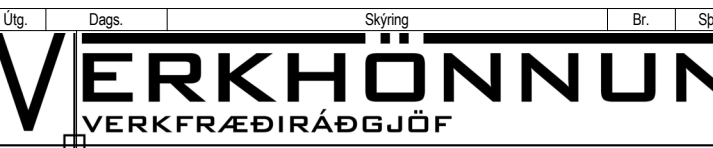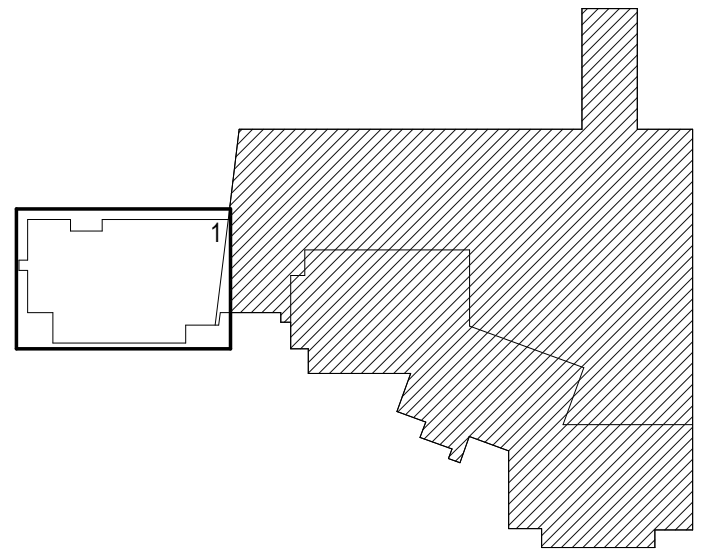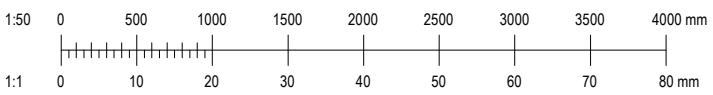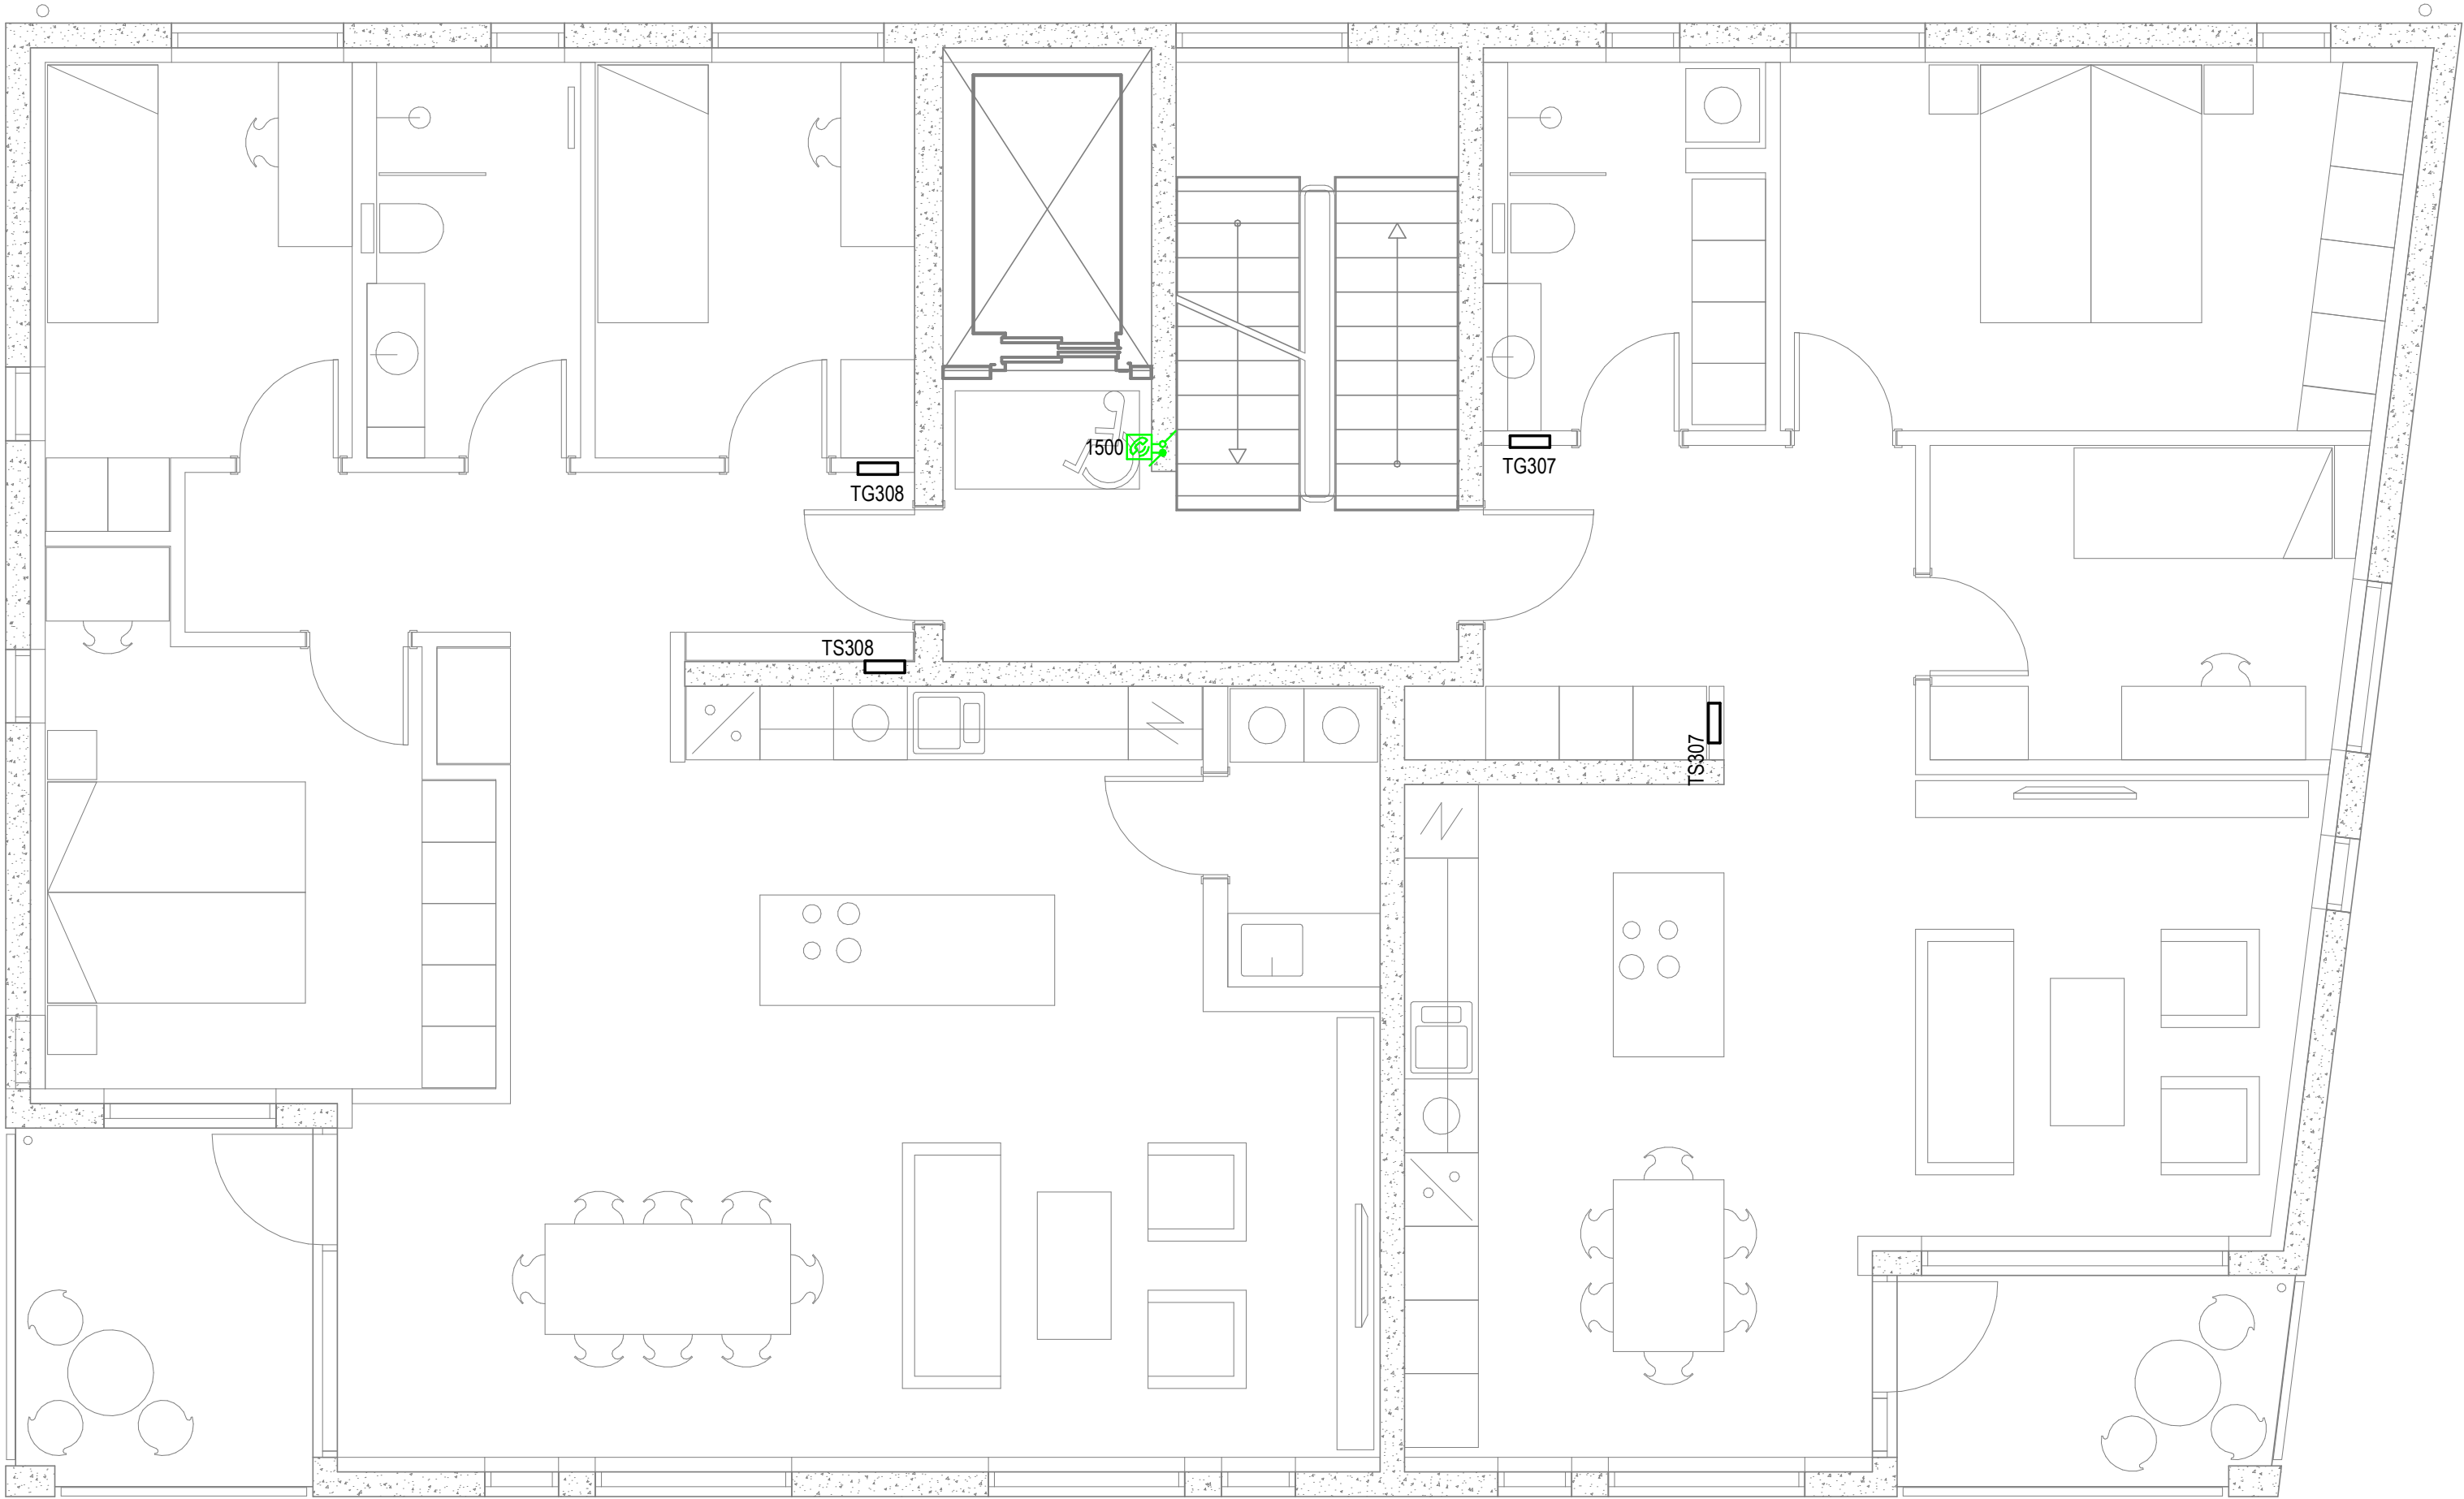

Katrínartúni 4, 105 Reykjavík
Sími: 570-5800, kt: 650107-1280
www.verkhonnun.is, verkhonnun@verkhonnun.is

Magnús B. Þórðarson kt. 030879-4149
Samband: Verkhonnun ehf.

Undirtekt samráðgjafar: _____

Verkhonnun

APALSKARÐ 2-4
RAFLAGNIR
BRUNAKERFI 3.HÆÐ 1.HL

Aðaluppdráttur:





thordur@verkhonnun.is	BDÓ	PKK	30.11.2022	1:50	A1
Hanna	Teknað	Virðir	Dagsetning	Mælikvarði	Blástand

2017-01-060
Verkhonnun

32.03.01
Töknúmer

Breyting

HÖNNUNIR ÁSKILUR SÉR ALLAN RÉTT A TEKNINGUM - FJÓLFÖLDUN ER HÁÐ SKRIFLEGU SAMBANDI

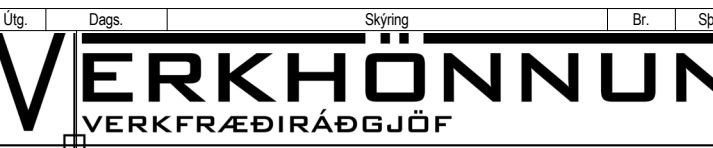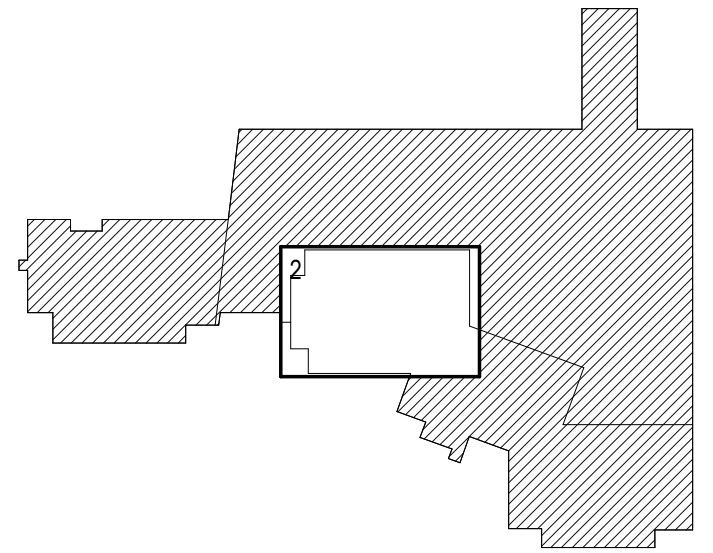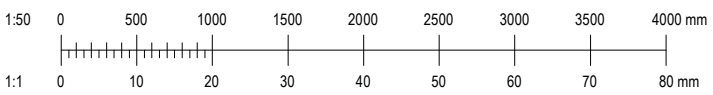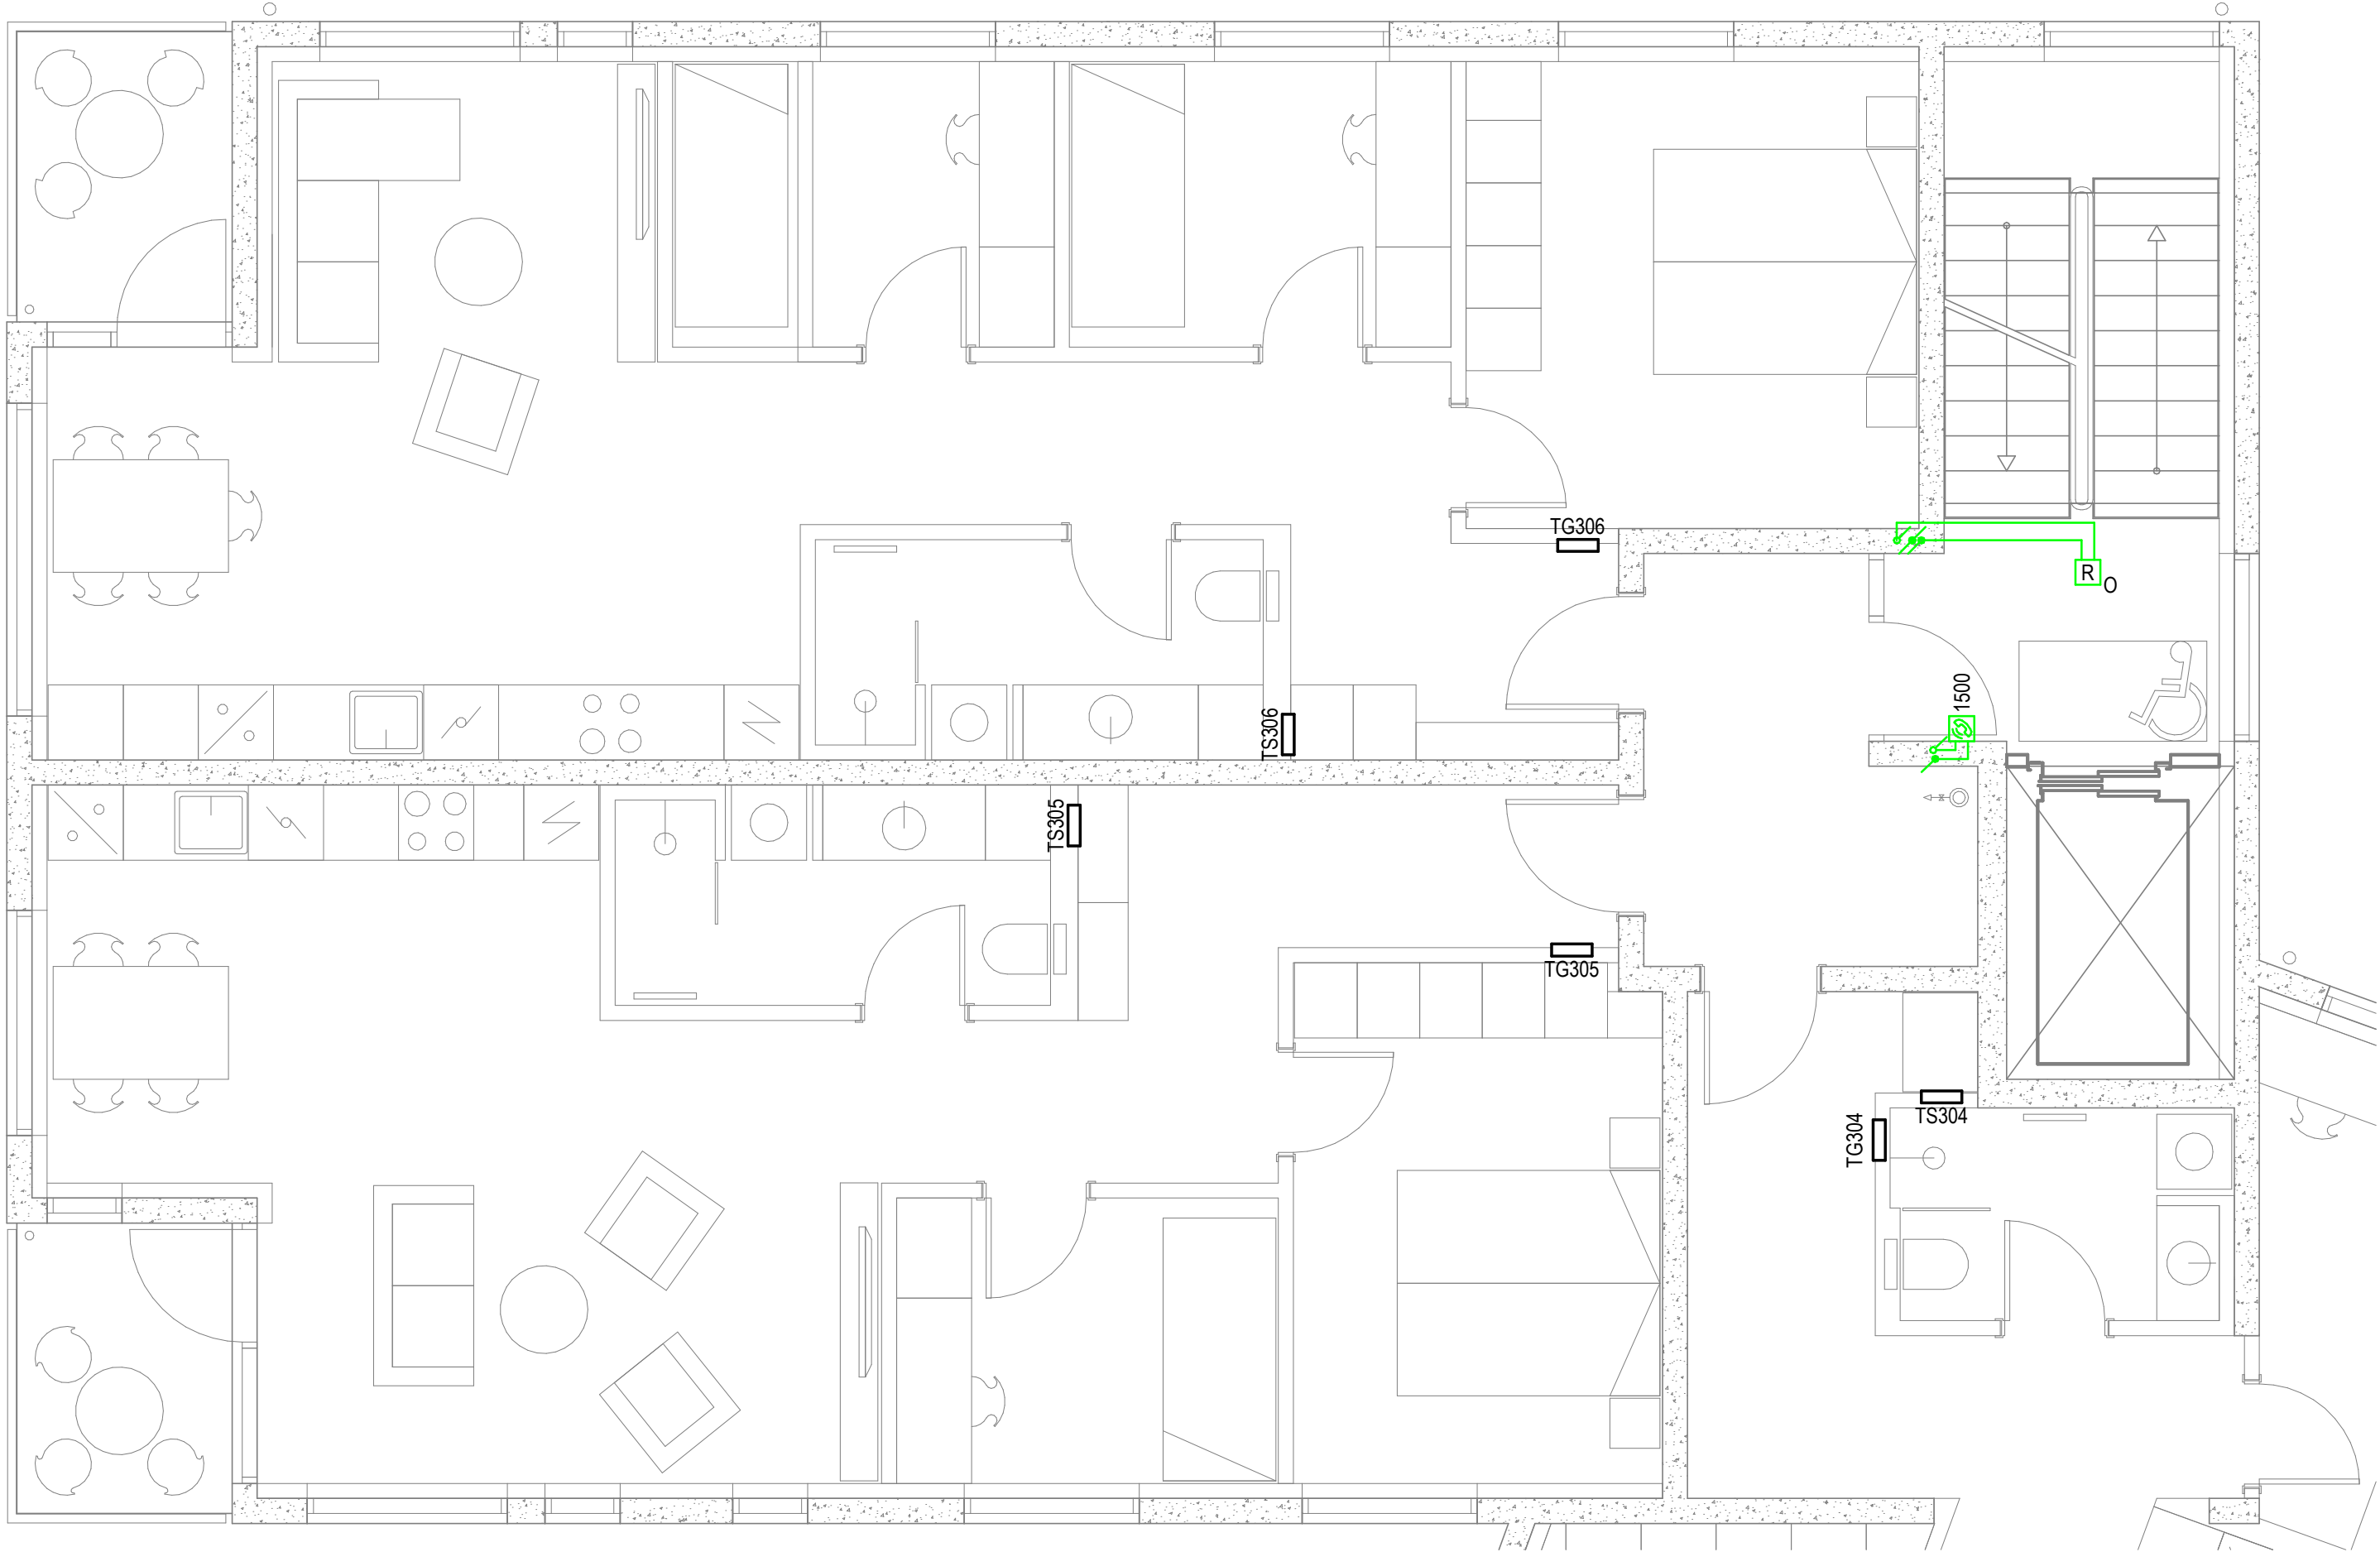

Katrínartúni 4, 105 Reykjavík
Sími: 570-5800, kt: 650107-1280
www.verkhonnun.is, verkhonnun@verkhonnun.is

Magnús B. Þórðarson kt. 030879-4149
Samþykkt f.h. Verkhönnunar ehf.:

Undirritað samráðningarmenn:

Verkhönnun

APALSKARÐ 2-4
RAFLAGNIR
BRUNAKERFI 3.HÆÐ 2.HL

Aðaluppdráttur:





thordur@verkhonnun.is	BDÓ	PKK	30.11.2022	1:50	A1
Hanna	Teknað	Yfirfarið	Dagsetning	Mælikvarði	Blástand

2017-01-060
Verkhönnun

32.03.02
Töknúmer

Breyting

HÖNNUNUR ÁSKILUR SÉR ALLAN RÉTT A TEKNINGUM - FJÓLFÓLDUN ER HÁÐ SKRIFLEGU SAMÞYKKI

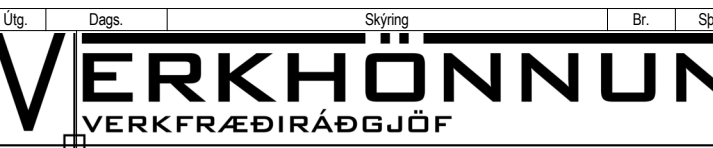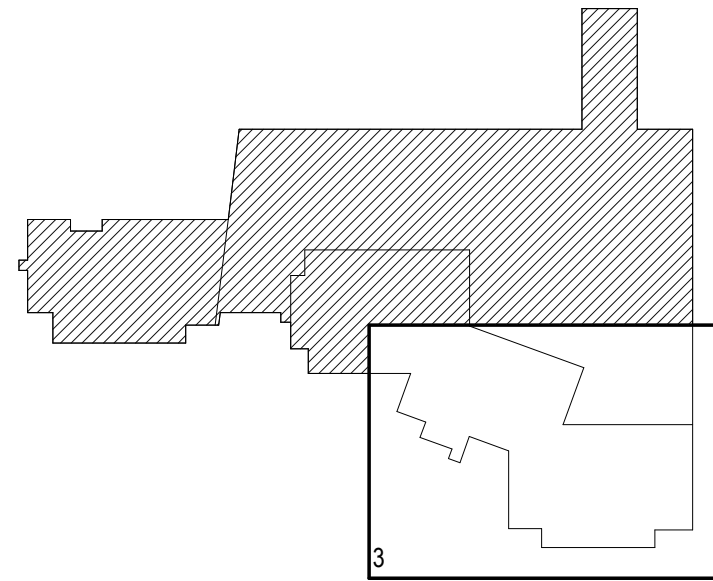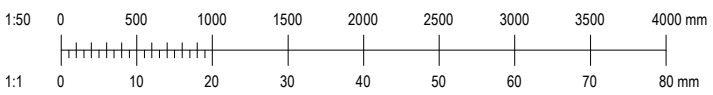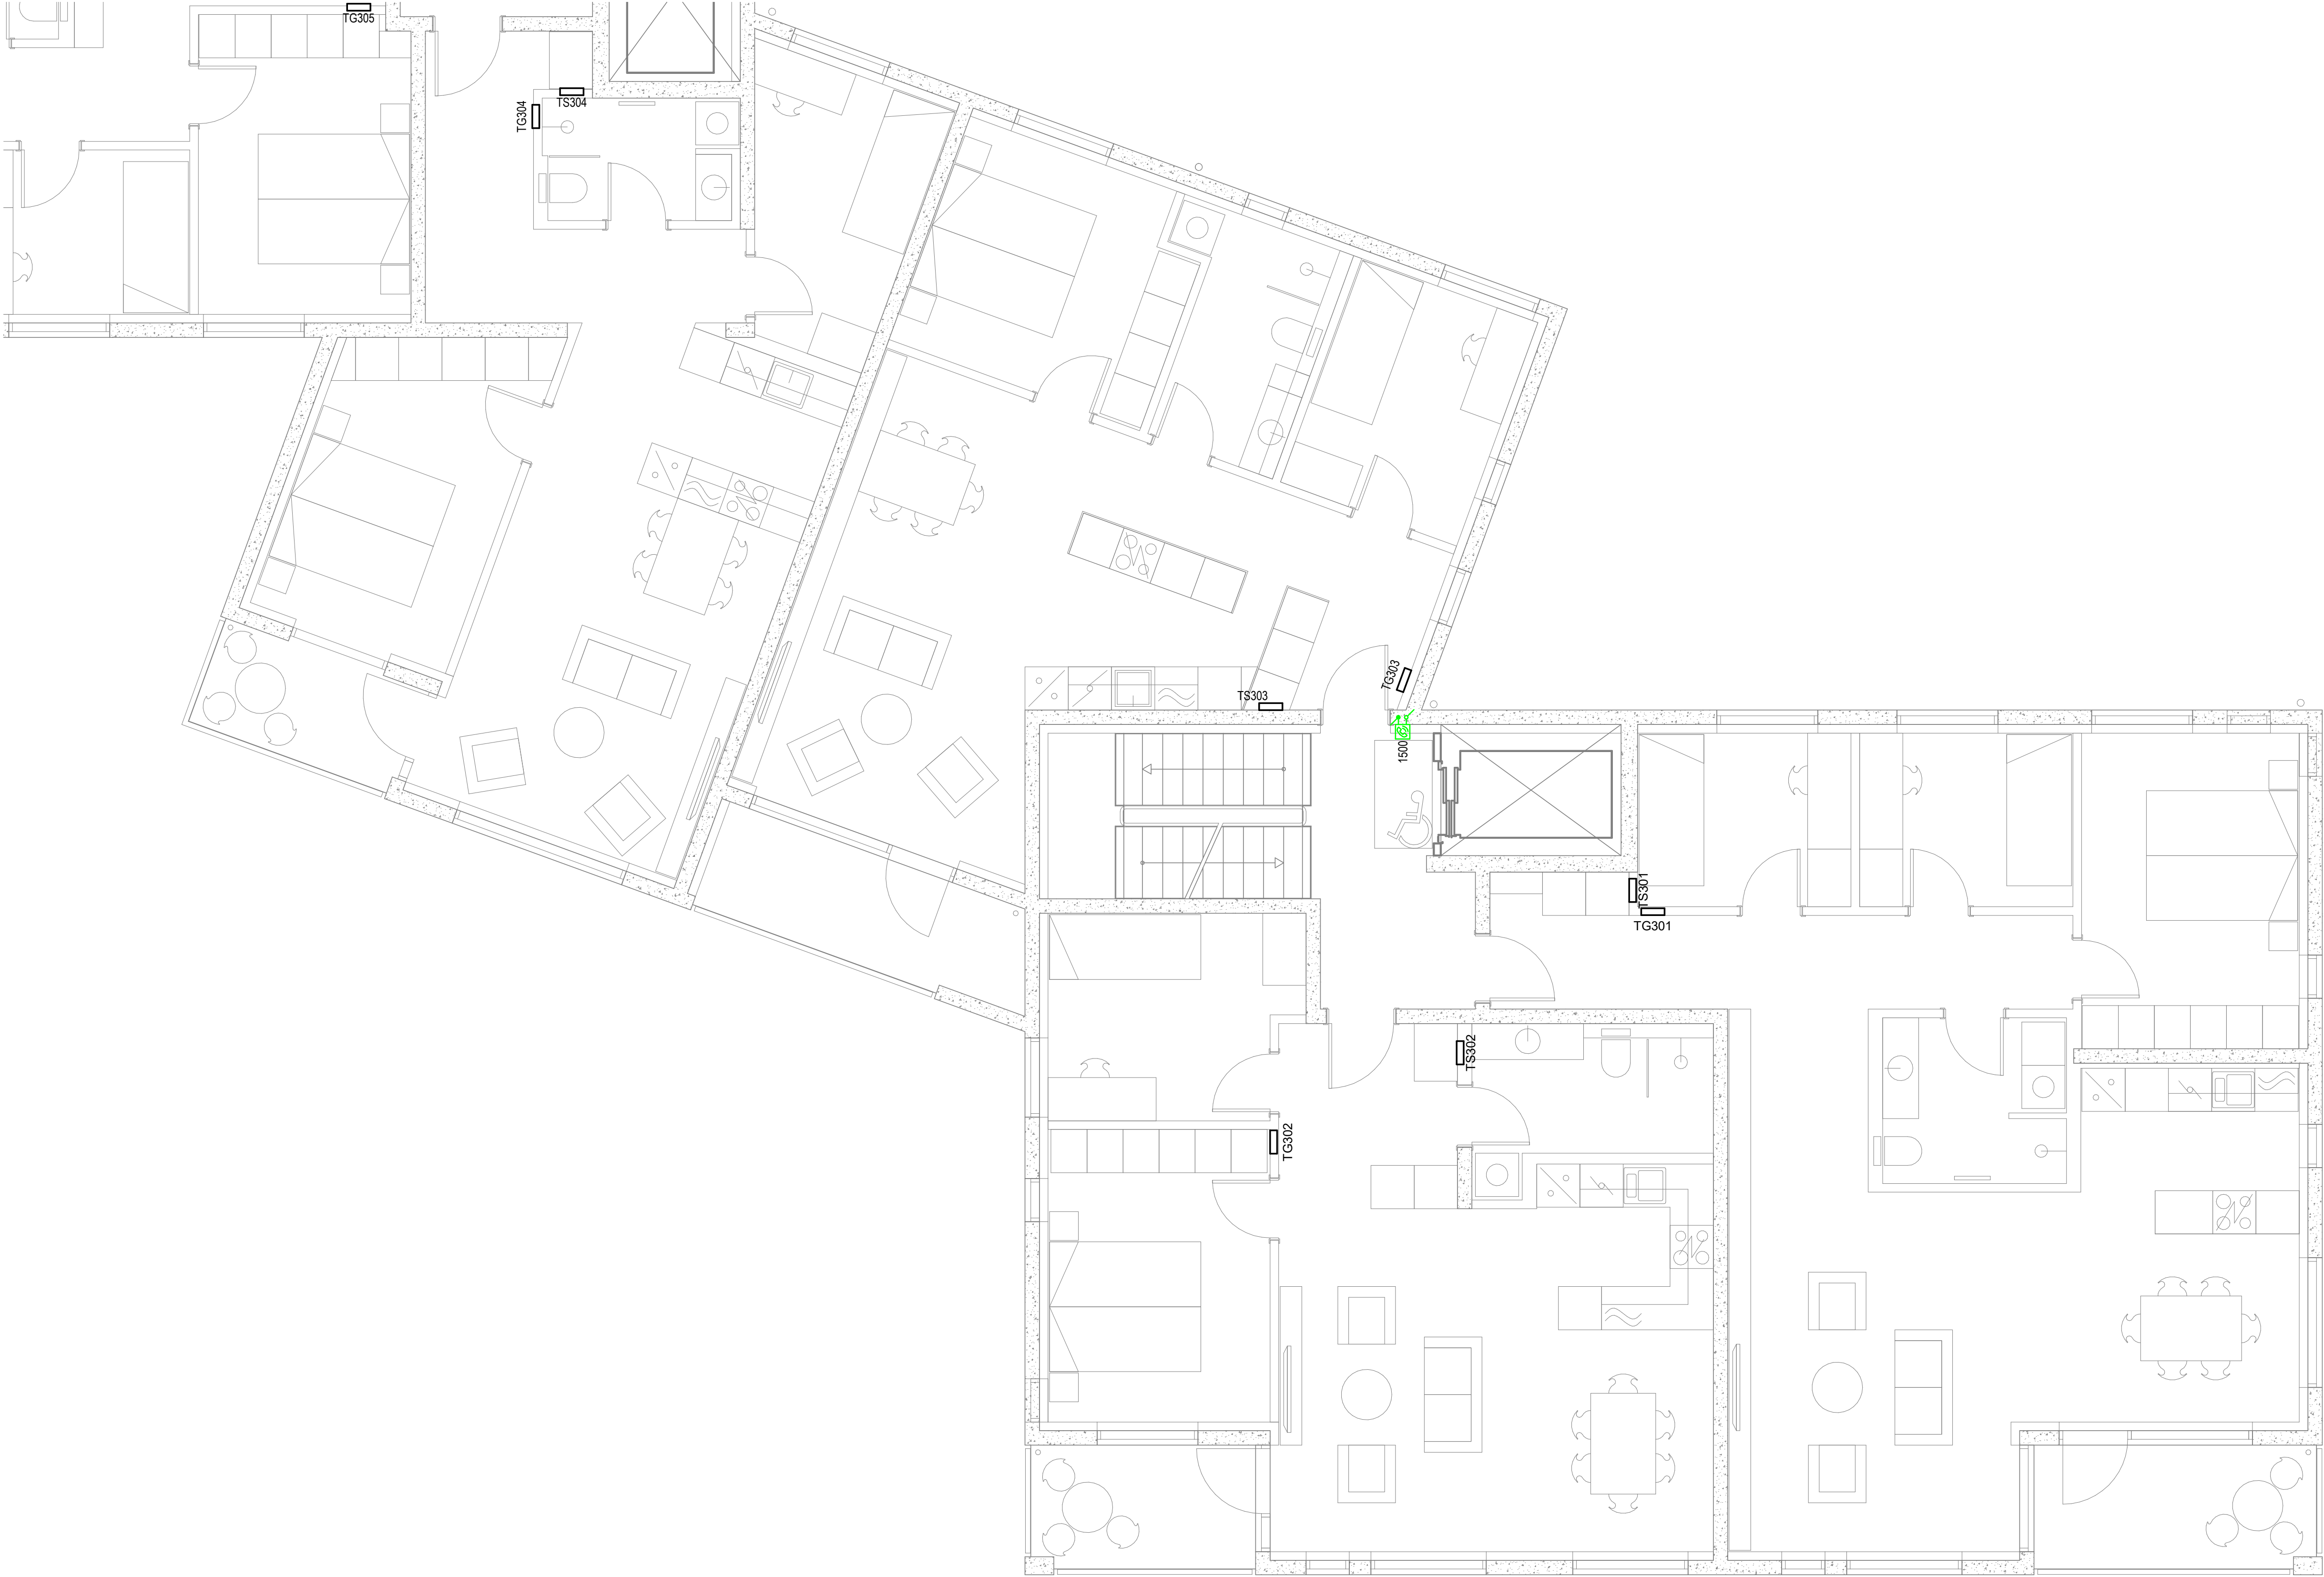

Katrínartúni 4, 105 Reykjavík
Sími: 570-5800, kt: 650107-1280
www.verkhonnun.is, verkhonnun@verkhonnun.is

Magnús B. Þórðarson kt. 030879-4149

Samgætt f.h. Verkhönnunar ehf.:

Undirritun samræmingaáðönnuðar:

Verkhönnun

APALSKARÐ 2-4

RAFLAGNIR

BRUNAKERFI 3.HÆÐ 3.HL

Áðakuppstíðir:

thordur@verkhonnun.is	BDÓ	PKK	30.11.2022	1:50	A1
Hanna	Teknað	Virðir	Dagsetning	Mælikvarði	Blátták

2017-01-060




Verkhönnun

32.03.03




Teknað

Breyting

HÖNNUNUR ÁSKILUR SER ALLAN RÉTTI A TEKNINGUM - FJÓLFÖLDUN ER HÁÐ SKRIFLEGU SAMBYKKI

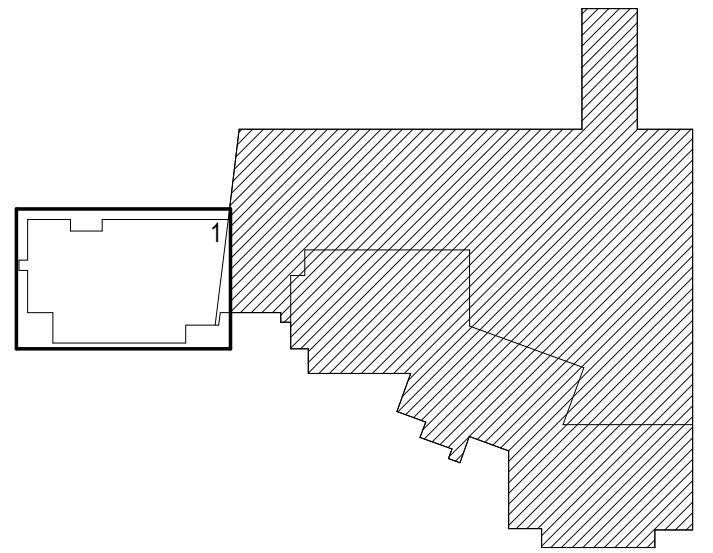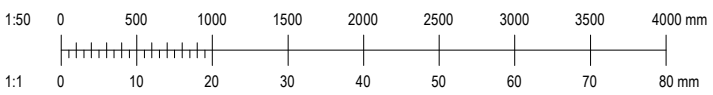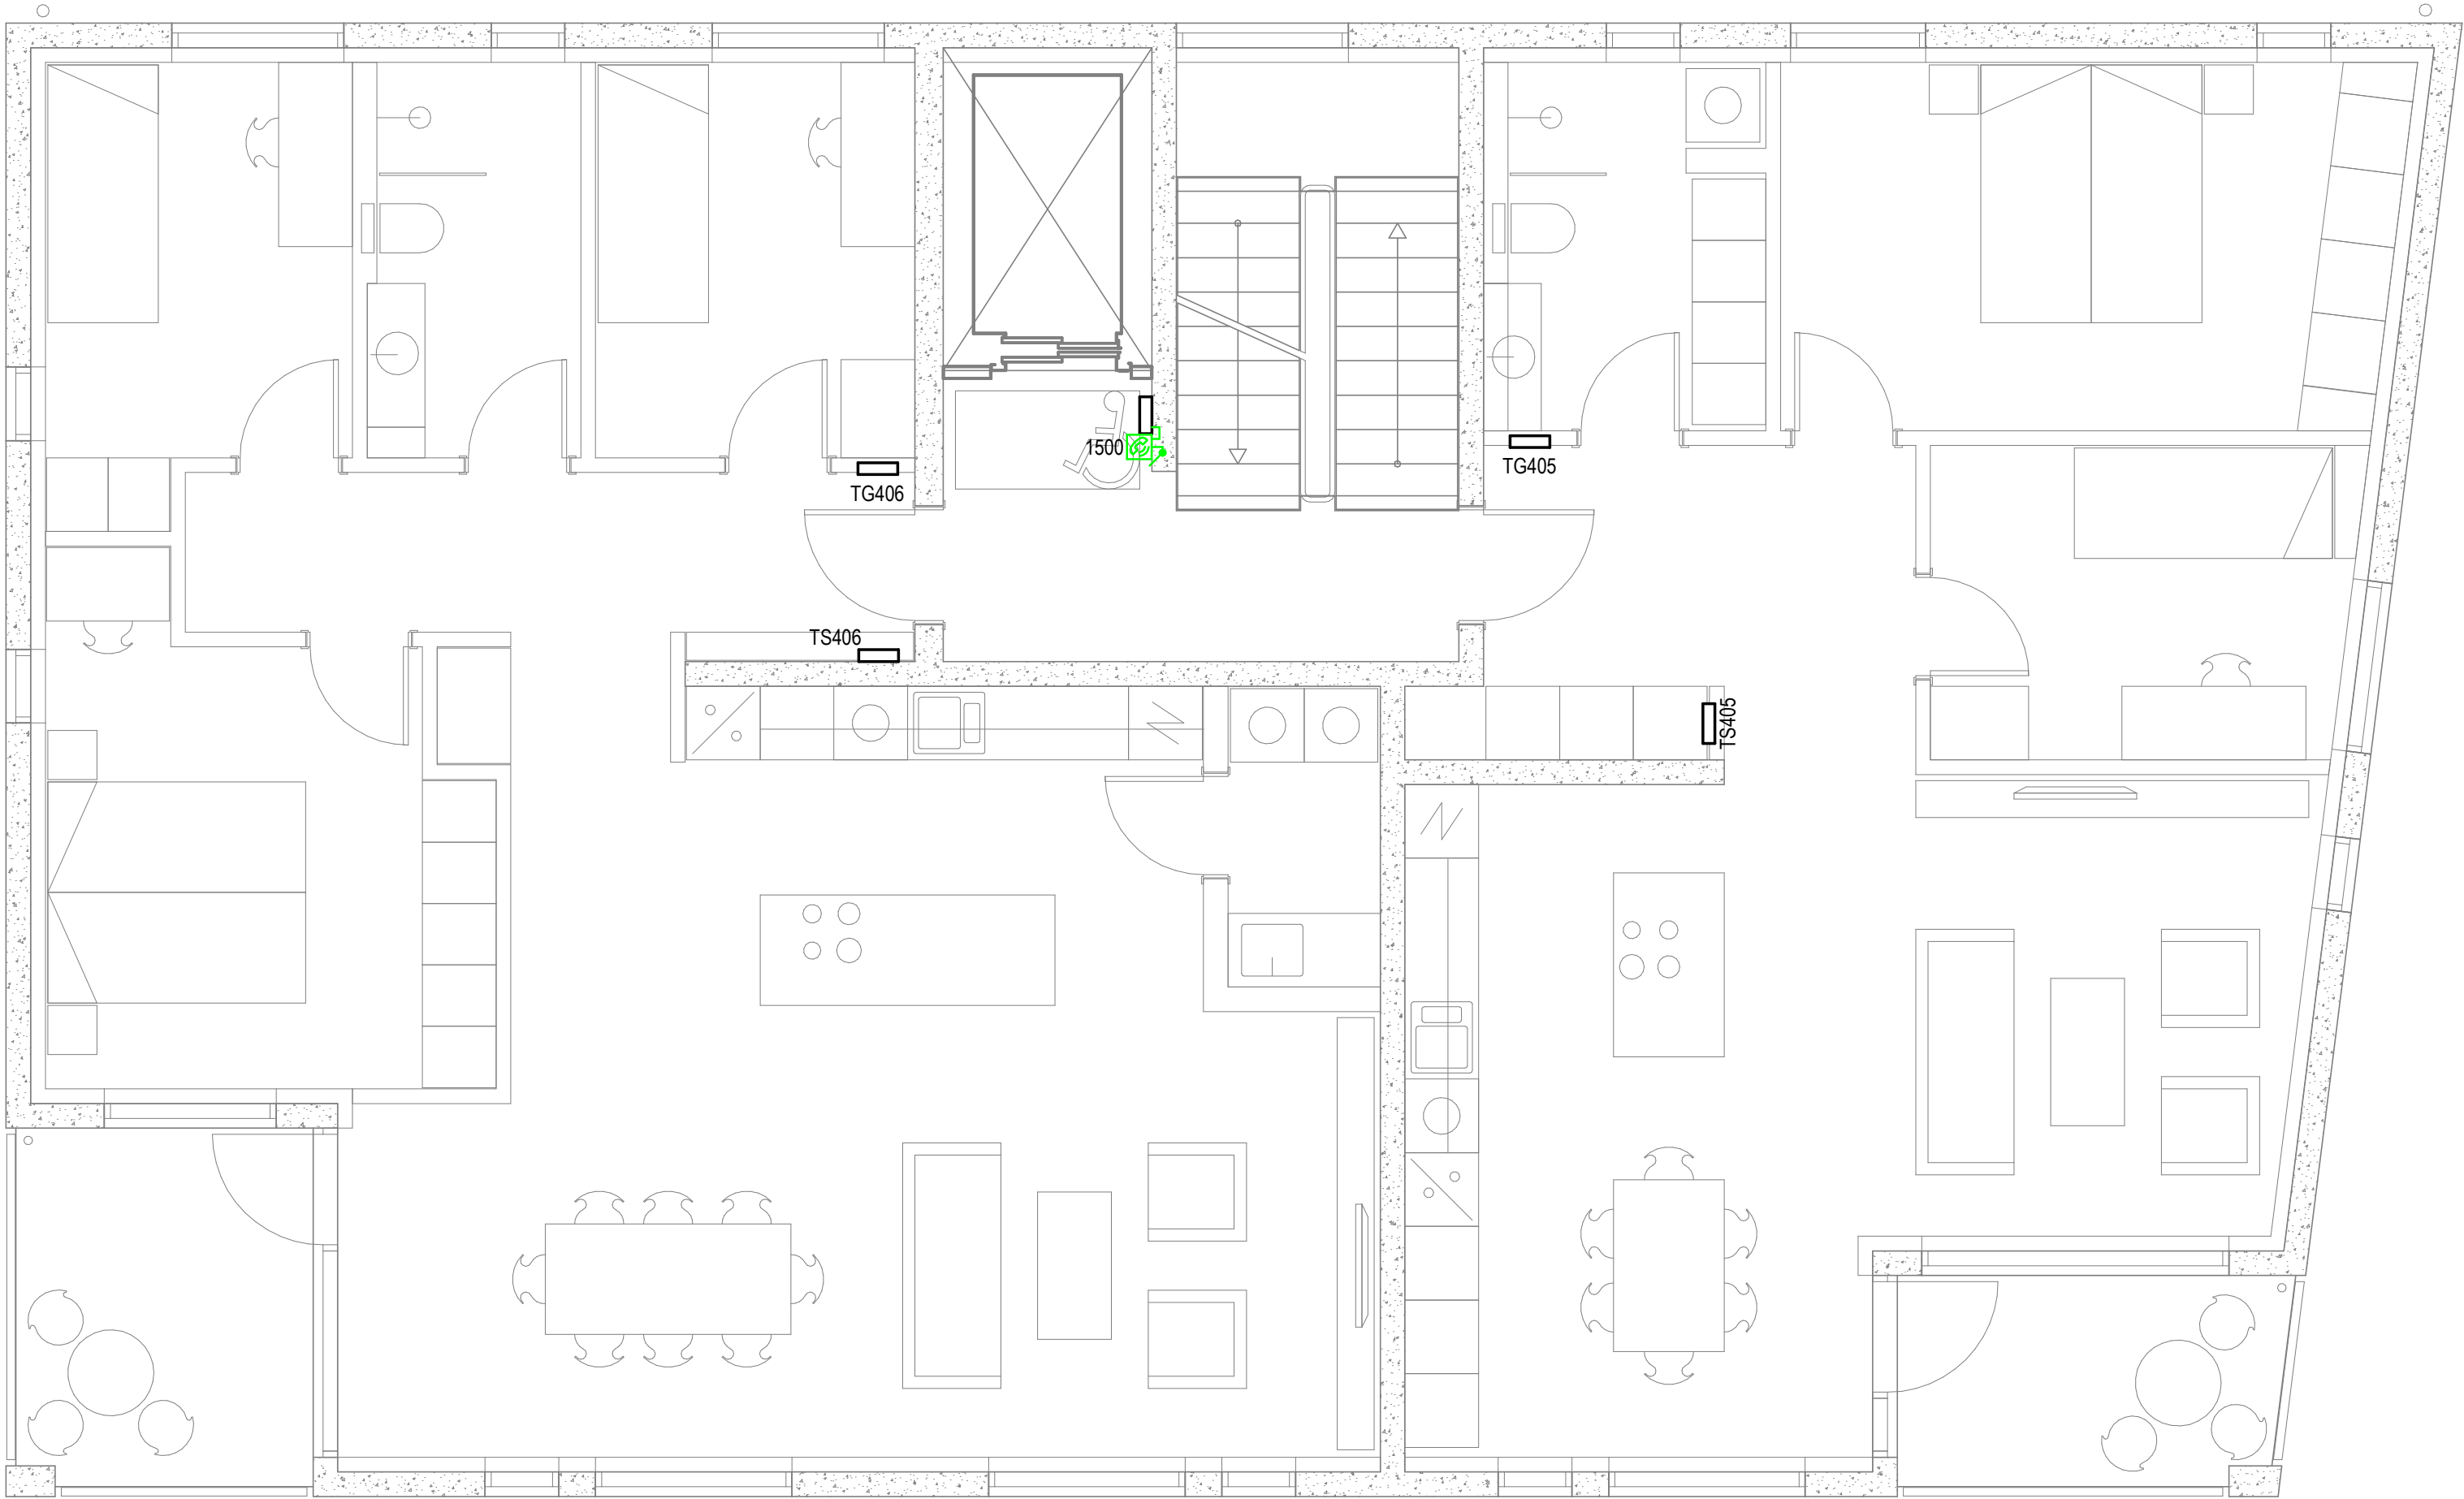

Útg.	Dag.	Styring	Br.	St.
VERKHÖNNUN VERKFRÆÐIRÁÐGGJÖF				
Katrínartúni 4, 105 Reykjavík Sími: 570-5800, kt: 650107-1280 www.verkhonnun.is, verkhonnun@verkhonnun.is				
Magnús B. Þórðarson kt. 030879-4149				
Samþykkt f.h. Verkhönnunar ehf.:				
Undirritað samræmingarhönnuðar:				
Verkhönnun				
APALSKARÐ 2-4				
RAFLAGNIR				
BRUNAKERFI 4.HÆÐ 1.HL				
Aðaluppdráttur:				
thordur@verkhonnun.is	BDÓ	PKK	30.11.2022	1:50
Hanna	Teknað	Virkað	Dagsetning	Mælikvarði
2017-01-060			32.04.01	
Verknúmer		Teleknúmer		Breyting
HÖNNUÐUR ÁSKILUR SER ALLAN RÉTTI A TEKNINGUM - FÖLUFÖLDUN ER HÁÐ SKRIFLEGU SAMÞYKKI				

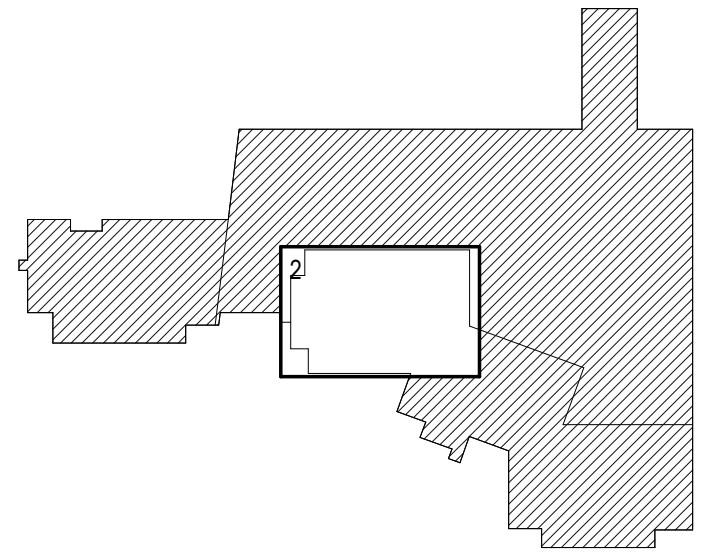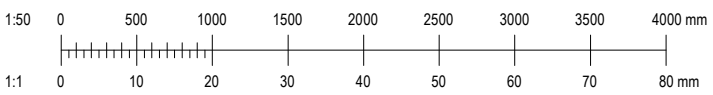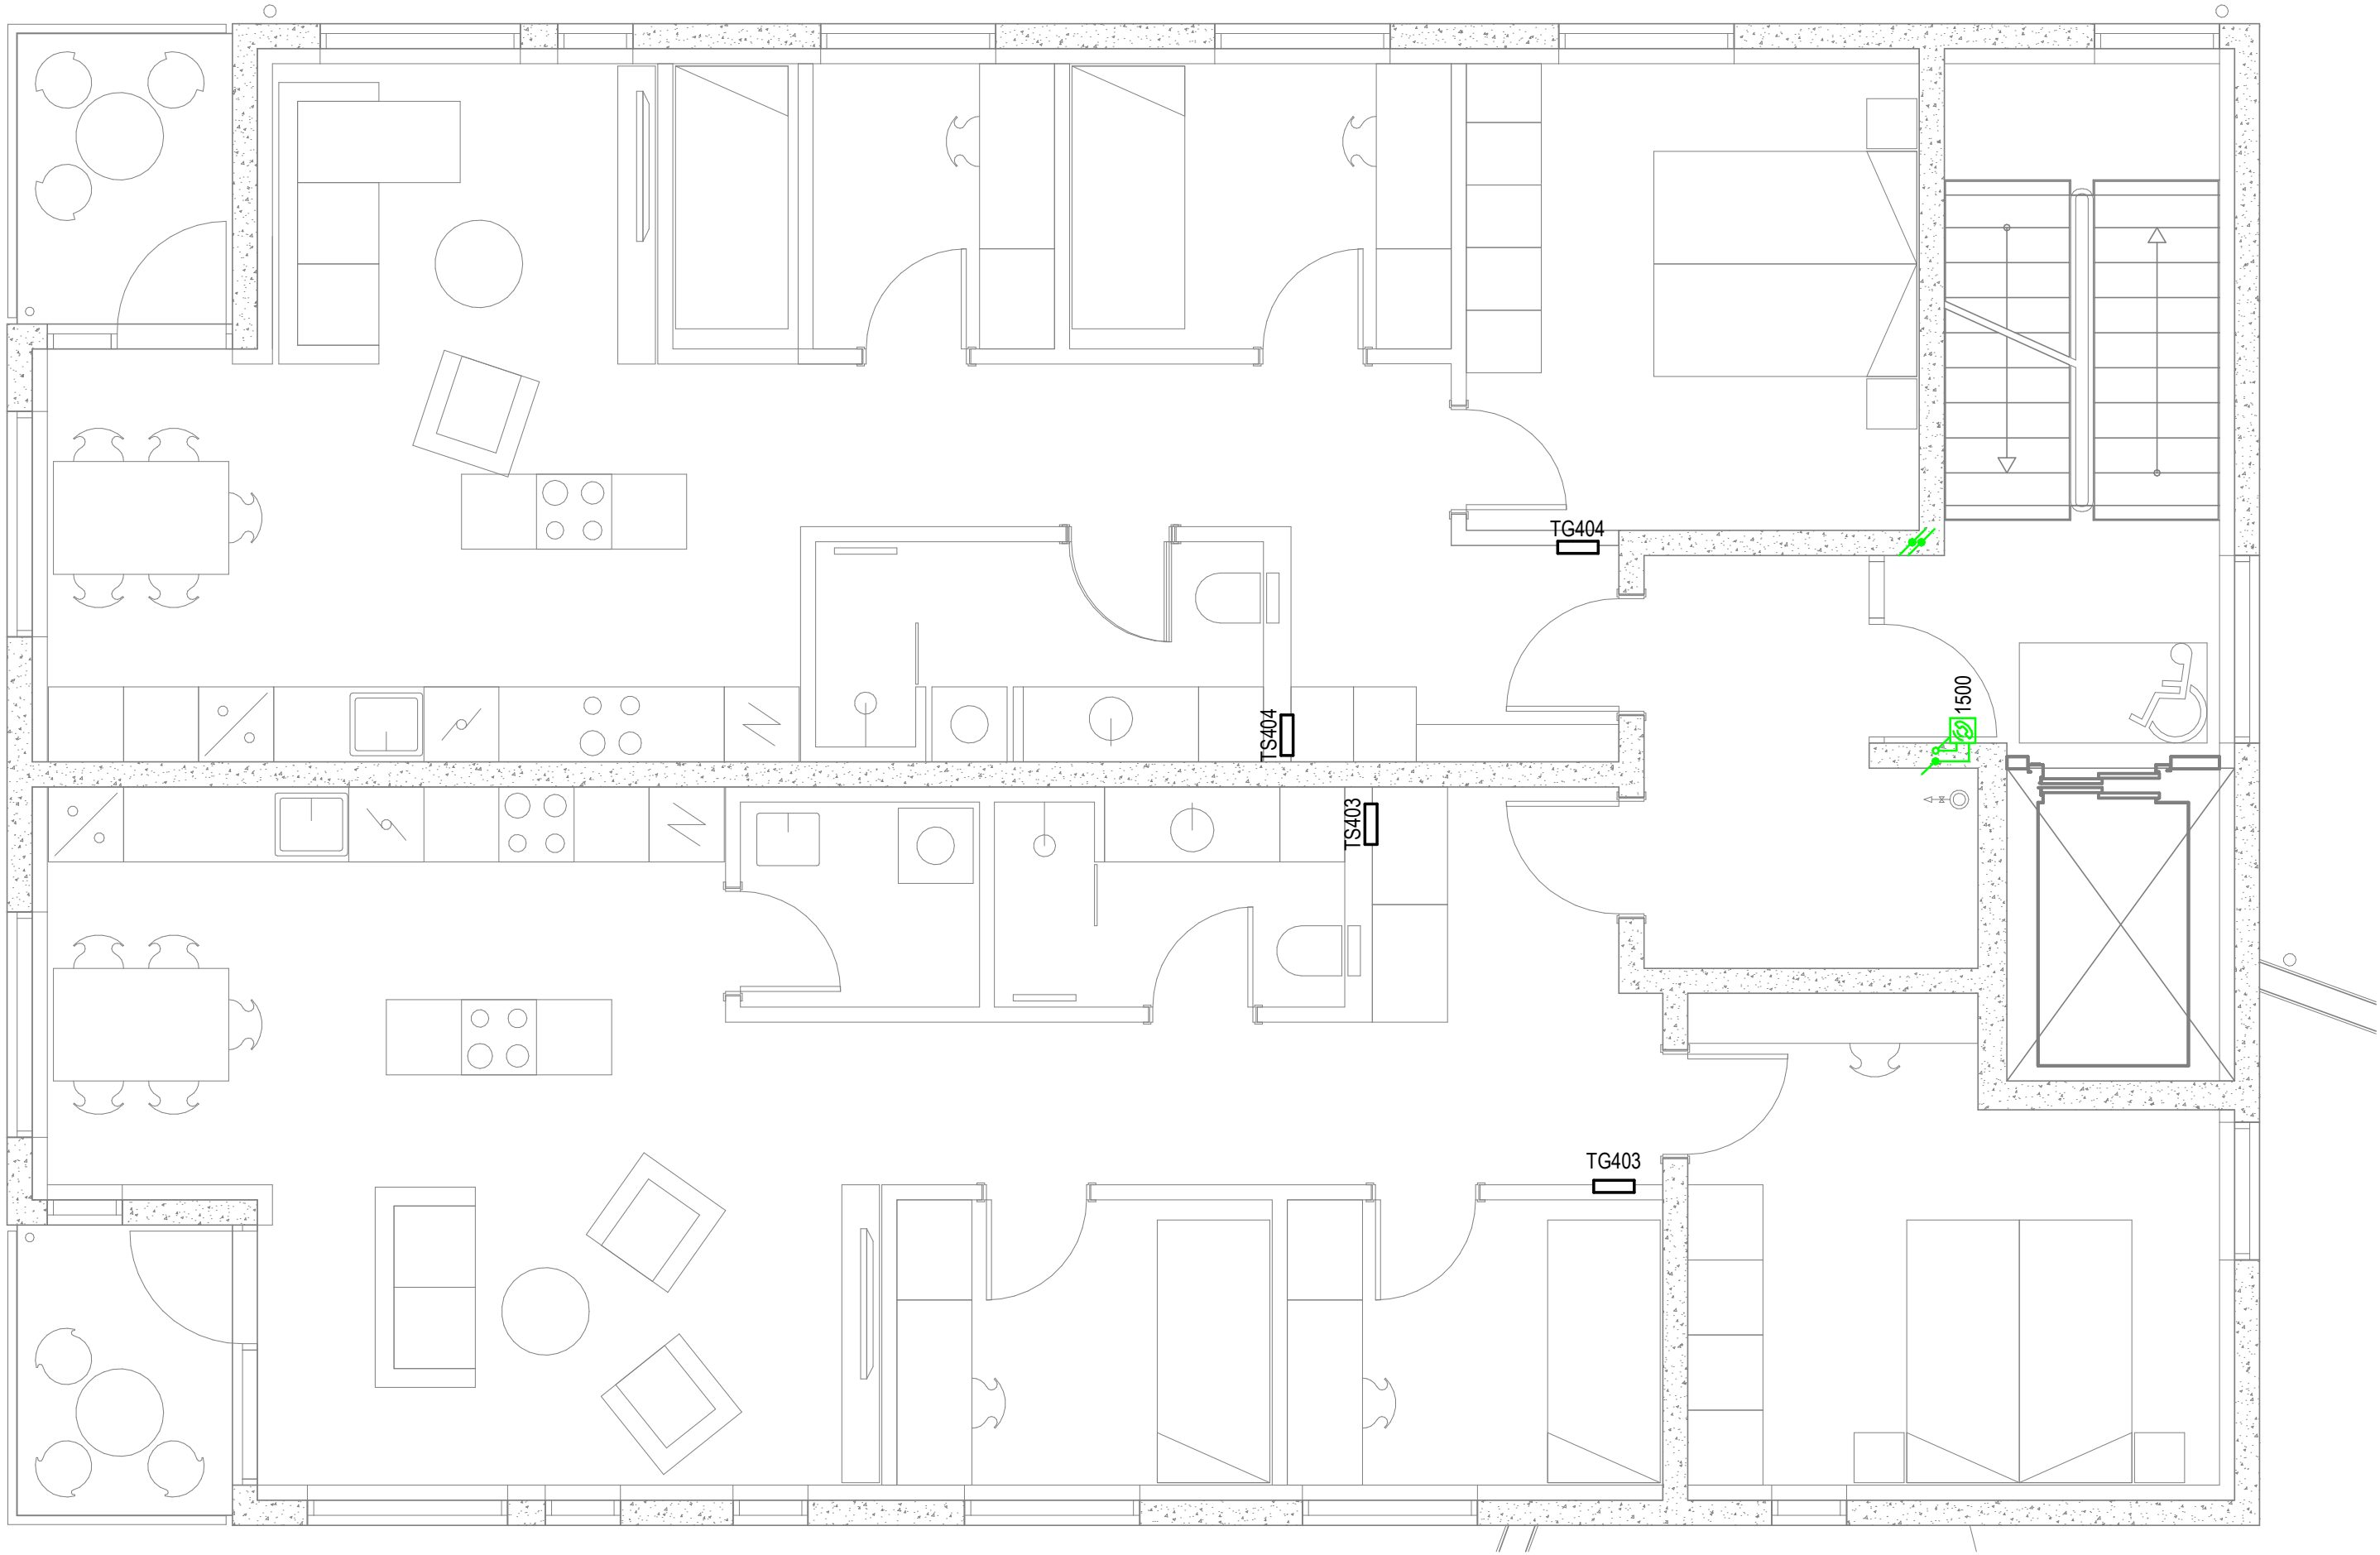

VERKHÖNNUN
VERKFRÆÐIRÁÐGGJÖF

Katrínartúni 4, 105 Reykjavík
Sími: 570-5800, kt: 650107-1280
www.verkhonnun.is, verkhnun@verkhonnun.is

Magnús B. Þórðarson kt. 030879-4149

Samgætt f.h. Verkhönnunar ehf.:

Undirritun samræmingaáðmóður:

Verkkaup:

APALSKARÐ 2-4

RAFLAGNIR

BRUNAKERFI 4.HÆÐ 2.HL

Aðaluppdráttur:

thordur@verkhonnun.is	BDÓ	PKK	30.11.2022	1:50	A1
Hanna	Teknað	Virðir	Dagsetning	Mælikvarði	Bláttarfi

2017-01-060




Verknúmer

32.04.02

Teknúmer

Breyting

HÖNNUNUR ÁSKILUR SER ALLAN RÉTTI A TEKNIÐGUM - FJÓLFÓLDUN ER HÁÐ SKRIFLEGU SAMÞYKKI

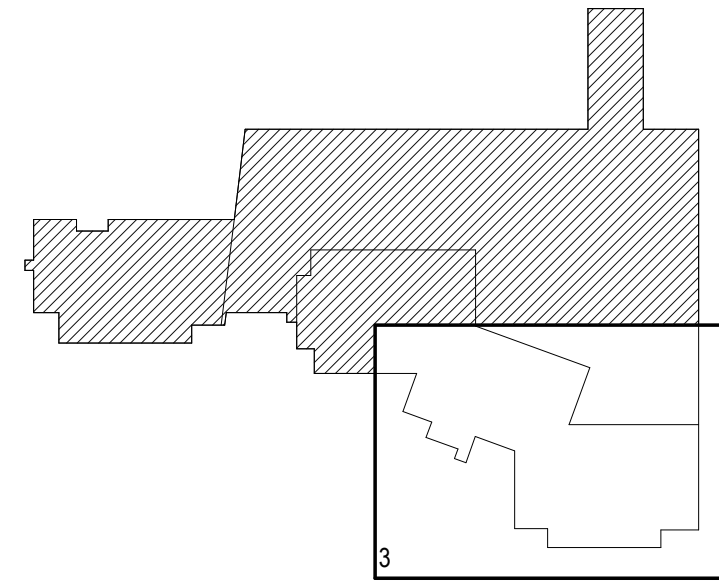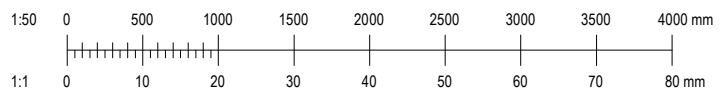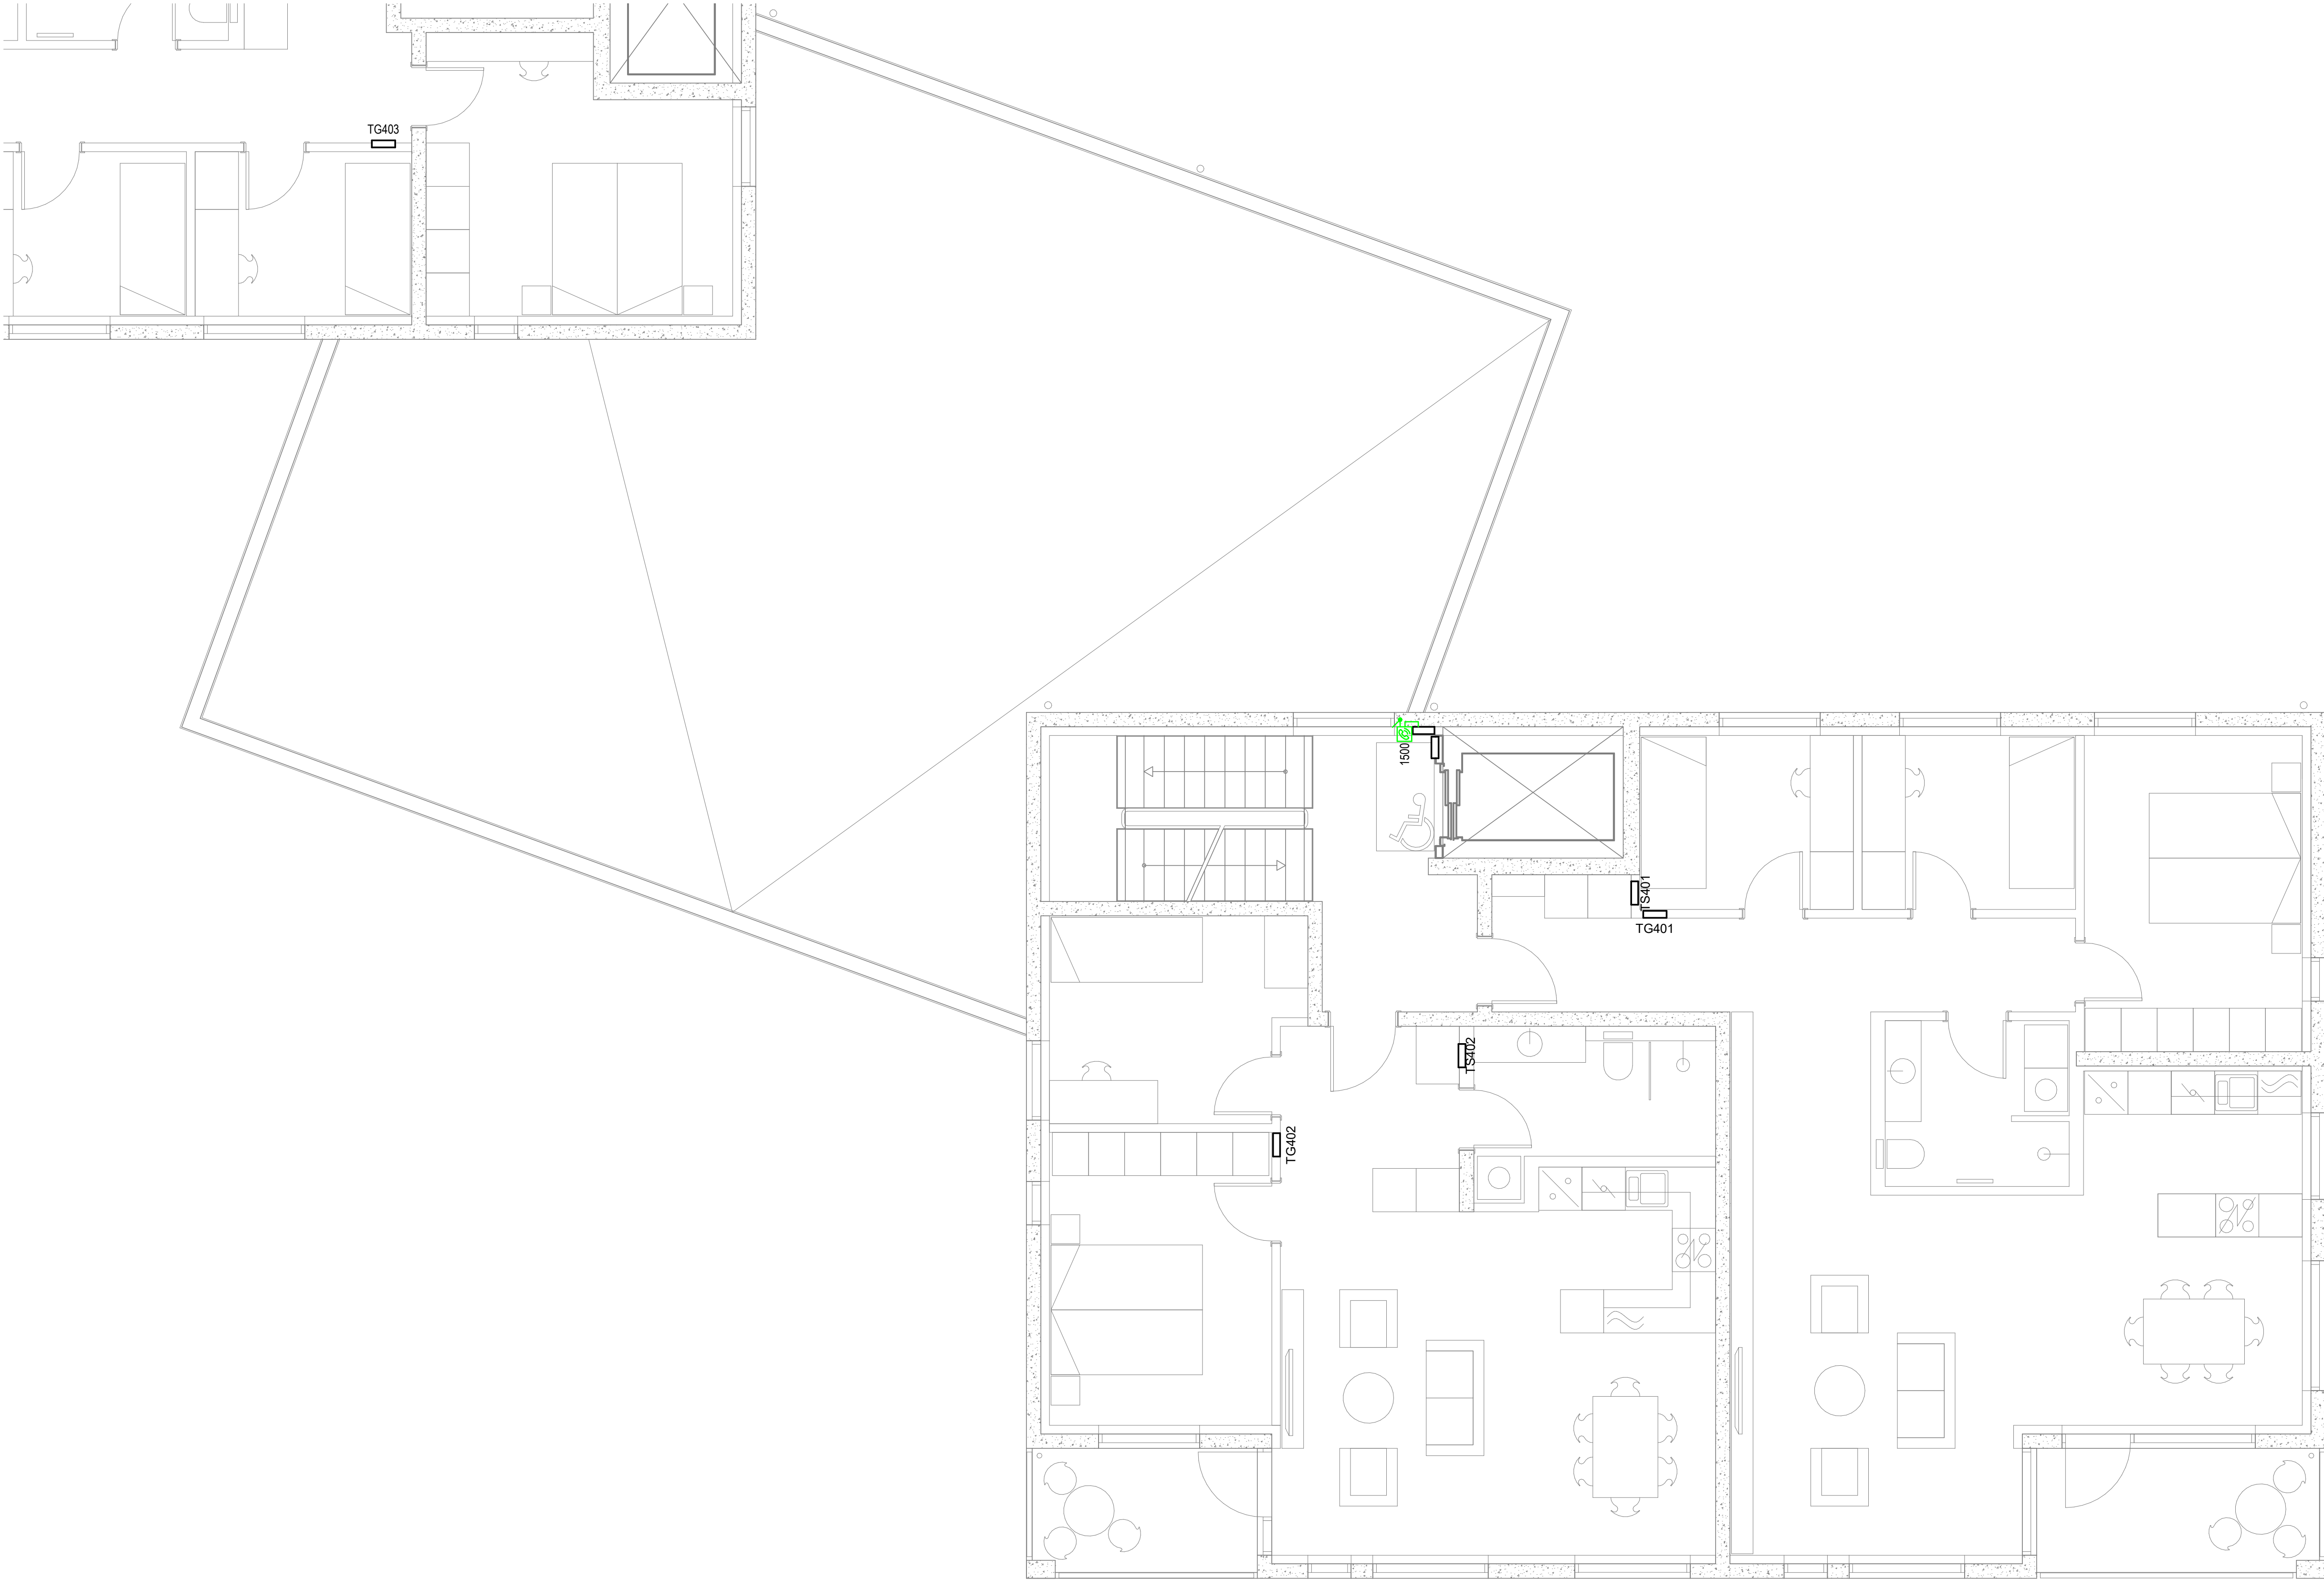

Katrínartúni 4, 105 Reykjavík
Sími: 570-5800, kt: 650107-1280
www.verkhonnun.is, verkhonnun@verkhonnun.is

Magnús B. Þórðarson kt. 030879-4149

Samgætt f.h. Verkhönnunar ehf.:

Undirritun samræmingaáðönnuðar:

Verkhönnun

APALSKARÐ 2-4

RAFLAGNIR





BRUNAKERFI 4.HÆÐ 3.HL

Aðaluppdráttur:

thordur@verkhonnun.is	BDÓ	PKK	30.11.2022	1:50	A1
Hanna	Teknað	Yfirfarið	Dagsetning	Mælikvarði	Blástanó

2017-01-060	32.04.03	Breyting
Verkhönnun	Teknaður	Breyting

HÖNNUNUR ÁSKILUR SER ALLAN RETTI A TEKNINGUM - FJÓLFÖLDUN ER HÁÐ SKRIFLEGU SAMÞYKKI

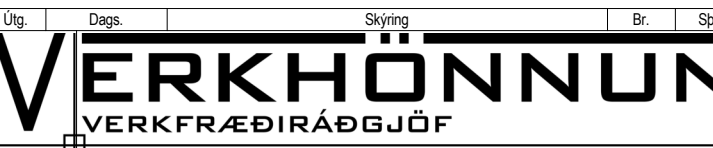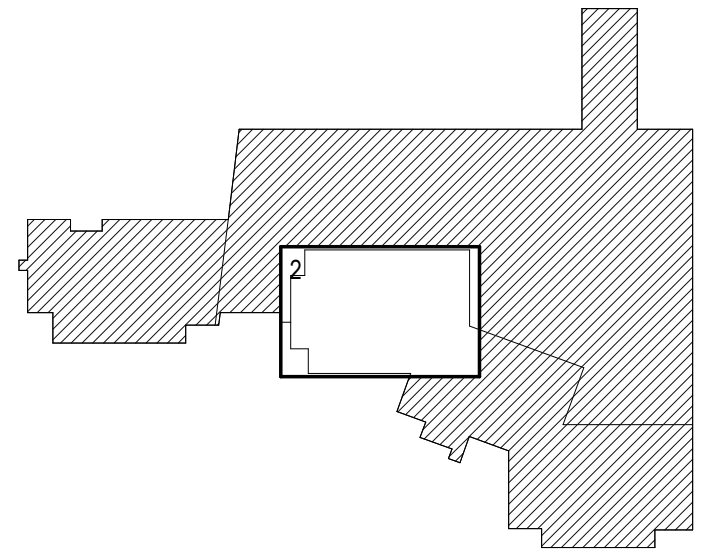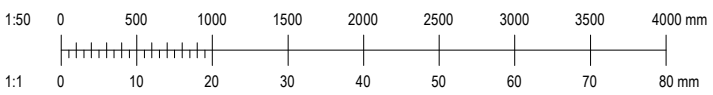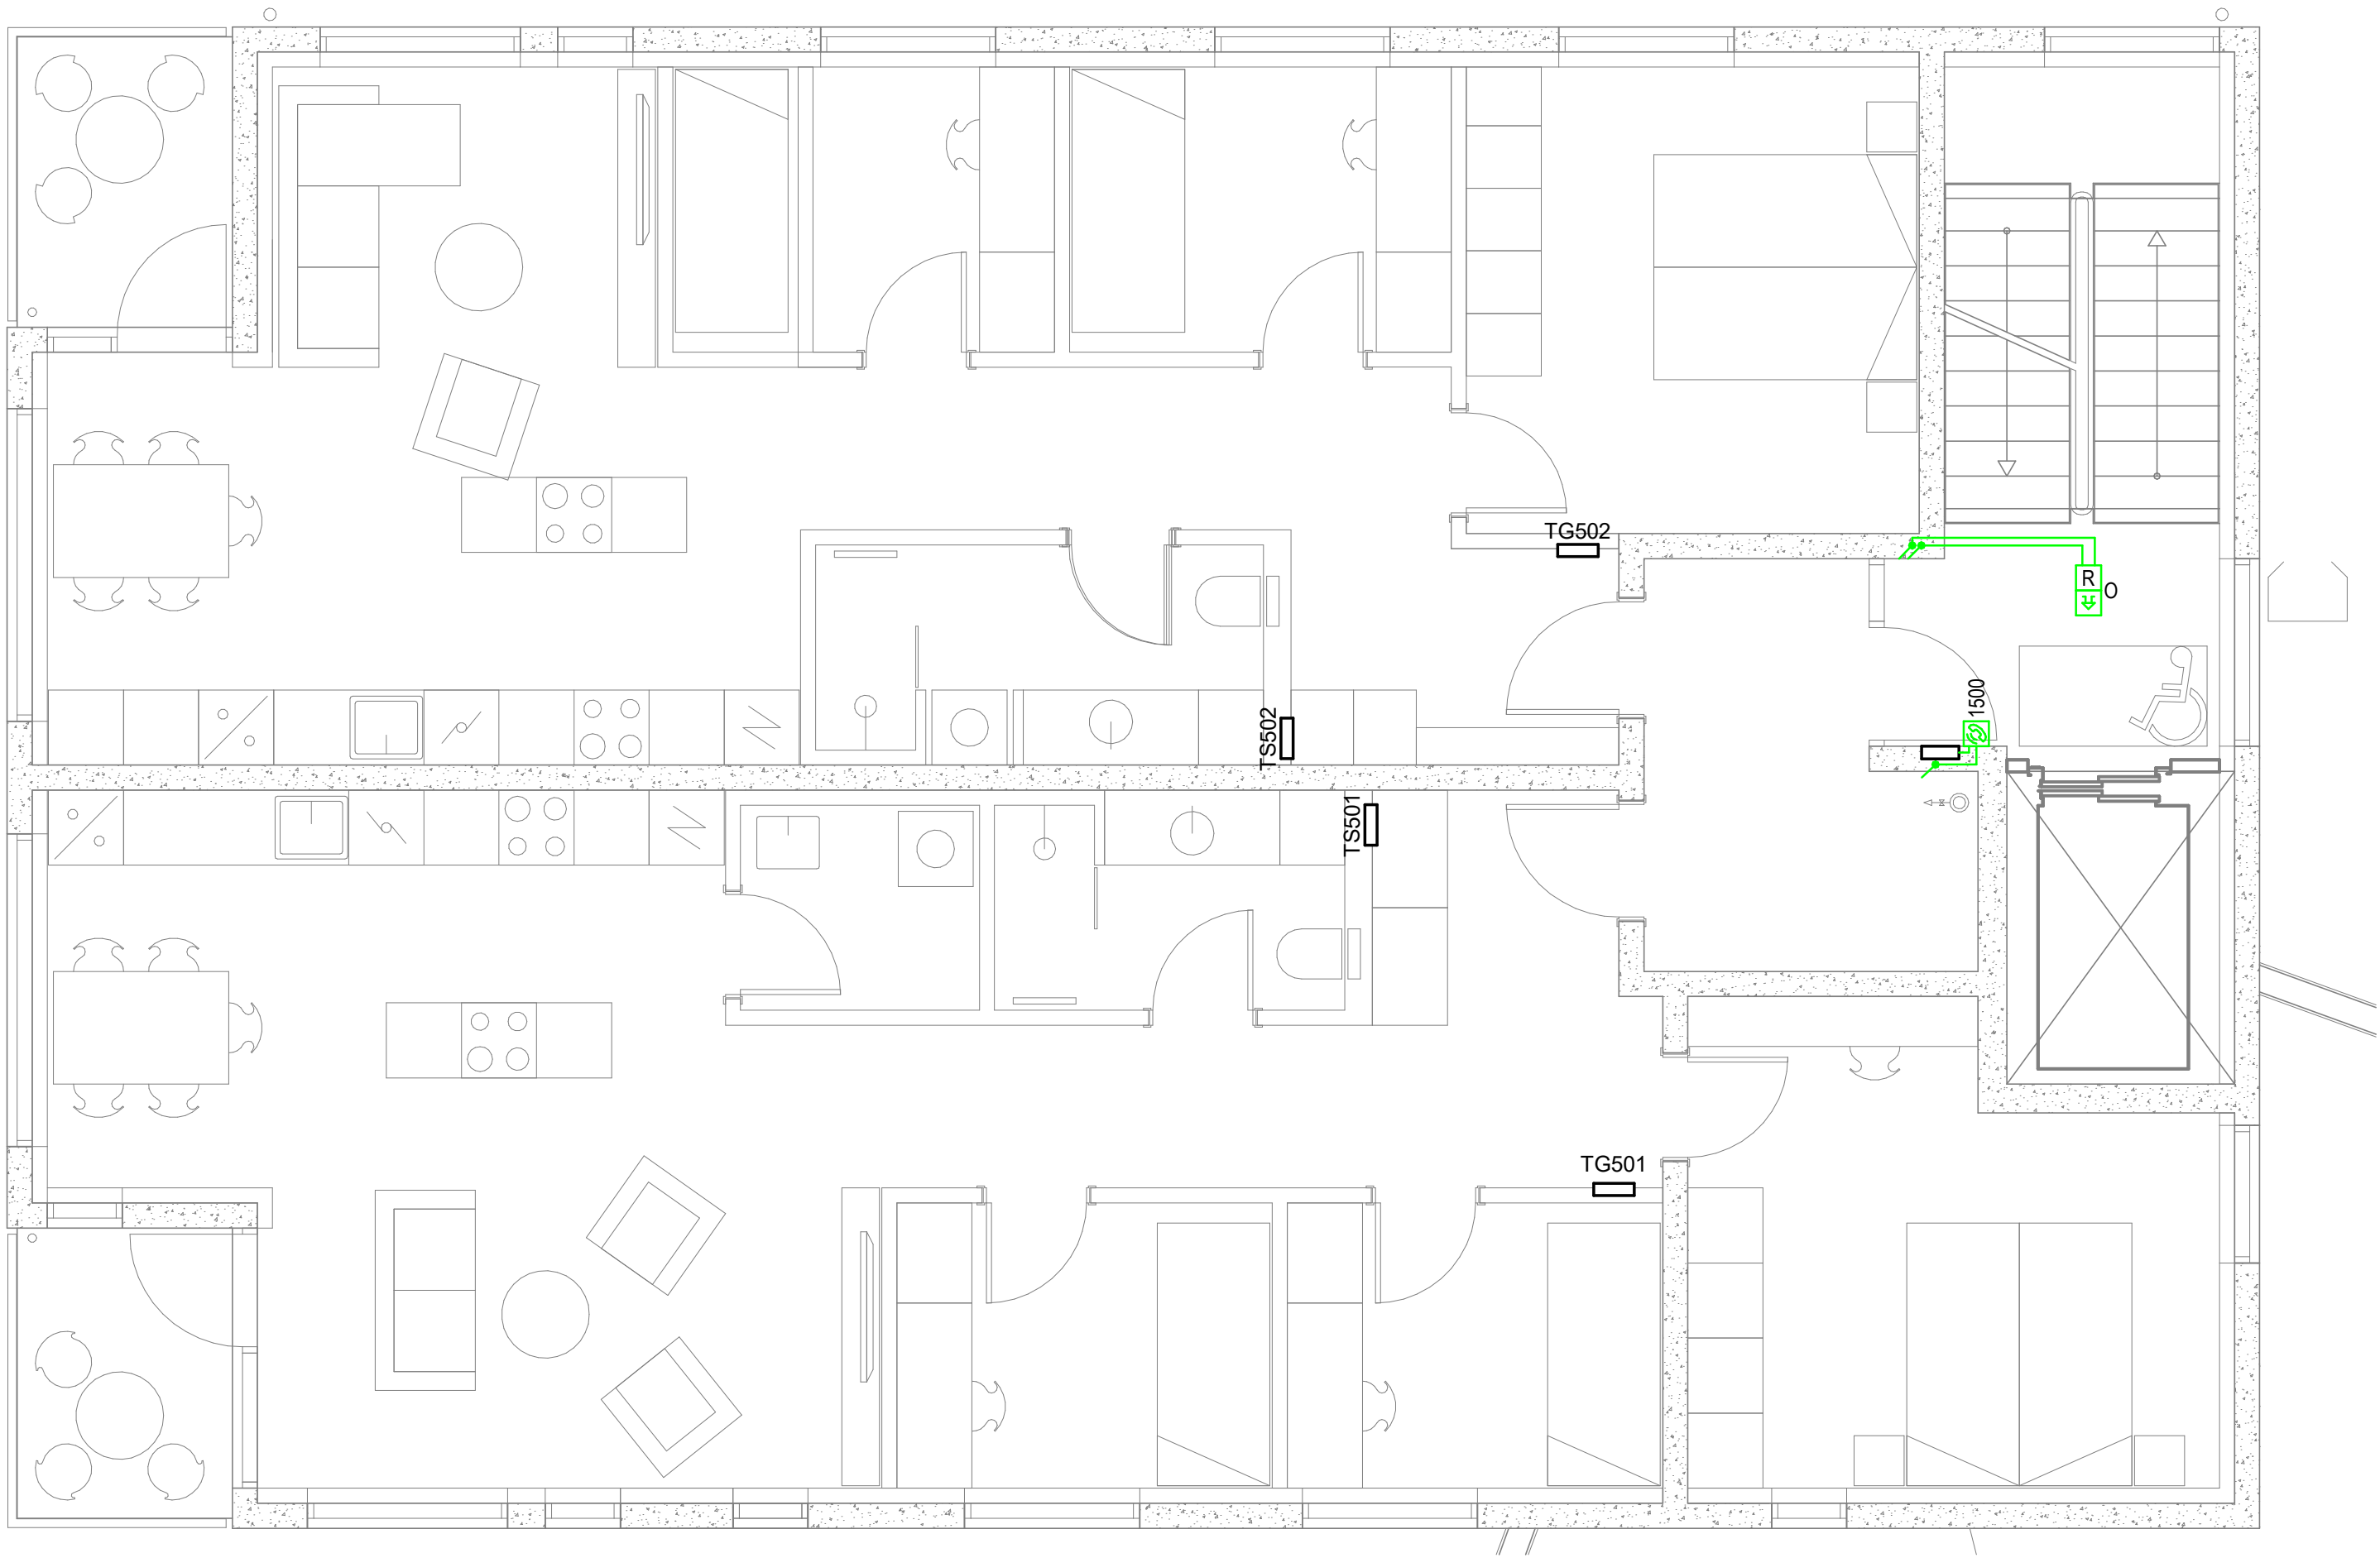

Katrínartúni 4, 105 Reykjavík
Sími: 570-5800, kt: 650107-1280
www.verkhonnun.is, verkhnun@verkhonnun.is

Magnús B. Þórðarson kt. 030879-4149
Samþykkt f.h. Verkhönnunar ehf.:

Undirritun samræmingarhönnuðar:

Verkkaupi

APALSKARÐ 2-4
RAFLAGNIR
BRUNAKERFI 5.HÆÐ 2.HL

Aðaluppdráttur:

thordur@verkhonnun.is	BDÓ	PKK	30.11.2022	1:50	A1
Hanna	Teknað	Yfirfarið	Dagsetning	Mælikvarði	Bláttáknið

2017-01-060
Verknúmer

32.05.02
Töknúmer

Breyting

HÖNNUNUR ÁSKILUR SER ALLAN RÉTTI A TEKNINGUM - FJÓLFÓLDUN ER HÁÐ SKRIFLEGU SAMÞYKKI