




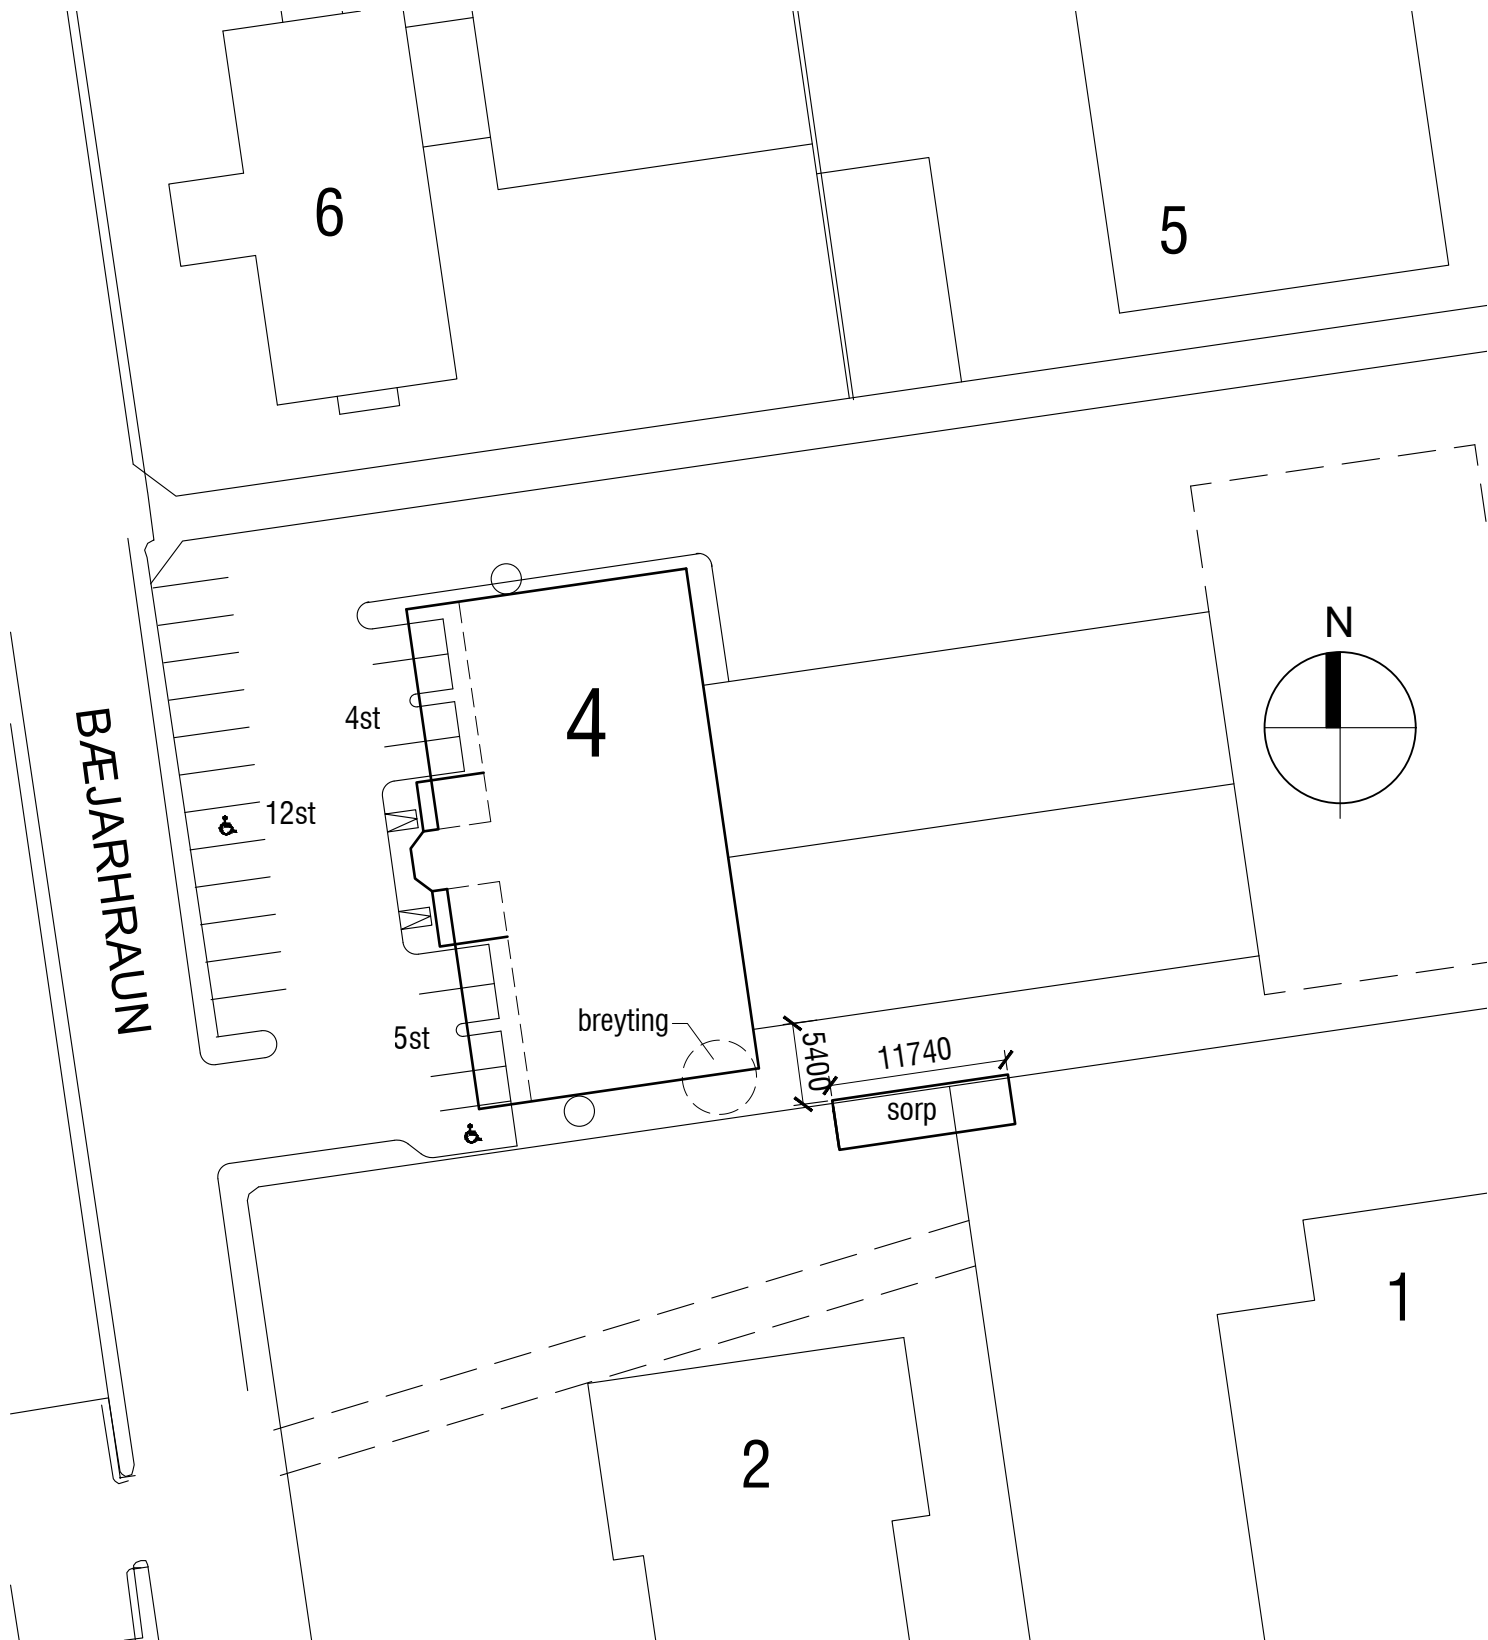

Afstöðumynd  
mkv. 1:500

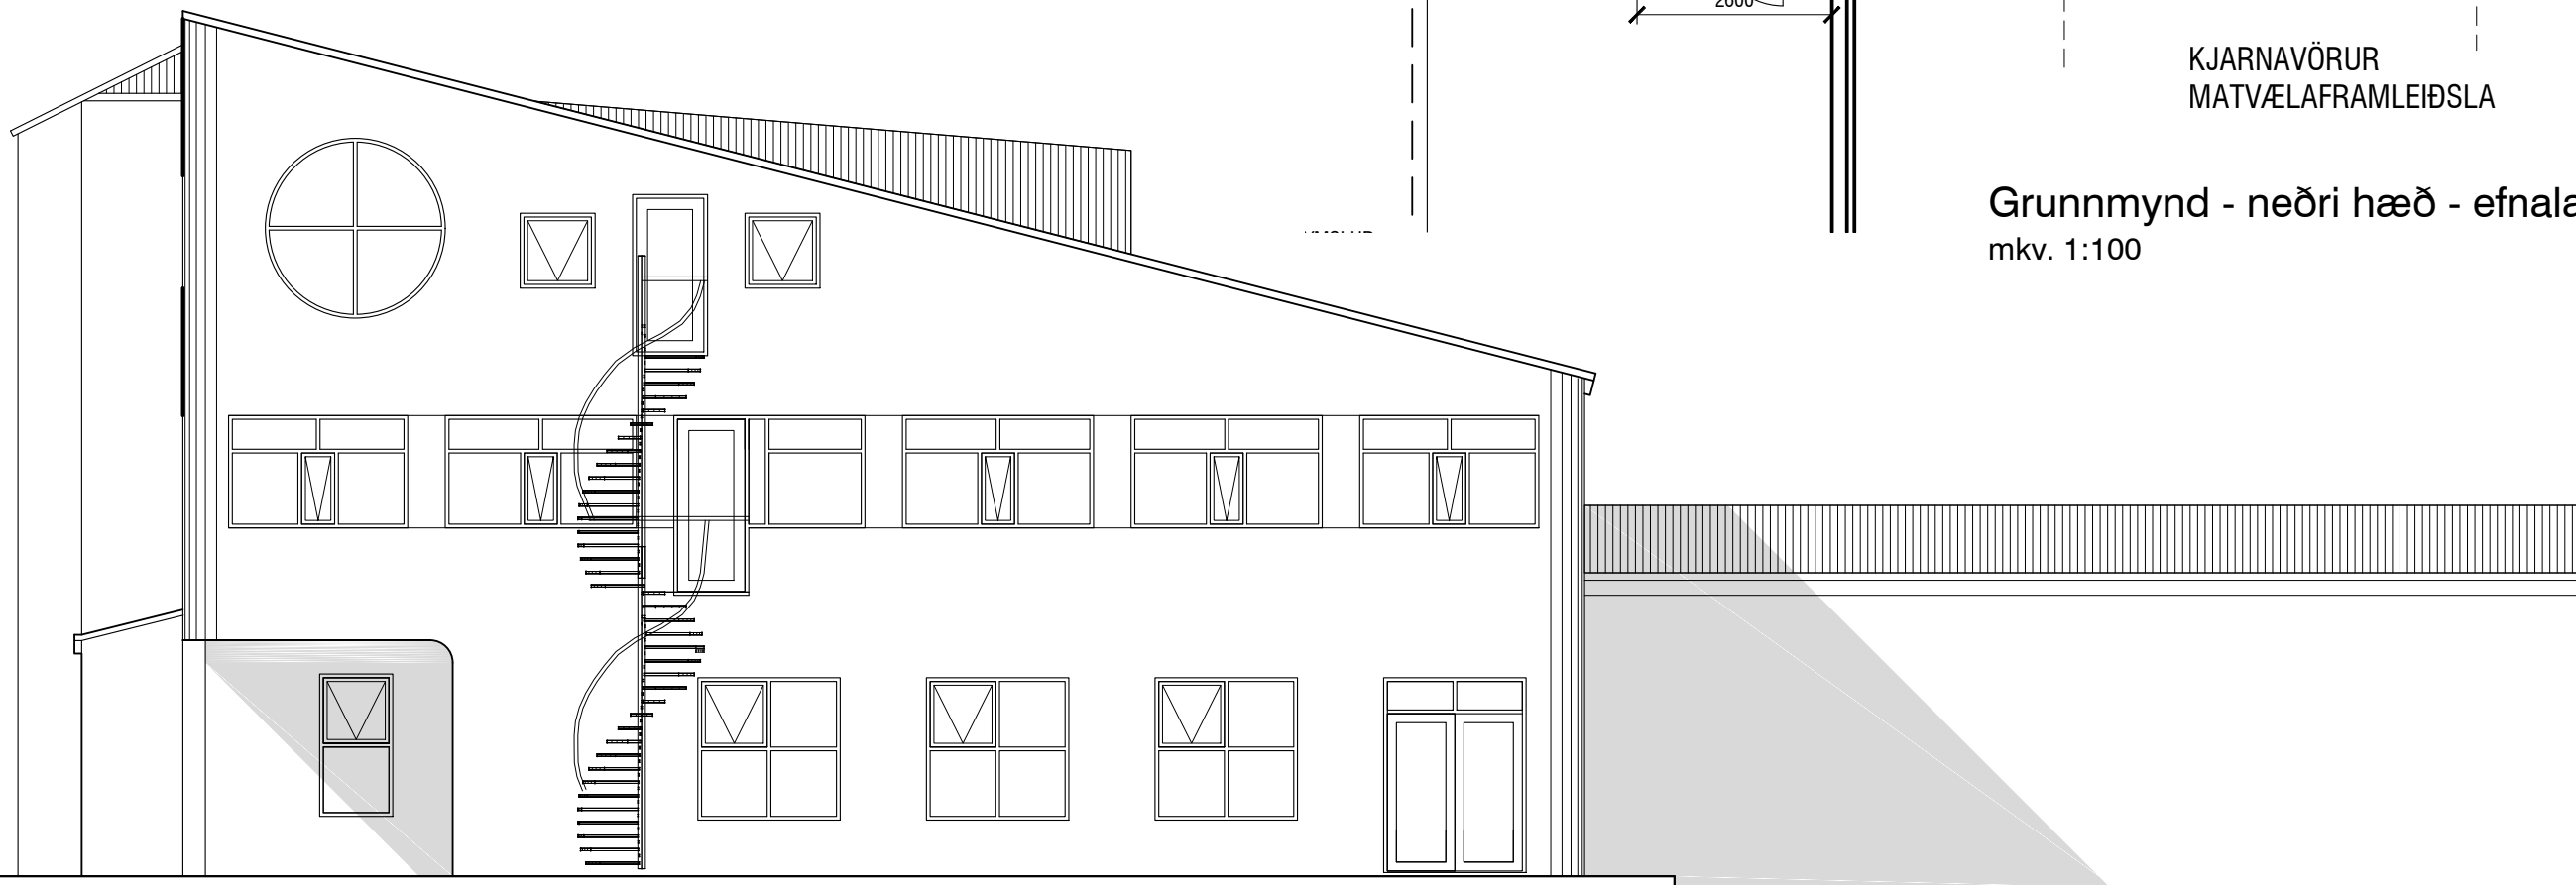

Ásýnd - suður  
mkv. 1:100

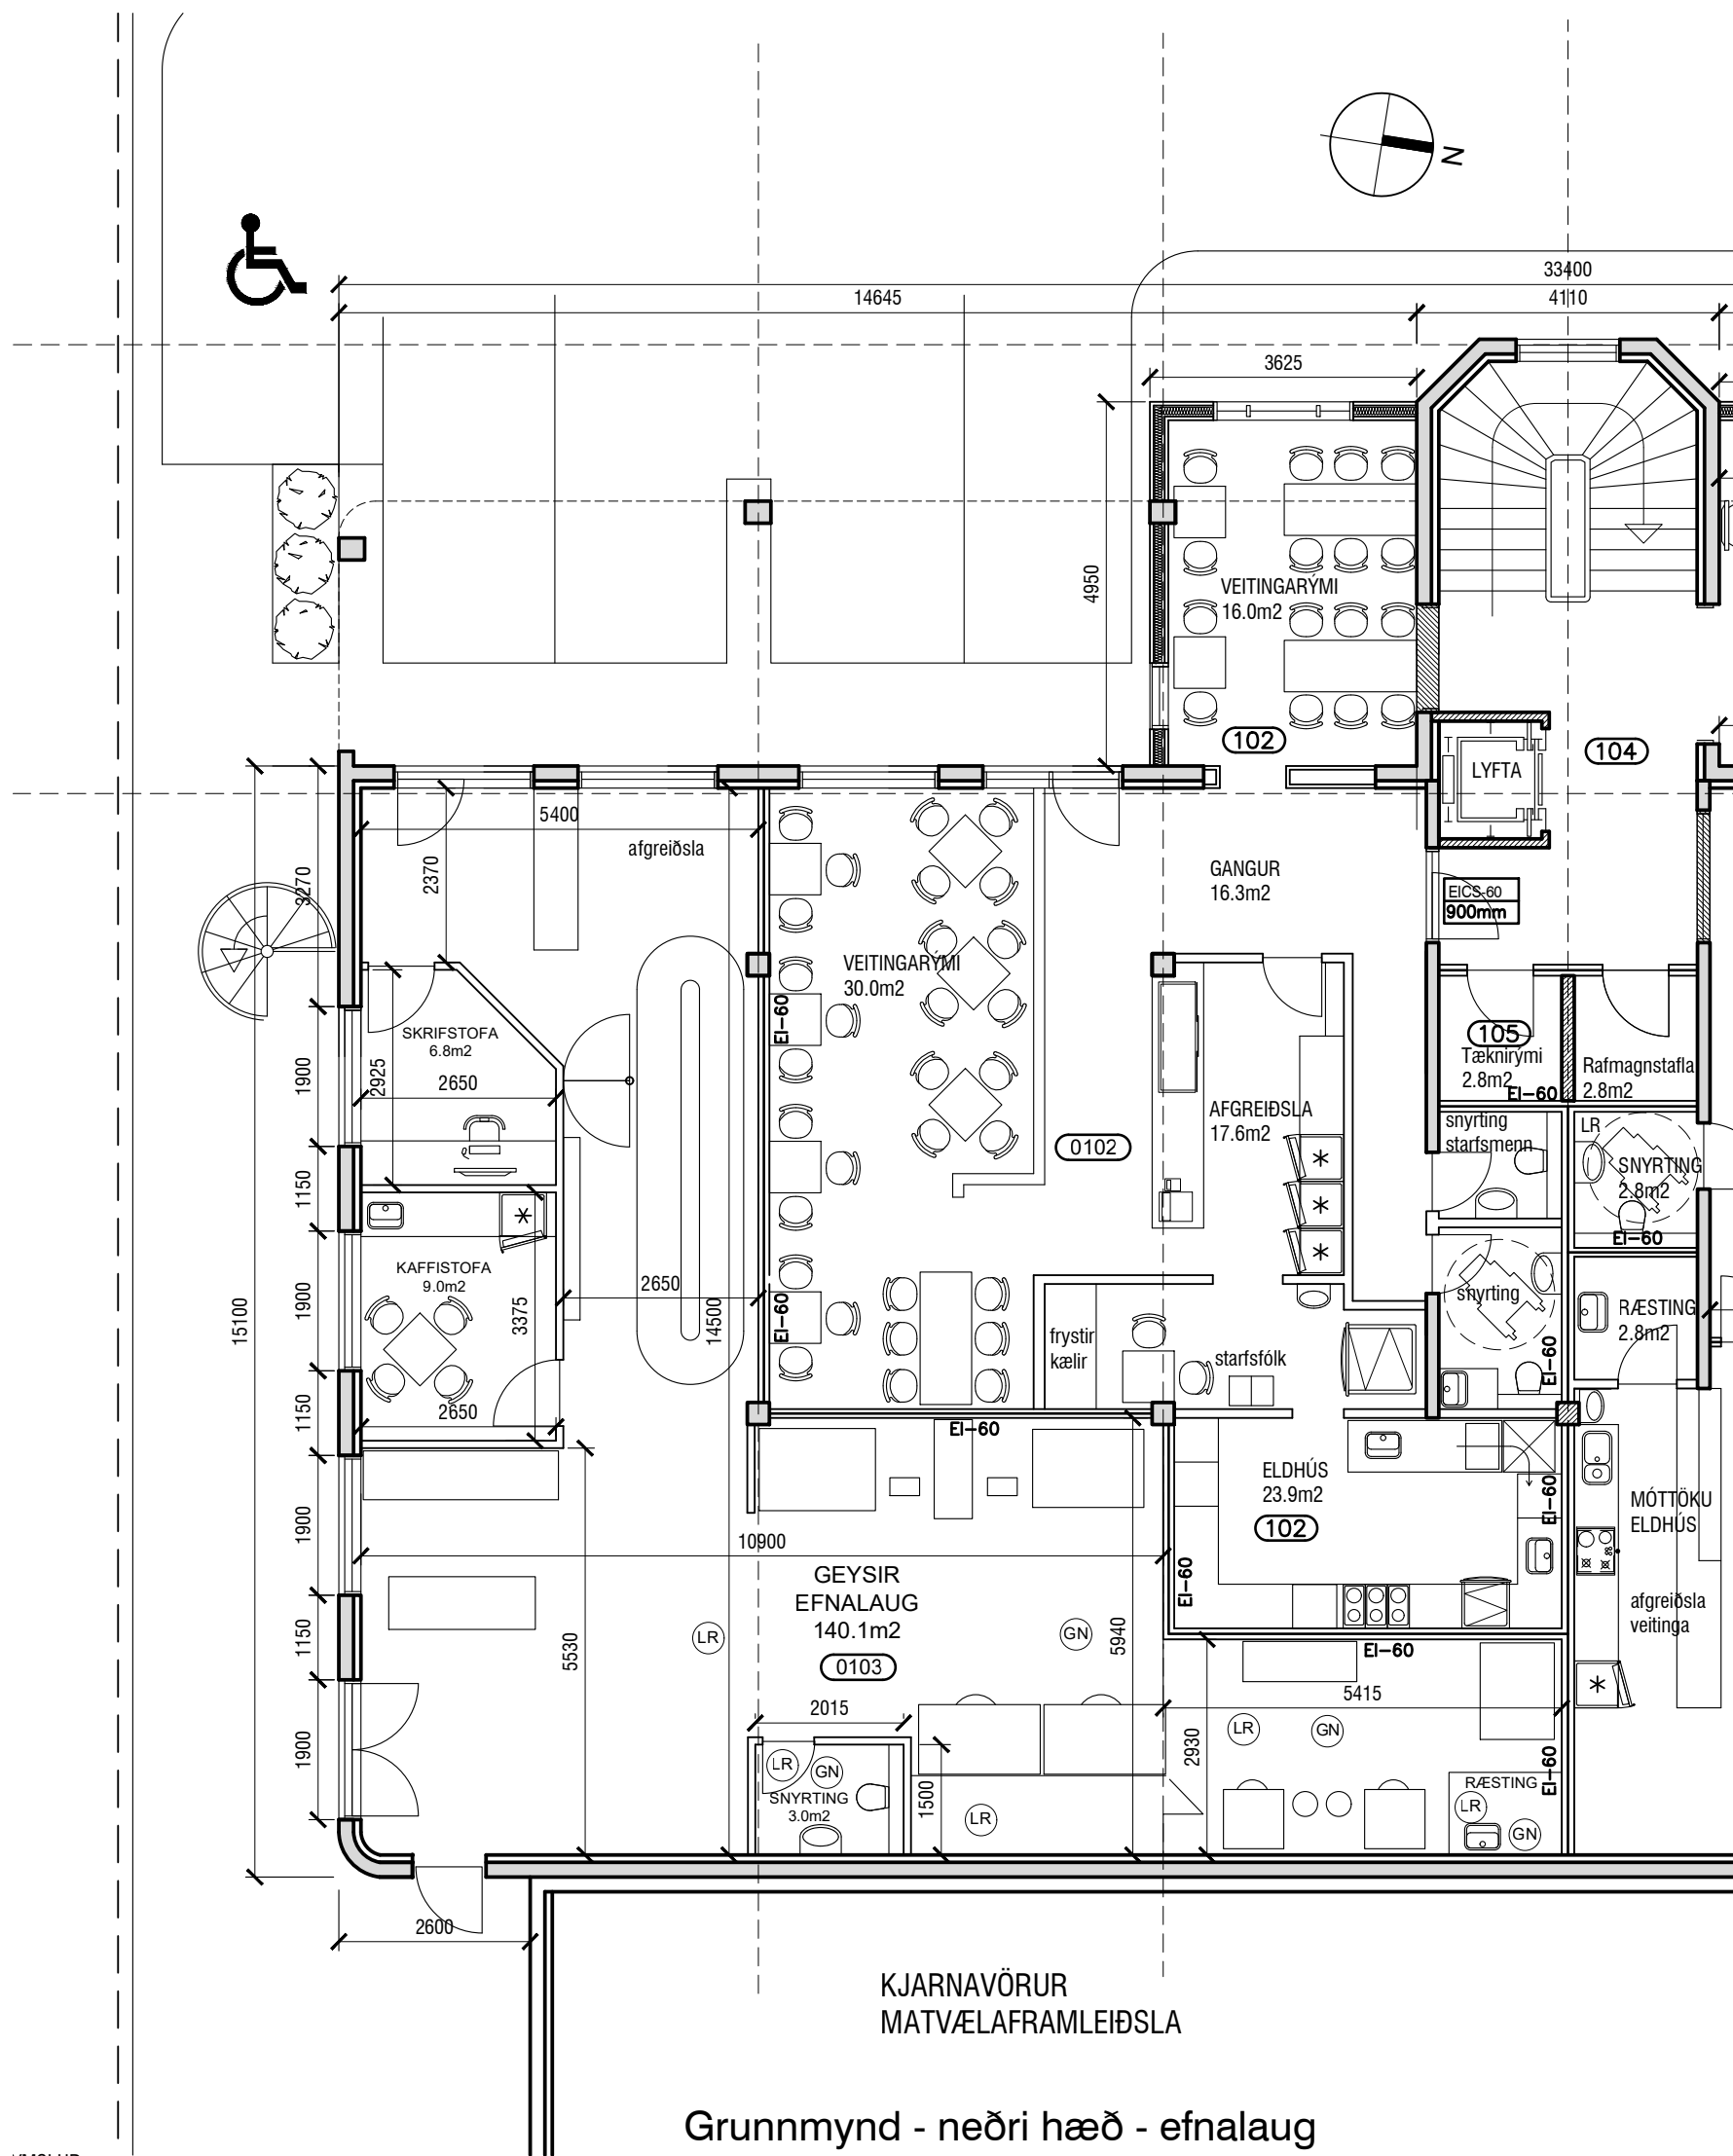

Grunnmynd - neðri hæð - efnalaug  
mkv. 1:100

## LÝSING ERINDIS

Bæjarhraun 4, Hafnarfirði  
Landeignarnúmer: L121240  
Fastanúmer: 2077627

Um er að ræða breytingar á ytra byrði húsnæðis á jarðhæð byggingarinnar, þar sem efnalaugin Glæsir er til húsa.

Sótt er um leyfi til að breyta glugga á suðurhlíðar hússins í tvöfaldar göngudyr sem verða jafn breiðar núverandi glugga. Þessar dyr verða eingöngu notaðar til að koma stórum tækjum (þvottavélum og þurrkurum) inn og út úr húsnæðinu, en núverandi göngudyr á bakhlið verða áfram nýttar af starfsfólki. Kaffistofa hefur verið færð í stærra rými (áður skrifstofa) og skrifstofa er nú í rými sem áður var mátun.

Byggingin, sem var hönnuð árið 1983 af Jóni Guðmundssyni arkitekt, er steinsteypt (útveggir og gólfplötur) með hefðbundnu timburpaki klæddu bárujárn. Engar breytingar eru gerðar frá samþykktum uppráttum á innra skipulagi hússins, og fjöldi bílastæða og fyrirkomulag á lóð er óbreytt.

## GLUGGA BREYTT Í GÖNGUDYR

heimilisfang Bæjarhraun 4  
sveitarfélag HAFNARFIRÐI  
verkluti AÐALUPPDRÁTTUR  
skýringartexti grunnmynd, ásýnd, afstaða, lýsing

|              |       |                 |         |                |            |
|--------------|-------|-----------------|---------|----------------|------------|
| verknúmer    | 25/03 | landeignarnúmer | L121240 | fasteignanúmer | F2074255   |
| teiknað      | KE    | yfirfarið       | KE      | kvarði         | 1:100      |
| teikning nr. | A-201 | útgáfa/breyting |         | dags.          | 02-05-2025 |

AOK ARKITEKTAR



arkitekt / hönnunarstjóri: Kári Eiríksson, arkitekt, kt: 070365-4059

AOK - Gunnarssundi 5 - 220 Hafnarfjörður - kt: 480318-1610  
sími: 699-0999 - email: aok@aok.is - www.aok.is

**A2** ATH! Öll mál eru í millimetrum. Öll vafaatriði skal bera undir hönnuð. Mælið ekki af teikningum, öll mál athugist á staðnum. Öll afnot og afritun teikninga, að hluta eða í heild, er háð skriflegu leyfi höfundar.