

Borgahella 5, Hafnarfirði – staðgreinir: 1400-1-11550050

- a) Byggingin er einnar hæða límréttshönd sem fellur undir flokk B1 í gildandi deiliskipulagi fyrir 3. áfanga Heilnahrans. Í bygginginni er gert ráð fyrir 13 aðskildum, rýmum sem óli verða nýtt sem geymsluhúsnæði að undanskildu rými 0109. Í bíli 0109 verður starfsemi sem er skilgreind sem leittu hñoaður, nánar tiltekið ræktun hágræða sækisessveppa til matargerðar. Að jafnaði er gert ráð fyrir 2 starfsmönnum í rýminu. Þar verður komið fyrir snyrtingu fyrir starfsmenn, ræstingu og lítblí kaffiástöðu. Rýminu er jafnframt skipt upp í nokkur aðskilin rými vegna fyrrihúgaðrar starfsemi. Óli rýminu eru loftræst. Gert er ráð fyrir snyrtingu og kaffiástöðu í rými 0101. Í lóðum rýmum er eingöngu sýnt fram á möguleikann fyrir snyrtingu og kaffiástöðu, sem koma má fyrir síðar ef þörf er á.
- b) Stærðir  
Brúttófermetrar = 921,3 m<sup>2</sup>  
Brúttórummetrar = 5.402,7 m<sup>3</sup>
- c) Lóðastærð og nýtingarhlutfall  
Lóðin er 4229m<sup>2</sup> að stærð. Nýtingarhlutfall er 0,21  
Skv. deiliskipulagi skal gera ráð fyrir 1 stæði per 100 m<sup>2</sup> í geymsluhúsnæði. Gert er ráð fyrir 14 stæðum umhverfis húsið næm íngöngum, sem er ríflega 1 stæði per 100m<sup>2</sup>. Sýndur er möguleiki á 14 stæðum til viðbótar frá húsinu, við lóðarmörk. Möguleg viðbótarstæði meðfram lóðarmörkum til suðausturs fullnægja kröfu um aukinn stæðafjölda vegna starfsemi í bíli 0109.
- d) Burðarkerfi  
Húsið er grundað á pöða, með staðsettuþrum sökkjum og botnplötu sem er 120mm þykk. Sökkjar og 1.2m breiður renningur meðfram útblúnu botnplötu eru einangruð með 75mm einangrun. Aðalburðarkerfi hússins, jafnt veggjagindur og þak, er úr límréttssúlum og -bitum.
- e) Efnisval utanhúsa  
Allir útvæggir eru úr 80mm þykkum PIR (Quad core) samlokueningum, sem klæðdar eru með áli beggia vegna í dökkgráum lit að utanverðu en ljósaði að innanverðu. Þak hússins er úr 100mm PIR (Quad core) samlokueningum, sem hvíla á límréttsspurnum. Einingarnar eru klæddar áli beggia vegna í dökkgráum lit að utanverðu en ljósaði að innanverðu. Allir gluggar og hurðir eru úr timburáli í dökkgráum lit. Allir gler er samlipt einangrunargler. Í göfslóðum gluggum og glerhurðum er drögglaglar. Aksturshurðar eru ólí í dökkgráum lit.
- f) Einangrun byggingarhluta  
Þar sem byggingin er skilgreind fyrir geymslur er miðað við að hitastig inni í henni sé á bilinu 10-18°C. PIR einingar skulu uppfylla gr. 13.3.2 í byggingarreglugerð nr. 112/2012 með síðari breytingum.  
U-gildi útvægja er 0,23  
U-gildi þaks er 0,18  
U-gildi glugga er 1,6  
U-gildi hurða er 2,0  
U-gildi göf á fyllingu er 0,24
- h) Gerð innveggja og innihúða  
Innveggir sem skilja að mismunandi eignarhluta eru gips- og krossviðarveggir á blökkgrind, fylltir með steinullareinangrun. Þykkir veggja er almennt 170mm. Allir veggir uppfylla amk E1 60 eldv. kröfu. Klæðningar allra innveggja eru í flokki 1. Göf eru síluðu.
- i) Lagnaleiðir  
Inntök allra lagna eru í tæknirými á 1. hæð við suðurgaff. Þaðan dreifast lagirnir í göf og veggjum um bygginguna. Frænnislagirnir eru lagðar í fyllingu í undirstöðum og tengjast heimæð við lóðarmörk. Drenlagirnir eru tengdar niðurföllum frá þaki og tengjast regnvatnsinnkalli við lóðarmörk. Neysluvatnslagnir eru rör í rör, lagðar á fyllingu undir göfplötu í hvert rými frá inntaksrými. Gera skal rásastafanir við inntak neysluvatns til að heiti vatn fari ekki yfir 60°C. Húsið er upphætt með gólfhlita. Gólfhlitalagnir eru lagðar í steinsettu plötu. Stofnar eru teknir í hvert rými frá inntakstæði. Aðkoma er greið umhverfis bygginguna. Ekki er inn á lóðina frá Borgahella. Rafslagnir eru lagðar í dráttarörum frá inntaksrými í hvert rými fyrir sig. Í samræmi við deiliskipulag er gert ráð fyrir því að koma megi fyrir rafhlöðu fyrir bíla beint í inntakstóflu.
- j) Brunavarnir  
Sjá texta frá Lotu.
- k) Algild hönnun.  
Óli rými uppfylla lögmarkskröfur um algilda hönnun.
- l) Frágangur lóðar.  
Umhverfis húsið er malbikað plan. Meðfram köntum lóðarinnar er gert ráð fyrir að braun verði sem mest óhreyft. Á svæði meðfram götu er gert ráð fyrir gróurbæði í samræmi við kvóð deiliskipulags.
- m) Sorp  
Svæði fyrir sorp er stithvorum megin á lóðinni, að austan- og vestanverðu.

VEGNA HEILBRIGÐISEFTIRLITS  
Húsnæðið er skilgreint sem atvinnuhúsnæði. Verði starfsleyfisskyld starfsemi samkvæmt lögum um matvæli nr. 93/1995 m.s.b. og/eda lögum um hollustuhætti og mengunarvarnir nr. 7/1998 m.s.b. í húsnæðinu ber rekstraraðila að alfa starfsleyfis Heilbrigðisefnimefndar Hafnarfjarðar- og Kópavogssvæðis. Mengunarvarnaraðili á fráventu og útblástur verður komið fyrir í samræmi við ákvörðun heilbrigðisnefndar.

**J) Niðurstóður brunavarna (færst inn á aðaluppdrátt)**  
Eftirfarandi brunahönnun er unnin af Lotu ehf í desember 2020, og uppfærð í nóvember 2021 fyrir Borgahella 5, Hafnarfirði. Um ræðir límtíðbyggingu á einni hæð sem mun hýsa 13 geymslurými. Við þessa brunahönnun er stuðst við byggingarreglugerð 112/2012 með síðari breytingum.  
Verkinu fylgir ekki skýsla.

**Flokkun og notkun byggingar**  
Byggingin er geymsluhúsnæði og fellur í notkunarflokk 1 skv. byggingarreglugerðu. Ekki er reiknað með að í bygginginni séu geymdar brennanlegar olur, dekk eða gaskútar í miklu magni og er almennt miðað við að brunaálag sé minna en 800 MJ/m<sup>2</sup>. Ekki er gert ráð fyrir salernisástöðu eða kaffiástöðu í hverju rými.

**Brunahöflun**  
Byggingin er eitt meginbrunahöfl, alla um 900 m<sup>2</sup>. Hvert geymslurými, sem er u.þ.b. 62,5 m<sup>2</sup> hvert, er sér brunahöfl. Eitt geymslurými er um 125 m<sup>2</sup> og er sér brunahöfl.  
Inntaksrými er sér brunahöfl.

**Burðarvirki**  
Burðarvirki byggingarinnar verður úr límréttssúlum og límréttbitum. Aðalburðarvirki byggingarinnar uppfyllir minnst R60. Burðarvirki þaks uppfyllir minnst R30.

**Klæðningar**  
Klæðningar verða skv. staðlaðarlimi ÍST EN 13501:  
Útvæggja- og þakklæðningar verða PIR samlokueningar í flokki 2 þ.e. D-s2,d0 skv. ÍST EN 13501-1. Allar innveggjaklæðningar verða í flokki 1 þ.e. K-s10 B-s1,d0 og gölfenni í flokki G þ.e. D-s1 skv. ÍST EN 13501-1.

**Floðaleiðir**  
Frá hverju geymslurými, að stærð 62,5 m<sup>2</sup>, verður ein floðaleið beint út. Þetta er talið ásætlanlegt þar sem um er að ræða geymsluhúsnæði þar sem fólk kemur ekki til með að vera með fasta viðveru og uppfyllir þetta skilyrði greinar 9.5.4 í byggingarreglugerð (skv. nýjustu uppfærslu frá október 2020). Frá geymslurými, að stærð 125 m<sup>2</sup> verða tvær óháðar floðaleiðir.

**Brunavæðing**  
Stærir reykskiptingar verða í allri byggingunni skv. grein 9.4.2, einn í hverju brunahöfl. Þetta telst ásætlanlegt í ljósi þess hve mikill fjöldi lítilra brunahöfla er í bygginginni og stærð brunahöfla er almennt um 62,5 m<sup>2</sup> og eitt höfl 126m<sup>2</sup>.

**Loftrafskerfi**  
Möguleiki er á að setja loftrafskerfi sem þjóna sjálfstætt hverju rými. Ekki er gert ráð fyrir heinu loftrafskerfi sem fer á milli brunahöfla.

**Reyklosun**  
Reyklosun verður almennt um vóruhurð, hurð og glugga úr hverju rými, enda ná vóruhurð upp í 3,5 m hæð og þakhöfð frá 5,0 m upp í 6,0 m.

**Slökkviltækni**  
Slökkviltækni skv. ÍST EN 3 skulu staðsett við útgönguhurðir. Mælt er með 9L létvatnstæki í hvert geymslurými og 5 kg kolsýnatæki í inntaksrými.  
Staðsetning slökkviltækja skal merkt með til þess gerðum skiltum af hæfilegri stærð miðað við sjónfjarlægð.

**Út- og neyðraflysing**  
Út- og neyðraflysing verður sett upp í húsinu skv. byggingarreglugerðu, ÍST EN 1838, ÍST EN 50172 og öðrum tengdum stöðlum.  
Reikna skal með a.m.k. 0,5 lux í hverju rými og 15 lux í inntaksrými.  
Merkingu skal útgönguhurðir með sjálfryðandi útskili.  
Lýsing þarf að vera utanhússvæði við útsýr floðaleiða.

**Aðkoma slökkviltæða og slökkviltækja**  
Aðkoma er greið umhverfis bygginguna. Ekki er inn á lóðina frá Borgahella. Aætluð slökkviltækisþörf er u.þ.b. 1800 L/min skv. leiðbeiningum Húsnæðis- og mannvirkjastofnunar.

**Váðahald á brunavörnum**  
Þjónustusamningur verður gerður um utanaðkomandi eftirlit og váðahald á brunavarnakerfum hússins (brunavörðunarkerfi ásamt jaðarbúnaði, handvirkum slökkviltækjum og út- og neyðraflysingu).

**Borgahella 5**  
**Hafnarfirði**

Skrásetjari: Davíð Karlsson  
Dagsetning: 03.12.2020

Byggingarhluti	Lýsing	Flatarmál A (m <sup>2</sup> )	U W/(m <sup>2</sup> K)	U-A W/K
Þak	Þak einingar	919,0	0,30	276
Steyptir veggir	Þak einingar	0,0	0,40	0
Léttir veggir	Þak einingar	393,0	0,40	157
Göf	120 mm plata á fyll.	916,0	0,40	366
Gluggar/hurðir	Al-timburluggar	293,0	3,00	879
Ofanljós	Plast (polycarbonate)	0,0	3,00	0
Orkurammill				<b>1678</b>


Byggingarhluti	Lýsing	Flatarmál A (m <sup>2</sup> )	U W/(m <sup>2</sup> K)	U-A W/K	Einangrunarp. mm
Þak	Þak einingar	919,0	0,18	165	100
Steyptir veggir	Þak einingar	0,0	0,00	0	0
Léttir veggir	Þak einingar	393,0	0,23	90	75
Göf jaðarsvæði	120 mm plata á fyll.	156,0	0,30	20	75
Gluggar	Al-timburluggar	25,0	1,60	40	
Hurðir	Al-timburluggar	268,0	2,00	536	
Göf miðjussvæði	120 mm plata á fyll.	760,0	0,56	416	0
Rauntap				<b>1277</b>	

Kuldaþryg	Lengd L	ψ(W/mK)	ψ-L (W/K)
Láréttar kuldaþryg við plötskili, undir jarðveg	0,0	0,79	0,00
Láréttar kuldaþryg við plötskili	131,0	0,33	43,23
Láréttar kuldaþryg við útvægg/innegg	0,0	0,83	0,00
Kuldaþryg við svalir	0,0	0,83	0,00
Kuldaþryg útríngi-útvæggur	0,0	0,60	0,00
Sökkull undir útvægg - fyllt að	0,0	0,44	0,00
Kuldaþryg við hurðir	0,0	0,04	0,00
Sökkull undir útvægg	0,0	0,48	0,00
Sökkull undir innvegg	0,0	0,46	0,00
Áðrar	0,0	0,00	0,00
Kuldaþryg			<b>43,2</b>

ORKURAMMI (Tafli 1)	1678	Krafa
RAUNTAP GEGNUM HJÚP OG BOTNPLÖTU (Tafli 2)	1277	
TAP GEGNUM KULDAÞRYG (Tafli 3)	43	
Tafli 2+3	1321	Raun
Er Krafa/Raun>1,0 ?	1,27	Í lagi

Grein 13.2.4	Leðntap á fermetra gölfis þr.	°C	1,44	W/m <sup>2</sup> °C	U-gildi gluggaþreja	Fast gler	1,60
Grein 13.3.2					Opnanlegt fag		1,60

**Afstöðumynd**  
1 : 500

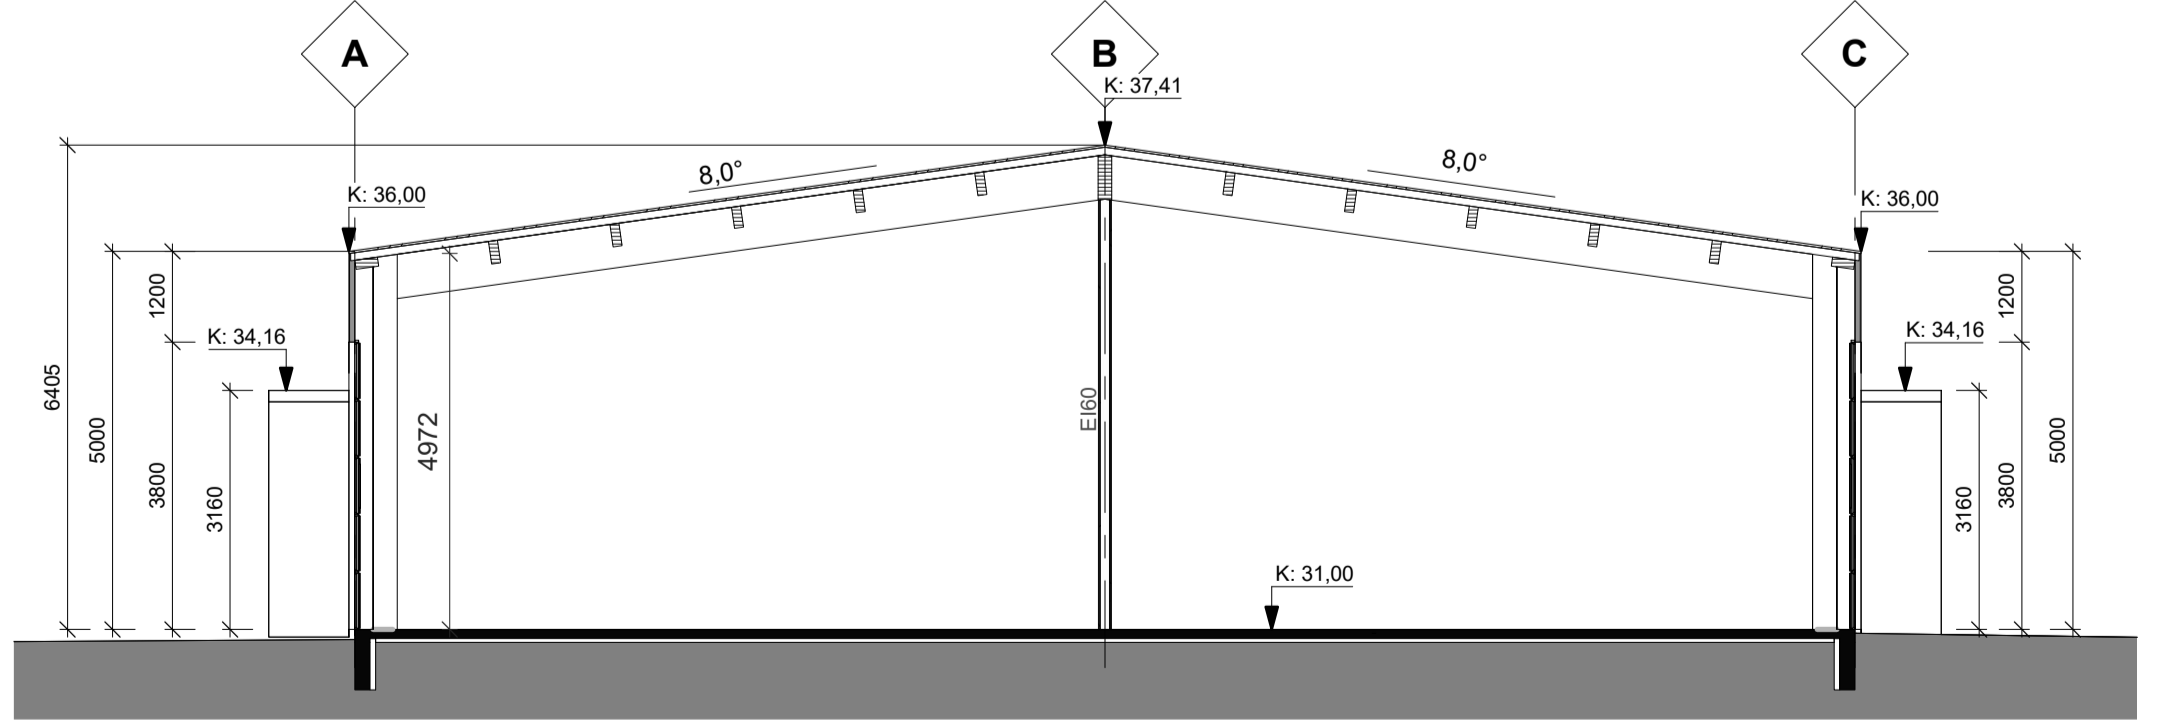

**Þversnið A**  
1 : 100

Skráningartafli: Borgahella 5		Skrásetjari: Sigríður Ólafsdóttir	
Landnúmer:	213090	Kennitala:	071070-5069
Matshlutanúmer:	01	Utgáfa:	4.016
Dagsetning og lýsing		Dags:	
D1	D2	D3	D4
D5	D6	D7	D8
D9	D10a	D10b	D11
D12	D16	D17	
<b>Matshluti</b>			
Both			
1. hæð			
A 0101	Geymsla	N	0101
A 0102	Geymsla	N	0102
A 0103	Geymsla	N	0103
A 0104	Geymsla	N	0104
A 0105	Geymsla	N	0105
A 0106	Geymsla	N	0106
A 0107	Geymsla	N	0107
A 0108	Geymsla	N	0108
A 0109	Geymsla	N	0109
A 0110	Geymsla	N	0110
A 0111	Geymsla	N	0111
A 0112	Geymsla	N	0112
A 0113	Geymsla	N	0113
A 0114	Tæknirými	T	0114
<b>Athugasemdir</b>			
<b>Sameignir Sumra</b>			
<b>Eignarhald</b>			

Skráningartafli: Borgahella 5		Skrásetjari: Sigríður Ólafsdóttir	
Landnúmer:	213090	Kennitala:	071070-5069
Matshlutanúmer:	01	Utgáfa:	4.016
Dagsetning og lýsing		Dags:	
D1	D2	D3	D4
D5	D6	D7	D8
D9	D10a	D10b	D11
D12	D16	D17	
<b>Matshluti</b>			
Both			
1. hæð			
A 0101	Geymsla	N	0101
A 0102	Geymsla	N	0102
A 0103	Geymsla	N	0103
A 0104	Geymsla	N	0104
A 0105	Geymsla	N	0105
A 0106	Geymsla	N	0106
A 0107	Geymsla	N	0107
A 0108	Geymsla	N	0108
A 0109	Geymsla	N	0109
A 0110	Geymsla	N	0110
A 0111	Geymsla	N	0111
A 0112	Geymsla	N	0112
A 0113	Geymsla	N	0113
A 0114	Tæknirými	T	0114
<b>Athugasemdir</b>			
<b>Sameignir Sumra</b>			
<b>Eignarhald</b>			

B	16.3.2024	Bíli 0109 breytt: lýsing á starfsemi í bíli 0109 bætt við byggingarlýsingu. Tösti um bílastæði uppfærður.	SÓ
A	2.11.2021	Byggingarlýsing uppfærð: lýsing á frágangi innveggja og gölfa breytt. Kalla um brunavörðunarbreytt.	SÓ

**Útg.** **Dags.** **Skýring** **Br.áf.**

**Gríma arkitektar**  
Laugavegi 178 - 105 Reykjavík  
S: 511-8777 / 897-3760  
www.grimaark.is


**Undirskrift hönnuðar**  
Aðalhönnuðar: Sigríður Ólafsdóttir arkitekt FAI - kt. 071070-5069  
nefning: sigga@grimaark.is



**Heimilisfang:**  
**Borgahella 5**  
Sveitafélag:  
**Hafnarfjörður**  
Verktægun:  
**Geymsluhúsnæði**  
Landnúmer: L213090 Staðgreinir: 1400-1-11550050

**Aðaluppdráttur**  
**Afstæða, snið og skráningartafli**

Hannað af:	SÓ	Matshluti:	01
Teknað af:	SÓ	Málkvarði:	As indicated
Yfirfarir af:	SÓ	Dagsetning:	23.01.2021

**2020-06-15 A\_1\_YS\_01**  
Verkunúmer Teikningunúmer Bts. Utgáf

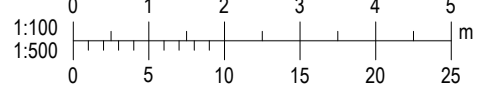

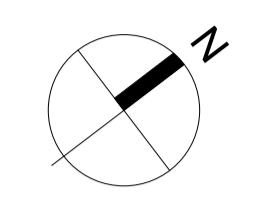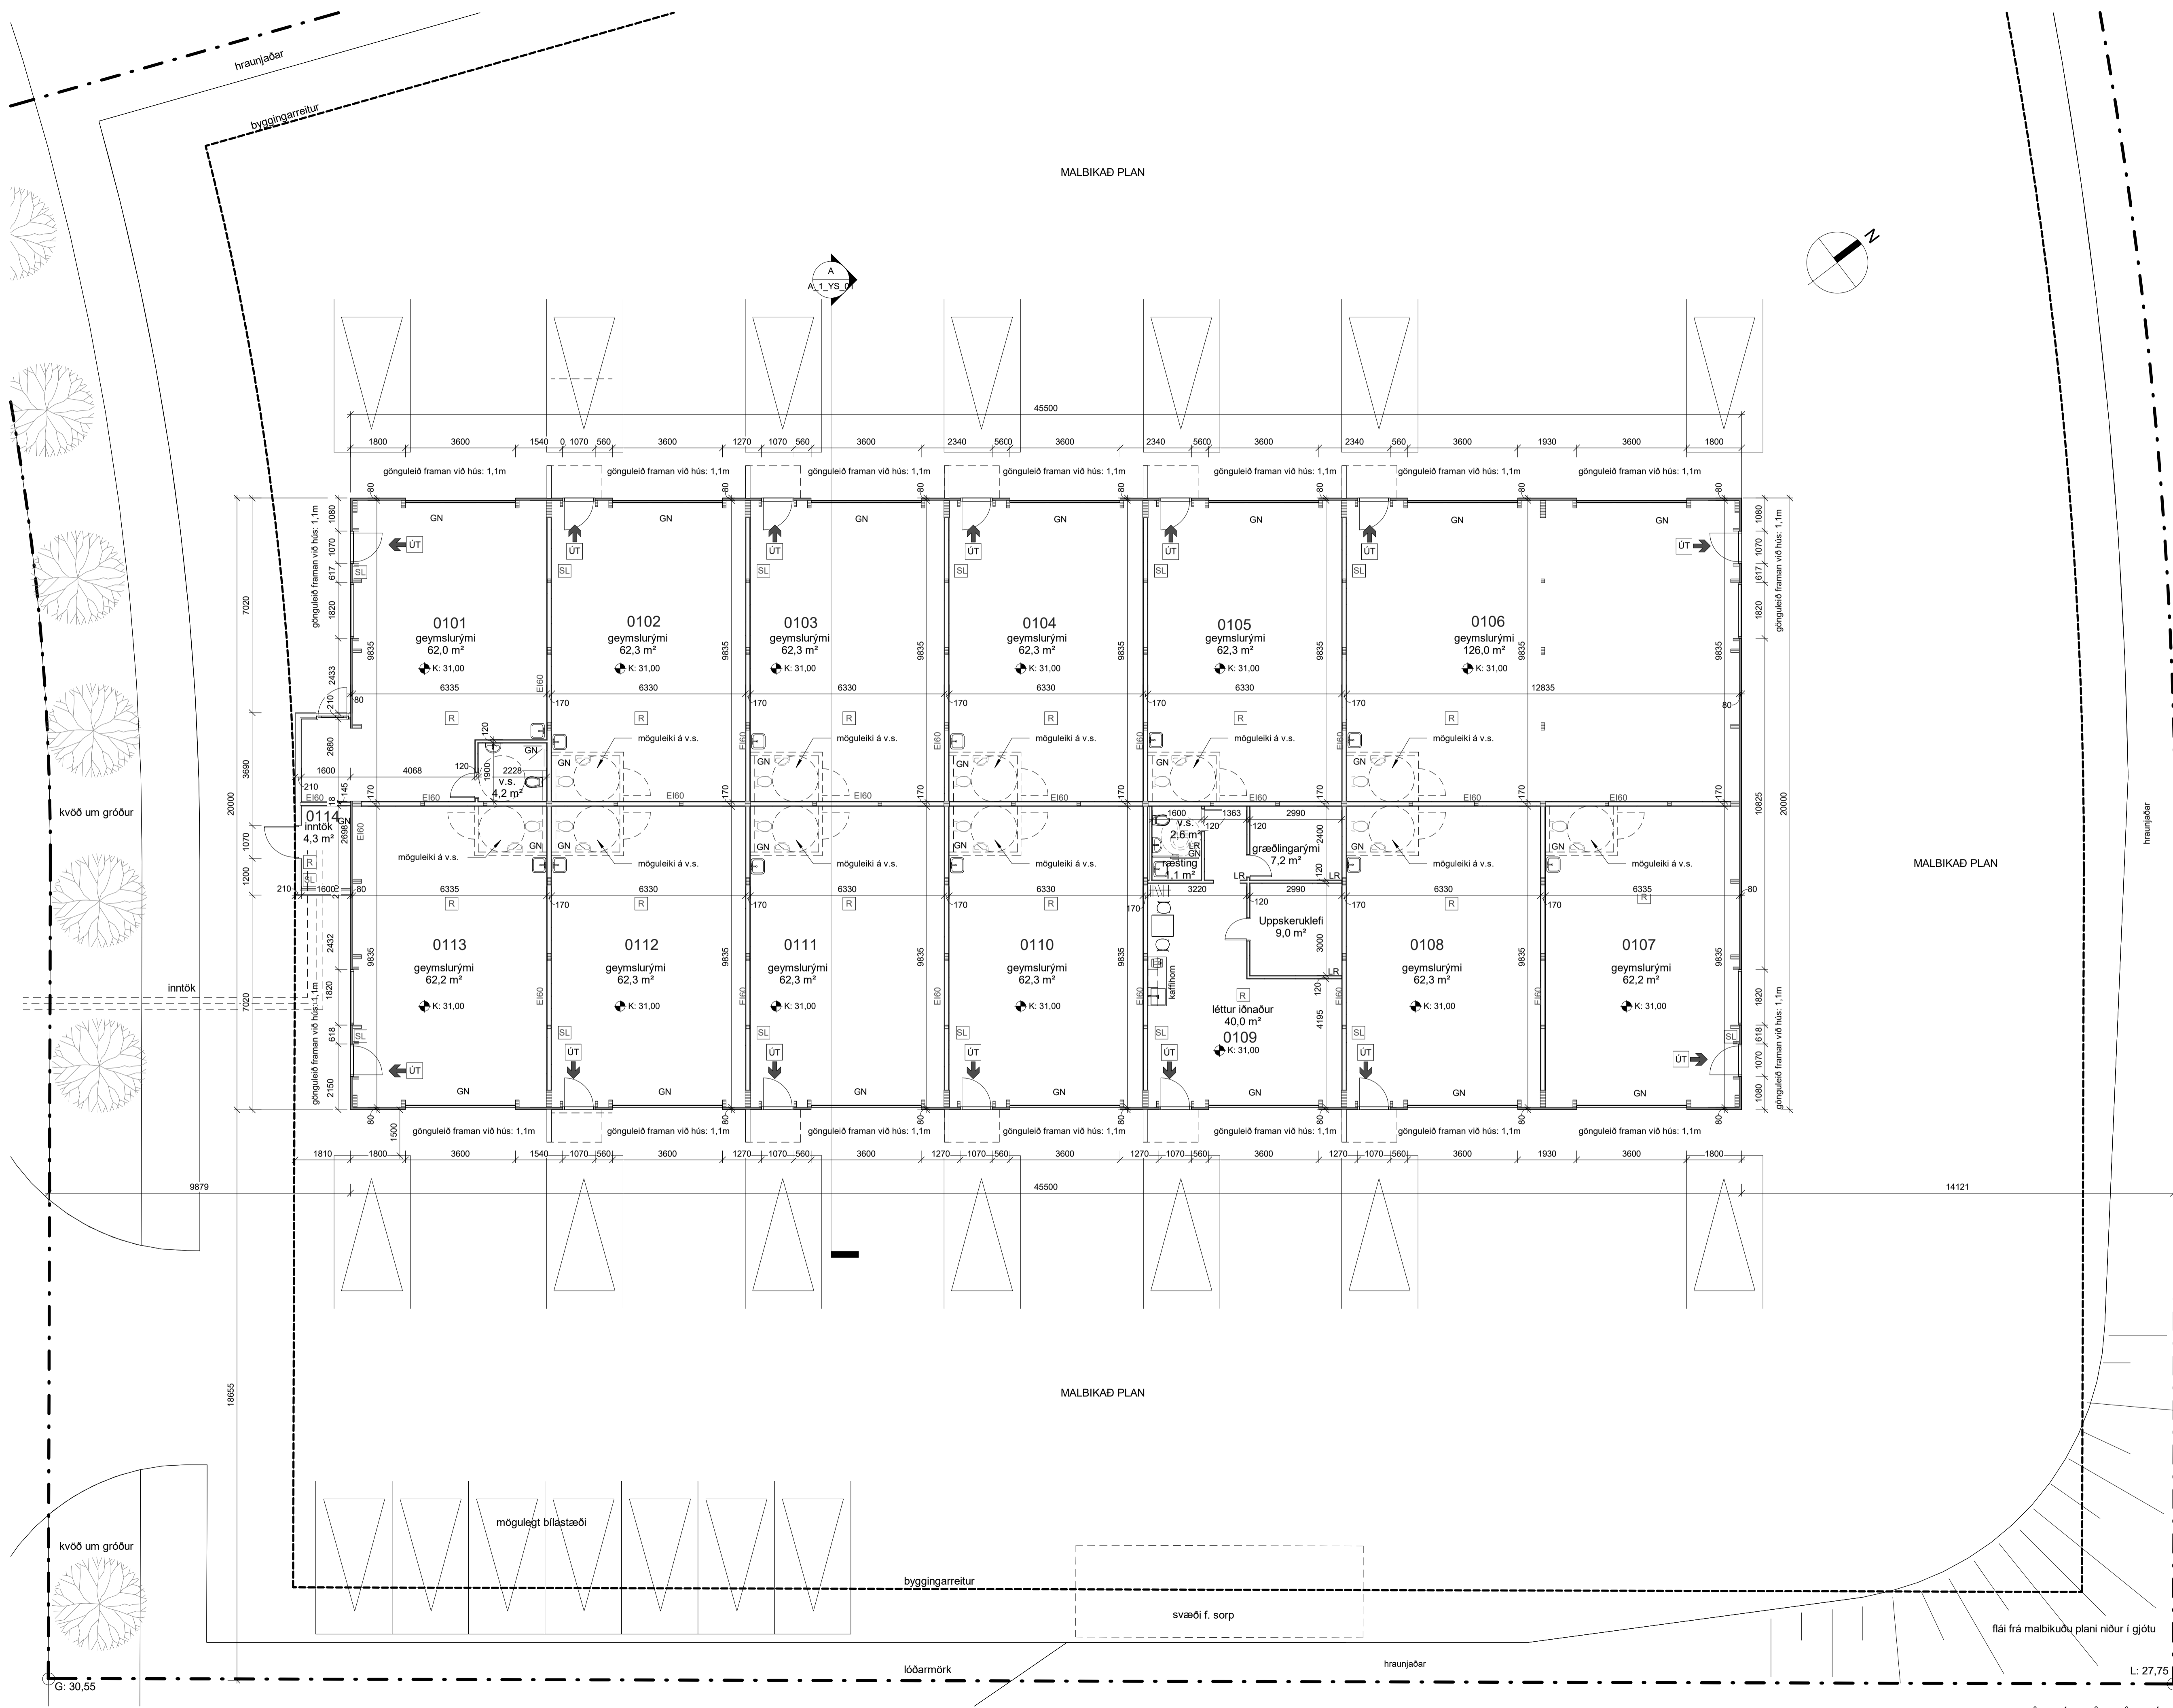

B	16.3.2024	Bíli 0109 breytt: breytingar á innra fyrirkomulagi og rýmð skráð sem léttur íðnaður	SÓ
A	2.11.2021	Veggir milli eignarhúta þykktir. Sturtu komið fyrir í eign nr. 0101. Hurð inn í inntaksrymi færð á langvegg. Gluggum á gólfum hliðrað til.	SÓ

Útg.	Dags.	Skýring	Br.áf.
------	-------	---------	--------

**Gríma arkitektar**  
 Laugavegi 178 - 105 Reykjavík  
 Sí: 511-6777 / 897-3760  
 www.grimaark.is

Undirskrift hönnuðar

Aðalhönnuður: *Sigríður Ólafsdóttir arkitekt FAI - kt. 071070-5069*  
 netfang: sigga@grimaark.is

Heimilisfang:  
**Borgahella 5**

Sveitafélag:  
**Hafnarfjörður**

Verktengund:  
**Atvinnuhúsnæði**

Landnúmer: L213090 Staðgreinir: 1400-1-11550050

**Aðaluppdráttur**  
**Grunnmynd**

Hannað af: SÓ	Matshluti: 01
Teiknað af: SÓ	Mælikvarði: 1:100
Yfirfaril af: SÓ	Dagsetning: 23.01.2021

2020-06-15	<b>A_1_G_01</b>	<b>B</b>
Verknúmer	Teikninganúmer	Bls.
HÖNNUÐUR ÁSKILUR SÉR ALLAN RETT A TÆKNINGUM - FÖLJÓFDUN ER HÁB SKRIFLEGU SAMÞYKTI		Útgáf

