



Skýringar:

- MV- Matvælavaskur
- ÁV- Áhaldavaskur
- HL - Handlaug
- RV- Ræstivaskur
- UÞV - Uppþvottavél
- GN - Gólfniðurfall (í rýminu)
- HS - Handslökkvitæki
- FS - Fellistigi
- BO - Björgunarop
- MS - Músagildra
- FB - Flugnabani
- ES - Eiturstöð utandyra

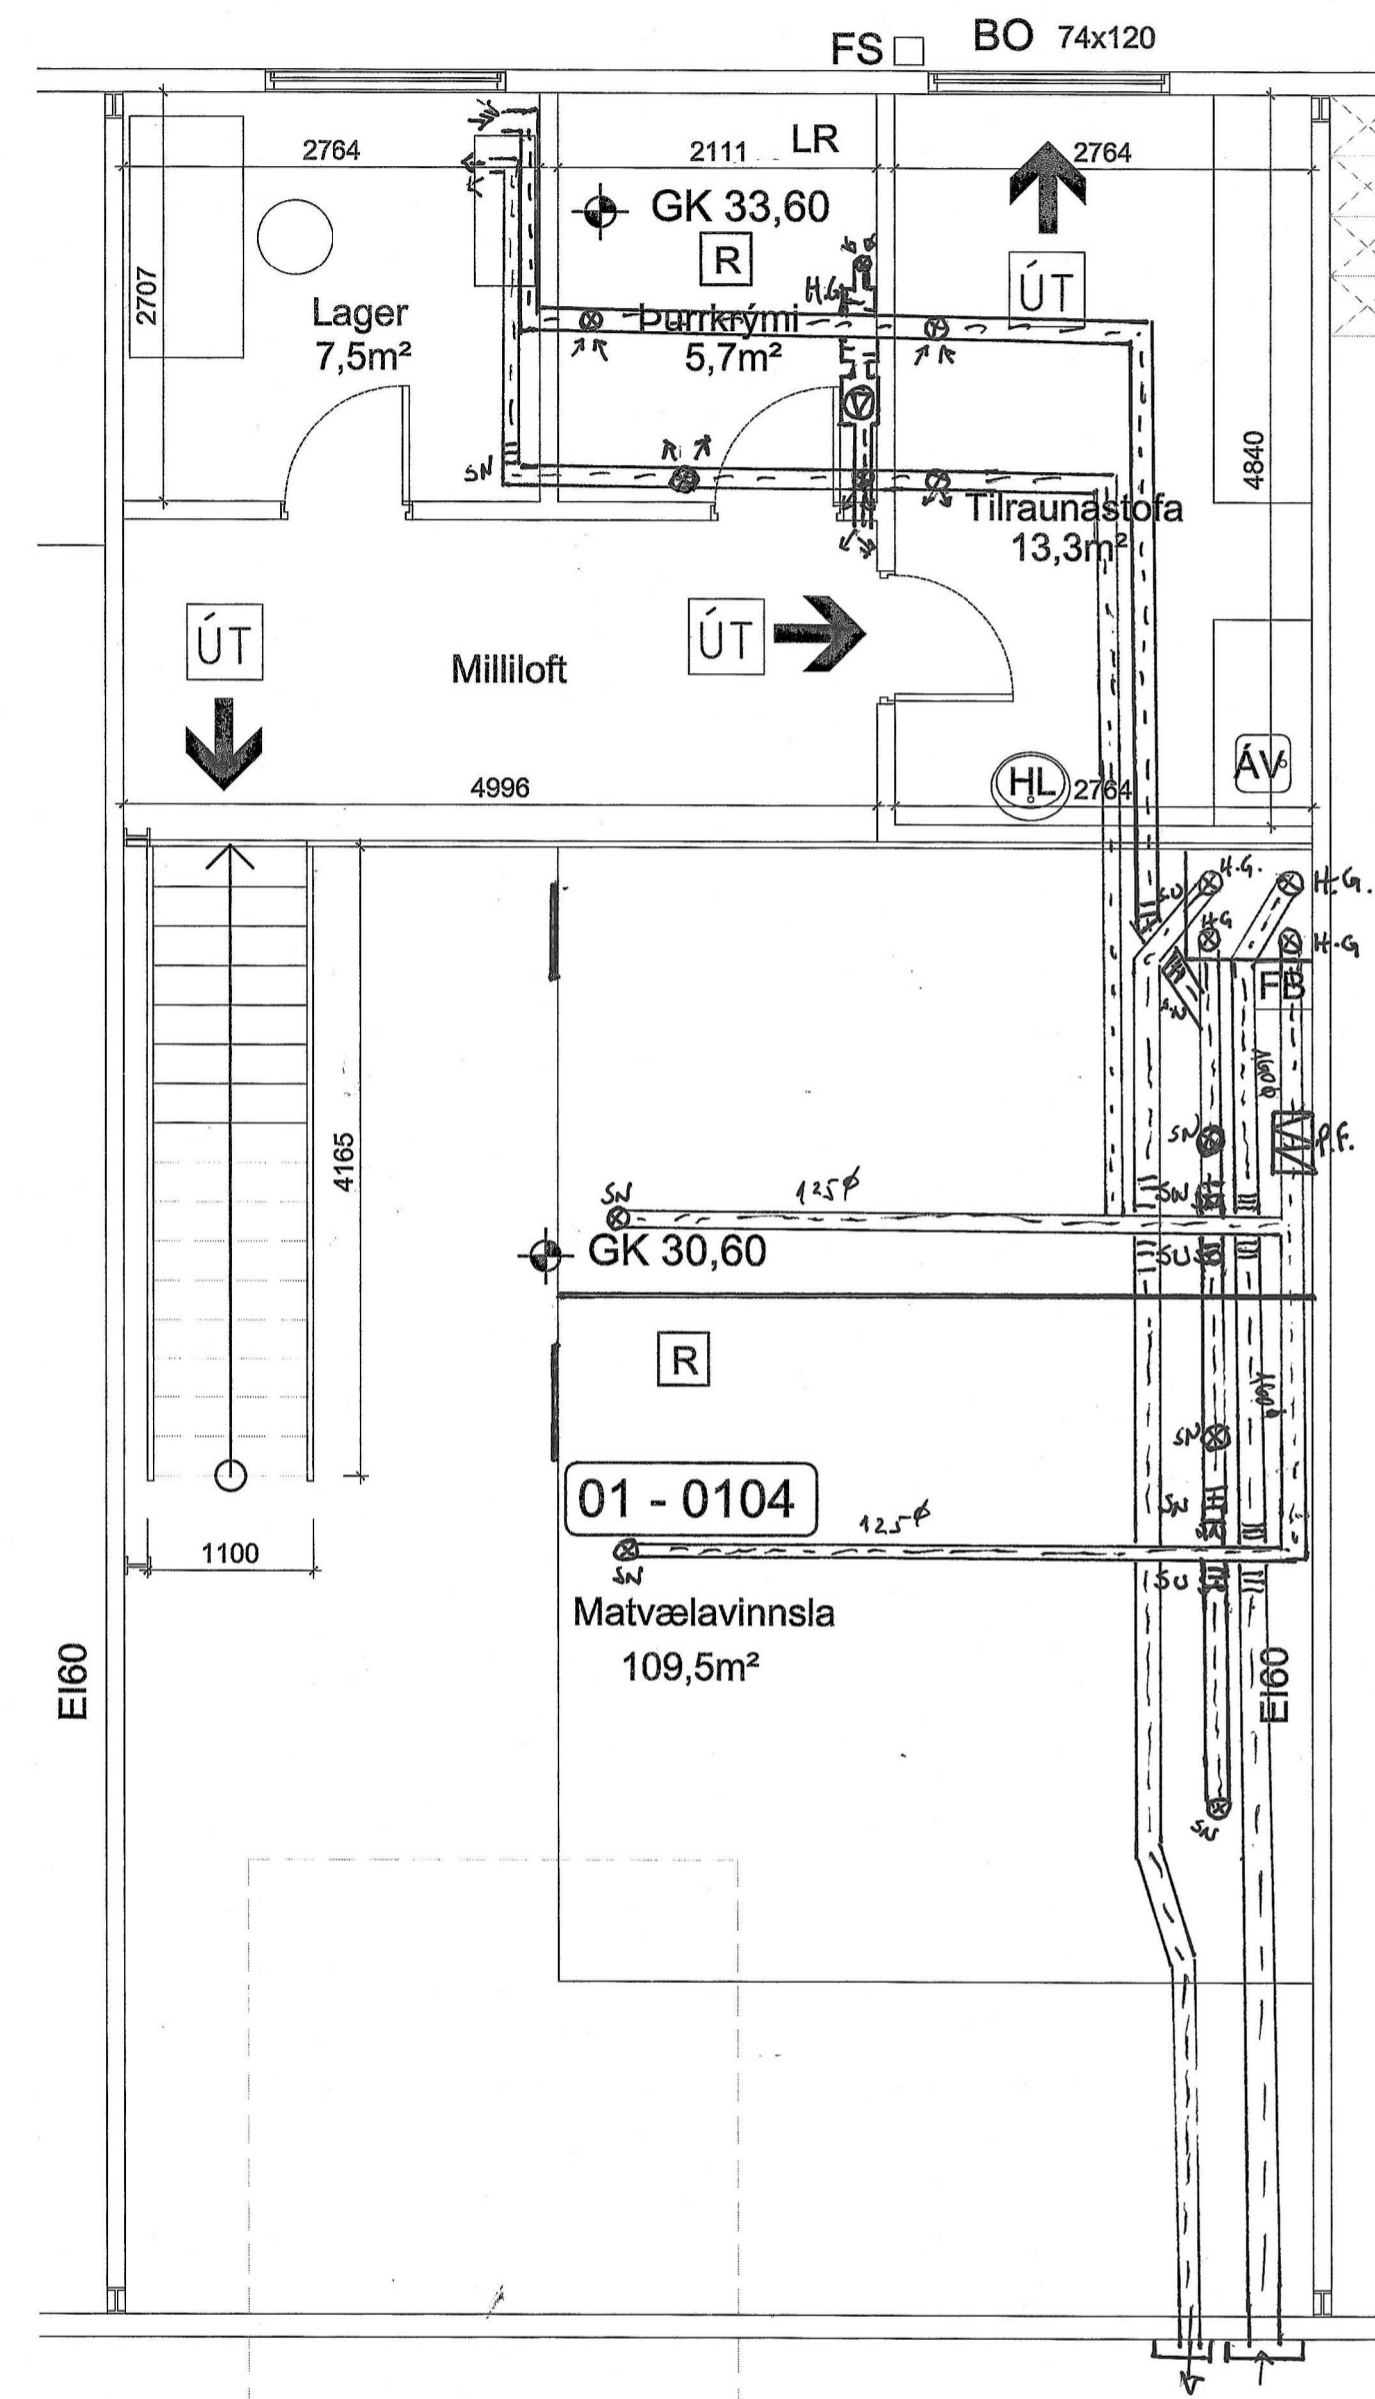

Grunnmynd milliloft

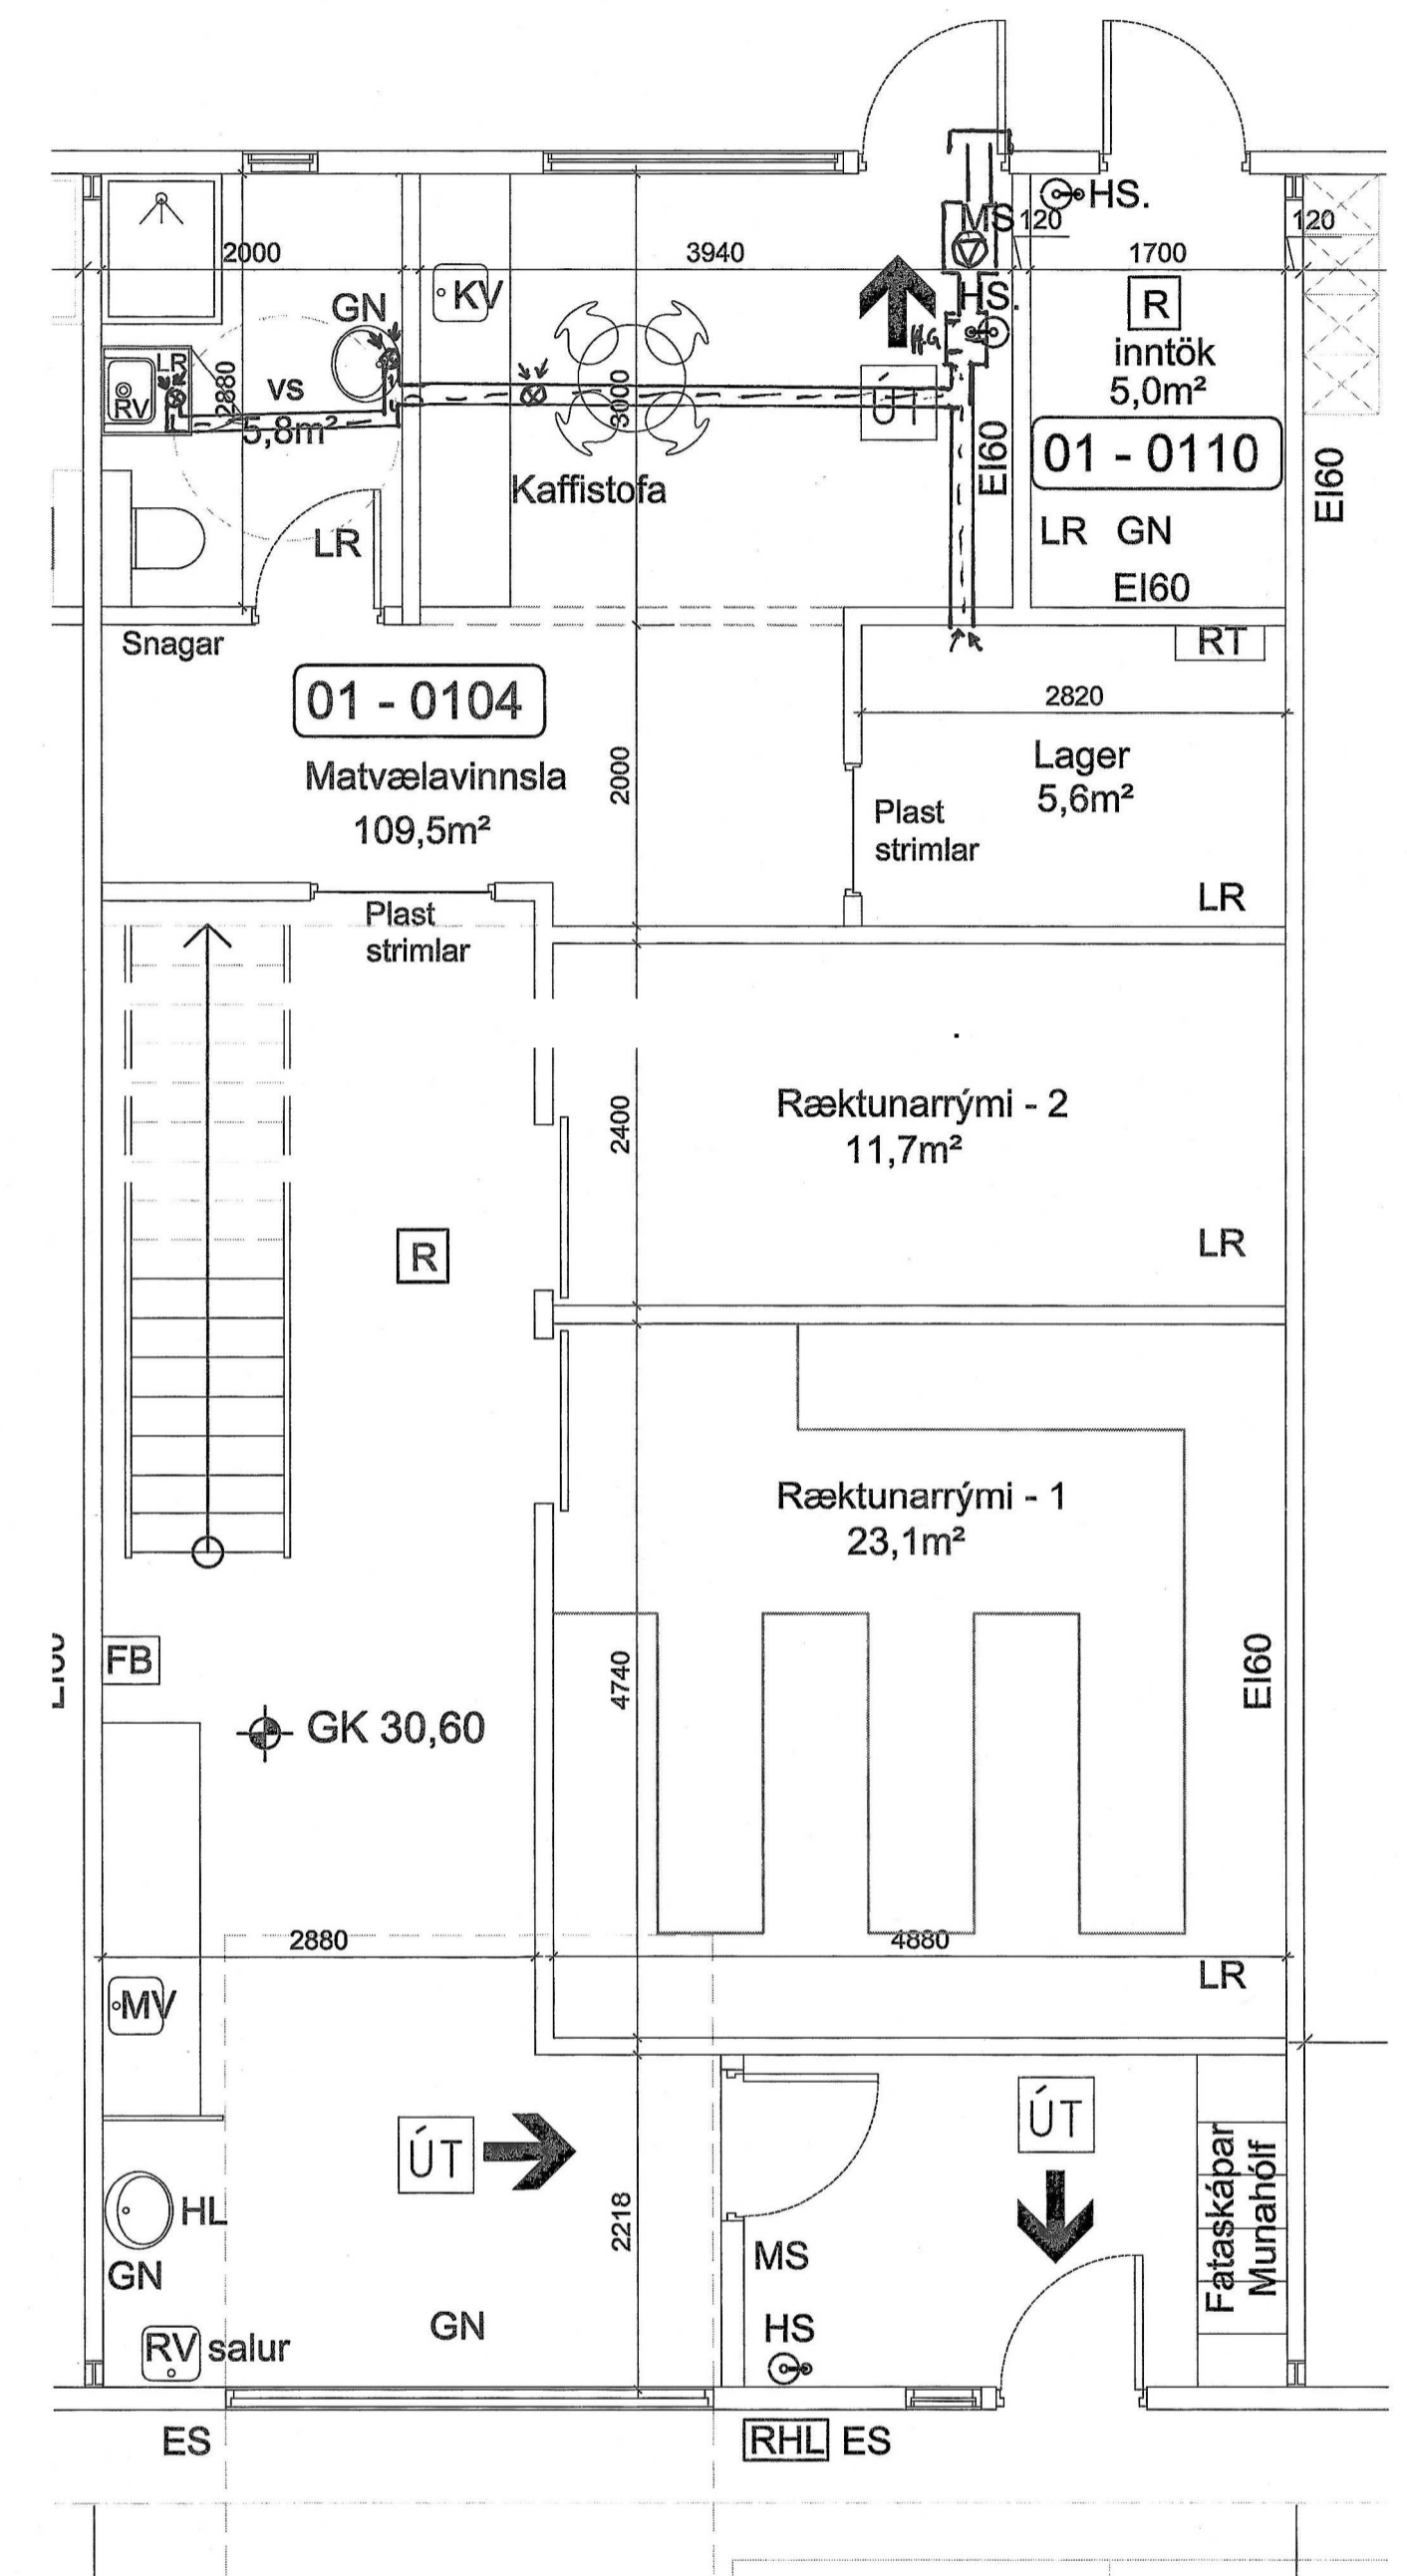

Grunnmynd 1.hæðar

Áður gerðar loftræslagnir 1 : 100

Jón Kristjánsson
Byggingarverkfræðingur
210754
Vatns- hita og fráveitukerfi, Burðarvirki, Loftræstikerfi
1988-11-24
Já

jokris54@gmail.com.

BREYTINGAR:
NR. DAGS Sign BREYTING

NR.	DAGS	Sign	BREYTING

Hér er um að ræða loftræstikerfi sem er hannað fyrir svepparækt, hefur verið í rekstri og virkað. Samþykkt af lagnahönnuði Jóni Kristjánssyni kt. 210754-4829 tölvupóstur jokris54@gmail.com. Sími 772 3154.

Jón K.

K.J. ARK síf. 650319-0360

Tel. 899 3234
Tel. 897 0375
E-mal. Jon@kjonnun.is

HÖNNUN - SKIPULAG - RÁÐGJÖF

Kjartan Rafnson Fj/DSA 270365-3539
Jón Magnús Halldórsson Byggingafr.BTA 091162-3509

S.p. *Jón H. R.*

Verk Borgarhella 7 rými 01- 0104

Teikning Loftræslagnir v/svepparæktunar
Kvarði

1 : 100

Dags. 11.09.2024
Teiknað af JMH

TEIKNING NR.

A101