

A 13.12.2024 | Stiga í rými 0101 breytt. Svalir 0120 minnkaðar | SÓ
 Útg. Dags. Skýring Br. af

Gríma arkitektar
 Laugavegi 178 - 105 Reykjavík
 S: 511-8777 / 897-3760
 www.grimaark.is


Undirskrift hönnuðar
 Aðalhönnuður: Sigríður Ólafsdóttir arkitekt FAI - kt. 071070-5069
 netfang: sigga@grimaark.is

Heimilisfang:
Breiðhella 3
 Sveitafélag:
Hafnarfjörður
 Verktegund:
Geymsluhúsnæði og léttur iðnaður
 Landnúmer: L203376 Staðgreinir: 1400-1-13850030


Aðaluppdrættir
Grunnmynd 1. hæðar

Hannað af: SÓ	Matshluti: 01
Teknað af: IL	Mælikvarði: 1:100
Yfirfarir af: SÓ	Dagsetning: 25.9.2023


2022-05-21 **A_1_GS_01** **A**
 Verknúmer Teikninganúmer Bls. Útgáf
 HÖNNUÐUR ÁSKILUR SÉR ALLAN RÉTT A TÆKNINGUM - FÖLUFÖLÐUN ER HÁB SKRIFLEGGU SAMBYRÐU.

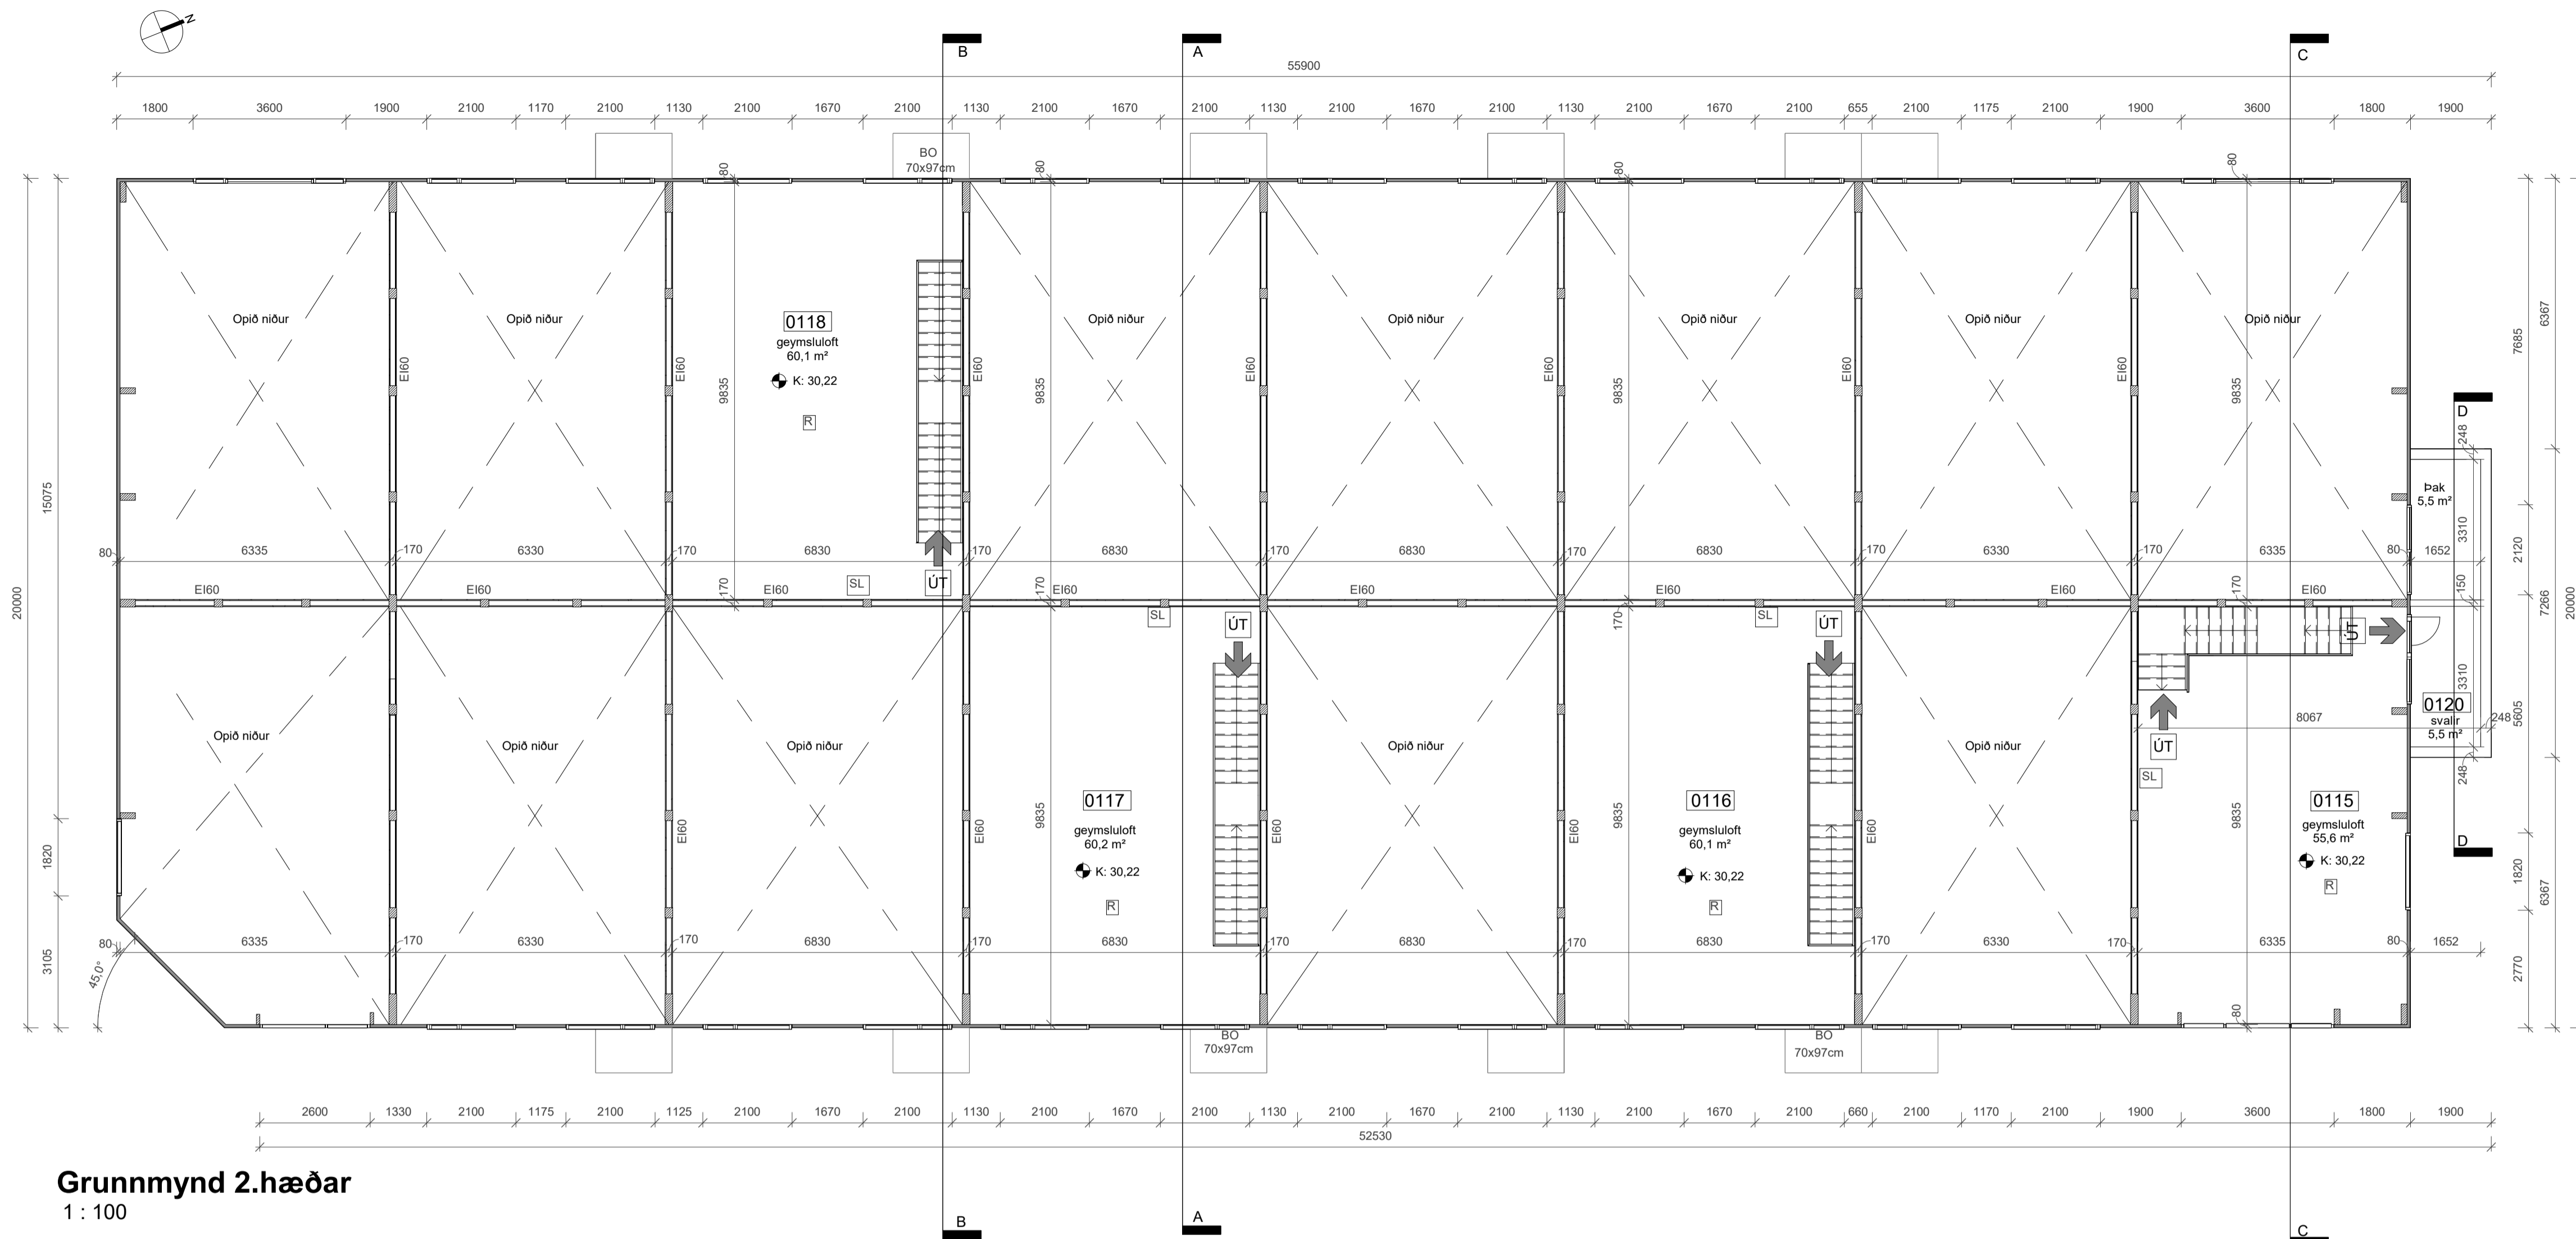


Grunnmynd 2. hæðar
1 : 100

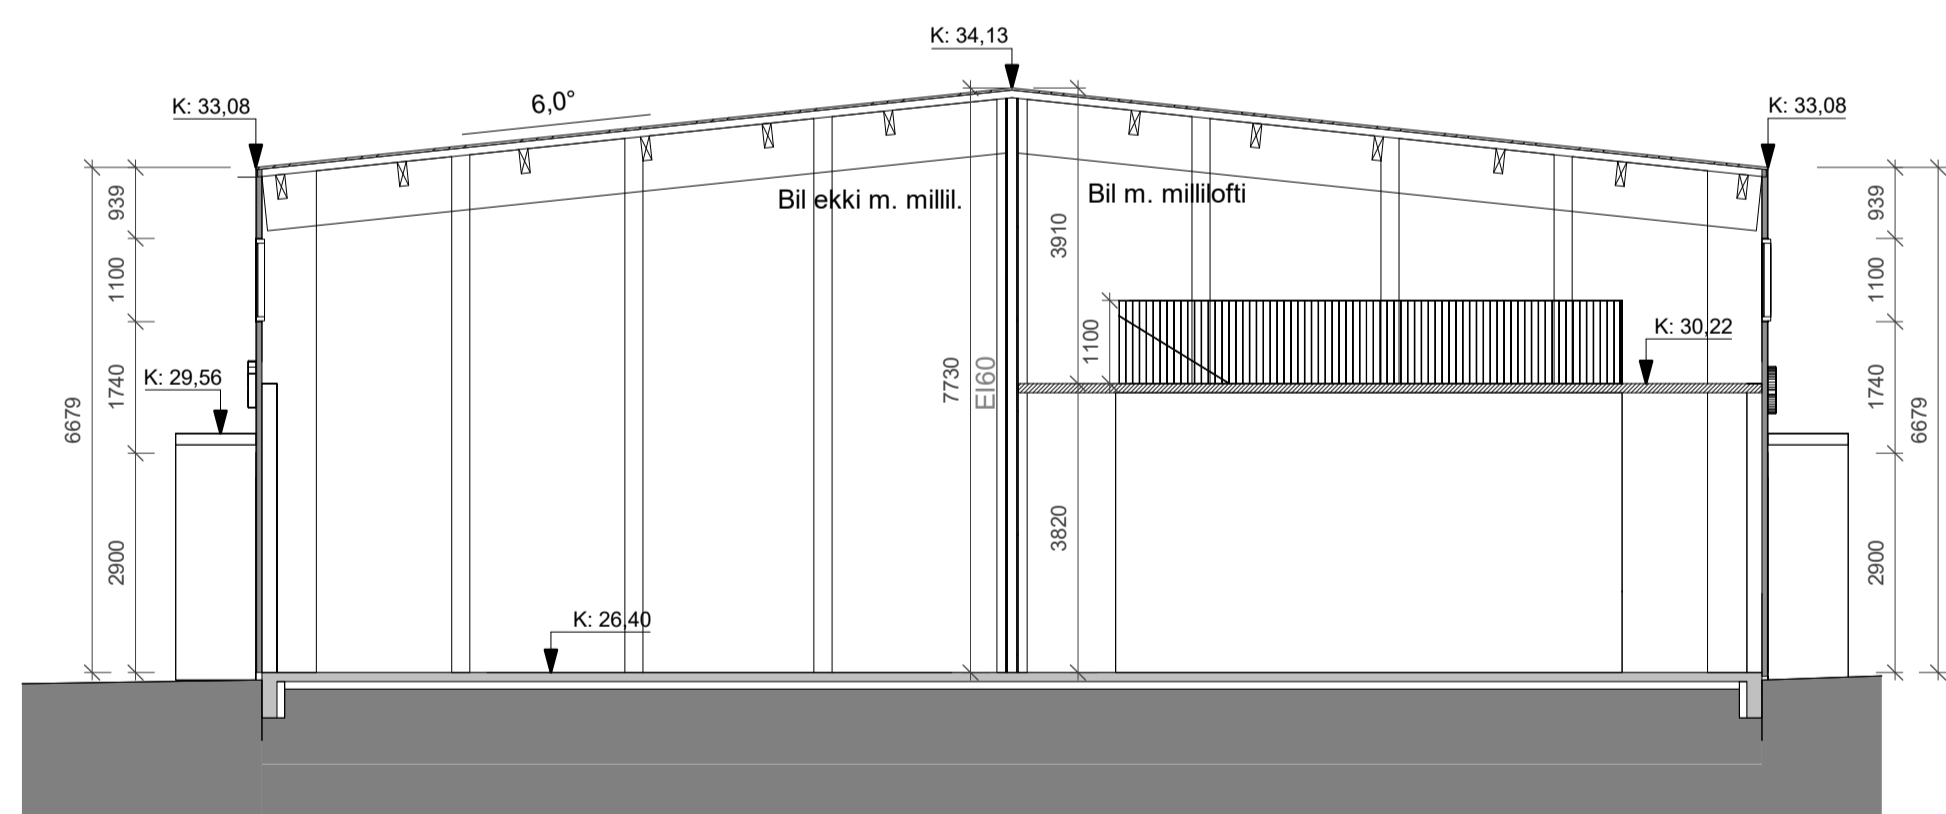


Snið A
1 : 100

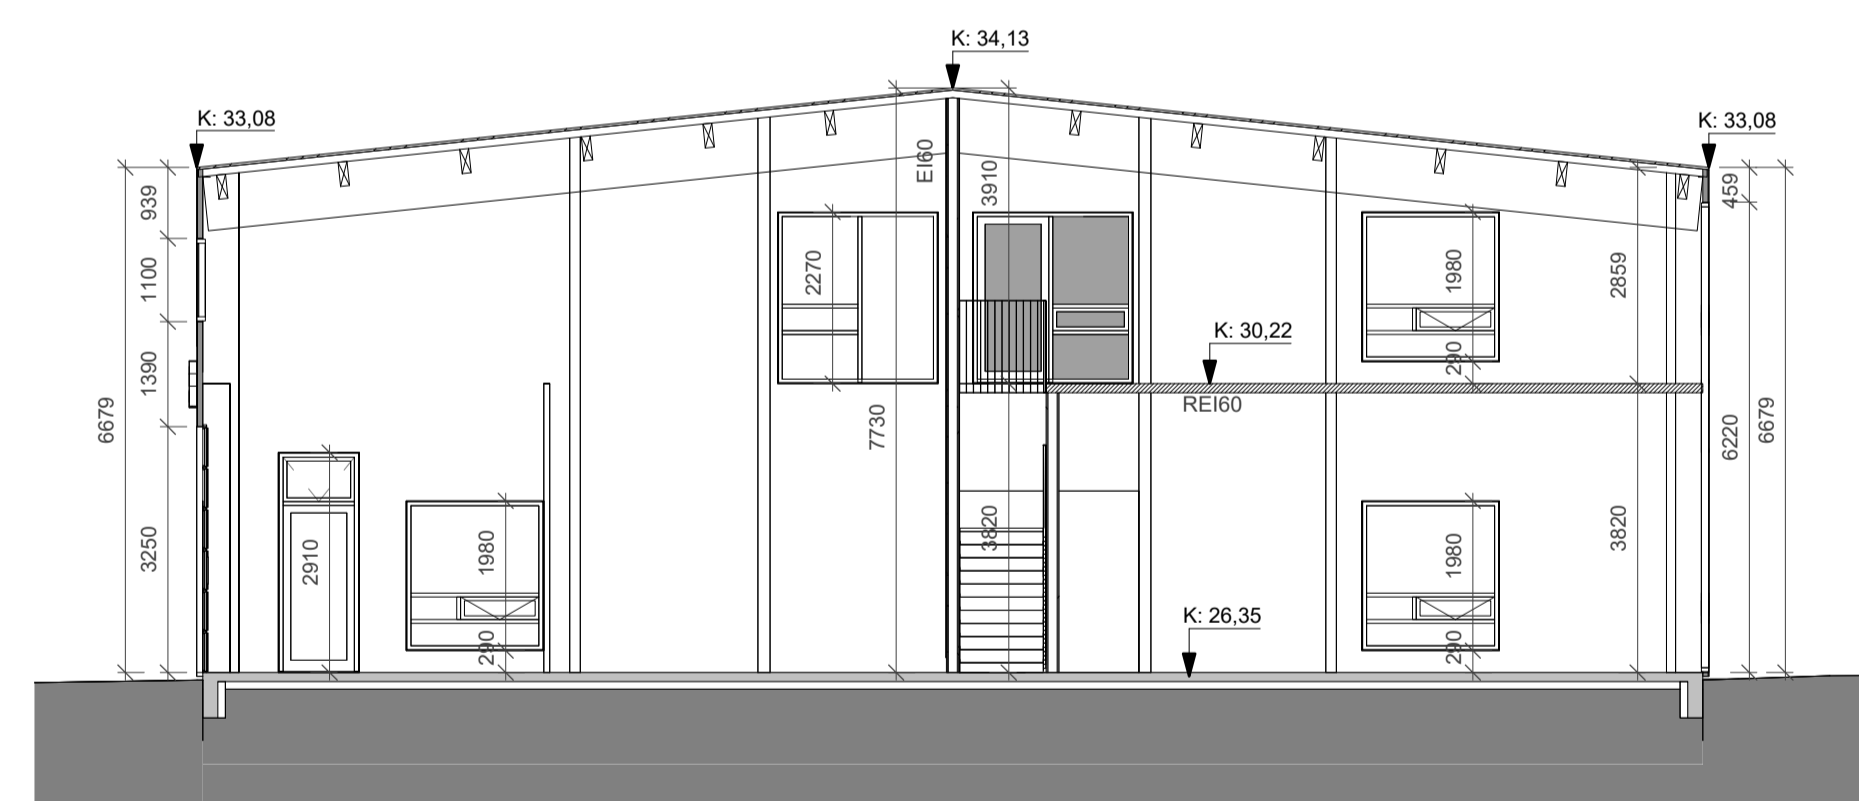


Snið C
1 : 100

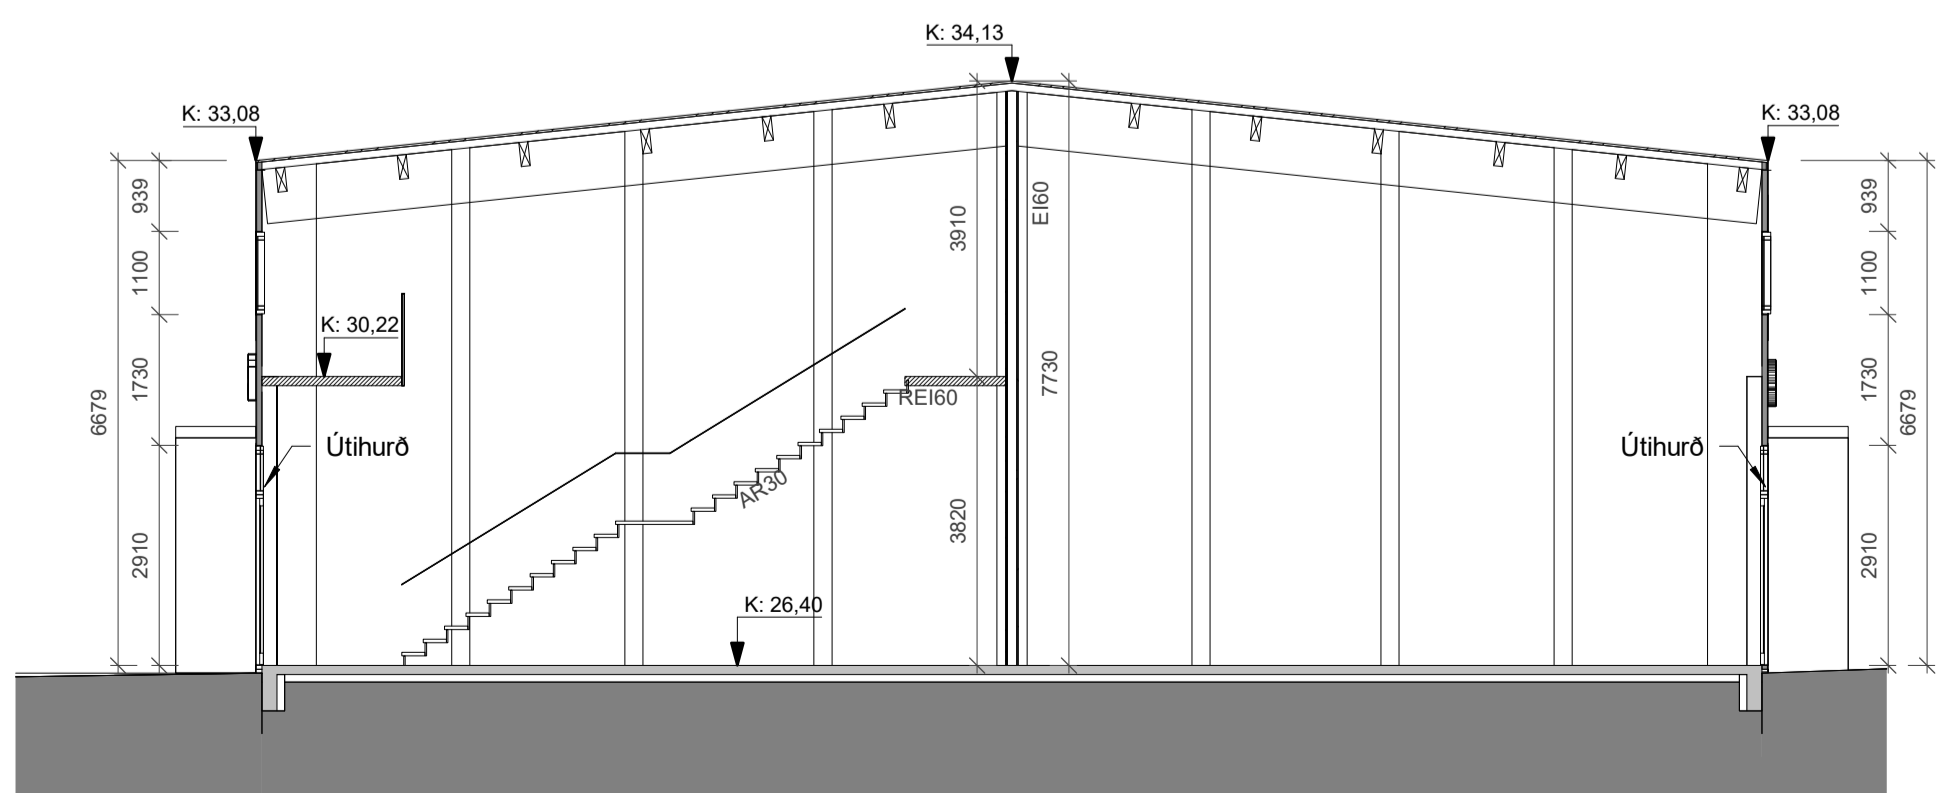

Snið B
1 : 100

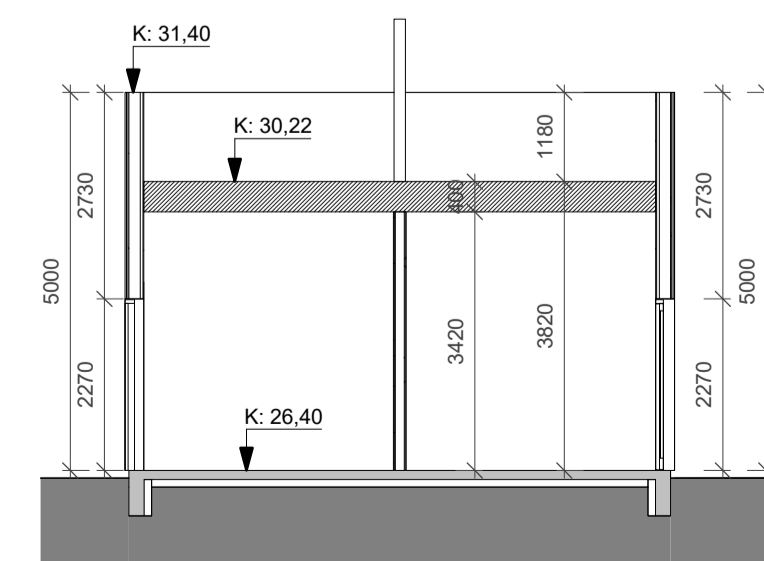

Snið D
1 : 100

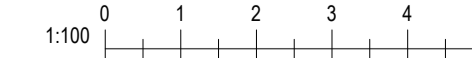

A	13.12.2024	Stiga í rými 0101 breytt. Svalir 0120 minnkaðar	SÓ
Útg.	Dags.	Skýring	Br.af.

Gríma arkitektar
Laugavegi 178 - 105 Reykjavík
S: 511-8777 / 897-3760
www.grimaark.is

Undirskrift hönnuðar
Aðalhönnuður: Sigríður Ólafsdóttir arkitekt FAI - kt. 071070-5069
nefning: sigga@grimaark.is

Heimilisfang:
Breiðhella 3
Sveitafélag:
Hafnarfjörður
Verktægun:
Geymsluhúsnæði og léttur iðnaður
Landnúmer: L203376 Staðgreinir: 1400-1-13850030
Aðaluppdrættir

Grunnmynd 2. hæðar og snið

Hannað af: SÓ	Matshluti: 01
Teknað af: IL	Mælikvarði: 1 : 100
Yfirarið af: SÓ	Dagsetning: 25.9.2023


2022-05-21	A_1_GS_02	A
Verknúmer	Teikningarnúmer	Bts.
HÖNNUÐUR ÁSKILUR SÉR ALLAN RÉTT A TÆKNINGUM - FÖLJUFÖLÐUR ER HÁB SKRIFLEGGU SAMBYRÐUR.		Útgáf




Samþykkt
Hafnarfjörður
Byggingarfulltrúi



Ásýnd vestur

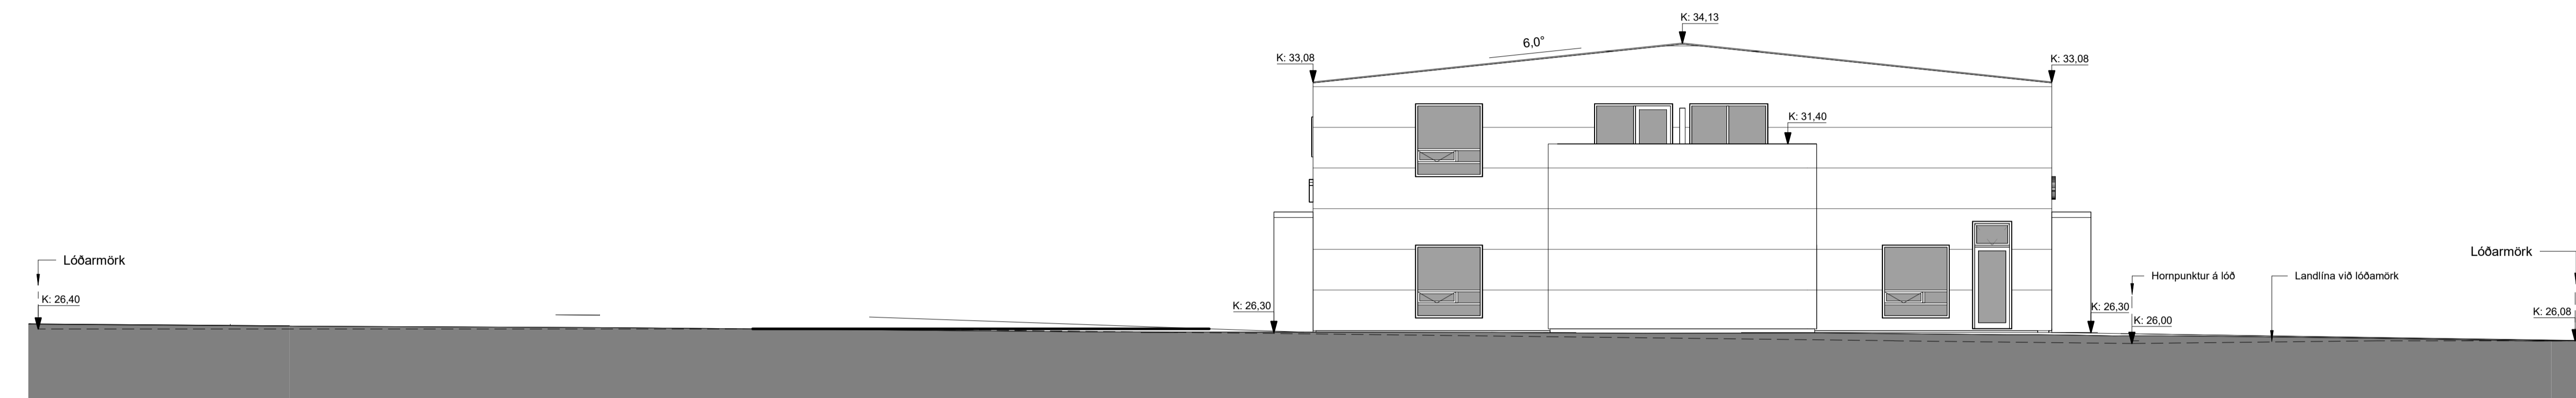

Ásýnd norður

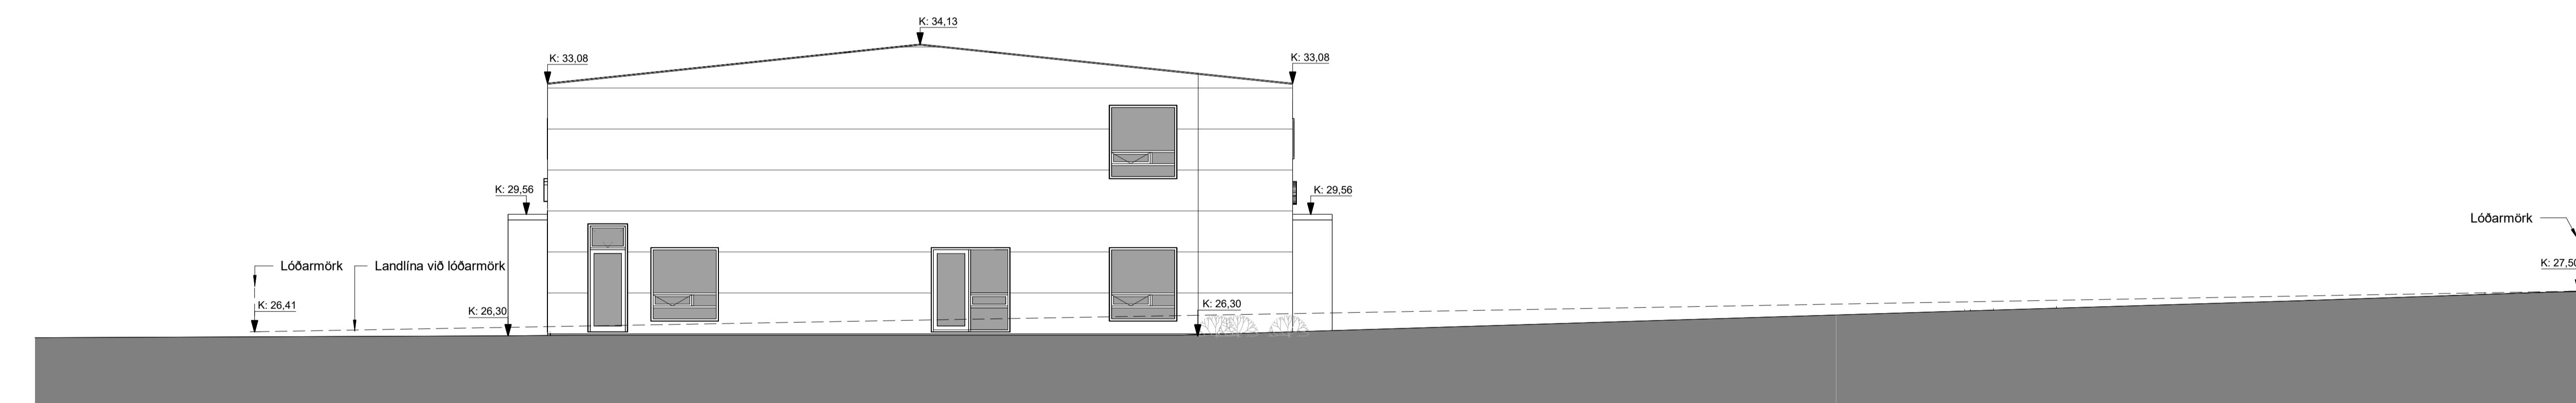

Ásýnd suður



Ásýnd austur

Útg. | 13.12.2024 | Síga í rými 0101 breytt. Svalir 0120 minnaðar | SÓ

Útg. | Dags. | Skýring | Br.af.

Gríma arkitektar
Laugavegi 178 - 105 Reykjavík
S: 511-8777 / 897-3760
www.grimaark.is

Undirskrift hönnuðar

Aðalhönnuður: Sigríður Ólafsdóttir arkitekt FAI - kt. 071070-5069
nefning: sigga@grimaark.is

Heimilisfang:
Breiðhella 3
Sveitafélag:
Hafnarfjörður
Verkegund:
Geymsluhúsnæði og léttur iðnaður
Landnúmer: L203376 Staðgreinir: 1400-1-13850030

Aðaluppdrættir

Ásýndir

Hannað af: SÓ	Matshluti: 01
Teknað af: IL	Mælikvarði: 1 : 100
Yfirfarir af: SÓ	Dagsetning: 25.9.2023

2022-05-21	A_1_Á_03	A
Verknúmer	Teikningarúmer	Bls.
HÖNNUÐUR ÁSKILUR SER ALLAN RÉTT A TERNINGUM - FÖLFDLUN ER HÁB SKRIFLEGG SAMÞYKKT		Útgáf

