



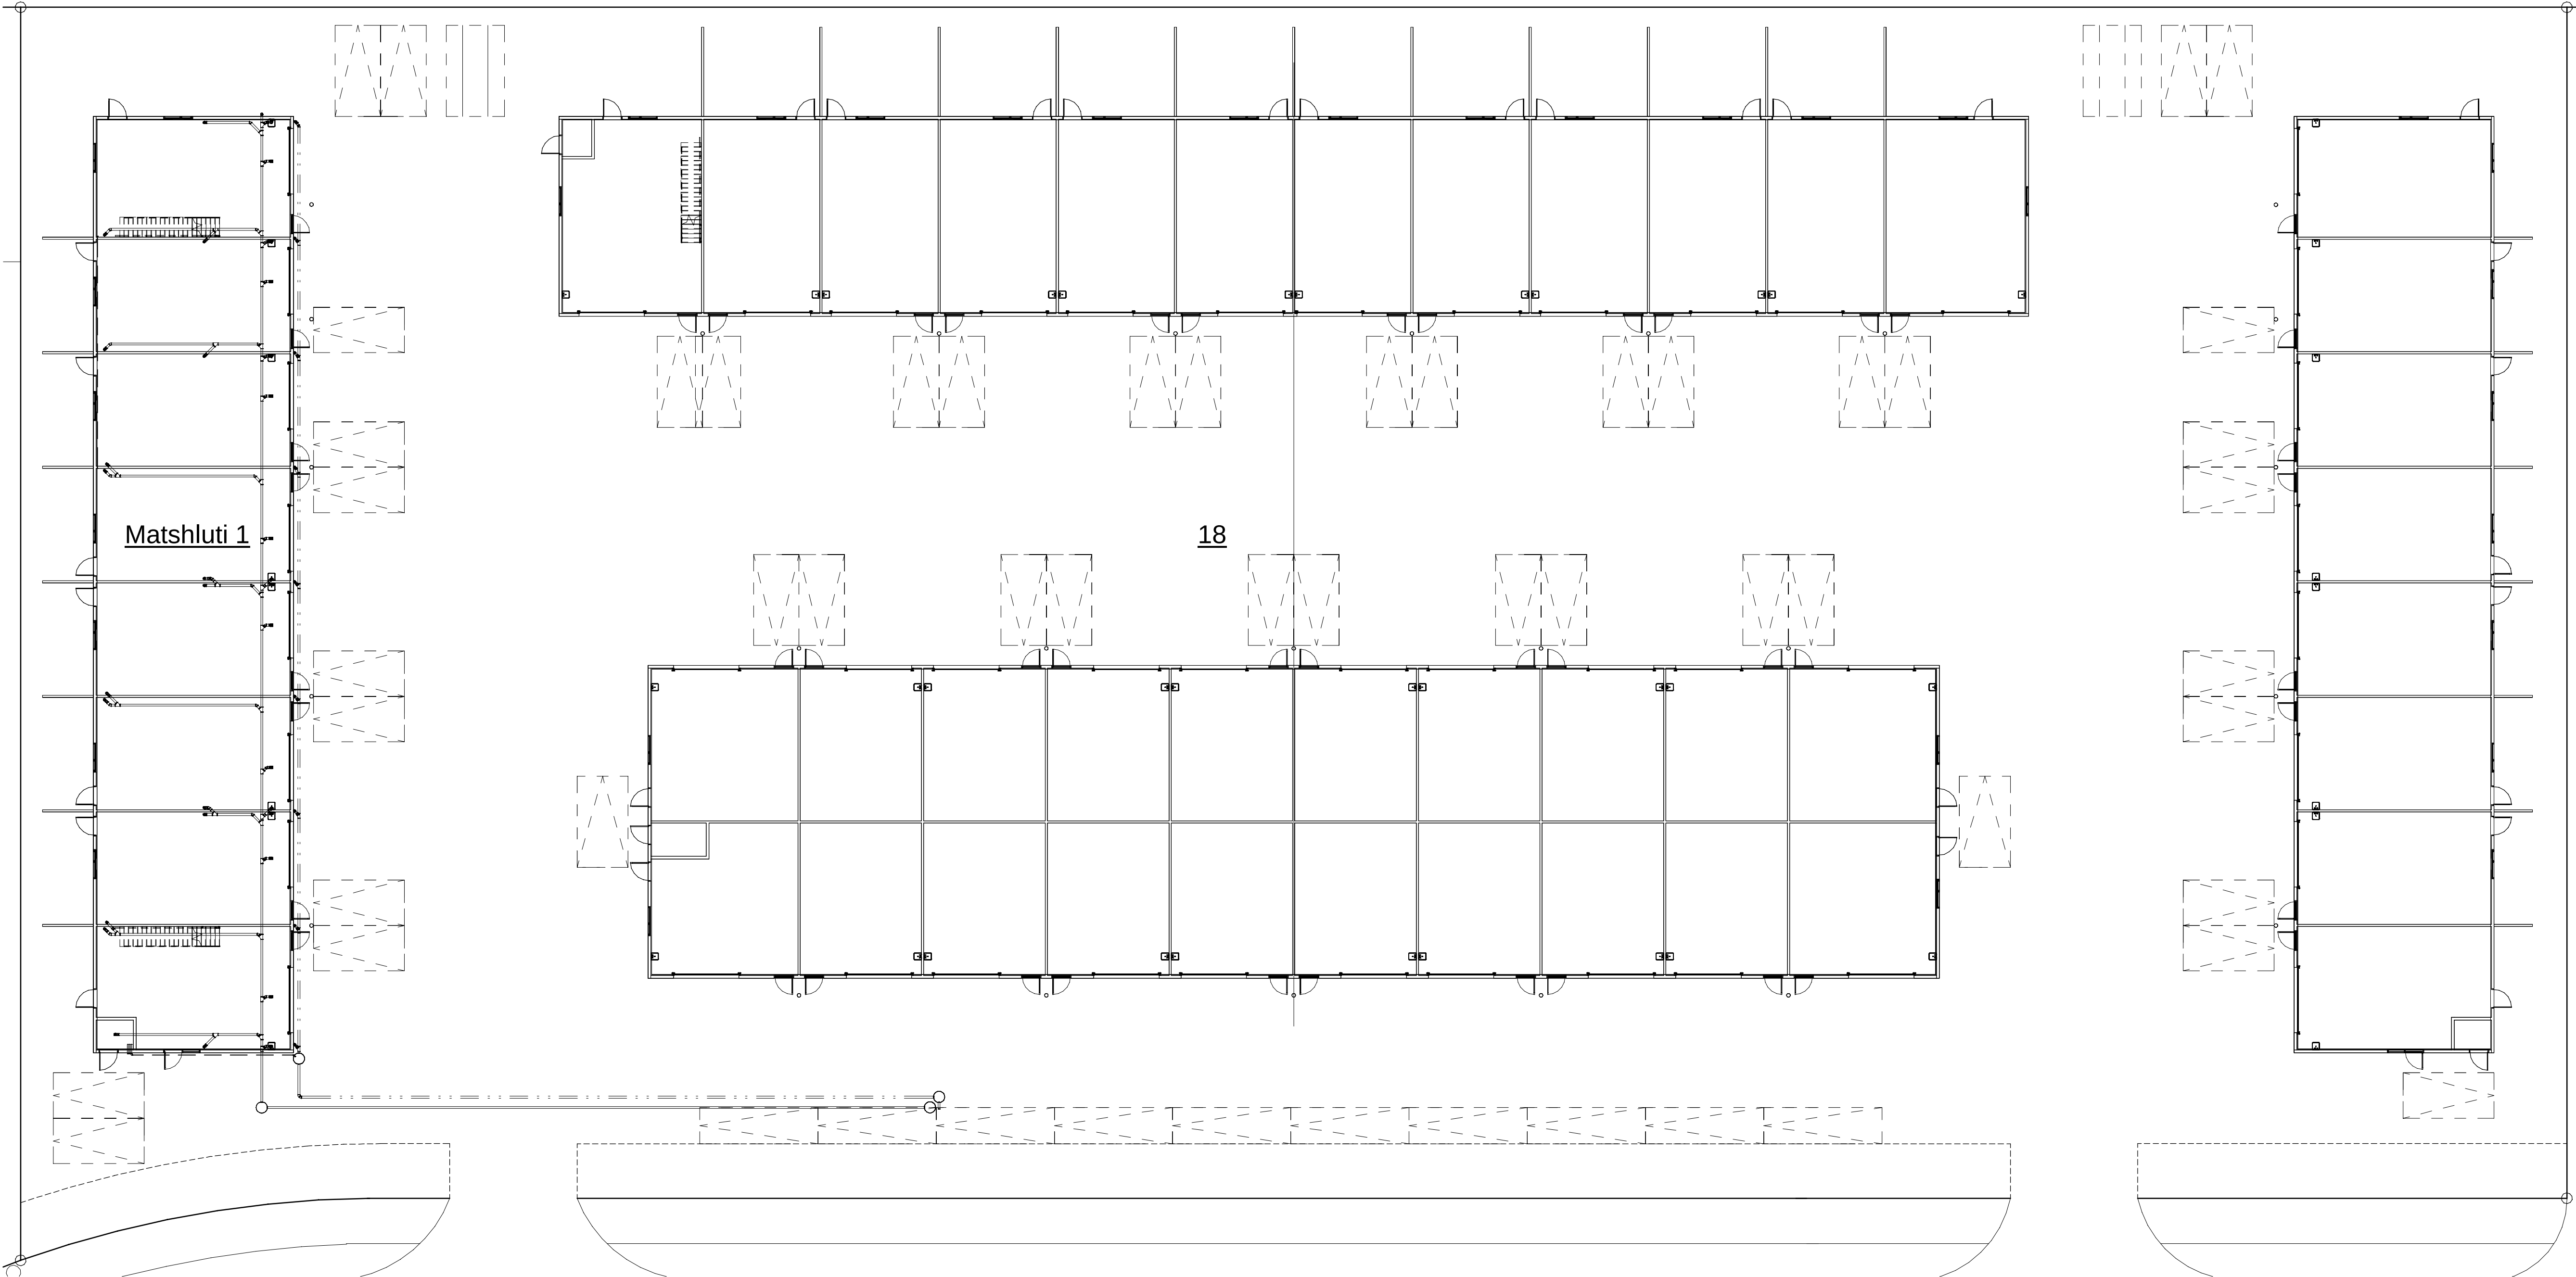

Afstöðumynd 1:200

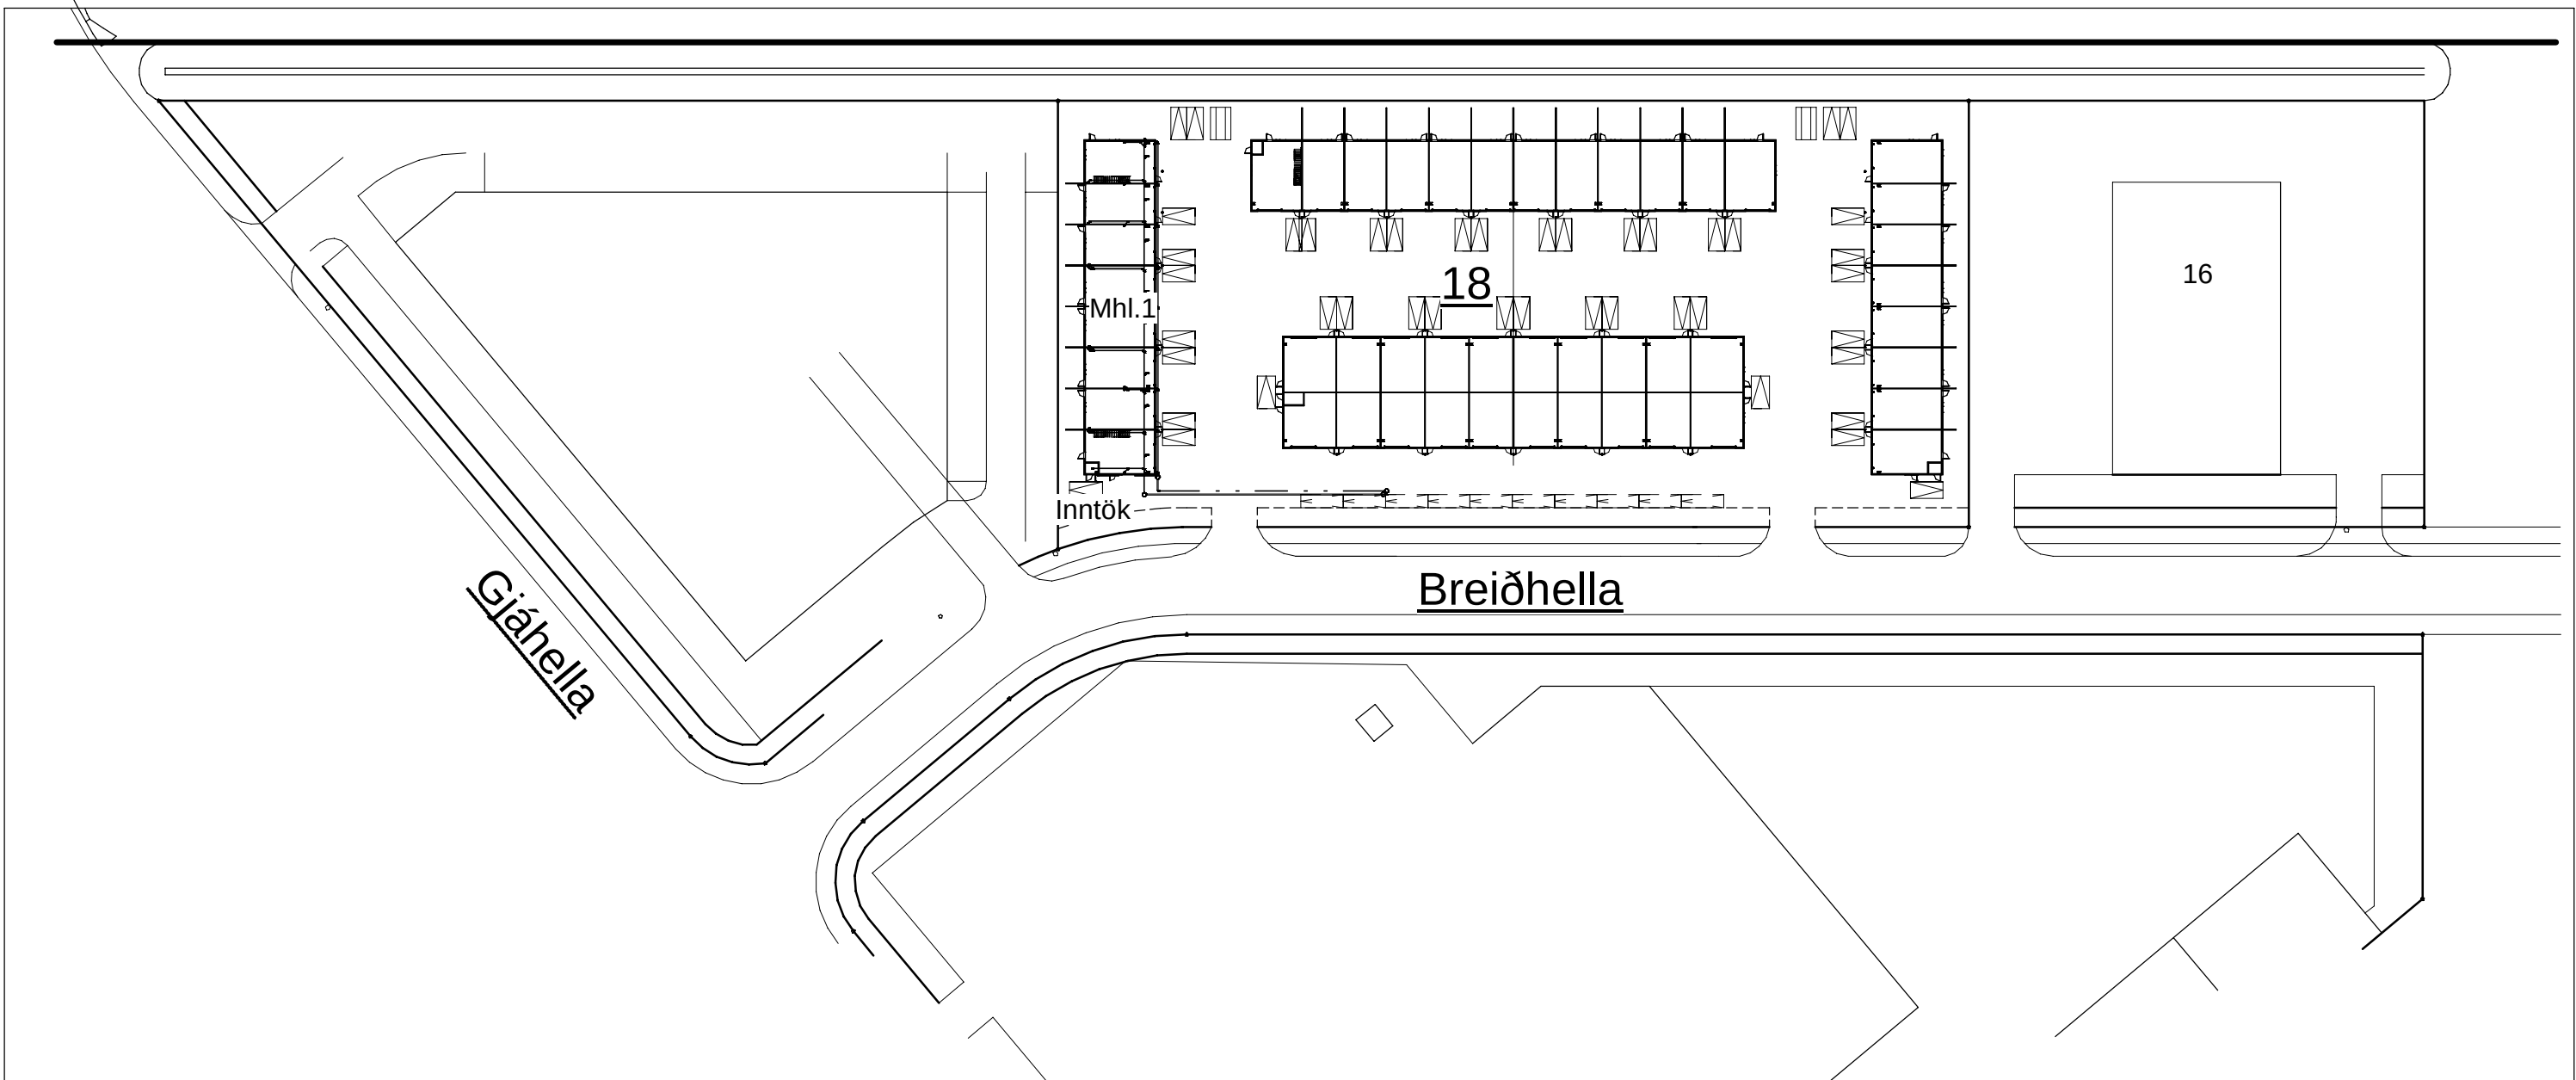

Afstöðumynd 1:1000

| Útg. | Skýring          | Dags.    |
|------|------------------|----------|
| A    | Teikning upptærð | 26.06.25 |
|      |                  |          |
|      |                  |          |
- P-FRÁRENNSLI \_\_\_\_\_
- P-REGNVATN \_\_\_\_\_
- P-DREN \_\_\_\_\_
- P-REGN/DREN \_\_\_\_\_

FRÁRENNSLISLAGNIR Í JÖRÐ ERU PVC.  
FRÁRENNSLISLAGNIR INNANHÚSS ERU  
HLJÓÐDEMPANDI PP LAGNIR T.D. RAUPIANO FRÁ  
REHAU  
ATH!  
ÞAR SEM LAGNIR FARA Í GEGNUM BRUNAHÓLFANDI  
VEGGI EÐA PLÖTUR SKAL KOMA BRUNAPETTING.

VEKTOR

hönnun og ráðgjöf

Síðumúla 3 - 108 Reykjavík - S: 554-6650

|                        |                  |                    |             |
|------------------------|------------------|--------------------|-------------|
| Sigurður Halsteinnsson | Byggingarteknfr. | sigurdur@vektor.is | 030859-7749 |
| Emil Þ. Kreslsson      | Orkufr.          | emil@vektor.is     | 280268-4539 |
| Martín M. Andersen     | Byggingarteknfr. | martin@vektor.is   | 020459-2999 |
| Ólafur Jónsson         | Byggingarteknfr. | olaf@vektor.is     | 040964-2669 |

Verkefni:  
Breiðhella 18, Hafnarfjörður

Verkhúti:  
Matshl. 1 Grunnlagir  
Afstöðu- og - yfirlitsmynd



Hannað: EÞK/ÖJH Teknað: MA

Mkv: As indicated Dags: 03.06.2025

Samþykkt hönnuðar: Samþykkt hönnuðar / samræmingarhönnuðar: Teikn.nr.

Samþykkt aðalhönnuðar / samræmingarhönnuðar: L-02



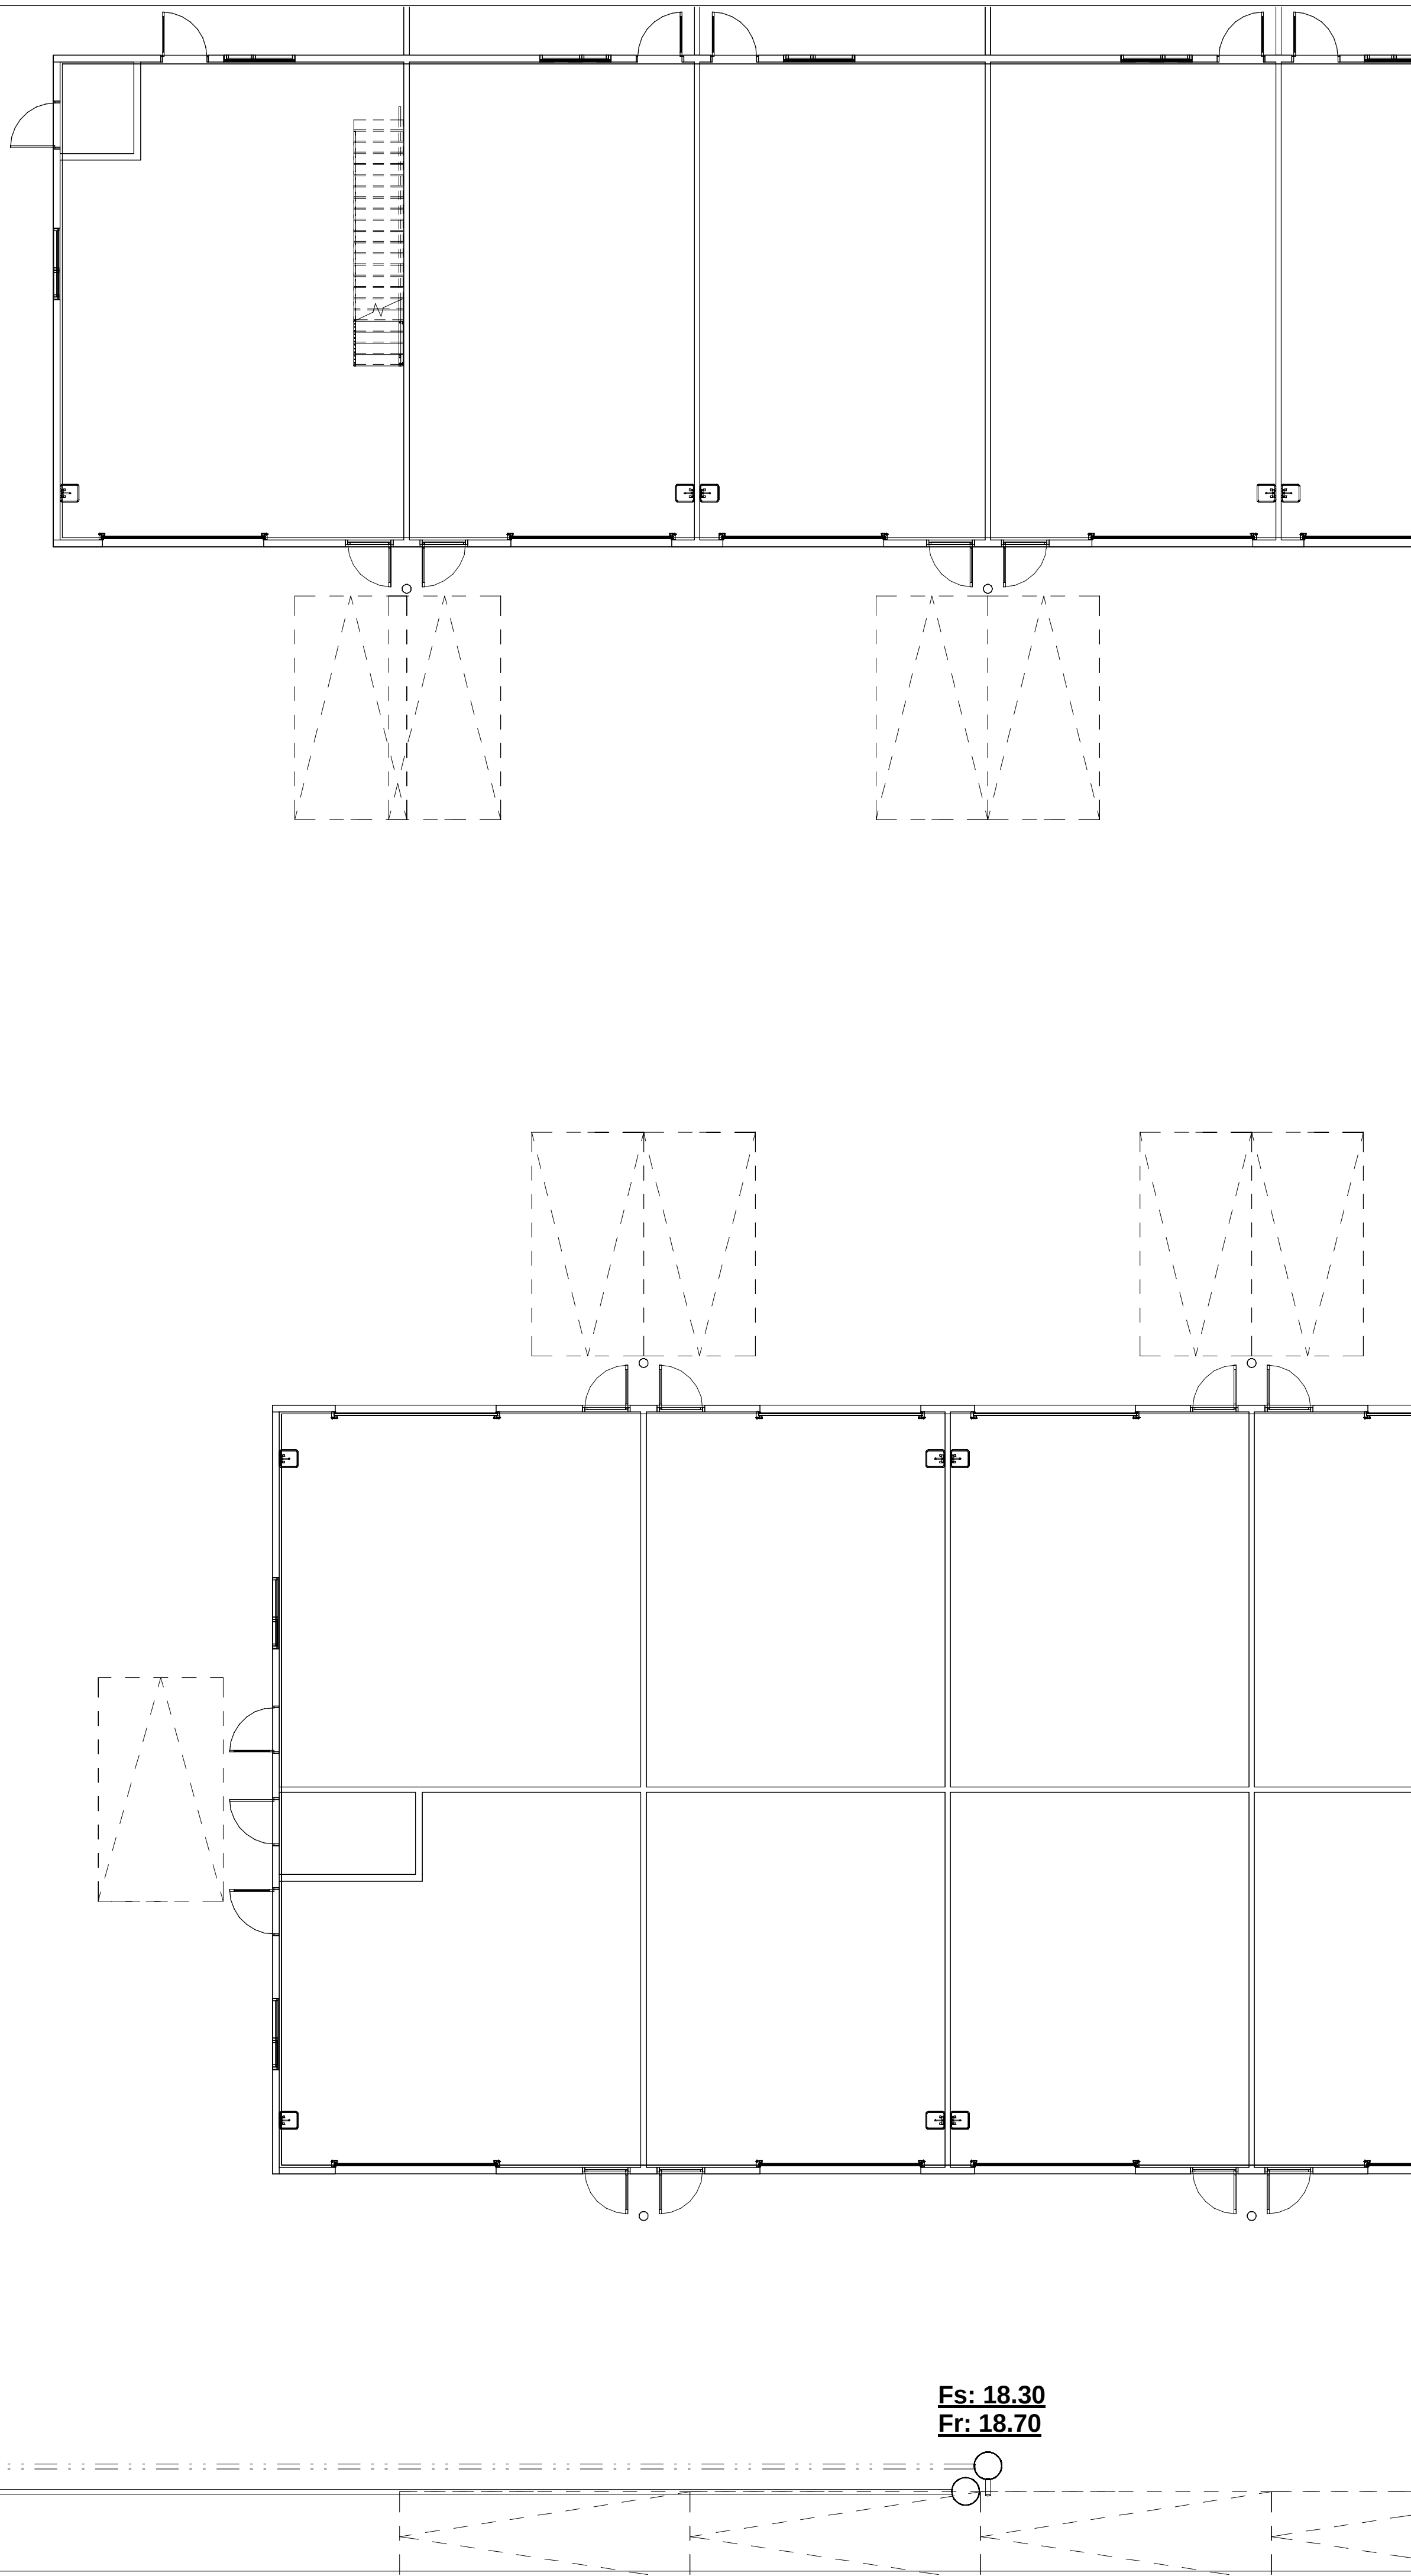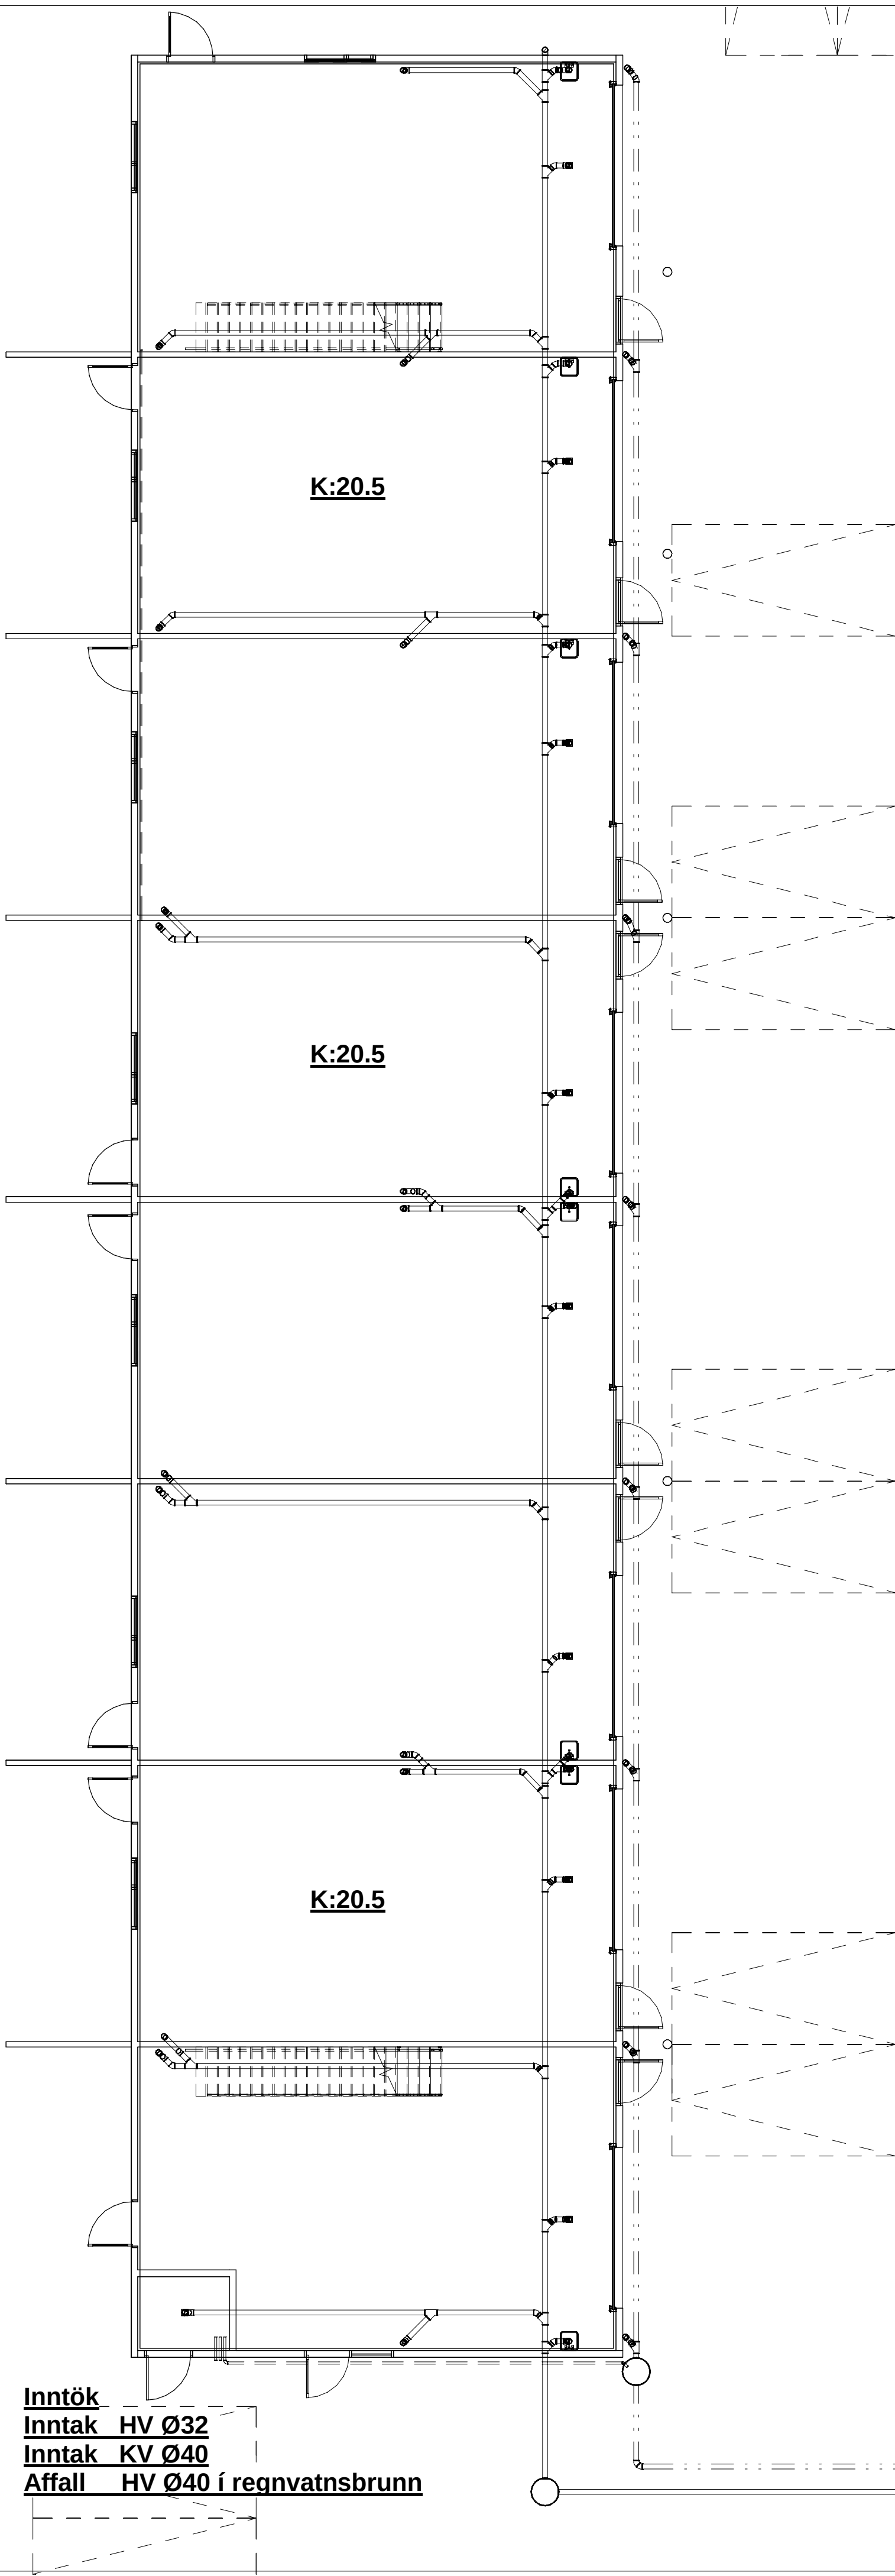

Inntök  
Inntak HV Ø32  
Inntak KV Ø40  
Affall HV Ø40 í regnvatnsbrunn

Fs: 18.30  
Fr: 18.70

| Útg. | Skýring          | Dags.    |
|------|------------------|----------|
| A    | Teikning uppfærð | 26.06.25 |
|      |                  |          |
|      |                  |          |
P-FRÁRENNSLI  
P-REGNVATN  
P-DREN  
P-REGN/DREN

FRÁRENNSLISLAGNIR Í JÖRÐ ERU PVC.  
FRÁRENNSLISLAGNIR INNHÁÐS ERU HLJÖÐDEMPANDI PP LAGNIR T.D. RAUPIANO FRÁ REHAU  
ATH!  
ÞAR SEM LAGNIR FARA Í GEGNUM BRUNAHÓLFANDI VEGGI EÐA PLÖTUR SKAL KOMA BRUNAPETTING.

VEKTOR  
hönnun og ráðgjöf



|                        |                  |                    |             |
|------------------------|------------------|--------------------|-------------|
| Sigurður Halsteinnsson | Byggingarteknfr. | sigurdur@vektor.is | 030859-7749 |
| Erni Þ. Kreslason      | Orkuverkfr.      | erni@vektor.is     | 280266-4539 |
| Martín M. Andersen     | Byggingarteknfr. | martin@vektor.is   | 020459-2989 |
| Ólafur Jónsson         | Byggingarteknfr. | olaf@vektor.is     | 040964-2669 |
| Ólafur Jónsson         | Byggingarteknfr. | olaf@vektor.is     | 270598-2719 |
| Ólafur Jónsson         | Byggingarteknfr. | olaf@vektor.is     | 090883-5659 |

|                    |                              |
|--------------------|------------------------------|
| Verkhelt:          | Breiðhella 18, Hafnarfjörður |
| Verkhelt:          | Matshl. 1 Grunnlaginn        |
| Verkhelt:          | Yfirlitsmynd                 |
| Hannað:            | Teiknað:                     |
| EÞK/ÖJH            | MA                           |
| Mkv:               | Dags:                        |
| 1 : 100            | 03.06.2025                   |
| Samþykkt hönnuðar: | Teikn.nr.                    |

Samþykkt aðalhönnuðar / samræmingarhönnuðar:

L-03



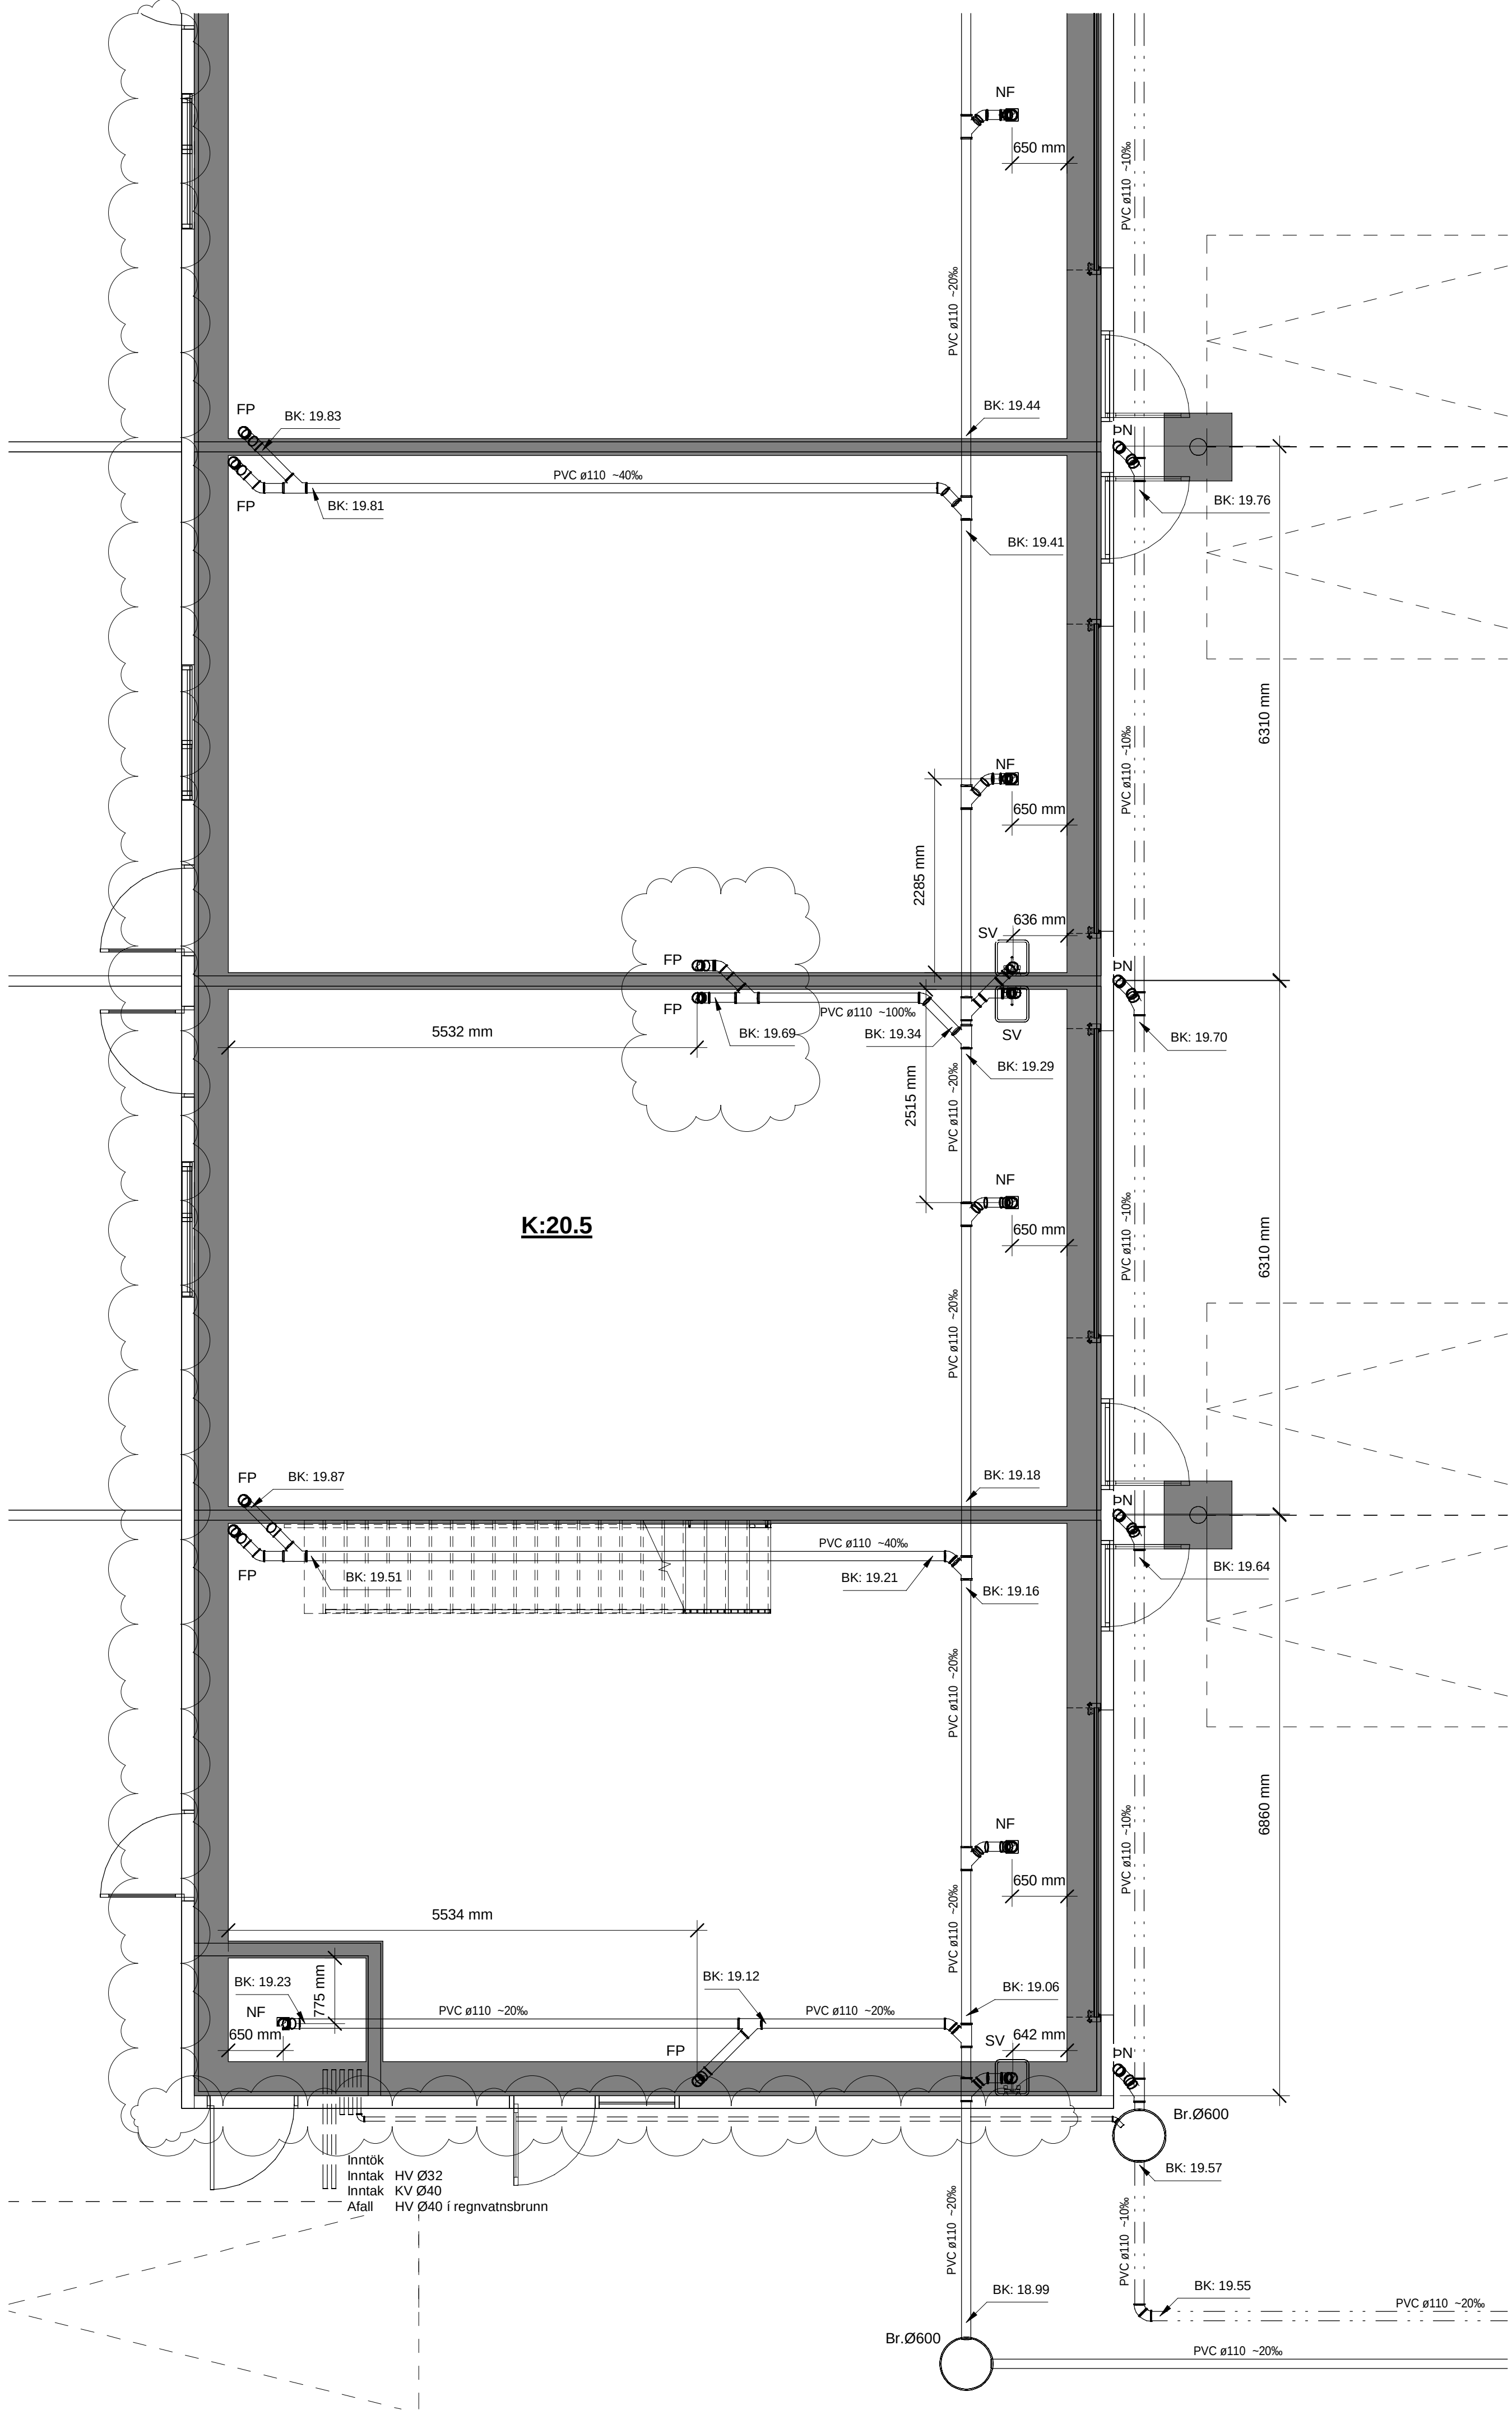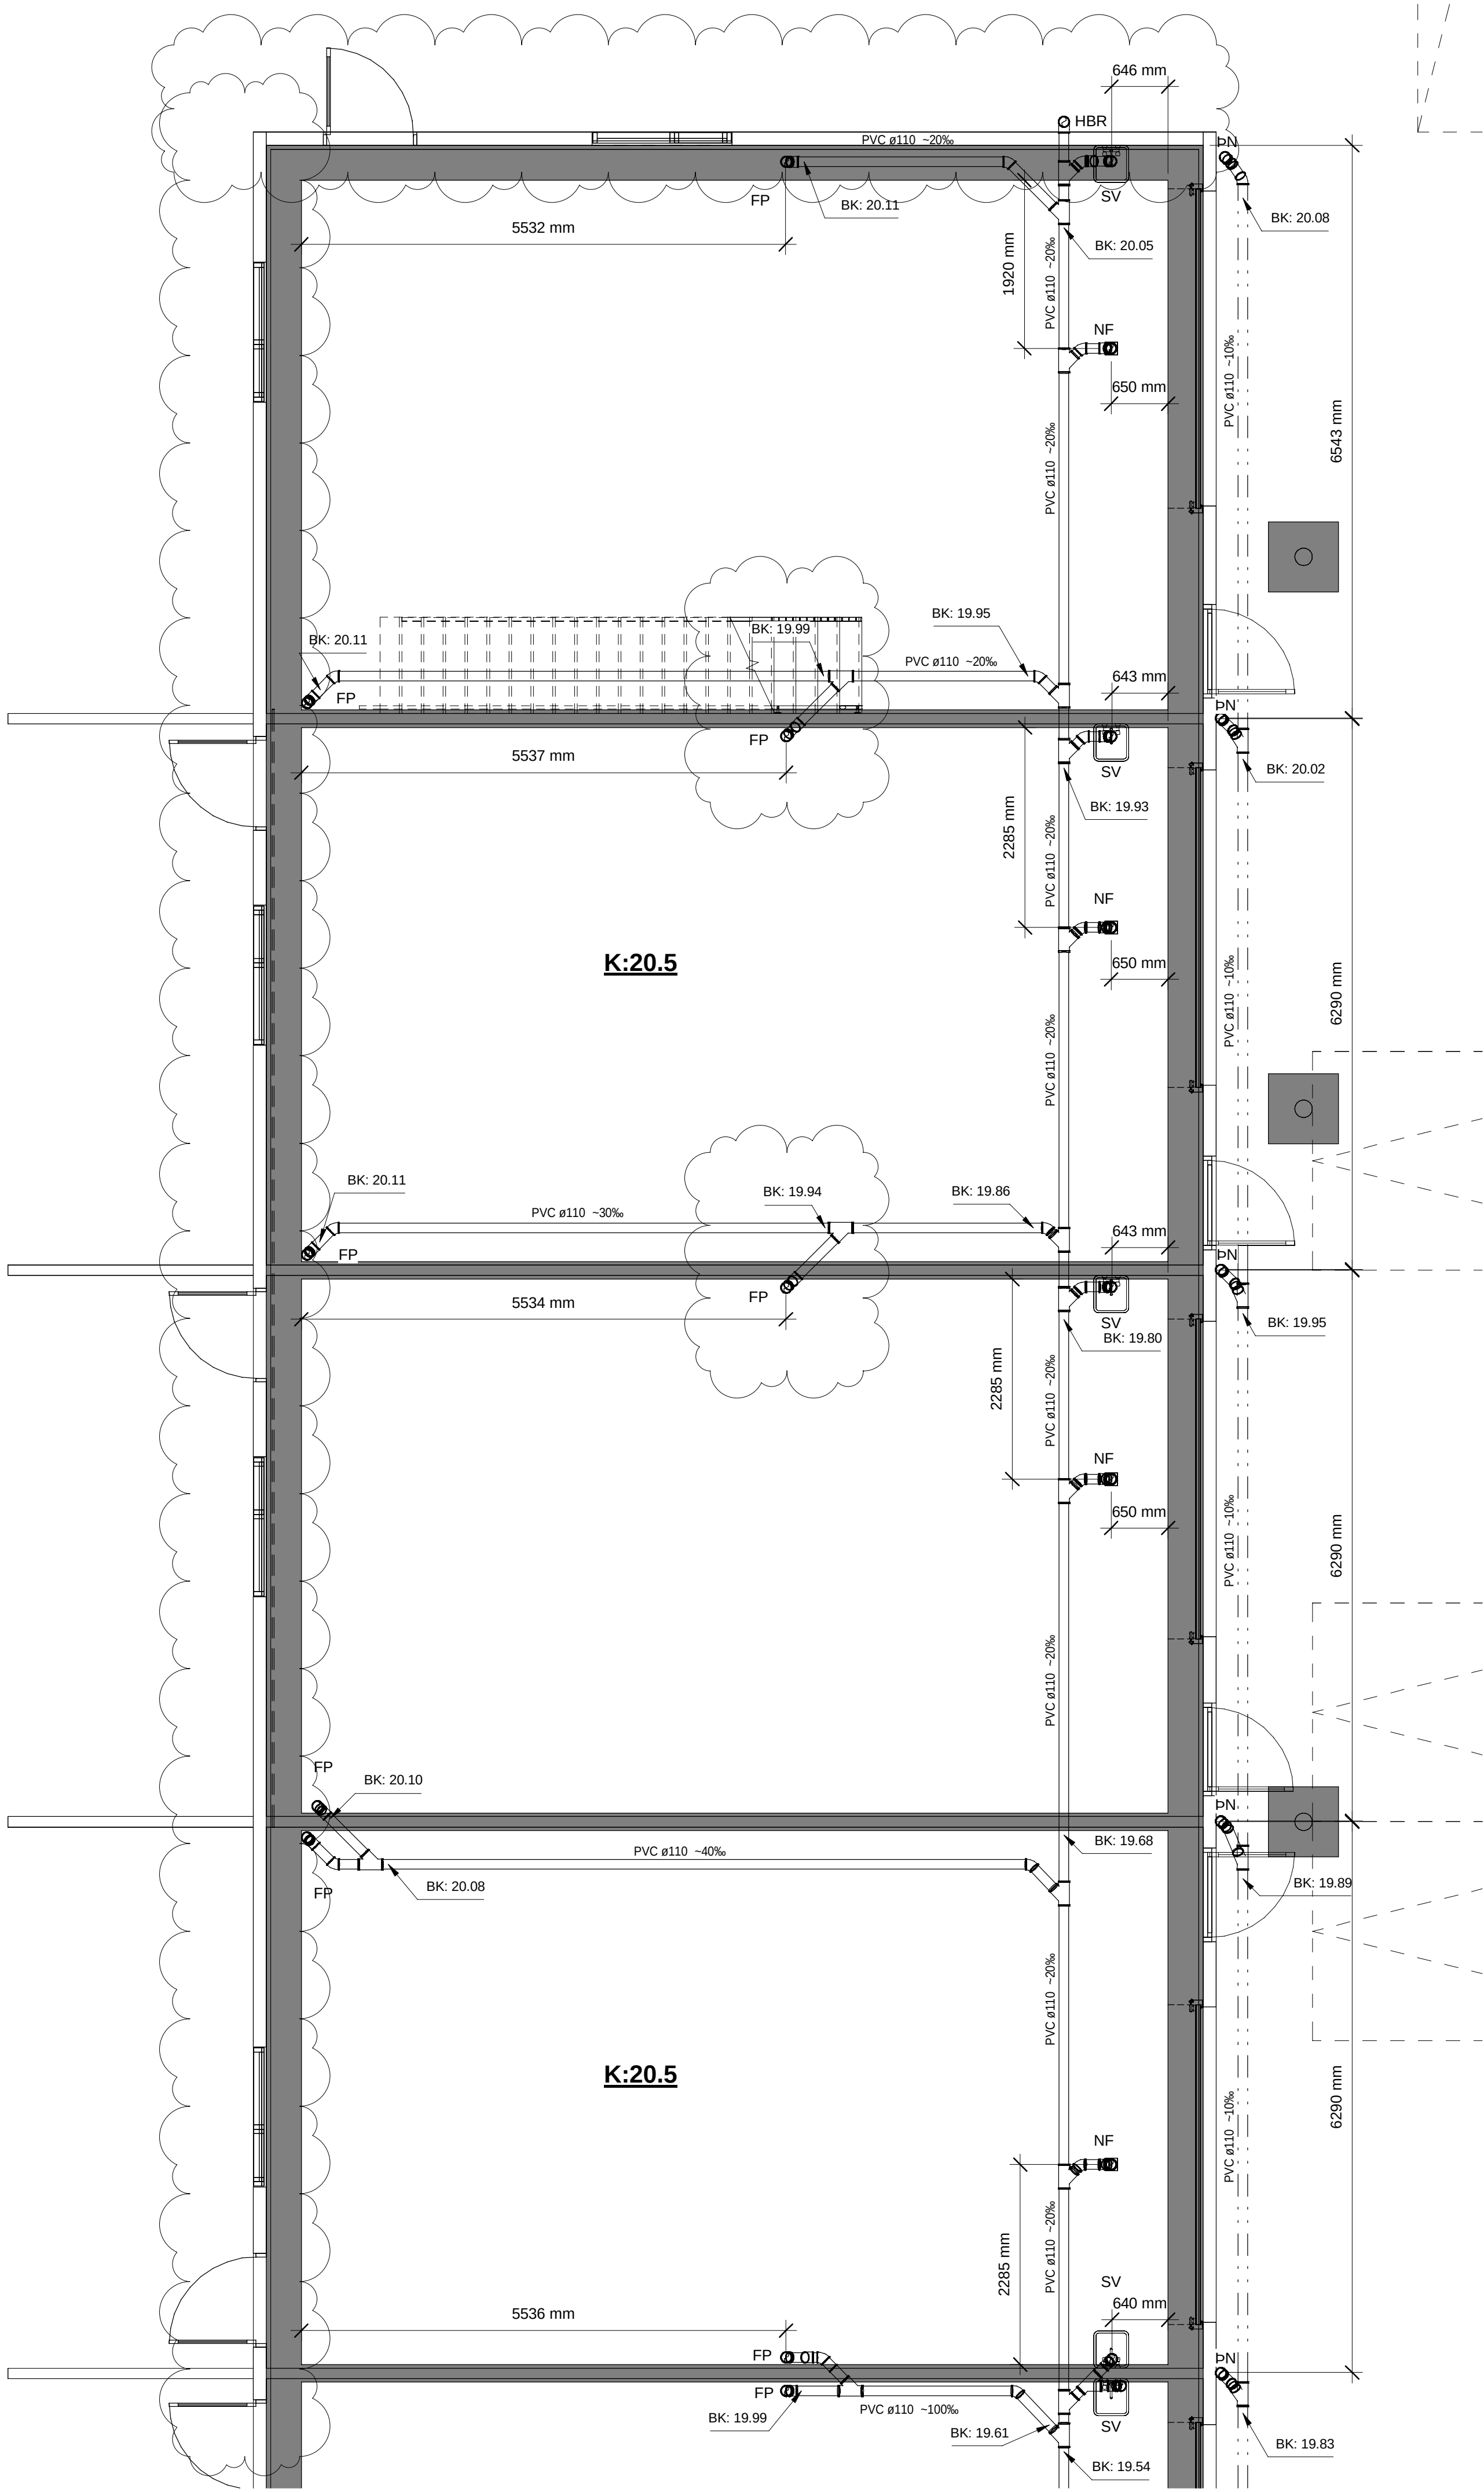

| Útg. | Skýring                    | Dags.    |
|------|----------------------------|----------|
| A    | Breyt. á regnvatnsl.       | 26.06.25 |
| A    | Breyt. á frárennslisstútum | 26.06.25 |
|      |                            |          |
|      |                            |          |
- P-FRÁRENNSLI
- P-REGNVATN
- P-DREN
- P-REGN/DREN

FRÁRENNSLISLAGNIR Í JÖRÐ ERU PVC.

FRÁRENNSLISLAGNIR INNAHÚSS ERU HLJÖÐDEMPANDI PP LAGNIR T.D. RAUPIANO FRÁ REHAU

ATH! ÞAR SEM LAGNIR FARA Í GEGNUM BRUNAHÓLFANDI VEGGI EÐA PLÖTUR SKAL KOMA BRUNAPETTING.

VEKTOR

hönnun og ráðgjöf

Síðumúla 3 - 108 Reykjavík - S: 554-6650

Sigurður HalsteinssonByggingartæknfr.

Emil Þ. KregjanssonOrkuæðknfr.

Martín M. AndersenByggingartæknfr.

Órn ArnarsonByggingartæknfr.

Órnar JónssonBygginganvrkfr.

Órn JóhannessonByggingartæknfr.

sigurdur@vektor.is

emil@vektor.is

mardis@vektor.is

orn@vektor.is

ornar@vektor.is

ornjoh@vektor.is

030859-7749

280269-4539

020459-2989

040964-2669

270598-2719

090883-5859

Verkeið: Breiðhella 18, Hafnarfjörður

Verkhútt: Matshl.1 Grunnlagmr Grunnmynd

Hannað: EÞK/ÓJH

Teknað: MA

Mkr: 1 : 50

Dags: 03.06.2025

Samþykkt hönnuðar: Samþykkt aðalfhönnuðar / samræmingarhönnuðar: Telkn.nr.

L-04