


BREIÐVANGUR 40
MHL 02

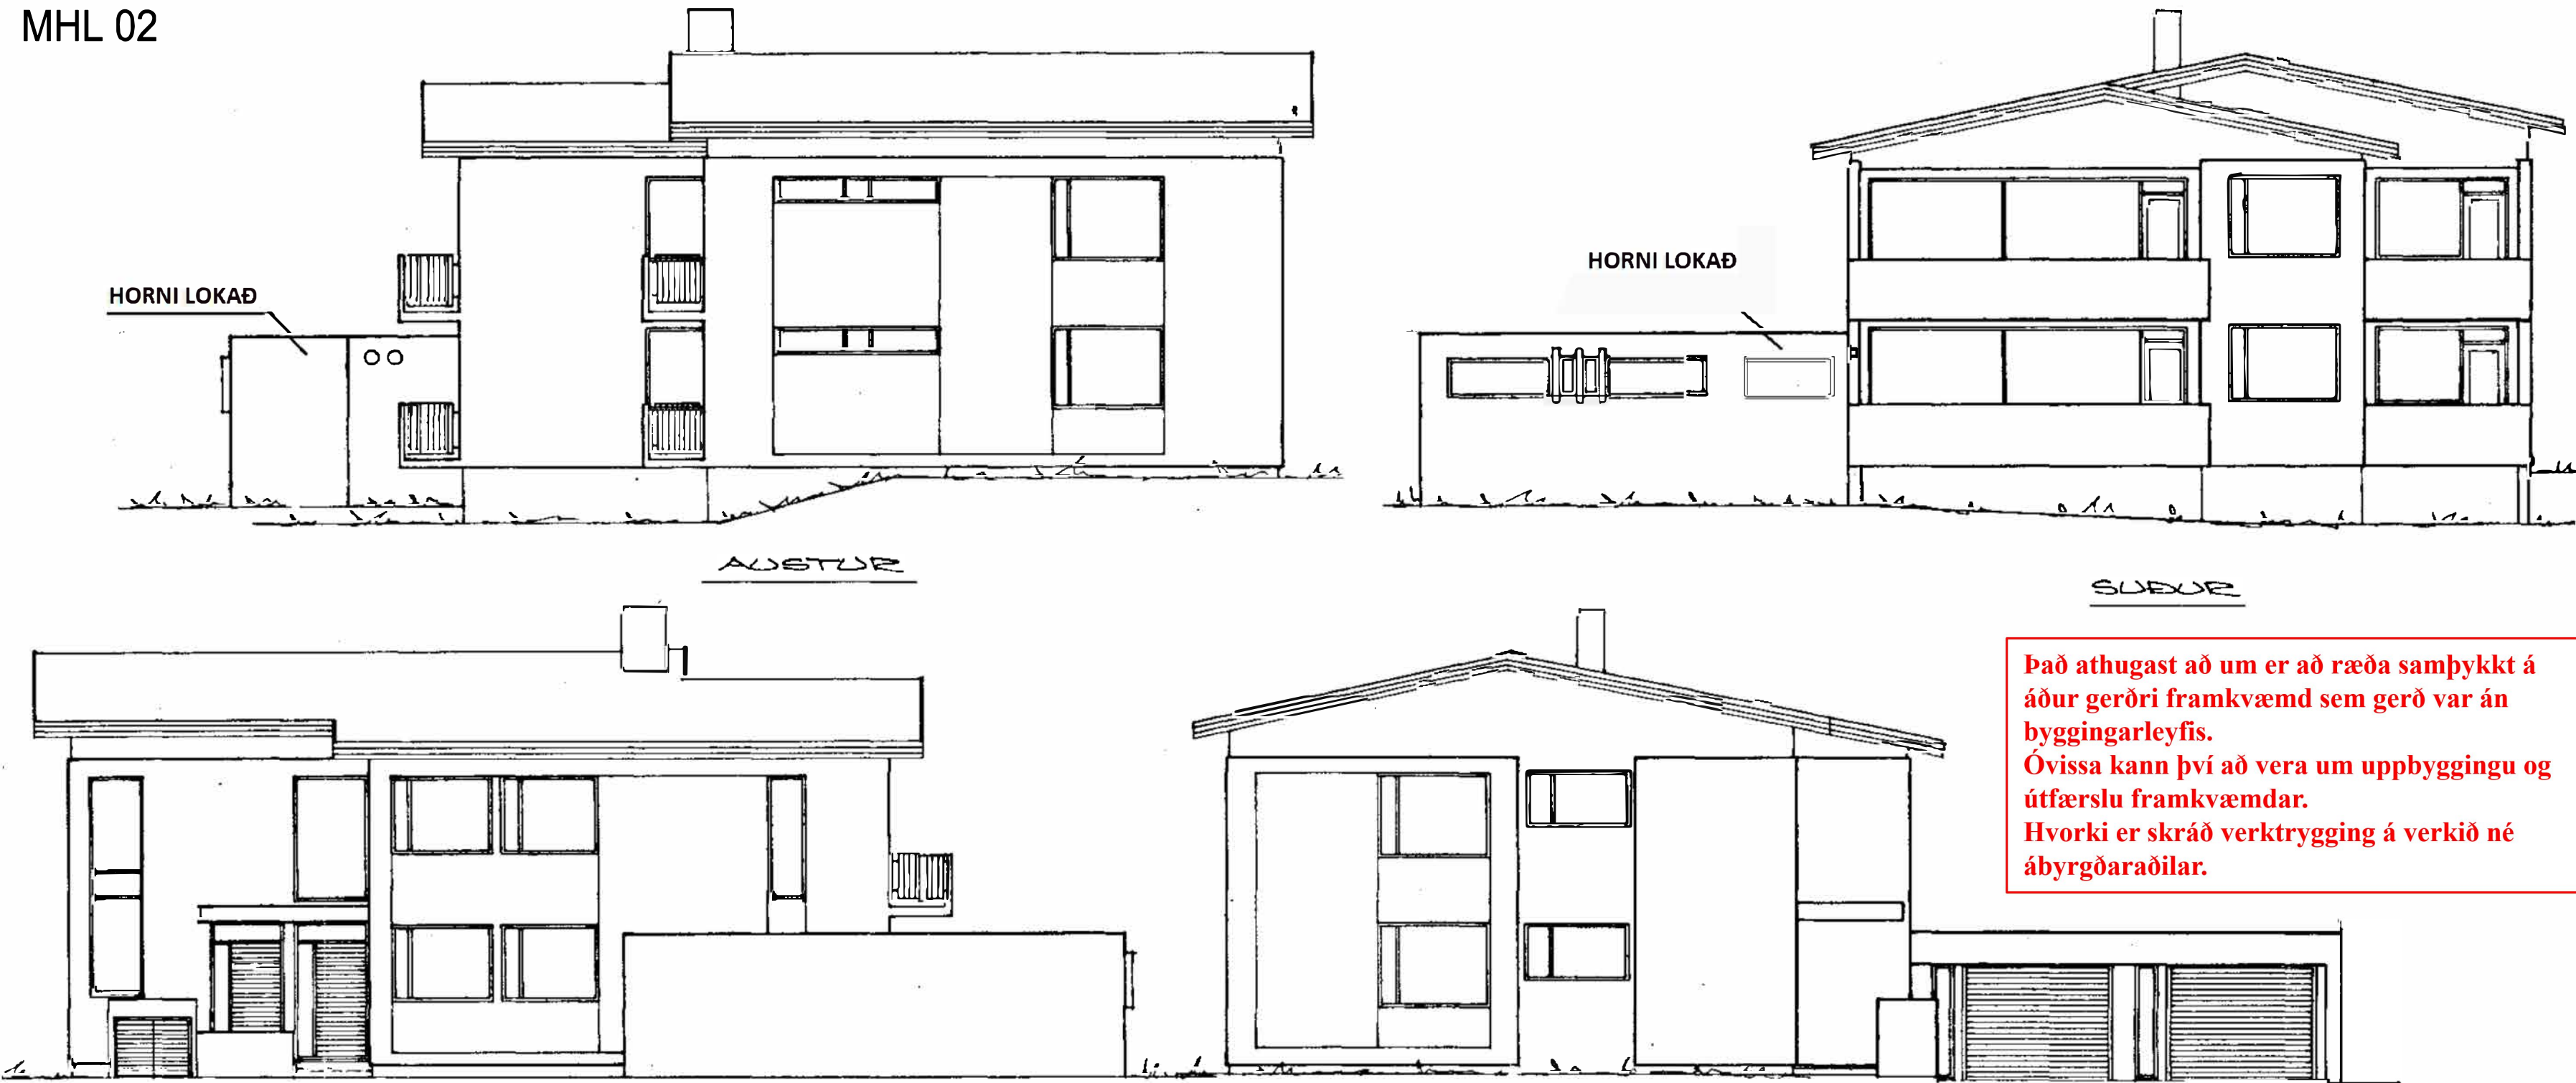

Breiðvangur 40
Staðgreinir: 1400-1-13900400
Landnúmer: L120160
Mhl 02

BYGGINGARLÝSING

Matshlutinn er steinsteypt bílageymsla. Hún er einangruð að innan og máluð að utan.

Þak er steinsteypt og flatt. Gluggar eru hefðbundnir timburgluggar Hann var upphaflega teiknaður af Agnari Magnússyni og samþykktur í október 1975.

BYGGINGARUMSÓKN

Það sem sótt er um núna eru raun-teikningar af honum. Horn sem snýr að bakgarði hefur verið lokað, þ.e. breytt í A-rými. Er sú framkvæmd léttbyggð úr timbri en annars eins og kemur fram í byggingarlýsingu er bílageymslan annars steinsteypt. Þá hefur verið komið fyrir gluggi á bakhlið (suðurhlið) og er í samræmi við aðra glugga á mats-hlutanum.

Stækkun nemur um 4,5m² og 11,9m³. Af einhverjum ástæðum hefur þessi stækkun verið skráð í fasteignamati þjóðskrár Íslands þótt teikningar hafi ekki verið til af því. Innbyrðis breytingar á eignarhlutum var skráður jafnstór en er leiðréttur með nýrri skráningartöflu þar sem þeir eru misstórir.

Bílageymslan er samtals 64,8m² og 184,7m³.

Breyting: Dags:
Lýsing:

ARKITEKTASTOFAN AUSTURVÖLLUR
FLÚÐASEL 66, 109 REYKJAVÍK Sími:698-6930 arkaust@mmedia.is

KRISTJÁN BJARNASON
BYGG.FR, BFI s: 698-6930
KI: 120369-5479

VERKEFNI: **BREIÐVANGUR 40**
MHL 02
HAFNARFIRÐI

TEIKNING: **AFSTAÐA - GRUNNMYND**
SNIÐ - ÚTLIT - BYGGINGARLÝSING

DAGS/TEIKNAD: 20.01.2025 / KB
SIGN: BREYTING:

MÆLIKV: 1:100 / 1:500	VERK NR: A-446	TEIKN NR: A-1
--------------------------	--------------------------	-------------------------

BREIÐVANGUR 40
MHL 02[illegible]

Breyting: Dags:

Lýsing:

ARKITEKTASTOFAN AUSTURVÖLLUR
FLÚÐASEL 66, 109 REYKJAVÍK Sími:698-6930 arkaust@mmedia.is

KRISTJÁN BJARNASON
BYGG.FR, BFÍ s: 698-6930
Kt: 120369-5479

VERKEFNI: **BREIÐVANGUR 40**
MHL 02
HAFNARFIRÐI

TEIKNING: **SKRÁNINGARTAFLA**

DAGS/TEIKNAD: 20.01.2025 / KB	BREYTING:
SIGN:	

MÆLIKV:	VERK NR: A-446	TEIKN NR: A-2
---------	--------------------------	-------------------------