
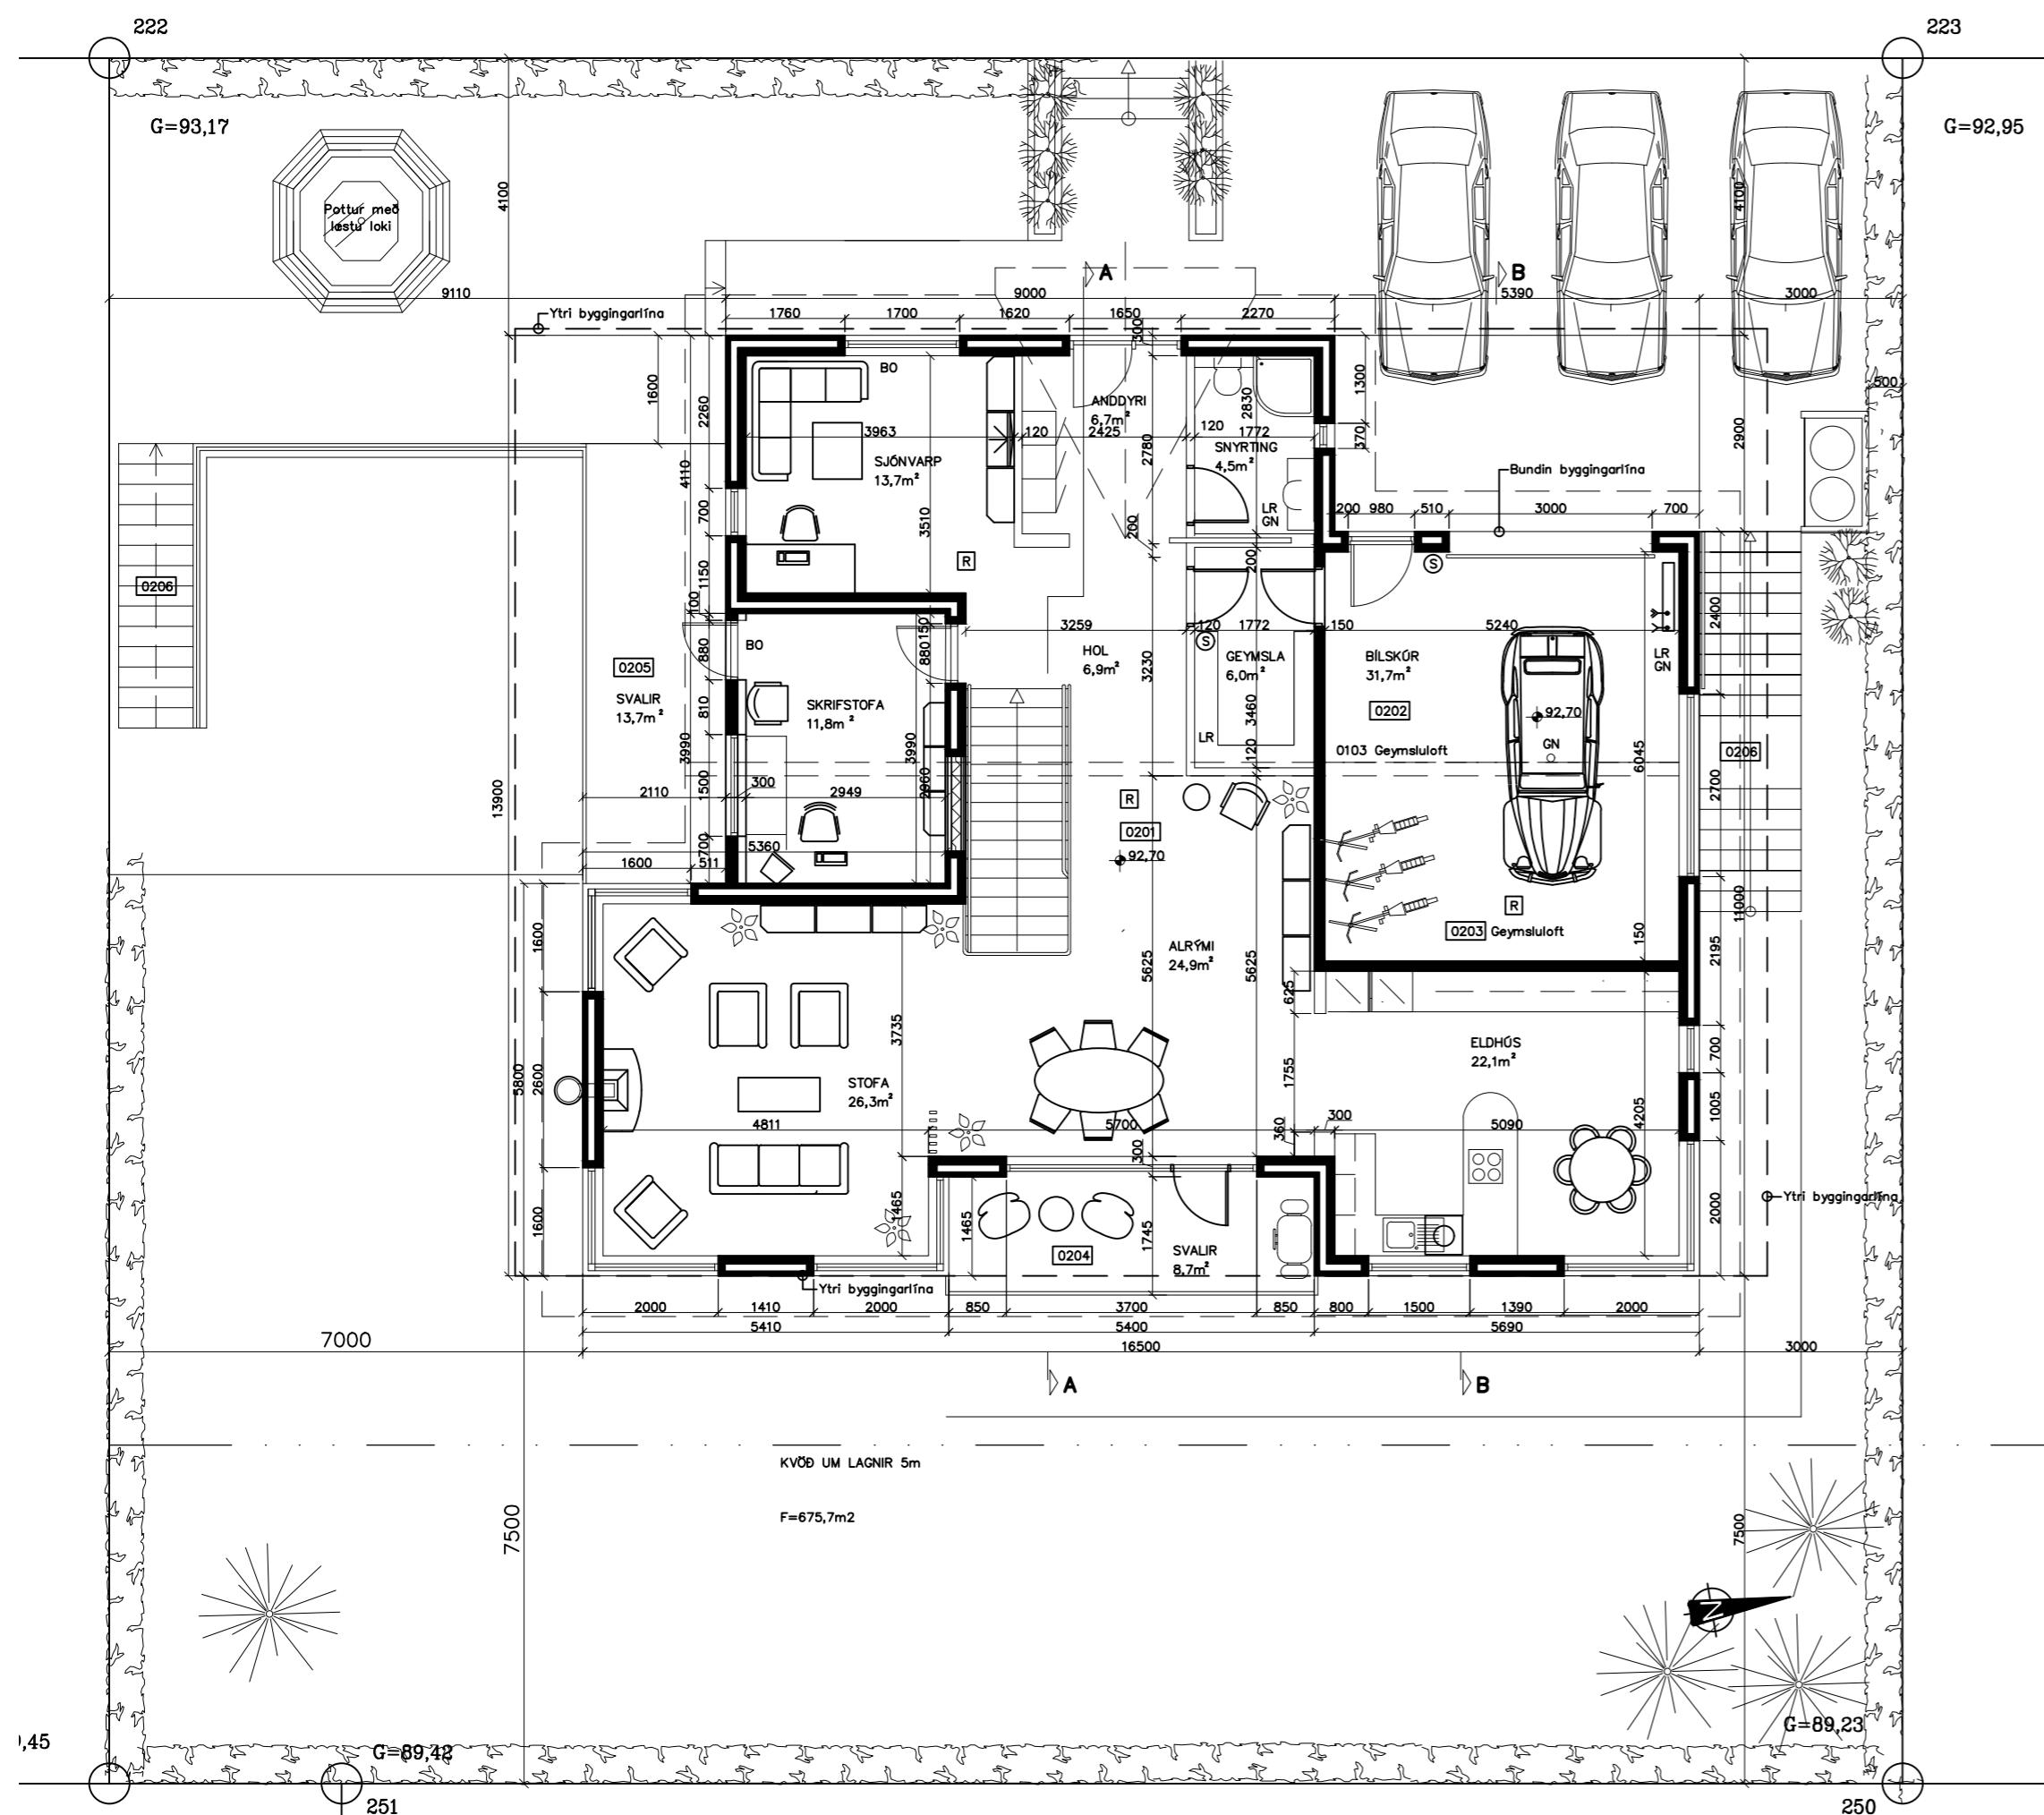


- Skýringar**
- BO: Björgunarpop
  - LR: Loftfresing
  - S: Slökkvitæki
  - R: Reykskynjari
  - GN: Gólfniðurfal

- 6\* = Teknar út sálur v. skyggni hjá anddyri, bætt við handlistum í stiga inni og við útitróppur norðan megin við húsið.
- 5\* = Rýmismúmer uppfærð.
- 4\* = Hús stækkað sem nemur skoti á suðurhlíð, settur gluggi á tómsúndarrými, og snyrtiástaða, baðh. stækkað.
- 3\* = Breytt innraskipulag, þvottahús fært og Tóstundarrými bætt við.
- 2\* = gólfplata fjarlægðu úr þuppfylltu lagnarými.
- 1\* = sökkjar á suðvesturhlíð hækkaðir, þuppfyllt lagnarými myndast.

		Brynjar Danielsson Byggingafr.	
		Skjólssölum 9 201 Kópavogi	
		Sími. 861 5655	
		Fax. 587 2610	
		Netfang. onyx@simnet.is	
nr. Breyting.		af dags	VERKEFNI
1	1*	BD 23.02.07	<b>BREKKUÁS 27 HF</b>
2	2*	BD 08.03.07	
			DAGS. Nóv 06
			TEIKNAD AF. BRYNJAR
			TEIKN nr.
			<b>A001</b>
			Kt. 09.04.67-5229
			YFIRFARIN OG SAMÞYKKT.
			MÆLIKVARDI. 1:100
			Öll mál á teikningum eru í mm.
			0.0 0.1 0.2 0.3 0.4 0.5 0.6 0.7 0.8 0.9 1.0m
			0.0 100 200 300 400 500 600 700 800 900 1000mm

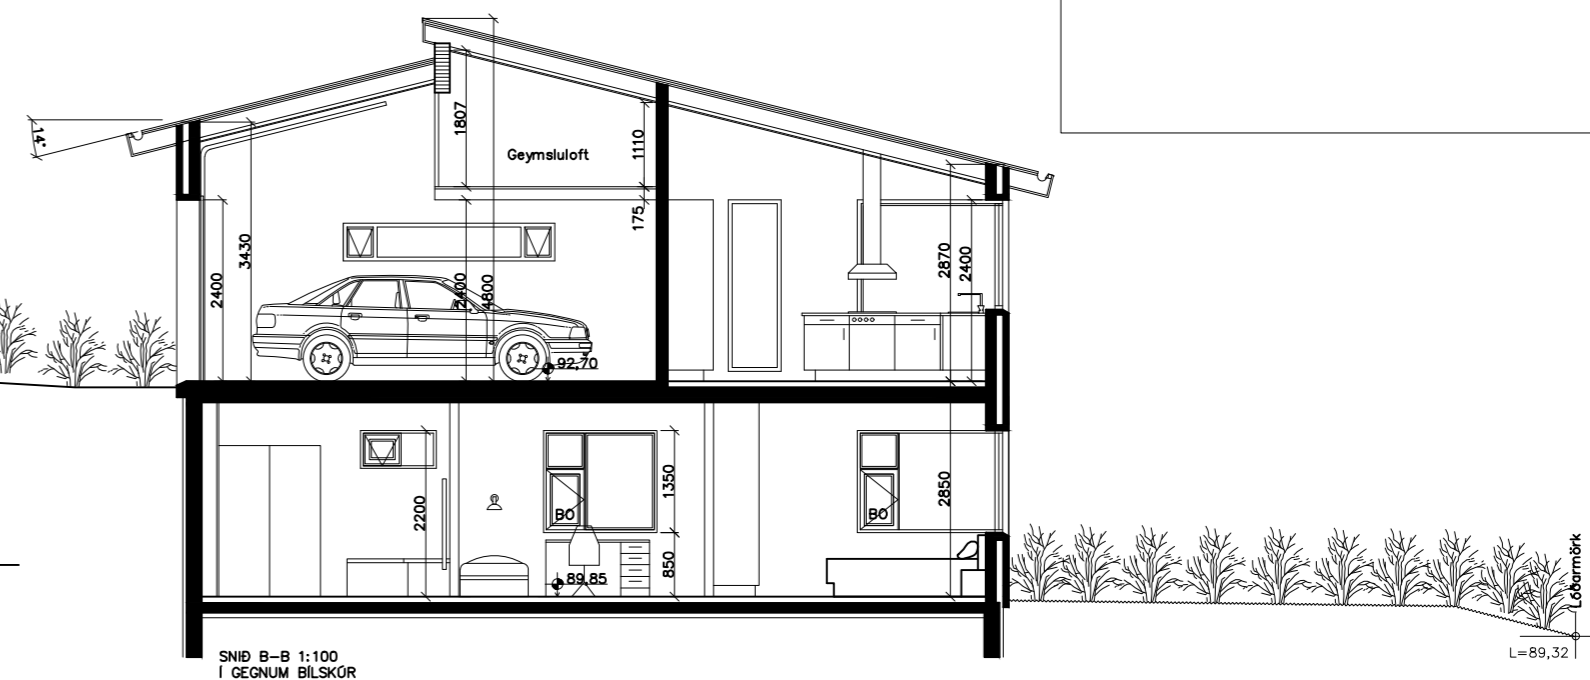


**Skýringar**

- BO: Björgunarop
- LR: Loftþræsing
- S: Slökkvitæki
- R: Reykskjólfari
- GN: Gólfniðurfall

3\* = Teknar út súlur v. skyggni hjá anddyri, bætt við handlistum í stiga inni og við útitróppur norðan megin við húsið.  
2\* = Rýmisnúmer uppfærð.  
1\* = Útliti breytt í samræmi við tillögu af stækun og breyttu innraskiplagi.


		Brynjart Danielsson Byggingafr.	
		Skjólssölum 9 201 Kópavogi	
		Sími. 861 5655	
		Fax. 587 2610	
		Netfang. onyx@simnet.is	
nr. Breyting.		af dags	VERKEFNI
1	1*		BREKKUÁS 27 HF
2	2	06.07.12	
3	3*	08.07.24	TEIKNING.
4			Grunnmynd efri hæð
5			Sneiðing B-B
6			YFIRFARIN OG SAMÞYKKT.
7			MÆLIKVARDI. 1:100
8			Öll mál á teikningum eru í mm.
		DAGS. Nóv 06	
		TEIKNAD AF. BRYNJAR	
		TEIKN nr. A101	
		Kt. 09.04.67-5229	
		0.0 0.1 0.2 0.3 0.4 0.5 0.6 0.7 0.8 0.9 1.0m	
		0.0 100 200 300 400 500 600 700 800 900 1000mm	

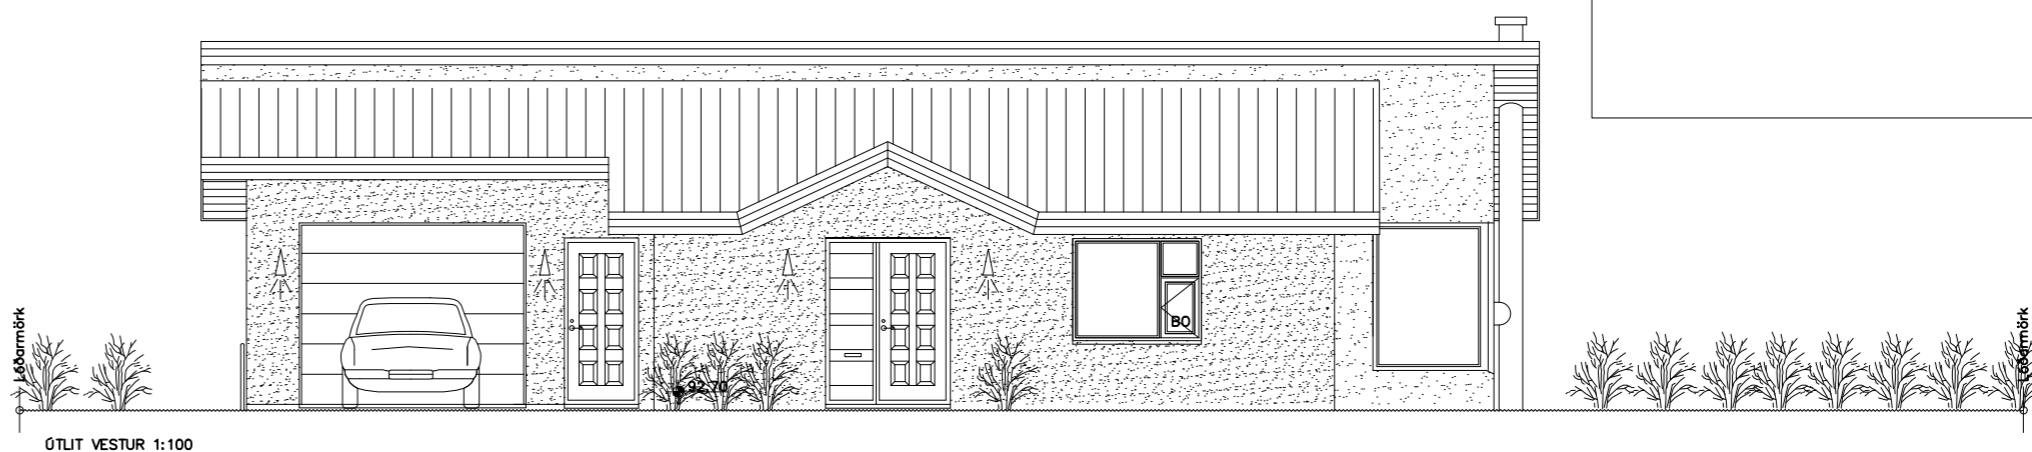

ÓTLIT VESTUR 1:100



ÓTLIT AUSTUR 1:100

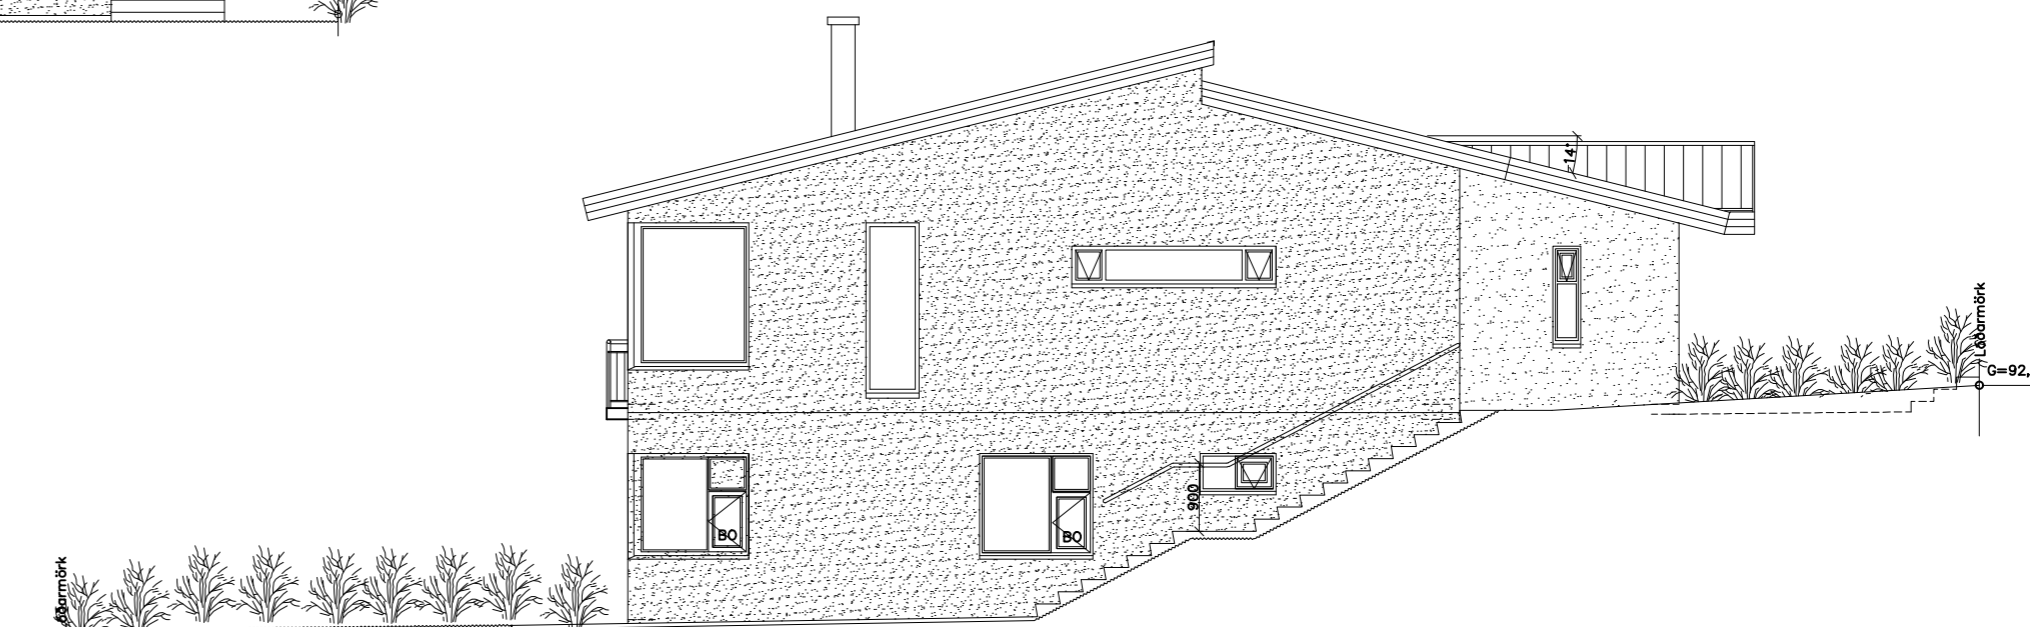

ÓTLIT NORÐUR 1:100



ÓTLIT SUÐUR 1:100

4\* = 3\* = Teknar út sálur v. skyggni hjá anddyri, bætt við handlistum í stiga inni og við útitróppur norðan megin við húsið.  
 3\* = Útliti breytt í samræmi við tillögu af stækkun og breyttu innraskipulagi.  
 2\* = glugga í eldhúsi speglað.  
 1\* = gluggum í stofu, eldhúsi og sjónvarpsholi á 1.h. eru hækkaðir frá gólfi.

			Brynjar Danielsson Byggingafr.		Skjólssölum 9 201 Kópavogi	
			Sími. 861 5655		Fax. 587 2610	
			Netfang. onyx@simnet.is			
nr.	Breyting.	af	dags	VERKEFNI	BREKKAÚS 27 HF	
1	1*	BD	23.02.07	DAGS.	Nóv 06	
2	2*	BD	04.04.08	TEIKNAD AF.	BRYNJAR	
3	3*	BD	19.06.12	TEIKNING.	Útlit	
4	4*	BD	08.07.24	TEIKN nr.	A102	
5				YFIRFARIN OG SAMÞYKKT.	Kt. 09.04.67-5229	
6				MÆLIKVARDI.	1:100	
7				Óll mál á teikningunni eru í mm.	0.0 0.1 0.2 0.3 0.4 0.5 0.6 0.7 0.8 0.9 1.0m	
8					0.0 100 200 300 400 500 600 700 800 900 1000mm	