


Breytingar: 30.08.2023
 Salur, starfamaaðstaða og snyrting í norðurenda neðri hæðar breytt.
 Salur er minnkaður og tvö herbergi innréttuð fyrir sjúkrabjálfa.
 Snyrting stækkuð og innréttuð fyrir fjölfataða, starfamaaðstaða og skrifstofa minnkuð.
 Engar útlitsbreytingar eða stækkanir á byggingarmagni eru gerðar.

breytt / dags. / teiknað / lýsing
 A/30.08.18/FF/Brunamerkingum breytt, op í salinn stækkað.
 B/30.08.23/FF/Sal, snyrt. starfsm. í norðurenda breytt.

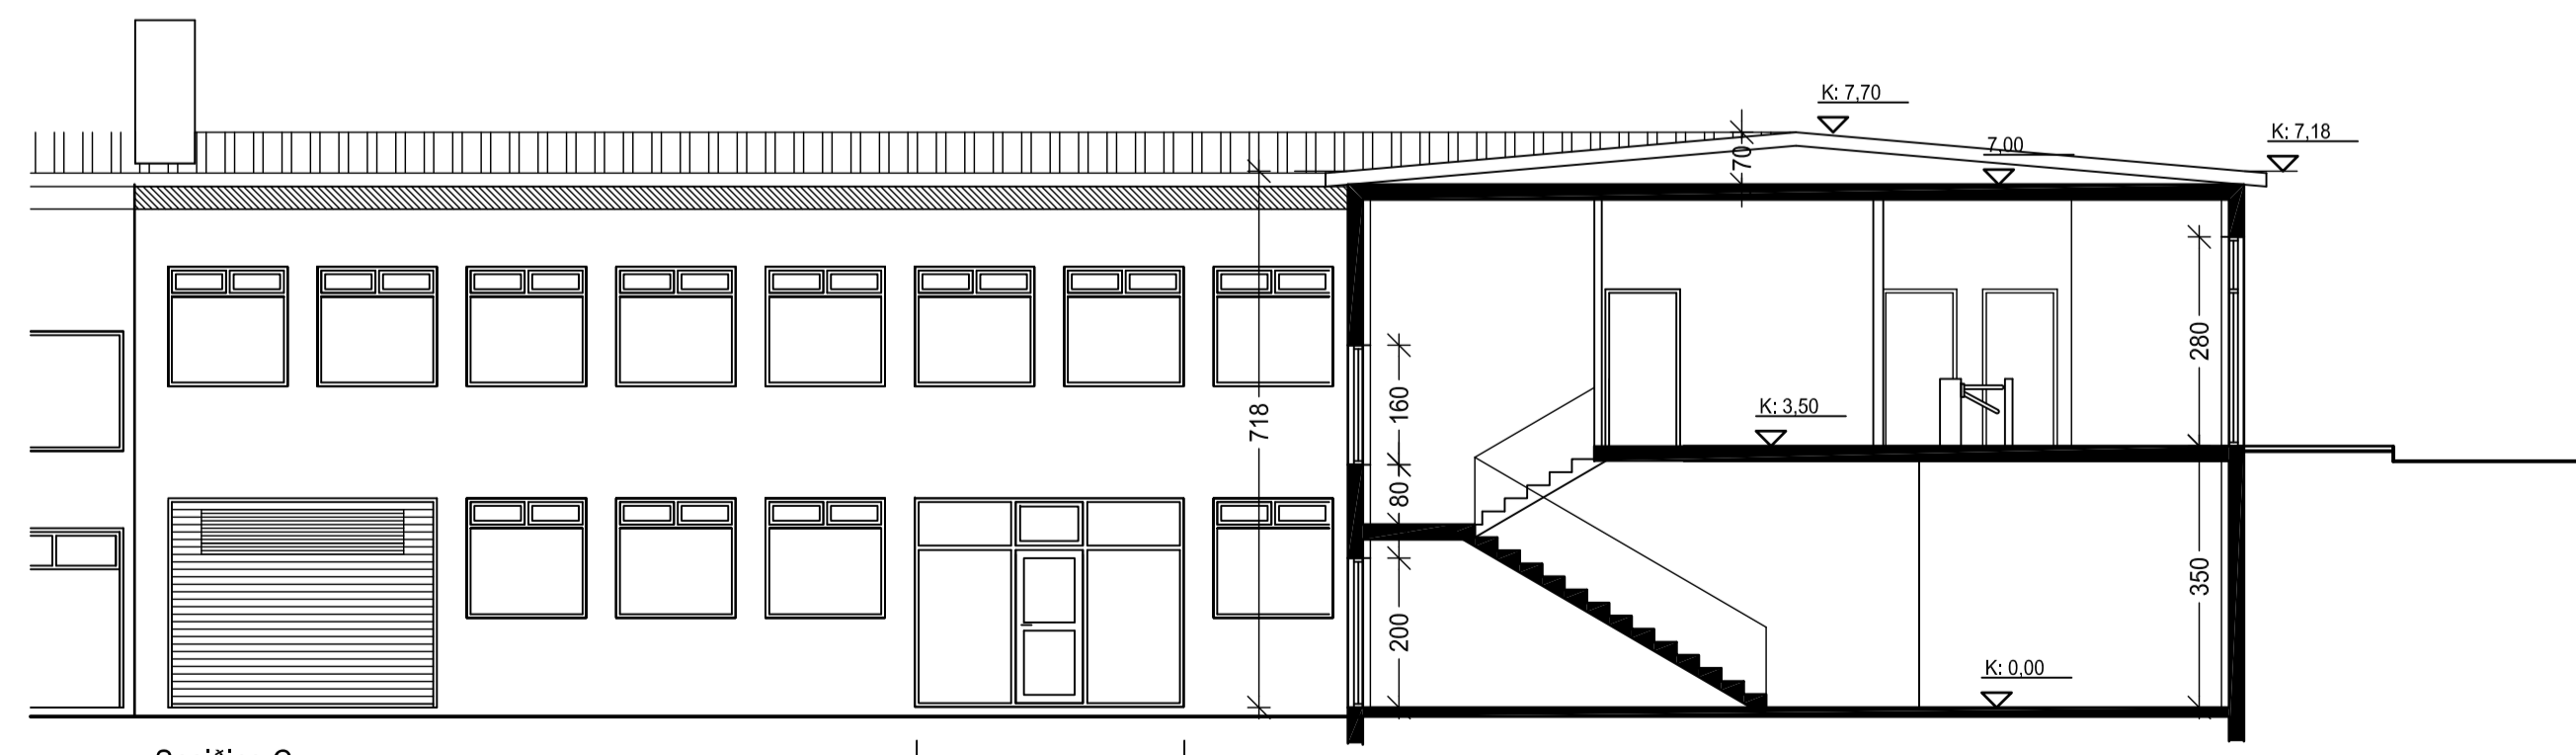

Sneiðing C | þegar breytt

Dalshraun 11
 Hafnarfjörður
 Grunnmynd
 Sníð

Hannað / teiknað : ff Verknúmer : 97-
 Mælikvarði : 1/100, 1/500 Dagsetning : 26.08.2016

Teikn.nr. 102 B

Aðalhöfundur :
 Friðrik Friðriksson arkitekt Fal, Kt: 211256-4519

Studio F - arkitektar
 Kelduhvammur 6, 220 Hafnarfjörður
 Kt: 430707-1670 S: 571 0202 / 864 9610 Netf: studiof@islandia.is