


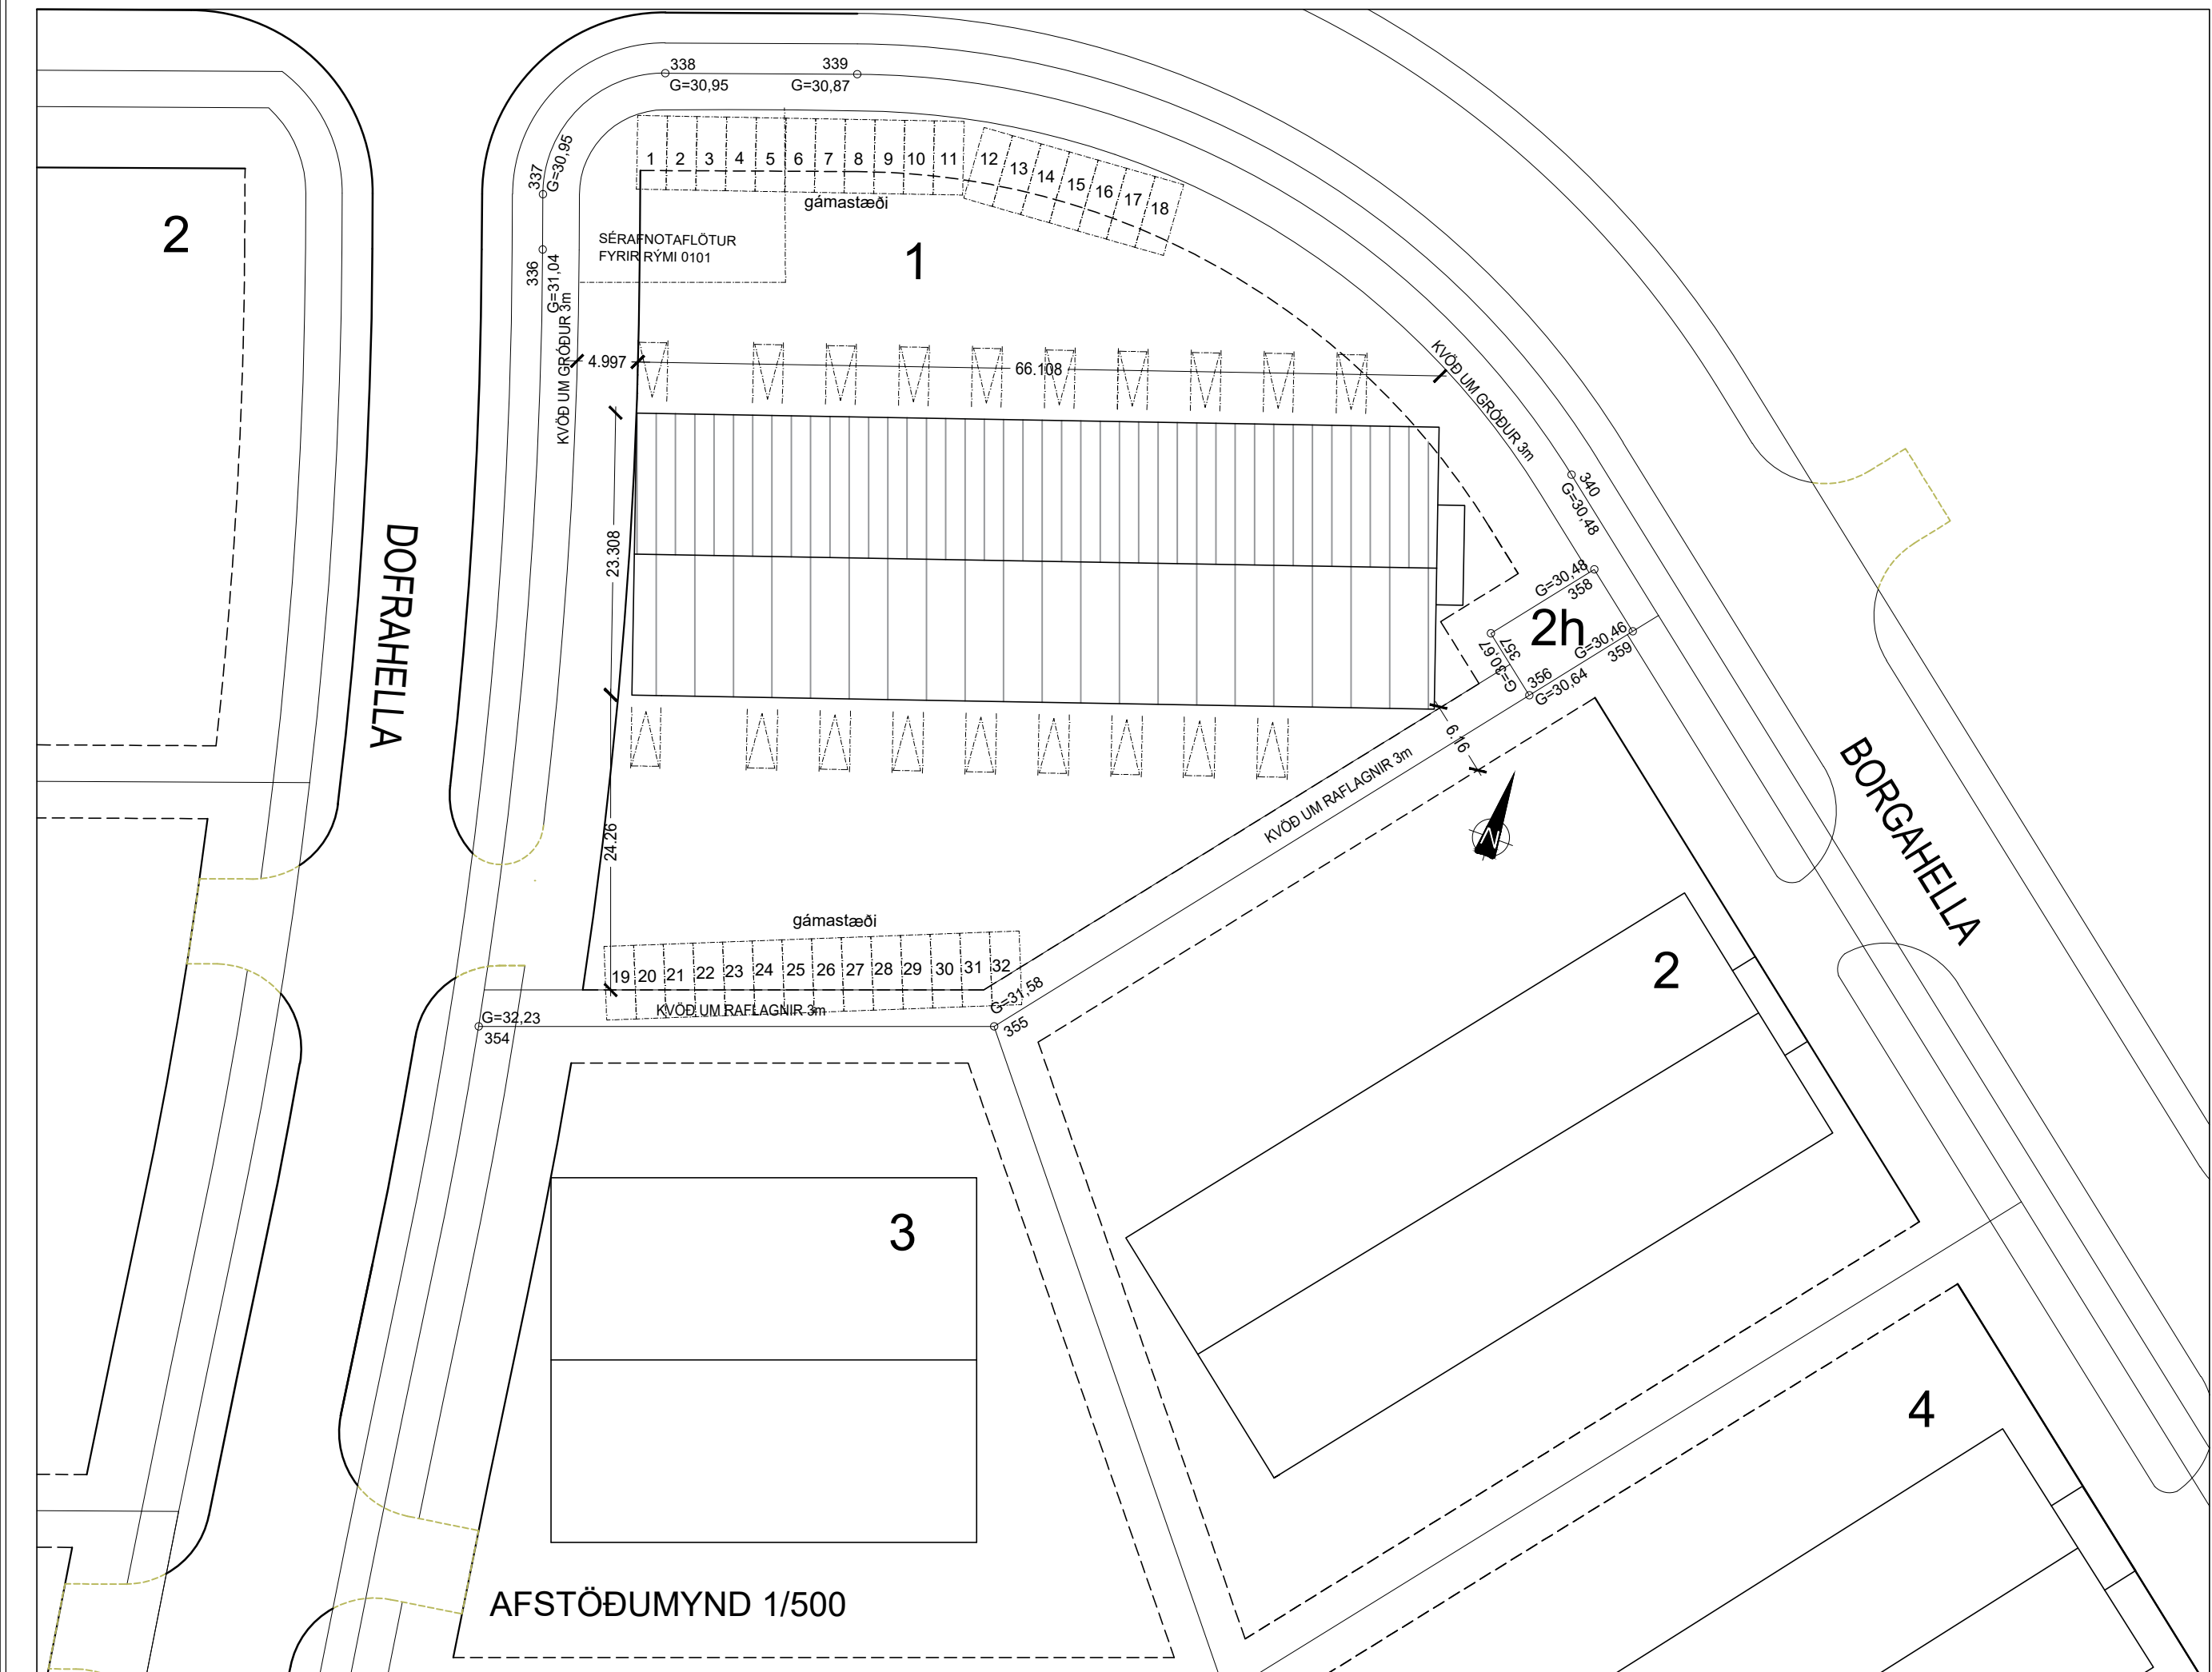

Skýringar

- GN = Gólfniðurfall
- LR = Loftþræsting
- BO = Björgunarop
- SL = Handslökkvitæki
- PN = Þakniðurfall
- R = Reykskynjari
- NL = Neyðarljós
- út = Merktur útgangur
- BSL = Brunaslanga
- ! = Stjórnstöð "Brunaviðvörðunarkerfi"
- Inntök = Inntök veitna



BYGGINGARLÝSING/GREINAGERÐ
Dofrahellu 1, mbl 01. Landeignarnúmer L213112
Gert er ráð fyrir 19 bílastæðum. Bílastæðin eru 6m breið og uppfylla kröfur fyrir bílastæði hreyfihamlaða. Skv. skilmálum deiliskipulags er krafa um 16 bílastæði og því er þeirri kröfu fullnægt. Möguleiki á rafhleðslustöðum verður við hvert bílastæði
Stærð lóðar: 5450.9m²
Stærð húss: 1830.6m² og 8934.2m³
Nýtingarhlutfall: 1830.6/5450.9 = 0.33

Almenn lýsing á burtbarkerti:
Undirstöður og botnplata verða úr jámbentri steinsteypu. Meginburðargrind hússins verður limtré með stál festingum sem eru boltaðar niður í sökkul. Allar stálfestingar eru heitgalvaniseraðar. Allt milliburðarvirki, þakásar og annað er einnig úr limtré.

Gerð og frágangur þaks og útteggja ásamt litavali:
Þak: Ofan á limtré í þaki koma 120 mm þykkar samlokusúningar með PIR einangrunarkjarna og trapisulaga form að ofanverðu. Litur ystu þakklæðningar er dökkgrár.
Útteggir: 120 mm þykkar samlokueiningar með PIR einangrunarkjarna og trapisulaga form að ofanverðu. Litur dökkgrár.
Gluggar og gönguhurðir úr Áli. Í öllum gluggum verði tvöfalt k-gler (einangrunargler).

Einangrun og U-gildi:
Sökkulveggir: 75 mm plast-einangrun, botnplata er óeinangruð. Í öllum gluggum er amk. tvöfalt k-gler.
U-gildi > sjá töflu U-gildi fyrir byggingarhluta. Engin einangrun undir plötu.

Gerð innveggja og innihurða, hljóðeinangrun og brunavörn:
Skilveggir verða úr 150mm þykkum steinullareiningum með Brunamótstöðu: EI60 milli brunahöfða.

Lagnaleiðir, upphitun og loftræsing:

Neysluvatnslagnir eru utaná liggjandi og í gólfplötu. Viðeigandi búnaður skal settur upp við inntök til að koma í veg fyrir að hiti neysluvatns fari yfir 60°C á töppunarstað sé hitastig vatns við inntak hærra. Rafagnir eru ymist innsteyptar í gólf og/eda utaná liggjandi á veggjum/lofti. Fram kemur á teikningum hvar niðurföll eru staðsett.
Lagnæfni skal allt vera vottað af viðeigandi aðlum.
Loftræsing skv. gr. 10.2.5. í byggingarreglugerð.
Almenn loftræsing verður um opnanleg fög í gluggum.

Hljóðvistarkröfur:
Húsið heyrir undir og uppfyllir hljóðvistarkröfuflokk C skv. ÍST 45: 2016.

Öryggisbúnaður:
Slökkvitæki verður í hverju hófi ásamt út- og neyðarlýsing. Reykskynjari í hverju bili, a.m.k. einn á hverja 80m²

Tæknibúnaður:
Gert skal ráð fyrir tengibúnaði vegna hleðslu rafbila við hverja starfseiningu.

Aðgengi og algild hönnun:
Notkun hússins er uppfyllir hönnun fyrir algilda hönnun, nema fyrir milli loft.

Frágangur lóðar:
Lóð verður malbikuð að hluta, með vatnshalla að niðurföllum og bílastæði merkt.

Frágangur lóðar:
Lóð verður malbikuð að hluta, með vatnshalla að niðurföllum og bílastæði merkt.

Aðrar sértækar aðgerðir:
Húsnæðis er skilgreint sem geymslu.
Verði starfsleysiskýld starfsemi samkvæmt lögum um matvæli nr. 93/1995 m.s.b. og/eda lögum um hollustuhætti og mengunarvarnir nr. 7/1998 m.s.b. í húsnæðinu ber rekstraraðila að afla starfsleysis heilbrigðiseftirlitis. Mengunarvarnarbúnaði á fráveitu verður komið fyrir í samræmi við ákvörðun heilbrigðiseftirlitis.

Frávík, húsið fer út fyrir byggingarreit á norðaustur horni hússins. 1.89X2.21m

Brunavarnalýsing

Eftirfarandi brunavarnalýsing fyrir Dofrahellu 1 er uppfærð af Lotu ehf. í júlí 2024. Byggt er á brunahönnun frá Brunahönnun sfl. Til grundvallar lausnum brunavarna er byggingarreglugerð nr. 112/2012 með síðari breytingum, gr. 9.2.2 liður b. Ekki er um að ræða frekan brunavarnaskýrslu. Flokkun og notkun byggingar - notkunarskilmálar.

Byggingin verður í notkunarlokki 1 skv. byggingarreglugerð en um er að ræða geymslu í notkunarlokki 1 sem eru ekki með fasta víðveru. Gert er ráð fyrir hámarksbrunadagði 800 MJ/m² í hverju bili með takmarkaðri eldhættu. Rýmin eru með einni flöttaleið nema endabíl og því er nýting þeirra með takmörkunum í samræmi við grein 9.5.4 í byggingarreglugerð og leiðbeiningu HMS nr. 9.5.4.

Brunahöfðun

Byggingin er samtals um 1815 m². Frávik meginbrunahöfða: Í stað þess að skipta byggingunni í tvö meginbrunahöfð auk brunahöfða er byggingunni skipt í 18 brunahöfð (EI60) sem eru að jafnaði 68 m² að stærð en fjögur gaffil eru 214 m² með milli lofti. Líti stæð (utan við endagaffil) og mikill fjöldi brunahöfða í þessari byggingu skapar sambærilegt brunabryggi (trygging flöttaleiða og hindrun útbreiðslu elds) sem er markmið viðmóðnarreglu um meginbrunahöfðun (gr. 9.6.12), og því er það talið jafngilt. Alls eru 8 brunahöfðandi veggir sem þvera bygginguna.

Inntaksrými verður sér brunahöfð.

Útteggja- og þakeiningar (með PIR einangrun) uppfylla a.m.k. EI30.

Innveggjaeiningar (með steinullareinangrun) uppfylla a.m.k. EI60 (í raun ná innveggjaeiningarnar sjálfar EI120 í lóðréttri stöðu, en þó er látið nægja að setja fram kröfu um EI60).

Frágangur innveggja við útteggi og þak - skýring og rökstuðningur:

Samkvæmt upplýsingum frá framleiðanda veggjeina dugir sá frágangur innveggja við þak og útteggi sem framleiðandi leggur til til þess

að ná EI60 brunahöfðun milli rýma, jafnvel þótt eldur brenni upp um þak og leitar aftur niður í næsta brunahöfð.

Í þessari brunahönnun er tekið undir þau sjónarmið, enda dugur þakeiningin fyrir EI30 kröfu upp eldmegin og EI30 niður skjólmegin. Frágangur holrýma milli veggja er með steinullareinangrun fyrir breidd innveggjaeiningar

og þétt ein frekar með stálvinli og flasningu ásamt eldvamarkitti sem myndar ramma á mótum þessara eininga.

Burðarvirki

Burðarvirki er limtré sem uppfyllir a.m.k. R60.

Brunamótstöða langbanda í þaki milli limtrésramma er a.m.k. R30.

Milligólf uppfylla a.m.k. REI30.

Klæðningar

Útteggja- og þakeiningar (PIR) uppfylla flokk B-s1,d0 skv. ÍST EN 13501-1 og ná EI30 brunamótstöðu.

Innveggjaeiningar eru steinullareiningar og uppfylla flokk A2-s1,d0 og ná a.m.k. EI60 brunamótstöðu.

Einnig uppfylla þakeiningar kröfuna B_{ROD} (1,12,13).

Gölfefni eru a.m.k. í flokki C_p-s1.

Flöttaleiðir

Ein flöttaleið er frá hverju bili beint út.

Rökstuðningur: Um er að ræða geymsluhúsnæði sem verður ekki með fasta víðveru. Bilið teljast uppfylla grein 9.5.4 í byggingarreglugerð sem og leiðbeiningu nr. 9.5.4.

Endabíl eru með tvær flöttaleiðir sem eru óháðar að hluta til.

Frá milli lofti er innan við 45 metra viðmið slíks húsnæðis í úthúðr skv. reiknireglum leiðbeiningu HMS.

Í minni milli loftum [2x10m(upp)+4x3(stigi)+2m(1.hæð)]=34m].

Í stærri milli loftum [2x15m(upp)+4x3(stigi)+2m(1.hæð)]=44m].

Brunaböðun

Í hverju bili skal vera a.m.k. einn reykskynjari fyrir hverja 80 m².

Rökstuðningur: Almennt er gerð krafa um sjálfvirk brunaviðvörðunarkerfi í byggingum þar sem meginbrunahöfð er stærri en 1000 m² í notkunarlokki 1. Þessari byggingu er skipt upp í 18 sjálfstæð brunahöfð og eru 8 brunahöfðandi þveranir þvert yfir bygginguna.

Því er chinduð útbreiðsla elds á milli margra brunahöfða afar ólíkleg.

Því er talið ástættanlegt að hafa staka reykskynjara í stað brunaviðvörðunarkerfis í byggingum.

Reyklosun

Reykþræsing er almennt um vörðuhurðir, hurðir og glugga.

Slökkvitæki

Slökkvitæki skv. ÍST EN 3 skulu staðsett við úthúðr, t.d. 6 L létvatn og 5 kg kolsýra í inntaksrými. Staðsetning slökkvitækja skal merkt með til þess gerðum skiltum.

Neyðarlýsing

Neyðarlýsing verður sett upp í öllu húsinu skv. byggingarreglugerð, ÍST EN 1838, ÍST EN 50172 og öðrum tengdum stöðlum.

Reikna skal með 0.5 lux í hverju bili og tæknirými og a.m.k. sjálflysandir útskilti við úthúðr skv. ISO 16069.

Aðkoma slökkviliðs og slökkviliðs


Aðkoma er góð kringum húsið. Reiknuð slökkviliðsþörf er um 2700 l/min skv. í elðbeiningum HMS.

breyting 20.02.24 milli loftum bætt við og brunalýsing breytt

breyting júlí 25, innanhúsbreytingar á rými 0118, stigi færður til í rými 0101 og 0109

gluggar á göflum breytt og hurð bætt á 0118



Smári Björnsson			
SÍMI: 868 1300 NETFANG: smari.bjornsson@gmail.com kt: 100275 5899			
HEITI VERKS: DOFRAHELLA 1			
HEITI TEIKNINGAR: Aðaluppdráttur			
ÚTLIT, AFSTAÐA, LÝSING			
MKV: 1/100	DAGS: 23.07.22	A1	NR. TEIKN 1
UNDIRSKR.HÖNNUÐAR			ÚTGÁFA

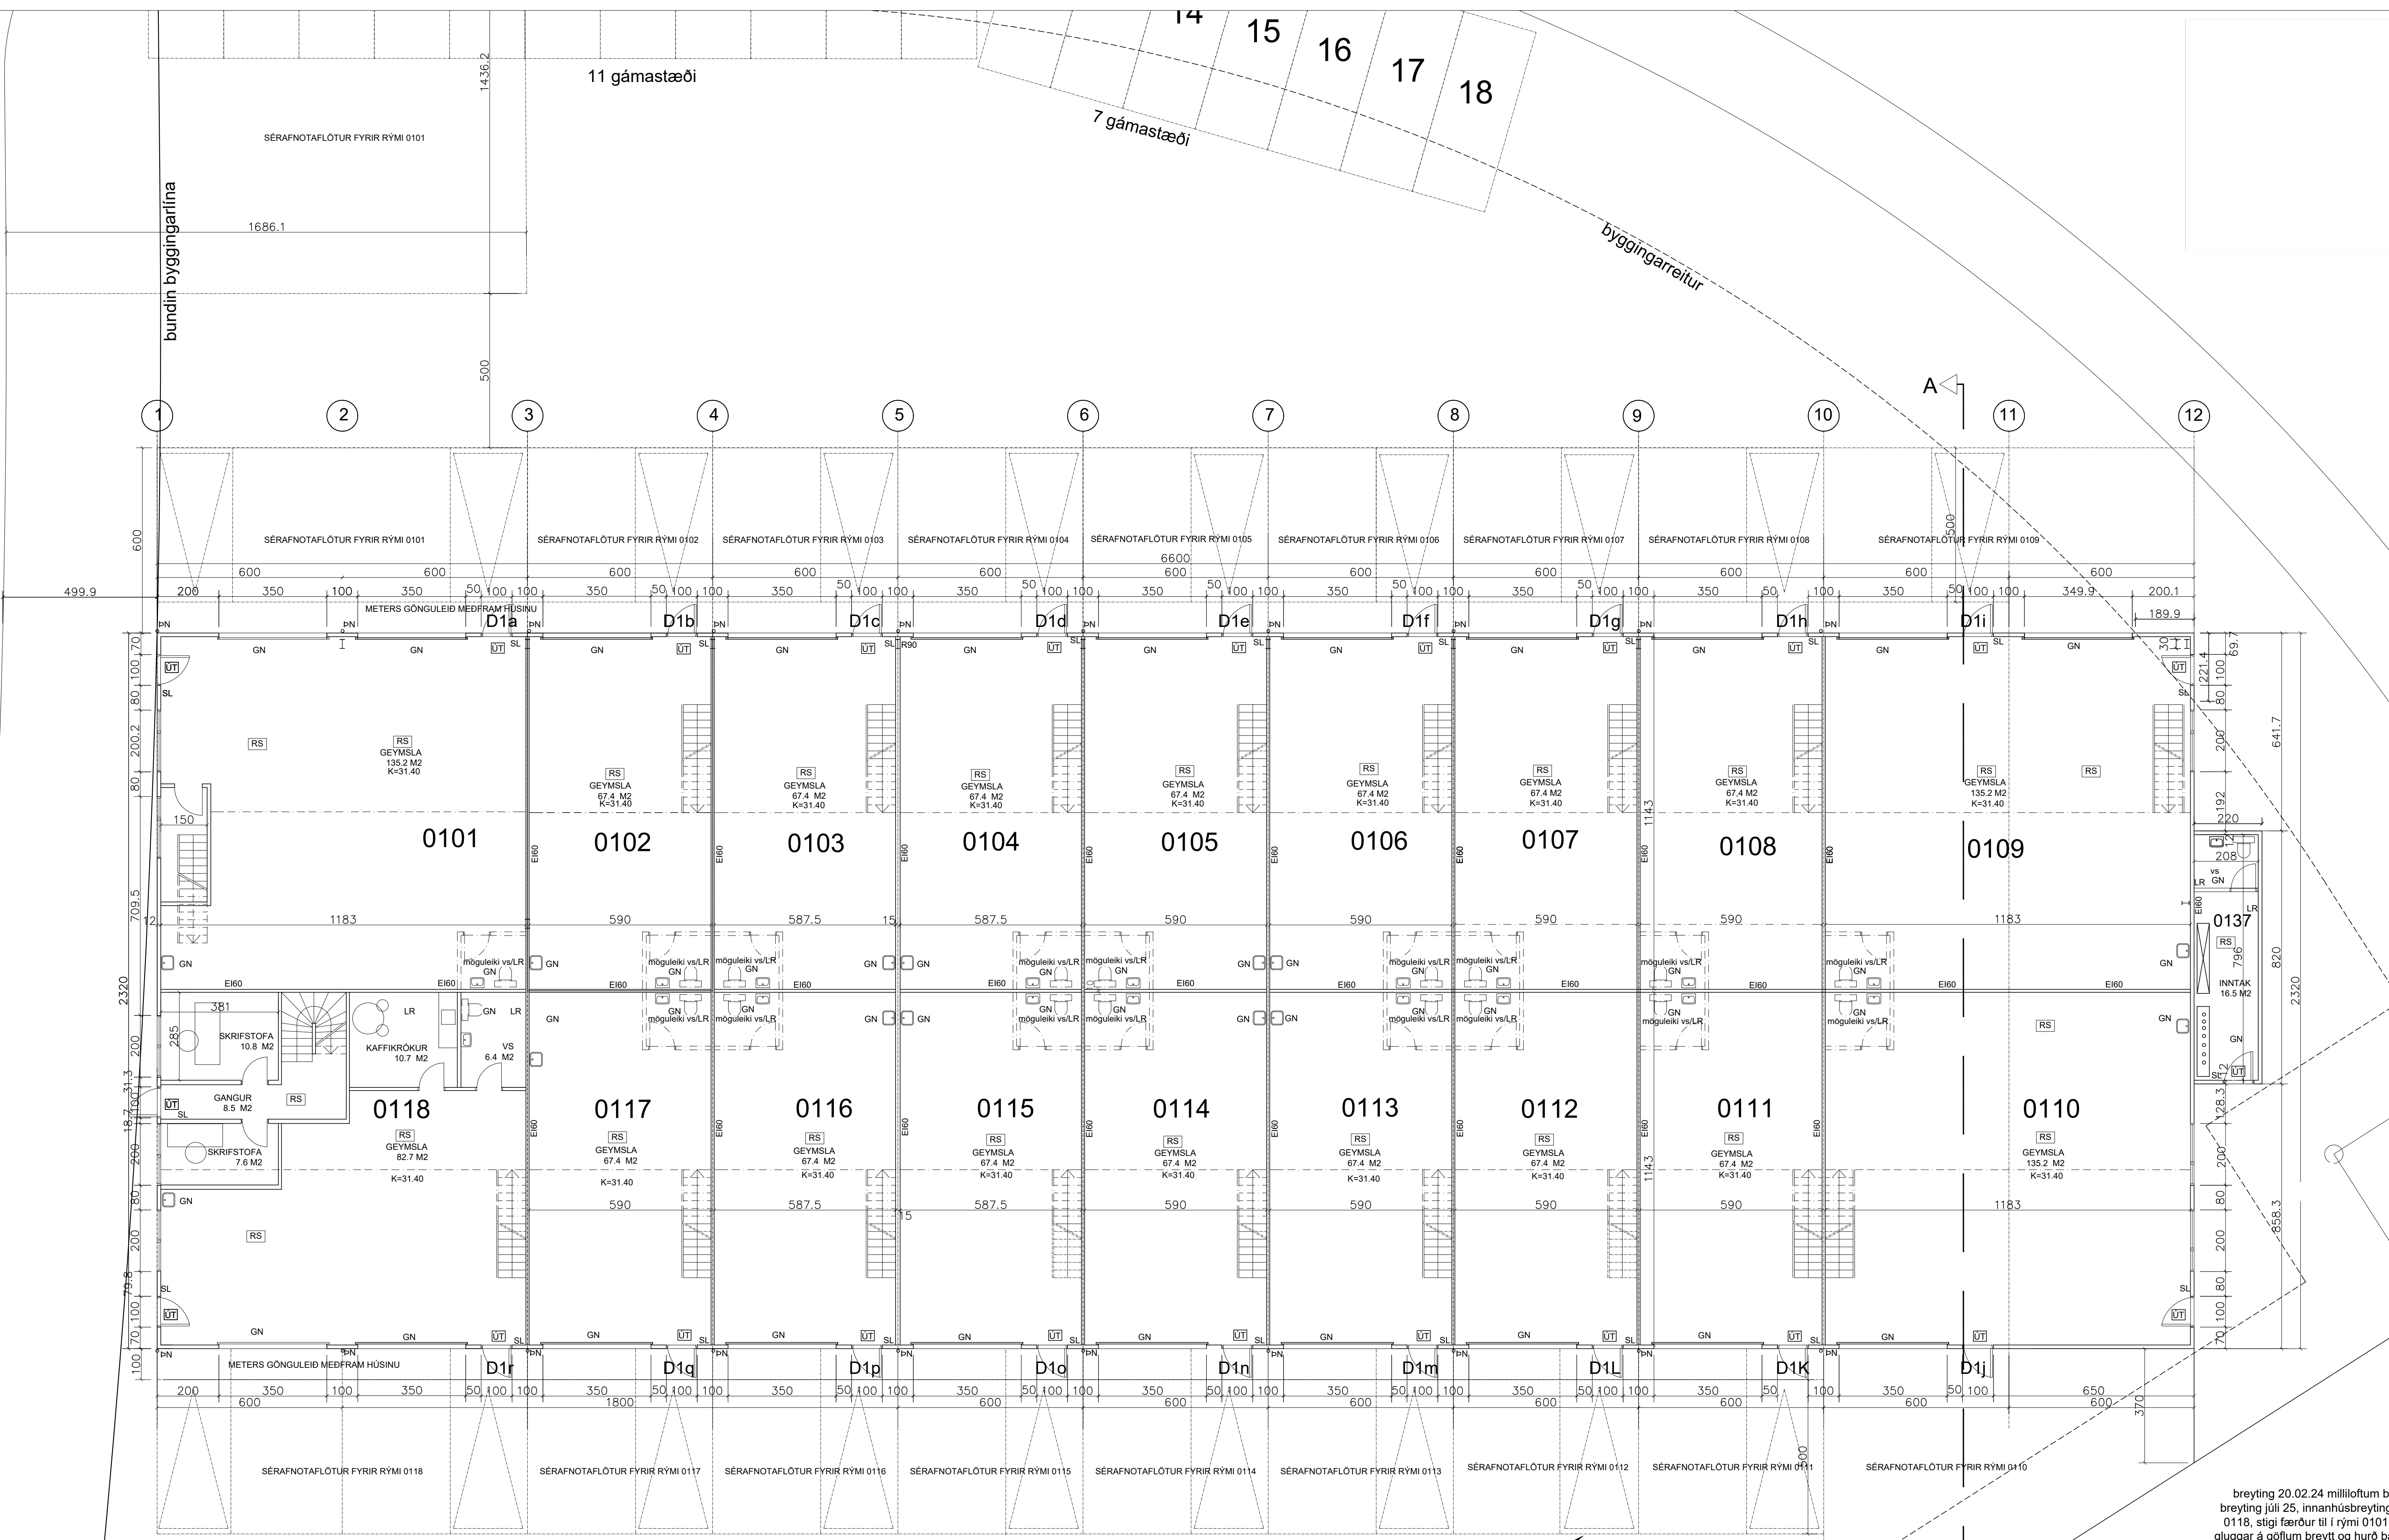

GRUNNMYND 1:100

breyting 20.02.24 milli loftum bætt við
breyting júlí 25, innanhúsbreytingar á rými
0118, stigi færður til í rými 0101 og 0109
gluggar á göfum breytt og hurð bætt á 0118

Smári Björnsson			
SÍMI: 868 1300 NETFANG: smari.bjornsson@gmail.com kt: 100275 5899			
HEITI VERKS:		DOFRAHELLA 1	
HEITI TEIKNINGAR:		Aðaluppdráttur Grunnmynd	
MIKV:	DAGS:	NR. TEIKN	
1/100	23.07.22	A1	2
UNDIRSKR. HÖNNUBAR		ÚTGÁFA	

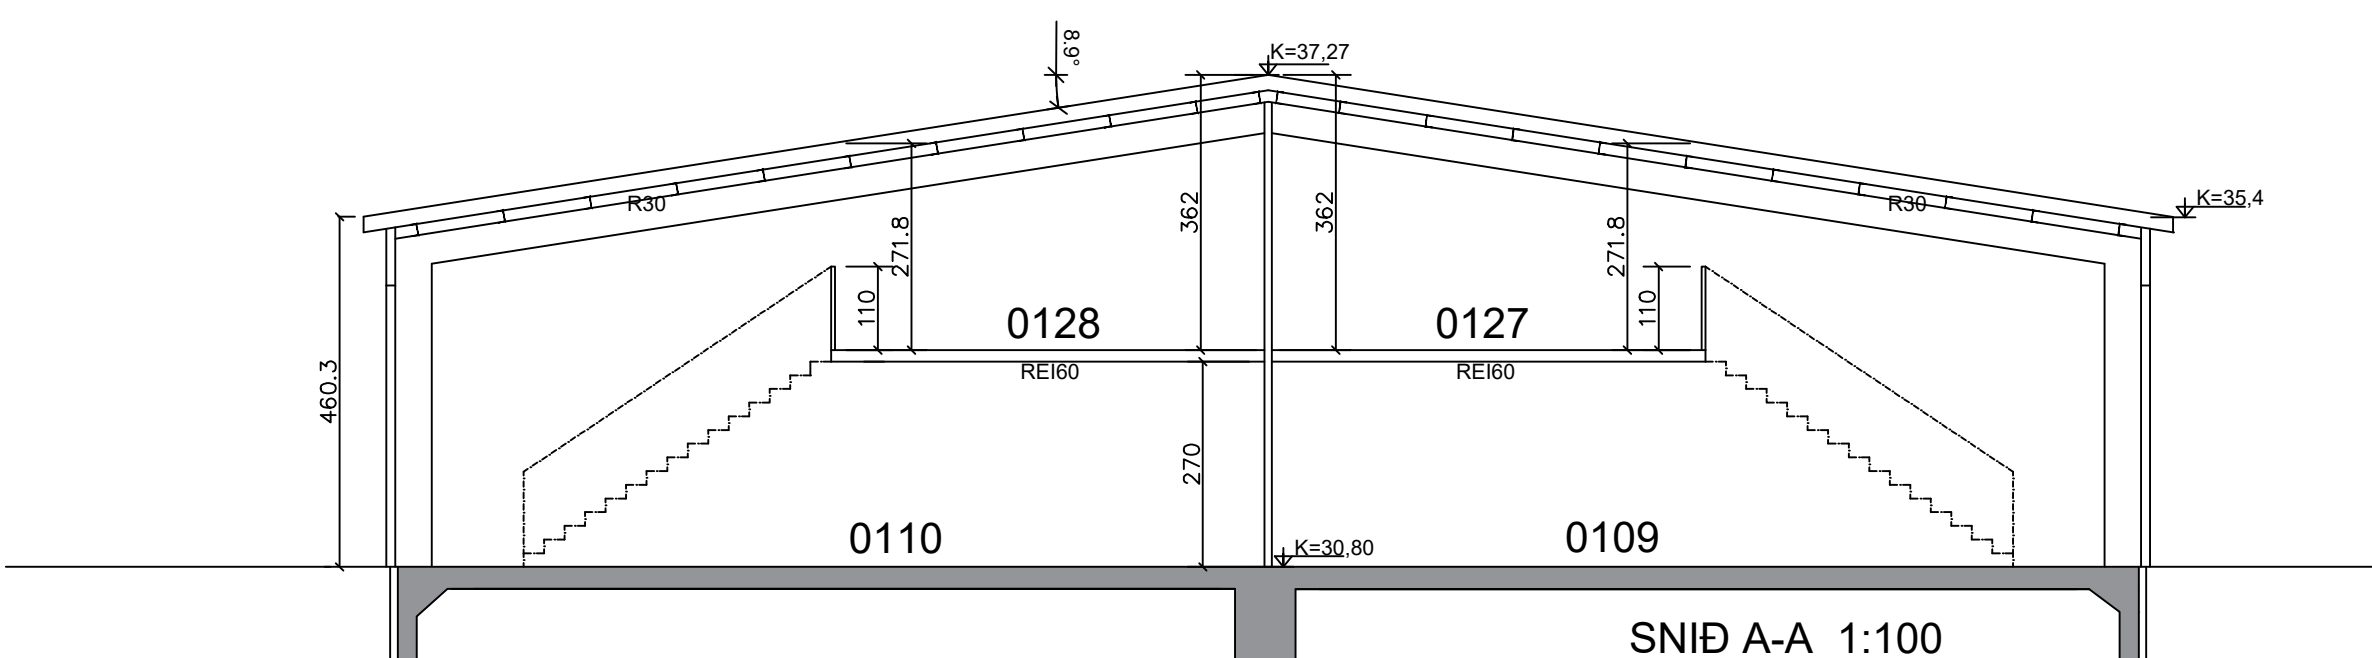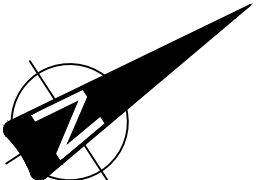

Smári Björnsson			
SÍMI: 868 1300 NETFANG: smari.bjornsson@gmail.com kt: 100275 5899			
HEITI VERKS:			
DOFRAHELLA 1			
HEITI TEIKNINGAR: Aðaluppláttur Grunnmynd milliloft			
MKV.	DAGS.		NR. TEIKN
1/100	23.07.22	A1	3
UNDIRSKR. HÖNNUÐAR			ÚTGAFA