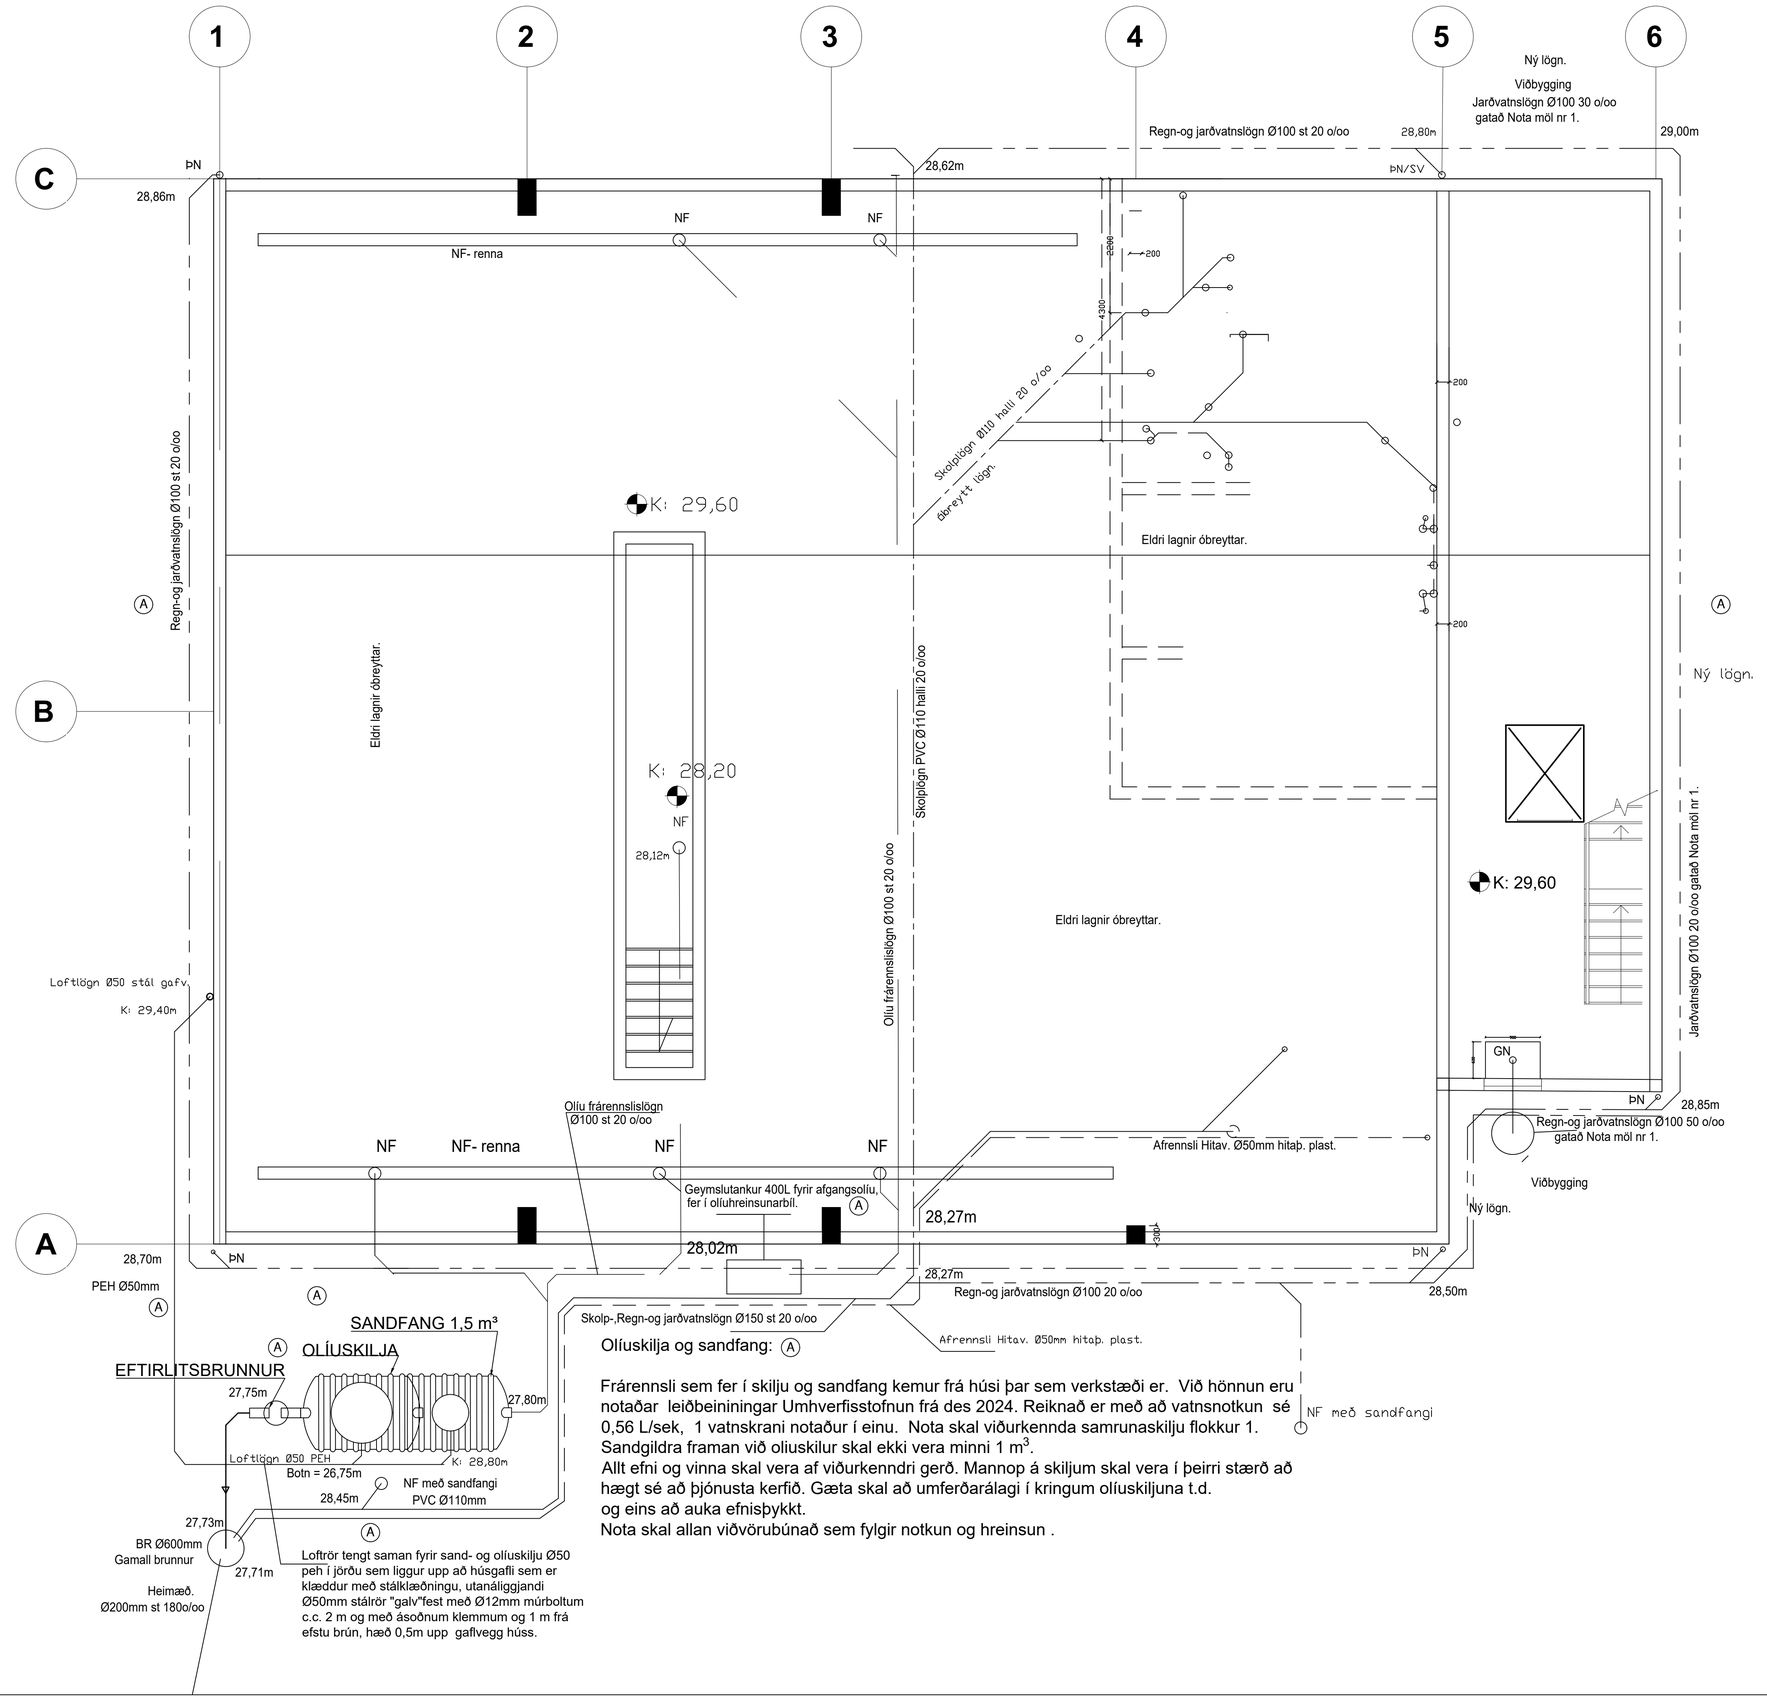

Olíuskilja og sandfang: (A)

Frárennsli sem fer í skilju og sandfang kemur frá húsi þar sem verkstæði er. Við hönnun eru notaðar leiðbeiningar Umhverfisstofnun frá des 2024. Reiknað er með að vatnsnotkun sé 0,56 L/sek, 1 vatnskrani notaður í einu. Nota skal viðurkennda samrunaskilju flokkur 1. Sandgildra framan við oliuskilur skal ekki vera minni 1 m^3.
Allt efni og vinna skal vera af viðurkenndri gerð. Mannop á skiljum skal vera í þeirri stærð að hægt sé að þjónusta kerfið. Gæta skal að umferðarálagi í kringum olíuskiljuna t.d. og eins að auka efnisþykkt.
Nota skal allan viðvörubúnað sem fylgir notkun og hreinsun .

RAFRÆNT UNDIRRITAÐ
Ragnar Georg Gunnarsson
Kt. 1109472839
Dags. 27.3.2025 10:51:01
Ástæða: Undirritun

RAFRÆNT UNDIRRITAÐ
Ágúst Þórðarson
Kt. 0410514509
Dags. 31.3.2025 10:06:31
Ástæða: Undirritun

RAFRÆNT INNSIGLAÐ
Hafnarfjarðarkaupstaður - Byggingarfulltrúi
Dags. 1.4.2025 10:17:50
Ástæða: Uppdráttur yfirfarinn og staðfestur.

A	10.04.2020	RGG	RGG	
ÚTGÁFA	DAGSETNING	TEIKNAÐ	YFIRFARIÐ	

EÐLI BREYTINGA:

HÖNNUNARSTJÓRI :

Ágúst Þórðarso byggingafr. Kt: 041051-4506

HÖNNUÐUR :

Ragnar G Gunnarsson tæknifr. kt: 110947-2839

Staðgreinir er: 1400-14-18400070
Landnúmer er: 120295

Tæknibjónusta
Ragnars G. Gunnarssonar
Smiðjuvegur 11, 200 Kópavogur, net-fang: ragnarg@simnet.is
Kennitala: 520397-2809, Sími: 5443350, Fax: 5443351

HANNAÐ AF:	TEIKNAÐ AF:	YFIRFARIÐ AF:
RGG	RGG	RGG
DAGSETNING: 25.11.2023	KVARÐI: Mkv. 1:50.	DAGSETNING BREYTINGAR: 28022025

Drangahraun 7. Hafnarfirði

Verkfræðiteikningar Viðbygging
Frárennslislagnir í grunni.
Grunnmynd og skýringar.
Ný olíu– og sandskilja.

VERKNÚMER:	BLAÐ:	ÚTGÁFA:
2023	L 01	A