




Breytingar:		Undirskrift hönnuðsgráa:	Verkefni:	Höfuðteikningar:		Rafhönnun ehf	
D			Einhella 3	Rafagnir		Birkjögund 20	
C			Hafnarfjörður	Lágspenna		800 Selfoss	
B		Undirskrift rafagnahönnuðs:	Teikning nr.:	5	Verk nr.:	2021-58	Mækkvæði:
A	15.10.2021	Reyndartekning eftir gögnum frá rafvirkja	Útprintað:	17.10.2021	Dag:	1:50	Teiknað:
I	Dags:	I Breyting:	Sigurður Á Pétursson kt.051177-4959		Dag:	október 21	Flamað:
						S.Á.P.	Sigurður Ágúst Pétursson
						S.Á.P.	Rafmagnsönnun
							kt: 051177-4959
							Sími: 664 0047
							Tölvupóstur: siggi@ror.is

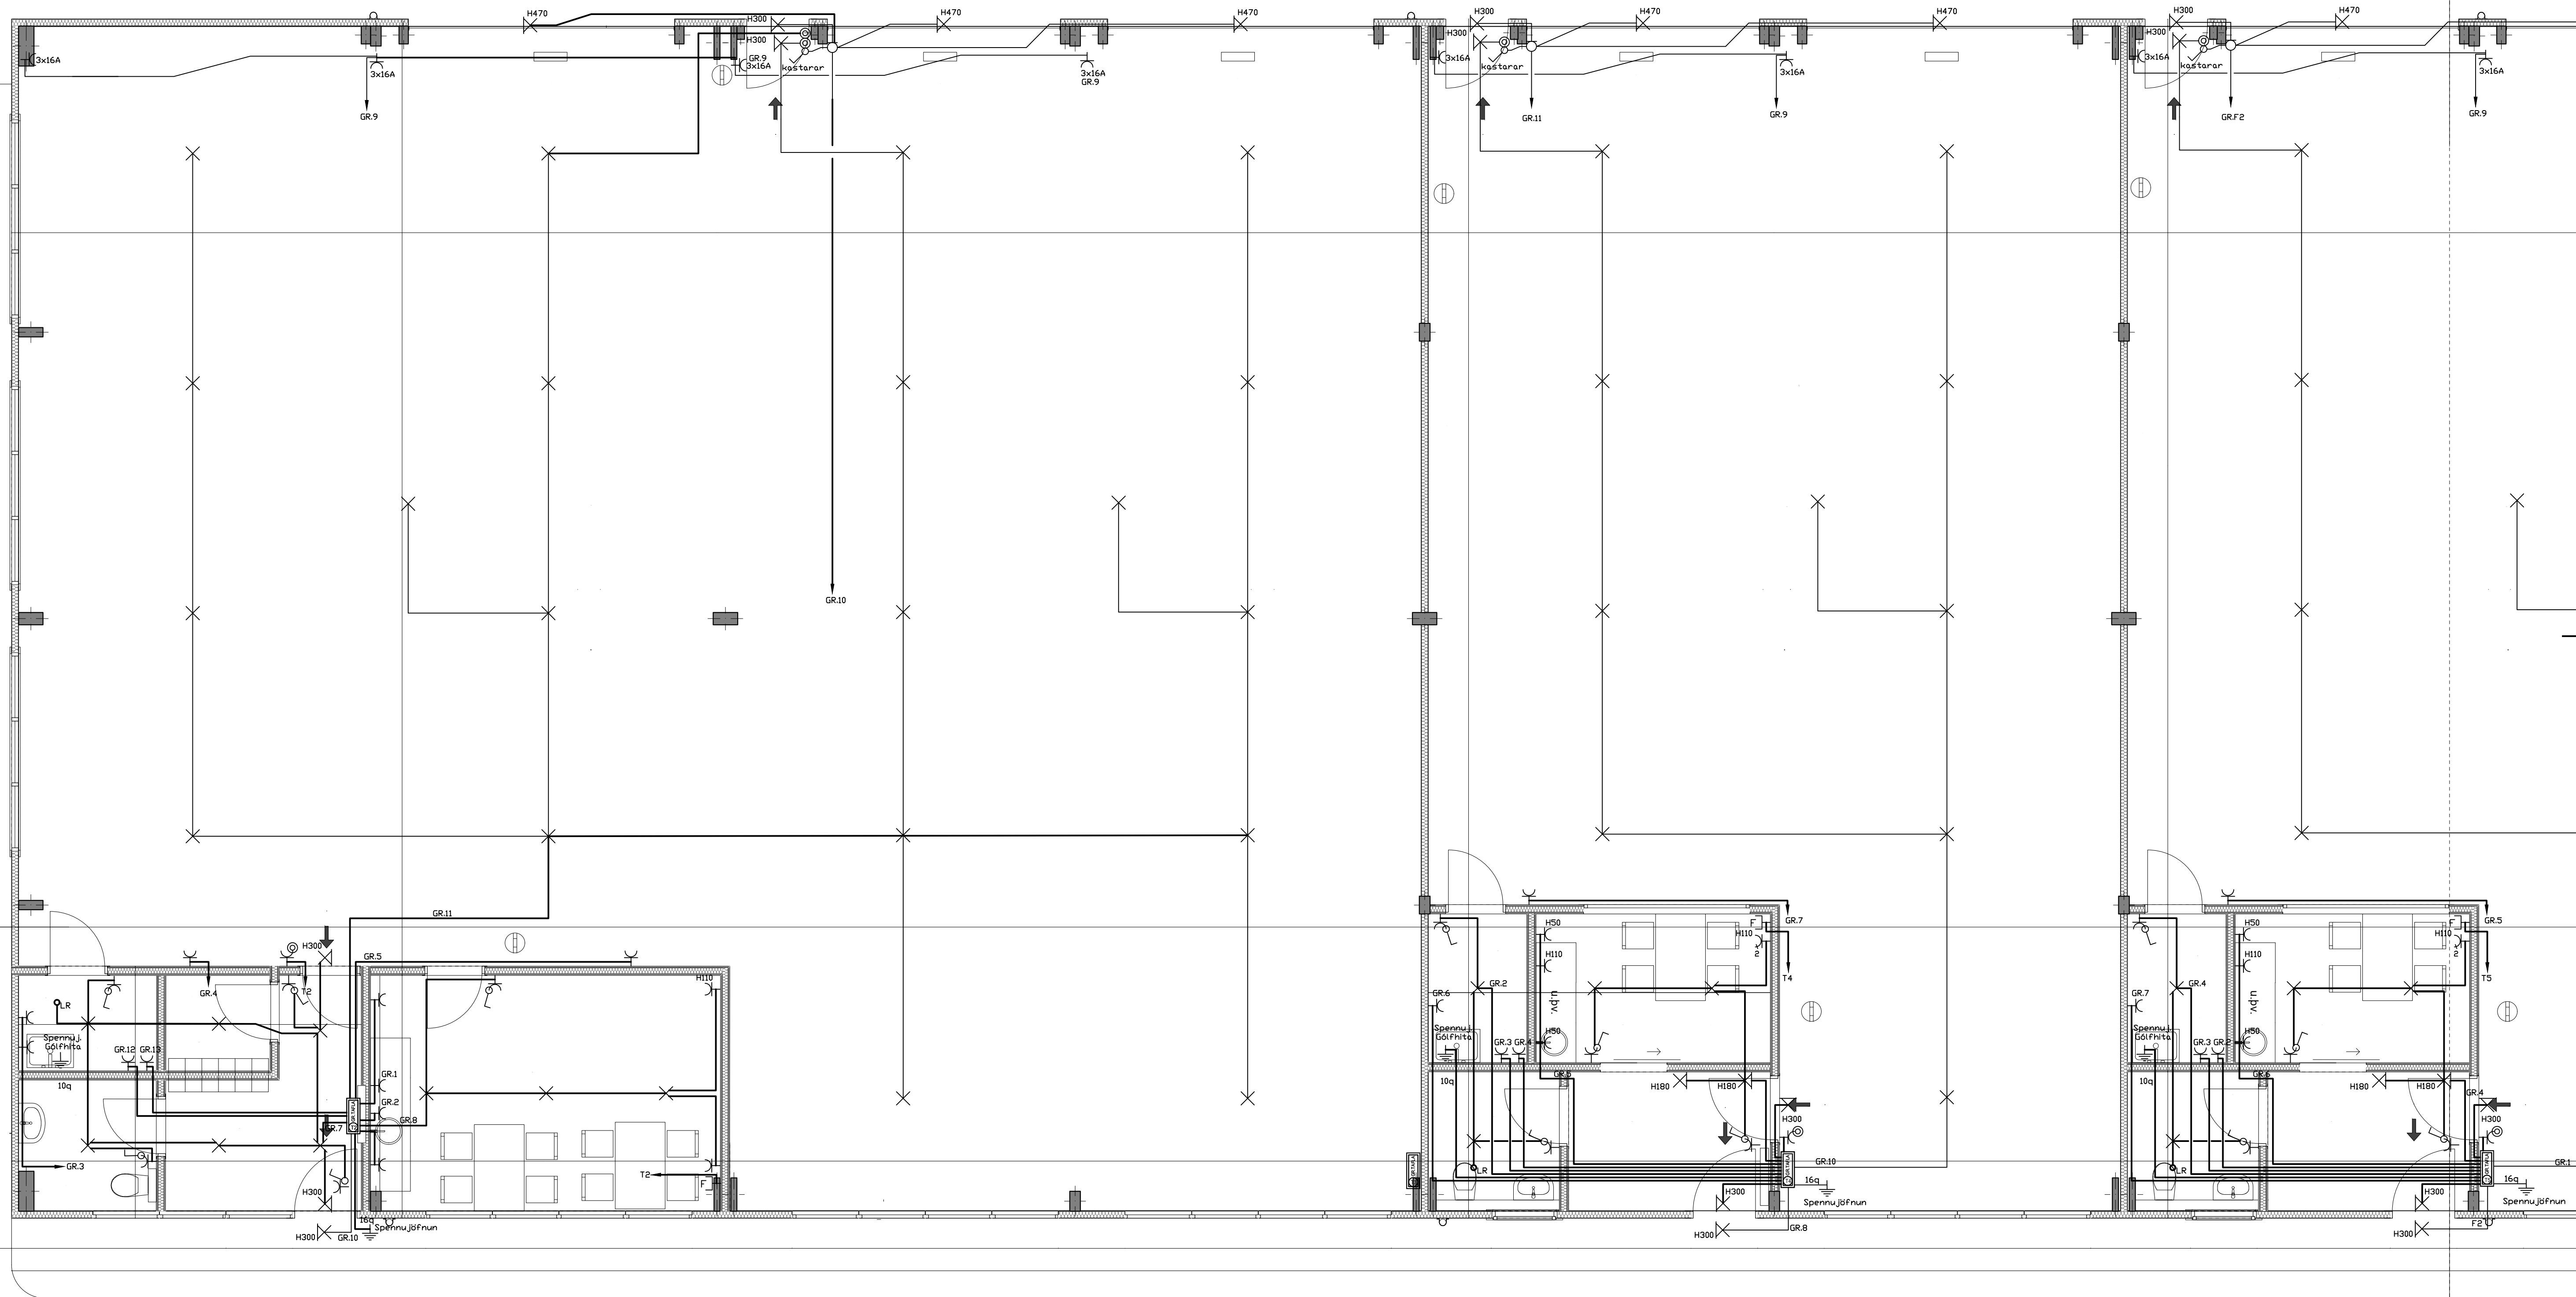



Breytingar:	Undirskrift hönnuðsgráa:	Verkefni:	Heiti teikningar:	Rafhönnun ehf
D		Einhella 3	Rafagnir	Birkjagund 20
C		Hafnarfjörður	Lágspenna	800 Selfoss
B	Undirskrift rafagnahönnuðs:	Teikning nr.:	Mækkvæði:	Sigurður Ágúst Pétursson
A		6	1:50	Rafmagnsörfæðingur
Dag:	Reyndartekning eftir gögnum frá rafvirkja	Útgefið:	Dag:	Sími: 664 0047
		17.10.2021	október 21	Tölvupóstur: siggi@ror.is
		Sigurður Á Pétursson kt.051177-4959		RAFHÖNNUN



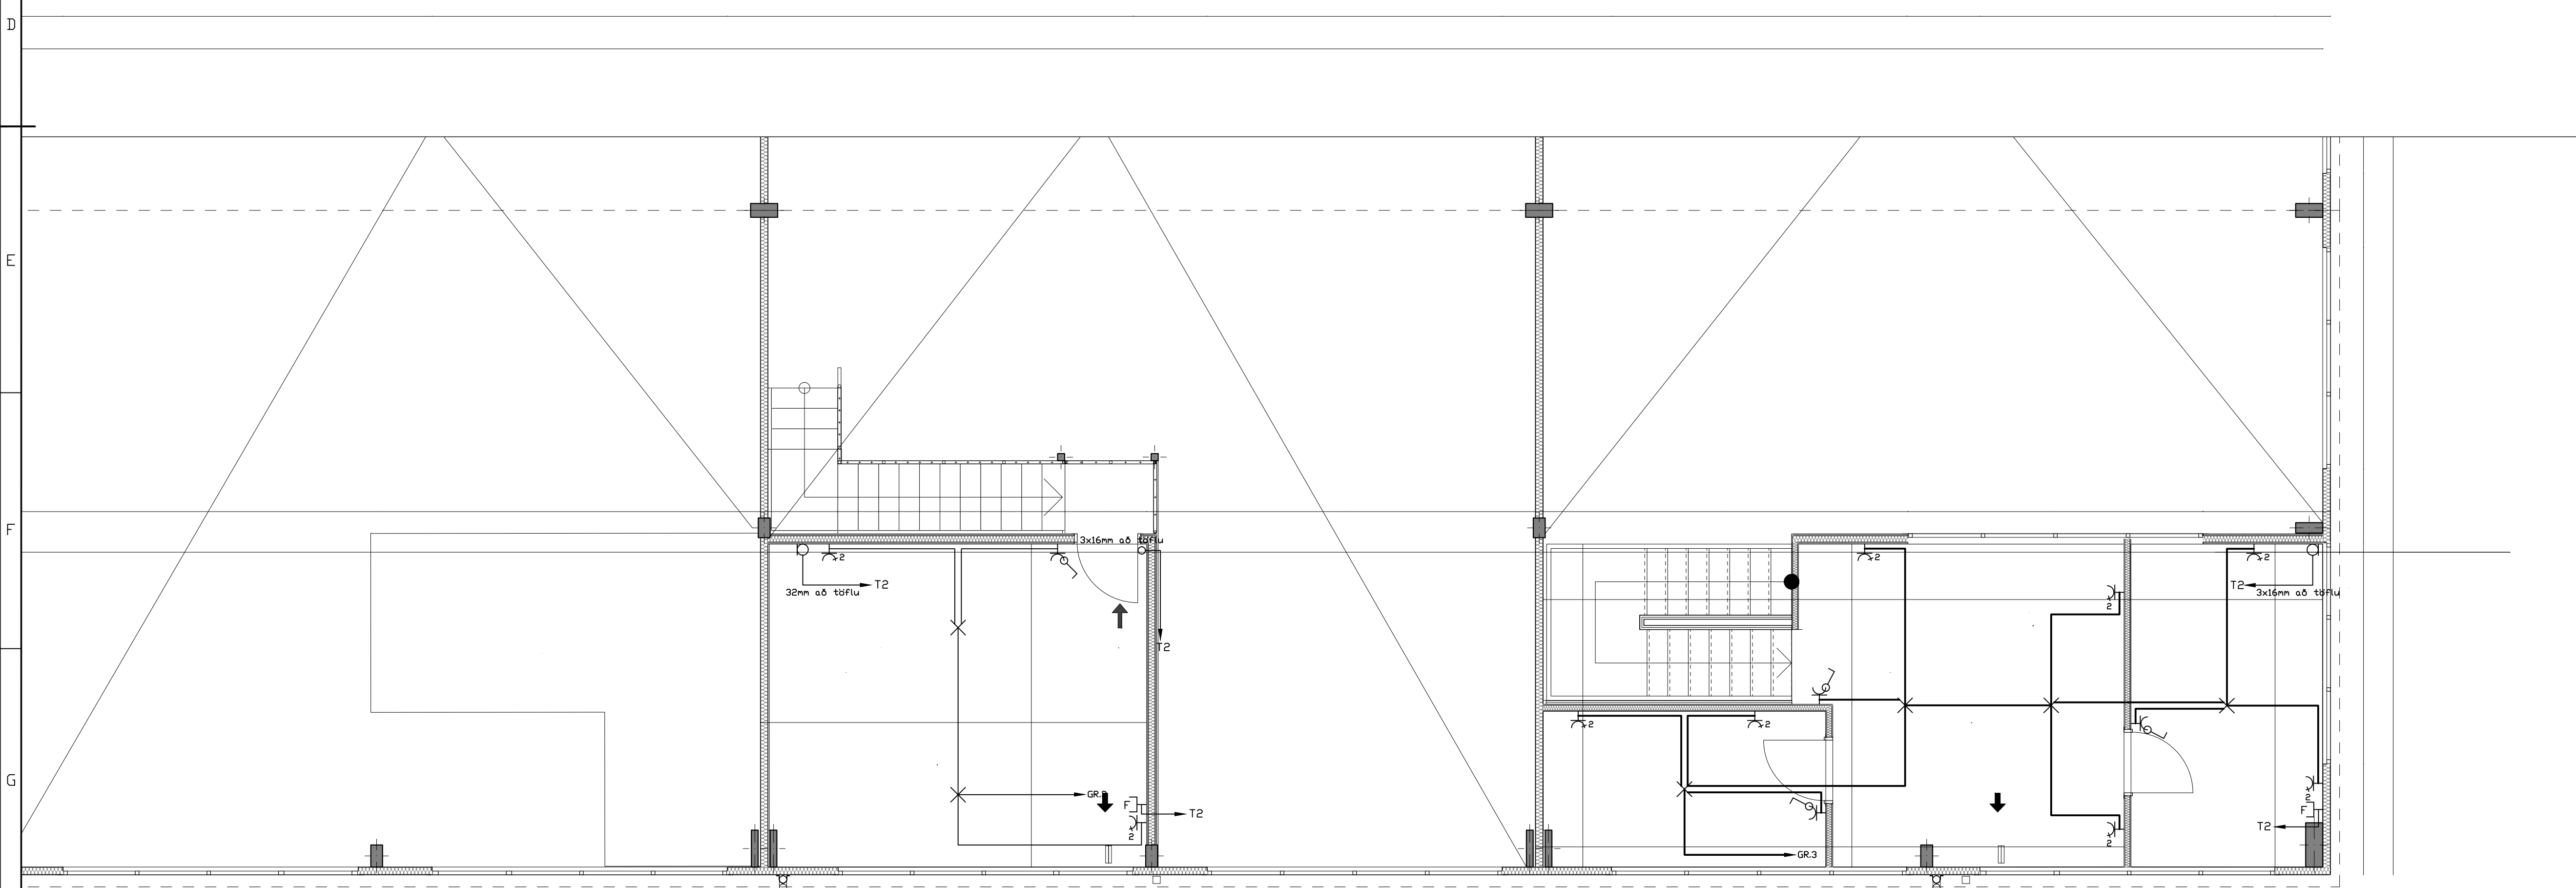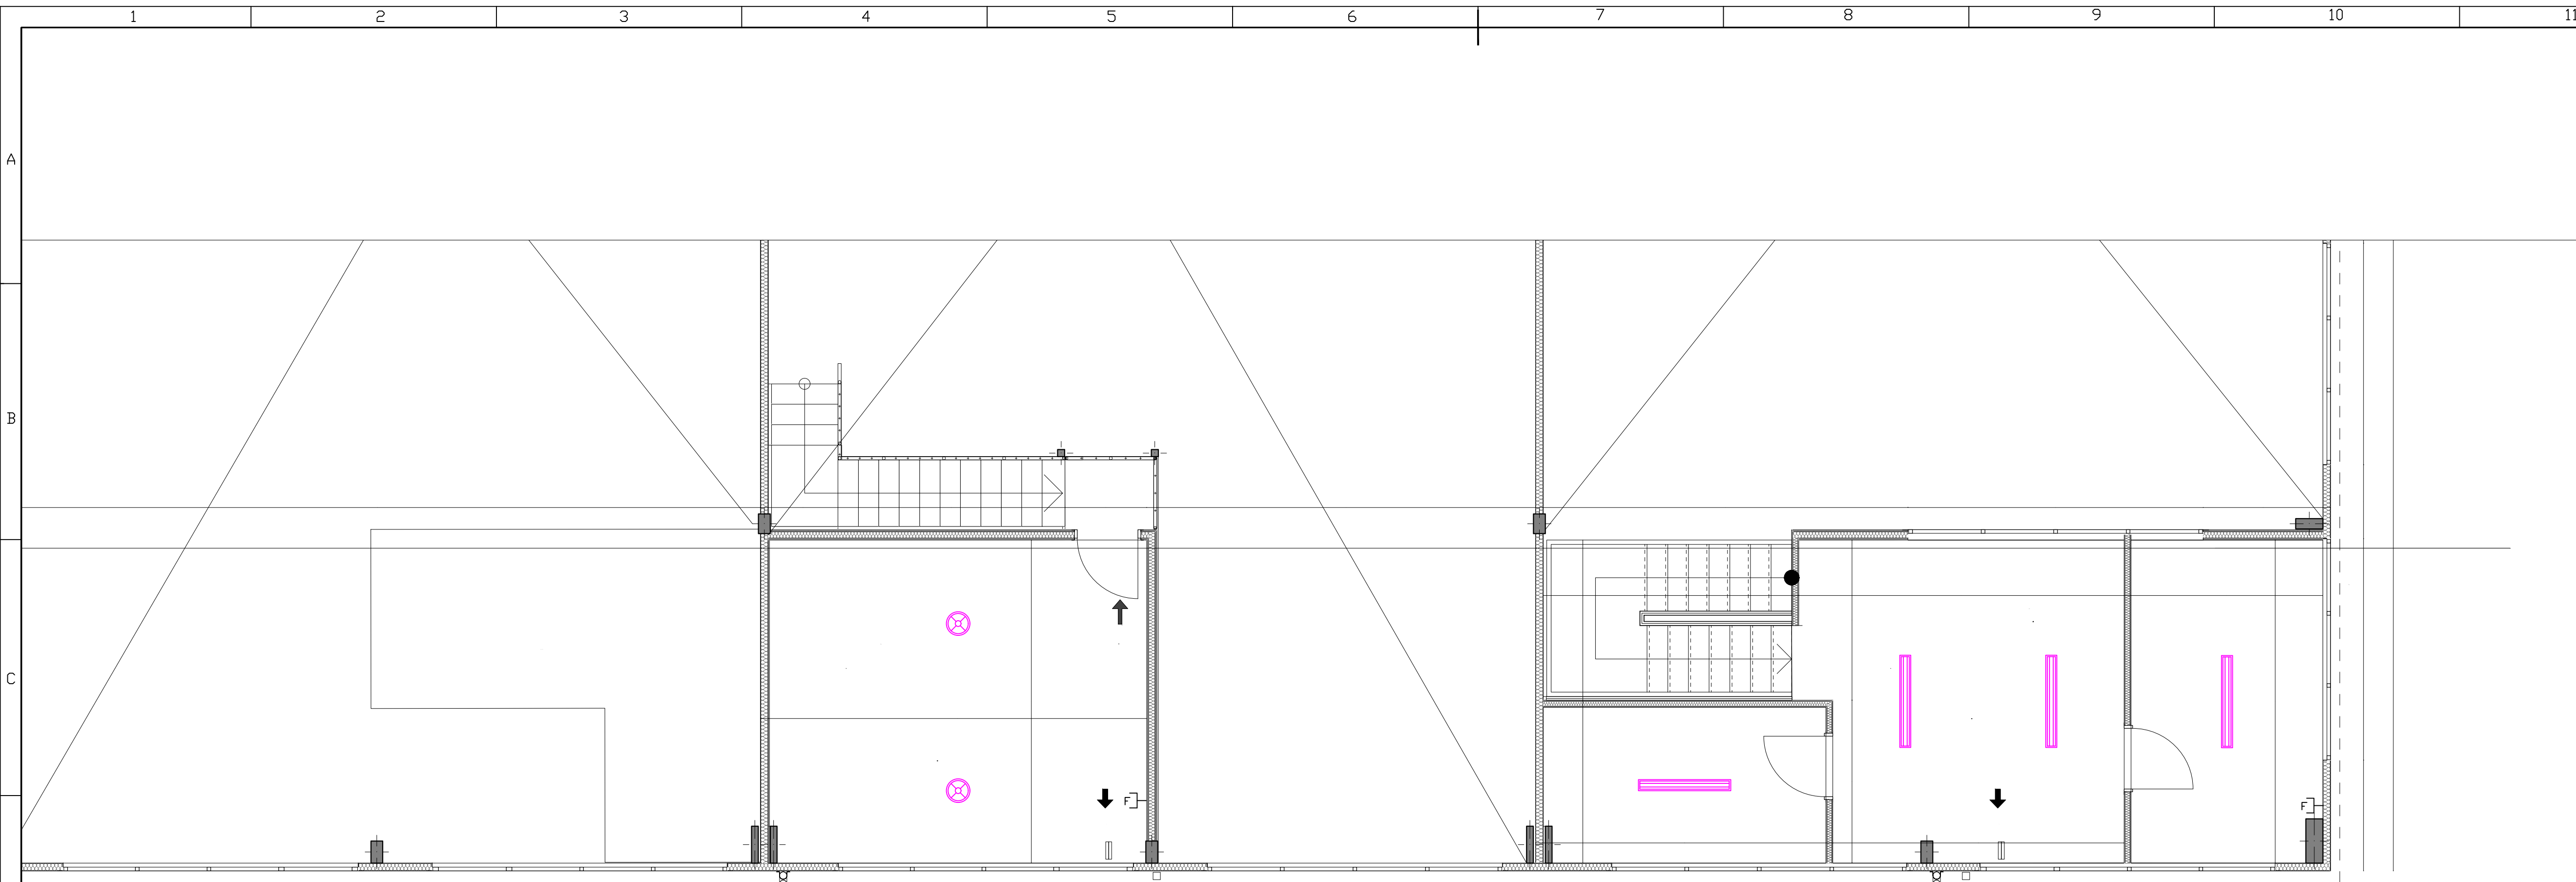

Breytingar:	Undirskrift hönnuðarstjóra:	Verkfræfi:	Heiti teikningar:	Rafhönnun ehf
D			Rafagnir efnihæð	Birkjargrund 20
C			Lágspenna	800 Selfoss
B	Undirskrift rafagnahönnuðar:	Teikning nr.:	9	2021-58
A	15.10.2021	Útprintað:	17.10.2021	Mælikvæði:
Dags:	Reyndartekning eftir gögnum frá rafvirkja	Dags:	1:50	Teiknað:
	Breyting:	Sigurður Á Pétursson kt.051177-4959	Óktober 21	Hannað:
				S.Á.P
				S.Á.P
				Sigurður Ágúst Pétursson
				Rafmagnsönnufæðingur
				kt: 051177-4959
				Sími: 664 0047
				Tölvupóstur: sigg@ror.is



